



工程指示 / 要求簡箋(E.I.)

工程指示編號：EI / 1971 / 20

修改版次：D

工程編號：J - 852

工程名稱：亞皆老街中電

工程項目：佛沙窗 MO1 首批 T2 T3 (22 隻) 膠條斷口位

收件人：生統 / 王良

發件人：Ant Yeung

日期：30/06/2020

要求提供 / 確認 事項：

- | | | |
|------------------------------------|-------------------------------------|-------------------------------|
| <input type="checkbox"/> 初步鋁料 B.M. | <input type="checkbox"/> 加工拆圖，然後生產 | <input type="checkbox"/> 尺寸表 |
| <input type="checkbox"/> 正式鋁料 B.M. | <input type="checkbox"/> 技術上資料 / 指示 | <input type="checkbox"/> 報價 |
| <input type="checkbox"/> 配件 B.M. | <input type="checkbox"/> 樣辦或貨品說明書 | <input type="checkbox"/> 分判合約 |
| <input type="checkbox"/> 其他：_____ | | |

內容：

請按加工圖生產 MO1 首批 T2,T3 佛沙窗 22 隻 送佛沙場。

D: 標示膠條斷口位置。不在拉手的一邊，要在企身高位。

2020.07.01 要送到佛沙廠，配合佛沙落石矢期。

謝謝

請在 2020.07.01 前完成上列要求。

附有關圖紙 / 文件：

以上項目為：

- 原合約工程包 原合約工程加 / 減賬 新工程報價

原因：-

分發東莞各部門：

- () 生產技術總監 連附件 () 技術部 連附件 () 生產部 連附件 () 機械設計部 連附件
 () 採購部 連附件 () 生產統籌部 連附件
 () 質檢部 連附件 () 會計部 連附件 () 報關組 連附件 () 其他 _____ 連附件

分發其他分判：

- (v) 水洪 連附件

分發香港各部門：



- () 行政部 連附件 () 會計部 連附件 () 統籌部 連附件 () 工程部地盤科文 連附件
 () 採購部 連附件 () QS 部 連附件 () 維修部 連附件 () 其他 _____ 連附件

傳遞編號：

HK 1270 / 20

發件人簽署：

項目經理簽署：

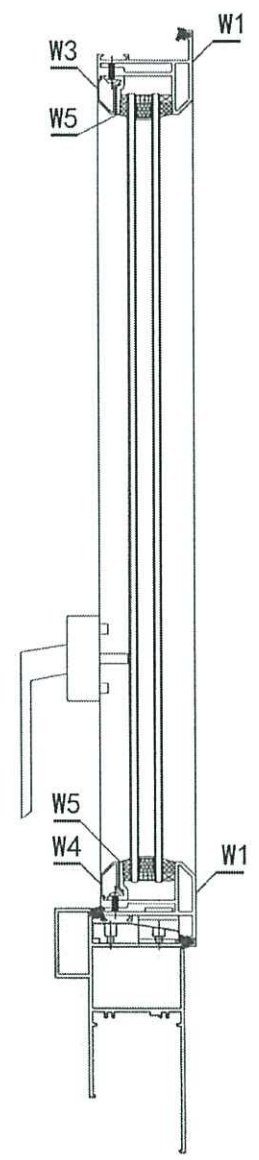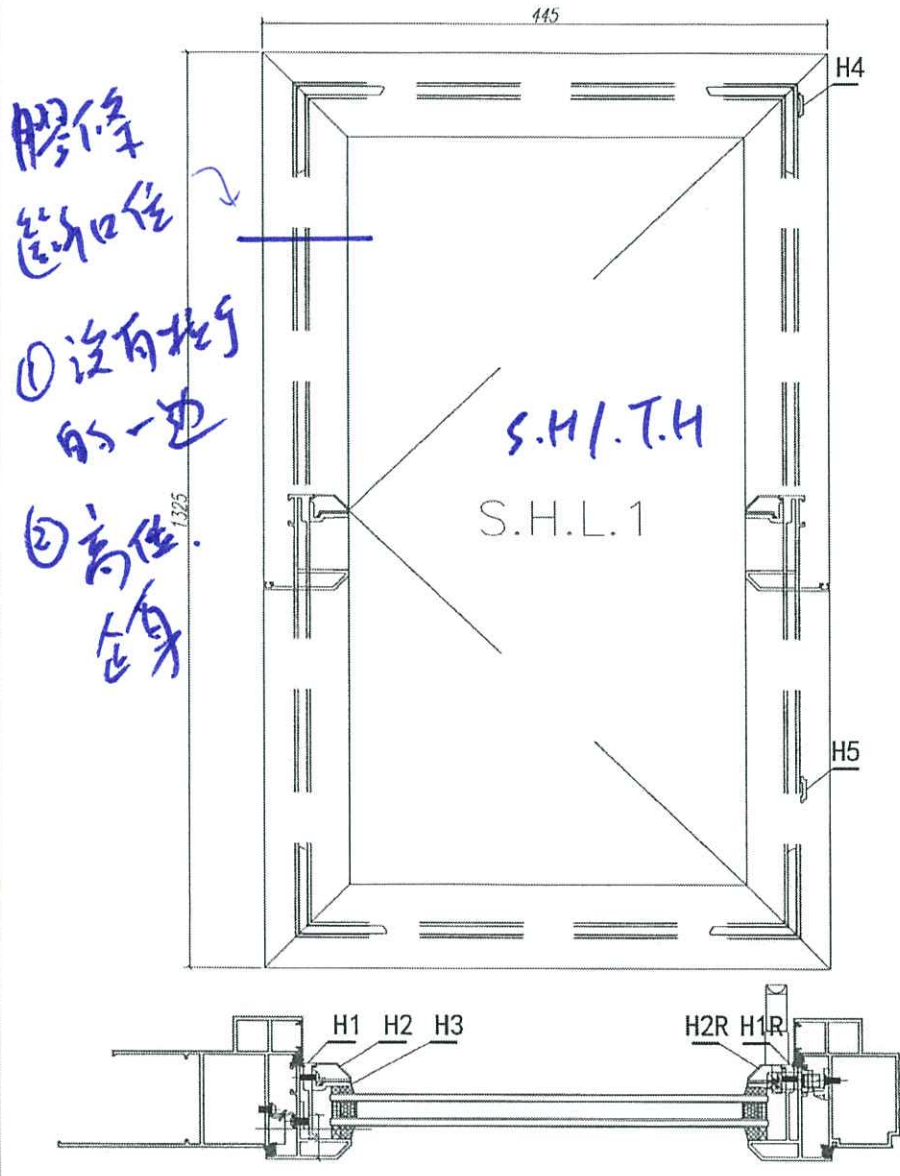

注：GC——工厂安装, GD——工地安装

13	透明密封胶	DOWSIL 791	***	300ML	支	**	0.5	GC
12	玻璃胶/密封	3/16"×3/8"	***	***	粒	8	48	GC
11	平嘴胶条/加力巴	3/16"×1/4"	***	***	粒	4	24	GC
10	密封胶/X85834	M5*10	***	***	粒	12	72	GC
9	密封胶/加高	3/16"×1/4"	***	***	粒	6	36	GC
8	平嘴胶条/密封	3/16"×3/8"	***	***	粒	9	54	GC
7	窗玉加力巴	J852-PW-02	***	***	支	1	6	GC
6	窗玉加力巴	J852-PW-02	***	***	支	1	6	GC
5	扣盖	麦成-TC903	***	***	套	3	18	GC
4	多夹密封胶盒	麦成款-20.35-B	***	***	套	1	6	GC
3	14 螺栓 (美国)	***	***	***	支	2	12	GC
2	多夹密封胶 (右手)	***	***	***	套	1	6	GC
1	密封胶安装	B37-CWG-S1	***	3.54	米	3.54	21.3	GC

W8	X85823	窗玉扣盖	***	34	套	4	24	GC
W7	X85824	多夹密封胶	PW02-H10	100	支	1	6	GC
W6	X85824	多夹密封胶	PW02-H09	988	支	1	6	GC
W5	X85834	70 密封胶尖角	PW02-W06	370	支	2	12	GC
W4	X85768	70 密封胶胶条	斜角开料	342	支	1	6	GC
W3	X85768	70 密封胶胶条	斜角开料	342	支	1	6	GC
H3	X85834	70 密封胶尖角	PW02-H04	1250	支	2	12	GC
H2R	X85768	70 密封胶胶条	直接开料	1252	支	1	6	GC
H2	X85768	70 密封胶胶条	直接开料	1252	支	1	6	GC
W2	X85767	70 窗玉底	PW02-W03R	445	支	1	6	GC
W1	X85767	70 窗玉顶	PW02-W03	445	支	1	6	GC
H1R	X85767	70 窗玉侧全	PW02-H02R	1325	支	1	6	GC
H1	X85767	70 窗玉侧全	PW02-H02	1325	支	1	6	GC
序号	材料编号	材料名称	加工图号	长度 L (MM)	单位	单控数量	小计数量	备注

数量: 6	材料: 详见本图附表	表面处理: UCT806812XL-3	工程名称: 亞皆老街 / 佛沙窗	
制图: JASON	日期: 2020.06.02	校核: WSH	审核:	Rev: C
美特铝质有限公司 MIDI Aluminium Fabricator Ltd.			图名: 窗玉组裝圖	图号: S.H.L.1