



工程指示 / 要求簡箋(E.I.)

工程指示編號：EI / 2026 / 20

修改版次：A

工程編號：J - 852

工程名稱：亞皆老街中電

工程項目：佛沙窗 鋁料封篤 EVA 膠 廠用配件 報價

收件人：Maggie / 生統

發件人：Ant Yeung

日期：29/06/2020

要求提供 / 確認 事項：

- |                                    |                                     |                               |
|------------------------------------|-------------------------------------|-------------------------------|
| <input type="checkbox"/> 初步鋁料 B.M. | <input type="checkbox"/> 加工拆圖，然後生產  | <input type="checkbox"/> 尺寸表  |
| <input type="checkbox"/> 正式鋁料 B.M. | <input type="checkbox"/> 技術上資料 / 指示 | <input type="checkbox"/> 報價   |
| <input type="checkbox"/> 配件 B.M.   | <input type="checkbox"/> 樣辦或貨品說明書   | <input type="checkbox"/> 分判合約 |
| <input type="checkbox"/> 其他：_____  |                                     |                               |

內容：

請按加工圖生產鋁料封篤 EVA 膠封篤膠。請先報價

使用 M1，M2，M3，M4，M5，M6，M7，M8，M9，M10，M20 謝謝

請在 2020.07.08 前完成上列要求。

取消45%款。

附：

以上項目為：

- 原合約工程包                       原合約工程加 / 減賬                       新工程報價

原因：-

分發東莞各部門：

- ( ) 生產技術總監  連附件    ( ) 技術部  連附件    ( ) 生產部  連附件    ( ) 機械設計部  連附件  
 ( ) 採購部  連附件    ( ) 生產統籌部  連附件  
 ( ) 質檢部  連附件    ( ) 會計部  連附件    ( ) 報關組  連附件    ( ) 其他 \_\_\_\_\_  連附件

分發其他分判：

- (v) 水洪  連附件

分發香港各部門：

- ( ) 行政部  連附件    ( ) 會計部  連附件    ( ) 統籌部  連附件    ( ) 工程部地盤科文  連附件  
 ( ) 採購部  連附件    ( ) QS 部  連附件    ( ) 維修部  連附件    ( ) 其他 \_\_\_\_\_  連附件

傳遞編號：

HK1276 / 20

發件人簽署：

項目經理簽署：

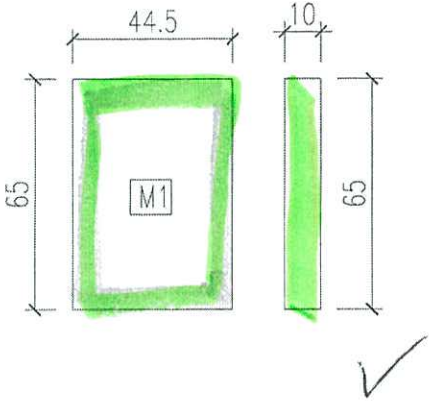





美特鋁質 有限公司  
MIDI Aluminium Fabricator Ltd.

類別	—	物料料號	
制圖	Ivan	2020.06.18	圖號 J852-EV01
修改		復核	數量 見圖
日期		批准	單件重量(KG) —


70生窗邊框  
編號: M1 ✓  
數量: 578+17(後備) =595




70生窗主企框  
編號: M2 ✓  
數量: 4+6(後備) =10

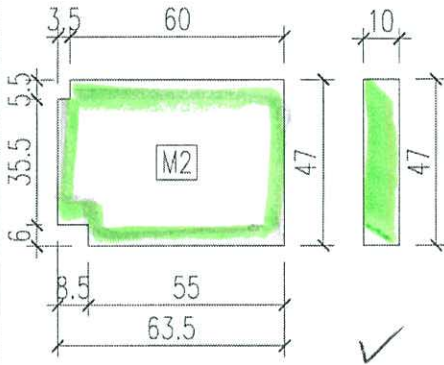


70窗轉角夾通  
編號: M3 ✓  
數量: 72+8(後備) =80

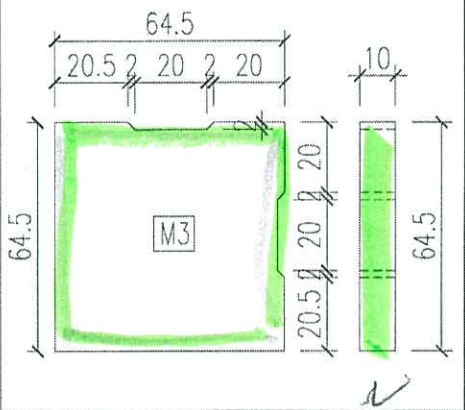


70窗中企框  
編號: M4 ✓  
數量: 628+22(後備) =650

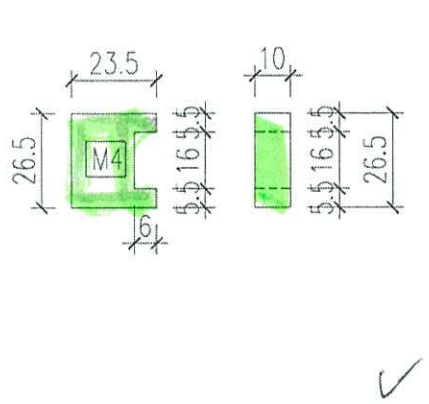

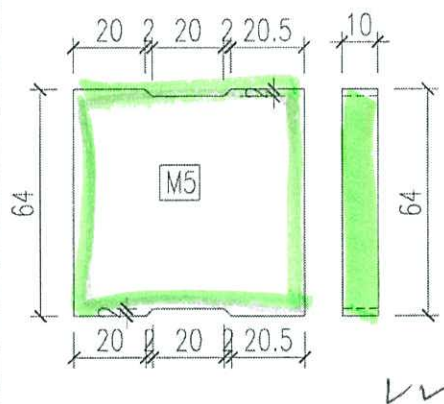
70窗150&200夾通  
編號: M5 ✓  
數量: 1228+44(後備) =1270



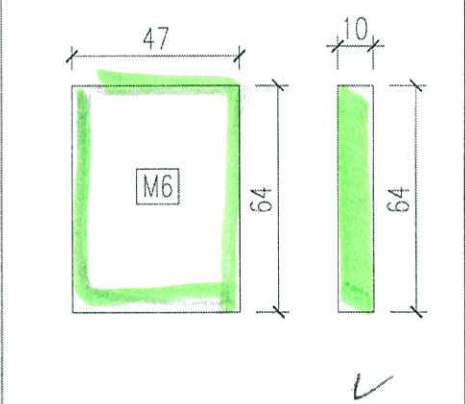
70窗150夾通  
編號: M6 ✓  
數量: 820+30(後備) =850



70窗轉角夾通  
編號: M7 ✓  
數量: 72+8(後備) =80

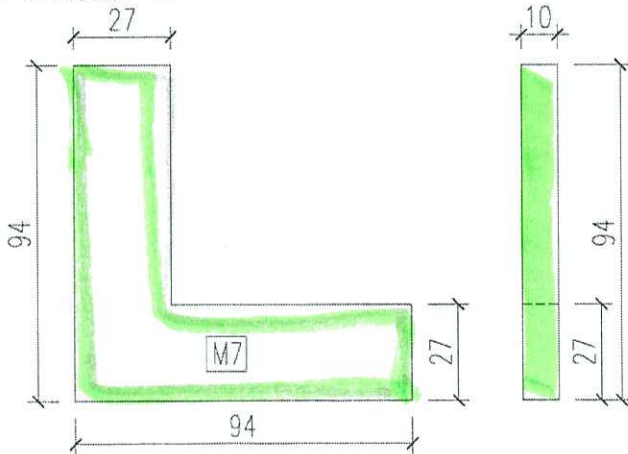

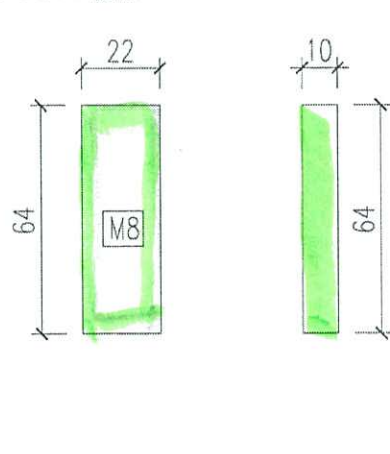70窗200夾通  
編號: M8 ✓  
數量: 408+12(後備) =420




工程號	J852	地盤	亞答老街中電
名稱	佛沙窗鋁料位EVA膠拆圖		採用
材料	10mm厚EVA膠		地盤
顏色	---		工廠 ✓


附件

類別	—	物料號	
制圖	Ivan	2020.06.18	圖號 J852-EV02
修改	A	B	數量 見圖
日期	2020.06.18	2020.06.23	單件重量(KG) —
復核			
批准			

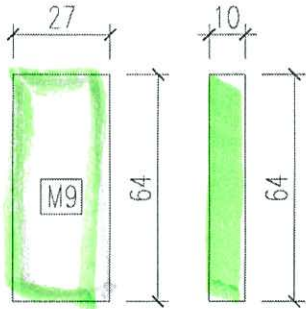
70窗150夾通  
編號: M9 ✓  
數量: 820+30(後備) =850



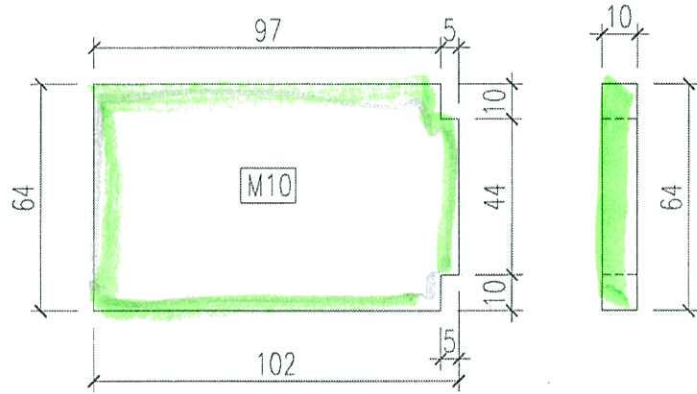70窗200夾通  
編號: M10 ✓  
數量: 408+12(後備) =420




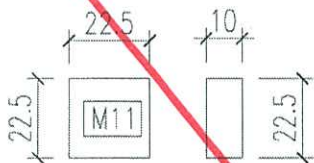~~70生窗邊框~~  
~~編號: M11~~  
~~數量: 578+17(後備) =595~~




~~取消~~

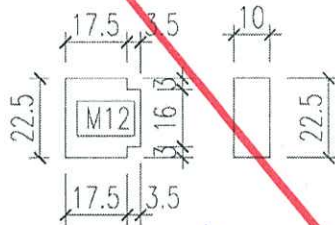~~70生窗邊框~~  
~~編號: M12~~  
~~數量: 578+17(後備) =595~~




~~取消~~

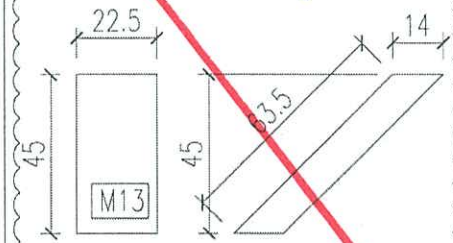~~70生窗頂&底框~~  
~~編號: M13~~  
~~數量: 4258+150(後備) =4408~~




~~取消~~

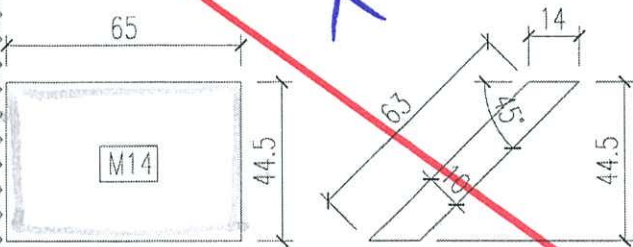~~70生窗邊框~~  
~~編號: M14~~  
~~數量: 7088+230(後備) =7318~~




~~取消~~

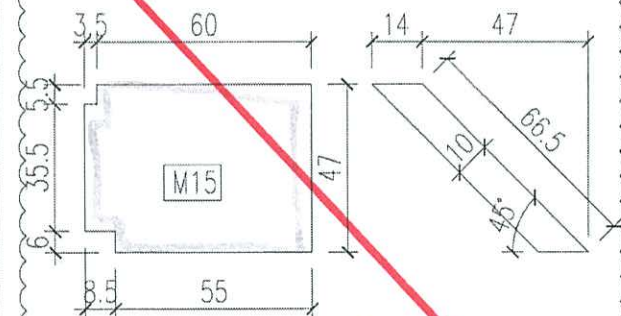~~70生窗主企框~~  
~~編號: M15~~  
~~數量: 1672+50(後備) =1722~~



~~取消~~

工程號	J852	地盤	亞答老街中電	附件
名稱	佛沙窗鋁料位EVA膠拆圖		採用	
材料	10mm厚EVA膠		地盤	
顏色	—		工廠	

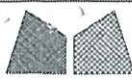

美特鋁質 有限公司  
MIDI Aluminium Fabricator Ltd.

類別	—	物料號	
制圖	Ivan	2020.06.23	圖號
修改			數量
日期			單件重量(KG)
			見圖
			—

70生窗邊框  
編號: M16  
數量: 4198+126(後備) = 4324

~~取消~~

70生窗邊框  
編號: M17  
數量: 4198+126(後備) = 4324

~~取消~~

70生窗邊框  
編號: M18  
數量: 2456+75(後備) = 2531

~~取消~~

70生窗邊框  
編號: M19  
數量: 1228+40(後備) = 1268

~~取消~~

70生窗中橫料  
編號: M20 ✓  
數量: 716+24(後備) = 740

✓

70生窗百叶中橫料  
編號: M23  
數量: 576+24(後備) = 594

~~取消~~

70梗窗邊框  
編號: M21  
數量: 1228+40(後備) = 1268

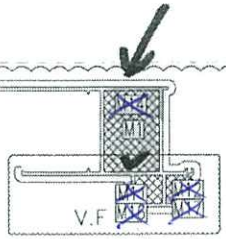
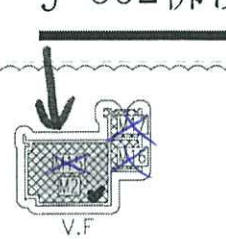
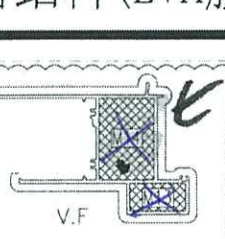
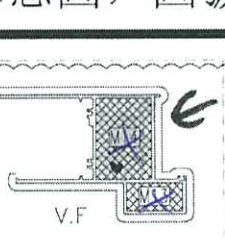
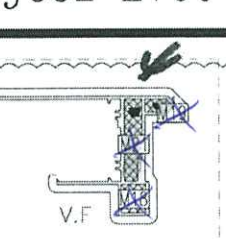
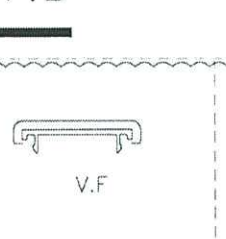
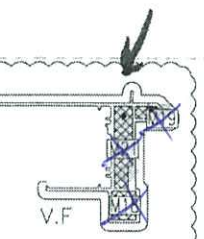
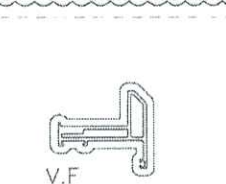
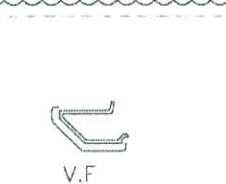
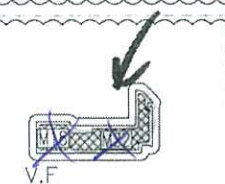
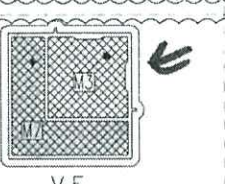
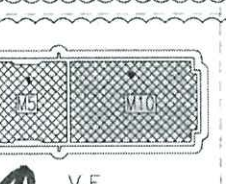
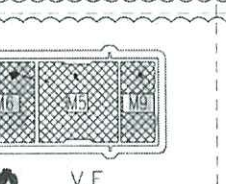
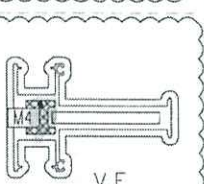
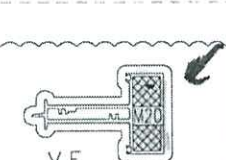
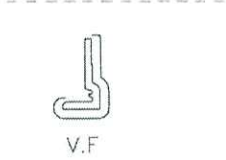
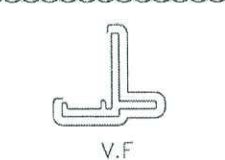
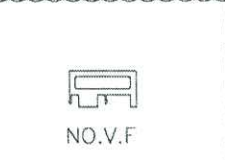

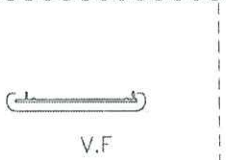
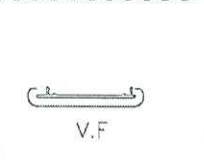
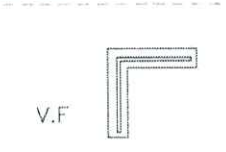



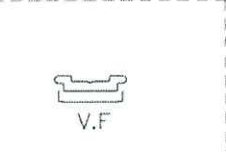
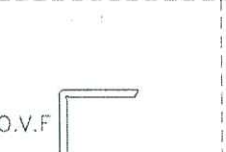
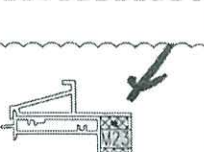
~~取消~~

70梗窗邊框  
編號: M22  
數量: 1228+40(後備) = 1268

~~取消~~

工程號	J852	地盤	亞皆老街中電	附件	
名稱	佛沙窗鋁料位EVA膠拆圖		採用		
材料	10mm厚EVA膠		地盤		
顏色	—		工廠	✓	

# J-852佛沙窗鋁料 (EVA膠示意圖) 圖號: J852-EV00 REV:B

 <p>模號: X85759 名稱: 70生窗邊框 合金狀態: 6063-T6 重量: 3.578 KG/M V.F.: 521.08 mm</p>	 <p>模號: X85760 名稱: 70生窗主金框 合金狀態: 6063-T6 重量: 2.437 KG/M V.F.: 438.64 mm</p>	 <p>模號: X85761 名稱: 70生窗頂框 合金狀態: 6063-T6 重量: 3.762 KG/M V.F.: 486.91 mm</p>	 <p>模號: X85762 名稱: 70生窗底框 合金狀態: 6063-T6 重量: 3.708 KG/M V.F.: 467.97 mm</p>	 <p>模號: X85763 名稱: 70梗窗邊框 合金狀態: 6063-T6 重量: 3.442 KG/M V.F.: 378.76 mm</p>	 <p>模號: X85764 名稱: 70生窗拍蓋 合金狀態: 6063-T6 重量: 0.079 KG/M V.F.: 26.36 mm</p>	 <p>模號: X85766 名稱: 70梗窗頂框 合金狀態: 6063-T6 重量: 3.496 KG/M V.F.: 397.71 mm</p>
 <p>模號: X85767 名稱: 70生窗玉 合金狀態: 6063-T6 重量: 1.821 KG/M V.F.: 303.27 mm</p>	 <p>模號: X85768 名稱: 70窗玻璃線 合金狀態: 6063-T6 重量: 0.189 KG/M V.F.: 32.38 mm</p>	 <p>模號: X85769 名稱: 70梗窗主金框 合金狀態: 6063-T6 重量: 2.174 KG/M V.F.: 306.07 mm</p>	 <p>模號: X85770 名稱: 70窗轉角夾通 合金狀態: 6063-T6 重量: 4.327 KG/M V.F.: 414.45 mm</p>	 <p>模號: X85771 名稱: 70窗200夾通 合金狀態: 6063-T6 重量: 5.616 KG/M V.F.: 553.94 mm</p>	 <p>模號: X85772 名稱: 70窗150夾通 合金狀態: 6063-T6 重量: 4.717 KG/M V.F.: 451.45 mm</p>	 <p>模號: X85773 名稱: 70生窗主金框 合金狀態: 6063-T6 重量: 3.146 KG/M V.F.: 460.5 mm</p>
 <p>模號: X85775 名稱: 70上生下生中橫 合金狀態: 6063-T6 重量: 2.425 KG/M V.F.: 389.23 mm</p>	 <p>模號: X85776 名稱: 70窗玻璃夾角 合金狀態: 6063-T6 重量: 0.337 KG/M V.F.: 49.78 mm</p>	 <p>模號: X85778 名稱: 70窗雞仔網框 合金狀態: 6063-T6 重量: 0.583 KG/M V.F.: 95.91 mm</p>	 <p>模號: X85785 名稱: 生窗變梗扣 (玉) 合金狀態: 6063-T6 重量: 0.544 KG/M V.F.: - mm</p>	 <p>模號: X85786 名稱: 生窗變梗扣 (框) 合金狀態: 6063-T6 重量: 0.485 KG/M V.F.: - mm</p>	 <p>模號: X85819 名稱: 70窗主金框外蓋 合金狀態: 6063-T6 重量: 0.147 KG/M V.F.: 51.18 mm</p>	 <p>模號: X85820 名稱: 70窗主金框室外蓋 合金狀態: 6063-T6 重量: 0.121 KG/M V.F.: 41.68 mm</p>
 <p>模號: FA0000541 名稱: 60*60*3鋁角 合金狀態: 6063-T6 重量: 0.948 KG/M V.F.: 240 mm</p>	 <p>模號: X843331 名稱: 50窗百頁片 合金狀態: 6063-T6 重量: 0.896 KG/M V.F.: 239 mm</p>	 <p>模號: FB0000459 名稱: 15*1.6鋁巴 合金狀態: 6063-T6 重量: 0.065 KG/M V.F.: 32.80 mm</p>	 <p>模號: PEOE10029 名稱: 15*15*1.6鋁角 合金狀態: 6063-T6 重量: 0.123 KG/M V.F.: - mm</p>	 <p>模號: X85824 名稱: 多點鎖拉把 合金狀態: 6061-T6 重量: 0.139 KG/M V.F.: 14.84 mm</p>	 <p>模號: X85823 名稱: 生窗玉撞角碼 合金狀態: 6063-T6 重量: 1.941 KG/M V.F.: - mm</p>	 <p>模號: X85775 名稱: 百叶位置中橫料 合金狀態: 6063-T6 重量: KG/M V.F.: - mm</p>