



工程指示 / 要求簡箋(E.I.)

工程指示編號：EI / 2026 / 20

修改版次：B

工程編號：J - 852

工程名稱：亞皆老街中電

工程項目：佛沙窗 鋁料封篤 EVA 膠 廠用配件 報價

收件人：Maggie / 生統 / 王良 發件人：Ant Yeung

日期：06/07/2020

要求提供 / 確認 事項：

- | | | |
|------------------------------------|-------------------------------------|-------------------------------|
| <input type="checkbox"/> 初步鋁料 B.M. | <input type="checkbox"/> 加工拆圖，然後生產 | <input type="checkbox"/> 尺寸表 |
| <input type="checkbox"/> 正式鋁料 B.M. | <input type="checkbox"/> 技術上資料 / 指示 | <input type="checkbox"/> 報價 |
| <input type="checkbox"/> 配件 B.M. | <input type="checkbox"/> 樣辦或貨品說明書 | <input type="checkbox"/> 分判合約 |
| <input type="checkbox"/> 其他：_____ | | |

內容：

按廠收到樣板後發出報告作出輕微調整。因鋁通要碰石矢，防止石矢漿入鋁料內。

修改 M1，M3，M4，M5 (修改) 謝謝

M2 (取消) 謝謝

請按加工圖生產鋁料封篤 EVA 膠封篤膠。請先報價

請在 2020.07.08 前完成上列要求。

附：1頁 + 報告

以上項目為：

- 原合約工程包 原合約工程加 / 減賬 新工程報價

原因：-

分發東莞各部門：

- | | | | |
|--|---|---|---|
| <input type="checkbox"/> 生產技術總監 <input type="checkbox"/> 連附件 | <input type="checkbox"/> 技術部 <input type="checkbox"/> 連附件 | <input type="checkbox"/> 生產部 <input type="checkbox"/> 連附件 | <input type="checkbox"/> 機械設計部 <input type="checkbox"/> 連附件 |
| <input type="checkbox"/> 採購部 <input type="checkbox"/> 連附件 | <input type="checkbox"/> 生產統籌部 <input type="checkbox"/> 連附件 | | |
| <input type="checkbox"/> 質檢部 <input type="checkbox"/> 連附件 | <input type="checkbox"/> 會計部 <input type="checkbox"/> 連附件 | <input type="checkbox"/> 報關組 <input type="checkbox"/> 連附件 | <input checked="" type="checkbox"/> 其他 楊卓輝 <input type="checkbox"/> 連附件 |

分發其他分判：

- 水洪 連附件

分發香港各部門：

- | | | | |
|--|--|---|--|
| <input type="checkbox"/> 行政部 <input type="checkbox"/> 連附件 | <input type="checkbox"/> 會計部 <input type="checkbox"/> 連附件 | <input type="checkbox"/> 統籌部 <input type="checkbox"/> 連附件 | <input type="checkbox"/> 工程部地盤科文 <input type="checkbox"/> 連附件 |
| <input checked="" type="checkbox"/> 採購部 <input type="checkbox"/> 連附件 | <input type="checkbox"/> QS 部 <input type="checkbox"/> 連附件 | <input type="checkbox"/> 維修部 <input type="checkbox"/> 連附件 | <input type="checkbox"/> 其他 _____ <input type="checkbox"/> 連附件 |

傳遞編號：

HK 1319 / 20

發件人簽署：

項目經理簽署：



工程指示 / 要求簡箋(E.I.)

工程指示編號：EI / 2026 / 20

修改版次：A

工程編號：J - 852

工程名稱：亞皆老街中電

工程項目：佛沙窗 鋁料封篤 EVA 膠 廠用配件 報價

收件人：Maggie / 生統

發件人：Ant Yeung

COPY

日期：29/06/2020

要求提供 / 確認 事項：

- | | | |
|------------------------------------|-------------------------------------|-------------------------------|
| <input type="checkbox"/> 初步鋁料 B.M. | <input type="checkbox"/> 加工拆圖，然後生產 | <input type="checkbox"/> 尺寸表 |
| <input type="checkbox"/> 正式鋁料 B.M. | <input type="checkbox"/> 技術上資料 / 指示 | <input type="checkbox"/> 報價 |
| <input type="checkbox"/> 配件 B.M. | <input type="checkbox"/> 樣辦或貨品說明書 | <input type="checkbox"/> 分判合約 |
| <input type="checkbox"/> 其他：_____ | | |

需修改標註見附頁
提示

內容：

請按加工圖生產鋁料封篤 EVA 膠封篤膠。請先報價

使用 M1, M2, M3, M4, M5, M6, M7, M8, M9, M10, M20 謝謝

請在 2020.07.08 前完成上列要求。

取消45°款

附：

① 此款不需要 (因開料為45°碰撞料, 另去安裝)

以上項目為：

- 原合約工程包 原合約工程加 / 減賬 新工程報價

原因：- ② M1, M3, M4, M5 需修改。

分發東莞各部門：③ M6, M7, M8, M9, M10, M20 降級率用！ 05/07/20

- | | | | |
|--|--|---|--|
| <input type="checkbox"/> 生產技術總監 <input type="checkbox"/> 連附件 | <input type="checkbox"/> 技術部 <input type="checkbox"/> 連附件 | <input type="checkbox"/> 生產部 <input type="checkbox"/> 連附件 | <input type="checkbox"/> 機械設計部 <input type="checkbox"/> 連附件 |
| <input type="checkbox"/> 採購部 <input type="checkbox"/> 連附件 | <input checked="" type="checkbox"/> 生產統籌部 <input type="checkbox"/> 連附件 | | |
| <input type="checkbox"/> 質檢部 <input checked="" type="checkbox"/> 連附件 | <input type="checkbox"/> 會計部 <input type="checkbox"/> 連附件 | <input type="checkbox"/> 報關組 <input type="checkbox"/> 連附件 | <input type="checkbox"/> 其他 _____ <input type="checkbox"/> 連附件 |

分發其他分判：

(v) 水洪 連附件

分發香港各部門：

- | | | | |
|--|--|---|--|
| <input type="checkbox"/> 行政部 <input type="checkbox"/> 連附件 | <input type="checkbox"/> 會計部 <input type="checkbox"/> 連附件 | <input type="checkbox"/> 統籌部 <input type="checkbox"/> 連附件 | <input type="checkbox"/> 工程部地盤科文 <input type="checkbox"/> 連附件 |
| <input checked="" type="checkbox"/> 採購部 <input type="checkbox"/> 連附件 | <input type="checkbox"/> QS 部 <input type="checkbox"/> 連附件 | <input type="checkbox"/> 維修部 <input type="checkbox"/> 連附件 | <input type="checkbox"/> 其他 _____ <input type="checkbox"/> 連附件 |

傳遞編號：

HK1276 / 20

發件人簽署：


項目經理簽署：

J852

22/1613 D

1156


CUSTOMER	HONGKONG CO.	CUSTOMER APPROVAL	14/05/20 OK	CUST PART NO.	X85770
				SECTION NO.	LH0091243

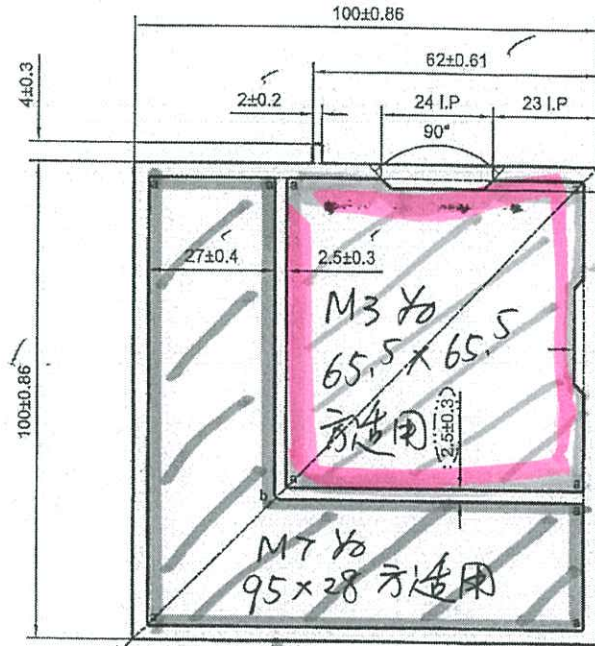

M3
M3 需接角
石屎, 应改为
65.5 x 65.5

M7
M7 防水用条
降级采用.

美特铝质有限公司	
承認圖面	PP
日期	16/4/20

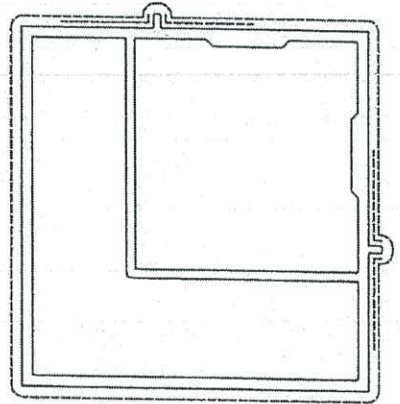

a=R0.5 b=R1.5


===== 次要装饰面, 喷涂膜厚不足, 但不露底
 ----- 装饰面

备注: 没有配合型号!

V.F

SCALE 1:2


SIGNATURE GRADEING	HIGH SIGNATURE GRADEING	C.C.DIA(MM)	Ø 141.18	喷涂收费周长(mm): 414.45					
AREA (SQ MM)	1596.67	UNSPECIFIED THICKNESS	3±0.25	PERIMETER (MM)	414.45	STANDARD	BS EN755	SCALE	1:1.5
MASS (KG/M)	4.327	UNSPECIFIED CORNERS	R 0.3	SURFACE AREA	414.45	ALLOY	6063-T6	VERSION	C
		DRAWN	陈晓舒	DATE	2020-03-31	APPELLATION	PAGE OF		
		STANDARDIZATION		DATE					
		TO SIGN	陈国提	DATE					
		AUDITING		DATE					
MARKER	MODIFY	FILE NO	SIGNATURE	DATE	APPROV				

 PANASIA ALUMINUM (CHINA) LIMITED

J852 22/1613

1159




CUSTOMER	HONGKONG CO.	CUSTOMER APPROVAL	06/05/20. OK	CUST PART NO.	X85773
				SECTION NO.	LH0091246

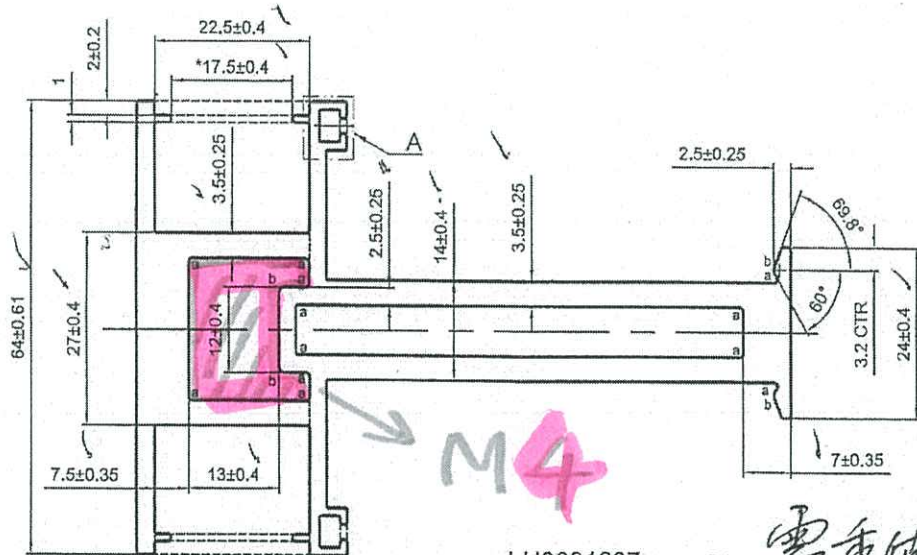


M4 原设计错误
应依如下尺寸:

LH0091237 0.1
X85764

需重做

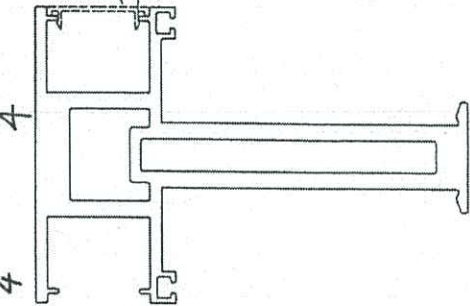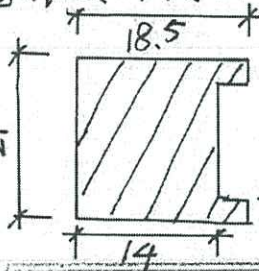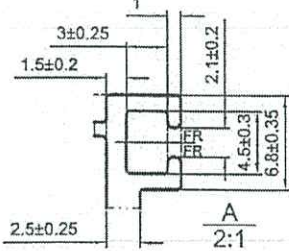

铝业有限公司
绘图人: CNW
日期: 24-3-20

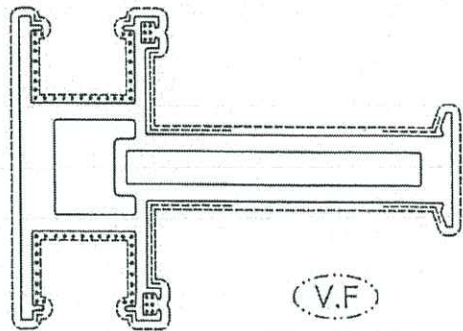

a=R0.5 b=R1 c=R0.8

----- 次要装饰面, 喷涂膜厚不足, 但不露底

----- 装饰面

..... 凹槽位置可能会有露底现象, 即膜厚不足

*配合尺寸以实物配合效果为准!


SIGNATURE GRADEING	HIGH SIGNATURE GRADEING	C.C.DIA(MM)	Ø 106.81		喷涂收费周长(mm): 460.5				
AREA (SQ MM)	1161.00	UNSPECIFIED THICKNESS	2.5±0.25	PERIMETER (MM)	460.5	STANDARD	BS EN755	SCALE	1:1
MASS (KG/M)	3.146	UNSPECIFIED CORNERS	R 0.3	SURFACE AREA	460.5	ALLOY	6063-T6	VERSION	A
			DRAWN	陈晓舒	DATE	2020-03-12	APPELLATION	PAGE OF	
			STANDARDIZATION		DATE				
			TO SIGN	陈国提	DATE				
			AUDITING		DATE				
MARKER	MODIFY	FILE NO	SIGNATURE	DATE	APPROV	DATE			

PANASIA ALUMINUM (CHINA) LIMITED

J852 . 22/63B

1157

CUSTOMER	HONGKONG CO.	CUSTOMER APPROVAL	10/05/20 ae	CUST PART NO.	X85771
				SECTION NO.	LH0091244

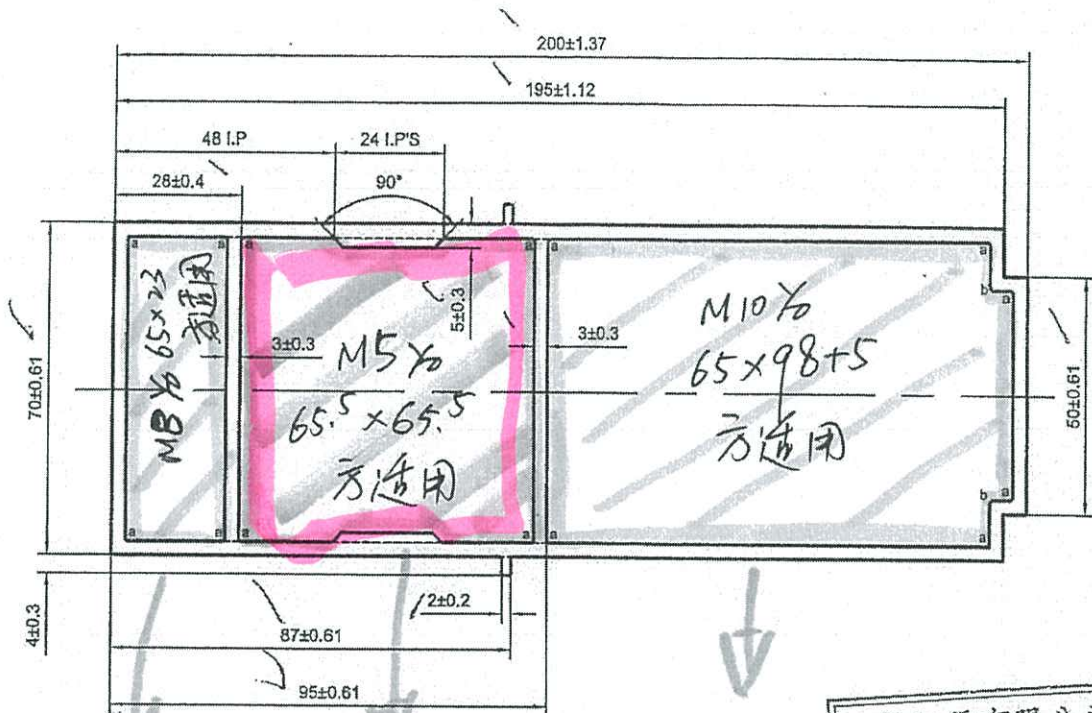

M8


M5

M10

美特铝质有限公司	
承認圖面	[Signature]
日期	6-4-20

M5 接觸面石屏. 應改為 65.5 x 65.5

M8, M10 仅防水封
端口用途. 降級採用!

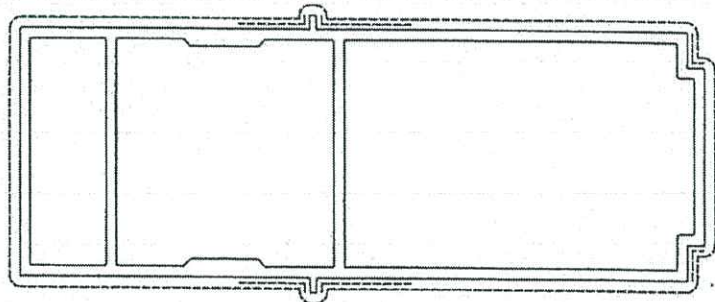

a=R0.5 b=R1

===== 次要装饰面, 喷涂膜厚不足, 但不露底

----- 装饰面

备注: 没有配合型号!

V.F

SCALE 1:2


SIGNATURE GRADEING	HIGH SIGNATURE GRADEING	C.C.DIA(MM)	Ø 208.92	喷涂收费周长(mm): 553.94					
AREA (SQ MM)	2072.25	UNSPECIFIED THICKNESS	3±0.25	PERIMETER (MM)	553.94	STANDARD	BS EN755	SCALE	1:1.5
MASS (KG/M)	5.616	UNSPECIFIED CORNERS	R 0.3	SURFACE AREA	553.94	ALLOY	6063-T6	VERSION	A
DRAWN			陈晓舒	DATE	2020-03-10	APPELLATION	-	PAGE OF	
STANDARDIZATION				DATE					
TO SIGN			陈国提	DATE					
AUDITING				DATE					
MARKER	MODIFY	FILE NO	SIGNATURE	DATE	APPROV	DATE			

PANASIA ALUMINUM (CHINA) LIMITED

J852 22/1613

1158

CUSTOMER	HONGKONG CO.	CUSTOMER APPROVAL	15/04/20 AK	CUST PART NO.	X85772
				SECTION NO.	LH0091245

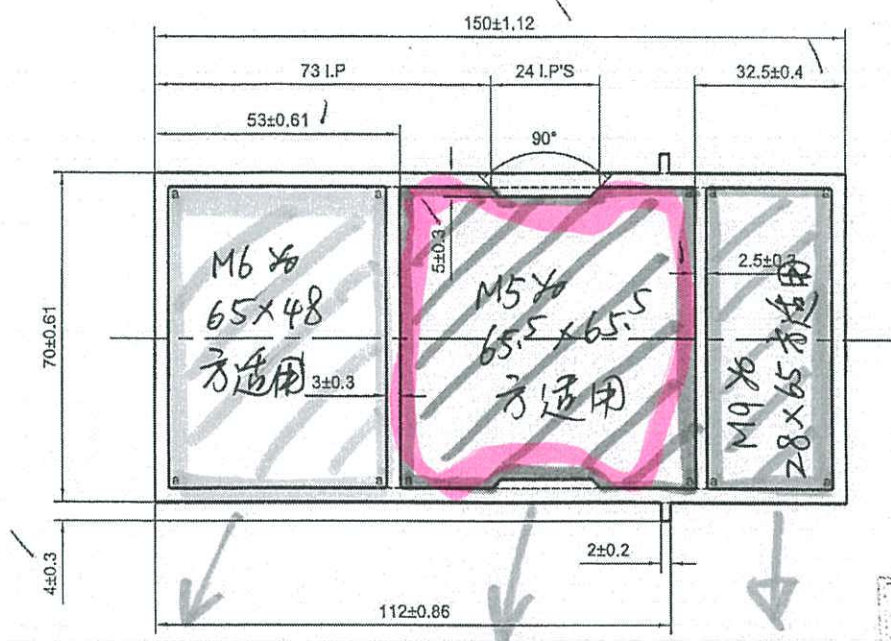


M6 M5 M9

M5 接角虫石屎 需修改为 65.5 x 65.5

特銘實有限公司	
製圖人	[Signature]
日期	24-3-20

M6, M9 封端口
防水同途, 降級採用.

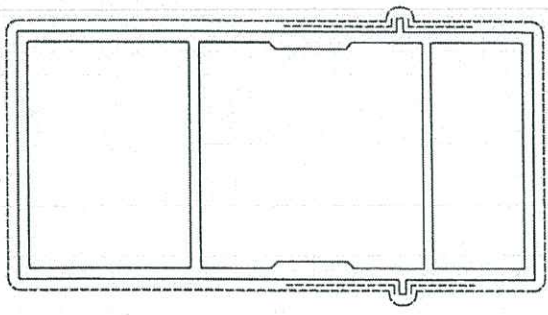

a=R0.5

===== 次要裝飾面, 噴塗膜厚不足, 但不露底
----- 裝飾面

备注: 没有配合型号!

(V.F)





SCALE 1:2

SIGNATURE GRADEING	HIGH SIGNATURE GRADEING	C.C.DIA(MM)	Ø 165.33	SCALE 1:2				噴塗收費周長(mm): 454.45	
AREA (SQ MM)	1740.57	UNSPECIFIED THICKNESS	3±0.25	PERIMETER (MM)	454.45	STANDARD	BS EN755	SCALE	1:1.5
MASS (KG/M)	4.717	UNSPECIFIED CORNERS	R 0.3	SURFACE AREA	454.45	ALLOY	6063-T6	VERSION	A
				DRAWA	陈晓舒	DATE	2020-03-10	PAGE OF	
				STANDA-RDIZATION		DATE			
				TO SIGN	陈国提	DATE			
				AUDITING		DATE			
MARKER	MODIFY	FILE NO	SIGNATURE	DATE	APPROV	DATE			

PANASIA ALUMINUM (CHINA) LIMITED

J852 22/1613B 1161

CUSTOMER	HONGKONG CO.	CUSTOMER APPROVAL	02/05/20 OK	CUST PART NO.	X85775
				SECTION NO.	LH0091248

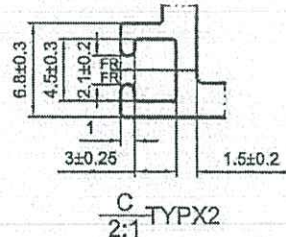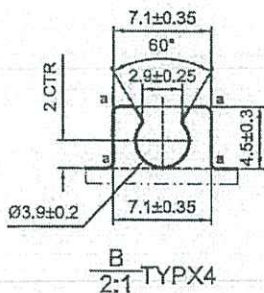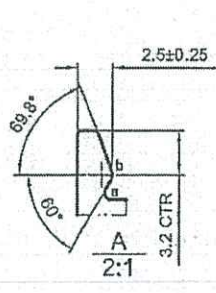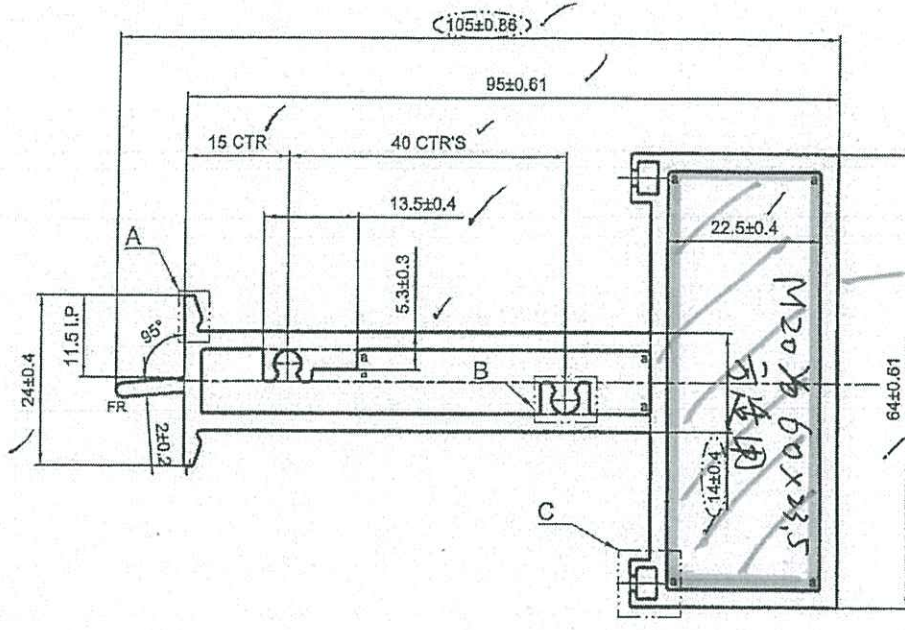


美特铝质有限公司	
承認圖面	<i>[Signature]</i>
日期	6-4-20

a=R0.5 b=R0.8

- 次要装饰面, 喷涂膜厚不足, 但不露底
- 装饰面
- 凹槽位置可能会有露底现象, 即膜厚不足

备注: 没有配合型号!

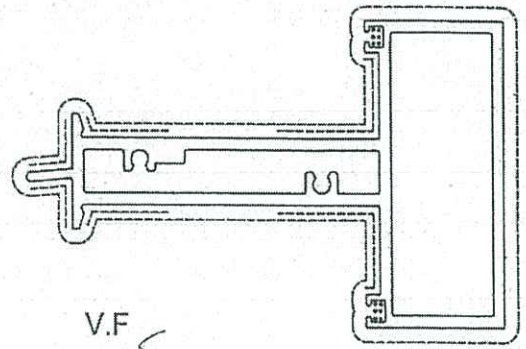

SIGNATURE GRADEING	HIGH SIGNATURE GRADEING	C.C.DIA(MM)	Ø 114.67		喷涂收费周长(mm): 389.23				
AREA (SQ MM)	894.91	UNSPECIFIED THICKNESS	2.5±0.25	PERIMETER (MM)	389.23	STANDARD	BS EN755	SCALE	1:1
MASS (KG/M)	2.425	UNSPECIFIED CORNERS	R 0.3	SURFACE AREA	389.23	ALLOY	6063-T6	VERSION	B
		DRAWA	陈晓舒	DATE	2020-04-02	APELLATION	-	PAGE OF	
		STANDA-RDIZATION		DATE					
		TO SIGN	陈国提	DATE					
		AUDITING		DATE					
MARKER	MODIFY	FILE NO	SIGNATURE	DATE	APPROV				

PANASIA ALUMINUM (CHINA) LIMITED