

工程指示 / 要求簡箋(E.I.)

工程指示編號：EI / 2026 / 20

修改版次：C

工程編號：J - 852

工程名稱：亞皆老街中電

以此為準

工程項目：佛沙窗 / 鋁料封篤 EVA 膠 廠用配件 報價

收件人：Maggie / 生統 / 楊榮輝 發件人：Ant Yeung

日期：18/12/2020

要求提供 / 確認 事項：

- () 初步鋁料 B.M. () 加工拆圖，然後生產 () 尺寸表
- () 正式鋁料 B.M. () 技術上資料 / 指示 () 報價
- () 配件 B.M. () 樣辦或貨品說明書 () 分判合約
- () 其他：_____

內容：

C 版：廠實際用量不足，現覆核數量後加訂，請按修改數量加訂 (M1, M5, M8, M10, M20)

請按加工圖生產鋁料封篤 EVA 膠封篤膠。請先報價

請在 2020.12.22 前完成上列要求。

附：

以上項目為：

- 原合約工程包 原合約工程加 / 減賬 新工程報價

原因：-

分發東莞各部門：

- () 生產技術總監 連附件 () 技術部 連附件 () 生產部 連附件 () 機械設計部 連附件
- () 採購部 連附件 () 生產統籌部 連附件
- () 質檢部 連附件 () 會計部 連附件 () 報關組 連附件 () 其他 楊榮輝 連附件

分發其他分判：

- (v) 水洪 連附件

分發香港各部門：

- () 行政部 連附件 () 會計部 連附件 () 統籌部 連附件 () 工程部地盤科文 連附件
- () 採購部 連附件 () QS 部 連附件 () 維修部 連附件 () 其他 _____ 連附件

傳遞編號：


HK 2902 / 20

發件人簽署：

項目經理簽署：


 美特鋁質 有限公司 MIDI Aluminium Fabricator Ltd.	類別	—	物料料號	
	制圖	Ivan	2020.06.18	圖號 J852-EV01
修改		復核		數量
日期		批准		單件重量(KG)

70生窗邊框
 編號: M1 ✓ +3200
 數量: 578+17(後備)=595

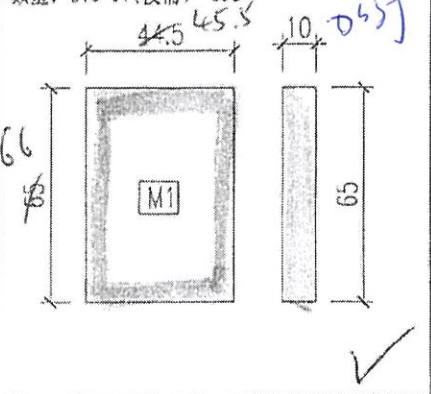


✓

~~70生窗主企框
 編號: M2 ✗ 3A
 數量: 456(後備)=456~~

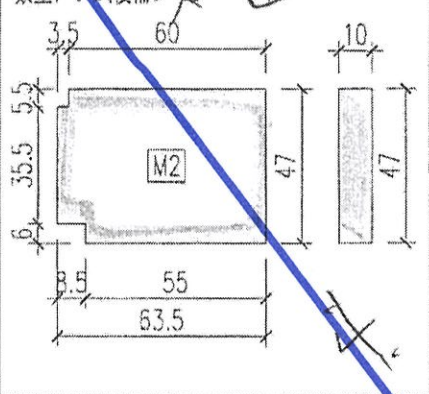


~~✓~~

70窗轉角夾通
 編號: M3 ✓ +250
 數量: 72+8(後備)=80

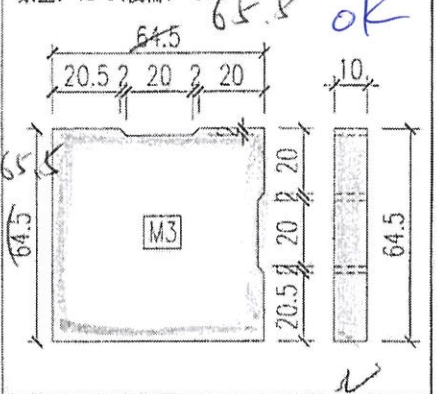


✓

70窗中企框
 編號: M4 ✓ 修改
 數量: 628+22(後備)=650

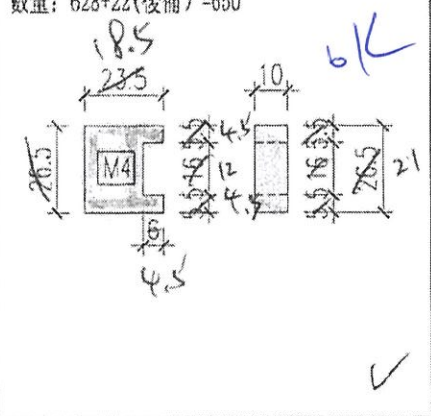


21 ✓

70窗150&200夾通
 編號: M5 ✓ +850
 數量: 1228+44(後備)=1270

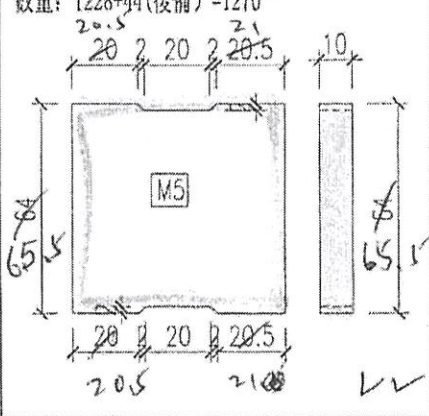


✓

70窗150夾通
 編號: M6 ✓ +850
 數量: 820+30(後備)=850

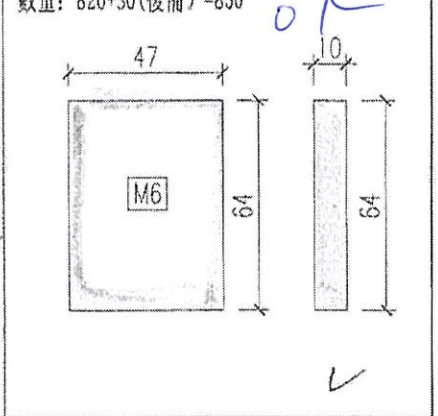


✓

70窗轉角夾通
 編號: M7 ✓ OK
 數量: 72+8(後備)=80

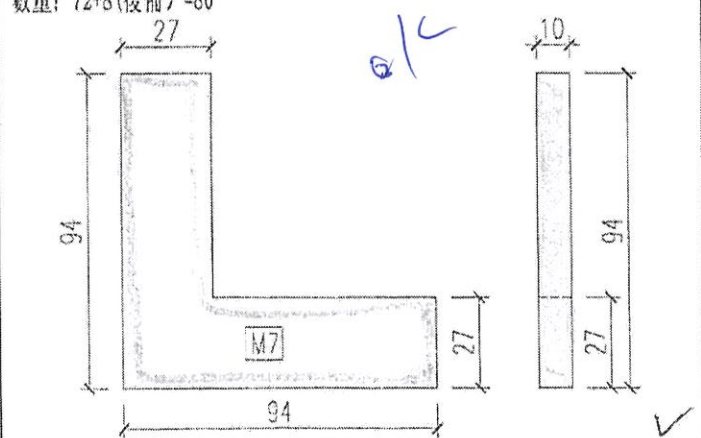


✓

70窗200夾通
 編號: M8 ✓ +70
 數量: 408+12(後備)=420

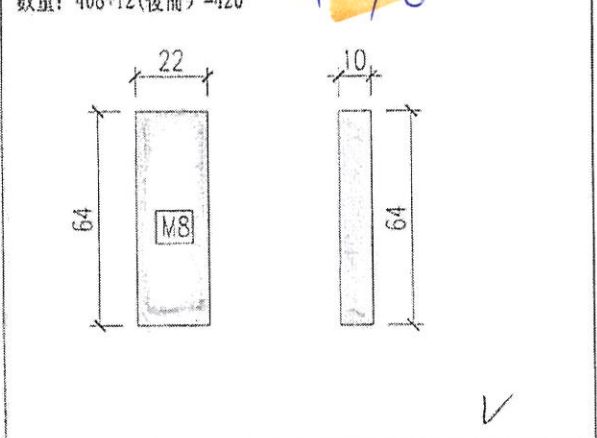

✓

工程號	J852	地盤	亞答巷街中電	附 件	
名稱	佛沙窗鋁料位EVA膠拆圖		採用		
材料	10mm厚EVA膠		地盤		
顏色	---		工廠		✓

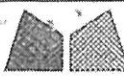

美特鋁質有限公司
MIDI Aluminium Fabricator Ltd.

類別	—	物料號	
制圖	Ivon	2020.06.18	圖號 J852-EV02
修改	A	B	數量 見圖
日期	2020.06.18	2020.06.23	單件重量(KG) —
復核			
批准			

70窗150夾通
編號: M9 ✓
數量: 820+30(後備) = 850 615

70窗200夾通
編號: M10 ✓ 270
數量: 408+12(後備) = 420

~~70生窗邊框
編號: M11
數量: 578+17(後備) = 595~~

~~取消~~

~~70生窗邊框
編號: M12
數量: 578+17(後備) = 595~~

~~取消~~

~~70生窗頂&底框
編號: M13
數量: 4258+150(後備) = 4408~~

~~取消~~


~~70生窗邊框
編號: M14
數量: 7088+230(後備) = 7318~~

~~取消~~

~~70生窗主企框
編號: M15
數量: 1672+50(後備) = 1722~~

~~取消~~


工程號	J852	地盤	亞答老街中電	附件	
名稱	佛沙窗鋁料位EVA膠拆圖		採用		
材料	10mm厚EVA膠		地盤		
顏色	—		工廠	✓	

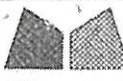

美特鋁質 有限公司
MIDI Aluminium Fabricator Ltd.


類別	—	物料號	
制圖	Ivan	2020.06.23	圖號 J852-EV03
修改		數量	見圖
日期		單位(KG)	—

70生窗邊框
編號: M16
數量: 4198+126(後備) = 4324

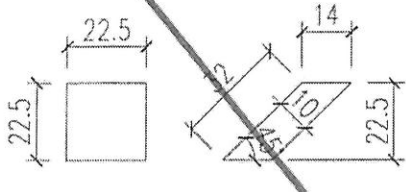


~~取消~~

70生窗邊框
編號: M17
數量: 4198+126(後備) = 4324

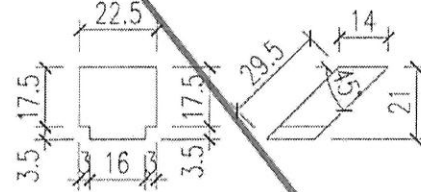


~~取消~~

70生窗邊框
編號: M18
數量: 2456+75(後備) = 2531

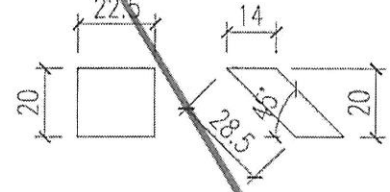

~~取消~~


70生窗邊框
編號: M19
數量: 1228+40(後備) = 1268

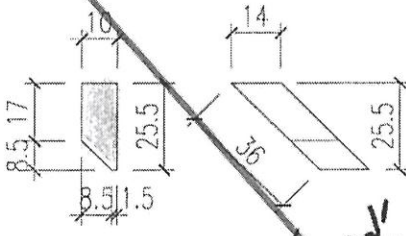

~~取消~~

70生窗中橫料
編號: M20
數量: 716+24(後備) = 740


2760

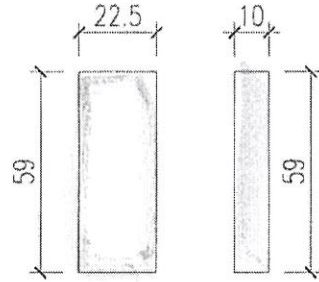

✓

70生窗百叶中橫料
編號: M23
數量: 576+24(後備) = 594


~~取消~~

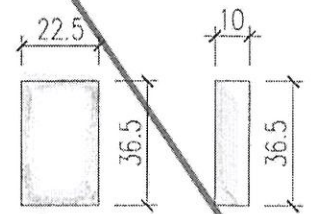

✓

70槓窗邊框
編號: M21
數量: 1228+40(後備) = 1268


~~取消~~

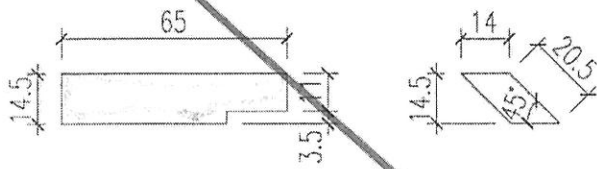

✓

70槓窗邊框
編號: M22
數量: 1228+40(後備) = 1268

~~取消~~

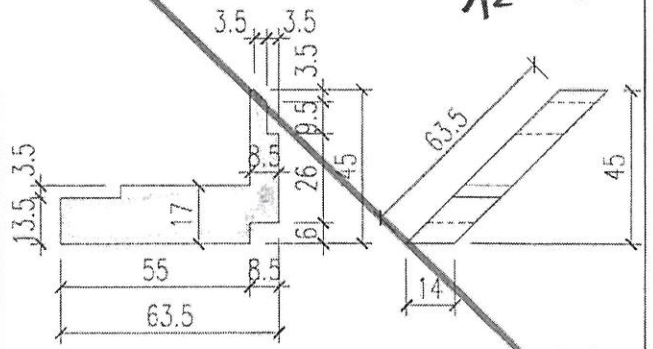

✓

工程號	J852	地盤	亞答老街中電
名稱	佛沙窗鋁料位EVA膠拆圖	採用	
材料	10mm厚EVA膠	地盤	
顏色	—	工廠	✓

附件



名稱	訂貨數量	T1用量	T2用量	T3用量	總用量	餘數
M1	595	1304	1120	1200	3624	-3029
M3	80	40	0	40	80	0
M4	650	172	160	240	572	78
M5	1270	400	480	400	1280	-10
M6	850	244	320	244	808	42
M7	80	40	0	40	80	0
M8	420	156	160	156	472	-52
M9	850	244	320	244	808	42
M10	420	156	160	156	472	-52
M20	740	520	360	480	1360	-620