

工程指示 / 要求簡箋(E.I.)

工程指示編號：EI / 2026 / 20

修改版次：-

工程編號：J - 852

工程名稱：亞皆老街中電

工程項目：佛沙窗 鋁料封篤 EVA 膠 廠用配件 報價

收件人：Maggie / 生統

發件人：Ant Yeung

日期：26/06/2020

要求提供 / 確認 事項：

- () 初步鋁料 B.M. () 加工拆圖，然後生產 () 尺寸表
- () 正式鋁料 B.M. () 技術上資料 / 指示 () 報價
- () 配件 B.M. () 樣辦或貨品說明書 () 分判合約
- () 其他：_____

內容：

請按加工圖生產鋁料封篤 EVA 膠封篤膠。請先報價

謝謝

請在 2020.07.06 前完成上列要求。

附：

以上項目為：

- 原合約工程包 原合約工程加 / 減賬 新工程報價

原因：-

分發東莞各部門：

- () 生產技術總監 連附件 (✓) 技術部 連附件 () 生產部 連附件 () 機械設計部 連附件
- () 採購部 連附件 (✓) 生產統籌部 連附件
- () 質檢部 連附件 () 會計部 連附件 () 報關組 連附件 () 其他 楊榮輝 連附件

分發其他分判：

- (✓) 水洪 連附件

分發香港各部門：


- () 行政部 連附件 () 會計部 連附件 () 統籌部 連附件 () 工程部地盤科文 連附件
- (✓) 採購部 連附件 () QS 部 連附件 () 維修部 連附件 () 其他 _____ 連附件

傳遞編號：

HK 1254 / 20

發件人簽署： Ant Yeung

項目經理簽署： [Signature]

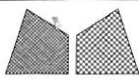

美特鋁質 有限公司
MIDI Aluminium Fabricator Ltd.

類別	—	物料號		
制圖	Ivan	2020.06.18	圖號	J852-EV01
修改			數量	見圖
日期			單件重量(KG)	—

70生窗邊框
編號: M1
數量: 578+17(後備) =595

70生窗主企框
編號: M2
數量: 4+6(後備) =10

70窗轉角夾通
編號: M3
數量: 72+8(後備) =80

70窗中企框
編號: M4
數量: 628+22(後備) =650


70窗150&200夾通
編號: M5
數量: 1228+44(後備) =1270

70窗150夾通
編號: M6
數量: 820+30(後備) =850

70窗轉角夾通
編號: M7
數量: 72+8(後備) =80

70窗200夾通
編號: M8
數量: 408+12(後備) =420


工程號	J852	地盤	亞皆老街中電	附 件
名稱	佛沙窗鋁料位EVA膠拆圖		採用	
材料	10mm厚EVA膠		地盤	
顏色	—		工廠 <input checked="" type="checkbox"/>	

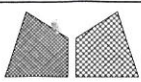

美特鋁質 有限公司
MIDI Aluminium Fabricator Ltd.


類別	—	物料號		
制圖	Ivan	2020.06.18	圖號	J852-EV02
修改	A	B	數量	見圖
日期	2020.06.18	2020.06.23	單件重量(KG)	—
復核				
批准				

70窗150夾通
編號: M9
數量: 820+30(後備) =850

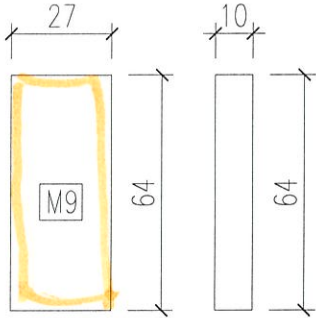


✓

70窗200夾通
編號: M10
數量: 408+12(後備) =420

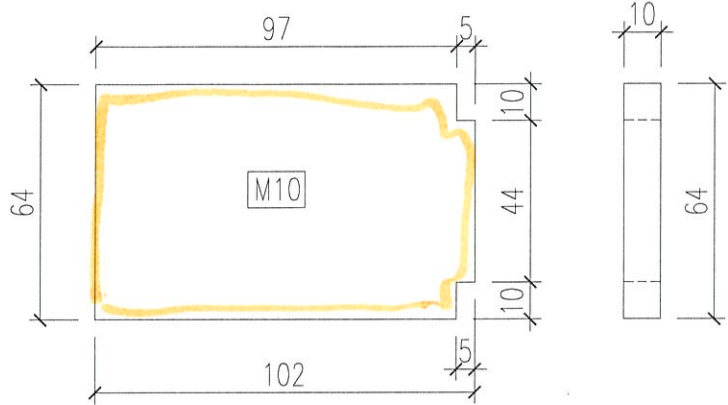


✓

70生窗邊框
編號: M11
數量: 578+17(後備) =595

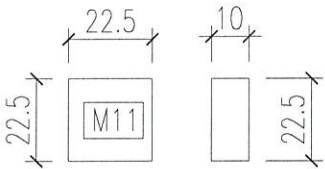


✗

70生窗邊框
編號: M12
數量: 578+17(後備) =595

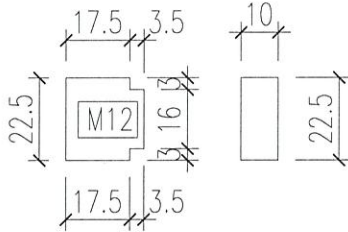


✗

70生窗頂&底框
編號: M13
數量: 4258+150(後備) =4408

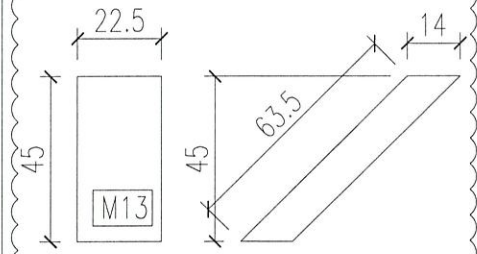


✗

70生窗邊框
編號: M14
數量: 7088+230(後備) =7318

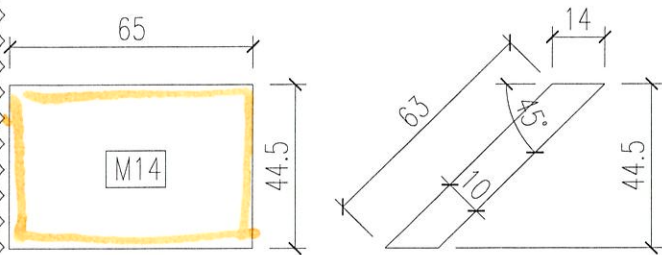


✓✓

70生窗主企框
編號: M15
數量: 1672+50(後備) =1722

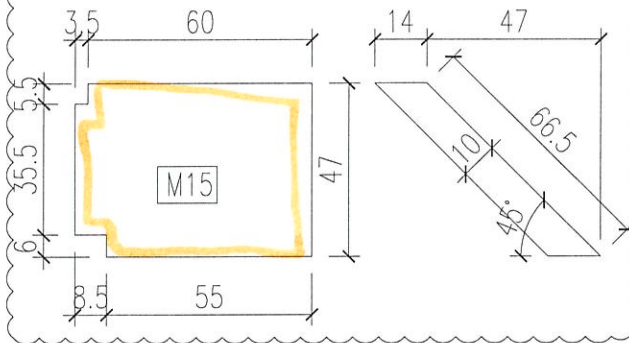

✓

工程號	J852	地盤	亞皆老街中電	附 件	
名稱	佛沙窗鋁料位EVA膠拆圖		採用		
材料	10mm厚EVA膠		地盤		
顏色	---		工廠		✓

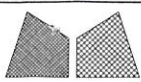

美特鋁質 有限公司
MIDI Aluminium Fabricator Ltd.

類別	—	物料號		
制圖	Ivan	2020.06.23	圖號	J852-EV03
修改			數量	見圖
日期			單件重量(KG)	—

70生窗邊框
編號: M16
數量: 4198+126(後備) = 4324

X

70生窗邊框
編號: M17
數量: 4198+126(後備) = 4324

X

70生窗邊框
編號: M18
數量: 2456+75(後備) = 2531

X

70生窗邊框
編號: M19
數量: 1228+40(後備) = 1268

✓ ✓

70生窗中橫料
編號: M20
數量: 716+24(後備) = 740

✓

70生窗百叶中橫料
編號: M23
數量: 576+24(後備) = 594

✓

70梗窗邊框
編號: M21
數量: 1228+40(後備) = 1268








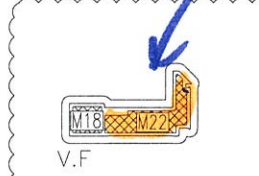
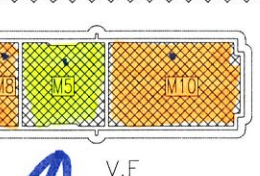
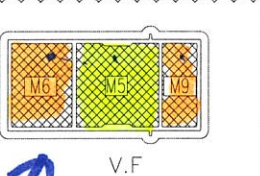
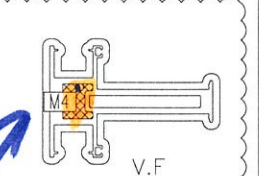
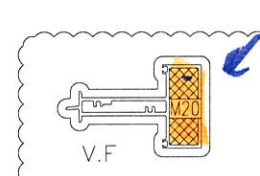
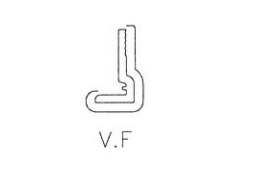






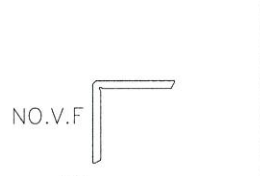
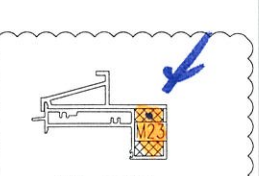
✓ ✓

70梗窗邊框
編號: M22
數量: 1228+40(後備) = 1268

✓

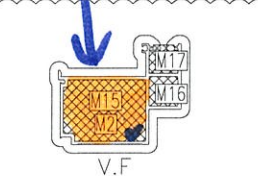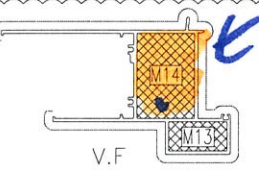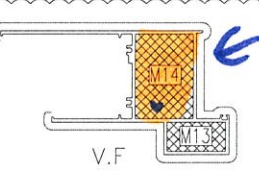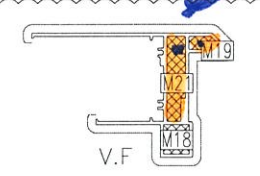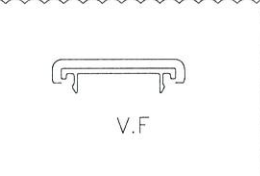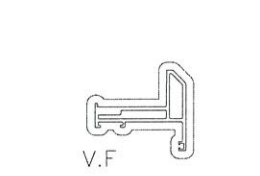工程號	J852	地盤	亞皆老街中電	附 件	
名稱	佛沙窗鋁料位EVA膠拆圖		採用		
材料	10mm厚EVA膠		地盤		
顏色	—		工廠		✓

J-852佛沙窗鋁料 (EVA膠示意圖) 圖號: J852-EV00 REV:B

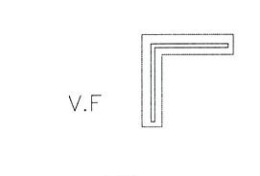 <p>模號: X85759 名稱: 70生窗邊框 合金狀態: 6063-T6 重量: 3.578 KG/M V.F.: 521.08 mm</p>	 <p>模號: X85760 名稱: 70生窗主企框 合金狀態: 6063-T6 重量: 2.437 KG/M V.F.: 438.64 mm</p>	 <p>模號: X85761 名稱: 70生窗頂框 合金狀態: 6063-T6 重量: 3.762 KG/M V.F.: 486.91 mm</p>	 <p>模號: X85762 名稱: 70生窗底框 合金狀態: 6063-T6 重量: 3.708 KG/M V.F.: 467.97 mm</p>	 <p>模號: X85763 名稱: 70樑窗邊框 合金狀態: 6063-T6 重量: 3.442 KG/M V.F.: 378.76 mm</p>	 <p>模號: X85764 名稱: 70生窗拍蓋 合金狀態: 6063-T6 重量: 0.079 KG/M V.F.: 26.36 mm</p>	 <p>模號: X85766 名稱: 70樑窗頂框 合金狀態: 6063-T6 重量: 3.496 KG/M V.F.: 397.71 mm</p>
 <p>模號: X85767 名稱: 70生窗玉 合金狀態: 6063-T6 重量: 1.821 KG/M V.F.: 303.27 mm</p>	 <p>模號: X85768 名稱: 70窗玻璃線 合金狀態: 6063-T6 重量: 0.189 KG/M V.F.: 32.38 mm</p>	 <p>模號: X85769 名稱: 70樑窗主企框 合金狀態: 6063-T6 重量: 2.174 KG/M V.F.: 306.07 mm</p>	 <p>模號: X85770 名稱: 70窗轉角夾通 合金狀態: 6063-T6 重量: 4.327 KG/M V.F.: 414.45 mm</p>	 <p>模號: X85771 名稱: 70窗200夾通 合金狀態: 6063-T6 重量: 5.616 KG/M V.F.: 553.94 mm</p>	 <p>模號: X85772 名稱: 70窗150夾通 合金狀態: 6063-T6 重量: 4.717 KG/M V.F.: 454.45 mm</p>	 <p>模號: X85773 名稱: 70生窗主企框 合金狀態: 6063-T6 重量: 3.146 KG/M V.F.: 460.5 mm</p>
 <p>模號: X85775 名稱: 70上生窗中橫 合金狀態: 6063-T6 重量: 2.425 KG/M V.F.: 389.23 mm</p>	 <p>模號: X85776 名稱: 70窗玻璃夾角 合金狀態: 6063-T6 重量: 0.337 KG/M V.F.: 49.78 mm</p>	 <p>模號: X85778 名稱: 70窗雞仔網框 合金狀態: 6063-T6 重量: 0.583 KG/M V.F.: 95.91 mm</p>	 <p>模號: X85785 名稱: 生窗變梗扣 (玉) 合金狀態: 6063-T6 重量: 0.544 KG/M V.F.: - mm</p>	 <p>模號: X85786 名稱: 生窗變梗扣 (框) 合金狀態: 6063-T6 重量: 0.485 KG/M V.F.: - mm</p>	 <p>模號: X85819 名稱: 70窗主企框外蓋 合金狀態: 6063-T6 重量: 0.147 KG/M V.F.: 51.18 mm</p>	 <p>模號: X85820 名稱: 70窗主企框室外蓋 合金狀態: 6063-T6 重量: 0.121 KG/M V.F.: 41.68 mm</p>
 <p>模號: FA0000541 名稱: 60*60*3鋁角 合金狀態: 6063-T6 重量: 0.948 KG/M V.F.: 240 mm</p>	 <p>模號: X843331 名稱: 50窗百頁片 合金狀態: 6063-T6 重量: 0.896 KG/M V.F.: 239 mm</p>	 <p>模號: FB0000459 名稱: 15*1.6鋁巴 合金狀態: 6063-T6 重量: 0.065 KG/M V.F.: 32.80 mm</p>	 <p>模號: PEOE10029 名稱: 15*15*1.6鋁角 合金狀態: 6063-T6 重量: 0.123 KG/M V.F.: - mm</p>	 <p>模號: X85824 名稱: 多點鎖拉巴 合金狀態: 6061-T6 重量: 0.139 KG/M V.F.: 14.84 mm</p>	 <p>模號: X85823 名稱: 生窗玉撞角碼 合金狀態: 6063-T6 重量: 1.941 KG/M V.F.: - mm</p>	 <p>模號: X85775 名稱: 百叶位置中橫料 合金狀態: 6063-T6 重量: - KG/M V.F.: - mm</p>