



工程指示 / 要求簡箋(E.I.)

工程指示編號：EI / 2091 / 20

修改版次：G

工程編號：J - 852

工程名稱：亞皆老街中電

工程項目：佛沙窗 MO1 首批 T2,3 AB 單位 (122 隻)

收件人：生統 / 王良

發件人：Ant Yeung

日期：17/07/2020

□要求提供 / □確認 事項：

- | | | |
|------------------------------------|-------------------------------------|-------------------------------|
| <input type="checkbox"/> 初步鋁料 B.M. | <input type="checkbox"/> 加工拆圖，然後生產 | <input type="checkbox"/> 尺寸表 |
| <input type="checkbox"/> 正式鋁料 B.M. | <input type="checkbox"/> 技術上資料 / 指示 | <input type="checkbox"/> 報價 |
| <input type="checkbox"/> 配件 B.M. | <input type="checkbox"/> 樣辦或貨品說明書 | <input type="checkbox"/> 分判合約 |
| <input type="checkbox"/> 其他：_____ | | |

內容：

請按加工圖生產 MO1 首批 T2,T3 A,B 佛沙窗 122 隻 送佛沙場。

補回圖紙

2020.07.18 要送到佛沙廠，配合佛沙落石矢期。

謝謝

請在 2020.07.18 前完成上列要求。

附有關圖紙 / 文件：

以上項目為：

- | | | |
|---------------------------------|--------------------------------------|--------------------------------|
| <input type="checkbox"/> 原合約工程包 | <input type="checkbox"/> 原合約工程加 / 減賬 | <input type="checkbox"/> 新工程報價 |
|---------------------------------|--------------------------------------|--------------------------------|

原因：-

分發東莞各部門：

- | | | | | | | | |
|-----------------------------------------|-----------------------------------------|-------------------------------------------|-----------------------------------------|------------------------------|------------------------------|--------------------------------|------------------------------------|
| <input type="checkbox"/> 生產技術總監 | <input type="checkbox"/> 連附件 | <input type="checkbox"/> 技術部 | <input type="checkbox"/> 連附件 | <input type="checkbox"/> 生產部 | <input type="checkbox"/> 連附件 | <input type="checkbox"/> 機械設計部 | <input type="checkbox"/> 連附件 |
| <input type="checkbox"/> 採購部 | <input type="checkbox"/> 連附件 | <input checked="" type="checkbox"/> 生產統籌部 | <input checked="" type="checkbox"/> 連附件 | | | | |
| <input checked="" type="checkbox"/> 質檢部 | <input checked="" type="checkbox"/> 連附件 | <input type="checkbox"/> 會計部 | <input type="checkbox"/> 連附件 | <input type="checkbox"/> 報關組 | <input type="checkbox"/> 連附件 | <input type="checkbox"/> 其他 | _____ <input type="checkbox"/> 連附件 |

分發其他分判：

- | | |
|----------------------------------------|-----------------------------------------|
| <input checked="" type="checkbox"/> 水洪 | <input checked="" type="checkbox"/> 連附件 |
|----------------------------------------|-----------------------------------------|

分發香港各部門：

- | | | | | | | | |
|------------------------------|------------------------------|-------------------------------|------------------------------|------------------------------|------------------------------|----------------------------------|------------------------------------|
| <input type="checkbox"/> 行政部 | <input type="checkbox"/> 連附件 | <input type="checkbox"/> 會計部 | <input type="checkbox"/> 連附件 | <input type="checkbox"/> 統籌部 | <input type="checkbox"/> 連附件 | <input type="checkbox"/> 工程部地盤科文 | <input type="checkbox"/> 連附件 |
| <input type="checkbox"/> 採購部 | <input type="checkbox"/> 連附件 | <input type="checkbox"/> QS 部 | <input type="checkbox"/> 連附件 | <input type="checkbox"/> 維修部 | <input type="checkbox"/> 連附件 | <input type="checkbox"/> 其他 | _____ <input type="checkbox"/> 連附件 |

傳遞編號：

HK 1460 / 20

發件人簽署：


項目經理簽署：




h2 2021 G
HK/460

工程號 J852 地盤 亞皆老街

窗號	尺寸 (MM)	數量 (支)	備註
W3/T2A	2130	3	
W2/T2A	2130	1	
W2/T2B	2130	1	
W3/T2B	2130	3	
W7/T2A	2130	2	
W7/T2B	2130	2	
W2/T2A	2130	2	
W2/T2B	2130	2	
W2/T3A	2130	1	
W2/T3B	2130	1	
W3/T3B	2130	3	
W7/T3B	2130	2	
W2/T3A	2130	2	
W2/T3B	2130	2	
W3/T3A	2130	3	
合計:		30	

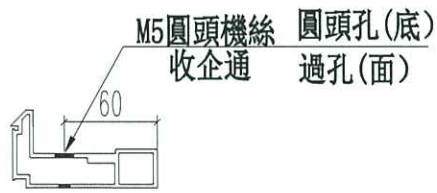

A-A

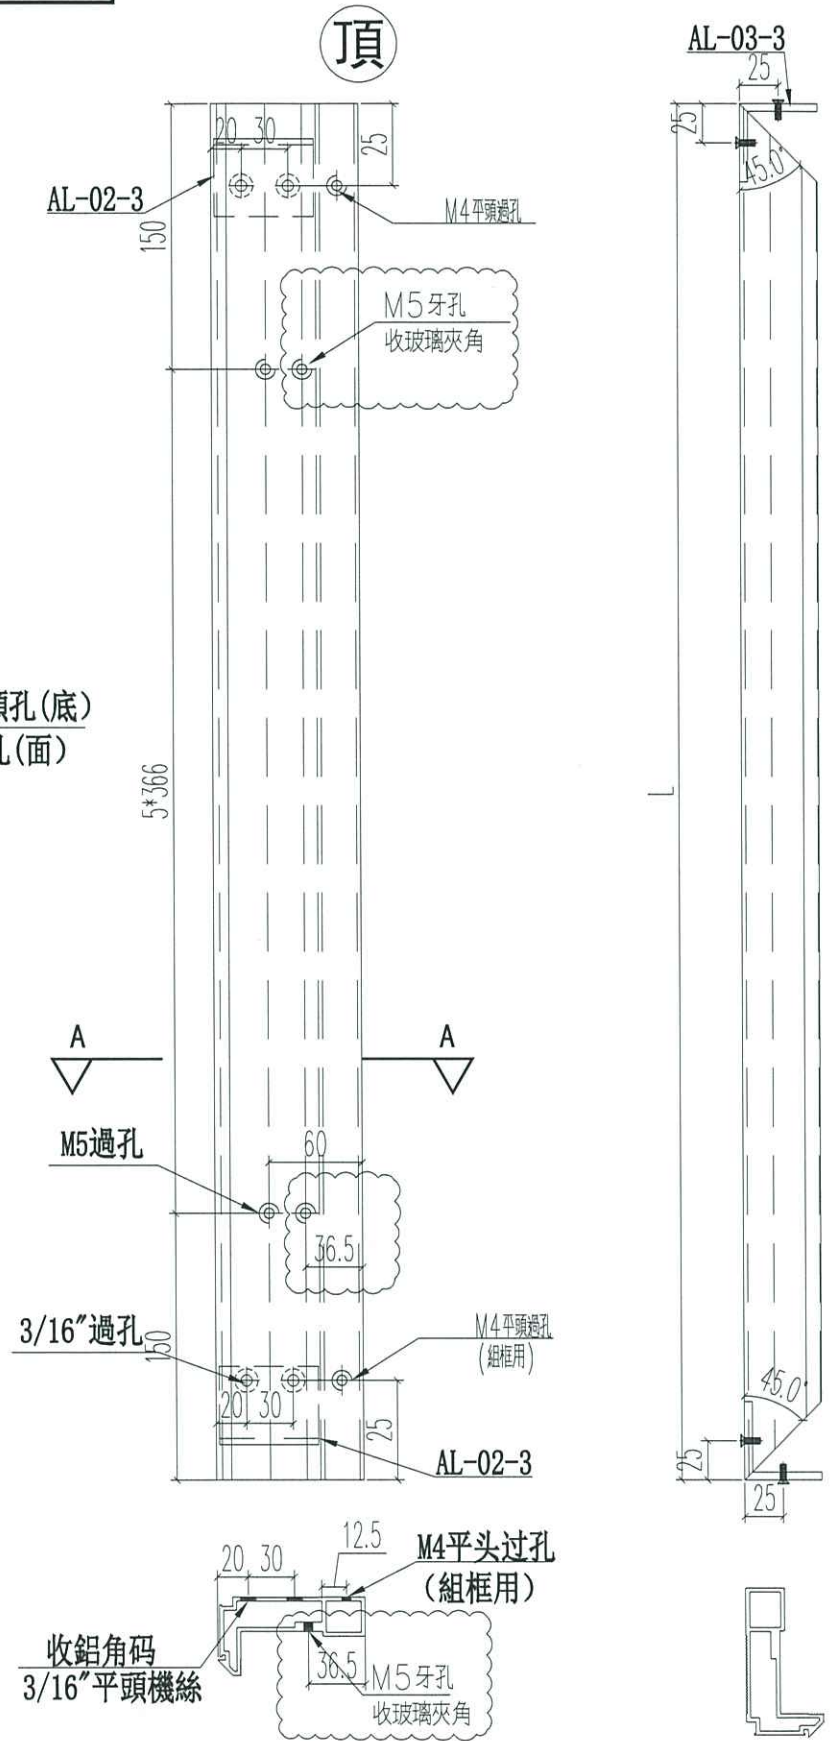



名稱	70 樓窗主企框	制圖	JASON	2020.06.22	修改	A	B	C
材料	X85769	復核	WHS		日期	2020.07.11	2020.07.13	2020.07.17
顏色	UCT806812XL-3	批准			圖號	PW01-11		




美特鋁質 有限公司
MIDI Aluminium Fabricator Ltd.

工程號 J852 地盤 亞皆老街


窗號	尺寸 (MM)	數量 (支)	備註
W3/T2A	2130	3	
W2/T2A	2130	1	
W2/T2B	2130	1	
W3/T2B	2130	3	
W7/T2A	2130	2	
W7/T2B	2130	2	
W2/T2A	2130	2	
W2/T2B	2130	2	
W2/T3A	2130	1	
W2/T3B	2130	1	
W3/T3B	2130	3	
W7/T3B	2130	2	
W2/T3A	2130	2	
W2/T3B	2130	2	
W3/T3A	2130	3	
合計:		30	

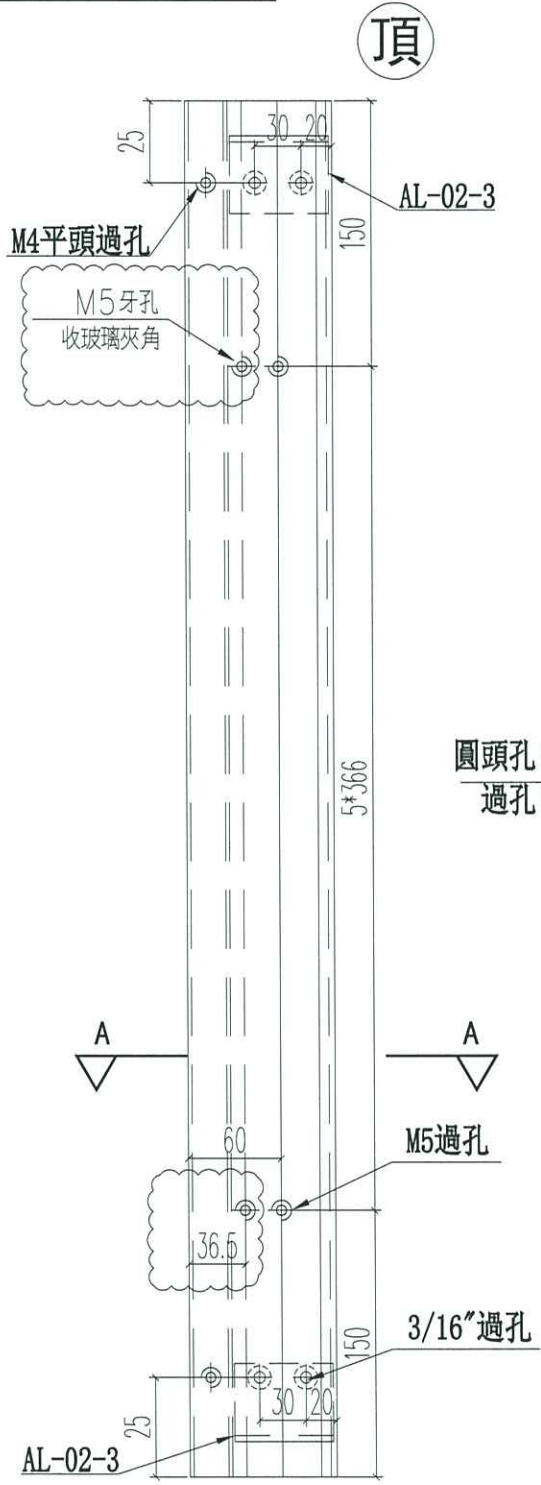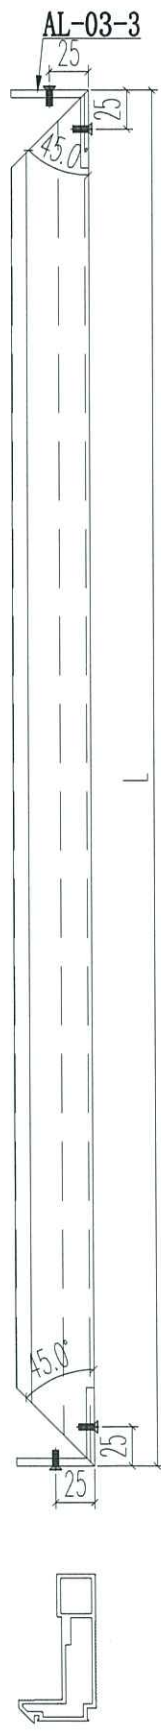


圓頭孔(底) M5圓頭機絲
過孔(面) 收企通

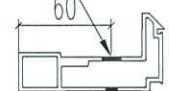

A-A

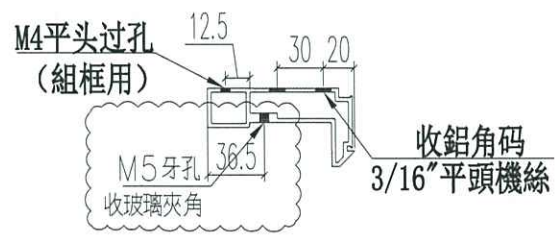


名稱	70 樑窗主企框	制圖	JASON	2020.06.22	修改	A	B	C
材料	X85769	復核	WHS		日期	2020.07.11	2020.07.13	2020.07.17
顏色	UCT806812XL-3	批准			圖號	PW01-12		

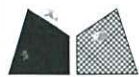


工程號	J852	地盤	亞皆老街
-----	------	----	------

窗號	尺寸 (MM)	數量 (支)	備註
W3/T2A	2130	6	
W2/T2A	2130	2	
W2/T2B	2130	2	
W3/T2B	2130	6	
W7/T2A	2130	4	
W7/T2B	2130	4	
W2/T2A	2130	4	
W2/T2B	2130	4	
W2/T3A	2130	2	
W2/T3B	2130	2	
W3/T3B	2130	6	
W7/T3B	2130	4	
W2/T3A	2130	4	
W2/T3B	2130	4	
W3/T3A	2130	12	
合計:		66	

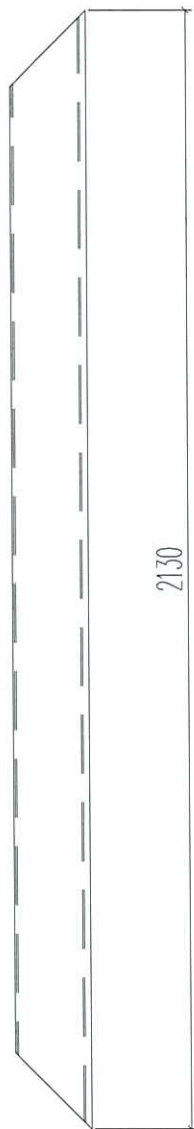

新增圖

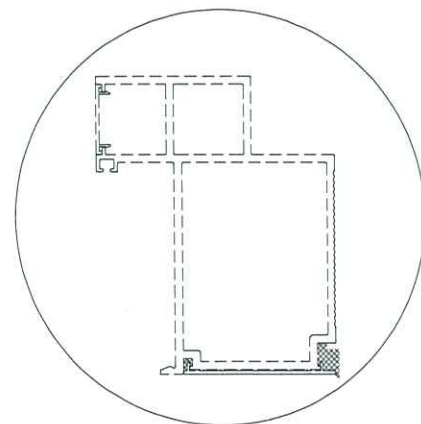


請先試裝一幅看看尺寸是否需要加減?

名稱	70窗主企框外蓋	制圖	JASON	2020.06.22	修改			
材料	X85819	復核	WHS		日期			
顏色	UCT806812XL-3	批准			圖號	PW01-40		




工程號 J852 地盤 亞皆老街

窗號	尺寸 (MM)	數量 (支)	備註
W3/T2A	2130	6	
W2/T2A	2130	2	
W2/T2B	2130	2	
W3/T2B	2130	6	
W7/T2A	2130	4	
W7/T2B	2130	4	
W2/T2A	2130	4	
W2/T2B	2130	4	
W2/T3A	2130	2	
W2/T3B	2130	2	
W3/T3B	2130	6	
W7/T3B	2130	4	
W2/T3A	2130	4	
W2/T3B	2130	4	
W3/T3A	2130	6	
合計:		60	

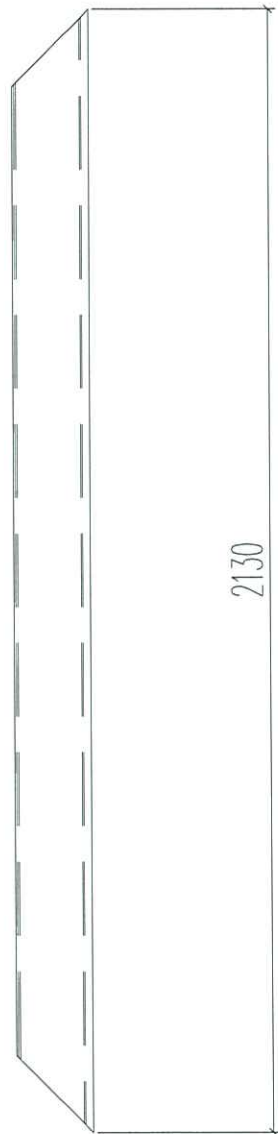

新增圖

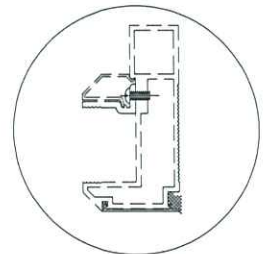

請先試裝一幅看看尺寸是否需要加減？

名稱	70窗主企框外蓋	制圖	JASON	2020.06.22	修改			
材料	X85820	復核	WHS		日期			
顏色	UCT806812XL-3	批准			圖號	PW01-41		