

工程指示 / 要求簡箋(E.I.)

工程指示編號：EI / 2091 / 20

修改版次：① ②

工程編號：J - 852

工程名稱：亞皆老街中電

工程項目：佛沙窗 MO1 首批 T2, 3 AB 單位 (122 隻)

收件人：生統 / 王良

發件人：Ant Yeung

日期：28/07/2020

要求提供 / 確認 事項：

- | | | |
|------------------------------------|-------------------------------------|-------------------------------|
| <input type="checkbox"/> 初步鋁料 B.M. | <input type="checkbox"/> 加工拆圖，然後生產 | <input type="checkbox"/> 尺寸表 |
| <input type="checkbox"/> 正式鋁料 B.M. | <input type="checkbox"/> 技術上資料 / 指示 | <input type="checkbox"/> 報價 |
| <input type="checkbox"/> 配件 B.M. | <input type="checkbox"/> 樣辦或貨品說明書 | <input type="checkbox"/> 分判合約 |
| <input type="checkbox"/> 其他：_____ | | |

內容：

請按加工圖生產 MO1 首批 T2, T3 A, B 佛沙窗 122 隻 送佛沙場。

X85834 和玻璃線 頭 3 層不用裝

按設計人員上廠後補回修改圖紙。

2020.07.27 最少出 5 幅要送到佛沙廠，配合佛沙落石矢期。 2020.07.31 前要出

2020.07.29 出一半，約 27 幅要送到佛沙廠

2020.07.31 出齊餘數送到佛沙廠

謝謝

請在 2020.07.29 前完成上列要求。

附有關圖紙 / 文件：9 頁

以上項目為：

- 原合約工程包 原合約工程加 / 減賬 新工程報價

原因：-

分發東莞各部門：

- () 生產技術總監 連附件 () 技術部 連附件 () 生產部 連附件 () 機械設計部 連附件
 () 採購部 連附件 () 生產統籌部 連附件 () 小羅 & 清
 () 質檢部 連附件 () 會計部 連附件 () 報關組 連附件 () 其他 _____ 連附件

分發其他分判：

- (v) 水洪 連附件

分發香港各部門：






- () 行政部 連附件 () 會計部 連附件 () 統籌部 連附件 () 工程部地盤科文 連附件
 () 採購部 連附件 () QS 部 連附件 () 維修部 連附件 () 其他 _____ 連附件

傳遞編號：

HK 1565 / 20

發件人簽署：[Signature]

項目經理簽署：[Signature]

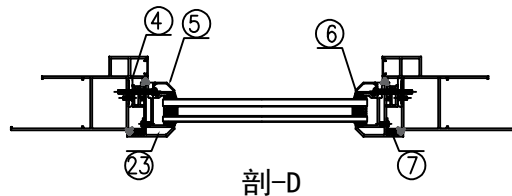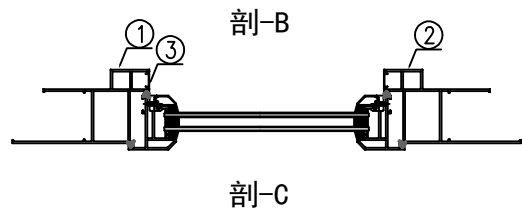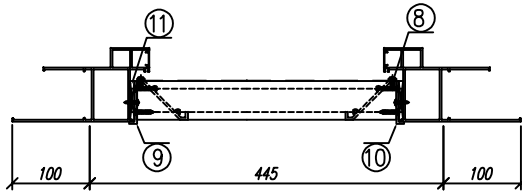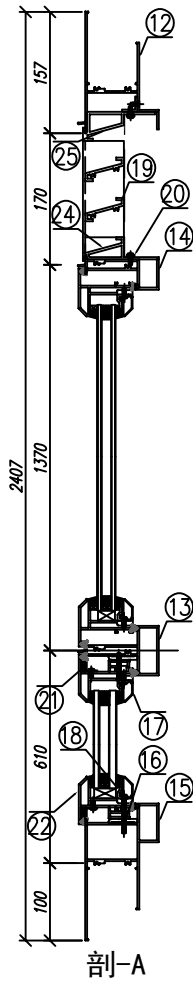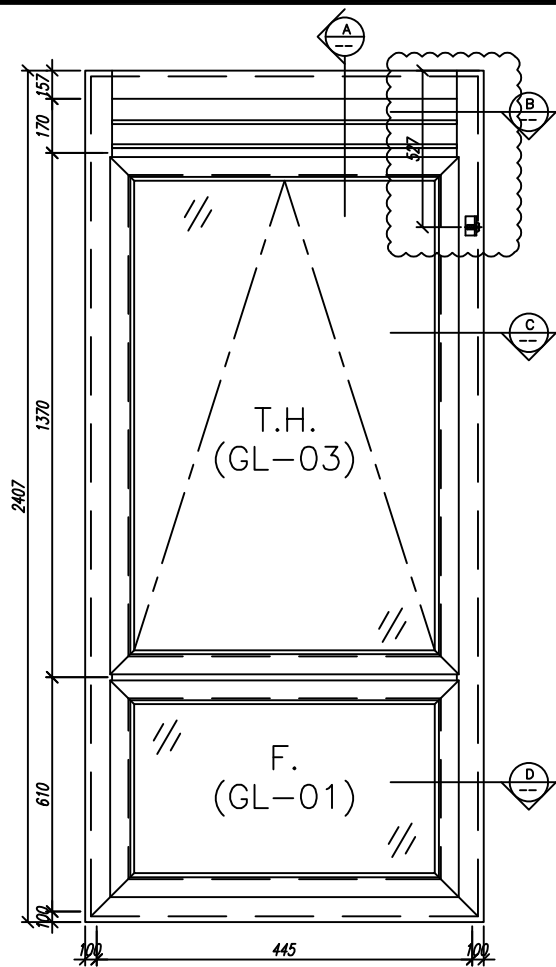

25	X85764	70窗抬蓋	直接開料	164.5	支	2	6	GC
24	X85764	70窗抬蓋	直接開料	500.5	支	2	6	GC

23	X85767	生窗變視(玉)	PW01-35	555	支	2	6	GC
22	X85767	生窗變視(玉)	PW01-35	345	支	2	6	GC
21	15*13*1.6 鋁角	固定窗防水膠滲角	兩頭切45度	325	支	2	6	GC
20	15*1.6 鋁巴	雀仔膠膠巴	***	xxxx	支	2	6	GC
19	X84333	百頁片	***	xxxx	支	2	6	GC
18	X85834	70窗玻璃夾角	PW01-36	271.5	支	2	6	GC
17	X85768	70窗玻璃線	直接開料	271.5	支	2	6	GC
16	X85786	生窗變視扣(框)	PW01-37	325	支	2	6	GC
15	X85762	70生窗底框	PW01-22	645	支	1	3	GC
14	X85775	70上生下中橫	PW01-34	347	支	1	3	GC
13	X85775	70上生下中橫	PW01-33	347	支	1	3	GC
12	X85761	70生窗頭框	PW01-19	347	支	1	3	GC






11	****	百頁玉鑲巴	***	xxxx	支	2	6	GC
10	53*50*10 鋁折件	百頁玉全鋁折角	***	xxxx	支	1	3	GC
9	53*50*10 鋁折件	百頁玉全鋁折角	***	xxxx	支	1	3	GC
8	15*1.6 鋁巴	雀仔膠膠巴	***	xxxx	支	2	6	GC
7	15*13*1.6 鋁角	固定窗防水膠滲角	兩頭切45度	535	支	2	6	GC
6	X85834	70窗玻璃夾角	PW01-36	431	支	2	6	GC
5	X85768	70窗玻璃線	斜角開料	451	支	2	6	GC
4	X85786	生窗變視扣(框)	PW01-37	535	支	2	6	GC
3	X85764	70窗抬蓋	直接開料	1305.5	支	2	6	GC
2	X85759	70生窗邊框	PW01-04	2407	支	1	3	GC
1	X85759	70生窗邊框	PW01-03	2407	支	1	3	GC

数量: 3 材料: 详见本图附表 表面处理: UCT806812XL-3
 制图: 郭上軍 日期: 2020.05.18 校核: WSH 审核: Rev:D

美特铝质有限公司
 MIDI Aluminium Fabricator Ltd.

工程名称: 亞皆老街 / 佛沙窗
 图名: W4/T2A組裝圖 图号: W4/T2A(1F~3F)

序号	材料編號	材料名稱	加工圖号	长度 L (MM)	单位	单樞	小计	备注
						数量		

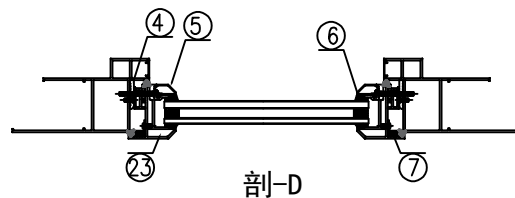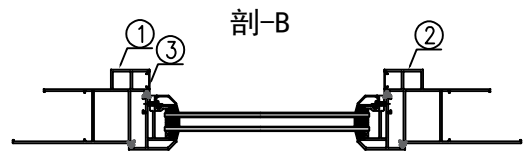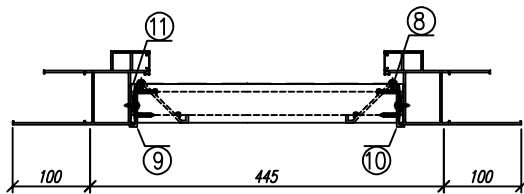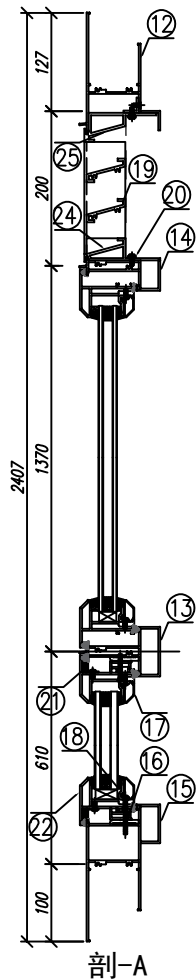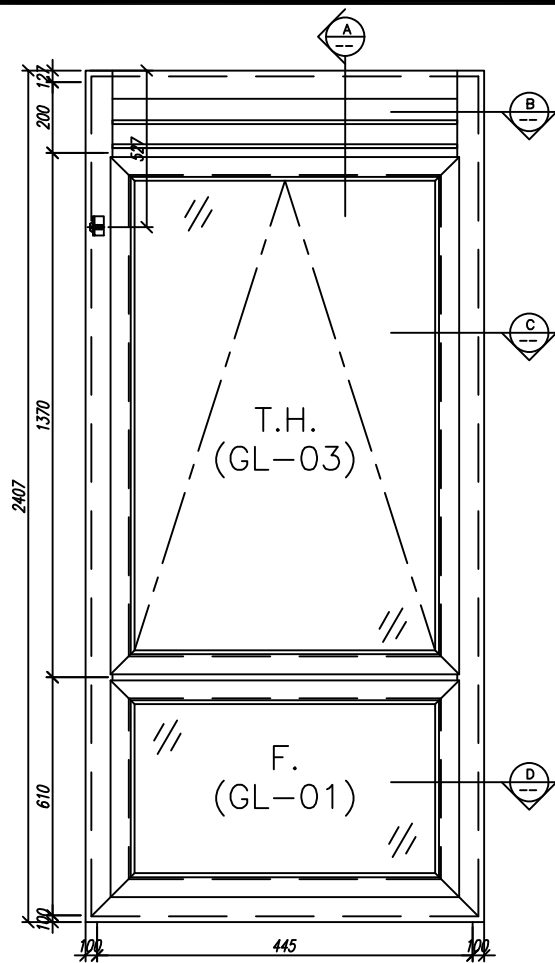

25	X85764	70窗柵蓋	直接開料	164.5	支	2	6	GC
24	X85764	70窗柵蓋	直接開料	500.5	支	2	6	GC

23	X85767	生窗雙視(玉)	PW01-35	555	支	2	6	GC
22	X85767	生窗雙視(玉)	PW01-35	345	支	2	6	GC
21	15*13*1.6鋁角	固定窗樞膠角	兩頭切45度	325	支	2	6	GC
20	15*1.6鋁巴	雀仔膠膠巴	***	xxxx	支	2	6	GC
19	X84333	百頁片	***	xxxx	支	2	6	GC
18	X85834	70窗玻璃夾角	PW01-36	271.5	支	2	6	GC
17	X85768	70窗玻璃線	直接開料	271.5	支	2	6	GC
16	X85786	生窗雙視扣(框)	PW01-37	325	支	2	6	GC
15	X85762	70生窗底框	PW01-22	645	支	1	3	GC
14	X85775	70上生下中橫	PW01-34	347	支	1	3	GC
13	X85775	70上生下中橫	PW01-33	347	支	1	3	GC
12	X85761	70生窗頂框	PW01-19	347	支	1	3	GC

11	****	百頁玉雙巴	***	xxxx	支	2	6	GC
10	53*50*10鋁折件	百頁玉全鋁折角	***	xxxx	支	1	3	GC
9	53*50*10鋁折件	百頁玉全鋁折角	***	xxxx	支	1	3	GC
8	15*1.6鋁巴	雀仔膠膠巴	***	xxxx	支	2	6	GC
7	15*13*1.6鋁角	固定窗樞膠角	兩頭切45度	535	支	2	6	GC
6	X85834	70窗玻璃夾角	PW01-36	431	支	2	6	GC
5	X85768	70窗玻璃線	斜角開料	451	支	2	6	GC
4	X85786	生窗雙視扣(框)	PW01-37	535	支	2	6	GC
3	X85764	70窗柵蓋	直接開料	1305.5	支	2	6	GC
2	X85759	70生窗邊框	PW01-04	2407	支	1	3	GC
1	X85759	70生窗邊框	PW01-03	2407	支	1	3	GC

数量: 3 材料: 详见本图附表 表面处理: UCT806812XL-3



制图: 郭上軍 日期: 2020.05.18 校核: WSH 审核: Rev: D

美特鋁質有限公司
MIDI Aluminium Fabricator Ltd.


工程名称: 亞皆老街 / 佛沙窗

图名: W4/T2B組裝圖 图号: W4/T2B(1F~3F)


序号	材料編號	材料名稱	加工圖号	长度 L (MM)	单位	单樞小计		备注
						数量	数量	

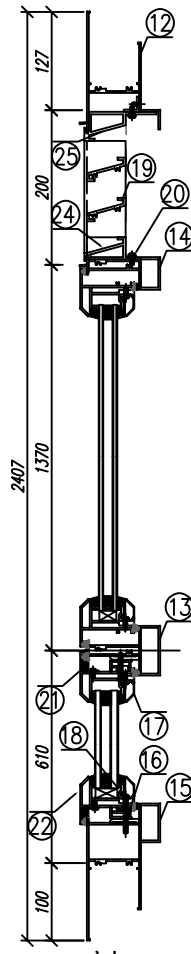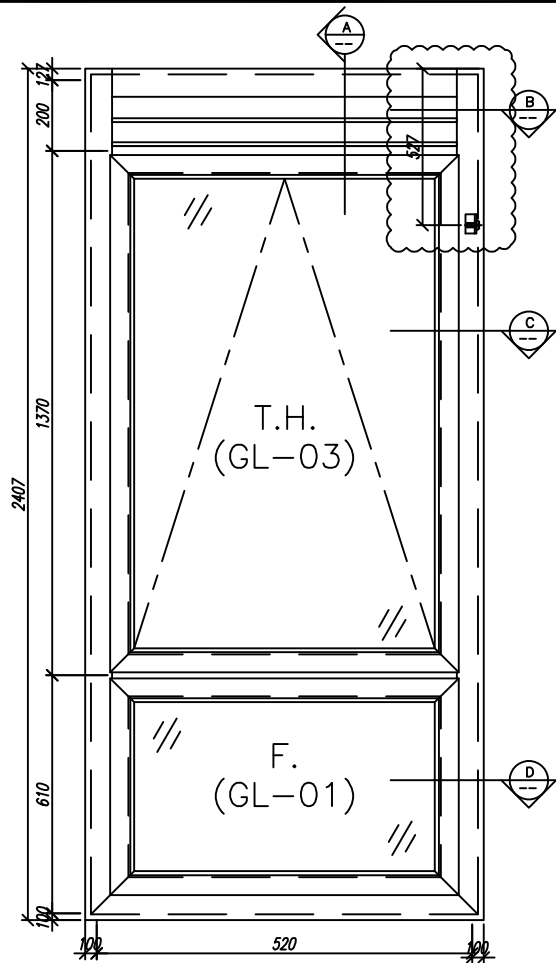


剖-A

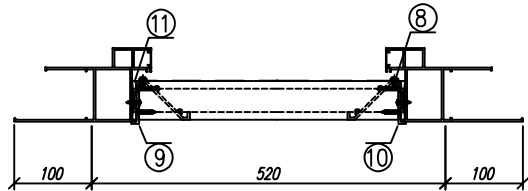

剖-B

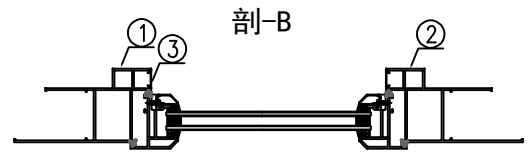

剖-C

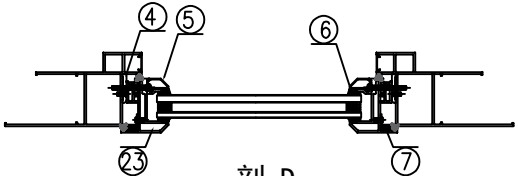

剖-D

25	X85764	70窗拍蓋	直接開料	164.5	支	2	6	GC
24	X85764	70窗拍蓋	直接開料	500.5	支	2	6	GC

23	X85767	生窗雙棍(玉)	PW01-35	555	支	2	6	GC
22	X85767	生窗雙棍(玉)	PW01-35	420	支	2	6	GC
21	15*13*1.6鋁角	固定窗擋膠角	兩頭切45度	400	支	2	6	GC
20	15*1.6鋁巴	雀仔銅膠巴	***	xxxx	支	2	6	GC
19	X84333	百頁片	***	xxxx	支	2	6	GC
18	X85834	70窗玻璃夾角	PW01-36	346.5	支	2	6	GC
17	X85768	70窗玻璃線	直接開料	346.5	支	2	6	GC
16	X85786	生窗雙棍扣(框)	PW01-37	400	支	2	6	GC
15	X85762	70生窗底框	PW01-22	720	支	1	3	GC
14	X85775	70上下生中橫	PW01-34	422	支	1	3	GC
13	X85775	70上下生中橫	PW01-33	422	支	1	3	GC
12	X85761	70生窗頂框	PW01-19	422	支	1	3	GC






11	****	百頁玉龍巴	***	xxxx	支	2	6	GC
10	53*50*10鋁折件	百頁玉金鋁折角	***	xxxx	支	1	3	GC
9	53*50*10鋁折件	百頁玉金鋁折角	***	xxxx	支	1	3	GC
8	15*1.6鋁巴	雀仔銅膠巴	***	xxxx	支	2	6	GC
7	15*13*1.6鋁角	固定窗擋膠角	兩頭切45度	535	支	2	6	GC
6	X85834	70窗玻璃夾角	PW01-36	421	支	2	6	GC
5	X85768	70窗玻璃線	斜角開料	451	支	2	6	GC
4	X85786	生窗雙棍扣(框)	PW01-37	535	支	2	6	GC
3	X85764	70窗拍蓋	直接開料	1305.5	支	2	6	GC
2	X85759	70生窗邊框	PW01-04	2407	支	1	3	GC
1	X85759	70生窗邊框	PW01-03	2407	支	1	3	GC

数量: 3	材料: 详见本图附表	表面处理: UCT806812XL-3
制图: 郭上軍	日期: 2020.05.18	校核: WSH
	审核:	Rev: D

美特鋁質有限公司
 MIDI Aluminium Fabricator Ltd.

工程名称: 亞皆老街 / 佛沙窗
 图名: W5/T2B組裝圖
 图号: W5/T2B(1F~3F)

序号	材料編號	材料名稱	加工圖号	长度 L (MM)	单位	单樞小计		备注
						数量	数量	

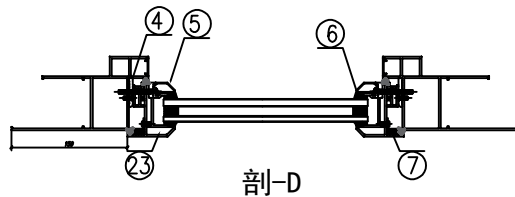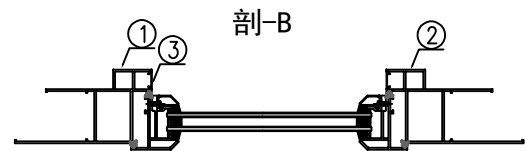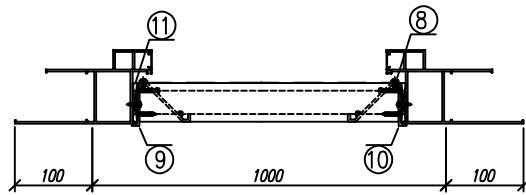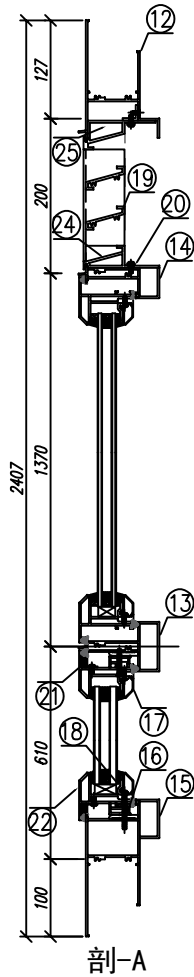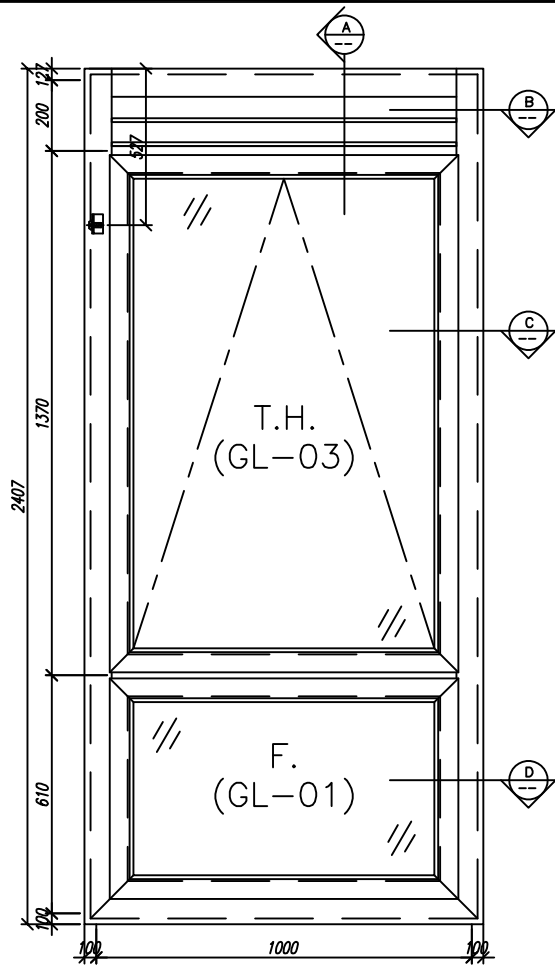

25	X85764	70窗格蓋	直接開料	164.5	支	2	6	GC
24	X85764	70窗格蓋	直接開料	500.5	支	2	6	GC

23	X85767	生窗楔(玉)	PW01-35	555	支	2	6	GC
22	X85767	生窗楔(玉)	PW01-35	900	支	2	6	GC
21	15*13*1.6鋁角	固定窗擋膠角	兩頭切45度	880	支	2	6	GC
20	15*1.6鋁巴	雀仔膠膠巴	***	xxxx	支	2	6	GC
19	X84333	百頁片	***	xxxx	支	2	6	GC
18	X85834	70窗玻璃夾角	PW01-36	826.5	支	2	6	GC
17	X85768	70窗玻璃線	直接開料	826.5	支	2	6	GC
16	X85786	生窗楔扣(框)	PW01-37	880	支	2	6	GC
15	X85762	70生窗邊框	PW01-22	1200	支	1	3	GC
14	X85775	70上生下中橫	PW01-34	902	支	1	3	GC
13	X85775	70上生下中橫	PW01-33	902	支	1	3	GC
12	X85761	70生窗頭框	PW01-19	902	支	1	3	GC






11	****	百頁玉鑲巴	***	xxxx	支	2	6	GC
10	53*50*10鋁折件	百頁玉企鋁折角	***	xxxx	支	1	3	GC
9	53*50*10鋁折件	百頁玉企鋁折角	***	xxxx	支	1	3	GC
8	15*1.6鋁巴	雀仔膠膠巴	***	xxxx	支	2	6	GC
7	15*13*1.6鋁角	固定窗擋膠角	兩頭切45度	535	支	2	6	GC
6	X85834	70窗玻璃夾角	PW01-36	431	支	2	6	GC
5	X85768	70窗玻璃線	斜角開料	451	支	2	6	GC
4	X85786	生窗楔扣(框)	PW01-37	535	支	2	6	GC
3	X85764	70窗格蓋	直接開料	1305.5	支	2	6	GC
2	X85759	70生窗邊框	PW01-04	2407	支	1	3	GC
1	X85759	70生窗邊框	PW01-03	2407	支	1	3	GC

数量: 3	材料: 详见本图附表	表面处理: UCT806812XL-3
制图: 郭上軍	日期: 2020.05.18	Rev: C

美特鋁質有限公司
MIDI Aluminium Fabricator Ltd.

工程名称: 亞皆老街 / 佛沙窗
图名: W4/T3A組裝圖
图号: W4/T3A (1F~3F)

序号	材料編號	材料名稱	加工圖号	长度 L (MM)	单位	单樞数量	小计数量	备注
----	------	------	------	-----------	----	------	------	----

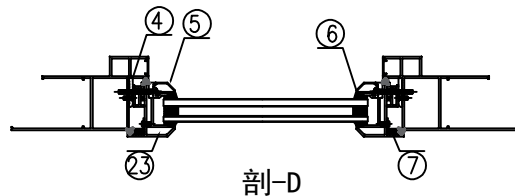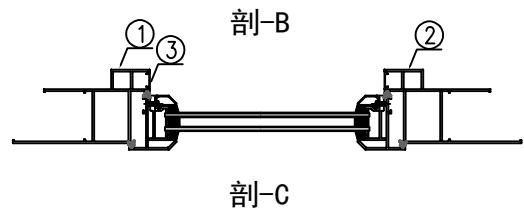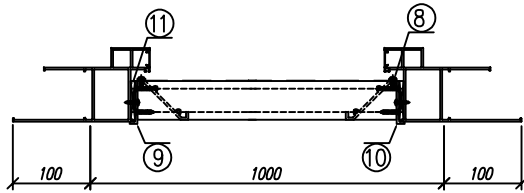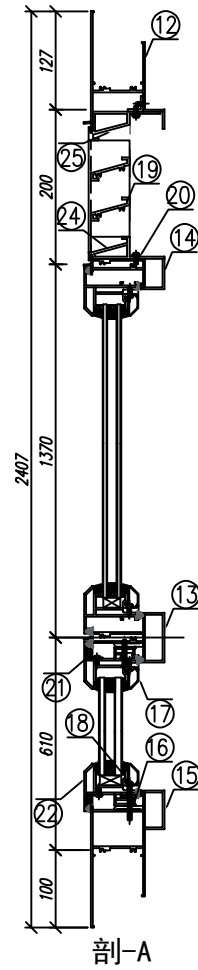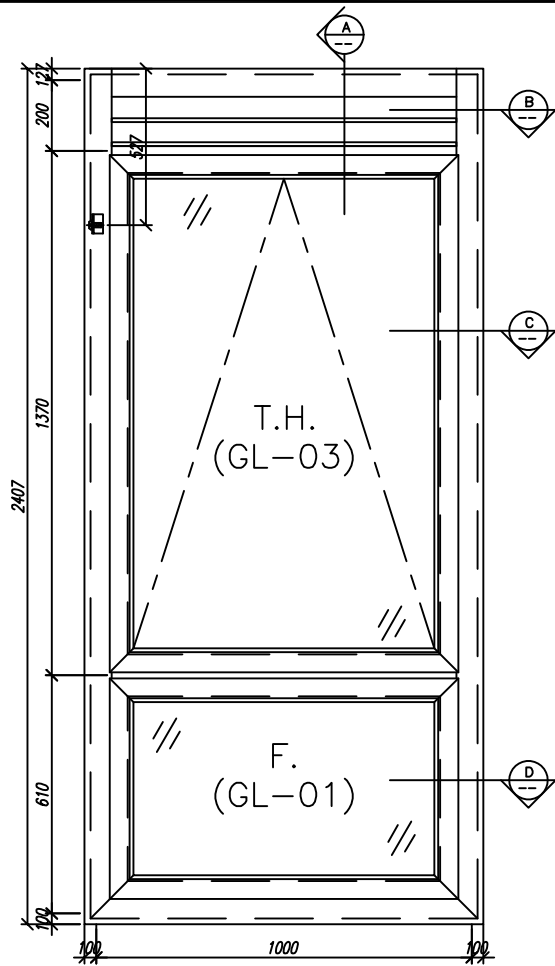

25	X85764	70窗格蓋	直接開料	164.5	支	2	6	GC
24	X85764	70窗格蓋	直接開料	500.5	支	2	6	GC

23	X85767	生窗楔棍(玉)	PW01-35	555	支	2	6	GC
22	X85767	生窗楔棍(玉)	PW01-35	900	支	2	6	GC
21	15*13*1.6鋁角	固定窗擋膠角	兩頭切45度	880	支	2	6	GC
20	15*1.6鋁巴	雀仔膠膠巴	***	xxxx	支	2	6	GC
19	X84333	百頁片	***	xxxx	支	2	6	GC
18	X85834	70窗玻璃夾角	PW01-36	826.5	支	2	6	GC
17	X85768	70窗玻璃線	直接開料	826.5	支	2	6	GC
16	X85786	生窗楔棍扣(棍)	PW01-37	880	支	2	6	GC
15	X85762	70生窗底框	PW01-22	1200	支	1	3	GC
14	X85775	70上生下中橫	PW01-34	902	支	1	3	GC
13	X85775	70上生下中橫	PW01-33	902	支	1	3	GC
12	X85761	70生窗頂框	PW01-19	902	支	1	3	GC



11	****	百頁玉鑲巴	***	xxxx	支	2	6	GC
10	53*50*10鋁折件	百頁玉企鋁折角	***	xxxx	支	1	3	GC
9	53*50*10鋁折件	百頁玉企鋁折角	***	xxxx	支	1	3	GC
8	15*1.6鋁巴	雀仔膠膠巴	***	xxxx	支	2	6	GC
7	15*13*1.6鋁角	固定窗擋膠角	兩頭切45度	535	支	2	6	GC
6	X85834	70窗玻璃夾角	PW01-36	431	支	2	6	GC
5	X85768	70窗玻璃線	斜角開料	451	支	2	6	GC
4	X85786	生窗楔棍扣(棍)	PW01-37	535	支	2	6	GC
3	X85764	70窗格蓋	直接開料	1305.5	支	2	6	GC
2	X85759	70生窗邊框	PW01-04	2407	支	1	3	GC
1	X85759	70生窗邊框	PW01-03	2407	支	1	3	GC

数量: 3	材料: 详见本图附表	表面处理: UCT806812XL-3
制图: 郭上軍	日期: 2020.05.18	校核: WSH
	审核:	Rev: C


美特鋁質有限公司
MIDI Aluminium Fabricator Ltd.

工程名称: 亞皆老街 / 佛沙窗
图名: W5/T3A組裝圖
图号: W5/T3A(1F~3F)

序号	材料編號	材料名稱	加工圖号	长度 L (MM)	单位	单樁数量	小计数量	备注
----	------	------	------	-----------	----	------	------	----

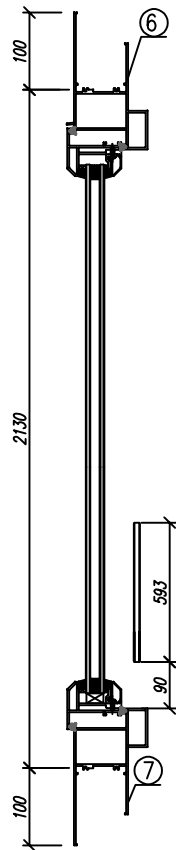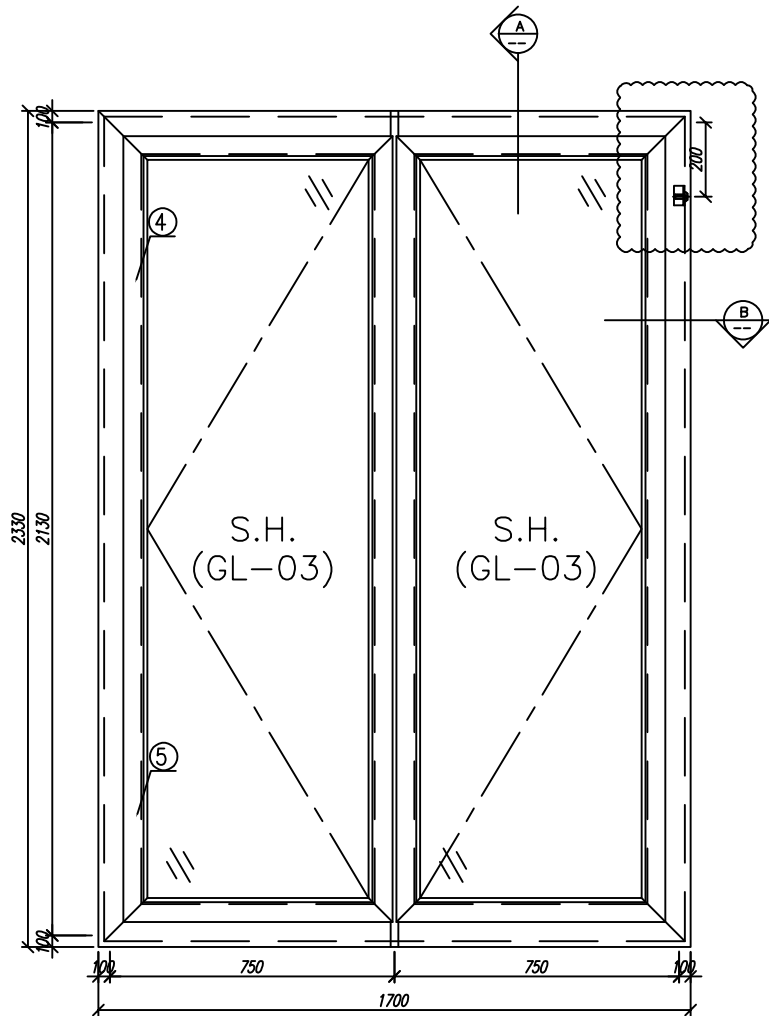

剖-A

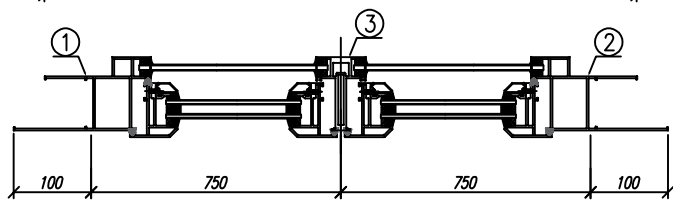

剖-B

8	X84553	中框上下连接码	***	50	个	2	6	GC
7	X85764	70窗拍盖	直接翻料	1292.5	支	4	12	GC
6	X85762	70生窗底框	PW01-31	1700	支	1	3	GC
5	X85761	70生窗顶框	PW01-30	1700	支	1	3	GC
4	X85764	70窗拍盖	直接翻料	89.5	支	4	12	GC
3	X85773	70生窗中企框	PW01-32	2026	支	1	3	GC
2	X85759	70生窗边框	PW01-02	2330	支	1	3	GC
1	X85759	70生窗边框	PW01-01	2330	支	1	3	GC
序号	材料编号	材料名称	加工图号	长度 L (MM)	单位	单樘小计		备注
						数量	数量	






数量: 3 材料: 详见本图附表 表面处理: UCT806812XL-3

制图: 郭上军 日期: 2020.05.18 审核: WSH 审核: Rev: A

美特铝质有限公司
MIDI Aluminium Fabricator Ltd.

工程名称: 亞皆老街 / 佛沙窗

图名: W8/T3A組裝圖 图号: W8/T3A(1F~3F)

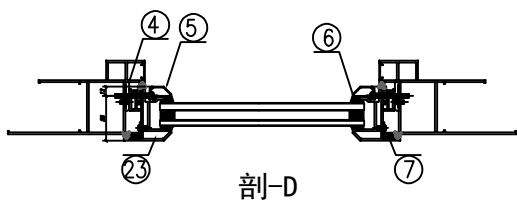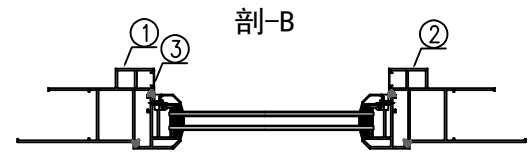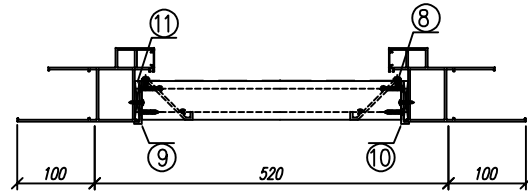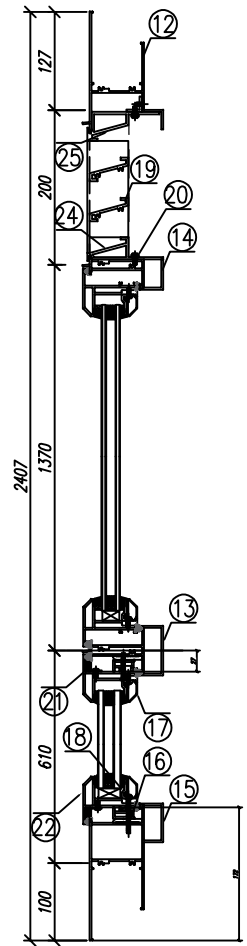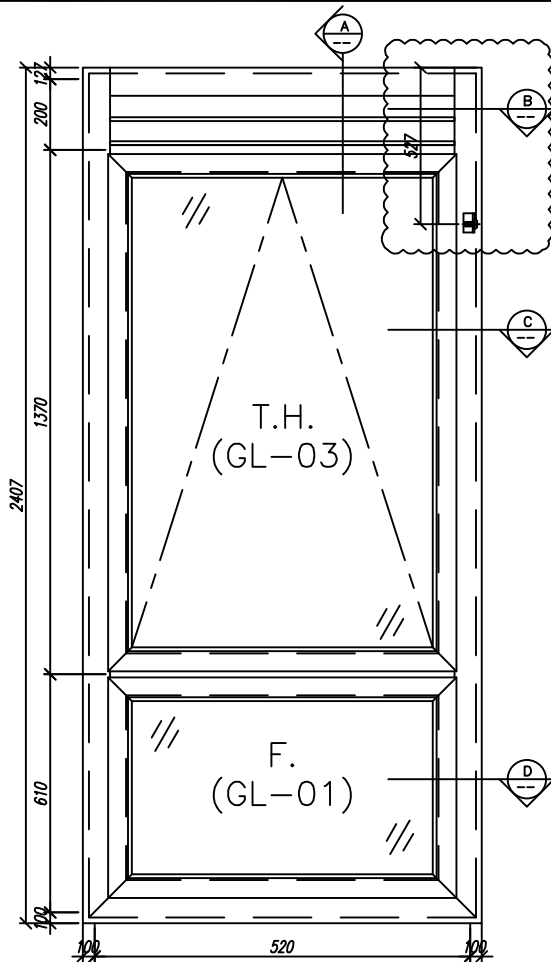

25	X85764	70窗抬蓋	直接開料	164.5	支	2	6	GC
24	X85764	70窗抬蓋	直接開料	500.5	支	2	6	GC

23	X85767	生窗雙樑(玉)	PW01-35	555	支	2	6	GC
22	X85767	生窗雙樑(玉)	PW01-35	420	支	2	6	GC
21	15*13*1.6鋁角	固定窗膠膠角	兩頭切45度	400	支	2	6	GC
20	15*1.6鋁巴	雀仔鑲膠巴	***	xxxx	支	2	6	GC
19	X84333	百頁片	***	xxxx	支	2	6	GC
18	X85834	70窗玻璃夾角	PW01-36	346.5	支	2	6	GC
17	X85768	70窗玻璃線	直接開料	346.5	支	2	6	GC
16	X85786	生窗雙樑扣(樞)	PW01-37	400	支	2	6	GC
15	X85762	70生窗樑樞	PW01-22	720	支	1	3	GC
14	X85775	70上生下生中橫	PW01-34	422	支	1	3	GC
13	X85775	70上生下生中橫	PW01-33	422	支	1	3	GC
12	X85761	70生窗樑樞	PW01-19	422	支	1	3	GC

11	****	百頁玉墊巴	***	xxxx	支	2	6	GC
10	53*50*10鋁折件	百頁玉企鋁折角	***	xxxx	支	1	3	GC
9	53*50*10鋁折件	百頁玉企鋁折角	***	xxxx	支	1	3	GC
8	15*1.6鋁巴	雀仔鑲膠巴	***	xxxx	支	2	6	GC
7	15*13*1.6鋁角	固定窗膠膠角	兩頭切45度	535	支	2	6	GC
6	X85834	70窗玻璃夾角	PW01-36	431	支	2	6	GC
5	X85768	70窗玻璃線	斜角開料	451	支	2	6	GC
4	X85786	生窗雙樑扣(樞)	PW01-37	535	支	2	6	GC
3	X85764	70窗抬蓋	直接開料	1305.5	支	2	6	GC
2	X85759	70生窗樑樞	PW01-04	2407	支	1	3	GC
1	X85759	70生窗樑樞	PW01-03	2407	支	1	3	GC

数量: 3 材料: 详见本图附表 表面处理: UCT806812XL-3
 制图: 郭上軍 日期: 2020.05.18 校核: WSH 审核: Rev.:D

美特铝质有限公司
 MIDI Aluminium Fabricator Ltd.

工程名称: 亞皆老街 / 佛沙窗
 图名: W5/T3B組裝圖 图号: W5/T3B(1F~3F)

序号	材料編號	材料名稱	加工圖号	长度 L (MM)	单位	单樑数量	小计数量	备注
----	------	------	------	-----------	----	------	------	----

鋁材開料清單 X85764

窗號	編號(用料狀況)	實用長度(長料開數)	需要 支數	開料 支數	長料 支數	餘料 支數	編號(剩餘長度)
W4/T2A, W4/T2B, W4/T3A, W4/T3B, W5/T2A, W5/T2B, W5/T3A, W5/T3B	1-16	1305.5	48	48	16	0	1-16@(535.5)x16
W4/T3A, W5/T2A, W5/T2B, W5/T3A	17-20	500.5	48	14	4	0	17@(3457)x1 18@(1431)x1 19@(2444)x1 20@(3457)x1
W4/T2A, W4/T2B, W4/T3A, W4/T3B, W5/T2B, W5/T3A, W5/T3B	(餘料)1-20	500.5		34	0	20	1-16@(29)x16 17-20@(418)x4
W4/T2B, W5/T2B	21-22	164.5	48	6	2	0	21@(3788)x1 22@(4129)x1
W4/T2A, W4/T2B, W4/T3A, W4/T3B, W5/T2A, W5/T2B, W5/T3A, W5/T3B	(餘料)17-21, 21, 21, 21-22, 22	164.5		42	0	10	17-20@(77)x4 21@(2765)x1 21@(1742)x1 21@(719)x1 21@(37)x1 22@(3106)x1 22@(2083)x1

說明：上述開料單是根據最新修改的加工組裝圖修正的，請
用之前已開料的相應窗號此款鋁料進行改短開料，
謝謝！

吳水洪