

工程指示 / 要求簡箋(E.I.)

工程指示編號：EI / 2091 / 20

修改版次：R

工程編號：J - 852

工程名稱：亞皆老街中電

工程項目：佛沙窗 MO1 首批 T2,3 AB 單位 (122 隻)

收件人：生統 / 王良

發件人：Ant Yeung

日期：12/08/2020

□要求提供 / □確認 事項：

- | | | |
|---------------|----------------|----------|
| () 初步鋁料 B.M. | () 加工拆圖，然後生產 | () 尺寸表 |
| () 正式鋁料 B.M. | () 技術上資料 / 指示 | () 報價 |
| () 配件 B.M. | () 樣辦或貨品說明書 | () 分判合約 |

內容：

請按加工圖生產 MO1 首批 T2,T3 A,B 佛沙窗 122 隻 送佛沙場。

R 版：重新整理玻璃線及夾角圖 組裝圖和開料單。

對於王良 QC 重新生產 17 幅，是可作為備用的。

請駐佛沙廠人員暫停夾通加開避位。

玻璃夾角改平頭。

謝謝

請在 2020.08.17 前完成上列要求。

附有關圖紙 / 文件：1 頁

以上項目為：

- | | | |
|---------------------------------|--------------------------------------|--------------------------------|
| <input type="checkbox"/> 原合約工程包 | <input type="checkbox"/> 原合約工程加 / 減賬 | <input type="checkbox"/> 新工程報價 |
|---------------------------------|--------------------------------------|--------------------------------|

原因：-

分發東莞各部門：

- | | | | | | | | |
|------------|------------------------------|-----------|------------------------------|------------|------------------------------|-----------|------------------------------|
| () 生產技術總監 | <input type="checkbox"/> 連附件 | () 技術部 | <input type="checkbox"/> 連附件 | () 生產部 | <input type="checkbox"/> 連附件 | () 機械設計部 | <input type="checkbox"/> 連附件 |
| () 採購部 | <input type="checkbox"/> 連附件 | () 生產統籌部 | <input type="checkbox"/> 連附件 | () 小羅 & 清 | | | |
| () 質檢部 | <input type="checkbox"/> 連附件 | () 會計部 | <input type="checkbox"/> 連附件 | () 報關組 | <input type="checkbox"/> 連附件 | () 其他 | <input type="checkbox"/> 連附件 |

分發其他分判：

- | | |
|--------|---|
| (v) 水洪 | <input checked="" type="checkbox"/> 連附件 |
|--------|---|

分發香港各部門：




- | | | | | | | | |
|---------|------------------------------|----------|------------------------------|---------|------------------------------|-------------|------------------------------|
| () 行政部 | <input type="checkbox"/> 連附件 | () 會計部 | <input type="checkbox"/> 連附件 | () 統籌部 | <input type="checkbox"/> 連附件 | () 工程部地盤科文 | <input type="checkbox"/> 連附件 |
| () 採購部 | <input type="checkbox"/> 連附件 | () QS 部 | <input type="checkbox"/> 連附件 | () 維修部 | <input type="checkbox"/> 連附件 | () 其他 | <input type="checkbox"/> 連附件 |

傳遞編號：

HK 1766 / 20

發件人簽署：

項目經理簽署：

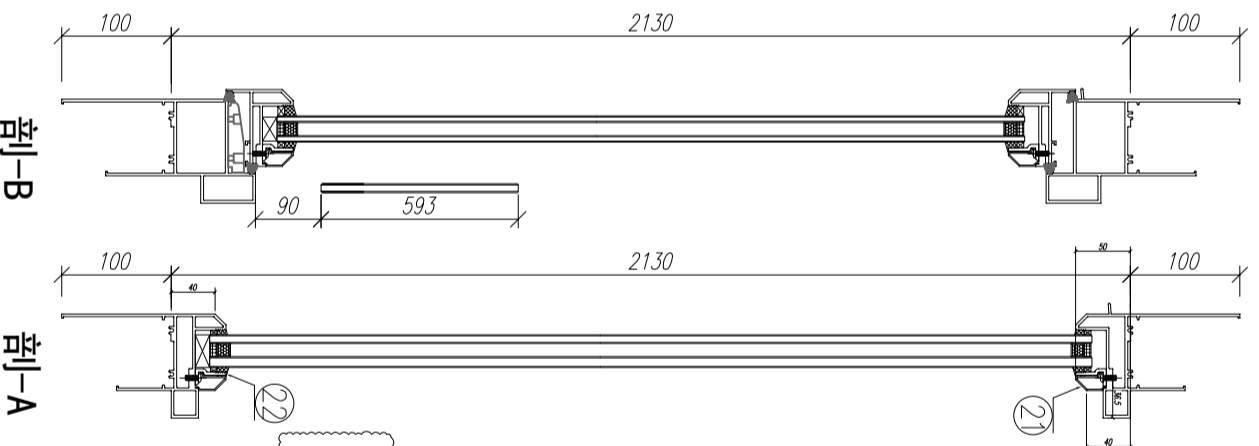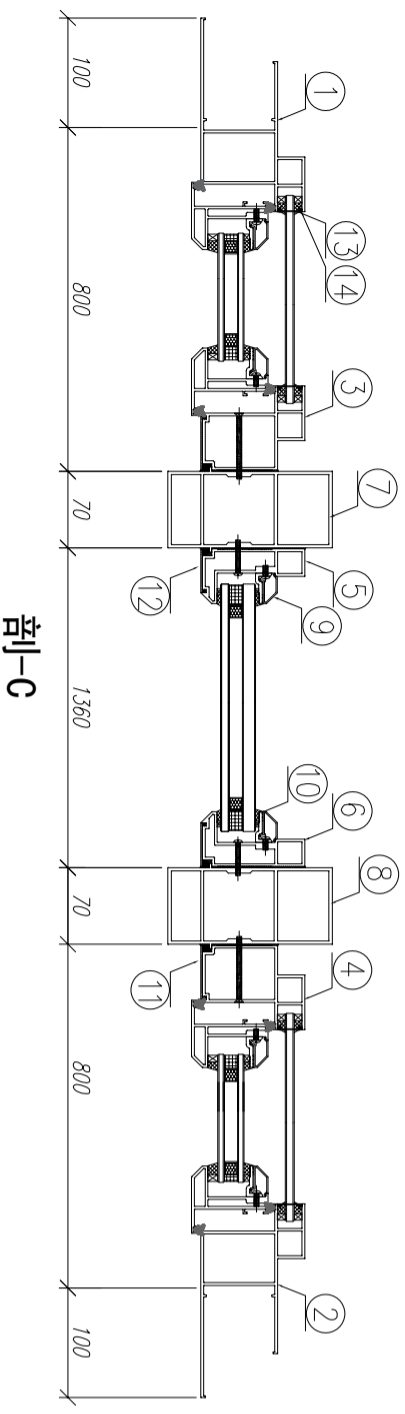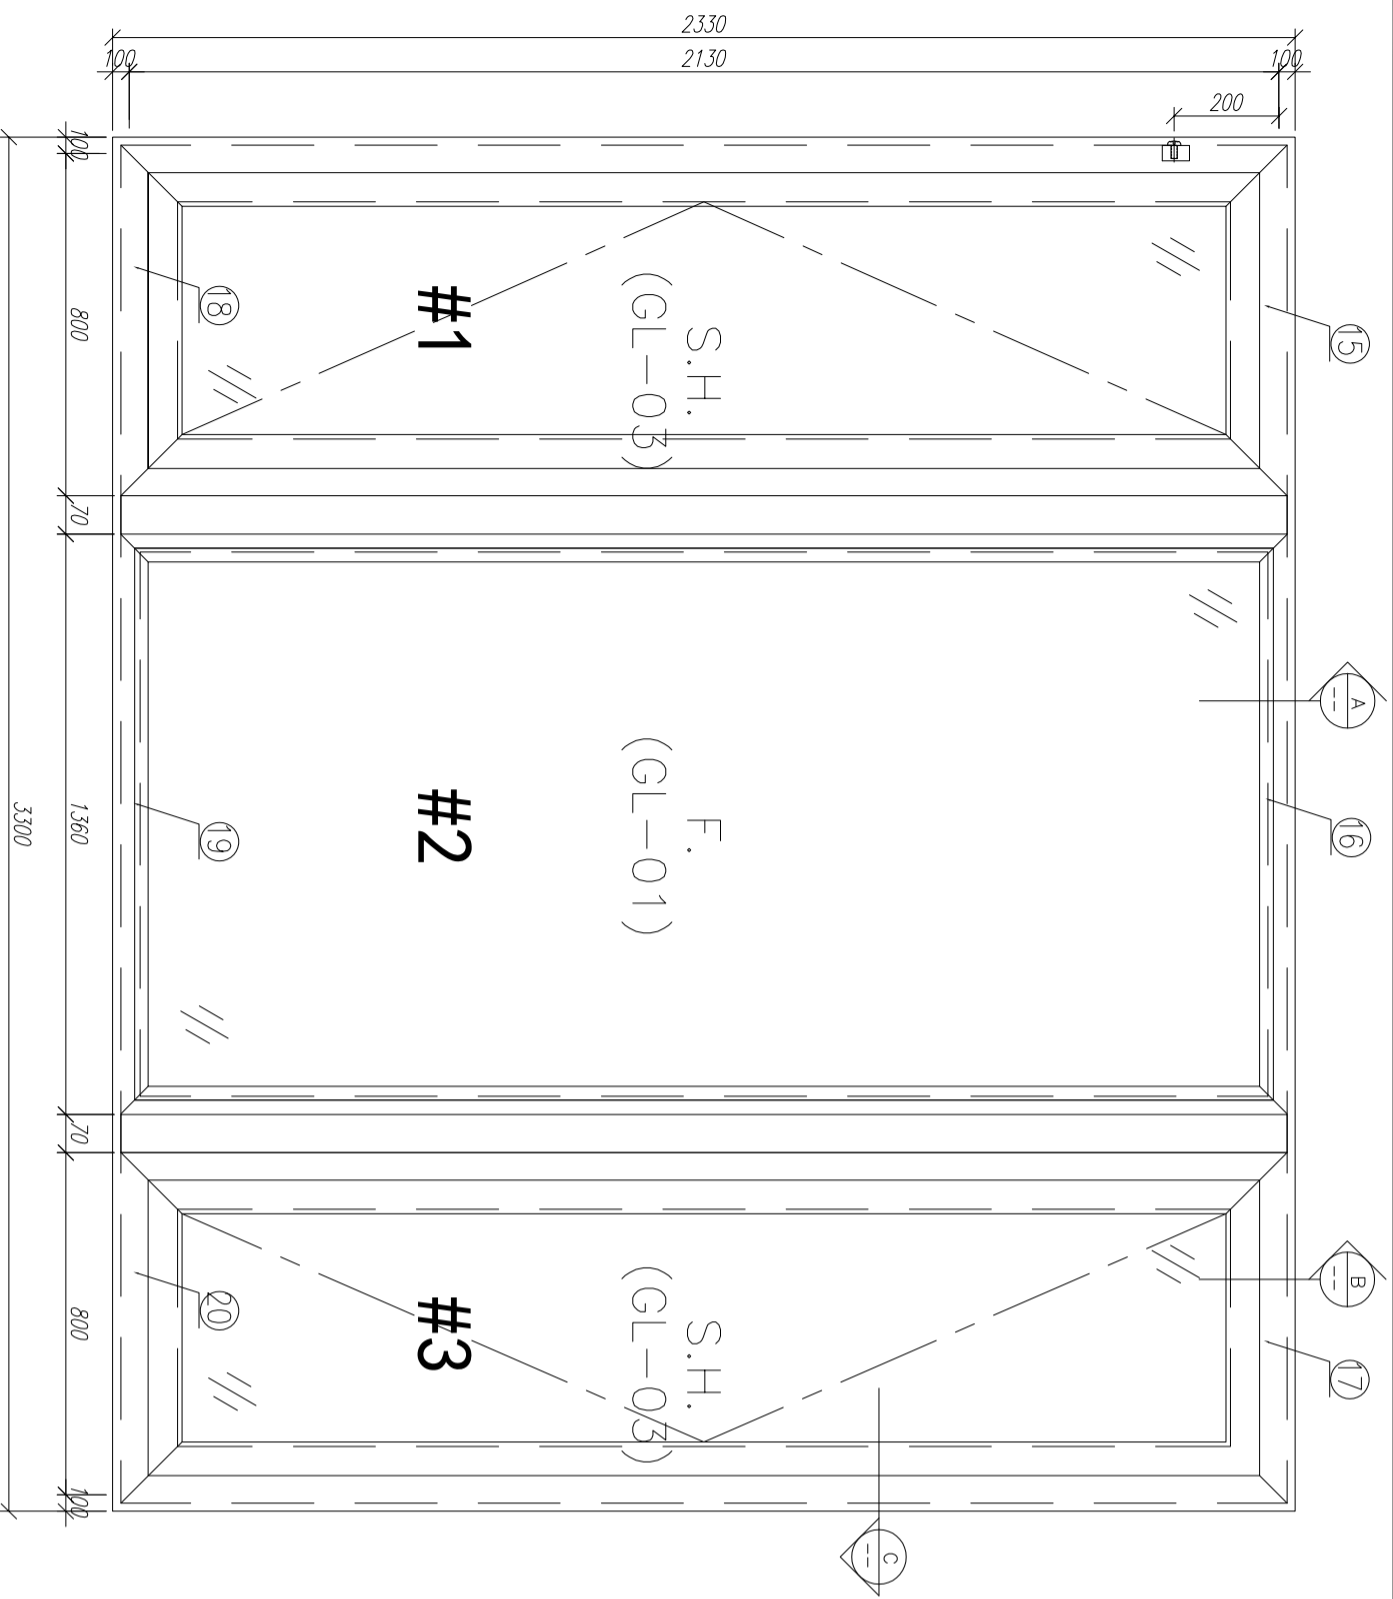

需安裝吊裝支撐架

22	X85834	70窗玻璃夾角	PW01-36	1309	支	2	6	GC
21	X85768	70窗玻璃線	斜角開料	1309	支	2	6	GC
20	X85762	70生窗底框	PW01-20	900	支	1	3	GC
19	X85763	70樑窗底框	PW01-29	1360	支	1	3	GC
18	X85762	70生窗底框	PW01-21	900	支	1	3	GC
17	X85761	70生窗頂框	PW01-17	900	支	1	3	GC
16	X85766	70樑窗頂框	PW01-18	1360	支	1	3	GC
15	X85761	70生窗頂框	PW01-16	900	支	1	3	GC




14	X85764	70窗拍蓋	直接開料	1292.5	支	4	12	GC
13	X85764	70窗拍蓋	直接開料	89.5	支	4	12	GC
12	X85820	70樑窗主框外蓋	兩頭45度切	2130	支	2	6	GC
11	X85819	70生窗主框外蓋	兩頭45度切	2130	支	2	6	GC
10	X85834	70窗玻璃夾角	PW01-36	2028	支	2	6	GC
9	X85768	70窗玻璃線	直接開料	2048	支	2	6	GC
8	X85772	70窗50夾通	PW01-13	2430	支	1	3	GC
7	X85772	70窗50夾通	PW01-13	2430	支	1	3	GC
6	X85769	70樑窗主框	PW01-12	2130	支	1	3	GC
5	X85769	70樑窗主框	PW01-11	2130	支	1	3	GC
4	X85760	70生窗主框	PW01-07	2130	支	1	3	GC
3	X85760	70生窗主框	PW01-08	2130	支	1	3	GC
2	X85759	70生窗邊框	PW01-02	2330	支	1	3	GC
1	X85759	70生窗邊框	PW01-01	2330	支	1	3	GC

数量: 3	材料: 详见本图附表	表面处理: UCT806812XL-3	工程名称: 亞皆老街 / 佛沙窗
制图: 郭上軍	日期: 2020.06.20	审核: WSH	图名: W3/T2A組裝圖
	Rev: D		图号: W3/T2A(1F~3F)

序号	材料編號	材料名稱	加工圖号	长度 L (MM)	单位	数量		备注
						单	小计	
1	X85759	70生窗邊框	PW01-01	2330	支	1	3	GC
2	X85759	70生窗邊框	PW01-02	2330	支	1	3	GC
3	X85760	70生窗主框	PW01-08	2130	支	1	3	GC
4	X85760	70生窗主框	PW01-07	2130	支	1	3	GC
5	X85769	70樑窗主框	PW01-11	2130	支	1	3	GC
6	X85769	70樑窗主框	PW01-12	2130	支	1	3	GC
7	X85772	70窗50夾通	PW01-13	2430	支	1	3	GC
8	X85772	70窗50夾通	PW01-13	2430	支	1	3	GC
9	X85768	70窗玻璃線	直接開料	2048	支	2	6	GC
10	X85834	70窗玻璃夾角	PW01-36	2028	支	2	6	GC
11	X85819	70生窗主框外蓋	兩頭45度切	2130	支	2	6	GC
12	X85820	70樑窗主框外蓋	兩頭45度切	2130	支	2	6	GC
13	X85764	70窗拍蓋	直接開料	89.5	支	4	12	GC
14	X85764	70窗拍蓋	直接開料	1292.5	支	4	12	GC
15	X85761	70生窗頂框	PW01-16	900	支	1	3	GC
16	X85766	70樑窗頂框	PW01-18	1360	支	1	3	GC
17	X85761	70生窗頂框	PW01-17	900	支	1	3	GC
18	X85762	70生窗底框	PW01-21	900	支	1	3	GC
19	X85763	70樑窗底框	PW01-29	1360	支	1	3	GC
20	X85762	70生窗底框	PW01-20	900	支	1	3	GC
21	X85768	70窗玻璃線	斜角開料	1309	支	2	6	GC
22	X85834	70窗玻璃夾角	PW01-36	1309	支	2	6	GC



美特鋁質有限公司
MIDI Aluminium Fabricator Ltd.

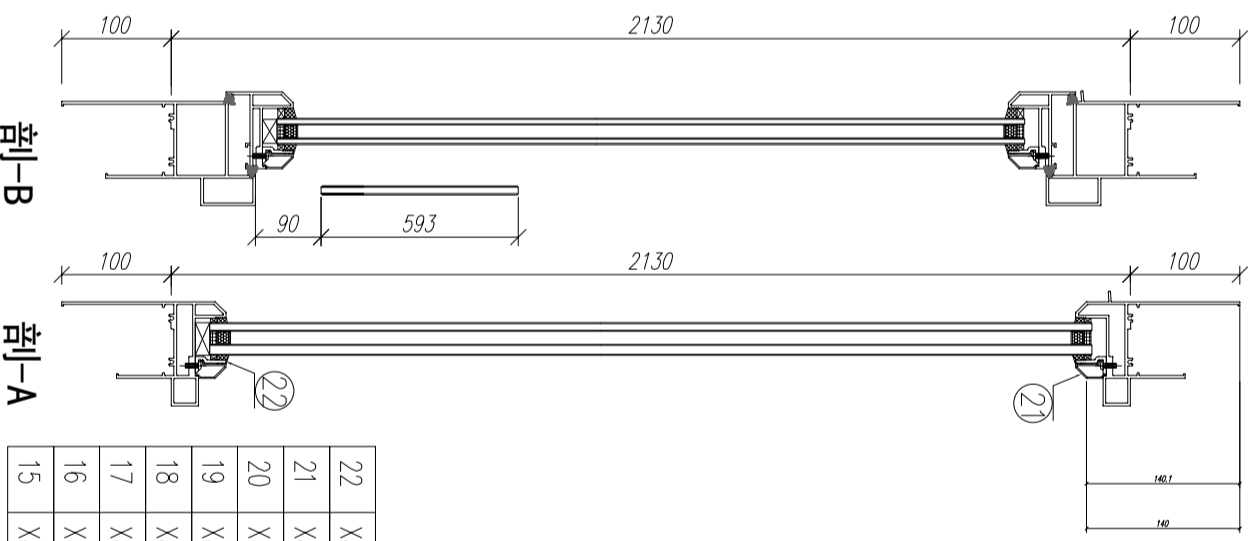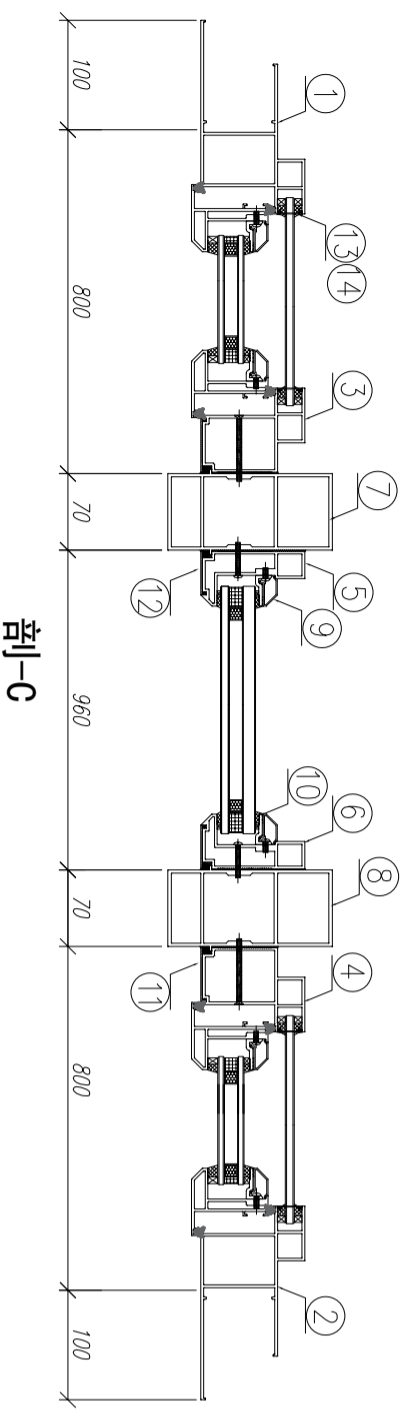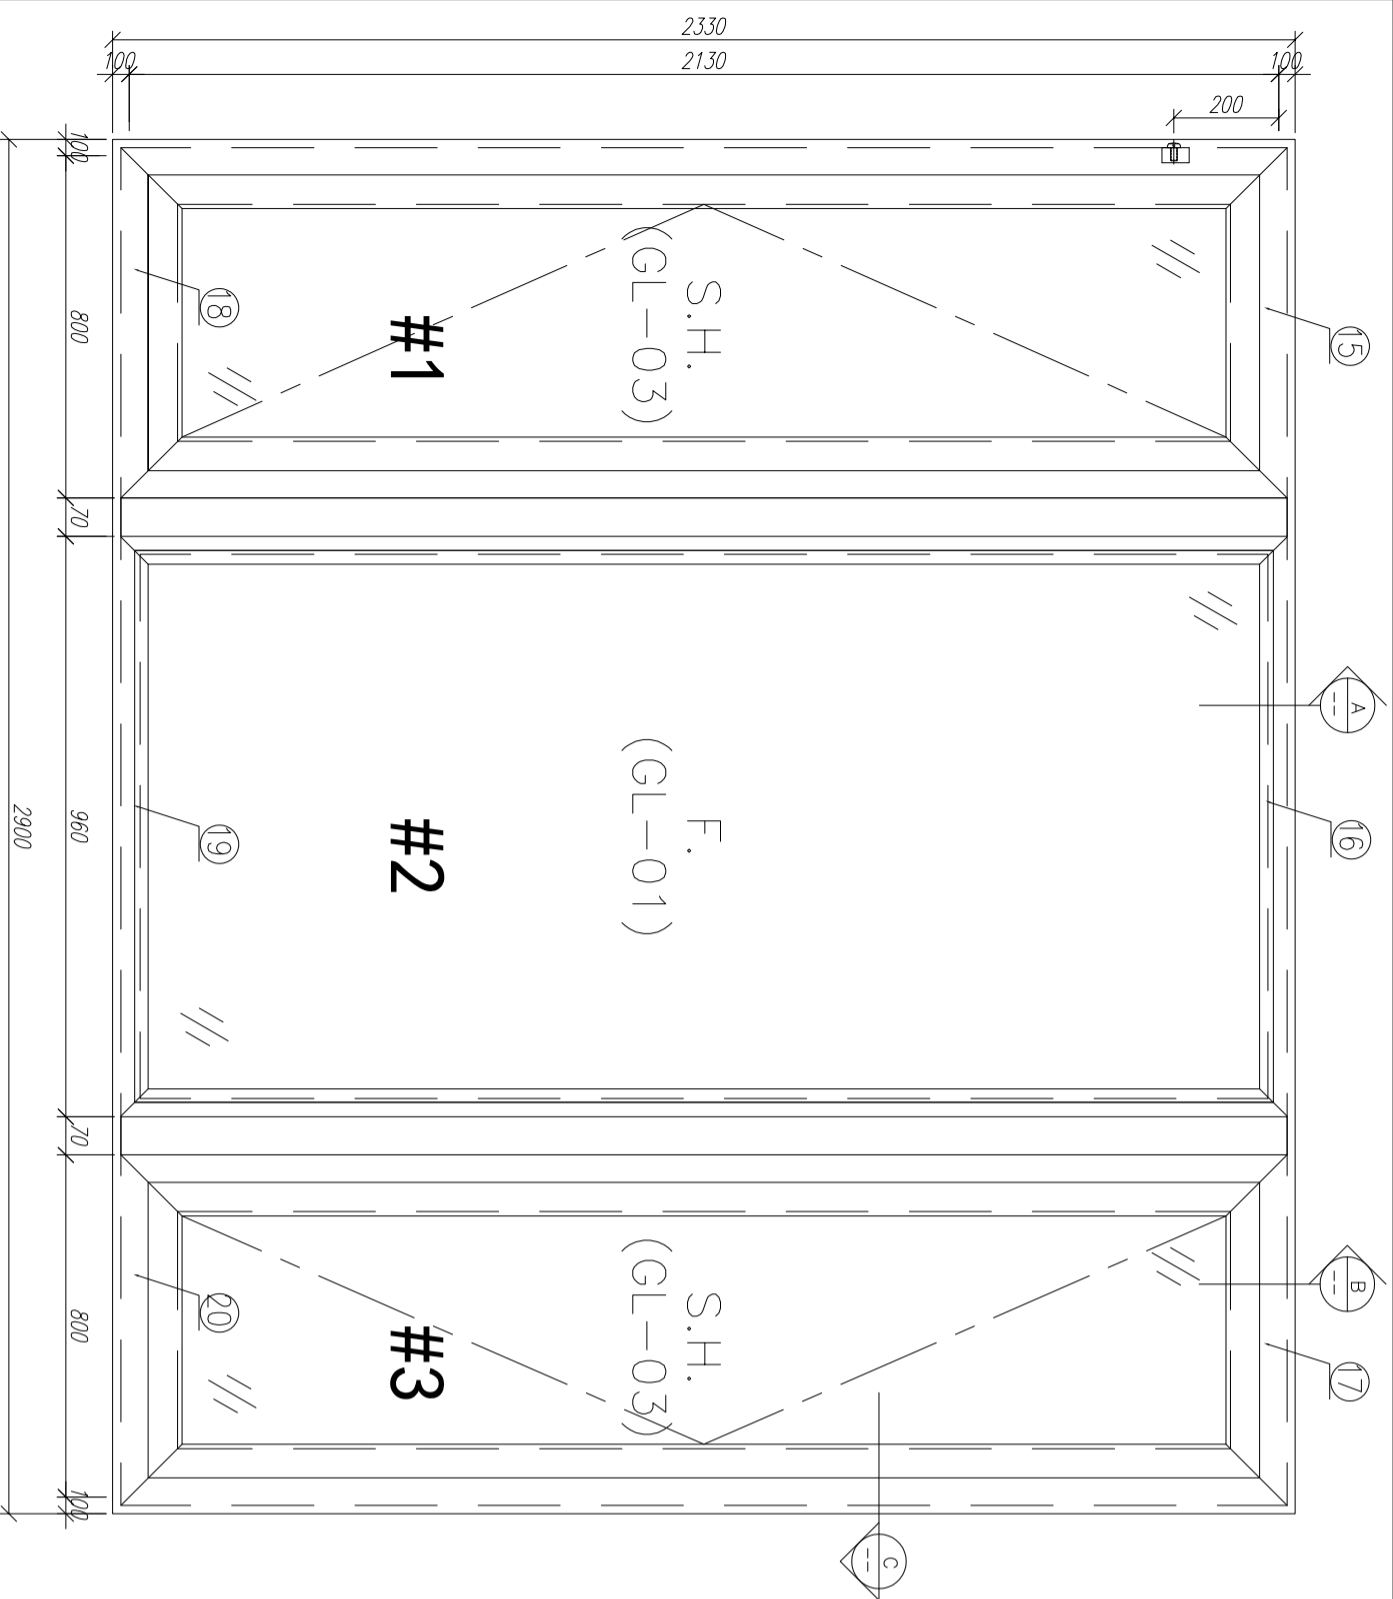




需安装吊装支撑架

22	X85834	70窗玻璃压角	PW01-36	909	支	2	2	CC
21	X85768	70窗玻璃胶条	斜角膠料	909	支	2	2	CC
20	X85762	70生窗底框	PW01-20	900	支	1	1	CC
19	X85763	70硬窗底框	PW01-29	960	支	1	1	CC
18	X85762	70生窗底框	PW01-21	900	支	1	1	CC
17	X85761	70生窗顶框	PW01-17	900	支	1	1	CC
16	X85766	70硬窗顶框	PW01-18	960	支	1	1	CC
15	X85761	70生窗侧框	PW01-16	900	支	1	1	CC

14	X85764	70窗拍盖	直接膠料	1292.5	支	4	4	CC
13	X85764	70窗拍盖	直接膠料	89.5	支	4	4	CC
12	X85820	70硬窗主框外盖	兩頭45度切	2130	支	2	2	CC
11	X85819	70生窗主框外盖	兩頭45度切	2130	支	2	2	CC
10	X85834	70窗玻璃压角	PW01-36	2028	支	2	2	CC
9	X85768	70窗玻璃胶条	直接膠料	2048	支	2	2	CC
8	X85772	70窗50夹通	PW01-13	2430	支	1	1	CC
7	X85772	70窗50夹通	PW01-13	2430	支	1	1	CC
6	X85769	70硬窗主框	PW01-12	2130	支	1	1	CC
5	X85769	70硬窗主框	PW01-11	2130	支	1	1	CC
4	X85760	70生窗主框	PW01-07	2130	支	1	1	CC
3	X85760	70生窗主框	PW01-08	2130	支	1	1	CC
2	X85759	70生窗侧框	PW01-02	2330	支	1	1	CC
1	X85759	70生窗侧框	PW01-01	2330	支	1	1	CC

数量: 1	材料: 详见本图附表	表面处理: UC1806812XL-3	工程名称: 亞皆老街 / 佛沙窗
制图: 郭上軍	日期: 2020.05.18	校核: WSH	审核: 图名: W2/T2A組裝圖
			图号: W2/T2A(1F)
			Rev: D



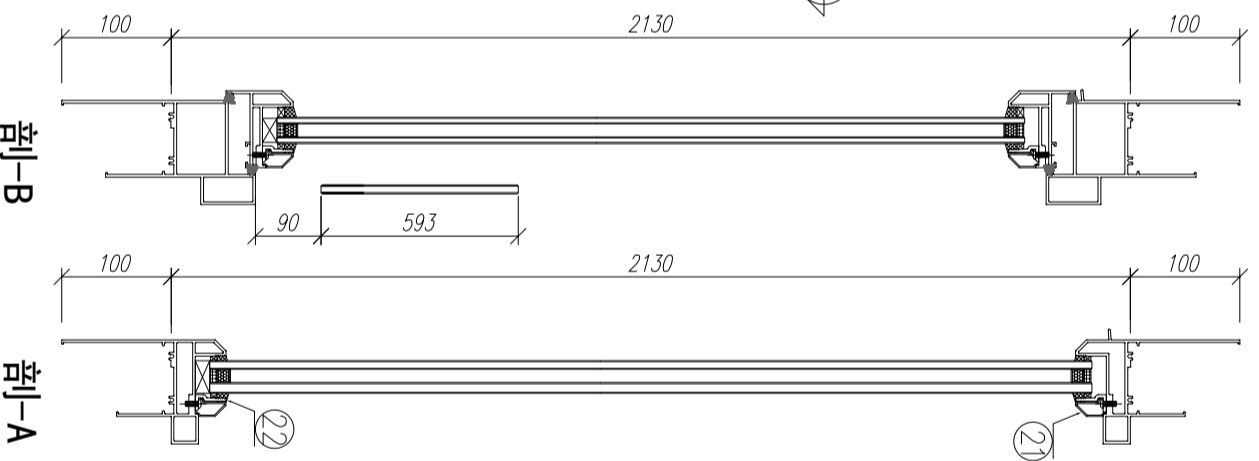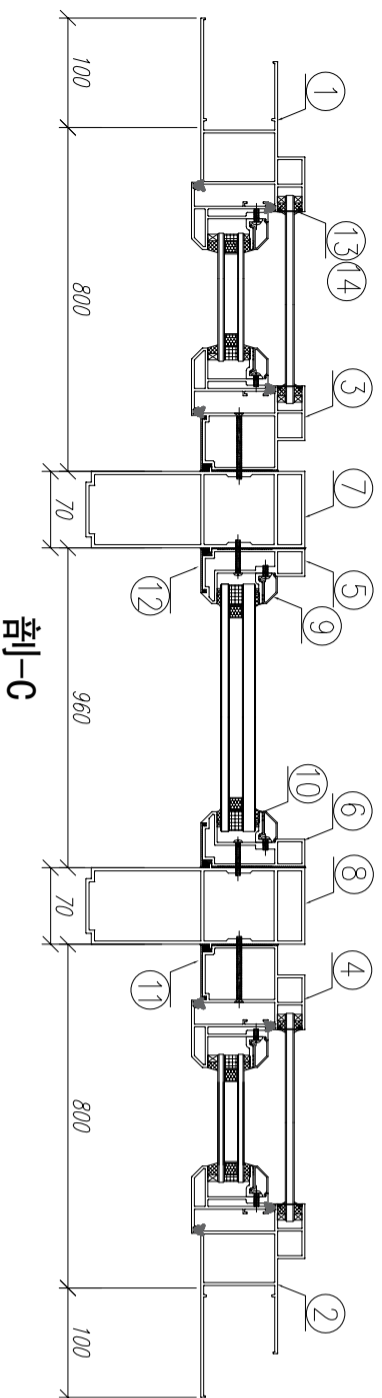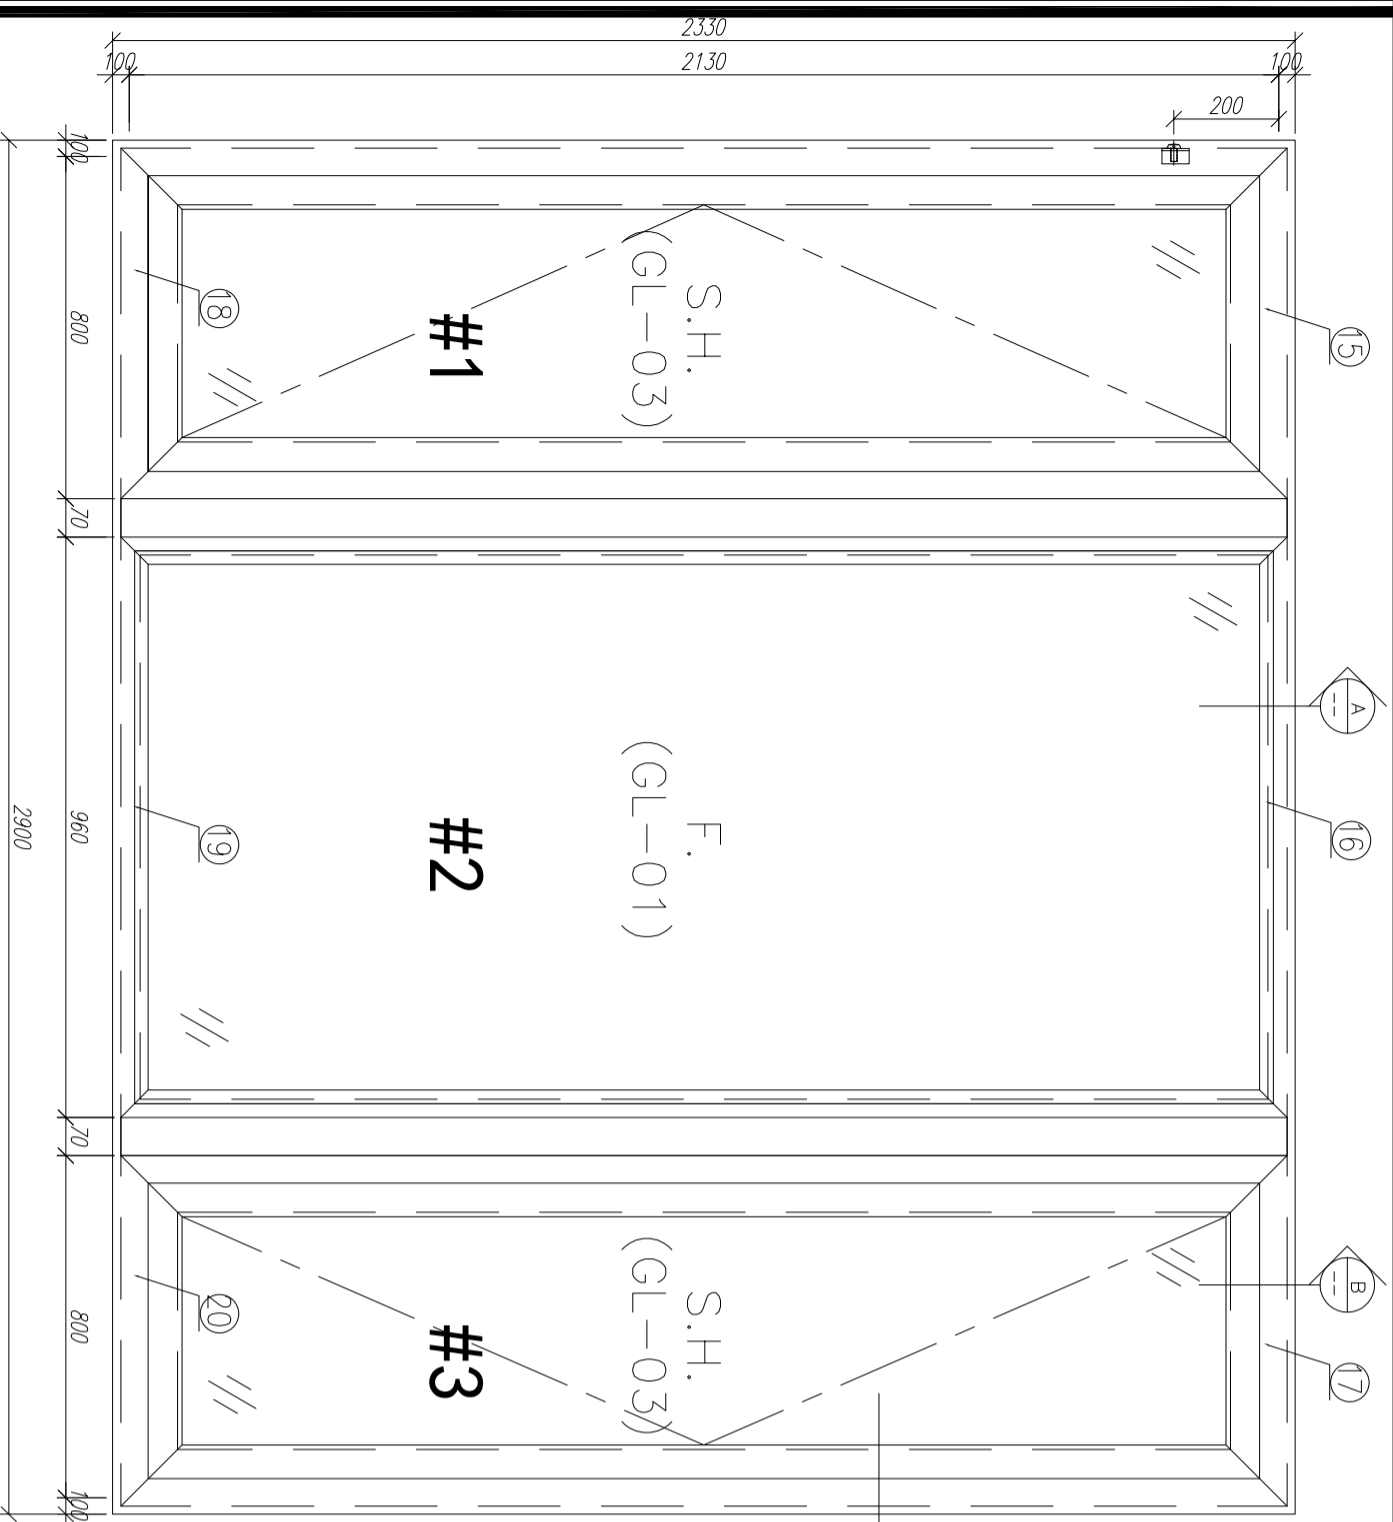




需安装吊装支撑架

22	X85834	70窗玻璃夹角	PW01-36	909	支	2	4	GC
21	X85768	70窗玻璃夹角	斜角脚料	909	支	2	4	GC
20	X85762	70生窗副框	PW01-20	900	支	1	2	GC
19	X85763	70硬窗副框	PW01-29	960	支	1	2	GC
18	X85762	70生窗副框	PW01-21	900	支	1	2	GC
17	X85761	70生窗副框	PW01-17	900	支	1	2	GC
16	X85766	70硬窗副框	PW01-18	960	支	1	2	GC
15	X85761	70生窗副框	PW01-16	900	支	1	2	GC

14	X85764	70窗台垫	直接脚料	1292.5	支	4	8	GC
13	X85764	70窗台垫	直接脚料	89.5	支	4	8	GC
12	X85820	70硬窗主企框外盖	两端45度切	2130	支	2	4	GC
11	X85819	70生窗主企框外盖	两端45度切	2130	支	2	4	GC
10	X85834	70窗玻璃夹角	PW01-36	2028	支	2	4	GC
9	X85768	70窗玻璃夹角	直接脚料	2048	支	2	4	GC
8	X85771	70窗200夹通	PW01-15	2430	支	1	2	GC
7	X85771	70窗200夹通	PW01-15	2430	支	1	2	GC
6	X85769	70硬窗主企框	PW01-12	2130	支	1	2	GC
5	X85769	70硬窗主企框	PW01-11	2130	支	1	2	GC
4	X85760	70生窗主企框	PW01-07	2130	支	1	2	GC
3	X85760	70生窗主企框	PW01-08	2130	支	1	2	GC
2	X85759	70生窗副框	PW01-02	2330	支	1	2	GC
1	X85759	70生窗副框	PW01-01	2330	支	1	2	GC

数量: 2
 材料: 详见本图附表
 表面处理: UCT806812XL-3
 工程名称: 亚皆老街 / 佛沙窗
 制图: 郭上军
 日期: 2020.05.18
 审核: WSH
 图名: W2/T2A组装图
 图号: W2/T2A(2F~3F)
 Rev: C



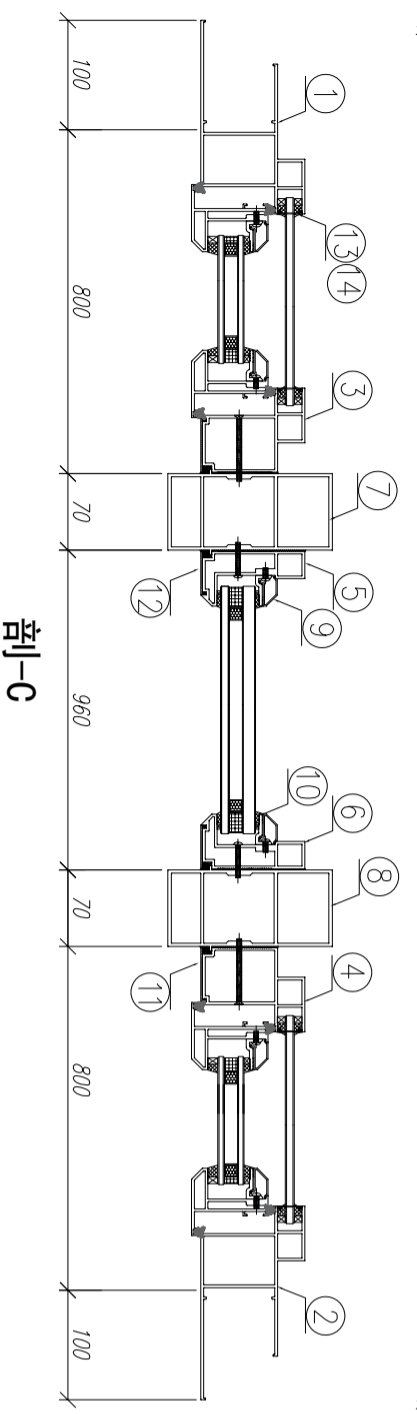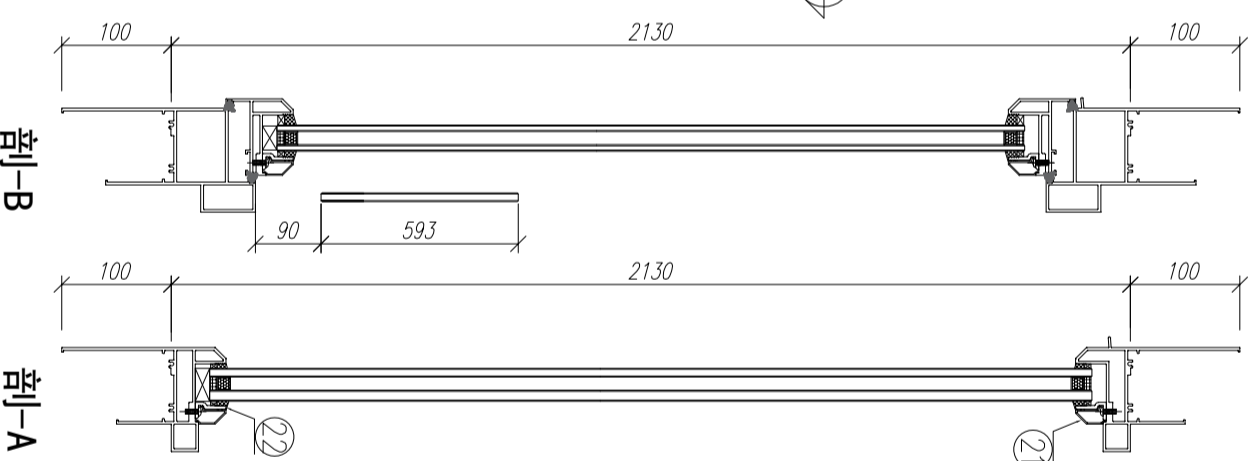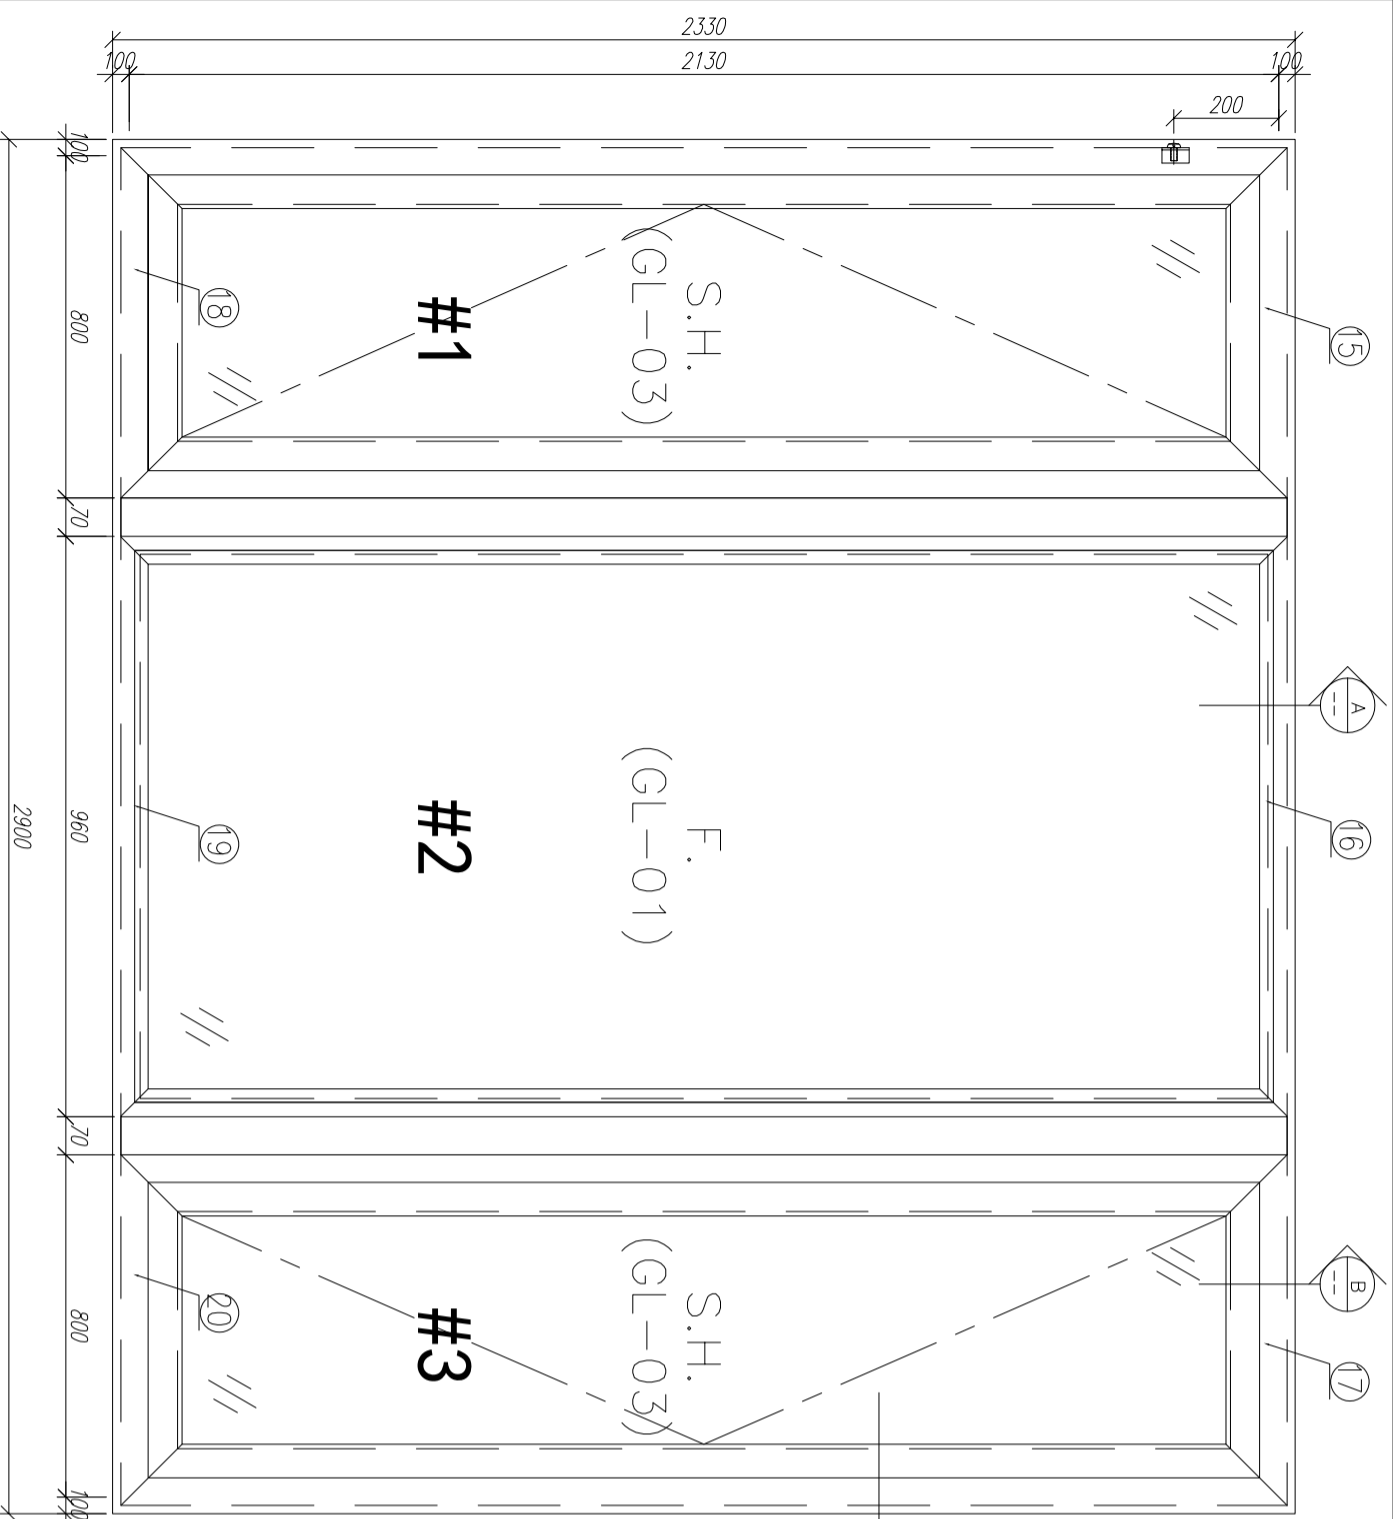




需安裝吊裝支撐架

22	X85834	70 窗玻璃夾角	PW01-36	909	支	2	2	GC
21	X85768	70 窗玻璃線	斜角開料	909	支	2	2	GC
20	X85762	70 生窗底框	PW01-20	900	支	1	1	GC
19	X85763	70 樑窗底框	PW01-29	960	支	1	1	GC
18	X85762	70 生窗底框	PW01-21	900	支	1	1	GC
17	X85761	70 生窗頂框	PW01-17	900	支	1	1	GC
16	X85766	70 樑窗頂框	PW01-18	960	支	1	1	GC
15	X85761	70 生窗頂框	PW01-16	900	支	1	1	GC

14	X85764	70 窗拍蓋	直接開料	1292.5	支	4	4	GC
13	X85764	70 窗拍蓋	直接開料	89.5	支	4	4	GC
12	X85820	70 樑窗主框外蓋	兩頭45度切	2130	支	2	2	GC
11	X85819	70 生窗主框外蓋	兩頭45度切	2130	支	2	2	GC
10	X85834	70 窗玻璃夾角	PW01-36	2028	支	2	2	GC
9	X85768	70 窗玻璃線	直接開料	2048	支	2	2	GC
8	X85772	70 窗50夾通	PW01-13	2430	支	1	1	GC
7	X85772	70 窗50夾通	PW01-13	2430	支	1	1	GC
6	X85769	70 樑窗主框	PW01-12	2130	支	1	1	GC
5	X85769	70 樑窗主框	PW01-11	2130	支	1	1	GC
4	X85760	70 生窗主框	PW01-07	2130	支	1	1	GC
3	X85760	70 生窗主框	PW01-08	2130	支	1	1	GC
2	X85759	70 生窗邊框	PW01-02	2330	支	1	1	GC
1	X85759	70 生窗邊框	PW01-01	2330	支	1	1	GC

数量:	1	材料:	详见本图附表	表面处理:	UC1806812XL-3	工程名称:	亞皆老街 / 佛沙窗
制图:	郭上軍	日期:	2020.05.18	审核:	WSH	图名:	W2/T2B組裝圖
		校核:	WSH	Rev:	D	图号:	W2/T2B(1F)



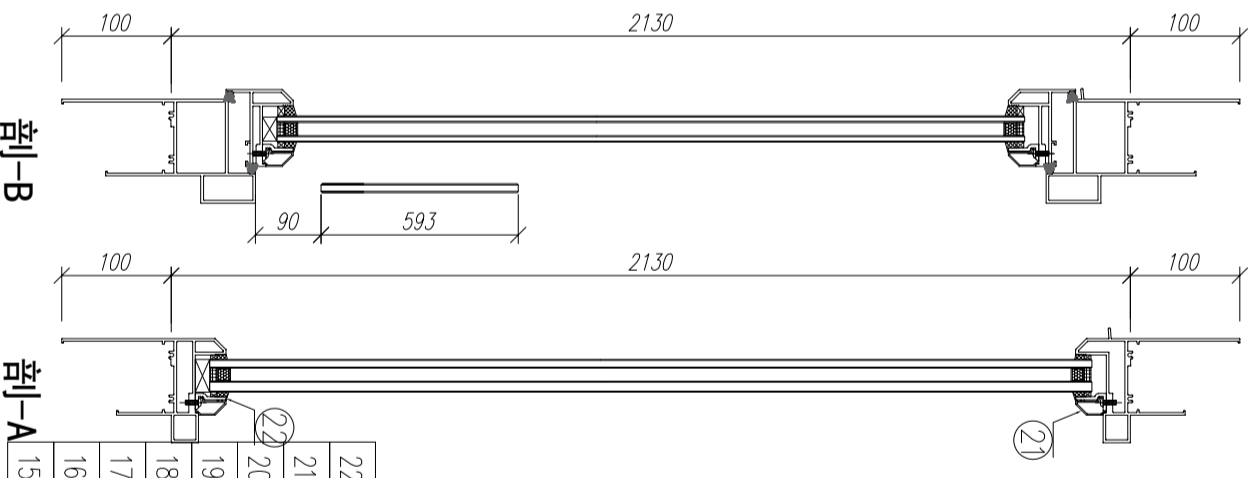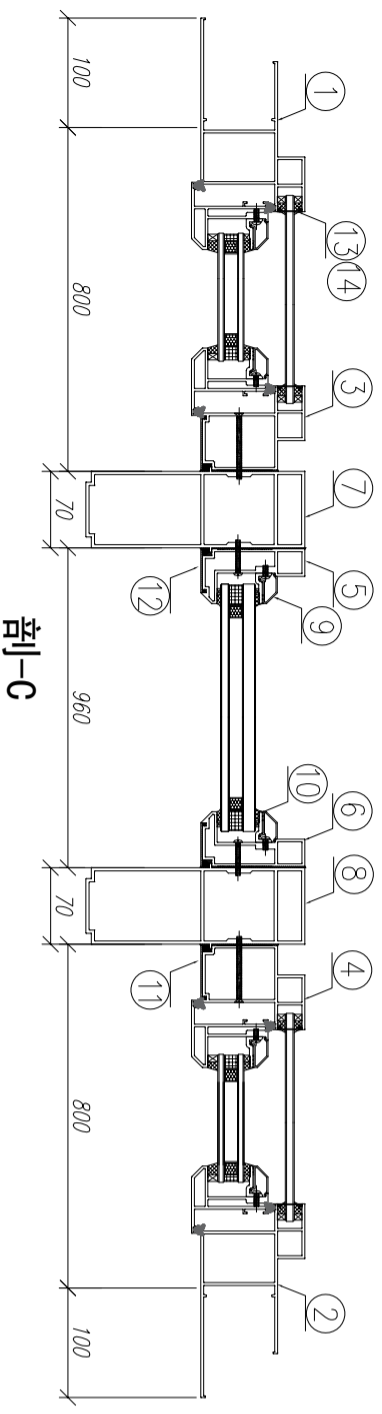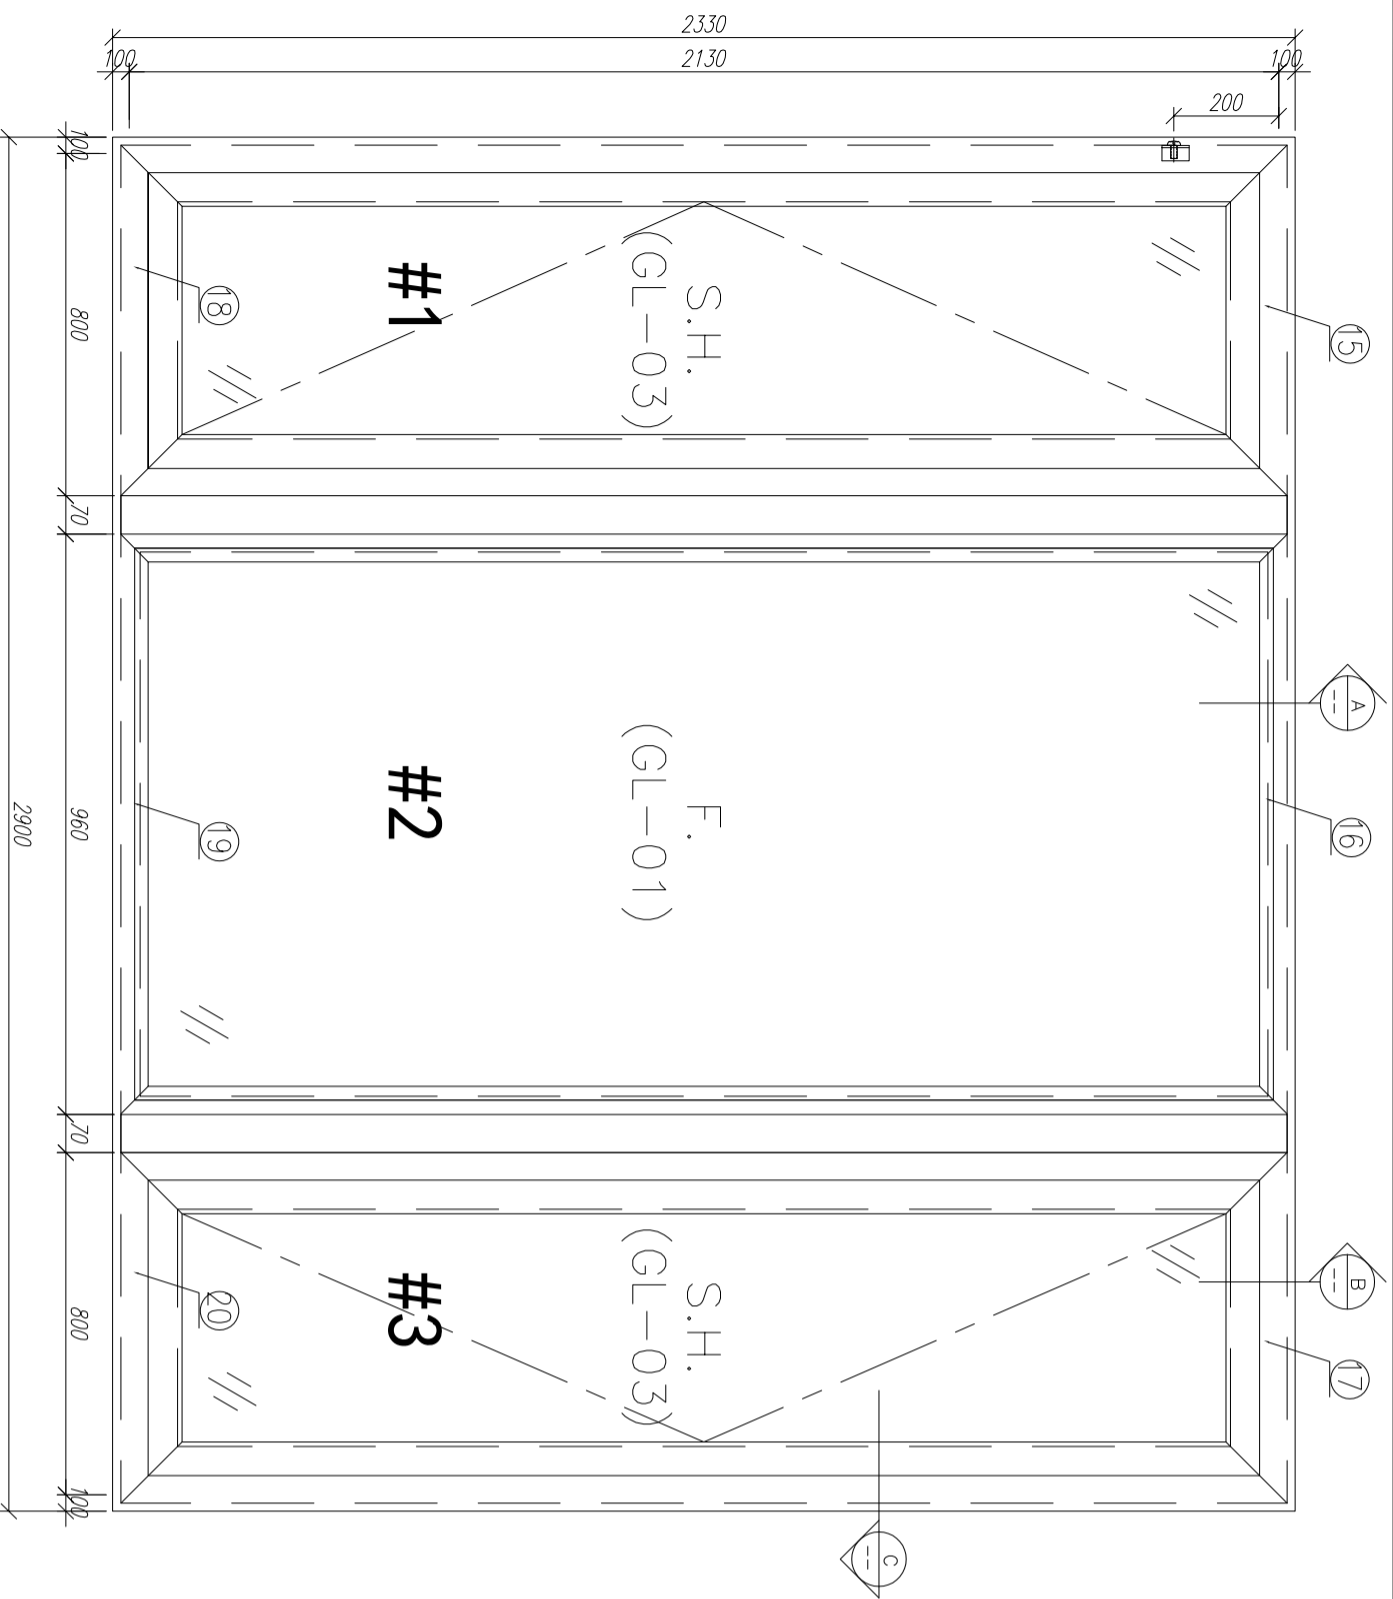

需安装吊装支撑架




22	X85834	70窗玻璃夹角	PW01-36	909	支	2	4	GC
21	X85768	70窗玻璃角	斜角料	909	支	2	4	GC

数量:	2	材料:	详见本图附表	表面处理:	UC1806812XL-3	工程名称:	亞皆老街 / 佛沙窗
制图:	郭上軍	日期:	2020.05.18	审核:	WSH	图名:	W2/T2B組裝圖
		校核:	WSH			图号:	W2/T2B (2F~3F)



Rev: D

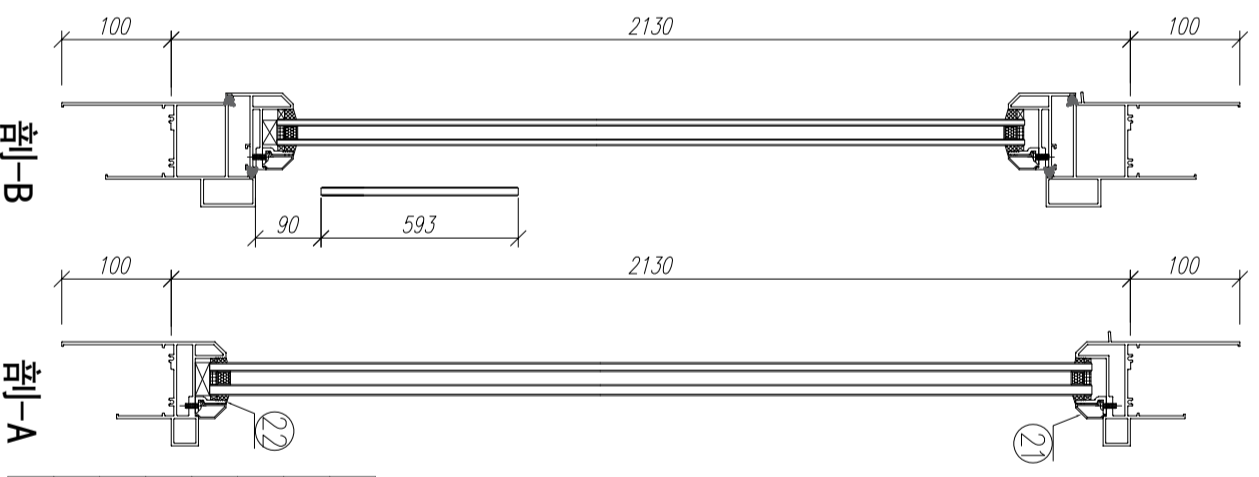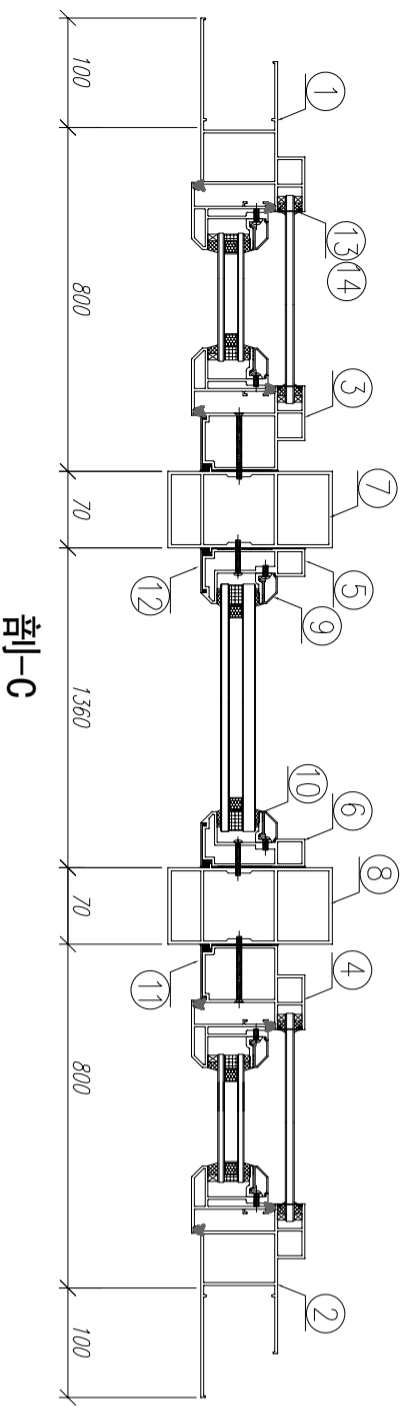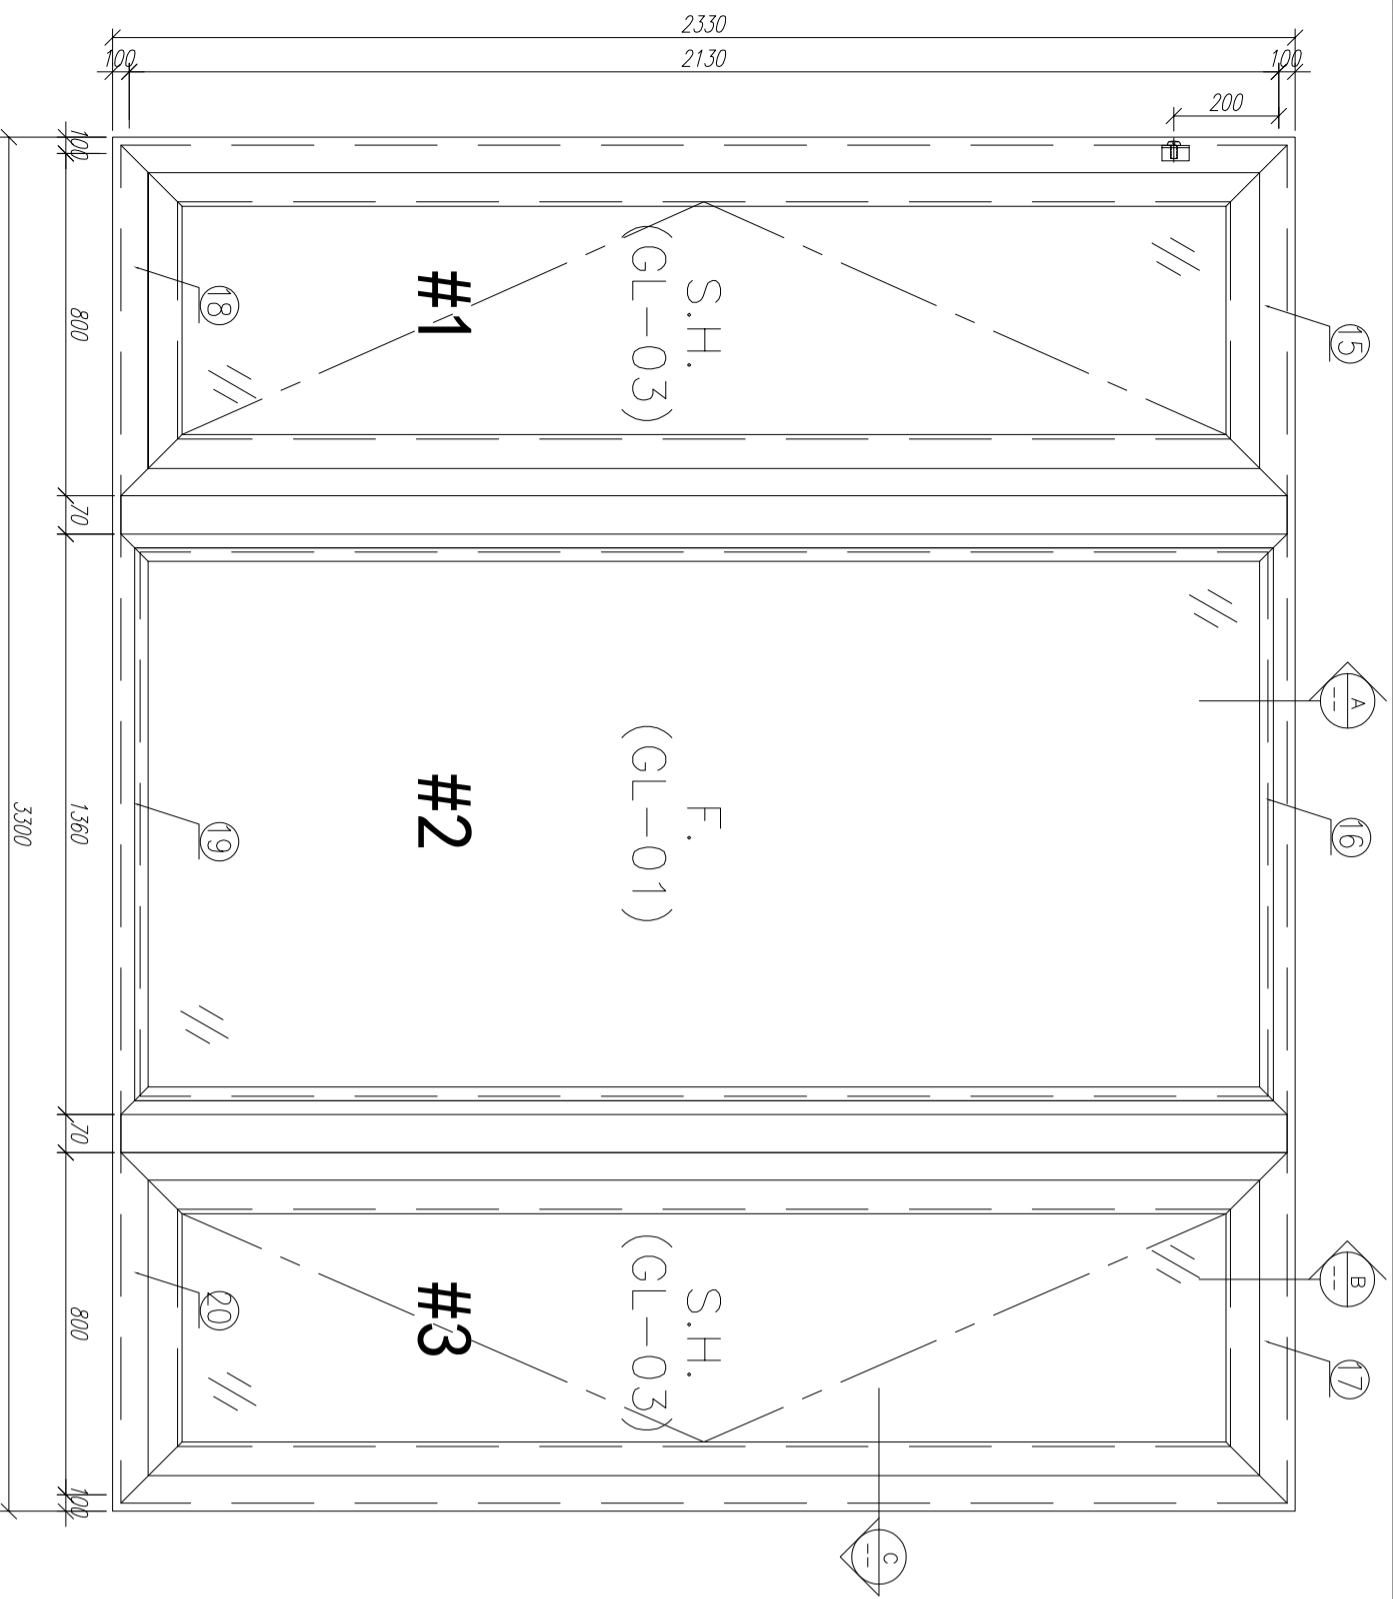

需安装吊装支撑架






22	X85834	70窗玻璃压角	PW01-36	1309	支	2	6	CC
21	X85768	70窗玻璃压线	斜角副料	1309	支	2	6	CC
20	X85762	70生窗副框	PW01-20	900	支	1	3	CC
19	X85763	70硬窗副框	PW01-29	1360	支	1	3	CC
18	X85762	70生窗副框	PW01-21	900	支	1	3	CC
17	X85761	70生窗副框	PW01-17	900	支	1	3	CC
16	X85766	70硬窗副框	PW01-18	1360	支	1	3	CC
15	X85761	70生窗副框	PW01-16	900	支	1	3	CC

14	X85764	70窗拍盖	直接副料	1292.5	支	4	12	CC
13	X85764	70窗拍盖	直接副料	89.5	支	4	12	CC
12	X85820	70硬窗主框外盖	两端45度切	2130	支	2	6	CC
11	X85819	70生窗主框外盖	两端45度切	2130	支	2	6	CC
10	X85834	70窗玻璃压角	PW01-36	2028	支	2	6	CC
9	X85768	70窗玻璃压线	直接副料	2048	支	2	6	CC
8	X85772	70窗50夹通	PW01-13	2430	支	1	3	CC
7	X85772	70窗50夹通	PW01-13	2430	支	1	3	CC
6	X85769	70硬窗主框	PW01-12	2130	支	1	3	CC
5	X85769	70硬窗主框	PW01-11	2130	支	1	3	CC
4	X85760	70生窗主框	PW01-07	2130	支	1	3	CC
3	X85760	70生窗主框	PW01-08	2130	支	1	3	CC
2	X85759	70生窗副框	PW01-02	2330	支	1	3	CC
1	X85759	70生窗副框	PW01-01	2330	支	1	3	CC

数量: 3
 材料: 详见本图附表
 表面处理: UCT806812XL-3
 制图: 郭上军
 日期: 2020.06.20
 审核: WSH
 Rev.: D

工程名称: 亚皆老街 / 佛沙窗
 图名: W3/T2B组装图
 图号: W3/T2B(1F*3F)

美特铝业 有限公司
 MIDI Aluminium Fabricator Ltd.

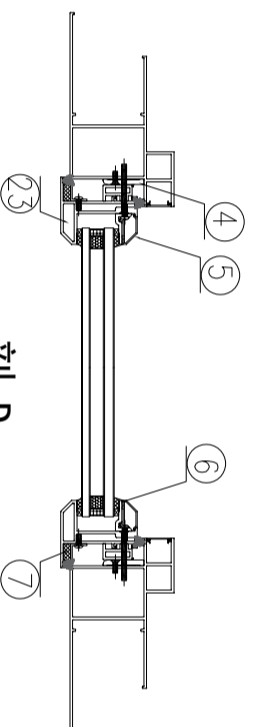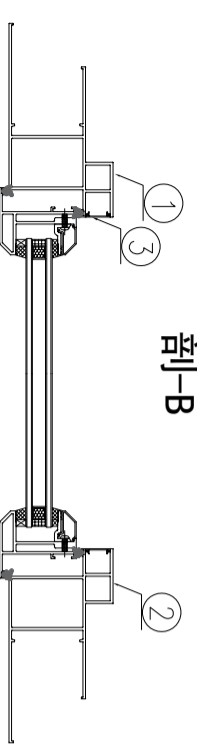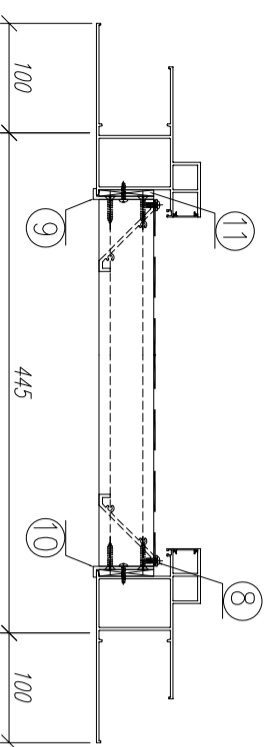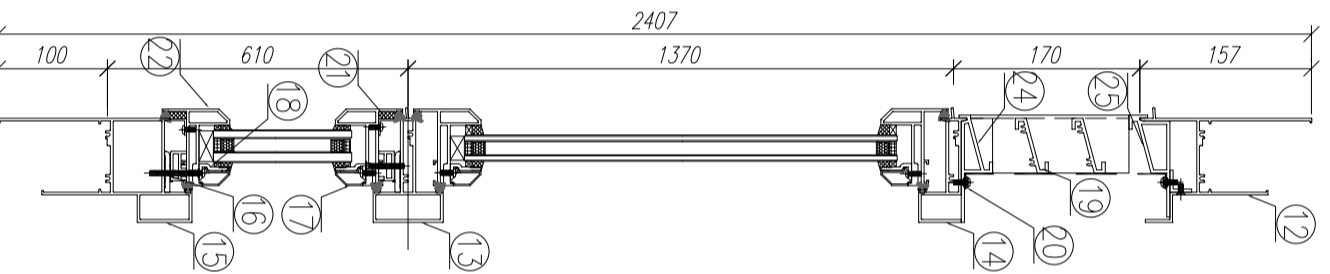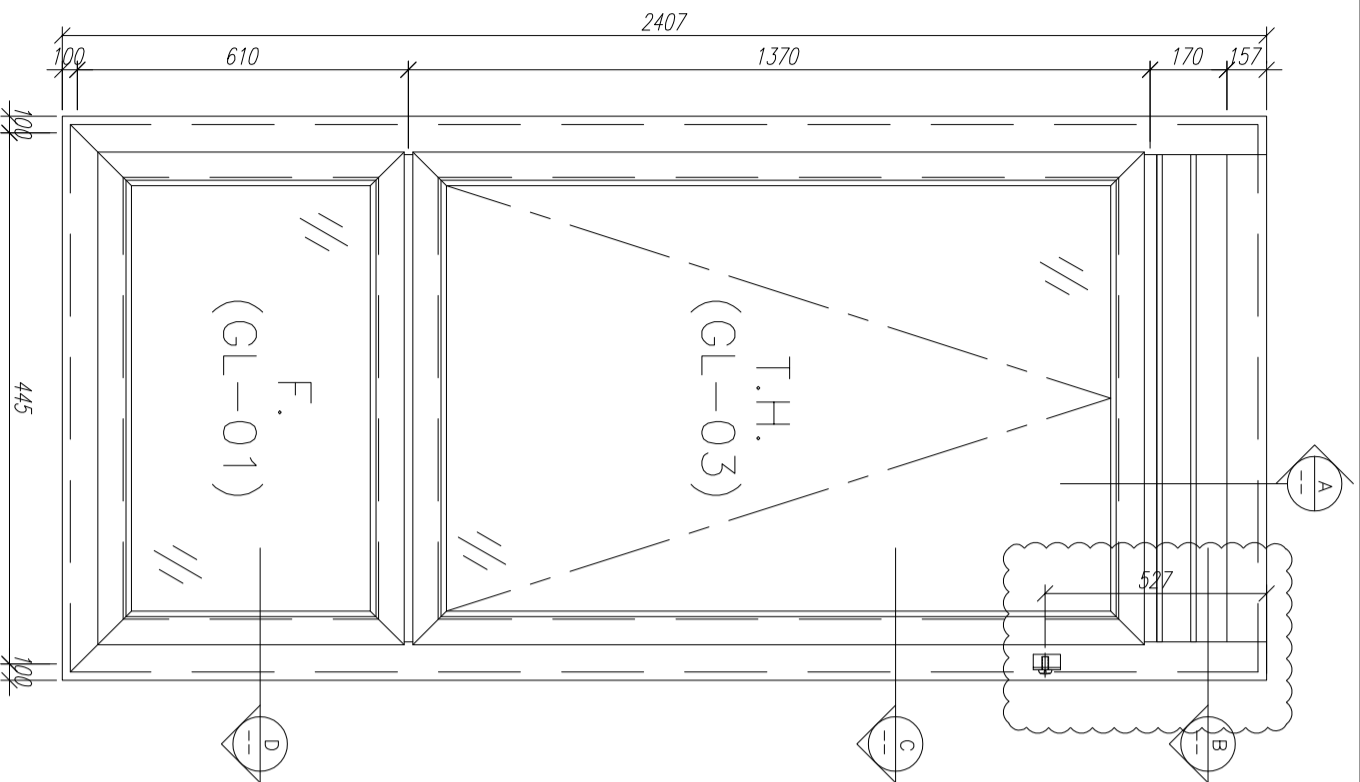

25	X85764	70窗拍蓋	直接開料	164.5	支	2	6	CC
24	X85764	70窗拍蓋	直接開料	500.5	支	2	6	CC






23	X85767	生窗變便(玉)	PW01-35	555	支	2	6	CC
22	X85767	生窗變便(玉)	PW01-35	345	支	2	6	CC
21	15*1.3*1.6鋁角	固定窗防水膠角	兩頭切5度	325	支	2	6	CC
20	15*1.6鋁巴	雀仔鑲壓巴	***	xxxx	支	2	6	CC
19	X84333	百頁片	***	xxxx	支	2	6	CC
18	X85834	70窗玻璃夾角	PW01-36	271	支	2	6	CC
17	X85768	70窗玻璃膠條	直接開料	271	支	2	6	CC
16	X85786	生窗變便扣(框)	PW01-37	325	支	2	6	CC
15	X85762	70生窗膠框	PW01-22	645	支	1	3	CC
14	X85775	70上生中橫	PW01-34	347	支	1	3	CC
13	X85775	70上生中橫	PW01-33	347	支	1	3	CC
12	X85761	70生窗膠框	PW01-19	347	支	1	3	CC

11	****	百頁玉軟巴	***	xxxx	支	2	6	CC
10	5.3*5.0*1.0鋁折件	百頁玉金鋁折角	***	xxxx	支	1	3	CC
9	5.3*5.0*1.0鋁折件	百頁玉金鋁折角	***	xxxx	支	1	3	CC
8	15*1.6鋁巴	雀仔鑲壓巴	***	xxxx	支	2	6	CC
7	15*1.3*1.6鋁角	固定窗防水膠角	兩頭切5度	535	支	2	6	CC
6	X85834	70窗玻璃夾角	PW01-36	430	支	2	6	CC
5	X85768	70窗玻璃膠條	斜角開料	450	支	2	6	CC
4	X85786	生窗變便扣(框)	PW01-37	535	支	2	6	CC
3	X85764	70窗拍蓋	直接開料	1305.5	支	2	6	CC
2	X85759	70生窗膠框	PW01-04	2407	支	1	3	CC
1	X85759	70生窗膠框	PW01-03	2407	支	1	3	CC

数量: 3
 材料: 详见本图附表
 表面处理: UC1806812XL-3
 制图: 郭上军
 日期: 2020.05.18
 审核: WSH
 Rev: E

工程名称: 亞皆老街 / 佛沙窗
 图名: W4/T2A組裝圖
 图号: W4/T2A(1F~3F)



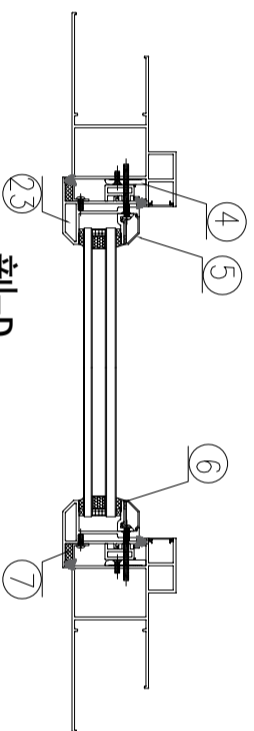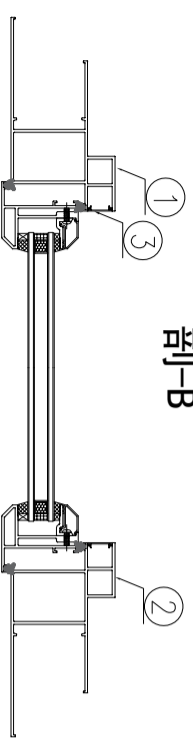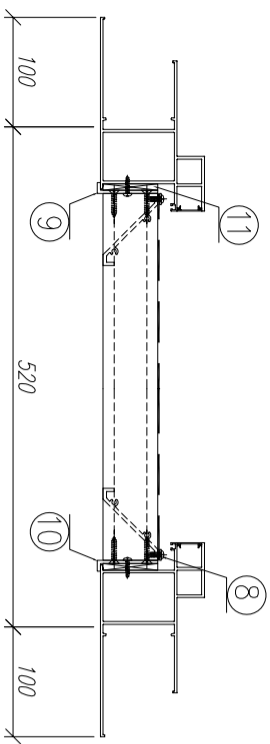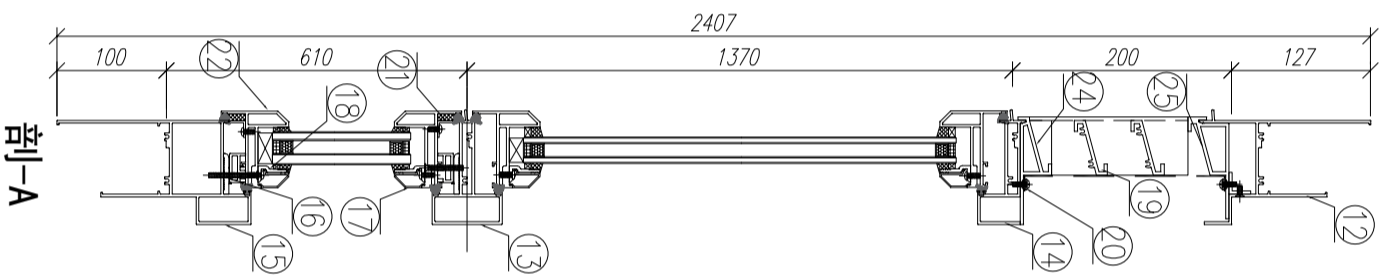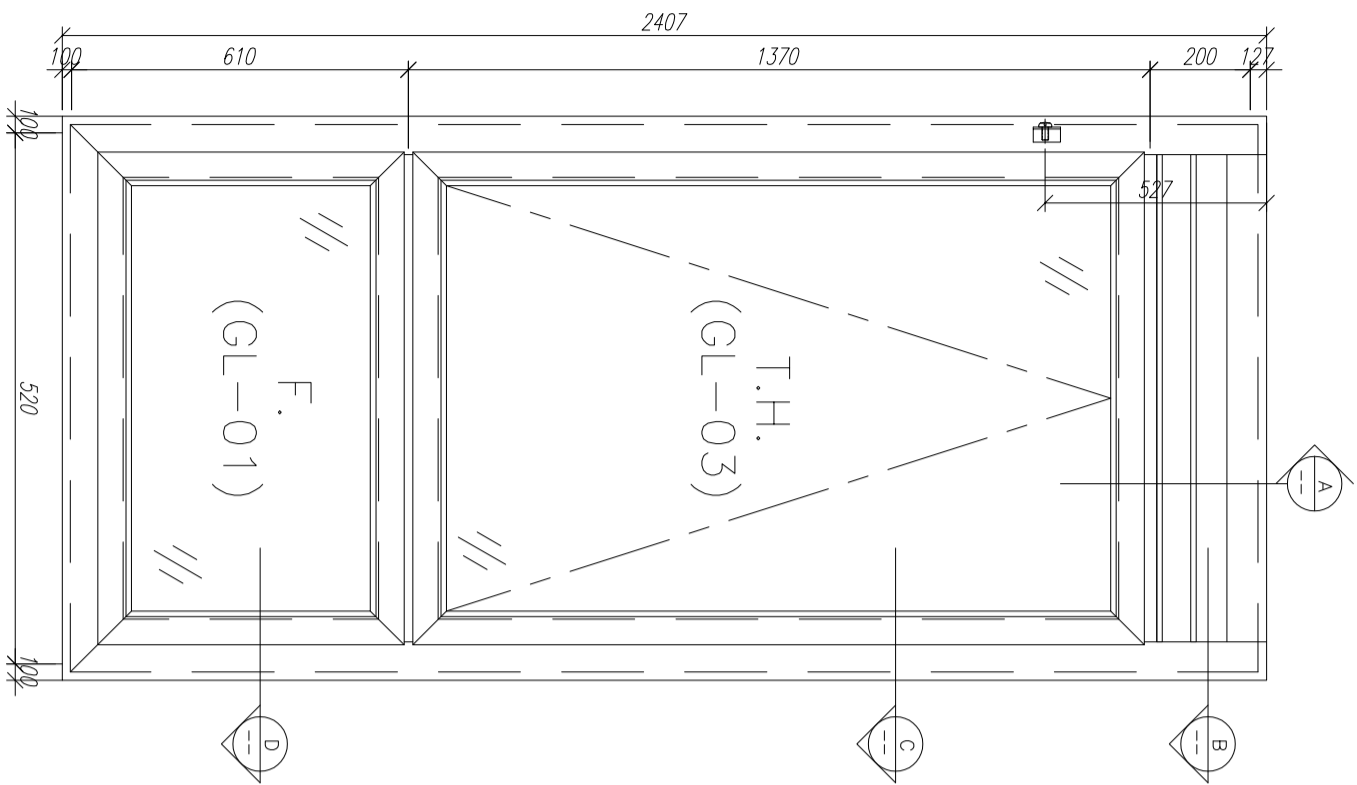

25	X85764	70窗拍蓋	直接開料	164.5	支	2	6	CC
24	X85764	70窗拍蓋	直接開料	500.5	支	2	6	CC





23	X85767	生窗變梗(玉)	PW01-35	555	支	2	6	CC
22	X85767	生窗變梗(玉)	PW01-35	420	支	2	6	CC
21	15*1.3*1.6鋁角	固定窗膠角	兩頭切5度	400	支	2	6	CC
20	15*1.6鋁巴	雀仔鑲膠巴	***	xxxx	支	2	6	CC
19	X84333	百頁片	***	xxxx	支	2	6	CC
18	X85834	70窗玻璃夾角	PW01-36	346	支	2	6	CC
17	X85768	70窗玻璃膠線	直接開料	346	支	2	6	CC
16	X85786	生窗變梗扣(框)	PW01-37	400	支	2	6	CC
15	X85762	70生窗膠框	PW01-22	720	支	1	3	CC
14	X85775	70上生窗中橫	PW01-34	422	支	1	3	CC
13	X85775	70上生窗中橫	PW01-33	422	支	1	3	CC
12	X85761	70生窗膠框	PW01-19	422	支	1	3	CC

11	****	百頁玉軟巴	***	xxxx	支	2	6	CC
10	5.3*5.0*1.0鋁折件	百頁玉金鋁折角	***	xxxx	支	1	3	CC
9	5.3*5.0*1.0鋁折件	百頁玉金鋁折角	***	xxxx	支	1	3	CC
8	15*1.6鋁巴	雀仔鑲膠巴	***	xxxx	支	2	6	CC
7	15*1.3*1.6鋁角	固定窗膠角	兩頭切5度	535	支	2	6	CC
6	X85834	70窗玻璃夾角	PW01-36	430	支	2	6	CC
5	X85768	70窗玻璃膠線	斜角開料	450	支	2	6	CC
4	X85786	生窗變梗扣(框)	PW01-37	535	支	2	6	CC
3	X85764	70窗拍蓋	直接開料	1305.5	支	2	6	CC
2	X85759	70生窗膠框	PW01-04	2407	支	1	3	CC
1	X85759	70生窗膠框	PW01-03	2407	支	1	3	CC

数量: 3
 材料: 详见本图附表
 表面处理: UC1806812XL-3
 制图: 郭上军
 日期: 2020.05.18
 校核: WSH
 审核:
 Rev: E



工程名称: 亞皆老街 / 佛沙窗
 图名: W5/T2A組裝圖
 图号: W5/T2A(1F~3F)

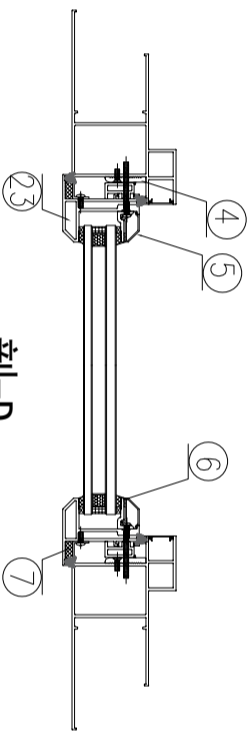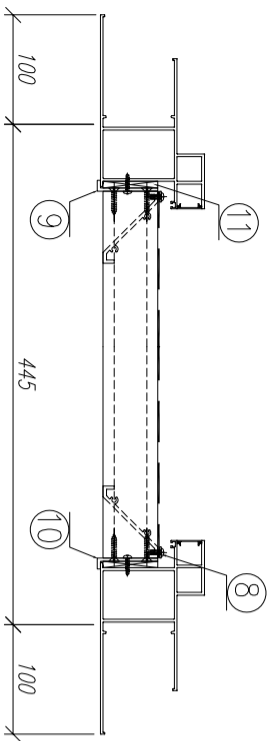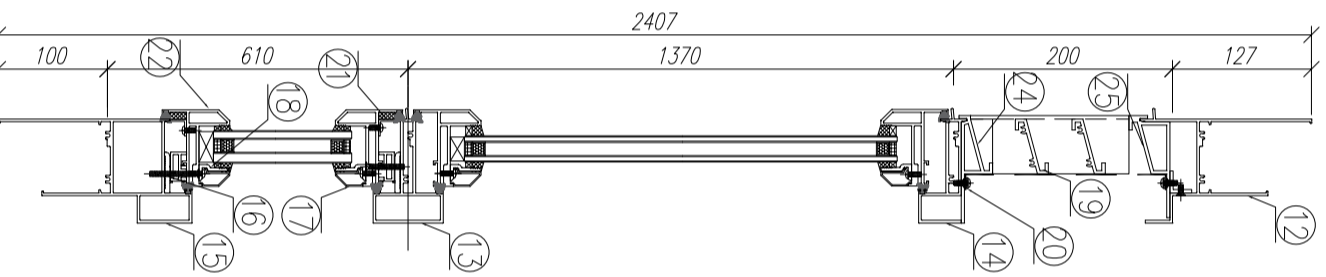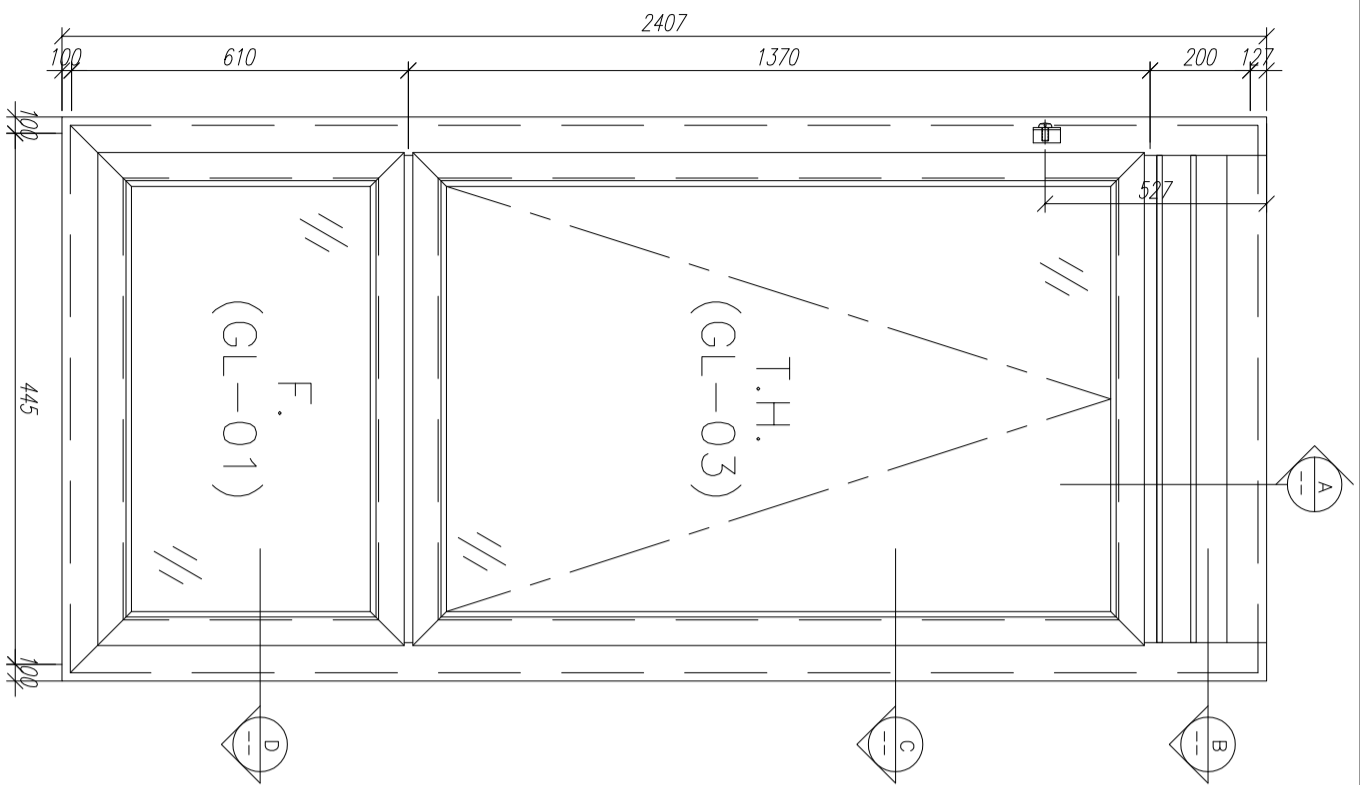

25	X85764	70窗拍蓋	直接開料	164.5	支	2	6	CC
24	X85764	70窗拍蓋	直接開料	500.5	支	2	6	CC




23	X85767	生窗變梗(玉)	PW01-35	555	支	2	6	CC
22	X85767	生窗變梗(玉)	PW01-35	345	支	2	6	CC
21	15*1.3*1.6鋁角	固定窗膠膠角	兩頭切5度	325	支	2	6	CC
20	15*1.6鋁巴	雀仔鑲壓巴	***	xxxx	支	2	6	CC
19	X84333	百頁片	***	xxxx	支	2	6	CC
18	X85834	70窗玻璃夾角	PW01-36	271	支	2	6	CC
17	X85768	70窗玻璃膠線	直接開料	271	支	2	6	CC
16	X85786	生窗變梗扣(框)	PW01-37	325	支	2	6	CC
15	X85762	70生窗底框	PW01-22	645	支	1	3	CC
14	X85775	70上生窗中橫	PW01-34	347	支	1	3	CC
13	X85775	70上生窗中橫	PW01-33	347	支	1	3	CC
12	X85761	70生窗側框	PW01-19	347	支	1	3	CC

11	****	百頁玉軟巴	***	xxxx	支	2	6	CC
10	5.3*5.0*1.0鋁折件	百頁玉金鋁折角	***	xxxx	支	1	3	CC
9	5.3*5.0*1.0鋁折件	百頁玉金鋁折角	***	xxxx	支	1	3	CC
8	15*1.6鋁巴	雀仔鑲壓巴	***	xxxx	支	2	6	CC
7	15*1.3*1.6鋁角	固定窗膠膠角	兩頭切5度	535	支	2	6	CC
6	X85834	70窗玻璃夾角	PW01-36	430	支	2	6	CC
5	X85768	70窗玻璃膠線	斜角開料	450	支	2	6	CC
4	X85786	生窗變梗扣(框)	PW01-37	535	支	2	6	CC
3	X85764	70窗拍蓋	直接開料	1305.5	支	2	6	CC
2	X85759	70生窗側框	PW01-04	2407	支	1	3	CC
1	X85759	70生窗側框	PW01-03	2407	支	1	3	CC

数量: 3
 材料: 详见本图附表
 表面处理: UCT806812XL-3
 制图: 郭上军
 日期: 2020.05.18
 审核: WSH
 Rev: E




工程名称: 亞皆老街 / 佛沙窗
 图名: W4/T2B組裝圖
 图号: W4/T2B(1F~3F)

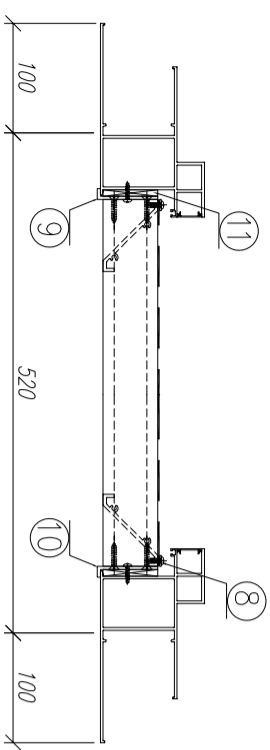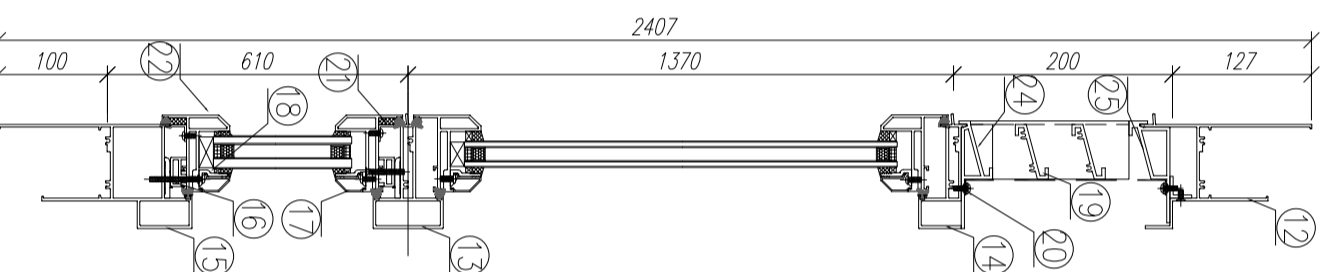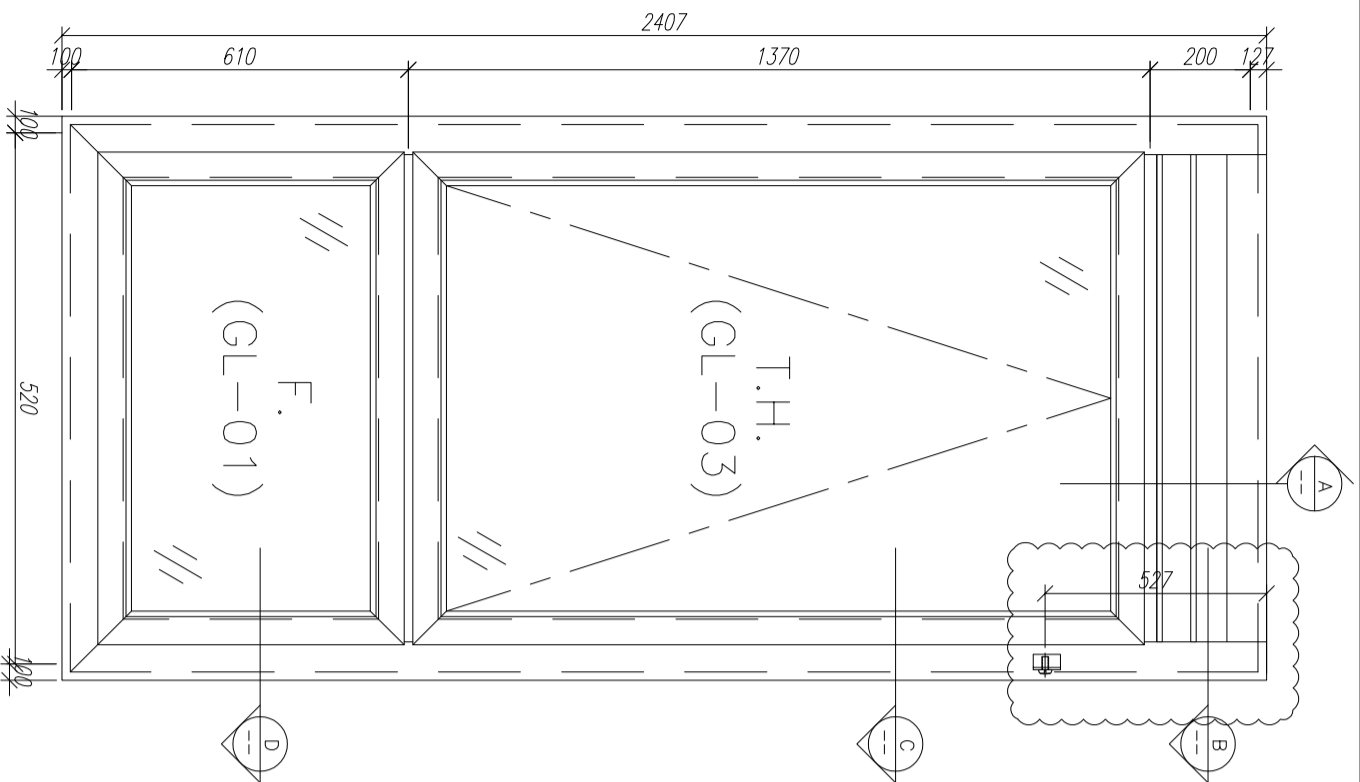

剖-B

剖-C

剖-A

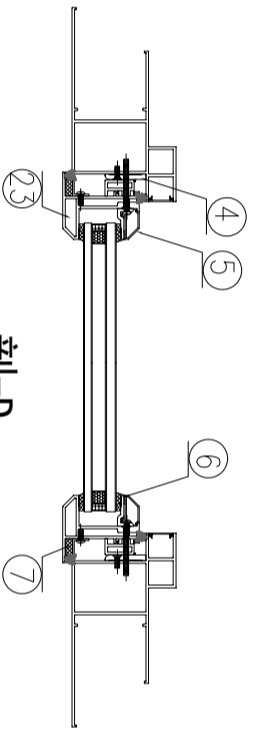

剖-D

25	X85764	70窗台蓋	直接開料	164.5	支	2	6	GC
24	X85764	70窗台蓋	直接開料	500.5	支	2	6	GC

23	X85767	生窗變便(玉)	PW01-35	555	支	2	6	GC
22	X85767	生窗變便(玉)	PW01-35	420	支	2	6	GC
21	15*1.3*1.6鋁角	固定窗邊膠角	兩頭切45度	400	支	2	6	GC
20	15*1.6鋁巴	雀仔彈壓巴	***	xxxx	支	2	6	GC
19	X84333	百頁片	***	xxxx	支	2	6	GC
18	X85834	70窗玻璃夾角	PW01-36	346	支	2	6	GC
17	X85768	70窗玻璃膠線	直接開料	346	支	2	6	GC
16	X85786	生窗變便扣(框)	PW01-37	400	支	2	6	GC
15	X85762	70生窗膠框	PW01-22	720	支	1	3	GC
14	X85775	70上生F生中橫	PW01-34	422	支	1	3	GC
13	X85775	70上生F生中橫	PW01-33	422	支	1	3	GC
12	X85761	70生窗副框	PW01-19	422	支	1	3	GC




11	****	百頁玉壓巴	***	xxxx	支	2	6	GC
10	5.3*50*10鋁件	百頁玉全鋁折角	***	xxxx	支	1	3	GC
9	5.3*50*10鋁件	百頁玉全鋁折角	***	xxxx	支	1	3	GC
8	15*1.6鋁巴	雀仔彈壓巴	***	xxxx	支	2	6	GC
7	15*1.3*1.6鋁角	固定窗邊膠角	兩頭切45度	535	支	2	6	GC
6	X85834	70窗玻璃夾角	PW01-36	430	支	2	6	GC
5	X85768	70窗玻璃膠線	斜角開料	450	支	2	6	GC
4	X85786	生窗變便扣(框)	PW01-37	535	支	2	6	GC
3	X85764	70窗台蓋	直接開料	1305.5	支	2	6	GC
2	X85759	70生窗膠框	PW01-04	2407	支	1	3	GC
1	X85759	70生窗膠框	PW01-03	2407	支	1	3	GC

数量:	3	材料:	详见本图附表	表面处理:	UC1806812XL-3
制图:	郭上軍	日期:	2020.05.18	校核:	WSH
				审核:	
				Rev:	E



工程名称:	亞皆老街 / 佛沙窗
图名:	W5/T2B組裝圖
图号:	W5/T2B(1F~3F)

序号	材料編號	材料名稱	加工圖号	长度 L (MM)	单位	单控小计		备注
						数量	数量	
1	X85759	70生窗膠框	PW01-03	2407	支	1	3	GC
2	X85759	70生窗膠框	PW01-04	2407	支	1	3	GC
3	X85764	70窗台蓋	直接開料	1305.5	支	2	6	GC
4	X85786	生窗變便扣(框)	PW01-37	535	支	2	6	GC
5	X85768	70窗玻璃膠線	斜角開料	450	支	2	6	GC
6	X85834	70窗玻璃夾角	PW01-36	430	支	2	6	GC
7	15*1.3*1.6鋁角	固定窗邊膠角	兩頭切45度	535	支	2	6	GC
8	15*1.6鋁巴	雀仔彈壓巴	***	xxxx	支	2	6	GC
9	5.3*50*10鋁件	百頁玉全鋁折角	***	xxxx	支	1	3	GC
10	5.3*50*10鋁件	百頁玉全鋁折角	***	xxxx	支	1	3	GC
11	****	百頁玉壓巴	***	xxxx	支	2	6	GC

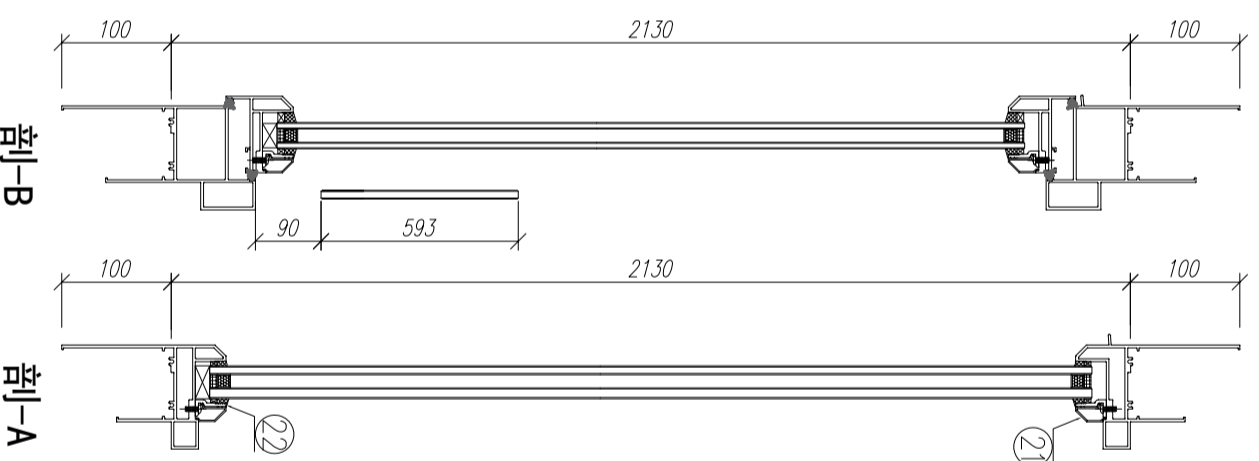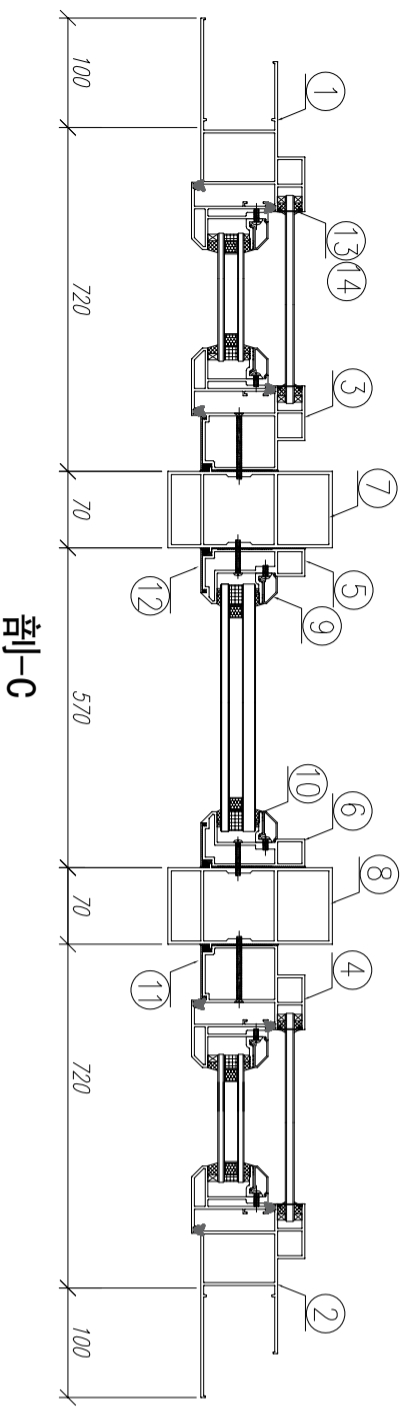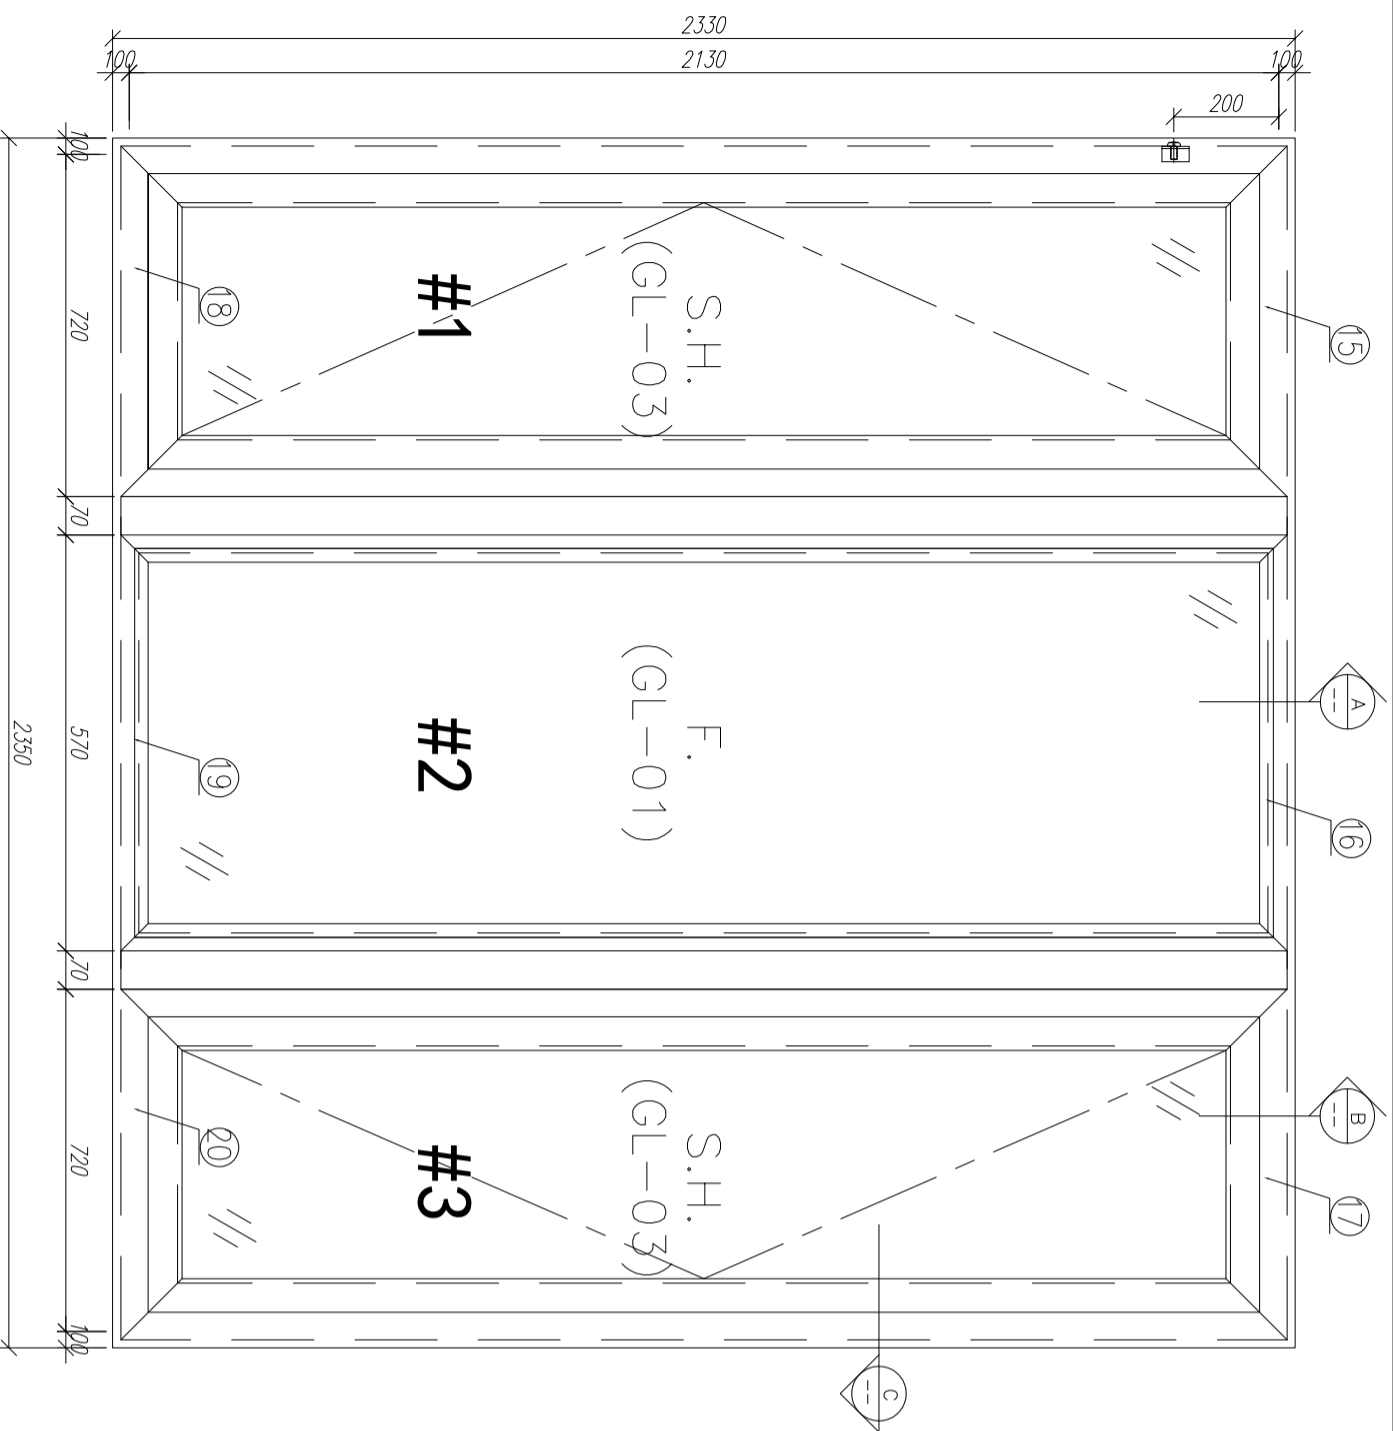

需安裝吊裝支撐架

22	X85834	70窗玻璃灰角	PW01-36	519	支	2	4	GC
21	X85768	70窗玻璃線	斜角開料	519	支	2	4	GC
20	X85762	70生窗底框	PW01-20	820	支	1	2	GC
19	X85763	70樑窗底框	PW01-29	570	支	1	2	GC
18	X85762	70生窗底框	PW01-21	820	支	1	2	GC
17	X85761	70生窗頂框	PW01-17	820	支	1	2	GC
16	X85766	70樑窗頂框	PW01-18	570	支	1	2	GC
15	X85761	70生窗頂框	PW01-16	820	支	1	2	GC




14	X85764	70窗拍蓋	直接開料	1292.5	支	4	8	GC
13	X85764	70窗拍蓋	直接開料	89.5	支	4	8	GC
12	X85820	70樑窗主框外蓋	兩頭45度切	2130	支	2	4	GC
11	X85819	70生窗主框外蓋	兩頭45度切	2130	支	2	4	GC
10	X85834	70窗玻璃灰角	PW01-36	2028	支	2	4	GC
9	X85768	70窗玻璃線	直接開料	2048	支	2	4	GC
8	X85772	70窗50夾通	PW01-13	2430	支	1	2	GC
7	X85772	70窗50夾通	PW01-13	2430	支	1	2	GC
6	X85769	70樑窗主框	PW01-12	2130	支	1	2	GC
5	X85769	70樑窗主框	PW01-11	2130	支	1	2	GC
4	X85760	70生窗主框	PW01-07	2130	支	1	2	GC
3	X85760	70生窗主框	PW01-08	2130	支	1	2	GC
2	X85759	70生窗邊框	PW01-02	2330	支	1	2	GC
1	X85759	70生窗邊框	PW01-01	2330	支	1	2	GC

数量: 2
 材料: 详见本图附表
 表面处理: UCT806812XL-3
 制图: 郭上军
 日期: 2020.05.18
 审核: WSH
 Rev: D

工程名称: 亞皆老街 / 佛沙窗
 图名: W7/T2A組裝圖
 图号: W7/T2A (2F~3F)

序号	材料編號	材料名稱	加工圖号	长度 L (MM)	单位	数量		备注
						单	小计	
1	X85759	70生窗邊框	PW01-02	2330	支	1	2	GC
2	X85759	70生窗邊框	PW01-01	2330	支	1	2	GC
3	X85760	70生窗主框	PW01-08	2130	支	1	2	GC
4	X85760	70生窗主框	PW01-07	2130	支	1	2	GC
5	X85769	70樑窗主框	PW01-11	2130	支	1	2	GC
6	X85769	70樑窗主框	PW01-12	2130	支	1	2	GC
7	X85772	70窗50夾通	PW01-13	2430	支	1	2	GC
8	X85772	70窗50夾通	PW01-13	2430	支	1	2	GC
9	X85768	70窗玻璃線	直接開料	2048	支	2	4	GC
10	X85834	70窗玻璃灰角	PW01-36	2028	支	2	4	GC
11	X85819	70生窗主框外蓋	兩頭45度切	2130	支	2	4	GC
12	X85820	70樑窗主框外蓋	兩頭45度切	2130	支	2	4	GC
13	X85764	70窗拍蓋	直接開料	89.5	支	4	8	GC
14	X85764	70窗拍蓋	直接開料	1292.5	支	4	8	GC



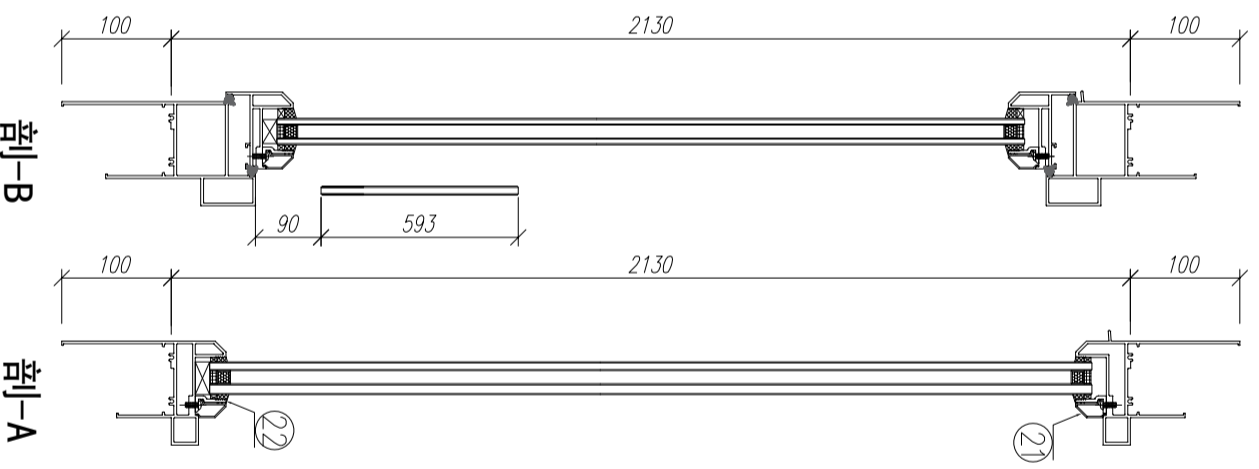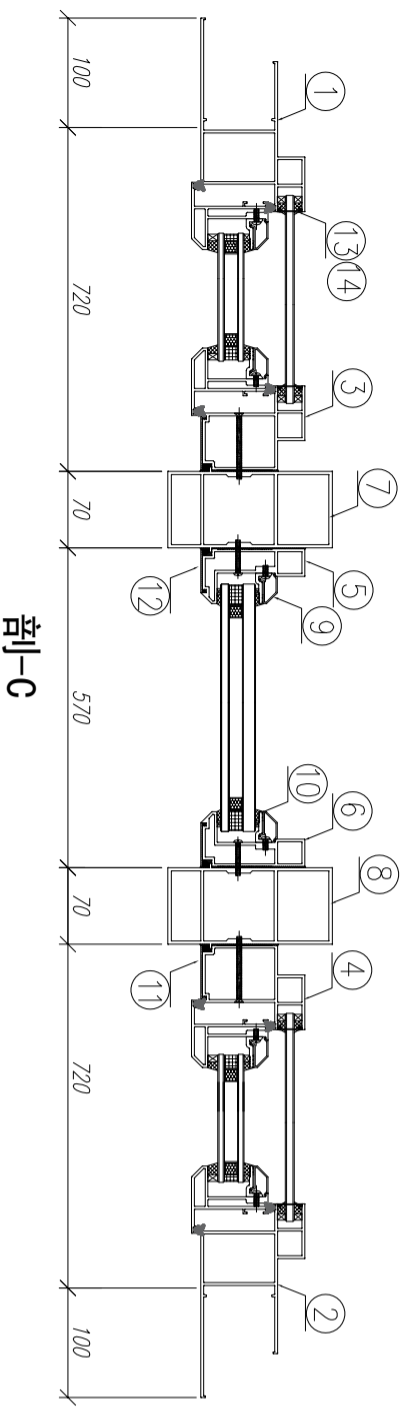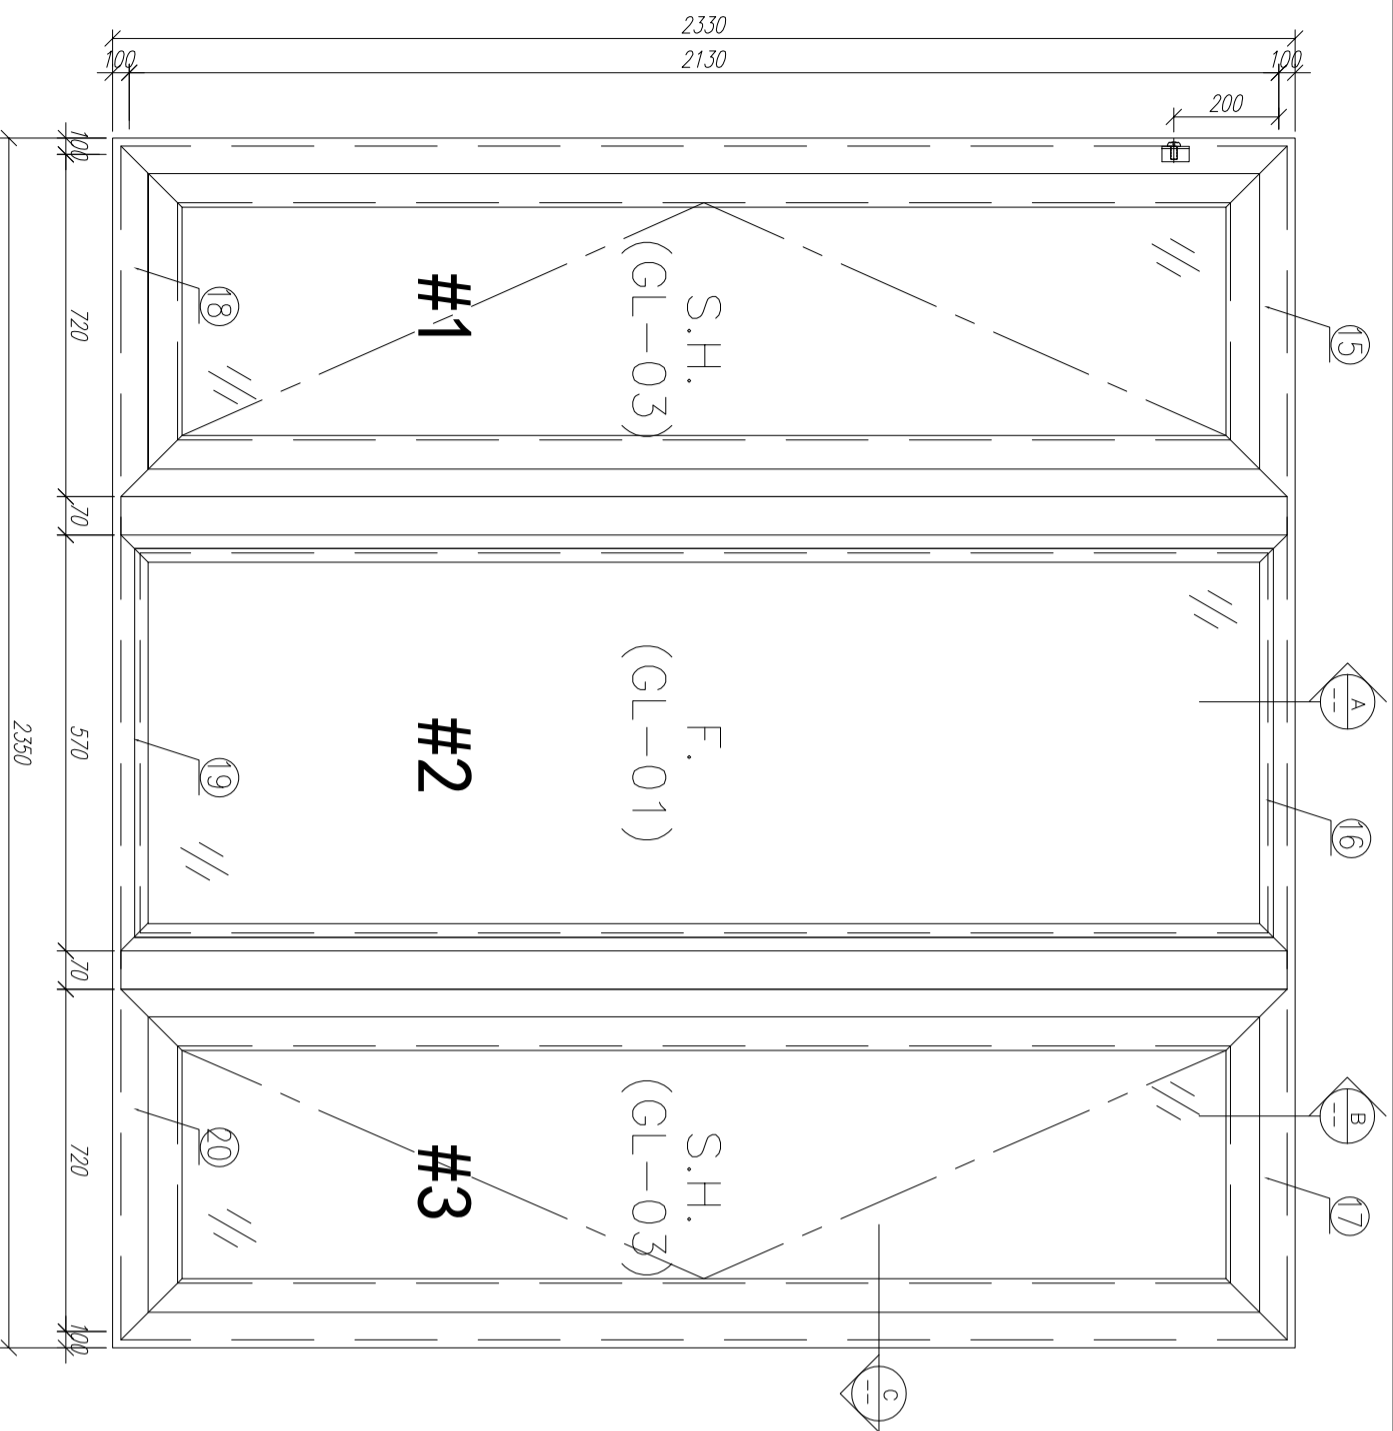

需安裝吊裝支撐架




22	X85834	70窗玻璃夾角	PW01-36	519	支	2	4	GC
21	X85768	70窗玻璃線	斜角開料	519	支	2	4	GC
20	X85762	70生窗底框	PW01-20	820	支	1	2	GC
19	X85763	70樑窗底框	PW01-29	570	支	1	2	GC
18	X85762	70生窗底框	PW01-21	820	支	1	2	GC
17	X85761	70生窗頂框	PW01-17	820	支	1	2	GC
16	X85766	70樑窗頂框	PW01-18	570	支	1	2	GC
15	X85761	70生窗頂框	PW01-16	820	支	1	2	GC

14	X85764	70窗拍蓋	直接開料	1292.5	支	4	8	GC
13	X85764	70窗拍蓋	直接開料	89.5	支	4	8	GC
12	X85820	70樑窗主框外蓋	兩頭45度切	2130	支	2	4	GC
11	X85819	70生窗主框外蓋	兩頭45度切	2130	支	2	4	GC
10	X85834	70窗玻璃夾角	PW01-36	2028	支	2	4	GC
9	X85768	70窗玻璃線	直接開料	2048	支	2	4	GC
8	X85772	70窗50夾通	PW01-13	2430	支	1	2	GC
7	X85772	70窗50夾通	PW01-13	2430	支	1	2	GC
6	X85769	70樑窗主框	PW01-12	2130	支	1	2	GC
5	X85769	70樑窗主框	PW01-11	2130	支	1	2	GC
4	X85760	70生窗主框	PW01-07	2130	支	1	2	GC
3	X85760	70生窗主框	PW01-08	2130	支	1	2	GC
2	X85759	70生窗邊框	PW01-02	2330	支	1	2	GC
1	X85759	70生窗邊框	PW01-01	2330	支	1	2	GC

数量:	2	材料:	详见本图附表	表面处理:	UC1806812XL-3	工程名称:	亞皆老街 / 佛沙窗
制图:	郭上軍	日期:	2020.05.18	审核:	WSH	图名:	W7/T2B組裝圖
		日期:	2020.05.18	审核:	WSH	图号:	W7/T2B(2F~3F)

序号	材料編號	材料名稱	加工圖号	长度 L (MM)	单位	单樁小計	数量	备注
1	X85759	70生窗邊框	PW01-01	2330	支	1	2	GC
2	X85759	70生窗邊框	PW01-02	2330	支	1	2	GC
3	X85760	70生窗主框	PW01-08	2130	支	1	2	GC
4	X85760	70生窗主框	PW01-07	2130	支	1	2	GC
5	X85769	70樑窗主框	PW01-11	2130	支	1	2	GC
6	X85769	70樑窗主框	PW01-12	2130	支	1	2	GC
7	X85772	70窗50夾通	PW01-13	2430	支	1	2	GC
8	X85772	70窗50夾通	PW01-13	2430	支	1	2	GC
9	X85768	70窗玻璃線	直接開料	2048	支	2	4	GC
10	X85834	70窗玻璃夾角	PW01-36	2028	支	2	4	GC
11	X85819	70生窗主框外蓋	兩頭45度切	2130	支	2	4	GC
12	X85820	70樑窗主框外蓋	兩頭45度切	2130	支	2	4	GC
13	X85764	70窗拍蓋	直接開料	89.5	支	4	8	GC
14	X85764	70窗拍蓋	直接開料	1292.5	支	4	8	GC
15	X85761	70生窗頂框	PW01-16	820	支	1	2	GC
16	X85766	70樑窗頂框	PW01-18	570	支	1	2	GC
17	X85761	70生窗頂框	PW01-17	820	支	1	2	GC
18	X85762	70生窗底框	PW01-21	820	支	1	2	GC
19	X85763	70樑窗底框	PW01-29	570	支	1	2	GC
20	X85762	70生窗底框	PW01-20	820	支	1	2	GC
21	X85768	70窗玻璃線	斜角開料	519	支	2	4	GC
22	X85834	70窗玻璃夾角	PW01-36	519	支	2	4	GC



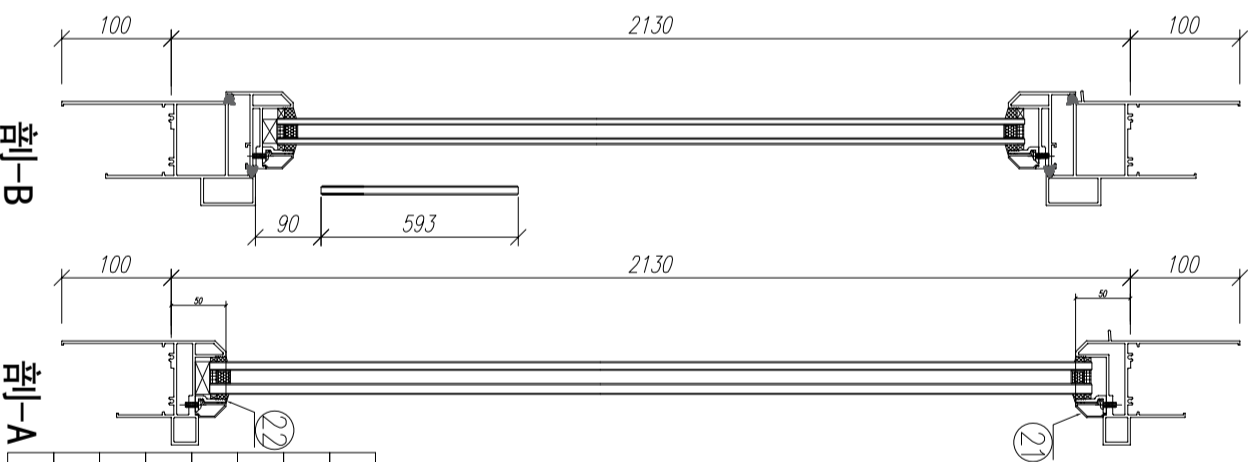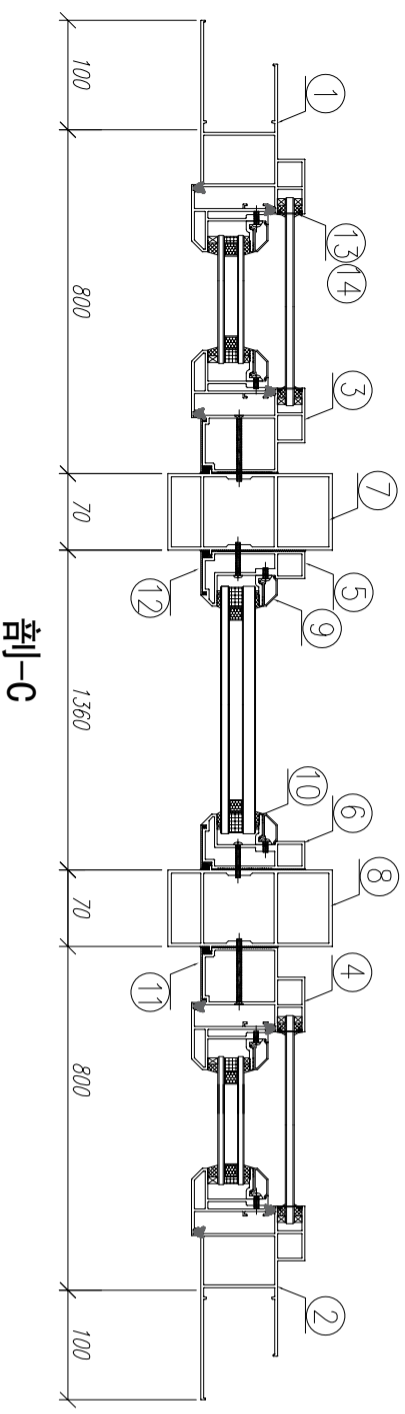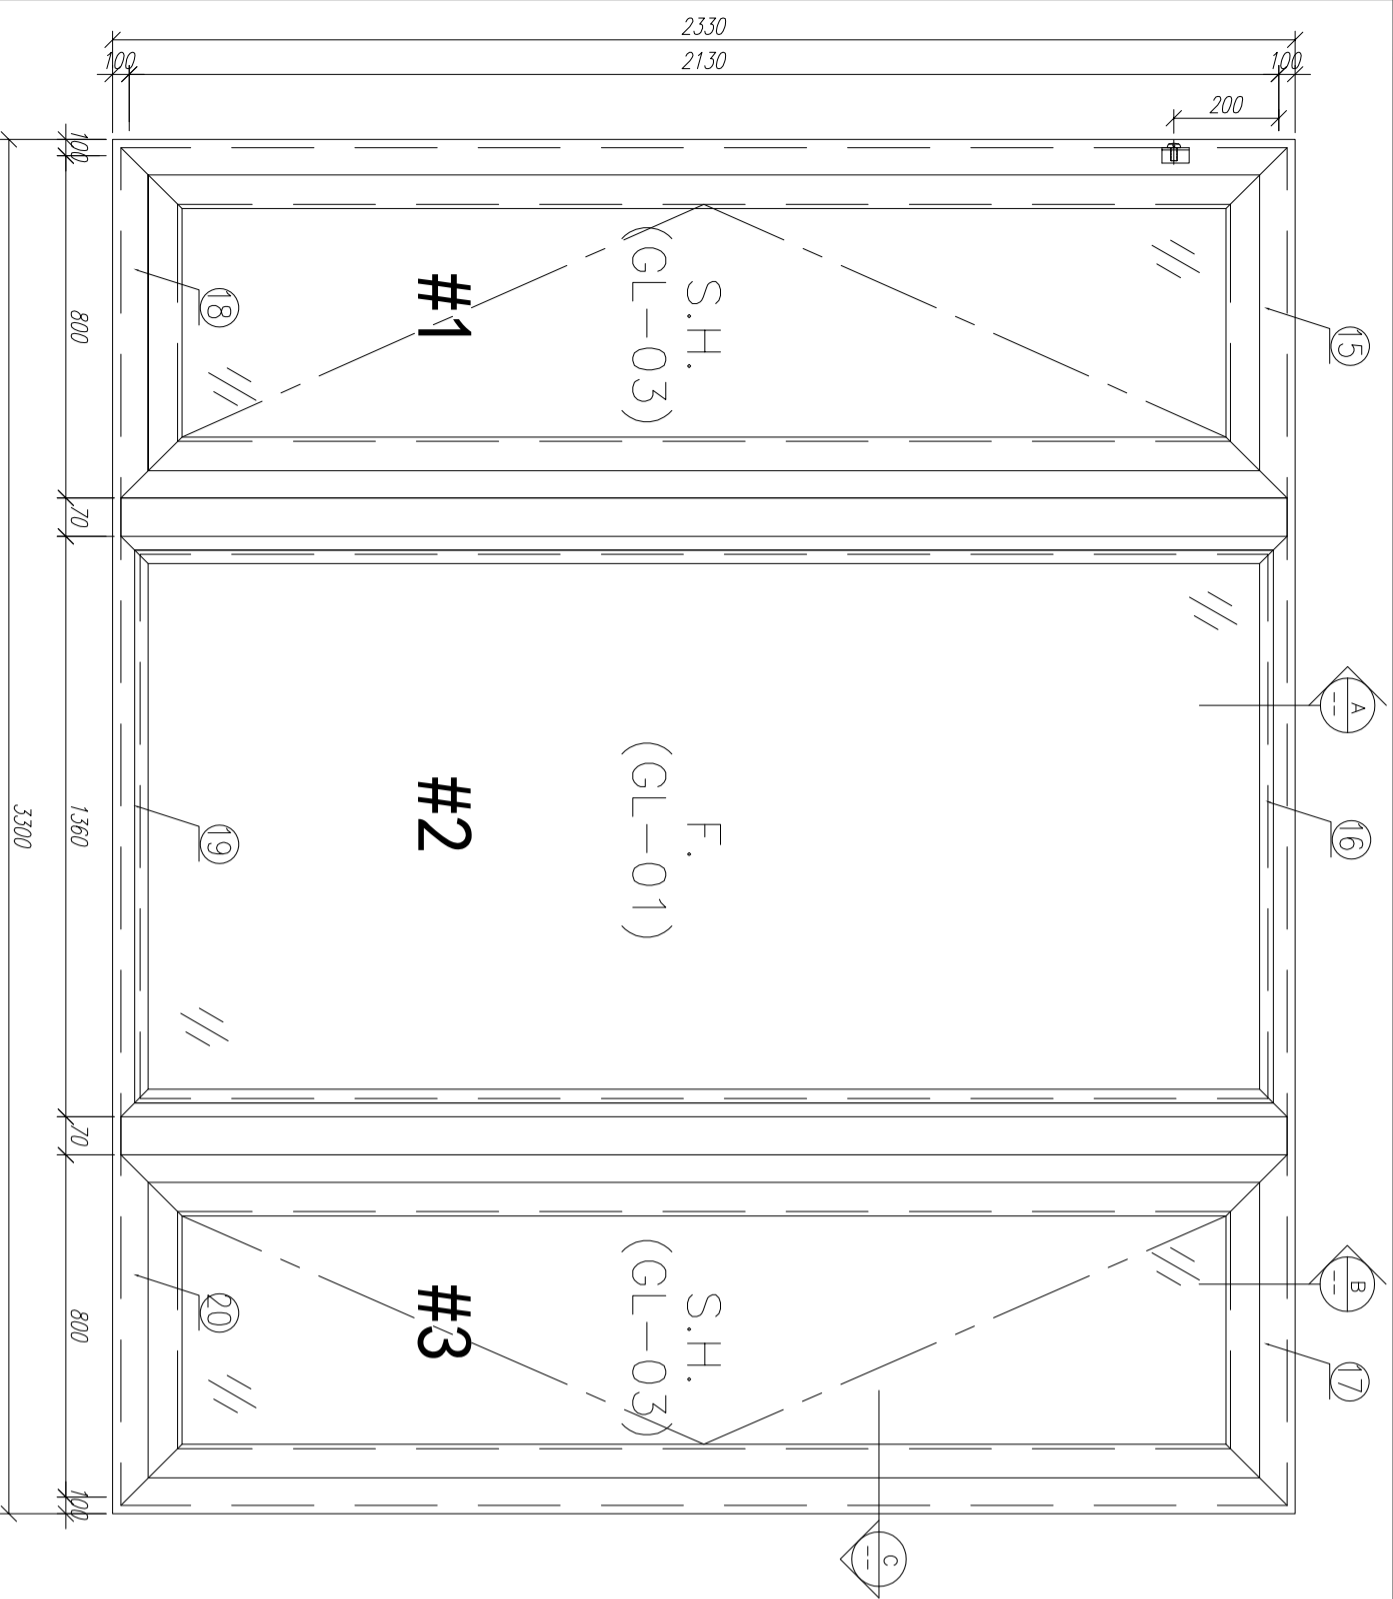




需安裝吊裝支撐架

22	X85834	70窗玻璃夾角	PW01-36	1309	支	2	2	GC
21	X85768	70窗玻璃線	斜接膠料	1309	支	2	2	GC
20	X85762	70生窗底框	PW01-20	900	支	1	1	GC
19	X85763	70樑窗底框	PW01-29	1360	支	1	1	GC
18	X85762	70生窗底框	PW01-21	900	支	1	1	GC
17	X85761	70生窗頂框	PW01-17	900	支	1	1	GC
16	X85766	70樑窗頂框	PW01-18	1360	支	1	1	GC
15	X85761	70生窗頂框	PW01-16	900	支	1	1	GC

14	X85764	70窗拍蓋	直接膠料	1292.5	支	4	4	GC
13	X85764	70窗拍蓋	直接膠料	89.5	支	4	4	GC
12	X85820	70樑窗主框外蓋	兩頭45度切	2130	支	2	2	GC
11	X85819	70生窗主框外蓋	兩頭45度切	2130	支	2	2	GC
10	X85834	70窗玻璃夾角	PW01-36	2028	支	2	2	GC
9	X85768	70窗玻璃線	直接膠料	2048	支	2	2	GC
8	X85772	70窗50夾通	PW01-13	2430	支	1	1	GC
7	X85772	70窗50夾通	PW01-13	2430	支	1	1	GC
6	X85769	70樑窗主框	PW01-12	2130	支	1	1	GC
5	X85769	70樑窗主框	PW01-11	2130	支	1	1	GC
4	X85760	70生窗主框	PW01-07	2130	支	1	1	GC
3	X85760	70生窗主框	PW01-08	2130	支	1	1	GC
2	X85759	70生窗邊框	PW01-02	2330	支	1	1	GC
1	X85759	70生窗邊框	PW01-01	2330	支	1	1	GC

数量: 1	材料: 详见本图附表	表面处理: UC1806812XL-3	工程名称: 亞皆老街 / 佛沙窗
制图: 郭上軍	日期: 2020.05.18	校核: WSH	审核: 审核:
			Rev: D



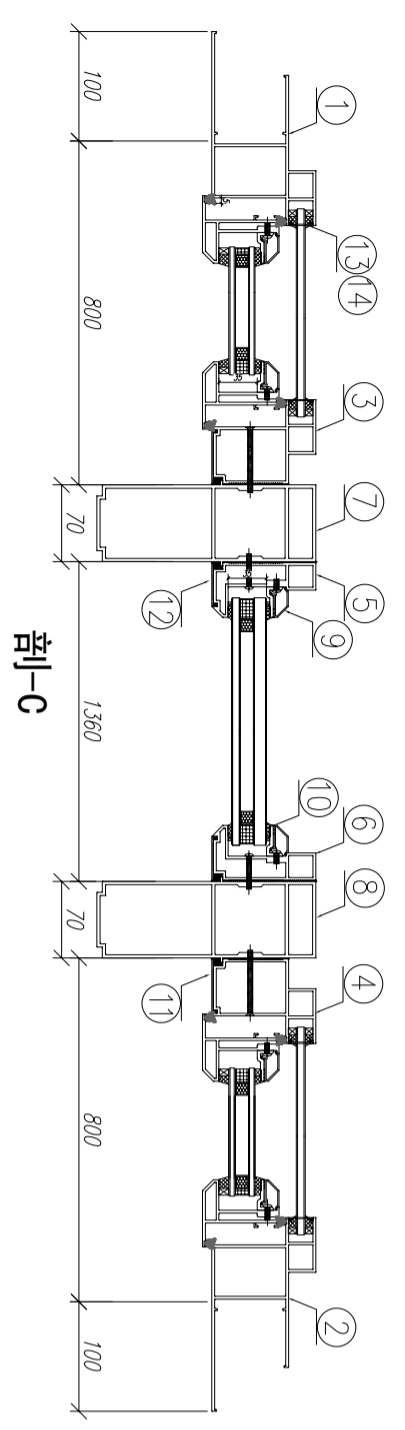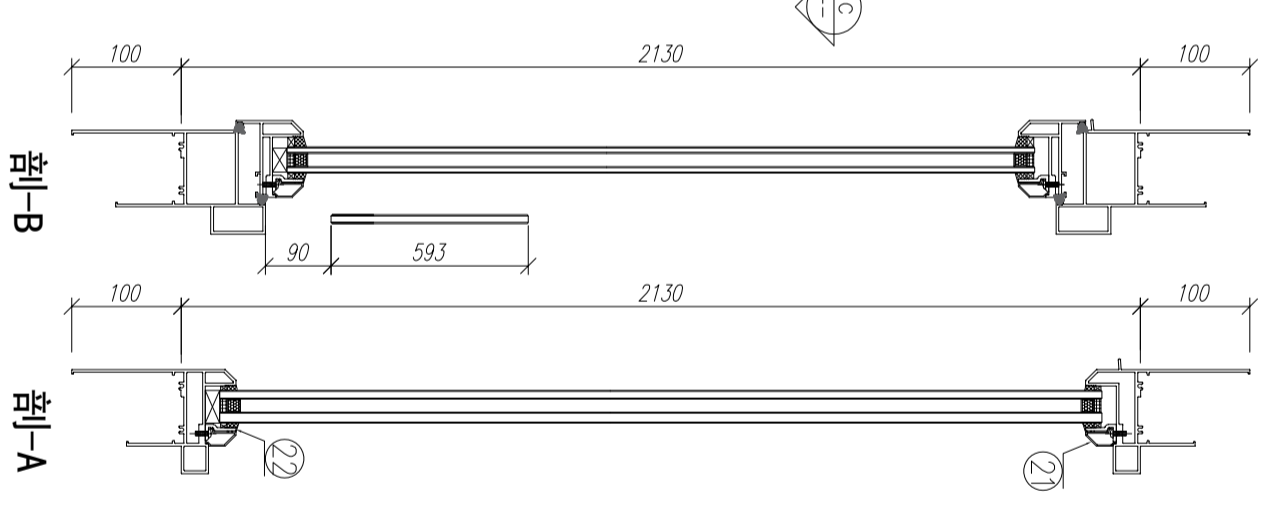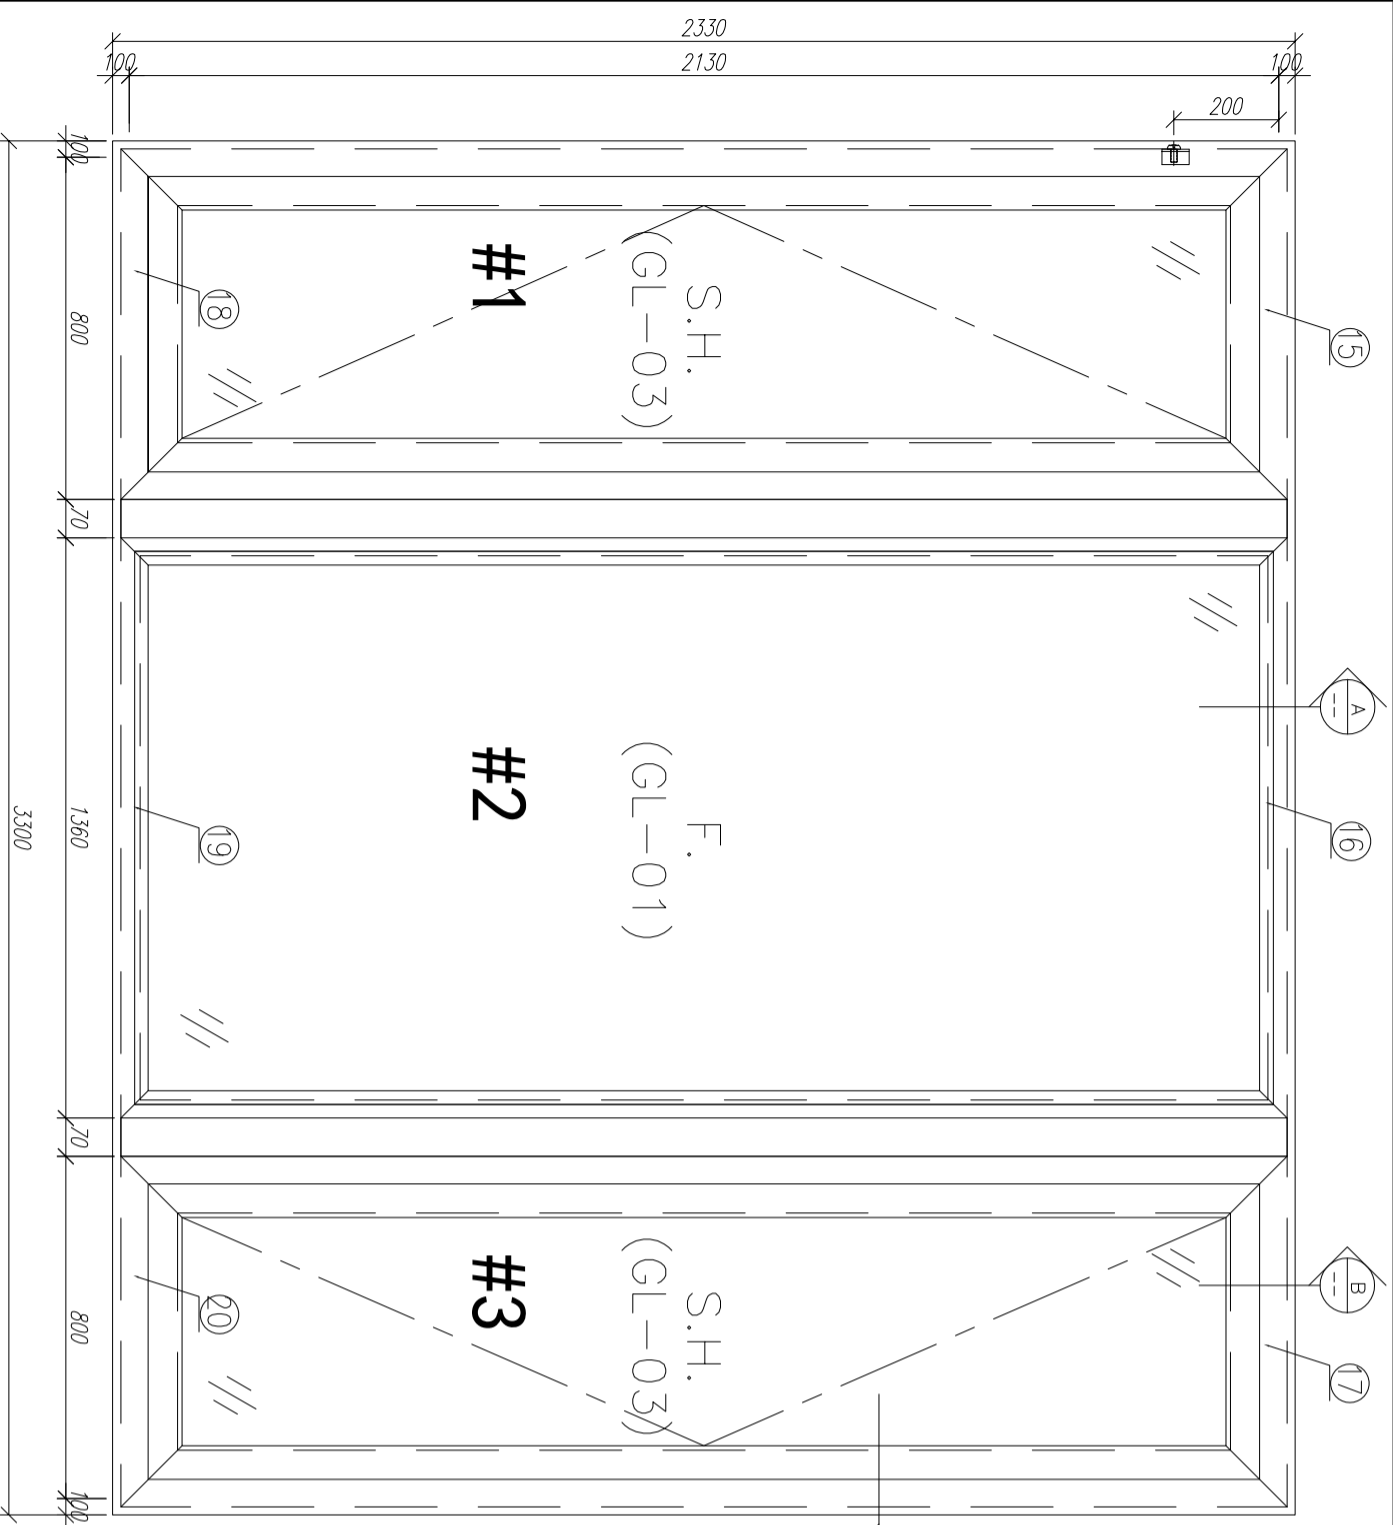

需安装吊装支撑架




22	X85834	70 窗玻璃夹角	PW01-36	1309	支	2	4	GC
21	X85768	70 窗玻璃垫	直接开料	1309	支	2	4	GC
20	X85762	70 生窗底框	PW01-20	900	支	1	2	GC
19	X85763	70 硬窗底框	PW01-29	1360	支	1	2	GC
18	X85762	70 生窗底框	PW01-21	900	支	1	2	GC
17	X85761	70 生窗顶框	PW01-17	900	支	1	2	GC
16	X85766	70 硬窗顶框	PW01-18	1360	支	1	2	GC
15	X85761	70 生窗侧框	PW01-16	900	支	1	2	GC

14	X85764	70 窗中盖	直接开料	1292.5	支	4	8	GC
13	X85764	70 窗中盖	直接开料	89.5	支	4	8	GC
12	X85820	70 硬窗主框外盖	两端45度切	2130	支	2	4	GC
11	X85819	70 生窗主框外盖	两端45度切	2130	支	2	4	GC
10	X85834	70 窗玻璃夹角	PW01-36	2028	支	2	4	GC
9	X85768	70 窗玻璃垫	斜角开料	2048	支	2	4	GC
8	X85771	70 窗200夹通	PW01-15	2430	支	1	2	GC
7	X85771	70 窗200夹通	PW01-15	2430	支	1	2	GC
6	X85769	70 硬窗主框	PW01-12	2130	支	1	2	GC
5	X85769	70 硬窗主框	PW01-11	2130	支	1	2	GC
4	X85760	70 生窗主框	PW01-07	2130	支	1	2	GC
3	X85760	70 生窗主框	PW01-08	2130	支	1	2	GC
2	X85759	70 生窗侧框	PW01-02	2330	支	1	2	GC
1	X85759	70 生窗侧框	PW01-01	2330	支	1	2	GC

数量: 2
 材料: 详见本图附表
 表面处理: UCT806812XL-3
 制图: 郭上军
 日期: 2020.05.18
 审核: WSH
 Rev.: D



工程名称: 亞皆老街 / 佛沙窗
 图名: W2/T3A組裝圖
 图号: W2/T3A(2F~3F)

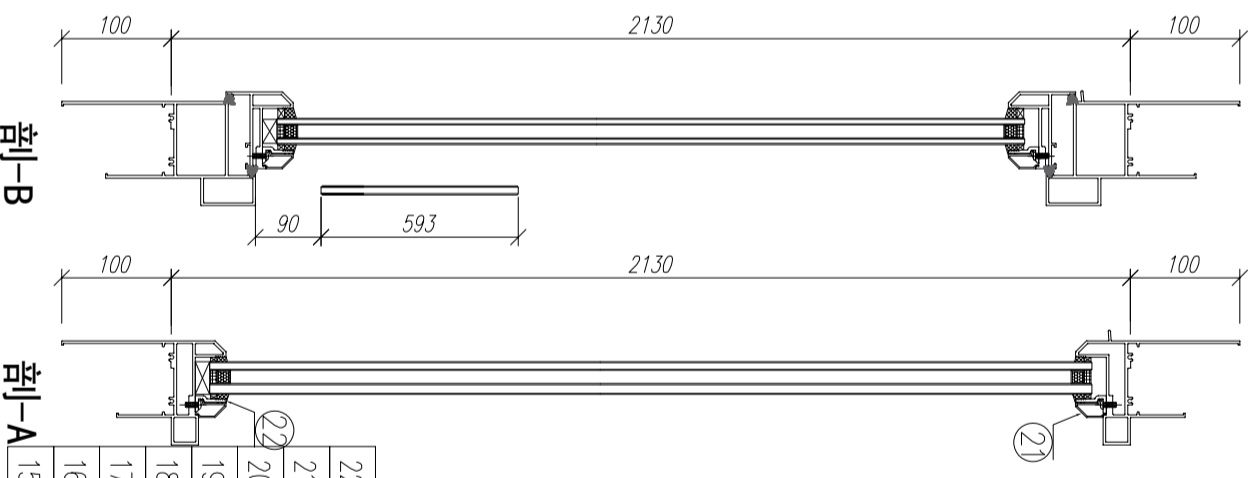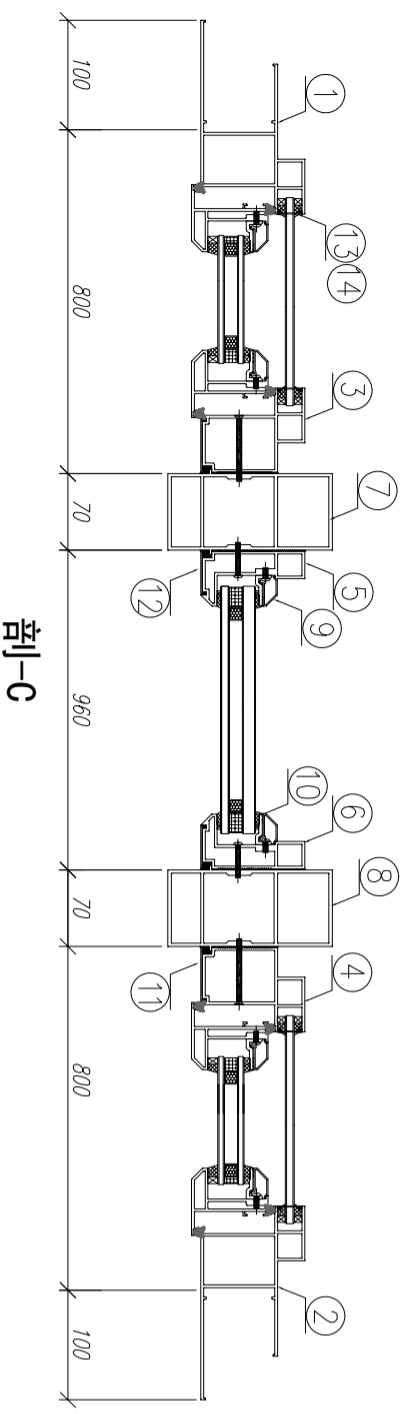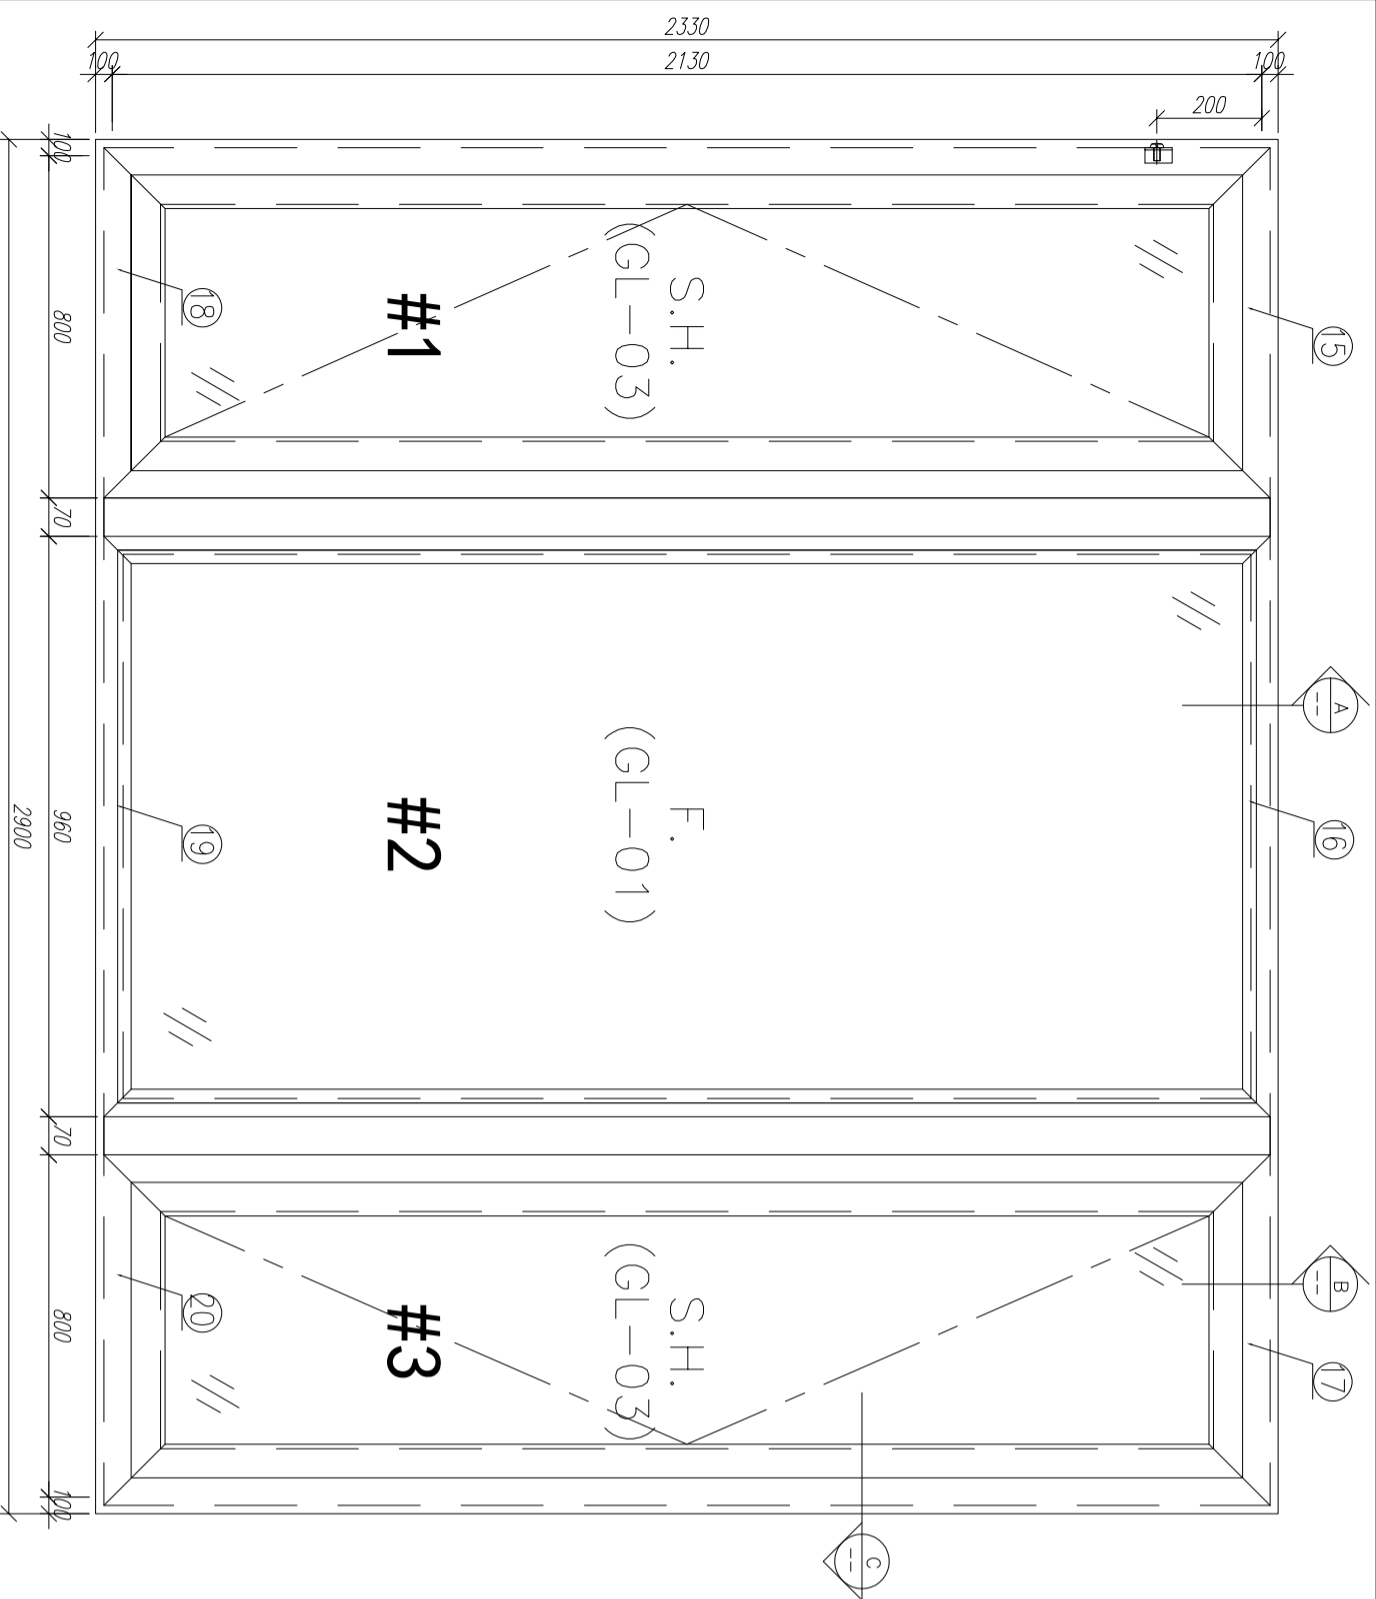




需安裝吊裝支撐架

15	X85761	70生窗頭框	PW01-16	900	支	1	1	CC
16	X85766	70硬窗頭框	PW01-18	960	支	1	1	CC
17	X85761	70生窗側框	PW01-17	900	支	1	1	CC
18	X85762	70生窗底框	PW01-21	900	支	1	1	CC
19	X85763	70硬窗底框	PW01-29	960	支	1	1	CC
20	X85762	70生窗底框	PW01-20	900	支	1	1	CC
21	X85768	70窗玻璃線	斜角膠料	909	支	2	2	CC
22	X85834	70窗玻璃夾角	PW01-36	909	支	2	2	CC

14	X85764	70窗拍蓋	直接膠料	1292.5	支	4	4	CC
13	X85764	70窗拍蓋	直接膠料	89.5	支	4	4	CC
12	X85820	70硬窗主框外蓋	兩頭45度切	2130	支	2	2	CC
11	X85819	70生窗主框外蓋	兩頭45度切	2130	支	2	2	CC
10	X85834	70窗玻璃夾角	PW01-36	2028	支	2	2	CC
9	X85768	70窗玻璃線	直接膠料	2048	支	2	2	CC
8	X85772	70窗50夾通	PW01-13	2430	支	1	1	CC
7	X85772	70窗50夾通	PW01-13	2430	支	1	1	CC
6	X85769	70硬窗主框	PW01-12	2130	支	1	1	CC
5	X85769	70硬窗主框	PW01-11	2130	支	1	1	CC
4	X85760	70生窗主框	PW01-07	2130	支	1	1	CC
3	X85760	70生窗主框	PW01-08	2130	支	1	1	CC
2	X85759	70生窗側框	PW01-02	2330	支	1	1	CC
1	X85759	70生窗頭框	PW01-01	2330	支	1	1	CC

数量: 1
 材料: 详见本图附表
 表面处理: UC1806812XL-3
 工程名称: 亞皆老街 / 佛沙窗
 制图: 郭上軍
 日期: 2020.05.18
 校核: WSH
 审核:
 Rev: D



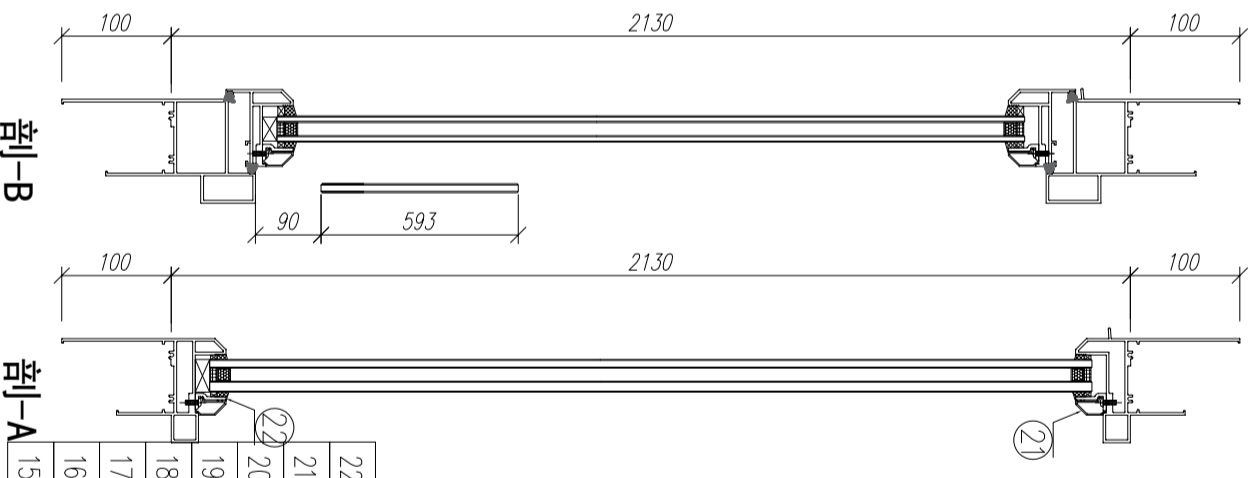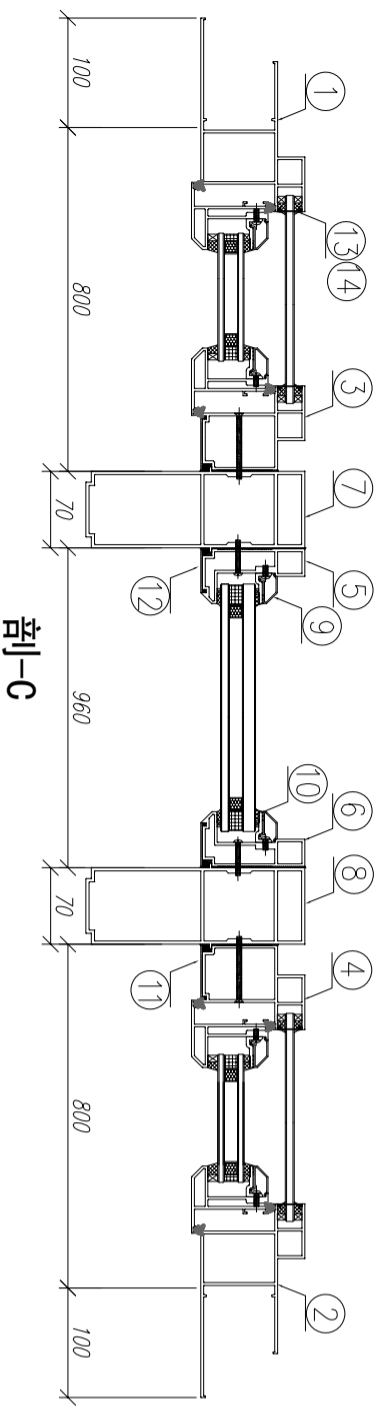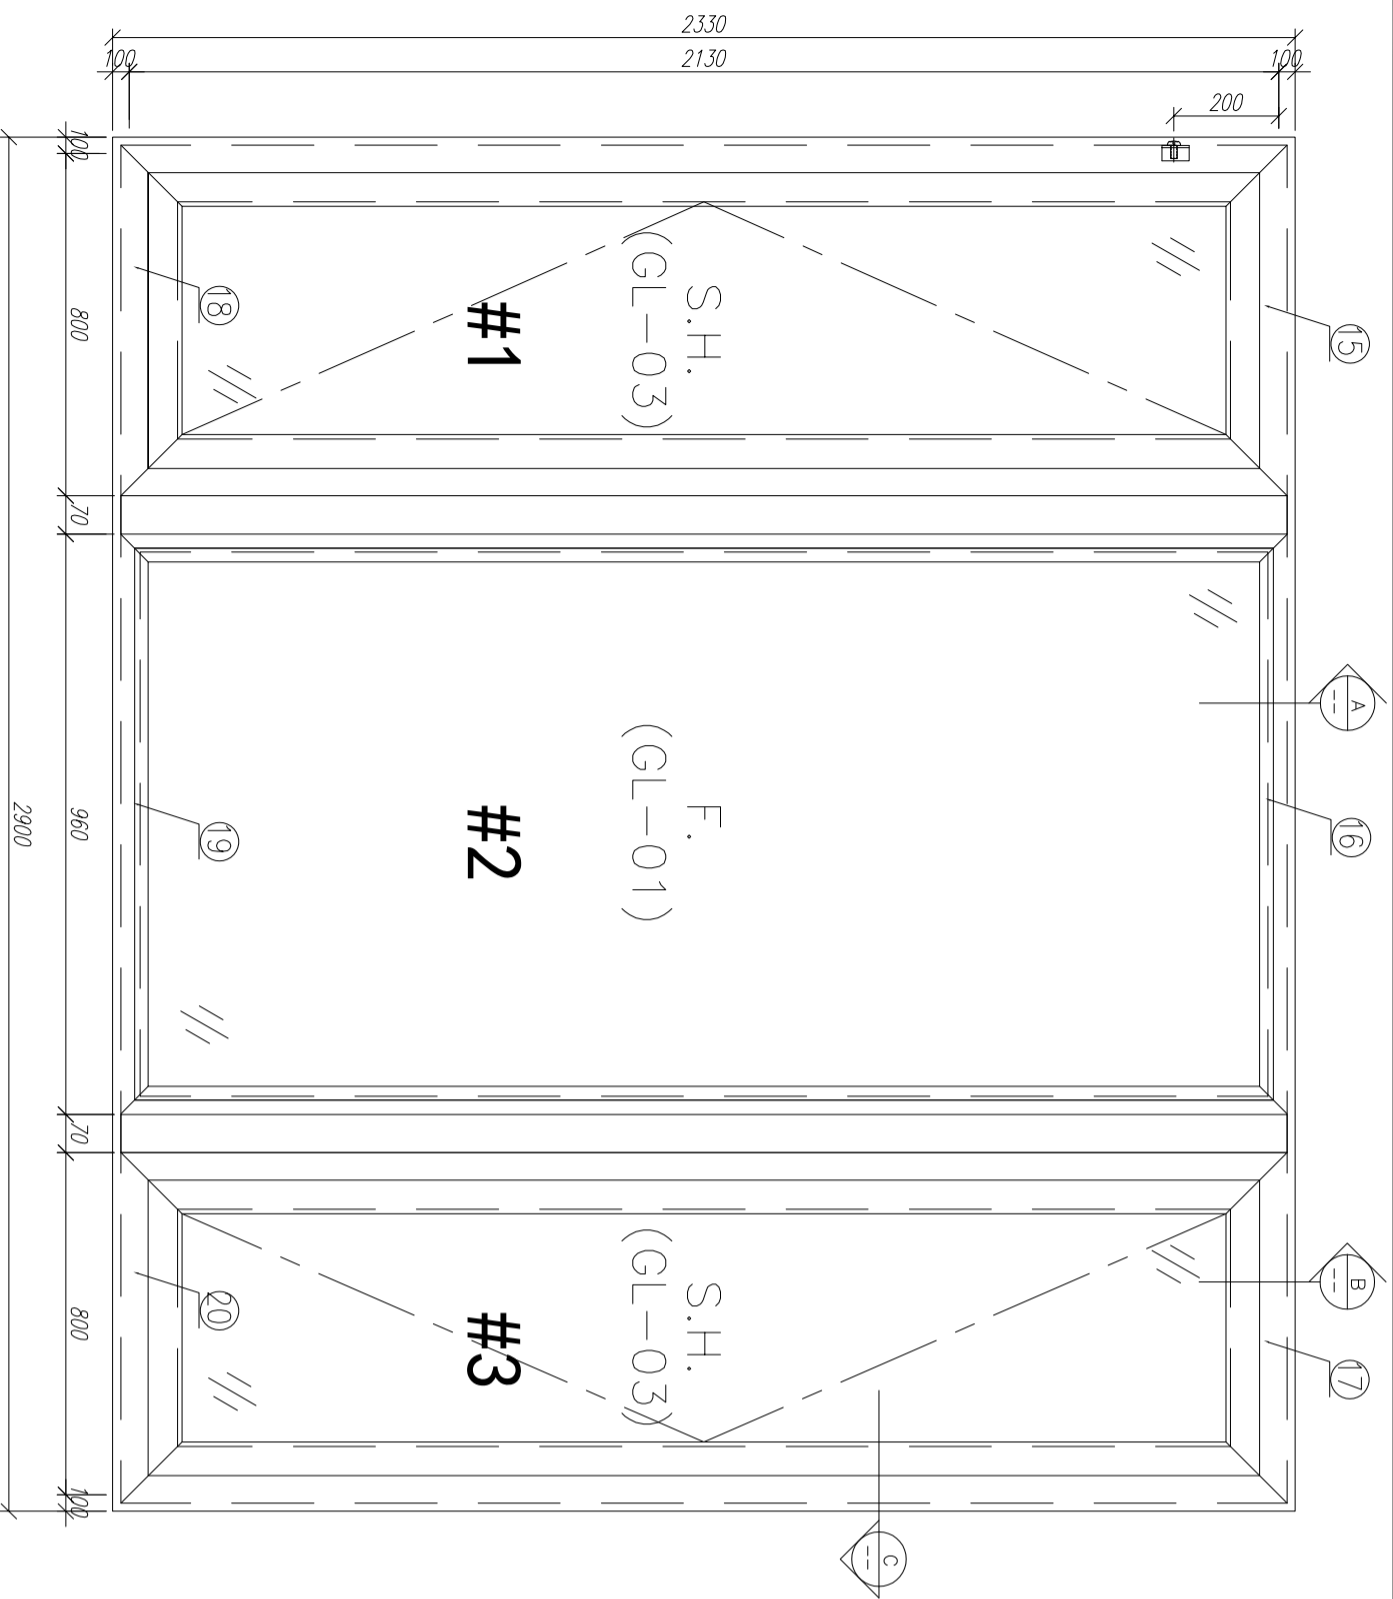




需安装吊装支撑架

22	X85834	70 窗玻璃夹角	PW01-36	909	支	2	4	GC
21	X85768	70 窗玻璃垫	直接开料	909	支	2	4	GC
20	X85762	70 窗玻璃框	PW01-20	900	支	1	2	GC
19	X85763	70 窗玻璃框	PW01-29	960	支	1	2	GC
18	X85762	70 窗玻璃框	PW01-21	900	支	1	2	GC
17	X85761	70 窗玻璃框	PW01-17	900	支	1	2	GC
16	X85766	70 窗玻璃框	PW01-18	960	支	1	2	GC
15	X85761	70 窗玻璃框	PW01-16	900	支	1	2	GC

14	X85764	70 窗中盖	直接开料	1292.5	支	4	8	GC
13	X85764	70 窗中盖	直接开料	89.5	支	4	8	GC
12	X85820	70 窗玻璃外盖	两端45度切	2130	支	2	4	GC
11	X85819	70 窗玻璃外盖	两端45度切	2130	支	2	4	GC
10	X85834	70 窗玻璃夹角	PW01-36	2028	支	2	4	GC
9	X85768	70 窗玻璃垫	斜角开料	2048	支	2	4	GC
8	X85771	70 窗200夹通	PW01-15	2430	支	1	2	GC
7	X85771	70 窗200夹通	PW01-15	2430	支	1	2	GC
6	X85769	70 窗玻璃框	PW01-12	2130	支	1	2	GC
5	X85769	70 窗玻璃框	PW01-11	2130	支	1	2	GC
4	X85760	70 窗玻璃框	PW01-07	2130	支	1	2	GC
3	X85760	70 窗玻璃框	PW01-08	2130	支	1	2	GC
2	X85759	70 窗玻璃框	PW01-02	2330	支	1	2	GC
1	X85759	70 窗玻璃框	PW01-01	2330	支	1	2	GC

数量:	2	材料:	详见本图附表	表面处理:	UC1806812XL-3	工程名称:	亞皆老街 / 佛沙窗
制图:	郭上軍	日期:	2020.05.18	审核:	WSH	图名:	W2/T3B組裝圖
		校核:	WSH			图号:	W2/T3B (2F~3F)



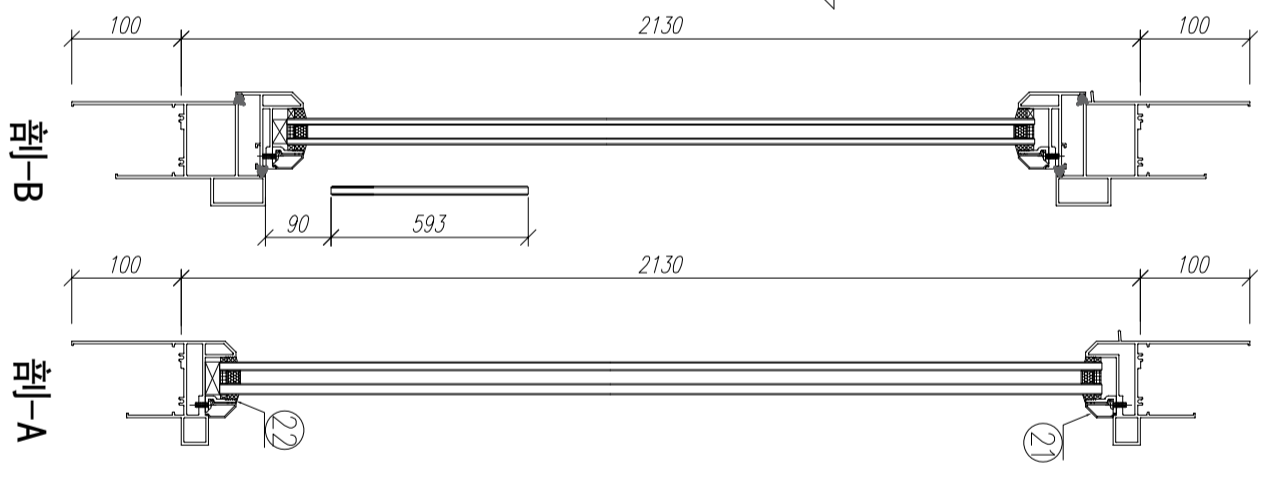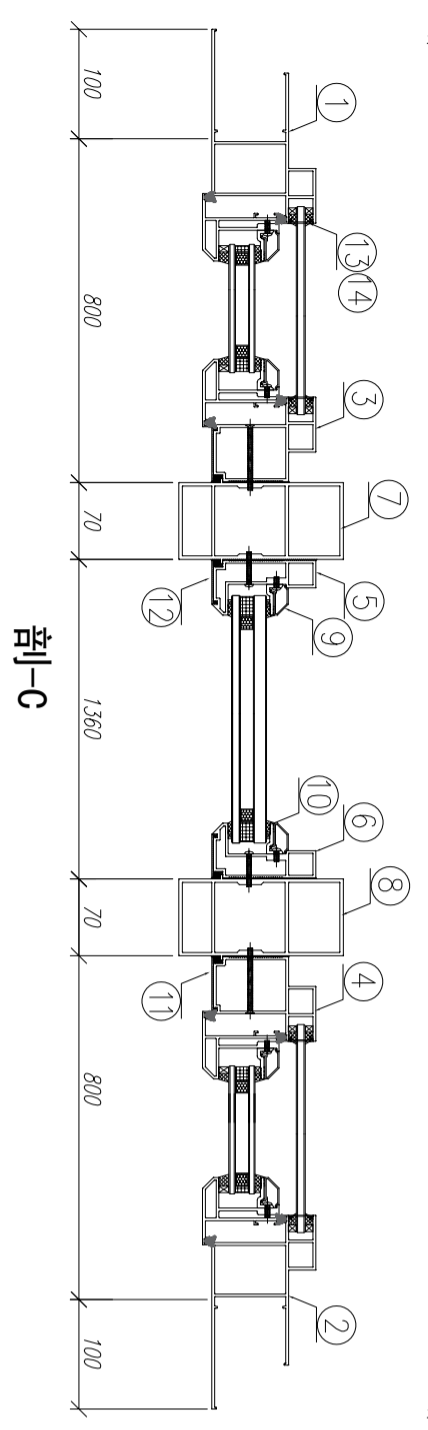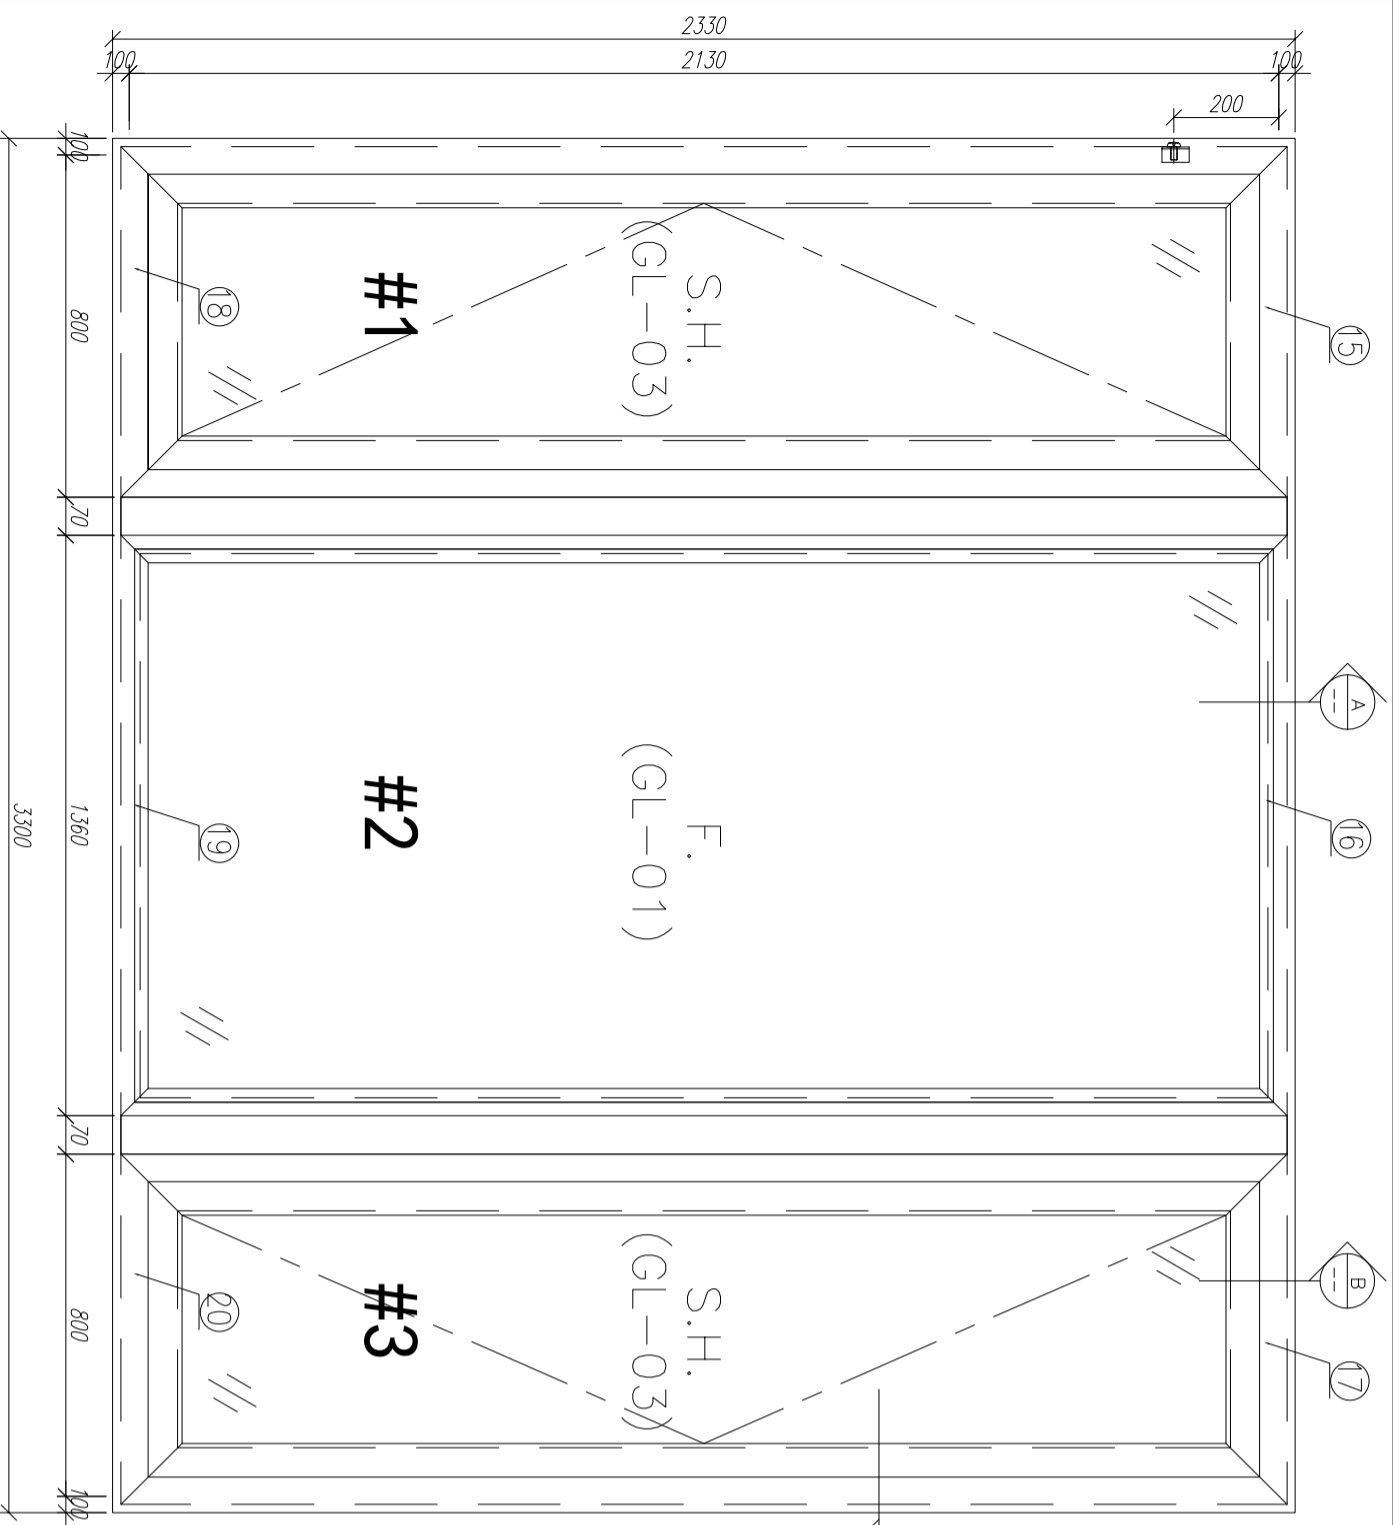

需安装吊装支撑架






22	X85834	70窗玻璃压角	PW01-36	1309	支	2	6	CC
21	X85768	70窗玻璃压线	斜角副料	1309	支	2	6	CC
20	X85762	70生窗副框	PW01-20	900	支	1	3	CC
19	X85763	70硬窗副框	PW01-29	1360	支	1	3	CC
18	X85762	70生窗副框	PW01-21	900	支	1	3	CC
17	X85761	70生窗副框	PW01-17	900	支	1	3	CC
16	X85766	70硬窗副框	PW01-18	1360	支	1	3	CC
15	X85761	70生窗副框	PW01-16	900	支	1	3	CC

14	X85764	70窗拍盖	直接副料	1292.5	支	4	12	CC
13	X85764	70窗拍盖	直接副料	89.5	支	4	12	CC
12	X85820	70硬窗主外框外盖	两端45度切	2130	支	2	6	CC
11	X85819	70生窗主外框外盖	两端45度切	2130	支	2	6	CC
10	X85834	70窗玻璃压角	PW01-36	2028	支	2	6	CC
9	X85768	70窗玻璃压线	直接副料	2048	支	2	6	CC
8	X85772	70窗50夹通	PW01-13	2430	支	1	3	CC
7	X85772	70窗50夹通	PW01-13	2430	支	1	3	CC
6	X85769	70硬窗主外框	PW01-12	2130	支	1	3	CC
5	X85769	70硬窗主外框	PW01-11	2130	支	1	3	CC
4	X85760	70生窗主外框	PW01-07	2130	支	1	3	CC
3	X85760	70生窗主外框	PW01-08	2130	支	1	3	CC
2	X85759	70生窗副框	PW01-02	2330	支	1	3	CC
1	X85759	70生窗副框	PW01-01	2330	支	1	3	CC

数量:	3	材料:	详见本图附表	表面处理:	UCT806812XL-3	工程名称:	亚皆老街 / 佛沙窗
制图:	郭上军	日期:	2020.05.18	审核:	WSH	图名:	W3/T3B组装图
						图号:	W3/T3B (1F~3F)
						Rev:	D



美特铝业 有限公司
MIDI Aluminium Fabricator Ltd.

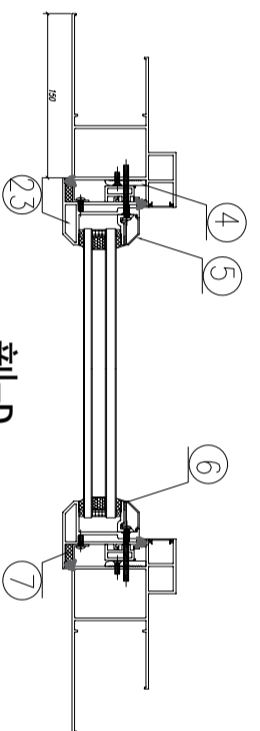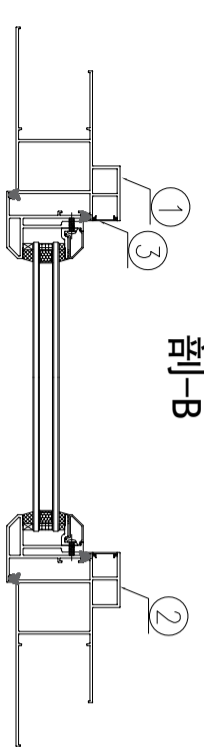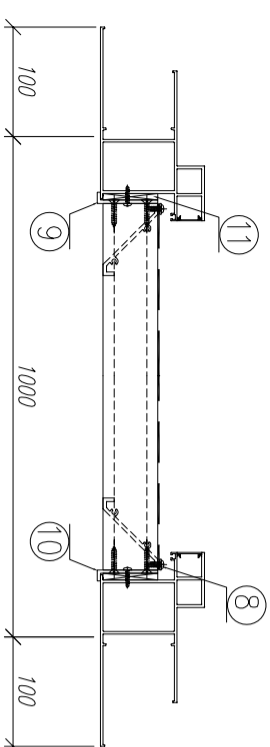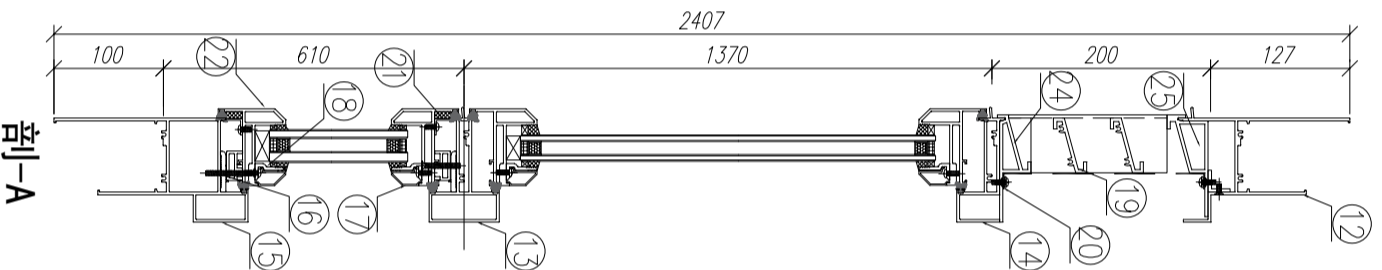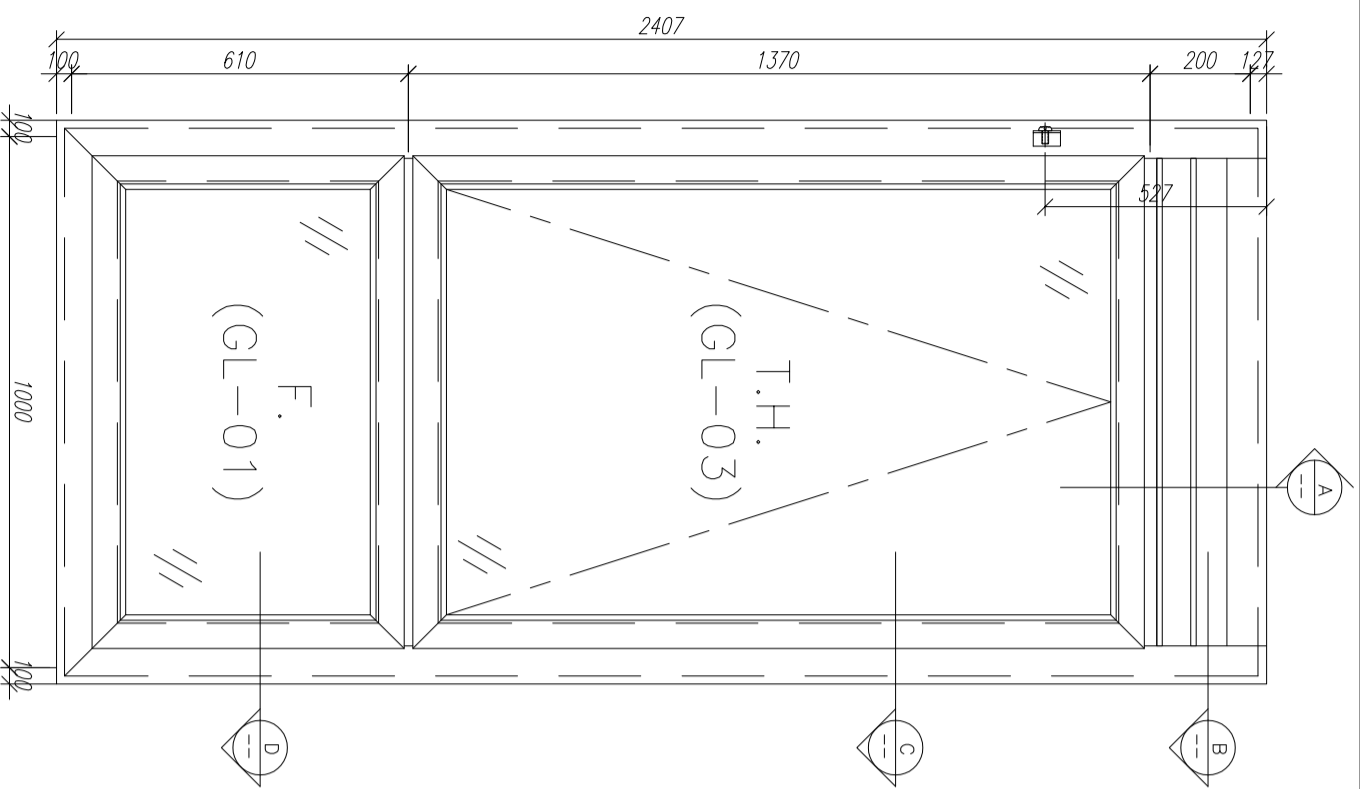

25	X85764	70窗拍蓋	直接開料	164.5	支	2	6	GC
24	X85764	70窗拍蓋	直接開料	500.5	支	2	6	GC



23	X85767	生膠膠條(玉)	PW01-35	555	支	2	6	GC
22	X85767	生膠膠條(玉)	PW01-35	900	支	2	6	GC
21	15*1.3*1.6鋁角	固定窗膠膠角	兩頭切45度	880	支	2	6	GC
20	15*1.6鋁巴	雀仔膠膠巴	***	xxxx	支	2	6	GC
19	X84333	百頁片	***	xxxx	支	2	6	GC
18	X85834	70窗玻璃夾角	PW01-36	826	支	2	6	GC
17	X85768	70窗玻璃膠線	直接開料	826	支	2	6	GC
16	X85786	生膠膠條扣(雀)	PW01-37	880	支	2	6	GC
15	X85762	70生窗膠條	PW01-22	1200	支	1	3	GC
14	X85775	70上生下中橫	PW01-34	902	支	1	3	GC
13	X85775	70上生下中橫	PW01-33	902	支	1	3	GC
12	X85761	70生窗膠條	PW01-19	902	支	1	3	GC

11	****	百頁玉墊巴	***	xxxx	支	2	6	GC
10	53*50*10鋁折件	百頁玉金鋁折角	***	xxxx	支	1	3	GC
9	53*50*10鋁折件	百頁玉金鋁折角	***	xxxx	支	1	3	GC
8	15*1.6鋁巴	雀仔膠膠巴	***	xxxx	支	2	6	GC
7	15*1.3*1.6鋁角	固定窗膠膠角	兩頭切45度	535	支	2	6	GC
6	X85834	70窗玻璃夾角	PW01-36	430	支	2	6	GC
5	X85768	70窗玻璃膠線	斜邊開料	450	支	2	6	GC
4	X85786	生膠膠條扣(雀)	PW01-37	535	支	2	6	GC
3	X85764	70窗拍蓋	直接開料	1305.5	支	2	6	GC
2	X85759	70生窗膠條	PW01-04	2407	支	1	3	GC
1	X85759	70生窗膠條	PW01-03	2407	支	1	3	GC


数量: 3
 材料: 详见本图附表
 表面处理: UCT806812XL-3
 制图: 郭上覃
 日期: 2020.05.18
 审核: WSH
 Rev: D

工程名称: 亞皆老街 / 佛沙窗
 图名: W4/T3A組裝圖
 图号: W4/T3A(1F~3F)



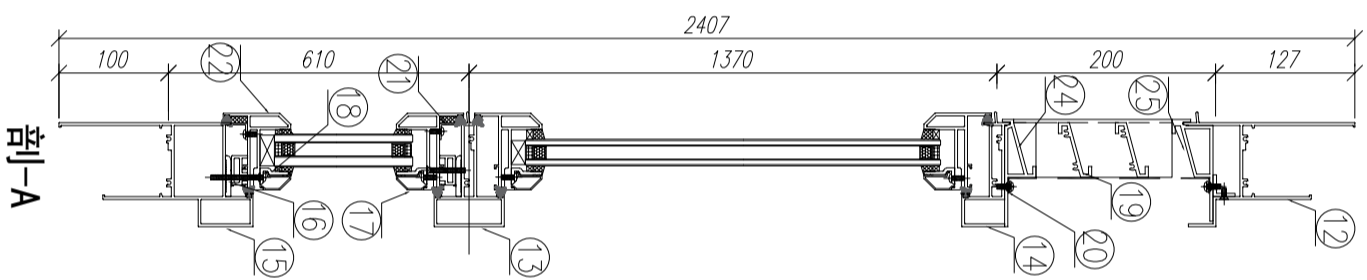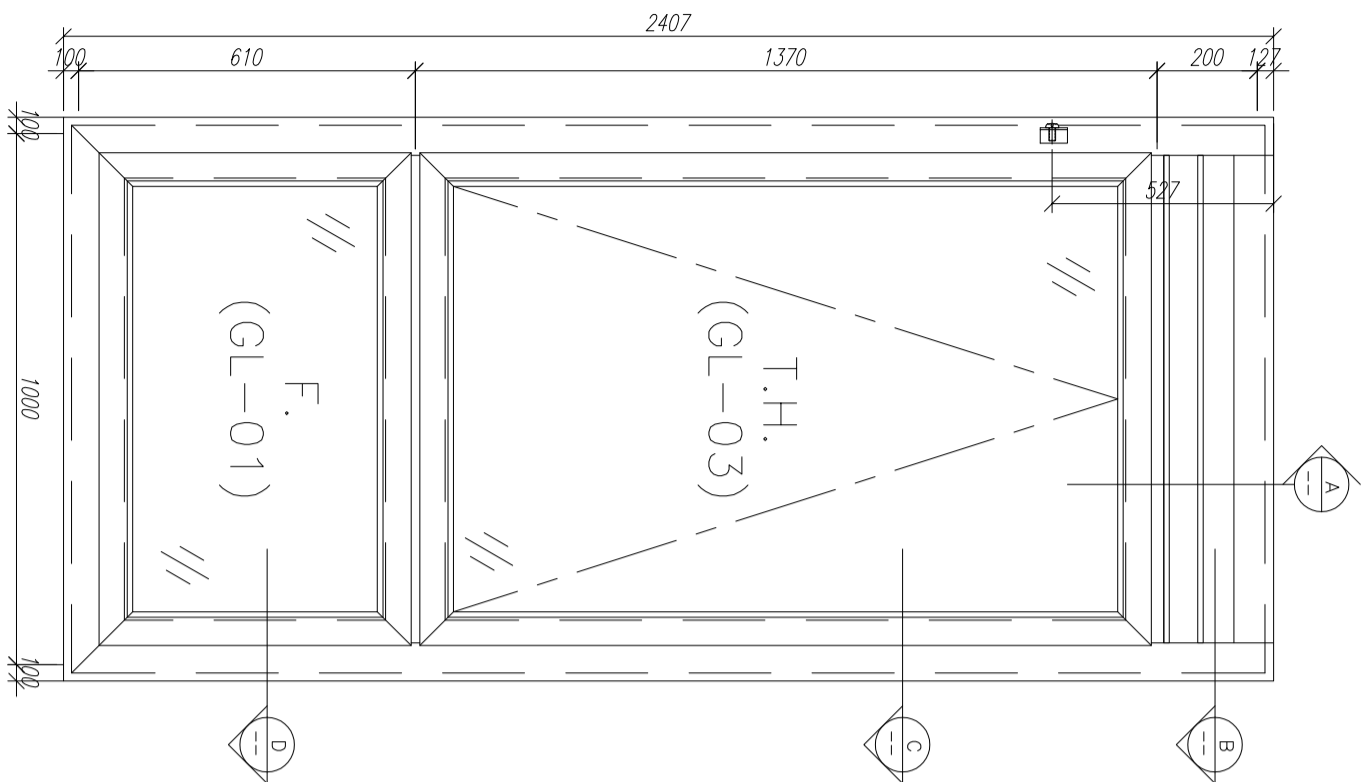


剖-A

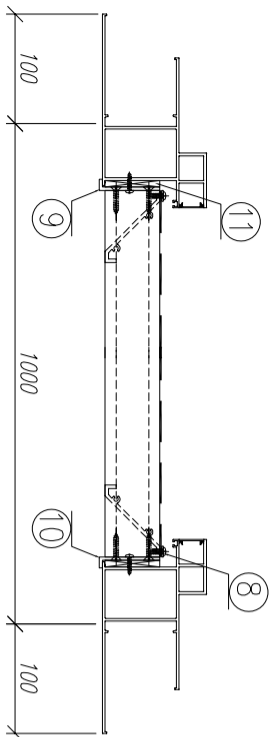

剖-B



剖-C

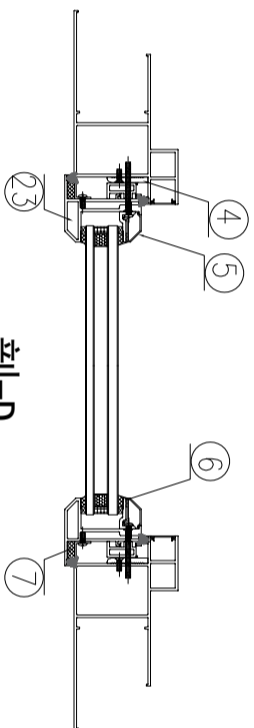

剖-D

25	X85764	70窗拍蓋	直接開料	164.5	支	2	6	GC
24	X85764	70窗拍蓋	直接開料	500.5	支	2	6	GC

23	X85767	生膠膠條(玉)	PW01-35	555	支	2	6	GC
22	X85767	生膠膠條(玉)	PW01-35	900	支	2	6	GC
21	15*1.3*1.6鋁角	固定窗膠膠角	兩頭切45度	880	支	2	6	GC
20	15*1.6鋁巴	雀仔膠膠巴	***	xxxx	支	2	6	GC
19	X84333	百頁片	***	xxxx	支	2	6	GC
18	X85834	70窗玻璃夾角	PW01-36	826	支	2	6	GC
17	X85768	70窗玻璃膠線	直接開料	826	支	2	6	GC
16	X85786	生膠膠條扣(雀)	PW01-37	880	支	2	6	GC
15	X85762	70生窗膠框	PW01-22	1200	支	1	3	GC
14	X85775	70上生下中橫	PW01-34	902	支	1	3	GC
13	X85775	70上生下中橫	PW01-33	902	支	1	3	GC
12	X85761	70生窗膠框	PW01-19	902	支	1	3	GC

11	****	百頁玉鐵巴	***	xxxx	支	2	6	GC
10	53*50*10鋁折件	百頁玉金鋁折角	***	xxxx	支	1	3	GC
9	53*50*10鋁折件	百頁玉金鋁折角	***	xxxx	支	1	3	GC
8	15*1.6鋁巴	雀仔膠膠巴	***	xxxx	支	2	6	GC
7	15*1.3*1.6鋁角	固定窗膠膠角	兩頭切45度	535	支	2	6	GC
6	X85834	70窗玻璃夾角	PW01-36	430	支	2	6	GC
5	X85768	70窗玻璃膠線	斜邊開料	450	支	2	6	GC
4	X85786	生膠膠條扣(雀)	PW01-37	535	支	2	6	GC
3	X85764	70窗拍蓋	直接開料	1305.5	支	2	6	GC
2	X85759	70生窗膠框	PW01-04	2407	支	1	3	GC
1	X85759	70生窗膠框	PW01-03	2407	支	1	3	GC

数量: 3

材料: 详见本图附表

表面处理: UCT806812XL-3

制图: 郭上覃

日期: 2020.05.18

审核: WSH


Rev: D

美特铝质有限公司
MIDI Aluminium Fabricator Ltd.

工程名称: 亞皆老街 / 佛沙窗




图名: W5/T3A組裝圖

图号: W5/T3A(1F~3F)

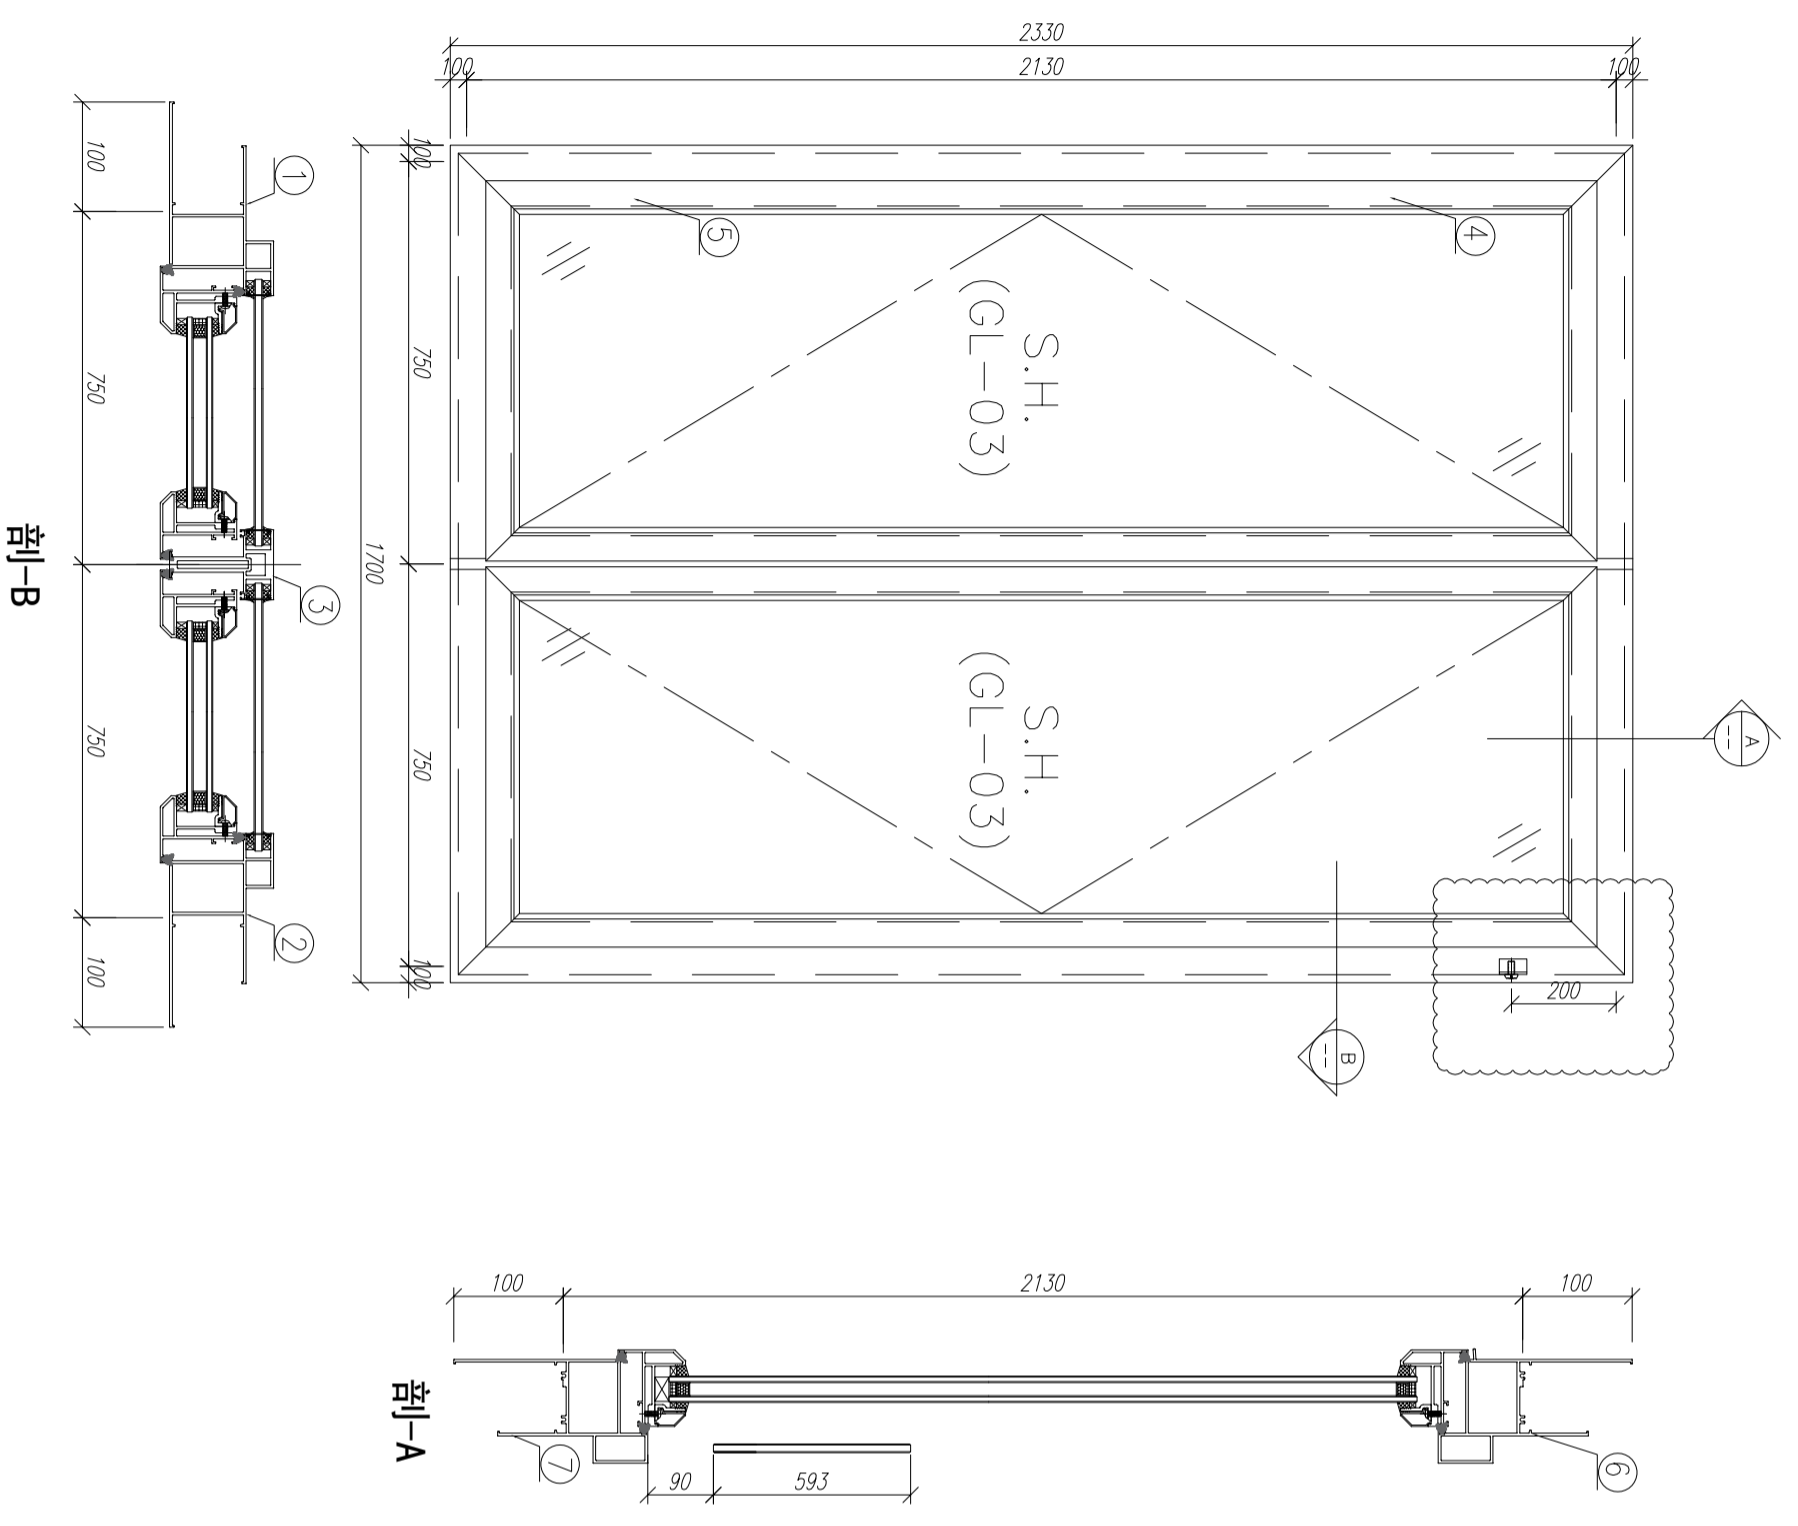

序号	材料編號	材料名稱	加工圖號	長度 L (MM)	單位	單樁	小計	備注
						數量	數量	
1	X85759	70生窗邊框	PW01-01	2330	支	1	3	GC
2	X85759	70生窗邊框	PW01-02	2330	支	1	3	GC
3	X85773	70生窗中心框	PW01-32	2026	支	1	3	GC
4	X85764	70窗拍蓋	直接開料	89.5	支	4	12	GC
5	X85761	70生窗頂框	PW01-30	1700	支	1	3	GC
6	X85762	70生窗底框	PW01-31	1700	支	1	3	GC
7	X85764	70窗拍蓋	直接開料	1292.5	支	4	12	GC
8	X84553	中框上下連接碼	***	50	個	2	6	GC

数量: 3	材料: 详见本图附表	表面处理: UCT806812XL-3	工程名称: 亞皆老街 / 佛沙窗
制图: 郭上軍	日期: 2020.05.18	审核: WSH	图名: W8/T3A組裝圖
Rev: A	Rev: A	Rev: A	图号: W8/T3A(1F~3F)
美特鋁質有限公司 MIDI Aluminium Fabricator Ltd.			

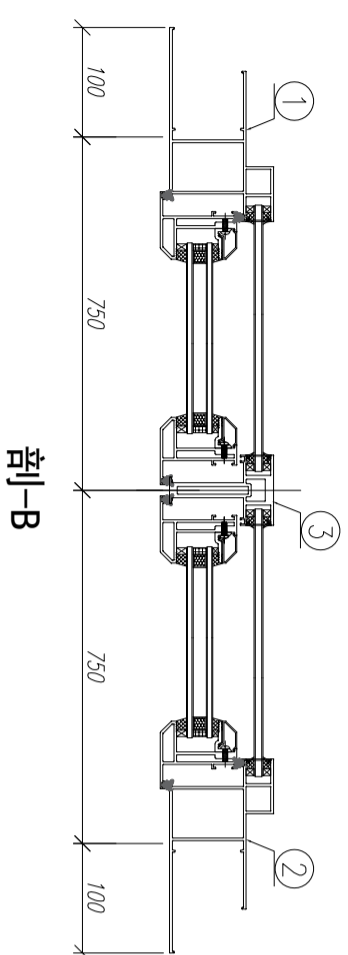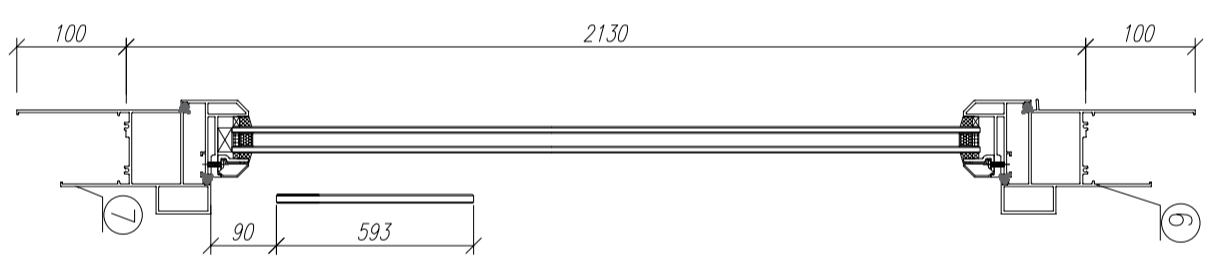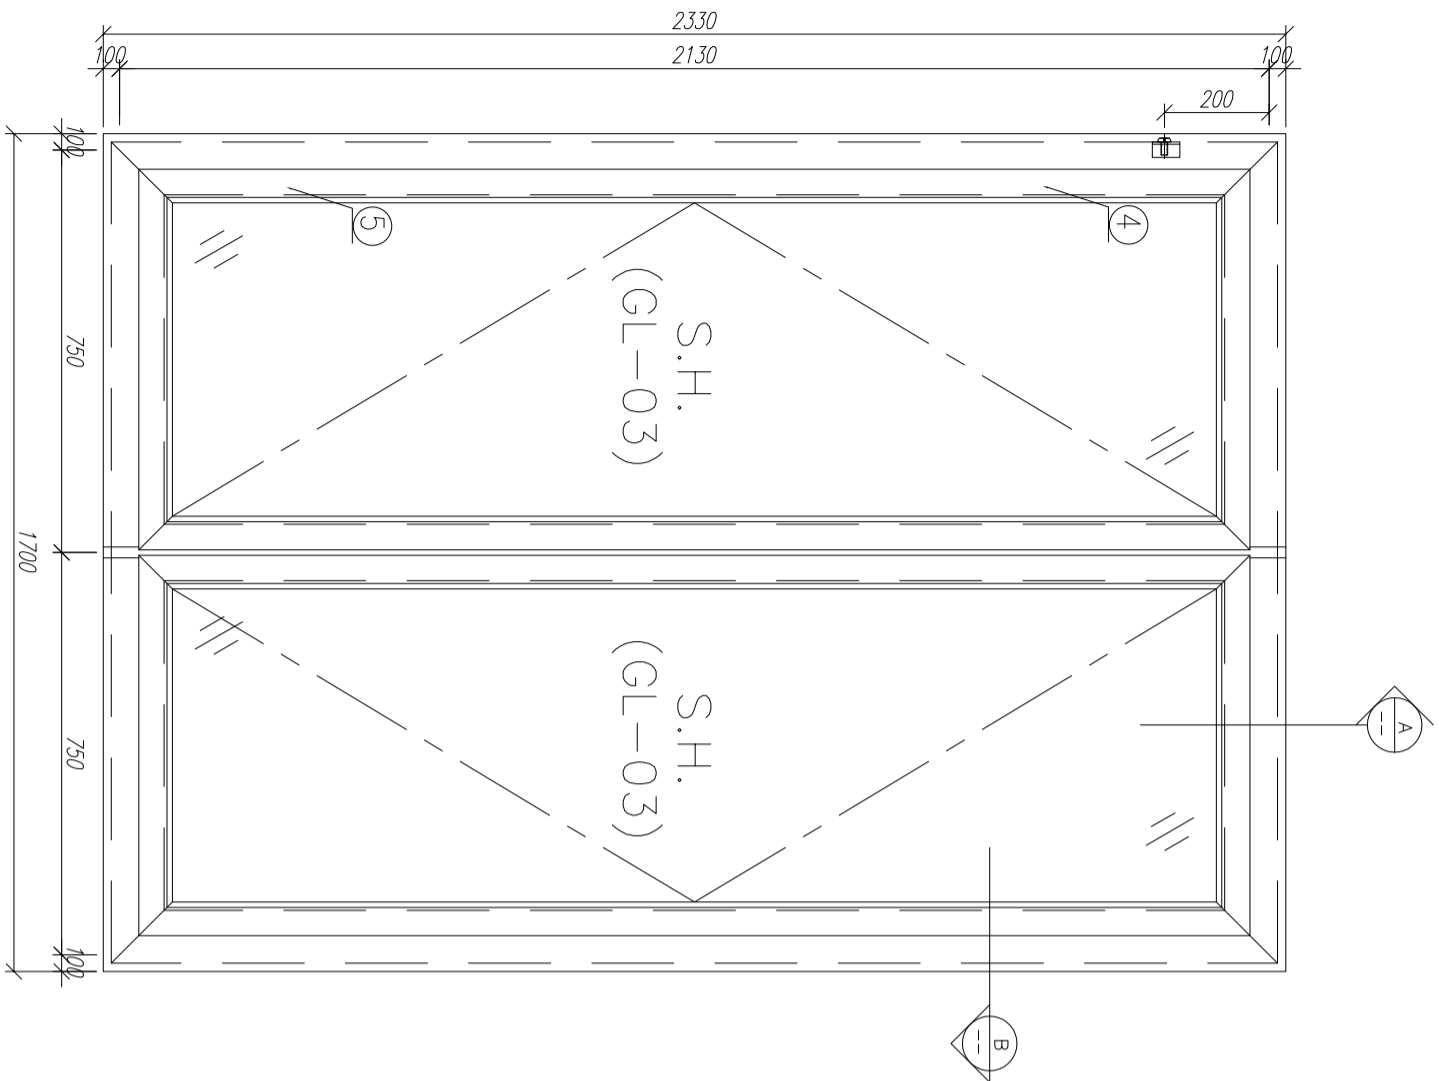





之前加工圖多出一幅鋁柱
鋁料單，可留于下個MO用

序 号	材料編號	材料名稱	加工圖号	长度 L (MM)	单位	单 量		备 注
						单 量	小 计	
1	X85759	70生窗邊框	PW01-01	2330	支	1	3	GC
2	X85759	70生窗邊框	PW01-02	2330	支	1	3	GC
3	X85773	70生窗中企框	PW01-32	2026	支	1	3	GC
4	X85764	70窗拍蓋	直接開料	89.5	支	4	12	GC
5	X85761	70生窗頂框	PW01-30	1700	支	1	3	GC
6	X85762	70生窗底框	PW01-31	1700	支	1	3	GC
7	X85764	70窗拍蓋	直接開料	1292.5	支	4	12	GC
8	X84553	中框上下連框工碼	***	50	個	2	6	GC

数量: 2
 材料: 详见本图附表
 日期: 2020.05.18
 制图: 郭上軍
 审核: WSH
 表面处理: UCT806812XL-3
 Rev: 1

美特铝質 有限公司
 MIDI Aluminium Fabricator Ltd.

工程名称: 亞皆老街 / 佛沙窗
 图名: W9/T3A組裝圖
 图号: W9/T3A(2F~3F)

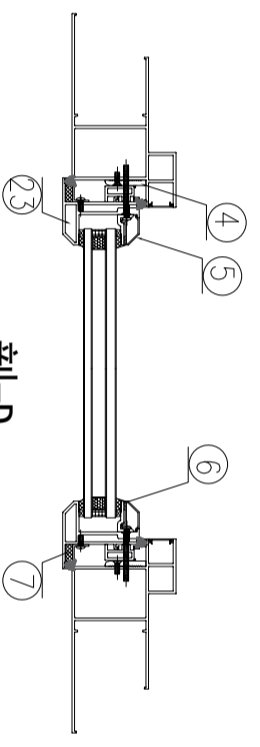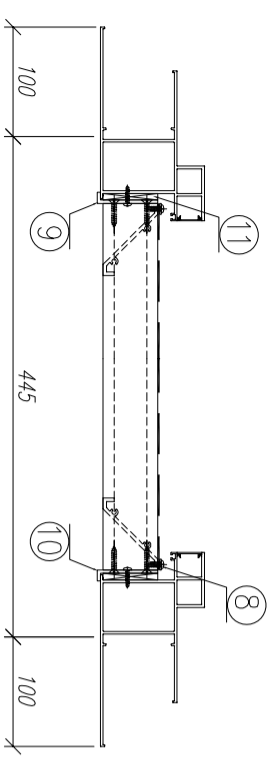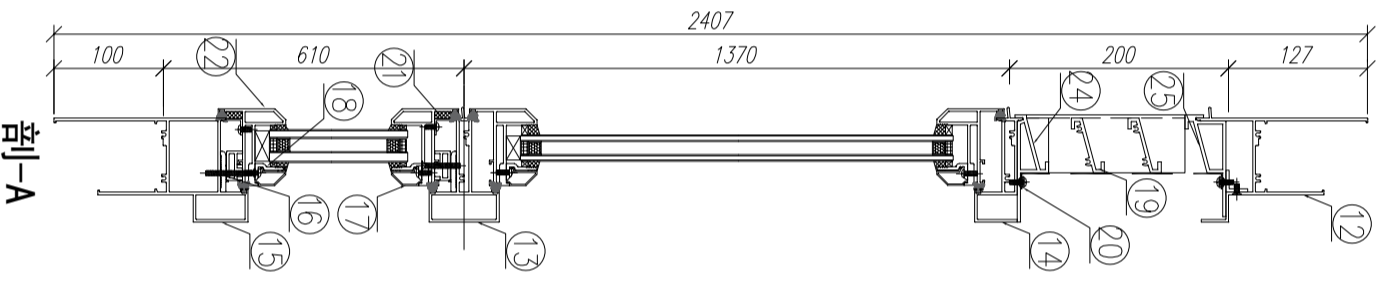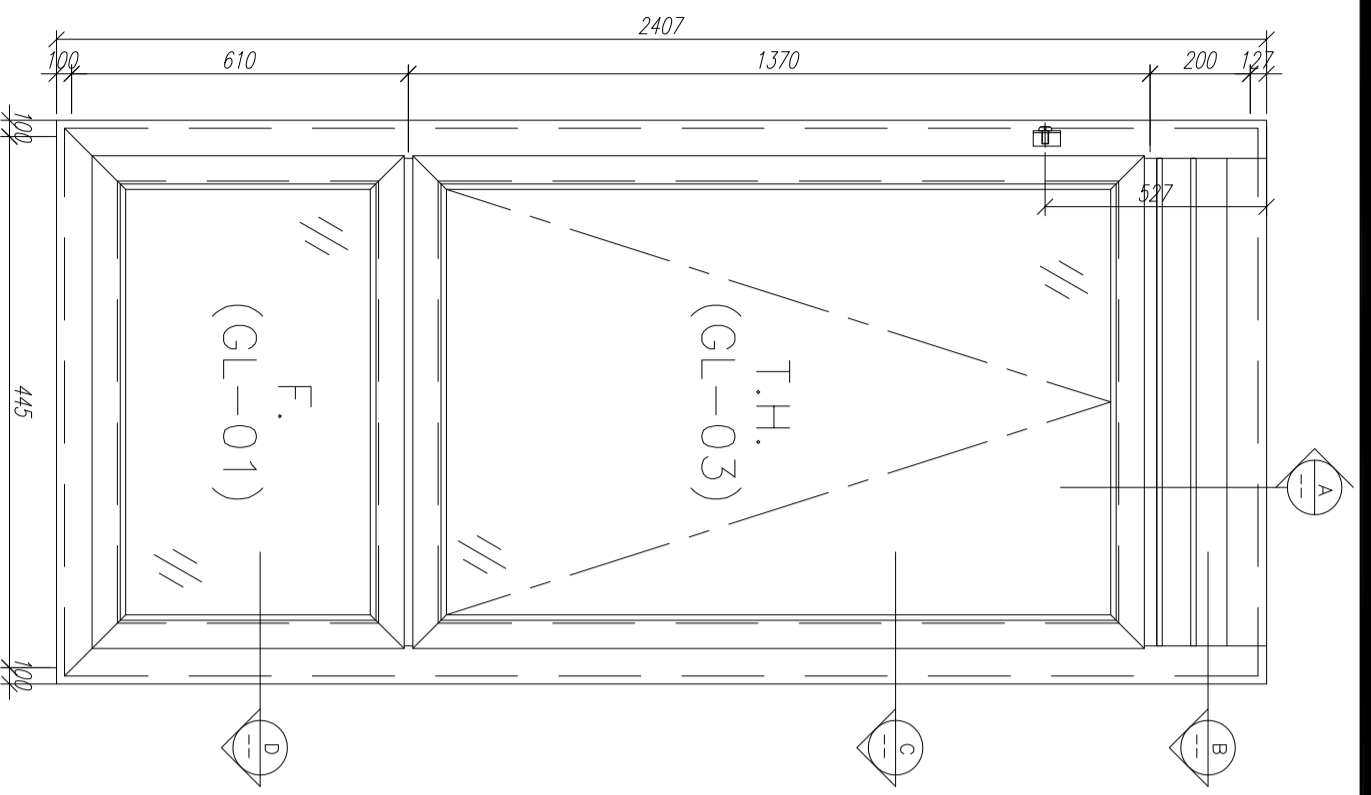

25	X85764	70窗拍蓋	直接開料	164.5	支	2	6	GC
24	X85764	70窗拍蓋	直接開料	500.5	支	2	6	GC






23	X85767	生膠條(玉)	PW01-35	555	支	2	6	GC
22	X85767	生膠條(玉)	PW01-35	345	支	2	6	GC
21	15*13*1.6鋁角	固定窗膠膠角	兩頭切45度	325	支	2	6	GC
20	15*1.6鋁巴	雀仔膠膠巴	***	xxxx	支	2	6	GC
19	X84333	百頁片	***	xxxx	支	2	6	GC
18	X85834	70窗玻璃夾角	PW01-36	271	支	2	6	GC
17	X85768	70窗玻璃膠條	直接開料	271	支	2	6	GC
16	X85786	生膠條掛扣(推)	PW01-37	325	支	2	6	GC
15	X85762	70生窗膠框	PW01-22	645	支	1	3	GC
14	X85775	70上生下中橫	PW01-34	347	支	1	3	GC
13	X85775	70上生下中橫	PW01-33	347	支	1	3	GC
12	X85761	70生窗膠框	PW01-19	347	支	1	3	GC

11	****	百頁玉膠巴	***	xxxx	支	2	6	GC
10	53*50*10鋁折件	百頁五金鋁折角	***	xxxx	支	1	3	GC
9	53*50*10鋁折件	百頁五金鋁折角	***	xxxx	支	1	3	GC
8	15*1.6鋁巴	雀仔膠膠巴	***	xxxx	支	2	6	GC
7	15*13*1.6鋁角	固定窗膠膠角	兩頭切45度	535	支	2	6	GC
6	X85834	70窗玻璃夾角	PW01-36	430	支	2	6	GC
5	X85768	70窗玻璃膠條	斜角開料	450	支	2	6	GC
4	X85786	生膠條掛扣(推)	PW01-37	535	支	2	6	GC
3	X85764	70窗拍蓋	直接開料	1305.5	支	2	6	GC
2	X85759	70生窗膠框	PW01-04	2407	支	1	3	GC
1	X85759	70生窗膠框	PW01-03	2407	支	1	3	GC

数量: 3
 材料: 详见本图附表
 表面处理: UCT806812XL-3
 制图: 郭上覃
 日期: 2020.05.18
 校核: WSH
 审核: Rev: D



工程名称: 亞皆老街 / 佛沙窗
 图名: W4/T3B組裝圖
 图号: W4/T3B (1F~3F)

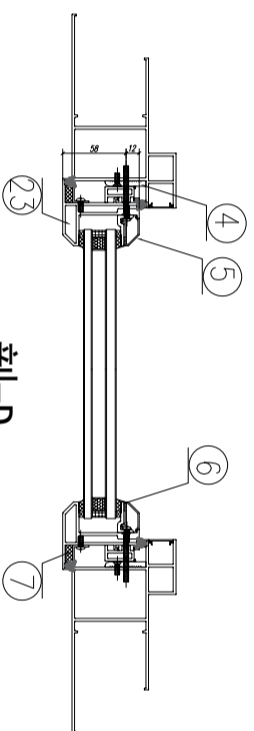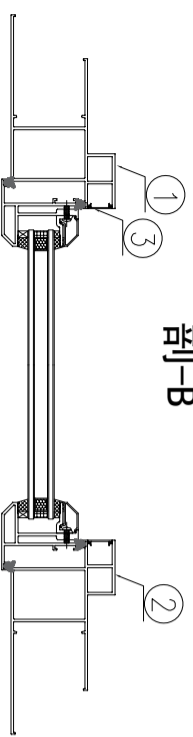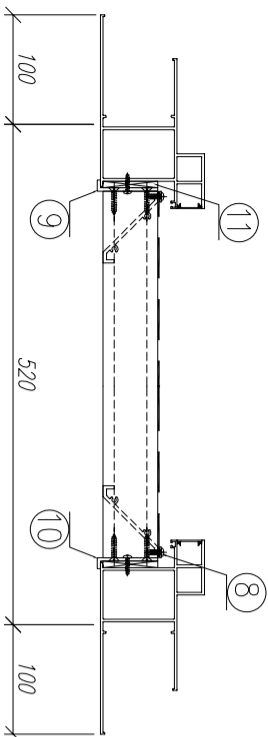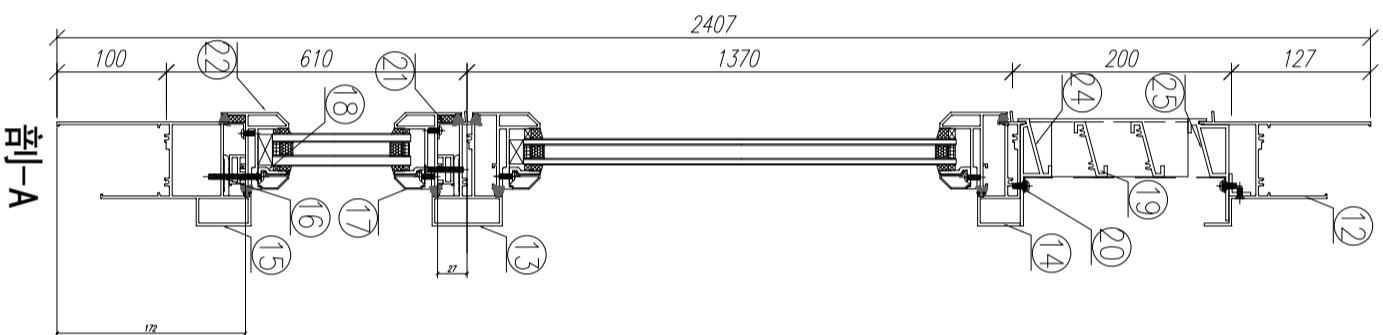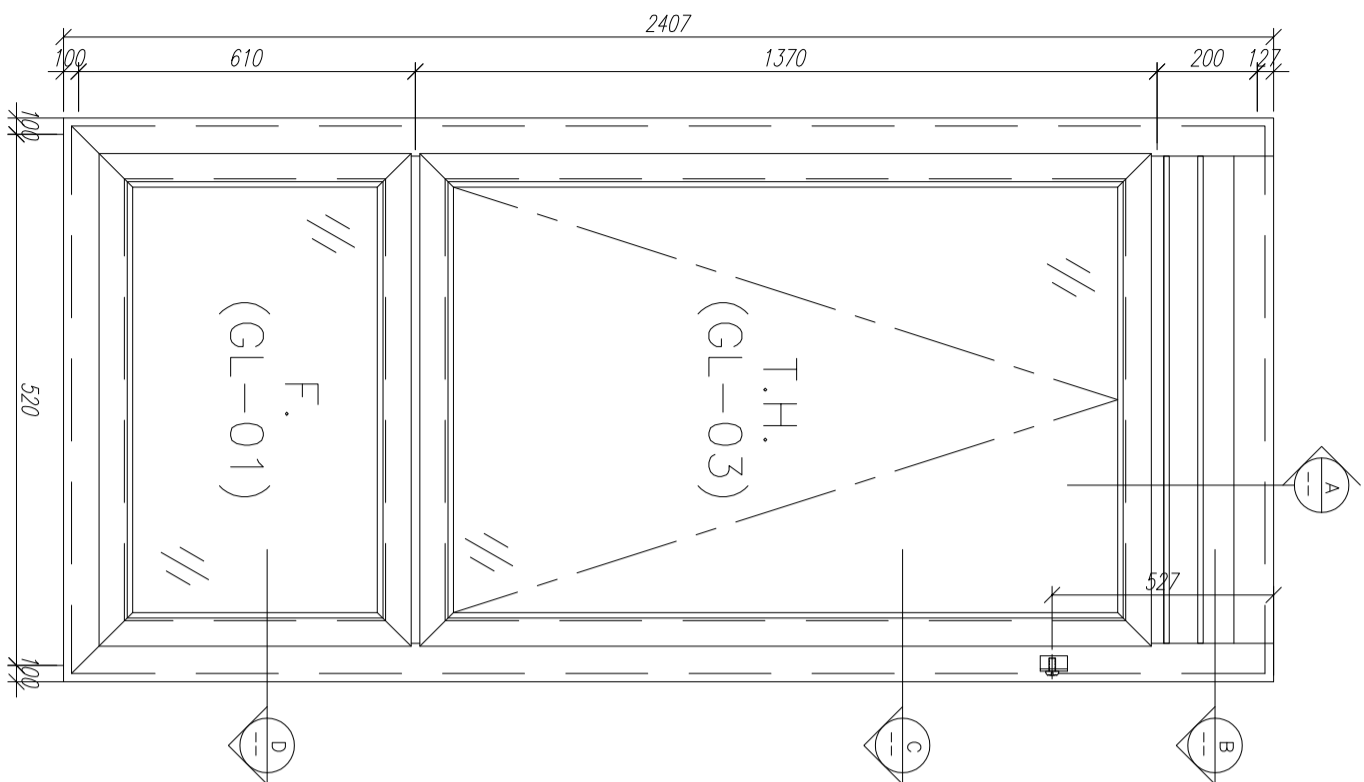

25	X85764	70窗拍蓋	直接開料	164.5	支	2	6	GC
24	X85764	70窗拍蓋	直接開料	500.5	支	2	6	GC


23	X85767	生窗變梗(玉)	PW01-35	555	支	2	6	GC
22	X85767	生窗變梗(玉)	PW01-35	420	支	2	6	GC
21	15*1.3*1.6鋁角	固定窗邊膠角	兩頭切45度	400	支	2	6	GC
20	15*1.6鋁巴	雀仔膠壓巴	***	xxxx	支	2	6	GC
19	X84333	百頁片	***	xxxx	支	2	6	GC
18	X85834	70窗玻璃夾角	PW01-36	346	支	2	6	GC
17	X85768	70窗玻璃膠線	直接開料	346	支	2	6	GC
16	X85786	生窗變梗扣(框)	PW01-37	400	支	2	6	GC
15	X85762	70生窗邊框	PW01-22	720	支	1	3	GC
14	X85775	70上生下中橫	PW01-34	422	支	1	3	GC
13	X85775	70上生下中橫	PW01-33	422	支	1	3	GC
12	X85761	70生窗頂框	PW01-19	422	支	1	3	GC

11	****	百頁玉墊巴	***	xxxx	支	2	6	GC
10	53*50*10鋁折件	百頁玉金鋁折角	***	xxxx	支	1	3	GC
9	53*50*10鋁折件	百頁玉金鋁折角	***	xxxx	支	1	3	GC
8	15*1.6鋁巴	雀仔膠壓巴	***	xxxx	支	2	6	GC
7	15*1.3*1.6鋁角	固定窗邊膠角	兩頭切45度	535	支	2	6	GC
6	X85834	70窗玻璃夾角	PW01-36	430	支	2	6	GC
5	X85768	70窗玻璃膠線	直接開料	450	支	2	6	GC
4	X85786	生窗變梗扣(框)	PW01-37	535	支	2	6	GC
3	X85764	70窗拍蓋	直接開料	1305.5	支	2	6	GC
2	X85759	70生窗邊框	PW01-04	2407	支	1	3	GC
1	X85759	70生窗邊框	PW01-03	2407	支	1	3	GC

数量: 3
 材料: 详见本图附表
 表面处理: UCT806812XL-3
 制图: 郭上覃
 日期: 2020.05.18
 校核: WSH
 审核: Rev: D

工程名称: 亞皆老街 / 佛沙窗
 图名: W5/T3B組裝圖
 图号: W5/T3B(1F~3F)


美特铝質有限公司
 MIDI Aluminium Fabricator Ltd.

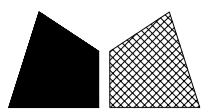


美特鋁質 有限公司
MIDI Aluminium Fabricator Ltd.

工程號 J852 地盤 亞皆老街

序号	窗號	數量	L	A	B
1	W4/T2A	6	271	10.5	250
2	W4/T2B	6	271	10.5	250
3	W4/T3B	6	271	10.5	250
4	W5/T2A	6	346	23	300
5	W5/T2B	6	346	23	300
6	W5/T3B	6	346	23	300
7	W4/T3A	6	826	63	2*350
8	W5/T3A	6	826	63	2*350
9	W3/T3A	18	826	63	2*350
10	W4/T2A	6	430	40	350
11	W5/T2A	6	430	40	350
12	W4/T2B	6	430	40	350
13	W5/T2B	6	430	40	350
14	W4/T3A	6	430	40	350
15	W5/T3A	6	430	40	350
16	W4/T3B	6	430	40	350
17	W5/T3B	6	430	40	350
18	W3/T3A	18	580	40	2*250
19	W3/T2A	6	1309	129.5	3*350
20	W3/T2A	6	2028	99	5*366
21	W2/T2A	2	909	104.5	2*350
22	W2/T2A	2	2028	99	5*366
23	W2/T2B	2	909	104.5	2*350
24	W2/T2B	2	2028	99	5*366
25	W3/T2B	6	1309	129.5	3*350
26	W3/T2B	6	2028	99	5*366
27	W7/T2A	4	519	84.5	350
28	W7/T2A	4	2028	99	5*366
29	W7/T2B	4	519	84.5	350
30	W7/T2B	4	2028	99	5*366
31	W2/T2A	4	909	104.5	2*350
32	W2/T2A	4	2028	99	5*366
33	W2/T2B	4	909	104.5	2*350
34	W2/T2B	4	2028	99	5*366
35	W3/T3A	6	2399	149.5	6*350
36	W3/T3A	6	2028	99	5*366
37	W2/T3A	2	1309	129.5	3*350
38	W2/T3A	2	2028	99	5*366
39	W2/T3B	2	909	104.5	2*350
40	W2/T3B	2	2028	99	5*366
41	W3/T3B	6	1309	129.5	3*350
42	W3/T3B	6	2028	99	5*366
43	W7/T3B	4	519	84.5	350
44	W7/T3B	4	2028	99	5*366
45	W2/T3A	4	1309	129.5	3*350
46	W2/T3A	4	2028	99	5*366
47	W2/T3B	4	909	104.5	2*350
48	W2/T3B	4	2028	99	5*366
	合計	252			

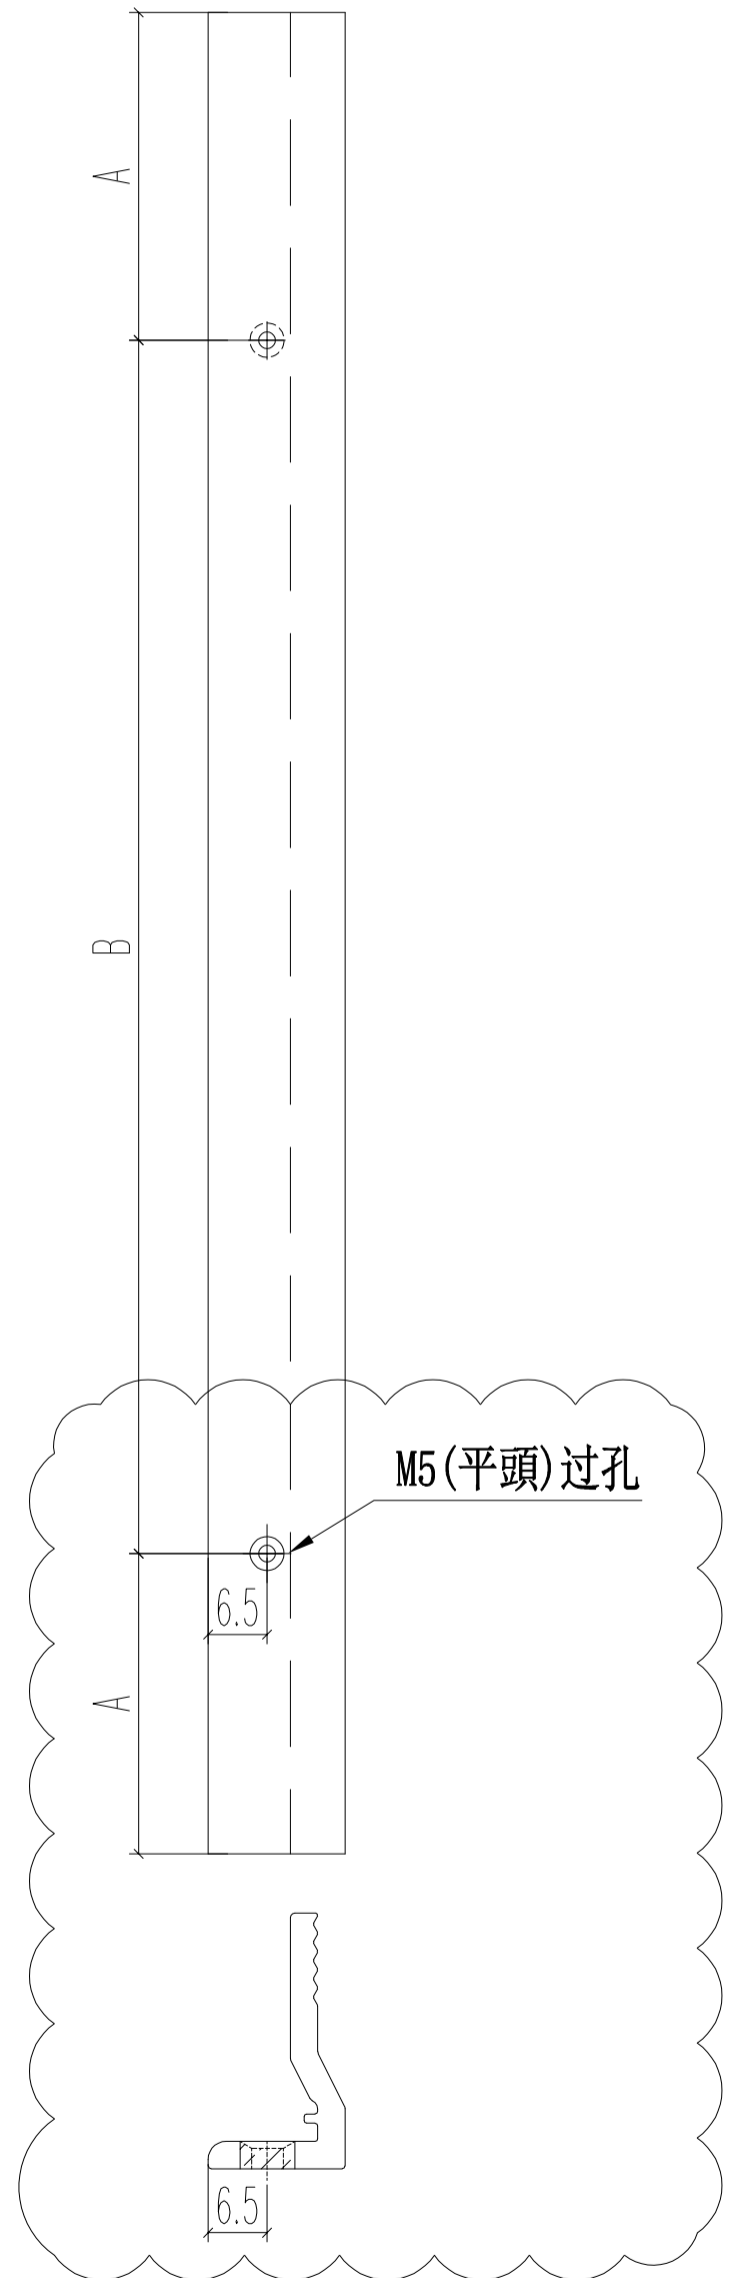

名稱	70窗玻璃夾角	制圖	JASON	2020.06.22	修改	D	E	C
材料	X85834	復核	WHS		日期	2020.08.08	2020.08.12	2020.07.26
顏色	UCT806812XL-3	批准			圖號	PW01-36		

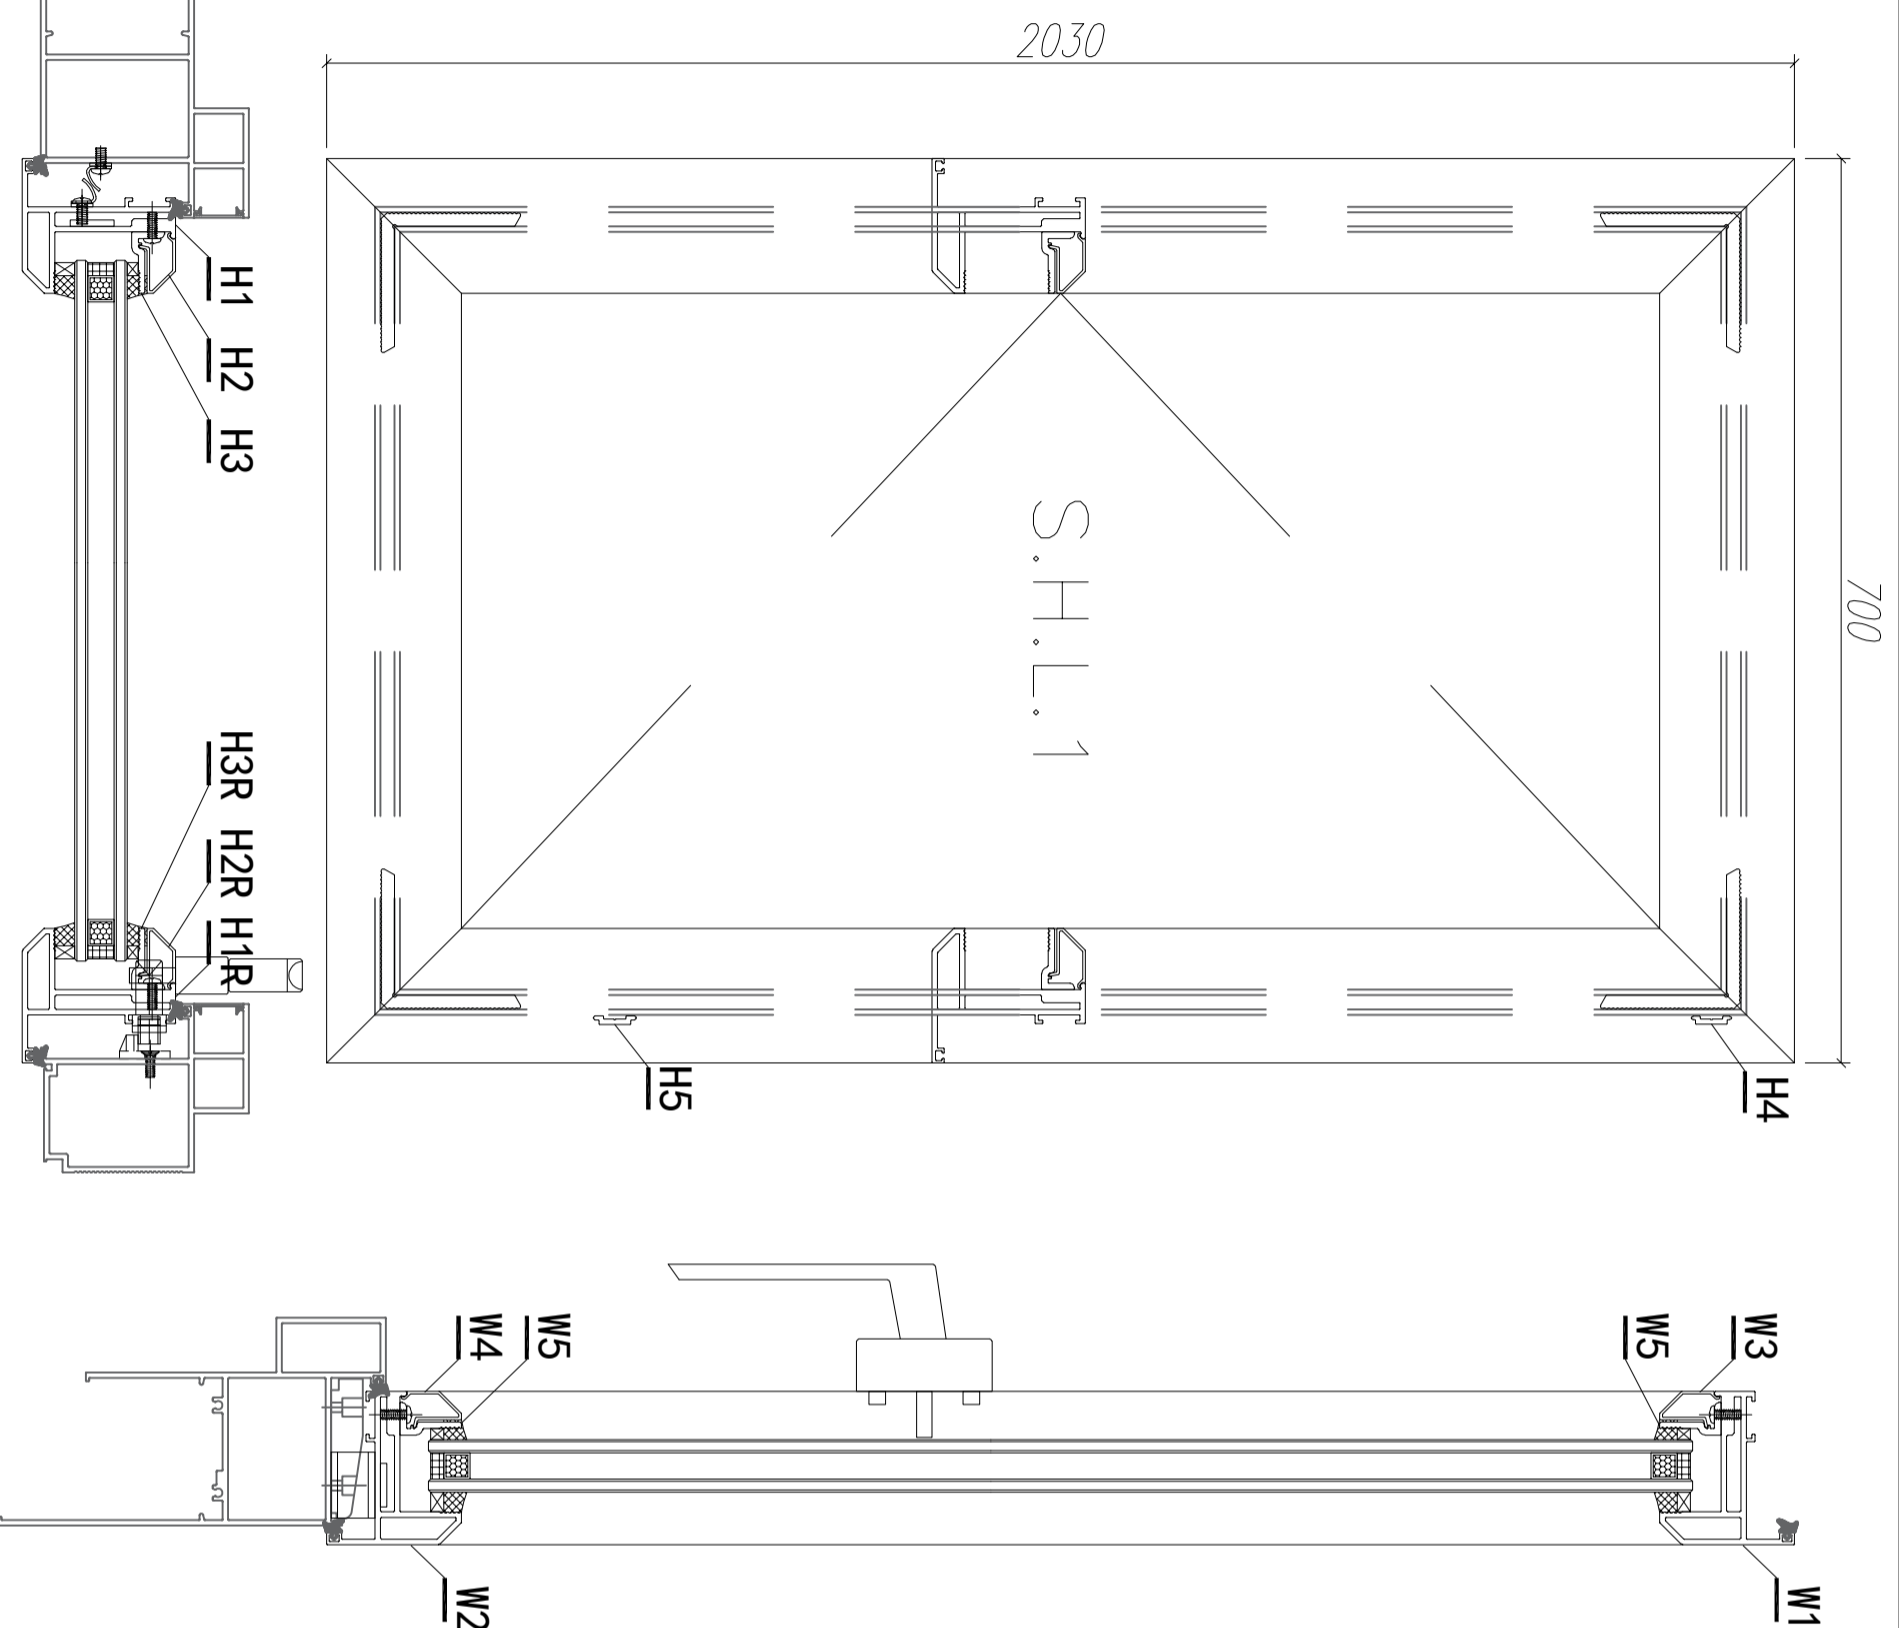


窗號	數量(趟)
W3/T2A	3
W2/T2A	1
W2/T2B	1
W3/T2B	3
W2/T2A	2
W2/T2B	2
W2/T3A	1
W2/T3B	1
W3/T3B	3
W2/T3A	2
W2/T3B	2
合計:	21

注: GC---工厂安装, GD---工地安装

W7	X85824	多點鎖拉把	PW02-11	849	支	1	21	GC
W6	X85824	多點鎖拉把	PW02-11	943	支	1	21	GC
W5	X85834	70窗玻璃夾角	PW02-06	575	支	2	42	GC
W4	X85768	70生窗玻璃壓線	斜角開料	595	支	1	21	GC
W3	X85768	70生窗玻璃壓線	斜角開料	595	支	1	21	GC
H3R	X85834	70窗玻璃夾角	PW02-07	1956	支	1	21	GC
H3	X85834	70窗玻璃夾角	PW02-06	1956	支	1	21	GC
H2R	X85768	70生窗玻璃壓線	PW02-09	1956	支	1	21	GC
H2	X85768	70生窗玻璃壓線	直接開料	1956	支	1	21	GC
W2	X85767	70生窗玉頂	PW02-05	700	支	1	21	GC
W1	X85767	70生窗玉頂	PW02-04	700	支	1	21	GC
H1R	X85767	70生窗玉邊企	PW02-02	2030	支	1	21	GC
H1	X85767	70生窗玉邊企	PW02-01	2030	支	1	21	GC
序號	材料編號	材料名稱	加工圖號	長度 L (MM)	單位	單樁	小計	備注

数量: 21
 材料: 详见本图附表
 表面处理: UCT806812XL-3
 制图: JASON
 日期: 2020.06.02
 校核: WSH
 审核:


Rev: B

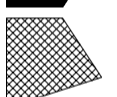

美特鋁質有限公司
 MTDI Aluminium Fabricator Ltd.

工程名称: 亞皆老街 / 佛沙窗

图名: 窗玉組裝圖 图号: S.H.L.1

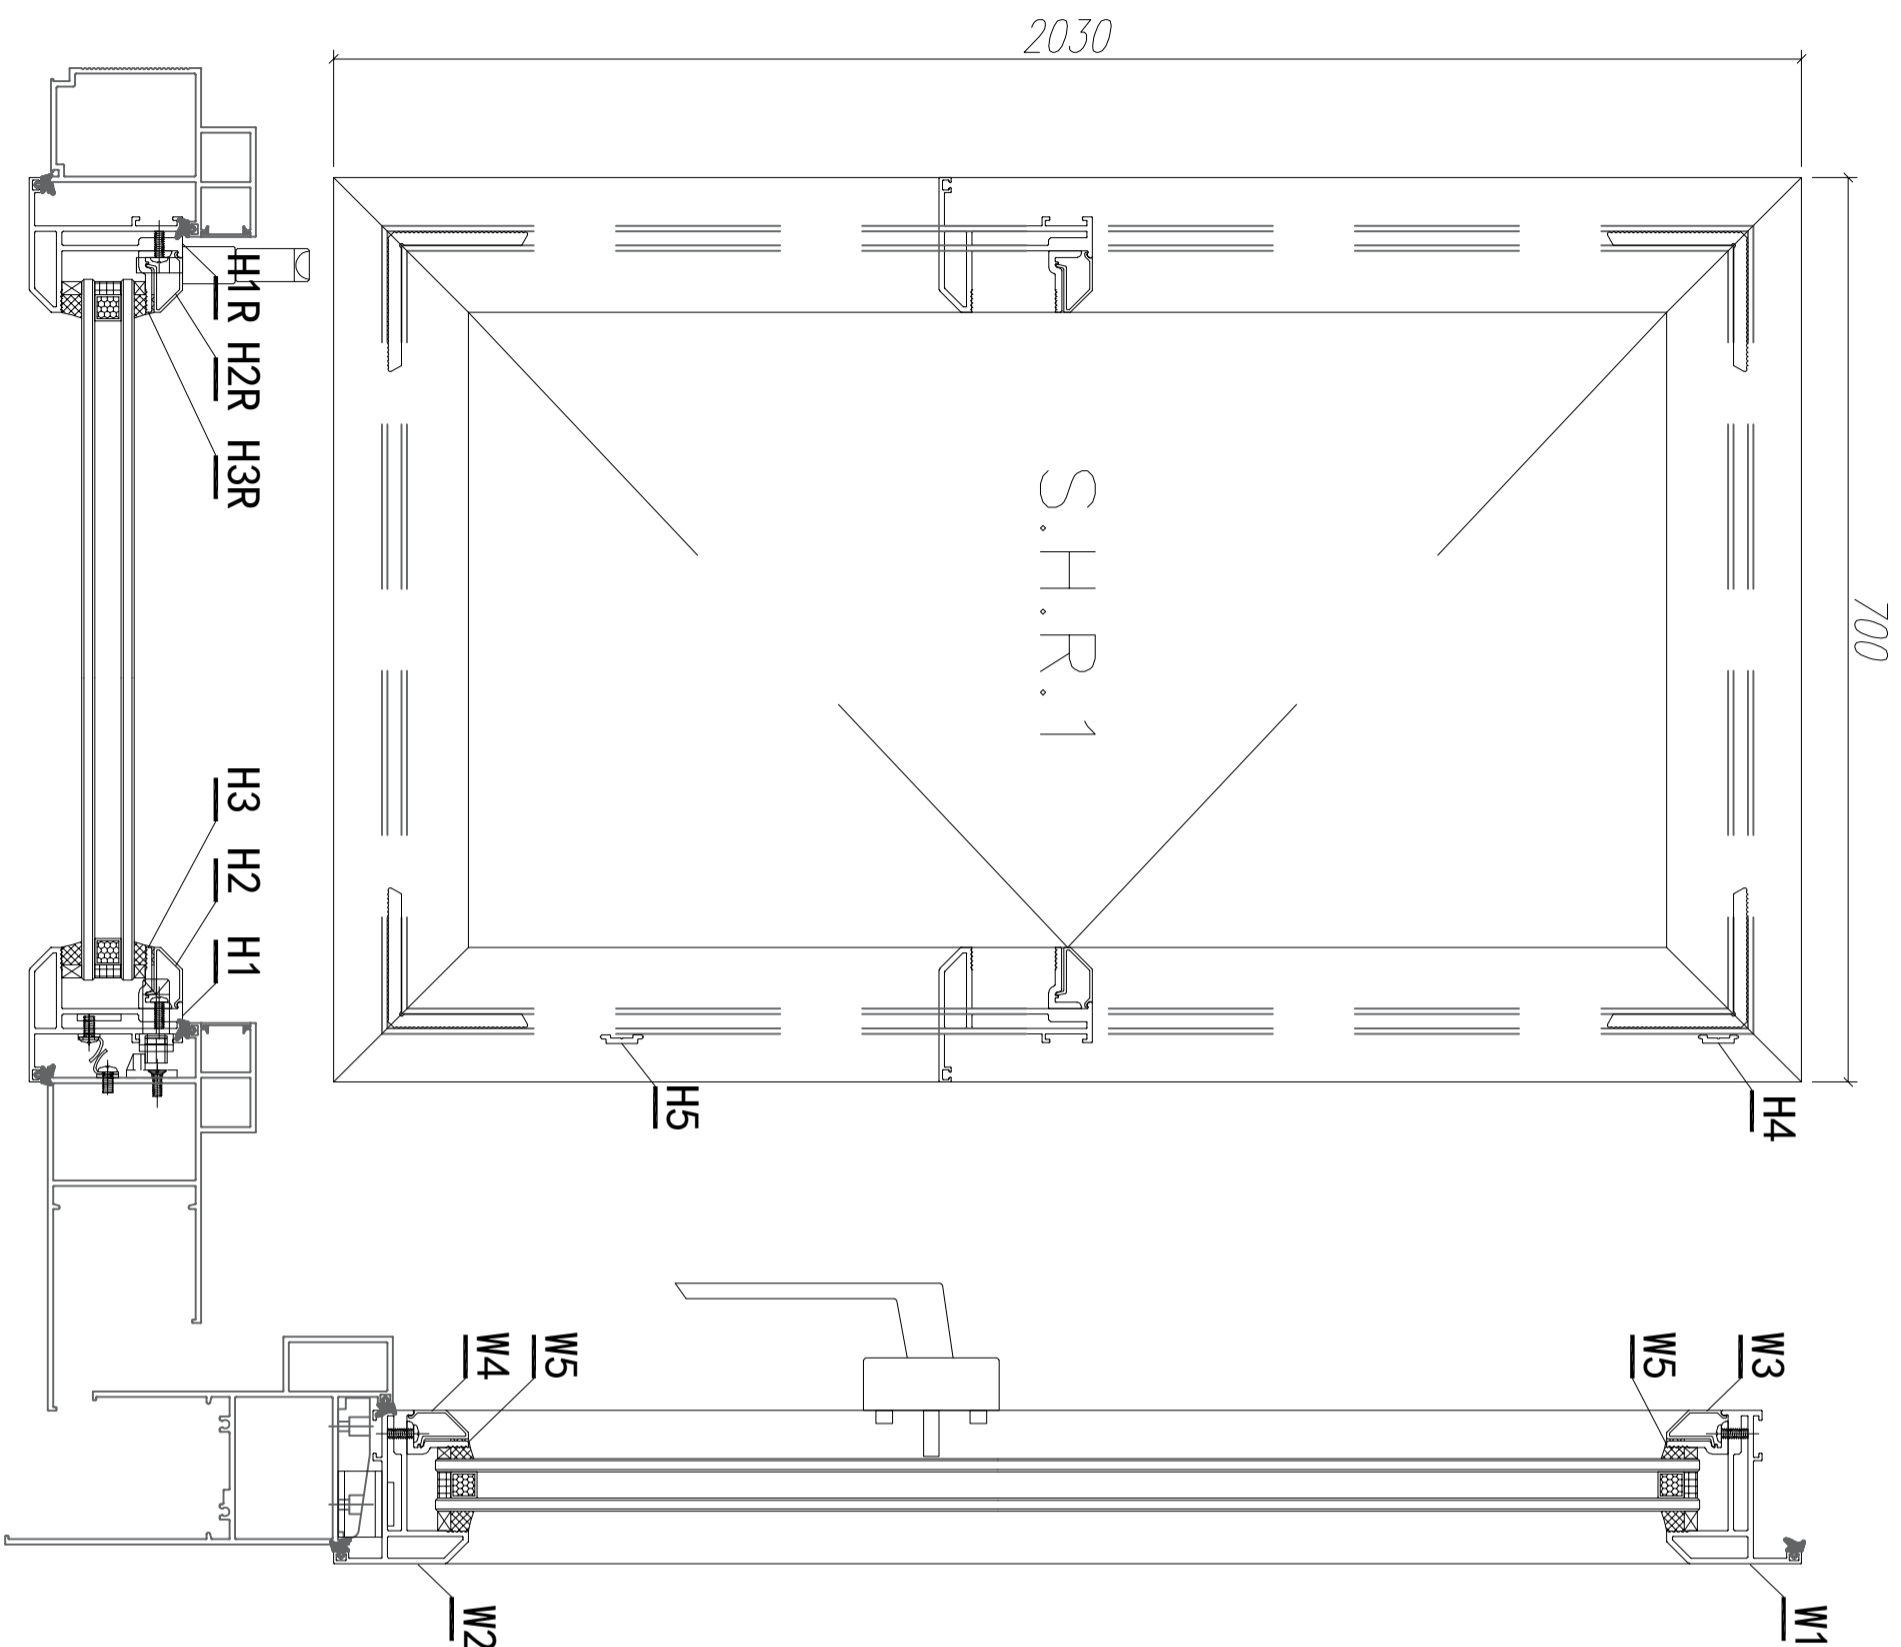


窗號	數量(趟)
W3/T2A	3
W2/T2A	1
W2/T2B	1
W3/T2B	3
W2/T2A	2
W2/T2B	2
W2/T3A	1
W2/T3B	1
W3/T3B	3
W2/T3A	2
W2/T3B	2
合計:	21

注: GC---工厂安装, GD---工地安装

W7	X85824	多點鎖拉把	PW02-11	849	支	1	21	GC
W6	X85824	多點鎖拉把	PW02-11	943	支	1	21	GC
W5	X85834	70窗玻璃夾角	PW02-06	575	支	2	42	GC
W4	X85768	70生窗玻璃壓線	斜角開料	595	支	1	21	GC
W3	X85768	70生窗玻璃壓線	斜角開料	595	支	1	21	GC
H3R	X85834	70窗玻璃夾角	PW02-08	1956	支	1	21	GC
H3	X85834	70窗玻璃夾角	PW02-06	1956	支	1	21	GC
H2R	X85768	70生窗玻璃壓線	PW02-10	1956	支	1	21	GC
H2	X85768	70生窗玻璃壓線	直接開料	1956	支	1	21	GC
W2	X85767	70生窗玉頂	PW02-04	700	支	1	21	GC
W1	X85767	70生窗玉頂	PW02-05	700	支	1	21	GC
H1R	X85767	70生窗玉邊企	PW02-03	2030	支	1	21	GC
H1	X85767	70生窗玉邊企	PW02-01	2030	支	1	21	GC
序號	材料編號	材料名稱	加工圖號	長度 L (MM)	單位	單樁	小計	備注

数量: 21
 材料: 详见本图附表
 表面处理: UCT806812XL-3
 制图: JASON
 日期: 2020.06.02
 校核: WSH
 审核:

Rev: B

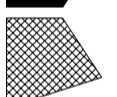


美特鋁質有限公司
 MTDI Aluminium Fabricator Ltd.

工程名称: 亞皆老街 / 佛沙窗

图名: 窗玉組裝圖 图号: S.H.R.1

窗號	數量(趟)
W7/T2A	2
W7/T2B	2
W7/T3B	2
合計:	6

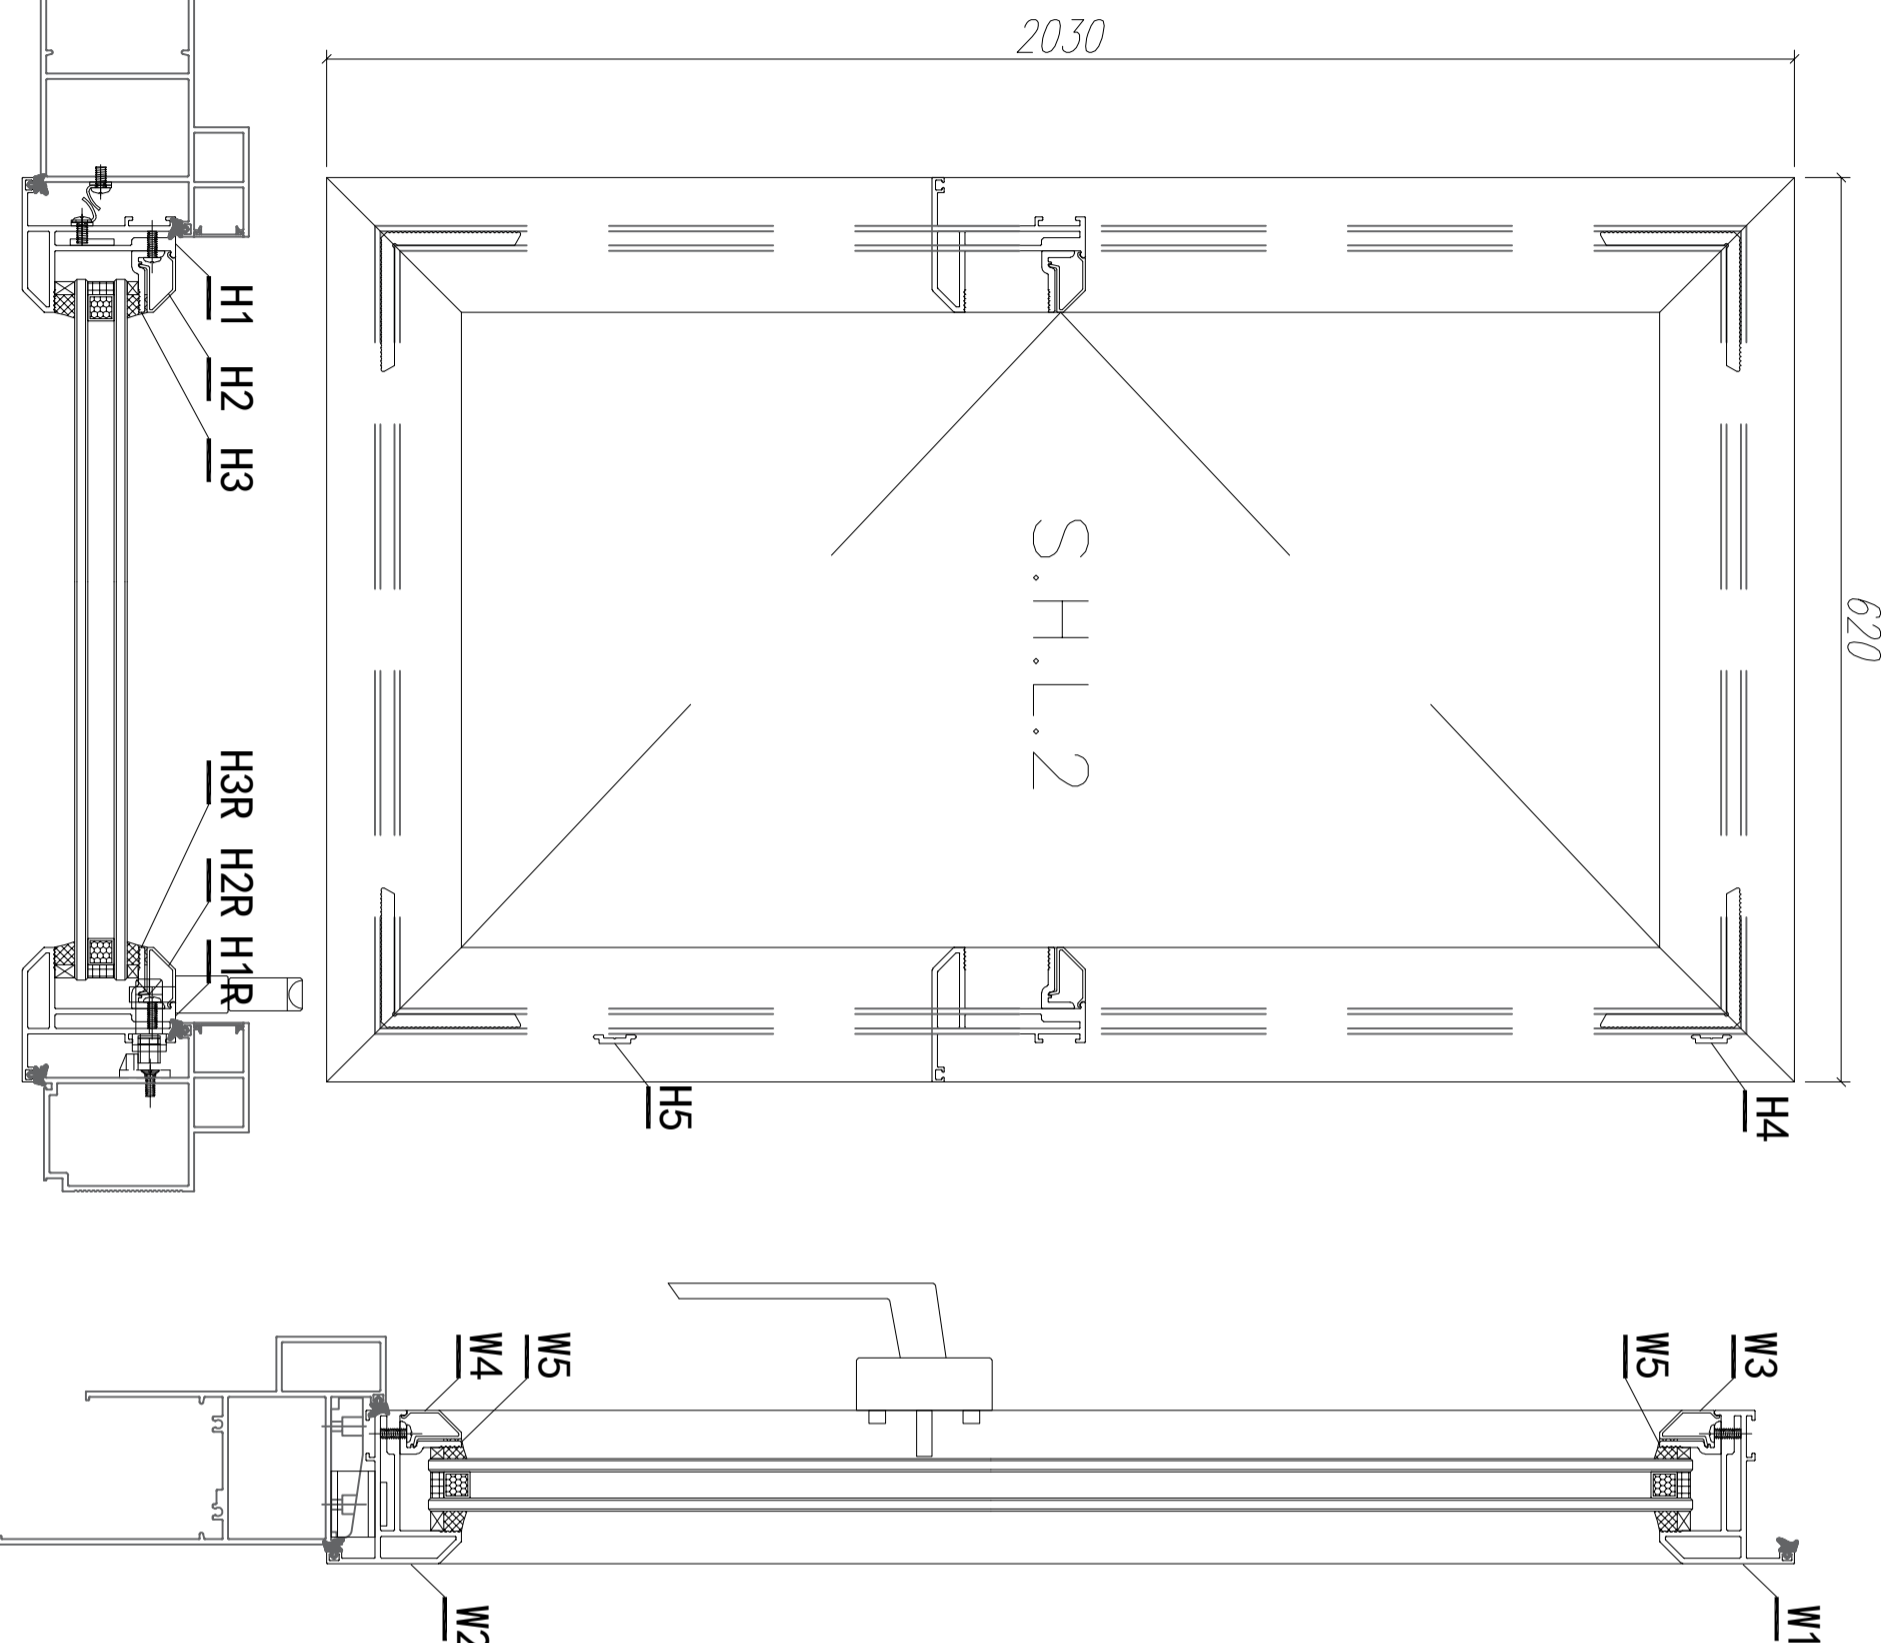

注: GC---工厂安装, GD---工地安装

序号	材料編號	材料名稱	加工圖號	长度 L (MM)	单位	单樁	小计	备注
W7	X85824	多點鎖拉把	PW02-11	849	支	1	6	GC
W6	X85824	多點鎖拉把	PW02-11	943	支	1	6	GC
W5	X85834	70窗玻璃夾角	PW02-06	495	支	2	12	GC
W4	X85768	70生窗玻璃壓線	斜角開料	515	支	1	6	GC
W3	X85768	70生窗玻璃壓線	斜角開料	515	支	1	6	GC
H3R	X85834	70窗玻璃夾角	PW02-07	1956	支	1	6	GC
H3	X85834	70窗玻璃夾角	PW02-06	1956	支	1	6	GC
H2R	X85768	70生窗玻璃壓線	PW02-09	1956	支	1	6	GC
H2	X85768	70生窗玻璃壓線	直接開料	1956	支	1	6	GC
W2	X85767	70生窗玉頂	PW02-05	620	支	1	6	GC
W1	X85767	70生窗玉頂	PW02-04	620	支	1	6	GC
H1R	X85767	70生窗玉邊企	PW02-02	2030	支	1	6	GC
H1	X85767	70生窗玉邊企	PW02-01	2030	支	1	6	GC


数量: 6
 材料: 详见本图附表
 表面处理: UCT806812XL-3
 制图: JASON
 日期: 2020.06.02
 校核: WSH
 审核:

Rev: B

 MIDI Aluminium Fabricator Ltd.

工程名称: 亞皆老街 / 佛沙窗
 图名: 窗玉組裝圖
 图号: S.H.L.2

窗號	數量(趟)
W7/T2A	2
W7/T2B	2
W7/T3B	2
合計:	6

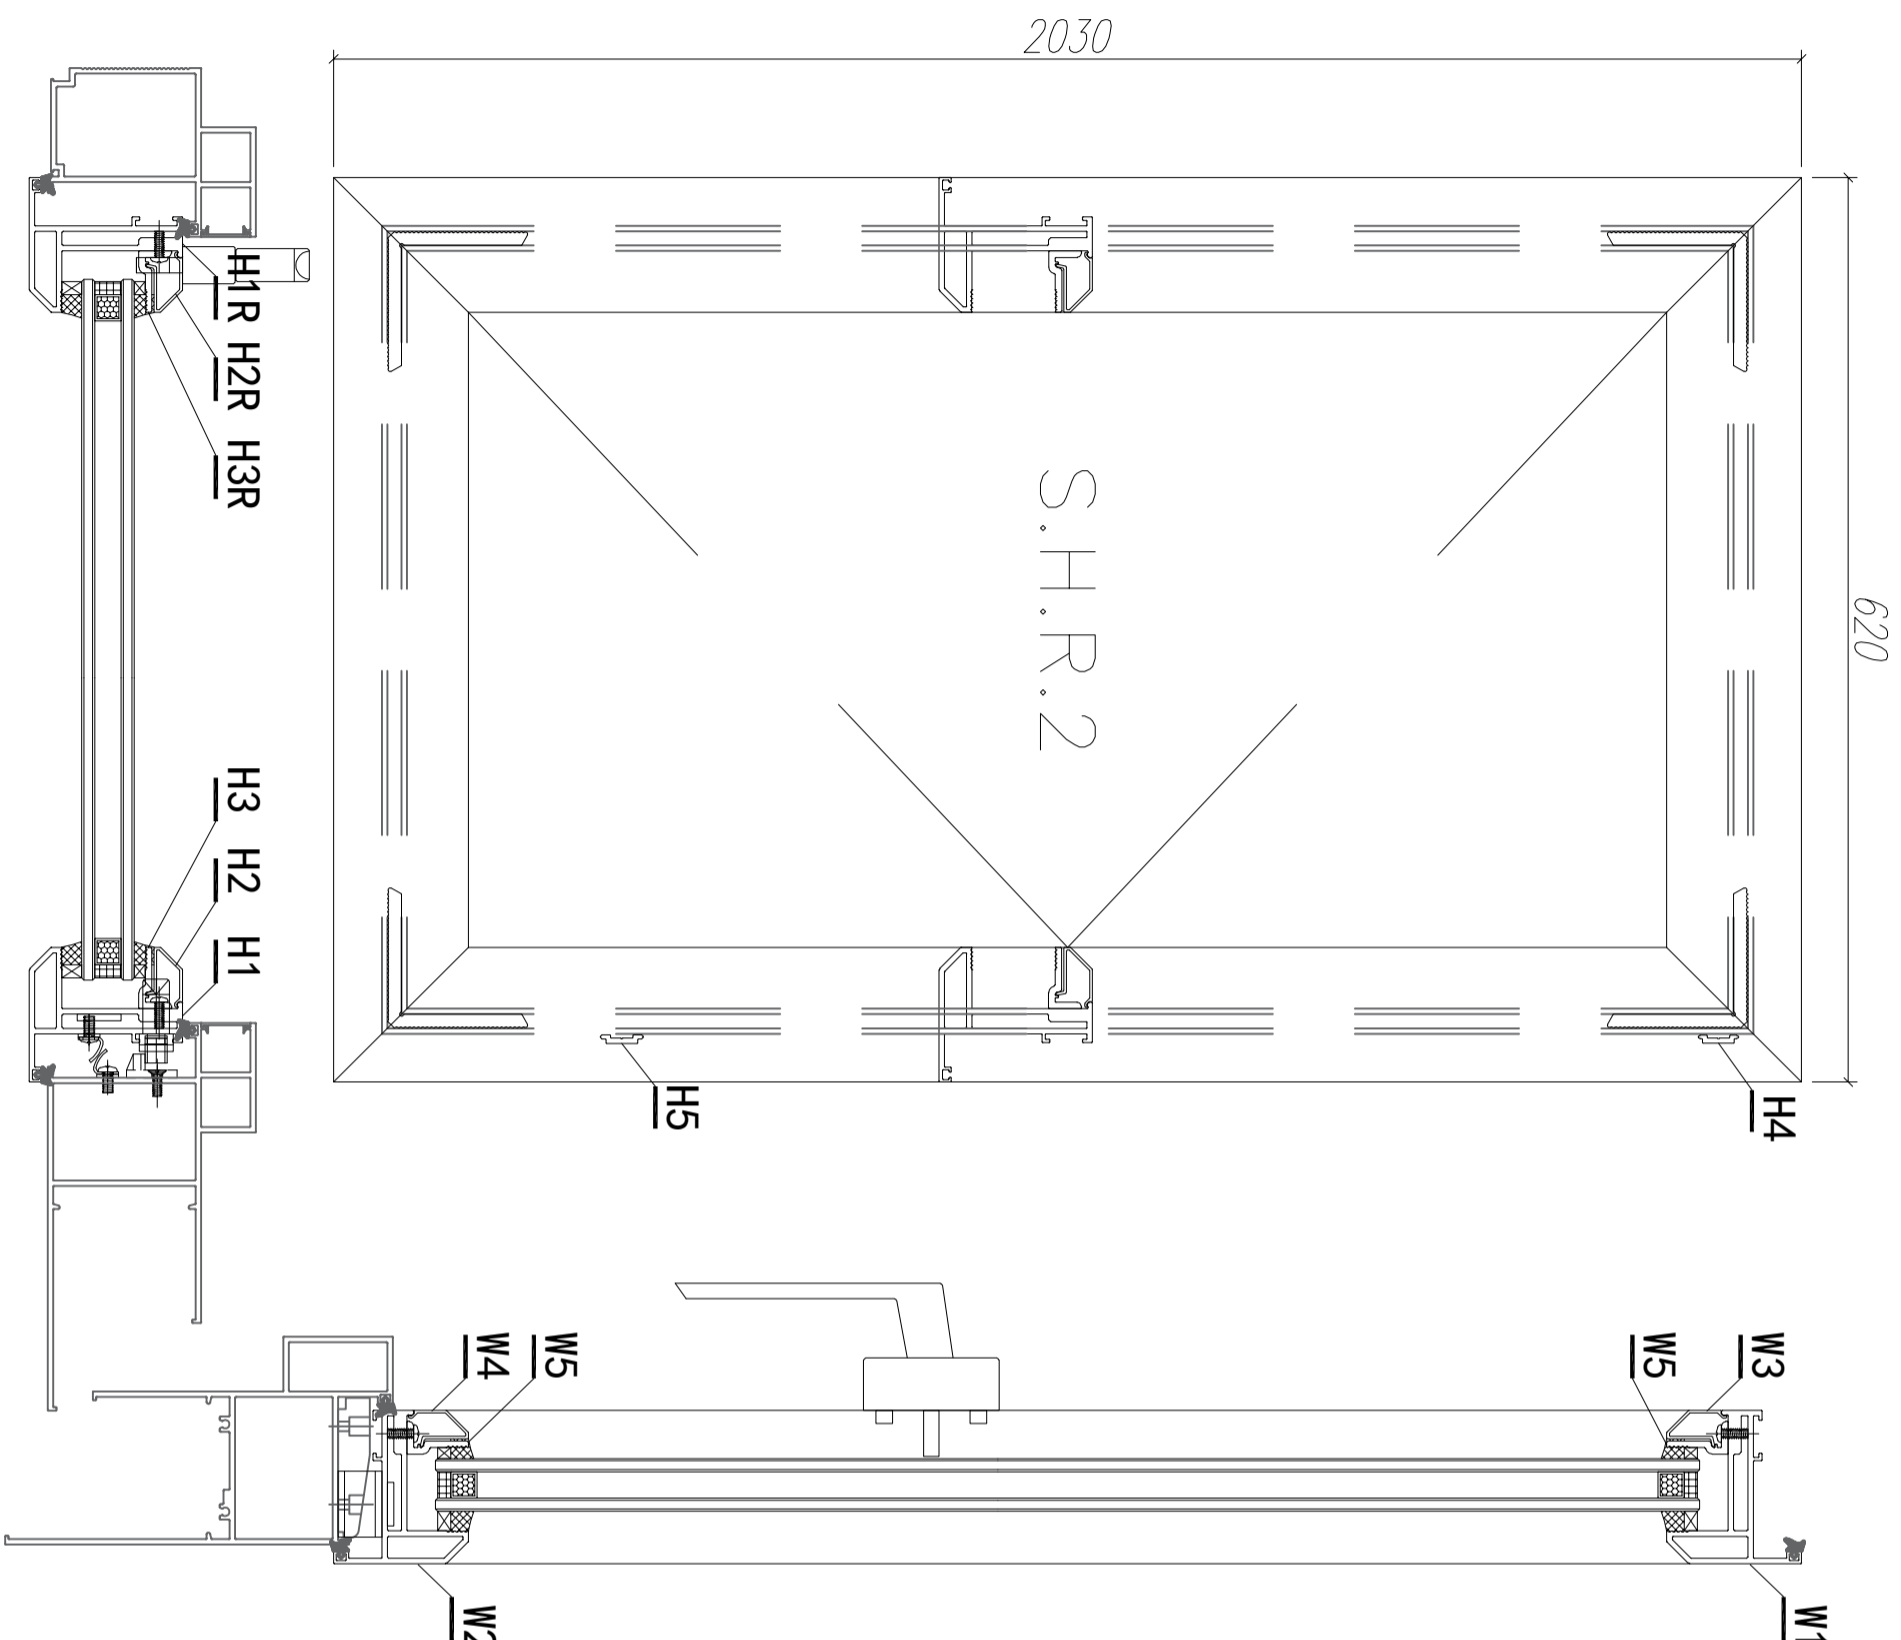


注: GC---工厂安装, GD---工地安装

序号	材料編號	材料名稱	加工圖號	长度 L (MM)	单位	单樁小计	备注
W7	X85824	多點鎖拉把	PW02-11	849	支	1 6	GC
W6	X85824	多點鎖拉把	PW02-11	943	支	1 6	GC
W5	X85834	70窗玻璃壓角	PW02-06	495	支	2 12	GC
W4	X85768	70生窗玻璃壓線	斜角開料	515	支	1 6	GC
W3	X85768	70生窗玻璃壓線	斜角開料	515	支	1 6	GC
H3R	X85834	70窗玻璃夾角	PW02-08	1956	支	1 6	GC
H3	X85834	70窗玻璃夾角	PW02-06	1956	支	1 6	GC
H2R	X85768	70生窗玻璃壓線	PW02-10	1956	支	1 6	GC
H2	X85768	70生窗玻璃壓線	直接開料	1956	支	1 6	GC
W2	X85767	70生窗玉頂	PW02-04	620	支	1 6	GC
W1	X85767	70生窗玉頂	PW02-05	620	支	1 6	GC
H1R	X85767	70生窗玉邊企	PW02-03	2030	支	1 6	GC
H1	X85767	70生窗玉邊企	PW02-01	2030	支	1 6	GC

数量: 6
 材料: 详见本图附表
 表面处理: UCT806812XL-3
 制图: JASON
 日期: 2020.06.02
 审核: WSH
 Rev: B

美特铝质有限公司
 MIDI Aluminium Fabricator Ltd.

工程名称: 亞皆老街 / 佛沙窗
 图名: 窗玉組裝圖 图号: S.H.R.2

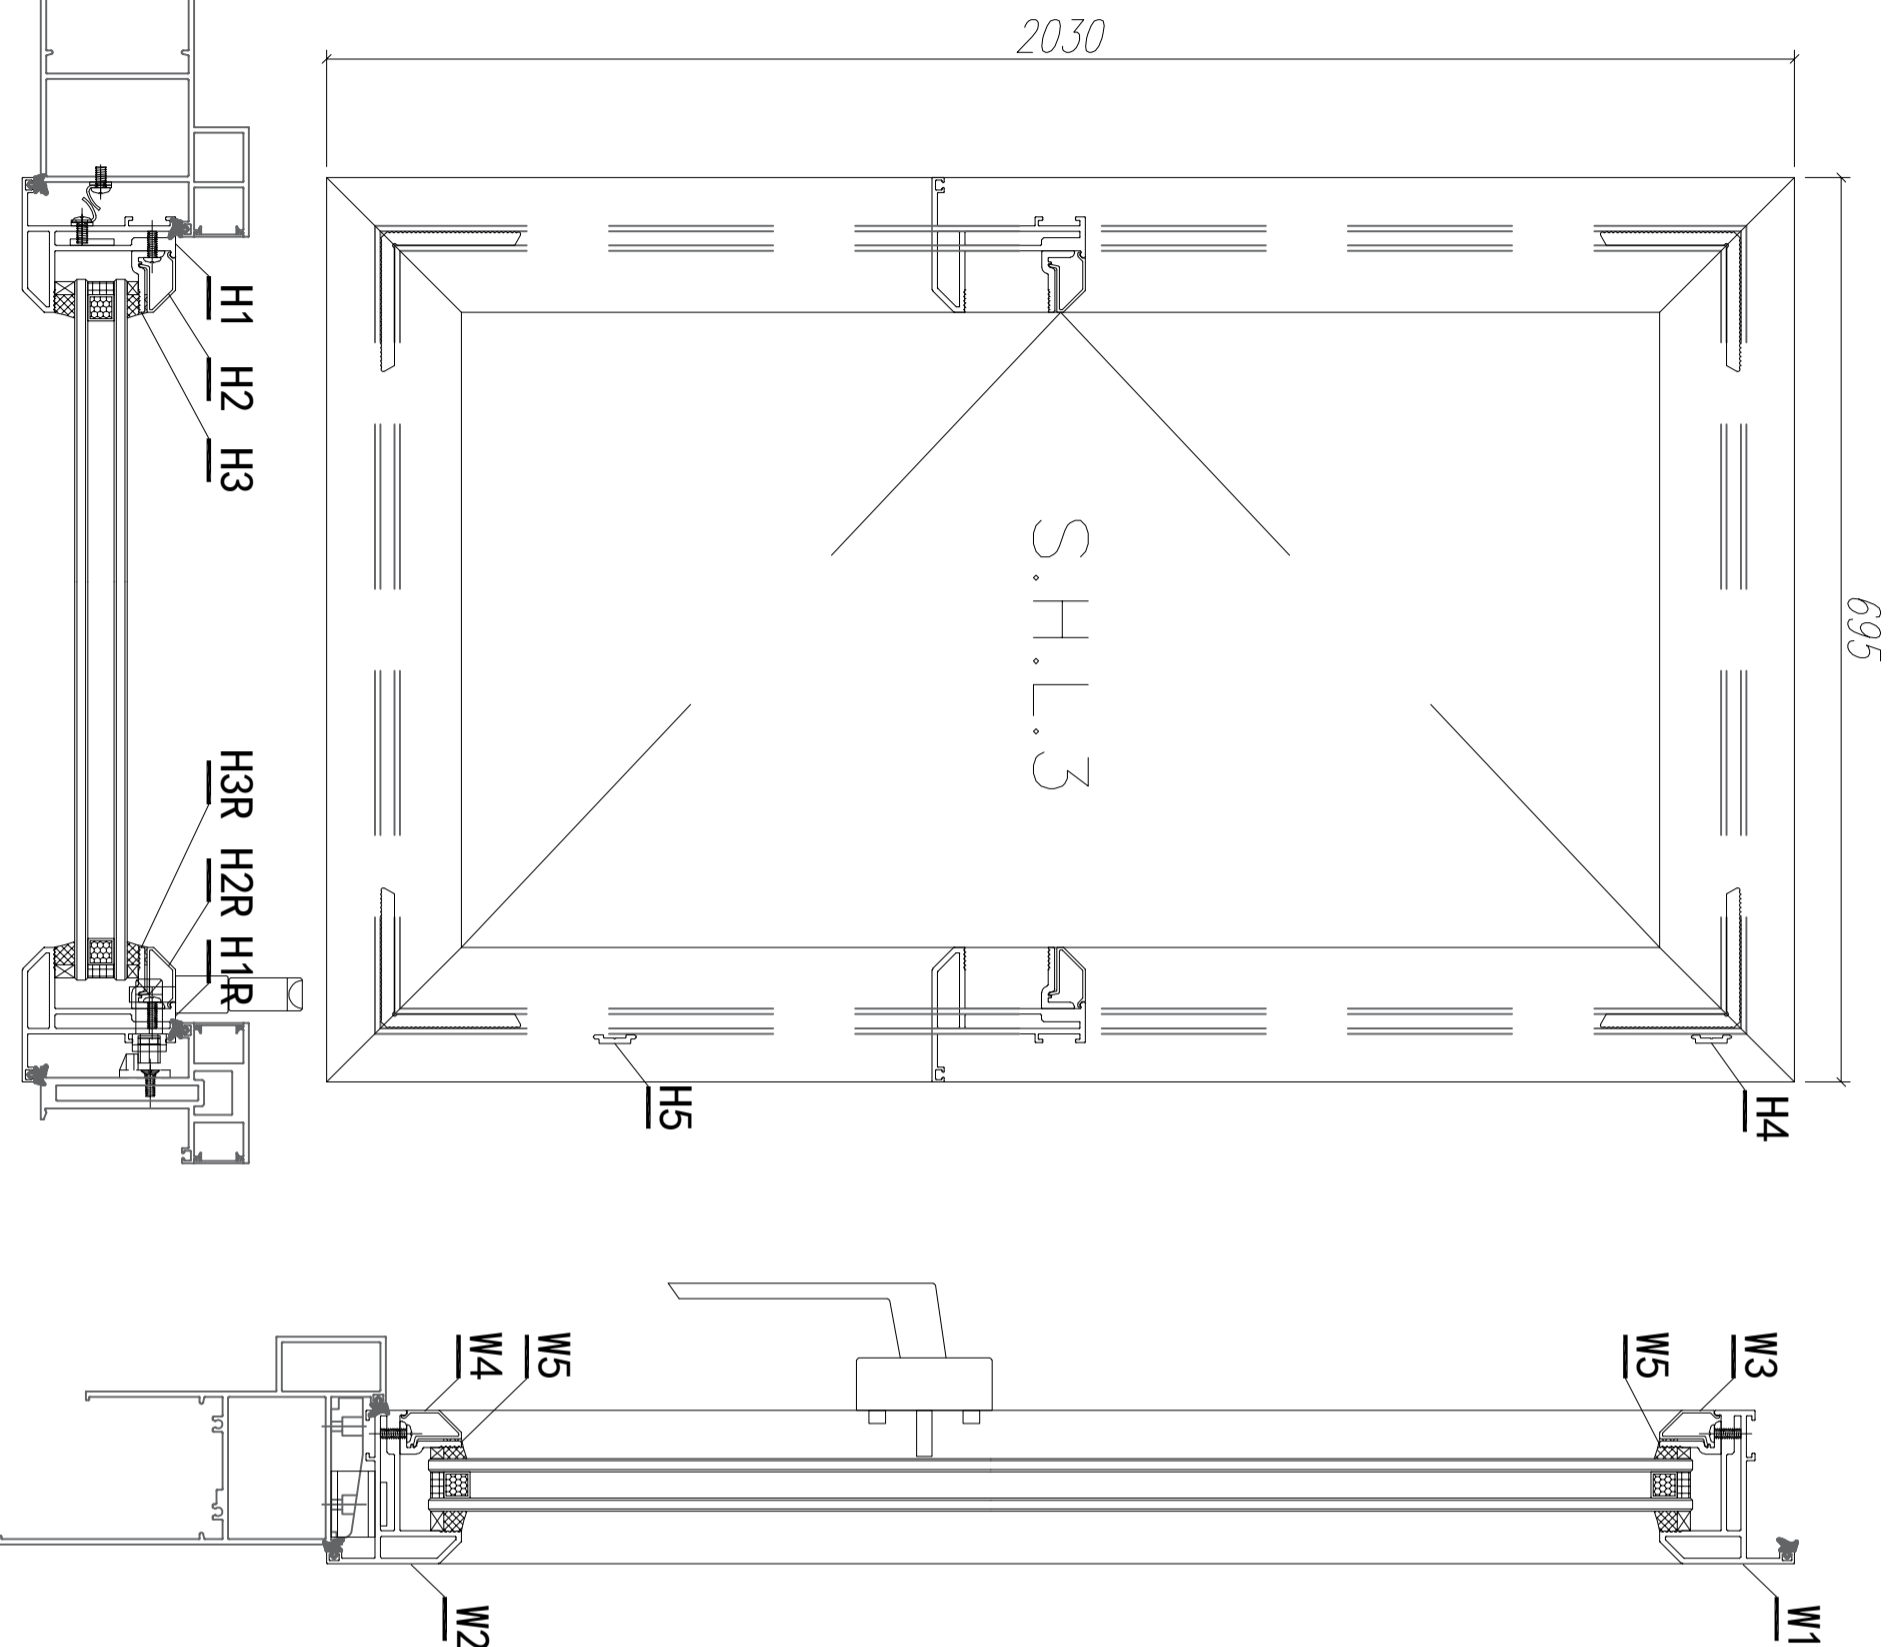

窗號	數量(趟)
W8/T3A	3
W9/T3A	2
合計:	5

注: GC---工厂安装, GD---工地安装


W7	X85824	多點鎖拉把	PW02-11	849	支	1	5	GC
W6	X85824	多點鎖拉把	PW02-11	943	支	1	5	GC
W5	X85834	70窗玻璃壓角	PW02-06	570	支	2	10	GC
W4	X85768	70生窗玻璃壓線	斜角開料	590	支	1	5	GC
W3	X85768	70生窗玻璃壓線	斜角開料	590	支	1	5	GC
H3R	X85834	70窗玻璃夾角	PW02-07	1956	支	1	5	GC
H3	X85834	70窗玻璃夾角	PW02-06	1956	支	1	5	GC
H2R	X85768	70生窗玻璃壓線	PW02-09	1956	支	1	5	GC
H2	X85768	70生窗玻璃壓線	直接開料	1956	支	1	5	GC
W2	X85767	70生窗玉頂	PW02-05	695	支	1	5	GC
W1	X85767	70生窗玉頂	PW02-04	695	支	1	5	GC
H1R	X85767	70生窗玉邊企	PW02-02	2030	支	1	5	GC
H1	X85767	70生窗玉邊企	PW02-01	2030	支	1	5	GC

数量: 5
 材料: 详见本图附表
 表面处理: UCT806812XL-3
 制图: JASON
 日期: 2020.06.02
 校核: WSH
 审核:

Rev: C

美特铝质有限公司
 MIDI Aluminium Fabricator Ltd.

工程名称: 亞皆老街 / 佛沙窗
 图名: 窗玉組裝圖 图号: S.H.L.3

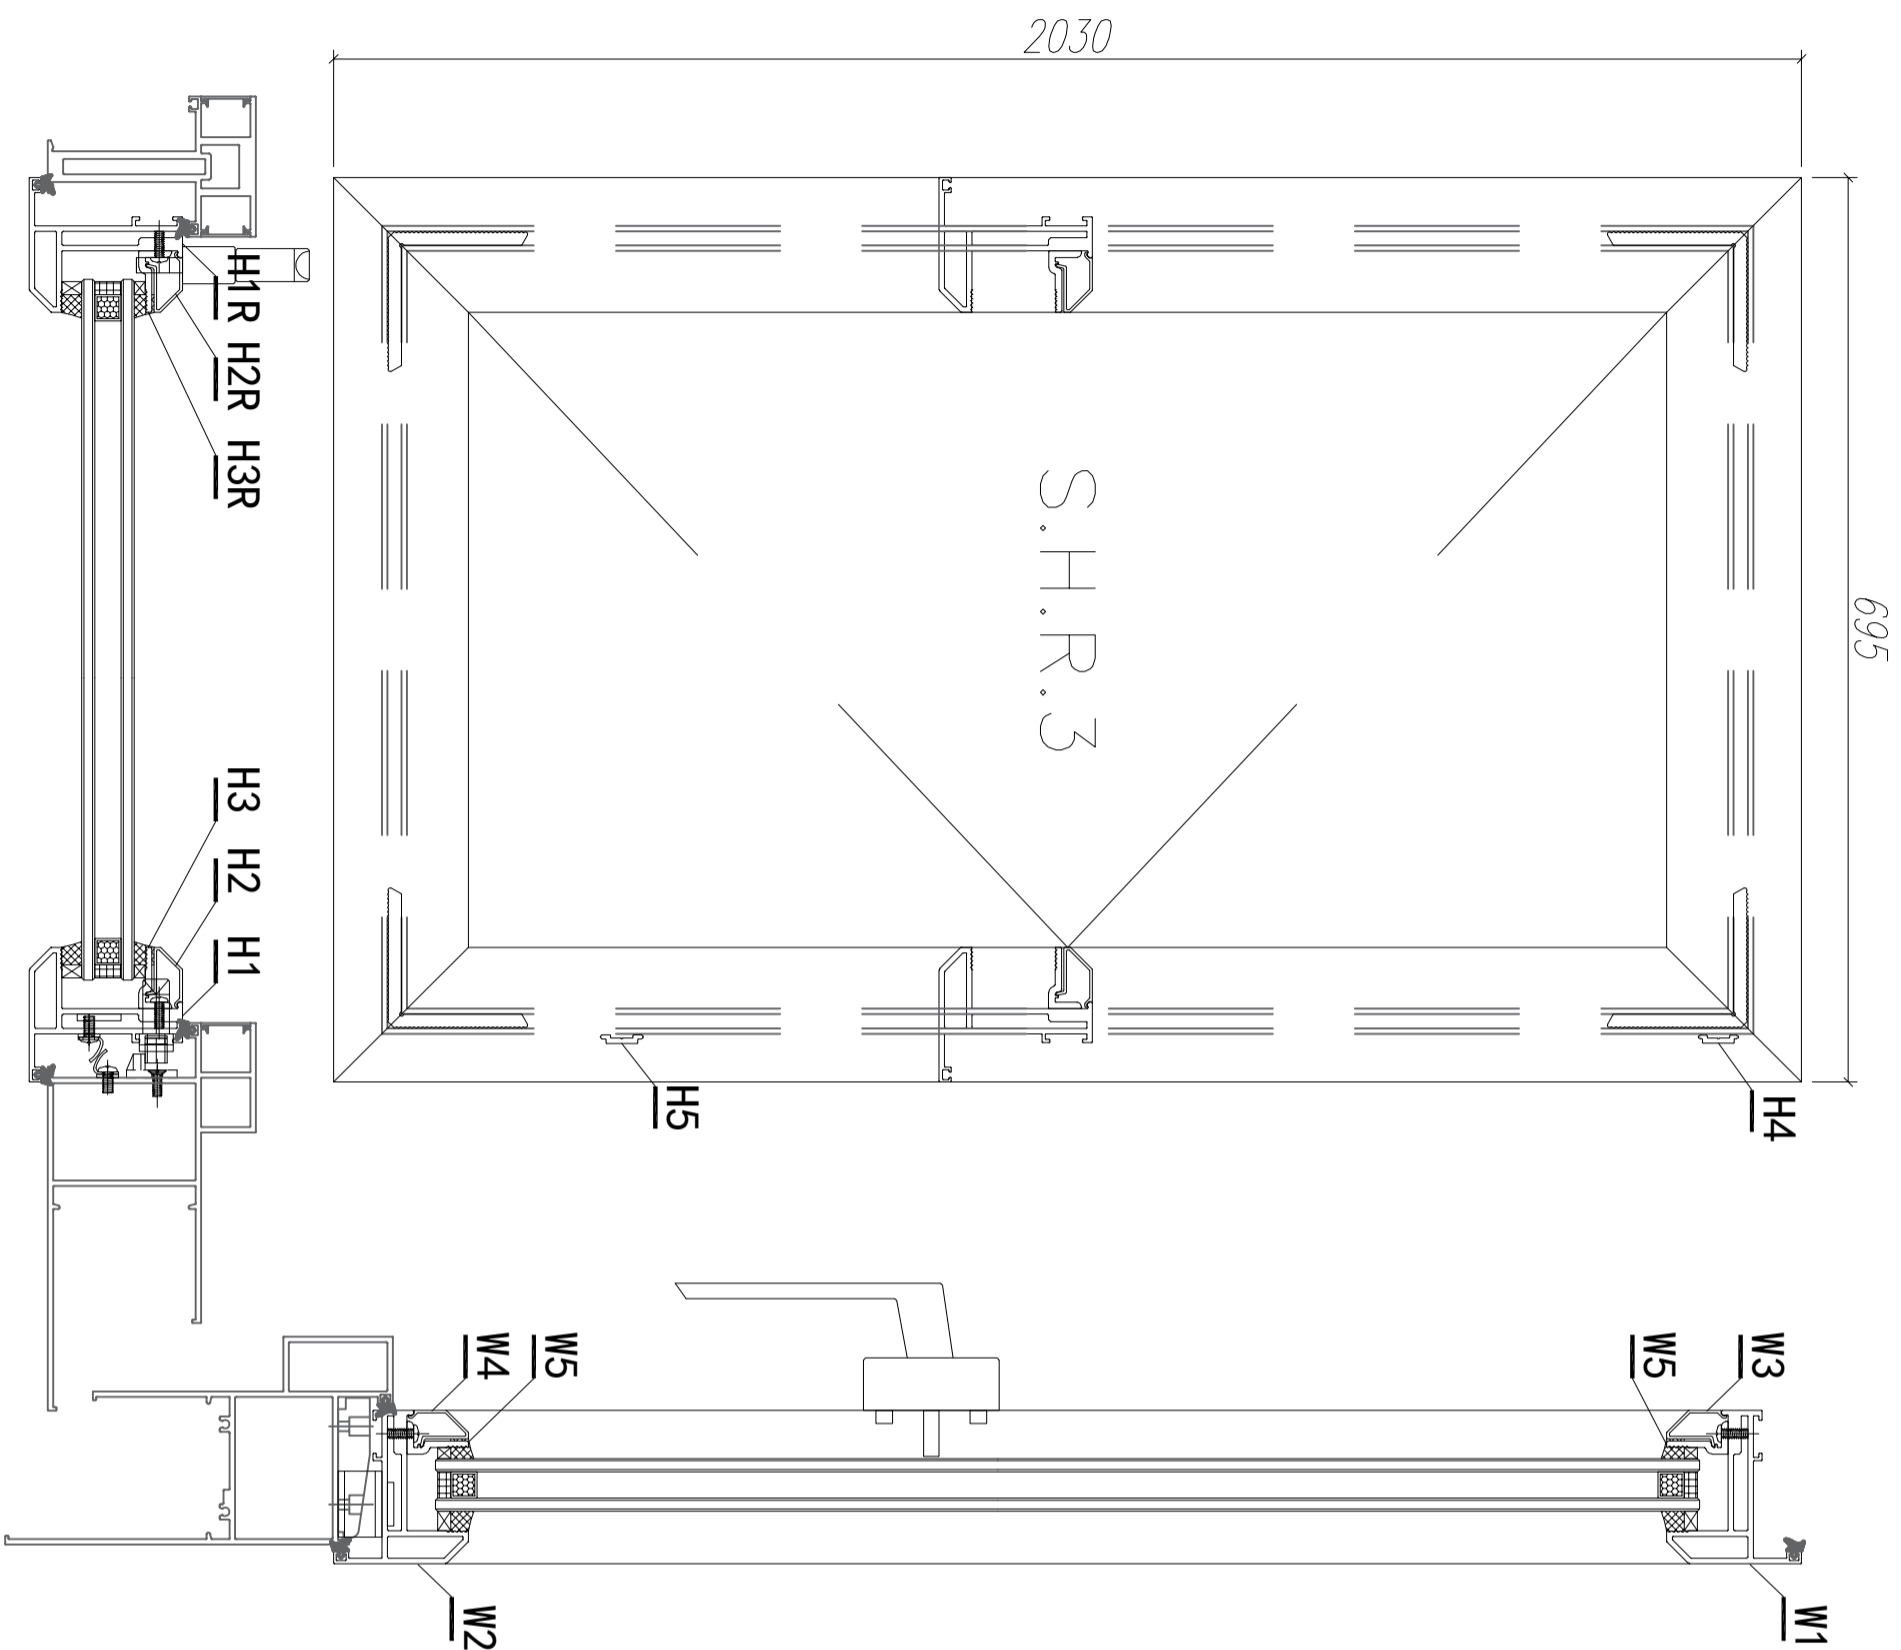


窗號	數量(趟)
W8/T3A	3
W9/T3A	2
合計:	5

注: GC---工厂安装, GD---工地安装

W7	X85824	多點鎖拉把	PW02-11	849	支	1	5	GC
W6	X85824	多點鎖拉把	PW02-11	943	支	1	5	GC
W5	X85834	70窗玻璃壓條	PW02-06	570	支	2	10	GC
W4	X85768	70生窗玻璃壓條	斜角開料	590	支	1	5	GC
W3	X85768	70生窗玻璃壓條	斜角開料	590	支	1	5	GC
H3R	X85834	70窗玻璃夾角	PW02-08	1956	支	1	5	GC
H3	X85834	70窗玻璃夾角	PW02-06	1956	支	1	5	GC
H2R	X85768	70生窗玻璃壓條	PW02-10	1956	支	1	5	GC
H2	X85768	70生窗玻璃壓條	直接開料	1956	支	1	5	GC
W2	X85767	70生窗玉頂	PW02-04	695	支	1	5	GC
W1	X85767	70生窗玉頂	PW02-05	695	支	1	5	GC
H1R	X85767	70生窗玉邊企	PW02-03	2030	支	1	5	GC
H1	X85767	70生窗玉邊企	PW02-01	2030	支	1	5	GC
序號	材料編號	材料名稱	加工圖號	長度 L (MM)	單位	單樁	小計	備注

数量: 5
 材料: 详见本图附表
 表面处理: UCT806812XL-3
 制图: JASON
 日期: 2020.06.02
 校核: WSH
 审核:


Rev: B

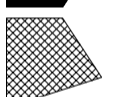

美特鋁質有限公司
 MTDI Aluminium Fabricator Ltd.

工程名称: 亞皆老街 / 佛沙窗

图名: 窗玉組裝圖 图号: S. H. R. 3

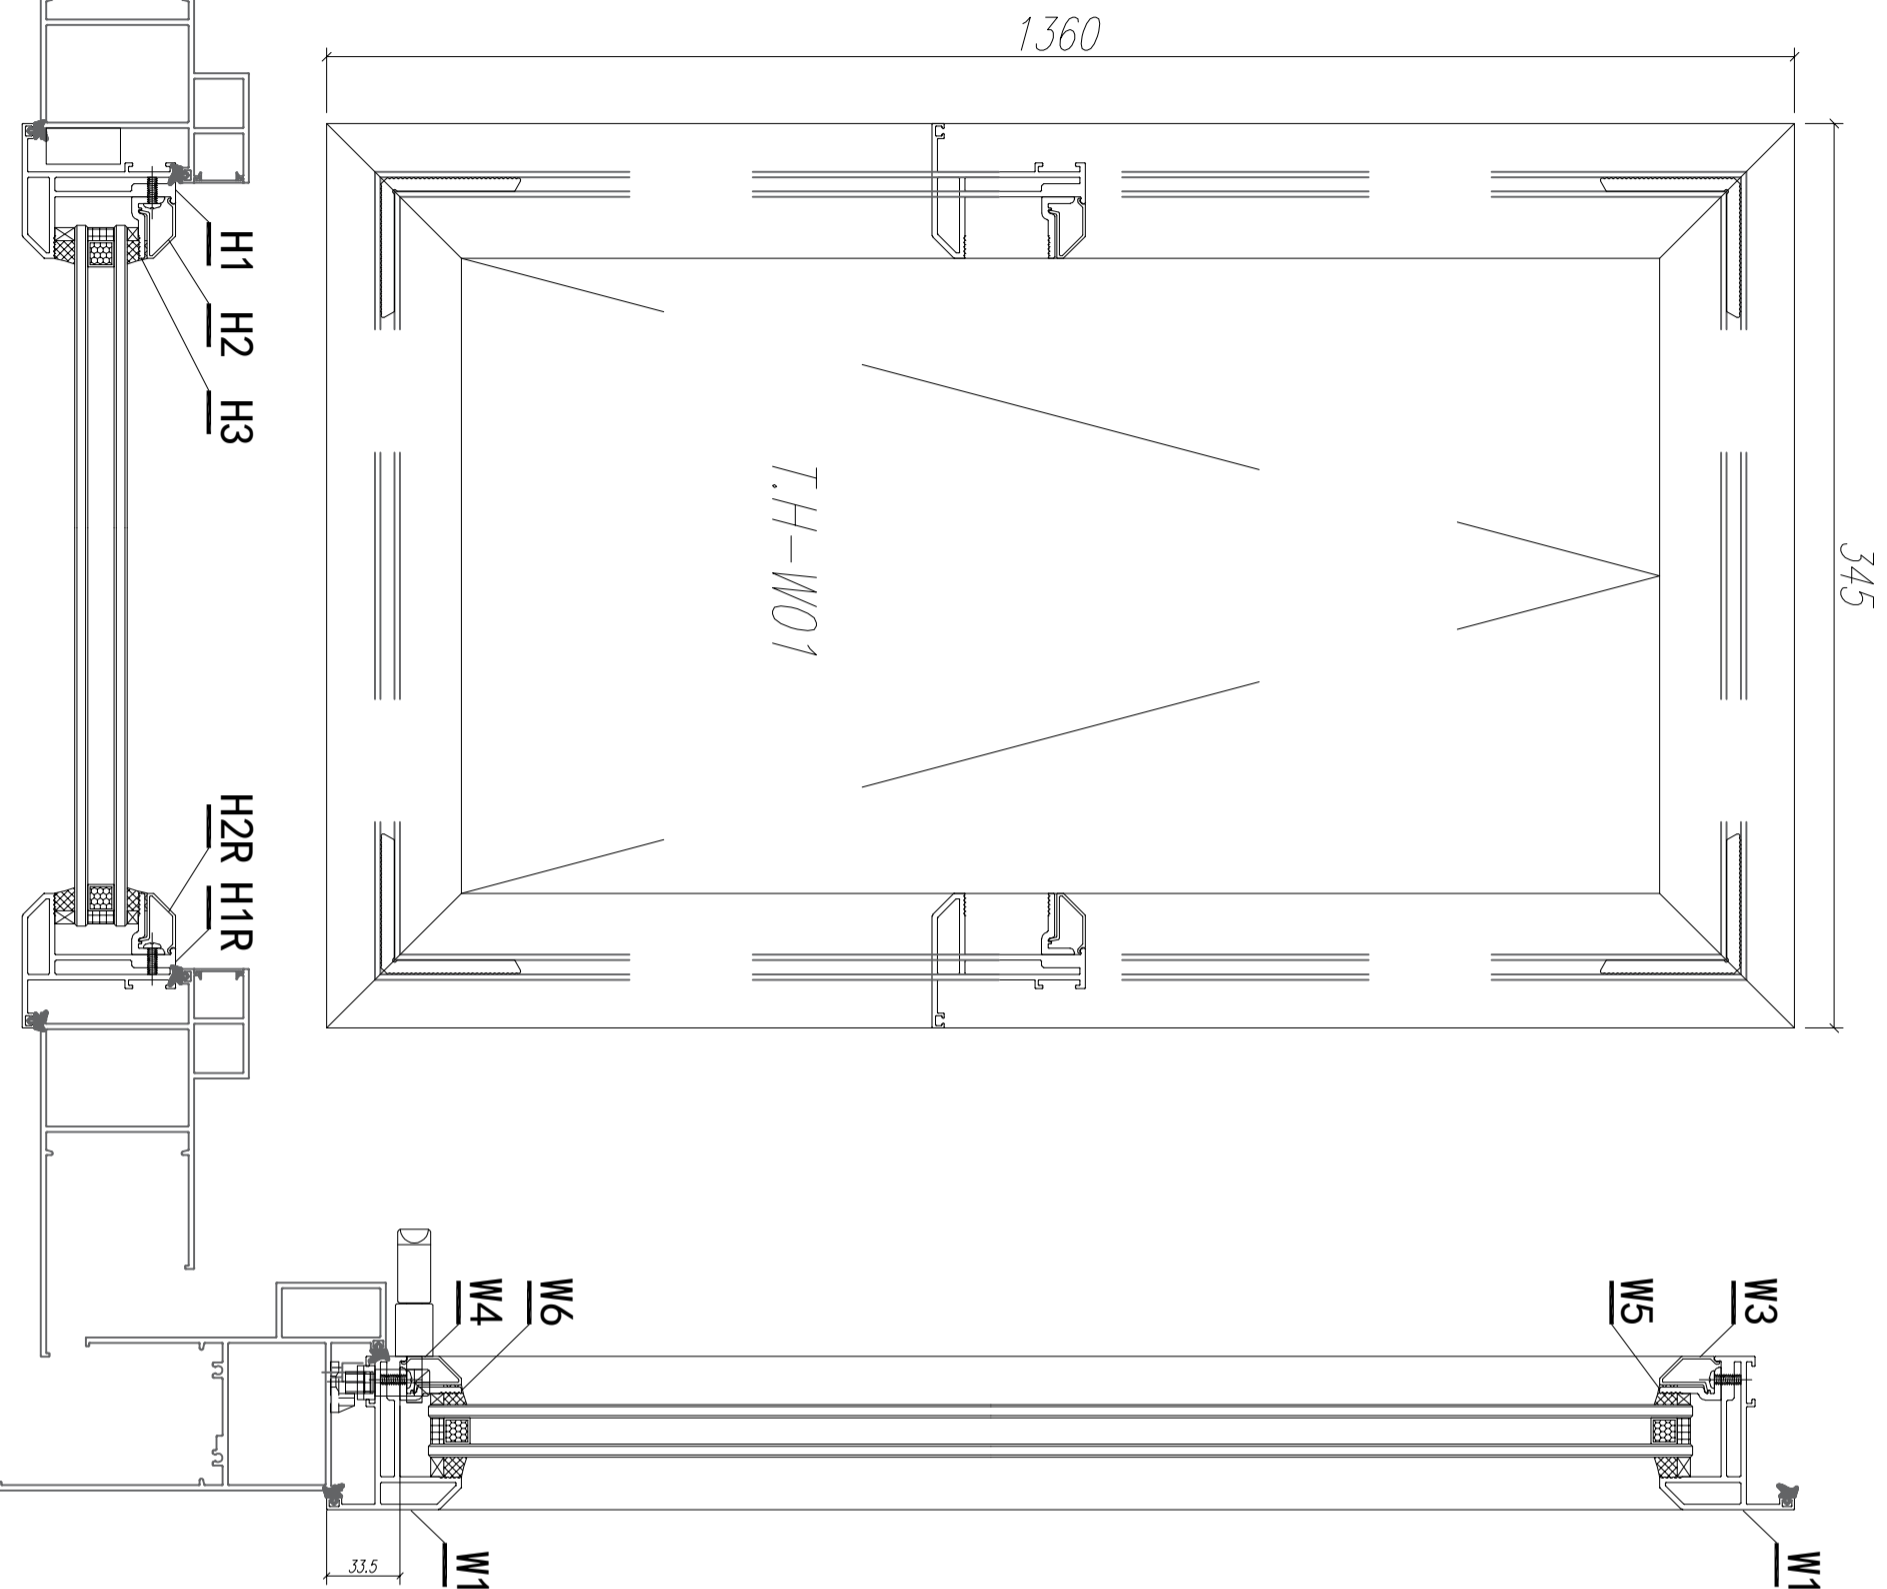


窗號	數量 (樞)
W4/T2A	3
W4/T2B	3
W4/T3B	3
合計:	9

注: GC---工厂安装, GD---工地安装

序号	材料編號	材料名稱	加工圖号	长度 L (MM)	单位	单樞小计	备注
W8	X85824	多點鎖拉把	PW03-08	75	支	1 9	GC
W7	X85824	多點鎖拉把	PW03-08	93	支	1 9	GC
W6	X85834	70窗玻璃夾角	PW03-06	271	支	1 9	GC
W5	X85834	70窗玻璃夾角	PW02-06	271	支	1 9	GC
W4	X85768	70生窗玻璃壓線	PW03-07	271	支	1 9	GC
W3	X85768	70生窗玻璃壓線	直接開料	271	支	1 9	GC
H3	X85834	70窗玻璃夾角	PW02-06	1235	支	2 18	GC
H2R	X85768	70生窗玻璃壓線	斜角開料	1255	支	1 9	GC
H2	X85768	70生窗玻璃壓線	斜角開料	1255	支	1 9	GC
W2	X85767	70生窗玉底	PW03-03	345	支	1 9	GC
W1	X85767	70生窗玉頂	PW03-01	345	支	1 9	GC
H1R	X85767	70生窗玉邊企	PW03-05	1360	支	1 9	GC
H1	X85767	70生窗玉邊企	PW03-04	1360	支	1 9	GC

数量: 9
 材料: 详见本图附表
 表面处理: UCT806812XL-3
 制图: JASON
 日期: 2020.05.12
 审核: WSH
 Rev: B

工程名称: 亞皆老街 / 佛沙窗
 图名: 窗玉組裝圖
 图号: TH-W01
 美特鋁質有限公司
 MIDI Aluminium Fabricator Ltd.

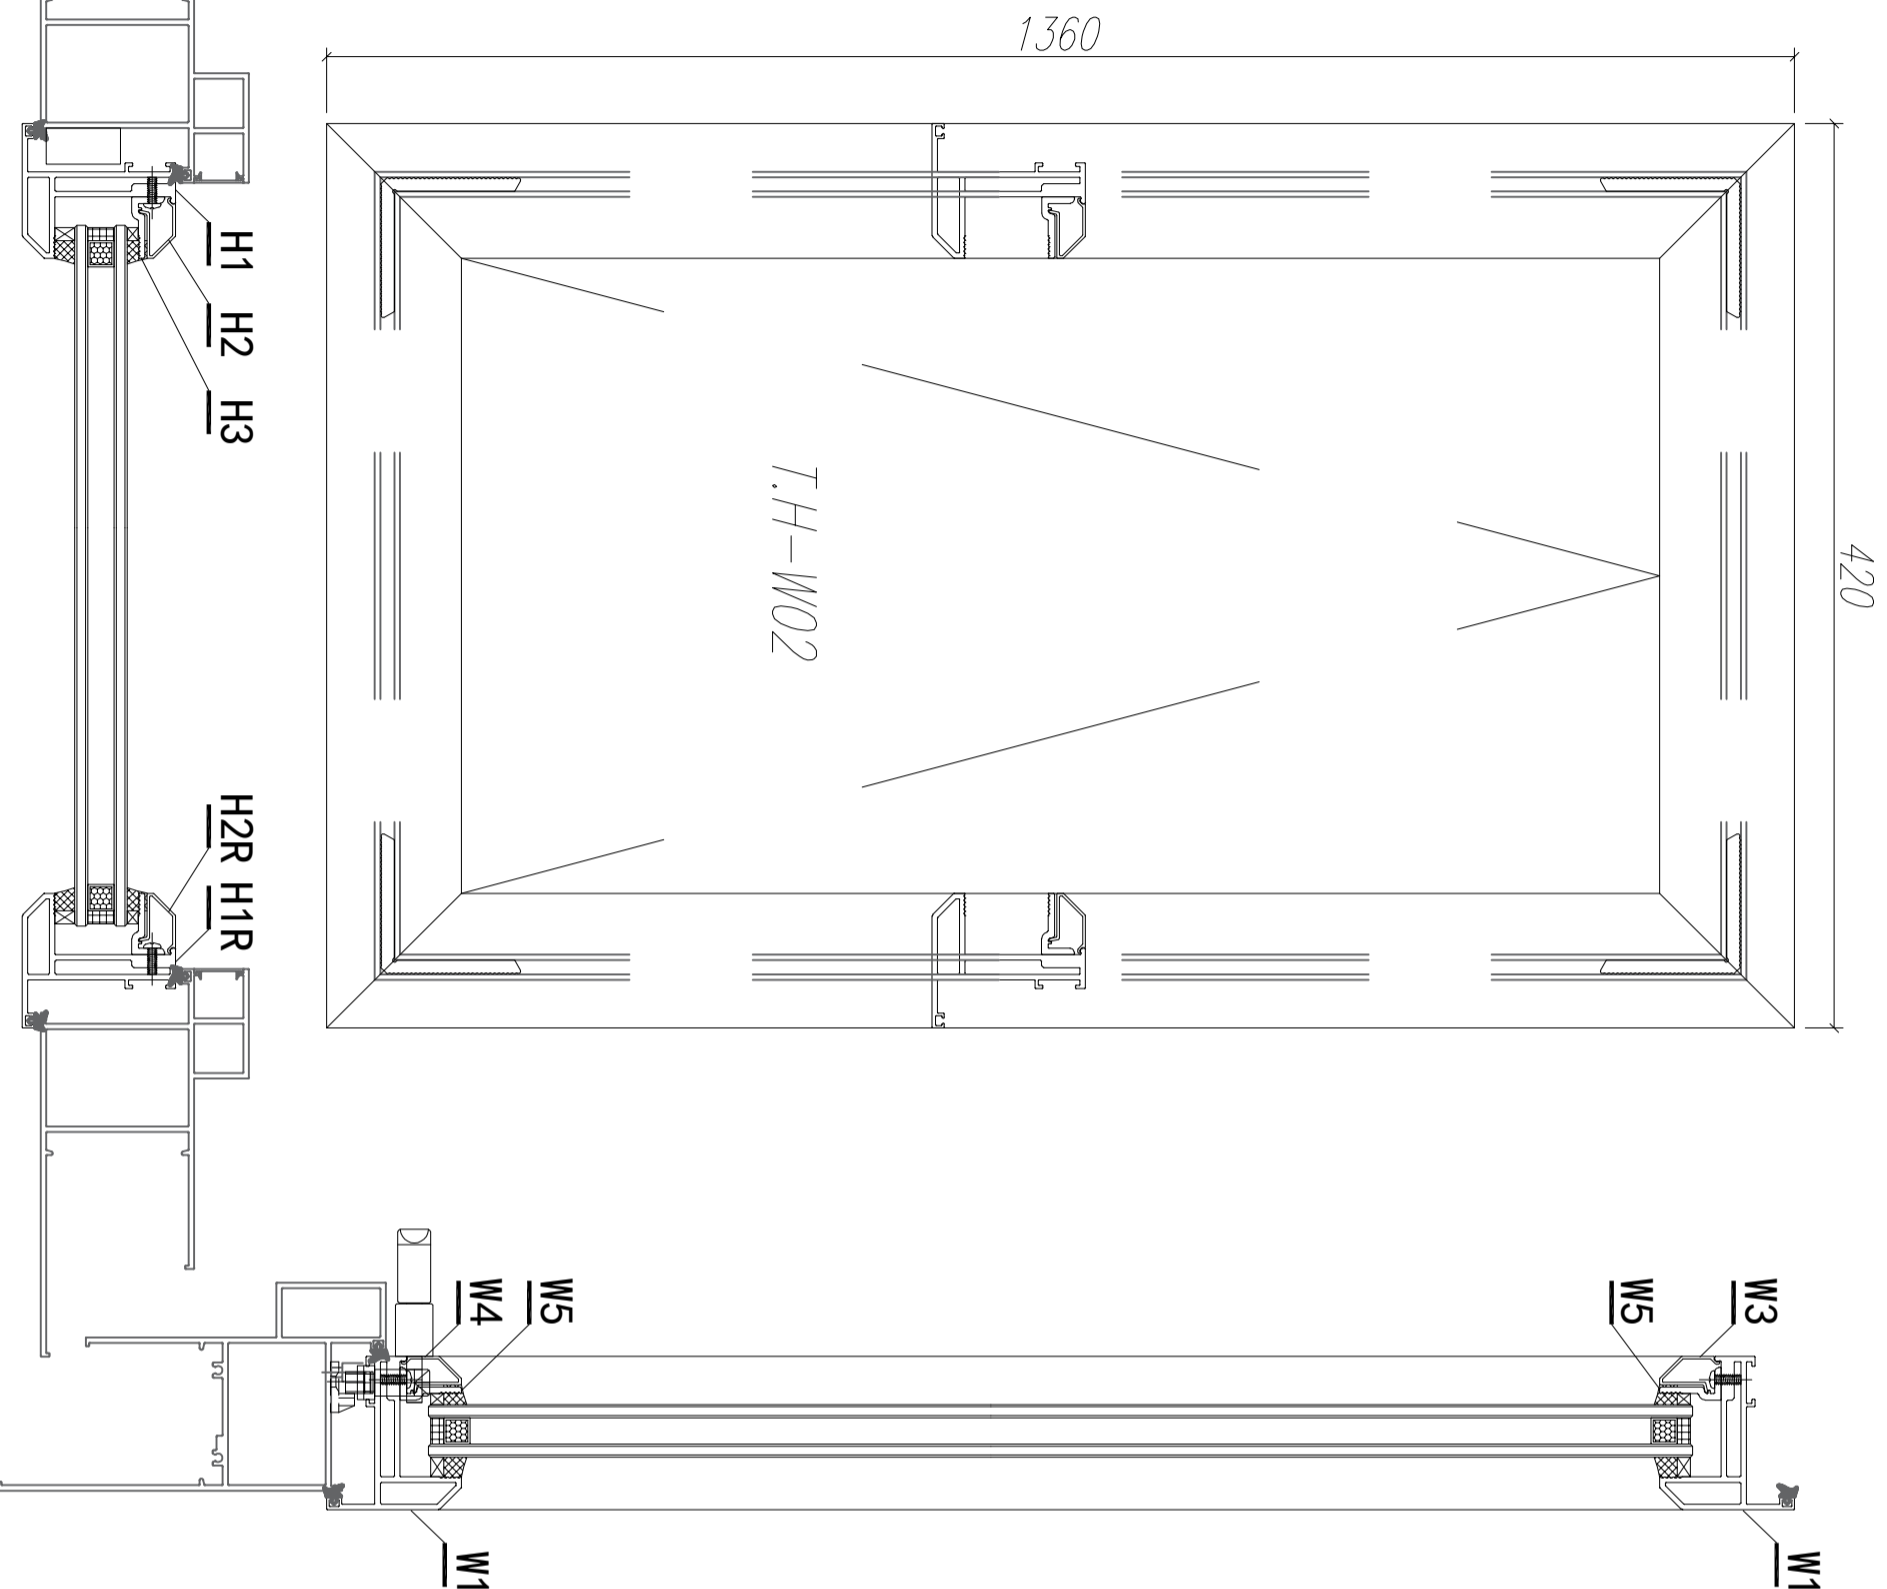

窗號	數量 (檯)
W5/T2A	3
W5/T2B	3
W5/T3B	3
合計:	9


注: GC---工厂安装, GD---工地安装

序号	材料編號	材料名稱	加工圖号	长度 L (MM)	单位	单檯小计数量	备注	
W7	X85824	多點鎖拉把	PW03-08	113	支	1	9	GC
W6	X85824	多點鎖拉把	PW03-08	130	支	1	9	GC
W6	X85834	70窗玻璃夾角	PW03-06	346	支	1	9	GC
W5	X85834	70窗玻璃夾角	斜角開料	346	支	1	9	GC
W4	X85768	70生窗玻璃壓線	PW03-07	346	支	1	9	GC
W3	X85768	70生窗玻璃壓線	直接開料	346	支	1	9	GC
H3	X85834	70窗玻璃夾角	PW02-06	1235	支	2	18	GC
H2R	X85768	70生窗玻璃壓線	斜角開料	1255	支	1	9	GC
H2	X85768	70生窗玻璃壓線	斜角開料	1255	支	1	9	GC
W2	X85767	70生窗玉邊	PW03-03	420	支	1	9	GC
W1	X85767	70生窗玉頂	PW03-01	420	支	1	9	GC
H1R	X85767	70生窗玉邊	PW03-05	1360	支	1	9	GC
H1	X85767	70生窗玉邊	PW03-04	1360	支	1	9	GC

数量: 9
 材料: 详见本图附表
 表面处理: UCT806812XL-3
 制图: JASON
 日期: 2020.05.12
 审核: WSH
 Rev: B

工程名称: 亞皆老街 / 佛沙窗
 图名: 窗玉組裝圖
 图号: TH-W02
 美特鋁質有限公司
 MIDI Aluminium Fabricator Ltd.

窗號	數量 (檯)
W4/T3A	3
W5/T3A	3
合計:	6

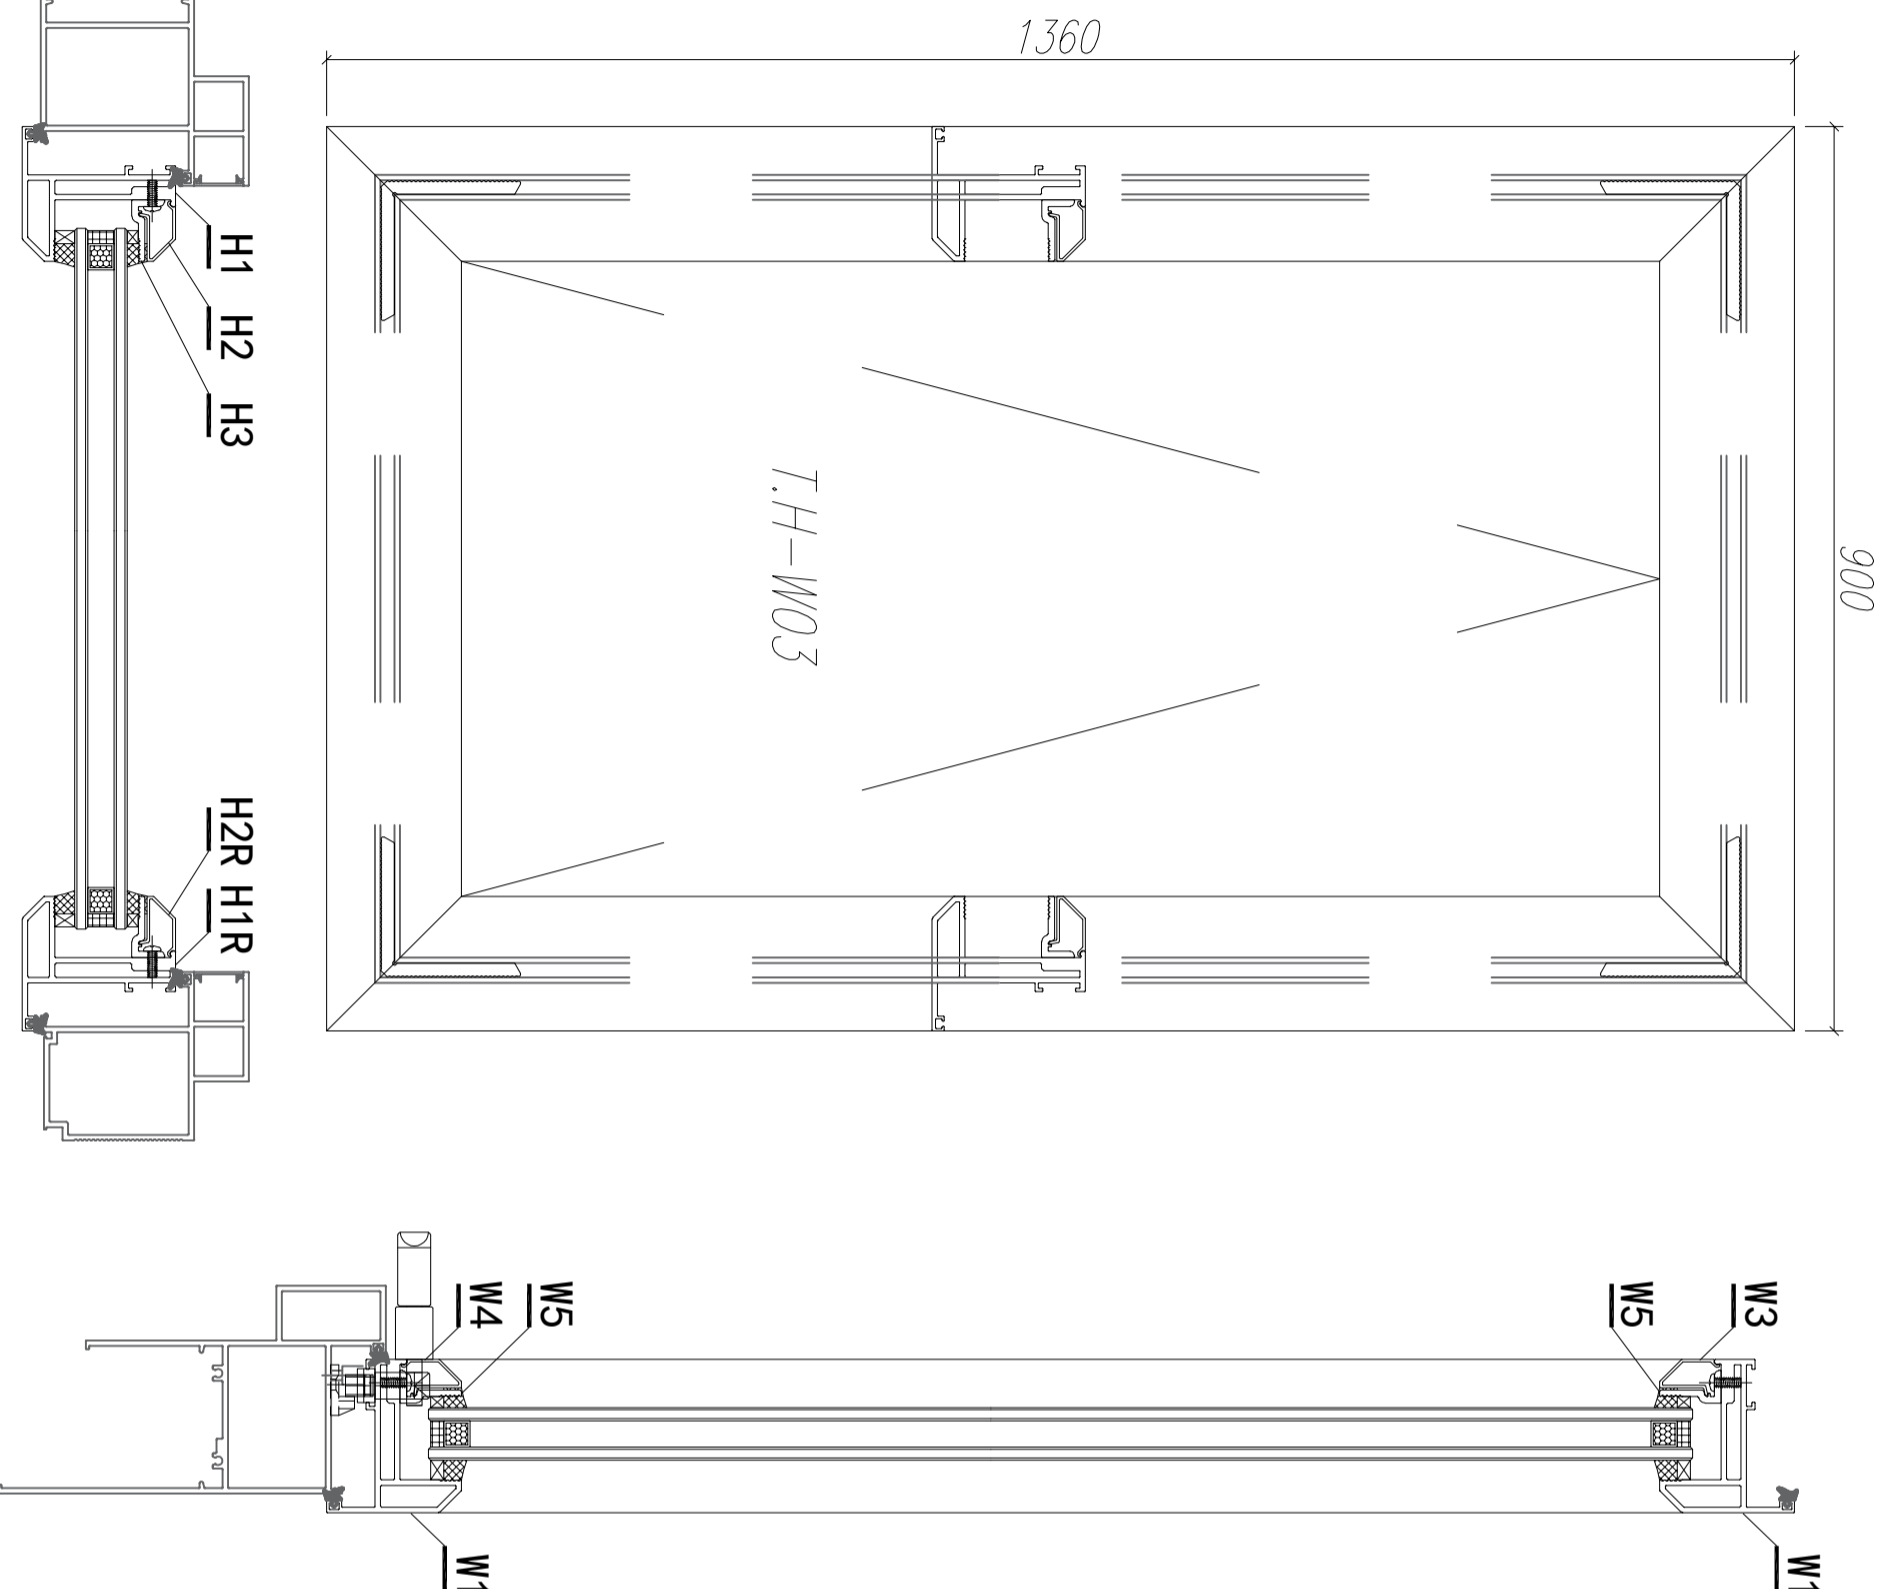

注: GC---工厂安装, GD---工地安装

序号	材料編號	材料名稱	加工圖號	长度 L (MM)	单位	单檯小計数量	备注
W7	X85824	多點鎖拉把	PW03-08	322	支	1 6	GC
W6	X85824	多點鎖拉把	PW03-08	342	支	1 6	GC
W6	X85834	70窗玻璃夾角	PW03-06	826	支	1 6	GC
W5	X85834	70窗玻璃夾角	PW02-06	826	支	1 6	GC
W4	X85768	70生窗玻璃壓線	PW03-07	826	支	1 6	GC
W3	X85768	70生窗玻璃壓線	直接開料	826	支	1 6	GC
H3	X85834	70窗玻璃夾角	PW02-06	1235	支	2 12	GC
H2R	X85768	70生窗玻璃壓線	斜角開料	1255	支	1 6	GC
H2	X85768	70生窗玻璃壓線	斜角開料	1255	支	1 6	GC
W2	X85767	70生窗玉底	PW03-03	900	支	1 6	GC
W1	X85767	70生窗玉頂	PW03-02	900	支	1 6	GC
H1R	X85767	70生窗玉邊企	PW03-05	1360	支	1 6	GC
H1	X85767	70生窗玉邊企	PW03-04	1360	支	1 6	GC

数量: 6
 材料: 详见本图附表
 表面处理: UCT806812XL-3
 制图: JASON
 日期: 2020.05.12
 审核: WSH
 Rev: B


美特铝质有限公司
 MIDI Aluminium Fabricator Ltd.

工程名称: 亞皆老街 / 佛沙窗

图名: 窗玉組裝圖

图号: TH-W03

窗號	數量 (樞)
W3/T3A	9
合計:	9

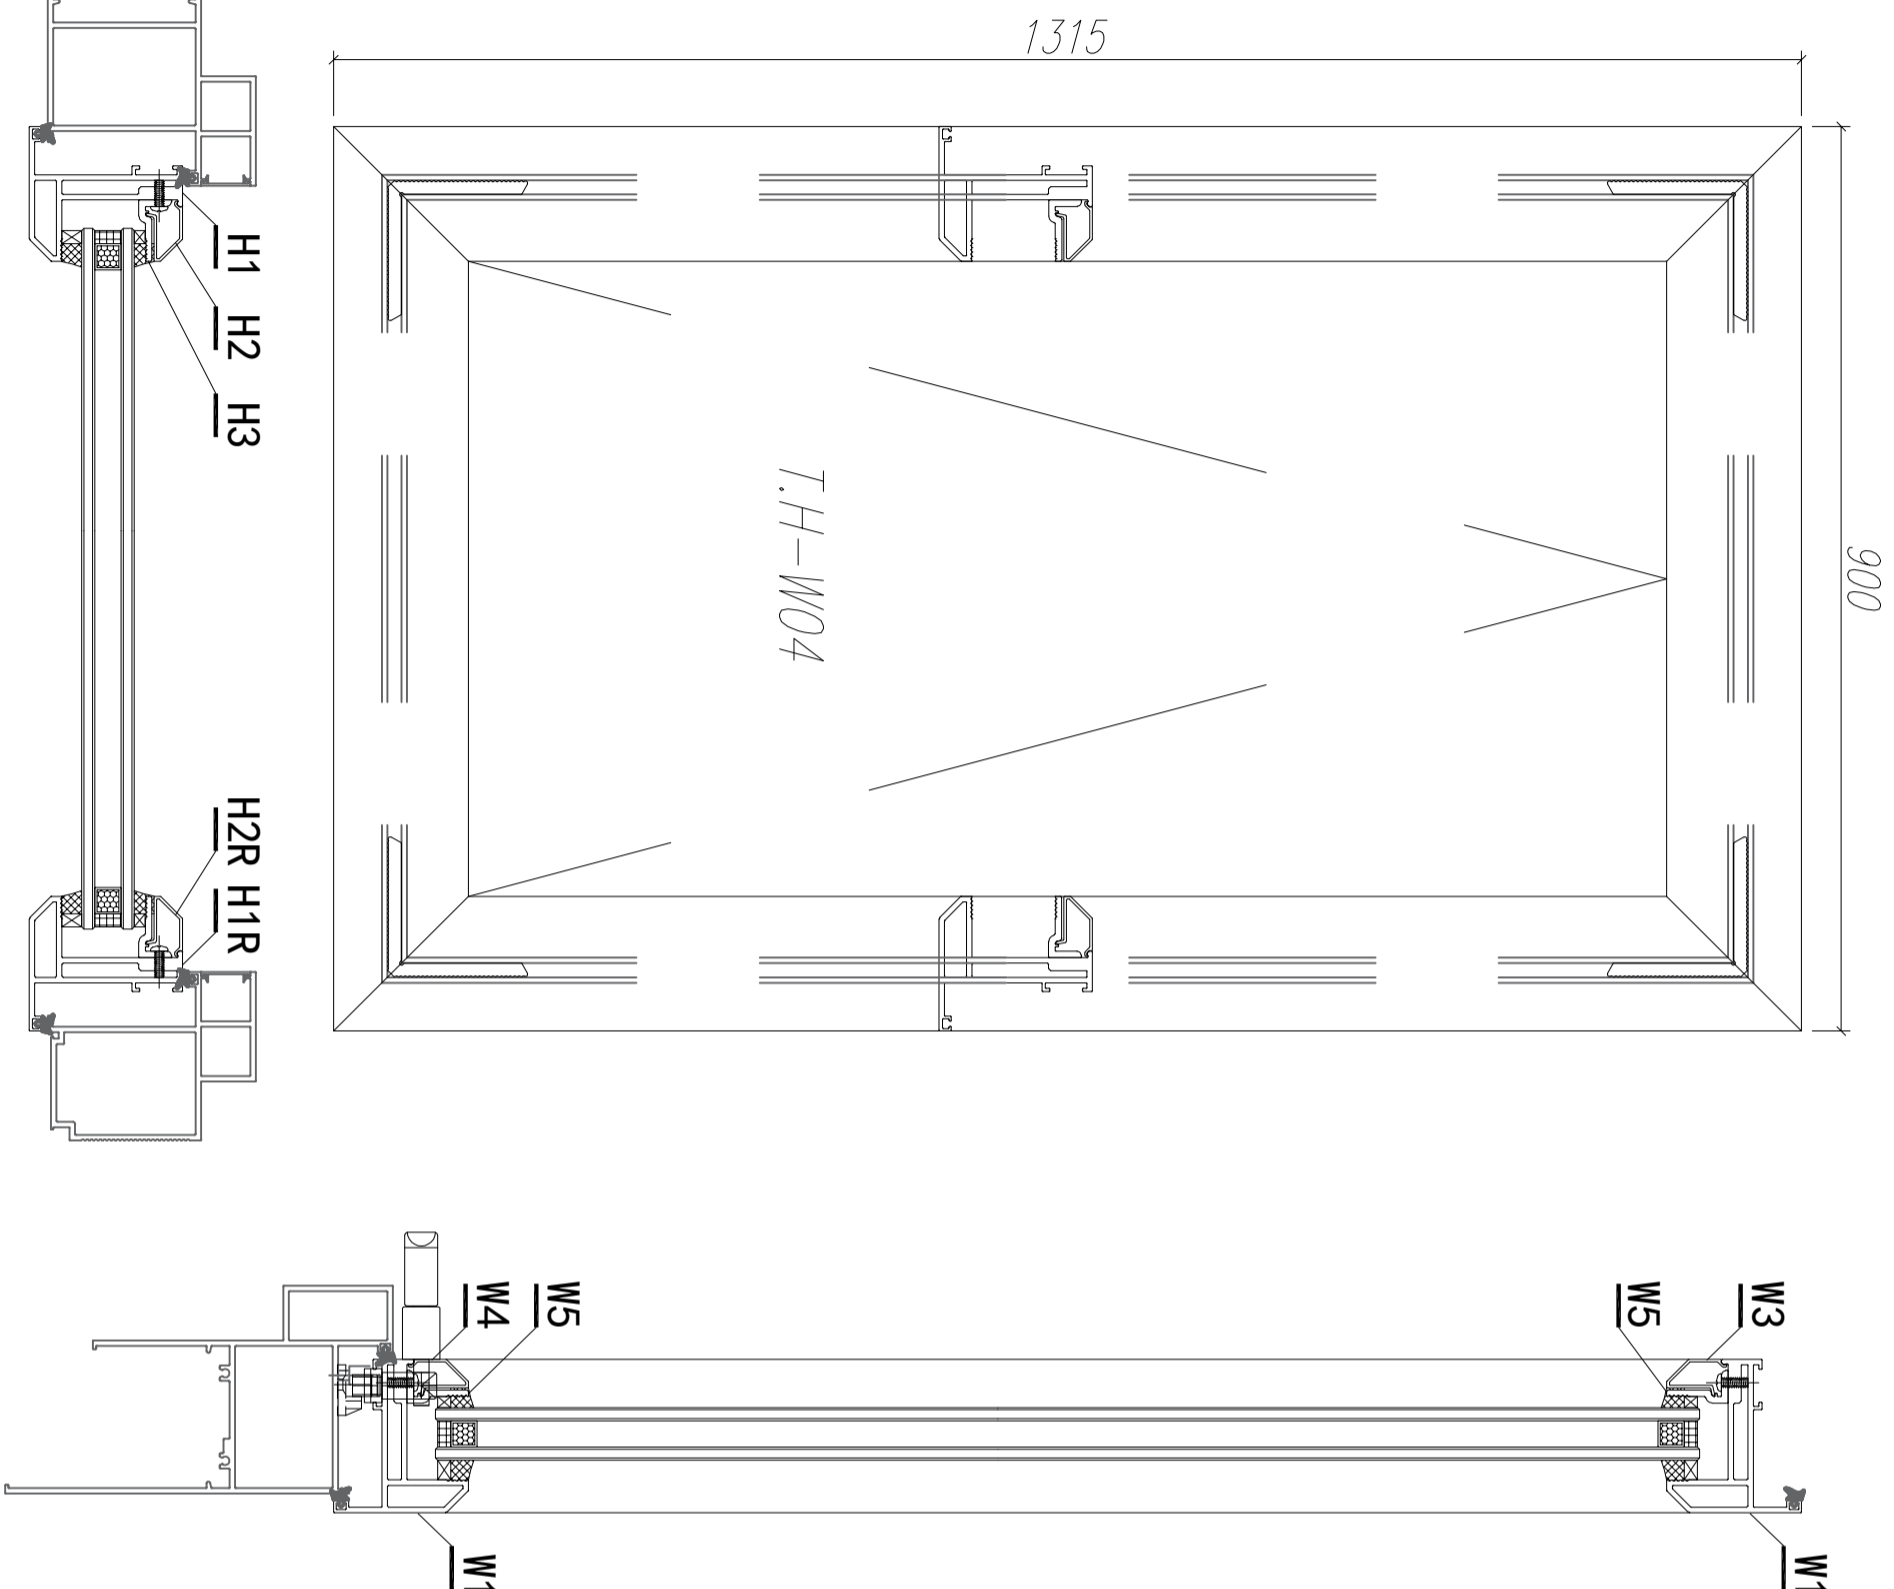


注: GC---工厂安装, GD---工地安装

序号	材料編號	材料名稱	加工圖号	长度 L (MM)	单位	单樞小计数量	备注
W7	X85824	多點鎖拉把	PW03-08	322	支	1 9	GC
W6	X85824	多點鎖拉把	PW03-08	342	支	1 9	GC
W6	X85834	70窗玻璃夾角	PW03-06	826	支	1 9	GC
W5	X85834	70窗玻璃夾角	PW02-06	826	支	1 9	GC
W4	X85768	70生窗玻璃壓線	PW03-07	826	支	1 9	GC
W3	X85768	70生窗玻璃壓線	直接開料	826	支	1 9	GC
H3	X85834	70窗玻璃夾角	PW02-06	1190	支	2 18	GC
H2R	X85768	70生窗玻璃壓線	斜角開料	1210	支	1 9	GC
H2	X85768	70生窗玻璃壓線	斜角開料	1210	支	1 9	GC
W2	X85767	70生窗玉底	PW03-03	900	支	1 9	GC
W1	X85767	70生窗玉頂	PW03-02	900	支	1 9	GC
H1R	X85767	70生窗玉邊企	PW03-05	1315	支	1 9	GC
H1	X85767	70生窗玉邊企	PW03-04	1315	支	1 9	GC

数量: 9
 材料: 详见本图附表
 表面处理: UCT806812XL-3
 制图: JASON
 日期: 2020.05.12
 审核: WSH
 Rev: B




工程名称: 亞皆老街 / 佛沙窗
 图名: 窗玉組裝圖
 图号: TH-W04

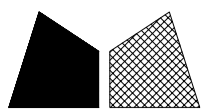


工程號 J852 地盤 亞皆老街

窗號	L	數量	A	M	N
SHL1	1956	21	103	350	5
SHR1	1956	21	103	350	5
SHL2	1956	6	103	350	5
SHR2	1956	6	103	350	5
SHL3	1956	5	103	350	5
SHR3	1956	5	103	350	5
TH-W01	1235	18	92.5	350	3
TH-W02	1235	18	92.5	350	3
TH-W03	1235	12	92.5	350	3
TH-W04	1190	18	70	350	3
TH-W03	826	6	63	350	2
TH-W04	826	9	63	350	2
SHL1	575	42	37.5	250	2
SHR1	575	42	37.5	250	2
SHL3	570	10	35	250	2
SHR3	570	10	35	250	2
SHL2	495	12	47.5	200	2
SHR2	495	12	47.5	200	2
TH-W02	346	9	23	300	1
TH-W01	271	9	10.5	250	1
合計:		291			

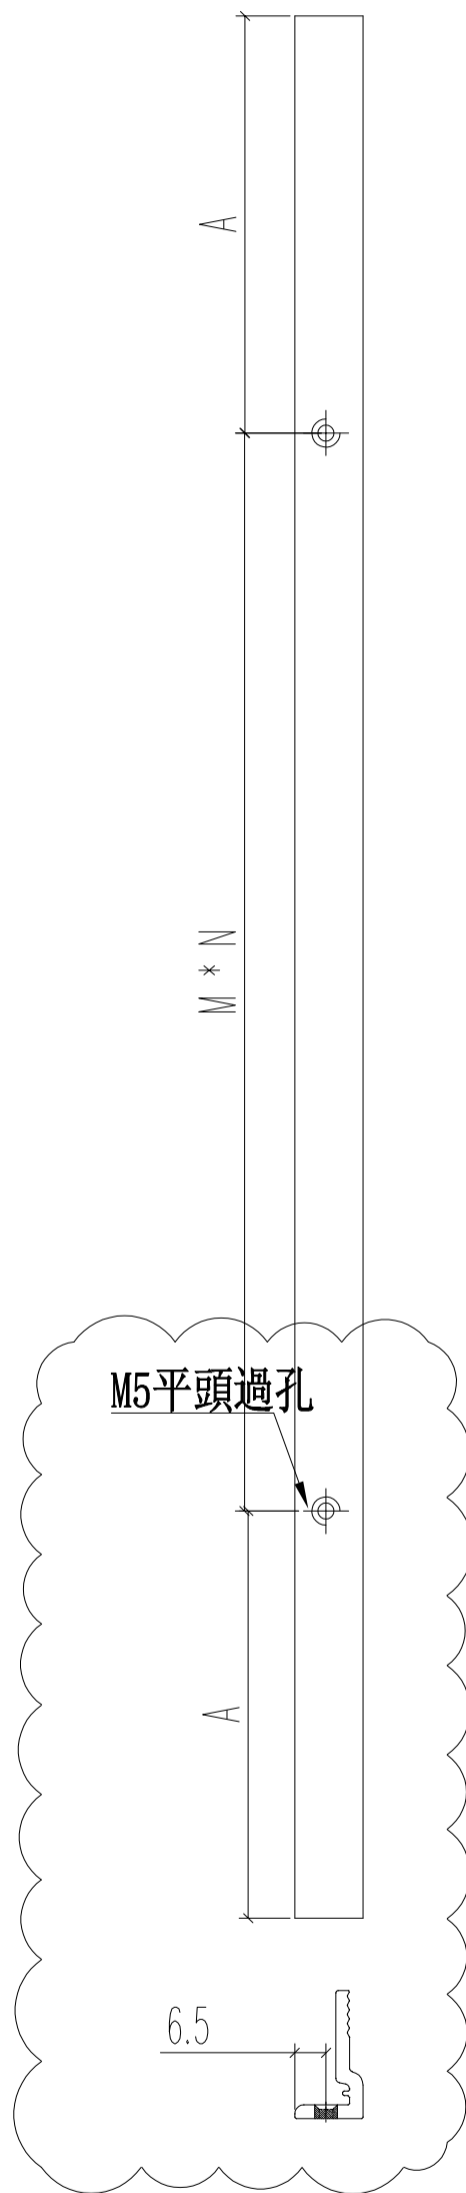

名稱	70窗玻璃夾角	制圖	JASON	2020.06.22	修改	A	B	C
材料	X85834	復核	WHS		日期	2020.07.18	2020.08.08	2020.08.12
顏色	UCT806812XL-3	批准			圖號	PW02-06		


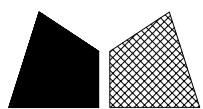


美特鋁質 有限公司
MIDI Aluminium Fabricator Ltd.


工程號 J852 地盤 亞皆老街

窗號	L	數量	A	M	N
SHL1	1956	21	103	350	5
SHL2	1956	6	103	350	5
SHL3	1956	5	103	350	5
合計:		32			


銑鎖盒避位

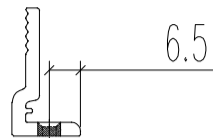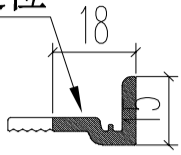

頂

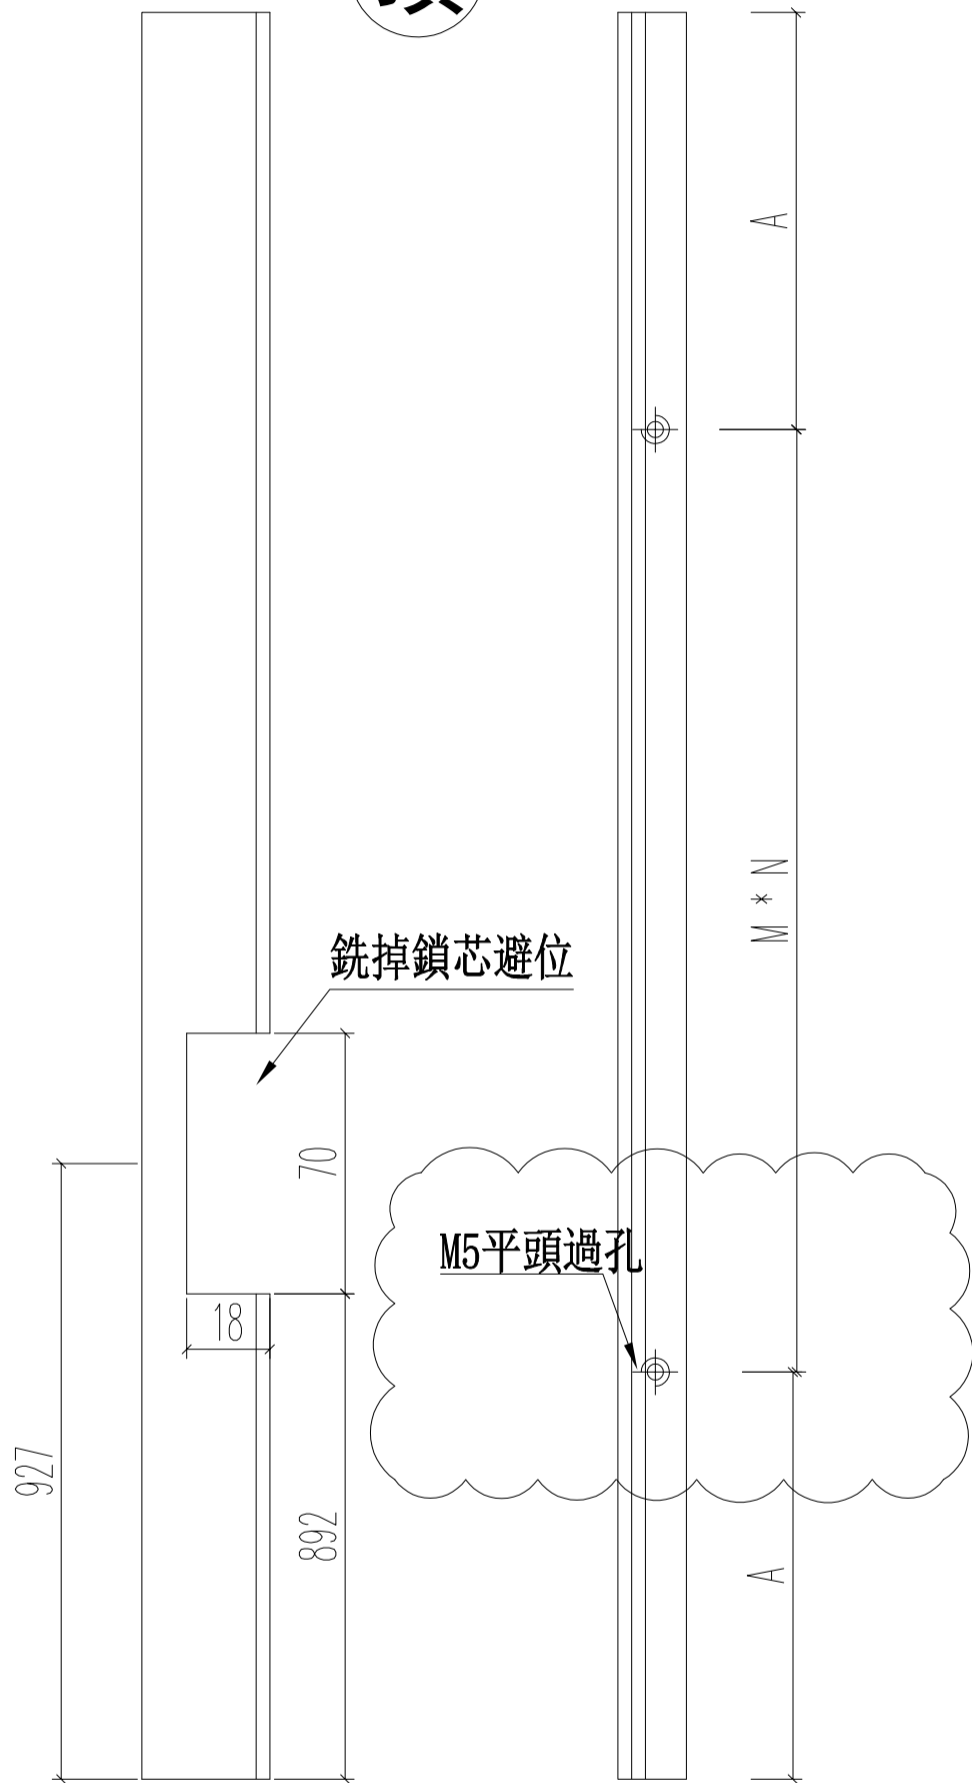


名稱	70窗玻璃夾角	制圖	JASON	2020.06.22	修改	D	B	C
材料	X85834	復核	WHS		日期	2020.08.12	2020.07.23	2020.08.08
顏色	UCT806812XL-3	批准			圖號	PW02-07		

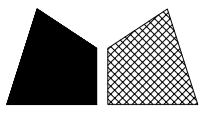


工程號 J852 地盤 亞皆老街

窗號	L	數量	A	M	N
SHR1	1956	21	103	350	5
SHR2	1956	6	103	350	5
SHR3	1956	5	103	350	5
合計:		32			

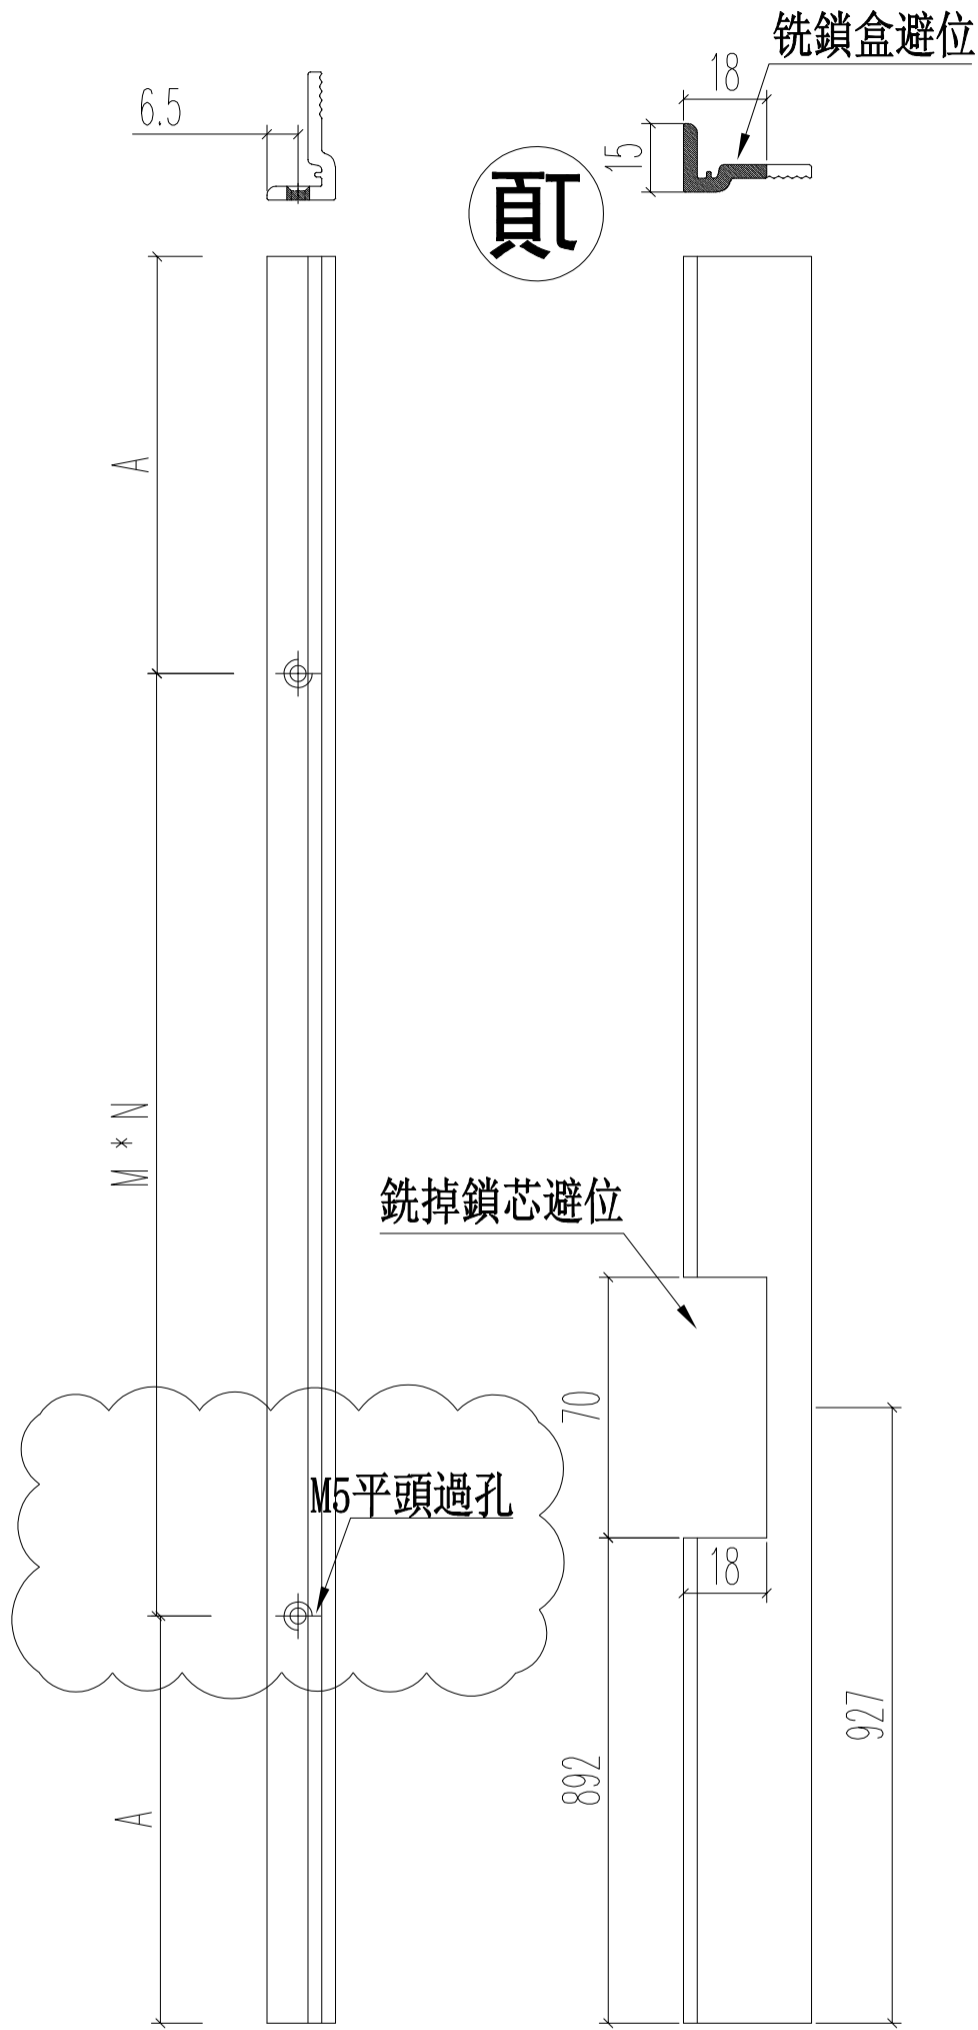

名稱	70窗玻璃夾角	制圖	JASON 2020.06.22	修改	A	B	C
材料	X85834	復核	WHS	日期	2020.07.18	2020.07.23	2020.08.12
顏色	UCT806812XL-3	批准		圖號	PW02-08		



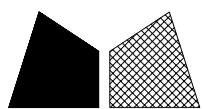


美特鋁質 有限公司
MIDI Aluminium Fabricator Ltd.


工程號 J852 地盤 亞皆老街

窗號	L	數量
SHL1	1956	21
SHL2	1956	6
SHL3	1956	5
合計:		32

頂

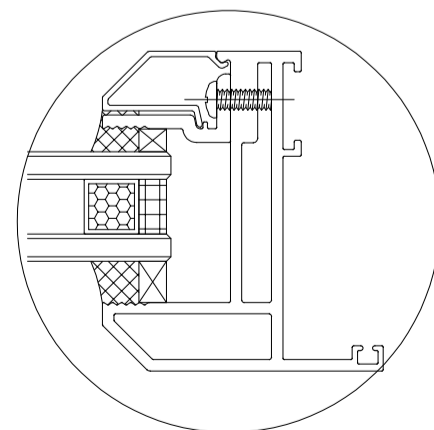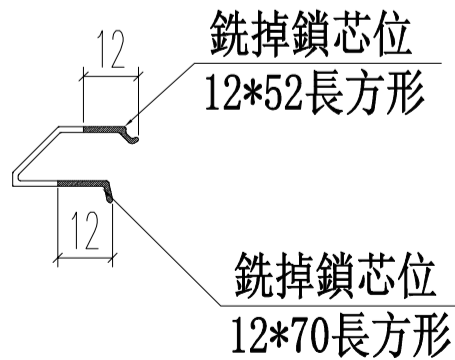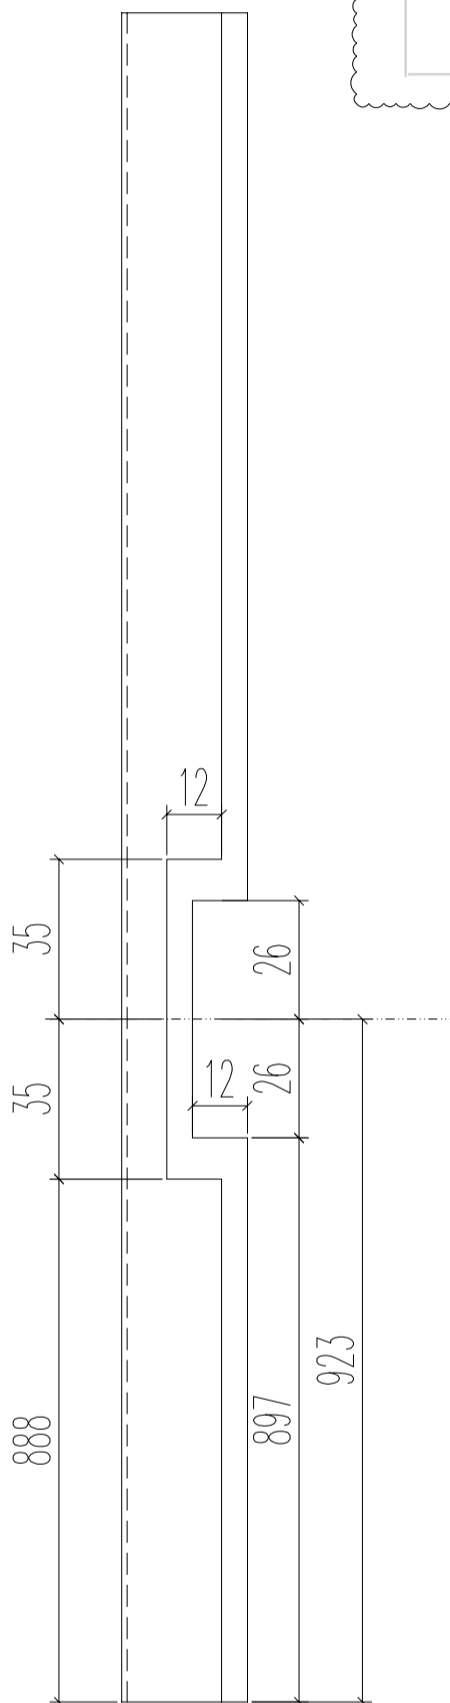

名稱	70生窗玻璃壓線	制圖	JASON	2020.06.22	修改	A	B	C
材料	X85768	復核	WHS		日期	2020.07.18	2020.07.23	2020.08.12
顏色	UCT806812XL-3	批准			圖號	PW02-09		



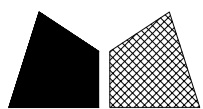


美特鋁質 有限公司
MIDI Aluminium Fabricator Ltd.


工程號	J852	地盤	亞皆老街
-----	------	----	------

窗號	L	數量
SHR1	1956	21
SHR2	1956	6
SHR3	1956	5
合計:		32

頂

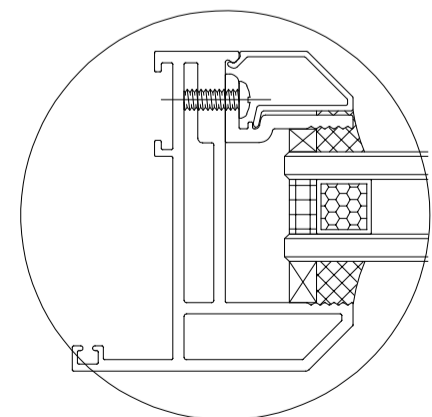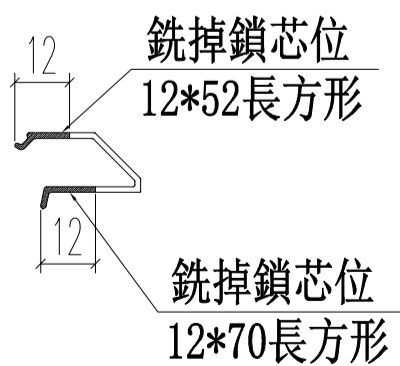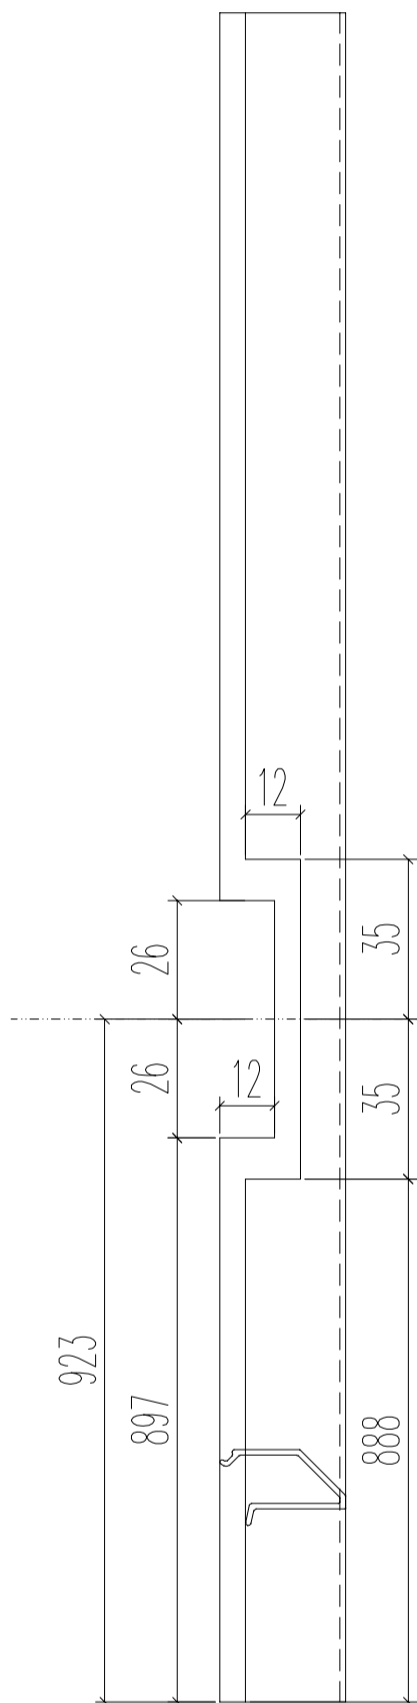

名稱	70生窗玻璃壓線	制圖	JASON	2020.06.22	修改	A	B	C
材料	X85768	復核	WHS		日期	2020.07.18	2020.07.23	2020.08.12
顏色	UCT806812XL-3	批准			圖號	PW02-10		

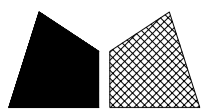


美特鋁質 有限公司
MIDI Aluminium Fabricator Ltd.


工程號 J852 地盤 亞皆老街

窗號	L	數量	A	M	N
TH-W01	271	9	10.5	250	1
TH-W02	346	9	23	300	1
TH-W03	826	6	63	350	2
TH-W04	826	9	63	350	2
合計:		33			

銑鎖盒避位

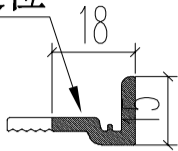

頂

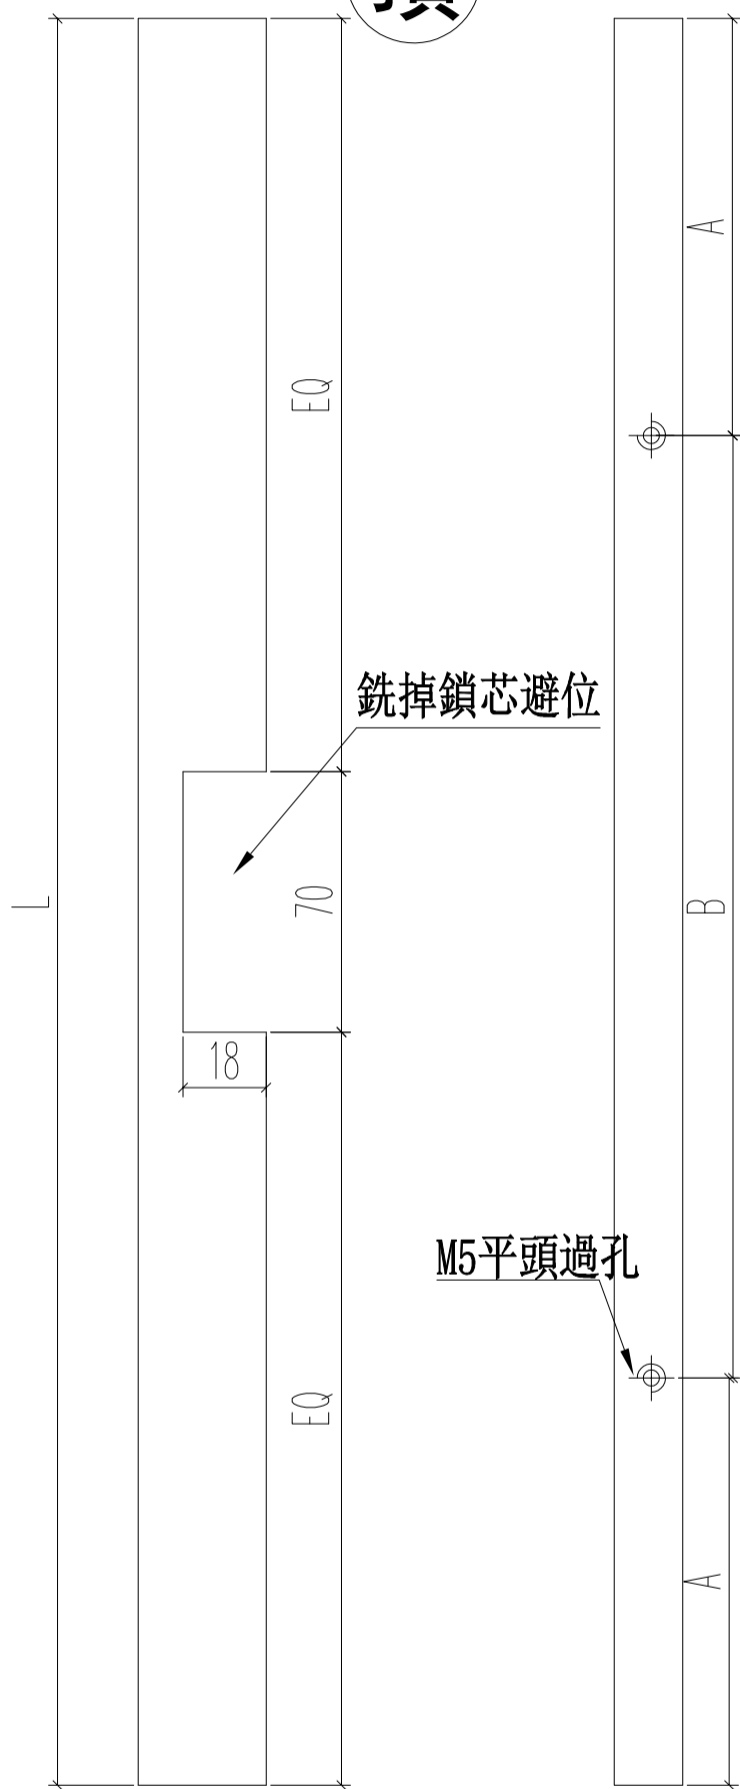


銑掉鎖芯避位

M5平頭過孔

6.5

名稱	70窗玻璃夾角	制圖	JASON	2020.06.22	修改	A	B	C
材料	X85834	復核	WHS		日期	2020.07.17	2020.08.08	2020.08.12
顏色	UCT806812XL-3	批准			圖號	PW03-06		



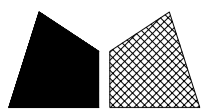


美特鋁質 有限公司
MIDI Aluminium Fabricator Ltd.

工程號 J852 地盤 亞皆老街

窗號	L	數量
TH-W01	271	9
TH-W02	346	9
TH-W03	826	6
TH-W04	826	9
合計:		33

頂

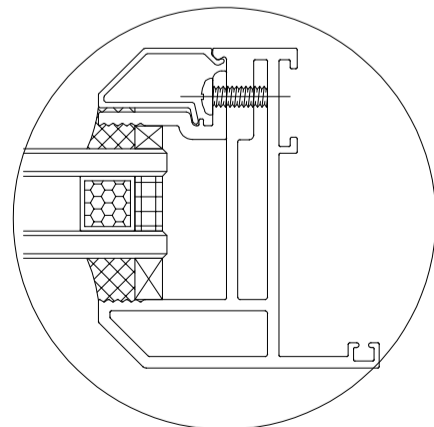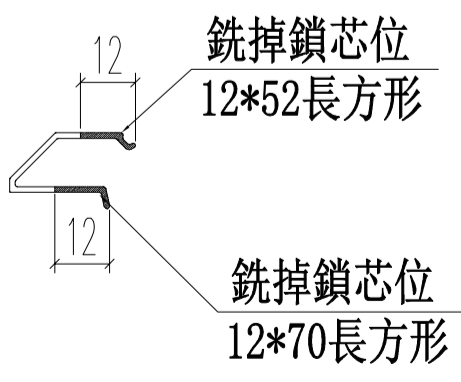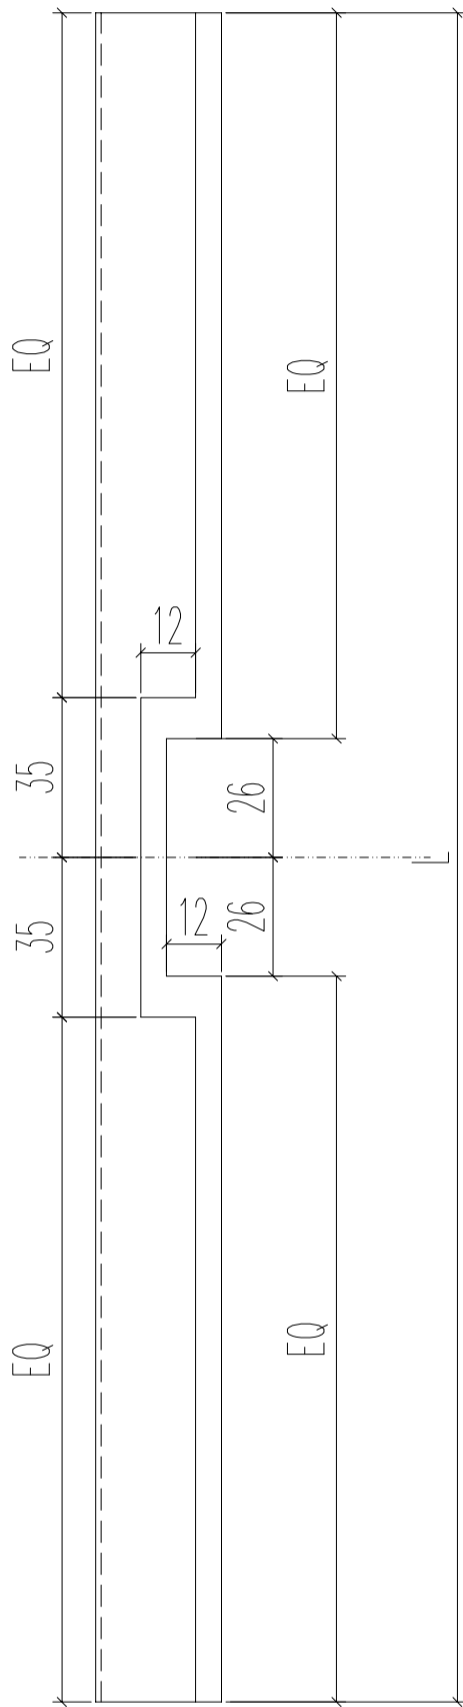

名稱	70生窗玻璃壓線	制圖	JASON	2020.06.22	修改	A	B	C
材料	X85768	復核	WHS		日期	2020.07.18	2020.07.23	2020.08.12
顏色	UCT806812XL-3	批准			圖號	PW03-07		

鋁材開料總表

工程號碼: J852 工程名稱: EI2091

序號	鋁料編號	名稱	表面處理		開料長度	實用長料總數量		浪費率(%)
			顏色	層厚		支數	長度	
29	X85768				5800	124	719200	1.00
30	X85834				5800	123	713400	1.10

送至: _____

由: _____

日期: _____

簡短說明: _____

共3頁 第1頁

打印日期: 12/8/2020 打印時間: 15:58

鋁材開料清單 X85768

窗號	編號(用料狀況)	實用長度(長料開數)	需要支數	開料支數	長料支數	餘料支數	編號(剩餘長度)
W3/T3A	1-3	2399.0	6	6	3	0	1-3@(940)x3
W2/T2A-1, W2/T2A-2, W2/T2B-1, W2/T2B-2, W2/T3A-1, W2/T3A-2, W2/T3B-1, W2/T3B-2, W3/T2A, W3/T2B, W3/T3A, W3/T3B, W7/T2A, W7/T2B, W7/T3B	4-33	2048.0	60	60	30	0	4-33@(1642)x30
SHL1, SHL2, SHL3, SHR1, SHR2, SHR3	34-97	1956.0	128	124	64	0	34-43@(1826)x10 44@(3788)x1 45-62@(1826)x18 63@(3788)x1 64-75@(1826)x12 76@(3788)x1 77-94@(1826)x18 95@(3788)x1 96-97@(1826)x2
SHL1, SHL3, SHR1, SHR3	(餘料)44, 63, 76, 95	1956.0		4	0	4	44@(1826)x1 63@(1826)x1 76@(1826)x1 95@(1826)x1
W2/T3A-1, W2/T3A-2, W3/T2A, W3/T2B, W3/T3B	(餘料)4-27	1309.0	24	24	0	24	4-27@(327)x24
TH1, TH2, TH3	(餘料)28-75	1255.0	48	48	0	48	28-33@(381)x6 34-75@(565)x42
TH4	(餘料)76-93	1210.0	18	18	0	18	76-93@(610)x18
W2/T2B-1, W2/T3B-1	98-99	909.0	18	2	2	0	98-99@(4835)x2
W2/T2A-1, W2/T2A-2, W2/T2B-1, W2/T2B-2, W2/T3B-1, W2/T3B-2	(餘料)1-3, 94-98, 98-99	909.0		16	0	10	1-3@(25)x3 94-97@(911)x4 98@(1175)x1 98@(260)x1 99@(1175)x1
TH3, TH4, W3/T3A, W4/T3A, W5/T3A	100-109	826.0	60	28	10	0	100-101@(4918)x2 102@(2422)x1 103@(758)x1 104@(4918)x1 105-106@(758)x2 107-109@(4918)x3
TH3, TH4, W3/T3A, W4/T3A, W5/T3A	(餘料)94-97, 99-102, 104, 107-108	826.0		32	0	11	94-97@(79)x4 99@(343)x1 100-102@(758)x3 104@(758)x1 107-108@(758)x2
W3/T3A	(餘料)76-93	600.0	18	18	0	18	76-93@(4)x18
SHL1, SHR1	110-117	595.0	84	52	8	0	110@(3346)x1 111@(341)x1 112@(1543)x1 113-114@(341)x2 115@(5149)x1 116@(341)x1 117@(3346)x1
SHL1, SHR1	(餘料)100-110, 112, 115	595.0		32	0	13	100-108@(157)x9 109@(110)x1 110@(341)x1 112@(341)x1 115@(341)x1
SHL3, SHR3	118-119	590.0	20	6	2	0	118@(2770)x1 119@(5154)x1

鋁材開料清單 X85768

窗號	編號(用料狀況)	實用長度(長料開數)	需要支數	開料支數	長料支數	餘料支數	編號(剩餘長度)
SHL3, SHR3	(餘料)117-119	590.0		14	0	3	117@(366)x1 118@(386)x1 119@(2174)x1
W7/T2A, W7/T2B, W7/T3B	(餘料)34-45	519.0	12	12	0	12	34-45@(40)x12
SHL2, SHR2	(餘料)46-69	515.0	24	24	0	24	46-69@(44)x24
W4/T2B, W4/T3B, W5/T2B, W5/T3B	120-123	450.0	48	8	4	0	120-123@(4838)x4
W4/T2A, W4/T2B, W4/T3A, W4/T3B, W5/T2A, W5/T2B, W5/T3A, W5/T3B	(餘料)70-75, 119-120, 120-121, 121-122, 122	450.0		40	0	13	70-75@(109)x6 119@(350)x1 120@(2102)x1 120@(278)x1 121@(2102)x1 121@(278)x1 122@(2102)x1 122@(278)x1
W5/T2A	124	346.0	36	3	1	0	124@(4694)x1
TH2, W5/T2A, W5/T2B, W5/T3B	(餘料)28-33, 117-118, 123, 123, 123-124, 124	346.0		33	0	13	28-33@(29)x6 117@(14)x1 118@(34)x1 123@(4486)x1 123@(1318)x1 123@(262)x1 124@(2582)x1 124@(470)x1
TH1, W4/T2A, W4/T2B, W4/T3B	(餘料)4-27, 99, 110-116, 119-122	271.0	36	36	0	36	4-27@(50)x24 99@(66)x1 110-116@(64)x7 119@(73)x1 120-122@(1)x3

鋁材開料清單 X85834

窗號	編號(用料狀況)	實用長度(長料開數)	需要支數	開料支數	長料支數	餘料支數	編號(剩餘長度)
W3/T3A	1-3	2399.0	6	6	3	0	1-3@(940)x3
W2/T2A-1, W2/T2A-2, W2/T2B-1, W2/T2B-2, W2/T3A-1, W2/T3A-2, W2/T3B-1, W2/T3B-2, W3/T2A, W3/T2B, W3/T3A, W3/T3B, W7/T2A, W7/T2B, W7/T3B	4-33	2028.0	60	60	30	0	4-33@(1682)x30
SHL1, SHL2, SHL3, SHR1, SHR2, SHR3	34-97	1956.0	128	124	64	0	34-43@(1826)x10 44@(3788)x1 45-62@(1826)x18 63@(3788)x1 64-75@(1826)x12 76@(3788)x1 77-94@(1826)x18 95@(3788)x1 96-97@(1826)x2
SHL1, SHL3, SHR1, SHR3	(餘料)44, 63, 76, 95	1956.0		4	0	4	44@(1826)x1 63@(1826)x1 76@(1826)x1 95@(1826)x1
W2/T3A-1, W2/T3A-2, W3/T2A, W3/T2B, W3/T3B	(餘料)4-27	1309.0	24	24	0	24	4-27@(367)x24
TH1, TH2, TH3	(餘料)28-75	1235.0	48	48	0	48	28-33@(441)x6 34-75@(585)x42
TH4	(餘料)76-93	1190.0	18	18	0	18	76-93@(630)x18
W2/T2B-1, W2/T3B-1	98-99	909.0	18	2	2	0	98-99@(4835)x2
W2/T2A-1, W2/T2A-2, W2/T2B-1, W2/T2B-2, W2/T3B-1, W2/T3B-2	(餘料)1-3, 94-98, 98-99	909.0		16	0	10	1-3@(25)x3 94-97@(911)x4 98@(1175)x1 98@(260)x1 99@(1175)x1
TH3, TH4, W3/T3A, W4/T3A, W5/T3A	100-109	826.0	60	28	10	0	100-101@(4918)x2 102@(2422)x1 103@(758)x1 104@(4918)x1 105-106@(758)x2 107-109@(4918)x3
TH3, TH4, W3/T3A, W4/T3A, W5/T3A	(餘料)94-97, 99-102, 104, 107-108	826.0		32	0	11	94-97@(79)x4 99@(343)x1 100-102@(758)x3 104@(758)x1 107-108@(758)x2
W3/T3A	(餘料)76-93	580.0	18	18	0	18	76-93@(44)x18
SHR1	110-112	575.0	84	25	3	0	110-111@(521)x2 112@(1683)x1
SHL1, SHR1	(餘料)34-75, 100-109	575.0		59	0	52	34-75@(4)x42 100-108@(177)x9 109@(270)x1
SHL3, SHR3	113-114	570.0	20	17	2	0	113@(1142)x1 114@(566)x1
SHL3, SHR3	(餘料)112-113	570.0		3	0	2	112@(531)x1 113@(566)x1
W7/T2A	115	519.0	12	1	1	0	115@(5225)x1
W7/T2A, W7/T2B, W7/T3B	(餘料)112-115, 115	519.0		11	0	5	112@(6)x1 113-114@(41)x2 115@(3125)x1 115@(1025)x1

鋁材開料清單 X85834

窗號	編號(用料狀況)	實用長度(長料開數)	需要支數	開料支數	長料支數	餘料支數	編號(剩餘長度)
SHL2, SHR2	116-117	495.0	24	17	2	0	116@(1742)x1 117@(1241)x1
SHL2, SHR2	(餘料)110-111, 115-116	495.0		7	0	4	110-111@(20)x2 115@(23)x1 116@(239)x1
W4/T2B, W4/T3B, W5/T2B, W5/T3B	118-121	430.0	48	10	4	0	118@(4006)x1 119@(4442)x1 120@(4878)x1 121@(5314)x1
W4/T2A, W4/T2B, W4/T3A, W4/T3B, W5/T2A, W5/T2B, W5/T3A, W5/T3B	(餘料)28-33, 117-118, 118-119, 119-120, 120	430.0		38	0	13	28-33@(5)x6 117@(369)x1 118@(1390)x1 118@(82)x1 119@(1826)x1 119@(82)x1 120@(2262)x1 120@(82)x1
TH2, W5/T2A, W5/T2B, W5/T3B	(餘料)4-27, 117, 121, 121	346.0	36	36	0	27	4-27@(15)x24 117@(17)x1 121@(3554)x1 121@(1442)x1
TH1, W4/T2B	122-123	271.0	36	7	2	0	122@(4919)x1 123@(4642)x1
TH1, W4/T2A, W4/T2B, W4/T3B	(餘料)99, 121-122, 122, 122-123	271.0		29	0	6	99@(66)x1 121@(57)x1 122@(2426)x1 122@(764)x1 122@(210)x1 123@(2980)x1