



工程指示 / 要求簡箋(E.I.)

工程指示編號：EI / 2091 / 20

修改版次：U

工程編號：J - 852

工程名稱：亞皆老街中電

工程項目：佛沙窗 MO1 首批 T2, 3 AB 單位 (122 隻)

收件人：生統 / 王良

發件人：Ant Yeung

日期：25/08/2020

要求提供 / 確認 事項：

- | | | |
|------------------------------------|-------------------------------------|-------------------------------|
| <input type="checkbox"/> 初步鋁料 B.M. | <input type="checkbox"/> 加工拆圖，然後生產 | <input type="checkbox"/> 尺寸表 |
| <input type="checkbox"/> 正式鋁料 B.M. | <input type="checkbox"/> 技術上資料 / 指示 | <input type="checkbox"/> 報價 |
| <input type="checkbox"/> 配件 B.M. | <input type="checkbox"/> 樣辦或貨品說明書 | <input type="checkbox"/> 分判合約 |

內容：

請按加工圖生產 MO1 首批 T2,T3 A,B 佛沙窗 122 隻 送佛沙場。

U 版：改水線碼。 已出貨，扇撐修改圖只作記錄。

謝謝

請在 2020.08.27 前完成上列要求。

附有關圖紙 / 文件：1 頁

以上項目為：

- 原合約工程包 原合約工程加 / 減賬 新工程報價

原因：-

分發東莞各部門：

- | | | | |
|--|--|---|--|
| <input type="checkbox"/> 生產技術總監 <input type="checkbox"/> 連附件 | <input type="checkbox"/> 技術部 <input type="checkbox"/> 連附件 | <input type="checkbox"/> 生產部 <input type="checkbox"/> 連附件 | <input type="checkbox"/> 機械設計部 <input type="checkbox"/> 連附件 |
| <input type="checkbox"/> 採購部 <input type="checkbox"/> 連附件 | <input checked="" type="checkbox"/> 生產統籌部 <input type="checkbox"/> 連附件 | <input checked="" type="checkbox"/> 小羅 & 清 | |
| <input type="checkbox"/> 質檢部 <input type="checkbox"/> 連附件 | <input type="checkbox"/> 會計部 <input type="checkbox"/> 連附件 | <input type="checkbox"/> 報關組 <input type="checkbox"/> 連附件 | <input type="checkbox"/> 其他 _____ <input type="checkbox"/> 連附件 |

分發其他分判：

- 水洪 連附件

分發香港各部門：



- | | | | |
|---|--|---|--|
| <input type="checkbox"/> 行政部 <input type="checkbox"/> 連附件 | <input type="checkbox"/> 會計部 <input type="checkbox"/> 連附件 | <input type="checkbox"/> 統籌部 <input type="checkbox"/> 連附件 | <input type="checkbox"/> 工程部地盤科文 <input type="checkbox"/> 連附件 |
| <input type="checkbox"/> 採購部 <input type="checkbox"/> 連附件 | <input type="checkbox"/> QS 部 <input type="checkbox"/> 連附件 | <input type="checkbox"/> 維修部 <input type="checkbox"/> 連附件 | <input type="checkbox"/> 其他 _____ <input type="checkbox"/> 連附件 |

傳遞編號：

HK 1910 / 20

發件人簽署：

項目經理簽署：

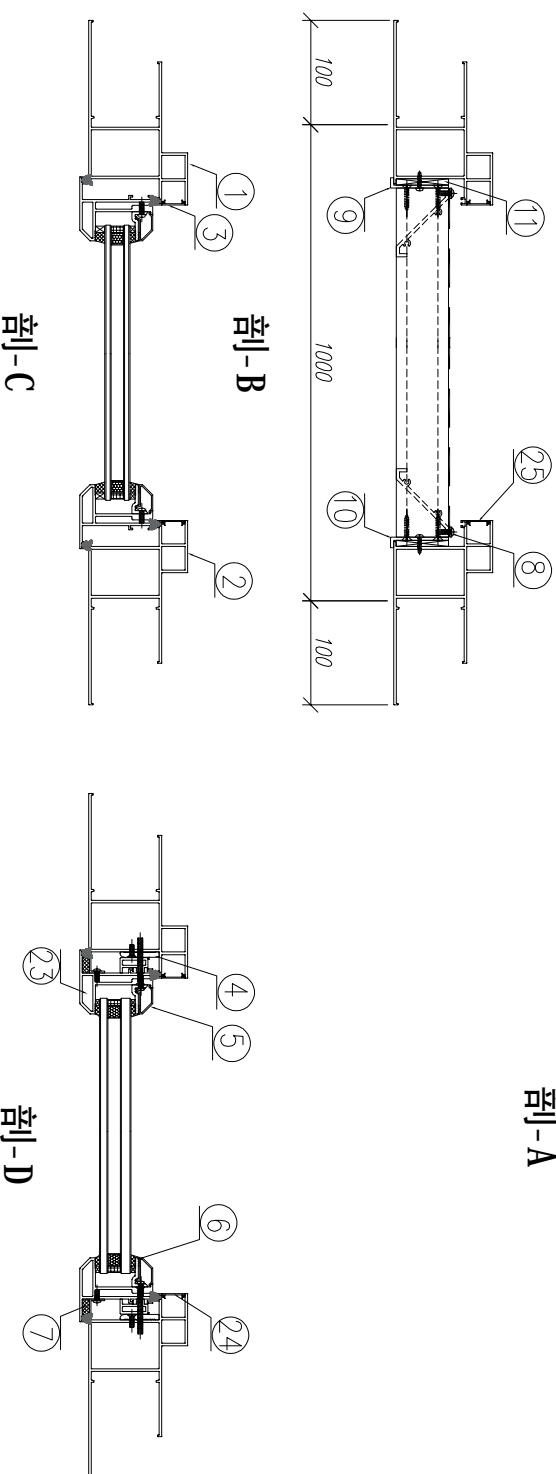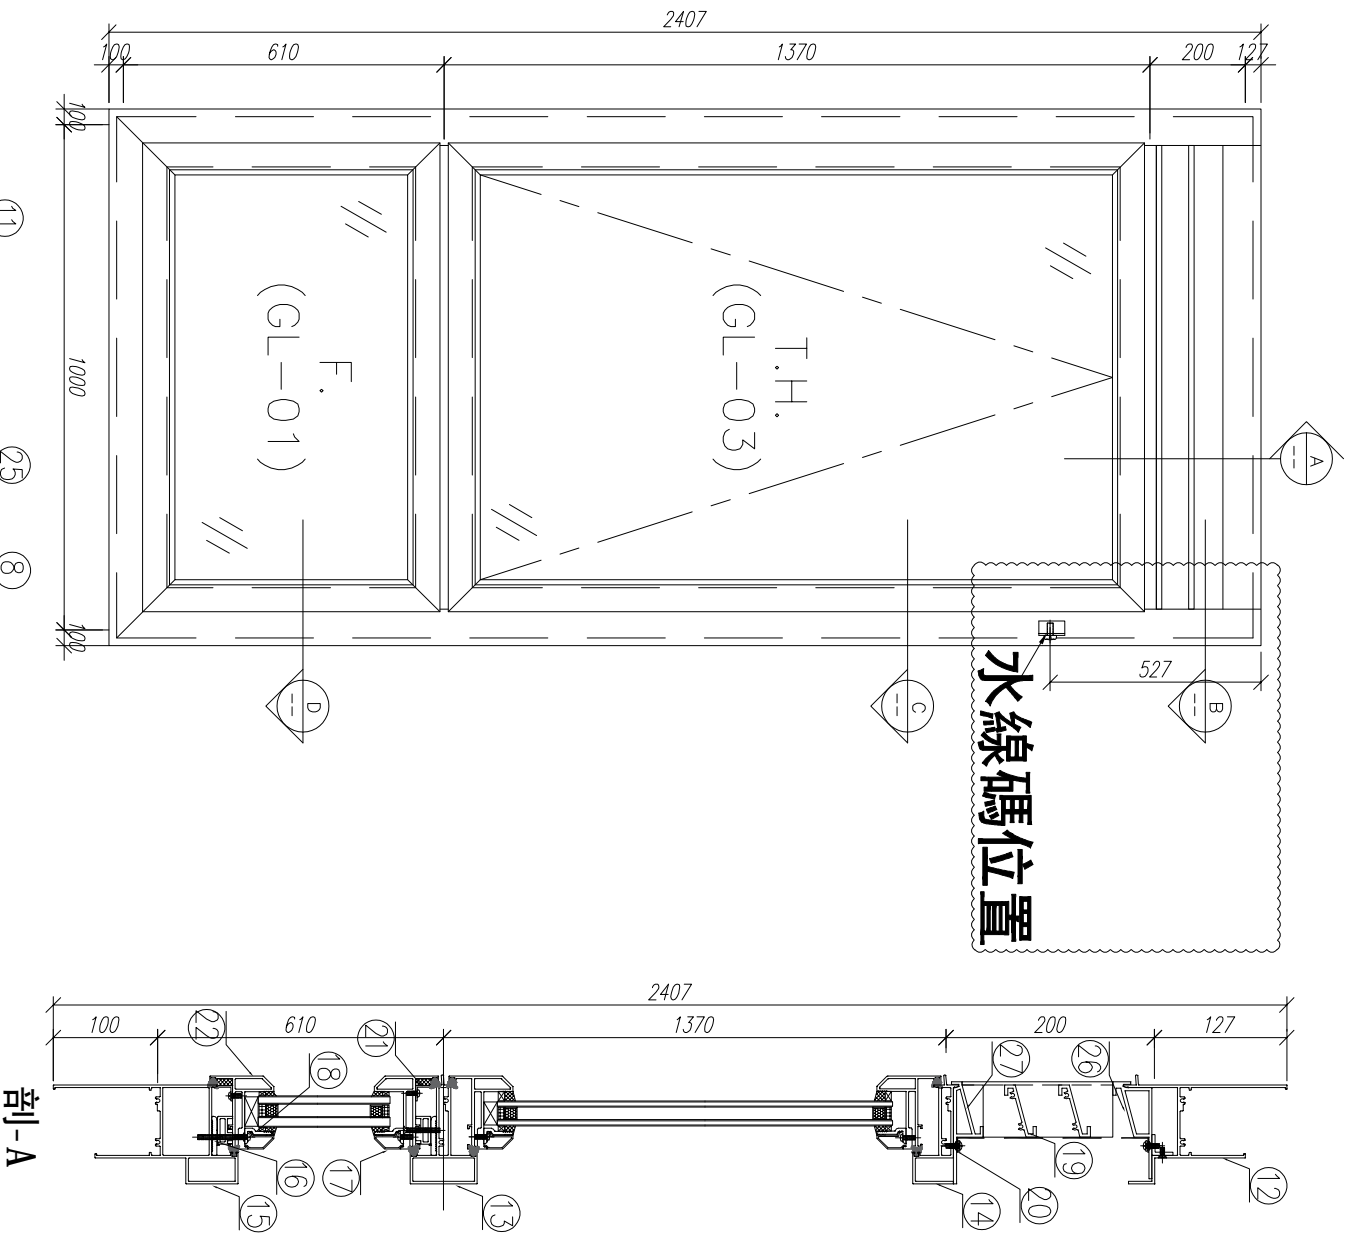

27	X85839	百葉框底	PW01-42	902	支	1	3	CC
26	X85840	百葉框頂	PW01-41	902	支	1	3	CC
25	X85764	70窗拍蓋	直接膠料	164.5	支	2	6	CC
24	X85764	70窗拍蓋	直接膠料	500.5	支	2	6	CC


23	X85767	生鋸變梗(玉)	PW01-35	555	支	2	6	CC
22	X85767	生鋸變梗(玉)	PW01-35	900	支	2	6	CC
21	15*1.3*1.6鋸角	固定窗膠膠角	兩頭切45度	880	支	2	6	CC
20	15*1.6鋸巴	雀仔鋸膠巴	PW01-44	884	支	2	6	CC
19	X84333	百頁片	直口膠料	879	支	2	6	CC
18	X85834	70窗玻璃夾角	PW01-36	826	支	2	6	CC
17	X85768	70窗玻璃膠線	直接膠料	826	支	2	6	CC
16	X85786	生鋸變梗扣(雀)	PW01-37	880	支	2	6	CC
15	X85762	70生鋸底框	PW01-22	1200	支	1	3	CC
14	X85775	70上下生中橫	PW01-34	902	支	1	3	CC
13	X85775	70上下生中橫	PW01-33	902	支	1	3	CC
12	X85761	70生鋸頂框	PW01-19	902	支	1	3	CC

11	50*5MM巴	百頁玉鋸巴	PW01-43	120	支	2	6	CC
10	53*50*10鋸折件	百頁玉鋸折角	PW01-AL02	144	支	1	3	CC
9	53*50*10鋸折件	百頁玉鋸折角	PW01-AL01	144	支	1	3	CC
8	15*1.6鋸巴	雀仔鋸膠巴	PW01-44	171.5	支	2	6	CC
7	15*1.3*1.6鋸角	固定窗膠膠角	兩頭切45度	535	支	2	6	CC
6	X85834	70窗玻璃夾角	PW01-36	430	支	2	6	CC
5	X85768	70窗玻璃膠線	斜角膠料	450	支	2	6	CC
4	X85786	生鋸變梗扣(雀)	PW01-37	535	支	2	6	CC
3	X85764	70窗拍蓋	直接膠料	1305.5	支	2	6	CC
2	X85759	70生鋸底框	PW01-04	2407	支	1	3	CC
1	X85759	70生鋸頂框	PW01-03	2407	支	1	3	CC

数量: 3
 材料: 详见本图附表
 表面处理: UCT806812XL-3
 制图: 郭上覃
 日期: 2020.05.18
 审核: WSH
 Rev: F

工程名称: 亞皆老街 / 佛沙窗
 图名: W6/T3A組裝圖
 图号: W6/T3A(1F-3F)



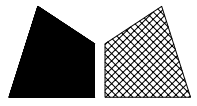


美特鋁質 有限公司
MIDI Aluminium Fabricator Ltd.


工程號 J852 地盤 亞皆老街

窗號	L	數量 (支)	X	備註
W4/T2A	2407	3	0	不銑水線碼孔
W5/T2A	2407	3	0	銑水線碼孔
W4/T2B	2407	3	0	銑水線碼孔
W5/T2B	2407	3	0	不銑水線碼孔
W4/T3A	2407	3	137	銑水線碼孔
W5/T3A	2407	3	137	不銑水線碼孔
W4/T3B	2407	3	0	銑水線碼孔
W5/T3B	2407	3	0	不銑水線碼孔
合計:		24		

頂

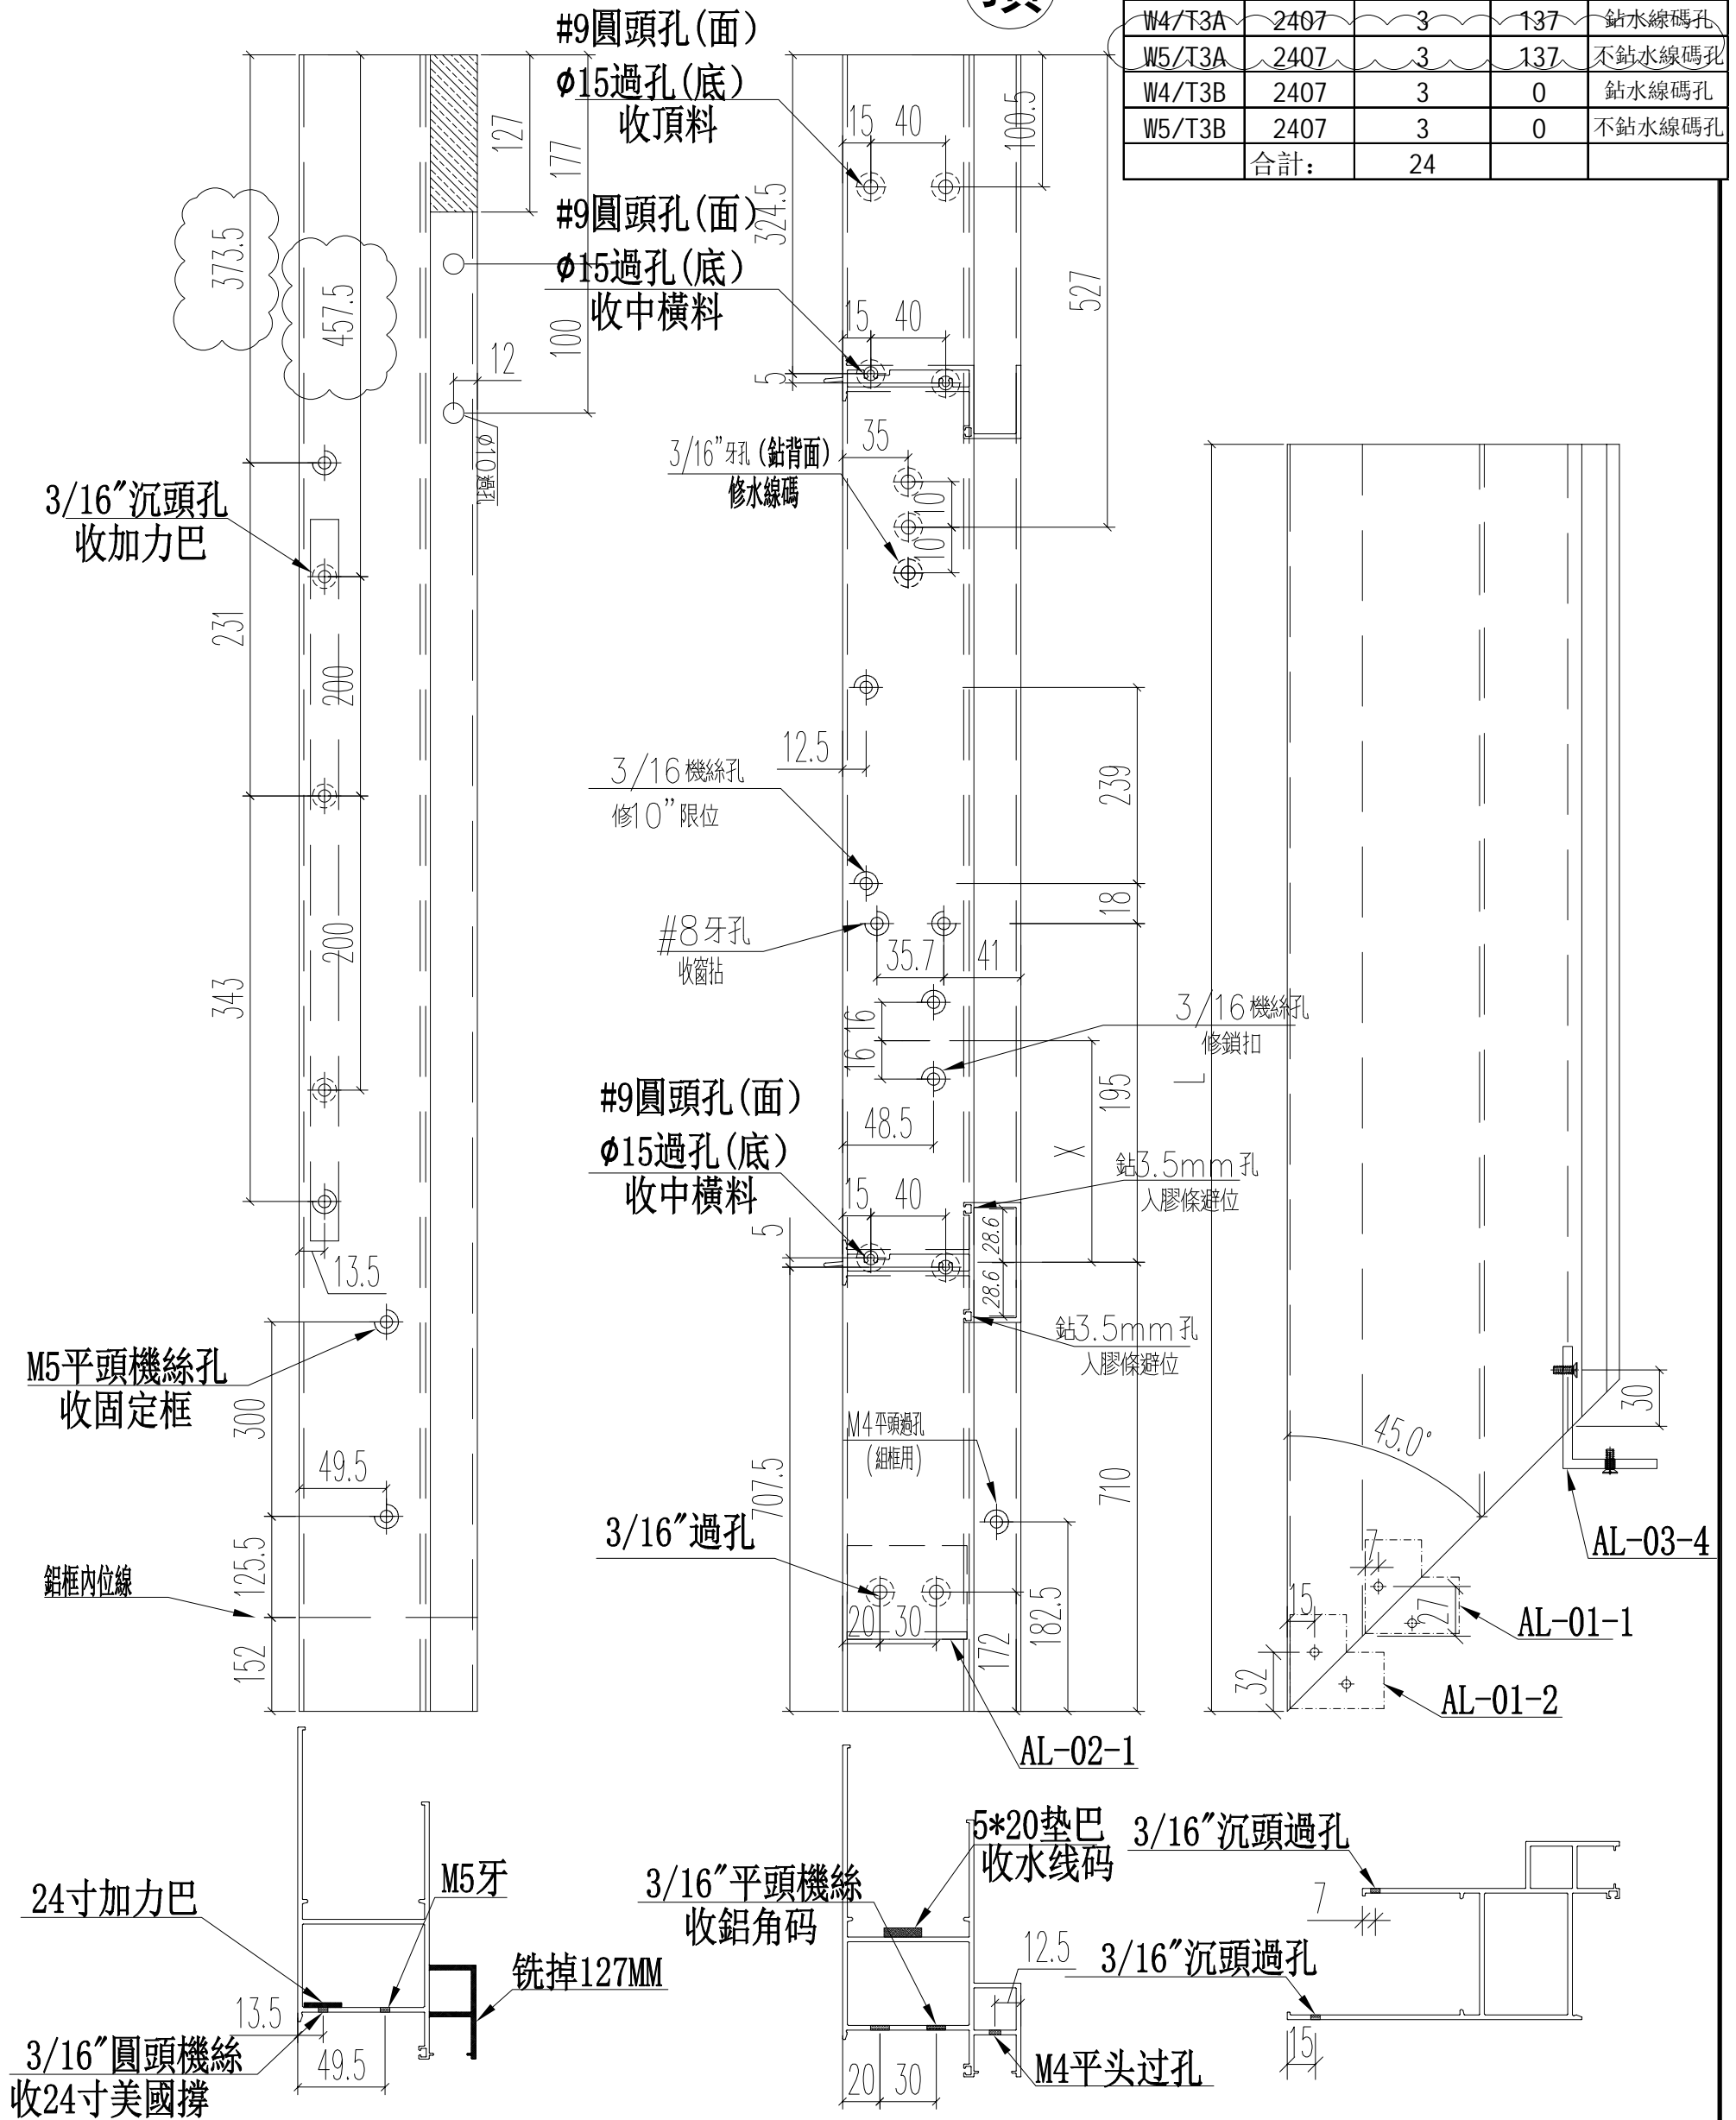






名稱	70生窗邊框	制圖	JASON	2020.06.22	修改	D	E	C
材料	X85759	復核	WHS		日期	2020.07.25	2020.08.25	2020.07.14
顏色	UCT806812XL-3	批准			圖號	PW01-03		

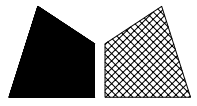


頂

工程號 J852 地盤 亞皆老街

窗號	L	數量 (支)	X	備註
W4/T2A	2407	3	0	鉗水線碼孔
W5/T2A	2407	3	0	不鉗水線碼孔
W4/T2B	2407	3	0	不鉗水線碼孔
W5/T2B	2407	3	0	鉗水線碼孔
W4/T3A	2407	3	137	不鉗水線碼孔
W5/T3A	2407	3	137	鉗水線碼孔
W4/T3B	2407	3	0	不鉗水線碼孔
W5/T3B	2407	3	0	鉗水線碼孔
合計:		24		

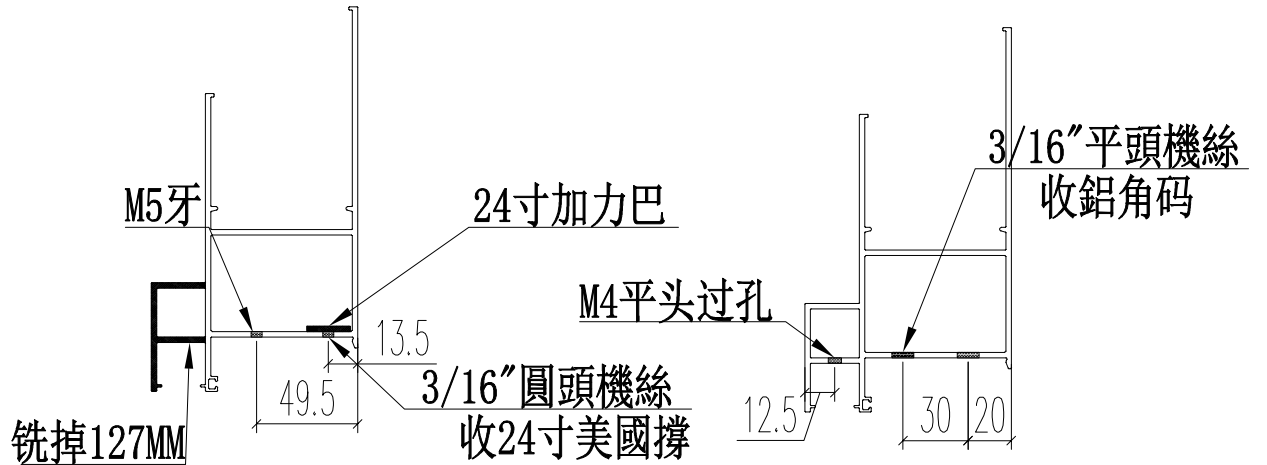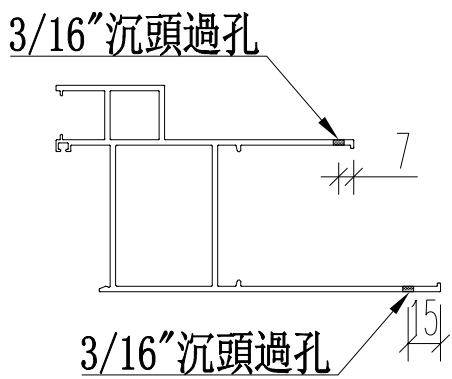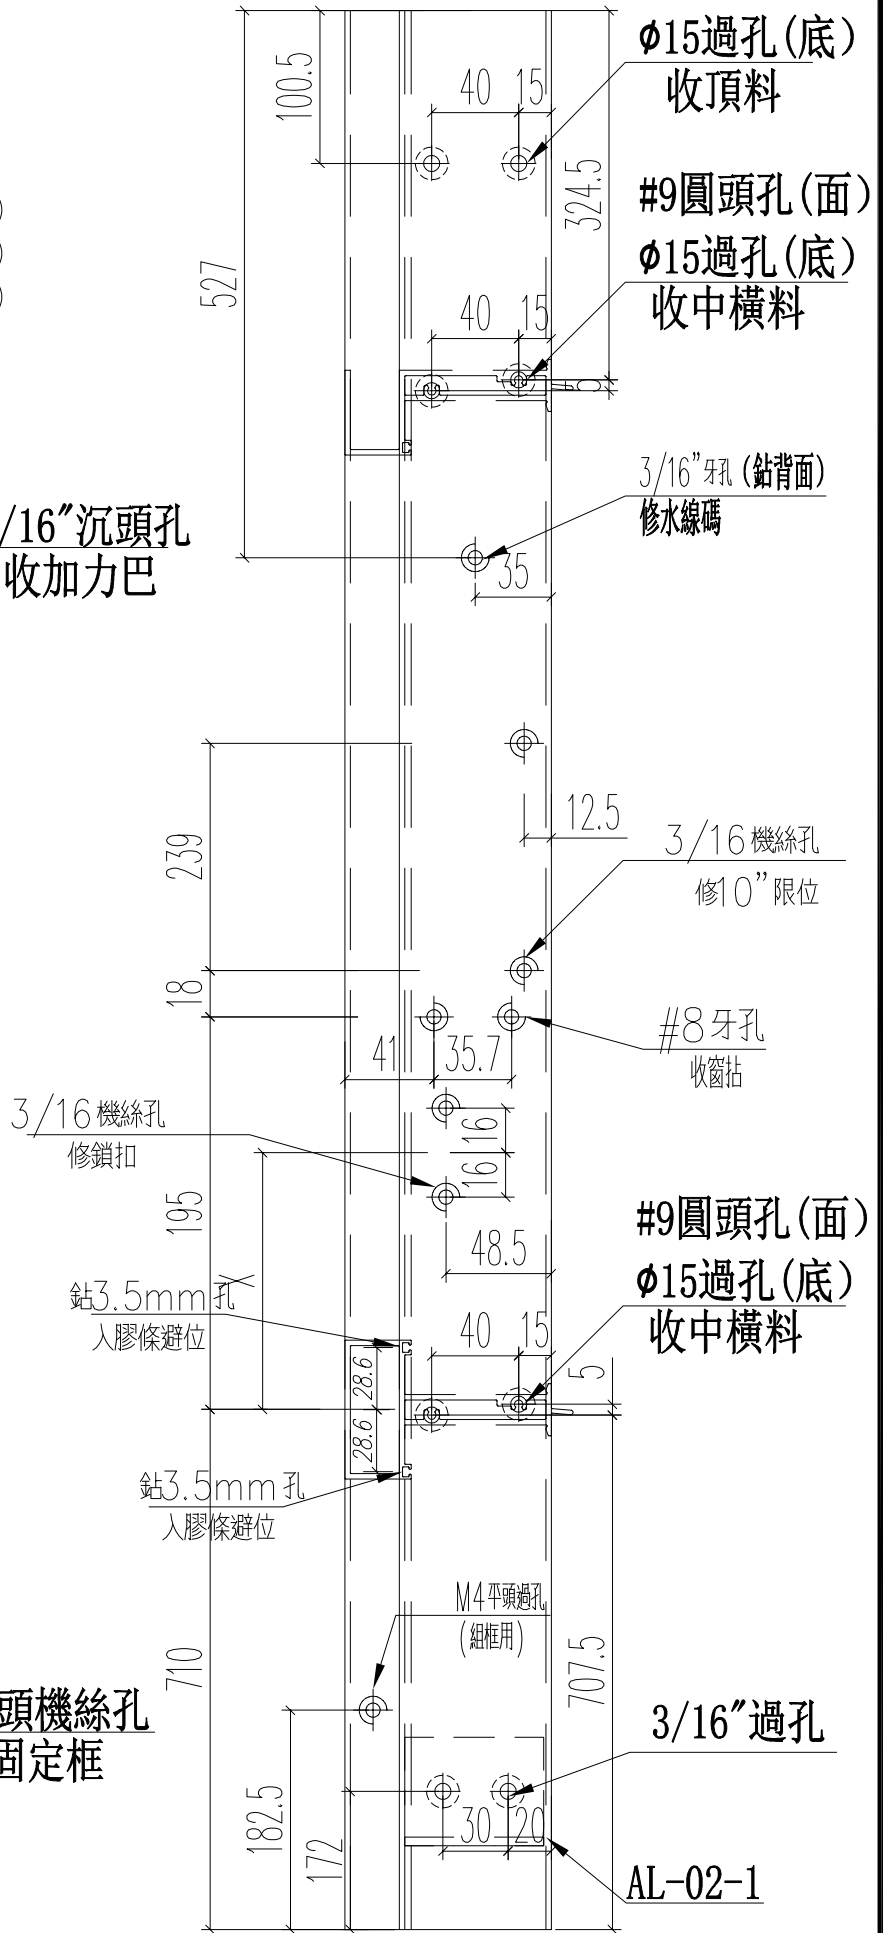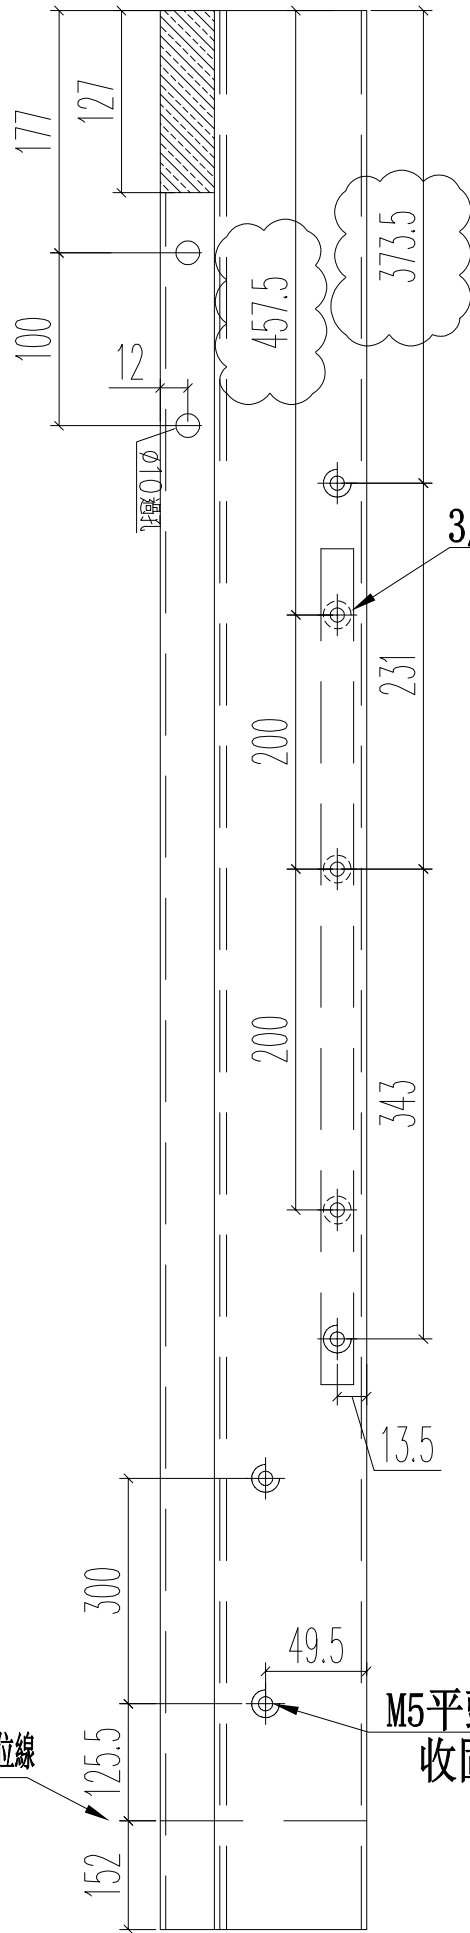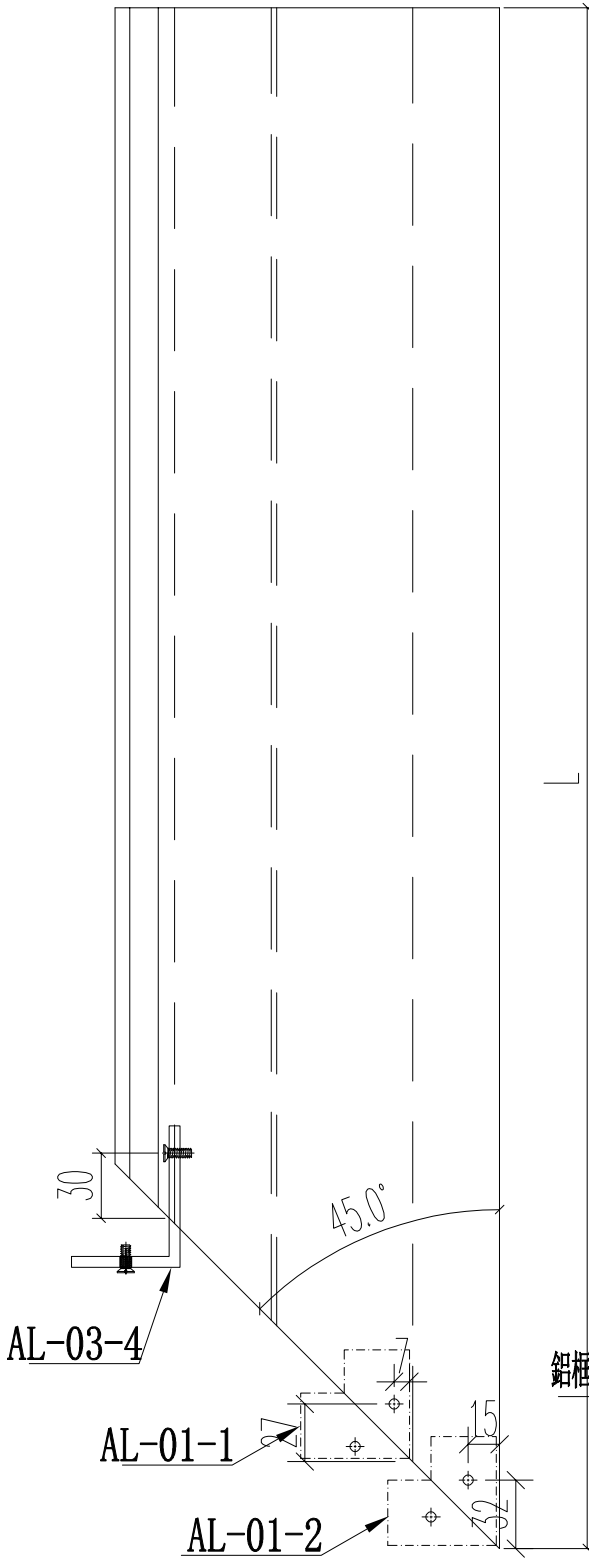

名稱	70生窗邊框	制圖	JASON	2020.06.22	修改	D	B	C
材料	X85759	復核	WHS		日期	2020.08.25	2020.07.13	2020.07.25
顏色	UCT806812XL-3	批准			圖號	PW01-04		

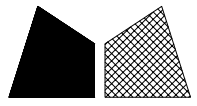


美特鋁質 有限公司
MIDI Aluminium Fabricator Ltd.


窗號	尺寸 (MM)	數量 (支)	備註
W3/T3A	2330	3	

工程號	J852	地盤	亞皆老街
-----	------	----	------

頂

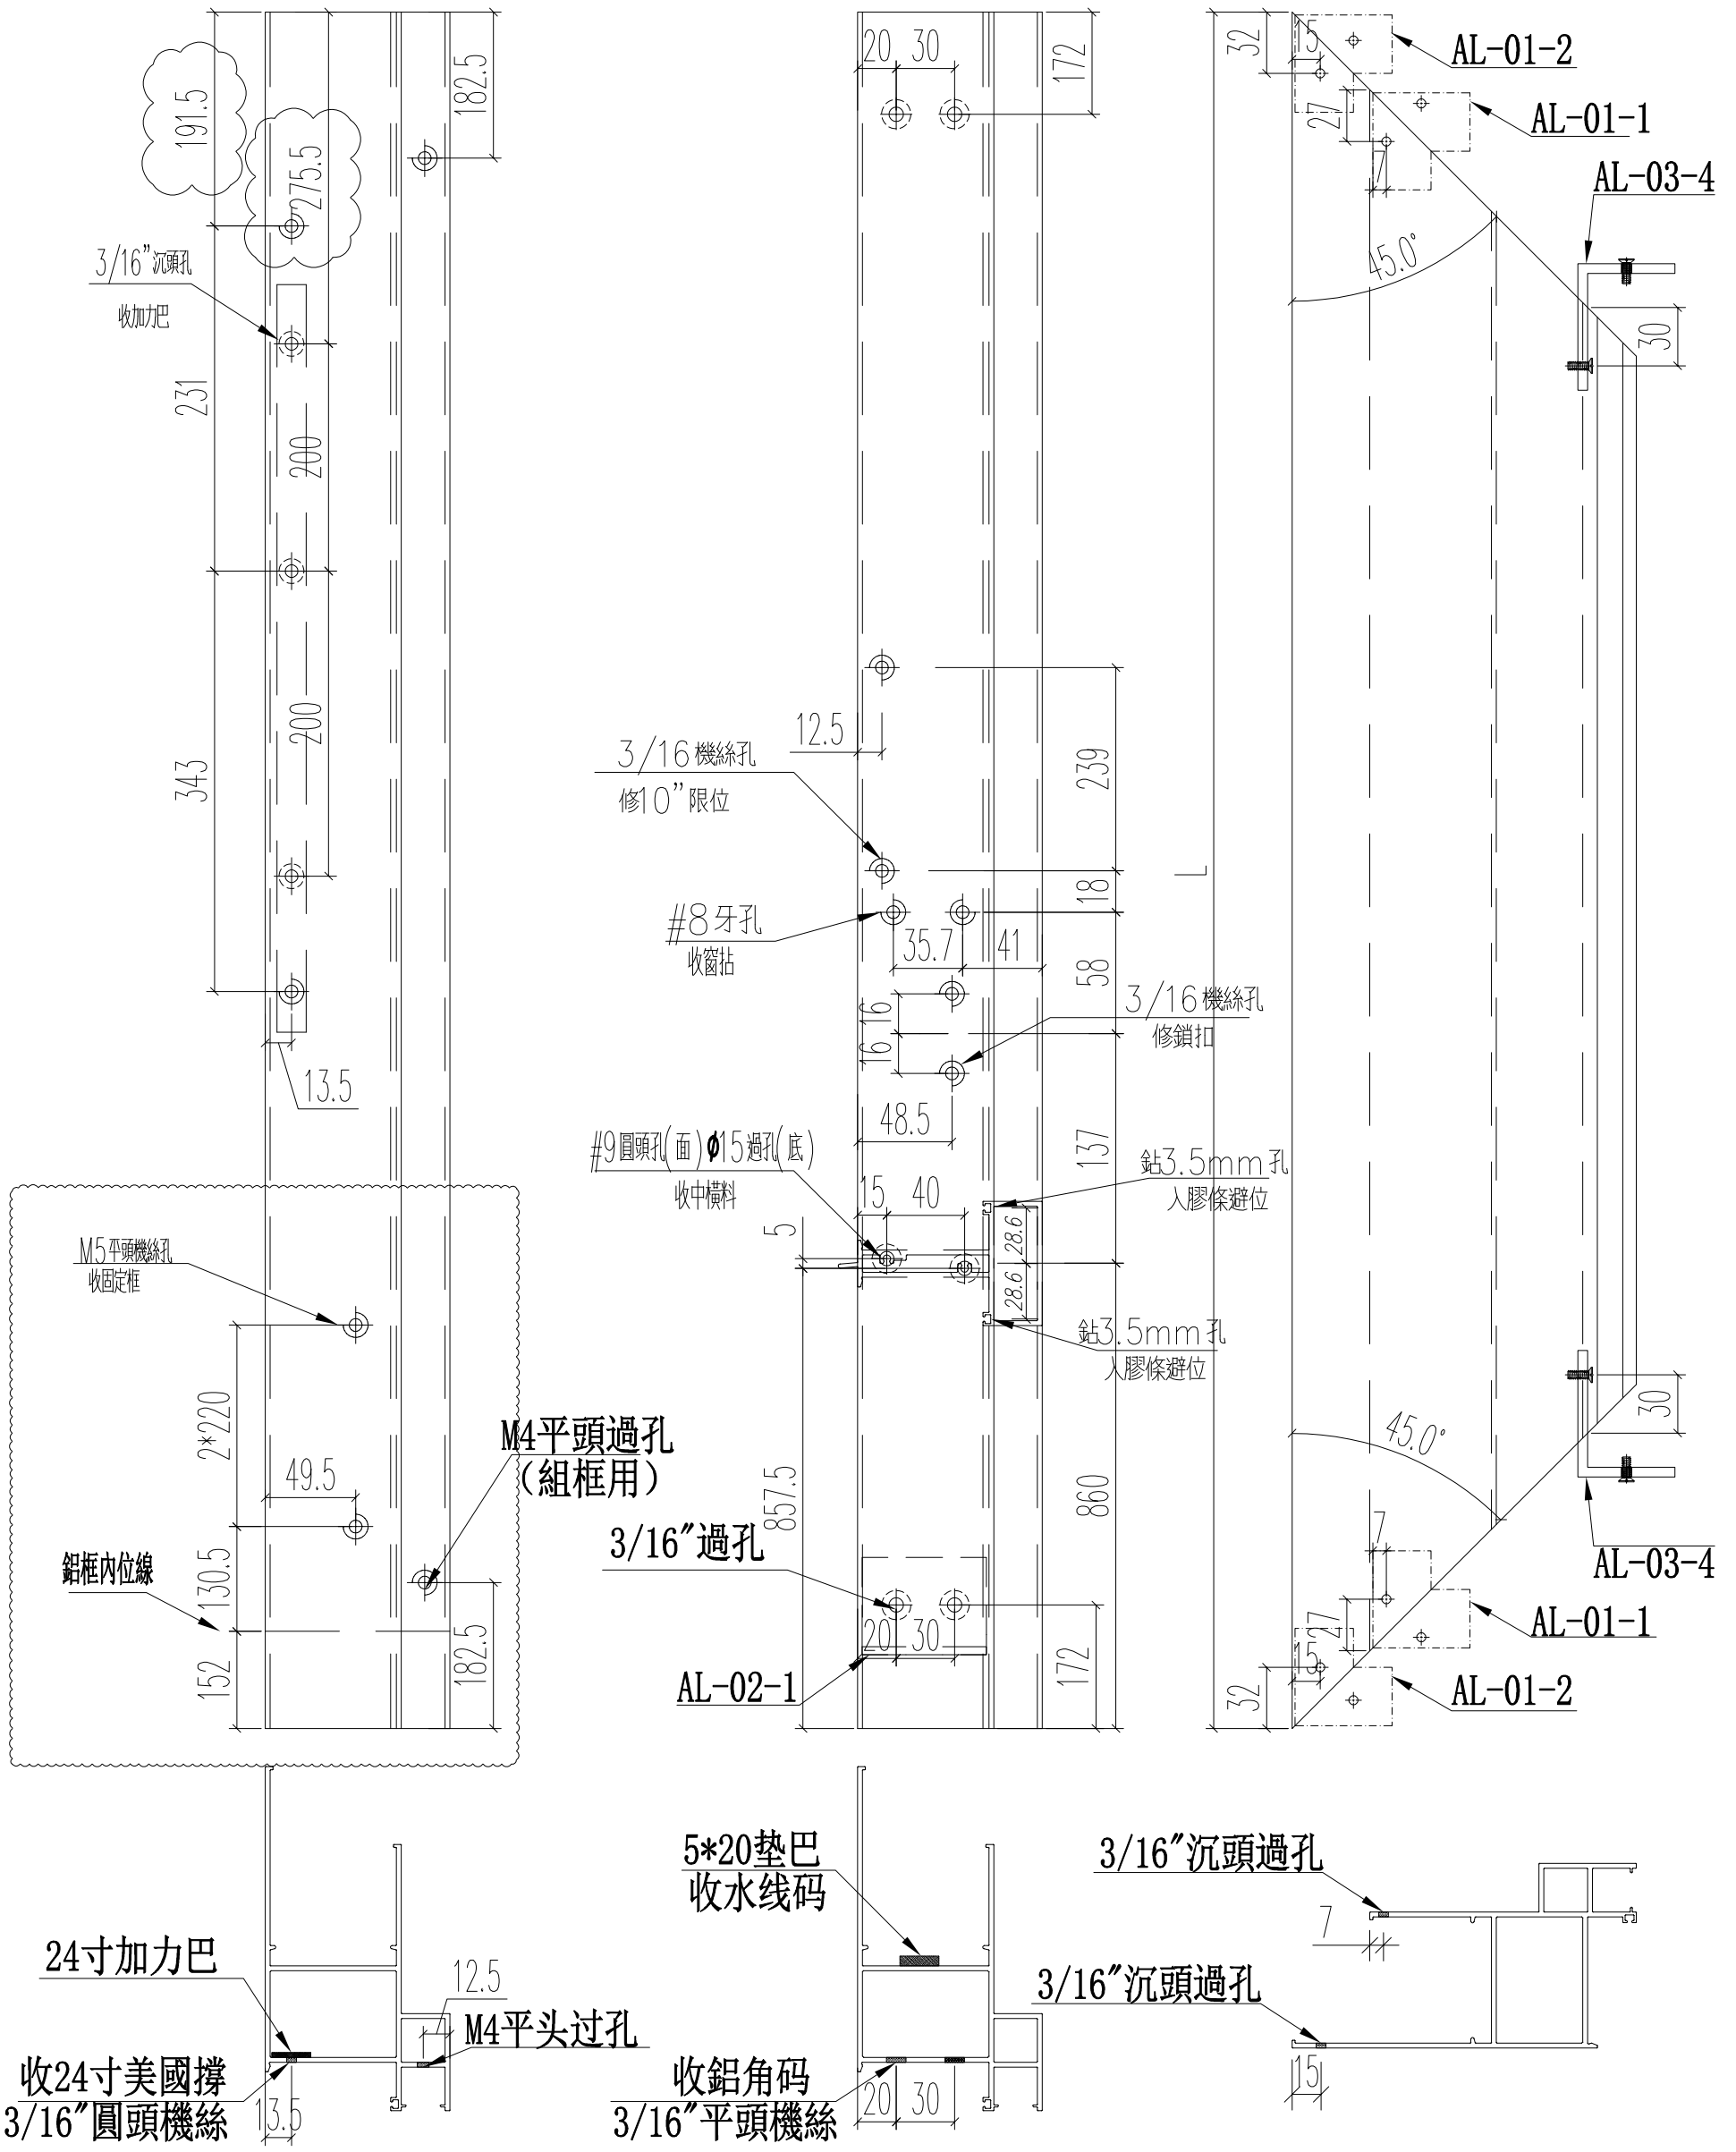

名稱	70生窗邊框	制圖	JASON	2020.06.22	修改	D	E	C
材料	X85759	復核	WHS		日期	2020.07.25	2020.08.25	2020.07.14
顏色	UCT806812XL-3	批准			圖號	PW01-05		

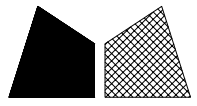


美特鋁質 有限公司
MIDI Aluminium Fabricator Ltd.


窗號	尺寸 (MM)	數量 (支)	備註
W3/T3A	2330	3	

工程號 J852 地盤 亞皆老街

頂

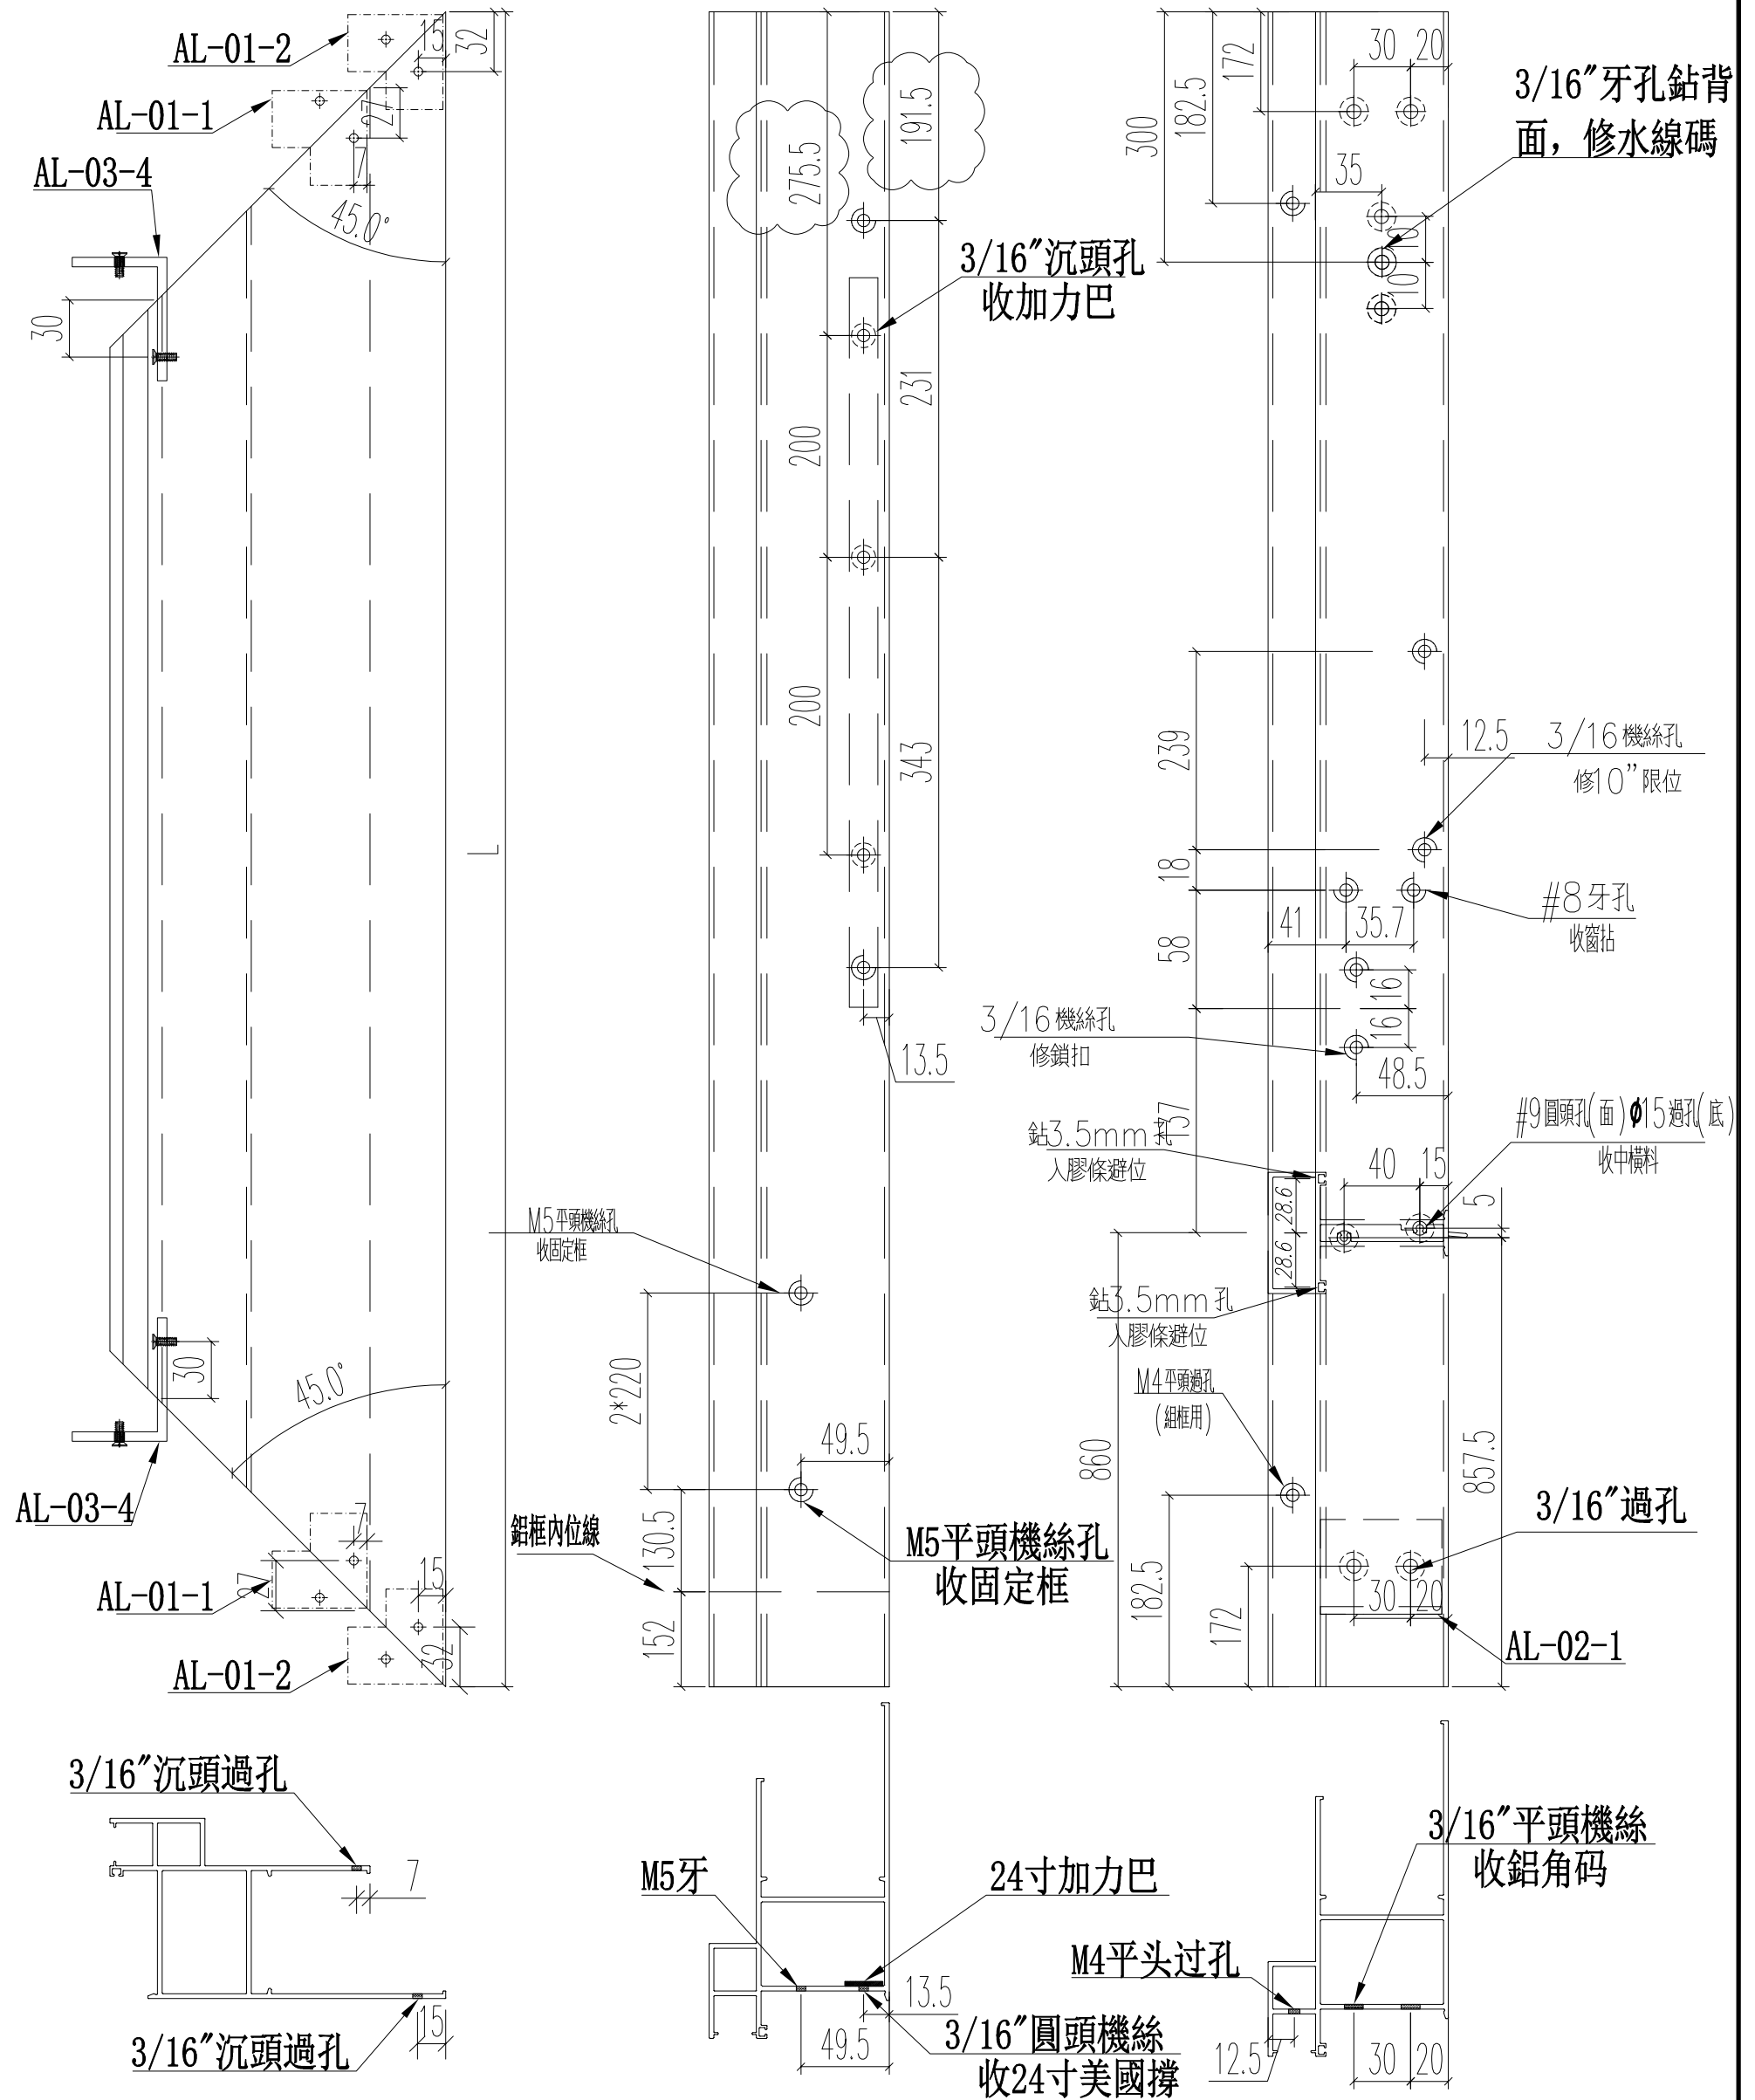

名稱	70生窗邊框	制圖	JASON	2020.06.22	修改	D	E	C
材料	X85759	復核	WHS		日期	2020.08.19	2020.08.25	2020.07.25
顏色	UCT806812XL-3	批准			圖號	PW01-06		






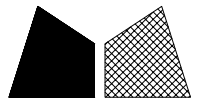


美特鋁質 有限公司
MIDI Aluminium Fabricator Ltd.


窗號	尺寸 (MM)	數量 (支)	備註
W3/T3A	2130	6	

工程號	J852	地盤	亞皆老街
-----	------	----	------

頂

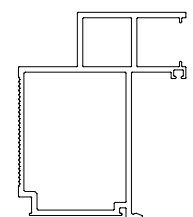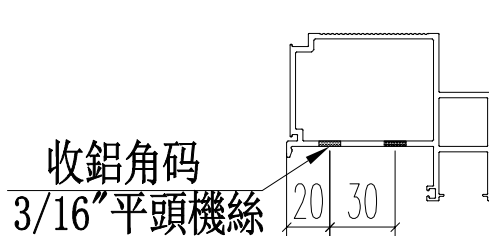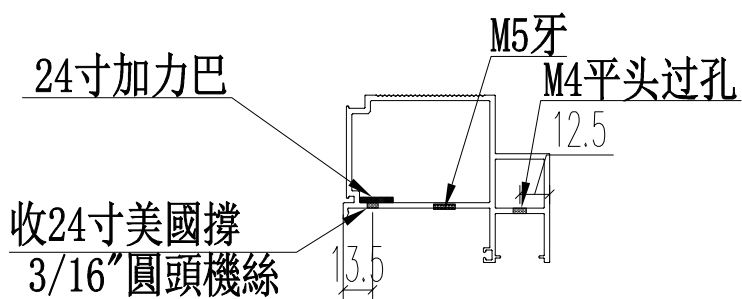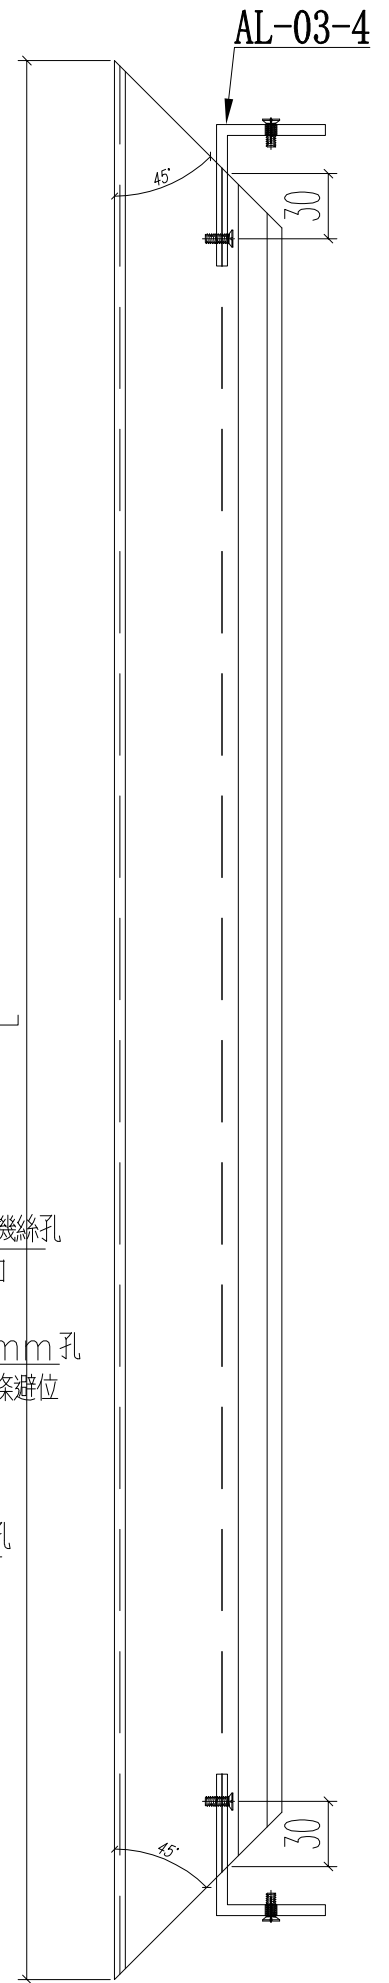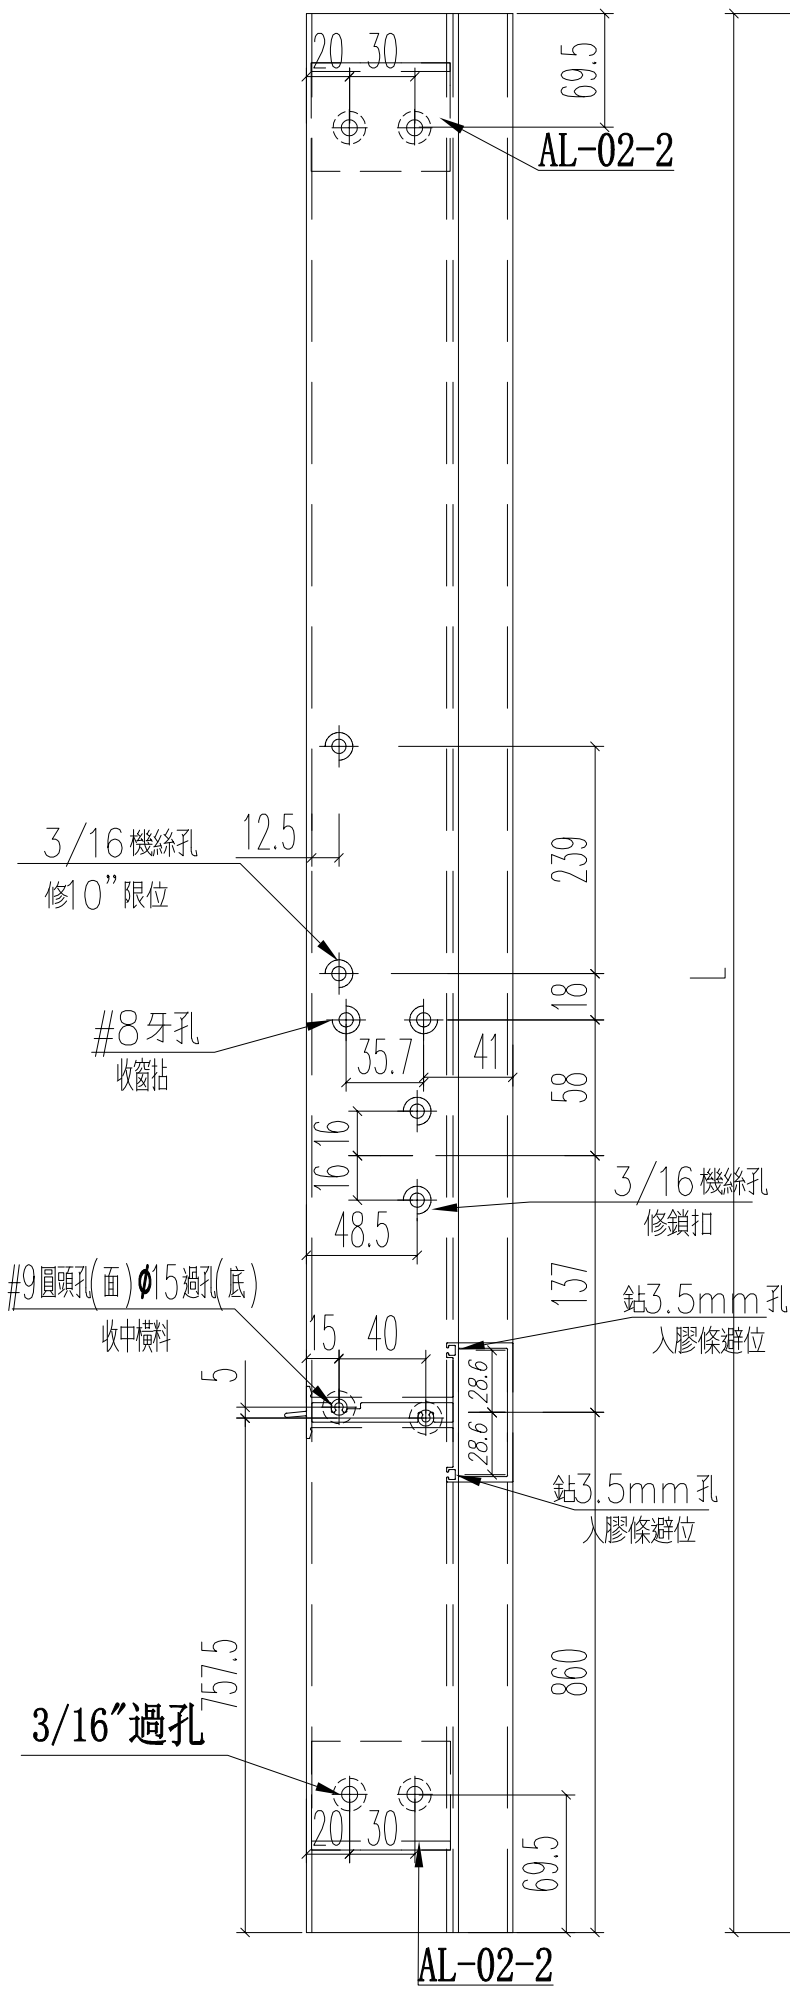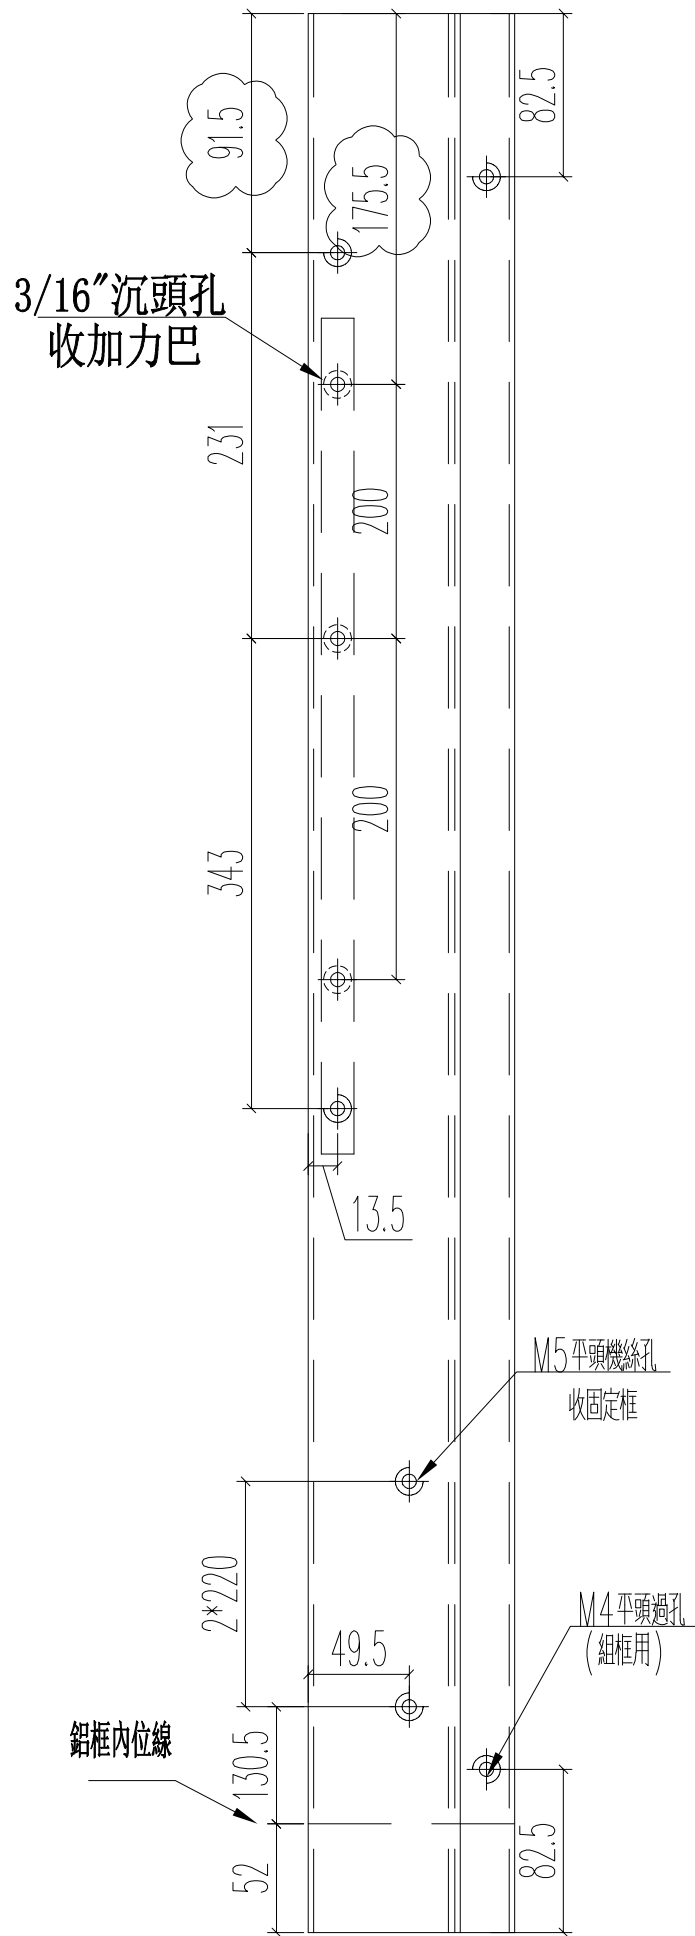

名稱	70生窗主企框	制圖	JASON	2020.06.22	修改	D	B	C
材料	X85760	復核	WHS		日期	2020.08.25	2020.07.13	2020.07.25
顏色	UCT806812XL-3	批准			圖號	PW01-09		




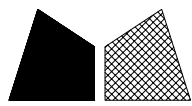


美特鋁質 有限公司
MIDI Aluminium Fabricator Ltd.

窗號	尺寸 (MM)	數量 (支)	備註
W3/T3A	2130	6	

工程號	J852	地盤	亞皆老街
-----	------	----	------

頂

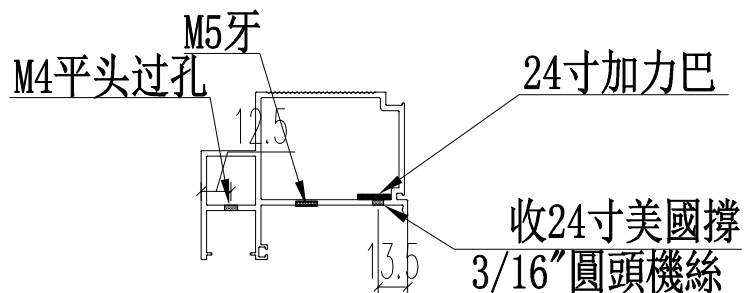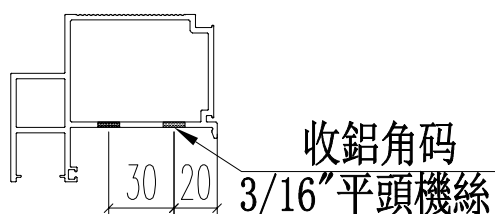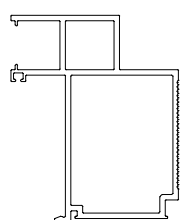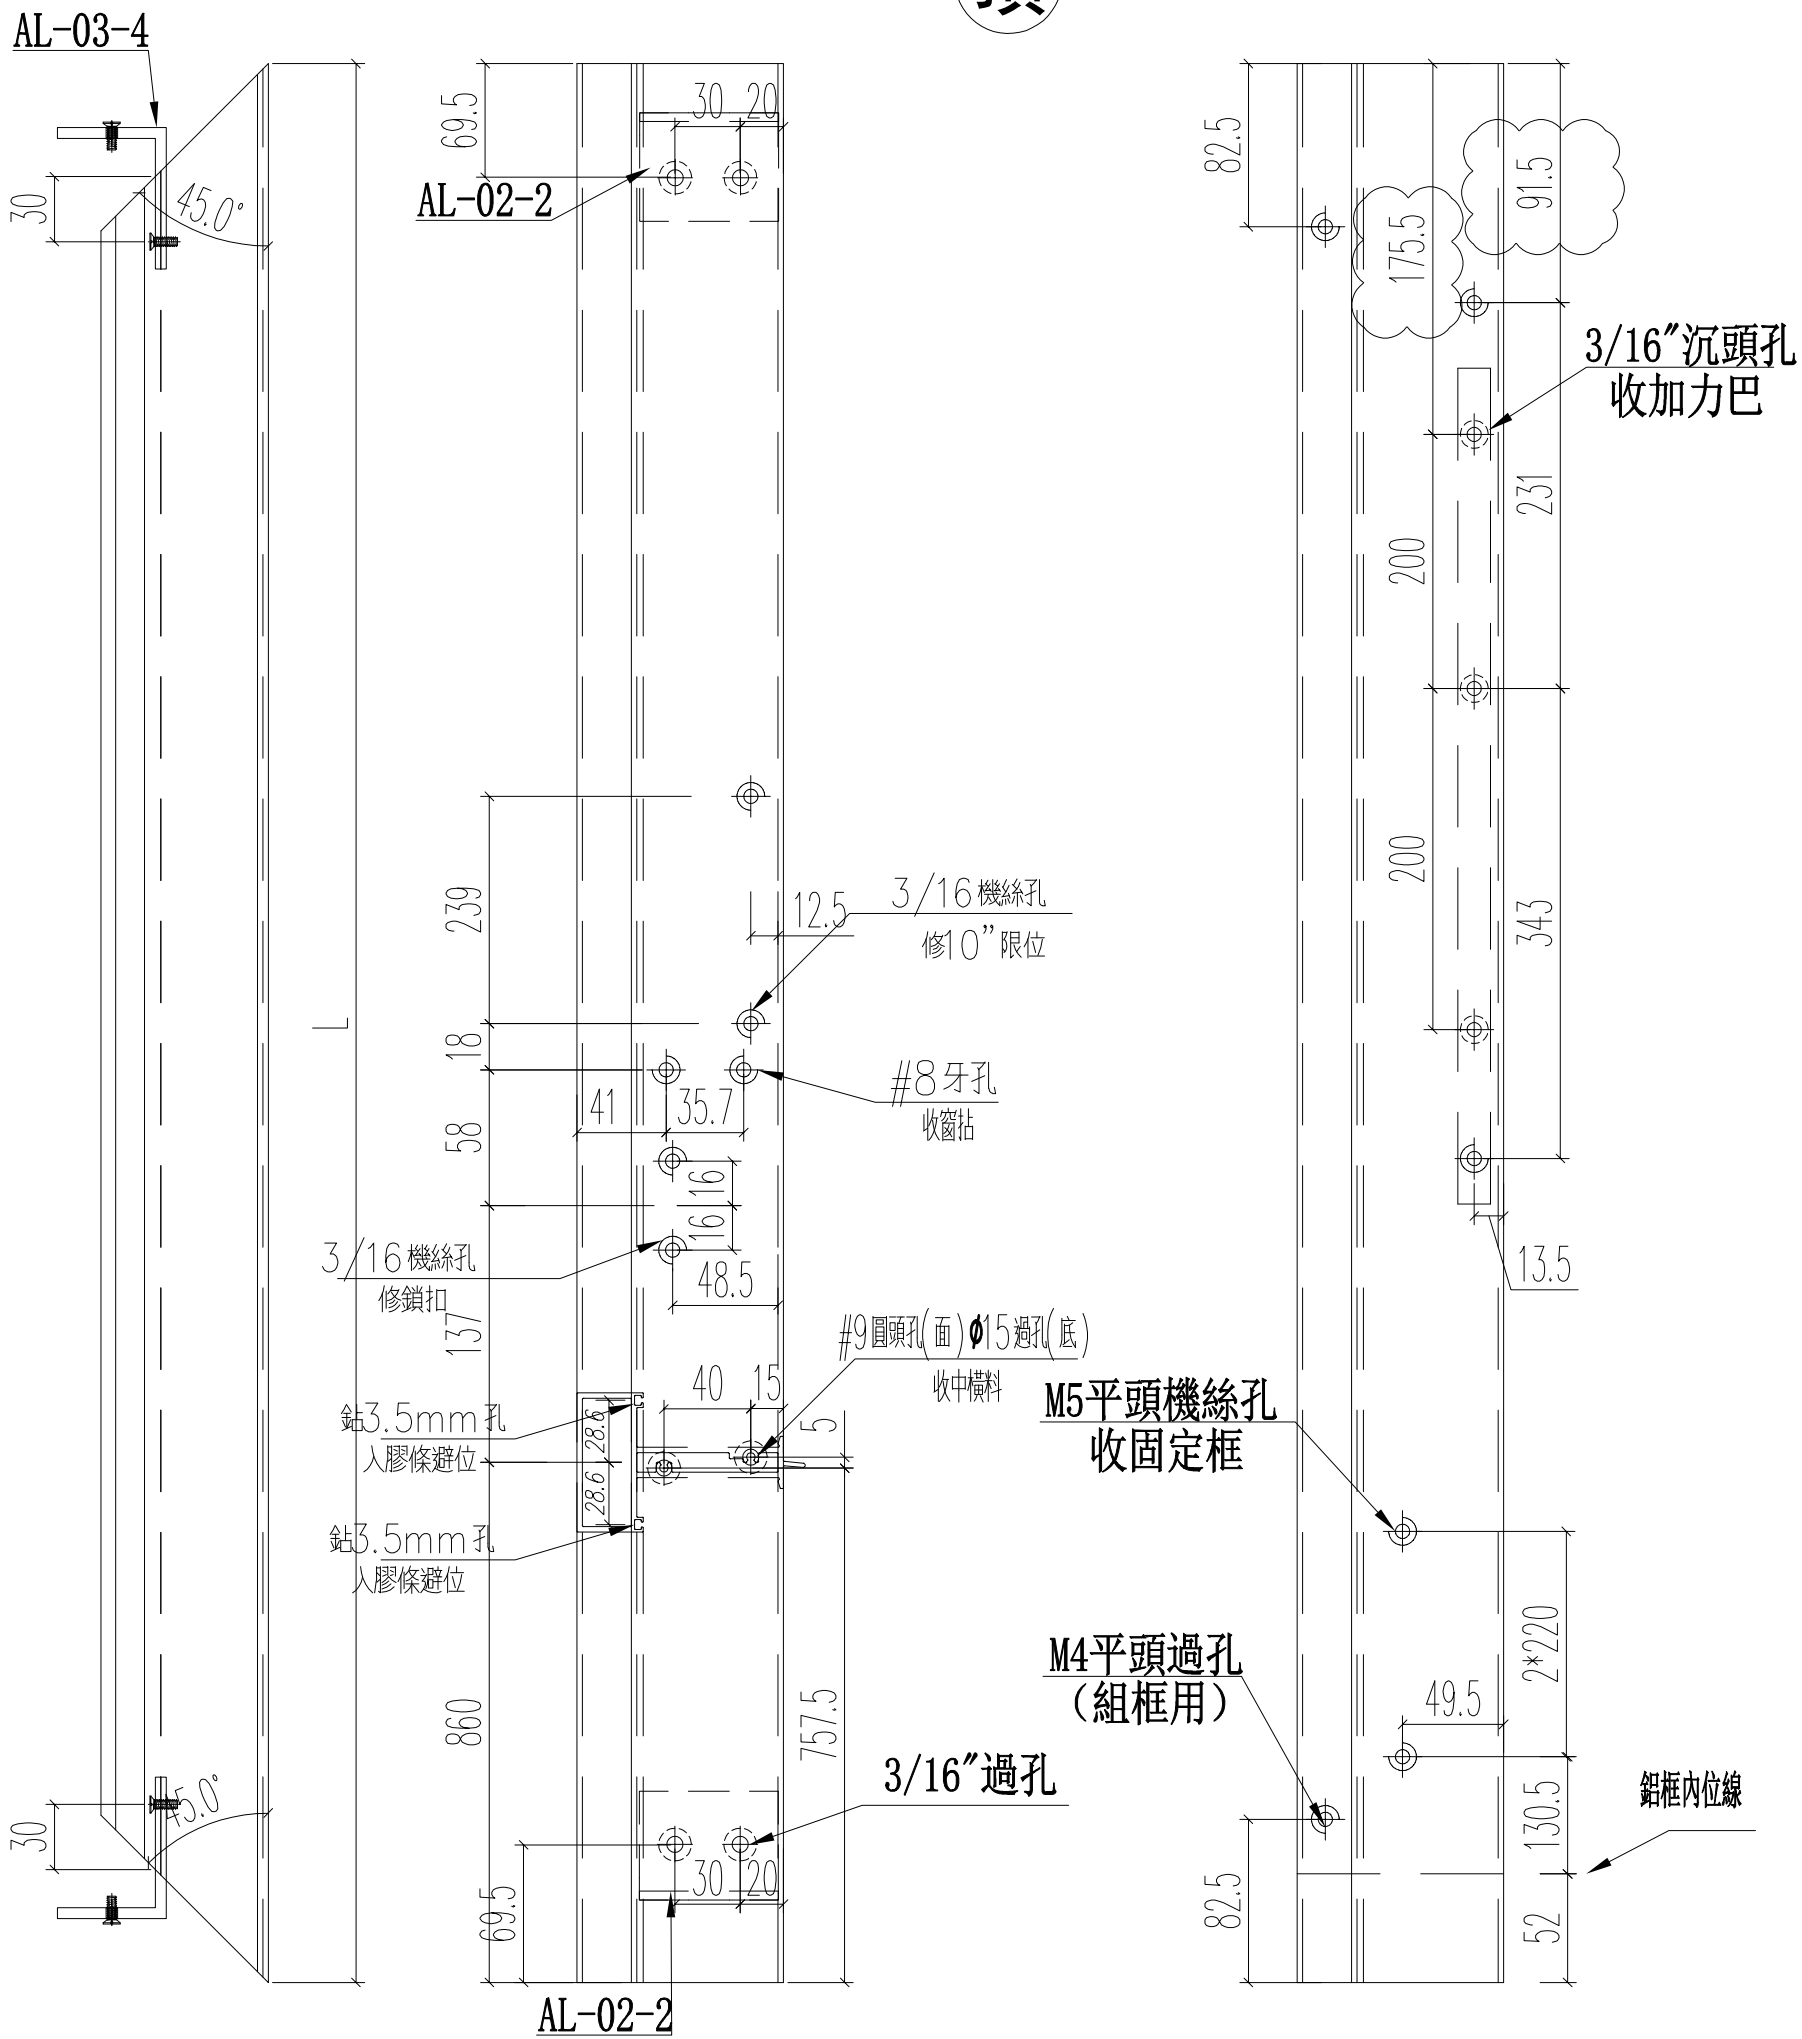

名稱	70生窗主企框	制圖	JASON	2020.06.22	修改	D	B	C
材料	X85760	復核	WHS		日期	2020.08.25	2020.07.13	2020.07.25
顏色	UCT806812XL-3	批准			圖號	PW01-10		