

工程指示 / 要求簡箋(E.I.)

工程指示編號：EI / 2092 / 20

修改版次：I

工程編號：J - 852

工程名稱：亞皆老街中電

工程項目：佛沙窗 MO1 首批 T1 ABC 單位 (76 隻)

收件人：生統 / 王良

發件人：Ant Yeung

日期：31/07/2020

要求提供 / 確認 事項：

- | | | |
|------------------------------------|-------------------------------------|-------------------------------|
| <input type="checkbox"/> 初步鋁料 B.M. | <input type="checkbox"/> 加工拆圖，然後生產 | <input type="checkbox"/> 尺寸表 |
| <input type="checkbox"/> 正式鋁料 B.M. | <input type="checkbox"/> 技術上資料 / 指示 | <input type="checkbox"/> 報價 |
| <input type="checkbox"/> 配件 B.M. | <input type="checkbox"/> 樣辦或貨品說明書 | <input type="checkbox"/> 分判合約 |
| <input type="checkbox"/> 其他：_____ | | |

內容：

請按加工圖生產 MO1 首批 T1 A,B,C 佛沙窗 76 隻 送佛沙場。

1. 修改圖紙 W5 T1B

2. W5-T1A, W6,T1A 要優先生產，2020.08.03 要送到佛沙廠給業主，RE 做示範
X85834 和玻璃線 頭 3 層不用裝

2020.08.05 要送到佛沙廠，配合佛沙落石矢期。

謝謝

請在 2020.08.05 前完成上列要求。

附有關圖紙 / 文件：

3. 封膠膠位要在鑽(20mm孔)後，約在料內50mm

以上項目為：

- 原合約工程包 原合約工程加 / 減賬 新工程報價

原因：-

分發東莞各部門：

- | | | | |
|--|--|--|--|
| <input type="checkbox"/> 生產技術總監 <input type="checkbox"/> 連附件 | <input type="checkbox"/> 技術部 <input type="checkbox"/> 連附件 | <input type="checkbox"/> 生產部 <input type="checkbox"/> 連附件 | <input type="checkbox"/> 機械設計部 <input type="checkbox"/> 連附件 |
| <input type="checkbox"/> 採購部 <input type="checkbox"/> 連附件 | <input checked="" type="checkbox"/> 生產統籌部 <input type="checkbox"/> 連附件 | <input type="checkbox"/> 小羅&清 <input type="checkbox"/> 連附件 | |
| <input type="checkbox"/> 質檢部 <input type="checkbox"/> 連附件 | <input type="checkbox"/> 會計部 <input type="checkbox"/> 連附件 | <input type="checkbox"/> 報關組 <input type="checkbox"/> 連附件 | <input type="checkbox"/> 其他 _____ <input type="checkbox"/> 連附件 |

分發其他分判：

- 水洪 連附件

分發香港各部門：

- | | | | |
|---|--|---|--|
| <input type="checkbox"/> 行政部 <input type="checkbox"/> 連附件 | <input type="checkbox"/> 會計部 <input type="checkbox"/> 連附件 | <input type="checkbox"/> 統籌部 <input type="checkbox"/> 連附件 | <input type="checkbox"/> 工程部地盤科文 <input type="checkbox"/> 連附件 |
| <input type="checkbox"/> 採購部 <input type="checkbox"/> 連附件 | <input type="checkbox"/> QS 部 <input type="checkbox"/> 連附件 | <input type="checkbox"/> 維修部 <input type="checkbox"/> 連附件 | <input type="checkbox"/> 其他 _____ <input type="checkbox"/> 連附件 |






傳遞編號：

HK 16-9 / 20

發件人簽署：

項目經理簽署：

2.92 I HK

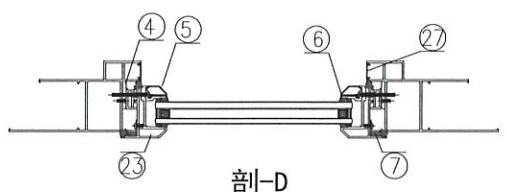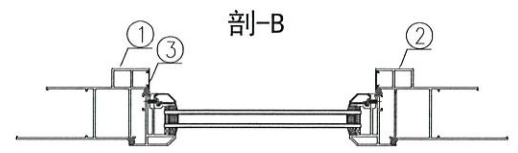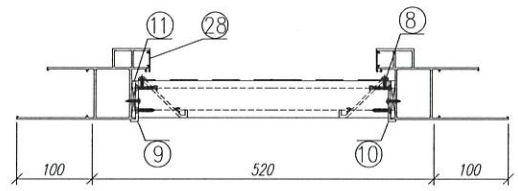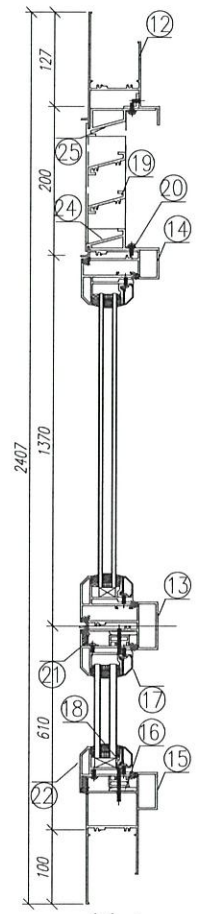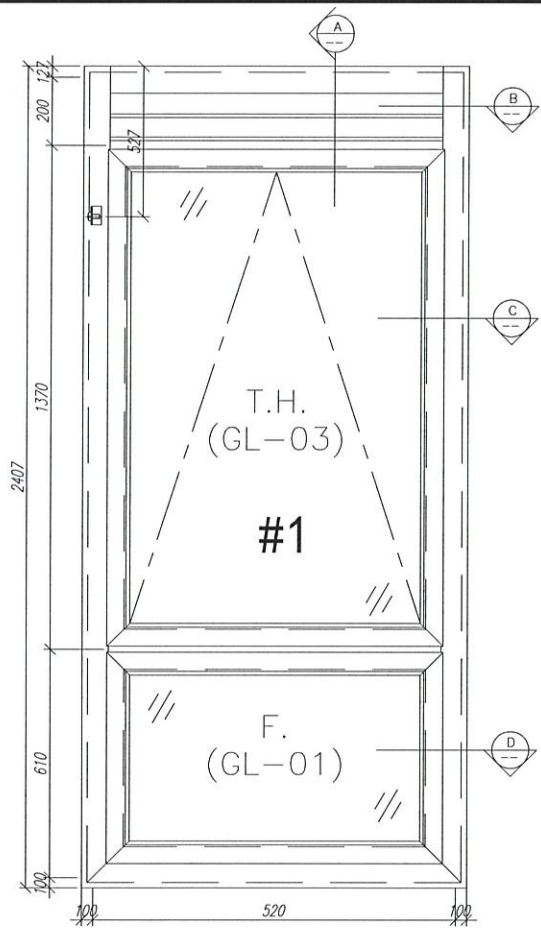

28	X85764	70窗拍蓋	直接開料	164.5	支	2	6	GC
27	X85764	70窗拍蓋	直接開料	500.5	支	2	6	GC

26	20*20*3鋁角	百葉頂部	PW01-44	404	支	1	3	GC
25	X85785	生窗雙楔扣(玉)	PW01-48	360	支	2	6	GC
24	X85785	生窗雙楔扣(玉)	PW01-48	495	支	2	6	GC
23	X85767	生窗雙楔(玉)	PW01-35	555	支	2	6	GC
22	X85767	生窗雙楔(玉)	PW01-35	420	支	2	6	GC
21	15*1.3*1.6鋁角	固定窗下擋膠角	兩頭切45度	400	支	2	6	GC
20	15*1.6鋁巴	雀仔網膠巴	***	xxxx	支	2	6	GC
19	X84333	百頁片	***	xxxx	支	2	6	GC
18	X85834	70窗玻璃夾角	PW01-36	346	支	2	6	GC
17	X85768	70窗玻璃線	直接開料	346	支	2	6	GC
16	X85786	生窗雙楔扣(框)	PW01-37	360	支	2	6	GC
15	X85762	70生窗底框	PW01-22	720	支	1	3	GC
14	X85775	70上生下生中樑	PW01-34	422	支	1	3	GC
13	X85775	70上生下生中樑	PW01-33	422	支	1	3	GC
12	X85761	70生窗頂框	PW01-19	422	支	1	3	GC


11	****	百頁玉鏡巴	***	xxxx	支	2	6	GC
10	53*50*10鋁折件	百頁玉企鋁折角	***	xxxx	支	1	3	GC
9	53*50*10鋁折件	百頁玉企鋁折角	***	xxxx	支	1	3	GC
8	15*1.6鋁巴	雀仔網膠巴	***	xxxx	支	2	6	GC
7	15*1.3*1.6鋁角	固定窗下擋膠角	兩頭切45度	535	支	2	6	GC
6	X85834	70窗玻璃夾角	PW01-36	431	支	2	6	GC
5	X85768	70窗玻璃線	斜角開料	451	支	2	6	GC
4	X85786	生窗雙楔扣(框)	PW01-37	535	支	2	6	GC
3	X85764	70窗拍蓋	直接開料	1305.5	支	2	6	GC
2	X85759	70生窗底框	PW01-04	2407	支	1	3	GC
1	X85759	70生窗底框	PW01-03	2407	支	1	3	GC

数量: 3	材料: 详见本图附表	表面处理: UCT806812XL-3
制图: CJM	日期: 2020.06.20	校核: WSH
	审核:	Rev: D

美特铝质有限公司
MIDI Aluminium Fabricator Ltd.

工程名称: 亞皆老街 / 佛沙窗
图名: W5/T1B組裝圖
图号: W5/T1B(1F~3F)

序号	材料編號	材料名稱	加工圖号	长度 L (MM)	单位	单樞小计		备注
						数量	数量	




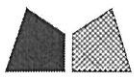


美特鋁質 有限公司
MIDI Aluminium Fabricator Ltd.


工程號 J852 地盤 亞皆老街

Handwritten notes: 2020.9.24 I, HK1604

窗號	尺寸 (MM)	數量 (支)	備註
W3/T1A	2430	6	
W2/T1A	2430	2	
W2/T1B	2430	2	
W3/T1B	2430	6	
W7/T1B	2430	4	
合計:		20	

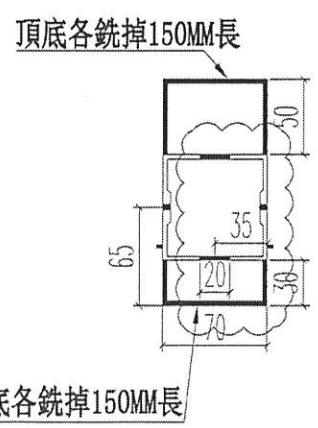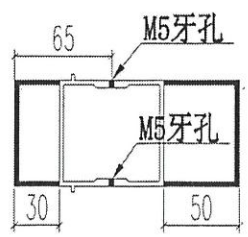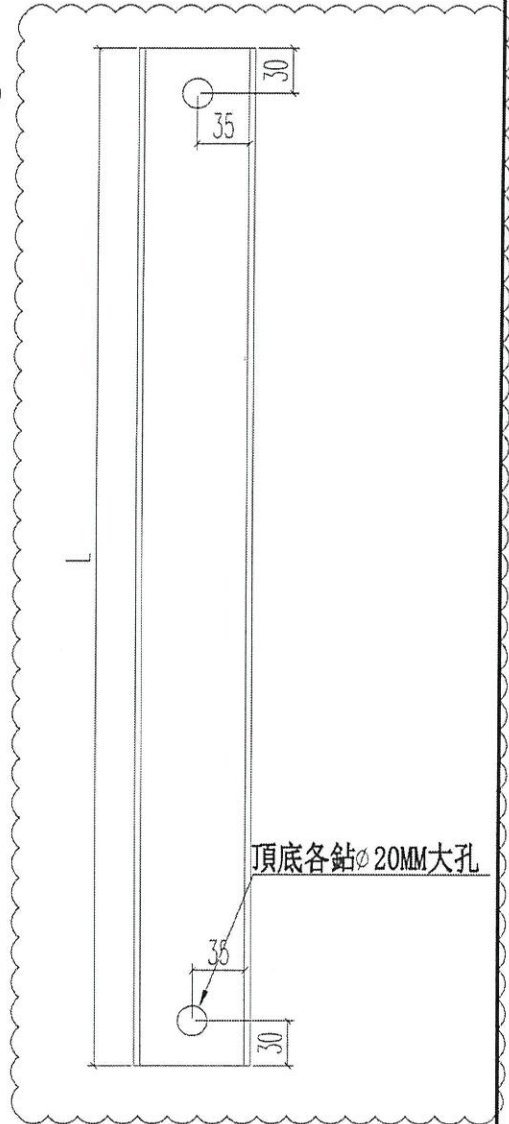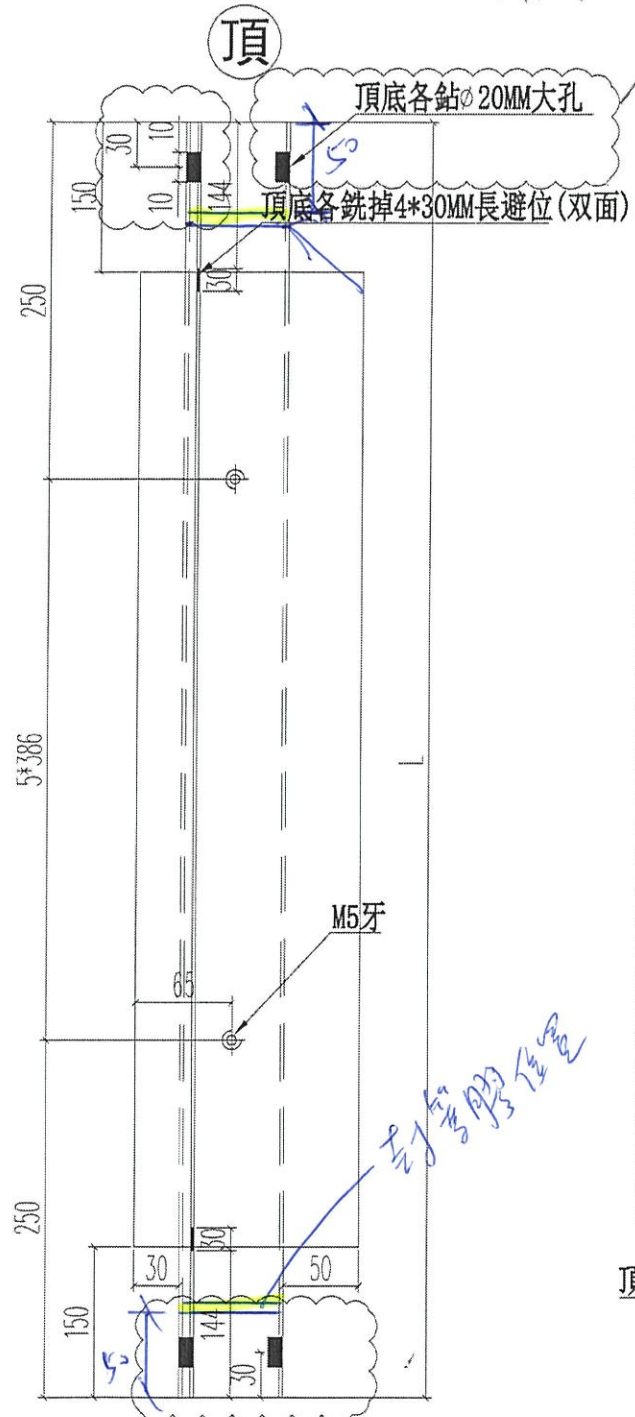


名稱	70窗150夾通	制圖	JASON 2020.06.22	修改	A
材料	X85772	復核	WHS	日期	2020.07.29
顏色	UCT806812XL-3	批准		圖號	PW01-13

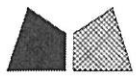


美特鋁質 有限公司
MIDI Aluminium Fabricator Ltd.

窗號	尺寸 (MM)	數量 (支)	備註
W3/T1A	2430	3	

工程號	J852	地盤	亞皆老街
-----	------	----	------

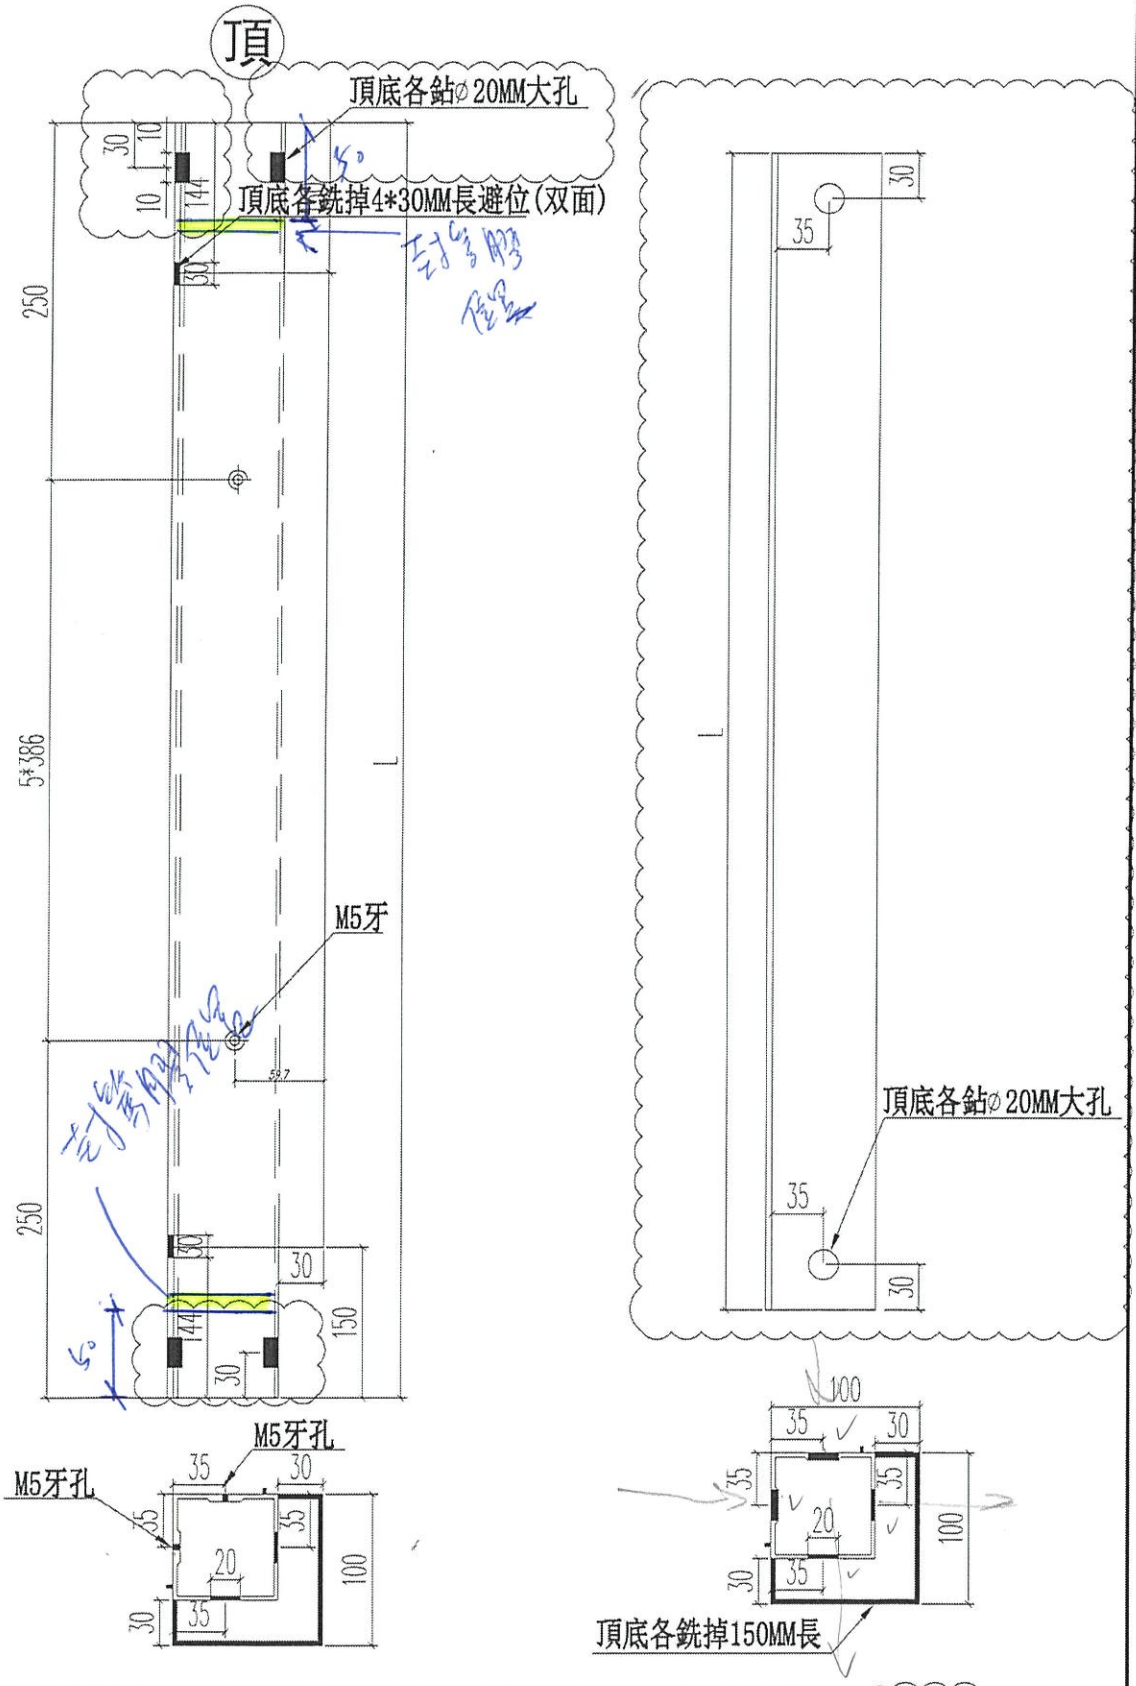


名稱	70窗轉角夾通	制圖	JASON 2020.06.22	修改	A	B
材料	X85770	復核	WHS	日期	2020.07.11	2020.07.29
顏色	UCT806812XL-3	批准		圖號	PW01-14	

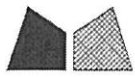

美特鋁質 有限公司
MIDI Aluminium Fabricator Ltd.

工程號 J852 地盤 亞皆老街

窗號	尺寸 (MM)	數量 (支)	備註
W2/T1A	2430	4	
W2/T1B	2430	4	

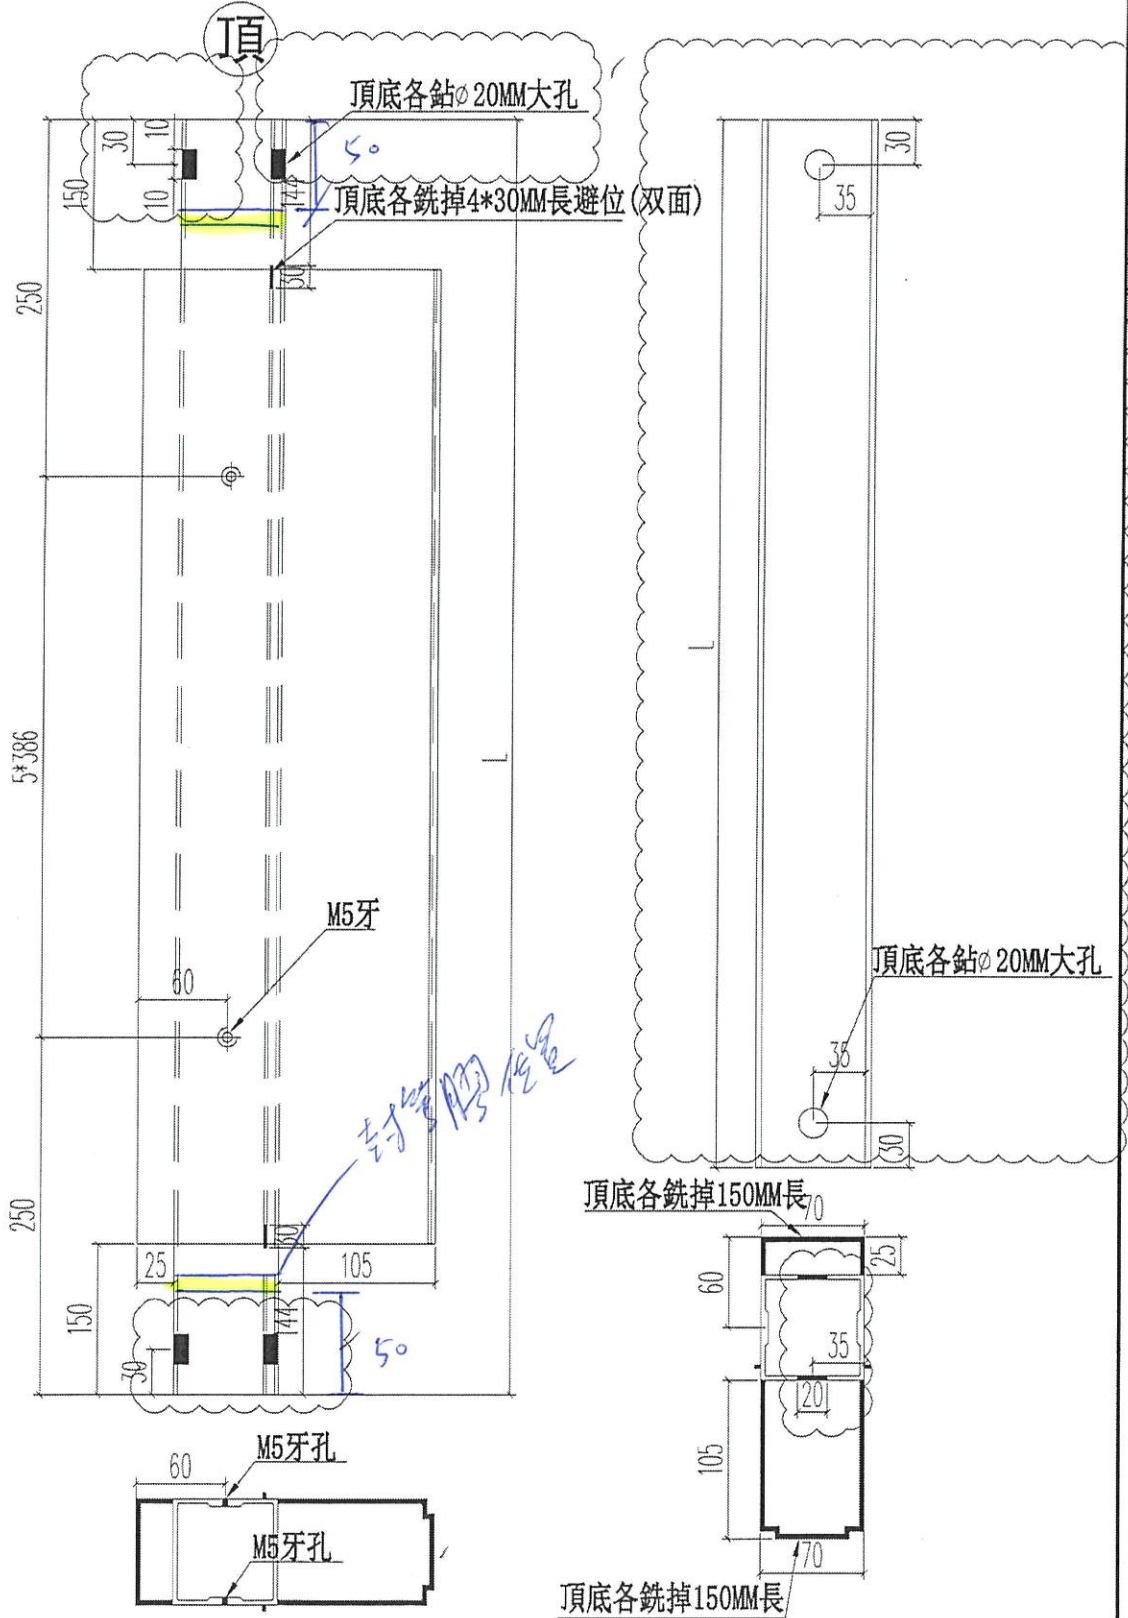

名稱	70窗200夾通	制圖	JASON 2020.06.22	修改	A	B
材料	X85771	復核	WHS	日期	2020.07.11	2020.07.29
顏色	UCT806812XL-3	批准		圖號	PW01-15	