

工程指示 / 要求簡箋(E.I.)

工程指示編號：EI / 2092 / 20 修改版次：J
 工程編號：J - 852 工程名稱：亞皆老街中電
 工程項目：佛沙窗 MO1 首批 T1 ABC 單位 (76 隻)
 收件人：生統 / 王良 發件人：Ant Yeung 日期：03/08/2020

要求提供 / 確認 事項：

- | | | |
|------------------------------------|-------------------------------------|-------------------------------|
| <input type="checkbox"/> 初步鋁料 B.M. | <input type="checkbox"/> 加工拆圖，然後生產 | <input type="checkbox"/> 尺寸表 |
| <input type="checkbox"/> 正式鋁料 B.M. | <input type="checkbox"/> 技術上資料 / 指示 | <input type="checkbox"/> 報價 |
| <input type="checkbox"/> 配件 B.M. | <input type="checkbox"/> 樣辦或貨品說明書 | <input type="checkbox"/> 分判合約 |
| <input type="checkbox"/> 其他：_____ | | |

內容：

請按加工圖生產 MO1 首批 T1 A,B,C 佛沙窗 76 隻 送佛沙場。

修改圖紙 PW-01-37

1. 修改圖紙 W5 T1B

2. W5-T1A, W6,T1A 要優先生產，2020.08.03 要送到佛沙廠給業主，RE 做示範
X85834 和玻璃線 頭 3 層不用裝

2020.08.05 要送到佛沙廠，配合佛沙落石矢期。

謝謝

請在 2020.08.06 前完成上列要求。

附有關圖紙 / 文件：

以上項目為：

- 原合約工程包 原合約工程加 / 減賬 新工程報價

原因：-

分發東莞各部門：

- () 生產技術總監 連附件 () 技術部 連附件 () 生產部 連附件 () 機械設計部 連附件
 () 採購部 連附件 () 生產統籌部 連附件 () 小羅 & 清 連附件
 () 質檢部 連附件 () 會計部 連附件 () 報關組 連附件 () 其他 _____ 連附件

分發其他分判：

- (v) 水洪 連附件

分發香港各部門：

- () 行政部 連附件 () 會計部 連附件 () 統籌部 連附件 () 工程部地盤科文 連附件
 () 採購部 連附件 () QS 部 連附件 () 維修部 連附件 () 其他 _____ 連附件

傳遞編號：

HK 1653 / 20

發件人簽署：




項目經理簽署：



美特鋁質 有限公司
MIDI Aluminium Fabricator Ltd.

工程號 J852 地盤 亞皆老街

序号	窗號	數量	L	A	M	N
1	W3/T1A	18	645	102.5	220	2
2	W3/T1A	18	840	100	320	2
3	W4/T1A	6	535	117.5	300	1
4	W4/T1A	6	840	100	320	2
5	W5/T1A	6	535	117.5	300	1
6	W5/T1A	6	840	100	320	2
7	W4/T1B	6	535	117.5	300	1
8	W4/T1B	6	325	62.5	200	1
9	W5/T1B	6	535	117.5	300	1
10	W5/T1B	6	360	55	250	1
11	W6/T1A	6	535	47.5	220	2
12	W6/T1A	6	840	100	320	2
合計:		96				

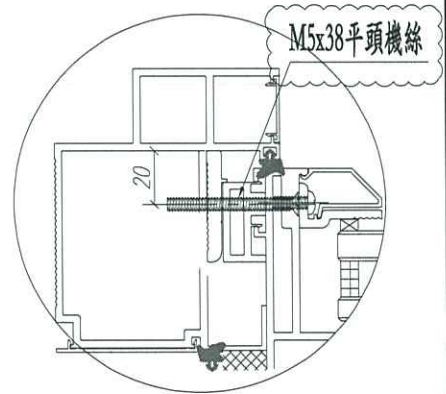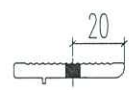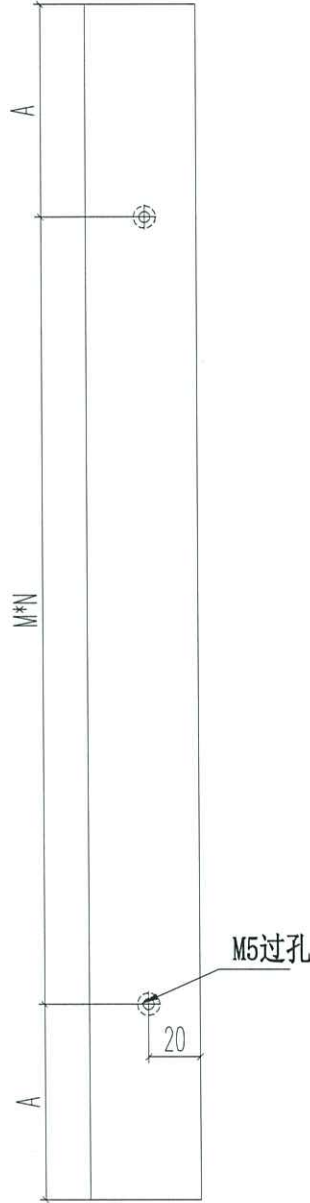

名稱	生窗變梗扣(框)	制圖	JASON	2020.06.22	修改	A
材料	X85786	復核	WHS		日期	2020.07.30
顏色	UCT806812XL-3	批准			圖號	PW01-37