

工程指示 / 要求簡箋(E.I.)

工程指示編號：EI / 2092 / 20

修改版次：P

工程編號：J - 852

工程名稱：亞皆老街中電

工程項目：佛沙窗 MO1 首批 T1 ABC 單位 (76 隻)

收件人：生統 / 王良

發件人：Ant Yeung

日期：18/08/2020

要求提供 / 確認 事項：

- | | | |
|------------------------------------|-------------------------------------|-------------------------------|
| <input type="checkbox"/> 初步鋁料 B.M. | <input type="checkbox"/> 加工拆圖，然後生產 | <input type="checkbox"/> 尺寸表 |
| <input type="checkbox"/> 正式鋁料 B.M. | <input type="checkbox"/> 技術上資料 / 指示 | <input type="checkbox"/> 報價 |
| <input type="checkbox"/> 配件 B.M. | <input type="checkbox"/> 樣辦或貨品說明書 | <input type="checkbox"/> 分判合約 |
| <input type="checkbox"/> 其他：_____ | | |

內容：

請按加工圖生產 MO1 首批 T1 A,B,C 佛沙窗 76 隻 送佛沙場。

P 版：W6-T1A 應配套 TH-W04 窗玉

P 版：W6-T1C 改組裝圖

P 版：直位，轉角夾通開避位生產。

請用封篤膠封口，謝謝

加淨膠漆

X85834 和玻璃線 頭 3 層不用裝，送地盆裝。

2020.08.13 要送到佛沙廠，配合佛沙落石矢期。 謝謝

請在 2020.08.20 前完成上列要求。

附有關圖紙 / 文件：

以上項目為：

- 原合約工程包 原合約工程加 / 減賬 新工程報價

原因：-

分發東莞各部門：

- () 生產技術總監 連附件 () 技術部 連附件 () 生產部 連附件 () 機械設計部 連附件
 () 採購部 連附件 () 生產統籌部 連附件 () 小羅 & 清 連附件
 () 質檢部 連附件 () 會計部 連附件 () 報關組 連附件 () 其他 _____ 連附件

分發其他分判：

- (v) 水洪 連附件

分發香港各部門：

- () 行政部 連附件 () 會計部 連附件 () 統籌部 連附件 () 工程部地盤科文 連附件
 () 採購部 連附件 () QS 部 連附件 () 維修部 連附件 () 其他 _____ 連附件

傳遞編號：


HK 1834 / 20

發件人簽署：

項目經理簽署：

Ant Yeung
[Signature]

窗號	數量(總)
W4/T1A	3
W5/T1A	3
合計:	6

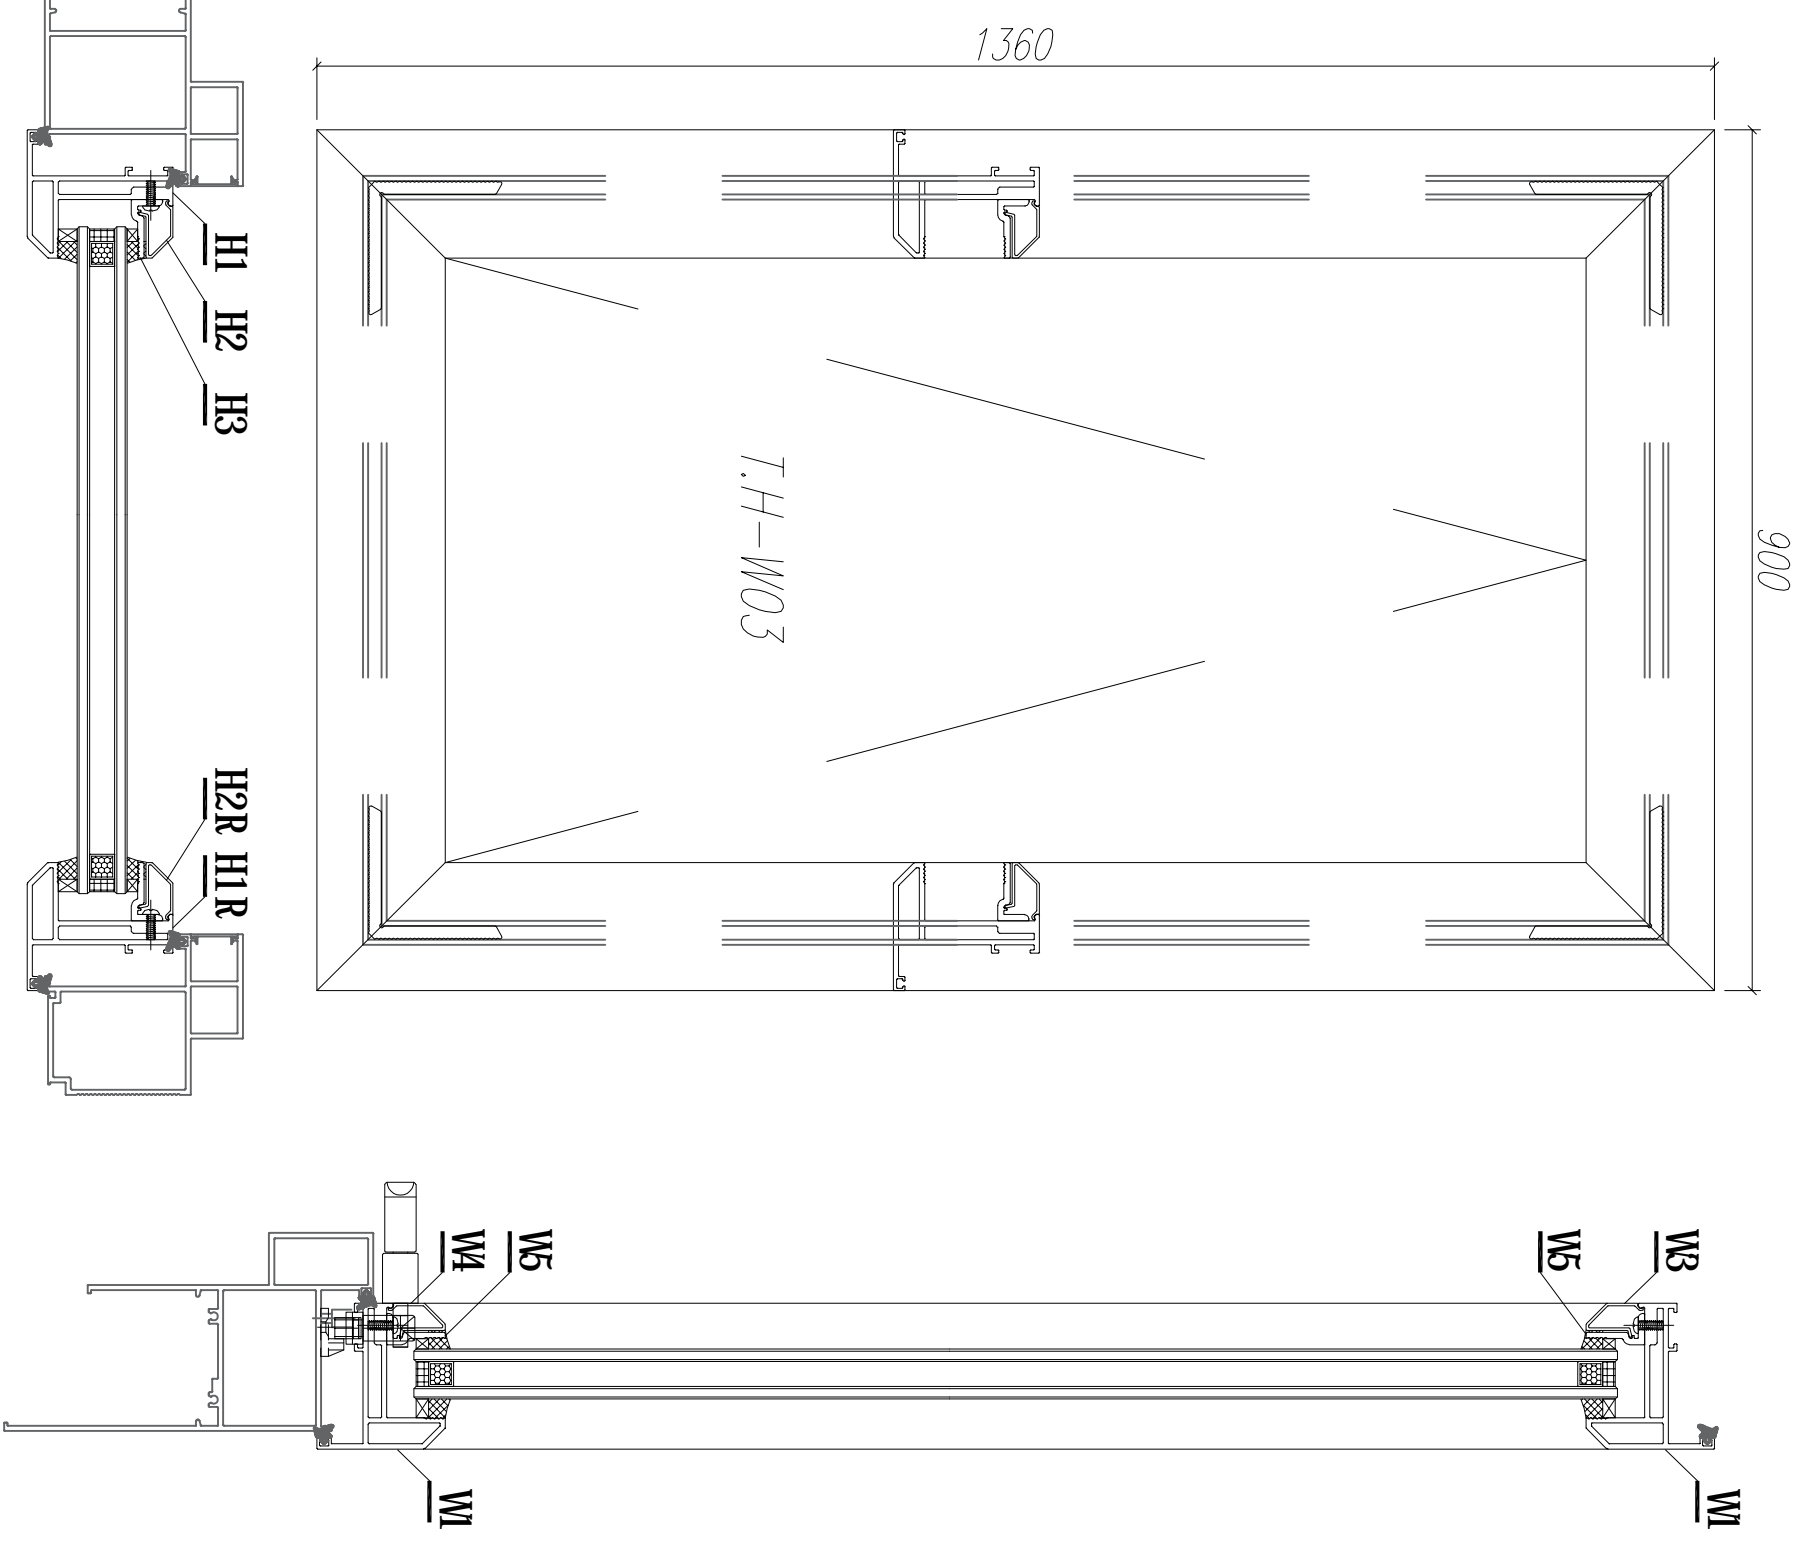


注: GC---工厂安装, GD---工地安装

序号	材料編號	材料名稱	加工圖號	長度 L (MM)	單位	單樁小計數量	備注
W7	X85824	多點鎖拉把	PW04-08	322	支	1 (6)	QC
W6	X85824	多點鎖拉把	PW04-08	342	支	1 (6)	QC
W6	X85834	70窗玻璃夾角	PW04-06	826	支	1 (6)	QC
W5	X85834	70窗玻璃夾角	PW02-06	826	支	1 (6)	QC
W4	X85768	70窗玻璃膠壓線	PW04-07	826.5	支	1 (6)	QC
W3	X85768	70窗玻璃膠壓線	直接開料	826.5	支	1 (6)	QC
H3	X85834	70窗玻璃夾角	PW02-06	1235	支	2 (12)	QC
H2R	X85768	70窗玻璃膠壓線	斜角開料	1255	支	1 (6)	QC
H2	X85768	70窗玻璃膠壓線	斜角開料	1255	支	1 (6)	QC
W2	X85767	70生窗玉底	PW04-03	900	支	1 (6)	QC
W1	X85767	70生窗玉頂	PW04-02	900	支	1 (6)	QC
H1R	X85767	70生窗玉邊企	PW04-05	1360	支	1 (6)	QC
H1	X85767	70生窗玉邊企	PW04-04	1360	支	1 (6)	QC

数量: 6
 材料: 详见本图附表
 表面处理: UCT806812XI-3
 制图: JASON
 日期: 2020.05.12
 校核: WSH
 审核: Rev: B

工程名称: 亞皆老街 / 佛沙窗
 美特铝質有限公司
 MIDI Aluminium Fabricator Ltd.
 图名: 窗玉組裝圖
 图号: TH-W03

窗號	數量(趟)
W3/T1A	9
W6/T1A	3
合計:	12

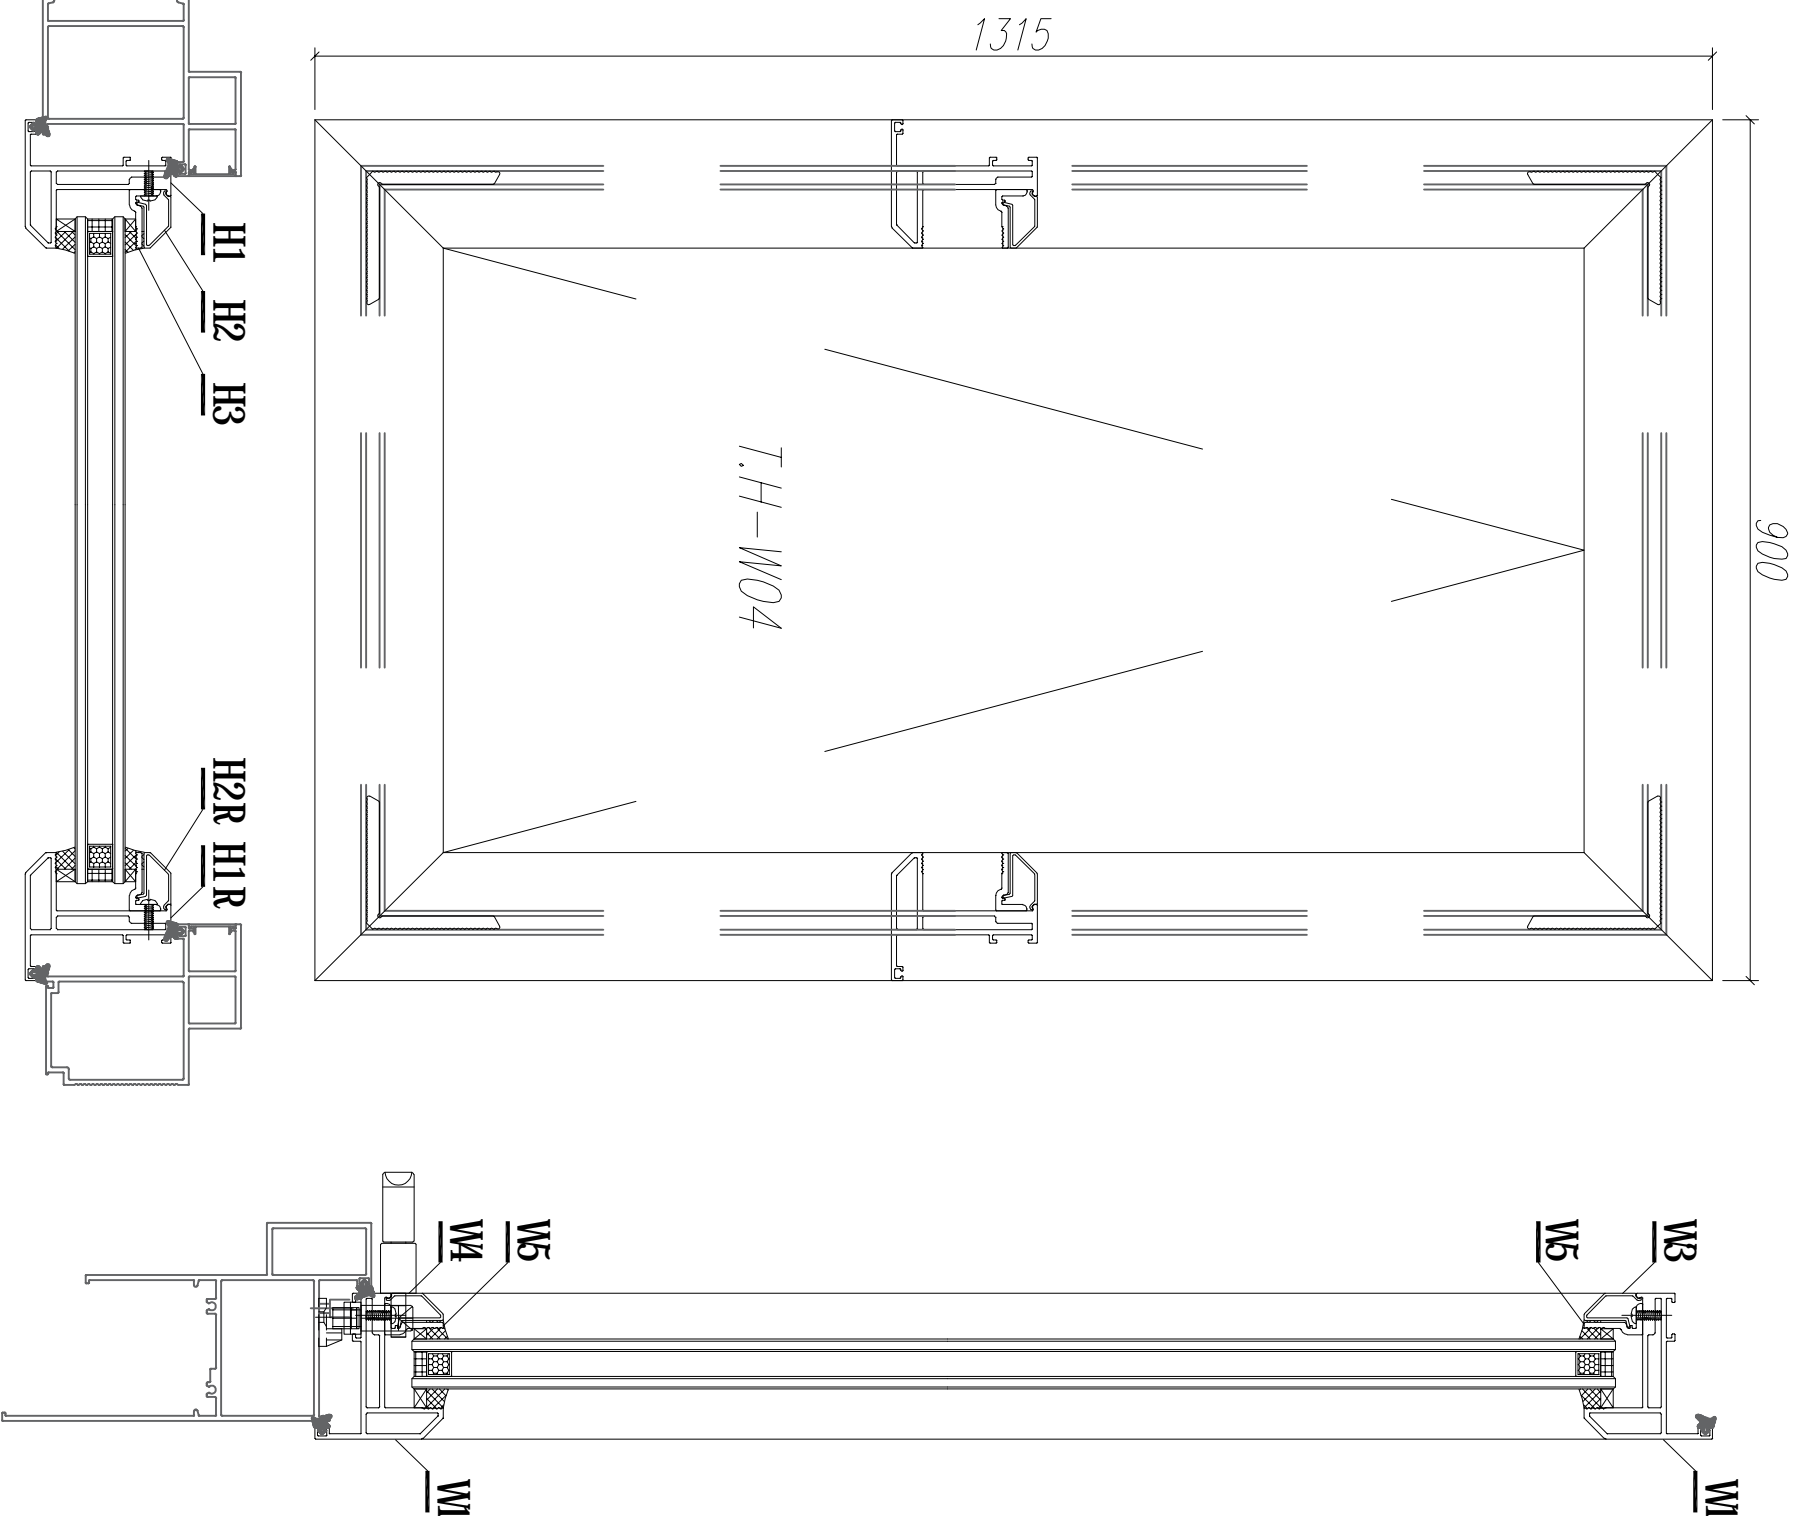


注: GC---工厂安装, GD---工地安装

序号	材料編號	材料名稱	加工圖號	長度 L (MM)	單位	單樁小計數量	備注
W7	X85824	多點鎖拉巴	PW04-08	322	支	12	GC
W6	X85824	多點鎖拉巴	PW04-08	342	支	12	GC
W6	X85834	70窗玻璃夾角	PW04-06	826	支	12	GC
W5	X85834	70窗玻璃夾角	PW02-06	826	支	12	GC
W4	X85768	70生窗玻璃壓線	PW04-07	826.5	支	12	GC
W3	X85768	70生窗玻璃壓線	直接翻料	826.5	支	12	GC
H3	X85834	70窗玻璃夾角	PW02-06	1190	支	24	GC
H2R	X85768	70生窗玻璃壓線	斜角開料	1210	支	12	GC
H2	X85768	70生窗玻璃壓線	斜角開料	1210	支	12	GC
W2	X85767	70生窗玉底	PW04-03	900	支	12	GC
W1	X85767	70生窗玉頂	PW04-02	900	支	12	GC
H1R	X85767	70生窗玉邊企	PW04-05	1315	支	12	GC
H1	X85767	70生窗玉邊企	PW04-04	1315	支	12	GC

数量: 12
 材料: 详见本图附表
 表面处理: UCT806812XI-3
 制图: JASON
 日期: 2020.05.12
 校核: WSH
 审核:

Rev: B
 美特铝质有限公司
 MIDI Aluminium Fabricator Ltd.


工程名称: 亞皆老街 / 佛沙窗
 图名: 窗玉組裝圖
 图号: TH-W04

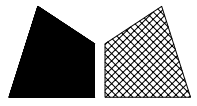


美特鋁質 有限公司
MIDI Aluminium Fabricator Ltd.

工程號 J852 地盤 亞皆老街

窗號	L(mm)	數量	A	M	N
TH-W03	900	6	100	350	2
TH-W04	900	12	100	350	2
合計:		18			

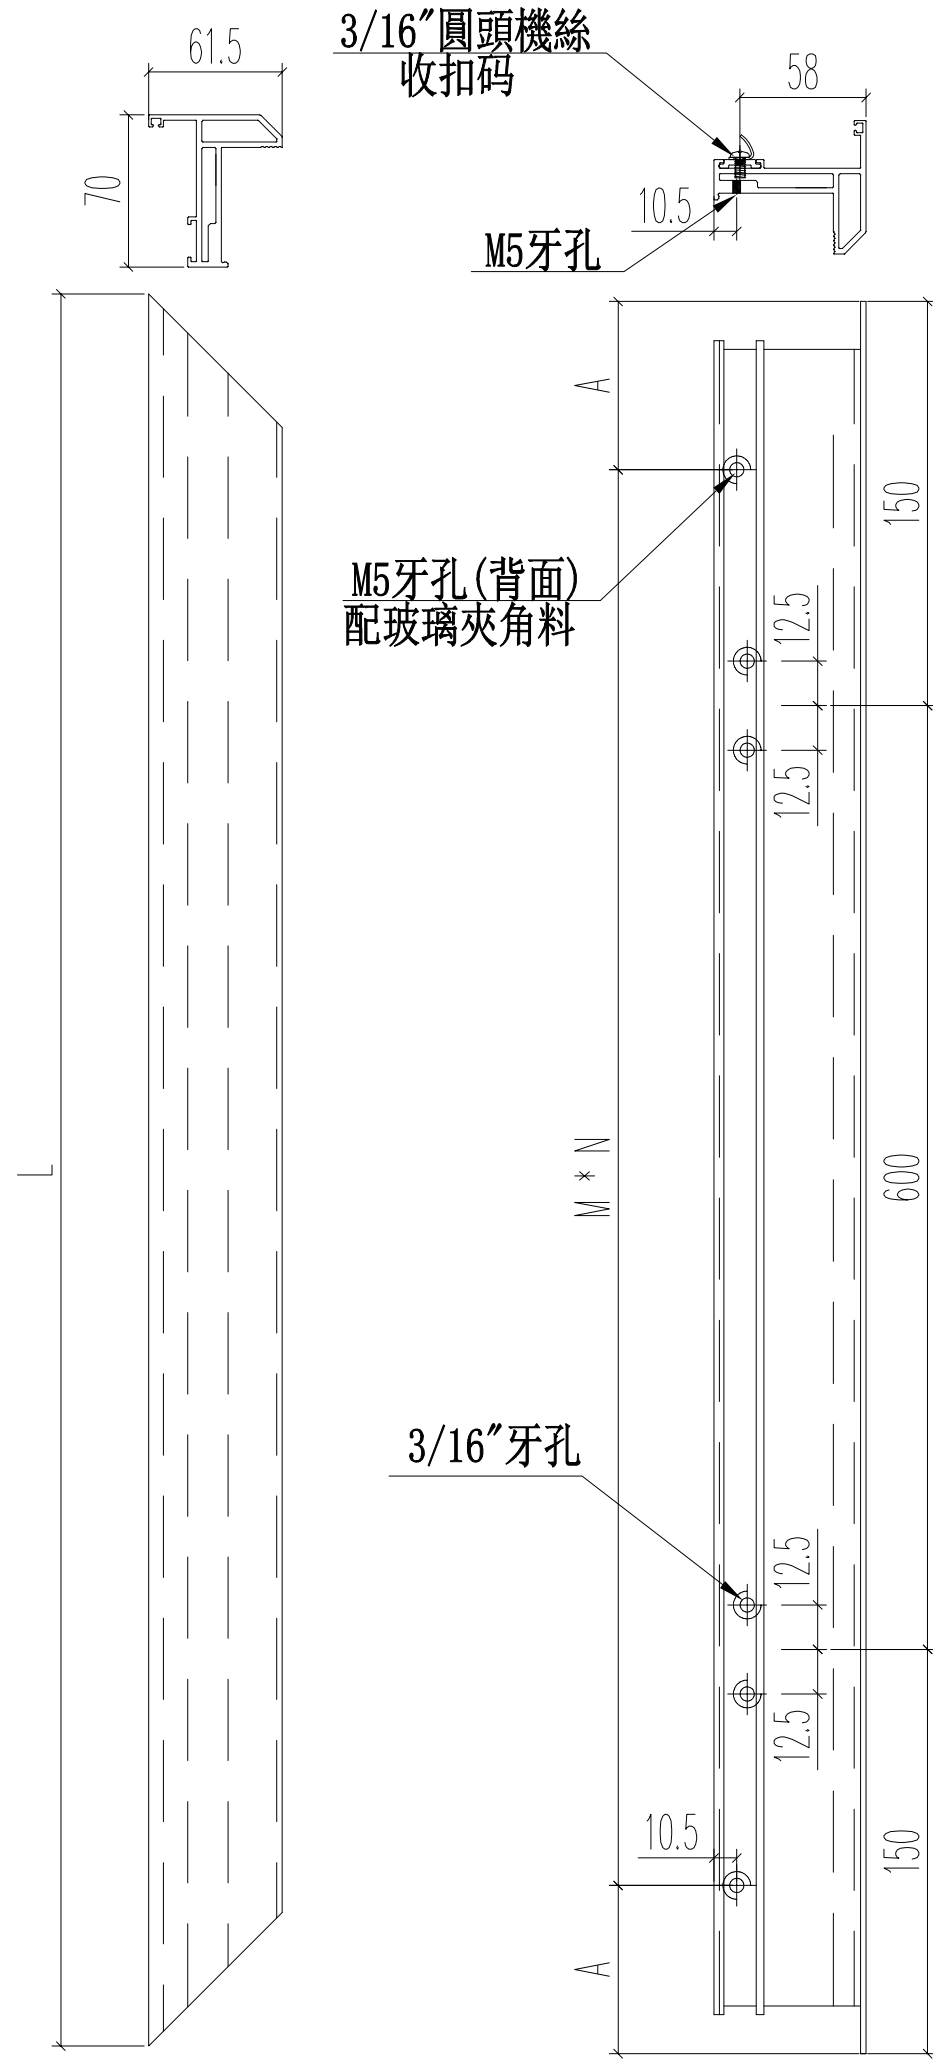



名稱	70生窗窗玉	制圖	JASON	2020.06.22	修改	A
材料	X85767	復核	WHS		日期	2020.08.18
顏色	UCT806812XL-3	批准			圖號	PW04-02

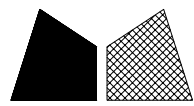


美特鋁質 有限公司
MIDI Aluminium Fabricator Ltd.

工程號 J852 地盤 亞皆老街

窗號	L(mm)	數量	A	M	N
TH-W01	345	3	47.5	250	1
TH-W02	420	3	60	300	1
TH-W03	900	6	100	350	2
TH-W04	900	12	100	350	2
合計:		24			

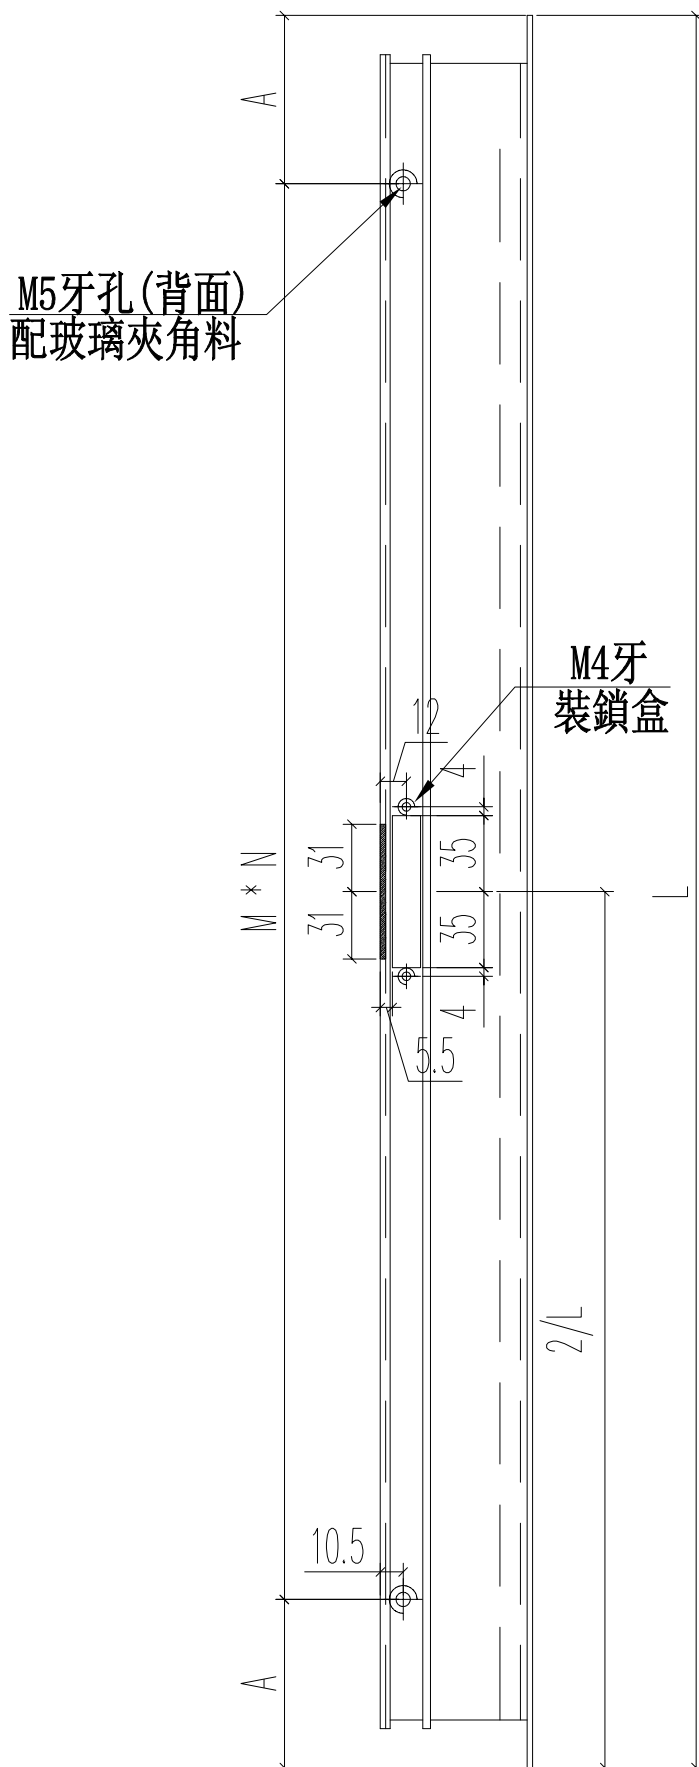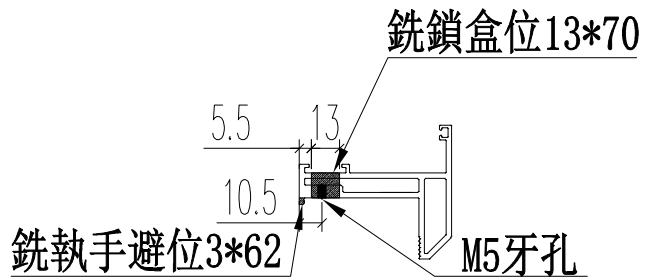



名稱	70生窗窗玉	制圖	JASON 2020.06.22	修改	A
材料	X85767	復核	WHS	日期	2020.08.18
顏色	UCT806812XL-3	批准		圖號	PW04-03

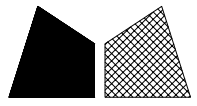


美特鋁質 有限公司
MIDI Aluminium Fabricator Ltd.

工程號 J852 地盤 亞皆老街

窗號	L(mm)	數量	A	M	N	B
TH-W01	1360	3	155	350	3	542
TH-W02	1360	3	155	350	3	542
TH-W03	1360	6	155	350	3	542
TH-W04	1315	12	132.5	350	3	552
	合計:	24				

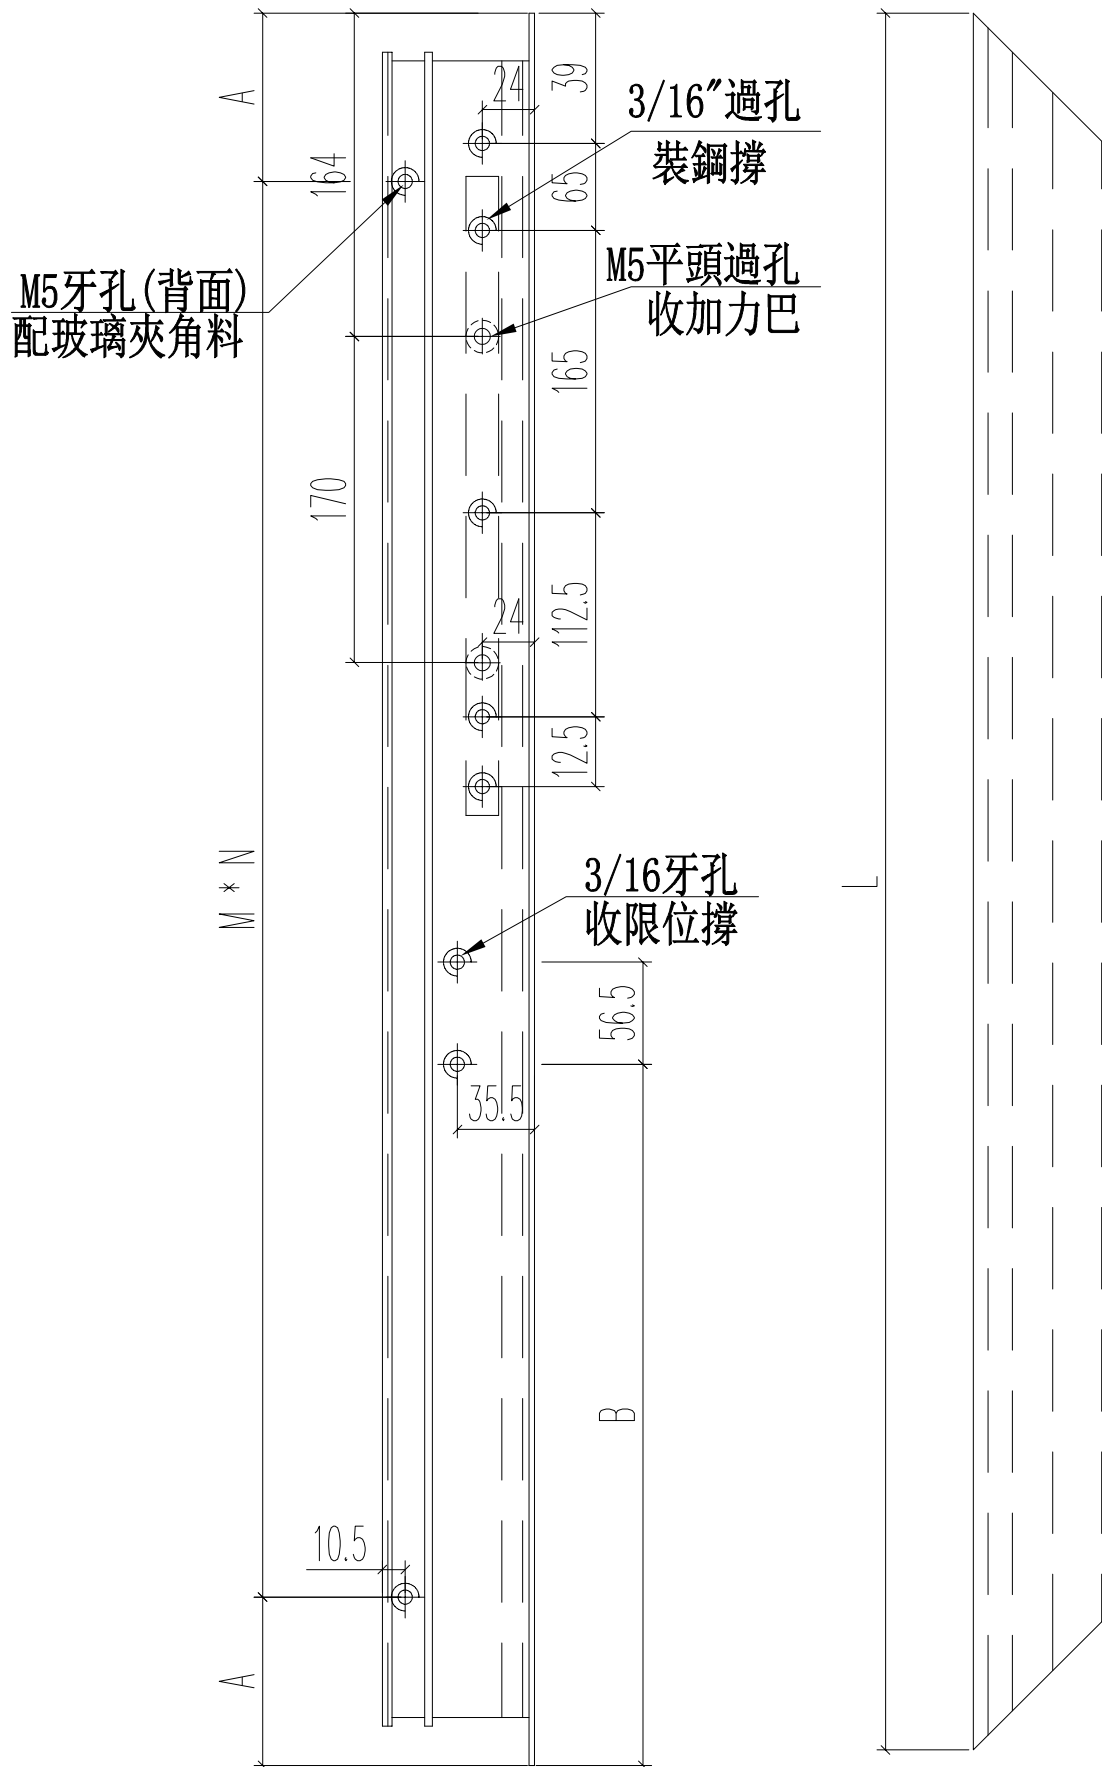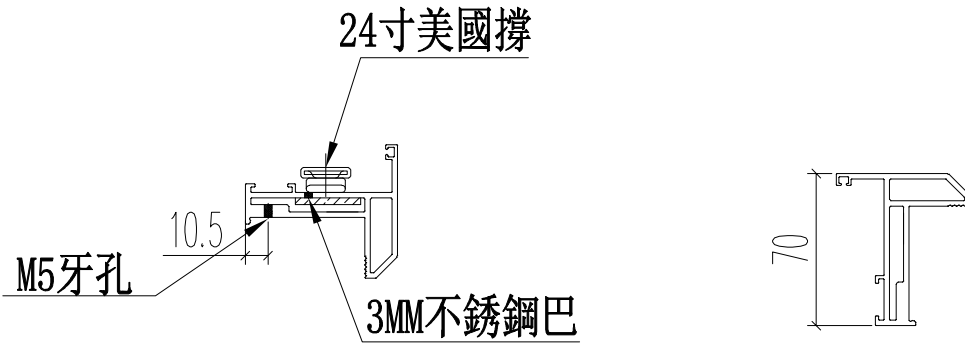





名稱	70生窗窗玉	制圖	JASON	2020.06.22	修改	A	B
材料	X85767	復核	WHS		日期	2020.07.27	2020.08.18
顏色	UCT806812XL-3	批准			圖號	PW04-04	

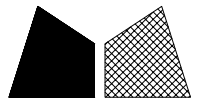


美特鋁質 有限公司
MIDI Aluminium Fabricator Ltd.

工程號 J852 地盤 亞皆老街

窗號	L(mm)	數量	A	M	N	B
TH-W01	1360	3	155	350	3	542
TH-W02	1360	3	155	350	3	542
TH-W03	1360	6	155	350	3	542
TH-W04	1315	12	132.5	350	3	552
合計:		24				

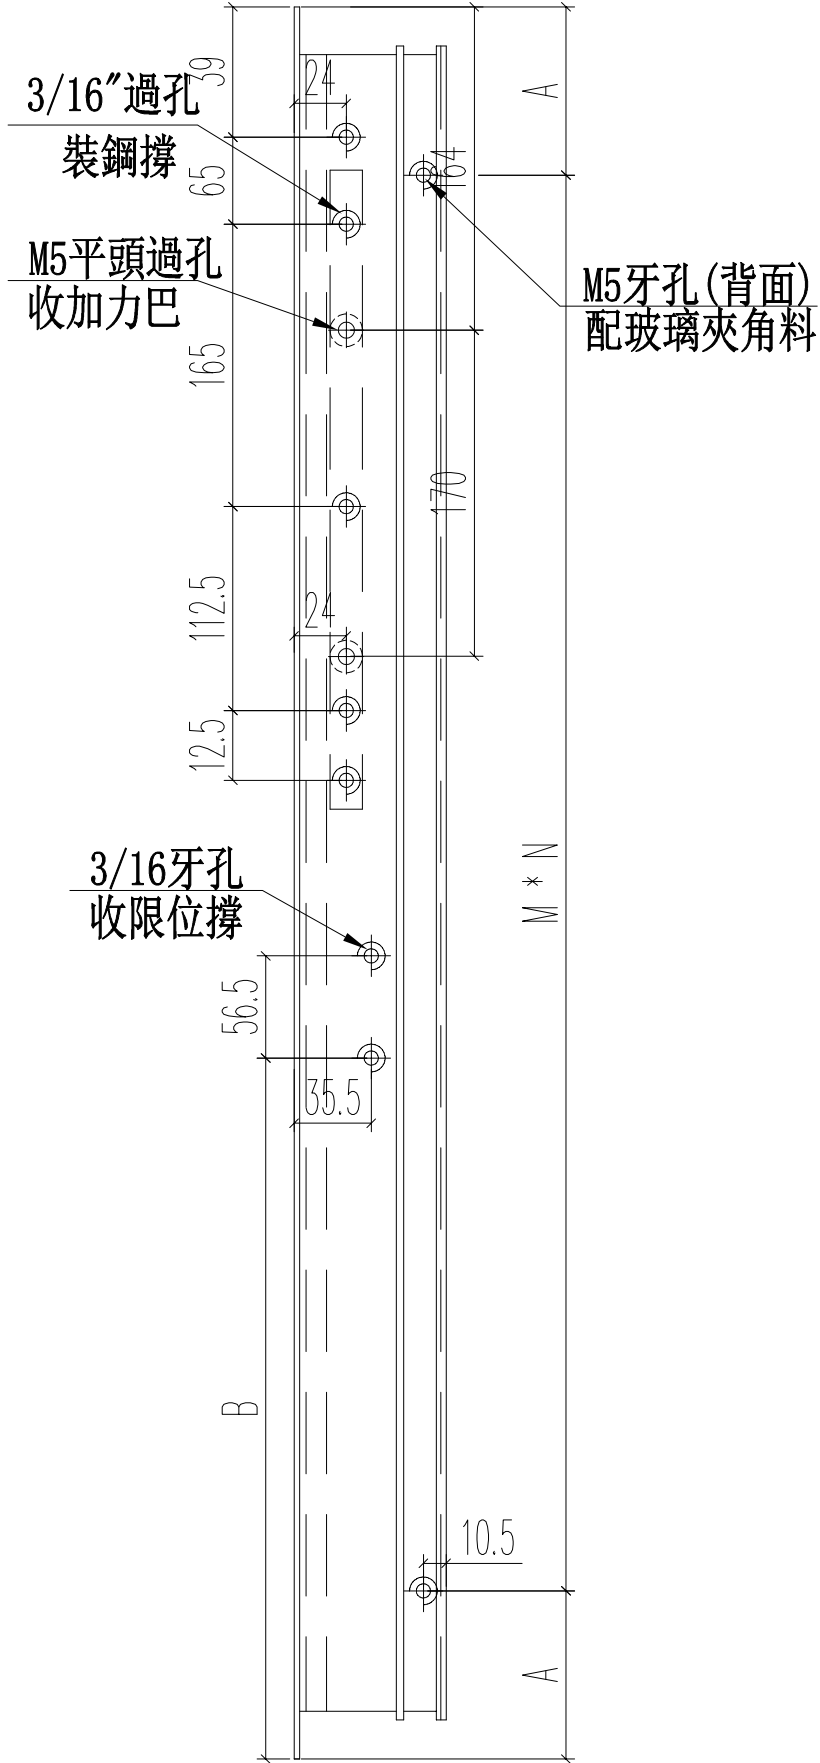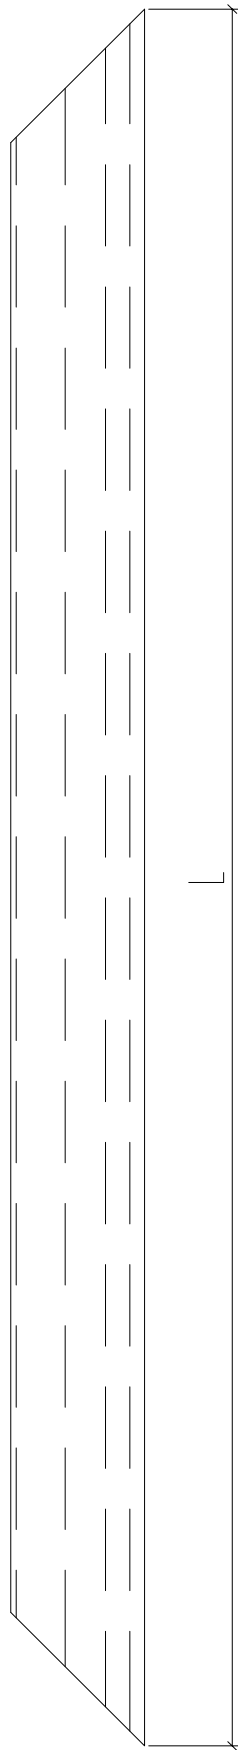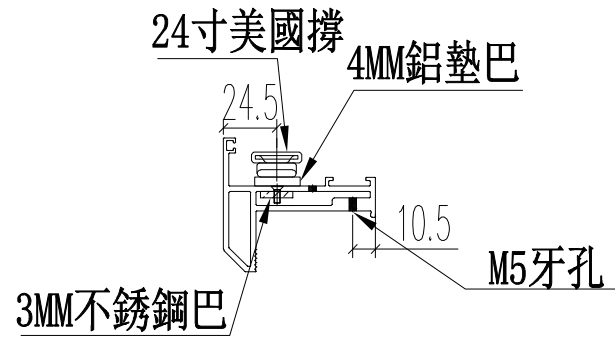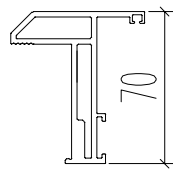

名稱	70生窗窗玉	制圖	JASON	2020.06.22	修改	A	B
材料	X85767	復核	WHS		日期	2020.07.27	2020.08.18
顏色	UCT806812XL-3	批准			圖號	PW04-05	

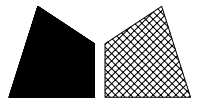


美特鋁質 有限公司
MIDI Aluminium Fabricator Ltd.


工程號 J852 地盤 亞皆老街

窗號	L	數量	A	M	N
TH-W01	271	3	10.5	250	1
TH-W02	353	3	26.5	300	1
TH-W03	826	6	63	350	2
TH-W04	826	12	63	350	2
合計:		24			

銑鎖盒避位

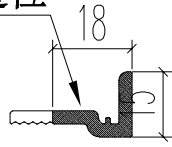


頂

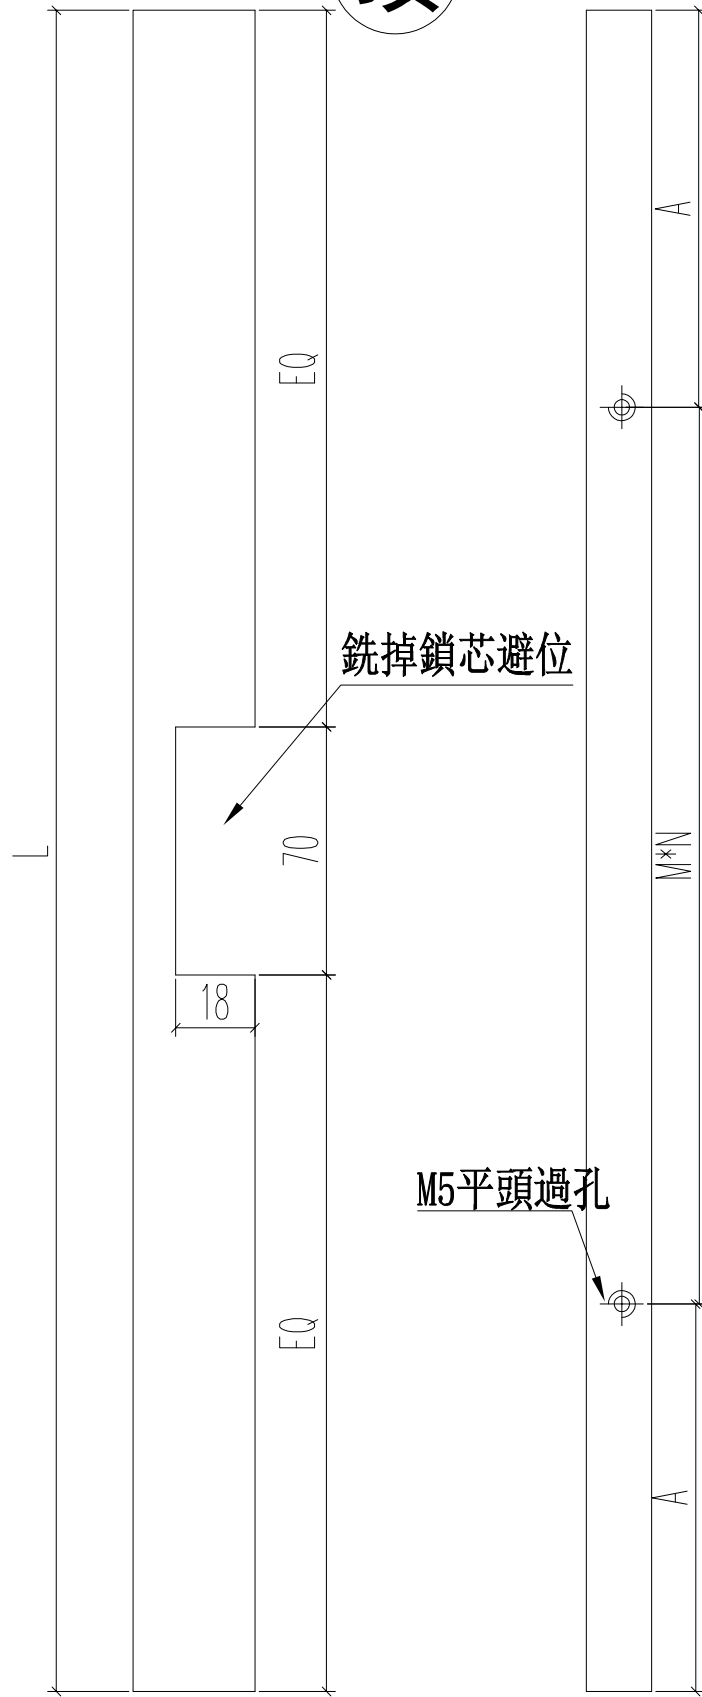


銑掉鎖芯避位

M5平頭過孔

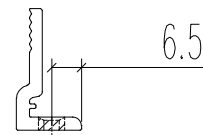

名稱	70窗玻璃夾角	制圖	JASON	2020.06.22	修改	A	B	C
材料	X85834	復核	WHS		日期	2020.07.27	2020.08.08	2020.08.18
顏色	UCT806812XL-3	批准			圖號	PW04-06		



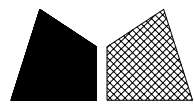


美特鋁質 有限公司
MIDI Aluminium Fabricator Ltd.


工程號 J852 地盤 亞皆老街

窗號	L	數量
TH-W01	271.5	3
TH-W02	346.5	3
TH-W03	826.5	6
TH-W04	826.5	12
合計:		24

頂

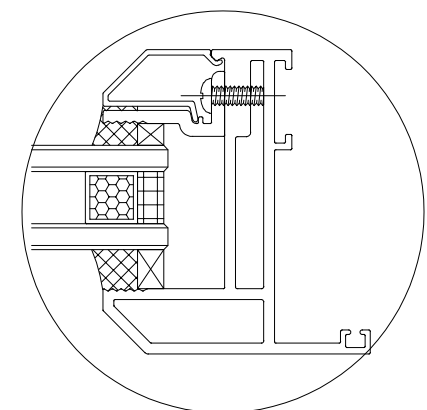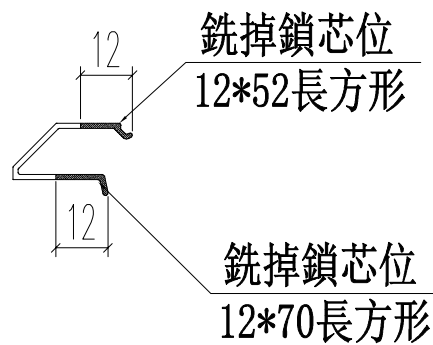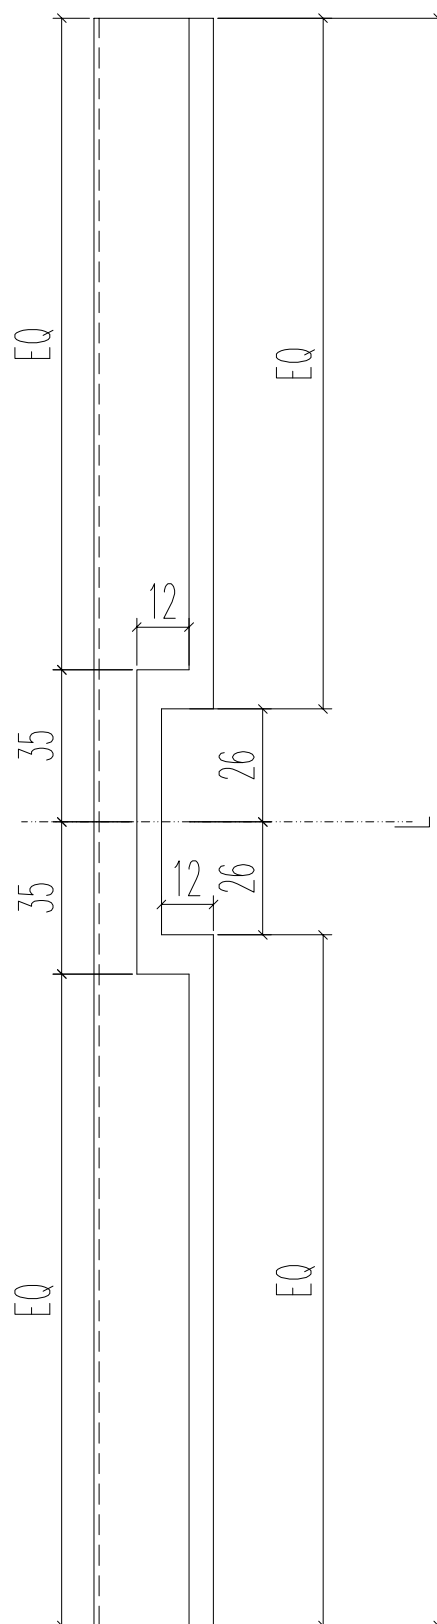



名稱	70生窗玻璃壓線	制圖	JASON	2020.06.22	修改	A	B
材料	X85768	復核	WHS		日期	2020.07.27	2020.08.18
顏色	UCT806812XL-3	批准			圖號	PW04-07	

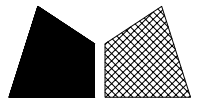





美特鋁質 有限公司
MIDI Aluminium Fabricator Ltd.

工程號 J852 地盤 亞皆老街

窗號	L1	數量	A	B	C
TH-W01	93	3	67	0	0
TH-W01	75	3	50	0	0
TH-W02	130	3	104	0	0
TH-W02	113	3	87	0	0
TH-W03	342	6	127.5	197.5	9
TH-W03	322	6	110.5	194.5	9
TH-W04	342	12	127.5	197.5	9
TH-W04	322	12	110.5	194.5	9
合計:		48			

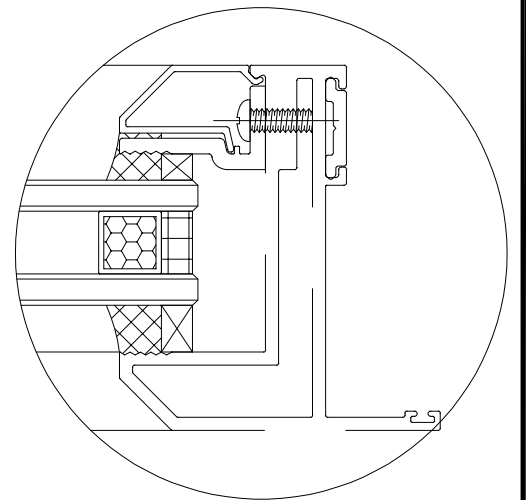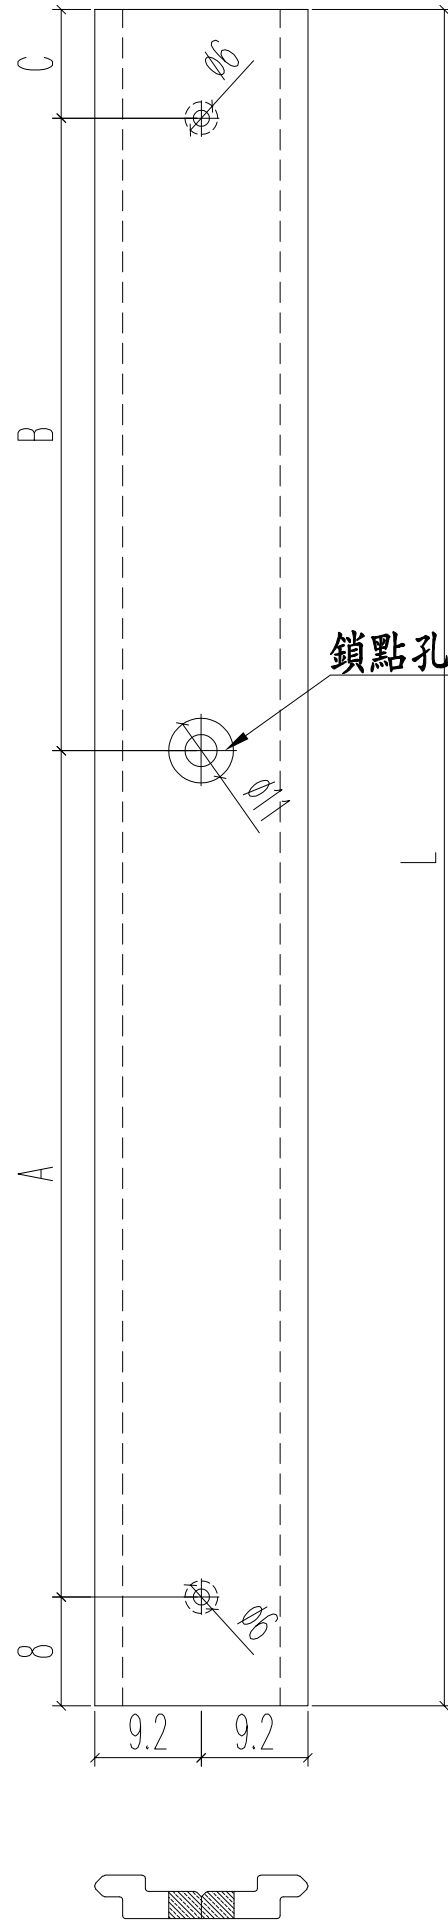

名稱	多點鎖拉巴	制圖	JASON	2020.06.22	修改	A
材料	X85824	復核	WHS		日期	2020.08.18
顏色	UCT806812XL-3	批准			圖號	PW04-08

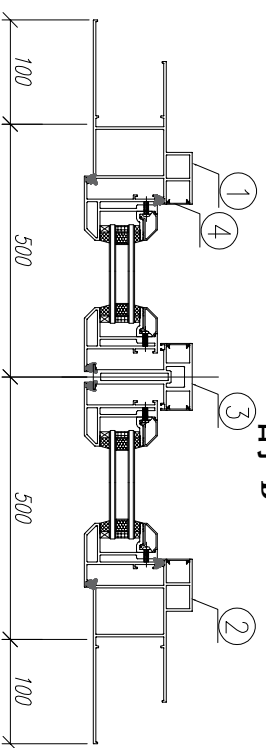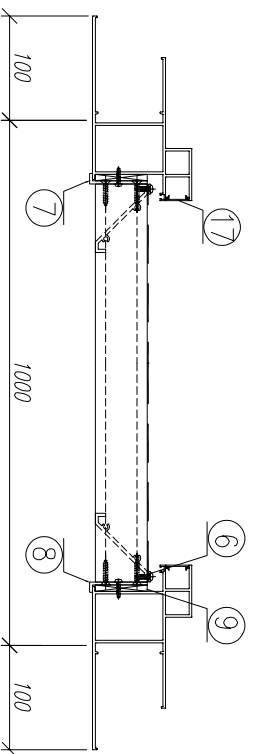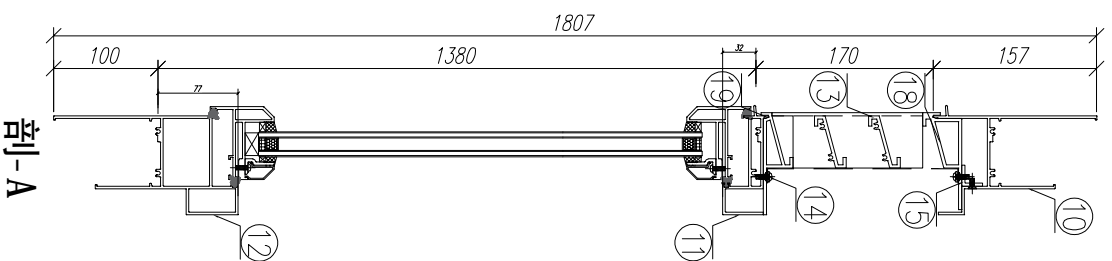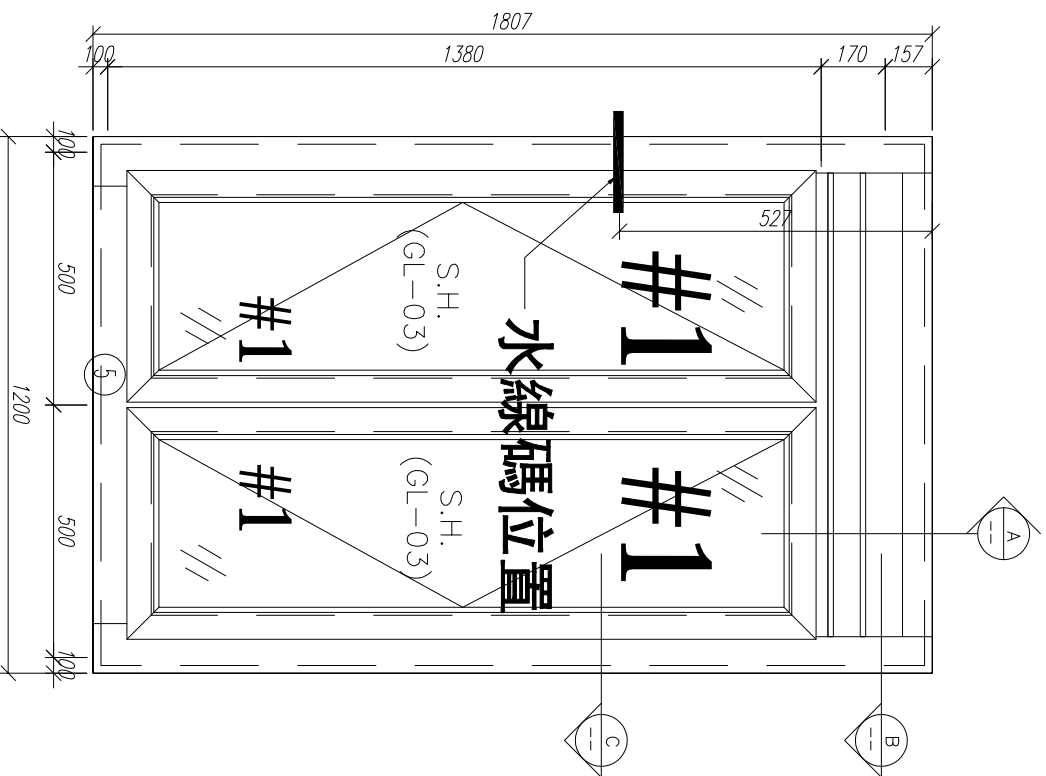

17	X85764	70窗框蓋	直接膠料	164.5	支	2	6	GC
16	20*20*3鋁角	百葉頂部	PW01-44	884	支	1	3	GC
15	15*1.3*1.6鋁角	固定窗下膠角	直接膠料	xxxx	支	2	6	GC
14	15*1.6鋁巴	雀仔膠圈巴	PW01-52	884	支	2	6	GC
13	X84333	百頁片	直口膠料	879	支	2	6	GC
12	X85762	70生窗框框	PW01-43	1200	支	1	3	GC
11	X85775	70上生中橫	PW01-40	902	支	1	3	GC
10	X85761	70生窗側框	PW01-19	902	支	1	3	GC
19	X85839	百葉框底	PW01-50	902	支	1	3	GC
18	X85840	百葉框頂	PW01-49	902	支	1	3	GC

9	50*5MM巴	百頁玉墊巴	PW01-51	120	支	2	6	GC
8	53*50*10鋁零件	百頁玉金鋁零件	PW01-AL02	144	支	1	3	GC
7	53*50*10鋁零件	百頁玉金鋁零件	PW01-AL01	144	支	1	3	GC
6	15*1.6鋁巴	雀仔膠圈巴	PW01-52	171.5	支	2	6	GC
5	X84553	中框上下連框碼	***	50	支	2	6	GC
4	X85764	70窗框蓋	直接膠料	1270.5	支	4	12	GC
3	X85773	70生窗中橫	PW01-32	1321	支	1	3	GC
2	X85759	70生窗側框	PW01-39	1807	支	1	3	GC
1	X85759	70生窗側框	PW01-38	1807	支	1	3	GC

序号	材料編號	材料名稱	加工圖号	长度 L (MM)	单位	单量		备注
						小计	数量	

数量: 3

材料: 详见本图附表

表面处理: UCT800812XI-3

制图: CJM

日期: 2020.06.20

校核: WSH

审核:


Rev: D

美特铝质有限公司
MIDI Aluminium Fabricator Ltd.

亞皆老街 / 佛沙窗

图名: W6/T1C組裝圖

图号: W6/T1C(1F-3F)

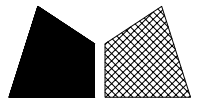


美特鋁質 有限公司
MIDI Aluminium Fabricator Ltd.

工程號 J852 地盤 亞皆老街

窗號	尺寸 (MM)	數量 (支)	備註
W3/T1A	2430	6	
W2/T1A	2430	2	
W2/T1B	2430	2	
W3/T1B	2430	6	
W7/T1B	2430	4	
合計:		20	


頂底各開20*20MM凹位
室外面開

頂

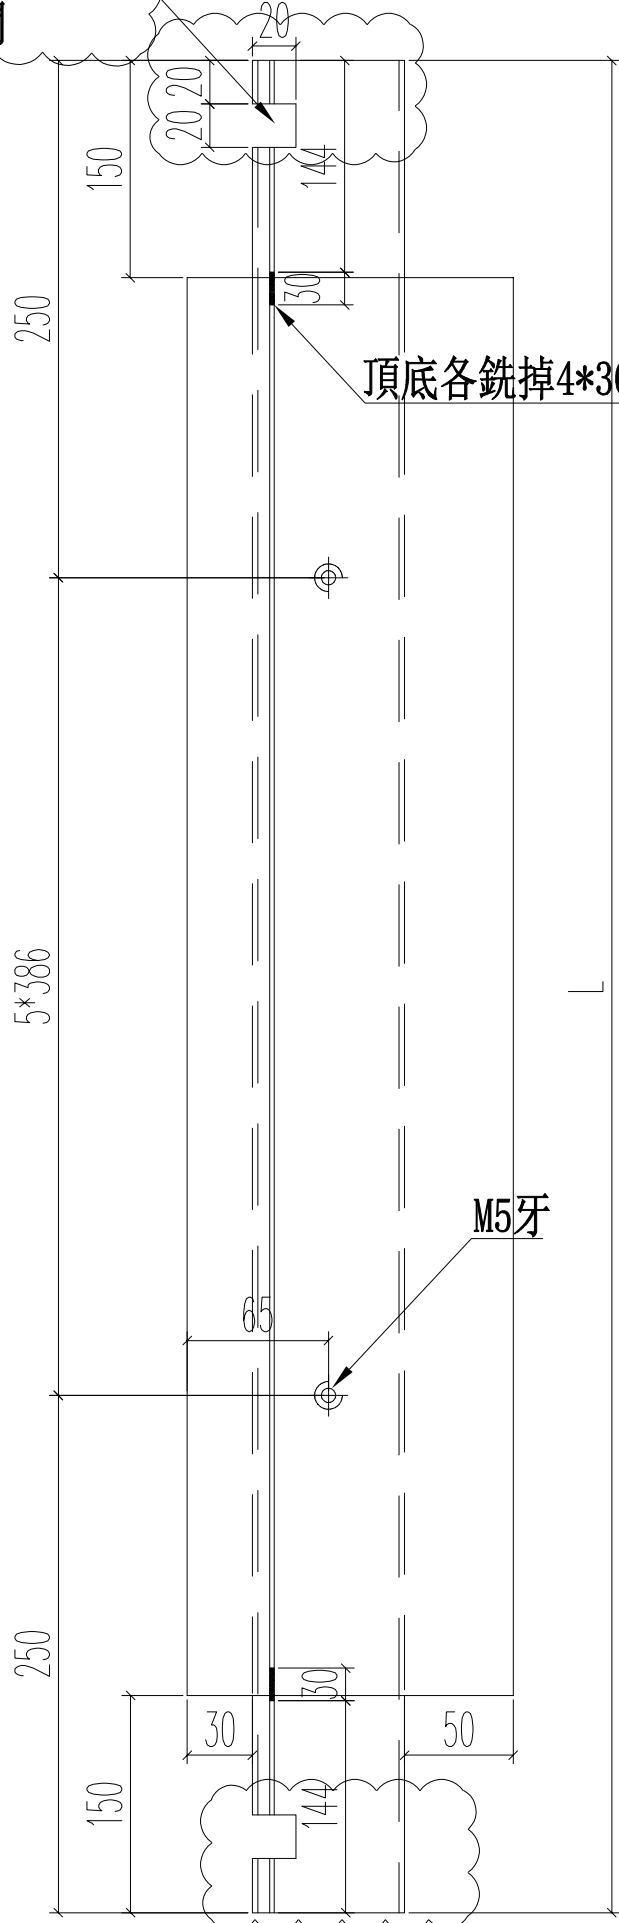


頂底各銑掉4*30MM長避位(双面)


M5牙

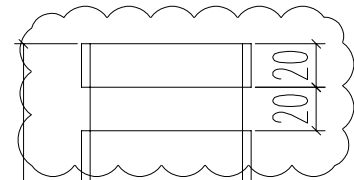



頂底各開20*20MM凹位

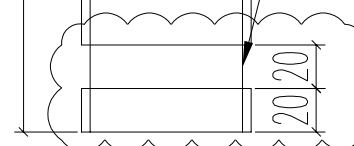


頂底各銑掉150MM長

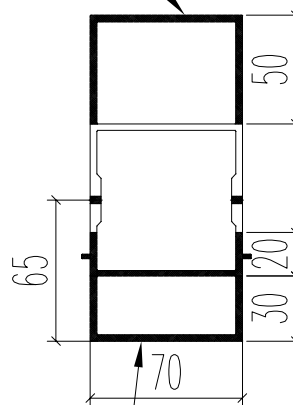

頂底各銑掉150MM長

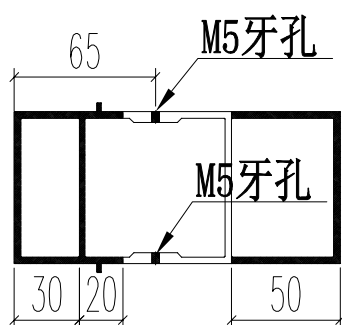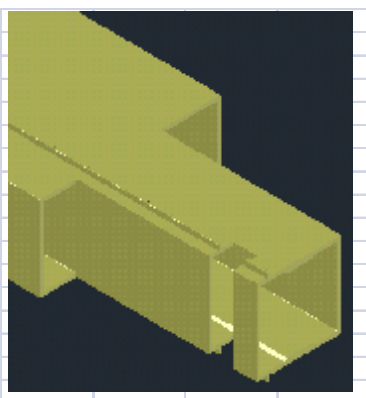






名稱	70窗150夾通	制圖	JASON 2020.06.22	修改	E
材料	X85772	復核	WHS	日期	2020.08.18
顏色	UCT806812XL-3	批准		圖號	PW01-13

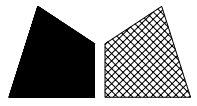


美特鋁質 有限公司
MIDI Aluminium Fabricator Ltd.

窗號	尺寸 (MM)	數量 (支)	備註
W3/T1A	2430	3	

工程號	J852	地盤	亞皆老街
-----	------	----	------

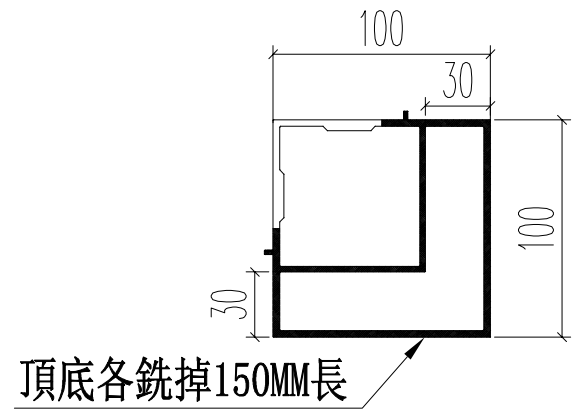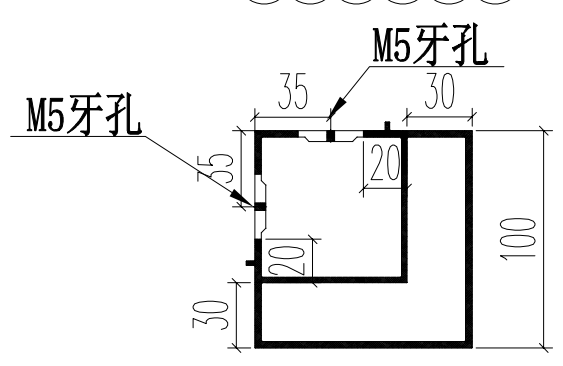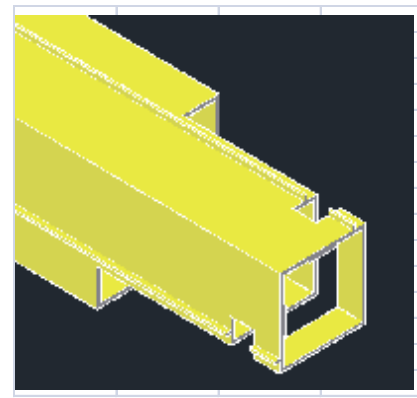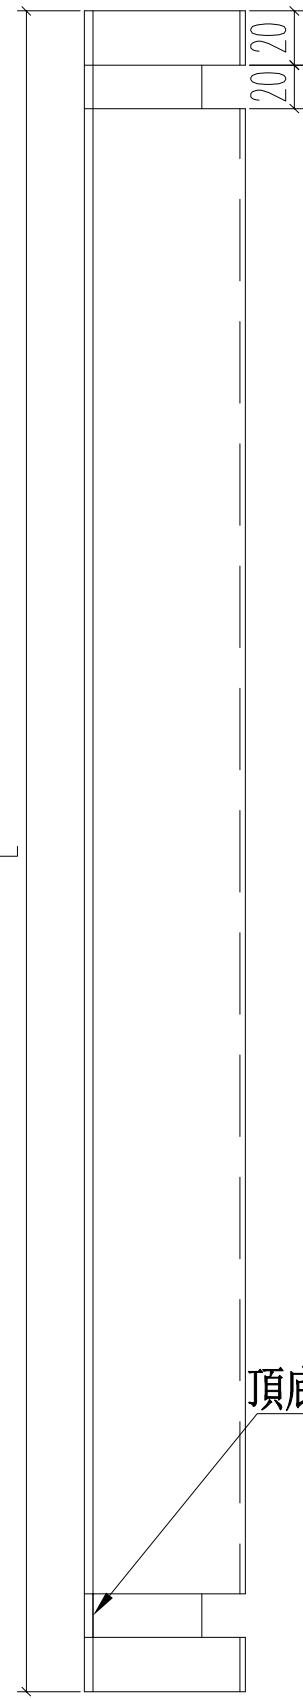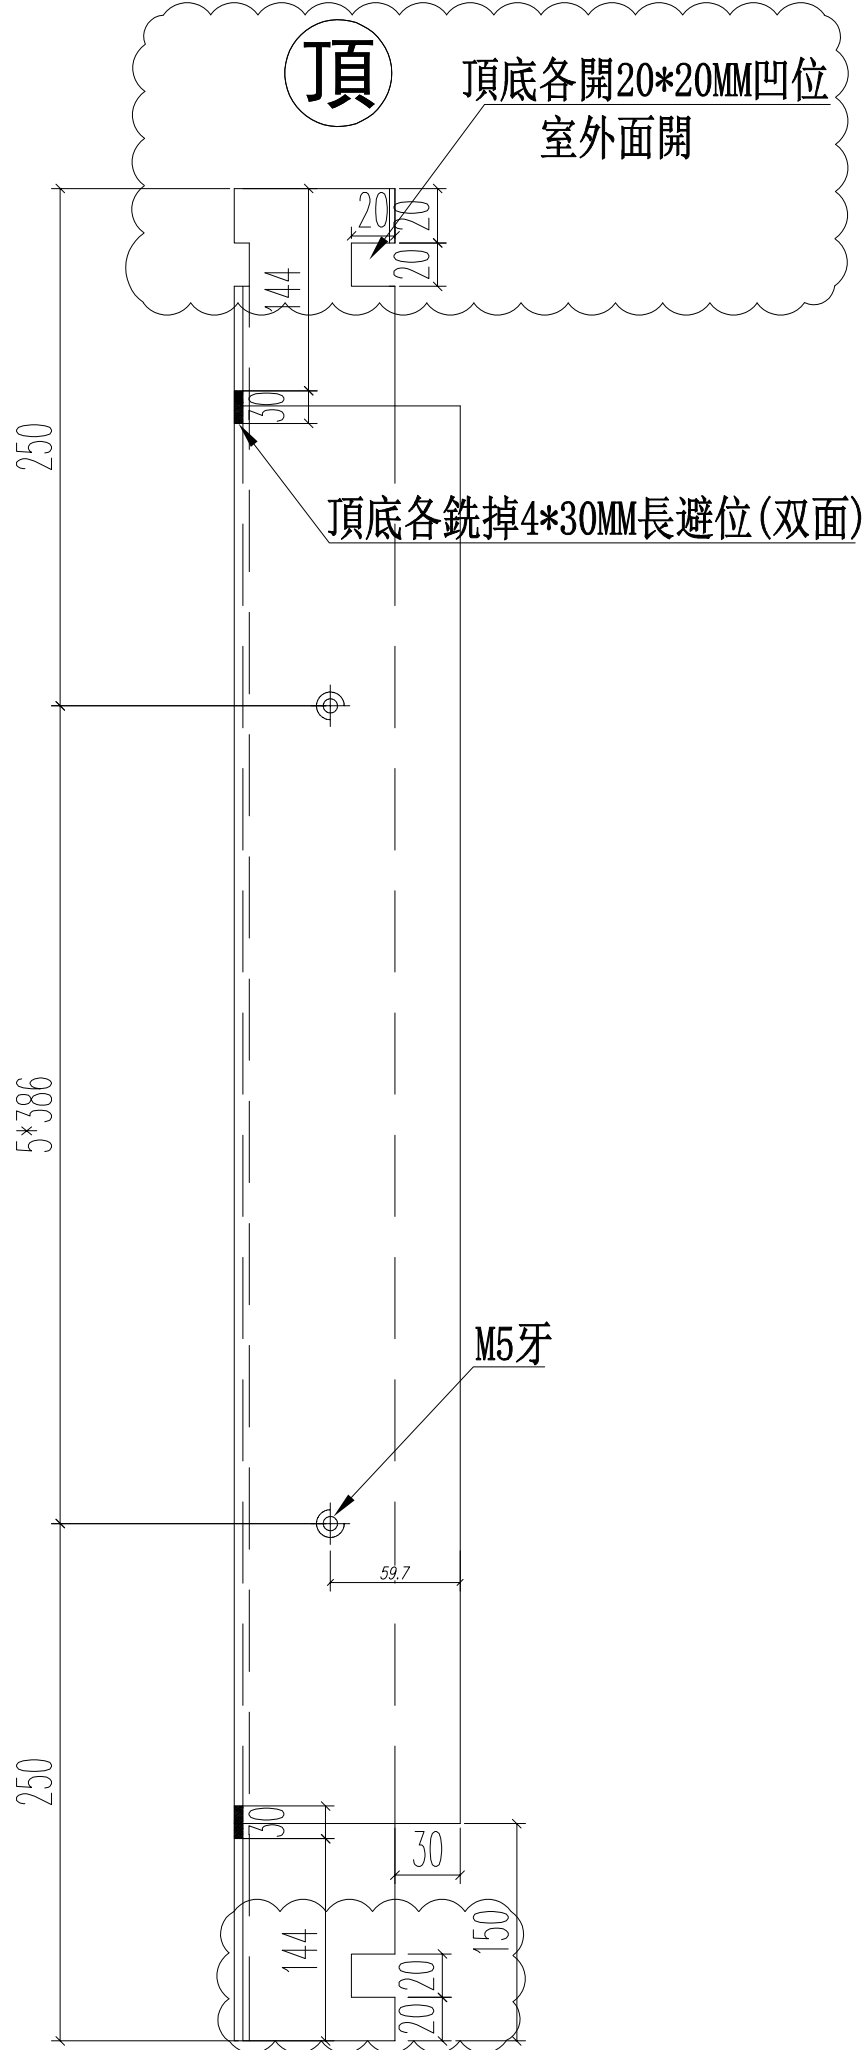



名稱	70窗轉角夾通	制圖	JASON 2020.06.22	修改	E
材料	X85770	復核	WHS	日期	2020.08.18
顏色	UCT806812XL-3	批准		圖號	PW01-14

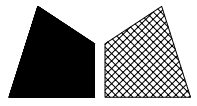


美特鋁質 有限公司
MIDI Aluminium Fabricator Ltd.

工程號 J852 地盤 亞皆老街



窗號	尺寸 (MM)	數量 (支)	備註
W2/T1A	2430	4	
W2/T1B	2430	4	

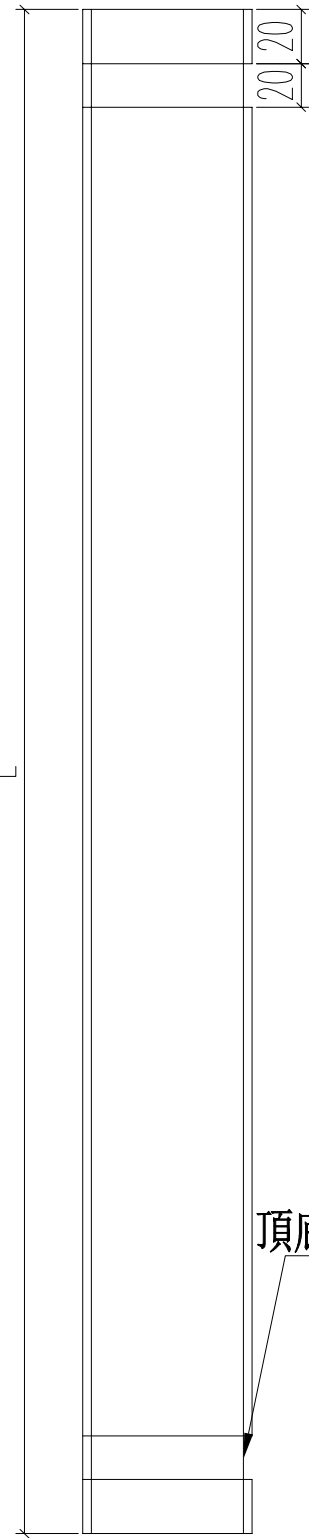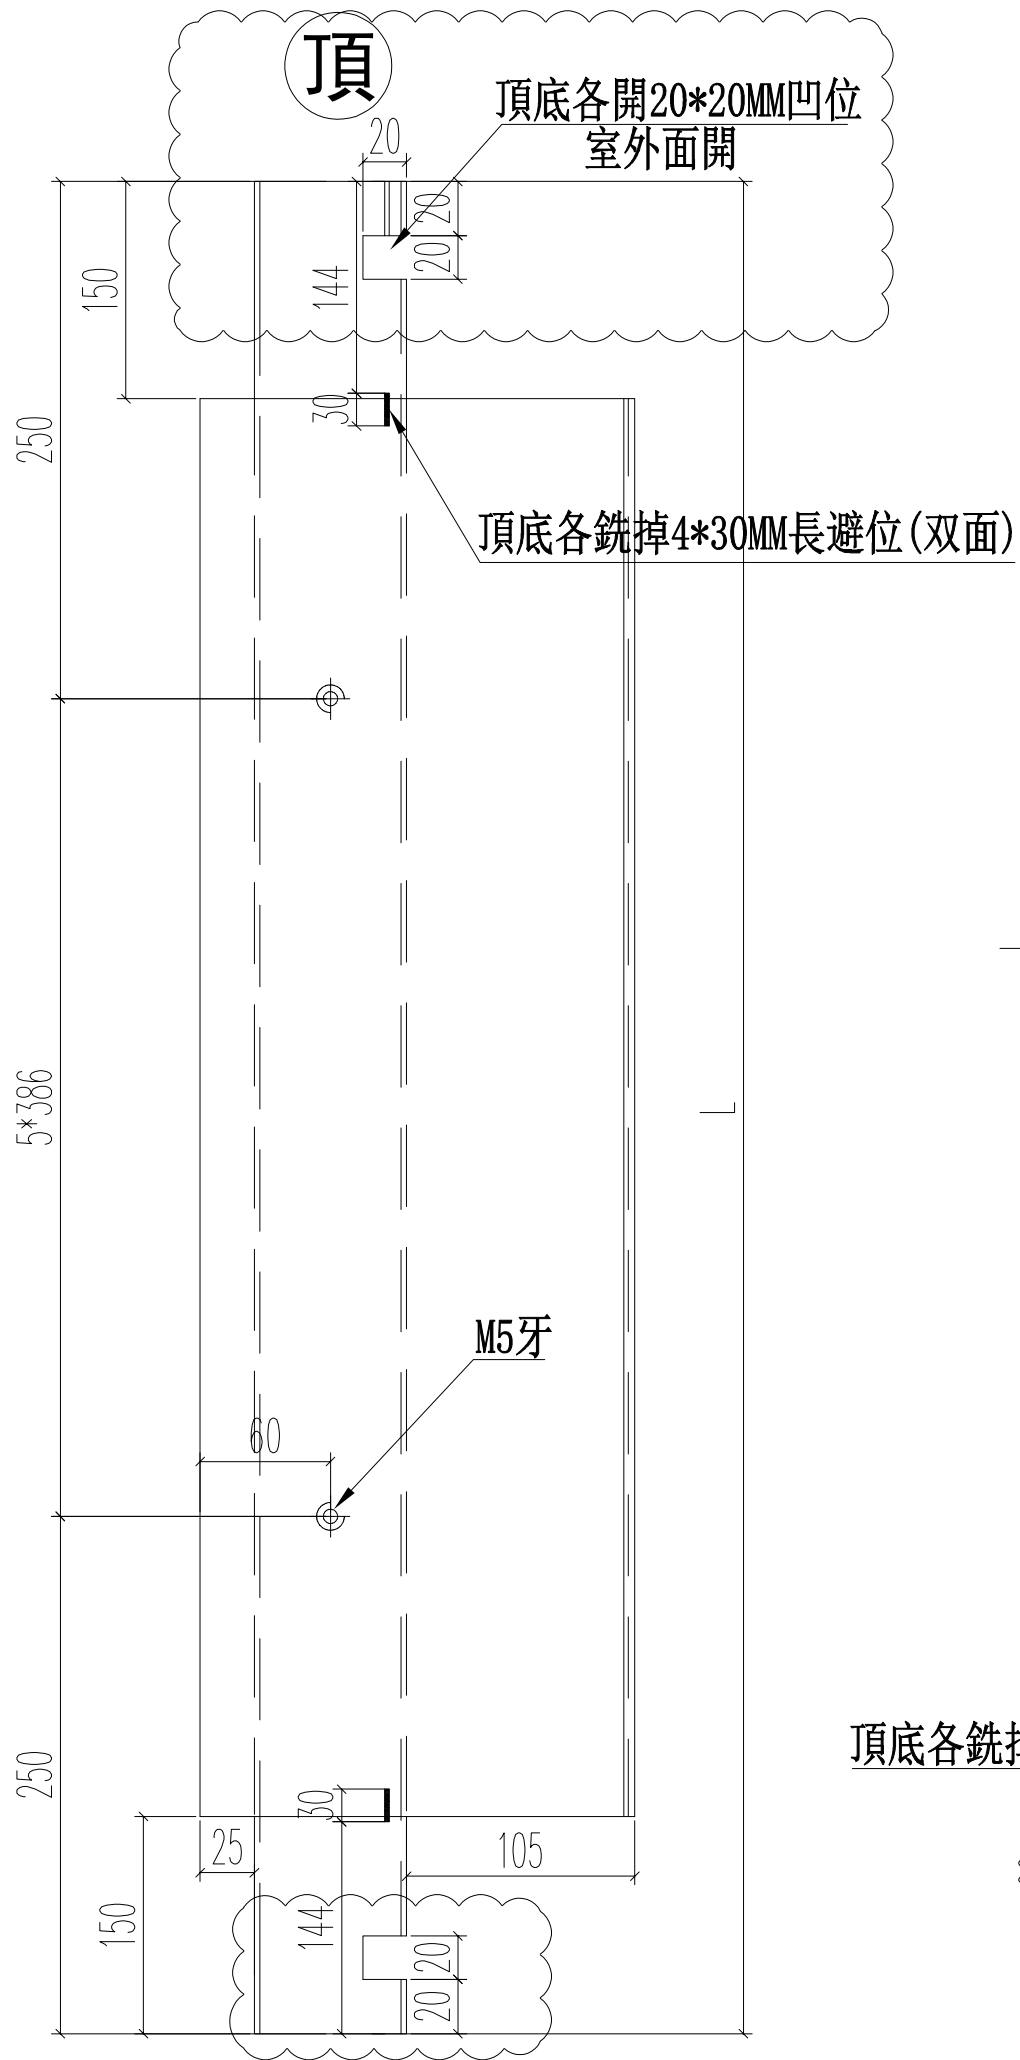

頂底各銑掉150MM長

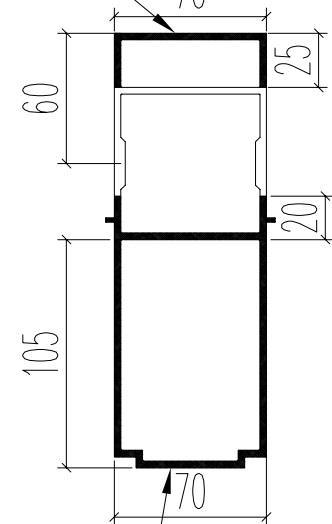

頂底各銑掉150MM長

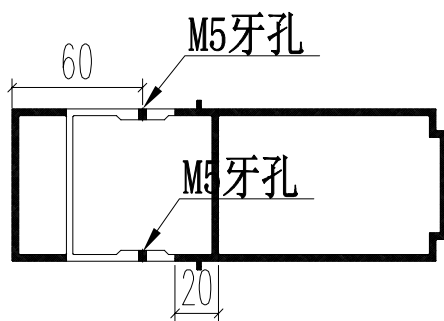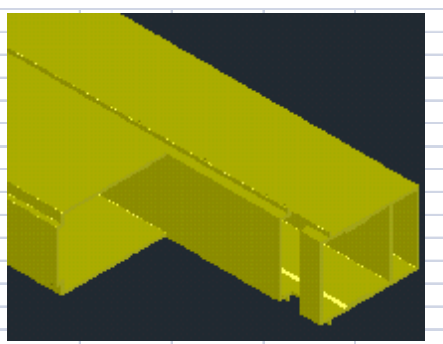

名稱	70窗200夾通	制圖	JASON 2020.06.22	修改	E
材料	X85771	復核	WHS	日期	2020.08.18
顏色	UCT806812XL-3	批准		圖號	PW01-15