

工程指示 / 要求簡箋(E.I.)

工程指示編號：EI / 2254 / 20

修改版次：G

工程編號：J - 852

工程名稱：亞皆老街中電

工程項目：佛沙窗 MO2 T2 T3 AB 單位 (5-7/F) 63 幅

收件人：生統 / 王良

發件人：Ant Yeung

日期：21/08/2020

要求提供 / 確認 事項：

- | | | |
|------------------------------------|-------------------------------------|-------------------------------|
| <input type="checkbox"/> 初步鋁料 B.M. | <input type="checkbox"/> 加工拆圖，然後生產 | <input type="checkbox"/> 尺寸表 |
| <input type="checkbox"/> 正式鋁料 B.M. | <input type="checkbox"/> 技術上資料 / 指示 | <input type="checkbox"/> 報價 |
| <input type="checkbox"/> 配件 B.M. | <input type="checkbox"/> 樣辦或貨品說明書 | <input type="checkbox"/> 分判合約 |
| <input type="checkbox"/> 其他：_____ | | |

內容：

請按加工圖生產 MO2 首批 T2,T3 AB 佛沙 63 幅送佛沙場。C 版：夾通避位暫停。因顧問和佛沙廠未有共識，現在生產夾通不開避位。D 版：百葉鋁摺件用 UCT201498XL(A)-3。圖紙印刷出錯，現補回E 版：改 W2-T1BF 版：直位，轉角夾通開避位(室外方向)生產。刀口塗瀝清。用封篤膠封口。G 版：改水線碼，玻璃夾角玻璃線。請在 2020.08.24 前完成上列要求。

附：

以上項目為：

- | | | |
|---------------------------------|--------------------------------------|--------------------------------|
| <input type="checkbox"/> 原合約工程包 | <input type="checkbox"/> 原合約工程加 / 減賬 | <input type="checkbox"/> 新工程報價 |
|---------------------------------|--------------------------------------|--------------------------------|

原因：-_____

分發東莞各部門：

- | | | | |
|--|--|--|--|
| <input type="checkbox"/> () 生產技術總監 <input type="checkbox"/> 連附件 | <input type="checkbox"/> () 技術部 <input type="checkbox"/> 連附件 | <input type="checkbox"/> () 生產部 <input type="checkbox"/> 連附件 | <input type="checkbox"/> () 機械設計部 <input type="checkbox"/> 連附件 |
| <input type="checkbox"/> () 採購部 <input type="checkbox"/> 連附件 | <input checked="" type="checkbox"/> () 生產統籌部 <input type="checkbox"/> 連附件 | <input type="checkbox"/> () 小羅 & 清 <input type="checkbox"/> 連附件 | |
| <input type="checkbox"/> () 質檢部 <input checked="" type="checkbox"/> 連附件 | <input type="checkbox"/> () 會計部 <input type="checkbox"/> 連附件 | <input type="checkbox"/> () 報關組 <input type="checkbox"/> 連附件 | <input type="checkbox"/> () 其他 _____ <input type="checkbox"/> 連附件 |

分發其他分判：

- | | |
|--|------------------------------|
| <input checked="" type="checkbox"/> (v) 水洪 | <input type="checkbox"/> 連附件 |
|--|------------------------------|

分發香港各部門：


- | | | | |
|--|--|---|--|
| <input type="checkbox"/> () 行政部 <input type="checkbox"/> 連附件 | <input type="checkbox"/> () 會計部 <input type="checkbox"/> 連附件 | <input type="checkbox"/> () 統籌部 <input type="checkbox"/> 連附件 | <input type="checkbox"/> () 工程部地盤科文 <input type="checkbox"/> 連附件 |
| <input checked="" type="checkbox"/> () 採購部 <input type="checkbox"/> 連附件 | <input type="checkbox"/> () QS 部 <input type="checkbox"/> 連附件 | <input type="checkbox"/> () 維修部 <input type="checkbox"/> 連附件 | <input type="checkbox"/> () 其他 _____ <input type="checkbox"/> 連附件 |

傳遞編號：

HK 183 / 20

發件人簽署：

項目經理簽署：

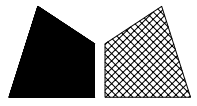


美特鋁質 有限公司
MIDI Aluminium Fabricator Ltd.



窗號	尺寸 (MM)	數量 (支)	備註
W3/T3A	2330	3	

工程號	J852	地盤	亞皆老街
-----	------	----	------

頂

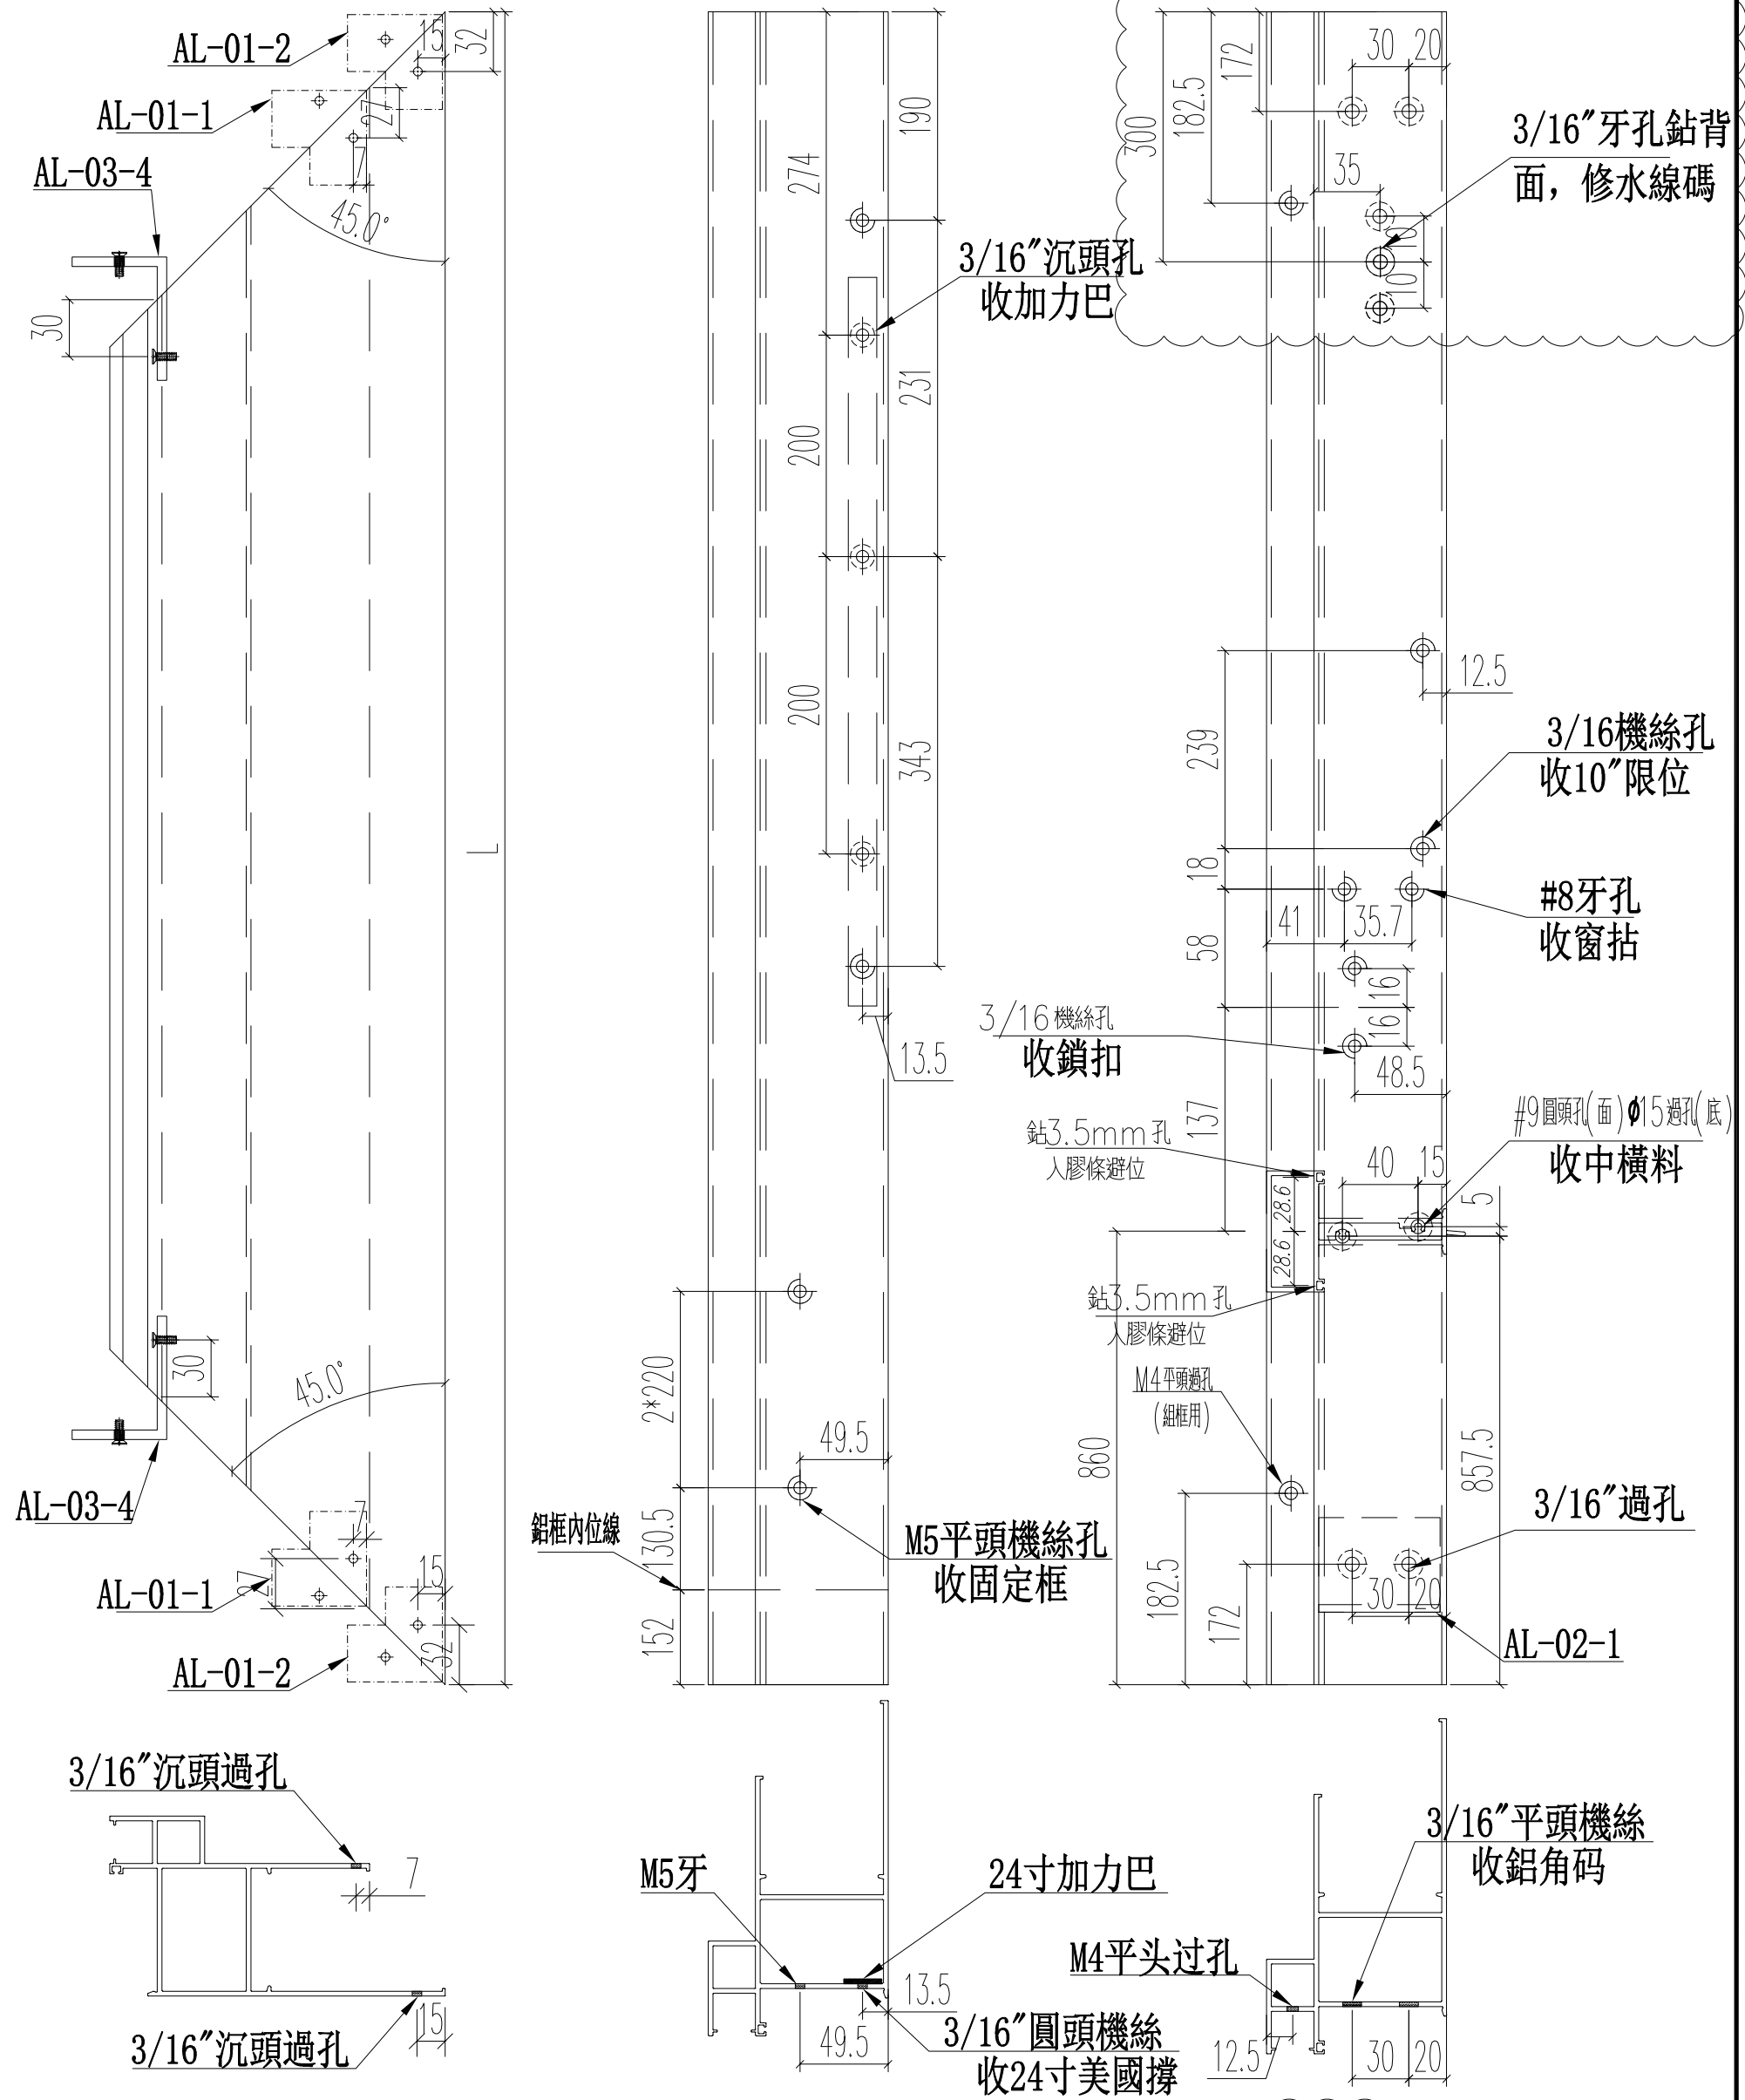

名稱	70生窗邊框	制圖	JASON	2020.06.22	修改	A
材料	X85759	復核	WHS		日期	2020.08.19
顏色	UCT806812XL-3	批准			圖號	PW01-06

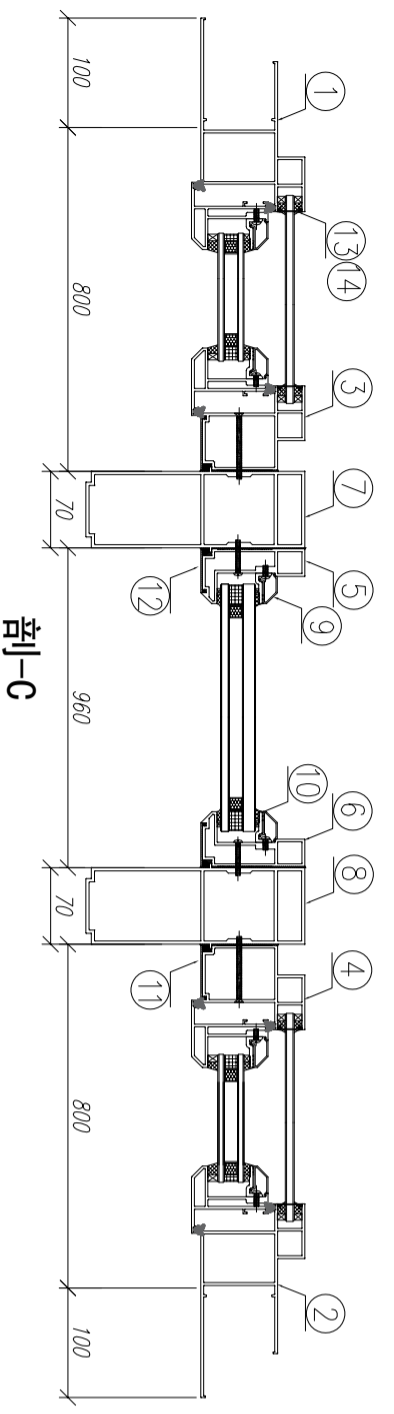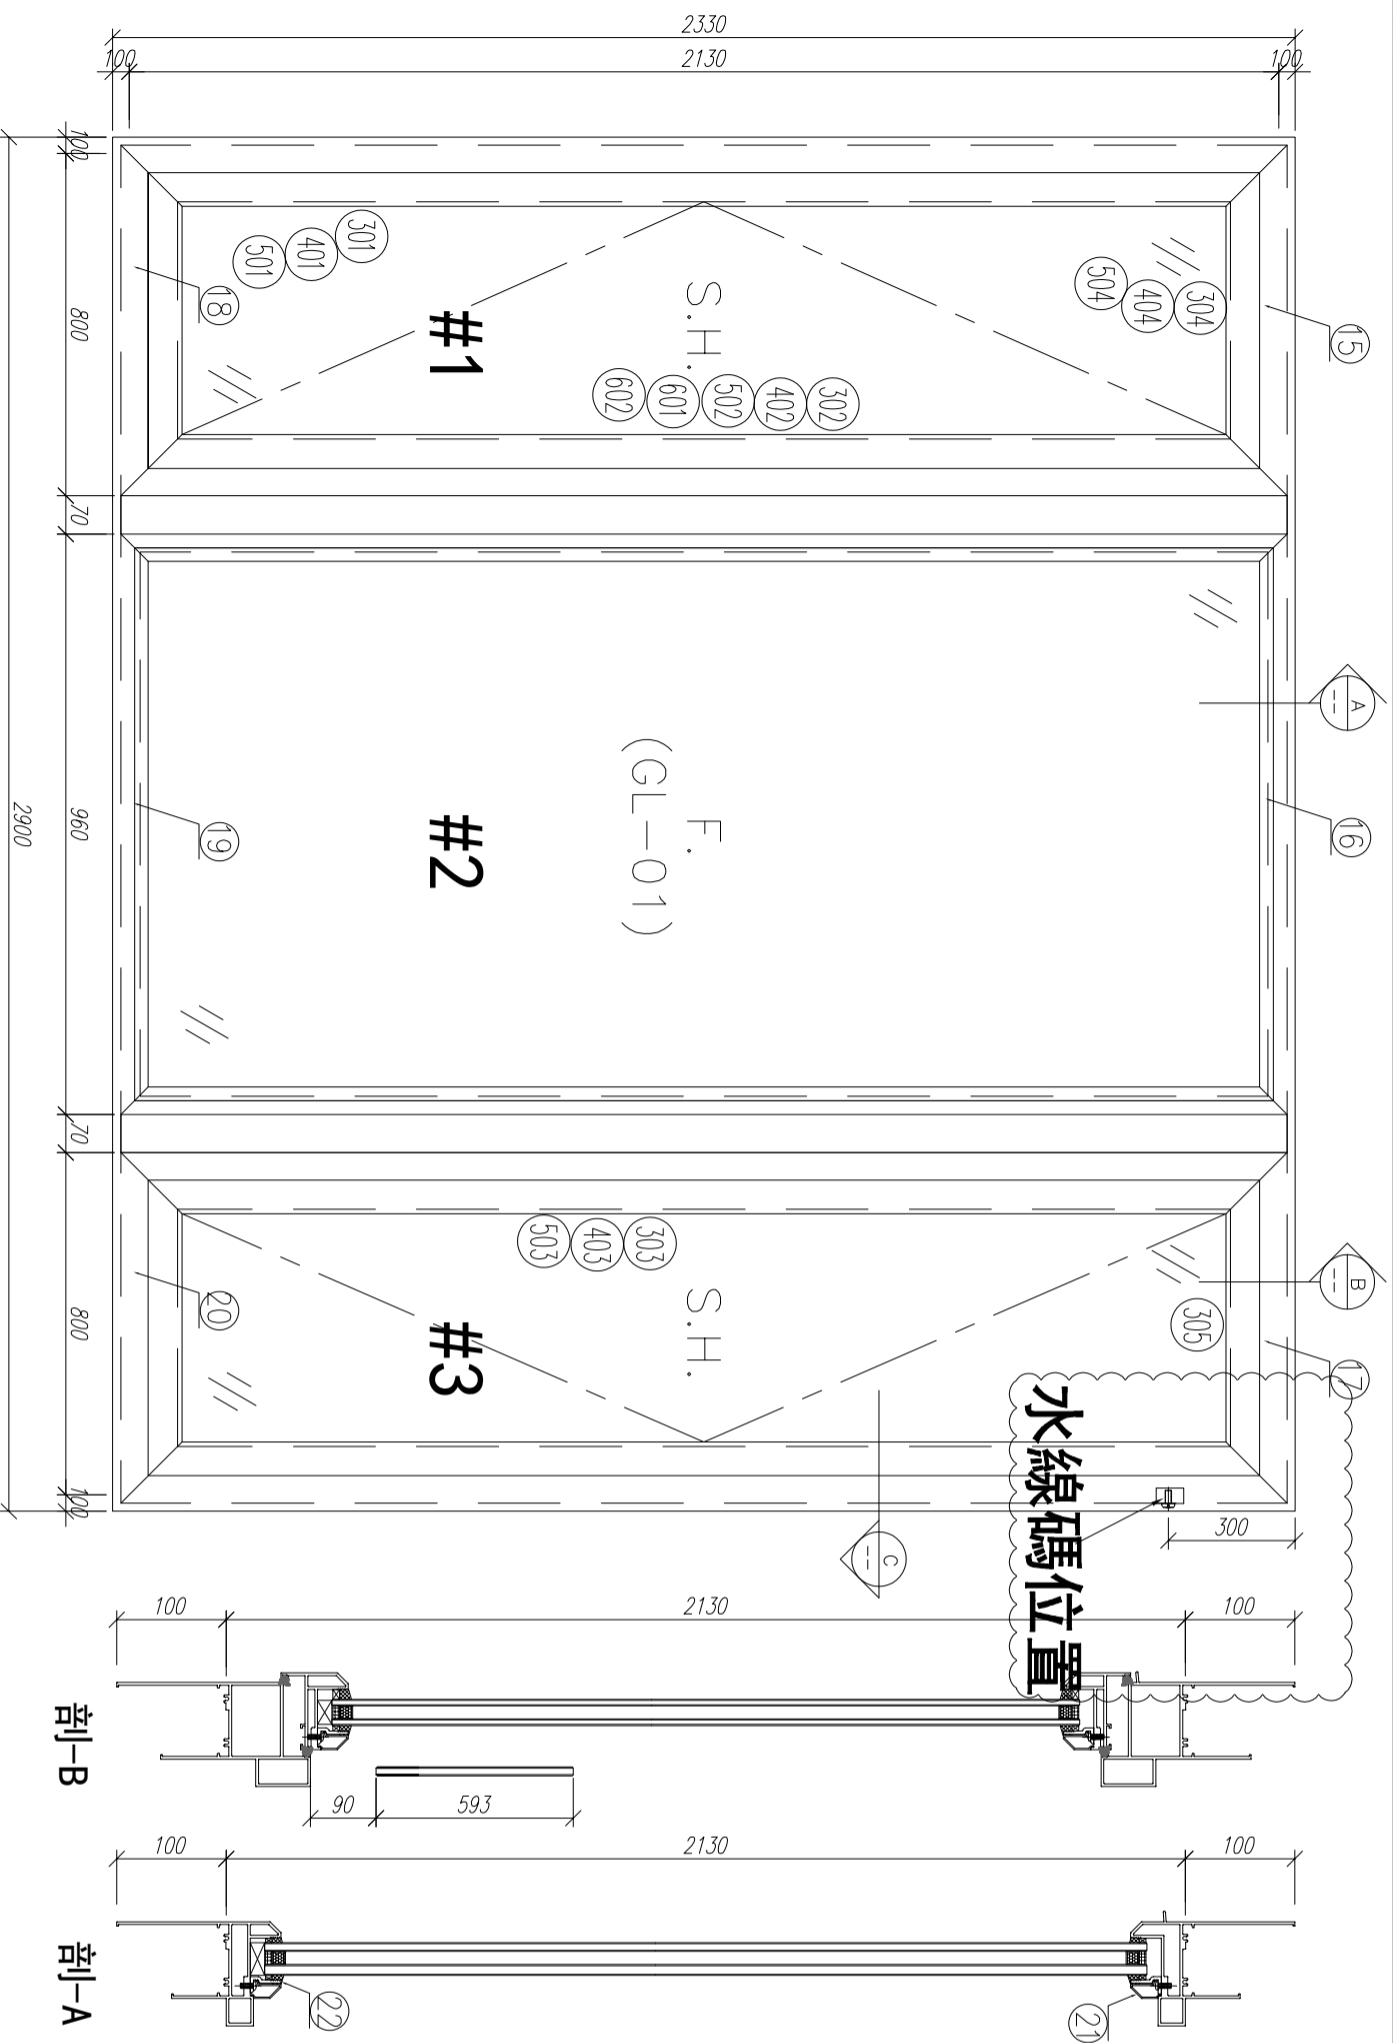


序號	材料編號	材料名稱	加工圖號	長度 L (MM)	單位	幅數	小計
1	X85759	70生窗邊框	PW01-01	2330	支	1	3
2	X85759	70生窗邊框	PW01-02	2330	支	1	3
3	X85760	70生窗中企框	PW01-08	2130	支	1	3
4	X85760	70生窗中企框	PW01-07	2130	支	1	3
5	X85769	70窗中企框	PW01-11	2130	支	1	3
6	X85769	70窗中企框	PW01-12	2130	支	1	3
7	X85771	70窗200mm夾通	PW01-15	2430	支	1	3
8	X85771	70窗200mm夾通	PW01-15	2430	支	1	3
9	X85768	70生窗玻璃線	斜口開料	2048	支	2	6
10	X85834	70窗玻璃夾角	PW01-36	2028	支	2	6
11	X85819	70生窗主企框外蓋	兩頭45度切	2130	支	2	6
12	X85820	70窗主企框外蓋	兩頭45度切	2130	支	2	6
13	X85764	70窗拍蓋	直接開料	89.5	支	4	12
14	X85764	70窗拍蓋	直接開料	1292.5	支	4	12
15	X85761	70生窗頂框	PW01-16	900	支	1	3
16	X85766	70窗頂框	PW01-18	960	支	1	3
17	X85761	70生窗頂框	PW01-17	900	支	1	3
18	X85762	70生窗底框	PW01-21	900	支	1	3
19	X85763	70窗底框	PW01-29	960	支	1	3
20	X85762	70生窗底框	PW01-20	900	支	1	3
21	X85768	70生窗玻璃線	直口開料	909	支	2	6
22	X85834	70窗玻璃夾角	PW01-36	909	支	2	6

如下為生玉/櫃玉料





数量: 3
 材料: 详见本图附表
 表面处理: UCT806812XL-3
 工程名称: 亞皆老街 / 佛沙窗 (M02B)
 制图: 郭上軍
 日期: 2020.07.26
 审核: WSH
 图名: W2/T2A組裝圖
 图号: W2/T2A
 Rev: C



美特铝質有限公司
 MID Aluminum Fabricator Ltd.


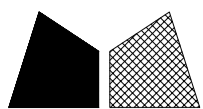


頂

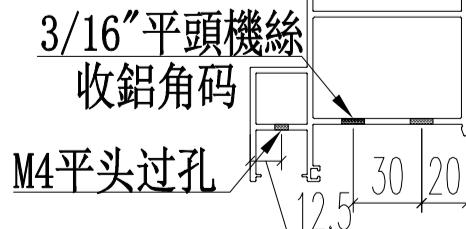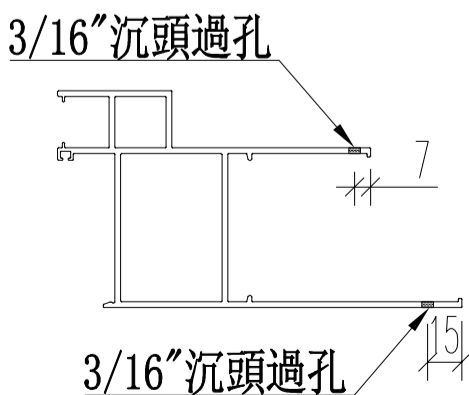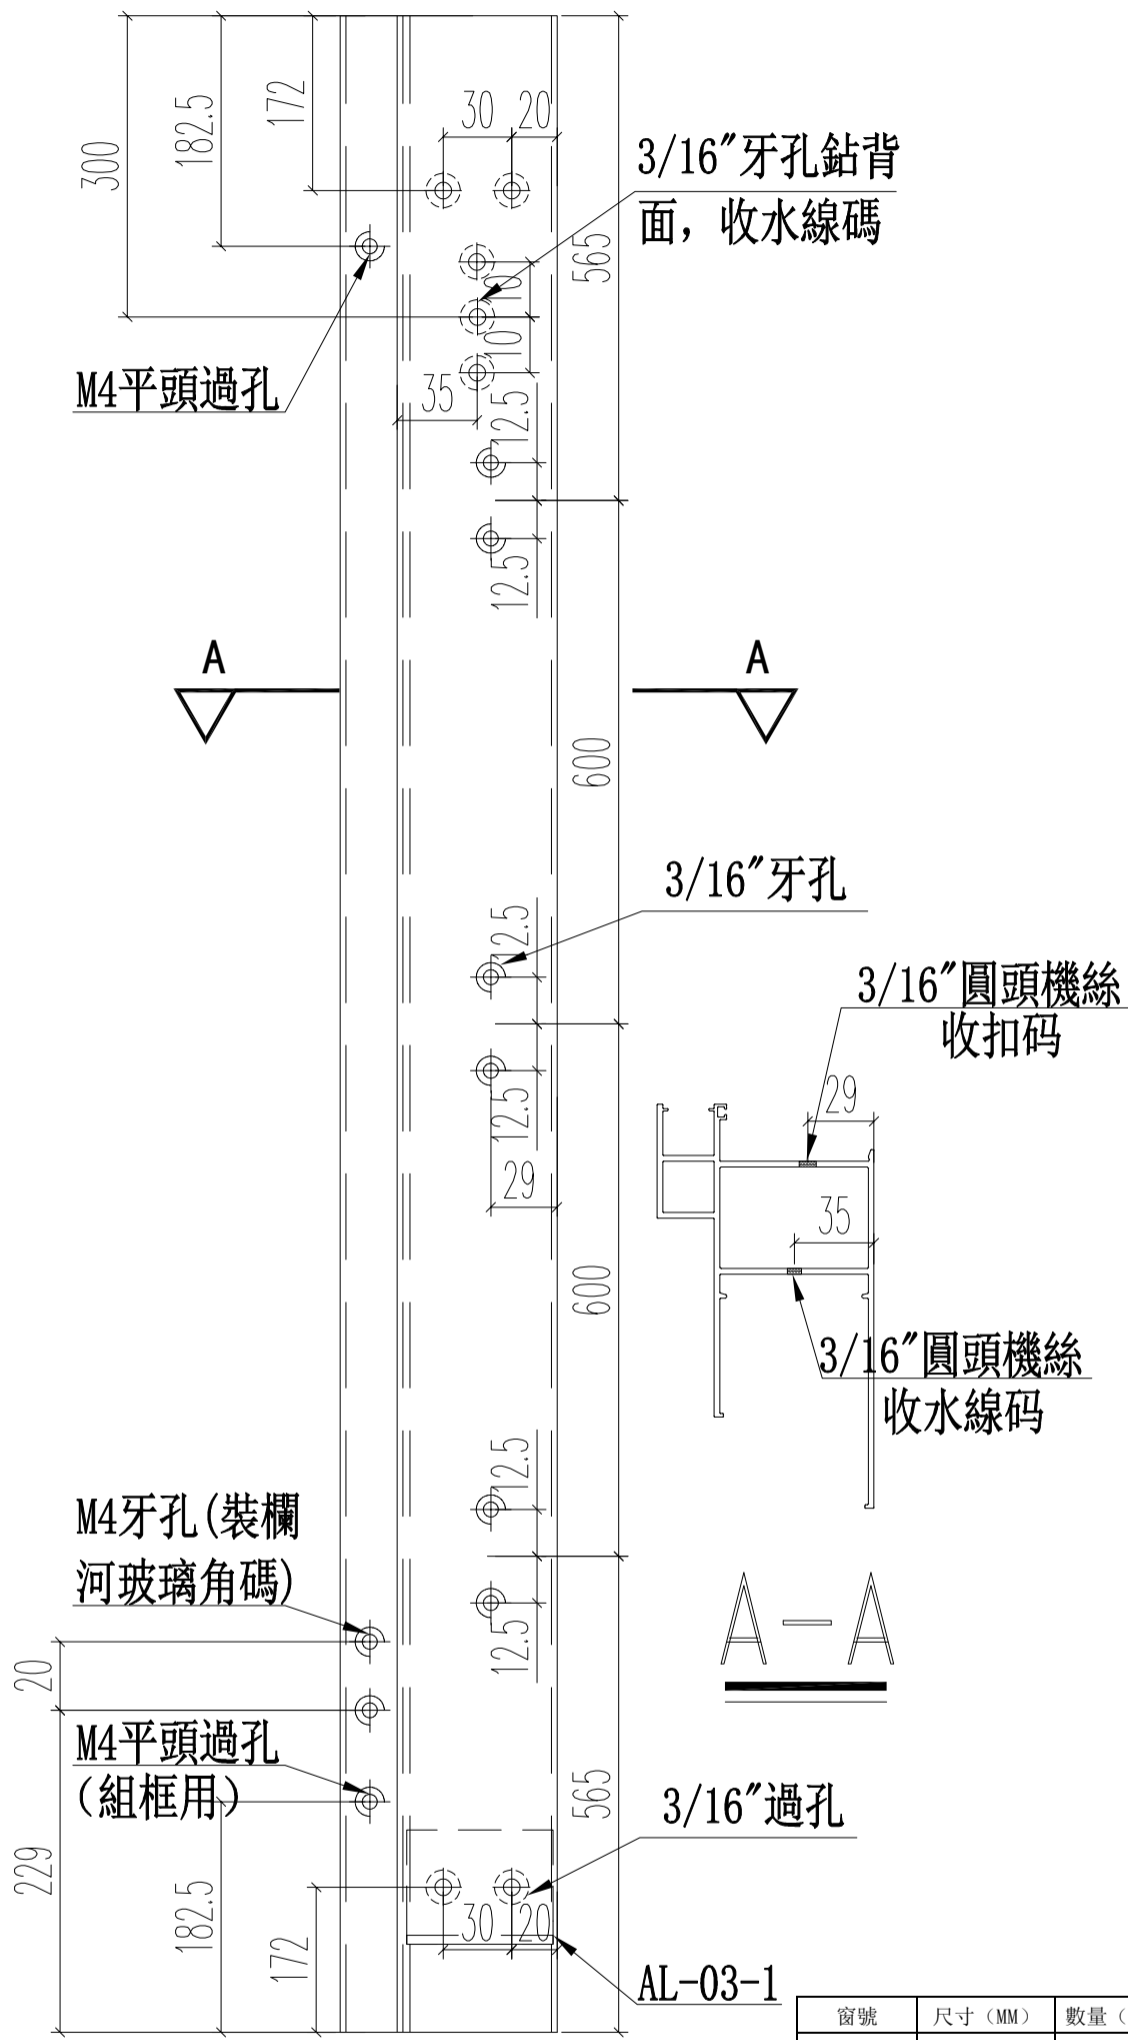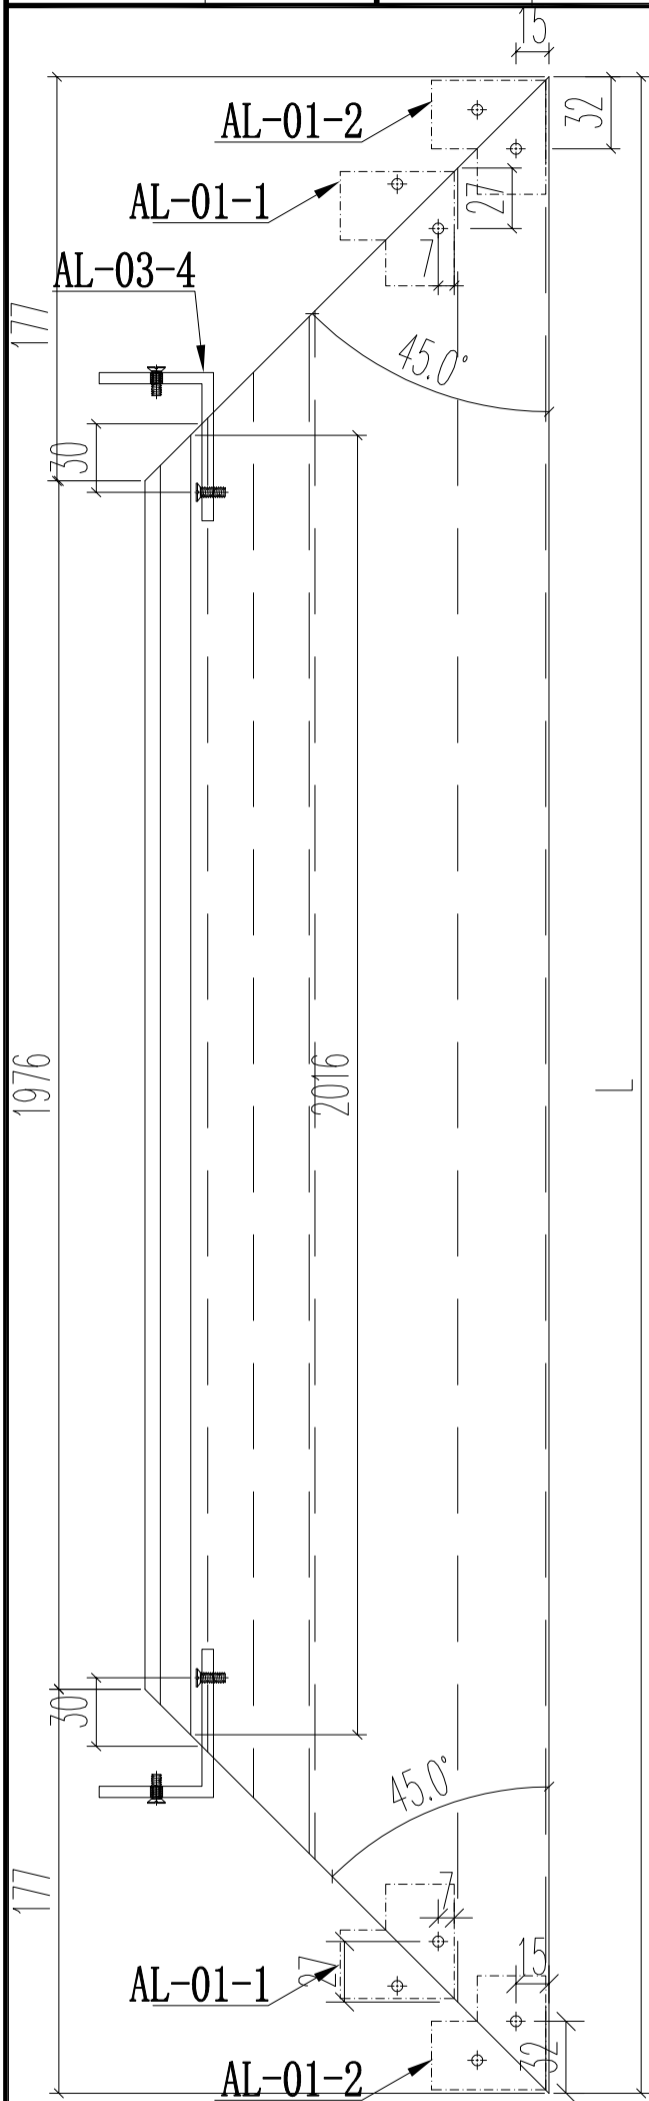

窗號	尺寸 (MM)	數量 (支)	備註
W3/T2A	2330	3	
W2/T2A	2330	3	此料銼水線碼孔
W2/T2B	2330	3	
W3/T2B	2330	3	此料銼水線碼孔
W7/T2A	2330	2	
W7/T2B	2330	2	此料銼水線碼孔
W2/T3A	2330	3	
W2/T3B	2330	3	
W3/T3B	2330	3	此料銼水線碼孔
W7/T3B	2330	3	此料銼水線碼孔
W8/T3A	2330	3	此料銼水線碼孔
W9/T3A	2330	3	
合計:		34	



名稱	70生窗邊框	制圖	JASON 2020.06.22	修改	A
材料	X85759	復核	WHS	日期	2020.08.20
顏色	UCT806812XL-3	批准		圖號	PW01-02

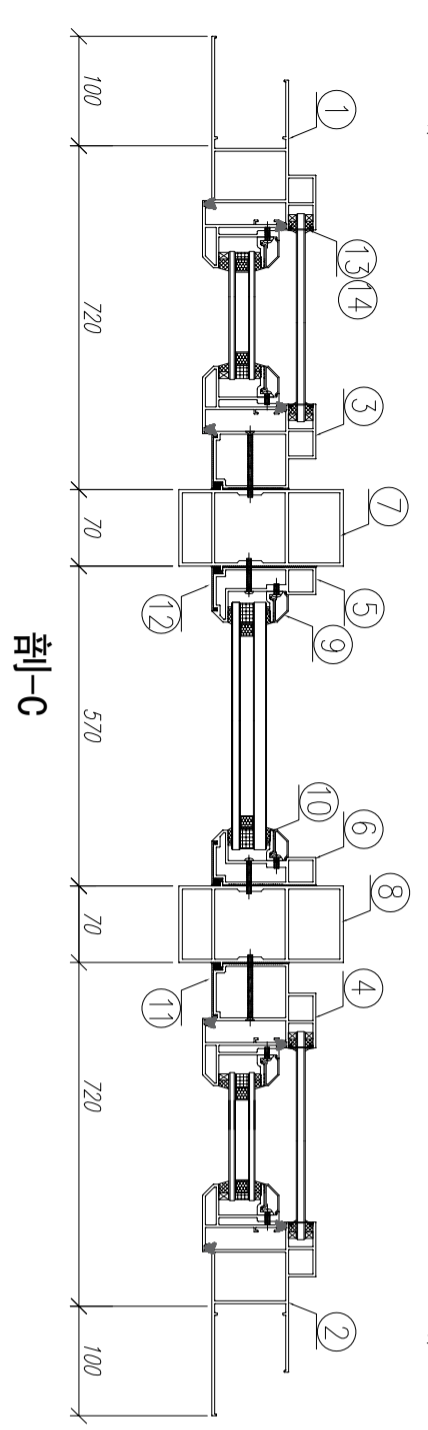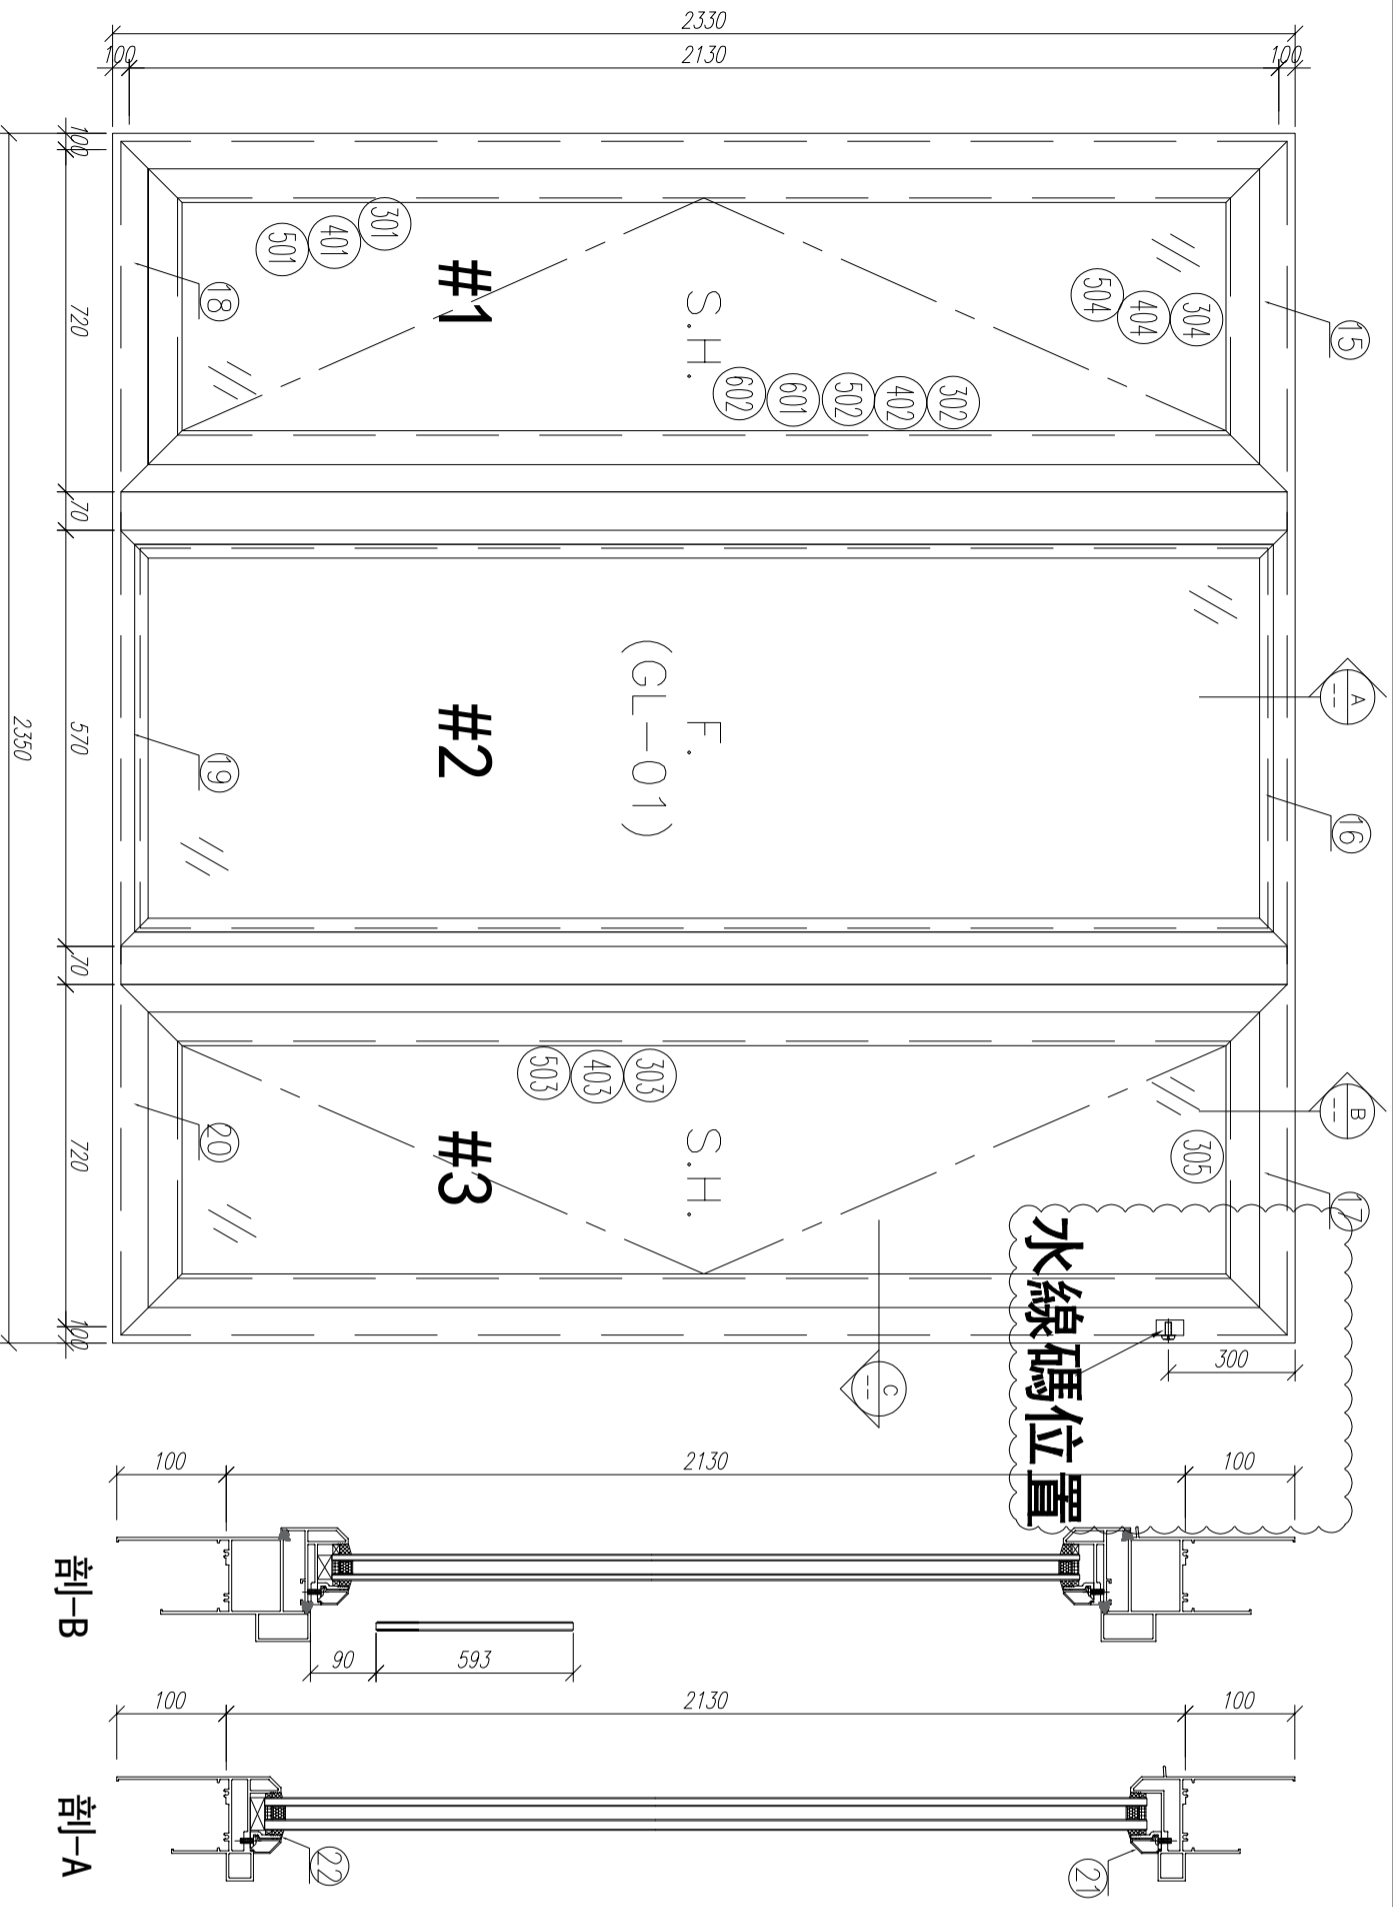

序號	材料編號	材料名稱	加工圖號	長度 L (MM)	單位	幅數	小計
1	X85759	70生窗邊框	PW01-01	2330	支	1	3
2	X85759	70生窗邊框	PW01-02	2330	支	1	3
3	X85760	70生窗中企框	PW01-08	2130	支	1	3
4	X85760	70生窗中企框	PW01-07	2130	支	1	3
5	X85769	70窗窗中企框	PW01-11	2130	支	1	3
6	X85769	70窗窗中企框	PW01-12	2130	支	1	3
7	X85772	70窗150mm夾通	PW01-13	2430	支	1	3
8	X85772	70窗150mm夾通	PW01-13	2430	支	1	3
9	X85768	70生窗玻璃線	斜口開料	2048	支	2	6
10	X85834	70窗玻璃夾角	PW01-36	2028	支	2	6
11	X85819	70生窗主企框外蓋	兩頭45度切	2130	支	2	6
12	X85820	70窗窗主企框外蓋	兩頭45度切	2130	支	2	6
13	X85764	70窗拍蓋	直接開料	89.5	支	4	12
14	X85764	70窗拍蓋	直接開料	1292.5	支	4	12
15	X85761	70生窗頂框	PW01-16	820	支	1	3
16	X85766	70窗窗頂框	PW01-18	570	支	1	3
17	X85761	70生窗頂框	PW01-17	820	支	1	3
18	X85762	70生窗底框	PW01-21	820	支	1	3
19	X85763	70窗窗底框	PW01-29	570	支	1	3
20	X85762	70生窗底框	PW01-20	820	支	1	3
21	X85768	70生窗玻璃線	直口開料	519	支	2	6
22	X85834	70窗玻璃夾角	PW01-36	519	支	2	6

如下為生玉/櫃玉料



数量: 3
 材料: 详见本图附表
 表面处理: UC1806812XL-3
 工程名称: 亞皆老街 / 佛沙窗 (M02B)
 制图: 郭上軍
 日期: 2020.07.26
 校核: WSH
 审核:
 Rev: B
 美特铝質有限公司
 MIDI Aluminium Fabricator Ltd.

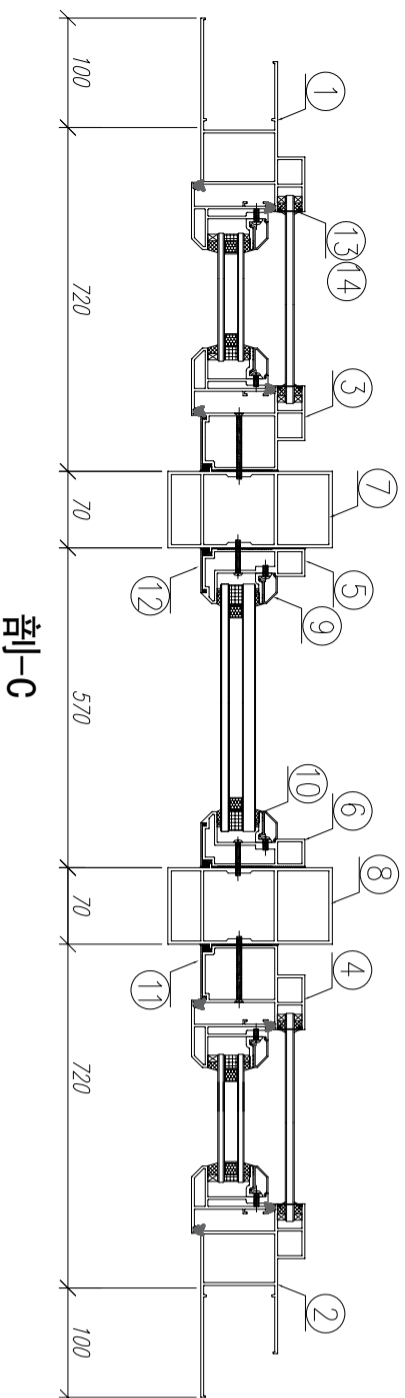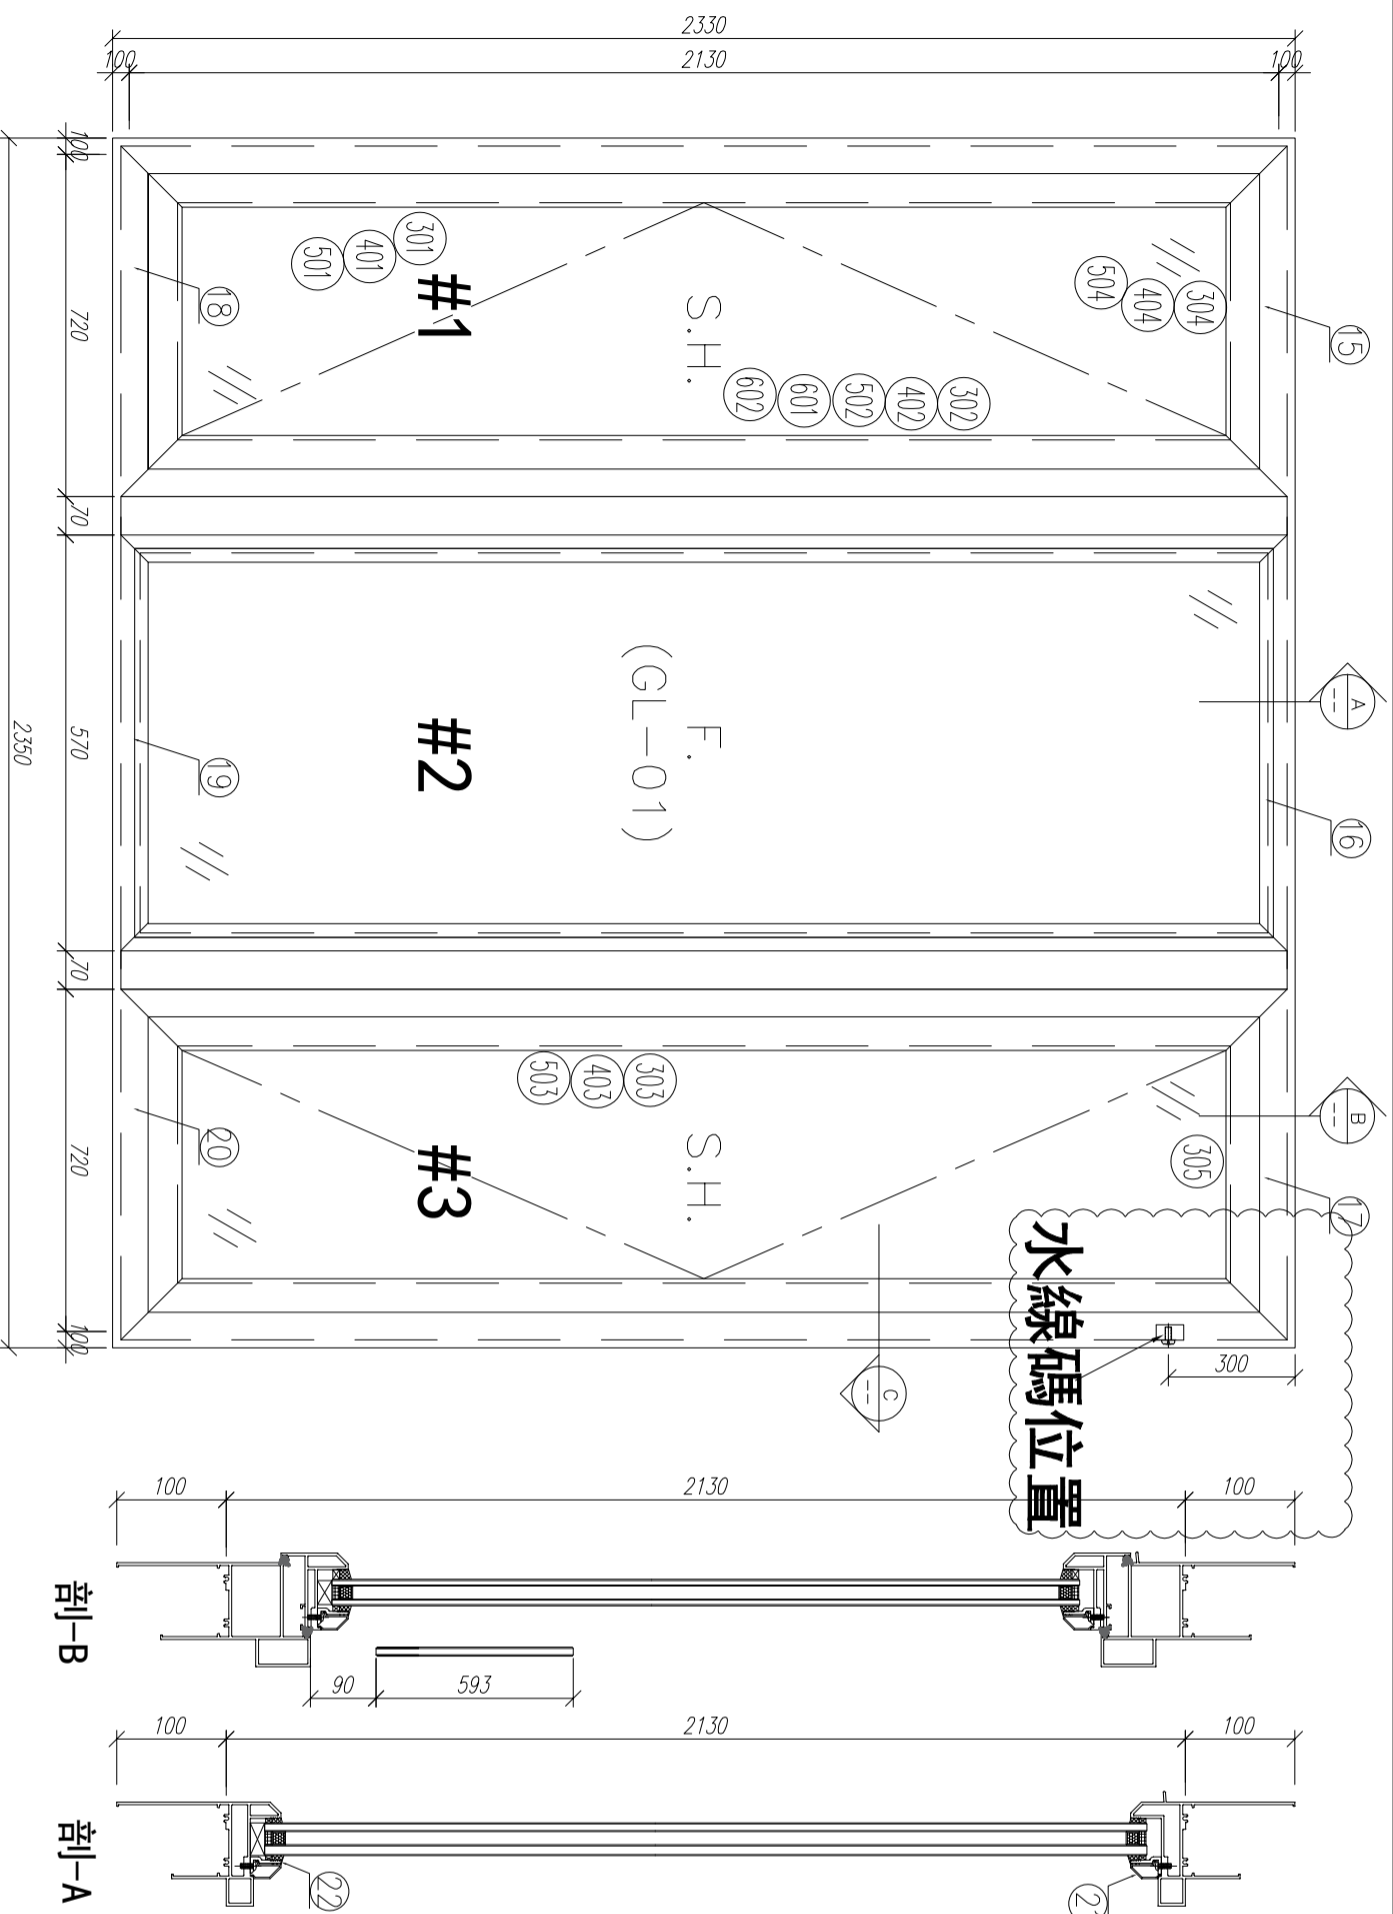

序號	材料編號	材料名稱	加工圖號	長度 L (MM)	單位	幅數	單樞	小計
1	X85759	70生窗邊框	PW01-01	2330	支	1	1	3
2	X85759	70生窗邊框	PW01-02	2330	支	1	1	3
3	X85760	70生窗中企框	PW01-08	2130	支	1	1	3
4	X85760	70生窗中企框	PW01-07	2130	支	1	1	3
5	X85769	70樞窗中企框	PW01-11	2130	支	1	1	3
6	X85769	70樞窗中企框	PW01-12	2130	支	1	1	3
7	X85772	70窗150mm夾通	PW01-13	2430	支	1	1	3
8	X85772	70窗150mm夾通	PW01-13	2430	支	1	1	3
9	X85768	70生窗玻璃線	斜口開料	2048	支	2	2	6
10	X85834	70窗玻璃夾角	PW01-36	2028	支	2	2	6
11	X85819	70生窗主企框外蓋	兩頭45度切	2130	支	2	2	6
12	X85820	70樞窗主企框外蓋	兩頭45度切	2130	支	2	2	6
13	X85764	70窗拍蓋	直接開料	89.5	支	4	4	12
14	X85764	70窗拍蓋	直接開料	1292.5	支	4	4	12
15	X85761	70生窗頂框	PW01-16	820	支	1	1	3
16	X85766	70樞窗頂框	PW01-18	570	支	1	1	3
17	X85761	70生窗頂框	PW01-17	820	支	1	1	3
18	X85762	70生窗底框	PW01-21	820	支	1	1	3
19	X85763	70樞窗底框	PW01-29	570	支	1	1	3
20	X85762	70生窗底框	PW01-20	820	支	1	1	3
21	X85768	70生窗玻璃線	直口開料	519	支	2	2	6
22	X85834	70窗玻璃夾角	PW01-36	519	支	2	2	6

如下為生玉/樞玉料



数量: 3
 材料: 详见本图附表
 表面处理: UCT806812XL-3
 工程名称: 亞皆老街 / 佛沙窗 (M02B)
 制图: 郭上軍
 日期: 2020.07.26
 审核: WSH
 校核: WSH
 图名: W7/T2B組裝圖
 图号: W7/T2B
 Rev: B
 美特铝質有限公司
 MIDI Aluminium Fabricator Ltd.

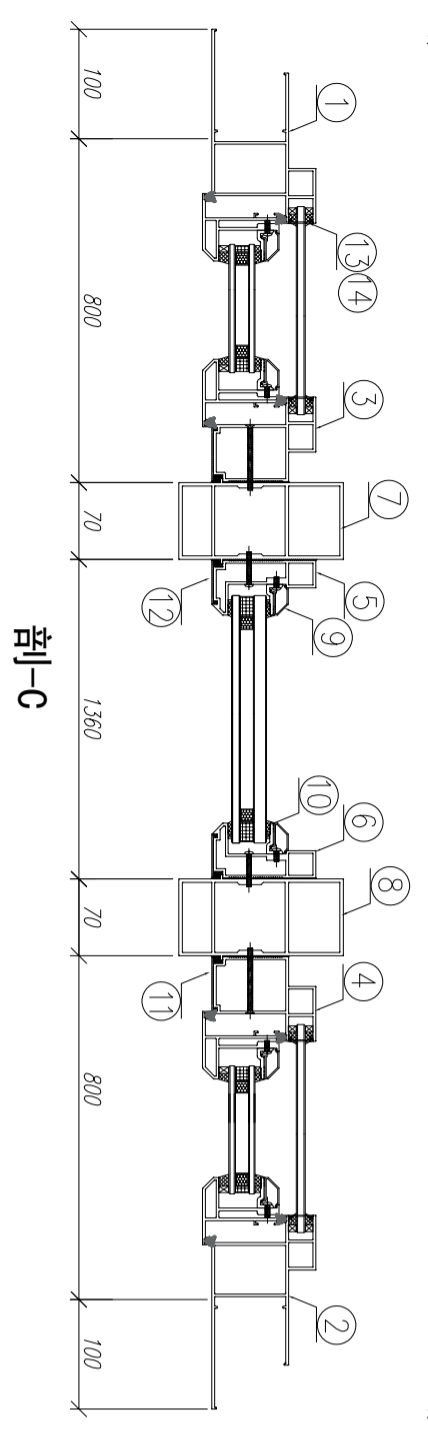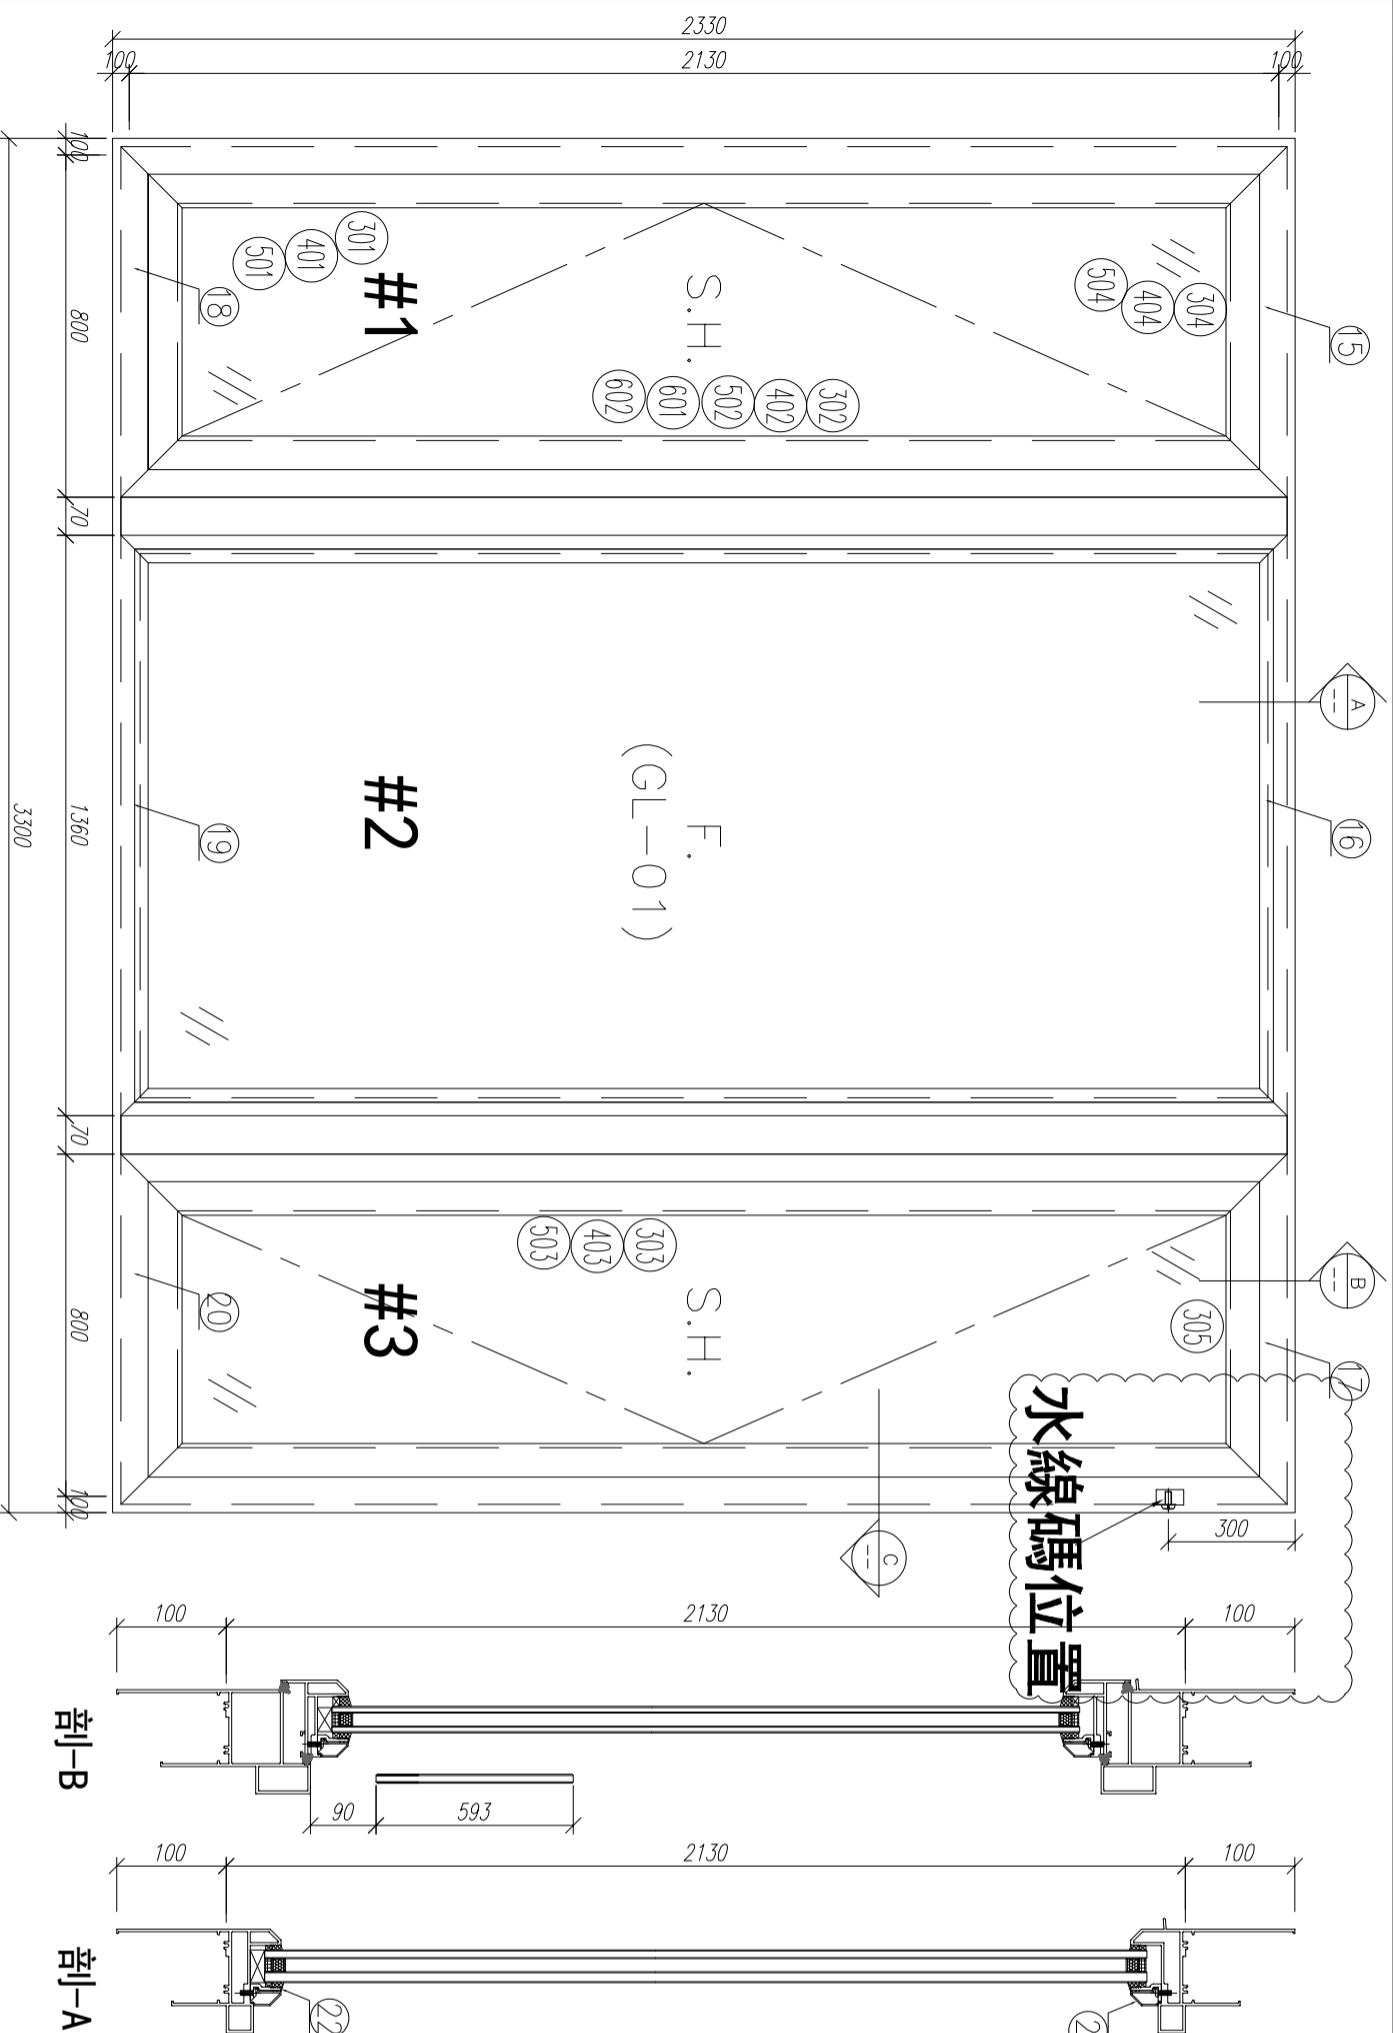

序號	材料編號	材料名稱	加工圖號	長度 L (MM)	單位	幅數	
						單樞	小計
1	X85759	70生窗邊框	PW01-01	2330	支	1	3
2	X85759	70生窗邊框	PW01-02	2330	支	1	3
3	X85760	70生窗中企框	PW01-08	2130	支	1	3
4	X85760	70生窗中企框	PW01-07	2130	支	1	3
5	X85769	70樞窗中企框	PW01-11	2130	支	1	3
6	X85769	70樞窗中企框	PW01-12	2130	支	1	3
7	X85772	70窗150mm夾通	PW01-13	2430	支	1	3
8	X85772	70窗150mm夾通	PW01-13	2430	支	1	3
9	X85768	70生窗玻璃線	斜口開料	2048	支	2	6
10	X85834	70窗玻璃夾角	PW01-36	2028	支	2	6
11	X85819	70生窗主企框外蓋	兩頭45度切	2130	支	2	6
12	X85820	70樞窗主企框外蓋	兩頭45度切	2130	支	2	6
13	X85764	70窗拍蓋	直接開料	89.5	支	4	12
14	X85764	70窗拍蓋	直接開料	1292.5	支	4	12
15	X85761	70生窗頂框	PW01-16	900	支	1	3
16	X85766	70樞窗頂框	PW01-18	1360	支	1	3
17	X85761	70生窗頂框	PW01-17	900	支	1	3
18	X85762	70生窗底框	PW01-21	900	支	1	3
19	X85763	70樞窗底框	PW01-29	1360	支	1	3
20	X85762	70生窗底框	PW01-20	900	支	1	3
21	X85768	70生窗玻璃線	直口開料	1309	支	2	6
22	X85834	70窗玻璃夾角	PW01-36	1309	支	2	6

如下為生玉/樞玉料

数量: 3
 材料: 详见本图附表
 表面处理: UCT806812XL-3
 制图: 郭上軍
 日期: 2020. 07. 26
 审核: WSH
 工程名称: 亞皆老街 / 佛沙窗 (M02B)
 图名: W3/T3B組裝圖
 图号: W3/T3B
 Rev: C
 美特鋁質有限公司
 MIDI Aluminium Fabricator Ltd.

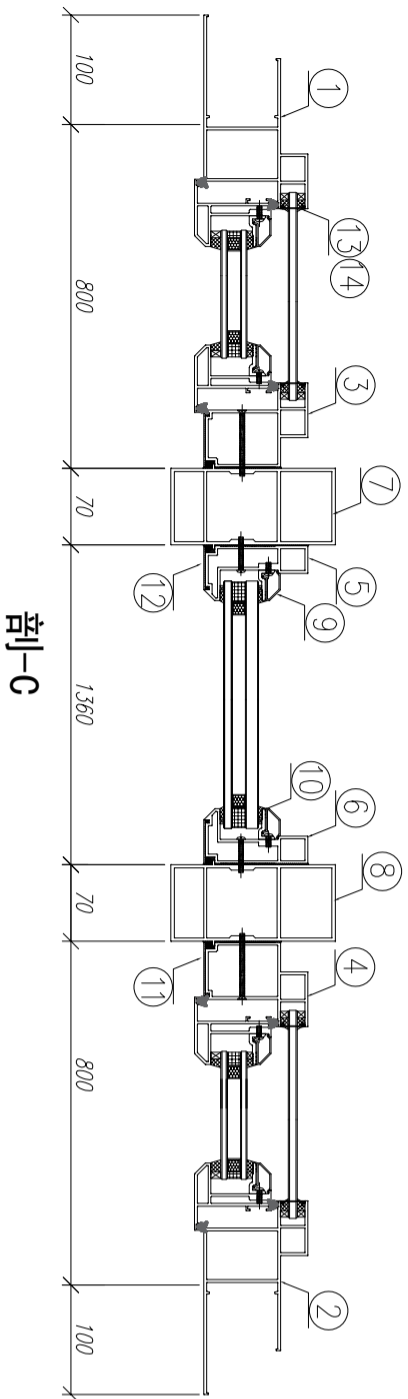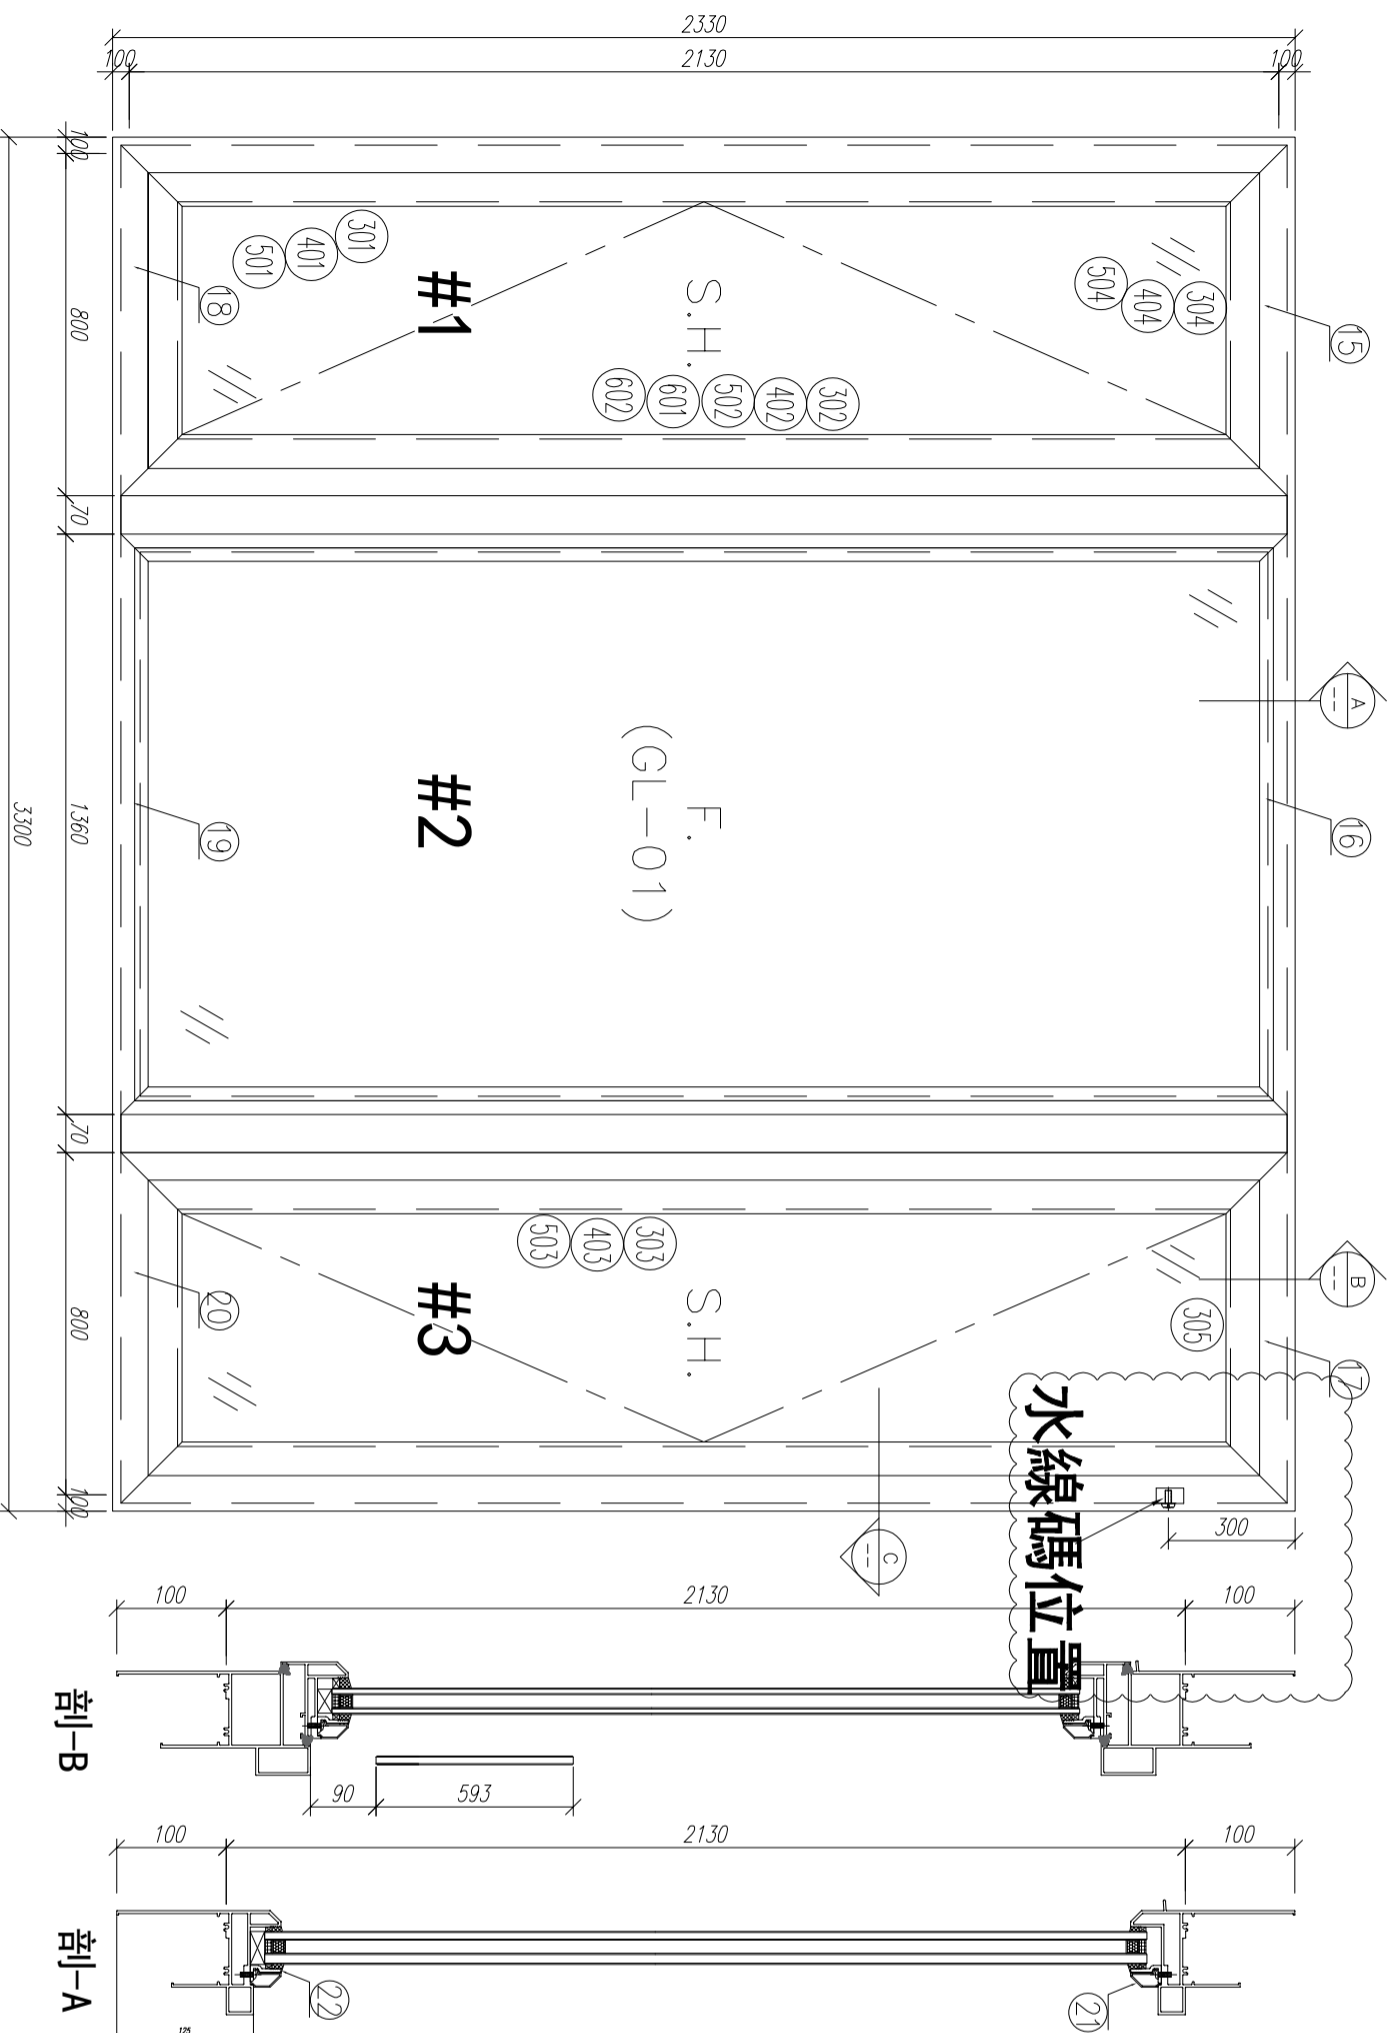

剖-B

剖-A


序號	材料編號	材料名稱	加工圖號	長度 L (MM)	單位	幅數	
						單樞	小計
1	X85759	70生窗邊框	PW01-01	2330	支	1	3
2	X85759	70生窗邊框	PW01-02	2330	支	1	3
3	X85760	70生窗中企框	PW01-08	2130	支	1	3
4	X85760	70生窗中企框	PW01-07	2130	支	1	3
5	X85769	70樞窗中企框	PW01-11	2130	支	1	3
6	X85769	70樞窗中企框	PW01-12	2130	支	1	3
7	X85772	70窗150mm夾通	PW01-13	2430	支	1	3
8	X85772	70窗150mm夾通	PW01-13	2430	支	1	3
9	X85768	70生窗玻璃線	斜口開料	2048	支	2	6
10	X85834	70窗玻璃夾角	PW01-36	2028	支	2	6
11	X85819	70生窗主企框外蓋	兩頭45度切	2130	支	2	6
12	X85820	70樞窗主企框外蓋	兩頭45度切	2130	支	2	6
13	X85764	70窗拍蓋	直接開料	89.5	支	4	12
14	X85764	70窗拍蓋	直接開料	1292.5	支	4	12
15	X85761	70生窗頂框	PW01-16	900	支	1	3
16	X85766	70樞窗頂框	PW01-18	1360	支	1	3
17	X85761	70生窗頂框	PW01-17	900	支	1	3
18	X85762	70生窗底框	PW01-21	900	支	1	3
19	X85763	70樞窗底框	PW01-29	1360	支	1	3
20	X85762	70生窗底框	PW01-20	900	支	1	3
21	X85768	70生窗玻璃線	直口開料	1309	支	2	6
22	X85834	70窗玻璃夾角	PW01-36	1309	支	2	6

如下為生玉/樞玉料

数量: 3
 材料: 详见本图附表
 表面处理: UCT806812XL-3
 工程名称: 亞皆老街 / 佛沙窗 (M02B)
 制图: 郭上軍
 日期: 2020.07.26
 审核: WSH
 校核: WSH
 图名: W3/T2B組裝圖
 图号: W3/T2B
 Rev: B




美特鋁質有限公司
 MID Aluminum Fabricator Ltd.

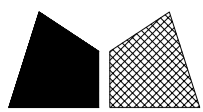


說明：

- 1：第1～第18項已加工的夾角料留與其它樓層用(待通知)；
- 2：另有新增“PW01-36A”圖

序号	窗號	數量	L	A	B
1	W4/T2A	6	271	10.5	250
2	W4/T2B	6	271	10.5	250
3	W4/T3B	6	271	10.5	250
4	W5/T2A	6	346	23	300
5	W5/T2B	6	346	23	300
6	W5/T3B	6	346	23	300
7	W4/T3A	6	826	63	2*350
8	W5/T3A	6	826	63	2*350
9	W3/T3A	18	826	63	2*350
10	W4/T2A	6	430	40	350
11	W5/T2A	6	430	40	350
12	W4/T2B	6	430	40	350
13	W5/T2B	6	430	40	350
14	W4/T3A	6	430	40	350
15	W5/T3A	6	430	40	350
16	W4/T3B	6	430	40	350
17	W5/T3B	6	430	40	350
18	W3/T3A	18	580	40	2*250
19	W3/T2A	6	1309	129.5	3*350
20	W3/T2A	6	2028	99	5*366
21	W2/T2A	6	909	104.5	2*350
22	W2/T2A	6	2028	99	5*366
23	W2/T2B	6	909	104.5	2*350
24	W2/T2B	6	2028	99	5*366
25	W3/T2B	6	1309	129.5	3*350
26	W3/T2B	6	2028	99	5*366
27	W7/T2A	6	519	84.5	350
28	W7/T2A	6	2028	99	5*366
29	W7/T2B	6	519	84.5	350
30	W7/T2B	6	2028	99	5*366
31	W3/T3A	6	2399	149.5	6*350
32	W3/T3A	6	2028	99	5*366
33	W2/T3A	6	1309	129.5	3*350
34	W2/T3A	6	2028	99	5*366
35	W2/T3B	6	909	104.5	2*350
36	W2/T3B	6	2028	99	5*366
37	W3/T3B	6	1309	129.5	3*350
38	W3/T3B	6	2028	99	5*366
39	W7/T3B	6	519	84.5	350
40	W7/T3B	6	2028	99	5*366
合計		264			

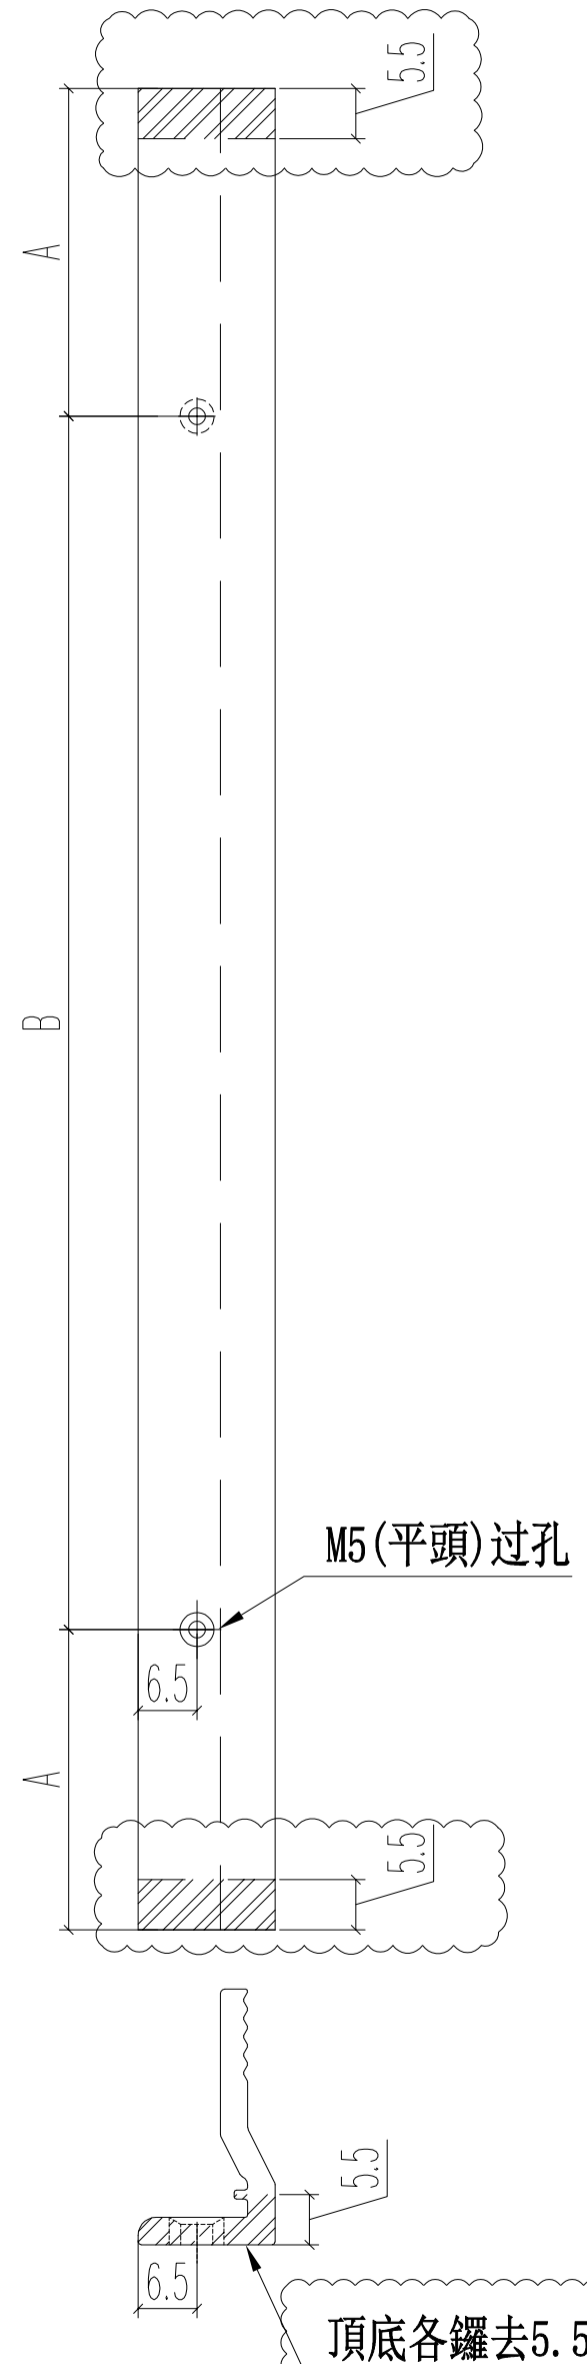




名稱	70窗玻璃夾角	制圖	JASON	2020.06.22	修改	A	B
材料	X85834	復核	WHS		日期	2020.08.08	2020.08.21
顏色	UCT806812XL-3	批准			圖號	PW01-36	

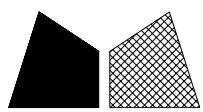


工程號 J852 地盤 亞皆老街

新增圖

序号	窗號	數量	L	A	B
1	W4/T2A	6	271	10.5	250
2	W4/T2B	6	271	10.5	250
3	W4/T3B	6	271	10.5	250
4	W5/T2A	6	346	23	300
5	W5/T2B	6	346	23	300
6	W5/T3B	6	346	23	300
7	W4/T3A	6	826	63	2*350
8	W5/T3A	6	826	63	2*350
9	W3/T3A	18	826	63	2*350
10	W4/T2A	6	430	40	350
11	W5/T2A	6	430	40	350
12	W4/T2B	6	430	40	350
13	W5/T2B	6	430	40	350
14	W4/T3A	6	430	40	350
15	W5/T3A	6	430	40	350
16	W4/T3B	6	430	40	350
17	W5/T3B	6	430	40	350
18	W3/T3A	18	580	40	2*250
合計		132			

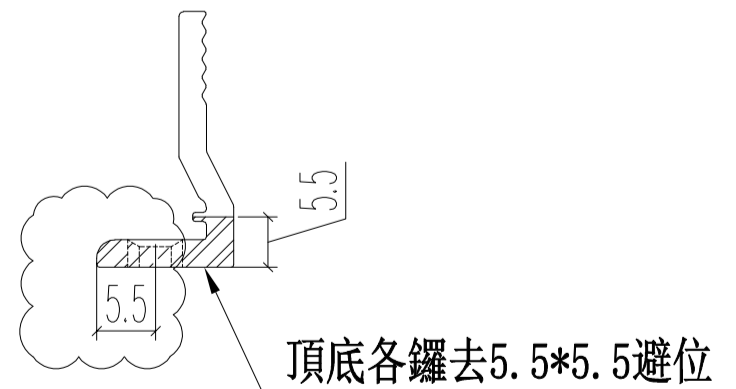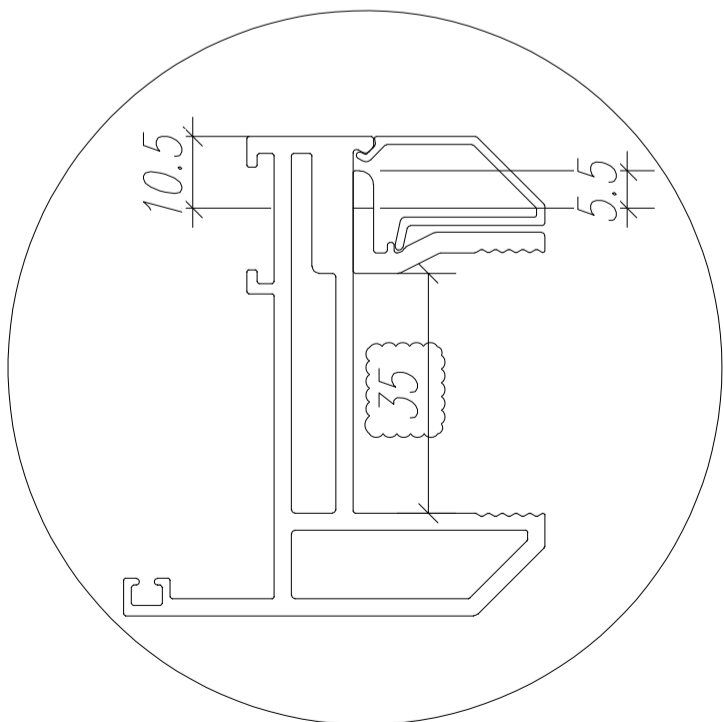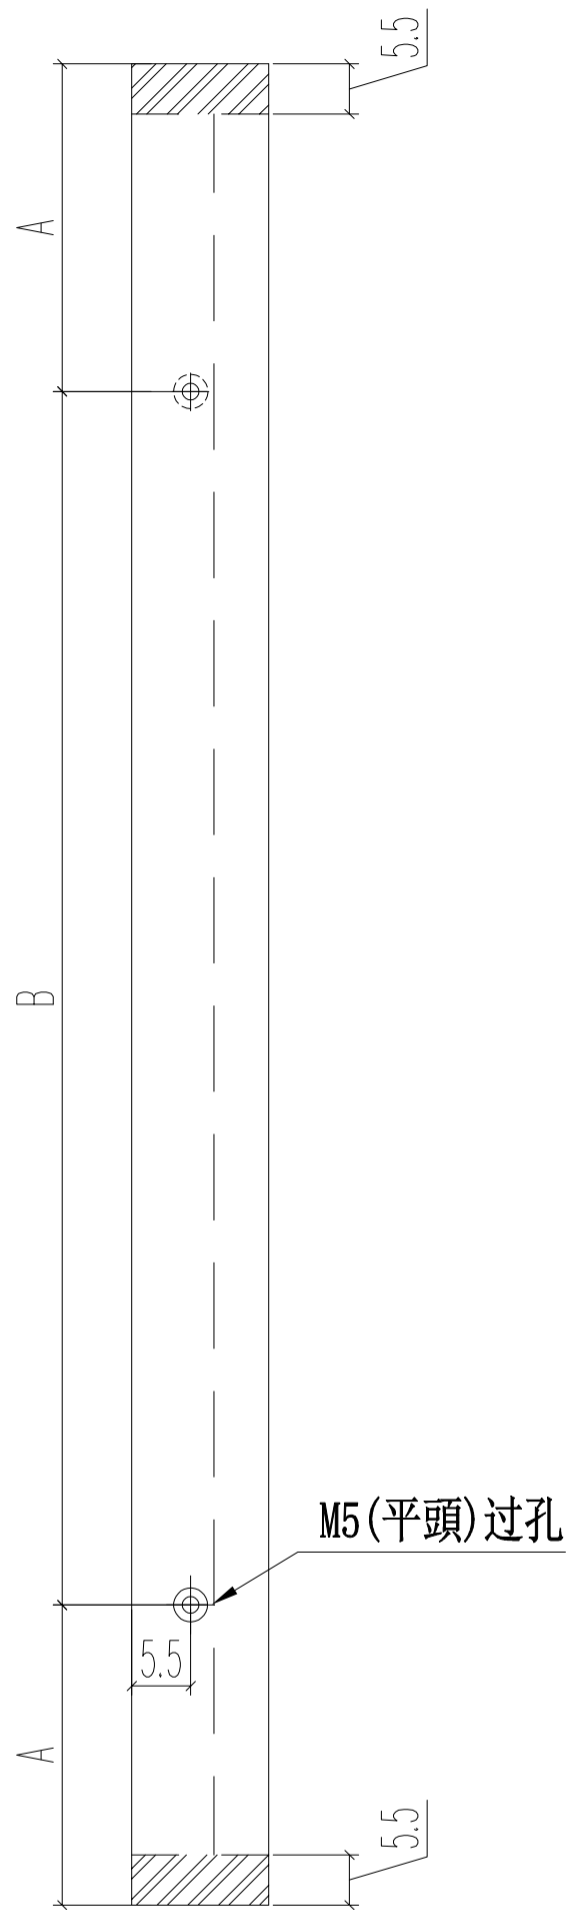



名稱	70窗玻璃夾角	制圖	JASON	2020.08.21	修改	-	-
材料	X85834	復核	WHS		日期	-	-
顏色	UCT806812XL-3	批准			圖號	PW01-36A	

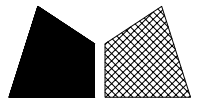


美特鋁質 有限公司
MIDI Aluminium Fabricator Ltd.

工程號 J852 地盤 亞皆老街

L	數量	A	M	N
1956	72	103	350	5
1235	48	92.5	350	3
1190	18	70	350	3
271	9	10.5	250	1
346	9	23	300	1
826	15	63	350	2
575	84	37.5	250	2
570	24	35	250	2
495	36	47.5	200	2
合計:	315			

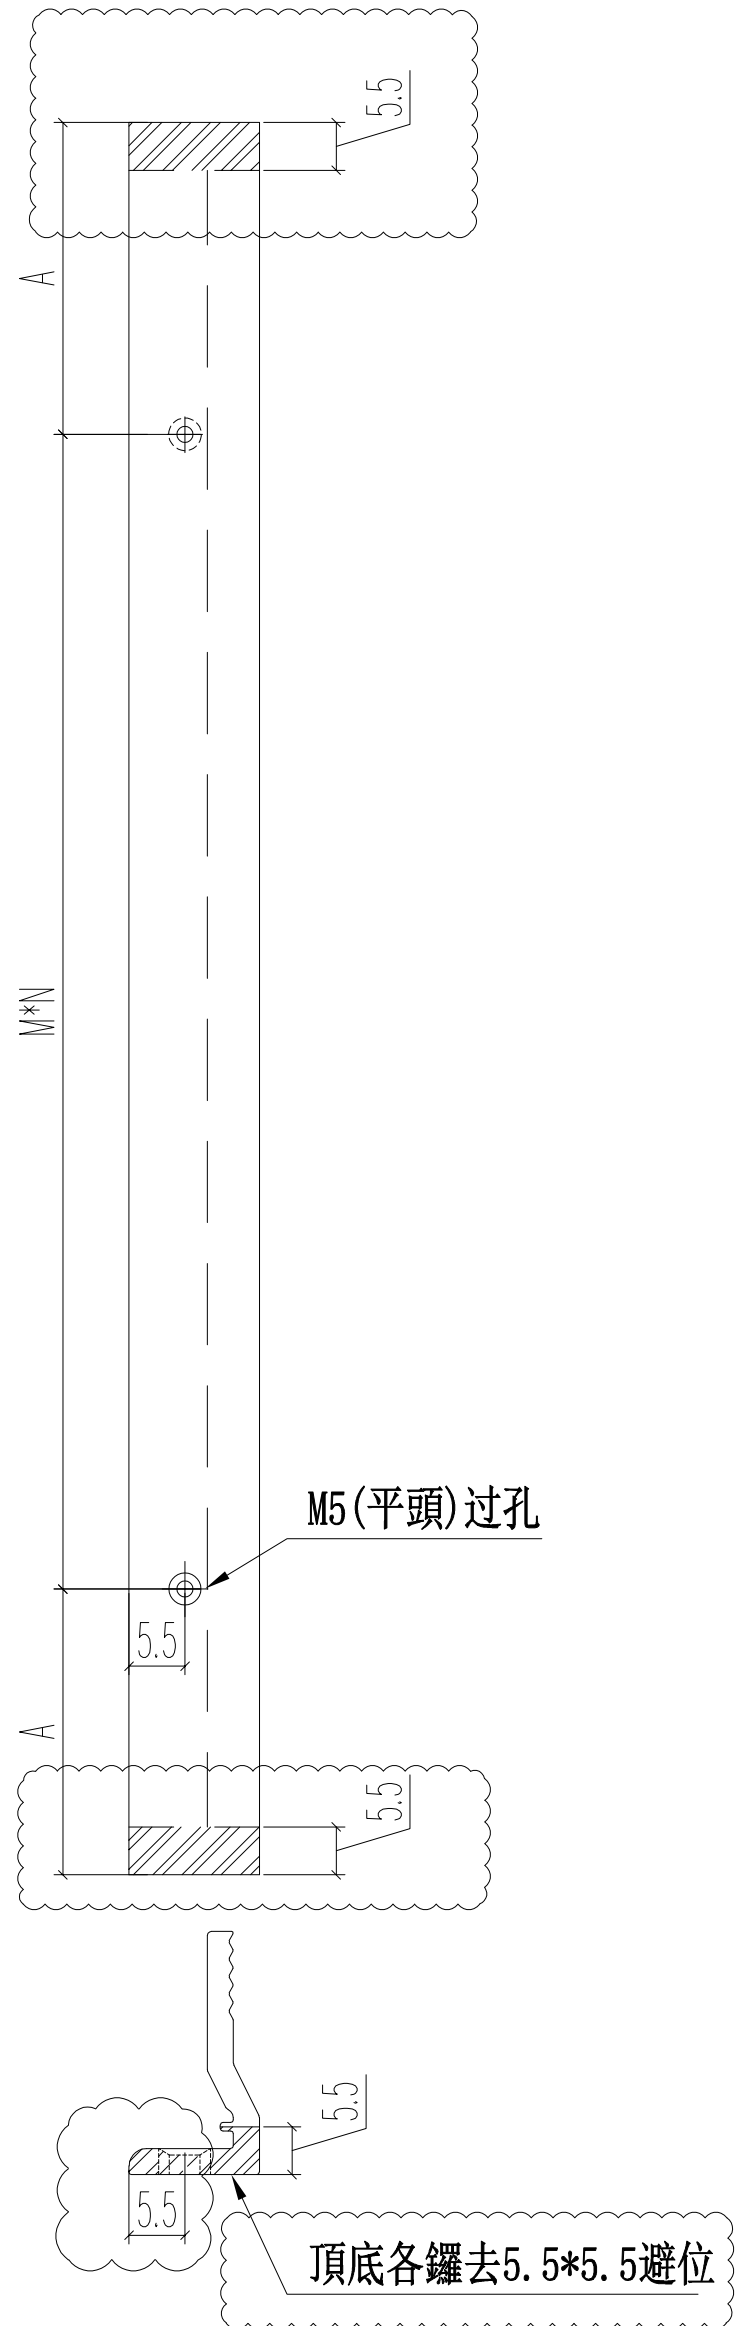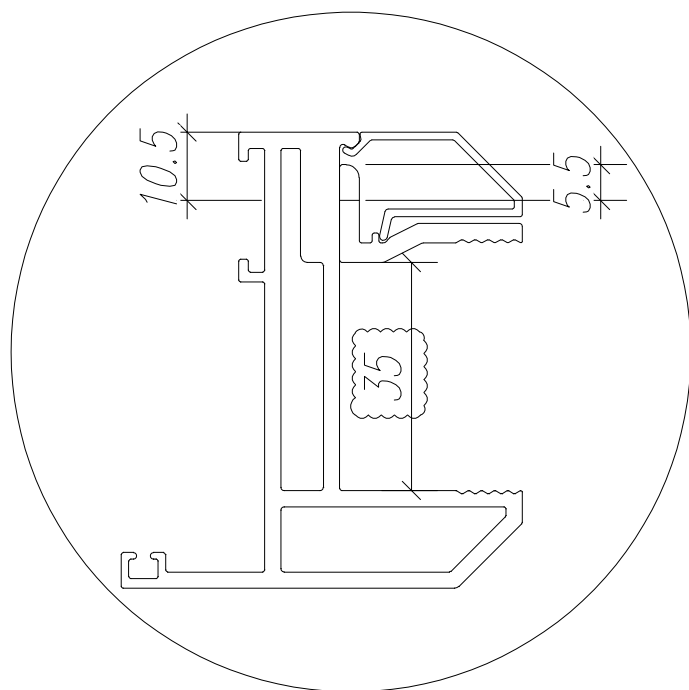

名稱	70窗玻璃夾角	制圖	JASON	2020.06.22	修改	A	B
材料	X85834	復核	WHS		日期	2020.08.08	2020.08.20
顏色	UCT806812XL-3	批准			圖號	PW02-06	

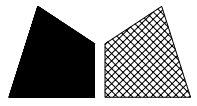


美特鋁質 有限公司
MIDI Aluminium Fabricator Ltd.




工程號 J852 地盤 亞皆老街

L	數量	A	M	N
1956	21	103	350	5
1956	9	103	350	5
1956	6	103	350	5
合計:	36			

銑鎖盒避位

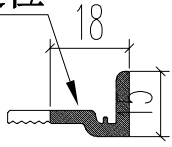


頂

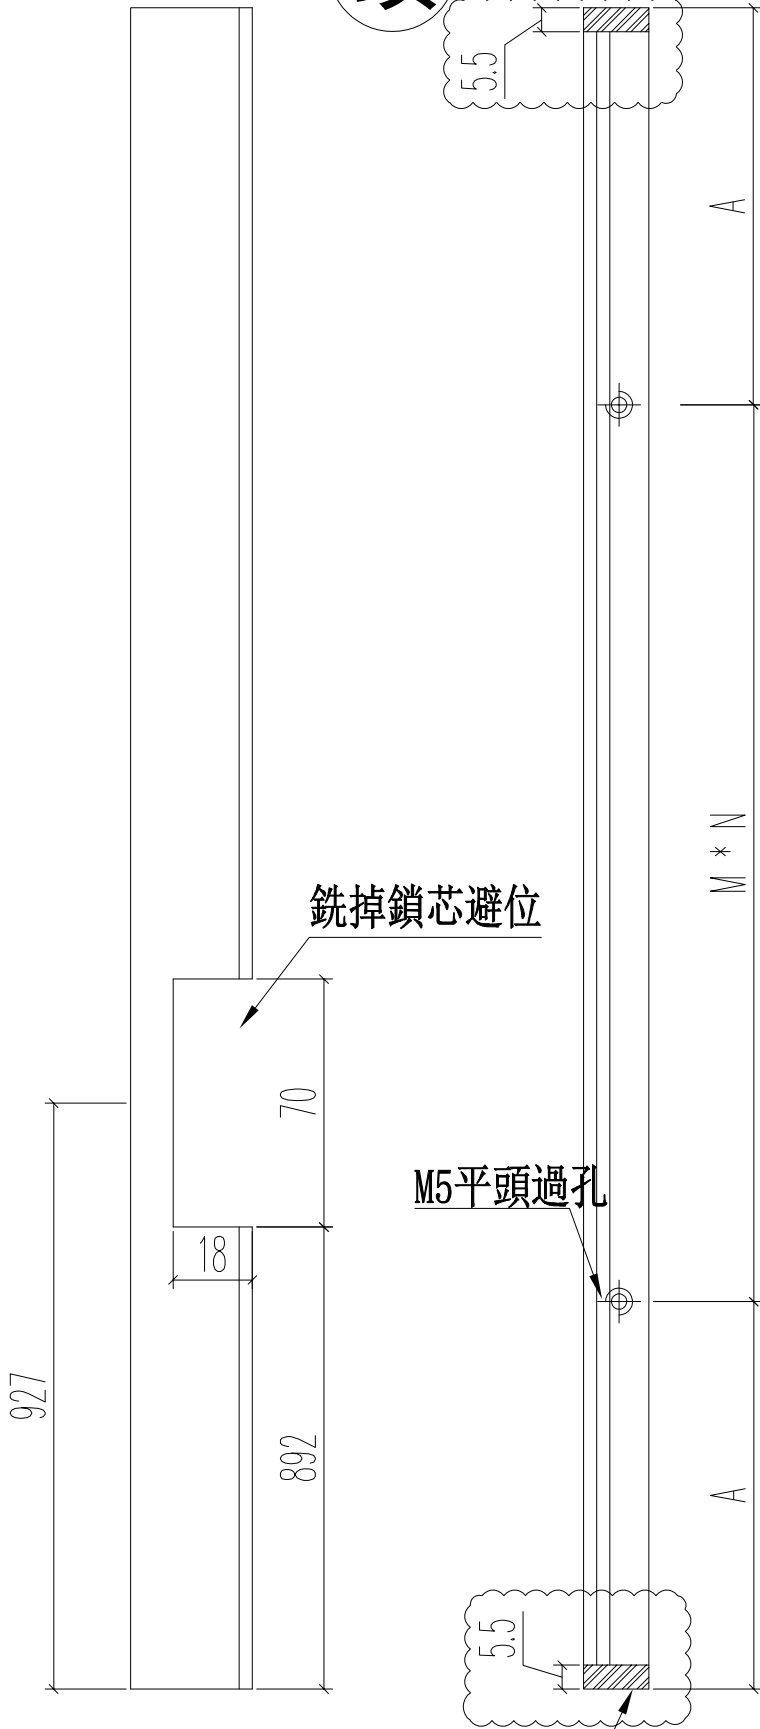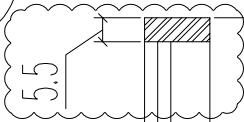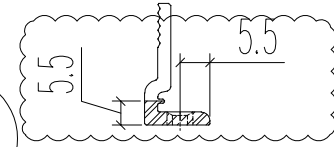


銑掉鎖芯避位

M5平頭過孔

頂底各鑷去5.5*5.5避位

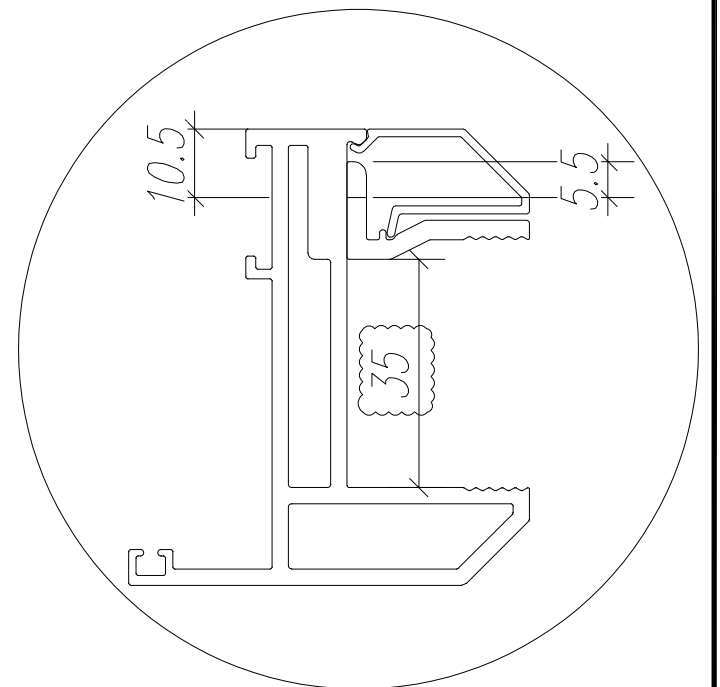



名稱	70窗玻璃夾角	制圖	JASON	2020.06.22	修改	A	B
材料	X85834	復核	WHS		日期	2020.08.08	2020.08.20
顏色	UCT806812XL-3	批准			圖號	PW02-07	

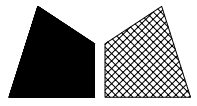


美特鋁質 有限公司
MIDI Aluminium Fabricator Ltd.

工程號 J852 地盤 亞皆老街

L	數量	A	M	N
1956	21	103	350	5
1956	9	103	350	5
1956	6	103	350	5
合計:	36			

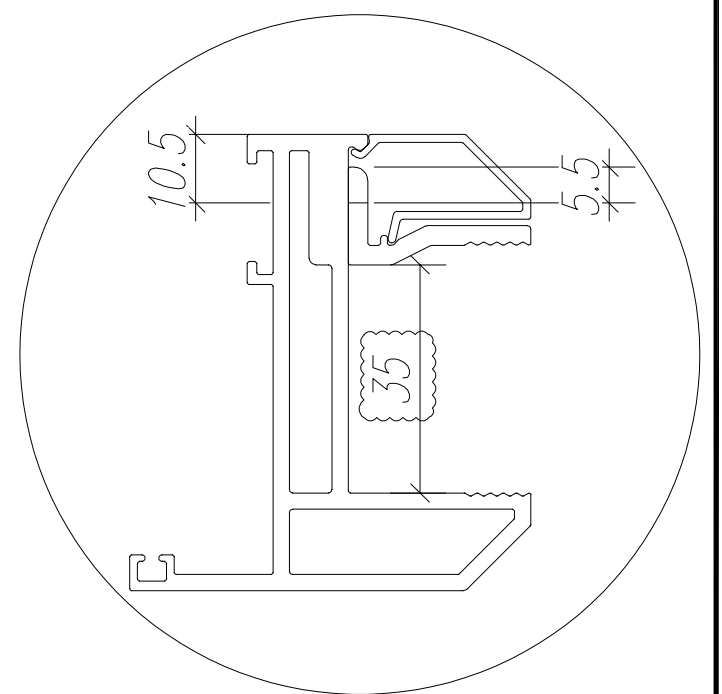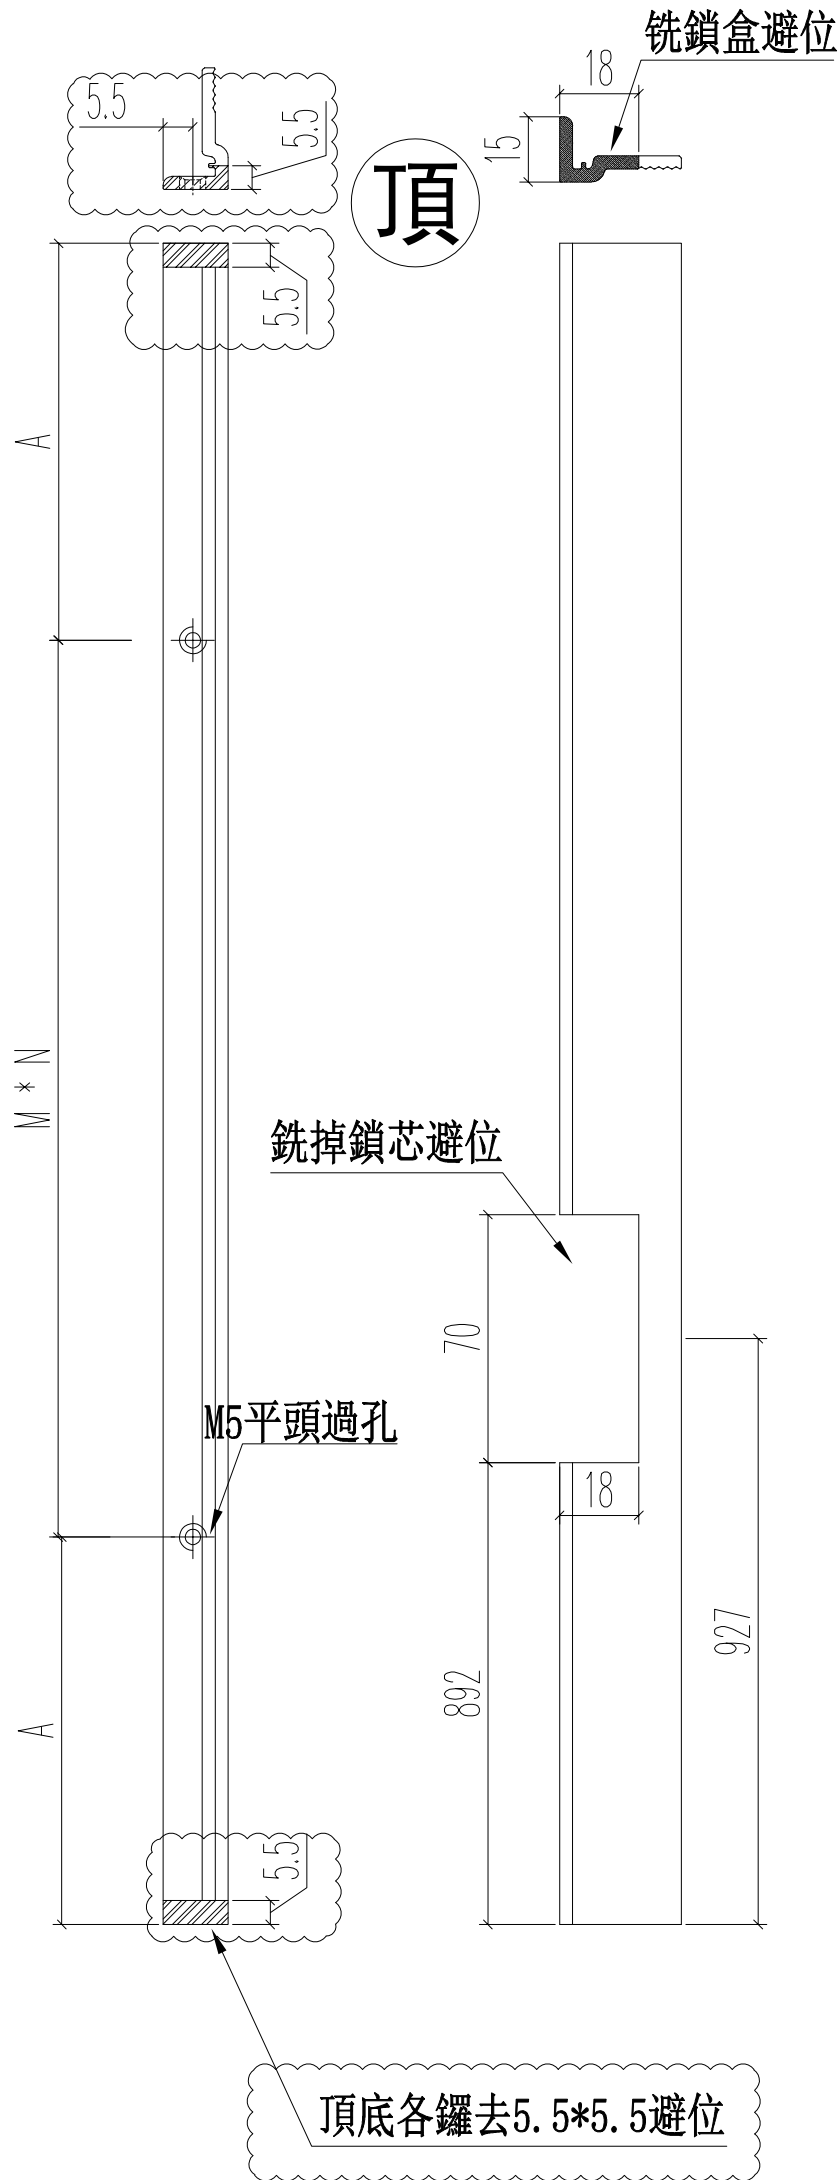

名稱	70窗玻璃夾角	制圖	JASON	2020.06.22	修改	A	B
材料	X85834	復核	WHS		日期	2020.08.08	2020.08.20
顏色	UCT806812XL-3	批准			圖號	PW02-08	

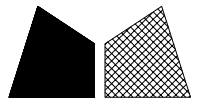


美特鋁質 有限公司
MIDI Aluminium Fabricator Ltd.



工程號 J852 地盤 亞皆老街

L	數量	A	M	N
271	9	10.5	250	1
346	9	26.5	300	1
826	15	63	350	2
合計:	33			

銑鎖盒避位

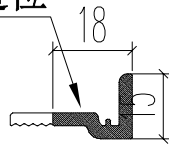

頂

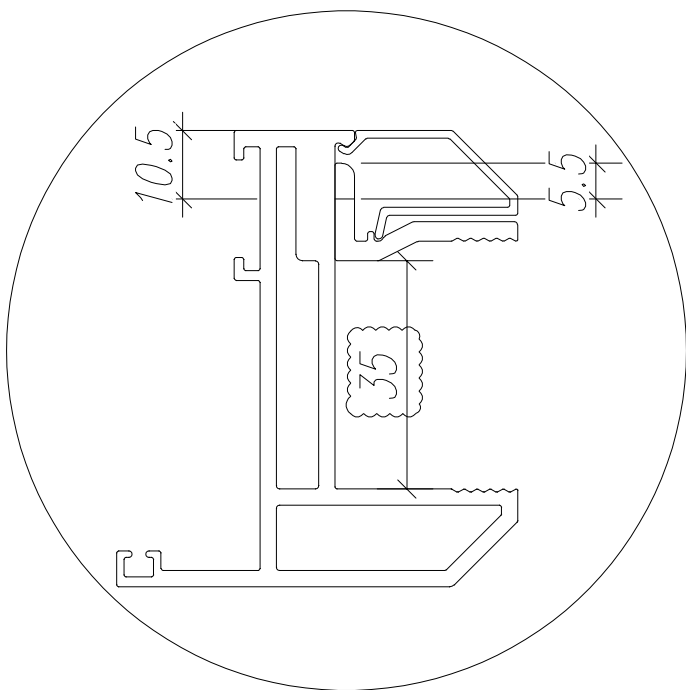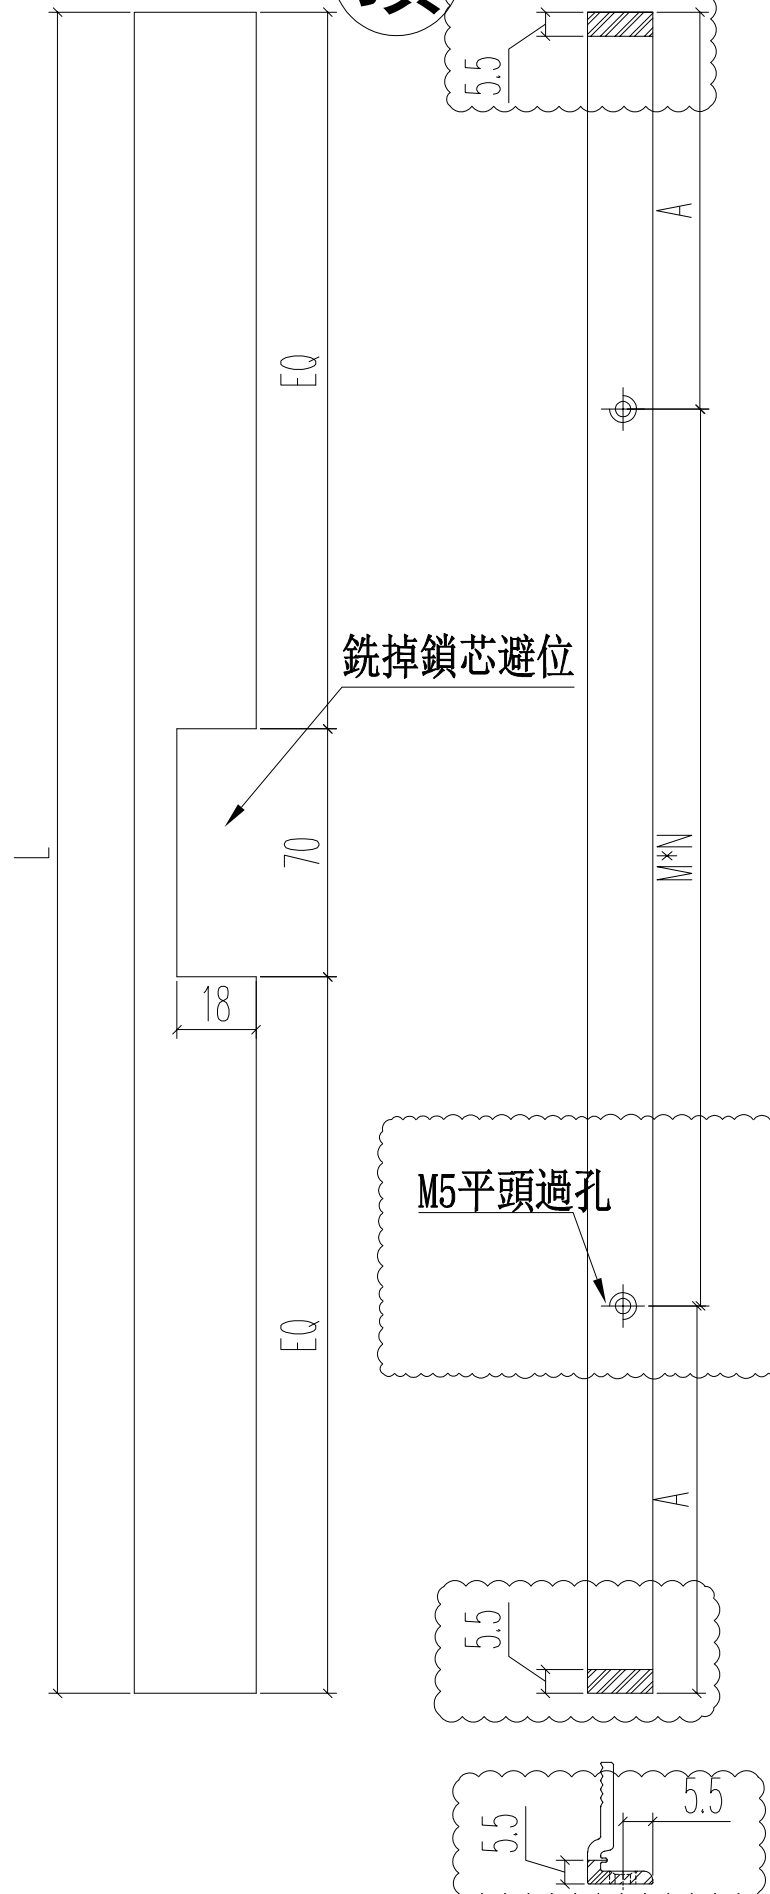

名稱	70窗玻璃夾角	制圖	JASON	2020.06.22	修改	A	B
材料	X85834	復核	WHS		日期	2020.08.08	2020.08.20
顏色	UCT806812XL-3	批准			圖號	PW03-06	

鋁材開料清單 X85834

窗號	編號(用料狀況)	實用長度(長料開數)	需要支數	開料支數	長料支數	餘料支數	編號(剩餘長度)
PW01-36	1-3	2399.0	6	6	3	0	1-3@(940)x3
PW01-36	4-6	2029.0	6	6	3	0	4-6@(1680)x3
PW01-36	7-36	2028.0	60	60	30	0	7-36@(1682)x30
PW02-06, PW02-07, PW02-08	37-108	1956.0	144	142	72	0	37-82@(1826)x46 83@(3788)x1 84-100@(1826)x17 101@(3788)x1 102-108@(1826)x7
PW02-07, PW02-08	(餘料)83, 101	1956.0		2	0	2	83@(1826)x1 101@(1826)x1
PW01-36	(餘料)4-27	1309.0	24	24	0	24	4-6@(365)x3 7-27@(367)x21
PW02-06	(餘料)28-75	1235.0	48	48	0	48	28-36@(441)x9 37-75@(585)x39
PW02-06	(餘料)76-93	1190.0	18	18	0	18	76-93@(630)x18
PW01-36	(餘料)1-3, 94-108	909.0	18	18	0	18	1-3@(25)x3 94-108@(911)x15
PW01-36, PW02-06	109-116	826.0	60	45	8	0	109-115@(758)x7 116@(3254)x1
PW003-06	(餘料)94-108	826.0		15	0	15	94-108@(79)x15
PW01-36	(餘料)76-93	580.0	18	18	0	18	76-93@(44)x18
PW02-06	117-120	575.0	84	33	4	0	117-119@(521)x3 120@(2264)x1
PW02-06	(餘料)37-75, 109-116	575.0		51	0	47	37-75@(4)x39 109-115@(177)x7 116@(349)x1
PW02-06	121-123	570.0	24	21	3	0	121-122@(566)x2 123@(4022)x1
PW02-06	(餘料)120	570.0		3	0	1	120@(536)x1
PW01-36	124	519.0	18	2	1	0	124@(4700)x1
PW01-36	(餘料)120-123, 123-124	519.0		16	0	6	120@(11)x1 121-122@(41)x2 123@(2447)x1 123@(347)x1 124@(1550)x1
PW02-06	125-127	495.0	36	30	3	0	125-126@(239)x2 127@(1742)x1
PW02-06	(餘料)117-119, 124	495.0		6	0	4	117-119@(20)x3 124@(47)x1
PW01-36	128-130	430.0	48	15	3	0	128@(3134)x1 129@(3570)x1 130@(4006)x1
PW01-36	(餘料)28-36, 127-128, 128-129, 129-130	430.0		33	0	15	28-36@(5)x9 127@(434)x1 128@(518)x1 128@(82)x1 129@(954)x1 129@(82)x1 130@(1390)x1
PW02-06	131	346.0	36	8	1	0	131@(2934)x1
PW003-06, PW01-36, PW02-06	(餘料)4-27, 127, 130, 130	346.0		28	0	27	4-6@(13)x3 7-27@(15)x21 127@(82)x1 130@(686)x1 130@(334)x1
PW01-36, PW02-06	132-133	271.0	36	5	2	0	132@(5196)x1 133@(4919)x1

鋁材開料清單 X85834

窗號	編號(用料狀況)	實用長度(長料開數)	需要支數	開料支數	長料支數	餘料支數	編號(剩餘長度)
PW003-06, PW01-36, PW01-36A, PW02-06	(餘料)116, 123, 130- 131, 131-132, 132, 132	271.0		31	0	8	116@(72)x1 123@(70)x1 130@(57)x1 131@(1272)x1 131@(164)x1 132@(3534)x1 132@(1872)x1 132@(210)x1

說明：請依此開料單重新開料生產相關X85834料，先前已開料及鈎孔的相應料暫留于車間，待通知用于其它樓層；