



工程指示 / 要求簡箋(E.I.)

工程指示編號：EI / 2254 / 20

修改版次：I

工程編號：J - 852

工程名稱：亞皆老街中電

工程項目：佛沙窗 MO2 T2 T3 AB 單位 (5-7/F) 63 幅

收件人：生統 / 王良

發件人：Ant Yeung

日期：25/08/2020

要求提供 / 確認 事項：

- | | | |
|------------------------------------|-------------------------------------|-------------------------------|
| <input type="checkbox"/> 初步鋁料 B.M. | <input type="checkbox"/> 加工拆圖，然後生產 | <input type="checkbox"/> 尺寸表 |
| <input type="checkbox"/> 正式鋁料 B.M. | <input type="checkbox"/> 技術上資料 / 指示 | <input type="checkbox"/> 報價 |
| <input type="checkbox"/> 配件 B.M. | <input type="checkbox"/> 樣辦或貨品說明書 | <input type="checkbox"/> 分判合約 |

內容：

請按加工圖生產 MO2 首批 T2,T3 AB 佛沙 63 幅送佛沙場。

D 版: 百葉鋁摺件用 UCT201498XL(A)-3。圖紙印刷出錯，現補回

E 版: 改 W2-T1B

F 版: 直位，轉角夾通開避位(室外方向)生產。刀口塗瀝清。用封篤膠封口。

G 版: 改水線碼，玻璃夾角玻璃線。

H 版: 修改美國撐孔位，水線碼。

I 版: 修改 W5-T3A 水線碼。

請優先出貨 T3。

請在 2020.08.24 前完成上列要求。

附：

以上項目為：

- 原合約工程包 原合約工程加 / 減賬 新工程報價

原因：-

分發東莞各部門：

- | | | | |
|---|--|--|--|
| <input type="checkbox"/> 生產技術總監 <input type="checkbox"/> 連附件 | <input type="checkbox"/> 技術部 <input type="checkbox"/> 連附件 | <input type="checkbox"/> 生產部 <input type="checkbox"/> 連附件 | <input type="checkbox"/> 機械設計部 <input type="checkbox"/> 連附件 |
| <input type="checkbox"/> 採購部 <input type="checkbox"/> 連附件 | <input checked="" type="checkbox"/> 生產統籌部 <input type="checkbox"/> 連附件 | <input checked="" type="checkbox"/> 小羅&清 <input checked="" type="checkbox"/> 連附件 | |
| <input checked="" type="checkbox"/> 質檢部 <input checked="" type="checkbox"/> 連附件 | <input type="checkbox"/> 會計部 <input type="checkbox"/> 連附件 | <input type="checkbox"/> 報關組 <input type="checkbox"/> 連附件 | <input type="checkbox"/> 其他 _____ <input type="checkbox"/> 連附件 |

分發其他分判：

- 水洪 連附件

分發香港各部門：


- | | | | |
|---|--|---|--|
| <input type="checkbox"/> 行政部 <input type="checkbox"/> 連附件 | <input type="checkbox"/> 會計部 <input type="checkbox"/> 連附件 | <input type="checkbox"/> 統籌部 <input type="checkbox"/> 連附件 | <input type="checkbox"/> 工程部地盤科文 <input type="checkbox"/> 連附件 |
| <input type="checkbox"/> 採購部 <input type="checkbox"/> 連附件 | <input type="checkbox"/> QS 部 <input type="checkbox"/> 連附件 | <input type="checkbox"/> 維修部 <input type="checkbox"/> 連附件 | <input type="checkbox"/> 其他 _____ <input type="checkbox"/> 連附件 |

傳遞編號：


HK 1912 / 20

發件人簽署：


項目經理簽署：

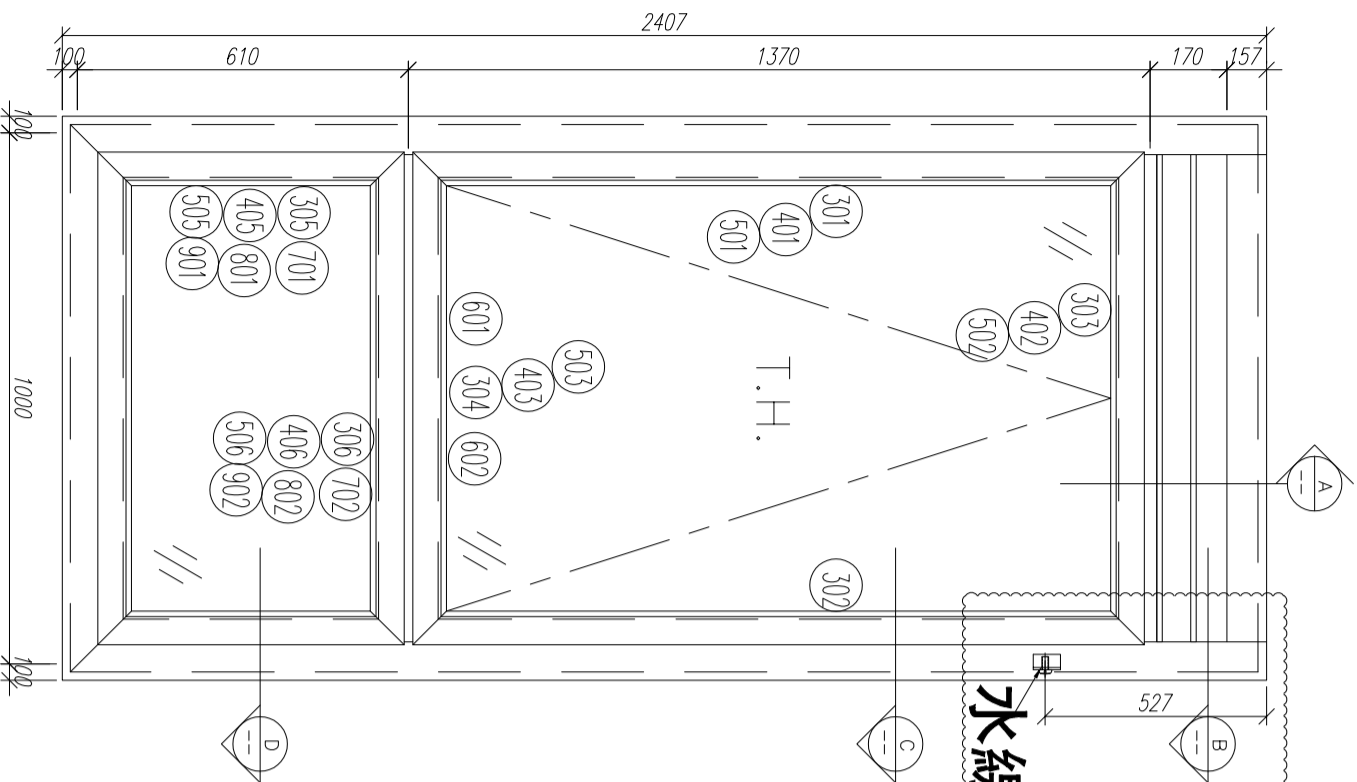


水線碼位置

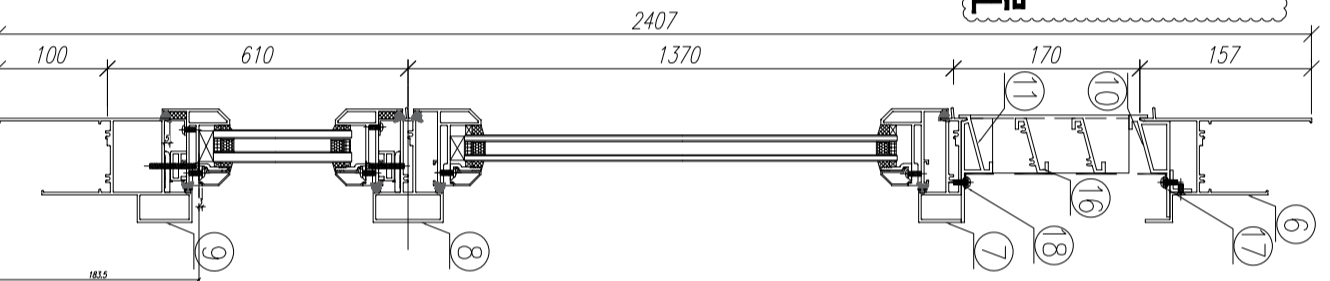


剖-A

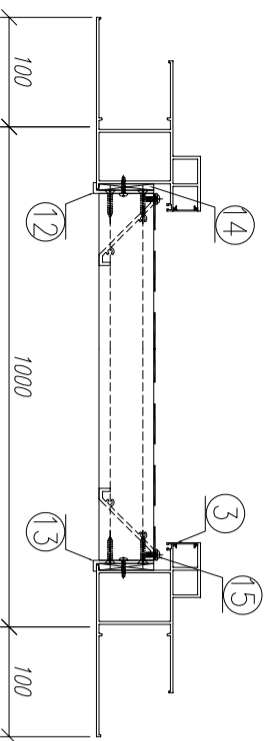

剖-B

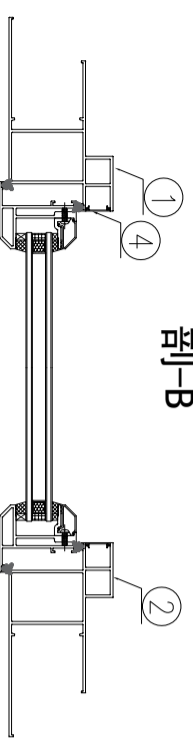

剖-C

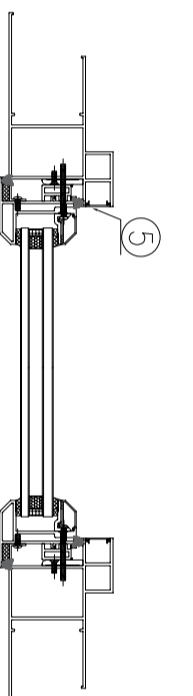

剖-D

序號	材料編號	材料名稱	加工圖號	長度 L (MM)	單位	幅數	小計
1	X85759	70生窗邊框	PW01-03	2407	支	1	3
2	X85759	70生窗邊框	PW01-04	2407	支	1	3
3	X85764	70生窗拍蓋	直口開料	164.5	支	2	6
4	X85764	70生窗拍蓋	直口開料	1305.5	支	2	6
5	X85764	70生窗拍蓋	直口開料	500.5	支	2	6
6	X85761	70生窗頂框	PW01-19	902	支	1	3
7	X85775	70上生下生中橫	PW01-33	902	支	1	3
8	X85775	70上生下生中橫	PW01-34	902	支	1	3
9	X85762	70生窗底框	PW01-22	1200	支	1	3
10	X85840	百頁框頂	PW01-41	902	支	1	3
11	X85839	百頁框底	PW01-42	902	支	1	3
12	20*56*10*3mm	百頁玉企鋁折角	PW01-AL01	144	支	1	3
13	20*56*10*3mm	百頁玉企鋁折角	PW01-AL02	144	支	1	3
14	15*1.6mm巴	雀仔網壓巴	PW01-44	171.5	支	2	6
15	50*5mm巴	百頁玉墊巴	PW01-43	120	支	2	6
16	X85838	百葉片	直口開料	879	支	2	6
17	20*20*3	百頁框頂鋁角	PW01-39	884	支	1	3
18	15*1.6mm巴	雀仔網壓巴	PW01-44	884	支	2	6

如下為生玉料

301	X85767	70生窗玉企	PW03-04	1360	支	1	3
302	X85767	70生窗玉企	PW03-05	1360	支	1	3
303	X85767	70生窗玉頂	PW03-02	900	支	1	3
304	X85767	70生窗玉底/拉手	PW03-03	900	支	1	3
401	X85834	70窗玻璃夾角企	PW02-06	1235	支	2	6
402	X85834	70窗玻璃夾角頂	PW02-06	826	支	1	3
403	X85834	70窗玻璃夾角底/拉手	PW03-06	826	支	1	3
501	X85768	70窗玻璃線企	斜口開料	1255	支	2	6
502	X85768	70窗玻璃線頂	直口開料	826	支	1	3
503	X85768	70窗玻璃線底/拉手	PW03-07	826	支	1	3
601	X85824	多點鎖拉巴	PW03-8	342	支	1	3
602	X85824	多點鎖拉巴	PW03-8	322	支	1	3

如下為生變框玉料

305	X85767	70生窗玉企	PW01-35	555	支	2	6
306	X85767	70生窗玉企	PW01-35	900	支	2	6
405	X85834	70窗玻璃夾角企	PW01-36	430	支	2	6
406	X85834	70窗玻璃夾角頂	PW01-36	826	支	2	6
505	X85768	70窗玻璃線企	斜口開料	450	支	2	6
506	X85768	70窗玻璃線頂	直口開料	826	支	2	6
701	X85785	生窗變框玉扣(玉)	PW01-40	495	支	2	6
702	X85785	生窗變框玉扣(玉)	PW01-40	840	支	2	6
801	X85786	生窗變框玉扣(框)	PW01-37	495	支	2	6
802	X85786	生窗變框玉扣(框)	PW01-37	840	支	2	6
901	15*13*1.6角	擋膠角企	PW01-38	535	支	2	6
902	15*13*1.6角	擋膠角橫	PW01-38	880	支	2	6

數量: 3

材料: 详见本图附表

表面处理: UCT806812XL-3

制图: 郭上覃

日期: 2020.07.26


审核: WSH

Rev: B

Rev: B

美特铝质有限公司
MIDI Aluminium Fabricator Ltd.

工程名称: 亞皆老街 / 佛沙窗(M02B)
图名: W5/T3A組裝圖
图号: W5/T3A

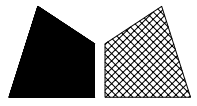


美特鋁質 有限公司
MIDI Aluminium Fabricator Ltd.

頂

工程號 J852 地盤 亞皆老街

窗號	L	數量 (支)	X	備註
W4/T2A	2407	3	0	鉗水線碼孔
W5/T2A	2407	3	0	不鉗水線碼孔
W4/T2B	2407	3	0	不鉗水線碼孔
W5/T2B	2407	3	0	鉗水線碼孔
W4/T3A	2407	3	137	不鉗水線碼孔
W5/T3A	2407	3	137	鉗水線碼孔
W4/T3B	2407	3	0	不鉗水線碼孔
W5/T3B	2407	3	0	鉗水線碼孔
合計:		24		

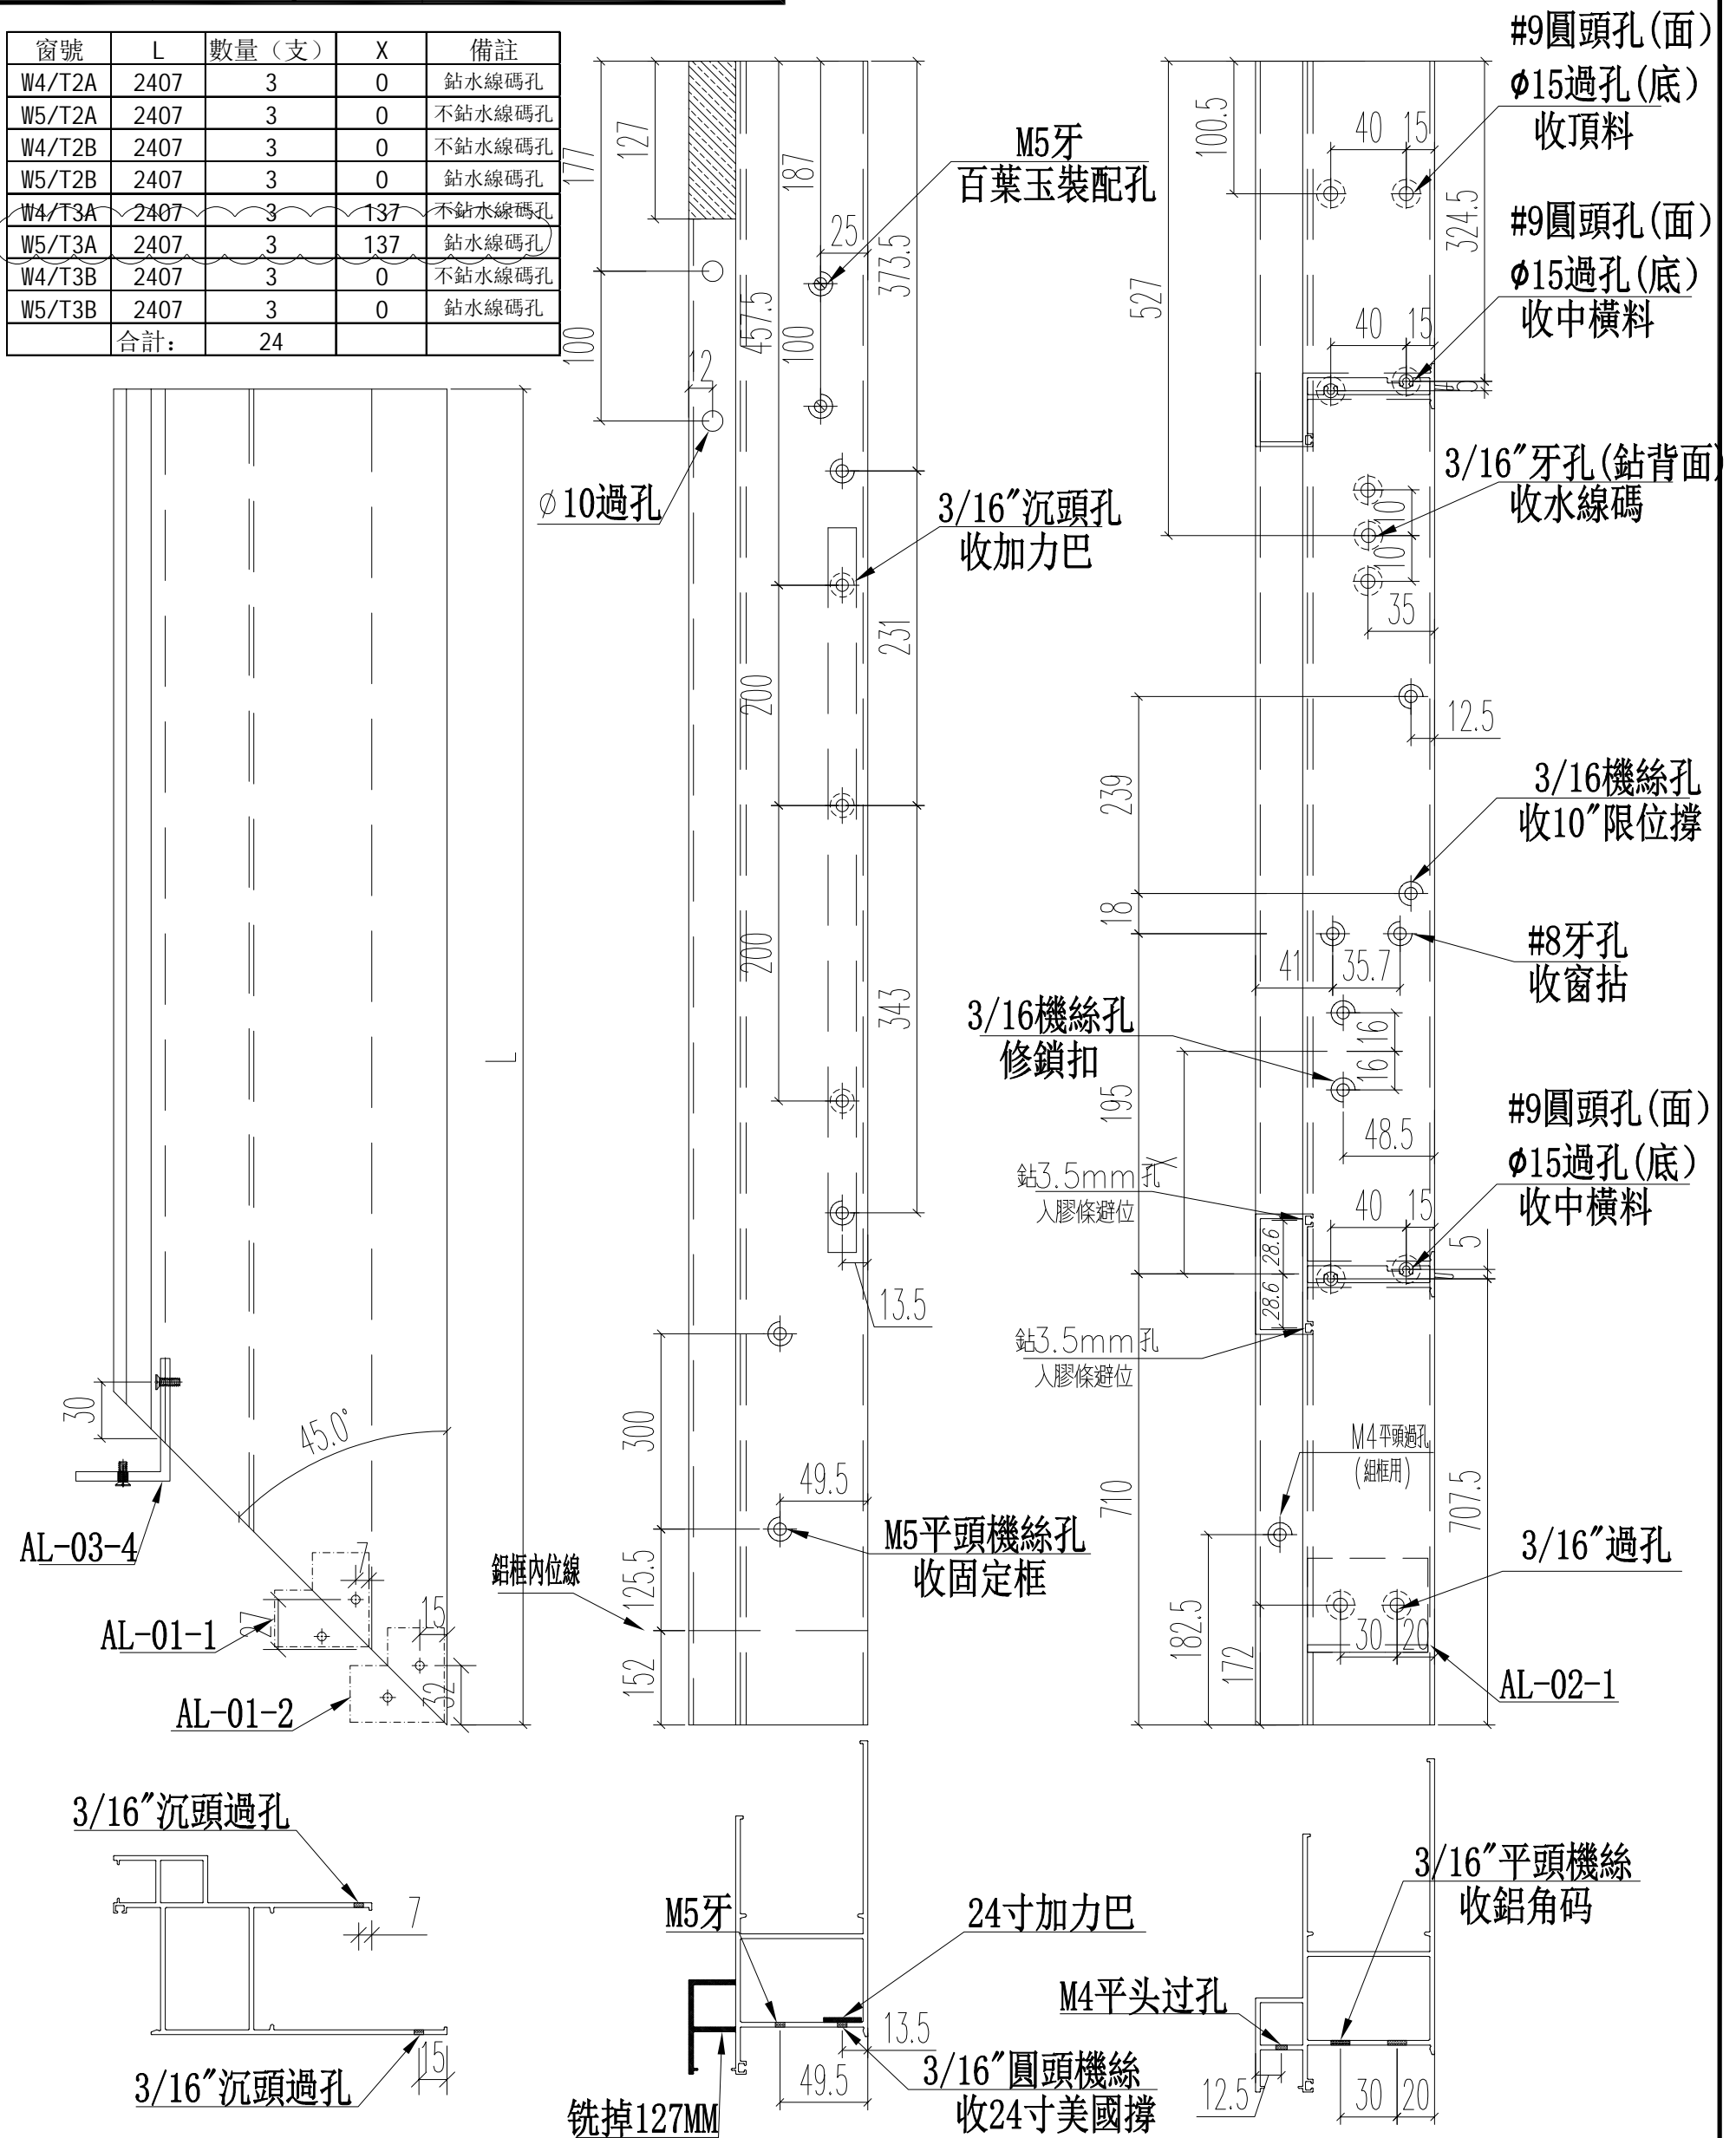

名稱	70生窗邊框	制圖	JASON	2020.06.22	修改	A	B
材料	X85759	復核	WHS		日期	2020.08.21	2020.08.25
顏色	UCT806812XL-3	批准			圖號	PW01-04	