

工程指示 / 要求簡箋(E.I.)

工程指示編號：EI / 2273 / 20

修改版次：K

工程編號：J - 852

工程名稱：亞皆老街中電

工程項目：佛沙窗 MO2 T1 ABC 單位 (5-7/F) (48 幅)

收件人：生統

發件人：Ant Yeung

日期：26/09/2020

要求提供 / 確認 事項：

- |                                    |                                     |                               |
|------------------------------------|-------------------------------------|-------------------------------|
| <input type="checkbox"/> 初步鋁料 B.M. | <input type="checkbox"/> 加工拆圖，然後生產  | <input type="checkbox"/> 尺寸表  |
| <input type="checkbox"/> 正式鋁料 B.M. | <input type="checkbox"/> 技術上資料 / 指示 | <input type="checkbox"/> 報價   |
| <input type="checkbox"/> 配件 B.M.   | <input type="checkbox"/> 樣辦或貨品說明書   | <input type="checkbox"/> 分判合約 |

內容：

請按加工圖生產 MO2 佛沙窗 T1 ABC 48 幅送 佛沙場。

F 版：PW01-03,04,22。

G 版：PW01-22,31A。。

H 版：組裝圖和 PW01-22,31A。。

I 版：PW01-09,10。

J 版：PW01-30A。

K 版：PW04-04,05。 謝謝

請在 2020.09.28 前完成上列要求。

附：2 頁

以上項目為：

- 原合約工程包                       原合約工程加 / 減賬                       新工程報價

原因：-

分發東莞各部門：

- ( ) 生產技術總監  連附件    ( ) 技術部     連附件    ( ) 生產部     連附件    ( ) 機械設計部  連附件  
 ( ) 採購部     連附件    ( ) 生產統籌部  連附件    ( ) 小羅 & 清     連附件  
 ( ) 質檢部     連附件    ( ) 會計部     連附件    ( ) 報關組     連附件    ( ) 其他 \_\_\_\_\_  連附件

分發其他分判：

- (v) 水洪     連附件


分發香港各部門：

- ( ) 行政部  連附件    ( ) 會計部  連附件    ( ) 統籌部  連附件    ( ) 工程部地盤科文  連附件  
 ( ) 採購部  連附件    ( ) QS 部  連附件    ( ) 維修部  連附件    ( ) 其他 \_\_\_\_\_  連附件

傳遞編號：

發件人簽署：

HK 2214 / 20

項目經理簽署：





美特鋁質 有限公司  
MIDI Aluminium Fabricator Ltd.

L(mm)	數量	A	M	N
445	6	97.5	250	1

工程號 J852 地盤 亞皆老街

互 2275K  
H/C 2214

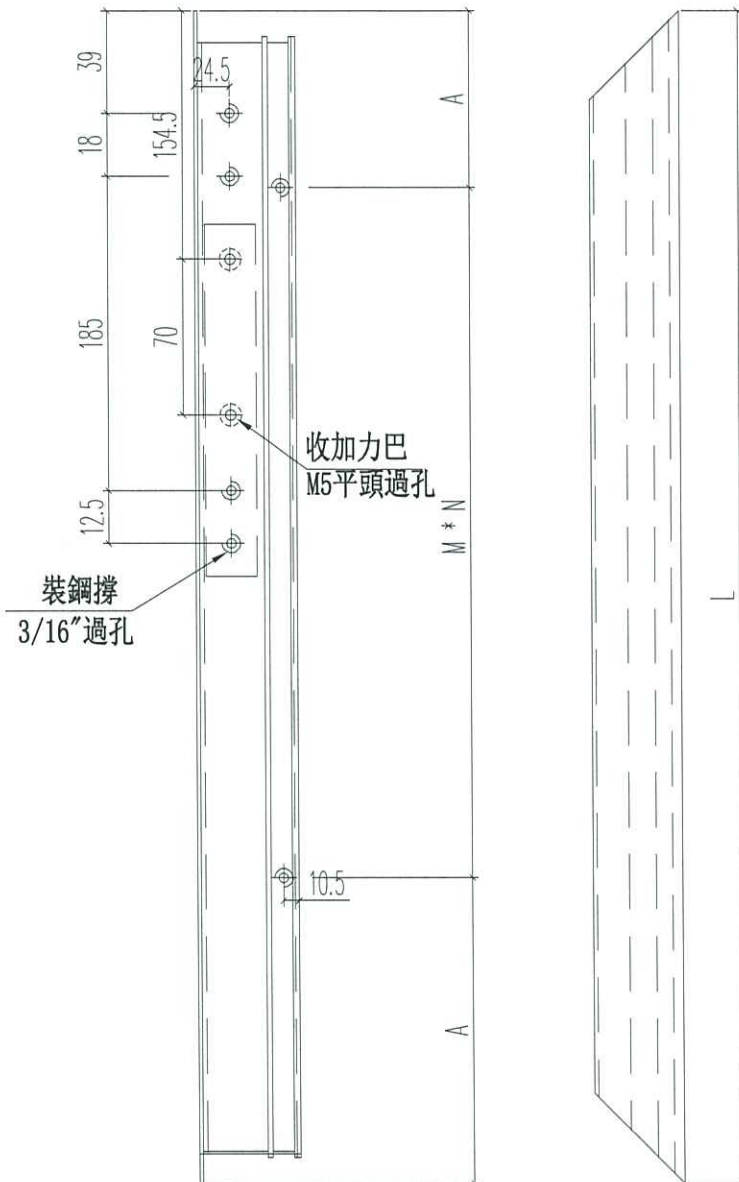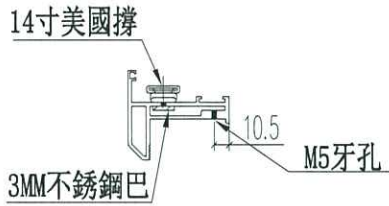


名稱	70生窗窗玉	制圖	JASON	2020.06.22	修改	A
材料	X85767	復核	WHS		日期	2020.09.26
顏色	UCT806812XL-3	批准			圖號	PW04-04



美特鋁質 有限公司  
MIDI Aluminium Fabricator Ltd.

L (mm)	數量	A	M	N
445	6	97.5	250	1

工程號	J852	地盤	亞皆老街
-----	------	----	------

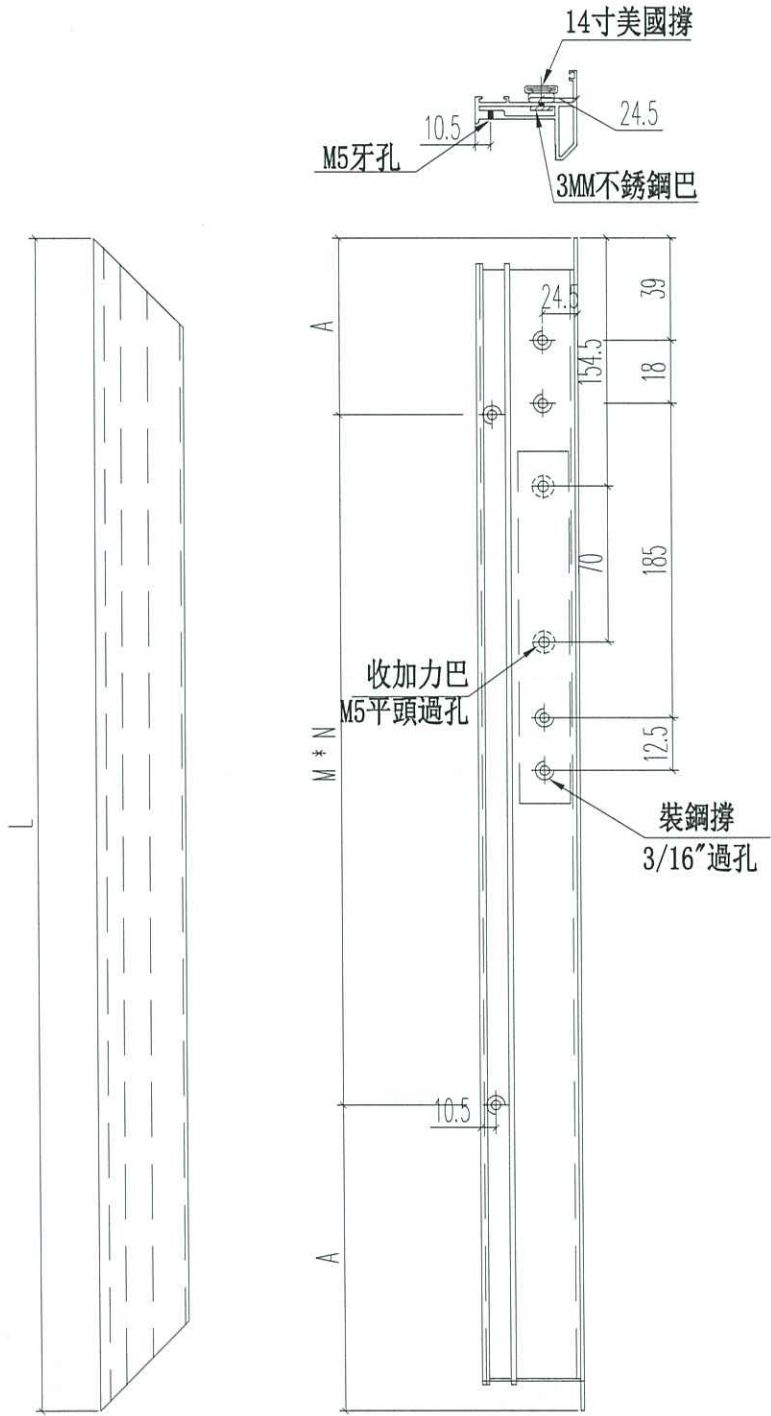

名稱	70生窗窗玉	制圖	JASON	2020.06.22	修改	A
材料	X85767	復核	WHS		日期	2020.09.26
顏色	UCT806812XL-3	批准			圖號	PW04-05