

工程指示 / 要求簡箋(E.I.)

工程指示編號：EI / 2273 / 20

修改版次：

工程編號：J - 852

工程名稱：亞皆老街中電

工程項目：佛沙窗用 W5- T3C 地盆樣板 玻璃夾角和玻璃線

收件人：生統

發件人：Ant Yeung

日期：10/08/2020

要求提供 / 確認 事項：

- | | | |
|------------------------------------|-------------------------------------|-------------------------------|
| <input type="checkbox"/> 初步鋁料 B.M. | <input type="checkbox"/> 加工拆圖，然後生產 | <input type="checkbox"/> 尺寸表 |
| <input type="checkbox"/> 正式鋁料 B.M. | <input type="checkbox"/> 技術上資料 / 指示 | <input type="checkbox"/> 報價 |
| <input type="checkbox"/> 配件 B.M. | <input type="checkbox"/> 樣辦或貨品說明書 | <input type="checkbox"/> 分判合約 |
| <input type="checkbox"/> 其他：_____ | | |

內容：

EI 2138 已在地盆做樣板，按業主 comment 現要裝玻璃，
請生統生產 玻璃夾角(8支) 和玻璃線(8支)。謝謝 2020.08.14 送到地盆
請在 2020.08.17 前完成上列要求。

附有關圖紙 / 文件：

以上項目為：

- 原合約工程包 原合約工程加 / 減賬 新工程報價

原因：-

分發東莞各部門：

- () 生產技術總監 連附件 () 技術部 連附件 () 生產部 連附件 () 機械設計部 連附件
 () 採購部 連附件 () 生產統籌部 連附件 () 小羅&清 連附件
 () 質檢部 連附件 () 會計部 連附件 () 報關組 連附件 () 其他 _____ 連附件

分發其他分判：


- (v) 水洪 連附件


分發香港各部門：

- () 行政部 連附件 () 會計部 連附件 () 統籌部 連附件 () 工程部地盤科文 連附件
 () 採購部 連附件 () QS 部 連附件 () 維修部 連附件 () 其他 _____ 連附件

傳遞編號：




HK 1733 / 20

發件人簽署：

項目經理簽署：



2271 MK 1733

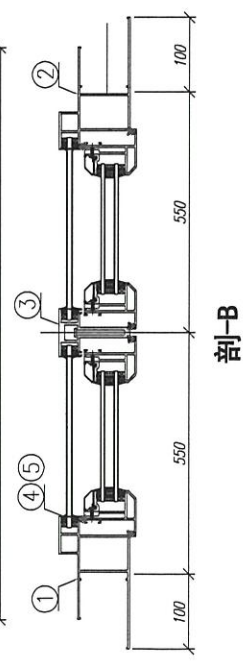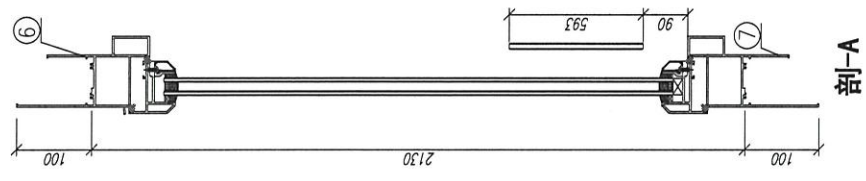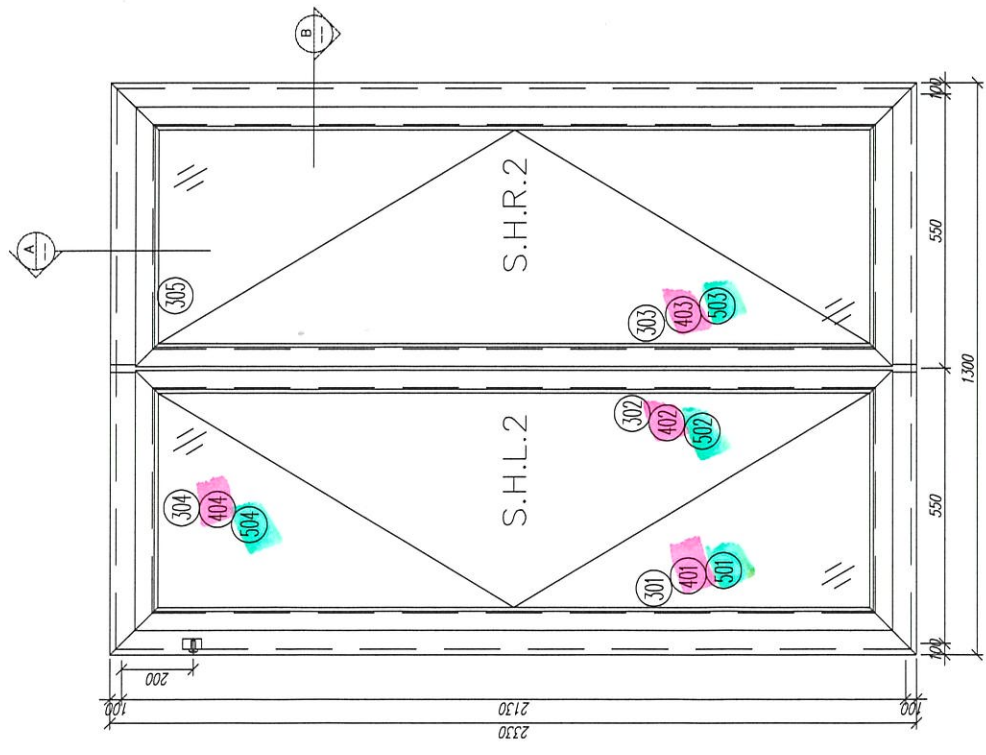

序號	材料編號	材料名稱	加工圖號	長度 L.(MM)	單位	幅數 單位小計
1	X85759	70生窗邊框	PW01-01	2330	支	4
2	X85759	70生窗邊框	PW01-02	2330	支	4
3	X85773	70生窗中企框	PW01-05	2026	支	4
4	X85764	70生窗拍蓋	直口開料	89.5	支	16
5	X85764	70生窗拍蓋	直口開料	1292.5	支	16
6	X85761	70生窗頂框	PW01-10	1300	支	4
7	X85762	70生窗底框	PW01-11	1300	支	4
如下為生玉/梗玉料						
301	X85767	70生窗玉企	PW02-01	2030	支	8
302	X85767	70生窗玉企/拉手	PW02-02	2030	支	4
303	X85767	70生窗玉企/拉手	PW02-03	2030	支	4
304	X85767	70生窗玉橫頂/底	PW02-04	495	支	8
305	X85767	70生窗玉橫頂/底	PW02-05	495	支	8
401	X85834	70窗玻璃夾角企	PW02-06	1956.5	支	8
402	X85834	70窗玻璃夾角企/拉手	PW02-07	1956.5	支	4
403	X85834	70窗玻璃夾角企/拉手	PW02-08	1956.5	支	4
404	X85834	70窗玻璃夾角橫	PW02-06	370	支	16
501	X85768	70窗玻璃線企	直口開料	1956.5	支	8
502	X85768	70窗玻璃線企/拉手	PW02-09	1956.5	支	4
503	X85768	70窗玻璃線企/拉手	PW02-10	1956.5	支	4
504	X85768	70窗玻璃線橫	斜口開料	390	支	16
601	X85824	多點鎖拉巴	PW02-11	849	支	8
602	X85824	多點鎖拉巴	PW02-11	943	支	8

↑ ↑ ↑ ↑ ↑ ↑ ↑ ↑




數量: 4	材料: 詳見本圖附表	表面處理: UCT806812XL-3	工程名稱: 亞答老街 / 佛沙實(002A)
制圖: 鄭上覃	日期: 2020.07.20	校核: WSH	圖名: W5730相連圖
	審核:	Rev:	圖號: W5730(GF7F)





工程號 J852 地盤 亞皆老街

窗號	L	數量	A	M	N
SHL1	1251.5	6	100.75	350	3
SHL1	320	12	10	150	2
SHR1	1251.5	6	100.75	350	3
SHR1	320	12	10	150	2
SHL2	1956.5	71	103.25	350	5
SHL2	370	142	35	150	2
SHR2	1956.5	71	103.25	350	5
SHR2	370	142	35	150	2
SHL3	1956.5	12	103.25	350	5
SHL3	570	24	35	250	2
SHR3	1956.5	12	103.25	350	5
SHR3	570	24	35	250	2
合計:		150			

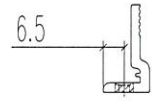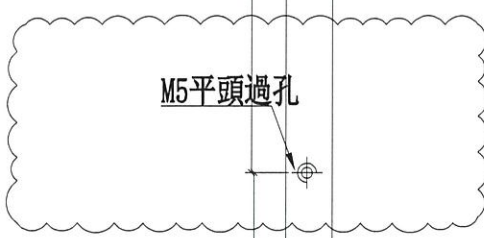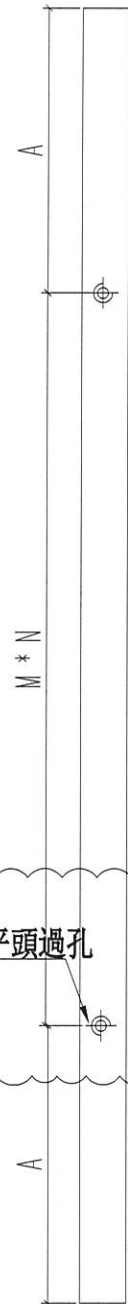


名稱	70窗玻璃夾角	制圖	JASON	2020.06.22	修改	A	
材料	X85834	復核	WHS		日期	2020.08.08	
顏色	UCT806812XL-3	批准			圖號	PW02-06	





工程號	J852	地盤	亞皆老街
-----	------	----	------

窗號	L	數量	A	M	N
SHL2	1956.5	71	103.25	350	5
SHL3	1956.5	12	103.25	350	5
合計:		19			

銑鎖盒避位

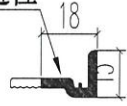

頂

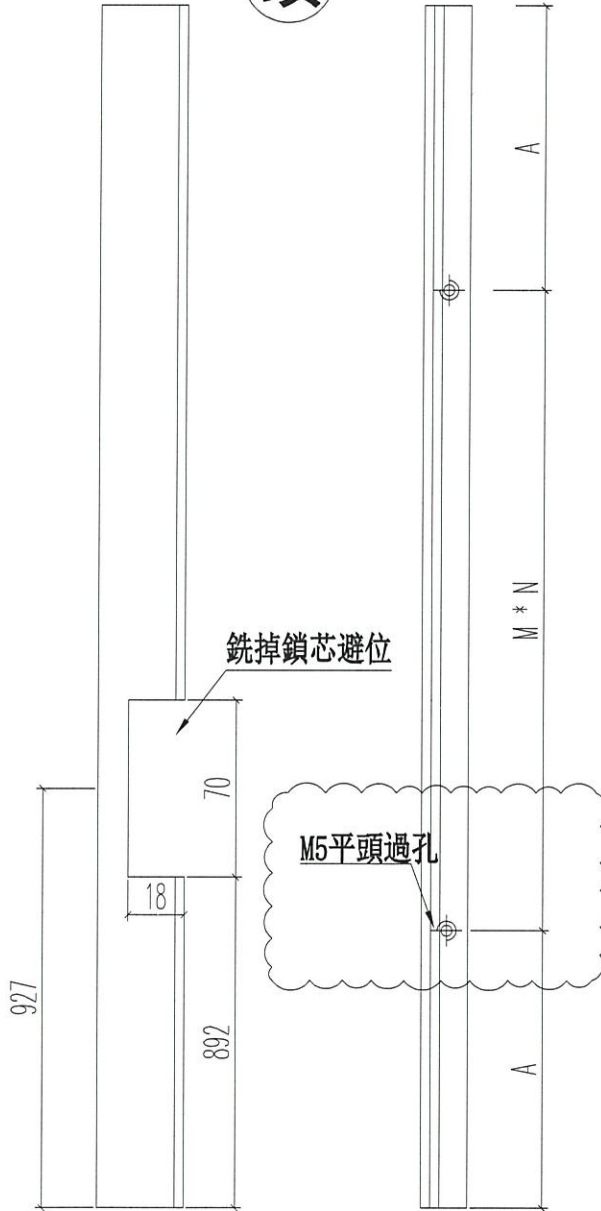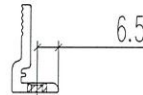

銑掉鎖芯避位

M5平頭過孔


名稱	70窗玻璃夾角	制圖	JASON	2020.06.22	修改	A	
材料	X85834	復核	WHS		日期	2020.08.08	
顏色	UCT806812XL-3	批准			圖號	PW02-07	



美特鋁質 有限公司
MIDI Aluminium Fabricator Ltd.

工程號 J852 地盤 亞皆老街

窗號	L	數量	A	M	N
SHR2	1956.5	19	103.25	350	5
SHR3	1956.5	12	103.25	350	5
合計:		19			

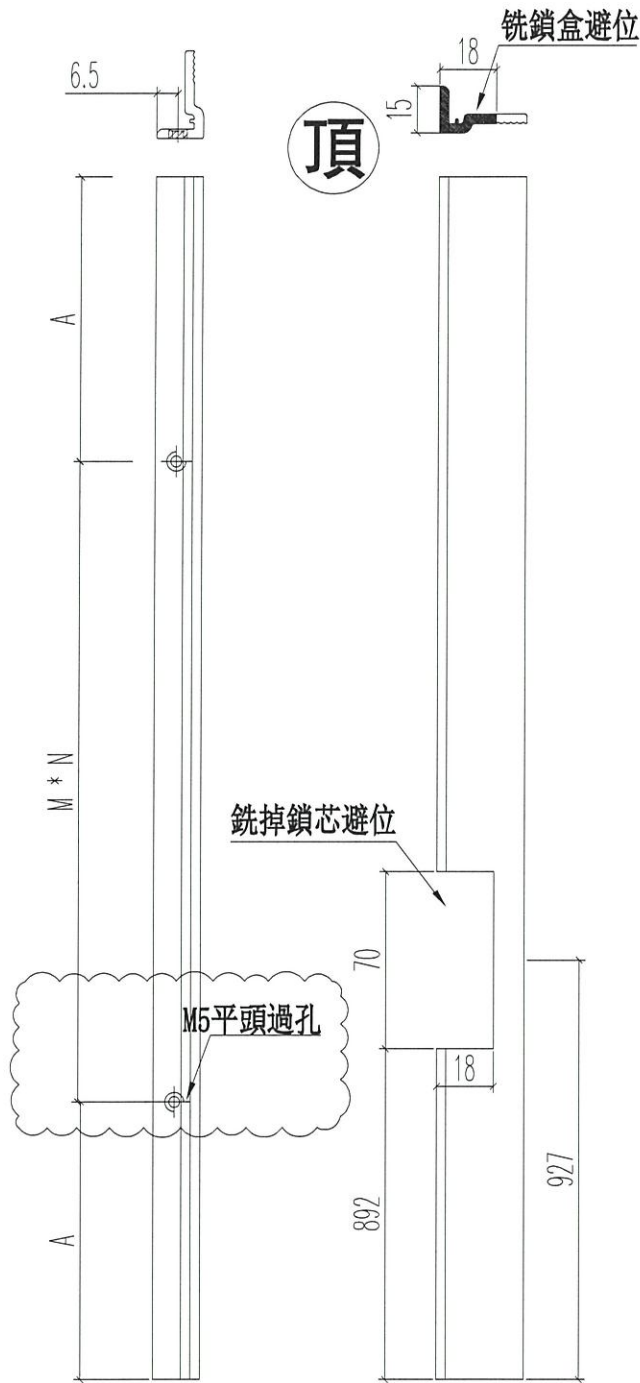

名稱	70窗玻璃夾角	制圖	JASON	2020.06.22	修改	A		
材料	X85834	復核	WHS		日期	2020.08.08		
顏色	UCT806812XL-3	批准			圖號	PW02-08		






美特鋁質 有限公司
MIDI Aluminium Fabricator Ltd.

工程號 J852 地盤 亞皆老街

窗號	L	數量
SHL2	1956.5	① 7
SHL3	1956.5	12
合計:		19

頂

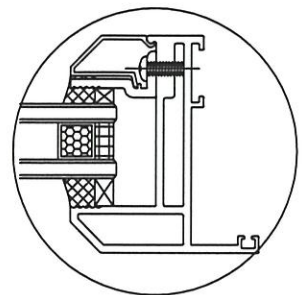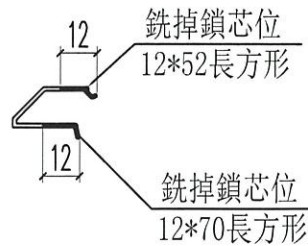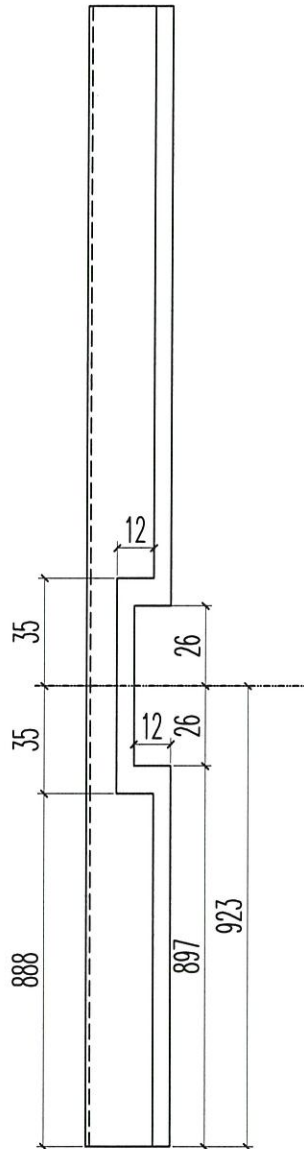

名稱	70生窗玻璃壓線	制圖	JASON	2020.06.22	修改			
材料	X85768	復核	WHS		日期			
顏色	UCT806812XL-3	批准			圖號	PW02-09		






美特鋁質 有限公司
MIDI Aluminium Fabricator Ltd.

工程號 J852 地盤 亞皆老街

窗號	L	數量
SHR2	1956.5	7①
SHR3	1956.5	12
合計:		19

頂

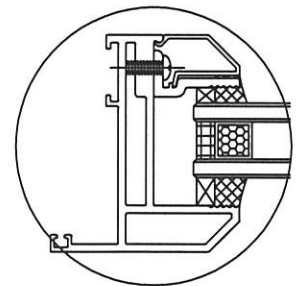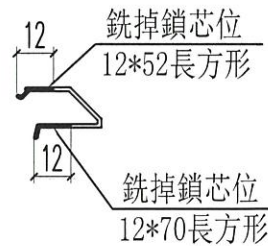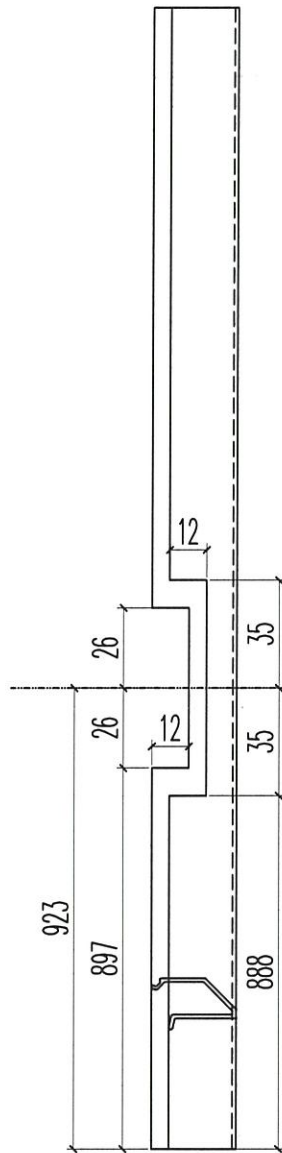

名稱	70生窗玻璃壓線	制圖	JASON	2020.06.22	修改			
材料	X85768	復核	WHS		日期			
顏色	UCT806812XL-3	批准			圖號	PW02-10		