



工程指示 / 要求簡箋(E.I.)

工程指示編號：EI / 2300 / 20

修改版次：B

工程編號：J - 852

工程名稱：亞皆老街中電

工程項目：佛沙窗 W6/T2C 百葉樣板 1 隻

收件人：生統 / 王良

發件人：Ant Yeung

日期：12/10/2020

要求提供 / 確認 事項：

- | | | |
|------------------------------------|-------------------------------------|-------------------------------|
| <input type="checkbox"/> 初步鋁料 B.M. | <input type="checkbox"/> 加工拆圖，然後生產 | <input type="checkbox"/> 尺寸表 |
| <input type="checkbox"/> 正式鋁料 B.M. | <input type="checkbox"/> 技術上資料 / 指示 | <input type="checkbox"/> 報價 |
| <input type="checkbox"/> 配件 B.M. | <input type="checkbox"/> 樣辦或貨品說明書 | <input type="checkbox"/> 分判合約 |
| <input type="checkbox"/> 其他：_____ | | |

內容：

請儘快做此樣板，以便放行大貨。

B 版： PW01-13, 14。

A 版： PW01-13。

早前因百葉料未回。未有生產百葉。

現請按加工圖生產百葉樣板，百葉鋁摺件用 Mill。完成後，請拍照，謝謝

謝謝

請在 2020.10.15 前完成上列要求。

附：2 頁

以上項目為：

- 原合約工程包 原合約工程加 / 減賬 新工程報價

原因：-

分發東莞各部門：

- | | | | |
|--|---|--|--|
| <input type="checkbox"/> 生產技術總監 <input type="checkbox"/> 連附件 | <input type="checkbox"/> 技術部 <input type="checkbox"/> 連附件 | <input type="checkbox"/> 生產部 <input type="checkbox"/> 連附件 | <input type="checkbox"/> 機械設計部 <input type="checkbox"/> 連附件 |
| <input type="checkbox"/> 採購部 <input type="checkbox"/> 連附件 | <input type="checkbox"/> 生產統籌部 <input type="checkbox"/> 連附件 | <input type="checkbox"/> 小羅 & 清 <input type="checkbox"/> 連附件 | |
| <input type="checkbox"/> 質檢部 <input type="checkbox"/> 連附件 | <input type="checkbox"/> 會計部 <input type="checkbox"/> 連附件 | <input type="checkbox"/> 報關組 <input type="checkbox"/> 連附件 | <input type="checkbox"/> 其他 _____ <input type="checkbox"/> 連附件 |

分發其他分判：

- 水洪 連附件

分發香港各部門：

- | | | | |
|---|--|---|--|
| <input type="checkbox"/> 行政部 <input type="checkbox"/> 連附件 | <input type="checkbox"/> 會計部 <input type="checkbox"/> 連附件 | <input type="checkbox"/> 統籌部 <input type="checkbox"/> 連附件 | <input type="checkbox"/> 工程部地盤科文 <input type="checkbox"/> 連附件 |
| <input type="checkbox"/> 採購部 <input type="checkbox"/> 連附件 | <input type="checkbox"/> QS 部 <input type="checkbox"/> 連附件 | <input type="checkbox"/> 維修部 <input type="checkbox"/> 連附件 | <input type="checkbox"/> 其他 _____ <input type="checkbox"/> 連附件 |

傳遞編號：

HK 2332120



發件人簽署：

項目經理簽署：



工程號	J852	地盤	亞皆老街
-----	------	----	------

窗號	總尺寸 (mm)	數量 (支)
W6/T2C	902	1
	合計:	

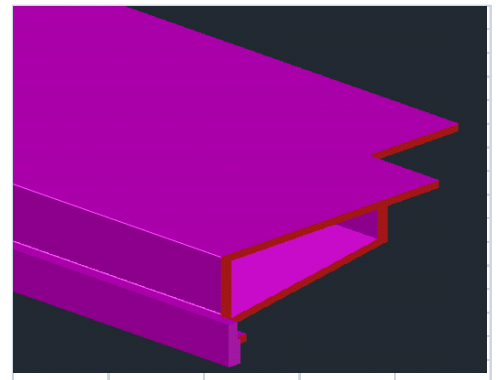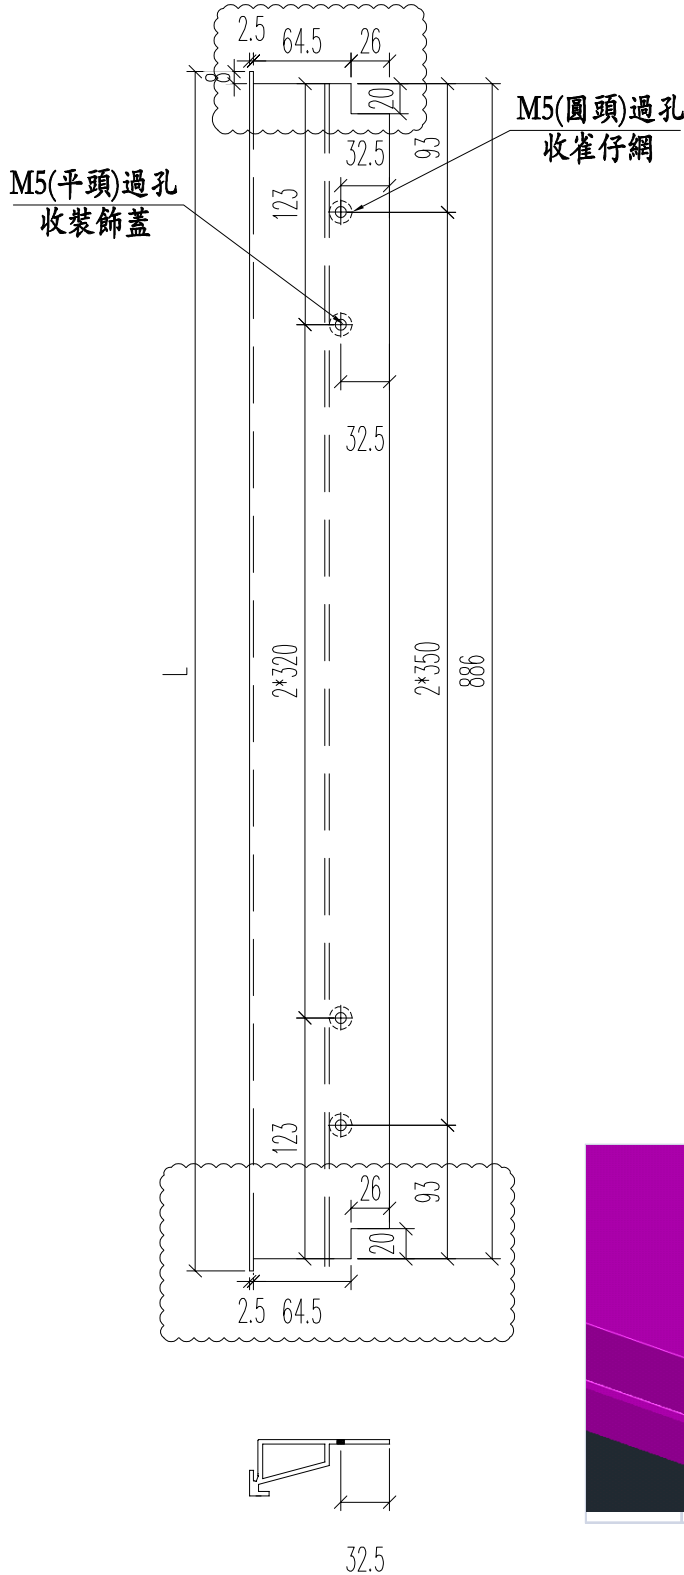



名稱	百葉框頂	制圖	JASON	2020.07.13	修改	B	C	D
材料	X85840	復核	WHS		日期	2020.08.10	2020.09.26	2020.10.10
顏色	UCT806812XL-3	批准			圖號	PW01-13		



美特鋁質 有限公司
MIDI Aluminium Fabricator Ltd.

工程號	J852	地盤	亞皆老街
-----	------	----	------

窗號	總尺寸 (mm)	數量 (支)
W6/T2C	902	1
	合計:	1

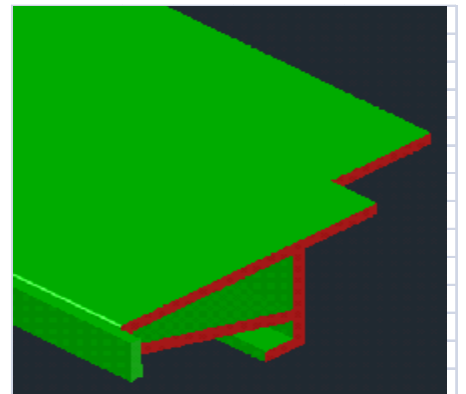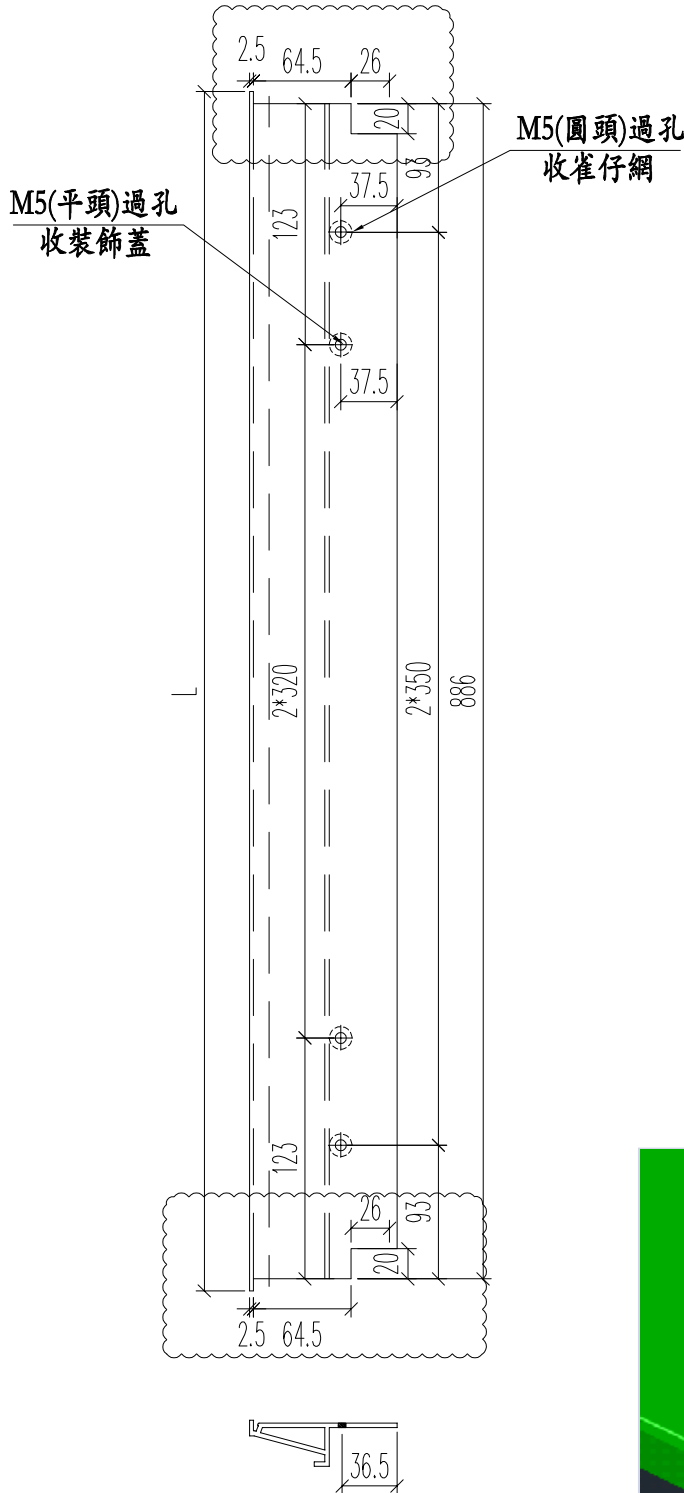

名稱	百葉框底	制圖	JASON	2020.07.13	修改	B	C	D
材料	X85839	復核	WHS		日期	2020.08.10	2020.09.26	2020.10.10
顏色	UCT806812XL-3	批准			圖號	PW01-14		