



工程指示 / 要求簡箋(E.I.)

工程指示編號：EI / 2321 / 20

修改版次：A

工程編號：J - 852

工程名稱：亞皆老街中電

工程項目：佛沙窗 百葉位置企料加 鋁角封篤 (補回尺寸資料)

收件人：生統 / 王良

發件人：Ant Yeung

日期：20/08/2020

要求提供 / 確認 事項：

- | | | |
|------------------------------------|-------------------------------------|-------------------------------|
| <input type="checkbox"/> 初步鋁料 B.M. | <input type="checkbox"/> 加工拆圖，然後生產 | <input type="checkbox"/> 尺寸表 |
| <input type="checkbox"/> 正式鋁料 B.M. | <input type="checkbox"/> 技術上資料 / 指示 | <input type="checkbox"/> 報價 |
| <input type="checkbox"/> 配件 B.M. | <input type="checkbox"/> 樣辦或貨品說明書 | <input type="checkbox"/> 分判合約 |
| <input type="checkbox"/> 其他：_____ | | |

內容：

因生產鋁窗工藝，此位置會留有空洞。

請按相片做法，需要加上鋁角封口，避免石矢漿走進企料，謝謝

A 版：補回尺寸資料 19x3 鋁角，見後頁

謝謝

請在 2020.08.22 前完成上列要求。

附有關圖紙 / 文件：

以上項目為：

- 原合約工程包 原合約工程加 / 減賬 新工程報價

原因：-

分發東莞各部門：

- () 生產技術總監 連附件 () 技術部 連附件 () 生產部 連附件 () 機械設計部 連附件
 () 採購部 連附件 () 生產統籌部 連附件 () 小羅 & 清 連附件
 () 質檢部 連附件 () 會計部 連附件 () 報關組 連附件 () 其他 _____ 連附件

分發其他分判：

- (v) 水洪 連附件

分發香港各部門：

- () 行政部 連附件 () 會計部 連附件 () 統籌部 連附件 () 工程部地盤科文 連附件
 () 採購部 連附件 () QS 部 連附件 () 維修部 連附件 () 其他 _____ 連附件

傳遞編號：

HK 1840 / 20


發件人簽署：

項目經理簽署：

22222 A

用金牙固定

HK 1842

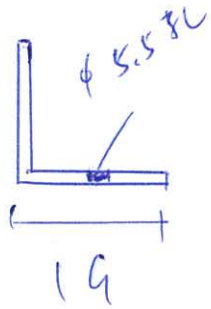

19 x 19 x 3mm 鋁角

Mill

L = 22mm

數量

650套

每幅儀器室的白藥左右各一

如裝有鉛高的等角

防止石尖裝入

~~658~~

卡7
27
154