

工程指示 / 要求簡箋(E.I.)

工程指示編號：EI / 2331 / 20                      修改版次：A  
 工程編號           ：J - 852                      工程名稱       ：亞皆老街中電  
 工程項目           ：幕牆 廠用配件 BM (大貨)  
 收件人             ：生統 / 楊榮輝              發件人       ：Ant Yeung              日期：01/09/2020

要求提供 / 確認 事項：

- |                                    |                                     |                               |
|------------------------------------|-------------------------------------|-------------------------------|
| <input type="checkbox"/> 初步鋁料 B.M. | <input type="checkbox"/> 加工拆圖，然後生產  | <input type="checkbox"/> 尺寸表  |
| <input type="checkbox"/> 正式鋁料 B.M. | <input type="checkbox"/> 技術上資料 / 指示 | <input type="checkbox"/> 報價   |
| <input type="checkbox"/> 配件 B.M.   | <input type="checkbox"/> 樣辦或貨品說明書   | <input type="checkbox"/> 分判合約 |
| <input type="checkbox"/> 其他：_____  |                                     |                               |

內容：

請按 BM 訂購送廠使用。

A 版：因使用拉手 2018-K 而修改各項配套。

暫停拉手、鎖心、鎖體、扣板。 會另出 EI 訂購樣板，才再放行大貨。

門鼓：先暫停，待批板 ITS96 (Dorma)

拆圖：請補回不秀鋼巴 供 28 寸扇撐用。

謝謝

請在 2020.09.04 前完成上列要求。

附：

以上項目為：

- 原合約工程包                       原合約工程加 / 減賬                       新工程報價

原因：-\_\_\_\_\_

分發東莞各部門：

- |  |   |   |  |
|--|---|---|--|
| <input type="checkbox"/> 生產技術總監 <input type="checkbox"/> 連附件 | <input type="checkbox"/> 技術部 <input type="checkbox"/> 連附件   | <input type="checkbox"/> 生產部 <input type="checkbox"/> 連附件               | <input type="checkbox"/> 機械設計部 <input type="checkbox"/> 連附件                    |
| <input type="checkbox"/> 採購部 <input type="checkbox"/> 連附件    | <input type="checkbox"/> 生產統籌部 <input type="checkbox"/> 連附件 | <input checked="" type="checkbox"/> 小羅 & 清 <input type="checkbox"/> 連附件 |  |
| <input type="checkbox"/> 質檢部 <input type="checkbox"/> 連附件    | <input type="checkbox"/> 會計部 <input type="checkbox"/> 連附件   | <input type="checkbox"/> 報關組 <input type="checkbox"/> 連附件               | <input checked="" type="checkbox"/> 其他 <u>楊榮輝</u> <input type="checkbox"/> 連附件 |

分發其他分判：

- (v) 水洪  連附件

分發香港各部門：

- |   |  |   |  |
|---|--|---|--|
| <input type="checkbox"/> 行政部 <input type="checkbox"/> 連附件 | <input type="checkbox"/> 會計部 <input type="checkbox"/> 連附件  | <input type="checkbox"/> 統籌部 <input type="checkbox"/> 連附件 | <input type="checkbox"/> 工程部地盤科文 <input type="checkbox"/> 連附件  |
| <input type="checkbox"/> 採購部 <input type="checkbox"/> 連附件 | <input type="checkbox"/> QS 部 <input type="checkbox"/> 連附件 | <input type="checkbox"/> 維修部 <input type="checkbox"/> 連附件 | <input type="checkbox"/> 其他 _____ <input type="checkbox"/> 連附件 |

傳遞編號：

HK 1967 / 20

發件人簽署：

項目經理簽署：




Hung 0 46

2020.8.31

下. P 門 配件 有 成 建 樣

Y  
K  
K



修改 2331

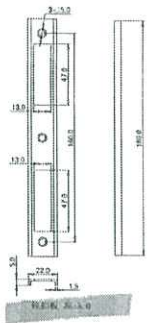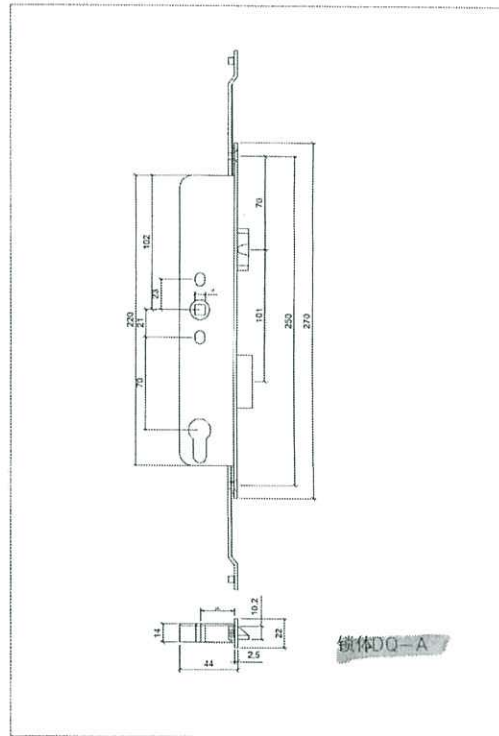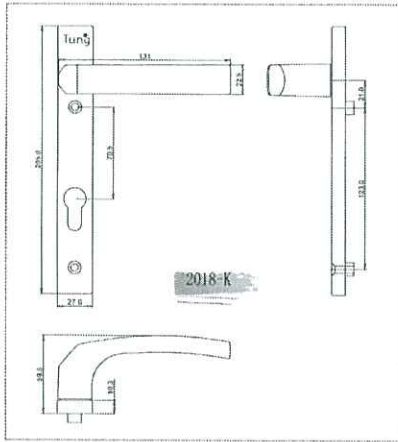

把手 2018-K  
傳動 鎖盒 DQ-A.

鎖芯 90

鎖扣板 高 50

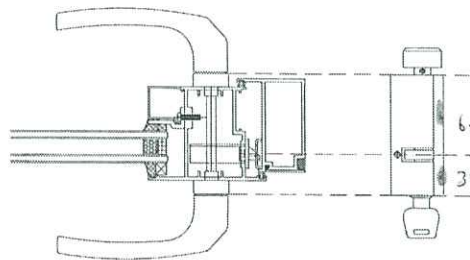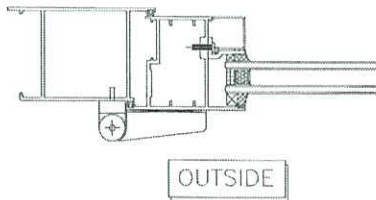

|  美特鋁質有限公司<br>MIDI Aluminium Fabricator Ltd. |           | 工程號: J852                      | 11c1967 計算:  | CJM                                | 日期:           | 2020.08.12 | 送呈:          |      |    |                          |
|--|-----------|--------------------------------|--------------|------------------------------------|---------------|------------|--------------|------|----|--------------------------|
|  |           | 地盤名稱: 亞皆老街                     | 核對:          | wsh                                | 日期:           | 2020.08.15 | 副本:          |      |    |                          |
| 幕牆廠用配件B.M.表  |           | 項目類別: 幕牆 (1F~23F)              | 批准:          |                                    | 日期:           |            | 此BM依據施工圖 來計算 |      |    |                          |
| BM編號:  |           | A/C Code: EI 2331 A 2020.09.01 | 修改說明:        |                                    |               |            |              |      |    |                          |
| 序號   | 修改標示      | 配件圖號                           | 物料編號         | 配件名稱                               | 顏色            | 實用         | 後備           | 總數   | 單位 | 備註                       |
| 1  | EI 1802已訂 | Anderberg Truth                | 美國撐SS601重型撐  | (T.H)扇撐28"                         | 不銹鋼           | 120        | 4            | 124  | 支  |                          |
| 2  |           |                                |              | 3/16"x5/8"圓頭機絲                     | A4-70         | 620        | 30           | 650  | 粒  | 用于美國扇撐安裝扇上: 5粒/支         |
| 3  |           |                                |              | 3/16"x3/8"圓頭機絲                     | A4-70         | 372        | 30           | 402  | 粒  | 用于美國扇撐安裝框上: 3粒/支         |
| 4  | EI 1802已訂 | 立興                             | 10'          | 立興限位撐TRST10                        | 不銹鋼           | 120        | 4            | 124  | 支  |                          |
| 5  |           |                                |              | 3/16"x3/8"圓頭機絲                     | A4-70         | 240        | 30           | 270  | 粒  | 用于限位撐安裝框上: 2粒/支          |
| 6  |           |                                |              | 3/16"x3/8"平頭機絲                     | A4-70         | 240        | 30           | 270  | 粒  | 用于限位撐安裝扇上: 2粒/支          |
| 7  |           |                                | 東成201-08     | 鎖扣                                 | 鋅合金           | 240        | 10           | 250  | 個  | 鎖扣高為: 12.5mm             |
| 8  |           |                                |              | 3/16"x3/8"平頭機絲                     | A4-70         | 720        | 30           | 750  | 粒  | 鎖扣安裝: 3粒/個               |
| 9  | 新模        | 手柄加長款 (特殊弧形)                   |              | 多點鎖手柄-右手                           | UCT806812XL-3 | 60         | 5            | 65   | 套  | 用于T.H窗, 1套/幅窗, 配套安裝螺絲    |
| 10   |           |                                | 東成款: 2035-B  | 多點鎖鎖盒                              | UCT806812XL-3 | 60         | 5            | 65   | 套  | 用于配套多點鎖手柄, 配套安裝螺絲        |
| 11   | 外發打磨      | 東成202-18 (要求削制款)               |              | 多點鎖轉角器                             | 鋅合金           | 120        | 4            | 124  | 套  | 用于T.H窗, 2套/幅窗            |
| 12   |           |                                | 東成202-06     | 多點鎖鎖點                              | 不銹鋼#304       | 120        | 10           | 130  | 個  | 鎖點高為: 10mm               |
| 13   |           | J852訂造款 (圖號: HD-AW-01)         |              | 窗拈                                 | 黑色            | 120        | 6            | 126  | 個  | 2個/TH窗                   |
| 14   |           |                                | 窗拈安裝螺絲       | #8x1/2"圓頭鋼牙                        | A4-70         | 240        | 20           | 260  | 粒  | 2粒/每個窗拈                  |
| 15   |           |                                | 改用: 東成-TC903 | 扣碼                                 | 不銹鋼#304       | 240        | 50           | 290  | 個  | 4個/TH                    |
| 16   |           |                                |              | 3/16"x1/4"圓頭機絲                     | A4-70         | 480        | 100          | 580  | 粒  | 扣碼安裝框上: 2粒/個             |
| 17   |           |                                | 用J837款       | 生窗位置膠條                             | J837-CWG-S1   | 1346       | 54           | 1400 | 米  | 用于生窗/FD門位置               |
| 18   | 暫停, 待批板   | FD門門鼓                          | 52420150     | ITS96 EN2-4 (8mm extended spindle) | Dorma         | 60         | 1            | 61   | 套  | 需配套安裝螺絲, 用于FD門頂橫         |
|  |           | 右開                             | 52003801     | G96 N20 向右開傳動桿                     | Dorma         | 60         | 1            | 61   | 套  |                          |
| 19   |           |                                | 東成合頁-P       | FD門合頁 (室外看左邊)                      | UCT806812XL-3 | 186        | 14           | 200  | 套  | 需配套安裝螺絲, 標準層3套/幅, 高層4套/幅 |

|  美特鋁質有限公司<br>MIDI Aluminium Fabricator Ltd. |        | 工程號: J852   | 計算:                | CJM            | 日期:           | 2020.08.12 | 送呈:          |      |    |                         |
|--|--------|---|--------------------|----------------|---------------|------------|--------------|------|----|-------------------------|
|  |        | 地盤名稱: 亞皆老街  | 核對:                | wsh            | 日期:           | 2020.08.15 | 副本:          |      |    |                         |
| 幕牆廠用配件B.M.表  |        | 項目類別: 幕牆 (1F~23F)   | 批准:                |                | 日期:           |            | 此BM依據施工圖 來計算 |      |    |                         |
| BM編號:  |        | A/C Code: EI 2331 A 2020.09.01  | 修改說明:              |                |               |            |              |      |    |                         |
| 序號   | 修改標示   | 配件圖號  | 物料編號               | 配件名稱           | 顏色            | 實用         | 後備           | 總數   | 單位 | 備注                      |
| 20   | A-修改型號 |  | 東成2018-K           | FD門玉拉手         | UCT806812XL-3 | 60         | 1            | 61   | 套  | 包括室內室外, 需配套安裝螺絲         |
| 21   | A-取消   |   | 東成2019-07          | FD門玉雙向傳動盒      | 鋅合金           | 60         | 1            | 61   | 套  | 需配套安裝螺絲                 |
| 22   | A-取消   |   | 東成2019-08          | FD門玉單向傳動盒/帶鎖芯孔 | 鋅合金           | 60         | 1            | 61   | 套  | 需配套安裝螺絲                 |
| 23   | A-確認長度 |  | 東成鎖芯-A(L=90mm)     | FD門玉鎖芯         | 合金            | 60         | 1            | 61   | 套  | 需配套安裝螺絲                 |
| 24   |        |   | 東成201-08           | 鎖扣             | 鋅合金           | 240        | 5            | 245  | 個  | 鎖扣高為: 12.5mm, 安裝于FD門框   |
| 25   |        |   |                    | 3/16"x3/8"平頭機絲 | A4-70         | 720        | 30           | 750  | 粒  | 鎖扣安裝: 3粒/個              |
| 26   |        |   | 東成202-06           | 多點鎖鎖點          | 不銹鋼#304       | 240        | 5            | 245  | 個  | 鎖點高為: 10mm, 安裝于FD門玉     |
| 27   |        | J852訂造款 (圖號: HD-AW-01)  |                    | 窗拈             | 黑色            | 60         | 3            | 63   | 個  | 2個/TH窗, 安裝于FD門框         |
| 28   |        |   |                    | M5x10平頭機絲      | A4-70         | 2000       | 50           | 2050 | 粒  | 用于FD門玉組裝                |
| 29   |        |   |                    | M5x10平頭機絲      | A4-70         | 520        | 30           | 550  | 粒  | 用于70生窗玉固定碼安裝            |
| 30   |        |   |                    | M5x10平頭機絲      | A4-70         | 7100       | 100          | 7200 | 粒  | 用于玻璃夾角X85834安裝          |
| 31   |        |   |                    | M5x10圓頭機絲      | A4-70         | 7100       | 100          | 7200 | 粒  | 用于20*3角/32*3角/Z字碼安裝     |
| 32   |        |   |                    | M5x15平頭機絲      | A4-70         | 3000       | 50           | 3050 | 粒  | 用于X85837/門玉鋁碼安裝         |
| 33   |        |   |                    | M5x15圓頭機絲      | A4-70         | 7600       | 100          | 7700 | 粒  | 用于X85836/橫碰企鋁碼安裝        |
| 34   |        |   |                    | M6x20平頭機絲      | A4-70         | 1000       | 50           | 1050 | 粒  | 用于X85831鋁介子安裝           |
| 35   |        |   |                    | #9x1"圓頭鋼牙      | A4-70         | 800        | 50           | 850  | 粒  | 用于FD門框組裝                |
| 36   |        | ROCKWOOL THERMALLROCK S110  | CSR 1200x600x50隔熱棉 | 灰黃色            |               | 245        | 10           | 255  | 塊  | 50mm thk x110kg/m3 單面錫紙 |
| 37   |        |   |                    | 隔熱棉棉插          |               | 1223       | 77           | 1300 | 支  | 安裝隔熱棉, 5支/平方            |
| 38   |        |   |                    | 2"錫紙           |               | 800        | 50           | 850  | 米  | 隔熱棉安裝用                  |
| 39   |        |   |                    | 4"保護膠紙         | 白色            |            |              | 600  | 卷  | 23M/卷                   |

|  美特鋁質有限公司<br>MIDI Aluminium Fabricator Ltd. |       | 工程號: J852                      | 計算:         | CJM          | 日期:    | 2020.08.12 | 送呈:          |       |    |                        |
|--|-------|--------------------------------|-------------|--------------|--------|------------|--------------|-------|----|------------------------|
|  |       | 地盤名稱: 亞皆老街                     | 核對:         | wsh          | 日期:    | 2020.08.15 | 副本:          |       |    |                        |
| 幕牆廠用配件B.M.表  |       | 項目類別: 幕牆 (1F~23F)              | 批准:         |              | 日期:    |            | 此BM依據施工圖 來計算 |       |    |                        |
| BM編號:  |       | A/C Code: EI 2331 A 2020.09.01 | 修改說明:       |              |        |            |              |       |    |                        |
| 序號   | 修改標示  | 配件圖號                           | 物料編號        | 配件名稱         | 顏色     | 實用         | 後備           | 總數    | 單位 | 備注                     |
| 40   |       |                                |             | 3"保護膠紙       | 白色     |            |              | 350   | 卷  | 23M/卷                  |
| 41   |       |                                |             | 2"保護膠紙       | 白色     |            |              | 400   | 卷  | 23M/卷                  |
| 42   |       |                                |             | 1"保護膠紙       | 白色     |            |              | 300   | 卷  | 23M/卷                  |
| 43   |       |                                | 道康寧防水膠      | Dowsil 791   | Bronze | 230        | 10           | 240   | 支  | 300mm/支, 鋁框組裝防水膠       |
| 44   |       |                                |             | 泡泡膠紙         | 白色     | 25         | 2            | 27    | 卷  | 1Mx100M/卷, 用于鋁框及散料防護包裝 |
| 45   |       |                                |             | 2"透明膠紙       | 透明     | 50         |              | 50    | 卷  | 45M/卷, 用于泡泡膠紙的包裝       |
| 46   |       |                                |             | 1"透明膠紙       | 透明     | 50         |              | 50    | 卷  | 45M/卷, 用于泡泡膠紙的包裝       |
| 47   |       |                                |             | 線槽           | 白色     | 110        |              | 110   | 條  | 3M/條, 用于梗框底橫包裝         |
| 48   |       |                                |             | ∅10mm疏水膠塞    |        | 480        | 20           | 500   | 個  | 用于主企通氣孔                |
| 49   | A-新增  |                                | 東成鎖體DQ-A    | FD門玉Q鎖體      | 鋅合金    | 60         | 1            | 61    | 套  | 需配套安裝螺絲                |
| 50   | A-新增  |                                | 東成鎖扣板(高5mm) | FD門鎖扣板       | 鋅合金    | 60         | 1            | 61    | 套  | 需配套安裝螺絲                |
| 51   | A-新增  |                                |             | M4x8平頭機絲     | A4-70  | 240        | 60           | 300   | 粒  | 用于攔河位置鋁角安裝             |
| 49   | 未有加工圖 |                                |             | 不秀鋼巴 配合28 寸撐 |        | 120        | 10           | 130   |    |                        |
|  |       |                                |             |              |        |            | 合計:          | 42983 |    |                        |