

工程指示編號：EI / 2331 / 20

修改版次：F

工程編號：J - 852

工程名稱：亞皆老街中電

工程項目：幕牆 廠用配件 BM (大貨)

收件人：生統 / 楊榮輝

發件人：Ant Yeung

日期：04/03/2021

要求提供 / 確認 事項：

- | | | |
|------------------------------------|-------------------------------------|-------------------------------|
| <input type="checkbox"/> 初步鋁料 B.M. | <input type="checkbox"/> 加工拆圖，然後生產 | <input type="checkbox"/> 尺寸表 |
| <input type="checkbox"/> 正式鋁料 B.M. | <input type="checkbox"/> 技術上資料 / 指示 | <input type="checkbox"/> 報價 |
| <input type="checkbox"/> 配件 B.M. | <input type="checkbox"/> 樣辦或貨品說明書 | <input type="checkbox"/> 分判合約 |
| <input type="checkbox"/> 其他：_____ | | |

內容：

F 版：請訂購 FD 門用 #18 門鼓, #20 拉手: 改(2018-C) (螺絲要噴色), #23 鎖心

#23 鎖心: 一邊扭鎖, 一邊有鎖匙孔, 長 90mm, 不鏽鋼螺絲頭需噴色. 與 EI2966 相同

#20 拉手、#23 鎖心、#50 扣板及螺絲頭需由東成噴色. 顏色: UCT806812XL-03

E 版：增加數量: #7, #8, #12. 改高度: #24, #26. 改窗拈款式: #27. 新增: #55

D 版：因則師不批板，暫停#20 拉手 (2018-K)，待確定款式再訂購

請在 2021.03.08 前完成上列要求。

附：3 頁 BM + 3 頁相片

以上項目為：

- 原合約工程包 原合約工程加 / 減賬 新工程報價

原因：-

分發東莞各部門：

- | | | | |
|--|---|--|---|
| <input type="checkbox"/> 生產技術總監 <input type="checkbox"/> 連附件 | <input type="checkbox"/> 技術部 <input type="checkbox"/> 連附件 | <input type="checkbox"/> 生產部 <input type="checkbox"/> 連附件 | <input type="checkbox"/> 機械設計部 <input type="checkbox"/> 連附件 |
| <input type="checkbox"/> 採購部 <input type="checkbox"/> 連附件 | <input checked="" type="checkbox"/> 生產統籌部 <input checked="" type="checkbox"/> 連附件 | <input type="checkbox"/> 小羅 & 清 <input type="checkbox"/> 連附件 | |
| <input type="checkbox"/> 質檢部 <input type="checkbox"/> 連附件 | <input type="checkbox"/> 會計部 <input type="checkbox"/> 連附件 | <input type="checkbox"/> 報關組 <input type="checkbox"/> 連附件 | <input checked="" type="checkbox"/> 其他 <u>楊榮輝</u> <input checked="" type="checkbox"/> 連附件 |

分發其他分判：

- (v) 水洪 連附件

分發香港各部門：

- | | | | |
|---|--|---|--|
| <input type="checkbox"/> 行政部 <input type="checkbox"/> 連附件 | <input type="checkbox"/> 會計部 <input type="checkbox"/> 連附件 | <input type="checkbox"/> 統籌部 <input type="checkbox"/> 連附件 | <input type="checkbox"/> 工程部地盤科文 <input type="checkbox"/> 連附件 |
| <input type="checkbox"/> 採購部 <input type="checkbox"/> 連附件 | <input type="checkbox"/> QS 部 <input type="checkbox"/> 連附件 | <input type="checkbox"/> 維修部 <input type="checkbox"/> 連附件 | <input type="checkbox"/> 其他 _____ <input type="checkbox"/> 連附件 |

傳遞編號：

HK 416 / 21

發件人簽署：

項目經理簽署：



美特鋁質有限公司
MIMI Aluminium Fabricator Ltd.

幕牆廠用配件B.M.表

項目類別：幕牆 (IF~23F)

批准：

日期：

此BM依據施工圖來計算

BM編號：

A/C Code: EI 2331 D 2021.01.04 修改說明：

序號	修改標示	配件圖號	物料編號	配件名稱	顏色	實用	後備	總數	單位	備註
1	EI 1802已訂	Anderberg Truth	美國撐SS601重型撐	(T.H)扇撐28"	不銹鋼	120	4	124	支	
2				3/16"x5/8"圓頭機絲	A4-70	620	30	650	粒	用于美國扇撐安裝扇上：5粒/支
3				3/16"x3/8"圓頭機絲	A4-70	372	30	402	粒	用于美國扇撐安裝框上：3粒/支
4	EI 1802已訂	立興	10'	立興限位撐TRST10	不銹鋼	120	4	124	支	
5				3/16"x3/8"圓頭機絲	A4-70	240	30	270	粒	用于限位撐安裝框上：2粒/支
6				3/16"x3/8"平頭機絲	A4-70	240	30	270	粒	用于限位撐安裝扇上：2粒/支
7	E-增加數量		東成201-08	鎖扣	鋅合金	360	30	390	個	鎖扣高為：12.5mm
8	E-增加數量			3/16"x3/8"平頭機絲	A4-70	1080	30	1110	粒	鎖扣安裝：3粒/個
9	新模		手柄加長款(特殊弧形)	多點鎖手柄-右手	UCT806812XL-3	60	5	65	套	用于T.H窗，1套/幅窗，配套安裝螺絲
10			東成款：2035-B	多點鎖鎖盒	UCT806812XL-3	60	5	65	套	用于配套多點鎖手柄，配套安裝螺絲
11	外發打磨		東成202-18 (要求割制款)	多點鎖轉角器	鋅合金	120	4	124	套	用于T.H窗，2套/幅窗
12	E-增加數量		東成202-06	多點鎖鎖點	不銹鋼#304	240	30	270	個	鎖點高為：10mm
13		J852訂造款(圖號：HD-AW-01)		窗拈	黑色	120	6	126	個	2個/T.H窗
14			窗拈安裝螺絲	#8x1/2"圓頭鋼牙	A4-70	240	20	260	粒	2粒/每個窗拈
15			改用：東成-TC903	打碼	不銹鋼#304	240	50	290	個	4個/TH
16				3/16"x1/4"圓頭機絲	A4-70	480	100	580	粒	打碼安裝框上：2粒/個
17				生窗位置膠條	J837-CWG-S1	1346	54	1400	米	用于生窗/FD門位置
18	F-放行	FD門門鼓 右開	52420150 52003801	ITS96 EN2-4 (8mm extended spindle) G96 N20 向右開傳動桿	Dorma Dorma	60 60	1 1	61 61	套 套	需配套安裝螺絲，用于FD門頂橫
19			東成合頁-P	FD門合頁(室外看左邊)	UCT806812XL-3	186	14	200	套	需配套安裝螺絲，標準層3套/幅，高層4套/幅





美特鋁質有限公司
MTDI Aluminium Fabricator Ltd.

幕牆廠用配件B.M.表

工程號: J852
地盤名稱: 亞皆老街

計算:
核對:

JJM
wsh

日期:
日期:

2020.08.12
2020.08.15

送呈:
副本:

此B.M.依據施工圖來計算

B.M.編號:

A/C Code: EI 2331 D 2021.01.04

修改說明:

序號	修改標示	配件圖號	物料編號	配件名稱	顏色	實用	後備	總數	單位	備注
20	F-放行		東成2018-C	FD門玉拉手	UCT806812XL-3	60	1	61	套	包括室內室外, 需配套安裝螺絲, 螺絲要噴色
21	A-取消		東成2019-07	FD門玉雙向傳動盒	鋅合金	60	1	61	套	需配套安裝螺絲
22	A-取消		東成2019-08	FD門玉單向傳動盒/帶鎖芯孔	鋅合金	60	1	61	套	需配套安裝螺絲
23	F-增加長度, 放行		東成鎖芯-A(L=90mm)	FD門玉鎖芯(無匙)	UCT806812XL-3	60	1	61	套	需配套安裝螺絲
24	E-改高度		東成201-08	鎖扣	鋅合金	240	5	245	個	鎖扣高為: 9mm, 安裝于FD門框
25				3/16"x3/8"平頭機絲	A4-70	720	30	750	粒	鎖扣安裝: 3粒/個
26	E-改高度		東成202-06	多點鎖鎖點	不銹鋼#304	240	5	245	個	鎖點高為: 14mm, 安裝于FD門玉
27	E-改款式	J852訂造款(用倉存833-CZ1窗括)		窗括	黑色	60	3	63	個	2個/1H窗, 安裝于FD門框
28				M5x10平頭機絲	A4-70	2000	50	2050	粒	用于FD門玉組裝
29				M5x10平頭機絲	A4-70	520	30	550	粒	用于70生窗玉固定碼安裝
30				M5x10平頭機絲	A4-70	7100	100	7200	粒	用于玻璃夾角X85834安裝
31				M5x10平頭機絲	A4-70	7100	100	7200	粒	用于20*3角/32*3角Z字碼安裝
32				M5x15平頭機絲	A4-70	3000	50	3050	粒	用于X85837/門玉鋁碼安裝
33				M5x15圓頭機絲	A4-70	7600	100	7700	粒	用于X85836/橫碰企鋁碼安裝
34				M6x20平頭機絲	A4-70	1000	50	1050	粒	用于X85831鉸介子安裝
35				#9x1"圓頭鋼牙	A4-70	800	50	850	粒	用于FD門框組裝
36		ROCKWOOL THERMALLROCK S1110	CSR 1200x600x50隔熱棉		灰黃色	245	10	255	塊	50mm thk x110kg/m3 單面錫紙
37			隔熱棉棉插			1223	77	1300	支	安裝隔熱棉, 5支/平方
38			2"錫紙			800	50	850	米	隔熱棉安裝用



美特鋁質有限公司
MIDI Aluminium Fabricator Ltd.

幕牆廠用配件B.M.表

B.M.編號:

A/C Code: EI 2331 D 2021.01.04

修改說明:

工程號: J852
地盤名稱: 亞皆老街


計算: CJM
核對: wsh

日期: 2020.08.12
日期: 2020.08.15


送呈:
副本:
此B.M.依據施工圖來計算

序號	修改標示	配件圖號	物料編號	配件名稱	顏色	實用	後備	總數	單位	備注
39				4"保護膠紙	白色			600	卷	23M卷
40				3"保護膠紙	白色			350	卷	23M卷
41				2"保護膠紙	白色			400	卷	23M卷
42				1"保護膠紙	白色			300	卷	23M卷
43			道康寧防水膠	Dowsil 791	Bronze	230	10	240	支	300mm/支, 鋁框組裝防水膠
44				泡泡膠紙	白色	25	2	27	卷	1Mx100M卷, 用于鋁框及散料防護包裝
45				2"透明膠紙	透明	50		50	卷	45M卷, 用于泡泡膠紙的包裝
46				1"透明膠紙	透明	50		50	卷	45M卷, 用于泡泡膠紙的包裝
47				線槽	白色	110		110	條	3M/條, 用于櫃底橫包裝
48				φ10mm疏水膠塞		480	20	500	個	用于主企通氣孔
49	A-新增		東成鎖體DQ-A	FD門玉Q鎖體	鋅合金	60	1	61	套	需配套安裝螺絲
50	F-噴色		東成鎖扣板(高10mm)	FD門鎖扣板	UCT806812XL-3	60	1	61	套	需配套安裝螺絲
51	A-新增			M4x8平頭機絲	A4-70	240	60	300	粒	用于攔河位置鋁角安裝
52				不鏽鋼墊巴 配合24寸撐		120	10	130		
53	C-新增		雙面貼	8mm(闊/膠水)*10mm高	黑色	330	20	350	米	
54	C-新增		EI2609已出記錄用不用訂	拖鞋膠		5		5	平方	
55	E-新增			M5x21平頭機絲	A4-70	400	50	450	粒	用于合頁(框)安裝/工廠要求
							合計:	44428		

From EI 2966

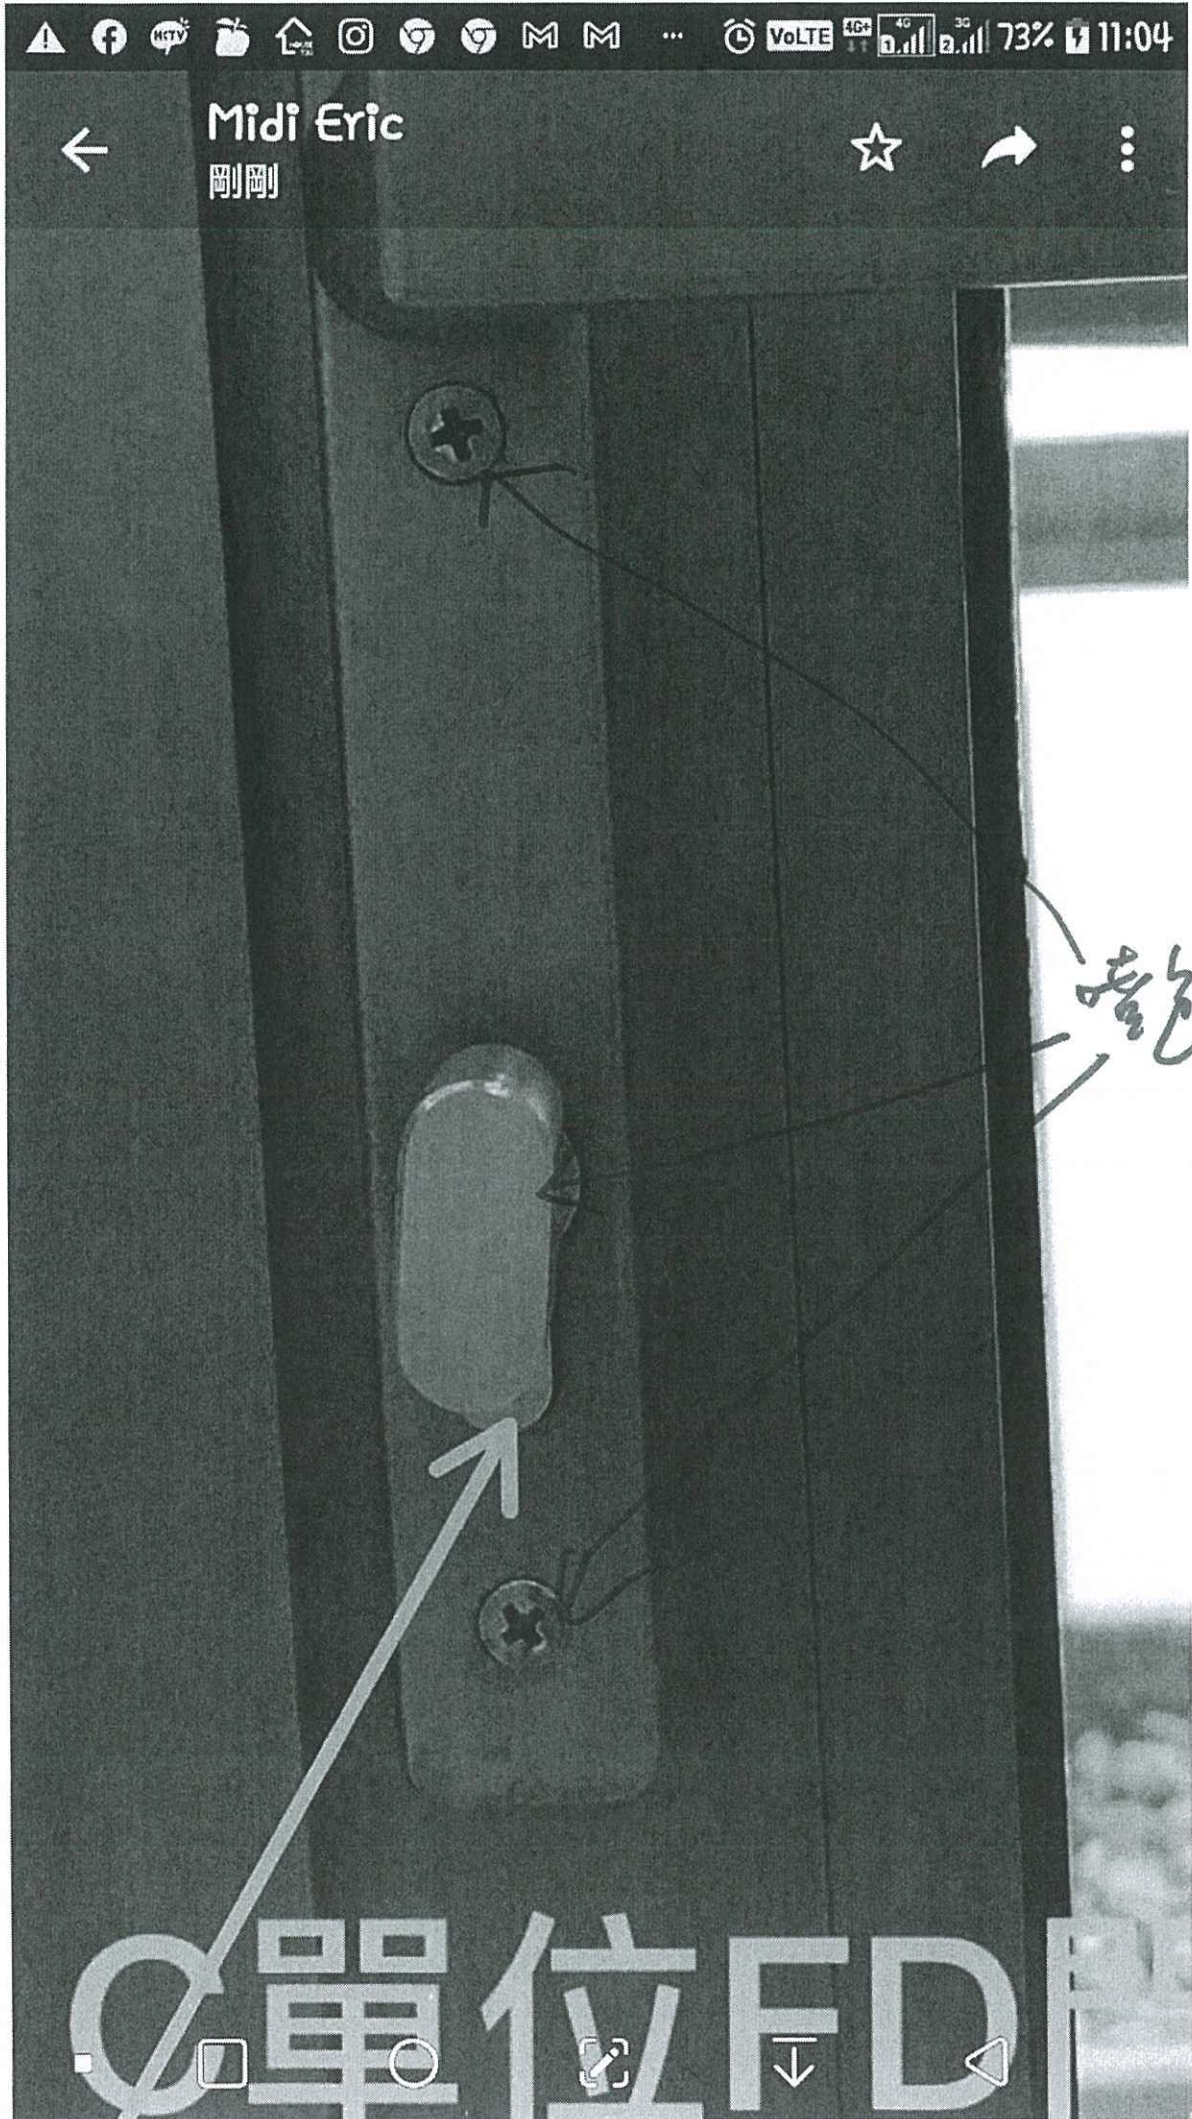

FWM E22966

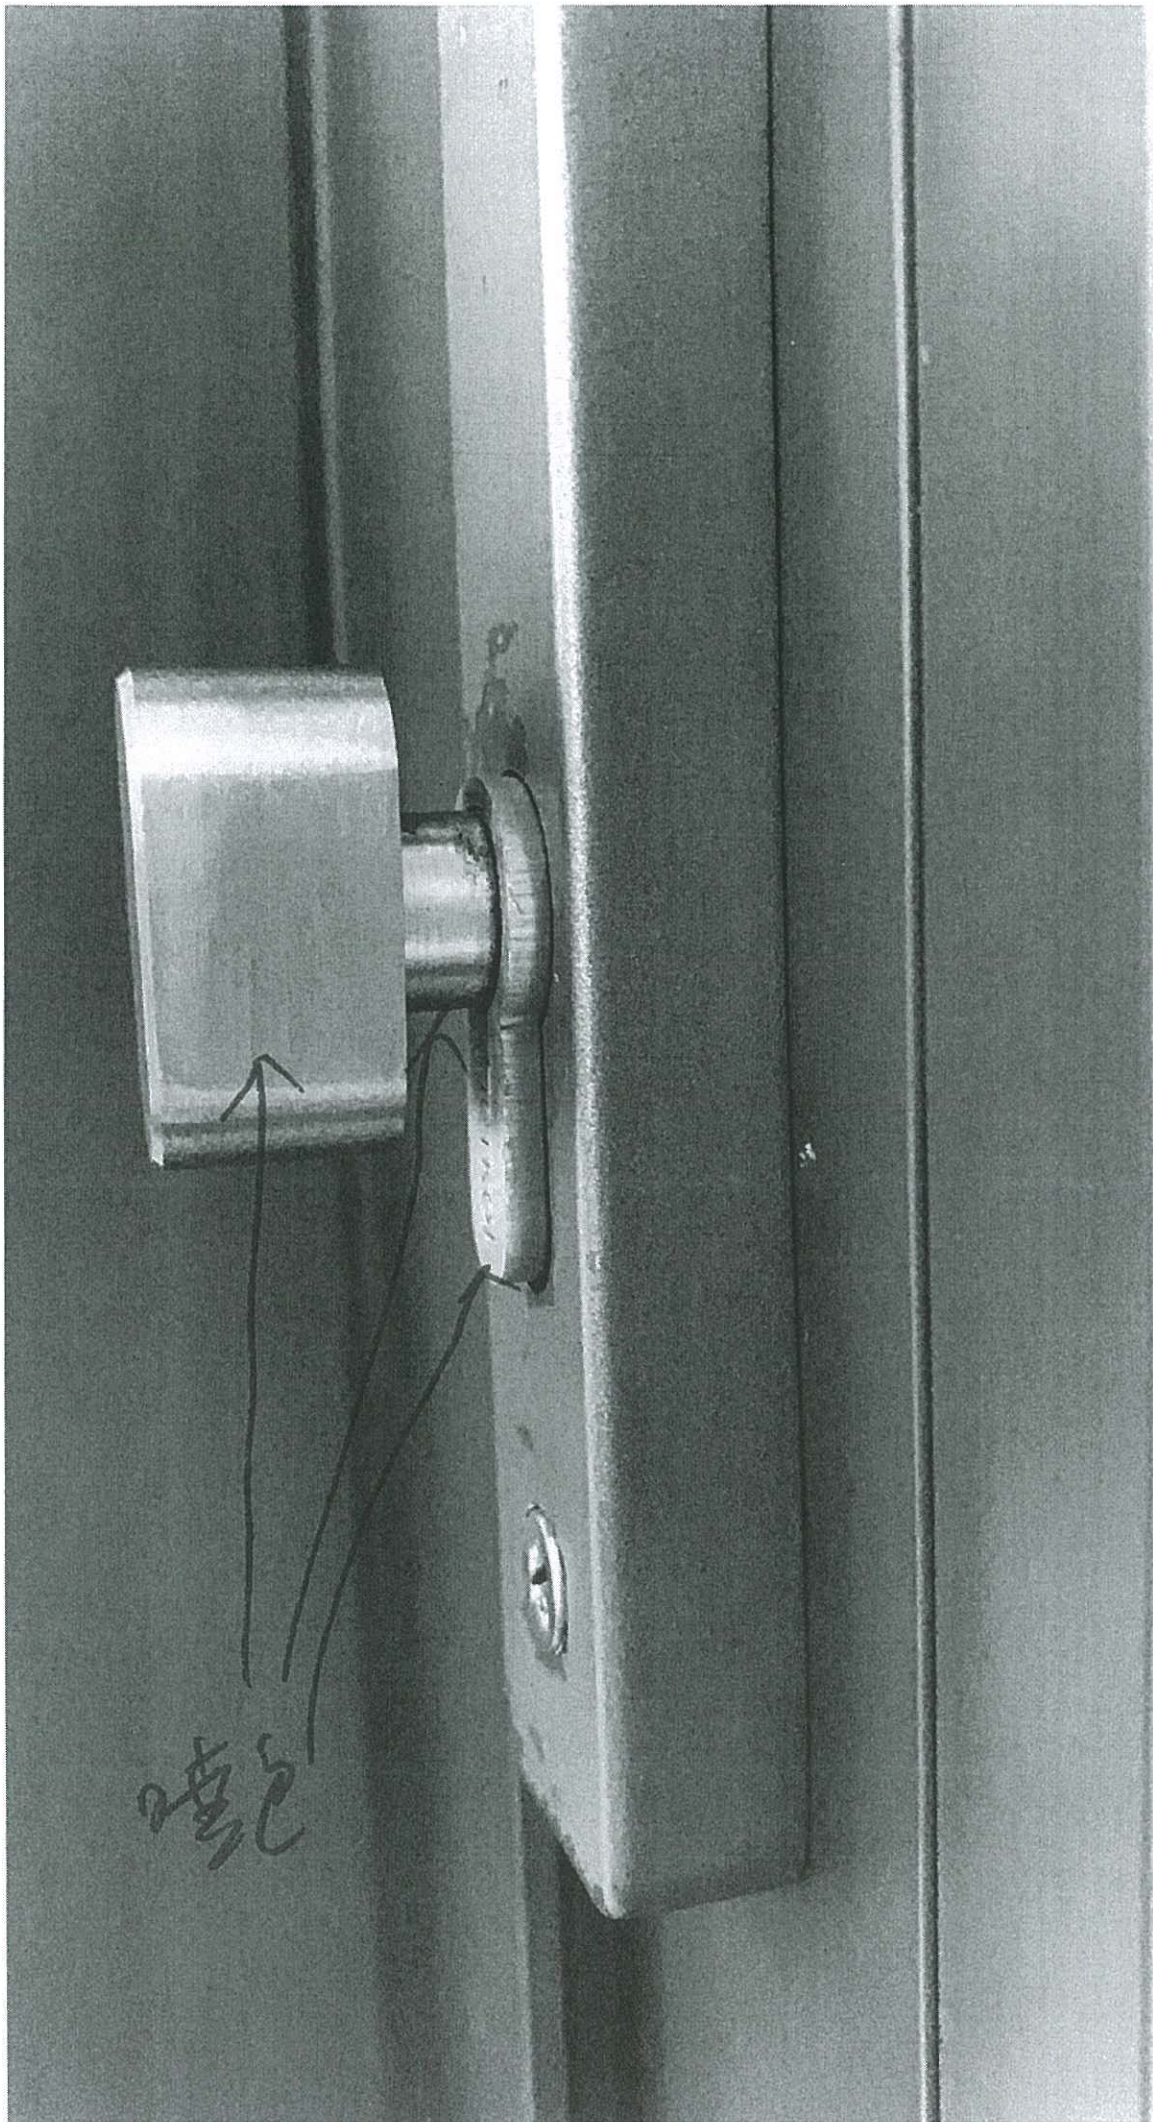

250

From E22966



藍色
(透見光位)