

工程指示 / 要求簡箋(E.I.)

工程指示編號：EI / 2435 / 20

修改版次：A

工程編號：J - 852

工程名稱：亞皆老街中電

工程項目：百葉 大貨廠用鐵件 (大樓用)

收件人：生統 / Maggie

發件人：Ant Yeung

日期：16/09/2020

要求提供 / 確認 事項：

- |                                    |                                     |                               |
|------------------------------------|-------------------------------------|-------------------------------|
| <input type="checkbox"/> 初步鋁料 B.M. | <input type="checkbox"/> 加工拆圖，然後生產  | <input type="checkbox"/> 尺寸表  |
| <input type="checkbox"/> 正式鋁料 B.M. | <input type="checkbox"/> 技術上資料 / 指示 | <input type="checkbox"/> 報價   |
| <input type="checkbox"/> 配件 B.M.   | <input type="checkbox"/> 樣辦或貨品說明書   | <input type="checkbox"/> 分判合約 |
| <input type="checkbox"/> 其他：_____  |                                     |                               |

內容：

請按此鐵件加工圖訂購送廠組裝百葉用。

A 版：MS3-01-22F，MS3-02-22F

銀同：到貨前，請給 MILL CERT, ISO CERT 以及熱浸鋅證書。

驗焊：100 % Visual，10% MPI

請在 2020.09.30 前完成上列要求。

附：13 頁

以上項目為：

- 原合約工程包                       原合約工程加 / 減賬                       新工程報價

原因：-

分發東莞各部門：

- ( ) 生產技術總監  連附件    ( ) 技術部     連附件    ( ) 生產部     連附件    ( ) 機械設計部  連附件  
 ( ) 採購部     連附件    ( ) 生產統籌部  連附件    ( ) 小羅 & 清     連附件  
 ( ) 質檢部     連附件    ( ) 會計部     連附件    ( ) 報關組     連附件    ( ) 其他 楊榮輝  連附件

分發其他分判：

- (v) 水洪     連附件

分發香港各部門：

- ( ) 行政部  連附件    ( ) 會計部  連附件    ( ) 統籌部  連附件    ( ) 工程部地盤科文  連附件 祥哥  
 ( ) 採購部  連附件    ( ) QS 部     連附件    ( ) 維修部  連附件    ( ) 其他 \_\_\_\_\_  連附件

傳遞編號：

發件人簽署：

HK 2115 / 20





項目經理簽署：



美特鋁質 有限公司  
MIDI Aluminium Fabricator Ltd.

工程號 J852 地盤 亞皆老街




工廠用

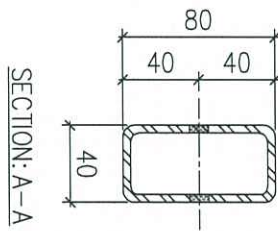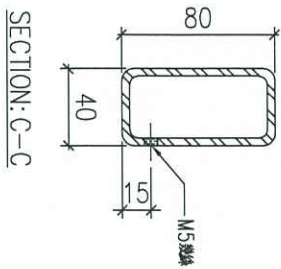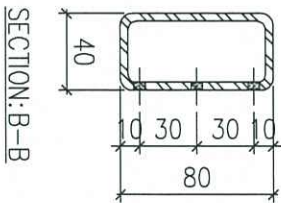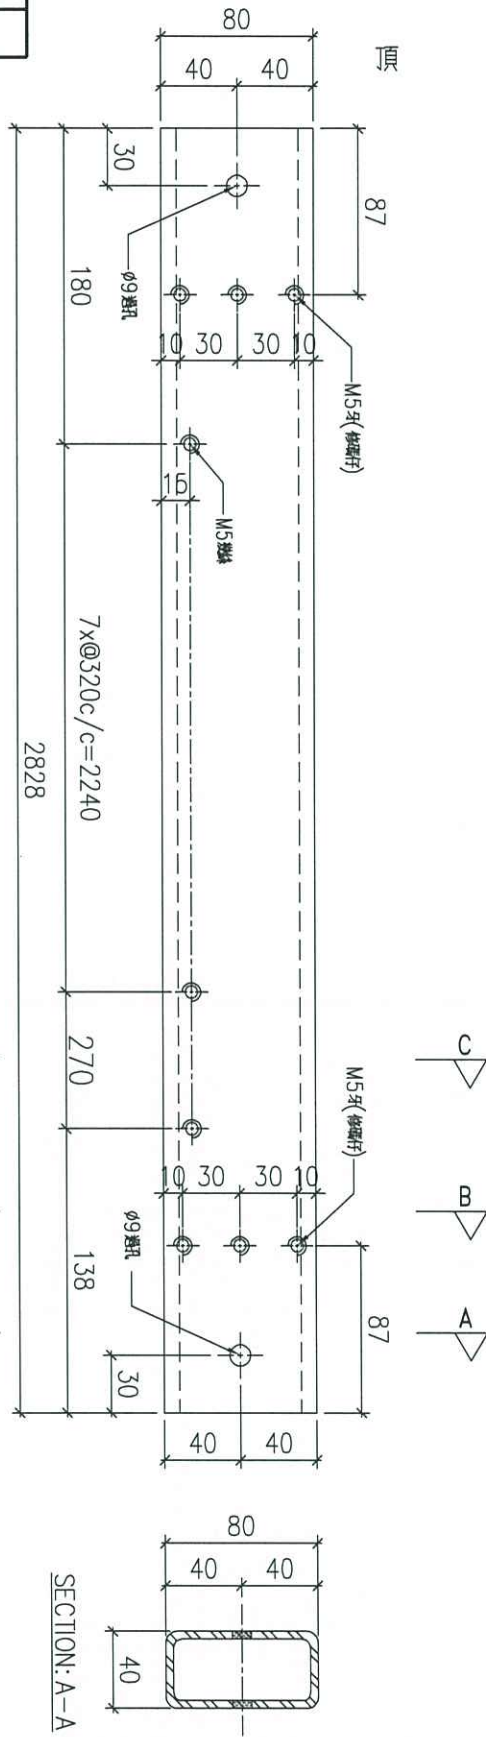

22.23/FA

物料編號	位置	數量
GMS3-03	高層	6

名稱	鐵通(左企)加工圖	制圖	LHR	2020.09.15	修改		
材料	80x40x4mm厚鋼通(S275)	復核	-	-	日期		
顏色	熱浸鋅	批准			圖號	J852-LVA-MS3-01-22F	

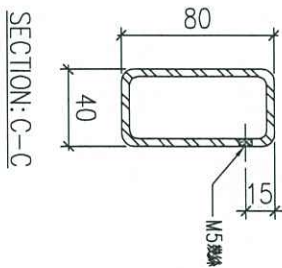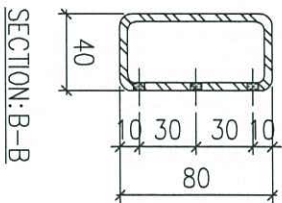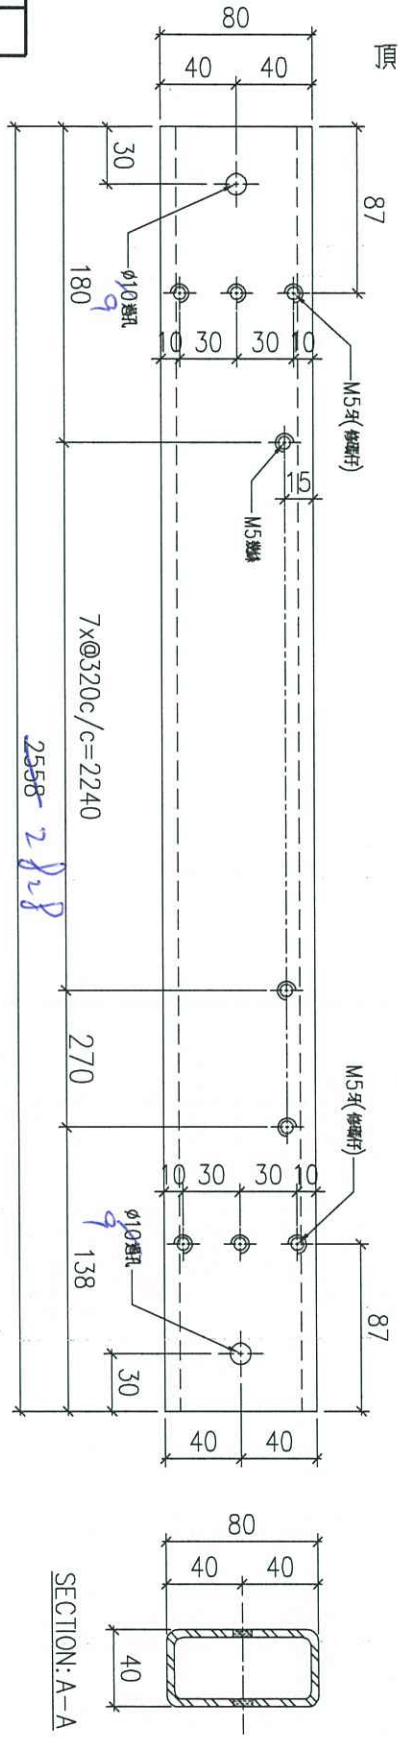

SECTION: A-A

22/23/17 (A)

物料編號	位置	數量
GMS3-04	高層	6

名稱	鐵通 (右企) 加工圖	制圖	LHR	2020.09.15	修改		
材料	80x40x4mm 厚鋼通 (S275)	復核	-	-	日期		
顏色	熱浸鋅	批准			圖號	J852-LVA-MS3-02-22F	