

工程指示 / 要求簡箋(E.I.)

工程指示編號：EI / 2435 / 20

修改版次：D

工程編號：J - 852

工程名稱：亞皆老街中電

工程項目：百葉 大貨廠用鐵件 (大樓用)

收件人：生統

發件人：Ant Yeung

日期：04/06/2021

□要求提供 / □確認 事項：

- | | | |
|------------------------------------|-------------------------------------|-------------------------------|
| <input type="checkbox"/> 初步鋁料 B.M. | <input type="checkbox"/> 加工拆圖，然後生產 | <input type="checkbox"/> 尺寸表 |
| <input type="checkbox"/> 正式鋁料 B.M. | <input type="checkbox"/> 技術上資料 / 指示 | <input type="checkbox"/> 報價 |
| <input type="checkbox"/> 配件 B.M. | <input type="checkbox"/> 樣辦或貨品說明書 | <input type="checkbox"/> 分判合約 |
| <input type="checkbox"/> 其他：_____ | | |

內容：

D 版：由於 1/F 百葉高度較標準層矮，請生產安排 1/F 百葉改短。

C 版：鐵件已到廠，請廠補回鐵通油瀝青油，逢鋁碰鐵位置。

請按此鐵件加工圖訂購送廠組裝百葉用。

請在 2021.06.10 前完成上列要求。

附：2 頁

以上項目為：

- | | | |
|---------------------------------|--------------------------------------|--------------------------------|
| <input type="checkbox"/> 原合約工程包 | <input type="checkbox"/> 原合約工程加 / 減賬 | <input type="checkbox"/> 新工程報價 |
|---------------------------------|--------------------------------------|--------------------------------|

原因：-

分發東莞各部門：

- | | | | | | | | |
|---------------------------------|------------------------------|---|---|---------------------------------|------------------------------|--------------------------------|---|
| <input type="checkbox"/> 生產技術總監 | <input type="checkbox"/> 連附件 | <input type="checkbox"/> 技術部 | <input type="checkbox"/> 連附件 | <input type="checkbox"/> 生產部 | <input type="checkbox"/> 連附件 | <input type="checkbox"/> 機械設計部 | <input type="checkbox"/> 連附件 |
| <input type="checkbox"/> 採購部 | <input type="checkbox"/> 連附件 | <input checked="" type="checkbox"/> 生產統籌部 | <input checked="" type="checkbox"/> 連附件 | <input type="checkbox"/> 小羅 & 清 | <input type="checkbox"/> 連附件 | | |
| <input type="checkbox"/> 質檢部 | <input type="checkbox"/> 連附件 | <input type="checkbox"/> 會計部 | <input type="checkbox"/> 連附件 | <input type="checkbox"/> 報關組 | <input type="checkbox"/> 連附件 | <input type="checkbox"/> 其他 | <u>楊榮輝</u> <input type="checkbox"/> 連附件 |

分發其他分判：

- | | |
|--|---|
| <input checked="" type="checkbox"/> (v) 水洪 | <input checked="" type="checkbox"/> 連附件 |
|--|---|

分發香港各部門：

- | | | | | | | | | |
|------------------------------|------------------------------|-------------------------------|------------------------------|------------------------------|------------------------------|----------------------------------|------------------------------|------------------------------|
| <input type="checkbox"/> 行政部 | <input type="checkbox"/> 連附件 | <input type="checkbox"/> 會計部 | <input type="checkbox"/> 連附件 | <input type="checkbox"/> 統籌部 | <input type="checkbox"/> 連附件 | <input type="checkbox"/> 工程部地盤科文 | <input type="checkbox"/> 連附件 | 祥哥 |
| <input type="checkbox"/> 採購部 | <input type="checkbox"/> 連附件 | <input type="checkbox"/> QS 部 | <input type="checkbox"/> 連附件 | <input type="checkbox"/> 維修部 | <input type="checkbox"/> 連附件 | <input type="checkbox"/> 其他 | _____ | <input type="checkbox"/> 連附件 |

傳遞編號：

發件人簽署：




HK 1233 / 21

項目經理簽署：

工廠用

注意：原鐵通上的安裝百頁玉孔可不修改，因為地盤改為用自攻釘安裝

用原圖號“LVA-MS3-01”鐵通修改

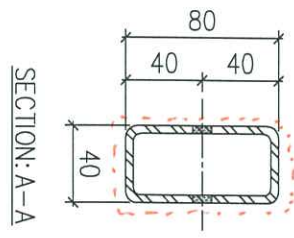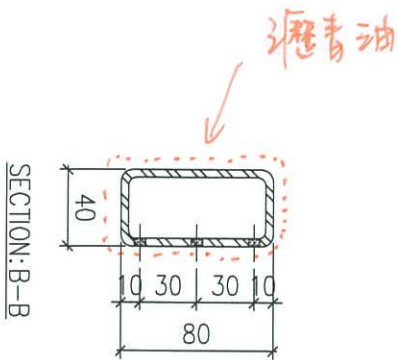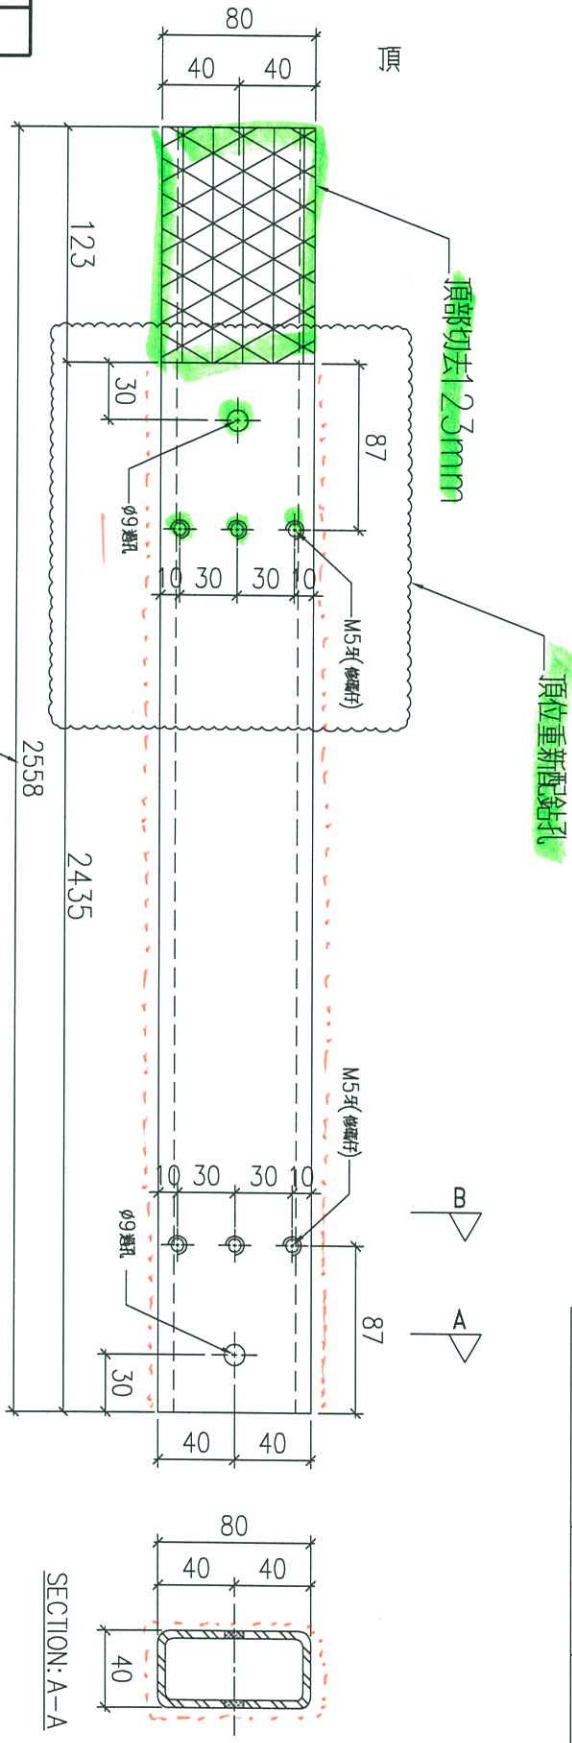

物料編號	位置	數量
GMS3-01A	T1	1
GMS3-01A	T2	1
GMS3-01A	T3	1

新增圖

樓


名稱	鐵通(左企)加工圖	制圖	LHR	2020.09.15	修改
材料	80x40x4mm厚鋼通(S275)	復核	-	-	日期
顏色	熱浸鋅	批准			圖號 J852-LVA-MS3-01A




工廠用

注意：原鐵通上的安裝百頁玉孔可不修改，因為地盤改為用自攻釘安裝


用原圖號“LVA-MS3-02”鐵通修改

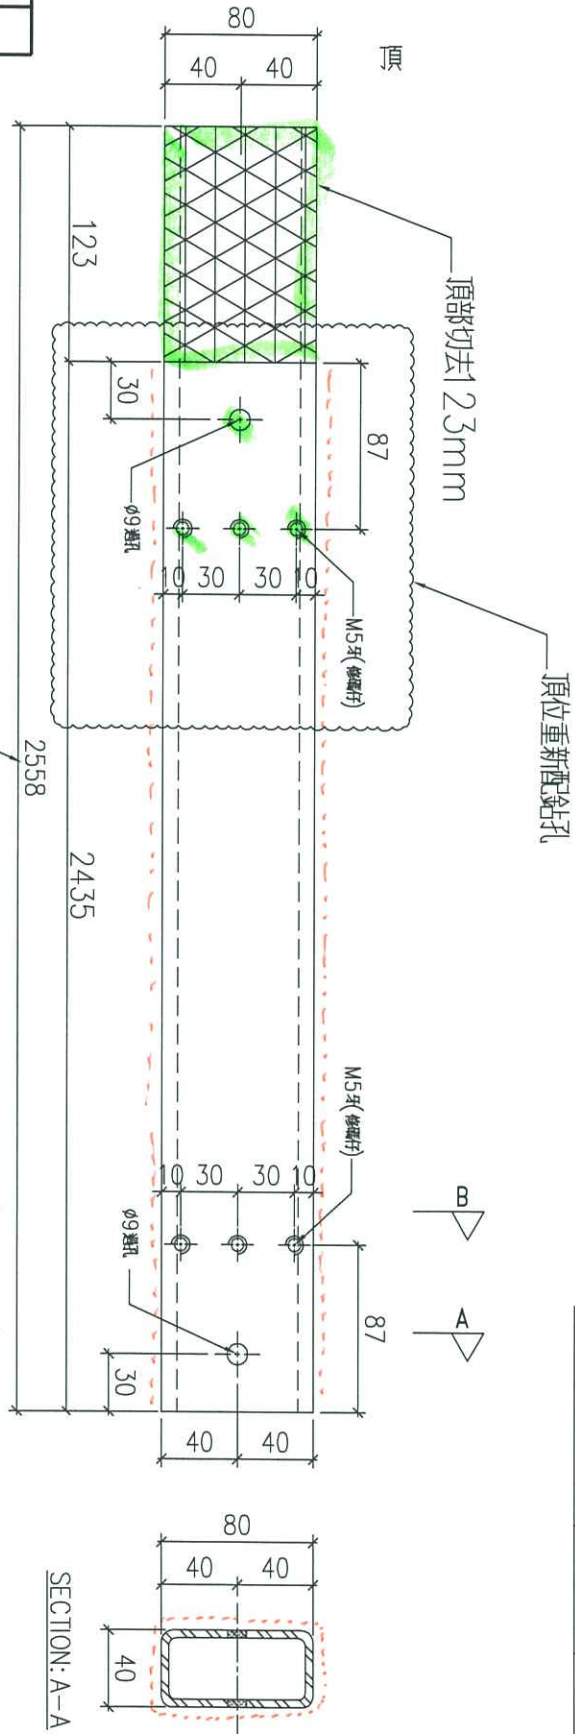

SECTION: B-B

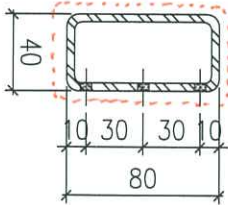

SECTION: A-A

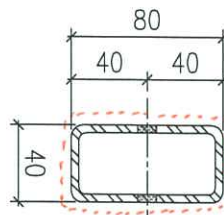

物料編號	位置	數量
GMS3-02A	T1	1
GMS3-02A	T2	1
GMS3-02A	T3	1

新增圖

1樓

名稱	鐵通(右企)加工圖	制圖	LHR	2020.09.15	修改	
材料	80x40x4mm厚鋼通 (S275)	復核	-	-	日期	
顏色	熱浸鋅	批准			圖號	J852-LVA-MS3-02A