

工程指示 / 要求簡箋(E.I.)

工程指示編號：EI / 2454 / 20

修改版次：A

工程編號：J - 852

工程名稱：亞皆老街中電

工程項目：後裝窗 百葉用鋁摺件

收件人：生統

發件人：Ant Yeung

日期：27/01/2021

要求提供 / 確認 事項：

- |                                    |                                     |                               |
|------------------------------------|-------------------------------------|-------------------------------|
| <input type="checkbox"/> 初步鋁料 B.M. | <input type="checkbox"/> 加工拆圖，然後生產  | <input type="checkbox"/> 尺寸表  |
| <input type="checkbox"/> 正式鋁料 B.M. | <input type="checkbox"/> 技術上資料 / 指示 | <input type="checkbox"/> 報價   |
| <input type="checkbox"/> 配件 B.M.   | <input type="checkbox"/> 樣辦或貨品說明書   | <input type="checkbox"/> 分判合約 |

內容：

A 版：請按已修改加工圖 (IW01-AL06) 生產鋁摺件供廠組裝用

請在 2021.01.30 前完成上列要求。

附：1 頁加工圖

以上項目為：

- 原合約工程包                       原合約工程加 / 減賬                       新工程報價

分發東莞各部門：

- ( ) 生產技術總監  連附件    ( ) 技術部     連附件    ( ) 生產部     連附件    ( ) 機械設計部  連附件  
 ( ) 採購部     連附件    ( ) 生產統籌部  連附件    ( ) 小羅 & 清     連附件  
 ( ) 質檢部     連附件    ( ) 會計部     連附件    ( ) 報關組     連附件    ( ) 其他 \_\_\_\_\_  連附件

分發其他分判：

- (v) 水洪     連附件

分發香港各部門：

- ( ) 行政部  連附件    ( ) 會計部  連附件    ( ) 統籌部  連附件    ( ) 工程部地盤科文  連附件 祥哥  
 ( ) 採購部  連附件    ( ) QS 部  連附件    ( ) 維修部  連附件    ( ) 其他 \_\_\_\_\_  連附件

傳遞編號：

HK 21 / 21


發件人簽署：

項目經理簽署：



工程號 J852 地盤 亞皆老街

窗號	W (MM)	H (MM)	數量 (支)	A	B	C	D	備註
W8/T2A#2	146	243.5	18	23	100	75.5	100	
W8/T3B#1	255	243.5	18	27.5	200	75.5	100	
W8/T1B#2	352	243.5	18	26	300	75.5	100	
W8/T2B#1	258	243.5	18	29	200	75.5	100	
合計:			72					

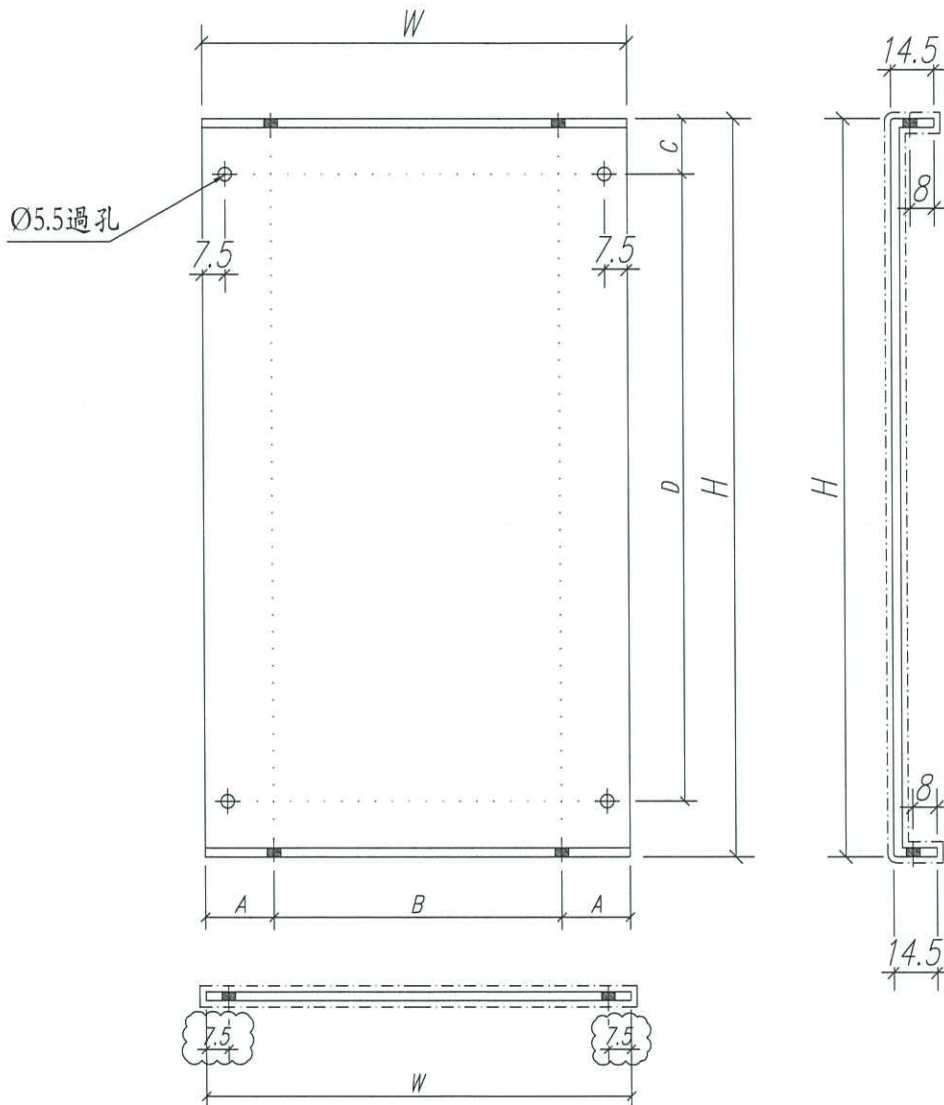

名稱	鋁背板	制圖	Ivan	2020.09.08	修改	A	
材料	1.5mm 鋁板	復核	WHS		日期	2020.12.24	
顏色	Uct201498xL(A)-3	批准			圖號	IW01-AL06	