



工程指示 / 要求簡箋(E.I.)

工程指示編號：EI / 2465 / 20

修改版次：A

工程編號：J - 852

工程名稱：亞皆老街中電

工程項目：大樓百葉 廠用鋁摺件

收件人：生統

發件人：Ant Yeung

日期：24/09/2020

要求提供 / 確認 事項：

- | | | |
|------------------------------------|-------------------------------------|-------------------------------|
| <input type="checkbox"/> 初步鋁料 B.M. | <input type="checkbox"/> 加工拆圖，然後生產 | <input type="checkbox"/> 尺寸表 |
| <input type="checkbox"/> 正式鋁料 B.M. | <input type="checkbox"/> 技術上資料 / 指示 | <input type="checkbox"/> 報價 |
| <input type="checkbox"/> 配件 B.M. | <input type="checkbox"/> 樣辦或貨品說明書 | <input type="checkbox"/> 分判合約 |
| <input type="checkbox"/> 其他：_____ | | |

內容：

請按加工圖生產大樓百葉鋁摺件供廠組裝用。

謝謝

請在 2020.09.30 前完成上列要求。

附有關圖紙 / 文件：

以上項目為：

- 原合約工程包 原合約工程加 / 減賬 新工程報價

原因：-_____

分發東莞各部門：

- | | | | |
|--|---|--|--|
| <input type="checkbox"/> 生產技術總監 <input type="checkbox"/> 連附件 | <input type="checkbox"/> 技術部 <input type="checkbox"/> 連附件 | <input type="checkbox"/> 生產部 <input type="checkbox"/> 連附件 | <input type="checkbox"/> 機械設計部 <input type="checkbox"/> 連附件 |
| <input type="checkbox"/> 採購部 <input type="checkbox"/> 連附件 | <input checked="" type="checkbox"/> 生產統籌部 <input checked="" type="checkbox"/> 連附件 | <input checked="" type="checkbox"/> 小羅&清 <input checked="" type="checkbox"/> 連附件 | |
| <input type="checkbox"/> 質檢部 <input type="checkbox"/> 連附件 | <input type="checkbox"/> 會計部 <input type="checkbox"/> 連附件 | <input type="checkbox"/> 報關組 <input type="checkbox"/> 連附件 | <input type="checkbox"/> 其他 _____ <input type="checkbox"/> 連附件 |

分發其他分判：

- 水洪 連附件

分發香港各部門：

- | | | | |
|---|--|---|--|
| <input type="checkbox"/> 行政部 <input type="checkbox"/> 連附件 | <input type="checkbox"/> 會計部 <input type="checkbox"/> 連附件 | <input type="checkbox"/> 統籌部 <input type="checkbox"/> 連附件 | <input type="checkbox"/> 工程部地盤科文 <input type="checkbox"/> 連附件 |
| <input type="checkbox"/> 採購部 <input type="checkbox"/> 連附件 | <input type="checkbox"/> QS 部 <input type="checkbox"/> 連附件 | <input type="checkbox"/> 維修部 <input type="checkbox"/> 連附件 | <input type="checkbox"/> 其他 _____ <input type="checkbox"/> 連附件 |

傳遞編號：

HK 2199 / 20

發件人簽署：

項目經理簽署：



美特鋁質 有限公司
MIDI Aluminium Fabricator Ltd.

工程號 J852 地盤 亞皆老街




序號	物料編號	數量	使用位置	座次
01	LVA-AP1-01	54	工廠組裝百葉左上	T1
02	LVA-AP1-01	54	工廠組裝百葉左上	T2
03	LVA-AP1-01	54	工廠組裝百葉左上	T3
04	LVA-AP1-01	2	卷筒	

手 22465A
HK 2199

序號	物料編號	數量	使用位置	座次
05	LVA-AP1-01	6	工廠組裝百葉左上	T1/高層
06	LVA-AP1-01	6	工廠組裝百葉左上	T2/高層
07	LVA-AP1-01	6	工廠組裝百葉左上	T3/高層

工廠用

室外

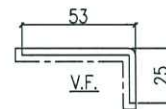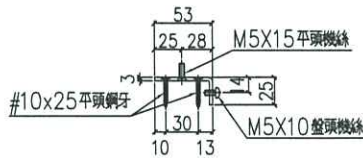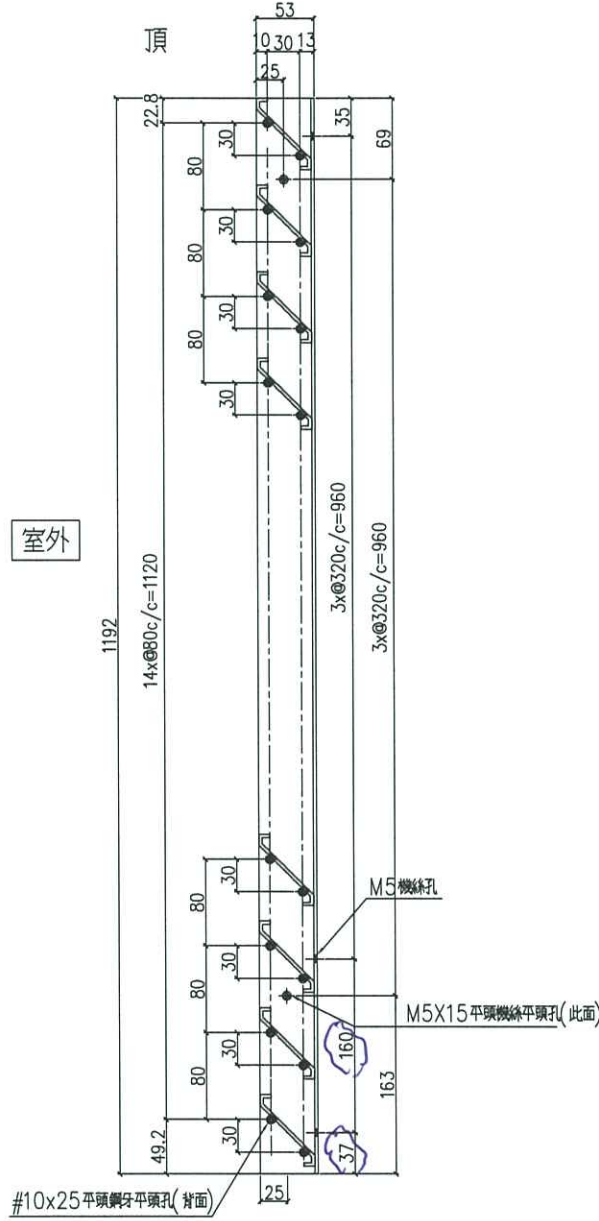

SCALE 2:1

名稱	鋁折件工圖	制圖	LHR	2020.9.15	修改		
材料	3mm厚鋁板 (3003H14)	復核	-	-	日期		
顏色	UCT201498XL(A)-3	批准			圖號	J852-LVA-AP1-01	



美特鋁質 有限公司
MIDI Aluminium Fabricator Ltd.

工程號

J852


地盤

亞皆老街



序號	物料編號	數量	使用位置	座次
01	LVA-AP1-02	54	工廠組裝百葉玉右上	T1
02	LVA-AP1-02	54	工廠組裝百葉玉右上	T2
03	LVA-AP1-02	54	工廠組裝百葉玉右上	T3
04	LVA-AP1-02	2	後槽	



序號	物料編號	數量	使用位置	座次
05	LVA-AP1-02	6	工廠組裝百葉玉右上	T1/高層
06	LVA-AP1-02	6	工廠組裝百葉玉右上	T2/高層
07	LVA-AP1-02	6	工廠組裝百葉玉右上	T3/高層

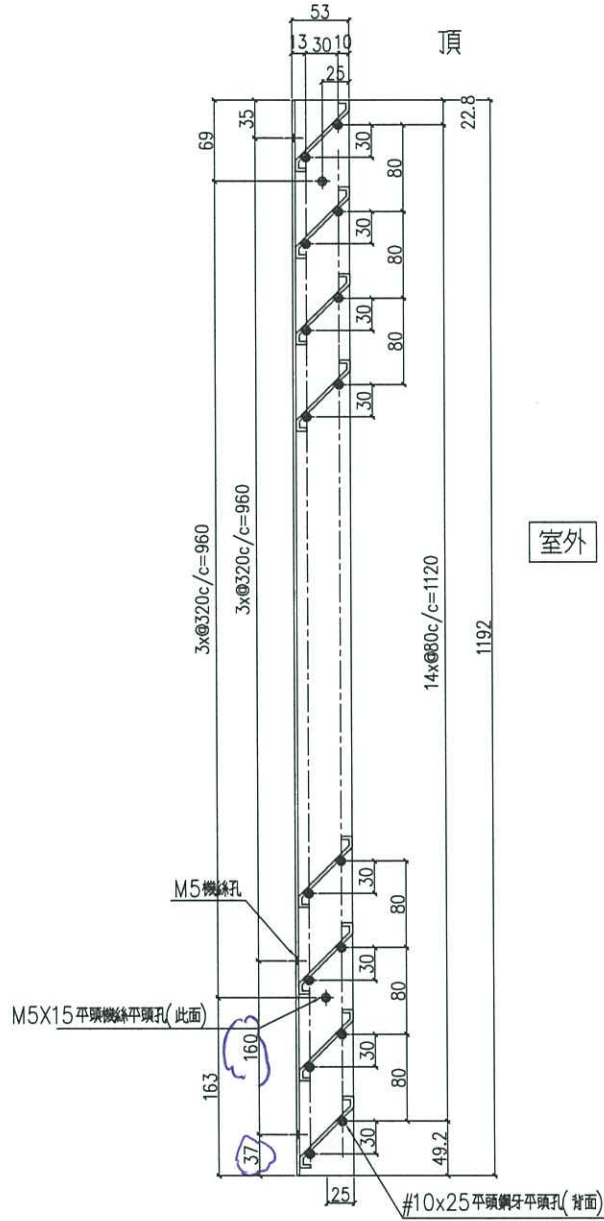

室外

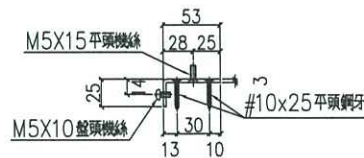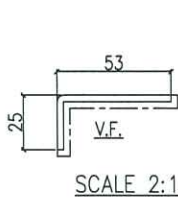

名稱	鋁折件工圖	制圖	LHR	2020.9.15	修改		
材料	3mm厚鋁板 (3003H14)	復核	-	-	日期		
顏色	UCT201498XL(A)-3	批準			圖號	J852-LVA-AP1-02	