



工程指示 / 要求簡箋(E.I.)

工程指示編號：EI / 2465 / 20

修改版次：C

工程編號：J - 852

工程名稱：亞皆老街中電

工程項目：大樓百葉 廠用鋁摺件 大貨 (2-23/F)

收件人：生統

發件人：Ant Yeung

日期：11/03/2021

要求提供 / 確認 事項：

- | | | |
|------------------------------------|-------------------------------------|-------------------------------|
| <input type="checkbox"/> 初步鋁料 B.M. | <input type="checkbox"/> 加工拆圖，然後生產 | <input type="checkbox"/> 尺寸表 |
| <input type="checkbox"/> 正式鋁料 B.M. | <input type="checkbox"/> 技術上資料 / 指示 | <input type="checkbox"/> 報價 |
| <input type="checkbox"/> 配件 B.M. | <input type="checkbox"/> 樣辦或貨品說明書 | <input type="checkbox"/> 分判合約 |
| <input type="checkbox"/> 其他：_____ | | |

內容：

C 版：因 T3 已有 9 層百葉框連玉送地盤，請優先生產及出貨 T3，9 層數量鋁板送香港修改

B 版：因則師要求轉百頁玉方向，現玉框須重新生產。

請按加工圖生產 T1-T3: 2-23/F 大樓百葉鋁摺件供廠組裝用。

請在 2021.03.17 前完成上列要求。

附有關圖紙 / 文件：6 頁加工圖

以上項目為：

- 原合約工程包 原合約工程加 / 減賬 新工程報價

原因：-

分發東莞各部門：

- | | | | |
|--|--|--|--|
| <input type="checkbox"/> 生產技術總監 <input type="checkbox"/> 連附件 | <input type="checkbox"/> 技術部 <input type="checkbox"/> 連附件 | <input type="checkbox"/> 生產部 <input type="checkbox"/> 連附件 | <input type="checkbox"/> 機械設計部 <input type="checkbox"/> 連附件 |
| <input type="checkbox"/> 採購部 <input type="checkbox"/> 連附件 | <input checked="" type="checkbox"/> 生產統籌部 <input type="checkbox"/> 連附件 | <input type="checkbox"/> 小羅 & 清 <input type="checkbox"/> 連附件 | |
| <input type="checkbox"/> 質檢部 <input type="checkbox"/> 連附件 | <input type="checkbox"/> 會計部 <input type="checkbox"/> 連附件 | <input type="checkbox"/> 報關組 <input type="checkbox"/> 連附件 | <input type="checkbox"/> 其他 _____ <input type="checkbox"/> 連附件 |

分發其他分判：

- 水洪 連附件

分發香港各部門：

- | | | | |
|---|--|--|--|
| <input type="checkbox"/> 行政部 <input type="checkbox"/> 連附件 | <input type="checkbox"/> 會計部 <input type="checkbox"/> 連附件 | <input checked="" type="checkbox"/> 統籌部 <input type="checkbox"/> 連附件 | <input checked="" type="checkbox"/> 工程部地盤科文 <input type="checkbox"/> 連附件 |
| <input type="checkbox"/> 採購部 <input type="checkbox"/> 連附件 | <input type="checkbox"/> QS 部 <input type="checkbox"/> 連附件 | <input checked="" type="checkbox"/> 維修部 <input type="checkbox"/> 連附件 | <input type="checkbox"/> 其他 _____ <input type="checkbox"/> 連附件 |


傳遞編號：

HK 493 / 21

發件人簽署：

項目經理簽署：

(Handwritten signatures)

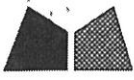

美特鋁質 有限公司
MIDI Aluminium Fabricator Ltd.

工程號

J852


地盤

亞皆老街

序號	物料編號	數量	使用位置	層次
01	LVA-AP1-01	48	工廠組裝百葉左上	T1
02	LVA-AP1-01	48	工廠組裝百葉左上	T2
03	LVA-AP1-01	48	工廠組裝百葉左上	T3
04	LVA-AP1-01	2	卷筒	



工廠用

序號	物料編號	數量	使用位置	層次
05	LVA-AP1-01	6	工廠組裝百葉左上	T1/高層
06	LVA-AP1-01	6	工廠組裝百葉左上	T2/高層
07	LVA-AP1-01	6	工廠組裝百葉左上	T3/高層

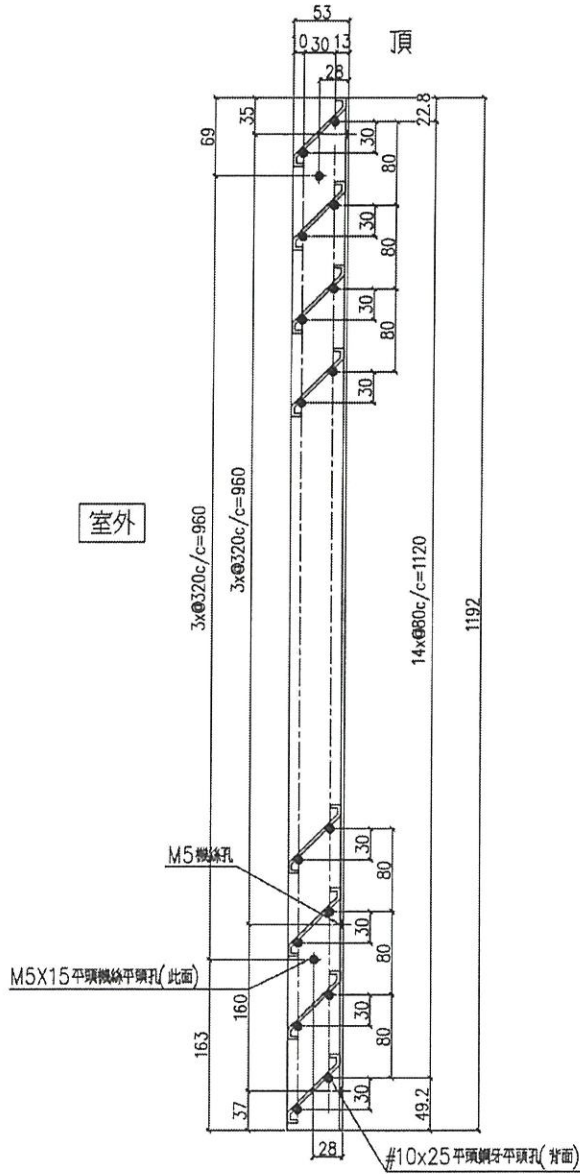


先出T3, 9層數字

室外

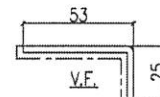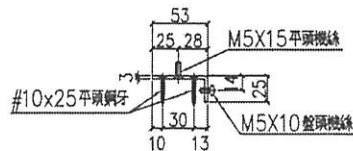

SCALE 2:1

名稱	鋁折件工圖	制圖	Ivan	2021.02.26	修改	A	
材料	3mm厚鋁板 (3003H14)	復核	-	-	日期	2021.03.05	
顏色	UCT201498XL(A)-3	批准			圖號	J852-LVA-AP1-01	

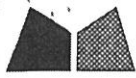



美特鋁質 有限公司
MIDI Aluminium Fabricator Ltd.

工程號 J852 地盤 亞皆老街

序號	物料編號	數量	使用位置	層次
01	LVA-AP1-01A	48	工廠組裝百葉玉左下	T1
02	LVA-AP1-01A	48	工廠組裝百葉玉左下	T2
03	LVA-AP1-01A	48	工廠組裝百葉玉左下	T3
04	LVA-AP1-01A	2	卷槽	


工廠用

先出T3, 9層數量

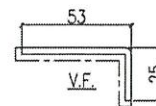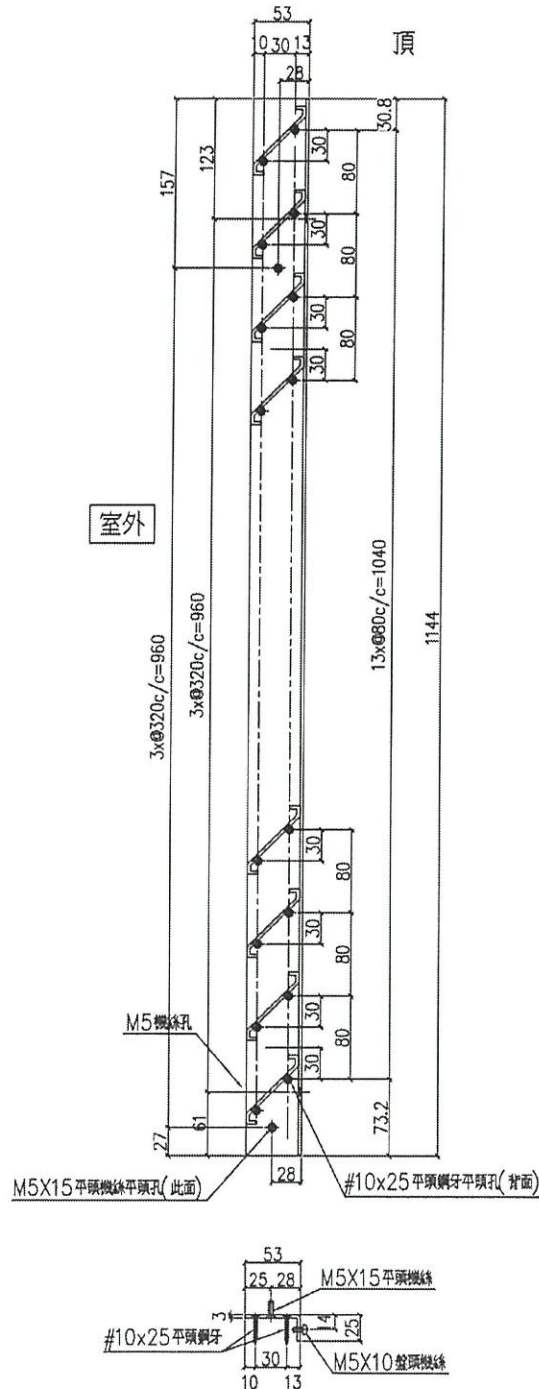

SCALE 2:1

名稱	鋁折件工圖	制圖	Ivan	2021.02.26	修改	A	
材料	3mm厚鋁板 (3003H14)	復核	-	-	日期	2021.03.05	
顏色	UCT201498XL(A)-3	批准			圖號	J852-LVA-AP1-01A	

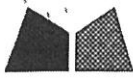


美特鋁質 有限公司
MIDI Aluminium Fabricator Ltd.

工程號 J852 地盤 亞皆老街



序號	物料編號	數量	使用位置	層次
01	LVA-AP1-02	48	工廠組裝百葉玉右上	T1
02	LVA-AP1-02	48	工廠組裝百葉玉右上	T2
03	LVA-AP1-02	48	工廠組裝百葉玉右上	T3
04	LVA-AP1-02	2	卷筒	

工廠用


序號	物料編號	數量	使用位置	層次
05	LVA-AP1-02	6	工廠組裝百葉玉右上	T1/高層
06	LVA-AP1-02	6	工廠組裝百葉玉右上	T2/高層
07	LVA-AP1-02	6	工廠組裝百葉玉右上	T3/高層

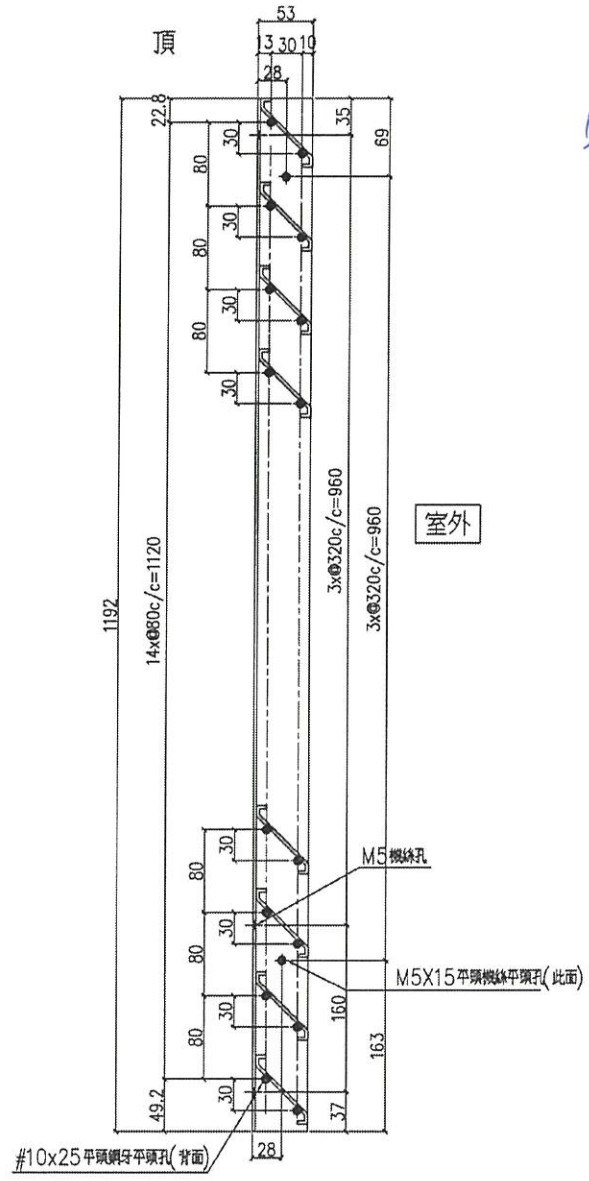

先出T3, 9層數量

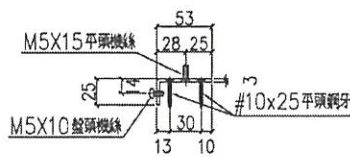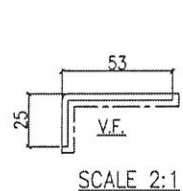

名稱	鋁折件工圖	制圖	Ivan	2021.02.26	修改	A		
材料	3mm厚鋁板 (3003H14)	復核	-	-	日期	2021.03.05		
顏色	UCT201498XL(A)-3	批准			圖號	J852-LVA-AP1-02		

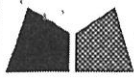




美特鋁質 有限公司
MIDI Aluminium Fabricator Ltd.

序號	物料編號	數量	使用位置	層次
01	LVA-AP1-02A	48	工廠組裝百葉玉右下	T1
02	LVA-AP1-02A	48	工廠組裝百葉玉右下	T2
03	LVA-AP1-02A	48	工廠組裝百葉玉右下	T3
04	LVA-AP1-02A	2	卷筒	

工程號	J852	地盤	亞皆老街
-----	------	----	------

工廠用

先出T3, 9層數量

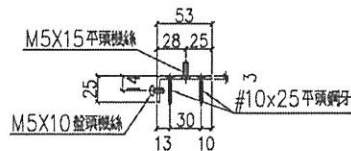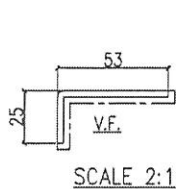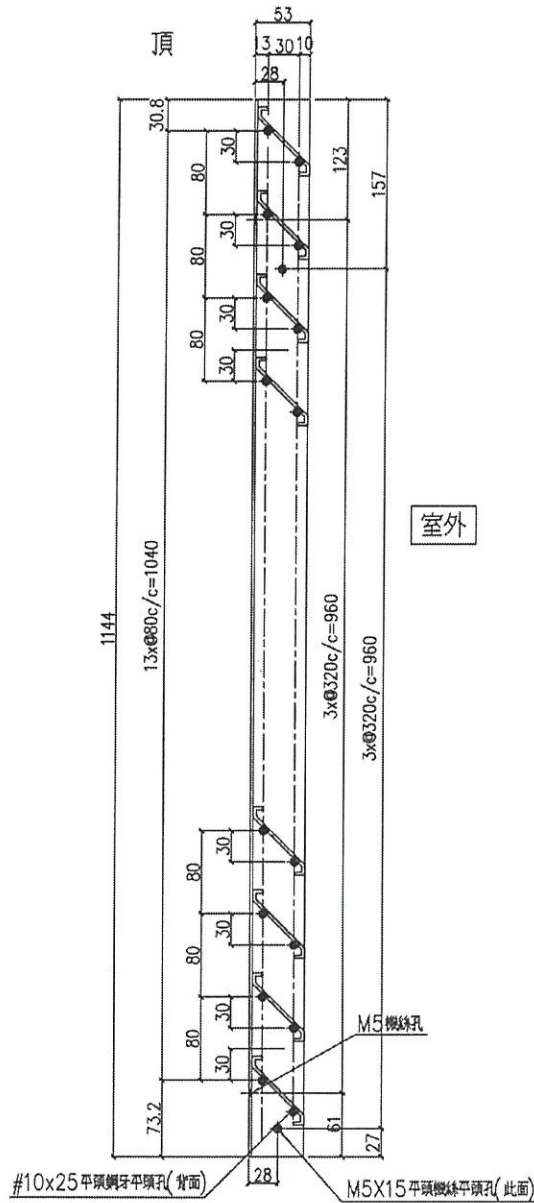

名稱	鋁折件工圖	制圖	Ivan	2021.02.26	修改	A	
材料	3mm厚鋁板 (3003H14)	復核	-	-	日期	2021.03.05	
顏色	UCT201498XL(A)-3	批準			圖號	J852-LVA-AP1-02A	



美特鋁質 有限公司
MIDI Aluminium Fabricator Ltd.

工程號

J852



地盤

亞皆老街

序號	物料編號	數量	使用位置	層次
01	LVA-AP1-03	6	工廠組裝百葉窗左下	T1/高層
02	LVA-AP1-03	6	工廠組裝百葉窗左下	T2/高層
03	LVA-AP1-03	6	工廠組裝百葉窗左下	T3/高層

工廠用

先出T3, 9層數量

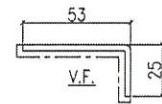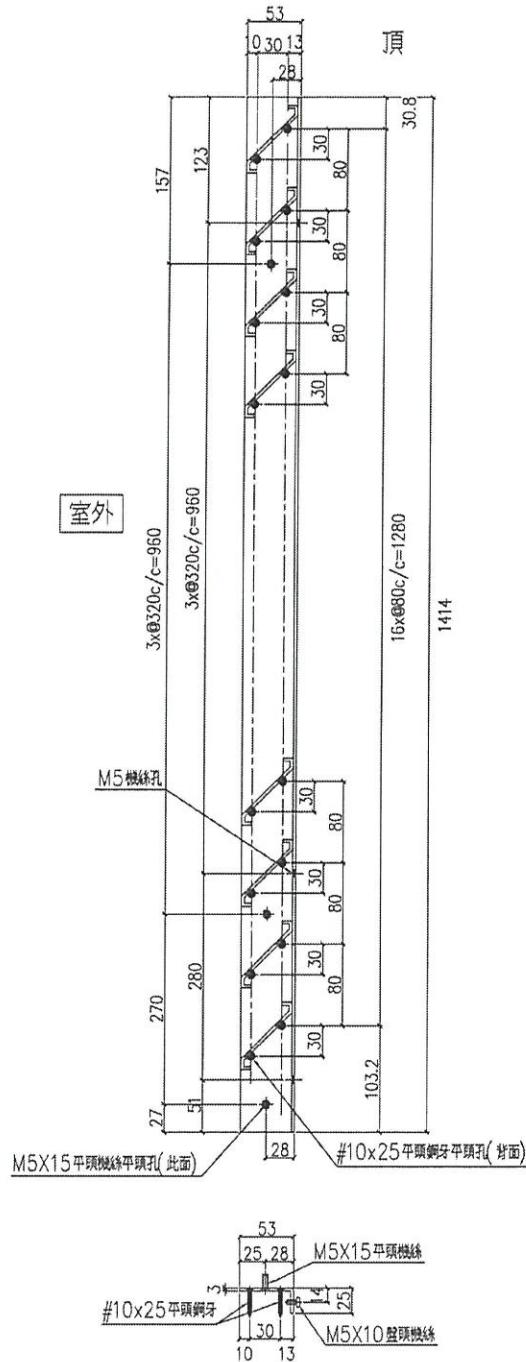

SCALE 2:1

名稱	鋁折件工圖	制圖	Ivan	2021.02.26	修改		
材料	3mm厚鋁板 (3003H14)	復核	-	-	日期		
顏色	UCT201498XL(A)-3	批準			圖號	J852-LVA-AP1-03	



美特鋁質 有限公司
MIDI Aluminium Fabricator Ltd.

工程號

J852



地盤

亞皆老街


序號	物料編號	數量	使用位置	座次
01	LVA-AP1-04	6	工廠組裝百葉玉右T	T1/高層
02	LVA-AP1-04	6	工廠組裝百葉玉右T	T2/高層
03	LVA-AP1-04	6	工廠組裝百葉玉右T	T3/高層

工廠用

先出73, 9層數量

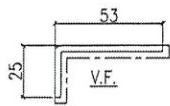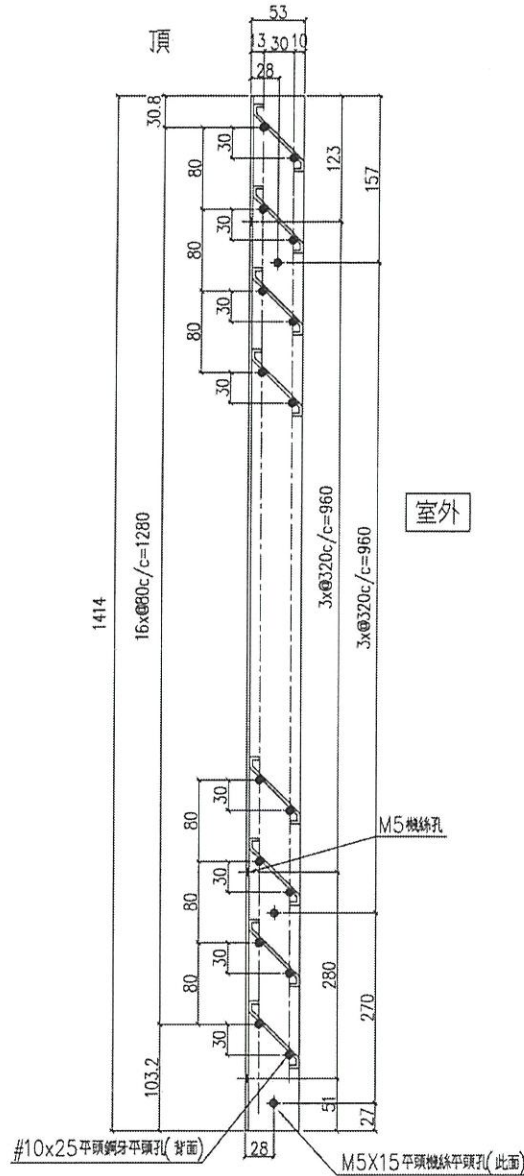

SCALE 2:1

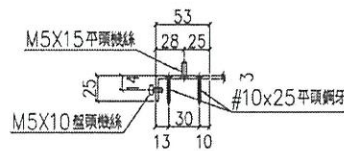

名稱	鋁折件工圖	制圖	Ivan	2021.02.26	修改		
材料	3mm厚鋁板 (3003H14)	復核	-	-	日期		
顏色	UCT201498XL(A)-3	批準			圖號	J852-LVA-AP1-04	