

工程指示 / 要求簡箋(E.I.)

工程指示編號：EI / 2491 / 20

修改版次：A

工程編號：J - 852

工程名稱：亞皆老街中電

工程項目：大樓百葉 鋁料加工圖

收件人：生統

發件人：Ant Yeung

日期：28/09/2020

要求提供 / 確認 事項：

- | | | |
|------------------------------------|-------------------------------------|-------------------------------|
| <input type="checkbox"/> 初步鋁料 B.M. | <input type="checkbox"/> 加工拆圖，然後生產 | <input type="checkbox"/> 尺寸表 |
| <input type="checkbox"/> 正式鋁料 B.M. | <input type="checkbox"/> 技術上資料 / 指示 | <input type="checkbox"/> 報價 |
| <input type="checkbox"/> 配件 B.M. | <input type="checkbox"/> 樣辦或貨品說明書 | <input type="checkbox"/> 分判合約 |
| <input type="checkbox"/> 其他：_____ | | |

內容：

請按加工圖生產大樓百葉供送地盆用。

因 BD 要加踢腳板，橫料加孔。

注意：百葉框料 分批生產。(先生產 5 層) 2,3,5,6,7/F

百葉玉料 先生產 3,5,6/F (3 層)，

分座包扎

3 張位圖有改編號

2020.10.13 先到 T3 的

謝謝

請在 2020.10.13 前完成上列要求。

附有關圖紙 / 文件：

以上項目為：

- 原合約工程包 原合約工程加 / 減賬 新工程報價

原因：-

分發東莞各部門：

- | | | | |
|--|---|---|--|
| <input type="checkbox"/> 生產技術總監 <input type="checkbox"/> 連附件 | <input type="checkbox"/> 技術部 <input type="checkbox"/> 連附件 | <input type="checkbox"/> 生產部 <input type="checkbox"/> 連附件 | <input type="checkbox"/> 機械設計部 <input type="checkbox"/> 連附件 |
| <input type="checkbox"/> 採購部 <input type="checkbox"/> 連附件 | <input type="checkbox"/> 生產統籌部 <input type="checkbox"/> 連附件 | <input checked="" type="checkbox"/> 水羅 & 清 <input type="checkbox"/> 連附件 | |
| <input type="checkbox"/> 質檢部 <input type="checkbox"/> 連附件 | <input type="checkbox"/> 會計部 <input type="checkbox"/> 連附件 | <input type="checkbox"/> 報關組 <input type="checkbox"/> 連附件 | <input type="checkbox"/> 其他 _____ <input type="checkbox"/> 連附件 |

分發其他分判：

- 水洪 連附件

分發香港各部門：

- | | | | |
|---|--|---|---|
| <input type="checkbox"/> 行政部 <input type="checkbox"/> 連附件 | <input type="checkbox"/> 會計部 <input type="checkbox"/> 連附件 | <input type="checkbox"/> 統籌部 <input type="checkbox"/> 連附件 | <input checked="" type="checkbox"/> 工程部地盤科文 <input type="checkbox"/> 連附件 祥哥 |
| <input type="checkbox"/> 採購部 <input type="checkbox"/> 連附件 | <input type="checkbox"/> QS 部 <input type="checkbox"/> 連附件 | <input type="checkbox"/> 維修部 <input type="checkbox"/> 連附件 | <input type="checkbox"/> 其他 _____ <input type="checkbox"/> 連附件 |

傳遞編號：

HK 2219 / 20

發件人簽署：


項目經理簽署：

722491A

HK 2219

圖則登記表 DRAWING REGISTER												
工程名稱 Project Title:		亞畢老街		接收日期 Receiving Date (適用於客戶圖則)								
工程編號 Project No:		J-852		大樓百頁鋁料加工								
分發予 Distributed To				發出日期 Issued Date								
				年	20	20						
				月	09	09						
				日	24	26						
圖則編號 Drg. No.	圖則名稱 Drawing Title	修訂編號 Revision No.										
	圖則登記表	1	-	A								
J852-LVA-M01	企料加工圖	2	-									
J852-LVA-M01A	企料加工圖	3	-									
J852-LVA-M02	企料加工圖	4	-									
J852-LVA-M02A	企料加工圖	5	-									
J852-LVA-M03	企料加工圖	6	-									
J852-LVA-M03A	企料加工圖	7	-									
J852-LVA-M04	橫料加工圖	8	-	A								
J852-LVA-M04A	橫料加工圖	9	-	A								
J852-LVA-M05	橫料加工圖	10	-	A								
J852-LVA-M06	百頁片加工圖	11	-									
J852-LVA-M06A	百頁片加工圖	12	-	A								
J852-LVA-C01	鋁碼加工圖	13	-									
J852-LVA-C02	鋁角加工圖	14	-									
J852-LVA-C02A	鋁角加工圖	15	-									
J852-LVA-C03	鋁角加工圖	16	-	A								
J852-LVA-C03A	鋁角加工圖	17	-	A								
J852-LVA-C04	鋁角加工圖	18	-	A								
J852-LVA-C05	鋁巴加工圖	19	-									
J852-LVA-C05A	鋁巴加工圖	20	-									
J852-LVA-C05B	鋁巴加工圖	21	-									
J852-LVA-C06	鋁巴加工圖	22	-									
J852-LVA-C07	雀網加工圖	23	-									
J852-LVA-UNI-01	企料組裝圖	24	-									
J852-LVA-UNI-01A	企料組裝圖	25	-									
J852-LVA-UNI-02	企料組裝圖	26	-									
J852-LVA-UNI-02A	企料組裝圖	27	-									

圖則登記表 DRAWING REGISTER												
				接收日期 Receiving Date (適用於客戶圖則)								
工程名稱 Project Title:		亞畢老街		年								
		大樓百頁鋁料加工		月								
工程編號 Project No:		J-852		日								
分發予 Distributed To				發出日期 Issued Date								
				年	20	20						
				月	09	09						
				日	24	26						
圖則編號 Drg. No.		圖則名稱 Drawing Title		修訂編號 Revision No.								
J852-LVA-UN1-03		企料組裝圖		28	-							
J852-LVA-UN1-03A		企料組裝圖		29	-							
J852-LVA-UN1-04		百頁玉組裝圖		30	-							
J852-LVA-UN1-04A		百頁玉組裝圖		31	-							
J852-LVA-UN1-05		百頁玉組裝圖		32	-							
J852-LVA-UN1-05A		百頁玉組裝圖		33	-							
J852-LVA-UN1-06		百頁玉組裝圖		34	-							
J852-LVA-UN1-07		百頁玉組裝圖		35	-							
LLC		派位圖		36	-	A						
LLCa		派位圖		37	-	A						
J852-LVA-M05A		橫料加工圖		38	-	新增						
J852-LVA-M07		橫料加工圖		39	-	新增						
J852-LVA-M07A		橫料加工圖		40	-	新增						
				41	-							

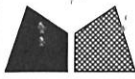

美特鋁質有限公司
MIDI Aluminium Fabricator Ltd.

工程號


J852

地盤


亞皆老街

送工地


序號	物料編號	數量	使用位置	樓層
01	LVA01-M04	18	LLC-頂左	T1/(1F~21F)
02	LVA01-M04	18	LLC-頂左	T2/(1F~21F)
03	LVA01-M04	18	LLC-頂左	T3/(1F~21F)
04	LVA01-M04	2	LLCa-頂左	T1/(22F~23F)
05	LVA01-M04	2	LLCa-頂左	T2/(22F~23F)
06	LVA01-M04	2	LLCa-頂左	T3/(22F~23F)

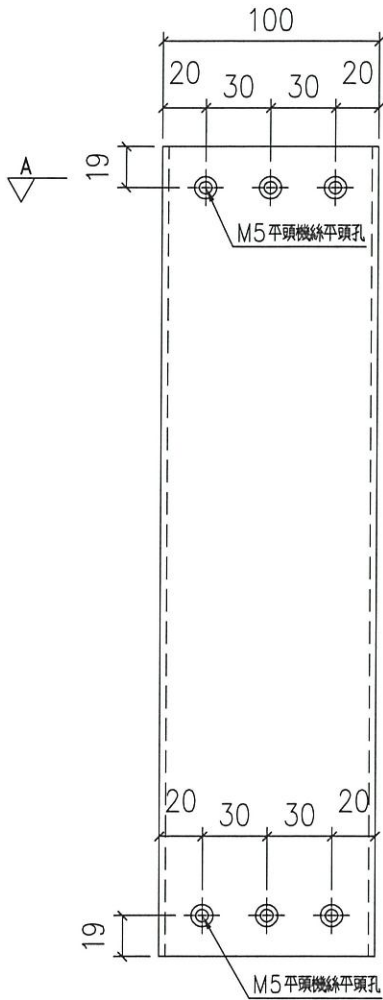


外左

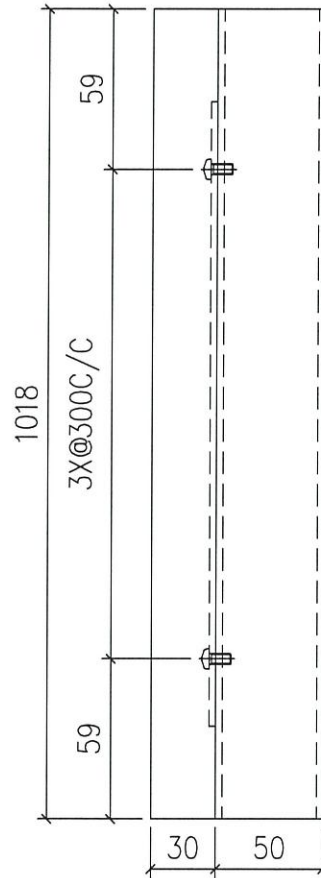

正面

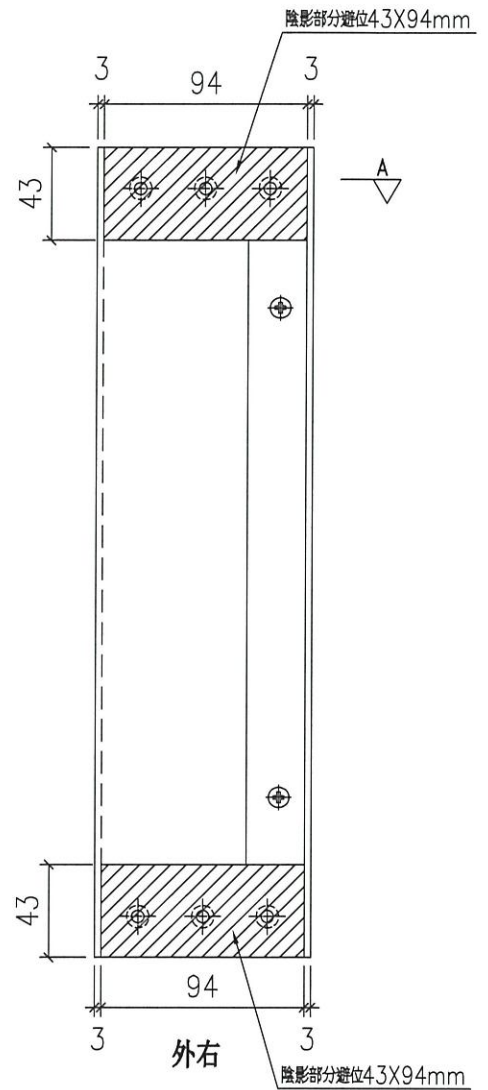


外右

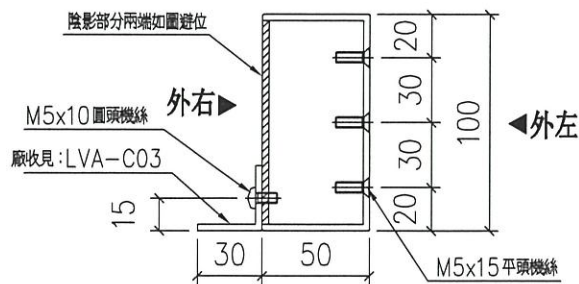

正面

SECTION: A-A

名稱	100X50X3 鋁通/頂底橫	制圖	LHR	2020.09.20	修改	A	
材料	PE00E3005	復核	-	-	日期	2020.09.26	
顏色	UCT806812XL-3	批准			圖號	J852-LVA-M04	

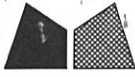

美特鋁質有限公司
MIDI Aluminium Fabricator Ltd.

工程號


J852

地盤


亞皆老街

送工地


序號	物料編號	數量	使用位置	樓層
01	LVA01-M04A	18	LLC-頂右	T1/(1F~21F)
02	LVA01-M04A	18	LLC-頂右	T2/(1F~21F)
03	LVA01-M04A	18	LLC-頂右	T3/(1F~21F)
04	LVA01-M04A	2	LLCa-頂右	T1/(22F~23F)
05	LVA01-M04A	2	LLCa-頂右	T2/(22F~23F)
06	LVA01-M04A	2	LLCa-頂右	T3/(22F~23F)

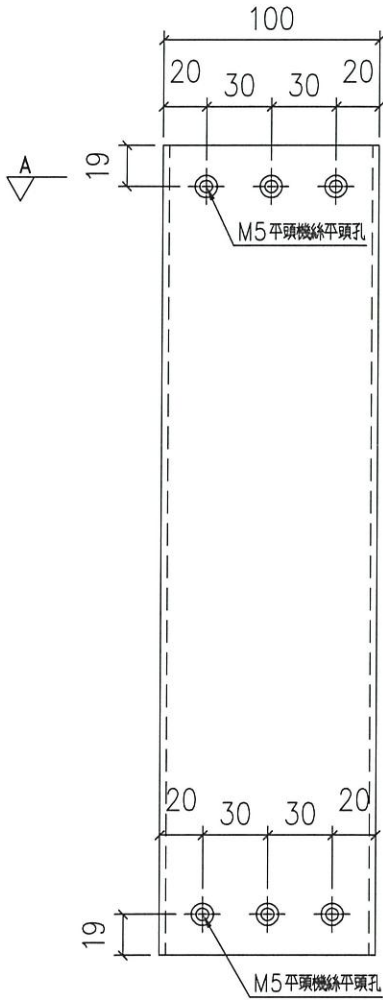


外左

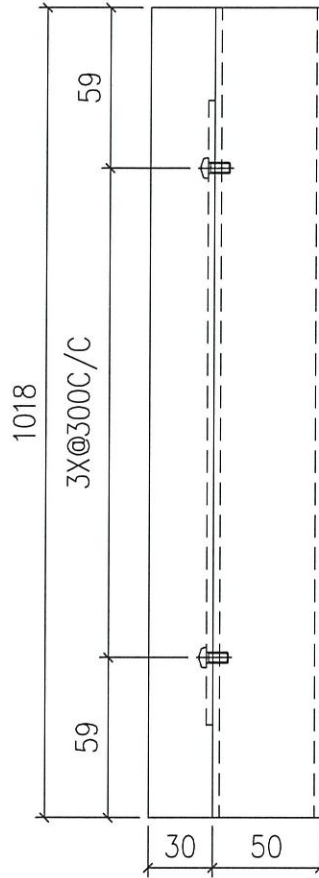

正面

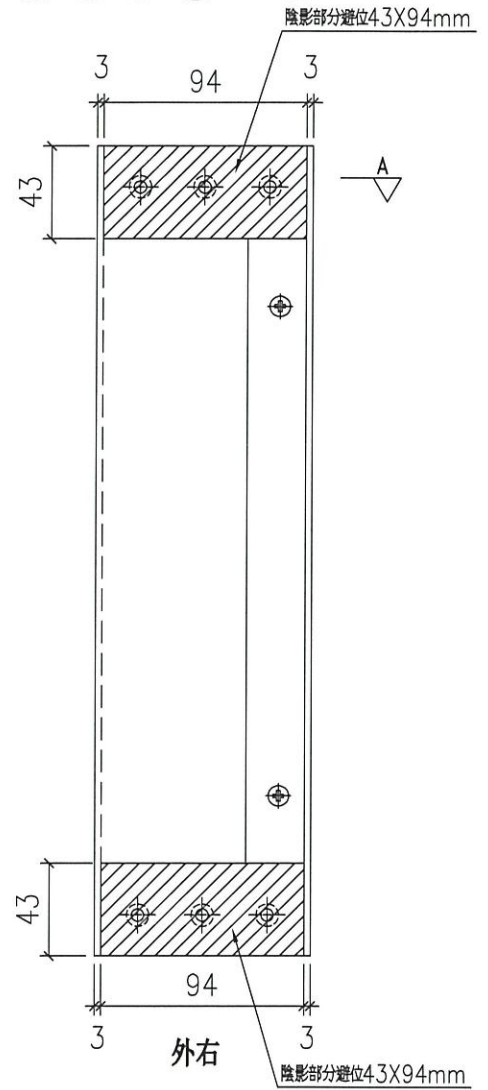


外右

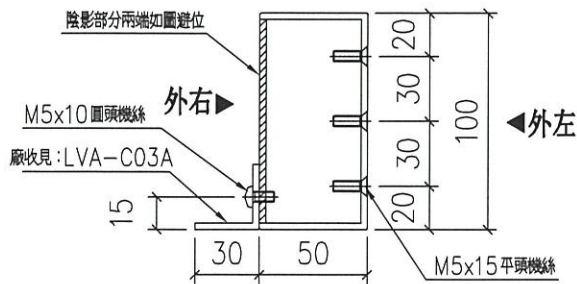

正面

SECTION: A-A

名稱	100X50X3鋁通/頂底橫	制圖	LHR	2020.09.20	修改	A	
材料	PE00E3005	復核	-	-	日期	2020.09.26	
顏色	UCT806812XL-3	批准			圖號	J852-LVA-M04A	

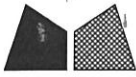

美特鋁質有限公司

MIDI Aluminium Fabricator Ltd.

工程號


J852

地盤


亞皆老街

送工地


序號	物料編號	數量	使用位置	樓層
01	LVA01-M05	18	LLC-頂橫/中	T1/(1F~21F)
02	LVA01-M05	18	LLC-頂橫/中	T2/(1F~21F)
03	LVA01-M05	18	LLC-頂橫/中	T3/(1F~21F)
04	LVA01-M05	2	LLCa-頂橫/中	T1/(22F~23F)
05	LVA01-M05	2	LLCa-頂橫/中	T2/(22F~23F)
06	LVA01-M05	2	LLCa-頂橫/中	T3/(22F~23F)

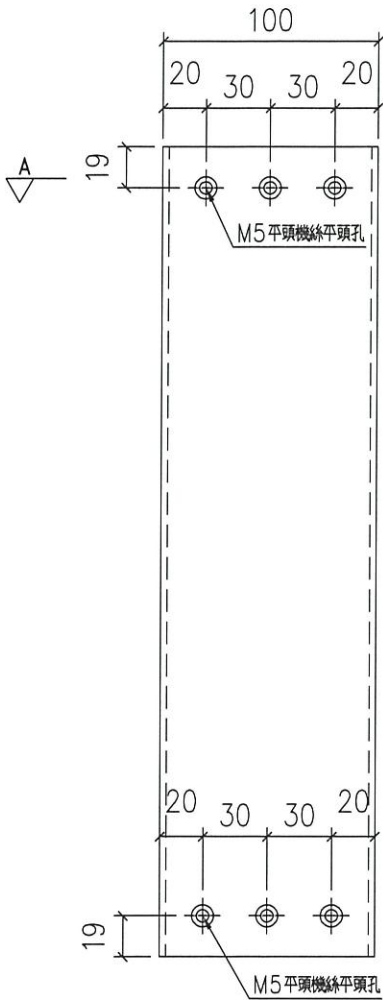


外左

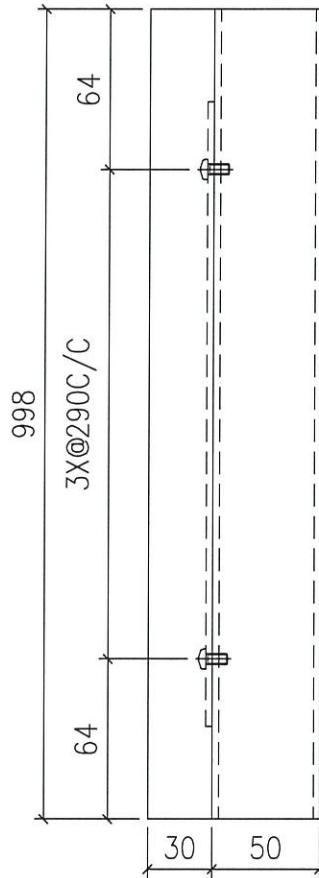

正面

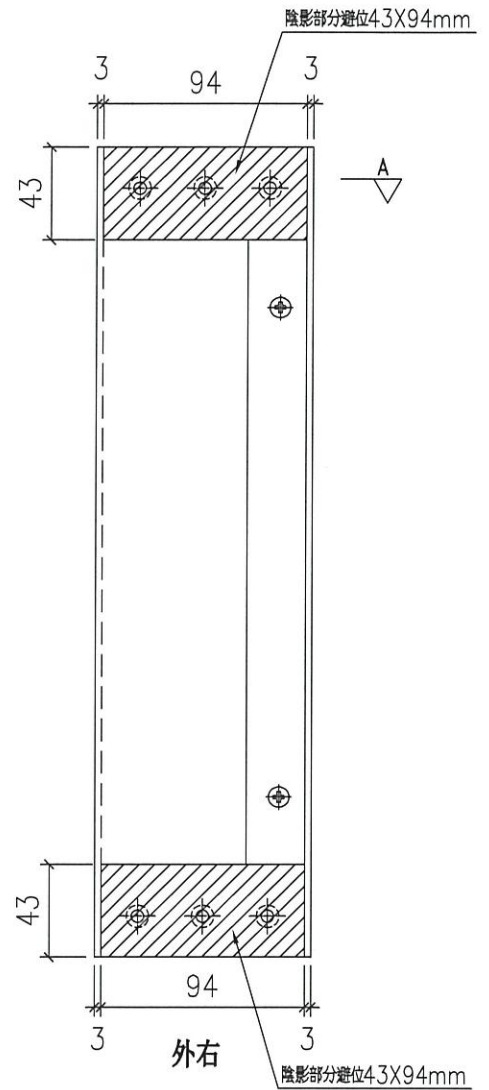


外右

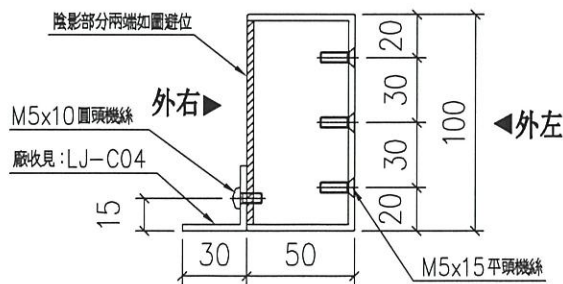

正面

SECTION: A-A

名稱	100X50X3 鋁通/頂底橫	制圖	LHR	2020.09.20	修改	A	
材料	PE00E3005	復核	-	-	日期	2020.09.26	
顏色	UCT806812XL-3	批准			圖號	J852-LVA-M05	

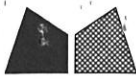

美特鋁質有限公司

MIDI Aluminium Fabricator Ltd.

工程號


J852

地盤


亞皆老街

送工地


序號	物料編號	數量	使用位置	樓層
01	LVA01-M05A	18	LLC-底橫/中	T1/(1F~21F)
02	LVA01-M05A	18	LLC-底橫/中	T2/(1F~21F)
03	LVA01-M05A	18	LLC-底橫/中	T3/(1F~21F)
04	LVA01-M05A	2	LLCa-底橫/中	T1/(22F~23F)
05	LVA01-M05A	2	LLCa-底橫/中	T2/(22F~23F)
06	LVA01-M05A	2	LLCa-底橫/中	T3/(22F~23F)

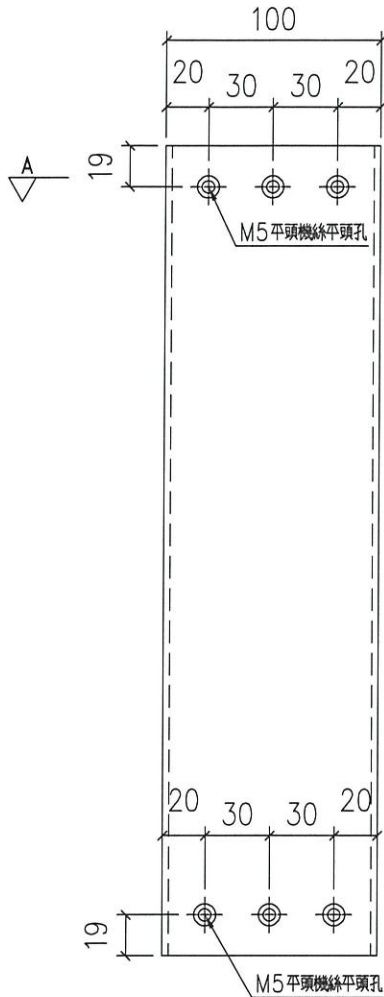


外左

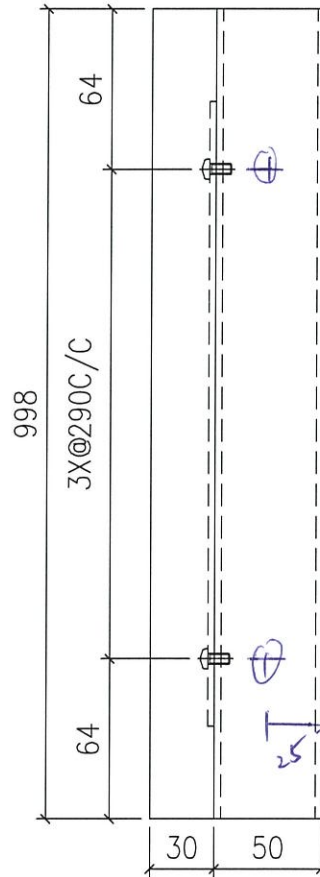

正面

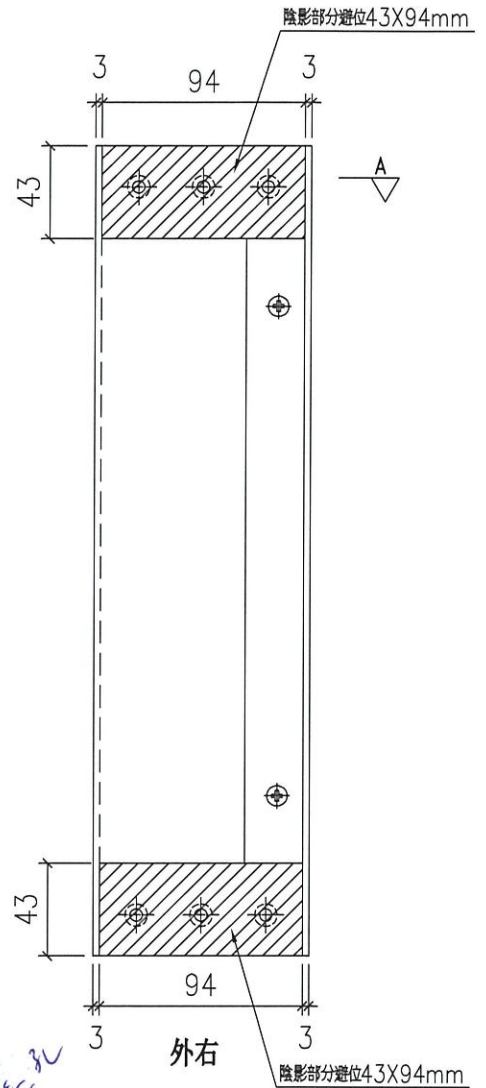

外右

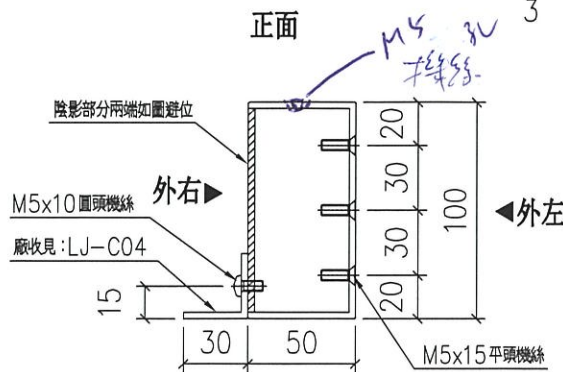


正面

SECTION: A-A

新增圖

名稱	100X50X3 鋁通/頂底橫	制圖	LHR	2020.09.20	修改	-		
材料	PE00E3005	復核	-	-	日期	-		
顏色	UCT806812XL-3	批准			圖號	J852-LVA-M05A		

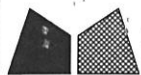

美特鋁質有限公司
MIDI Aluminium Fabricator Ltd.


工程號

J852

地盤


亞皆老街

工廠用

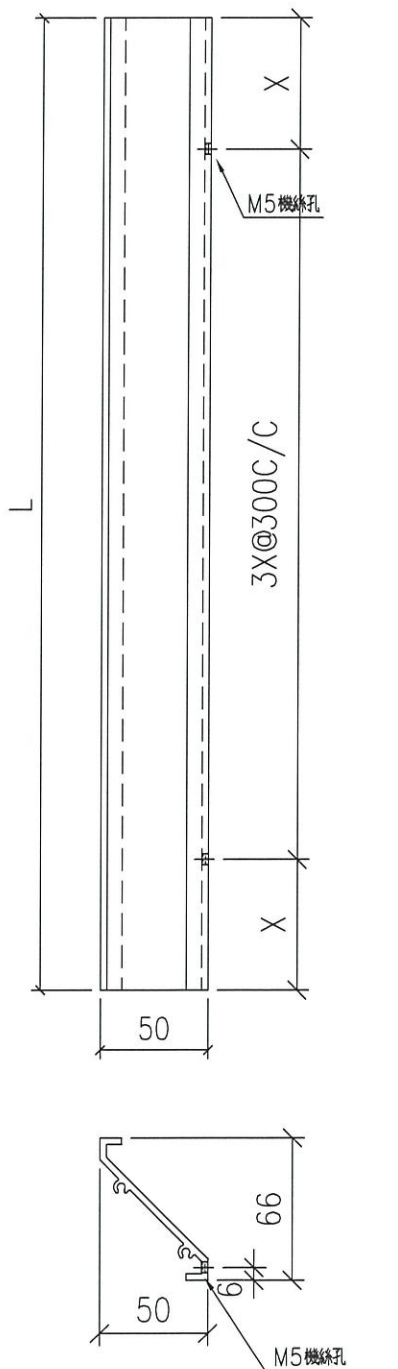

序號	物料編號	L(mm)	X(mm)	數量	使用位置	樓層
01	M06A-01	1012	56	144	LLC/兩邊	T1/(1F~21F)
02	M06A-01	1012	56	144	LLC/兩邊	T2/(1F~21F)
03	M06A-01	1012	56	144	LLC/兩邊	T3/(1F~21F)
04	M06A-02	992	46	72	LLC/中間	T1/(1F~21F)
05	M06A-02	992	46	72	LLC/中間	T2/(1F~21F)
06	M06A-02	992	46	72	LLC/中間	T2/(1F~21F)
07	M06A-01	1012	56	16	LLC/兩邊	T1/(22F~23F)
08	M06A-01	1012	56	16	LLC/兩邊	T2/(22F~23F)
09	M06A-01	1012	56	16	LLC/兩邊	T2/(22F~23F)
10	M06A-02	992	46	8	LLC/中間	T1/(22F~23F)
11	M06A-02	992	46	8	LLC/中間	T2/(22F~23F)
12	M06A-02	992	46	8	LLC/中間	T2/(22F~23F)

名稱	"50"百葉片	制圖	LHR	2020.09.20	修改	A		
材料	X843331	復核	-	-	日期	2020.09.26		
顏色	UCT806812XL-3	批准			圖號	J852-LVA-M06A		

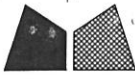

美特鋁質有限公司
MIDI Aluminium Fabricator Ltd.

工程號


J852

地盤


亞皆老街

送工地


序號	物料編號	數量	使用位置	樓層
01	LVA01-M07	18	LLC-底右	T1/(1F~21F)
02	LVA01-M07	18	LLC-底右	T2/(1F~21F)
03	LVA01-M07	18	LLC-底右	T3/(1F~21F)
04	LVA01-M07	2	LLCa-底右	T1/(22F~23F)
05	LVA01-M07	2	LLCa-底右	T2/(22F~23F)
06	LVA01-M07	2	LLCa-底右	T3/(22F~23F)

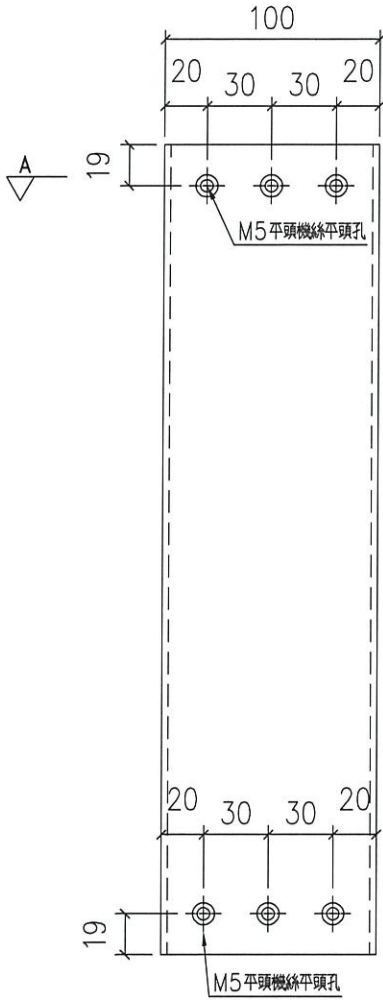


外左

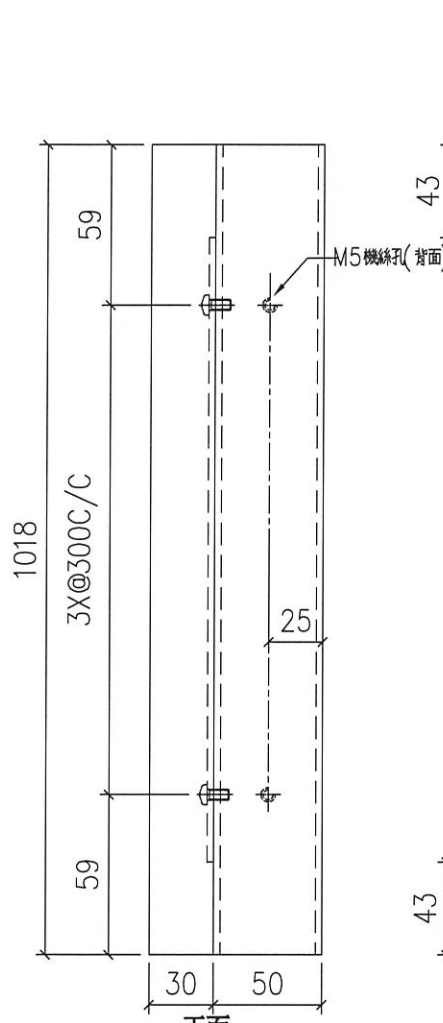

正面

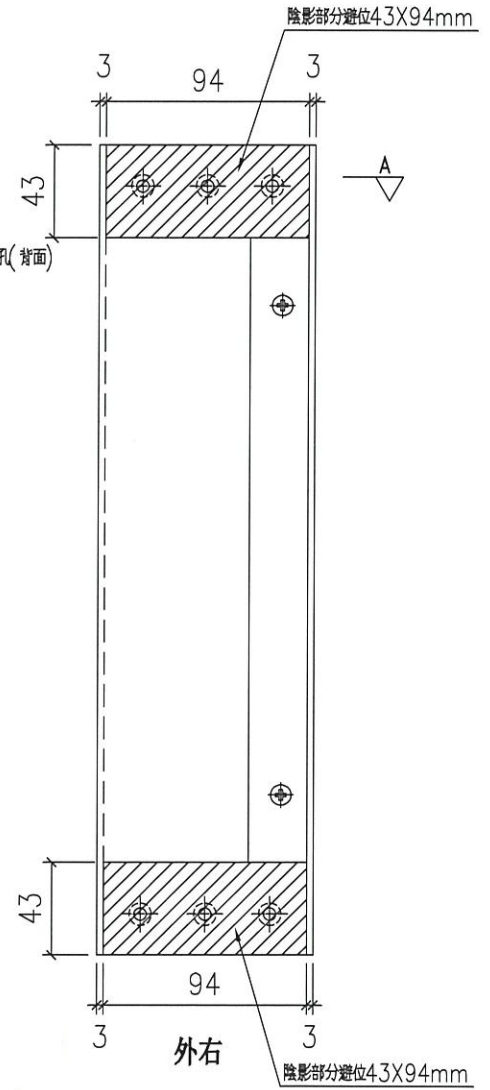

外右

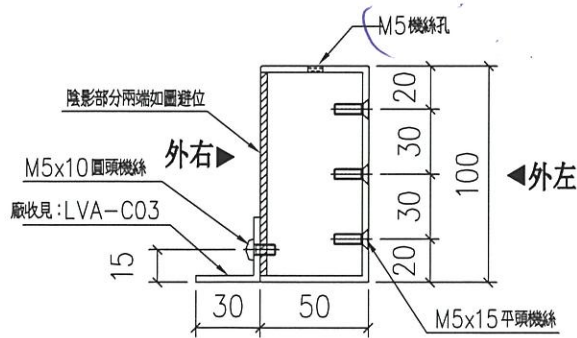


正面

SECTION: A-A

新增圖

名稱	100X50X3 鋁通/頂底橫	制圖	LHR	2020.09.20	修改	-		
材料	PE00E3005	復核	-	-	日期	-		
顏色	UCT806812XL-3	批準			圖號	J852-LVA-M07		

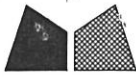

美特鋁質有限公司
MIDI Aluminium Fabricator Ltd.

工程號


J852

地盤


亞皆老街

送工地


序號	物料編號	數量	使用位置	樓層
01	LVA01-M07A	18	LLC-底左	T1/(1F~21F)
02	LVA01-M07A	18	LLC-底左	T2/(1F~21F)
03	LVA01-M07A	18	LLC-底左	T3/(1F~21F)
04	LVA01-M07A	2	LLCa-底左	T1/(22F~23F)
05	LVA01-M07A	2	LLCa-底左	T2/(22F~23F)
06	LVA01-M07A	2	LLCa-底左	T3/(22F~23F)

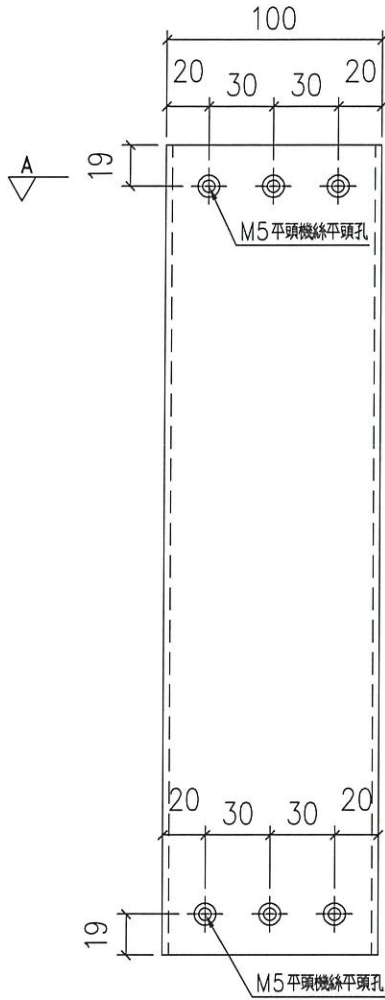


外左

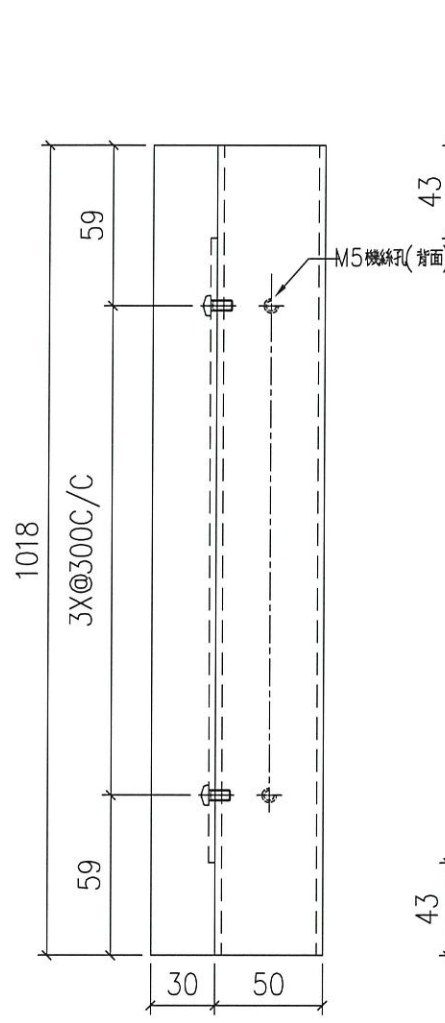

正面

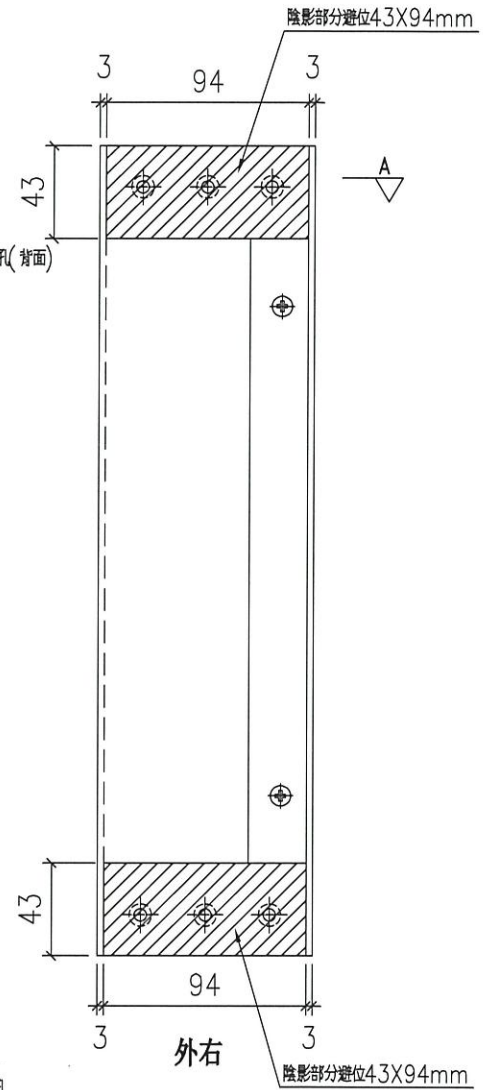

外右

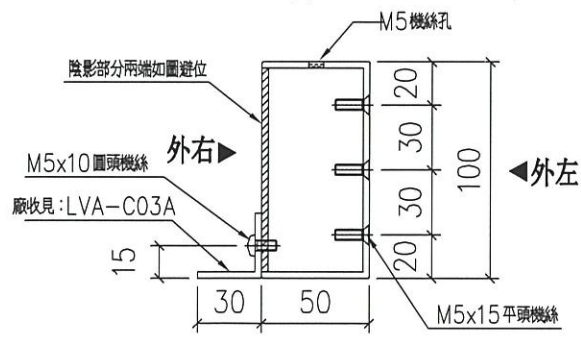


正面

SECTION: A-A

新增圖

名稱	100X50X3 鋁通/頂底橫	制圖	LHR	2020.09.20	修改	-	
材料	PE00E3005	復核	-	-	日期	-	
顏色	UCT806812XL-3	批準			圖號	J852-LVA-M07A	

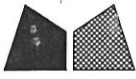

美特鋁質有限公司

MIDI Aluminium Fabricator Ltd.

工程號

J852




地盤

亞皆老街


序号	物料編號	數量	使用位置	樓層
01	LVA-C03	36	LVA-M04/M07	T1 (1F~21F)
02	LVA-C03	36	LVA-M04/M07	T2 (1F~21F)
03	LVA-C03	36	LVA-M04/M07	T3 (1F~21F)
04	LVA-C03	4	LVA-M04/M07	T1 (22F~23F)
05	LVA-C03	4	LVA-M04/M07	T2 (22F~23F)
06	LVA-C03	4	LVA-M04/M07	T3 (22F~23F)

工廠用

右

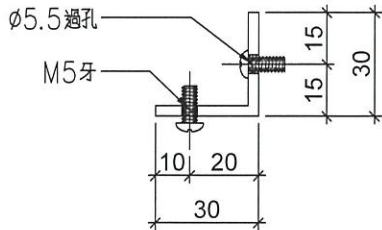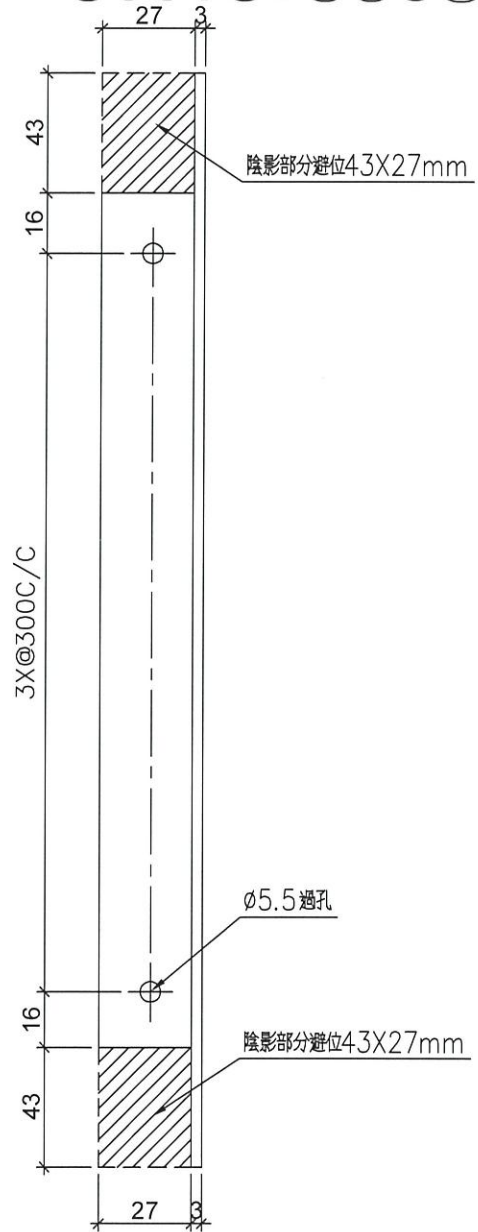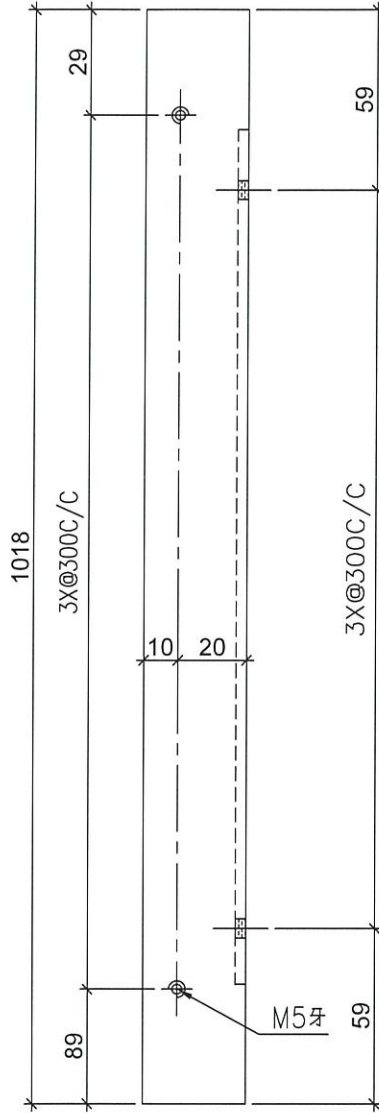

名稱	30*30*3mm 鋁角	制圖	LHR	2020.09.20	修改	A		
材料	MH00001026	復核	-	-	日期	2020.09.26		
顏色	MILL	批准			圖號	J852-LVA-C03		

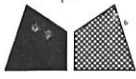

美特鋁質有限公司
MIDI Aluminium Fabricator Ltd.

工程號

J852




地盤

亞皆老街

序号	物料編號	數量	使用位置	樓層
01	LVA-C03A	36	LVA-M04A/M07A	T1 (1F~21F)
02	LVA-C03A	36	LVA-M04A/M07A	T2 (1F~21F)
03	LVA-C03A	36	LVA-M04A/M07A	T3 (1F~21F)
04	LVA-C03A	4	LVA-M04A/M07A	T1 (22F~23F)
05	LVA-C03A	4	LVA-M04A/M07A	T2 (22F~23F)
06	LVA-C03A	4	LVA-M04A/M07A	T3 (22F~23F)

工廠用

右

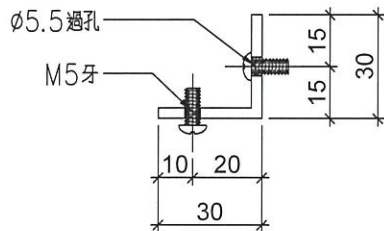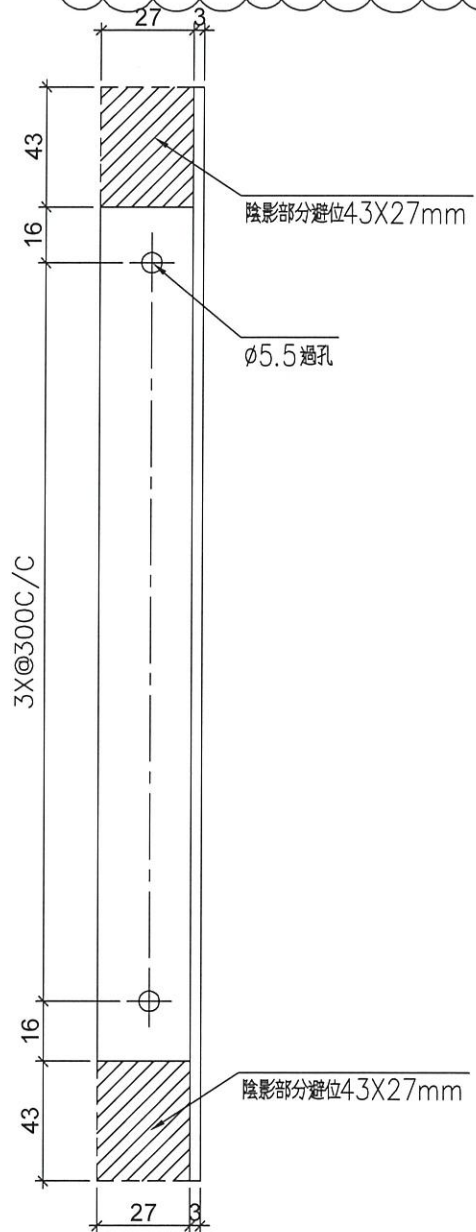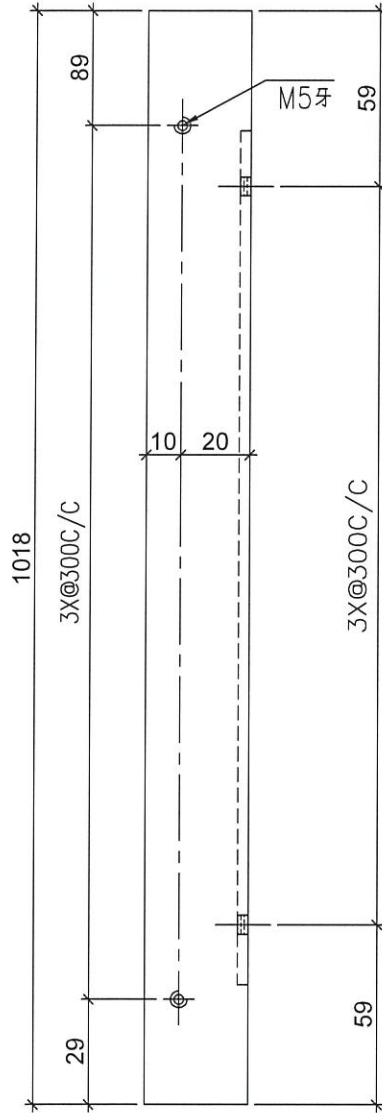

名稱	30*30*3mm 鋁角	制圖	LHR	2020.09.20	修改	A	
材料	MH00001026	復核	-	-	日期	2020.09.26	
顏色	MILL	批准			圖號	J852-LVA-C03A	



美特鋁質 有限公司
MIDI Aluminium Fabricator Ltd.

工程號

J852




地盤

亞皆老街

序号	物料編號	數量	使用位置	樓層
01	LVA-C04	36	LVA-M05/M05A	T1 (1F~21F)
02	LVA-C04	36	LVA-M05/M05A	T2 (1F~21F)
03	LVA-C04	36	LVA-M05/M05A	T3 (1F~21F)
04	LVA-C04	4	LVA-M05/M05A	T1 (22F~23F)
05	LVA-C04	4	LVA-M05/M05A	T2 (22F~23F)
06	LVA-C04	4	LVA-M05/M05A	T3 (22F~23F)


工廠用

右

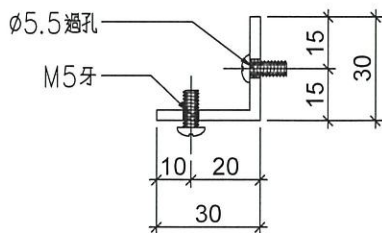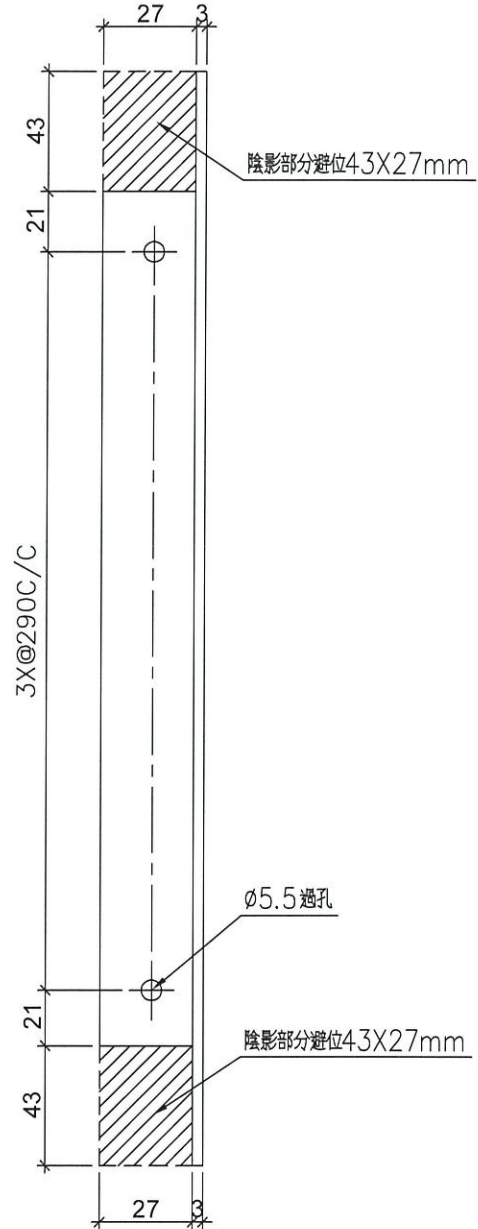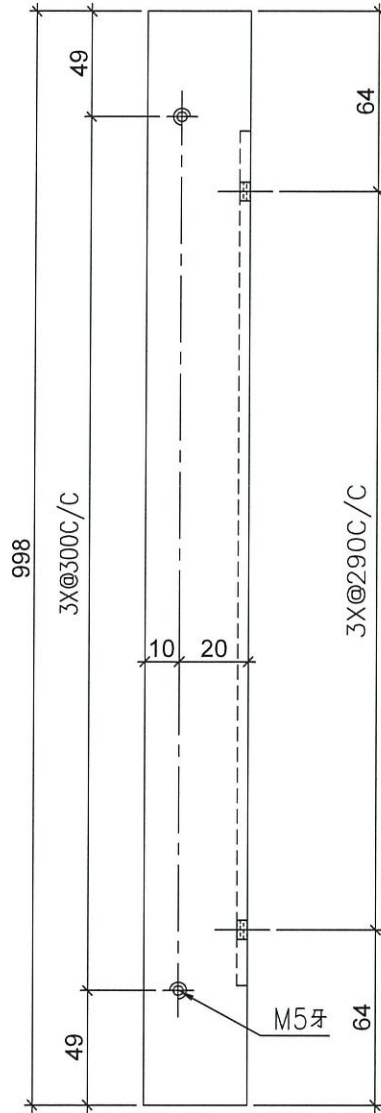

名稱	30*30*3mm 鋁角	制圖	LHR	2020.09.20	修改	A		
材料	MH00001026	復核	-	-	日期	2020.09.26		
顏色	MILL	批准			圖號	J852-LVA-C04		

派位圖

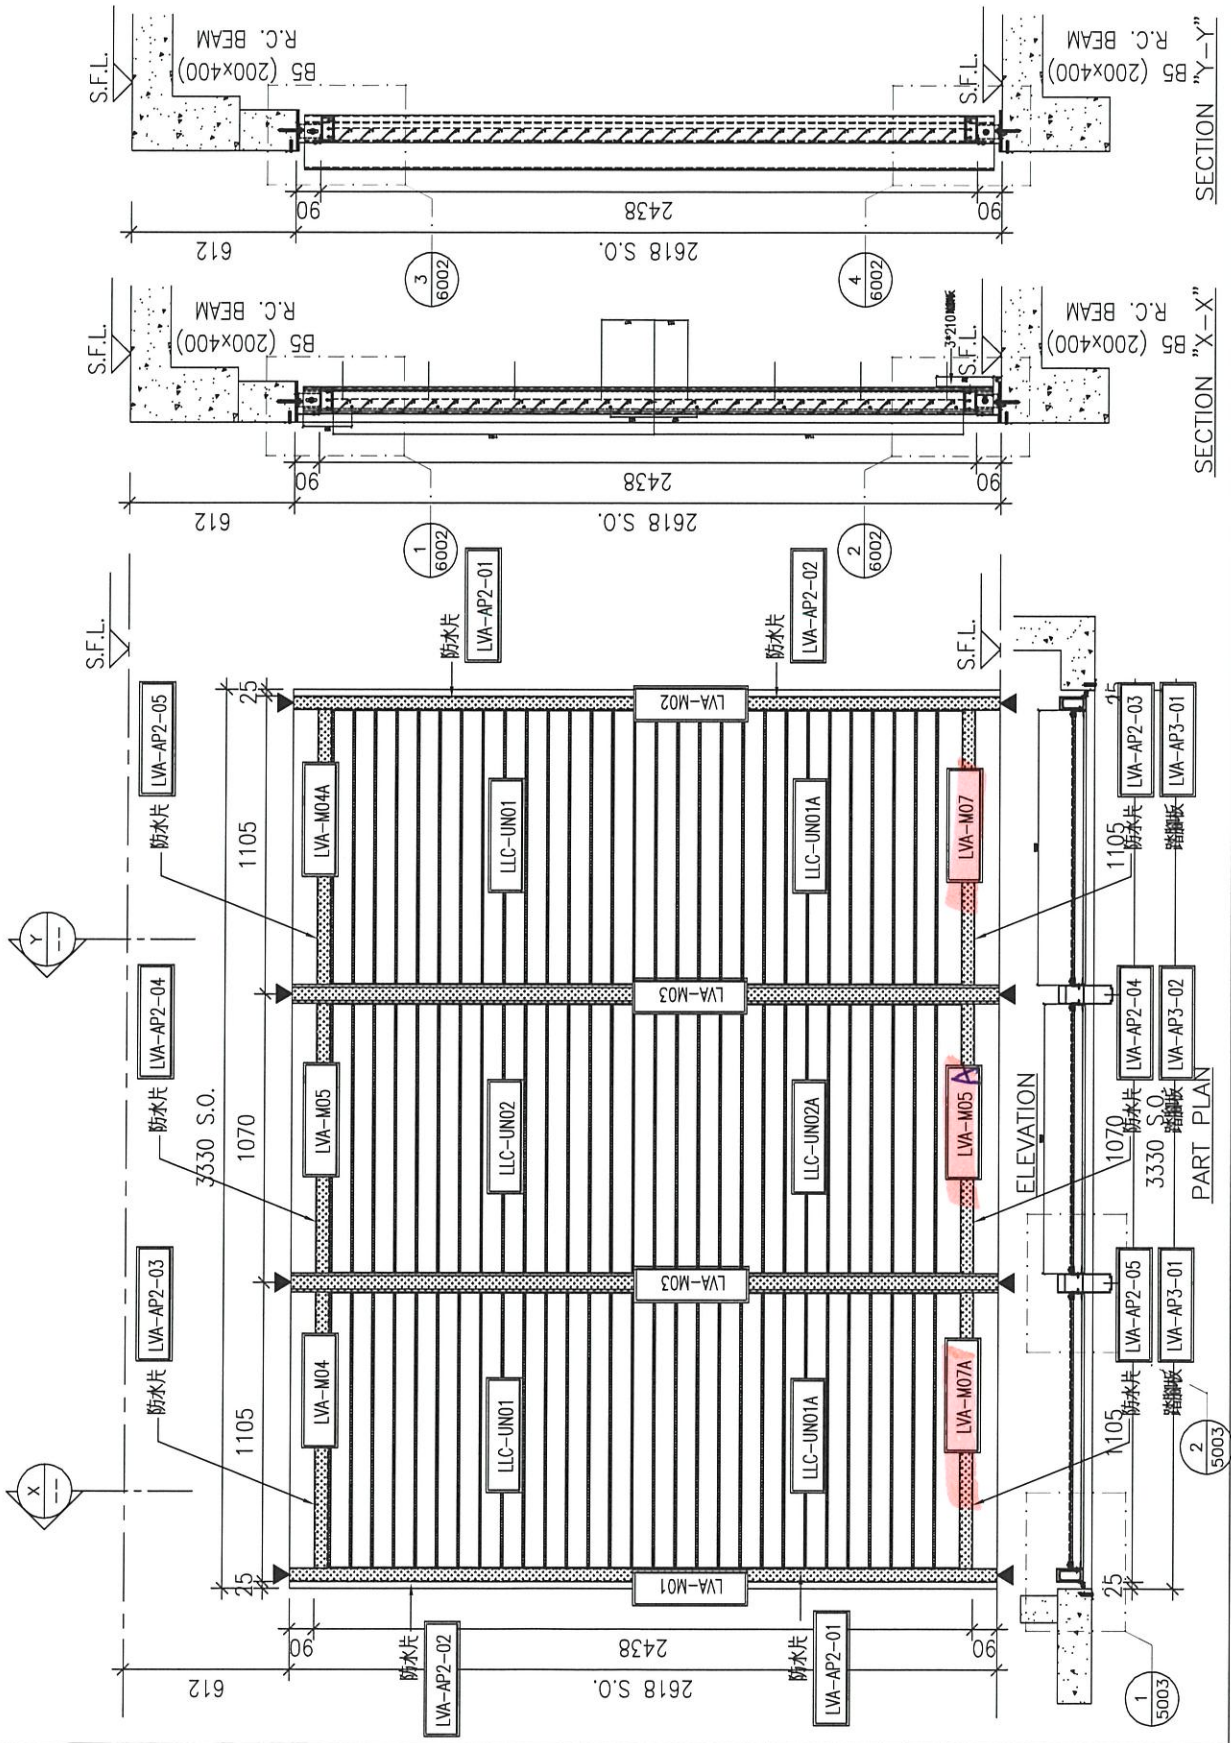

LLC
 1/F ~ 21/F(4, 13, 14 OMITTED) (TOWER 1 & 2 & 3)
 A/C PLANT ROOM
 WEATHERPROOF LOUVER (70% FREE AREA)

鋁材開料總表

工程號碼: J852 工程名稱: 大樓百頁玉/3層數

序號	鋁料編號	名稱	表面處理		開料長度	實用長料總數量		浪費率(%)
			顏色	層厚		支數	長度	
1	X843331				5600	157	879200	9.04
2	20x3巴				5700	57	324900	11.96

送至: _____

由: _____

日期: _____

簡短說明: _____

共3頁 第1頁

打印日期: 26/9/2020 打印時間: 16:38

工程號碼:J852, 工程名稱:大樓百頁玉/3層數
開料長度:5700, 總長料支數:57, 總開料支數:270
鋸片厚度(mm):6, 料頭尾總切除(mm):50, 浪費率(%):11.96

鋁材開料清單 20x3巴

窗號	編號(用料狀況)	實用長度(長料開數)	需要 支數	開料 支數	長料 支數	餘料 支數	編號(剩餘長度)
LVA-C05	1-14	1192.0	54	54	14	0	1-13@(858)x13 14@(3254)x1
LVA-C05A	15-27	1144.0	54	52	13	0	15-27@(1050)x13
LVA-C05A	(餘料)14	1144.0		2	0	1	14@(954)x1
LVA-C06-1	28-46	966.0	108	95	19	0	28-46@(790)x19
LVA-C06-1	(餘料)15-27	966.0		13	0	13	15-27@(78)x13
LVA-C06-2	47-57	946.0	54	53	11	0	47-56@(890)x10 57@(2794)x1
LVA-C06-2	(餘料)14	946.0		1	0	1	14@(2)x1

工程號碼: J852, 工程名稱: 大樓百頁玉/3層數
開料長度: 5600, 總長料支數: 157, 總開料支數: 783
鋸片厚度(mm): 6, 料頭尾總切除(mm): 50, 浪費率(%): 9.04

鋁材開料清單 X843331

窗號	編號(用料狀況)	實用長度(長料開數)	需要 支數	開料 支數	長料 支數	餘料 支數	編號(剩餘長度)
LVA-M06-01, LVA-M06A-01	1-105	1012.0	522	520	105	0	1-93@(460)x93 94@(2496)x1 95-104@(460)x10 105@(3514)x1
LVA-M06A-01	(餘料)94	1012.0		2	0	1	94@(460)x1
LVA-M06-02, LVA-M06A-01	106-157	992.0	261	254	52	0	106-151@(560)x46 152@(4552)x1 153-156@(560)x4 157@(2556)x1
LVA-M06-02, LVA-M06A-01	(餘料)105, 152	992.0		7	0	2	105@(520)x1 152@(560)x1

鋁材開料總表

工程號碼: J852 工程名稱: 大樓百頁框/5層數

序號	鋁料編號	名稱	表面處理		開料長度	實用長料總數量		浪費率(%)
			顏色	層厚		支數	長度	
1	100x50x3通				5700	33	188100	9.55
2	X85771				5700	15	85500	14.70
3	20x20x3角				5700	15	85500	12.67
4	30x30x3角				5500	18	99000	6.61
5	40x40x6角				5800	3	17400	10.17

送至: _____

由: _____

日期: _____

簡短說明: _____

共333頁 第1頁

打印日期: 26/9/2020 打印時間: 16:31

工程號碼:J852, 工程名稱:大樓百頁框/5層數

開料長度:5800, 總長料支數:3, 總開料支數:180

鋸片厚度(mm):6, 料頭尾總切除(mm):50, 浪費率(%):10.17

鋁材開料清單 40x40x6角

窗號	編號(用料狀況)	實用長度(長料開數)	需要 支數	開料 支數	長料 支數	餘料 支數	編號(剩餘長度)
LVA-C01	1-3	80.0	180	180	3	0	1-2@(74)x2 3@(1622)x1

鋁材開料清單 30x30x3角

窗號	編號(用料狀況)	實用長度(長料開數)	需要 支數	開料 支數	長料 支數	餘料 支數	編號(剩餘長度)
LVA-C03, LVA-C03A	1-12	1018.0	60	60	12	0	1-12@(330)x12
LVA-C04	13-18	998.0	30	30	6	0	13-18@(430)x6

工程號碼: J852, 工程名稱: 大樓百頁框/5層數
 開料長度: 5700, 總長料支數: 15, 總開料支數: 30
 鋸片厚度(mm): 6, 料頭尾總切除(mm): 50, 浪費率(%): 12.67

鋁材開料清單 20x20x3角

窗號	編號(用料狀況)	實用長度(長料開數)	需要 支數	開料 支數	長料 支數	餘料 支數	編號(剩餘長度)
LVA-C02	1-15	2458.0	30	30	15	0	1-15@(722)x15

工程號碼: J852, 工程名稱: 大樓百頁框/5層數
 開料長度: 5700, 總長料支數: 15, 總開料支數: 30
 鋸片厚度(mm): 6, 料頭尾總切除(mm): 50, 浪費率(%): 14.7

鋁材開料清單 X85771

窗號	編號(用料狀況)	實用長度(長料開數)	需要 支數	開料 支數	長料 支數	餘料 支數	編號(剩餘長度)
LVA-M03	1-15	2400.0	30	30	15	0	1-15@(838)x15

工程號碼: J852, 工程名稱: 大樓百頁框/5層數
開料長度: 5700, 總長料支數: 33, 總開料支數: 120
鋸片厚度(mm): 6, 料頭尾總切除(mm): 50, 浪費率(%): 9.55

鋁材開料清單 100x50x3通

窗號	編號(用料狀況)	實用長度(長料開數)	需要 支數	開料 支數	長料 支數	餘料 支數	編號(剩餘長度)
LVA-M01, LVA-M02	1-15	2558.0	30	29	15	0	1-7@(522)x7 8@(3086)x1 9-15@(522)x7
LVA-M02	(餘料)8	2558.0		1	0	1	8@(522)x1
LVA-M04, LVA-M04A, LVA-M07, LVA-M07A	16-27	1018.0	60	60	12	0	16-27@(530)x12
LVA-M05, LVA-M05A	28-33	998.0	30	30	6	0	28-33@(630)x6