

工程指示 / 要求簡箋(E.I.)

工程指示編號：EI / 2491 / 20

修改版次：E

工程編號：J - 852

工程名稱：亞皆老街中電

工程項目：大樓百葉 鋁料加工圖+ 雀網

收件人：生統

發件人：Ant Yeung

日期：30/11/2020

要求提供 /  確認 事項：

- |                                    |                                     |                               |
|------------------------------------|-------------------------------------|-------------------------------|
| <input type="checkbox"/> 初步鋁料 B.M. | <input type="checkbox"/> 加工拆圖，然後生產  | <input type="checkbox"/> 尺寸表  |
| <input type="checkbox"/> 正式鋁料 B.M. | <input type="checkbox"/> 技術上資料 / 指示 | <input type="checkbox"/> 報價   |
| <input type="checkbox"/> 配件 B.M.   | <input type="checkbox"/> 樣辦或貨品說明書   | <input type="checkbox"/> 分判合約 |

內容：

E 版：請按修改加工圖生產大樓百葉( )供地盆用；另新增加工圖(Z-A01) 供廠用

BM 表顯示 MO2 廠用配件數量，參考用，不用再訂貨

D 版：LVA-M03A (只放行首 5 層百葉框料) 其餘再待通知再生產。

C 版：雀網壓巴 BM 已訂 Mill 料，用 mill 料生產

B 版：M03, M03A。

A 版：因 BD 要加踢腳板，橫料加孔。

注意：百葉框料 分批生產。(先生產 5 層) 2,3,5,6,7/F

百葉玉料 先生產 3,5,6/F (3 層) ，

分座包扎 2020.10.13 先到 T3 的

謝謝

請在 2020.12.15 前完成上列要求。

附有關圖紙 / 文件：3 頁派位圖+9 頁

以上項目為：

- 原合約工程包                       原合約工程加 / 減賬                       新工程報價

原因：-

分發東莞各部門：

- |                                                              |                                                                                   |                                                                                  |                                                                |
|--------------------------------------------------------------|-----------------------------------------------------------------------------------|----------------------------------------------------------------------------------|----------------------------------------------------------------|
| <input type="checkbox"/> 生產技術總監 <input type="checkbox"/> 連附件 | <input type="checkbox"/> 技術部 <input type="checkbox"/> 連附件                         | <input type="checkbox"/> 生產部 <input type="checkbox"/> 連附件                        | <input type="checkbox"/> 機械設計部 <input type="checkbox"/> 連附件    |
| <input type="checkbox"/> 採購部 <input type="checkbox"/> 連附件    | <input checked="" type="checkbox"/> 生產統籌部 <input checked="" type="checkbox"/> 連附件 | <input checked="" type="checkbox"/> 小羅&清 <input checked="" type="checkbox"/> 連附件 |                                                                |
| <input type="checkbox"/> 質檢部 <input type="checkbox"/> 連附件    | <input type="checkbox"/> 會計部 <input type="checkbox"/> 連附件                         | <input type="checkbox"/> 報關組 <input type="checkbox"/> 連附件                        | <input type="checkbox"/> 其他 _____ <input type="checkbox"/> 連附件 |

分發其他分判：

- 水洪  連附件

分發香港各部門：

- |                                                           |                                                            |                                                           |                                                               |                              |
|-----------------------------------------------------------|------------------------------------------------------------|-----------------------------------------------------------|---------------------------------------------------------------|------------------------------|
| <input type="checkbox"/> 行政部 <input type="checkbox"/> 連附件 | <input type="checkbox"/> 會計部 <input type="checkbox"/> 連附件  | <input type="checkbox"/> 統籌部 <input type="checkbox"/> 連附件 | <input type="checkbox"/> 工程部地盤科文 <input type="checkbox"/> 連附件 | 祥哥                           |
| <input type="checkbox"/> 採購部 <input type="checkbox"/> 連附件 | <input type="checkbox"/> QS 部 <input type="checkbox"/> 連附件 | <input type="checkbox"/> 維修部 <input type="checkbox"/> 連附件 | <input type="checkbox"/> 其他 _____                             | <input type="checkbox"/> 連附件 |

傳遞編號：

HK 2744 / 20

發件人簽署：

項目經理簽署：







M02 廠用配件數量

BM編號:		A/C Code: C(2020.11.17)		修改說明:		1-因施工圖新增室內擋膠角安裝; 2-因施工圖增加頂底收口鋁板;				
序號	修改標示	配件圖號	物料編號	配件名稱	顏色	實用	後備	總數	單位	備註
1				#9x1"平頭鋼牙	A4-70	41600	400	42000	粒	用于百頁片安裝
2				M5x15圓頭機絲	A4-70	3100	100	3200	粒	用于框橫碰框企鋁碼安裝
4				M5x10圓頭機絲	A4-70	9050	150	9200	粒	用于鋁背板及雀仔網安裝
5				M5x10圓頭機絲	A4-70	4750	100	4850	粒	用于鋁框四周邊收口鋁角安裝
6				M8x70六角頭螺栓	A4-70	740	20	760	套	用于鐵通安裝 (配2平介1彈介1螺母)
7			5*5網眼/1.6mm線粗	不銹鋼雀仔網	SS-316	17	1	18	米	1100mm闊*30米長
8				4"保護膠紙	白色			260	卷	23M/卷
9				3"保護膠紙	白色			208	卷	23M/卷
10				2"保護膠紙	白色			60	卷	23M/卷
11				1"保護膠紙	白色			60	卷	23M/卷
12				泡泡膠紙	白色	20	1	21	卷	1Mx100M/卷, 用于百頁玉及散料防護包裝
13				2"透明膠紙	透明	100		100	卷	45M/卷, 用于泡泡膠紙的包裝
14				1"透明膠紙	透明	150		150	卷	45M/卷, 用于泡泡膠紙的包裝
15				M8x90六角頭螺栓	A4-70	240	10	250	套	用于X85771位鐵碼安裝 (配2平介1彈介1螺母)
16	C-新增			M5x8圓頭機絲	A4-70	1300	100	1400	粒	用于平臺企向室內擋膠角安裝
17	C-新增			#10x5/8"圓頭鋼牙	A4-70	3750	100	3850	粒	用于Z字碼安裝
							合計:	66387		

M02 5種框8層玉 5320 550 1440 850 72 72 1600



圖則登記表 DRAWING REGISTER												
				接收日期 Receiving Date (適用於客戶圖則)								
工程名稱 Project Title:	亞畢老街		年									
大樓百頁鋁料加工			月									
工程編號 Project No:	J-852		日									
分發予 Distributed To			發出日期 Issued Date									
			年	20	20	20						
			月	09	09	11						
			日	24	26	26						
圖則編號 Drg. No.	圖則名稱 Drawing Title		修訂編號 Revision No.									
J852-LVA-UN1-02A	企料組裝圖		27	-								
J852-LVA-UN1-03	企料組裝圖		28	-								
J852-LVA-UN1-03A	企料組裝圖		29	-								
J852-LVA-UN1-04	百頁玉組裝圖		30	-								
J852-LVA-UN1-04A	百頁玉組裝圖		31	-								
J852-LVA-UN1-05	百頁玉組裝圖		32	-								
J852-LVA-UN1-05A	百頁玉組裝圖		33	-								
J852-LVA-UN1-06	百頁玉組裝圖		34	-								
J852-LVA-UN1-07	百頁玉組裝圖		35	-								
LLC	派位圖		36	-	A							
LLCa	派位圖		37	-	A							
J852-LVA-M05A	橫料加工圖		38	-	新增	A						
J852-LVA-M07	橫料加工圖		39	-	新增	A						
J852-LVA-M07A	橫料加工圖		40	-	新增	A						
Z-A01			41			新增						



美特鋁質有限公司  
MIDI Aluminium Fabricator Ltd.

工程號





J852

地盤

亞皆老街

送工地

序號	物料編號	數量	使用位置	樓層
01	LVA01-M04	18	LLC-頂左	T1/(1F~21F)
02	LVA01-M04	18	LLC-頂左	T2/(1F~21F)
03	LVA01-M04	18	LLC-頂左	T3/(1F~21F)
04	LVA01-M04	2	LLCa-頂左	T1/(22F~23F)
05	LVA01-M04	2	LLCa-頂左	T2/(22F~23F)
06	LVA01-M04	2	LLCa-頂左	T3/(22F~23F)

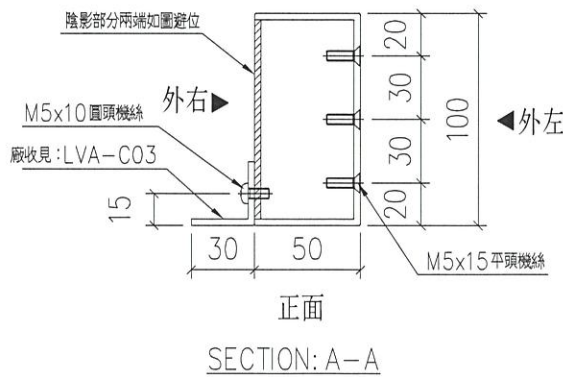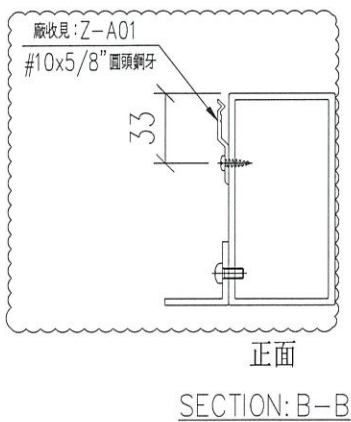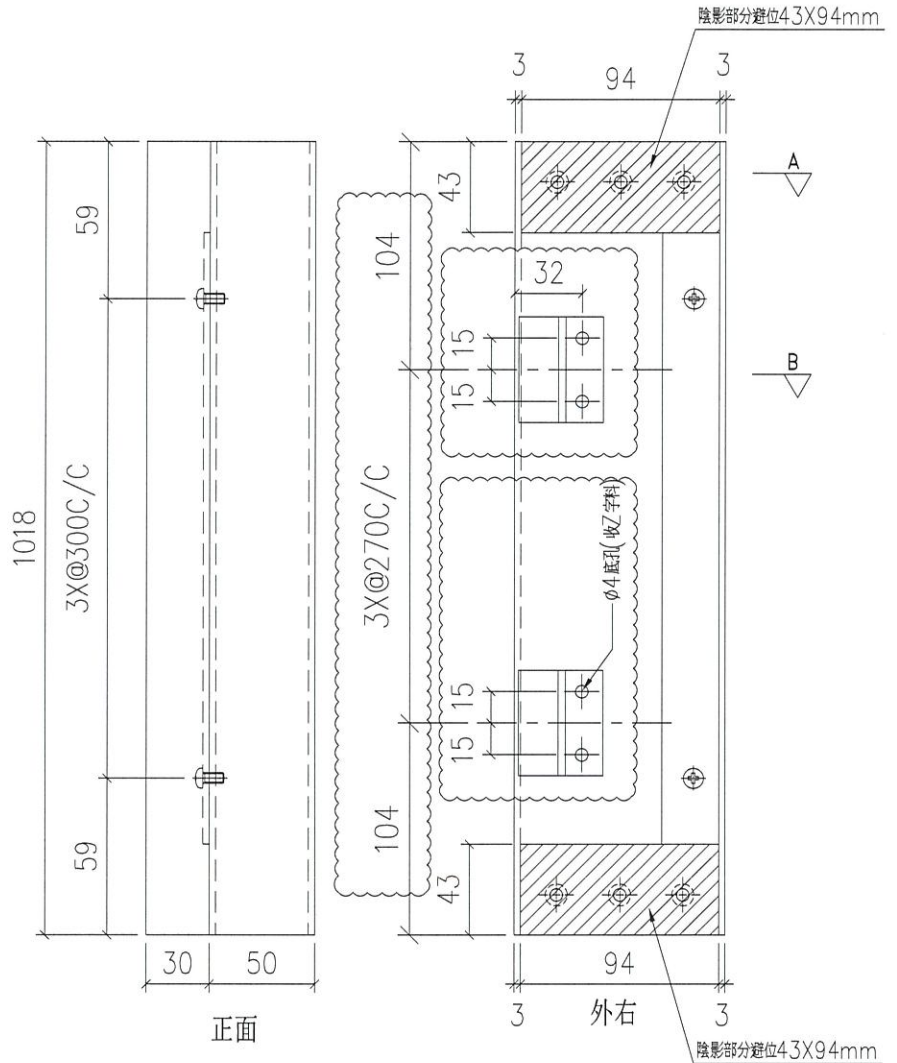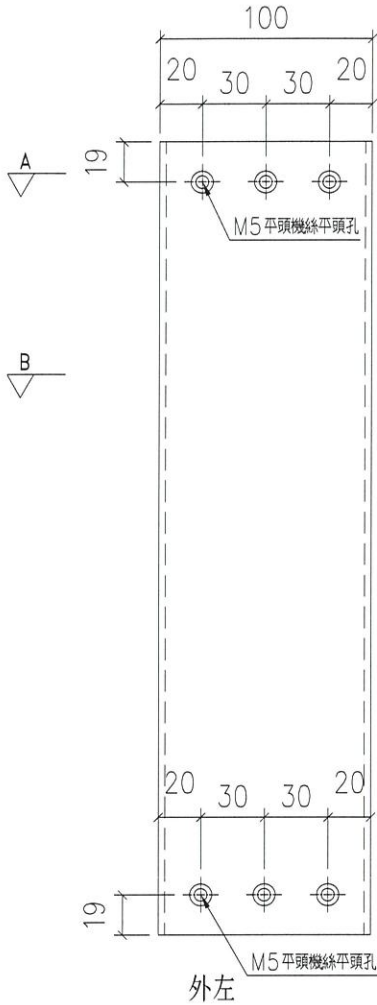

名稱	100X50X3 鋁通/頂底橫	制圖	LHR	2020.09.20	修改	A	B	
材料	PE00E3005	復核	-	-	日期	2020.09.26	2020.11.26	
顏色	UCT806812XL-3	批準			圖號	J852-LVA-M04		



美特鋁質有限公司  
MIDI Aluminium Fabricator Ltd.

工程號





J852

地盤


亞答老街

送工地

序號	物料編號	數量	使用位置	樓層
01	LVA01-M04A	18	LLC-頂右	T1/(1F~21F)
02	LVA01-M04A	18	LLC-頂右	T2/(1F~21F)
03	LVA01-M04A	18	LLC-頂右	T3/(1F~21F)
04	LVA01-M04A	2	LLCa-頂右	T1/(22F~23F)
05	LVA01-M04A	2	LLCa-頂右	T2/(22F~23F)
06	LVA01-M04A	2	LLCa-頂右	T3/(22F~23F)

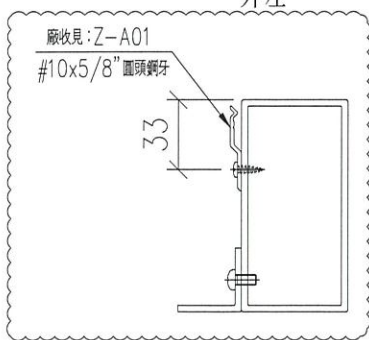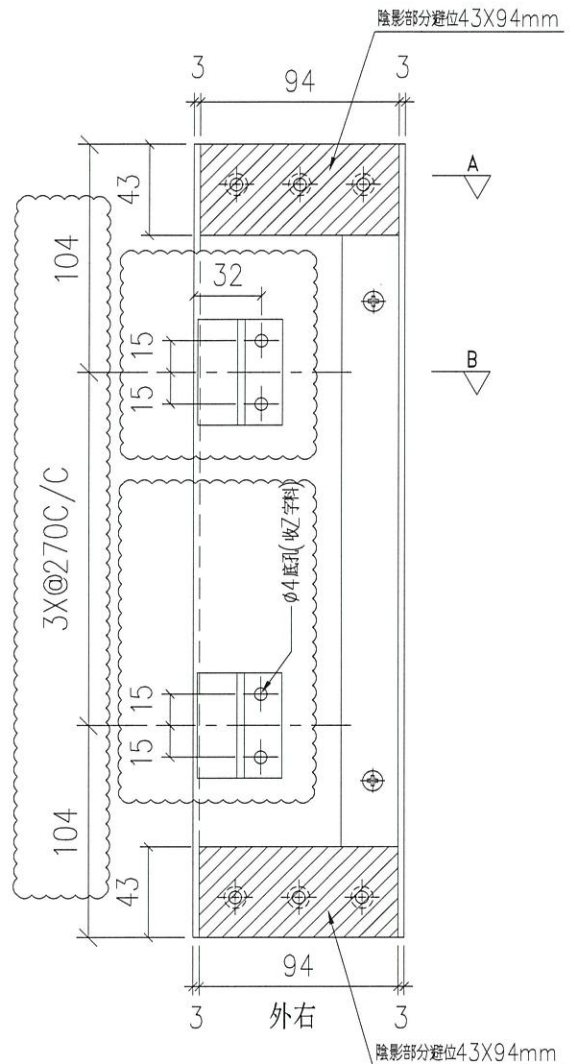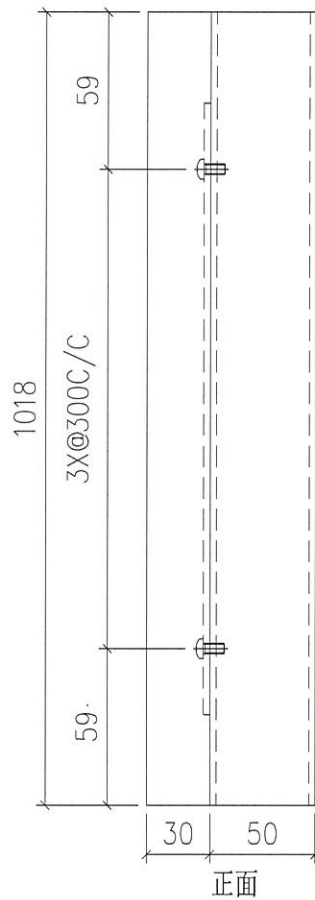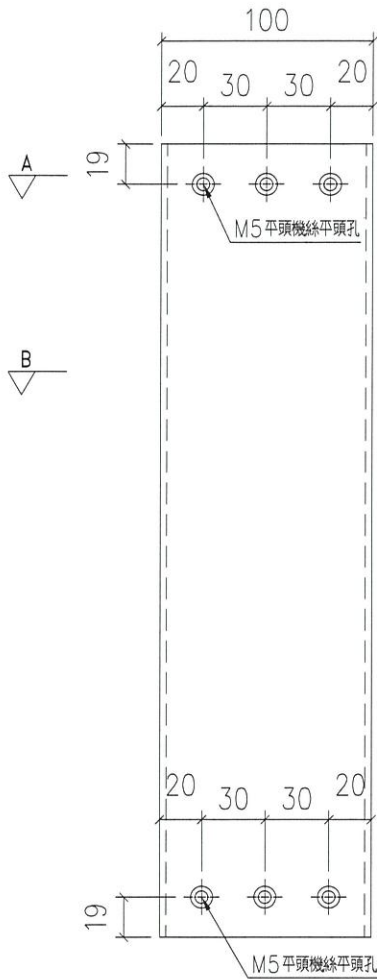

正面  
SECTION: B-B

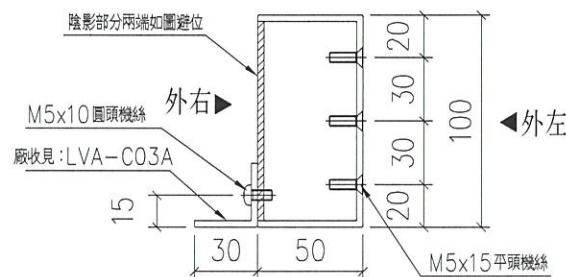

正面  
SECTION: A-A

名稱	100X50X3 鋁通/頂底橫	制圖	LHR	2020.09.20	修改	A	B	
材料	PE00E3005	復核	-	-	日期	2020.09.26	2020.11.26	
顏色	UCT806812XL-3	批準			圖號	J852-LVA-M04A		



美特鋁質有限公司  
MIDI Aluminium Fabricator Ltd.

工程號






J852

地盤

亞皆老街

送工地

序號	物料編號	數量	使用位置	樓層
01	LVA01-M05	18	LLC-頂橫/中	T1/(1F~21F)
02	LVA01-M05	18	LLC-頂橫/中	T2/(1F~21F)
03	LVA01-M05	18	LLC-頂橫/中	T3/(1F~21F)
04	LVA01-M05	2	LLCa-頂橫/中	T1/(22F~23F)
05	LVA01-M05	2	LLCa-頂橫/中	T2/(22F~23F)
06	LVA01-M05	2	LLCa-頂橫/中	T3/(22F~23F)

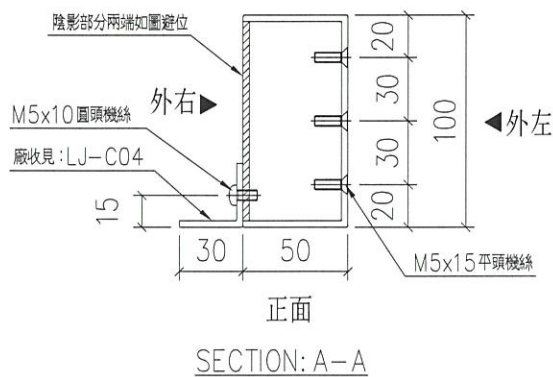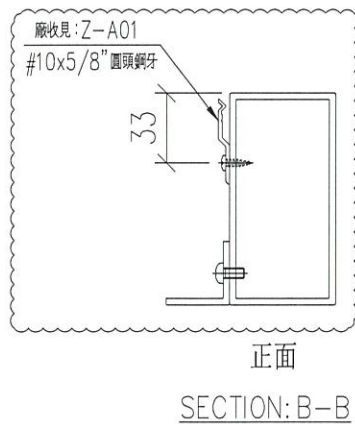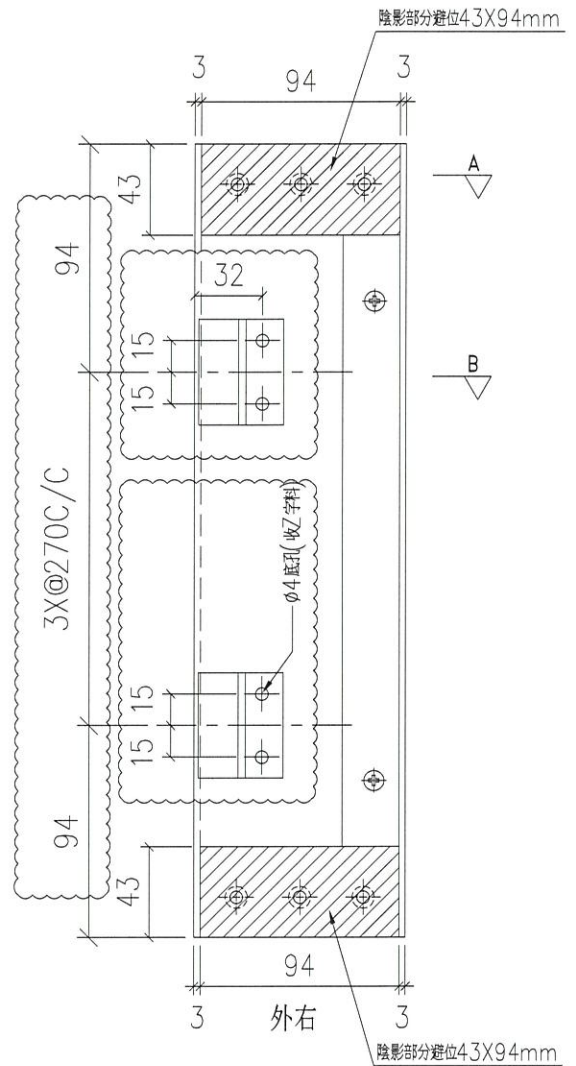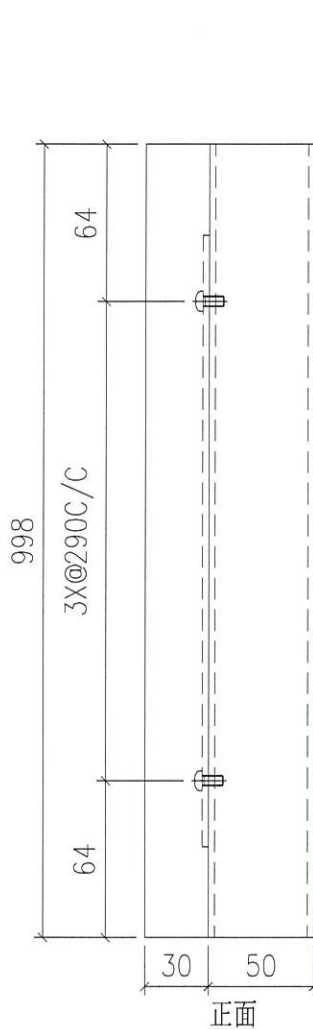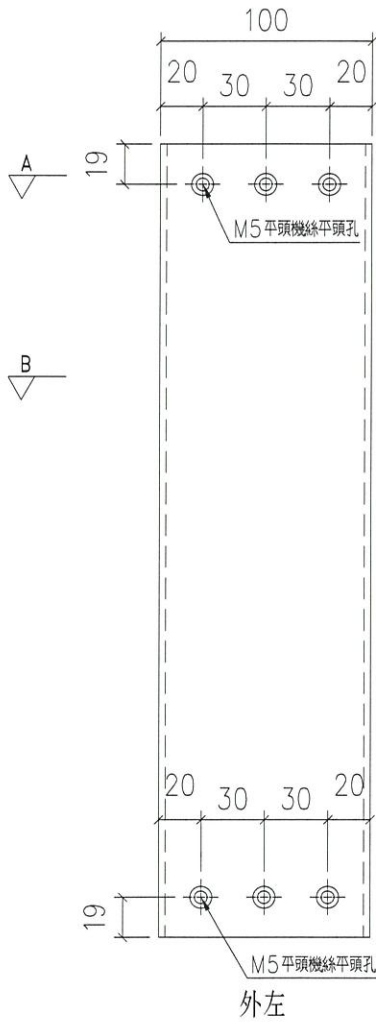

名稱	100X50X3 鋁通/頂底橫	制圖	LHR	2020.09.20	修改	A	B
材料	PE00E3005	復核	-	-	日期	2020.09.26	2020.11.26
顏色	UCT806812XL-3	批準			圖號	J852-LVA-M05	



美特鋁質有限公司  
MIDI Aluminium Fabricator Ltd.

工程號


J852

地盤

亞皆老街

送工地

序號	物料編號	數量	使用位置	樓層
01	LVA01-M05A	18	LLC-底橫/中	T1/(1F~21F)
02	LVA01-M05A	18	LLC-底橫/中	T2/(1F~21F)
03	LVA01-M05A	18	LLC-底橫/中	T3/(1F~21F)
04	LVA01-M05A	2	LLCa-底橫/中	T1/(22F~23F)
05	LVA01-M05A	2	LLCa-底橫/中	T2/(22F~23F)
06	LVA01-M05A	2	LLCa-底橫/中	T3/(22F~23F)

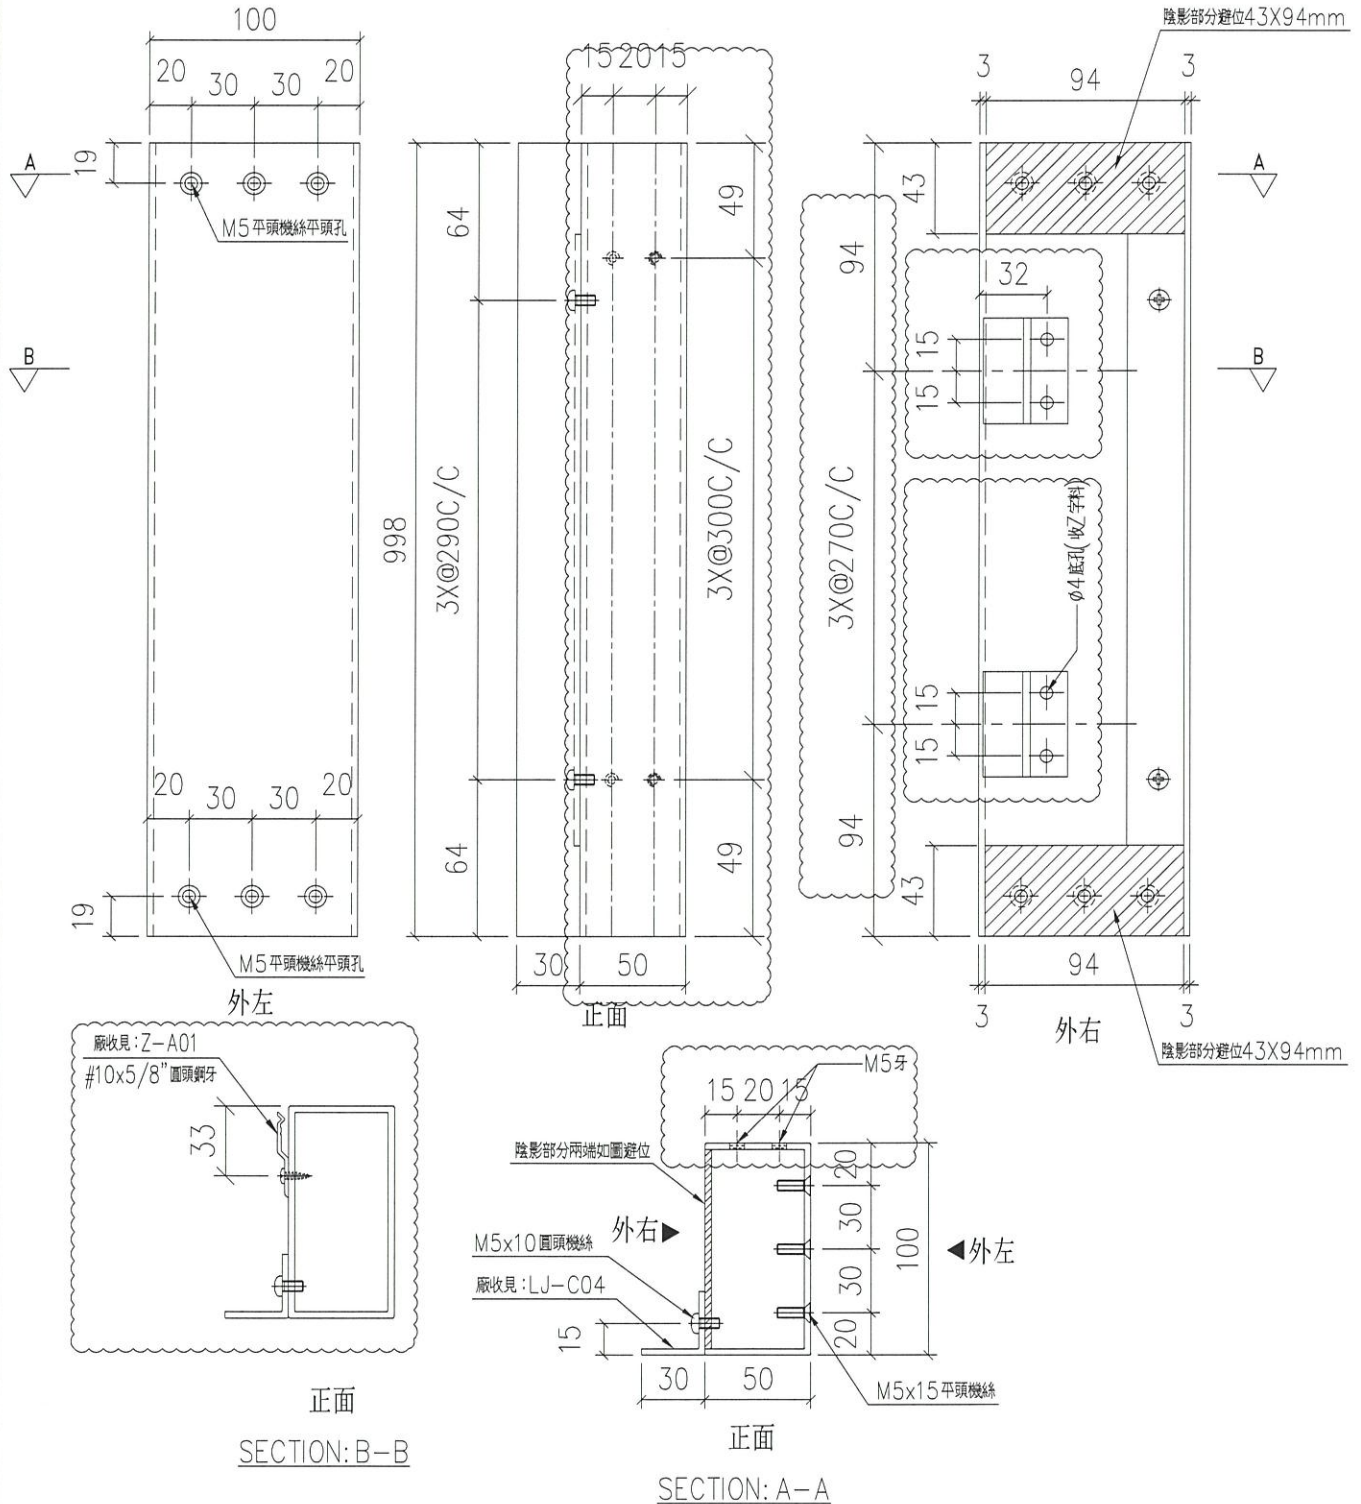

名稱	100X50X3 鋁通/頂底橫	制圖	LHR	2020.09.20	修改	A	
材料	PE00E3005	復核	-	-	日期	2020.11.26	
顏色	UCT806812XL-3	批準			圖號	J852-LVA-M05A	



美特鋁質有限公司  
MIDI Aluminium Fabricator Ltd.

工程號


J852

地盤


亞皆老街

送工地

序號	物料編號	數量	使用位置	樓層
01	LVA01-M07	18	LLC-底右	T1/(1F~21F)
02	LVA01-M07	18	LLC-底右	T2/(1F~21F)
03	LVA01-M07	18	LLC-底右	T3/(1F~21F)
04	LVA01-M07	2	LLCa-底右	T1/(22F~23F)
05	LVA01-M07	2	LLCa-底右	T2/(22F~23F)
06	LVA01-M07	2	LLCa-底右	T3/(22F~23F)

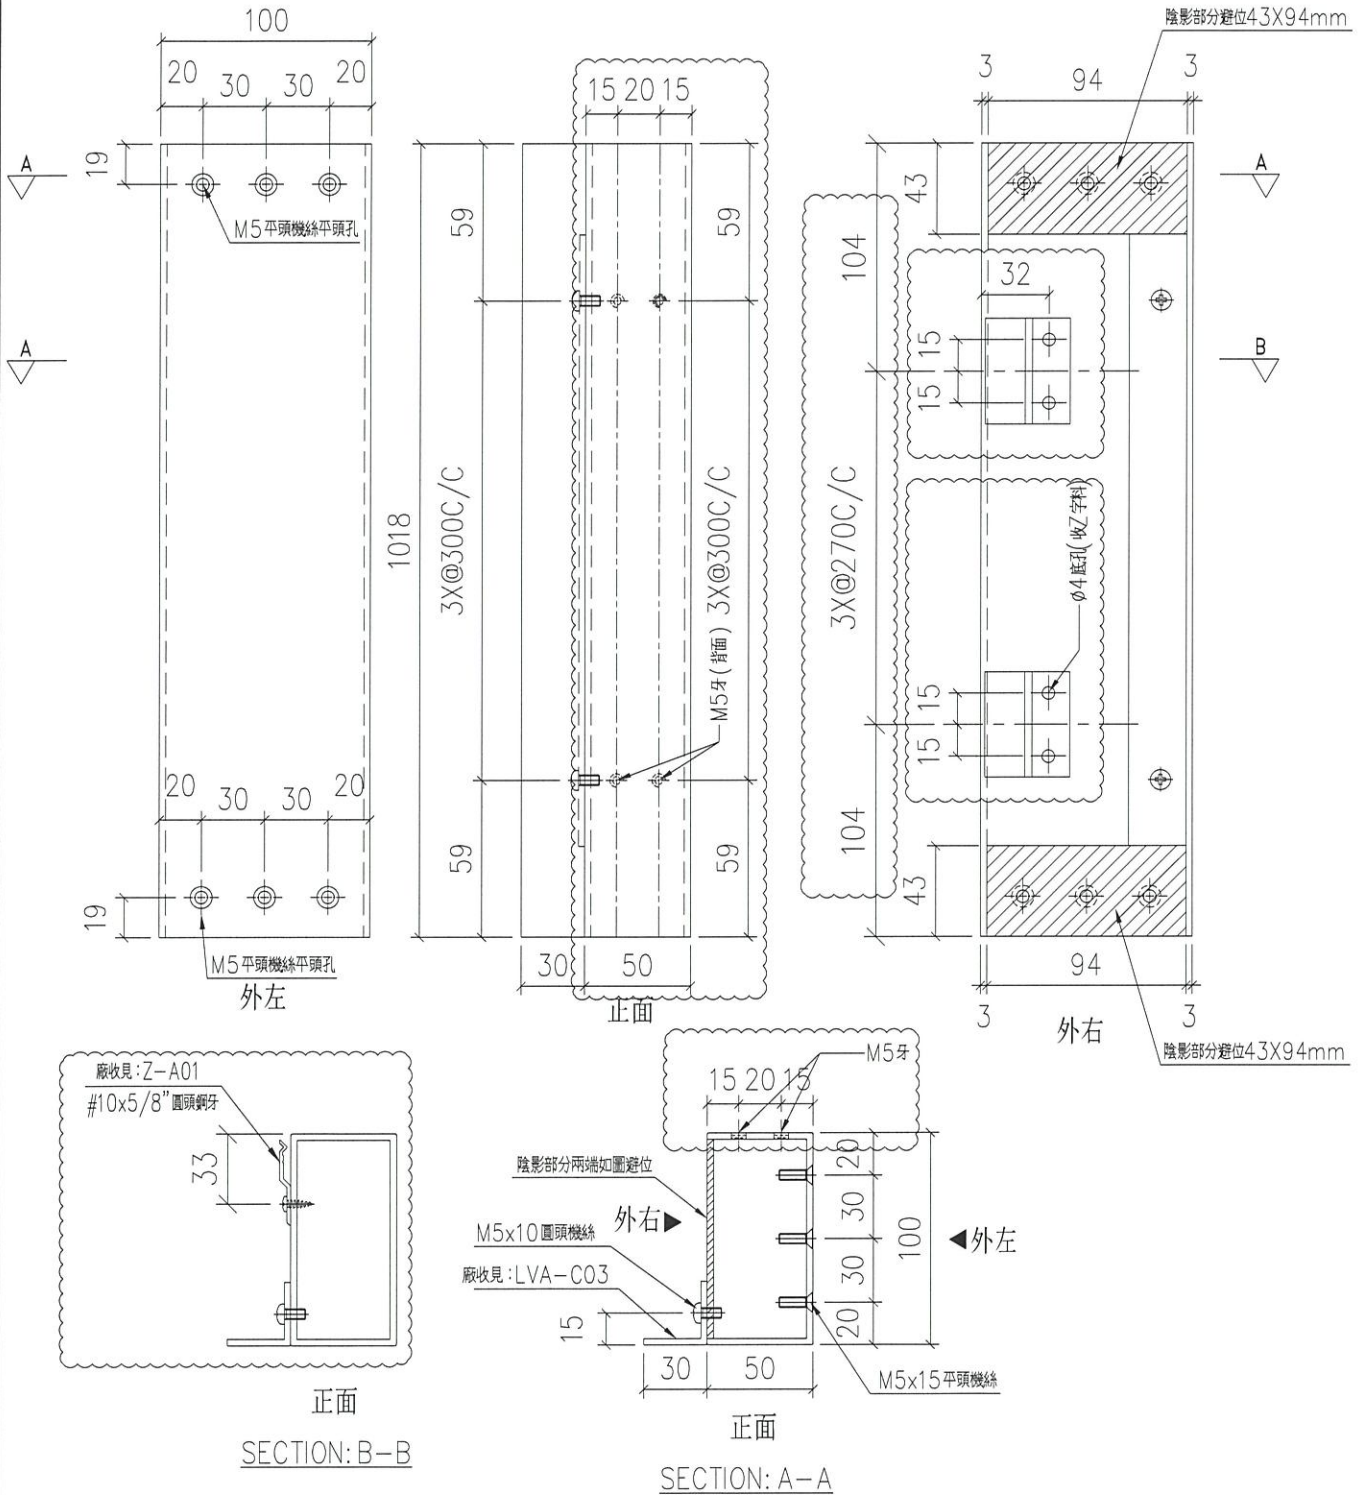

名稱	100X50X3 鋁通/頂底橫	制圖	LHR	2020.09.20	修改	A	
材料	PE00E3005	復核	-	-	日期	2020.11.16	
顏色	UCT806812XL-3	批準			圖號	J852-LVA-M07	

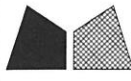

美特鋁質有限公司  
MIDI Aluminium Fabricator Ltd.

工程號


J852

地盤

亞皆老街

送工地

序號	物料編號	數量	使用位置	樓層
01	LVA01-M07A	18	LLC-底左	T1/(1F~21F)
02	LVA01-M07A	18	LLC-底左	T2/(1F~21F)
03	LVA01-M07A	18	LLC-底左	T3/(1F~21F)
04	LVA01-M07A	2	LLCa-底左	T1/(22F~23F)
05	LVA01-M07A	2	LLCa-底左	T2/(22F~23F)
06	LVA01-M07A	2	LLCa-底左	T3/(22F~23F)

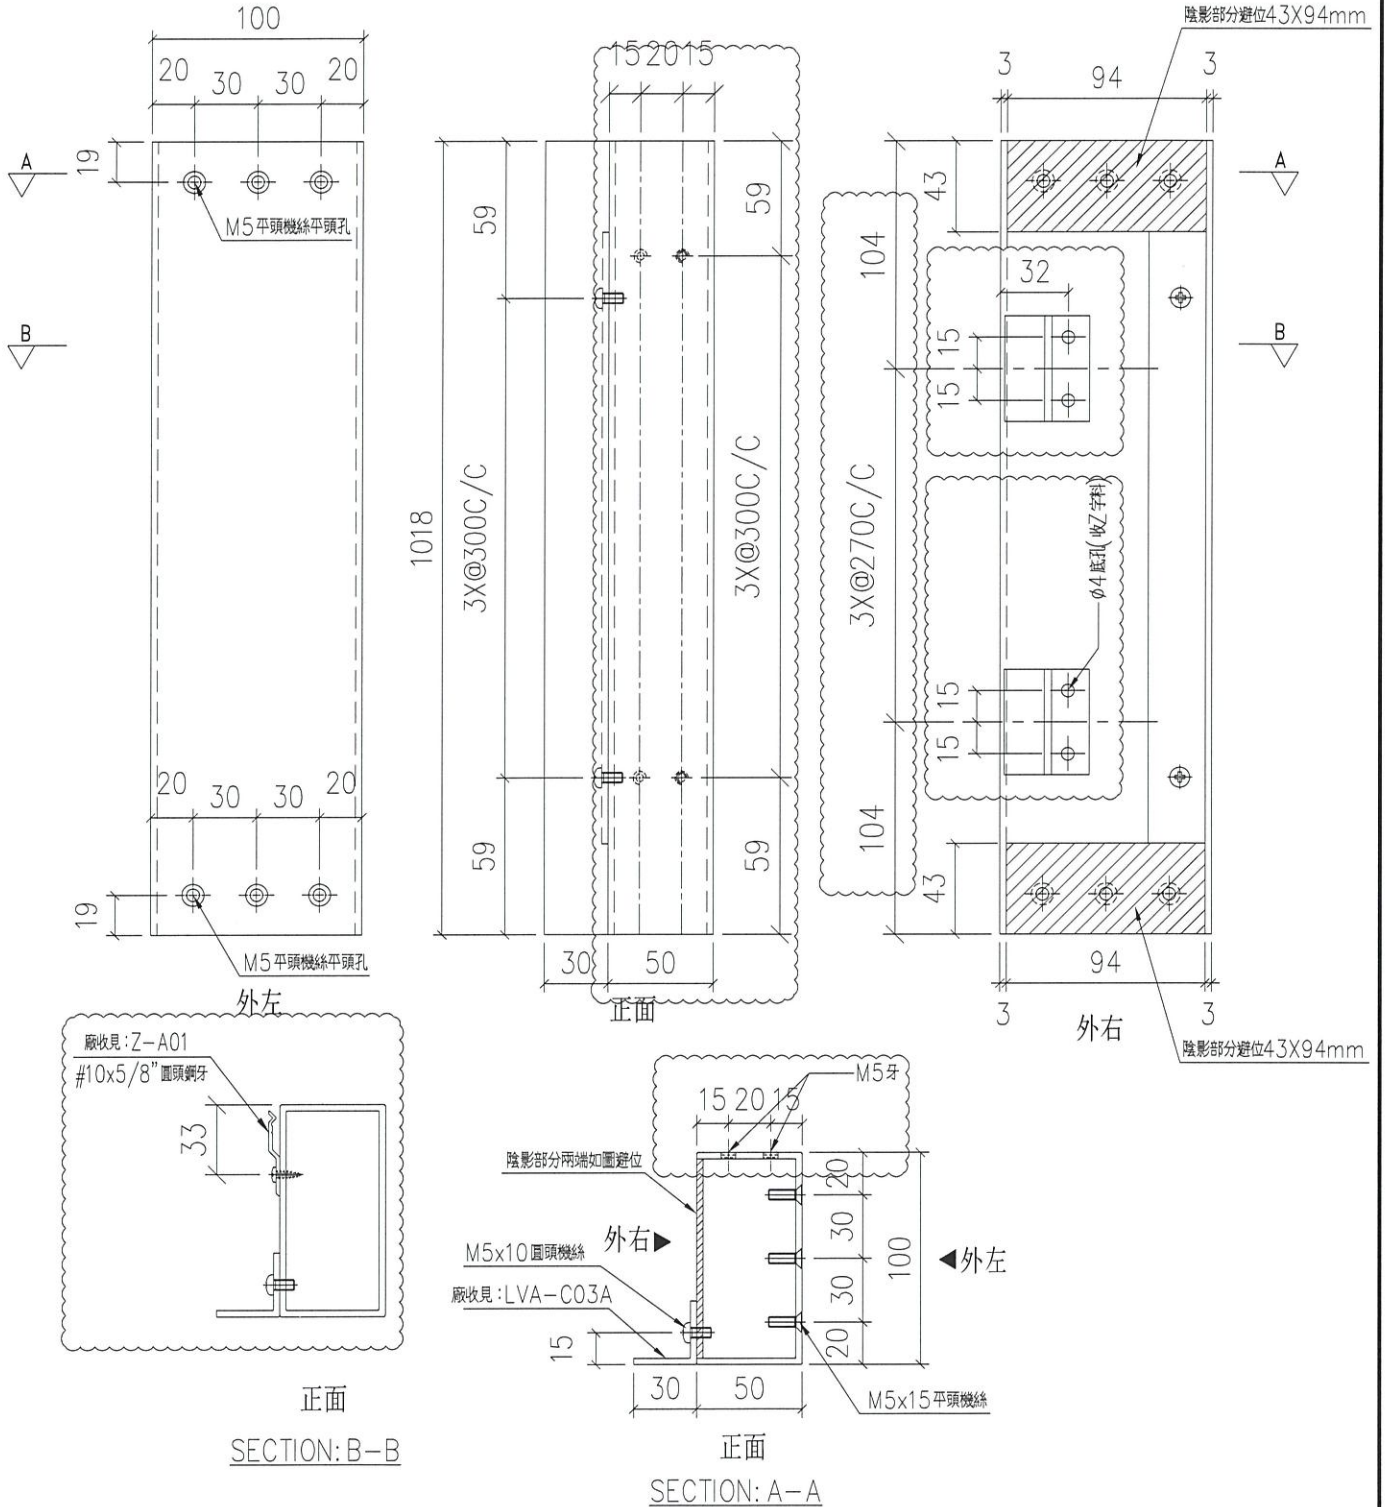

名稱	100X50X3 鋁通/頂底橫	制圖	LHR	2020.09.20	修改	A	
材料	PE00E3005	復核	-	-	日期	2020.11.26	
顏色	UCT806812XL-3	批準			圖號	J852-LVA-M07A	





美特鋁質有限公司  
MIDI Aluminium Fabricator Ltd.

序号	物料編號	數量	位置	樓層
01	Z-A01	1440	底橫收口用	


工程號	J-852	地盤	亞皆老街
-----	-------	----	------

工廠用

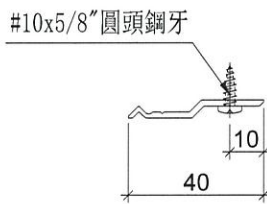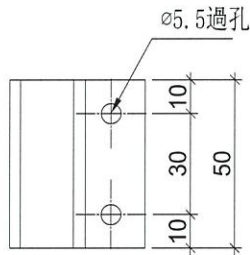

新增圖

名稱	Z字碼	制圖	Ivan	2020.11.25	修改		
材料	X84589	復核	-	-	日期		
顏色	MILL	批準			圖號	Z-A01	

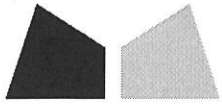

### 鋁材開料總表

工程號碼: J852 工程名稱: 大樓百頁(框/5層數, 百頁玉/8層數-包括1F用)

序號	鋁料編號	名稱	表面處理		開料長度	實用長料總數量		浪費率(%)
			顏色	層厚		支數	長度	
1	100x50x3通				5700	33	188100	9.55
2	X85771				5700	15	85500	9.16
3	20x20x3角				5700	15	85500	12.67
4	30x30x3角				5500	18	99000	6.61
5	40x40x6角				5800	3	17400	10.17
6	X84589	此料包括1~12F			5800	8	46400	3.55
7	X843331	此料包括1F用量			5600	261	1461600	8.81
8	20x3巴	此料不包括1F用			5700	76	433200	11.96

送至: \_\_\_\_\_

由: \_\_\_\_\_

日期: \_\_\_\_\_

簡短說明: \_\_\_\_\_

共9頁 第1頁

打印日期: 30/11/2020 打印時間: 10:32

鋁材開料清單 20x3巴

開料長度: 5700, 總長料支數: 76, 總開料支數: 360

窗號	編號(用料狀況)	實用長度(長料開數)	需要支數	開料支數	長料支數	餘料支數	編號(剩餘長度)
LVA-C05	1-18	1192.0	72	72	18	0	1-18@(858)x18
LVA-C05A	19-36	1144.0	72	72	18	0	19-36@(1050)x18
LVA-C06-1	37-62	966.0	144	126	26	0	37-61@(790)x25 62@(4678)x1
LVA-C06-1	(餘料)19-36	966.0		18	0	18	19-36@(78)x18
LVA-C06-2	63-76	946.0	72	68	14	0	63-75@(890)x13 76@(2794)x1
LVA-C06-2	(餘料)62	946.0		4	0	1	62@(870)x1

鋁材開料清單 X843331

開料長度: 5600, 總長料支數: 261, 總開料支數: 1305

窗號	編號(用料狀況)	實用長度(長料開數)	需要支數	開料支數	長料支數	餘料支數	編號(剩餘長度)
LVA-M06-01, LVA-M06A-01	1-174	1012.0	870	870	174	0	1-174@(460)x174
LVA-M06-02, LVA-M06A-01	175-261	992.0	435	435	87	0	175-261@(560)x87

鋁材開料清單 X84589

開料長度:5800, 總長料支數:8, 總開料支數:792

窗號	編號(用料狀況)	實用長度(長料開數)	需要支數	開料支數	長料支數	餘料支數	編號(剩餘長度)
Z-A01	1-8	50.0	792	792	8	0	1-7@(38)x7 8@(1382)x1

鋁材開料清單 40x40x6角

開料長度: 5800, 總長料支數: 3, 總開料支數: 180

窗號	編號(用料狀況)	實用長度(長料開數)	需要支數	開料支數	長料支數	餘料支數	編號(剩餘長度)
LVA-C01	1-3	80.0	180	180	3	0	1-2@(74)x2 3@(1622)x1

鋁材開料清單 30x30x3角

開料長度: 5500, 總長料支數: 18, 總開料支數: 90

窗號	編號(用料狀況)	實用長度(長料開數)	需要支數	開料支數	長料支數	餘料支數	編號(剩餘長度)
LVA-C03, LVA-C03A	1-12	1018.0	60	60	12	0	1-12@(330)x12
LVA-C04	13-18	998.0	30	30	6	0	13-18@(430)x6

鋁材開料清單 20x20x3角

開料長度: 5700, 總長料支數: 15, 總開料支數: 30

窗號	編號(用料狀況)	實用長度(長料開數)	需要支數	開料支數	長料支數	餘料支數	編號(剩餘長度)
LVA-C02	1-15	2458.0	30	30	15	0	1-15@(722)x15

鋁材開料清單 X85771

開料長度: 5700, 總長料支數: 15, 總開料支數: 30

窗號	編號(用料狀況)	實用長度(長料開數)	需要支數	開料支數	長料支數	餘料支數	編號(剩餘長度)
LVA-M03	1-15	2558.0	30	30	15	0	1-15@(522)x15

鋁材開料清單 100x50x3通

開料長度: 5700, 總長料支數: 33, 總開料支數: 120

窗號	編號(用料狀況)	實用長度(長料開數)	需要支數	開料支數	長料支數	餘料支數	編號(剩餘長度)
LVA-M01, LVA-M02	1-15	2558.0	30	29	15	0	1-7@(522)x7 8@(3086)x1 9-15@(522)x7
LVA-M02	(餘料)8	2558.0		1	0	1	8@(522)x1
LVA-M04, LVA-M04A, LVA-M07, LVA-M07A	16-27	1018.0	60	60	12	0	16-27@(530)x12
LVA-M05, LVA-M05A	28-33	998.0	30	30	6	0	28-33@(630)x6