

工程指示 / 要求簡箋(E.I.)

工程指示編號：EI / 2491 / 20

修改版次：K

工程編號：J - 852

工程名稱：亞皆老街中電

工程項目：大樓百葉 鋁料加工圖+ 雀網 (2-23/F)

收件人：生統

發件人：Ant Yeung

日期：08/03/2021

☐ 要求提供 / ☐ 確認 事項：

- | | | |
|------------------------------------|-------------------------------------|-------------------------------|
| ☐ 初步鋁料 B.M. | ☐ 加工拆圖，然後生產 | ☐ 尺寸表 |
| ☐ 正式鋁料 B.M. | ☐ 技術上資料 / 指示 | ☐ 報價 |
| ☐ 配件 B.M. | ☐ 樣辦或貨品說明書 | ☐ 分判合約 |

內容：

K 版：因則師要求要修改百頁玉方向 (頁片由向室內改成向室外)，現 T1-T3 (2-23/F) 頁玉須重新生產。由於 T1-T3: 3-6/F 的百頁已出貨到地盤，T1-T3: 3-6/F 的頁玉由香港修改。其餘的由廠作修改。廠請不用重複生產 T1-T3: 3-6/F 的百頁。請廠幫忙減 T1-T3: 3-6/F 的百頁數量。

T3 優先生產。

請在 2021.03.13 前完成上列要求。

附有關圖紙 / 文件：2 頁派位圖+ 39 頁+ 1 頁 AGC comment

以上項目為：

☐ 原合約工程包 ☐ 原合約工程加 / 減賬 ☐ 新工程報價

原因：-

分發東莞各部門：

- | | | | |
|--|---|--|---|
| ☐ 生產技術總監 ☐ 連附件 | ☐ 技術部 ☐ 連附件 | ☐ 生產部 ☐ 連附件 | ☐ 機械設計部 ☐ 連附件 |
| ☐ 採購部 ☐ 連附件 | ☒ 生產統籌部 ☒ 連附件 | ☐ 小羅 & 清 ☐ 連附件 | |
| ☐ 質檢部 ☐ 連附件 | ☐ 會計部 ☐ 連附件 | ☐ 報關組 ☐ 連附件 | ☐ 其他 ☐ 連附件 |

分發其他分判：

☒ (v) 水洪 ☒ 連附件

分發香港各部門：

- | | | | |
|---|--|---|--|
| ☐ 行政部 ☐ 連附件 | ☐ 會計部 ☐ 連附件 | ☐ 統籌部 ☐ 連附件 | ☒ 工程部地盤科文 ☒ 連附件 祥哥 |
| ☐ 採購部 ☐ 連附件 | ☐ QS 部 ☐ 連附件 | ☐ 維修部 ☐ 連附件 | ☐ 其他 ☐ 連附件 |


傳遞編號：

發件人簽署：

HK 448 / 21

項目經理簽署：

派位圖

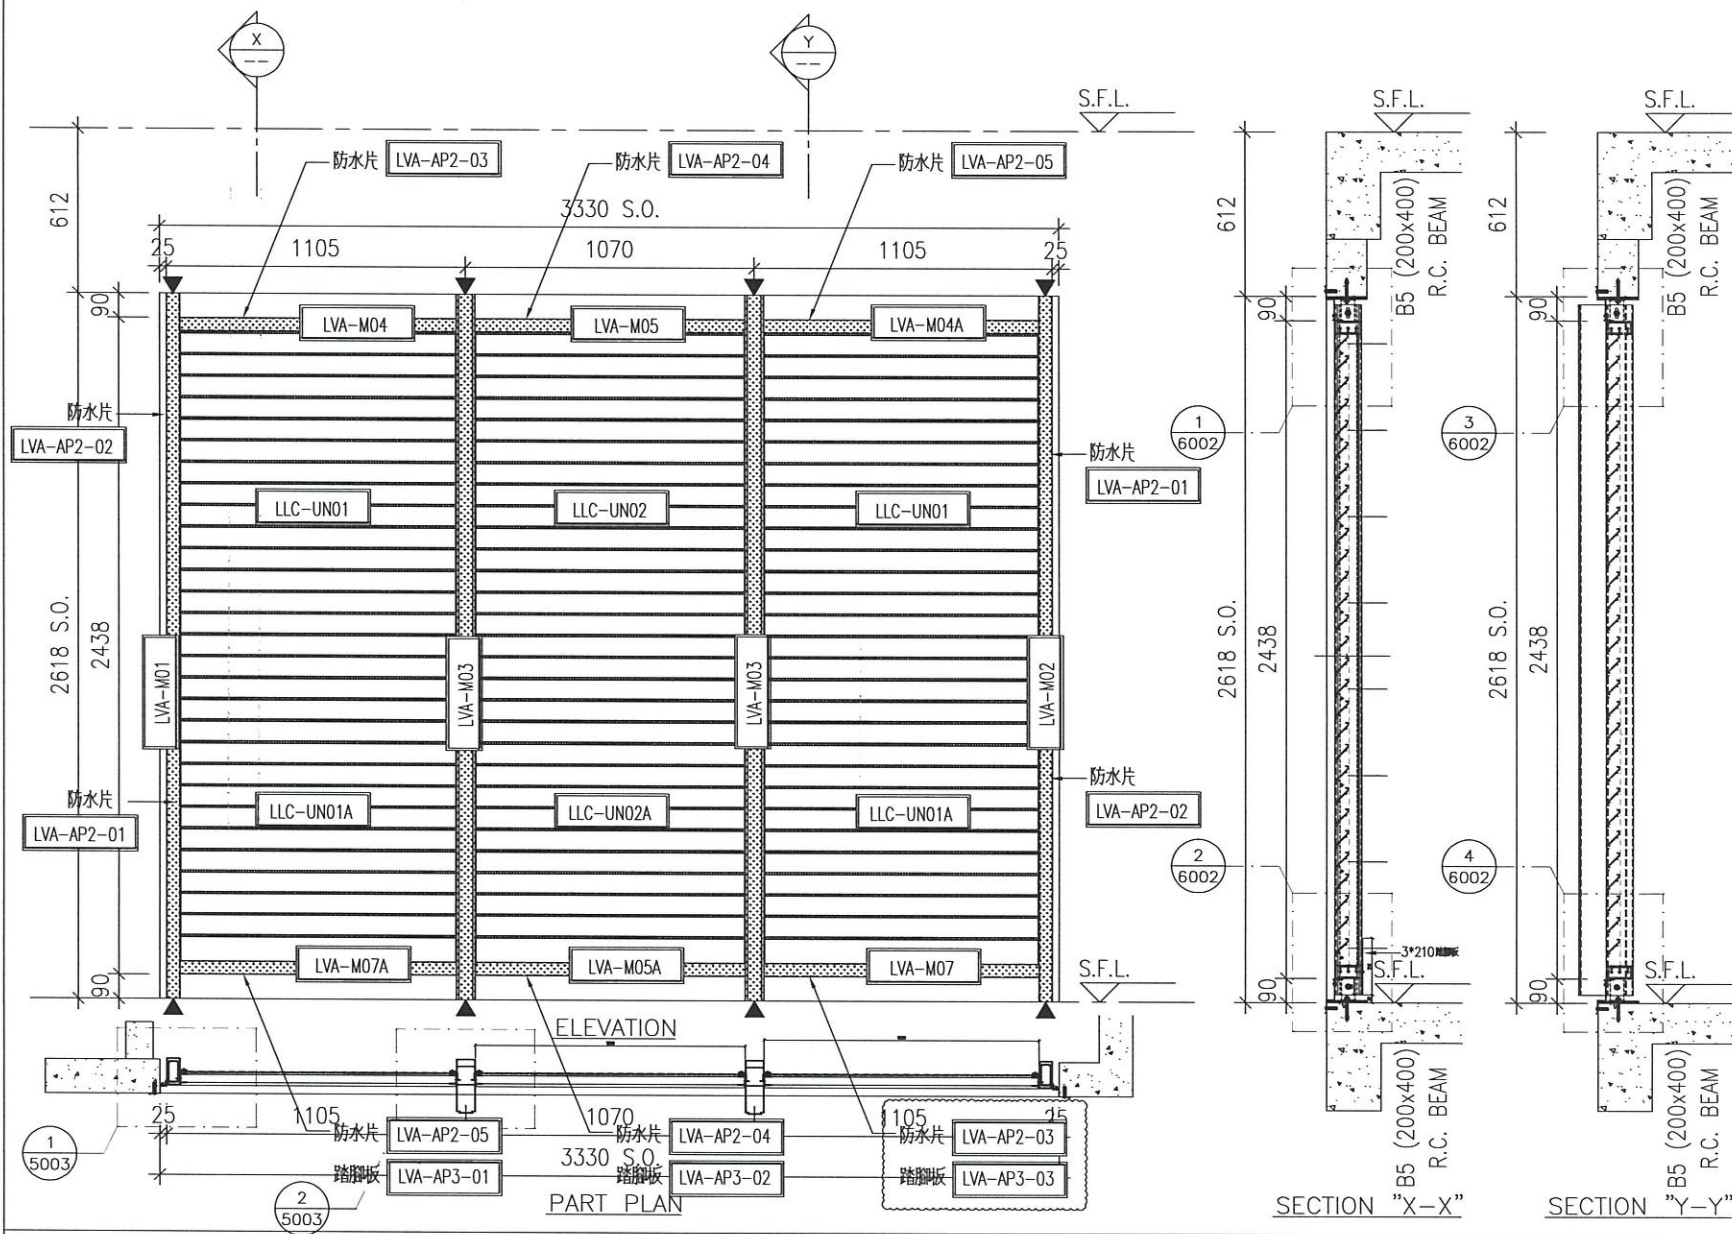



WEATHERPROOF LOUVER (70% FREE AREA)

圖則登記表 DRAWING REGISTER														
			接收日期 Receiving Date (適用於客戶圖則)											
工程名稱 Project Title:	亞畢老街	年												
	大樓百頁鋁料加工	月												
工程編號 Project No:	J-852	日												
分發予 Distributed To			發出日期 Issued Date											
		年	20	20	20	21								
		月	09	09	11	03								
		日	24	26	26	05								
圖則編號 Drg. No.	圖則名稱 Drawing Title		修訂編號 Revision No.											
	圖則登記表	1	-	A	B									
J852-LVA-M01	企料加工圖	2	-			A								
J852-LVA-M01A	企料加工圖	3	-											
J852-LVA-M02	企料加工圖	4	-			A								
J852-LVA-M02A	企料加工圖	5	-											
J852-LVA-M03	企料加工圖	6	-			A								
J852-LVA-M03A	企料加工圖	7	-											
J852-LVA-M04	橫料加工圖	8	-	A	B									
J852-LVA-M04A	橫料加工圖	9	-	A	B									
J852-LVA-M05	橫料加工圖	10	-	A	B									
J852-LVA-M05A	橫料加工圖	11	-		A									
J852-LVA-M06	百頁片加工圖	12	-			A								
J852-LVA-M06A	百頁片加工圖	13	-	A		B								
J852-LVA-M07	橫料加工圖	14	-		A									
J852-LVA-M07A	橫料加工圖	15	-											
J852-LVA-C01	鋁碼加工圖	16	-											
J852-LVA-C02	鋁角加工圖	17	-			A								
J852-LVA-C02A	鋁角加工圖	18	-											
J852-LVA-C03	鋁角加工圖	19	-	A										
J852-LVA-C03A	鋁角加工圖	20	-	A										
J852-LVA-C04	鋁角加工圖	21	-	A										
J852-LVA-C05	鋁巴加工圖	22	-											
J852-LVA-C05A	鋁巴加工圖	23	-											
J852-LVA-C05B	鋁巴加工圖	24	-											
J852-LVA-C06	鋁巴加工圖	25	-			A								
J852-LVA-C07	雀網加工圖	26	-			A								
J852-LVA-C08	鋁巴加工圖	27	-			新增								
J852-Z-A01	鋁巴加工圖	28	-		新增									
J852-LVA-UN1-01	企料組裝圖	29	-			A								
J852-LVA-UN1-01A	企料組裝圖	30	-											
J852-LVA-UN1-02	企料組裝圖	31	-			A								
J852-LVA-UN1-02A	企料組裝圖	32	-											
J852-LVA-UN1-03	企料組裝圖	33	-			A								
J852-LVA-UN1-03A	企料組裝圖	34	-											
J852-LVA-UN1-04	百頁玉組裝圖	35	-			A								
J852-LVA-UN1-04A	百頁玉組裝圖	36	-			A								
J852-LVA-UN1-05	百頁玉組裝圖	37	-			A								
J852-LVA-UN1-05A	百頁玉組裝圖	38	-			A								
J852-LVA-UN1-06	百頁玉組裝圖	39	-			A								
J852-LVA-UN1-07	百頁玉組裝圖	40	-			A								
LLC	派位圖	41	-	A										
LLCa	派位圖	42	-	A										



美特鋁質 有限公司

MIDI Aluminium Fabricator Ltd.

工程號


J852

地盤


亞皆老街

序號	物料編號	數量	使用位置	樓層
01	LVA01-M01	17	LLC-左企	T1/(2F~21F)
02	LVA01-M01	17	LLC-左企	T2/(2F~21F)
03	LVA01-M01	17	LLC-左企	T3/(2F~21F)


工廠用

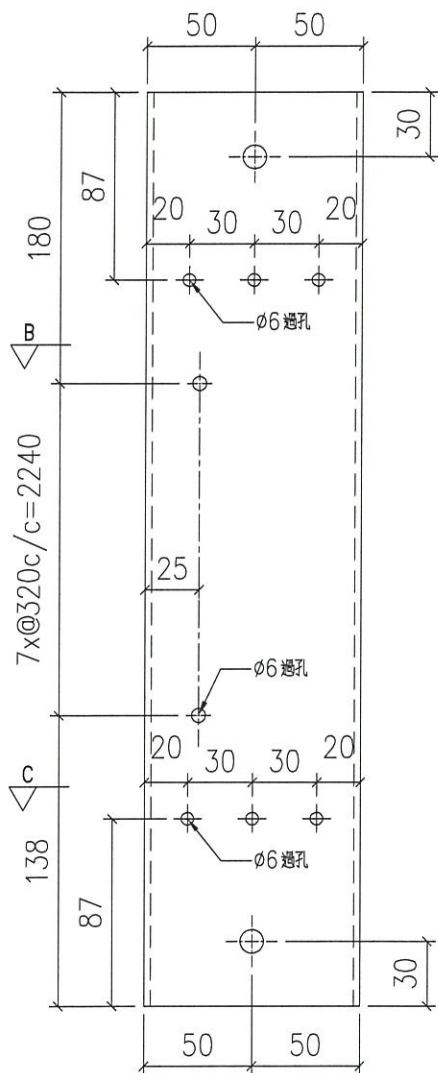


外左

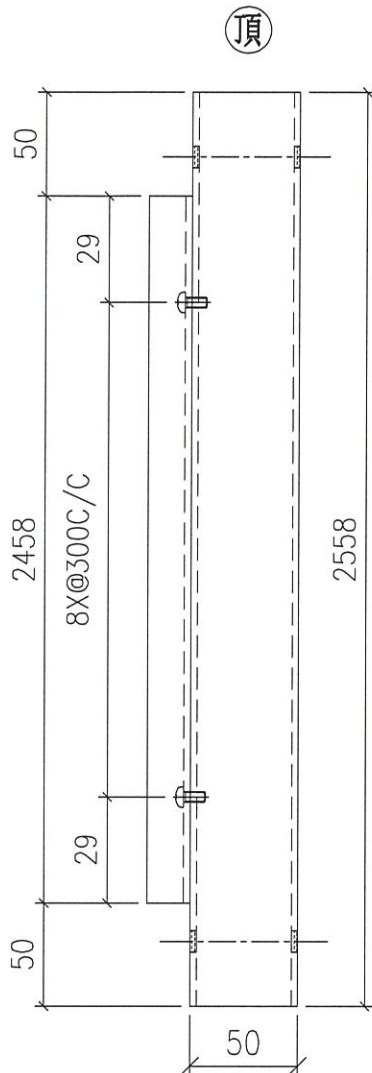


正面

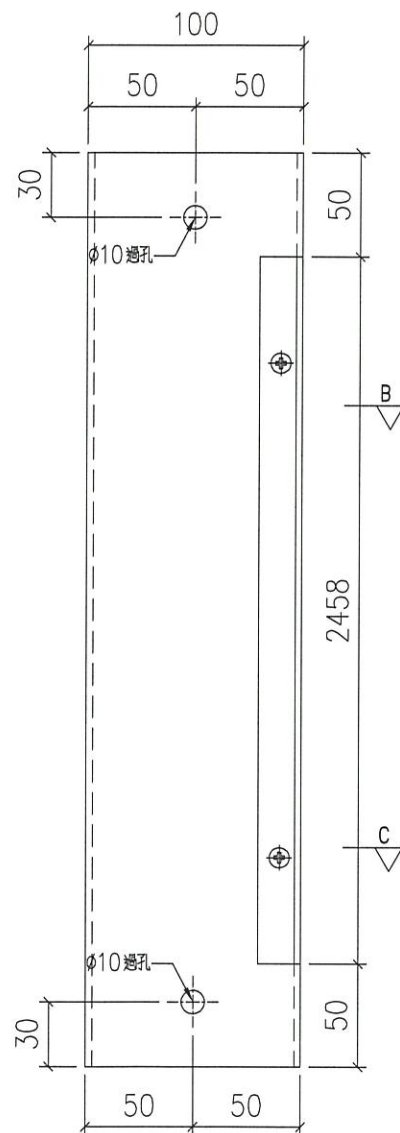


外右

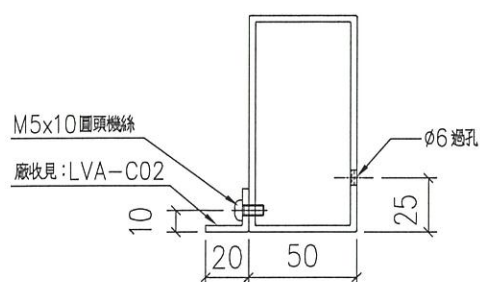

SECTION: B-B

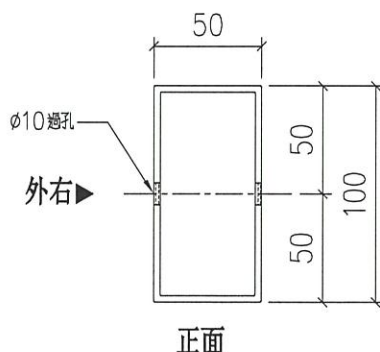

SECTION: A-A

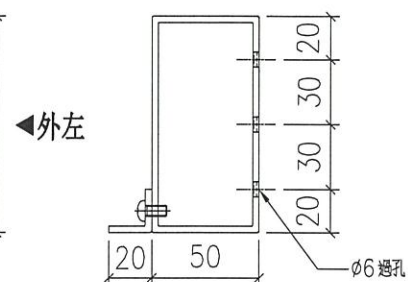

SECTION: C-C

名稱	100X50X3 鋁通/左企	制圖	LHR	2020.09.20	修改	A		
材料	PE00E3005	復核	—	—	日期	2021.03.05		
顏色	UCT806812XL-3	批准			圖號	J852-LVA-M01		



序號	物料編號	數量	使用位置	樓層
01	LVA01-M01A	2	LLCa-左企	T1/(22F~23F)
02	LVA01-M01A	2	LLCa-左企	T2/(22F~23F)
03	LVA01-M01A	2	LLCa-左企	T3/(22F~23F)


工程號

J852


地盤

亞皆老街


工厂用

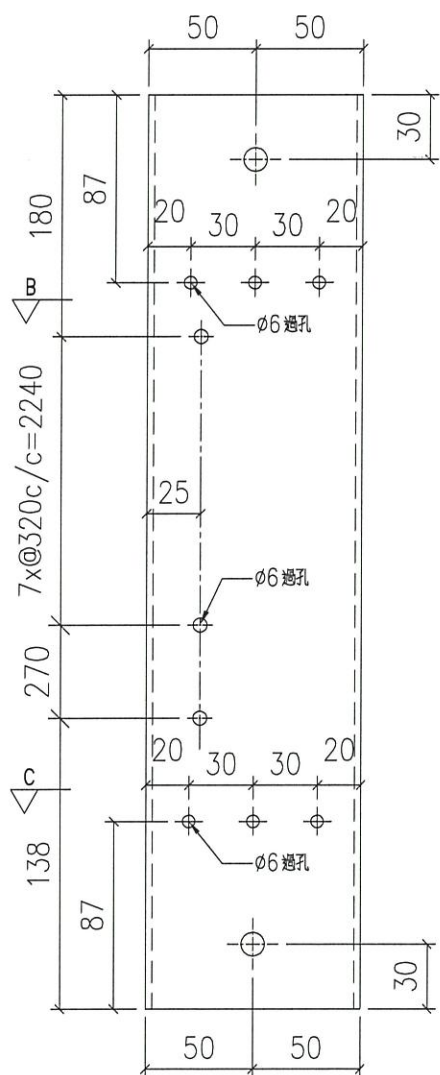


外左

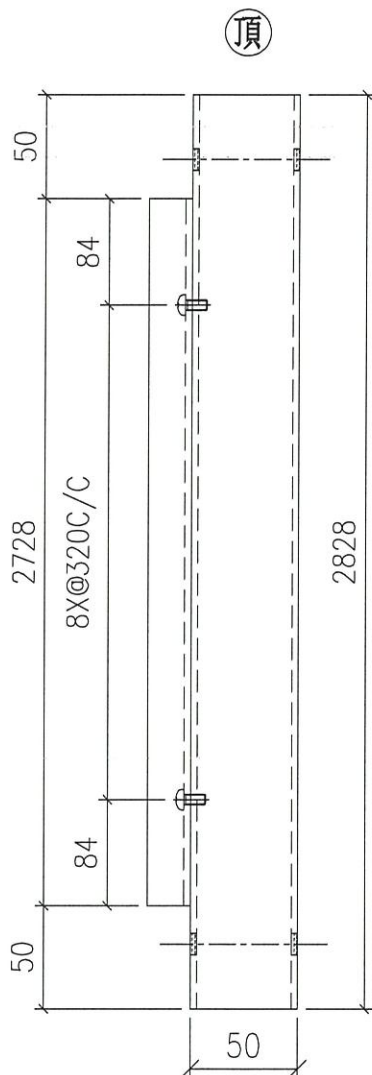


正面

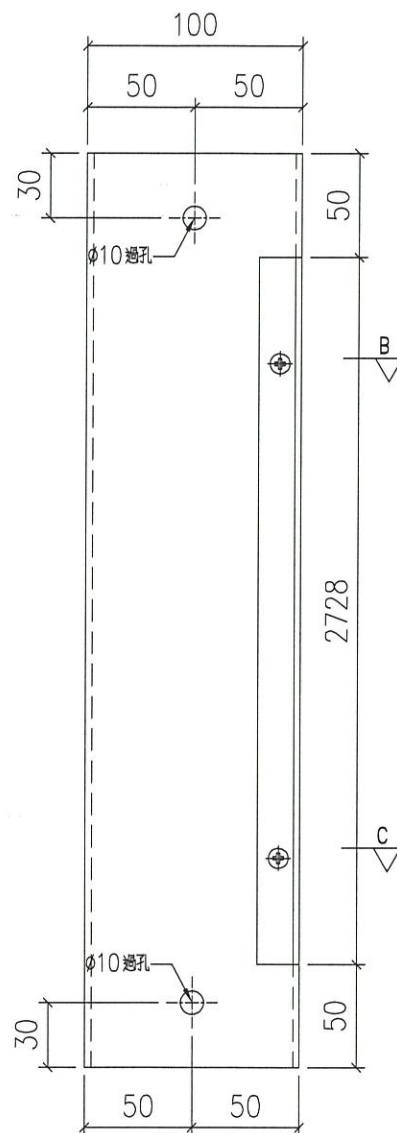


外右

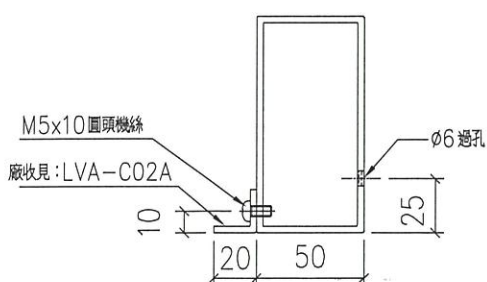

SECTION: B-B

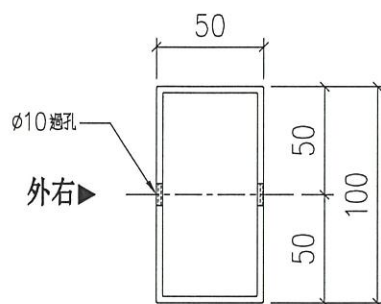

正面

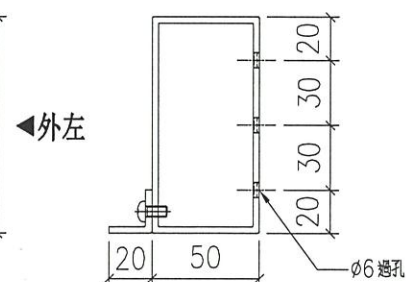

SECTION: C-C

名稱	100X50X3 鋁通 / 左企	制圖	LHR	2020.09.20	修改	—		
材料	PE00E3005	復核	—	—	日期	—		
顏色	UCT806812XL-3	批準			圖號	J852-LVA-M01A		



美特鋁質 有限公司

MIDI Aluminium Fabricator Ltd.

工程號


J852

地盤


亞皆老街

序號	物料編號	數量	使用位置	樓層
01	LVA01-M02	17	LLC-右企	T1/(2F~21F)
02	LVA01-M02	17	LLC-右企	T2/(2F~21F)
03	LVA01-M02	17	LLC-右企	T3/(2F~21F)


工廠用

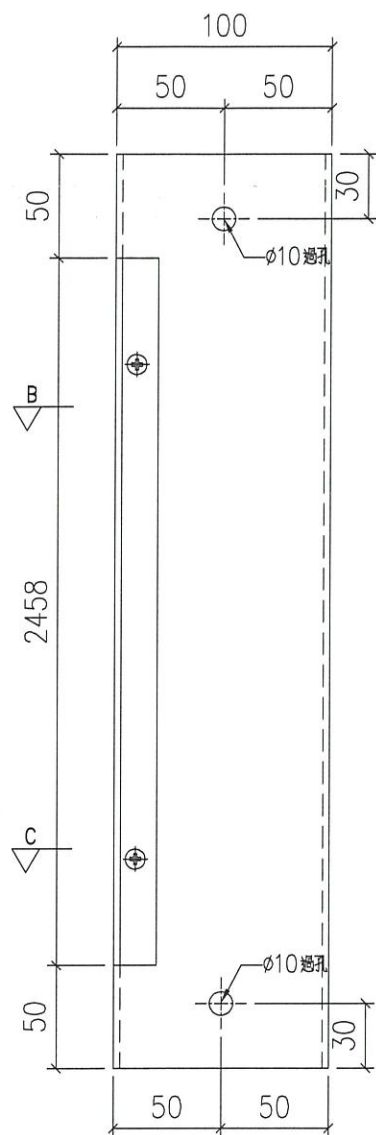


外右

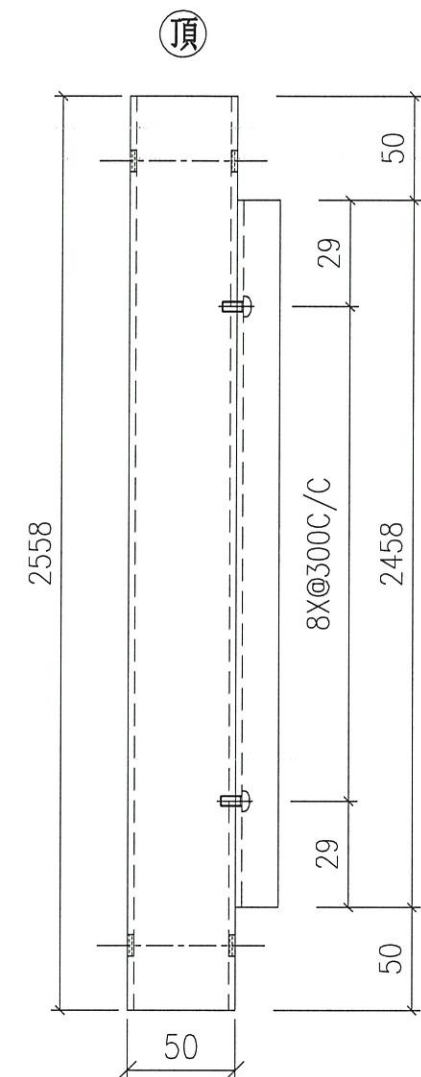


正面

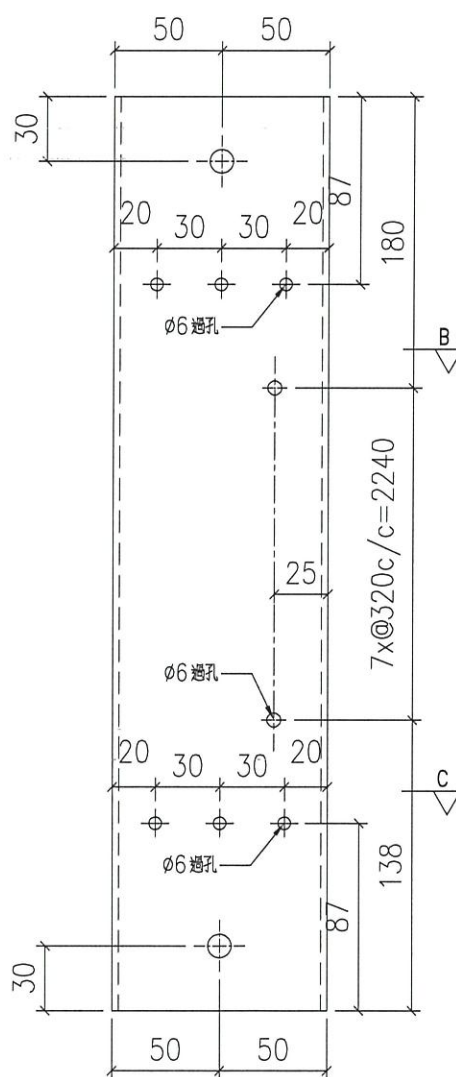


外左

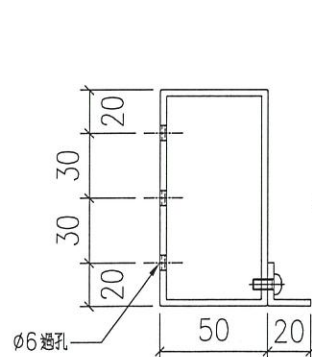

SECTION: C-C

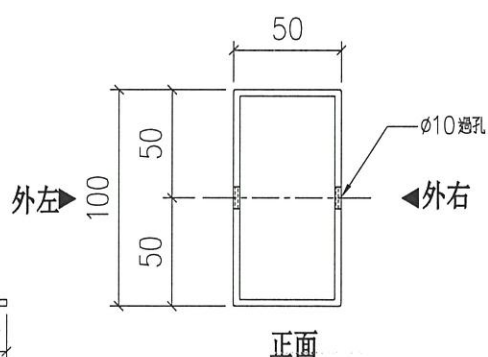

SECTION: A-A

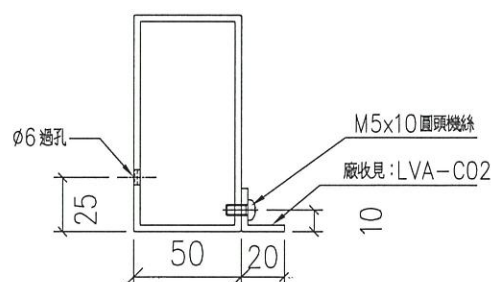

SECTION: B-B

名稱	100X50X3 鋁通/右企	制圖	LHR	2020.09.20	修改	A		
材料	PE00E3005	復核	-	-	日期	2021.03.05		
顏色	UCT806812XL-3	批准			圖號	J852-LVA-M02		



美特鋁質 有限公司

MIDI Aluminium Fabricator Ltd.

工程號


J852

地盤


亞皆老街

序號	物料編號	數量	使用位置	樓層
01	LVA01-M02A	2	LLCa-右企	T1/(22F~23F)
02	LVA01-M02A	2	LLCa-右企	T2/(22F~23F)
03	LVA01-M02A	2	LLCa-右企	T3/(22F~23F)


工廠用

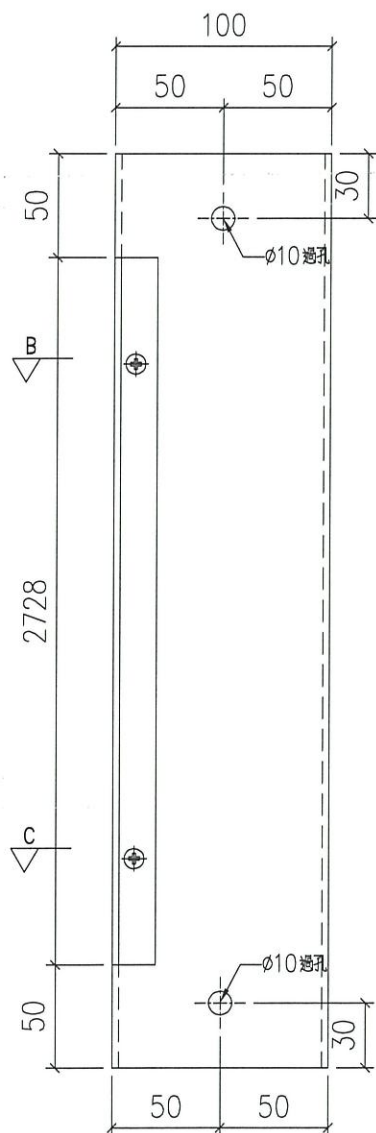


外右

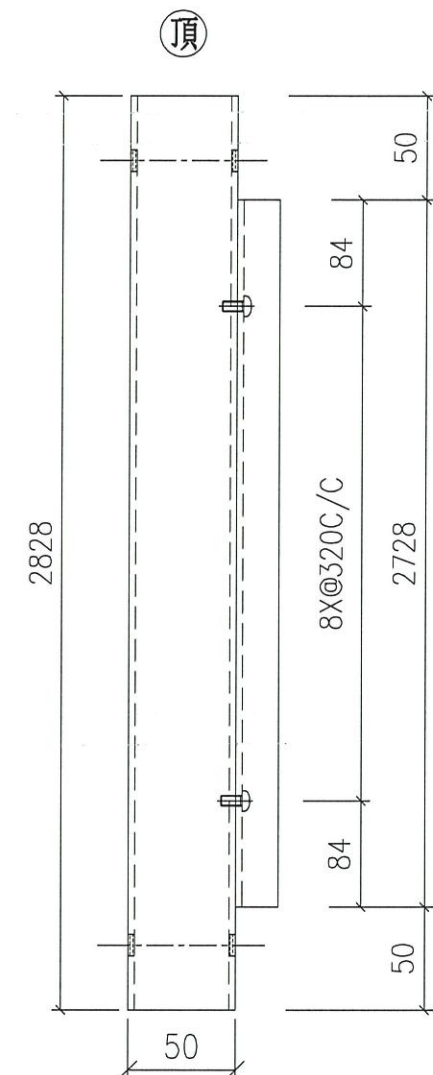


正面

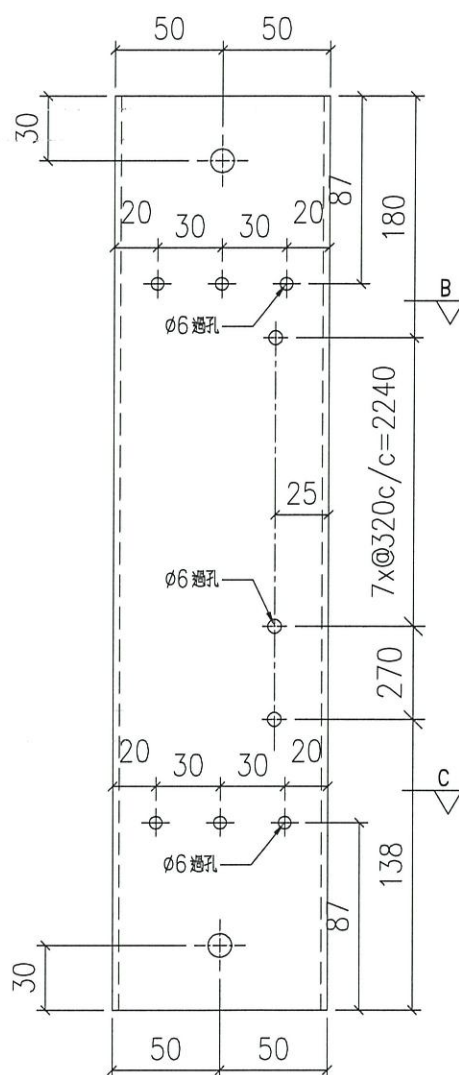


外左

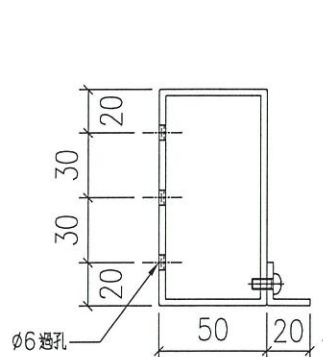

SECTION: C-C

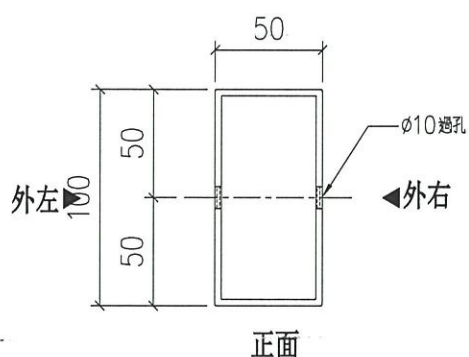

SECTION: A-A

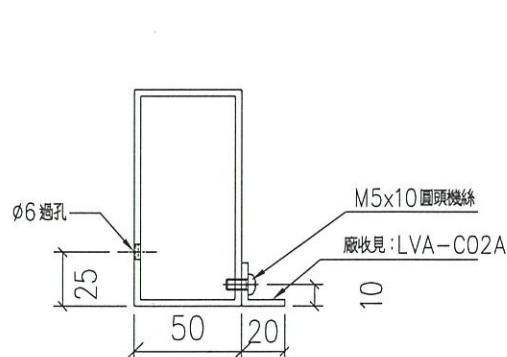

SECTION: B-B

名稱	100X50X3 鋁通/右企	制圖	LHR	2020.09.20	修改	-		
材料	PE00E3005	復核	-	-	日期	-		
顏色	UCT806812XL-3	批准			圖號	J852-LVA-M02A		



美特鋁質 有限公司

MIDI Aluminium Fabricator Ltd.

工程號


J852

地盤



亞皆老街

序號	物料編號	數量	使用位置	樓層
01	LVA01-M03	34	LLC-中企	T1/(2F~21F)
02	LVA01-M03	34	LLC-中企	T2/(2F~21F)
03	LVA01-M03	34	LLC-中企	T3/(2F~21F)

工廠用

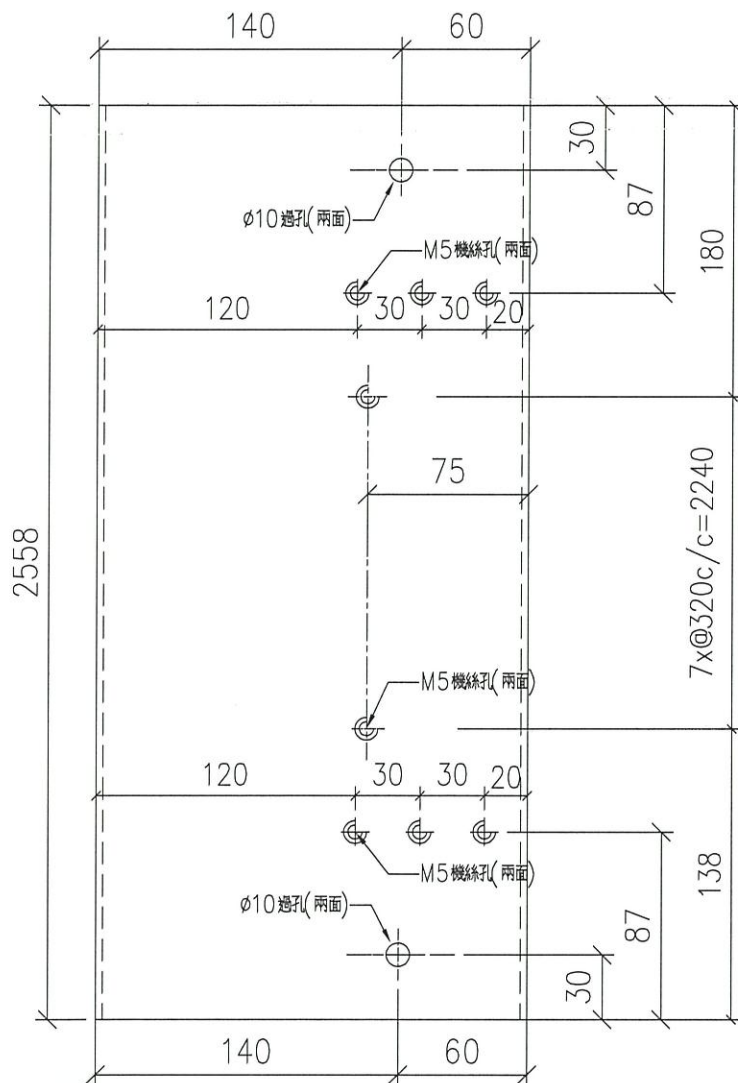

外左

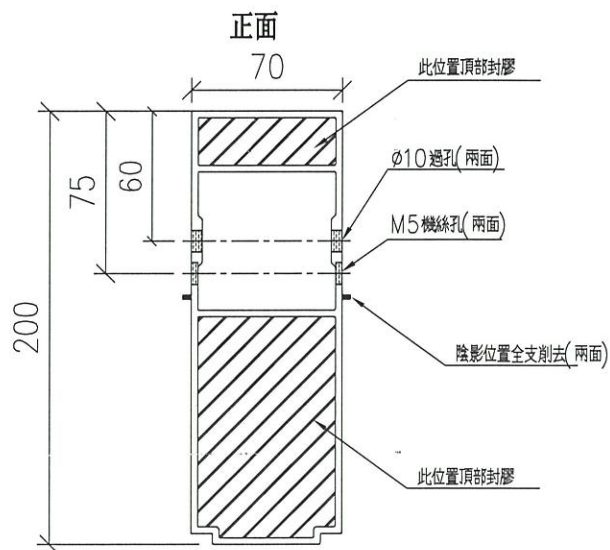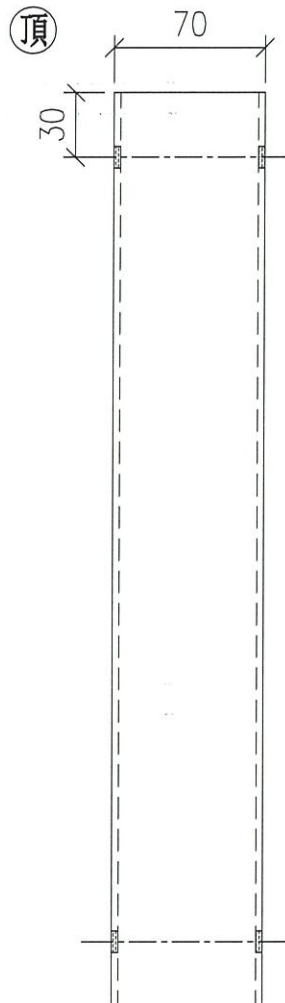

名稱	中企	制圖	LHR	2020.09.20	修改	A	B	
材料	X85771	復核	—	—	日期	2020.10.09	2021.03.05	
顏色	UCT806812XL-3	批准			圖號	J852-LVA-M03		



美特鋁質 有限公司

MIDI Aluminium Fabricator Ltd.

工程號


J852

地盤



亞皆老街

序號	物料編號	數量	使用位置	樓層
01	LVA01-M03A	2	LLCa-中企	T1/(22F~23F)
02	LVA01-M03A	2	LLCa-中企	T2/(22F~23F)
03	LVA01-M03A	2	LLCa-中企	T3/(22F~23F)

工廠用

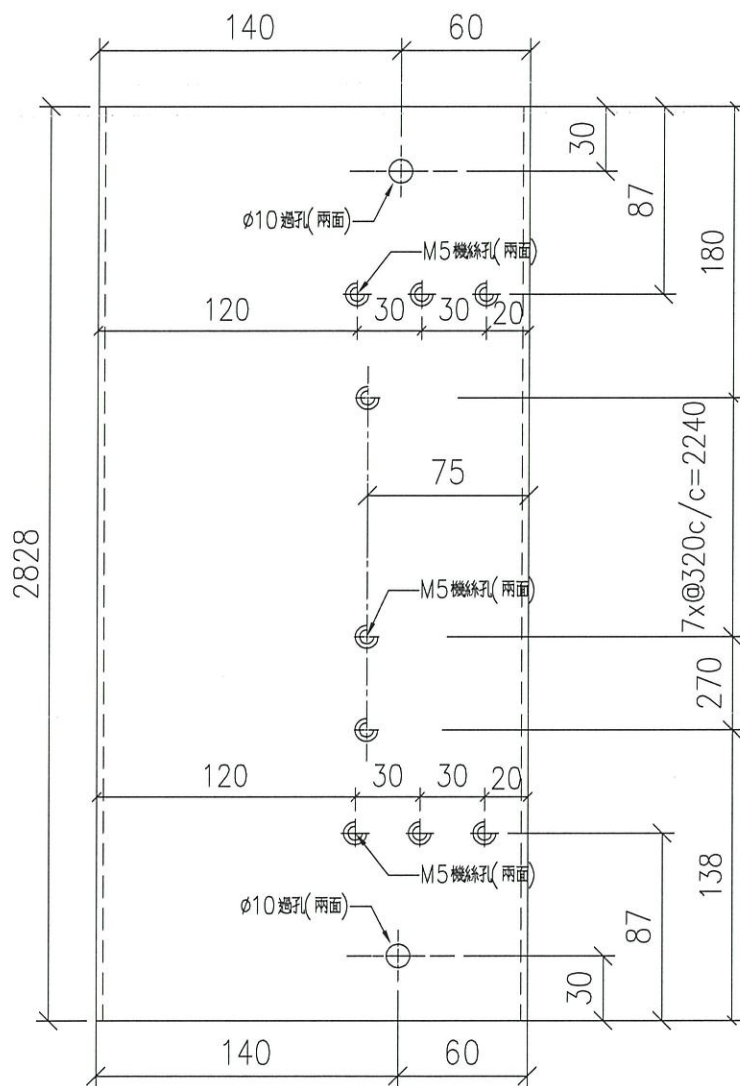

外左

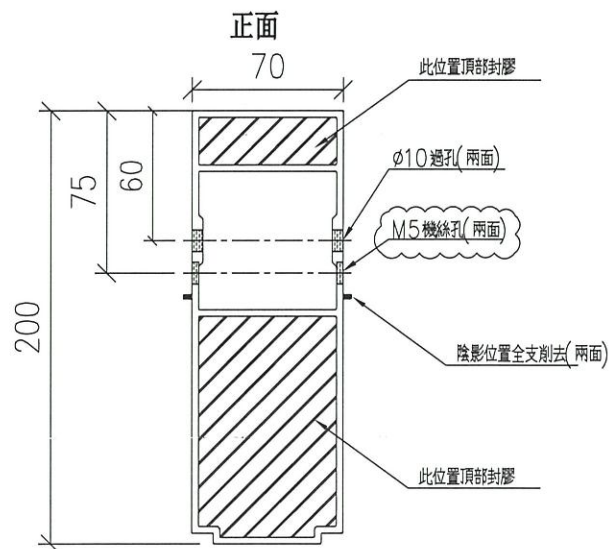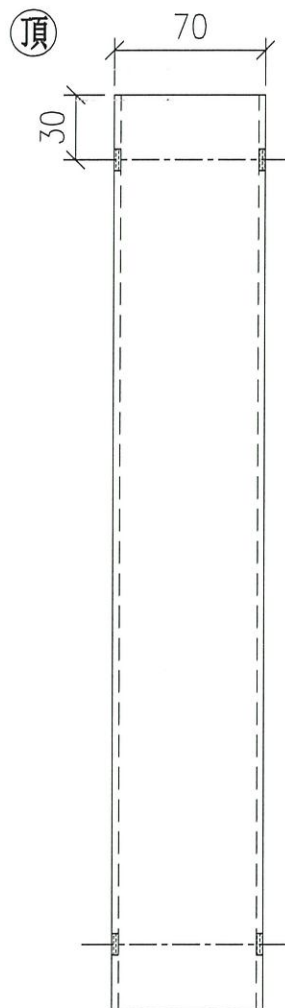

名稱	中企	制圖	LHR	2020.09.20	修改	A		
材料	X85771	復核	—	—	日期	2020.10.09		
顏色	UCT806812XL-3	批准			圖號	J852-LVA-M03A		



美特鋁質 有限公司

MIDI Aluminium Fabricator Ltd.

工程號





J852

地盤


亞皆老街

送工地

序號	物料編號	數量	使用位置	樓層
01	LVA01-M04	17	LLC-頂左	T1/(2F~21F)
02	LVA01-M04	17	LLC-頂左	T2/(2F~21F)
03	LVA01-M04	17	LLC-頂左	T3/(2F~21F)
04	LVA01-M04	2	LLCa-頂左	T1/(22F~23F)
05	LVA01-M04	2	LLCa-頂左	T2/(22F~23F)
06	LVA01-M04	2	LLCa-頂左	T3/(22F~23F)

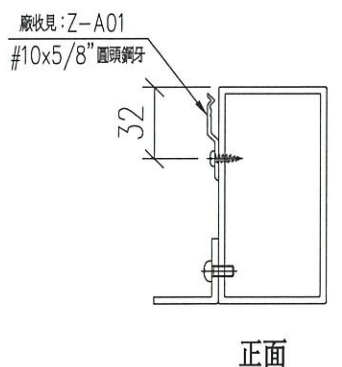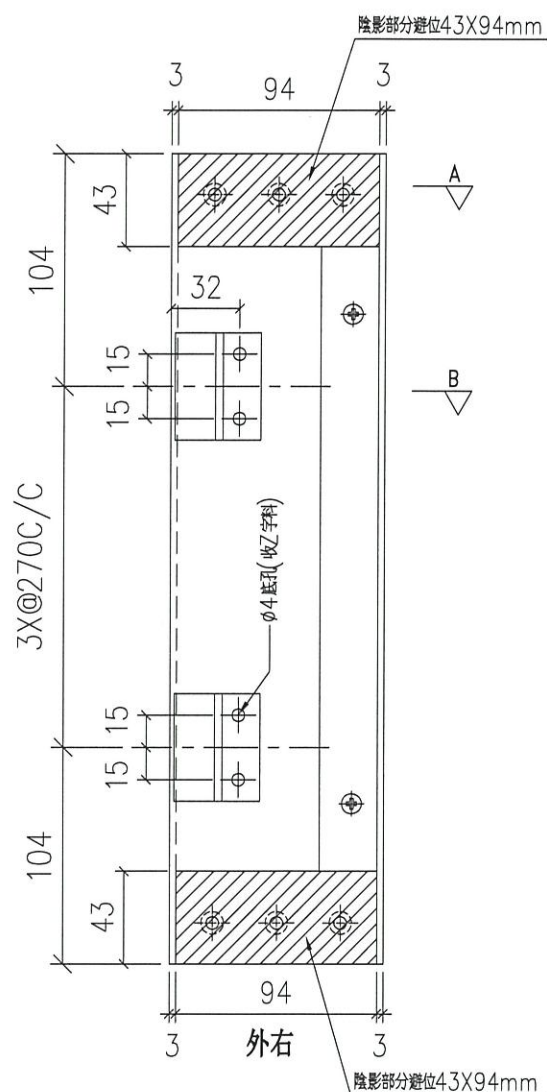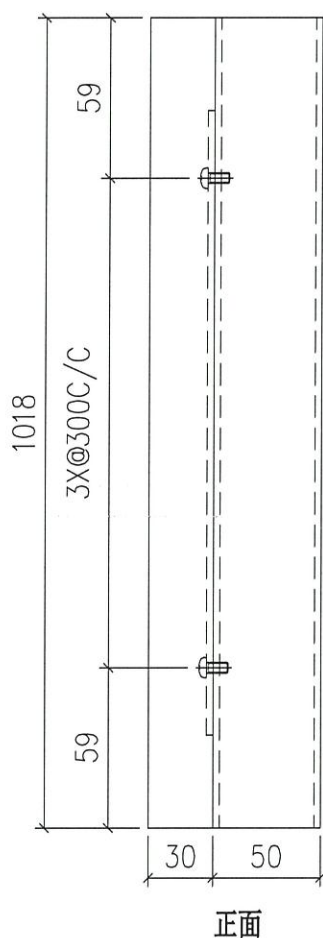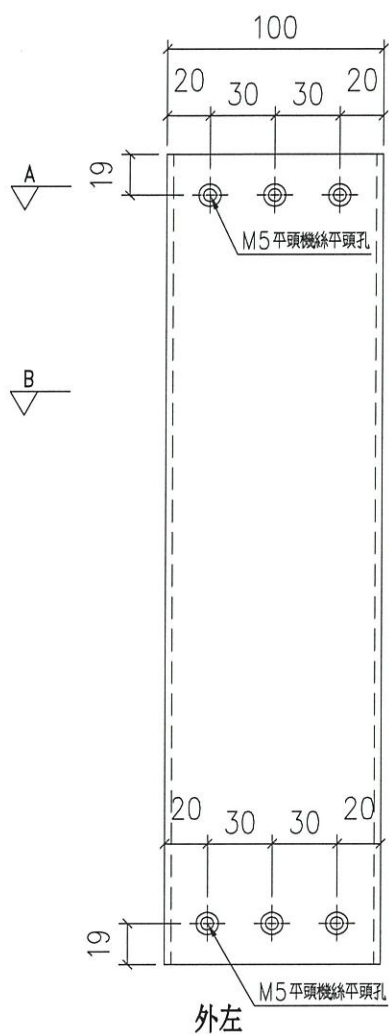

正面
SECTION: B-B

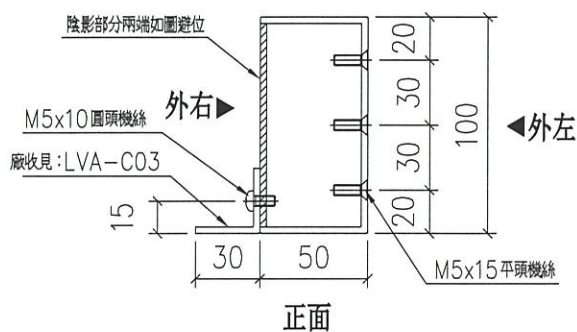

正面
SECTION: A-A

名稱	100X50X3 鋁通/頂底橫	制圖	LHR	2020.09.20	修改	A	B	—
材料	PE00E3005	復核	—	—	日期	2020.09.26	2020.11.26	—
顏色	UCT806812XL-3	批準			圖號	J852-LVA-M04		



美特鋁質 有限公司

MIDI Aluminium Fabricator Ltd.

工程號





J852

地盤


亞皆老街

送工地

序號	物料編號	數量	使用位置	樓層
01	LVA01-M04A	17	LLC-頂右	T1/(1F~21F)
02	LVA01-M04A	17	LLC-頂右	T2/(1F~21F)
03	LVA01-M04A	17	LLC-頂右	T3/(1F~21F)
04	LVA01-M04A	2	LLCa-頂右	T1/(22F~23F)
05	LVA01-M04A	2	LLCa-頂右	T2/(22F~23F)
06	LVA01-M04A	2	LLCa-頂右	T3/(22F~23F)

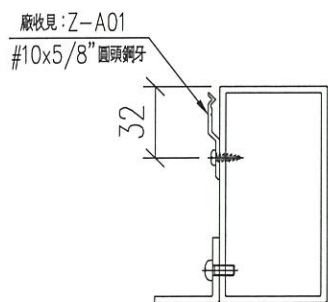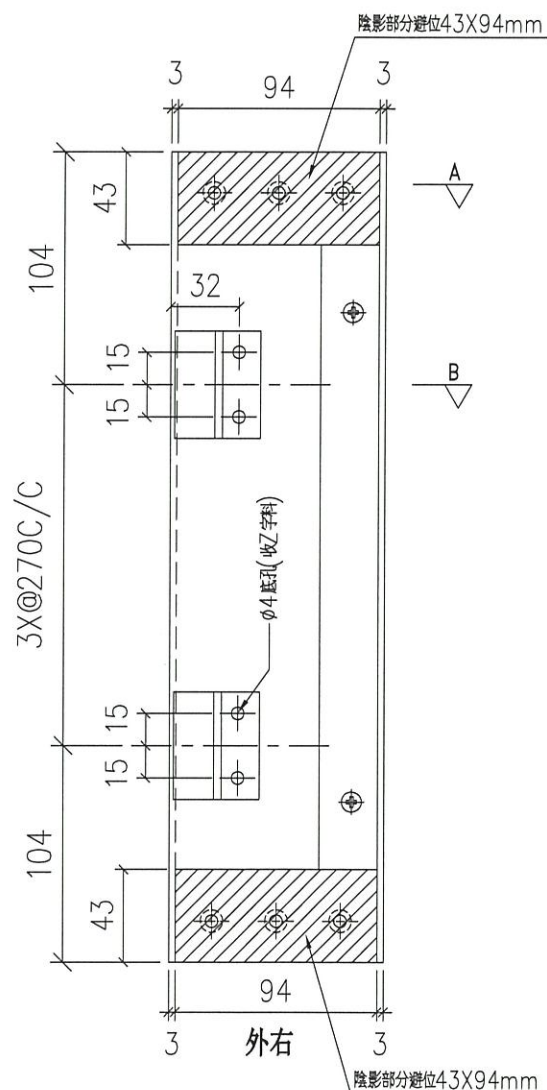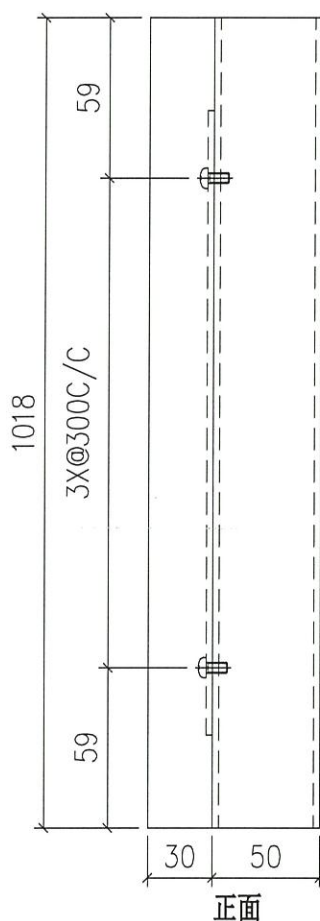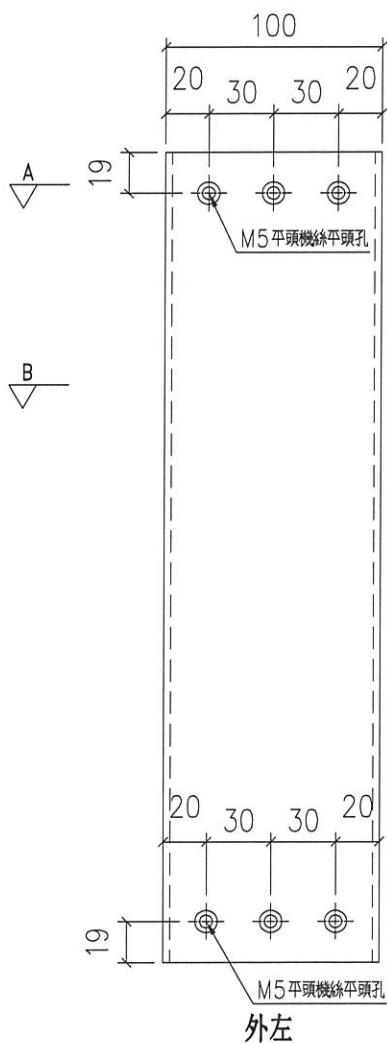

正面
SECTION: B-B

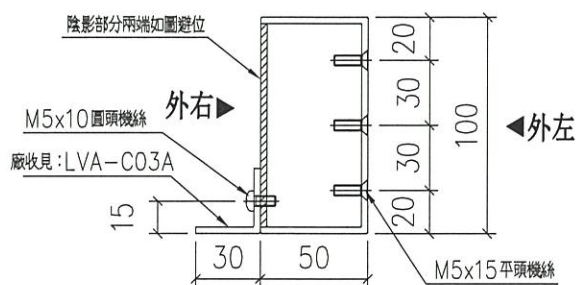

正面
SECTION: A-A

名稱	100X50X3 鋁通/頂底橫	制圖	LHR	2020.09.20	修改	A	B	-
材料	PE00E3005	復核	-	-	日期	2020.09.26	2020.11.26	-
顏色	UCT806812XL-3	批准	-	-	圖號	J852-LVA-M04A		



美特鋁質 有限公司

MIDI Aluminium Fabricator Ltd.

工程號






J852

地盤

亞皆老街

送工地

序號	物料編號	數量	使用位置	樓層
01	LVA01-M05	17	LLC-頂橫/中	T1/(2F~21F)
02	LVA01-M05	17	LLC-頂橫/中	T2/(2F~21F)
03	LVA01-M05	17	LLC-頂橫/中	T3/(2F~21F)
04	LVA01-M05	2	LLCo-頂橫/中	T1/(22F~23F)
05	LVA01-M05	2	LLCo-頂橫/中	T2/(22F~23F)
06	LVA01-M05	2	LLCo-頂橫/中	T3/(22F~23F)

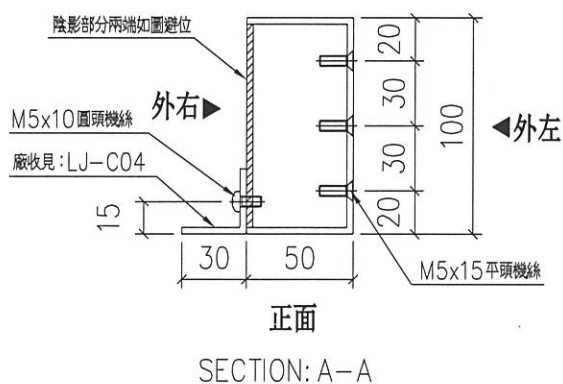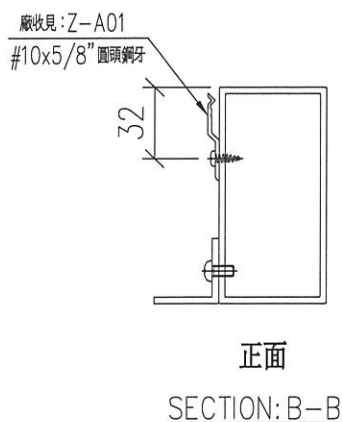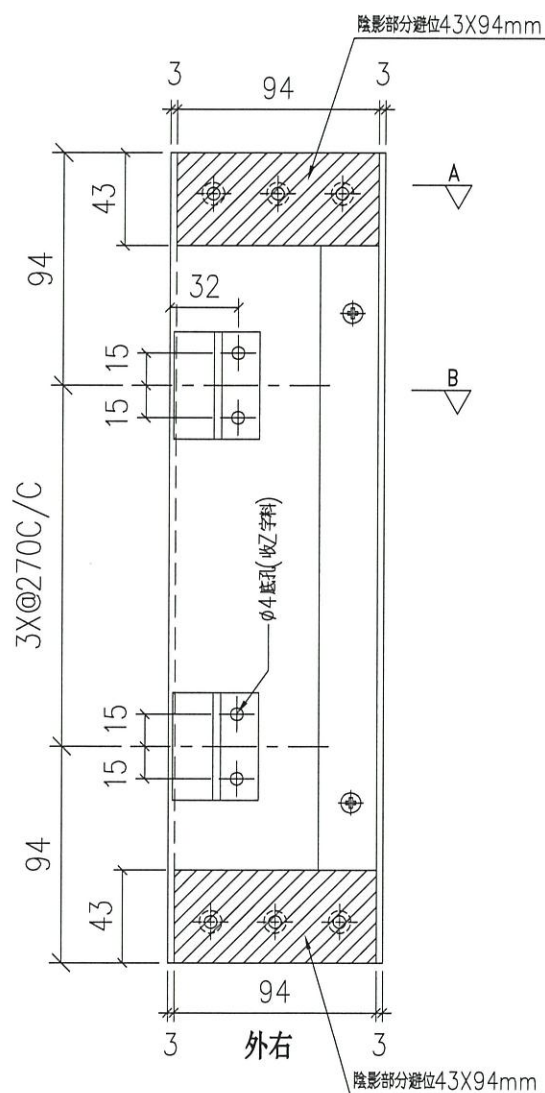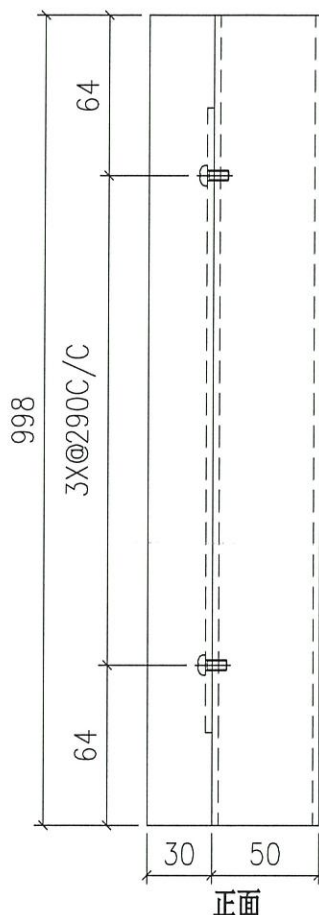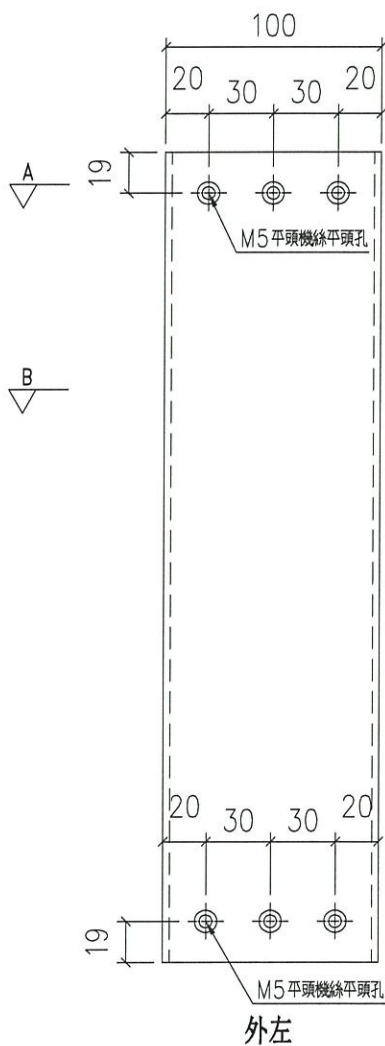

名稱	100X50X3 鋁通/頂底橫	制圖	LHR	2020.09.20	修改	A	B	-
材料	PE00E3005	復核	-	-	日期	2020.09.26	2020.11.26	-
顏色	UCT806812XL-3	批準			圖號	J852-LVA-M05		



美特鋁質 有限公司

MIDI Aluminium Fabricator Ltd.



工程號

J852

地盤

亞皆老街

工廠用

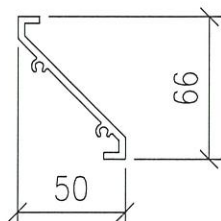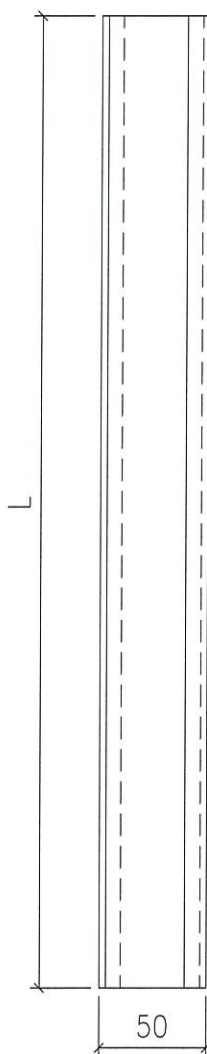

序號	物料編號	L(mm)	數量	使用位置	樓層
01	M06-01	1012	850	LLC/兩邊	T1/(2F~21F)
02	M06-01	1012	850	LLC/兩邊	T2/(2F~21F)
03	M06-01	1012	850	LLC/兩邊	T3/(2F~21F)
04	M06-02	992	425	LLC/中間	T1/(2F~21F)
05	M06-02	992	425	LLC/中間	T2/(2F~21F)
06	M06-02	992	425	LLC/中間	T2/(2F~21F)
07	M06-01	1012	112	LLC/兩邊	T1/(22F~23F)
08	M06-01	1012	112	LLC/兩邊	T2/(22F~23F)
09	M06-01	1012	112	LLC/兩邊	T2/(22F~23F)
10	M06-02	992	56	LLC/中間	T1/(22F~23F)
11	M06-02	992	56	LLC/中間	T2/(22F~23F)
12	M06-02	992	56	LLC/中間	T2/(22F~23F)

名稱	"50" 百葉片	制圖	LHR	2020.09.20	修改	A		
材料	X843331	復核	—	—	日期	2021.03.05		
顏色	UCT806812XL-3	批准			圖號	J852-LVA-M06		



美特鋁質 有限公司

MIDI Aluminium Fabricator Ltd.



工程號

J852

地盤

亞皆老街

工廠用

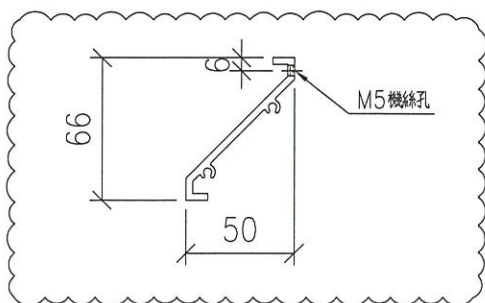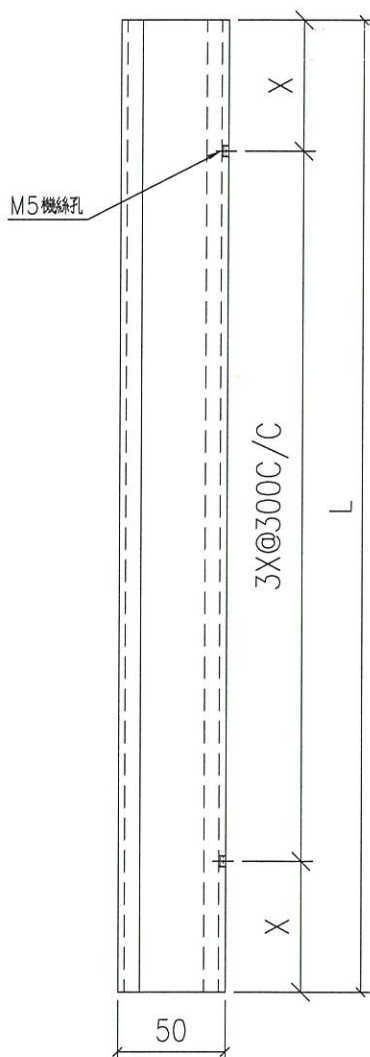

序號	物料編號	L(mm)	X(mm)	數量	使用位置	樓層
01	M06A-01	1012	56	136	LLC/兩邊	T1/(1F~21F)
02	M06A-01	1012	56	136	LLC/兩邊	T2/(1F~21F)
03	M06A-01	1012	56	136	LLC/兩邊	T3/(1F~21F)
04	M06A-02	992	46	68	LLC/中間	T1/(1F~21F)
05	M06A-02	992	46	68	LLC/中間	T2/(1F~21F)
06	M06A-02	992	46	68	LLC/中間	T2/(1F~21F)
07	M06A-01	1012	56	16	LLC/兩邊	T1/(22F~23F)
08	M06A-01	1012	56	16	LLC/兩邊	T2/(22F~23F)
09	M06A-01	1012	56	16	LLC/兩邊	T2/(22F~23F)
10	M06A-02	992	46	8	LLC/中間	T1/(22F~23F)
11	M06A-02	992	46	8	LLC/中間	T2/(22F~23F)
12	M06A-02	992	46	8	LLC/中間	T2/(22F~23F)

名稱	"50" 百葉片	制圖	Ivan	2020.09.24	修改	A	B
材料	X843331	復核	—	—	日期	2020.09.26	2021.03.01
顏色	UCT806812XL-3	批准			圖號	J852-LVA-M06A	



美特鋁質 有限公司

MIDI Aluminium Fabricator Ltd.

工程號


J852

地盤

亞皆老街

送工地

序號	物料編號	數量	使用位置	樓層
01	LVA01-M07	17	LLC-底右	T1/(2F~21F)
02	LVA01-M07	17	LLC-底右	T2/(2F~21F)
03	LVA01-M07	17	LLC-底右	T3/(2F~21F)
04	LVA01-M07	2	LLCa-底右	T1/(22F~23F)
05	LVA01-M07	2	LLCa-底右	T2/(22F~23F)
06	LVA01-M07	2	LLCa-底右	T3/(22F~23F)

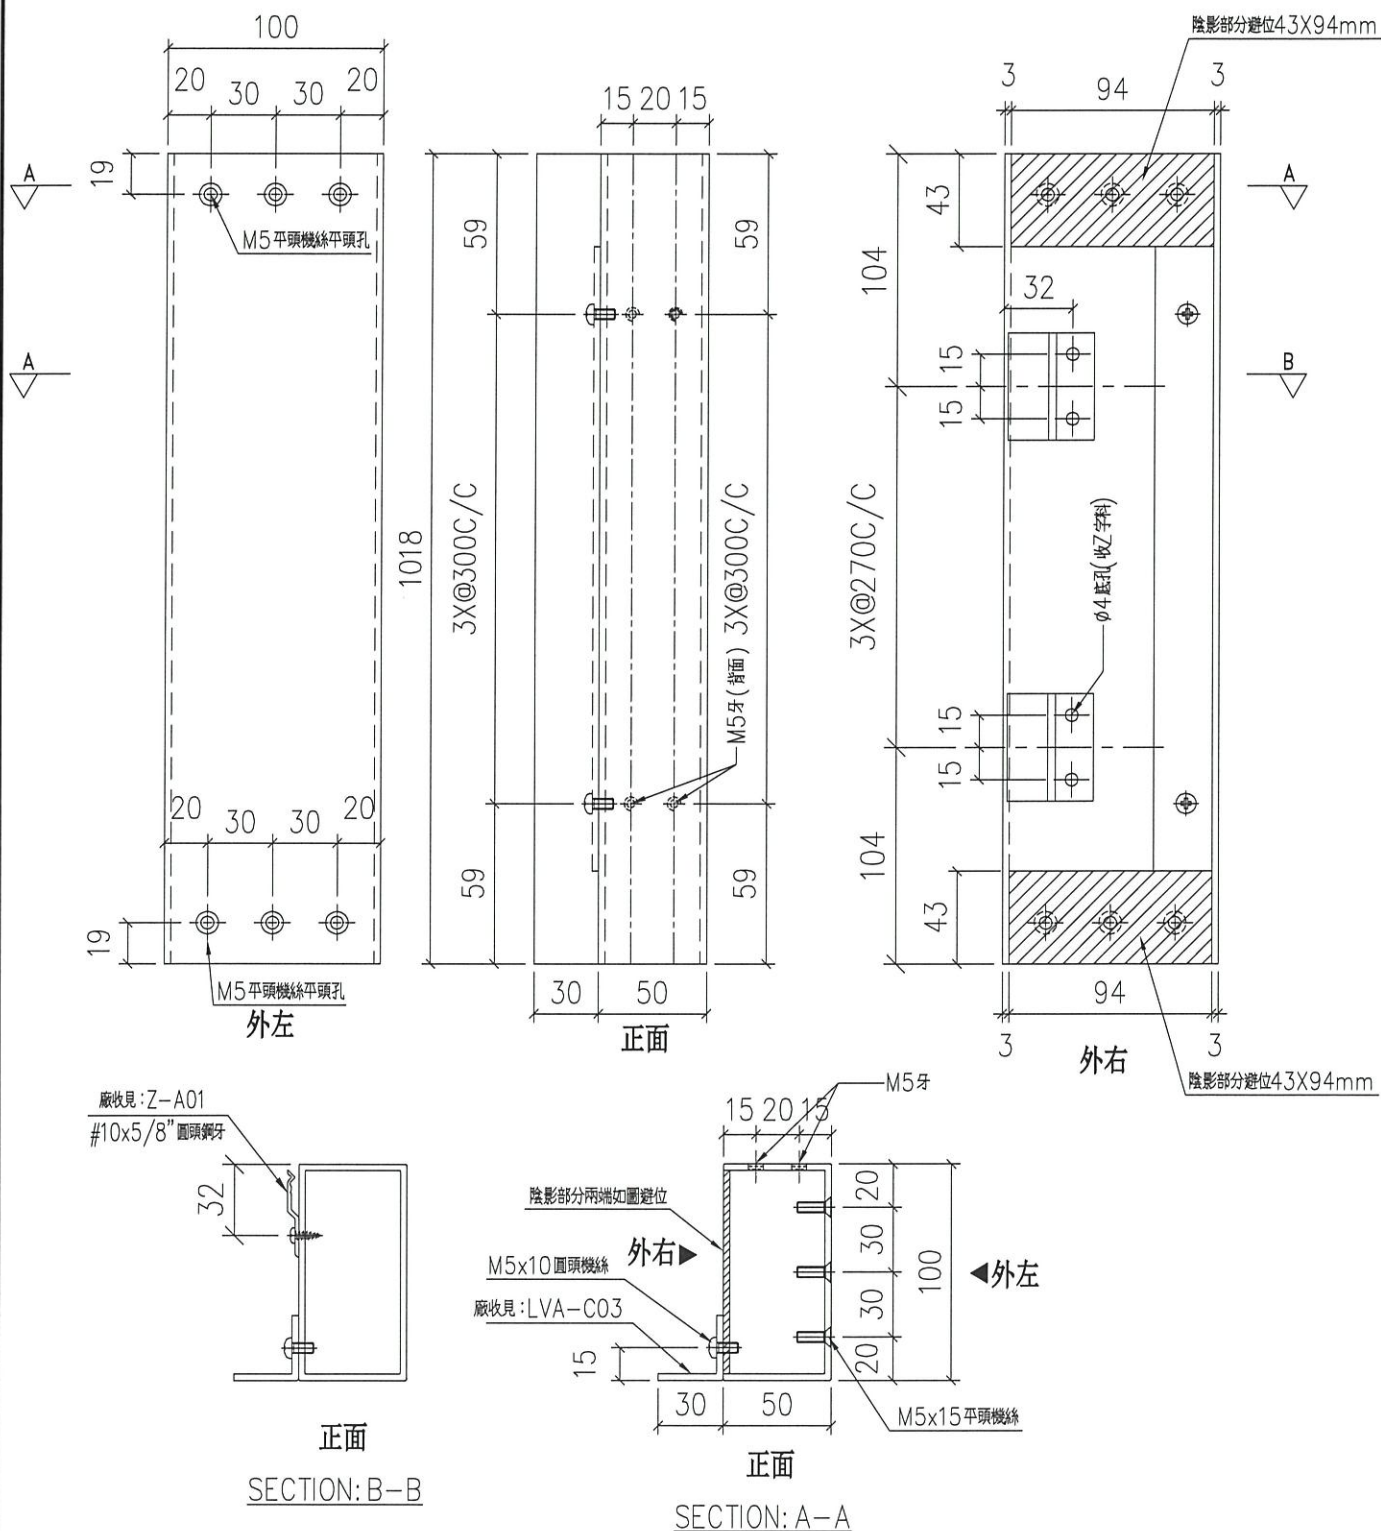

名稱	100X50X3 鋁通/頂底橫	制圖	LHR	2020.09.20	修改	A	-	-
材料	PE00E3005	復核	-	-	日期	2020.11.16	-	-
顏色	UCT806812XL-3	批准			圖號	J852-LVA-M07		



美特鋁質有限公司

MIDI Aluminium Fabricator Ltd.

工程號


J852

地盤

亞皆老街

送工地

序號	物料編號	數量	使用位置	樓層
01	LVA01-M07A	17	LLC-底左	T1/(2F~21F)
02	LVA01-M07A	17	LLC-底左	T2/(2F~21F)
03	LVA01-M07A	17	LLC-底左	T3/(2F~21F)
04	LVA01-M07A	2	LLCa-底左	T1/(22F~23F)
05	LVA01-M07A	2	LLCa-底左	T2/(22F~23F)
06	LVA01-M07A	2	LLCa-底左	T3/(22F~23F)

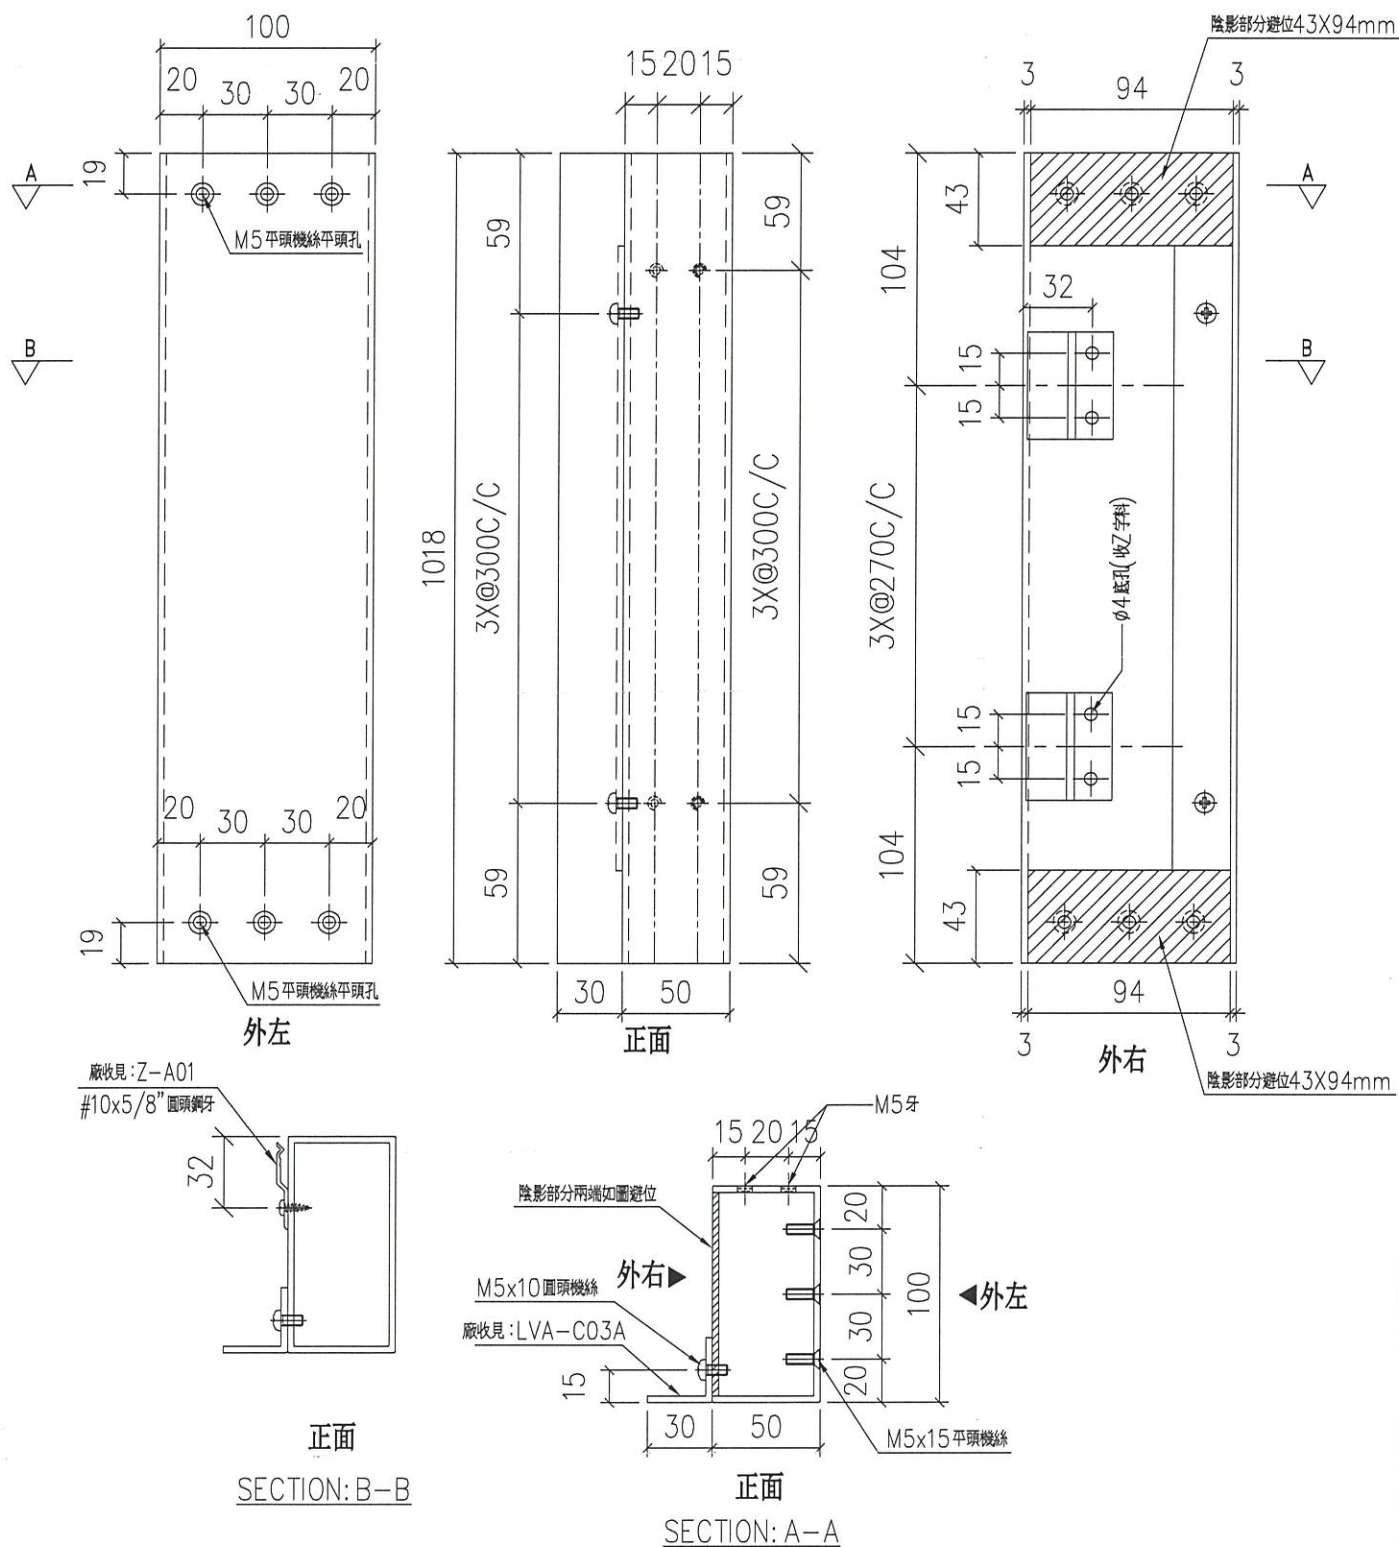

名稱	100X50X3 鋁通/頂底橫	制圖	LHR	2020.09.20	修改	A	-	
材料	PE00E3005	復核	-	-	日期	2020.11.26	-	
顏色	UCT806812XL-3	批准			圖號	J852-LVA-M07A		



美特鋁質 有限公司

MIDI Aluminium Fabricator Ltd.

工程號

J852


地盤

亞皆老街

序号	物料編號	數量	位置	樓層
01	LVA-C01	718	橫磁企位	1F~23F

此數目多, 請保留在 1/F
使用 (EI 2780)

工廠用

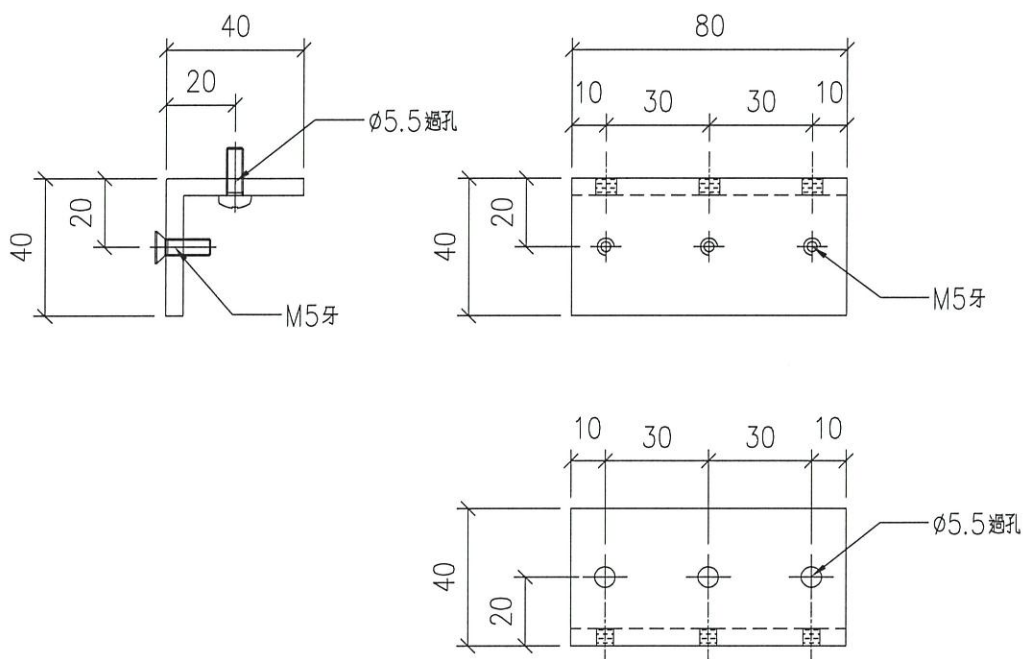

名稱	40*40*6mm 角碼	制圖	LHR	2020.09.20	修改	—		
材料	PE0E10017	復核	—	—	日期	—		
顏色	MILL	批准			圖號	J852-LVA-C01		



美特鋁質 有限公司

MIDI Aluminium Fabricator Ltd.

工程號


J852

地盤

亞皆老街

序号	物料編號	數量	使用位置	樓層
01	LVA-C02	34	LVA-M01/M02	T1 (2F~21F)
02	LVA-C02	34	LVA-M01/M02	T2 (2F~21F)
03	LVA-C02	34	LVA-M01/M02	T3 (2F~21F)

工廠用

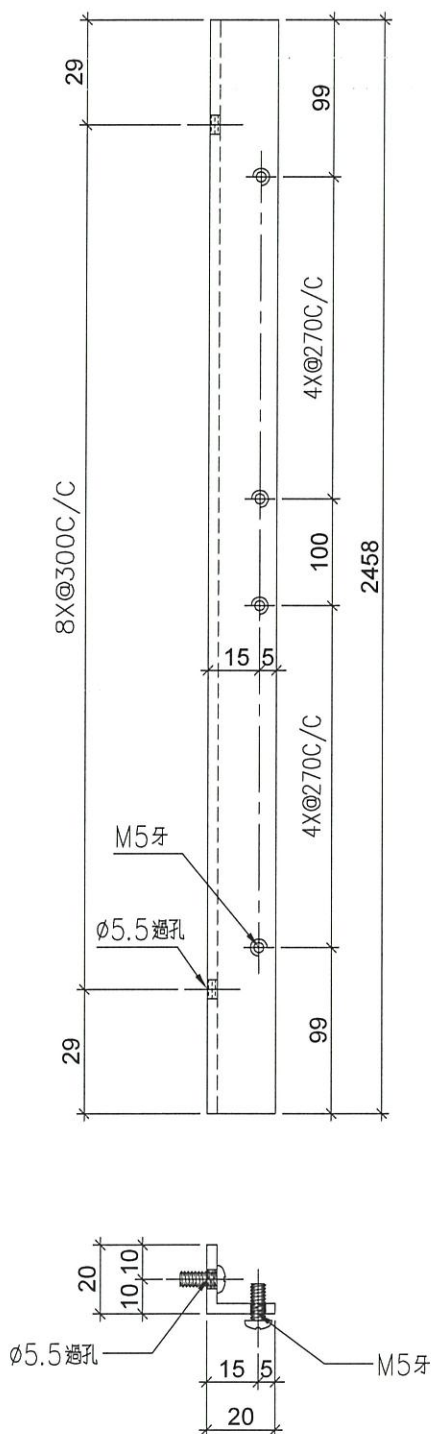

名稱	20*20*3mm 鋁角	制圖	LHR	2020.09.20	修改	A		
材料	PE0E10021	復核	—	—	日期	2021.03.05		
顏色	MILL	批准			圖號	J852-LVA-C02		



美特鋁質 有限公司

MIDI Aluminium Fabricator Ltd.

工程號



J852

地盤

亞皆老街

序号	物料編號	數量	使用位置	樓層
01	LVA-C02A	4	LVA-M01A/M02A	T1 (22F~23F)
02	LVA-C02A	4	LVA-M01A/M02A	T2 (22F~23F)
03	LVA-C02A	4	LVA-M01A/M02A	T3 (22F~23F)

工廠用

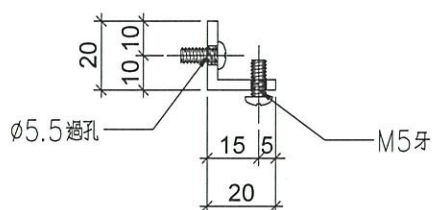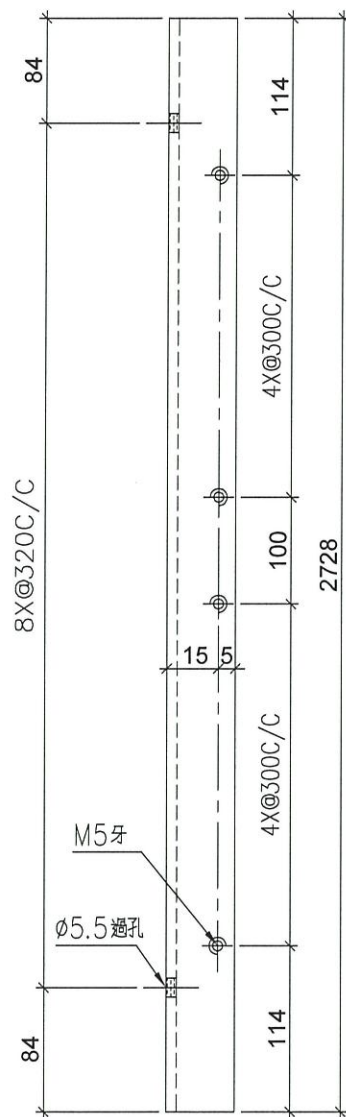

名稱	20*20*3mm 鋁角	制圖	LHR	2020.09.20	修改	—		
材料	PE0E10021	復核	—	—	日期	—		
顏色	MILL	批准			圖號	J852-LVA-C02A		



美特鋁質 有限公司

MIDI Aluminium Fabricator Ltd.

工程號



J852

地盤


亞皆老街

工廠用

右

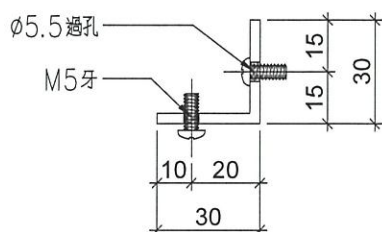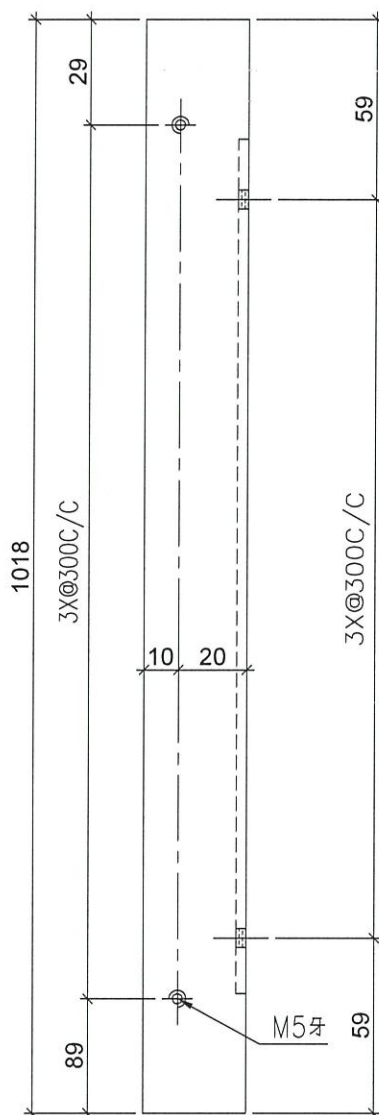

序号	物料編號	數量	使用位置	樓層
01	LVA-C03	34	LVA-M04/M07	T1 (1F~21F)
02	LVA-C03	34	LVA-M04/M07	T2 (1F~21F)
03	LVA-C03	34	LVA-M04/M07	T3 (1F~21F)
04	LVA-C03	4	LVA-M04/M07	T1 (22F~23F)
05	LVA-C03	4	LVA-M04/M07	T2 (22F~23F)
06	LVA-C03	4	LVA-M04/M07	T3 (22F~23F)

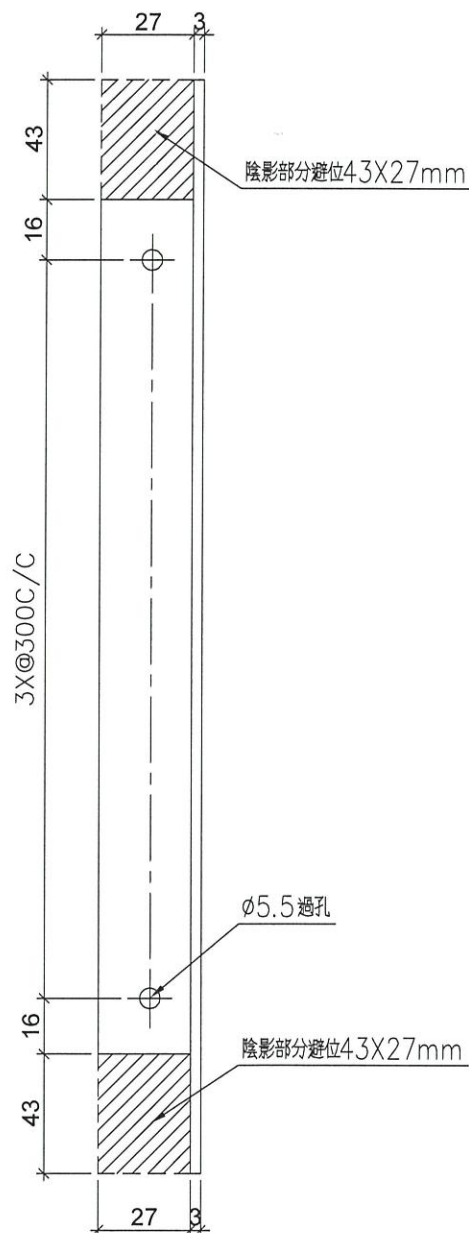

名稱	30*30*3mm 鋁角	制圖	LHR	2020.09.20	修改	A	—	
材料	MH00001026	復核	—	—	日期	2020.09.26	—	
顏色	MILL	批准			圖號	J852-LVA-C03		



美特鋁質 有限公司

MIDI Aluminium Fabricator Ltd.

工程號



J852

地盤


亞皆老街

工廠用

右

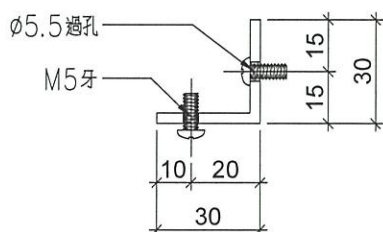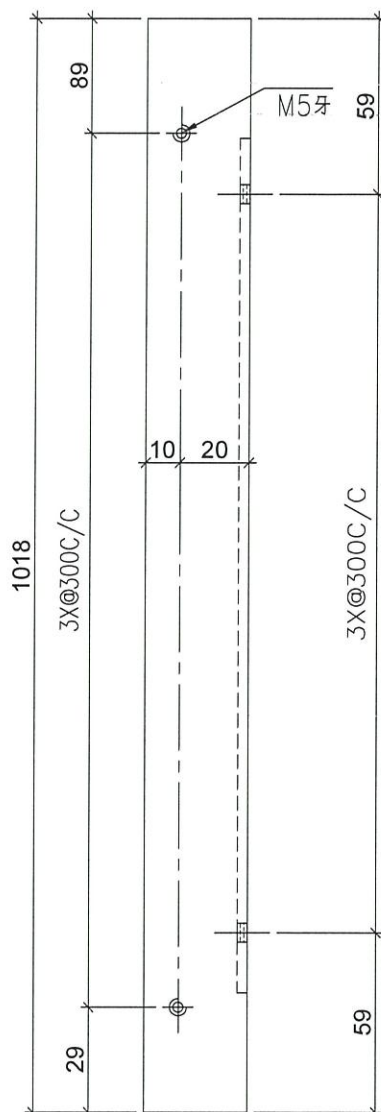

序号	物料編號	數量	使用位置	樓層
01	LVA-C03A	3	LVA-M04A/M07A	T1 (1F~21F)
02	LVA-C03A	3	LVA-M04A/M07A	T2 (1F~21F)
03	LVA-C03A	3	LVA-M04A/M07A	T3 (1F~21F)
04	LVA-C03A	4	LVA-M04A/M07A	T1 (22F~23F)
05	LVA-C03A	4	LVA-M04A/M07A	T2 (22F~23F)
06	LVA-C03A	4	LVA-M04A/M07A	T3 (22F~23F)

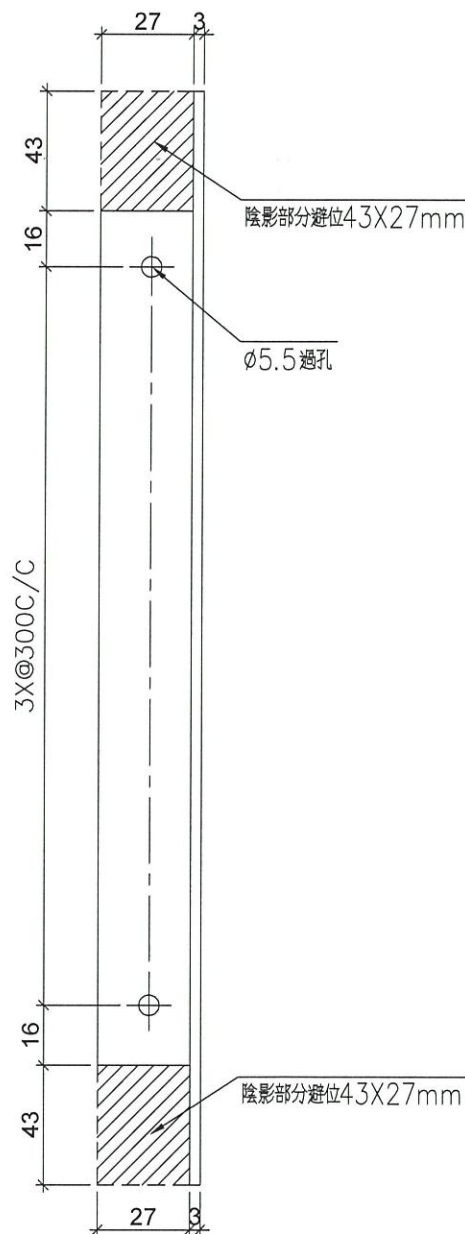

名稱	30*30*3mm 鋁角	制圖	LHR	2020.09.20	修改	A	—	
材料	MH00001026	復核	—	—	日期	2020.09.26	—	
顏色	MILL	批准			圖號	J852-LVA-C03A		



美特鋁質 有限公司

MIDI Aluminium Fabricator Ltd.

工程號



J852

地盤


亞皆老街

工廠用

右

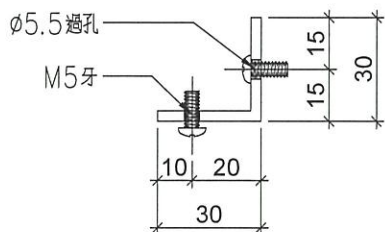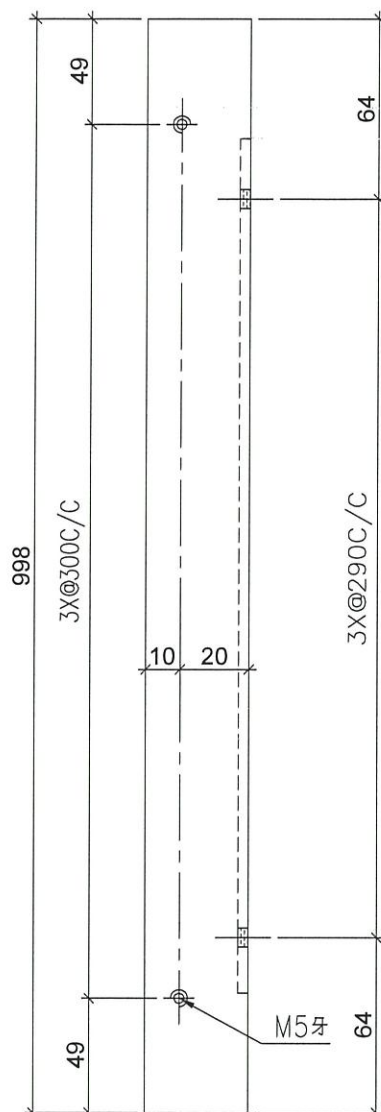

序号	物料編號	數量	使用位置	樓層
01	LVA-C04	34	LVA-M05/M05A	T1 (1F~21F)
02	LVA-C04	34	LVA-M05/M05A	T2 (1F~21F)
03	LVA-C04	34	LVA-M05/M05A	T3 (1F~21F)
04	LVA-C04	4	LVA-M05/M05A	T1 (22F~23F)
05	LVA-C04	4	LVA-M05/M05A	T2 (22F~23F)
06	LVA-C04	4	LVA-M05/M05A	T3 (22F~23F)

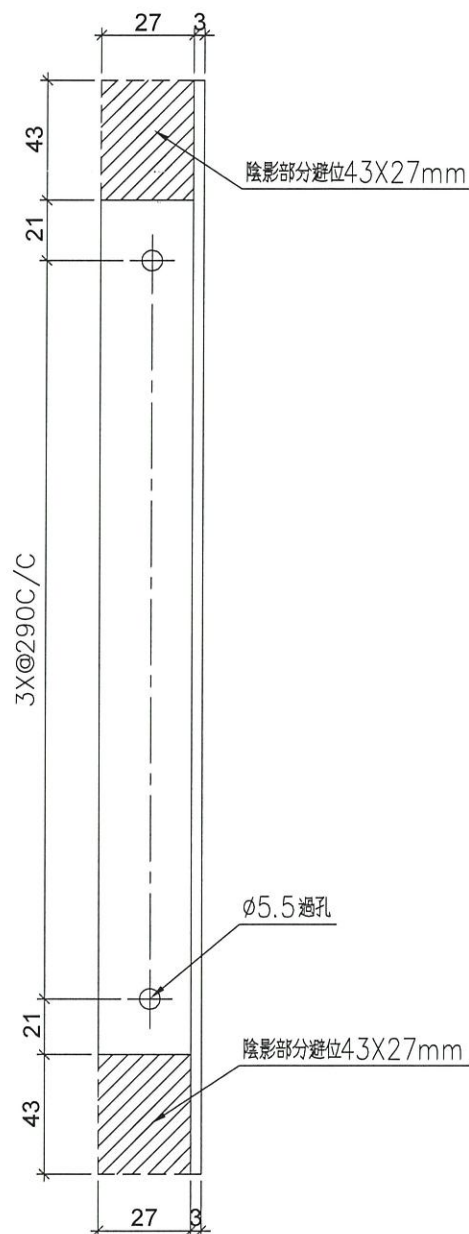

名稱	30*30*3mm 鋁角	制圖	LHR	2020.09.20	修改	A	—	
材料	MH00001026	復核	—	—	日期	2020.09.26	—	
顏色	MILL	批准			圖號	J852-LVA-C04		



美特鋁質 有限公司

MIDI Aluminium Fabricator Ltd.

工程號



J852

地盤

亞皆老街

工廠用

頂

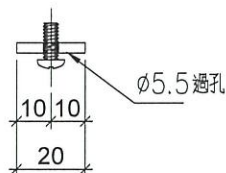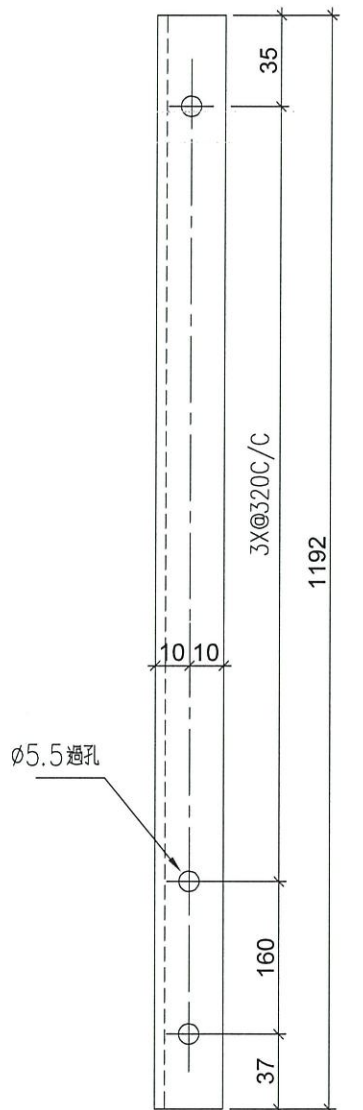

序号	物料编号	数量	使用位置	樓層
01	LVA-C05	102	LVA-UN1-04/05	T1 (1F~21F)
02	LVA-C05	102	LVA-UN1-04/05	T2 (1F~21F)
03	LVA-C05	102	LVA-UN1-04/05	T3 (1F~21F)
04	LVA-C05	12	LVA-UN1-04/05	T1 (22F~23F)
05	LVA-C05	12	LVA-UN1-04/05	T2 (22F~23F)
06	LVA-C05	12	LVA-UN1-04/05	T3 (22F~23F)

2-21/

名稱	20*3mm 雀網企壓巴	制圖	LHR	2020.09.20	修改	—		
材料	PE00E4006	復核	—	—	日期	—		
顏色	UCT806812XL-3 MILL	批准			圖號	J852-LVA-C05		



美特鋁質 有限公司

MIDI Aluminium Fabricator Ltd.

工程號

J852

地盤



亞皆老街

序号	物料編號	數量	使用位置	樓層
01	LVA-C05A	102	LVA-UN1-04A/05A	T1 (1F~21F)
02	LVA-C05A	102	LVA-UN1-04A/05A	T2 (1F~21F)
03	LVA-C05A	102	LVA-UN1-04A/05A	T3 (1F~21F)

2-21/F



頂

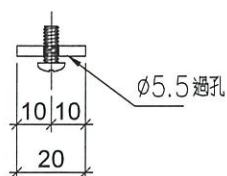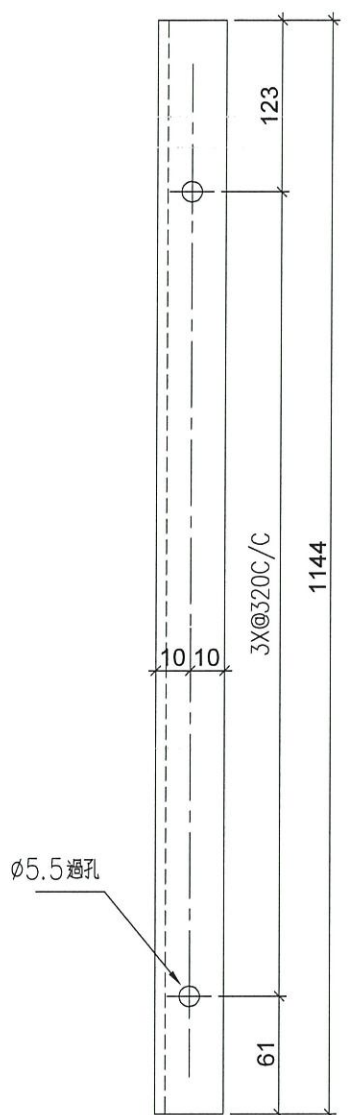

名稱	20*3mm 雀網企壓巴	制圖	LHR	2020.09.20	修改	—		
材料	PE00E4006	復核	—	—	日期	—		
顏色	UCT806812XL-3 MILL	批准			圖號	J852-LVA-C05A		



美特鋁質 有限公司

MIDI Aluminium Fabricator Ltd.

工程號

J852



地盤

亞皆老街

序号	物料編號	數量	使用位置	樓層
01	LVA-C05B	12	LVA-UN1-06/07	T1 (22F~23F)
02	LVA-C05B	12	LVA-UN1-06/07	T2 (22F~23F)
03	LVA-C05B	12	LVA-UN1-06/07	T3 (22F~23F)



頂

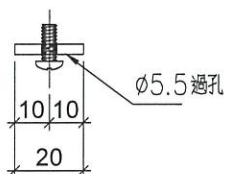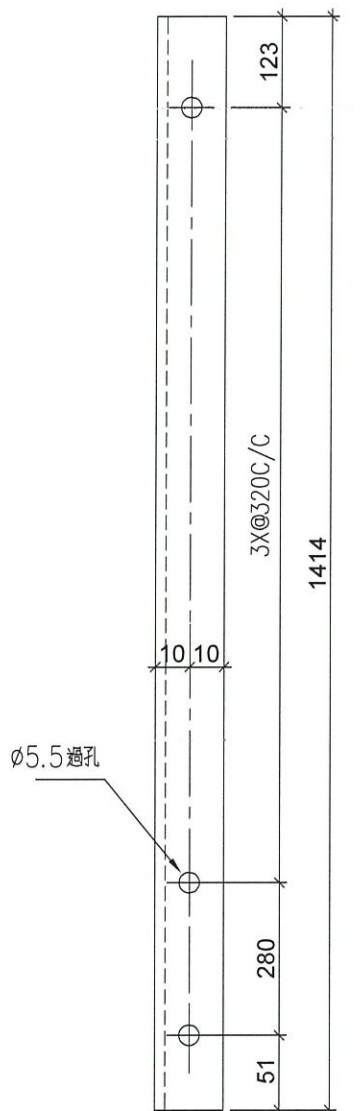

名稱	20*3mm 雀網企壓巴	制圖	LHR	2020.09.20	修改	—		
材料	PE00E4006	復核	—	—	日期	—		
顏色	UCT806812XL-3 MILL	批准			圖號	J852-LVA-C05B		



美特鋁質 有限公司

MIDI Aluminium Fabricator Ltd.

工程號


J852

地盤


亞皆老街

工廠用

頂

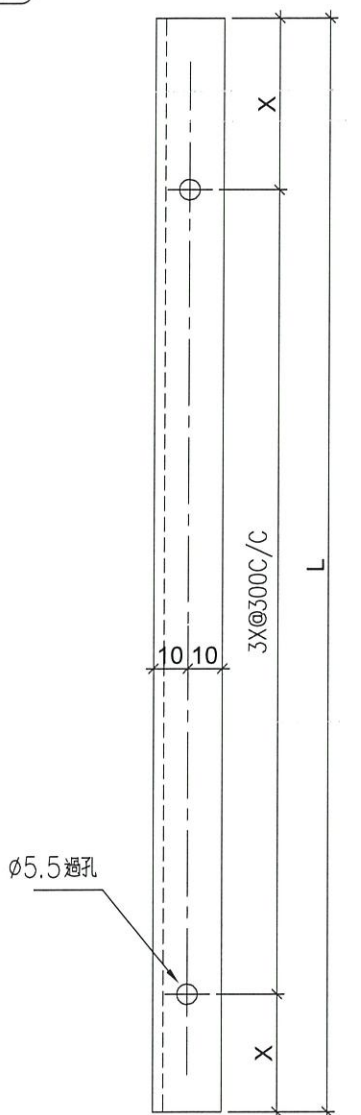

ø5.5過孔

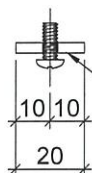

ø5.5過孔

序號	物料編號	L(mm)	X(mm)	數量	使用位置	樓層
01	C06-01	966	33	136	LLC/兩邊	T1/(1F~21F)
02	C06-01	966	33	136	LLC/兩邊	T2/(1F~21F)
03	C06-01	966	33	136	LLC/兩邊	T3/(1F~21F)
04	C06-02	946	23	68	LLC/中間	T1/(1F~21F)
05	C06-02	946	23	68	LLC/中間	T2/(1F~21F)
06	C06-02	946	23	68	LLC/中間	T2/(1F~21F)
07	C06-01	966	33	16	LLC/兩邊	T1/(22F~23F)
08	C06-01	966	33	16	LLC/兩邊	T2/(22F~23F)
09	C06-01	966	33	16	LLC/兩邊	T2/(22F~23F)
10	C06-02	946	23	8	LLC/中間	T1/(22F~23F)
11	C06-02	946	23	8	LLC/中間	T2/(22F~23F)
12	C06-02	946	23	8	LLC/中間	T2/(22F~23F)

2-21/

名稱	20*3mm 雀網橫壓巴	制圖	LHR	2020.09.20	修改	A		
材料	PE00E4006	復核	—	—	日期	2021.03.01		
顏色	UCT806812XL-3 MILL	批準			圖號	J852-LVA-C06		



美特鋁質 有限公司
MIDI Aluminium Fabricator Ltd.

工程號

J852

地盤

亞皆老街

工廠用

頂

W

H

W

序號	物料編號	W(mm)	H(mm)	數量	使用位置	樓層
01	C07-01	1014	1192	34	LVA-UN1-04	T1/(2F~21F)
02	C07-01	1014	1192	34	LVA-UN1-04	T2/(2F~21F)
03	C07-01	1014	1192	34	LVA-UN1-04	T3/(2F~21F)
04	C07-01	1014	1192	4	LVA-UN1-04	T1/(22F~23F)
05	C07-01	1014	1192	4	LVA-UN1-04	T2/(22F~23F)
06	C07-01	1014	1192	4	LVA-UN1-04	T3/(22F~23F)
07	C07-02	994	1192	17	LVA-UN1-05	T1/(2F~21F)
08	C07-02	994	1192	17	LVA-UN1-05	T2/(2F~21F)
09	C07-02	994	1192	17	LVA-UN1-05	T3/(2F~21F)
10	C07-02	994	1192	2	LVA-UN1-05	T1/(22F~23F)
11	C07-02	994	1192	2	LVA-UN1-05	T2/(22F~23F)
12	C07-02	994	1192	2	LVA-UN1-05	T3/(22F~23F)
13	C07-01A	1014	1169	34	LVA-UN1-04A	T1/(2F~21F)
14	C07-01A	1014	1169	34	LVA-UN1-04A	T2/(2F~21F)
15	C07-01A	1014	1169	34	LVA-UN1-04A	T3/(2F~21F)
16	C07-02A	994	1169	17	LVA-UN1-05A	T1/(2F~21F)
17	C07-02A	994	1169	17	LVA-UN1-05A	T2/(2F~21F)
18	C07-02A	994	1169	17	LVA-UN1-05A	T3/(2F~21F)
19	C07-03	1014	1439	4	LVA-UN1-06	T1/(22F~23F)
20	C07-03	1014	1439	4	LVA-UN1-06	T2/(22F~23F)
21	C07-03	1014	1439	4	LVA-UN1-06	T3/(22F~23F)
22	C07-04	994	1439	2	LVA-UN1-07	T1/(22F~23F)
23	C07-04	994	1439	2	LVA-UN1-07	T2/(22F~23F)
24	C07-04	994	1439	2	LVA-UN1-07	T3/(22F~23F)

名稱	5*5mm網眼/1.6mm線粗雀網	制圖	LHR	2020.09.20	修改	A		
材料	不銹鋼	復核	—	—	日期	2021.03.05		
顏色	原色	批准			圖號	J852-LVA-C07		



美特鋁質 有限公司

MIDI Aluminium Fabricator Ltd.

工程號


J852

地盤


亞皆老街

工廠用

頂

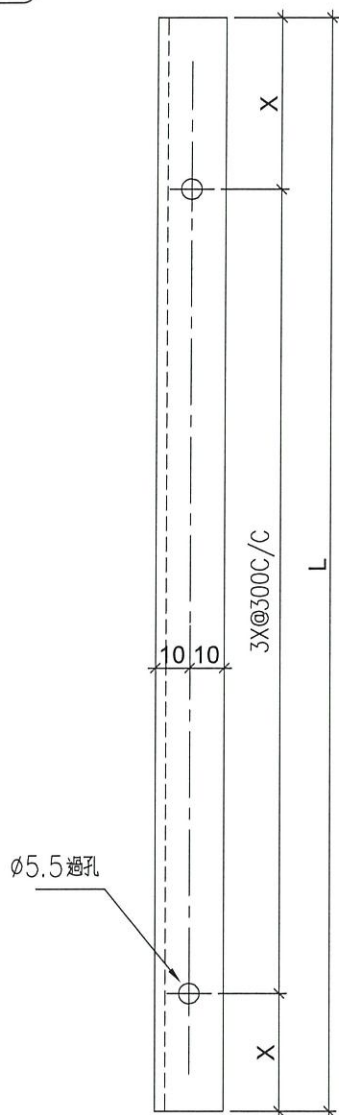

ø5.5過孔

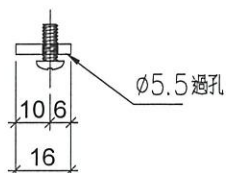

ø5.5過孔

可用原“LVA-C06”鋁巴修改

新增圖

序號	物料編號	L(mm)	X(mm)	數量	使用位置	樓層
01	C08-01	966	33	68	LLC/兩邊上格	T1/(2F~21F)
02	C08-01	966	33	68	LLC/兩邊上格	T2/(2F~21F)
03	C08-01	966	33	68	LLC/兩邊上格	T3/(2F~21F)
04	C08-02	946	23	34	LLC/中間上格	T1/(2F~21F)
05	C08-02	946	23	34	LLC/中間上格	T2/(2F~21F)
06	C08-02	946	23	34	LLC/中間上格	T3/(2F~21F)
07	C08-01	966	33	8	LLCa/兩邊上格	T1/(22F~23F)
08	C08-01	966	33	8	LLCa/兩邊上格	T2/(22F~23F)
09	C08-01	966	33	8	LLCa/兩邊上格	T3/(22F~23F)
10	C08-02	946	23	4	LLCa/中間上格	T1/(22F~23F)
11	C08-02	946	23	4	LLCa/中間上格	T2/(22F~23F)
12	C08-02	946	23	4	LLCa/中間上格	T3/(22F~23F)

名稱	16*3mm 雀網橫壓巴	制圖	Ivan	2021.02.26	修改	新增		
材料	PE00E4006	復核	—	—	日期	2021.03.01		
顏色	UCT806812XL-3 MILL	批準			圖號	J852-LVA-C08		



美特鋁質 有限公司

MIDI Aluminium Fabricator Ltd.

工程號

J-852


地盤

亞皆老街


工廠用

序号	物料編號	數量	位置	樓層
01	Z-A01	1440	底橫收口用	

此數預多, 請保留在1/F
使用 (EI2780)

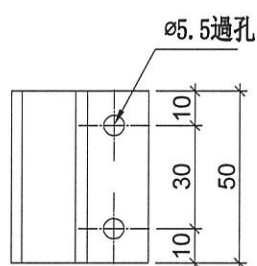

#10x5/8"圓頭鋼牙

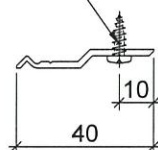

新增圖

名稱	Z字碼	制圖	Ivan	2020.11.25	修改	新增		
材料	X84589	復核	—	—	日期	2020.11.26		
顏色	MILL	批准			圖號	Z-A01		



美特鋁質 有限公司

MIDI Aluminium Fabricator Ltd.

工程號

J852


地盤

亞皆老街


序號	物料編號	數量	使用位置	樓層
01	LVA01-M01	17	LLC-左企	T1/(2F~21F)
02	LVA01-M01	17	LLC-左企	T2/(2F~21F)
03	LVA01-M01	17	LLC-左企	T3/(2F~21F)

送工地


組裝圖

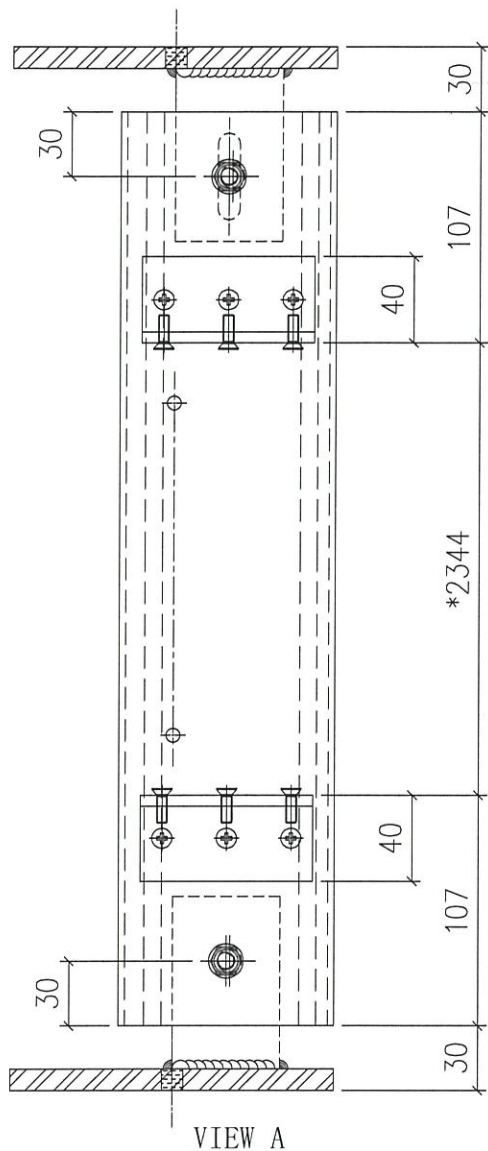

VIEW A

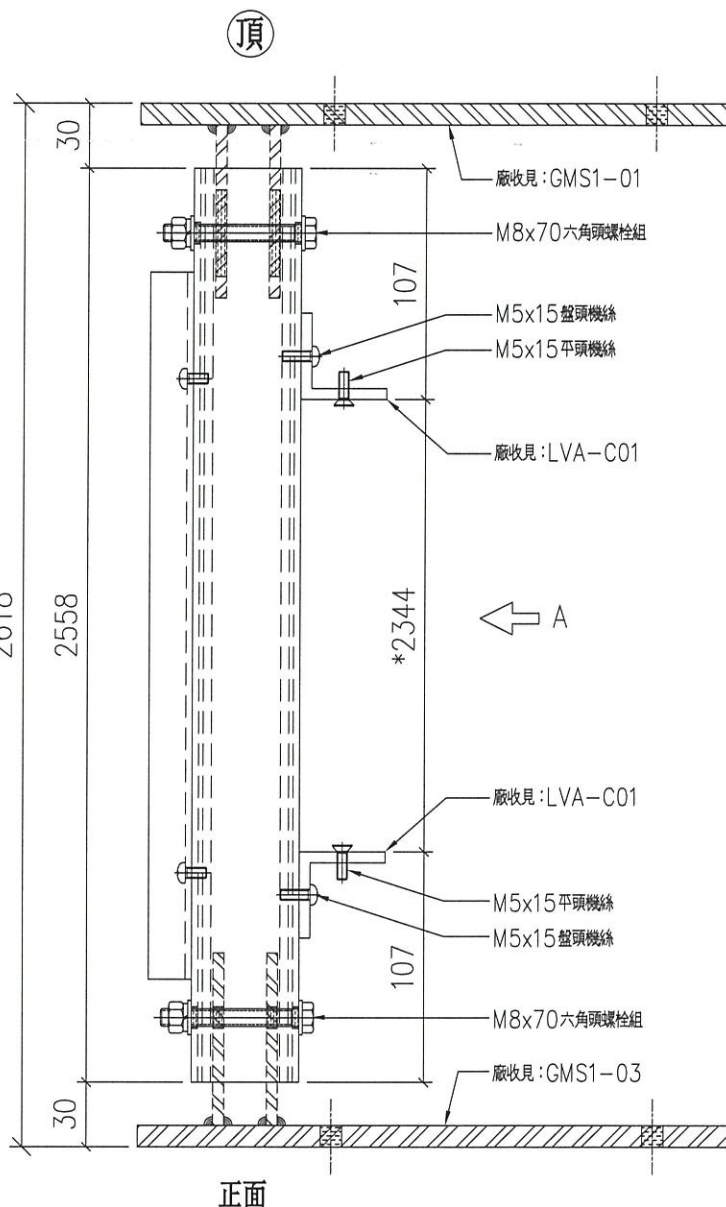

正面

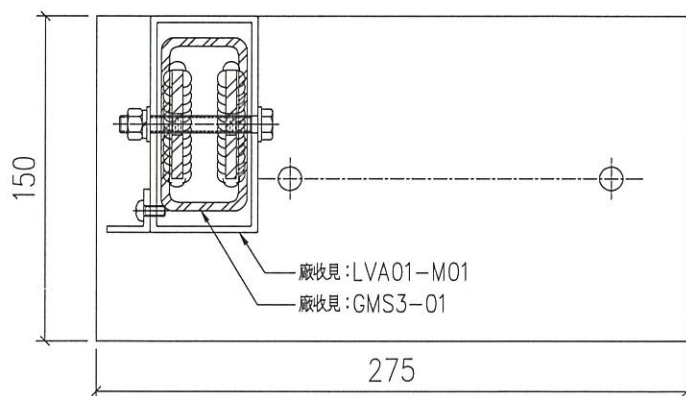

名稱	左企組裝圖	制圖	LHR	2020.09.20	修改	A		
材料	—	復核	—	—	日期	2021.03.05		
顏色	UCT806812XL-3	批准			圖號	J852-LVA-UN1-01		



美特鋁質 有限公司

MIDI Aluminium Fabricator Ltd.

工程號

J852




地盤

亞皆老街

序號	物料編號	數量	使用位置	樓層
01	LVA01-M01A	2	LLCa-左企	T1/(22F~23F)
02	LVA01-M01A	2	LLCa-左企	T2/(22F~23F)
03	LVA01-M01A	2	LLCa-左企	T3/(22F~23F)

送工地

組裝圖

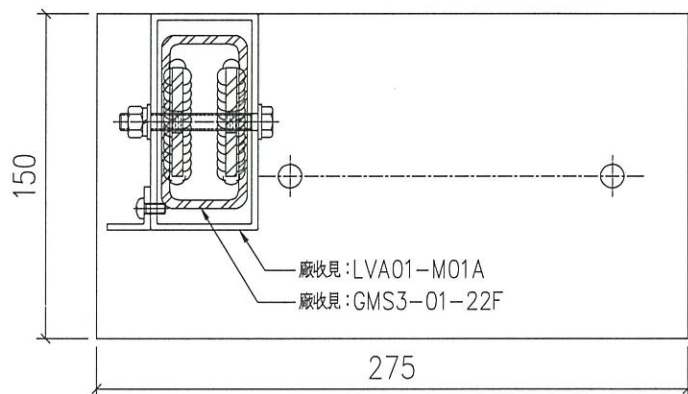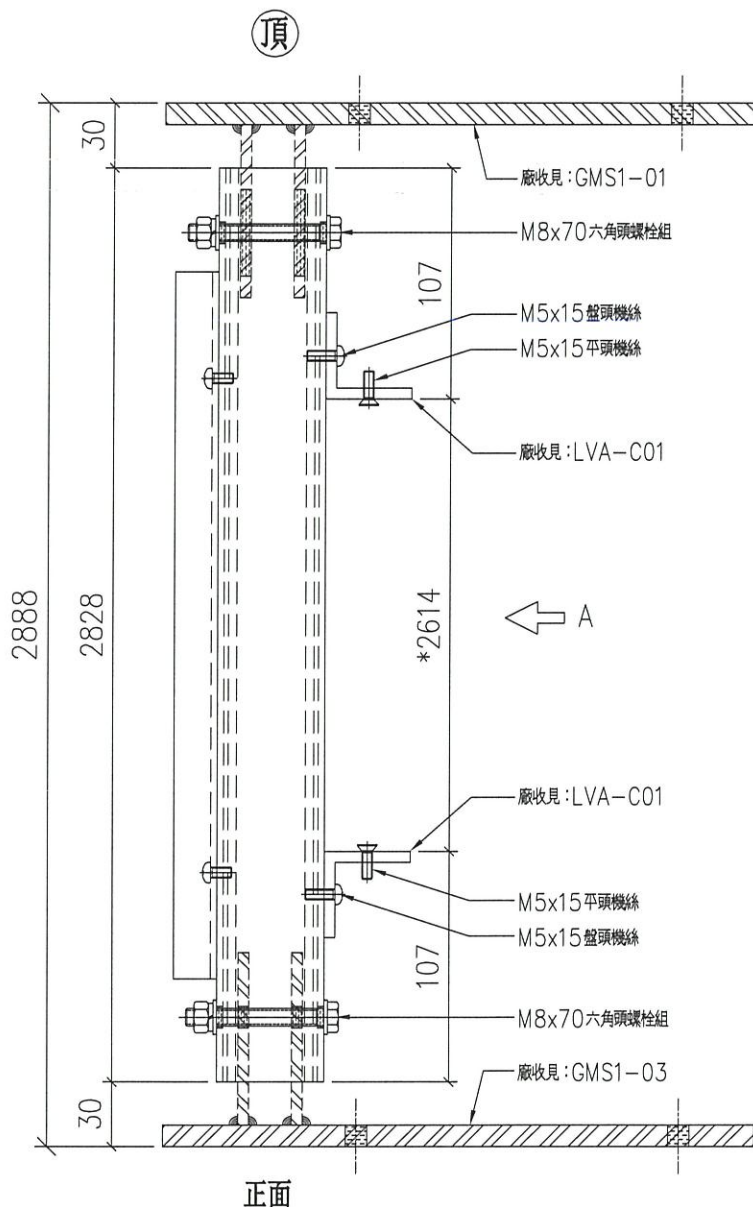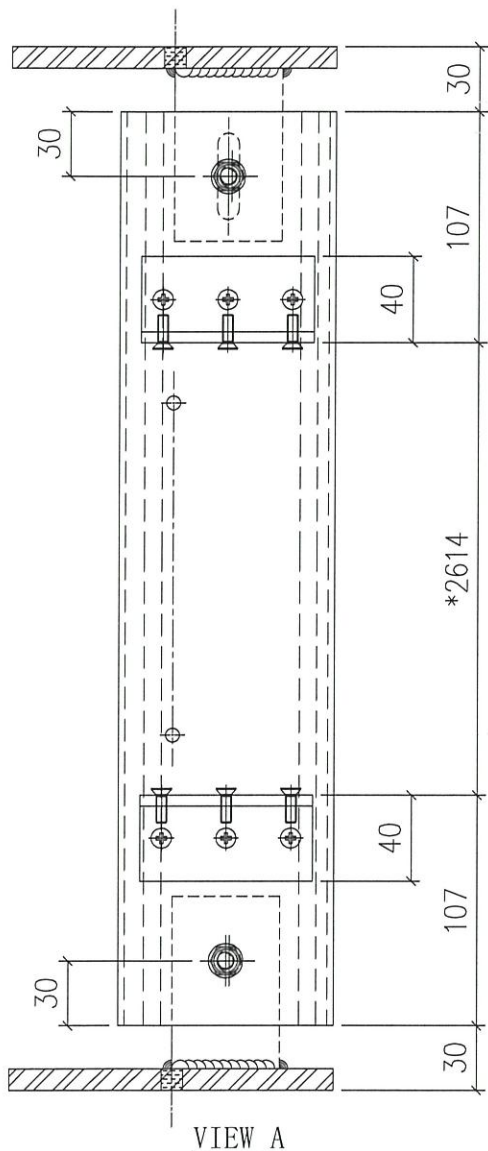

名稱	左企組裝圖	制圖	LHR	2020.09.20	修改	—		
材料	—	復核	—	—	日期	—		
顏色	UCT806812XL-3	批準			圖號	J852-LVA-UN1-01A		



美特鋁質 有限公司

MIDI Aluminium Fabricator Ltd.

工程號

J852

地盤


亞皆老街

序號	物料編號	數量	使用位置	樓層
01	LVA01-M02	17	LLC-右企	T1/(2F~21F)
02	LVA01-M02	17	LLC-右企	T2/(2F~21F)
03	LVA01-M02	17	LLC-右企	T3/(2F~21F)


送工地

組裝圖


頂

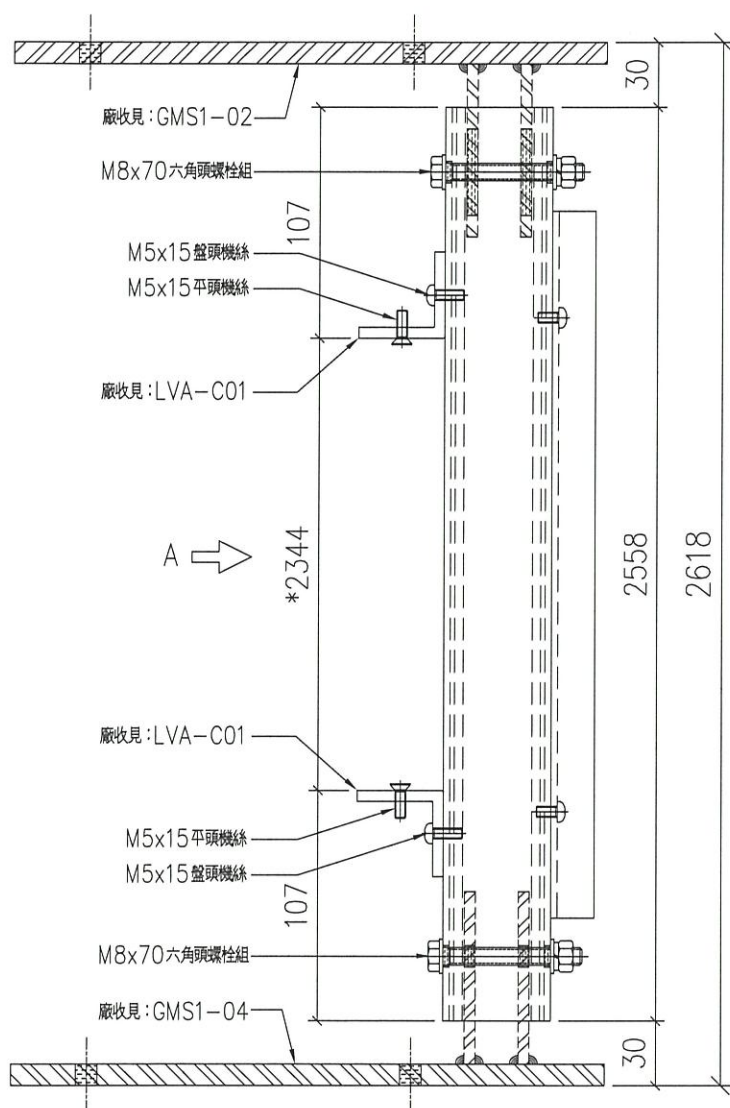

正面

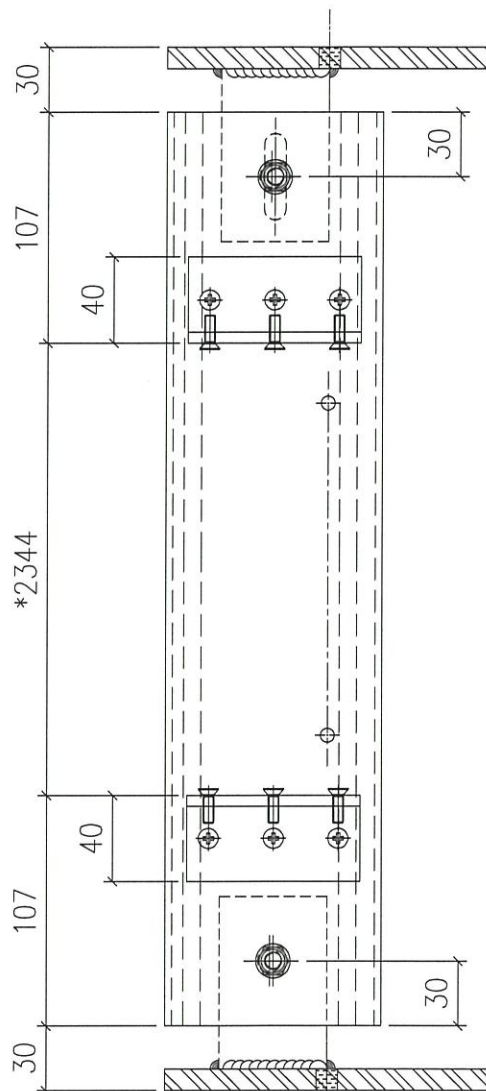

VIEW A

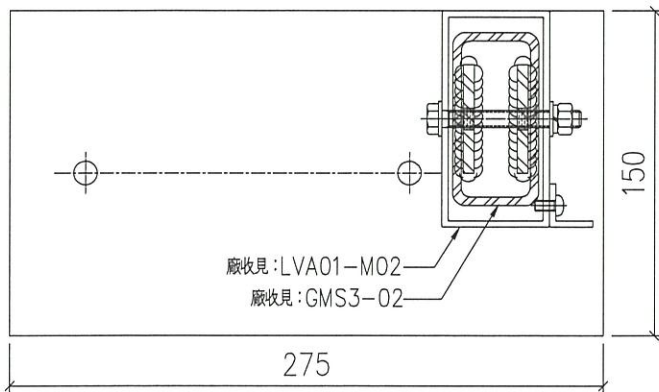

名稱	右企組裝圖	制圖	LHR	2020.09.02	修改	A		
材料	—	復核	—	—	日期	2021.03.05		
顏色	UCT806812XL-3	批准			圖號	J852-LVA-UN1-02		



美特鋁質 有限公司

MIDI Aluminium Fabricator Ltd.

工程號

J852

地盤


亞皆老街

序號	物料編號	數量	使用位置	樓層
01	LVA01-M02A	2	LLCa-右企	T1/(22F~23F)
02	LVA01-M02A	2	LLCa-右企	T2/(22F~23F)
03	LVA01-M02A	2	LLCa-右企	T3/(22F~23F)


送工地

組裝圖


頂

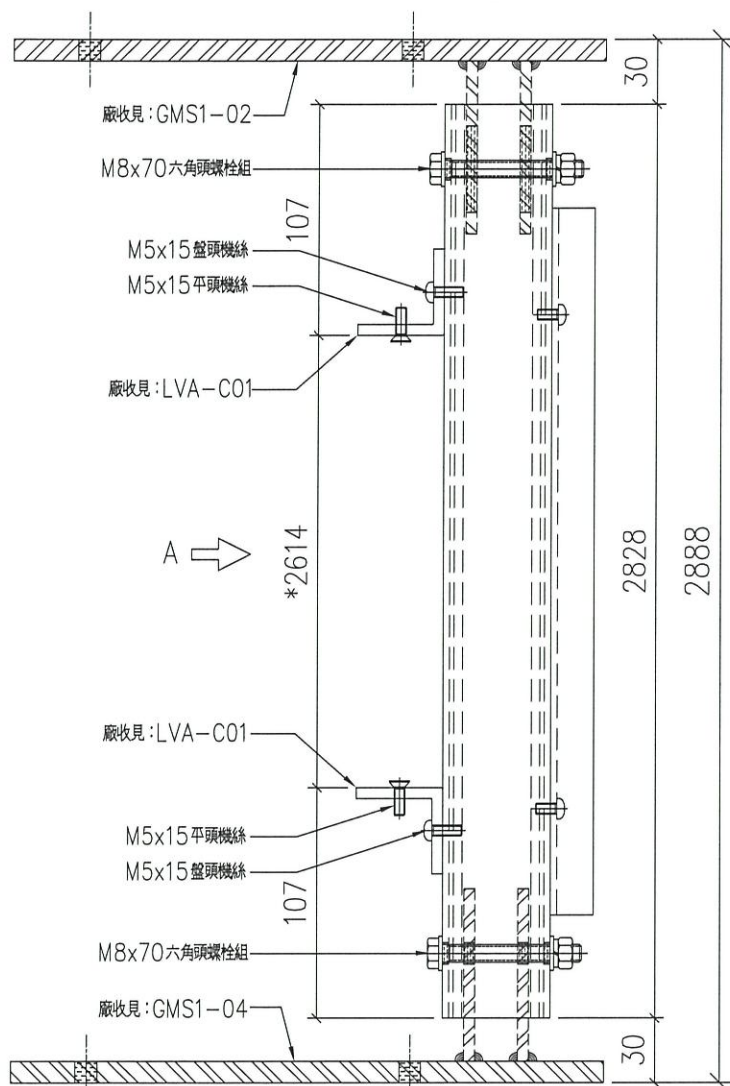

正面

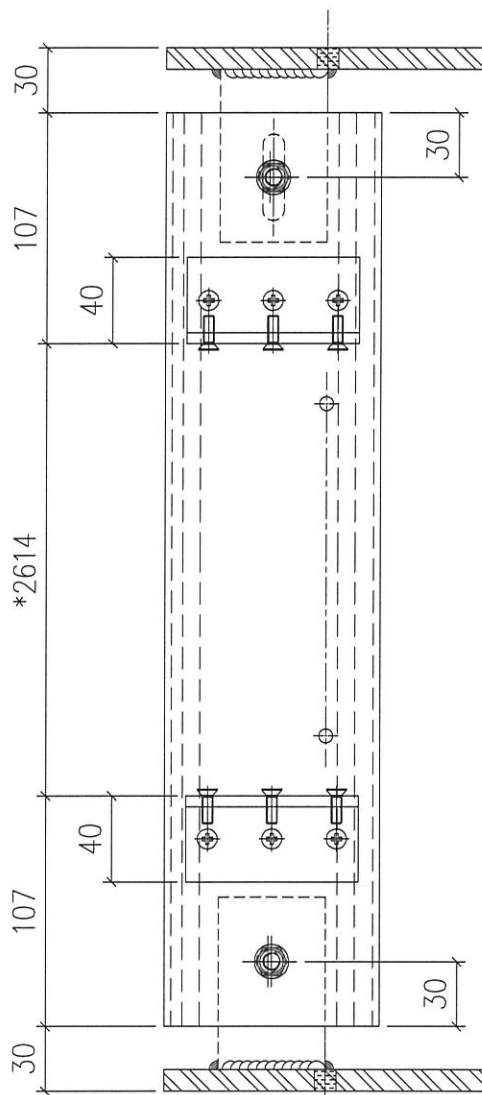

VIEW A

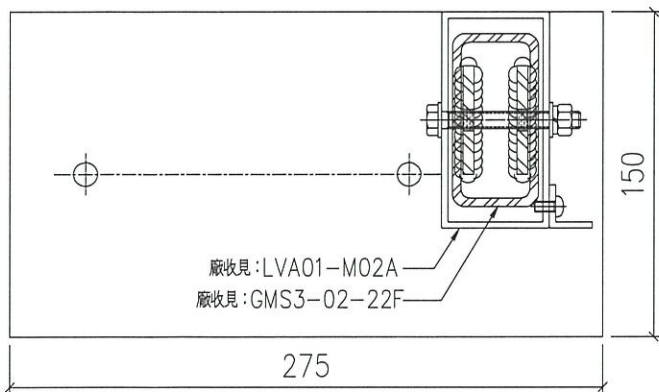

名稱	右企組裝圖	制圖	LHR	2020.09.02	修改	—		
材料	—	復核	—	—	日期	—		
顏色	UCT806812XL-3	批准			圖號	J852-LVA-UN1-02A		



美特鋁質 有限公司

MIDI Aluminium Fabricator Ltd.

工程號

J852



地盤

亞皆老街

序號	物料編號	數量	使用位置	樓層
01	LVA01-M03	34	LLC-中企	T1/(2F~21F)
02	LVA01-M03	34	LLC-中企	T2/(2F~21F)
03	LVA01-M03	34	LLC-中企	T3/(2F~21F)

送工地

組裝圖

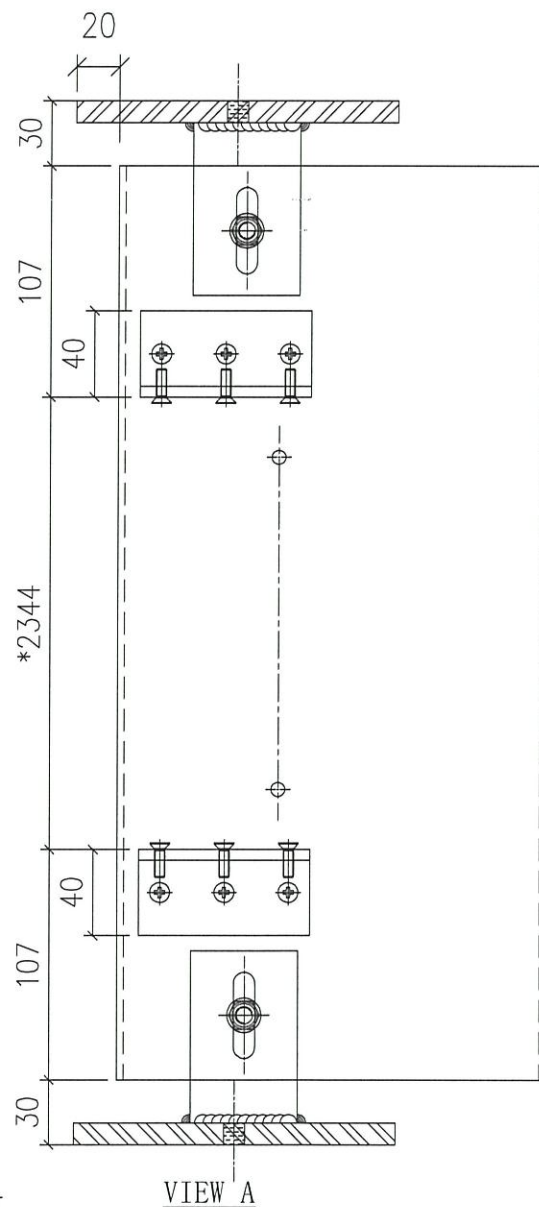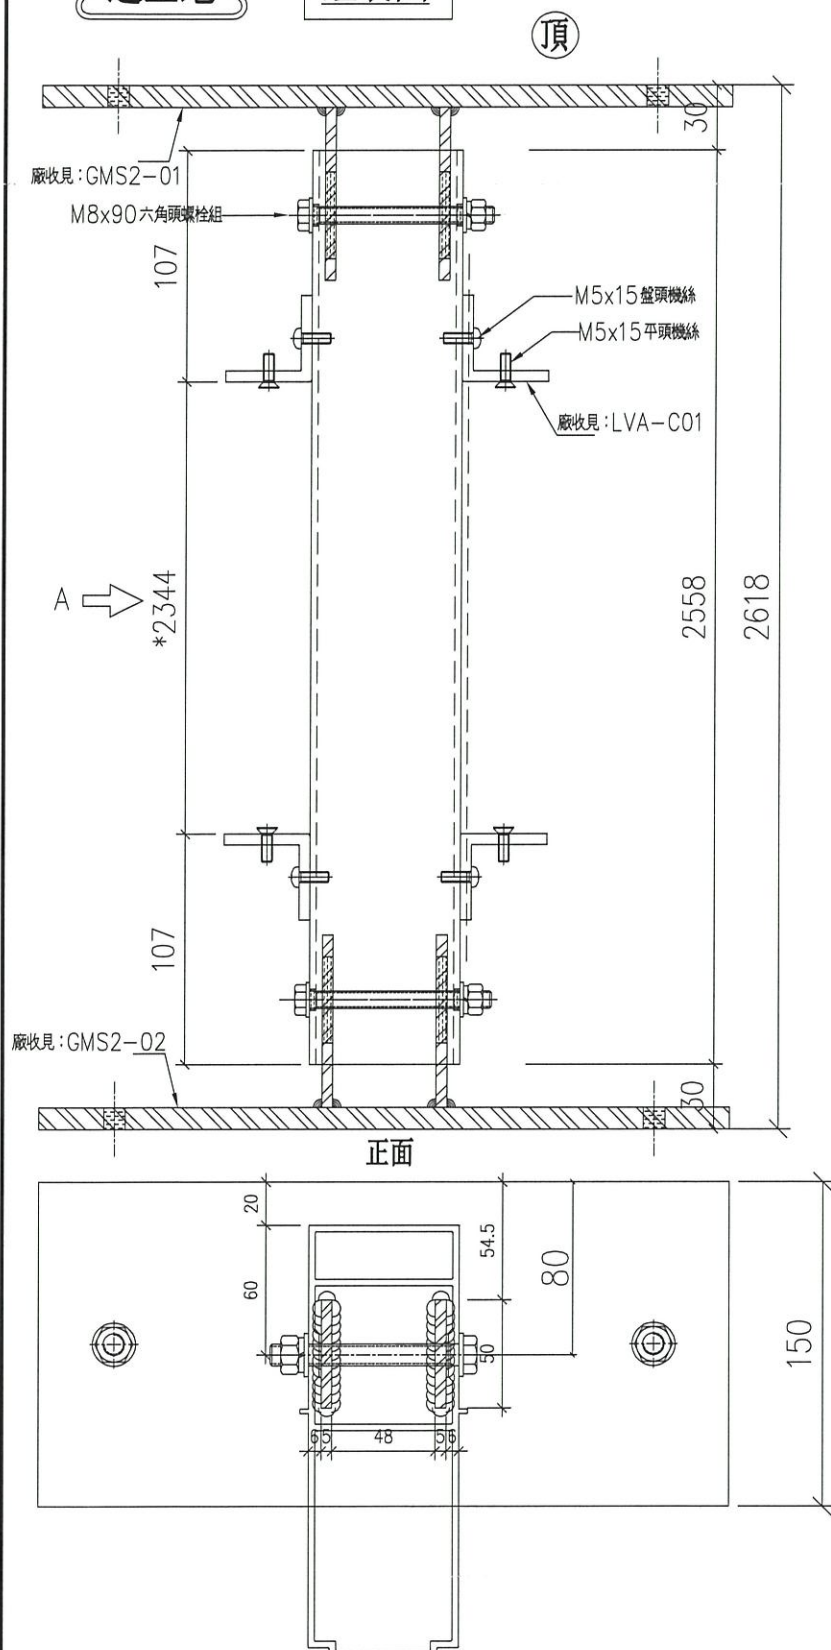

名稱	中企組裝圖	制圖	LHR	2020.09.02	修改	A		
材料	—	復核	—	—	日期	2021.03.05		
顏色	UCT806812XL-3	批准			圖號	J852-LVA-UN1-03		



美特鋁質 有限公司

MIDI Aluminium Fabricator Ltd.

工程號

J852



地盤

亞皆老街

序號	物料編號	數量	使用位置	樓層
01	LVA01-M03A	4	LLCa-中企	T1/(22F~23F)
02	LVA01-M03A	4	LLCa-中企	T2/(22F~23F)
03	LVA01-M03A	4	LLCa-中企	T3/(22F~23F)

送工地

組裝圖

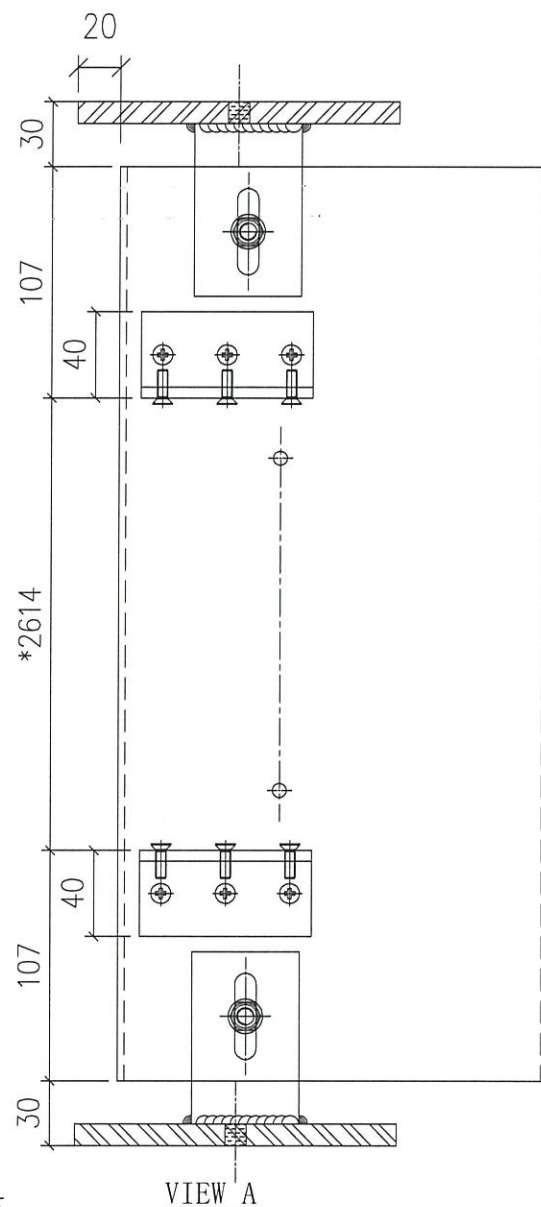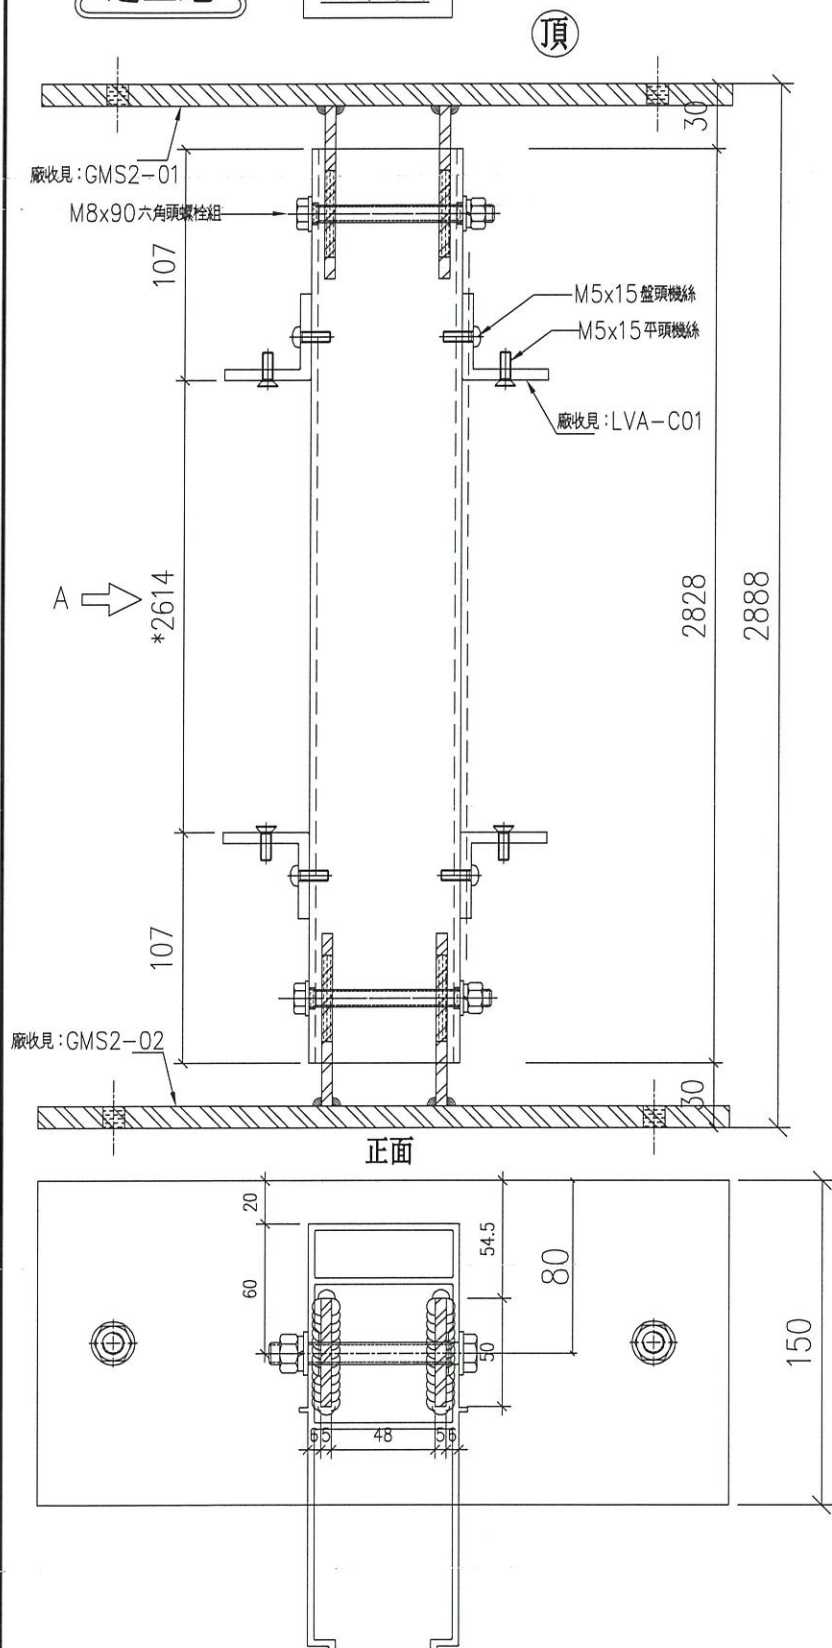

名稱	中企組裝圖	制圖	LHR	2020.09.02	修改	—		
材料	—	復核	—	—	日期	—		
顏色	UCT806812XL-3	批准			圖號	J852-LVA-UN1-03A		



美特鋁質 有限公司

MIDI Aluminium Fabricator Ltd.

工程號


J852

地盤


亞皆老街

序號	百葉玉編號	數量	使用位置	樓層
01	LLC-UN01	34	LLC/兩邊上格	T1(2F~21F)
02	LLC-UN01	34	LLC/兩邊上格	T2(2F~21F)
03	LLC-UN01	34	LLC/兩邊上格	T3(2F~21F)
04	LLCa-UN01	4	LLCa/兩邊上格	T1(22F~23F)
05	LLCa-UN01	4	LLCa/兩邊上格	T2(22F~23F)
06	LLCa-UN01	4	LLCa/兩邊上格	T3(22F~23F)



序號	物料編號/名稱	數量	備註
1	LVA-AP1-01/鋁折件	1	單幅數量
2	LVA-AP1-02/鋁折件	1	單幅數量
3	LVA-M06A-01/百頁片	2	單幅數量
4	LVA-M06-01/百頁片	13	單幅數量
5	LVA-C05/雀網企壓巴	2	單幅數量
6	LVA-C06-01/雀網企壓巴	2	單幅數量
7	LVA-C07-01/雀網	1	單幅數量
8	LVA-C08-01/雀網企壓巴	2	單幅數量

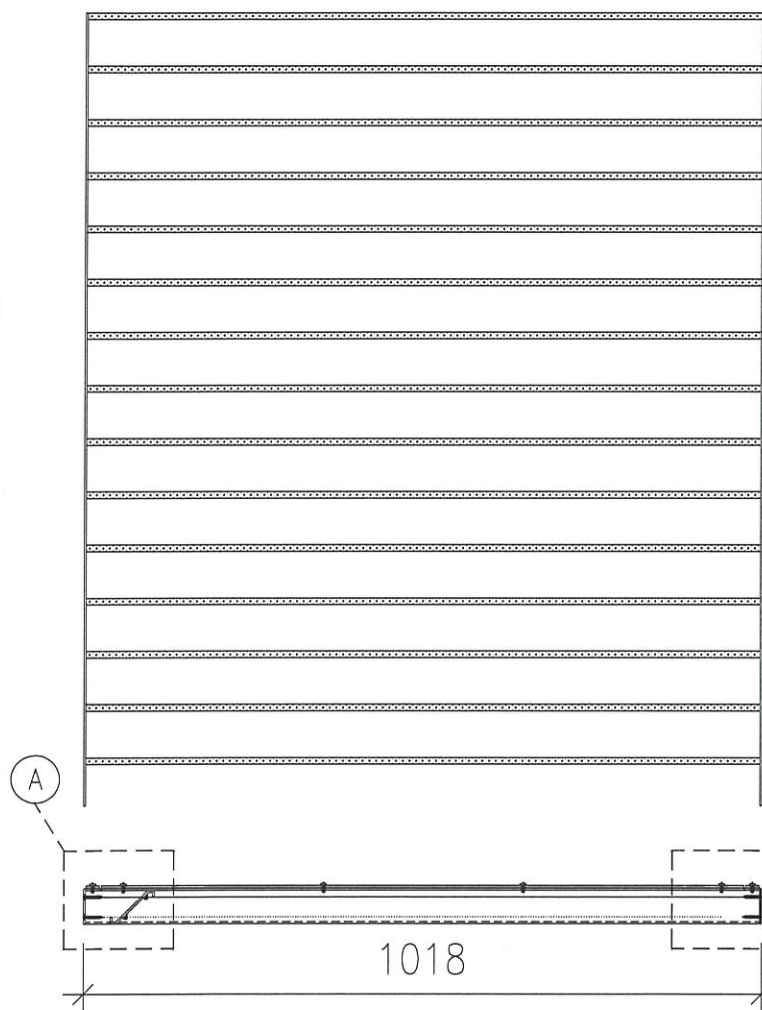

室外
1192

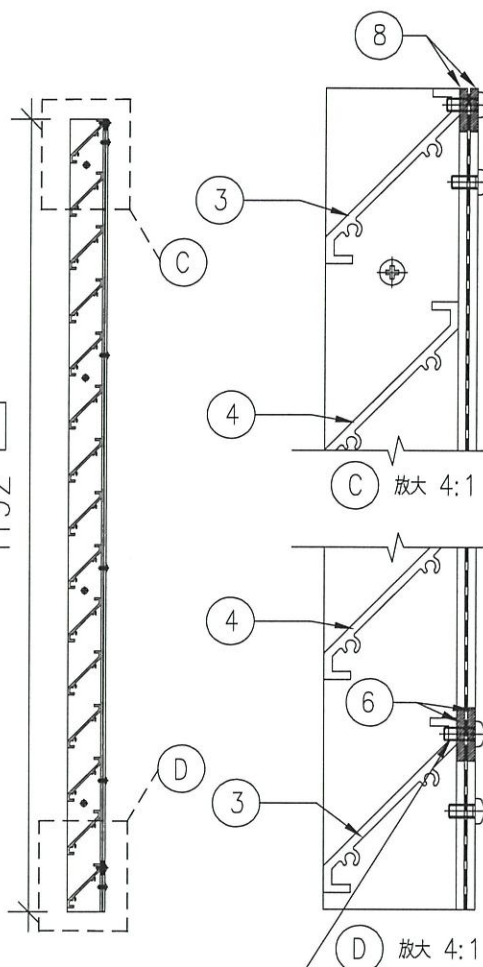

此機絲在工廠預安裝，地盤將百頁玉安裝時
需將下格的雀網(超出25mm位)一起安裝

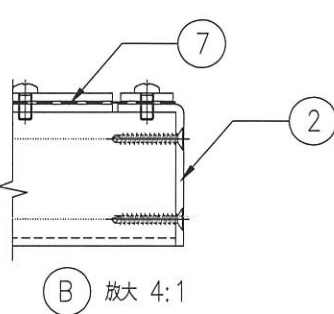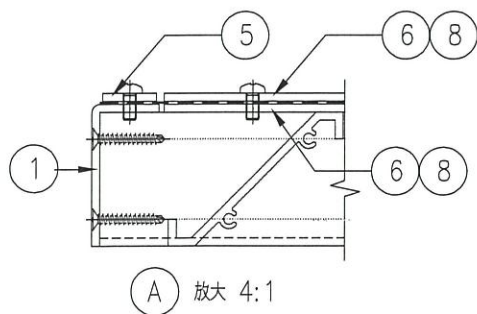

名稱	百葉玉組裝圖	制圖	Ivan	2021.02.26	修改	A	-	
材料	-	復核	-	-	日期	2021.03.01	-	
顏色	UCT806812XL-3	批准			圖號	J852-LVA-UN1-04		



美特鋁質 有限公司

MIDI Aluminium Fabricator Ltd.

工程號

J852


地盤

亞皆老街

序號	百葉玉編號	數量	使用位置	樓層
01	LLC-UN01A	34	LLC/兩邊下格	T1(2F~21F)
02	LLC-UN01A	34	LLC/兩邊下格	T2(2F~21F)
03	LLC-UN01A	34	LLC/兩邊下格	T3(2F~21F)

序號	物料編號/名稱	數量	備註
1	LVA-AP1-01A/鋁折件	1	單幅數量
2	LVA-AP1-02A/鋁折件	1	單幅數量
3	LVA-M06A-01/百頁片	1	單幅數量
4	LVA-M06-01/百頁片	13	單幅數量
5	LVA-C05A/雀網企壓巴	2	單幅數量
6	LVA-C06-01/雀網橫壓巴	2	單幅數量
7	LVA-C07-01/雀網	1	單幅數量



此雀網需伸出25mm,以備地盤安裝時連接上格雀網一起固定

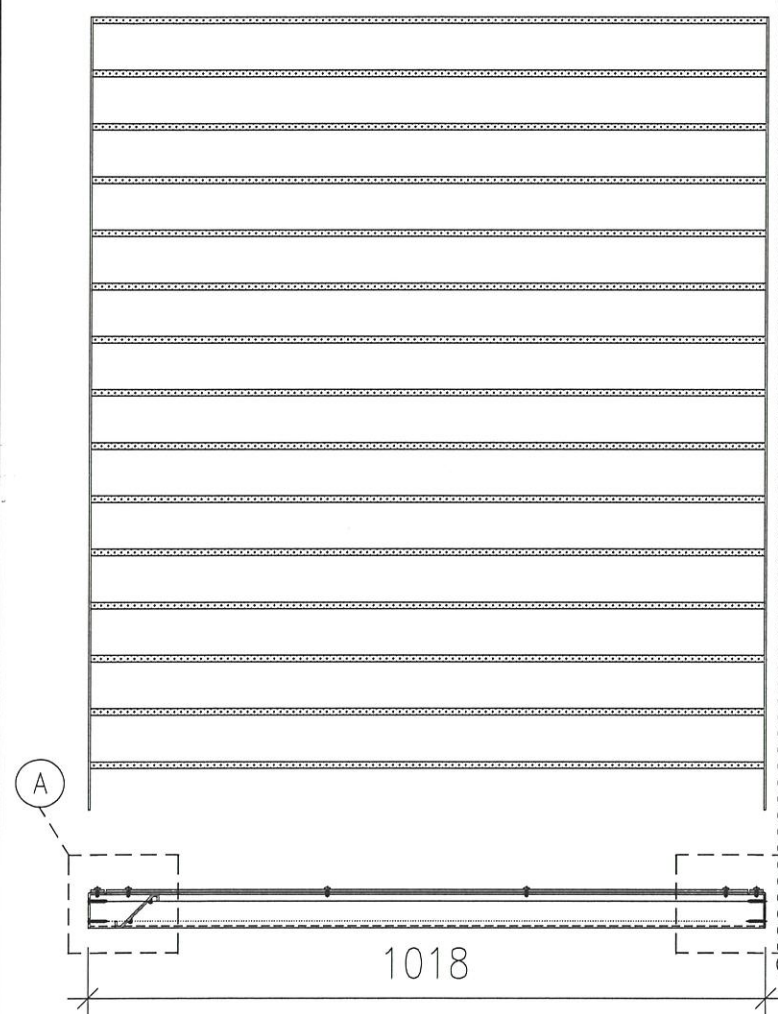

室外

1144

1018

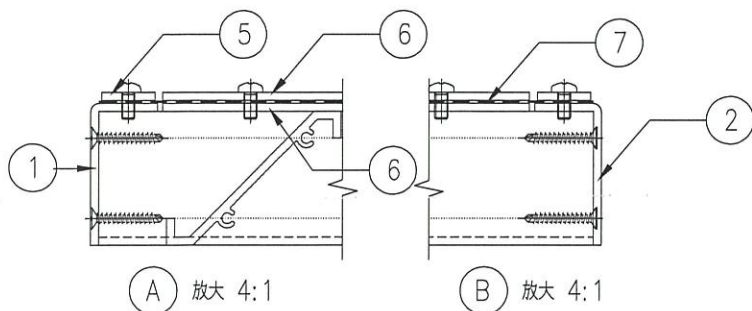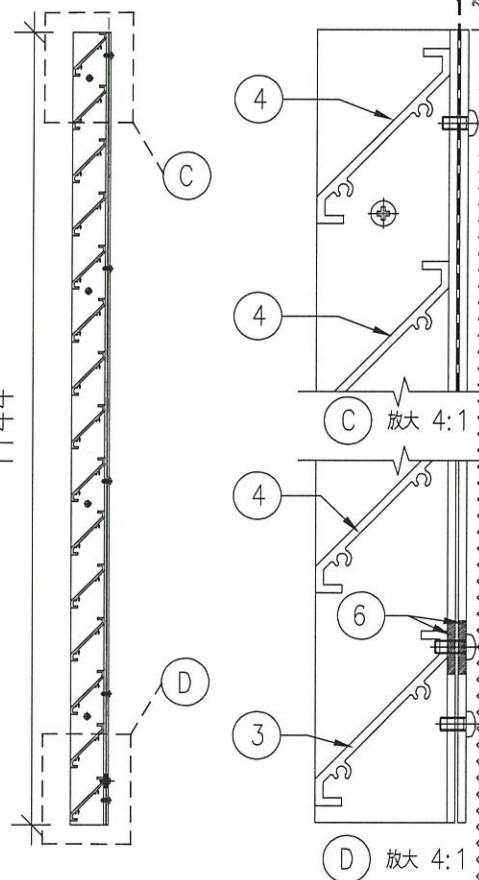

名稱	百葉玉組裝圖	制圖	Ivan	2021.02.26	修改	A		
材料	-	復核	-	-	日期	2021.03.01		
顏色	UCT806812XL-3	批准			圖號	J852-LVA-UN1-04A		



美特鋁質 有限公司

MIDl Aluminium Fabricator Ltd.

工程號


J852

地盤

亞皆老街

序號	百葉玉編號	數量	使用位置	樓層
01	LLC-UN02	17	LLC/中間上格	T1(2F~21F)
02	LLC-UN02	17	LLC/中間上格	T2(2F~21F)
03	LLC-UN02	17	LLC/中間上格	T3(2F~21F)
04	LLCa-UN02	2	LLCa/中間上格	T1(22F~23F)
05	LLCa-UN02	2	LLCa/中間上格	T2(22F~23F)
06	LLCa-UN02	2	LLCa/中間上格	T3(22F~23F)


序號	物料編號/名稱	數量	備註
1	LVA-AP1-01/鋁折件	1	單幅數量
2	LVA-AP1-02/鋁折件	1	單幅數量
3	LVA-M06A-02/百頁片	2	單幅數量
4	LVA-M06-02/百頁片	13	單幅數量
5	LVA-C05-02/雀網企壓巴	2	單幅數量
6	LVA-C06-02/雀網企壓巴	2	單幅數量
7	LVA-C07-02/雀網	1	單幅數量
8	LVA-C08-02/雀網企壓巴	2	單幅數量

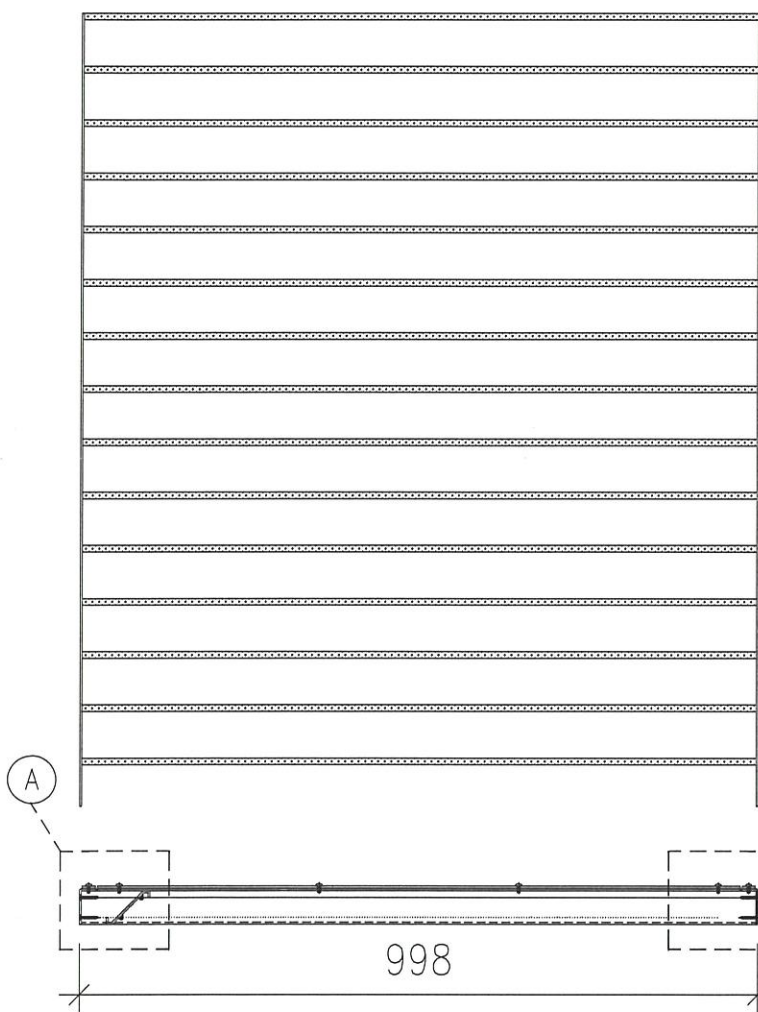


室外

1192


998

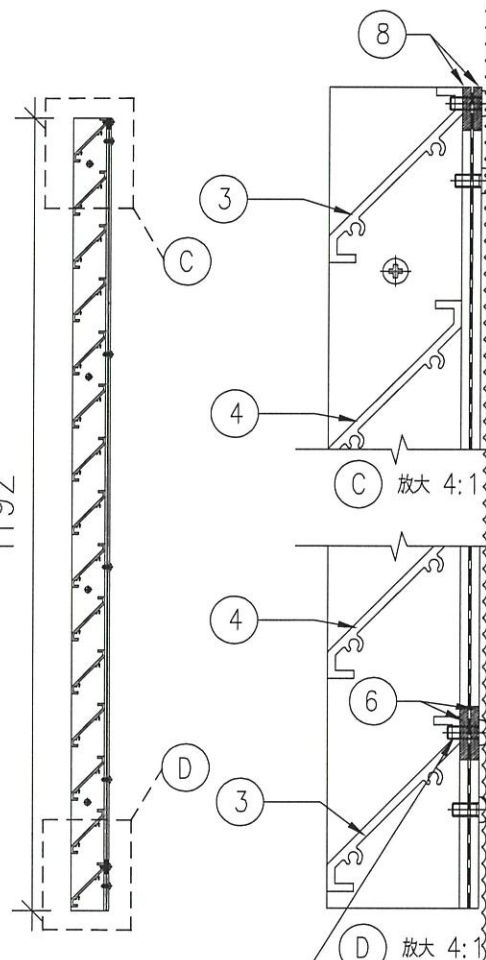

此機絲在工廠預安裝，地盤將百頁玉安裝時
需將下格的雀網(超出25mm位)一起安裝

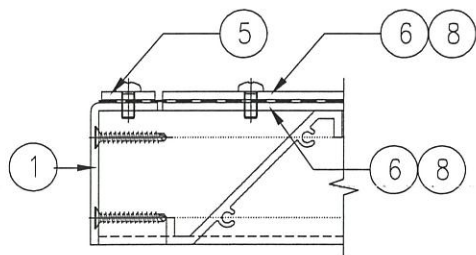

A 放大 4:1

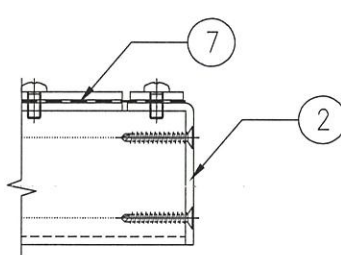

B 放大 4:1

名稱	百葉玉組裝圖	制圖	Ivan	2021.02.26	修改	A		
材料	-	復核	-	-	日期	2021.03.01		
顏色	UCT806812XL-3	批準			圖號	J852-LVA-UN1-05		



美特鋁質 有限公司

MIDI Aluminium Fabricator Ltd.

工程號

J852

地盤

亞皆老街

序號

百葉玉編號

數量

使用位置

樓層

01

LLC-UN02A

17

LLC/中間下格

T1(2F~21F)

02

LLC-UN02A

17

LLC/中間下格

T2(2F~21F)

03

LLC-UN02A

17

LLC/中間下格

T3(2F~21F)

序號	物料編號/名稱	數量	備註
1	LVA-AP1-01A/鋁折件	1	單幅數量
2	LVA-AP1-02A/鋁折件	1	單幅數量
3	LVA-M06A-02/百頁片	1	單幅數量
4	LVA-M06-02/百頁片	13	單幅數量
5	LVA-C05A/雀網企壓巴	2	單幅數量
6	LVA-C06-02/雀網企壓巴	2	單幅數量
7	LVA-C07-02A/雀網	1	單幅數量

此雀網需伸出25mm,以備地盤安裝時連接上格雀網一起固定

室外

1144

998

放大 4:1

放大 4:1

放大 4:1

放大 4:1

名稱	百葉玉組裝圖	制圖	Ivan	2021.02.26	修改	A		
材料	-	復核	-	-	日期	2021.03.01		
顏色	UCT806812XL-3	批准			圖號	J852-LVA-UN1-05A		



美特鋁質 有限公司

MIDI Aluminium Fabricator Ltd.

工程號

J852


地盤

亞皆老街

序號	百葉玉編號	數量	使用位置	樓層
01	LLCa-UN01A	4	LLCa/兩邊下格	T1(22F~23F)
02	LLCa-UN01A	4	LLCa/兩邊下格	T2(22F~23F)
03	LLCa-UN01A	4	LLCa/兩邊下格	T3(22F~23F)

序號	物料編號/名稱	數量	備註
1	LVA-AP1-03/鋁折件	1	單幅數量
2	LVA-AP1-04/鋁折件	1	單幅數量
3	LVA-M06A-01/百頁片	1	單幅數量
4	LVA-M06-01/百頁片	16	單幅數量
5	LVA-C05B/雀網企壓巴	2	單幅數量
6	LVA-C06-01/雀網橫壓巴	2	單幅數量
7	LVA-C07-03/雀網	1	單幅數量



此雀網需伸出25mm,以備地盤安裝時連接上格雀網一起固定

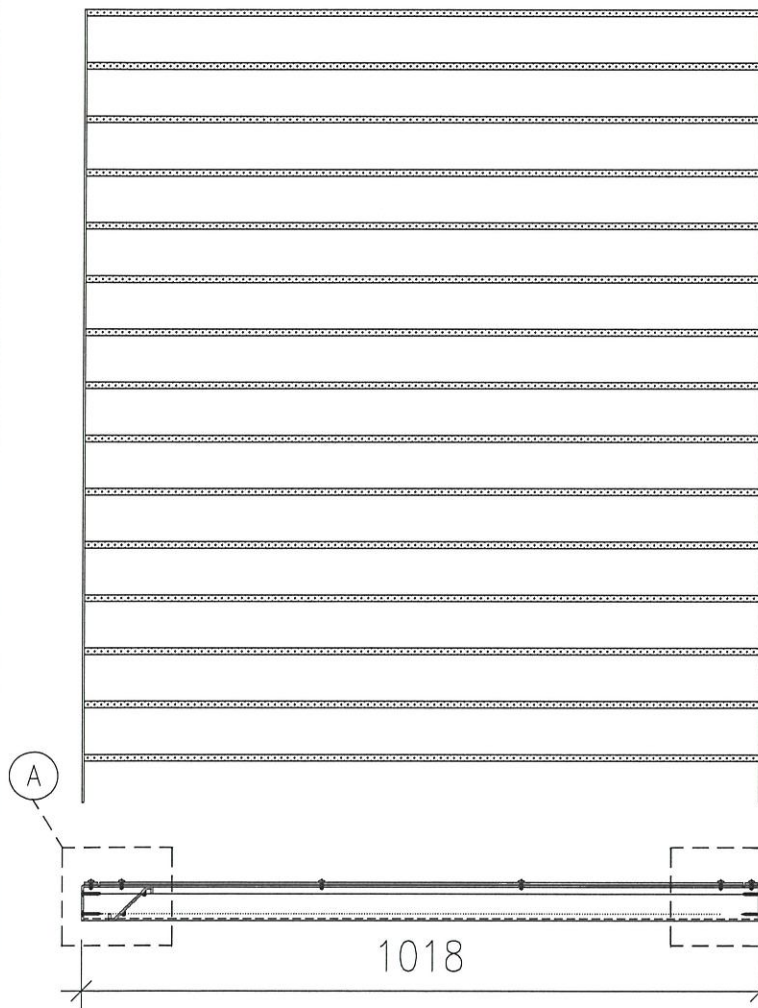

室外

1414

1018

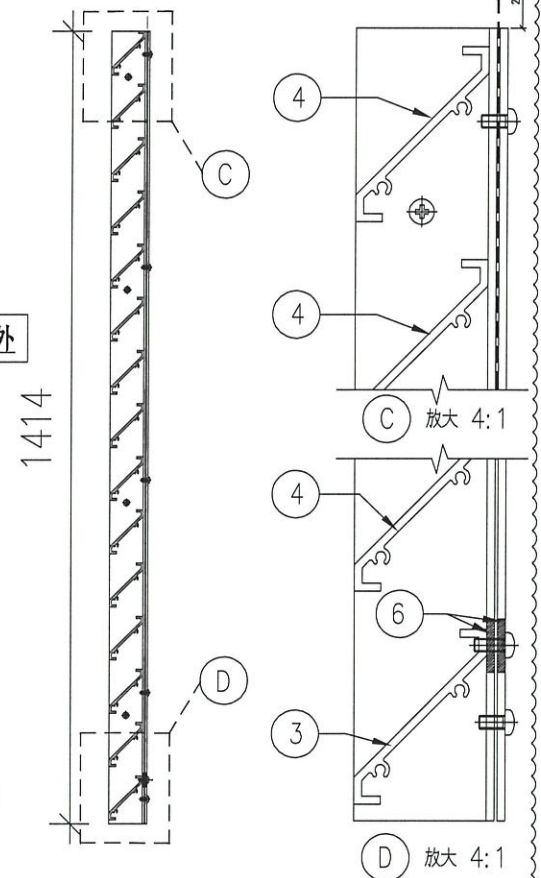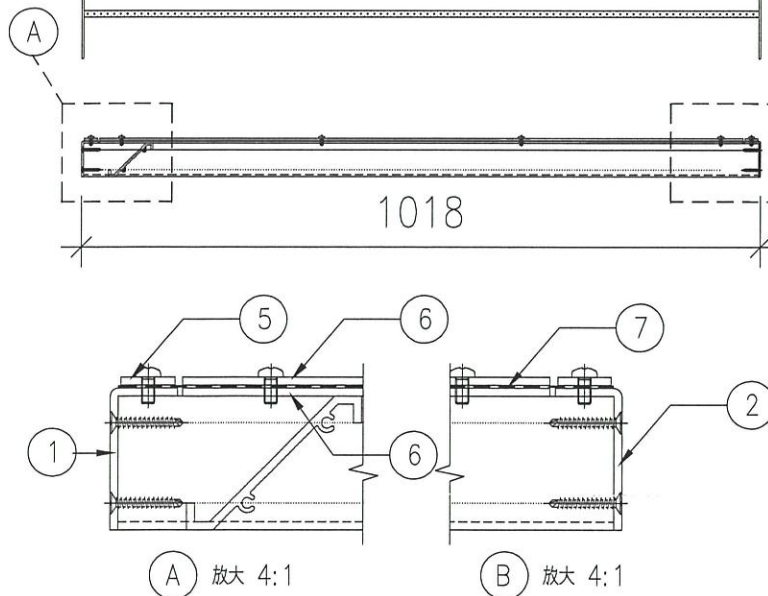

名稱	百葉玉組裝圖	制圖	Ivan	2021.02.26	修改	A		
材料	-	復核	-	-	日期	2021.03.01		
顏色	UCT806812XL-3	批准			圖號	J852-LVA-UN1-06		



美特鋁質 有限公司

MIDI Aluminium Fabricator Ltd.

工程號

J852

地盤

亞皆老街




序號	百葉玉編號	數量	使用位置	樓層
01	LLCa-UN02A	2	LLCa/中間下格	T1(22F~23F)
02	LLCa-UN02A	2	LLCa/中間下格	T2(22F~23F)
03	LLCa-UN02A	2	LLCa/中間下格	T3(22F~23F)

序號	物料編號/名稱	數量	備註
1	LVA-AP1-03/鋁折件	1	單幅數量
2	LVA-AP1-04/鋁折件	1	單幅數量
3	LVA-M06A-02/百頁片	1	單幅數量
4	LVA-M06-02/百頁片	16	單幅數量
5	LVA-C05B/雀網企壓巴	2	單幅數量
6	LVA-C06-02/雀網企壓巴	2	單幅數量
7	LVA-C07-04/雀網	1	單幅數量

此雀網需伸出25mm,以備地盤安裝時連接上格雀網一起固定

室外

1414

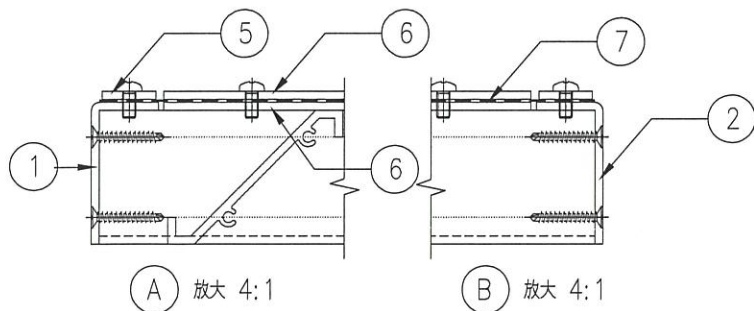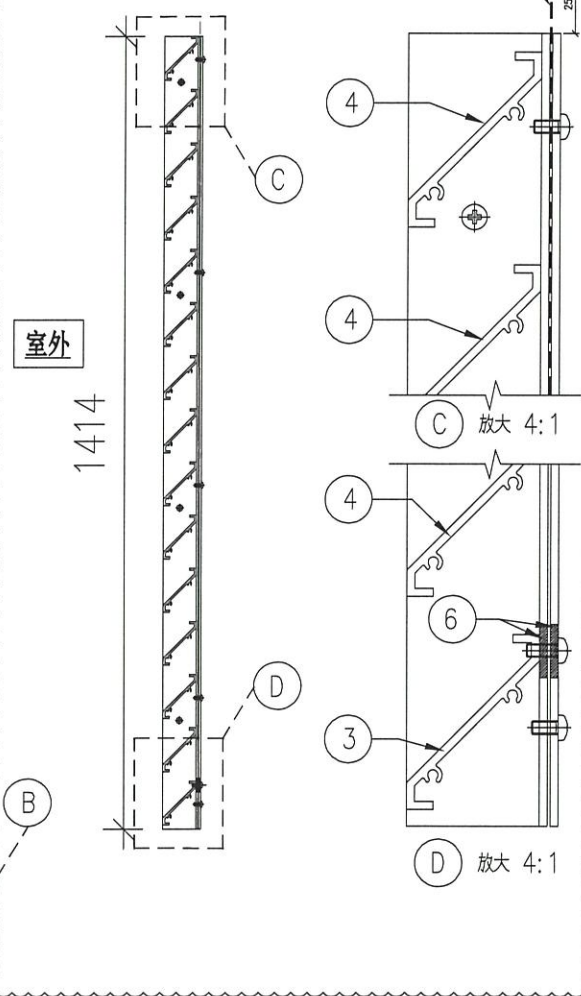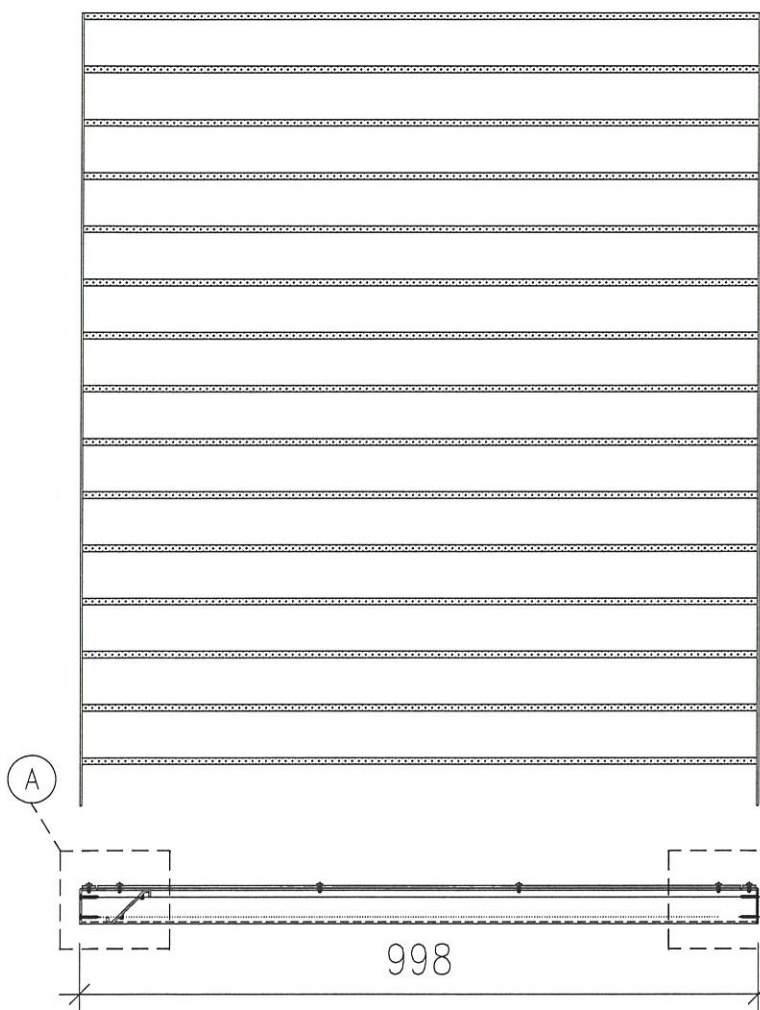

名稱	百葉玉組裝圖	制圖	Ivan	2021.02.26	修改	A		
材料	-	復核	-	-	日期	2021.03.01		
顏色	UCT806812XL-3	批準			圖號	J852-LVA-UN1-07		

