



工程指示 / 要求簡箋(E.I.)

工程指示編號：EI / 2507 / 20

修改版次：J

工程編號：J - 852

工程名稱：亞皆老街中電

工程項目：後裝窗 大貨 T1 T2 T3 (放行大貨)

收件人：生統

發件人：Ant Yeung

日期：11/12/2020

要求提供 / 確認 事項：

- | | | |
|------------------------------------|-------------------------------------|-------------------------------|
| <input type="checkbox"/> 初步鋁料 B.M. | <input type="checkbox"/> 加工拆圖，然後生產 | <input type="checkbox"/> 尺寸表 |
| <input type="checkbox"/> 正式鋁料 B.M. | <input type="checkbox"/> 技術上資料 / 指示 | <input type="checkbox"/> 報價 |
| <input type="checkbox"/> 配件 B.M. | <input type="checkbox"/> 樣辦或貨品說明書 | <input type="checkbox"/> 分判合約 |

內容：

J 版: 已修改組裝圖, 按手用窗玻璃夾角加工圖

I 版: IW01-04a ,04b

H 版: 已修改組裝圖, 邊框及百葉片加工圖

G 版: 廠做樣板後, 拆圖設計上廠後修正加工圖, 現放行大貨, 請留意 MO 和貨期

優先出貨以下 T3 樣板層用

W8/T3B : 3,5,6/F . 3 隻 廚房窗

W9/T3B : 3,5,6/F . 3 隻 維修窗

W10/T3A : 3,5,6/F . 3 隻 廚房窗

另外, 請留意有無欠料不夠生產。

請在 2020.12.16 前完成上列要求。

附：2 頁

以上項目為：

原合約工程包 原合約工程加 / 減賬 新工程報價

分發東莞各部門：

- | | | | |
|--|--|---|--|
| <input type="checkbox"/> 生產技術總監 <input type="checkbox"/> 連附件 | <input type="checkbox"/> 技術部 <input type="checkbox"/> 連附件 | <input type="checkbox"/> 生產部 <input type="checkbox"/> 連附件 | <input type="checkbox"/> 機械設計部 <input type="checkbox"/> 連附件 |
| <input type="checkbox"/> 採購部 <input type="checkbox"/> 連附件 | <input checked="" type="checkbox"/> 生產統籌部 <input type="checkbox"/> 連附件 | <input checked="" type="checkbox"/> 小羅 & 清 <input type="checkbox"/> 連附件 | |
| <input type="checkbox"/> 質檢部 <input type="checkbox"/> 連附件 | <input type="checkbox"/> 會計部 <input type="checkbox"/> 連附件 | <input type="checkbox"/> 報關組 <input type="checkbox"/> 連附件 | <input type="checkbox"/> 其他 _____ <input type="checkbox"/> 連附件 |

分發其他分判：

水洪 連附件

分發香港各部門：

- | | | | |
|---|--|---|--|
| <input type="checkbox"/> 行政部 <input type="checkbox"/> 連附件 | <input type="checkbox"/> 會計部 <input type="checkbox"/> 連附件 | <input type="checkbox"/> 統籌部 <input type="checkbox"/> 連附件 | <input type="checkbox"/> 工程部地盤科文 <input type="checkbox"/> 連附件 祥哥 |
| <input type="checkbox"/> 採購部 <input type="checkbox"/> 連附件 | <input type="checkbox"/> QS 部 <input type="checkbox"/> 連附件 | <input type="checkbox"/> 維修部 <input type="checkbox"/> 連附件 | <input type="checkbox"/> 其他 _____ <input type="checkbox"/> 連附件 |




傳遞編號：

HK 2852 / 20

發件人簽署：

項目經理簽署：


圖則登記表 DRAWING REGISTER									
工程名稱 Project Title:		接收日期 Receiving Date (適用於客戶圖則)							
亞官老街 / 後裝窗		年							
工程編號 Project No: J-852		月							
分發予 Distributed To		日							
		發出日期 Issued Date							
		年	20	20	20	20	20	20	20
		月	9	10	10	11	12	12	12
		日	24	8	28	27	04	09	11
圖則編號 Drg. No.	圖則名稱 Drawing Title	修訂編號 Revision No.							
IW04-05	X85767		-	A	A	A	A	A	A
IW04-06	X85824		-	A	A	A	A	A	A
IW04-07	X85767		-	-	-	-	-	-	-
IW04-08	AL-IW11		-	-	-	-	-	-	-
IW04-09	X85767		-	A	A	B	B	B	B
IW04-10	X85767		-	A	A	A	A	A	A
IW04-11	X85767		-	-	-	A	A	A	A
IW02-01	X85834		-	-	-	-	-	-	-
IW02-02	X85834		-	-	-	-	-	-	A
IW02-03	X85834		-	-	-	-	-	-	A
IW02-04	X85768		-	-	-	-	-	-	-
IW02-05	X85768		-	-	-	-	-	-	-
IW02-06	X85834		-	-	-	-	-	-	-
IW02-07	X85785		-	-	-	-	-	-	-
IW02-08	X85786		-	-	-	-	-	-	-
IW02-09	15*15*1.6鋁角		-	-	-	-	-	-	-
IW02-10	X85834		-	-	-	-	-	-	A
IW02-11	X85768		-	-	-	-	-	-	新增
IW01-AL07	50*50*5鋁角		-	-	-	-	-	-	-
IW01-AL08	50*50*5鋁角		-	-	-	-	-	-	-
IW01-AA	膠条接口示意圖		-	-	-	-	-	-	-
J852-IW-01	後裝窗 窗玉撞角碼 (X85823)		-	-	-	-	-	-	-
J852-IW-02	E碼 (X848553)		-	-	-	-	-	-	-
IW01-AL09	X85820					新增	-	-	-
IW01-AL10	X85820					新增	-	-	-
IW01-AL11	X85819					新增	-	-	-
IW01-AL12	X85819					新增	-	-	-
IW01-AL13	7mm鋁巴					新增	-	-	-

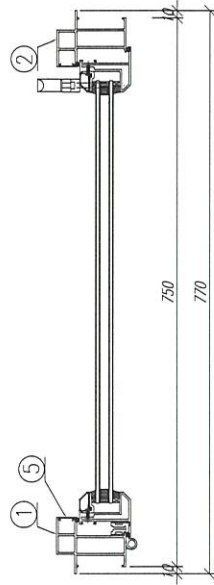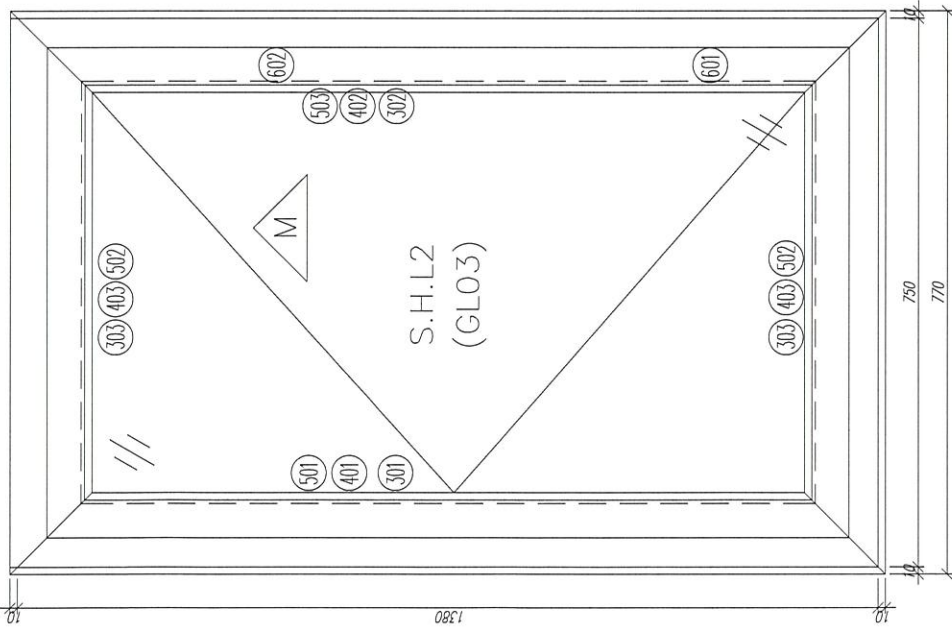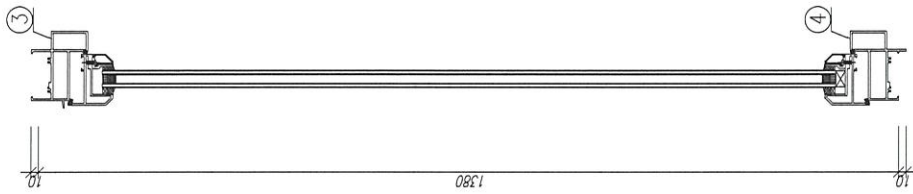

序號	材料編號	材料名稱	加工圖號	長度 L(MM)	單位	幅數 單樞	18 小計
1	X85842	窗邊左框(室外看)	IW01-19	1400	支	1	18
2	X85842	窗邊右框(室外看)	IW01-20	1400	支	1	18
3	X85844	窗頂框	IW01-21	770	支	1	18
4	X85843	窗底框	IW01-22	770	支	1	18
5	X85764	窗拍蓋	直口開料	1246	支	2	36
如下為生窗玉料							
301	X85767	生窗玉企	IW04-09	1300	支	1	18
302	X85767	生窗玉企(拉手)	IW04-10	1300	支	1	18
303	X85767	生窗玉橫	IW04-11	669	支	2	36
401	X85834	窗玻璃夾角企	IW02-01	1226	支	1	18
402	X85834	窗玻璃夾角企/拉手	IW02-10	1226	支	1	18
403	X85834	窗玻璃夾角企	IW02-01	544	支	2	36
501	X85768	窗玻璃線企	斜口開料	1226.5	支	1	18
502	X85768	窗玻璃線企	直口開料	565	支	2	36
503	X85768	窗玻璃線企/拉手	IW02-11	1226.5	支	1	18
601	X85824	拉巴	IW04-06	110	支	1	18
602	X85824	拉巴	IW04-06	953	支	1	18


數量: 18	材料: 详见本图附表	表面处理: UCT806812XL-3	表面處理: UCT806812XL-3	工程名稱: 亞皆老街 / IN-SITU WINDOW
制圖: IVAN	日期: 2020.09.07	校核: WSH	審核: --	圖名: W9/T1B組裝圖
			圖號: W9/T1B(1F~21F)	
		 美特鋁質 有限公司 MIDI Aluminium Fabricator Ltd.		

序號	材料編號	材料名稱	加工圖號	長度 L(MM)	幅數	
					單位	小計
1	X85842	窗邊左框 (室外看)	IW01-19	1400	支	18
2	X85842	窗邊右框 (室外看)	IW01-20	1400	支	18
3	X85844	窗頂框	IW01-21	770	支	18
4	X85843	窗底框	IW01-22	770	支	18
5	X85764	窗拍蓋	直口開料	1246	支	2
如下為生窗玉料						
301	X85767	生窗玉企	IW04-09	1300	支	1
302	X85767	生窗玉企/(拉手)	IW04-10	1300	支	1
303	X85767	生窗玉橫	IW04-11	669	支	2
401	X85834	窗玻璃夾角企	IW02-01	1226	支	1
402	X85834	窗玻璃夾角企/拉手	IW02-10	1226	支	1
403	X85834	窗玻璃夾角橫	IW02-01	544	支	2
501	X85768	窗玻璃線企	斜口開料	1226.5	支	1
502	X85768	窗玻璃線橫	直口開料	565	支	2
503	X85768	窗玻璃線企/拉手	IW02-11	1226.5	支	1
601	X85824	拉巴	IW04-06	110	支	1
602	X85824	拉巴	IW04-06	953	支	1

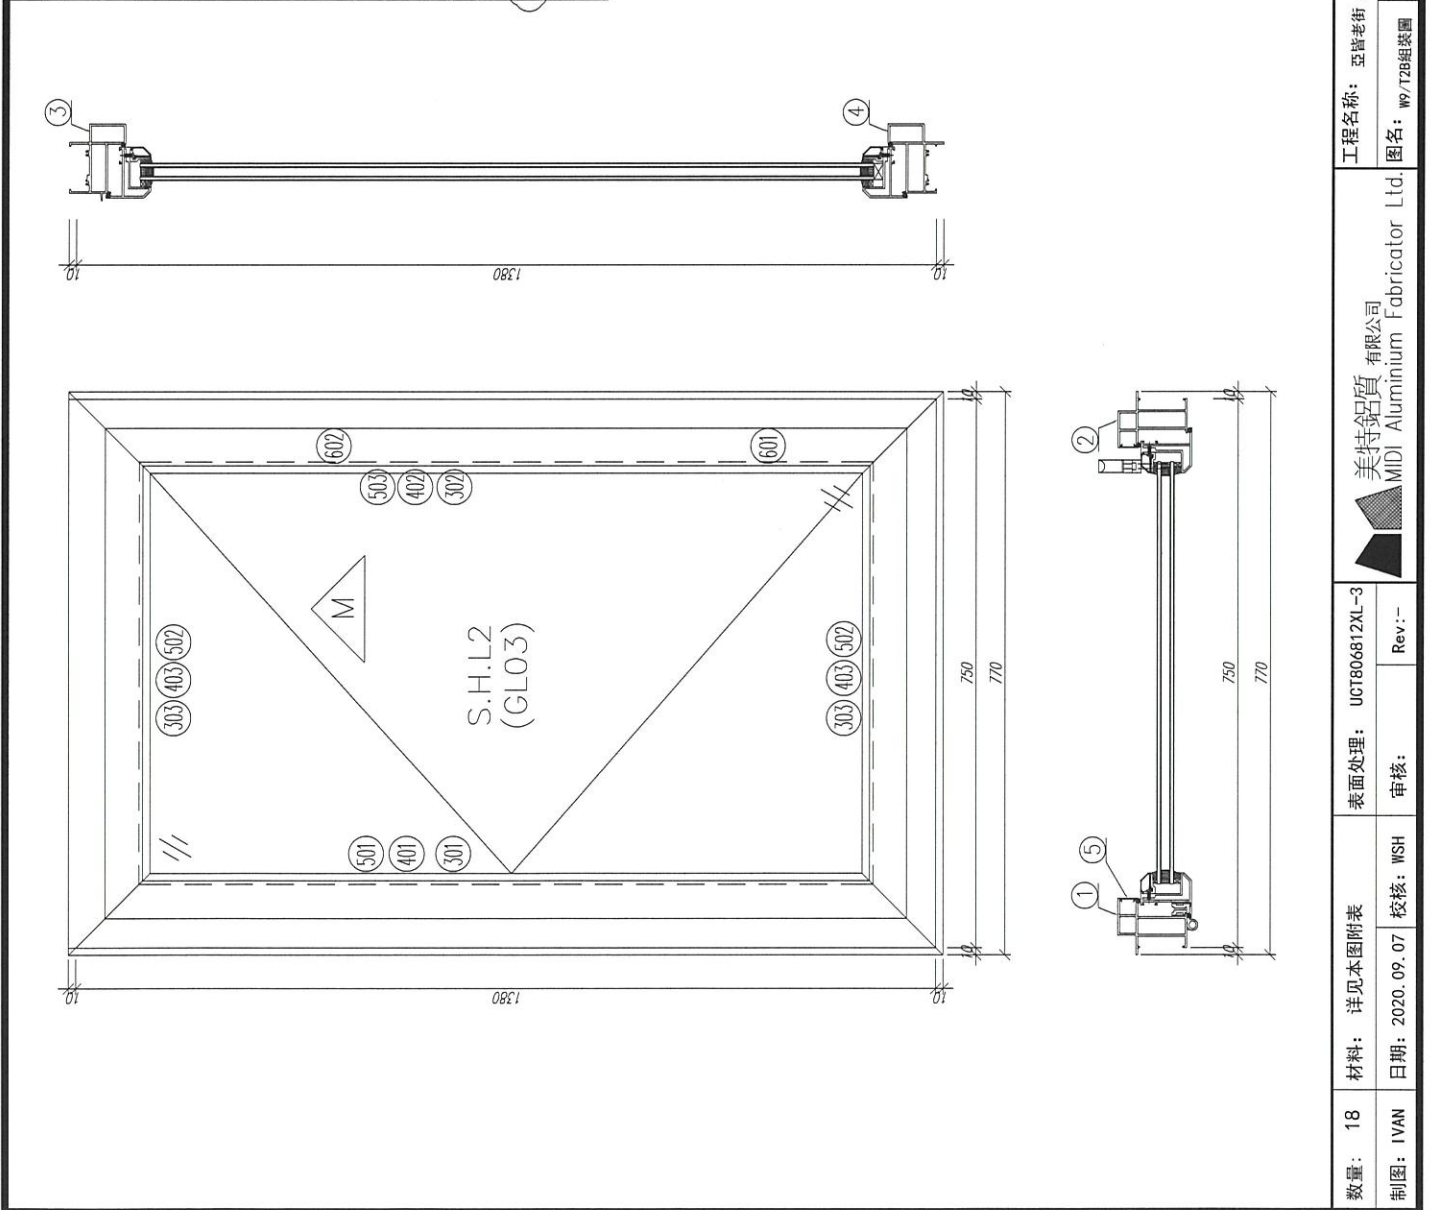

数量: 18	材料: 详见本图附表	表面处理: UCT806812XL-3	工程名称: 亞督老街 / IN-SITU WINDOW
制图: IVAN	日期: 2020.09.07	审核: WSH	图名: W9/T2B組裝圖
		Rev: -	图号: W9/T2B (1F~21F)



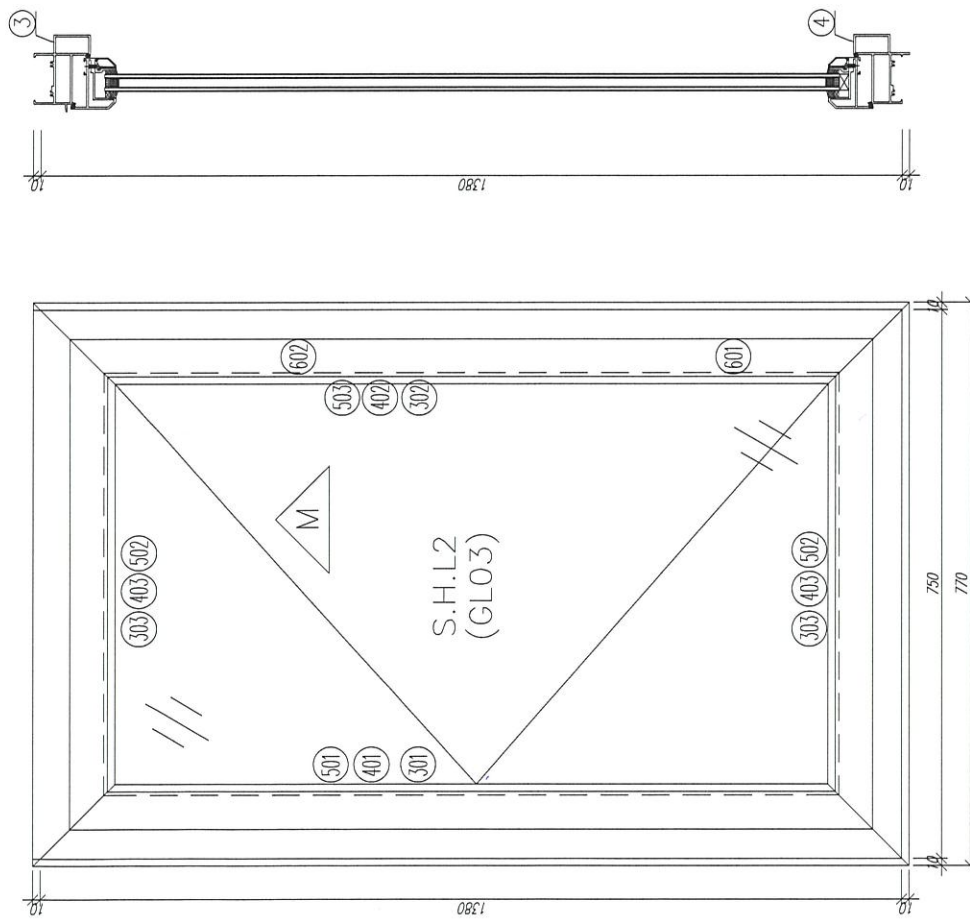

序號	材料編號	材料名稱	加工圖號	長度 L(MM)	單位	幅數	
						單樁	小計
1	X85842	窗邊左框 (室外看)	IW01-19	1400	支	1	18
2	X85842	窗邊右框 (室外看)	IW01-20	1400	支	1	18
3	X85844	窗頂框	IW01-21	770	支	1	18
4	X85843	窗底框	IW01-22	770	支	1	18
5	X85764	窗拍蓋	直口開料	1246	支	2	36
如下為生窗玉料							
301	X85767	生窗玉企	IW04-09	1300	支	1	18
302	X85767	生窗玉企/ (拉手)	IW04-10	1300	支	1	18
303	X85767	生窗玉橫	IW04-11	689	支	2	36
401	X85834	窗玻璃夾角企	IW02-01	1226	支	1	18
402	X85834	窗玻璃夾角企/拉手	IW02-10	1226	支	1	18
403	X85834	窗玻璃夾角橫	IW02-01	544	支	2	36
501	X85768	窗玻璃線企	斜口開料	1226.5	支	1	18
502	X85768	窗玻璃線橫	直口開料	565	支	2	36
503	X85768	窗玻璃線企/拉手	IW02-11	1226.5	支	1	18
601	X85824	拉巴	IW04-06	110	支	1	18
602	X85824	拉巴	IW04-06	953	支	1	18

數量: 18	材料: 详见本图附表	表面处理: UCT806812XL-3	工程名称: 亞皆老街 / IN-SITU WINDOW
制图: IVAN	日期: 2020.09.07	审核: WSH	图号: W9/T3B組裝圖
	Rev: --		图号: W9/T3B (1F~21F)



美特铝质 有限公司
 MIDI Aluminium Fabricator Ltd.



美特鋁質 有限公司
MIDI Aluminium Fabricator Ltd.

工程號 J852 地盤 亞皆老街

窗號	L	數量	A	M	N
W10-T3A	1251	18	100.5	350	3
W8-T2A #1	1251	18	100.5	350	3
W10-T1A	1251	18	100.5	350	3
W8-T3B #2	1251	18	100.5	350	3
W8-T1B #1	1251	18	100.5	350	3
W8-T2B #2	1251	18	100.5	350	3
合計:		108			

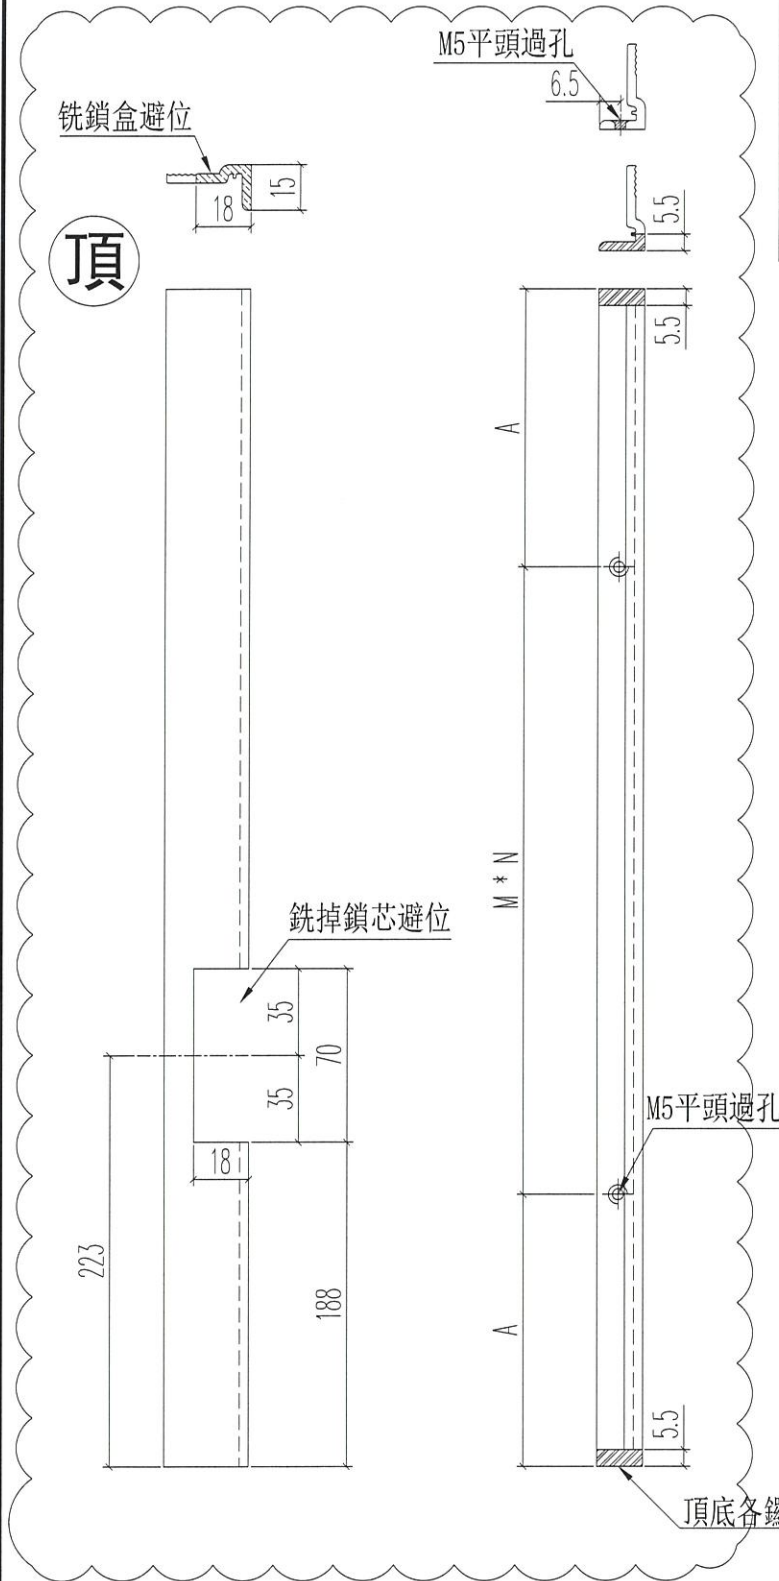


名稱	窗玻璃夾角(拉手)	制圖	Ivan	2020.09.09	修改	A		
材料	X85834	復核	WHS		日期	2020.12.11		
顏色	UCT806812XL-3	批准			圖號	IWO2-02		



美特鋁質 有限公司
MIDI Aluminium Fabricator Ltd.

工程號 J852 地盤 亞皆老街

窗號	L	數量	A	M	N
W10-T3A	1251	18	100.5	350	3
W8-T2A #1	1251	18	100.5	350	3
W10-T1A	1251	18	100.5	350	3
W8-T3B #2	1251	18	100.5	350	3
W8-T1B #1	1251	18	100.5	350	3
W8-T2B #2	1251	18	100.5 </td <td>350</td> <td>3</td>	350	3
合計:		108			

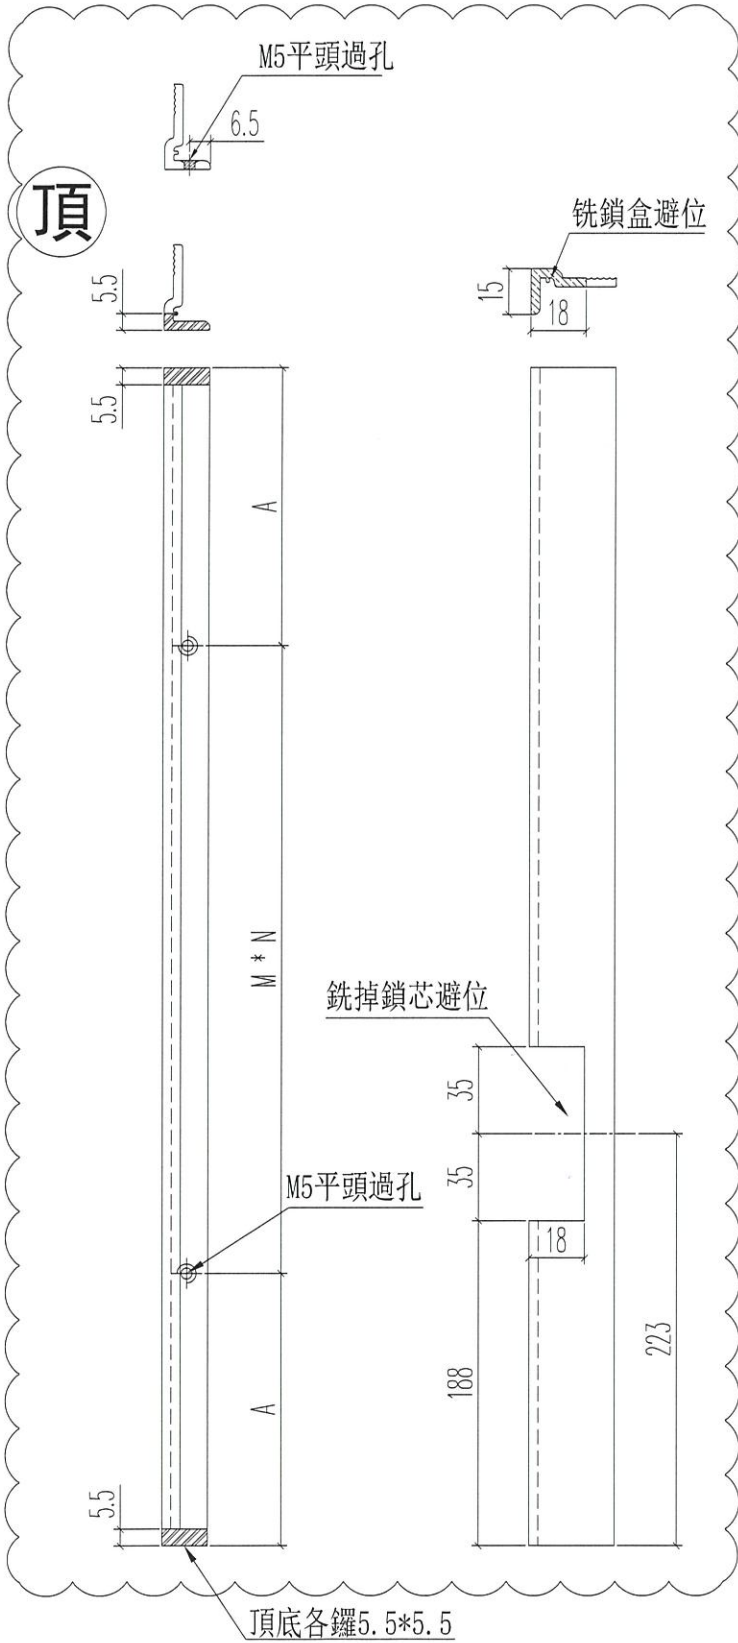


名稱	窗玻璃夾角(拉手)	制圖	Ivan	2020.09.09	修改	A		
材料	X85834	復核	WHS		日期	2020.12.11		
顏色	UCT806812XL-3	批准			圖號	IWO2-03		



美特鋁質 有限公司
MIDI Aluminium Fabricator Ltd.

工程號 J852 地盤 亞皆老街

窗號	L	數量	A	M	N
W9-T1B	1226	18	88	350	3
W9-T2B	1226	18	88	350	3
W9-T3B	1226	18	88	350	3
合計:		54			

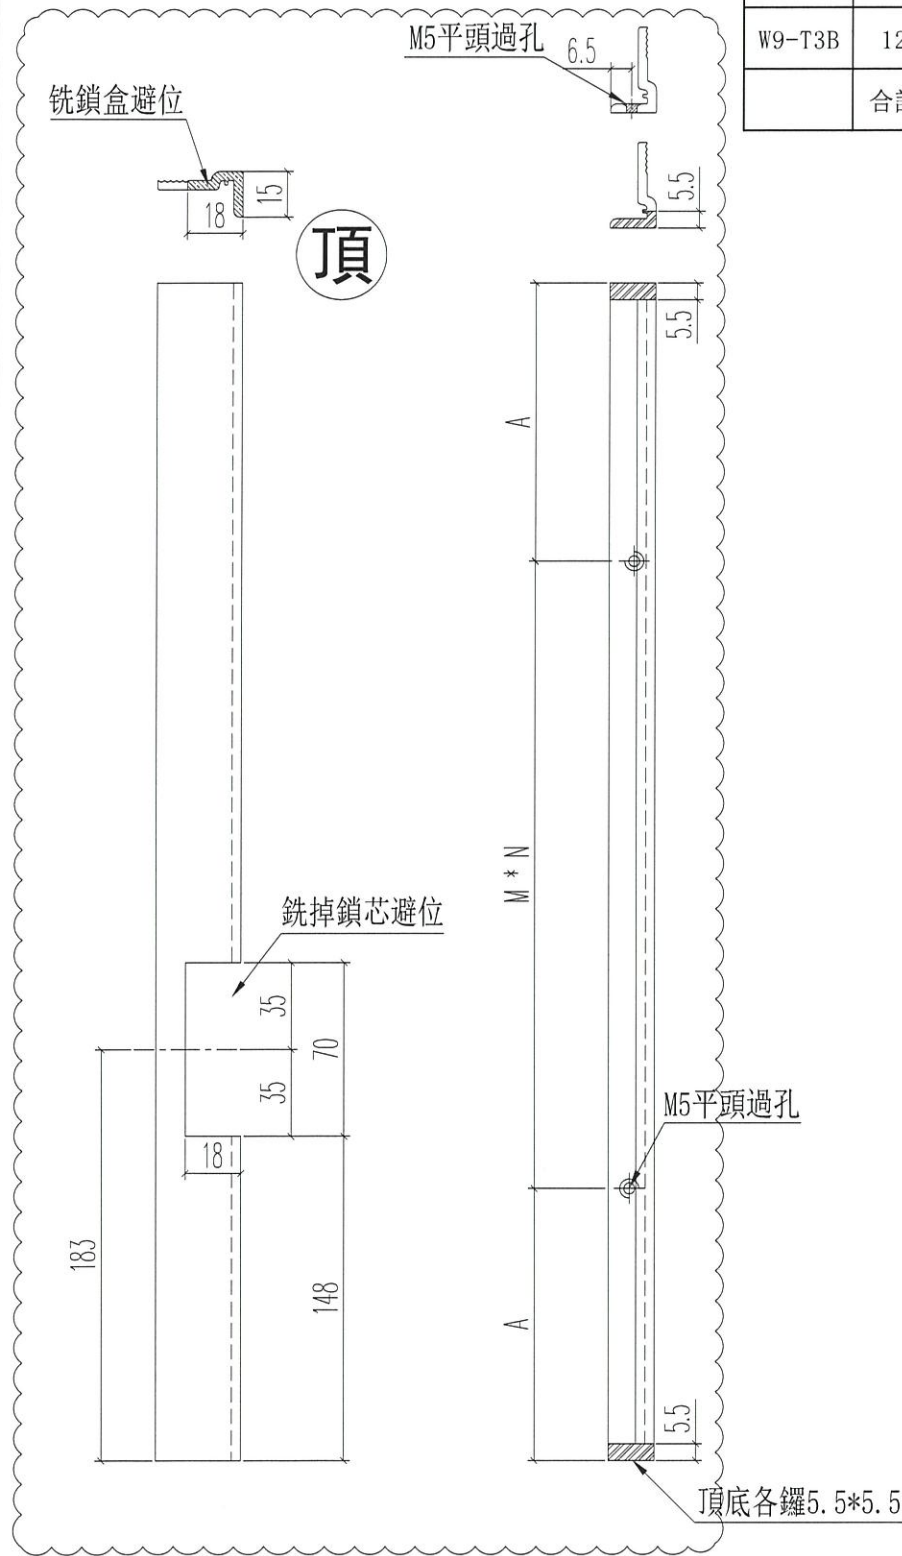

名稱	窗玻璃夾角(拉手)	制圖	Ivan	2020.09.09	修改	A		
材料	X85834	復核	WHS		日期	2020.12.11		
顏色	UCT806812XL-3	批准			圖號	IWO2-10		






美特鋁質 有限公司
MIDI Aluminium Fabricator Ltd.

工程號 J852 地盤 亞皆老街

窗號	L	數量	備註
W9-T1B	1226.5	18	
W9-T2B	1226.5	18	
W9-T3B	1226.5	18	
	合計:	54	

頂

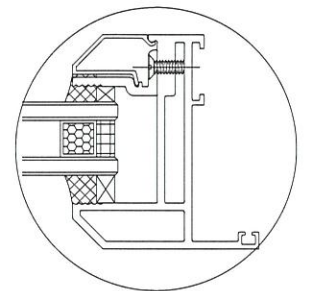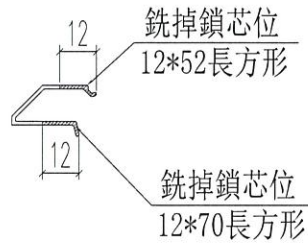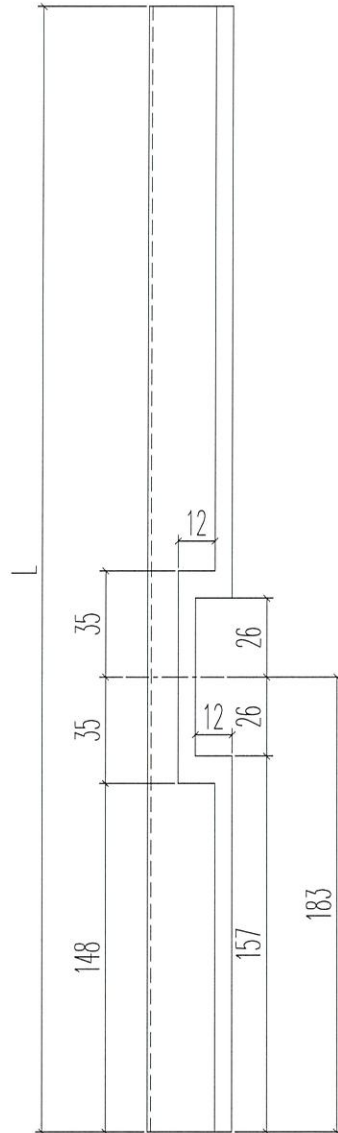

新增圖

名稱	生窗玻璃壓線 (拉手)	制圖	Ivan	2020.12.11	修改		
材料	X85768	復核	WHS		日期		
顏色	UCT806812XL-3	批准			圖號	IW02-11	