



工程指示 / 要求簡箋(E.I.)

工程指示編號：EI / 2507 / 20

修改版次：N

工程編號：J - 852

工程名稱：亞皆老街中電

工程項目：後裝窗 大貨 T1 T2 T3 +雀網

收件人：生統

發件人：Ant Yeung

日期：24/12/2020

要求提供 / 確認 事項：

- |                                    |                                     |                               |
|------------------------------------|-------------------------------------|-------------------------------|
| <input type="checkbox"/> 初步鋁料 B.M. | <input type="checkbox"/> 加工拆圖，然後生產  | <input type="checkbox"/> 尺寸表  |
| <input type="checkbox"/> 正式鋁料 B.M. | <input type="checkbox"/> 技術上資料 / 指示 | <input type="checkbox"/> 報價   |
| <input type="checkbox"/> 配件 B.M.   | <input type="checkbox"/> 樣辦或貨品說明書   | <input type="checkbox"/> 分判合約 |

內容：

N 版：玻璃線長度修改，

M 版：和判頭夾子，轉角位置的後裝窗，百葉、梗窗玉先不修在窗土出貨，

雀網用自鑽和壓巴修在百葉葉玉上出貨。見 L 版 M, 已包封, 不拆開。

L 版：請按已修改加工圖先生產樣板層 T3: 3,5,6/F.

另提供百頁用雀網加工圖及安裝方案. 請先按此方案做 T1 T2 T3: 5/F 數量, 試安裝效果.

K 版：請按已修改加工圖先生產樣板層 (3,5,6/F). 其餘樓層加工圖後補.

另外，請留意有無欠料不夠生產。

請在 2020.12.28 前完成上列要求。

附：頁

以上項目為：

- 原合約工程包                       原合約工程加 / 減賬                       新工程報價

分發東莞各部門：

- ( ) 生產技術總監  連附件    ( ) 技術部     連附件    ( ) 生產部     連附件    ( ) 機械設計部  連附件  
( ) 採購部     連附件    ( ) 生產統籌部  連附件    ( ) 小羅 & 清     連附件  
( ) 質檢部     連附件    (✓) 會計部     連附件    ( ) 報關組     連附件    ( ) 其他 \_\_\_\_\_  連附件

分發其他分判：

- (v) 水洪     連附件

分發香港各部門：




- ( ) 行政部  連附件    ( ) 會計部  連附件    ( ) 統籌部  連附件    ( ) 工程地盤科文  連附件 祥哥  
( ) 採購部  連附件    ( ) QS 部  連附件    ( ) 維修部  連附件    ( ) 其他 \_\_\_\_\_  連附件

傳遞編號：

HK298120

發件人簽署：

項目經理簽署：

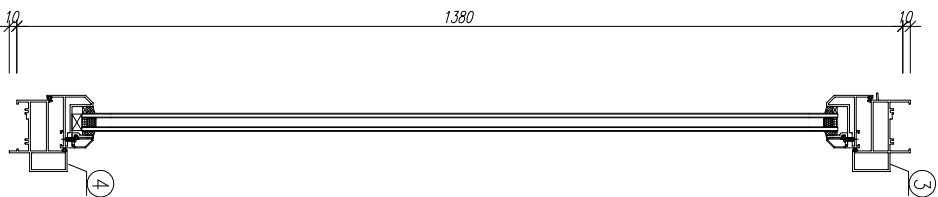
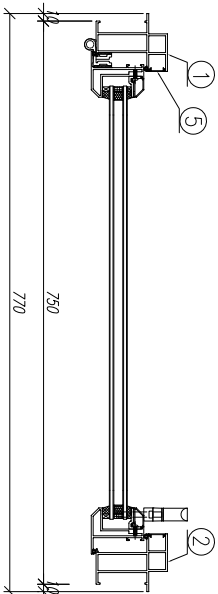
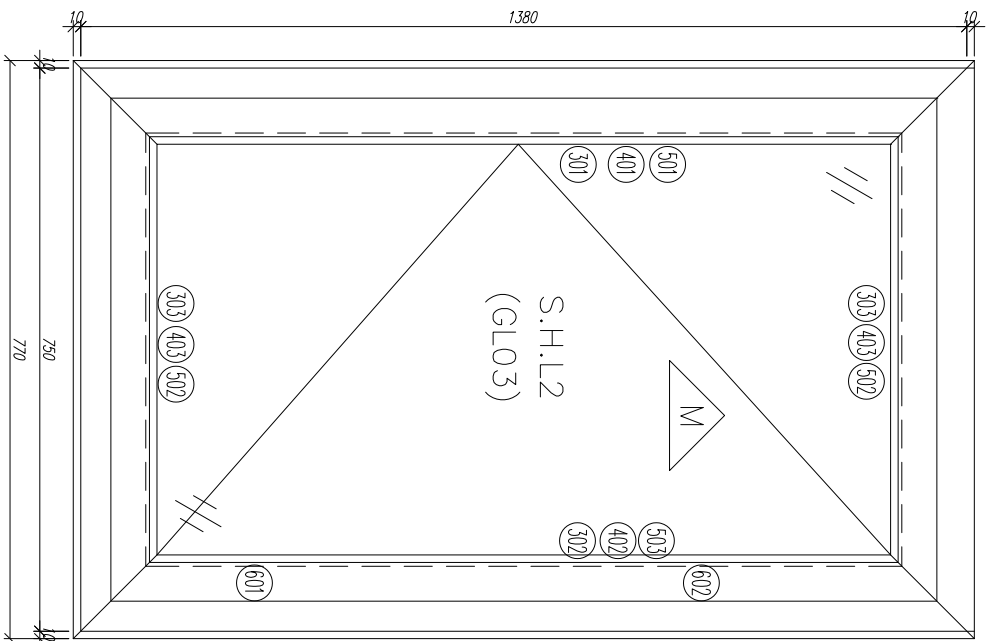


序號	材料編號	材料名稱	加工圖號	長度 L(MM)	單位	幅數		小計
						單樑	小計	
1	X85842	窗邊左框(室外看)	IW01-19	1400	支	1	1	18
2	X85842	窗邊右框(室外看)	IW01-20	1400	支	1	1	18
3	X85844	窗頂框	IW01-21	770	支	1	1	18
4	X85843	窗底框	IW01-22	770	支	1	1	18
5	X85764	窗拍蓋	直口開料	1246	支	2	2	36
如下為生窗玉料								
301	X85767	生窗玉企	IW04-09	1300	支	1	1	18
302	X85767	生窗玉企/(拉手)	IW04-10	1300	支	1	1	18
303	X85767	生窗玉橫頂	IW04-11	669	支	1	1	18
304	X85767	生窗玉橫底	IW04-11a	669	支	1	1	18
401	X85834	窗玻璃夾角企	IW02-01	1226	支	1	1	18
402	X85834	窗玻璃夾角企/拉手	IW02-10	1226	支	1	1	18
403	X85834	窗玻璃夾角橫	IW02-01	544	支	2	2	36
501	X85768	窗玻璃線企	直口開料	1226.5	支	1	1	18
502	X85768	窗玻璃線橫	斜口開料	565	支	2	2	36
503	X85768	窗玻璃線企/拉手	IW02-11	1226.5	支	1	1	18
601	X85824	拉巴	IW04-06	110	支	1	1	18
602	X85824	拉巴	IW04-06	953	支	1	1	18

数量: 18	材料: 详见本图附表	表面处理: UC1806812XL-3	工程名称: 亞皆老街 / IN-SITU WINDOW
制图: IVAN	日期: 2020.09.07	校核: WSH	审核: 图名: W9/T1B組裝圖 图号: W9/T1B(GF-21F)
		Rev: -	



美特銘質 有限公司  
MTD Aluminium Fabricator Ltd.

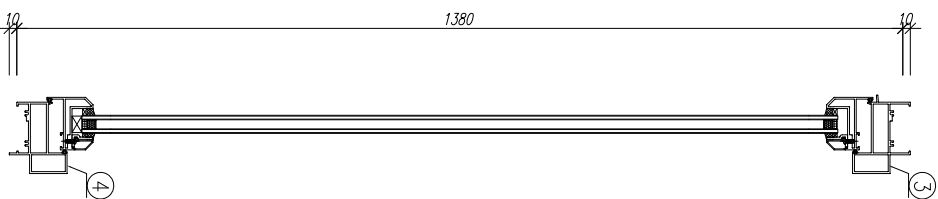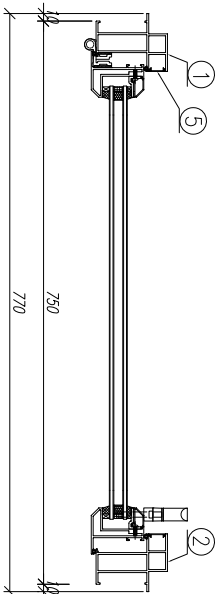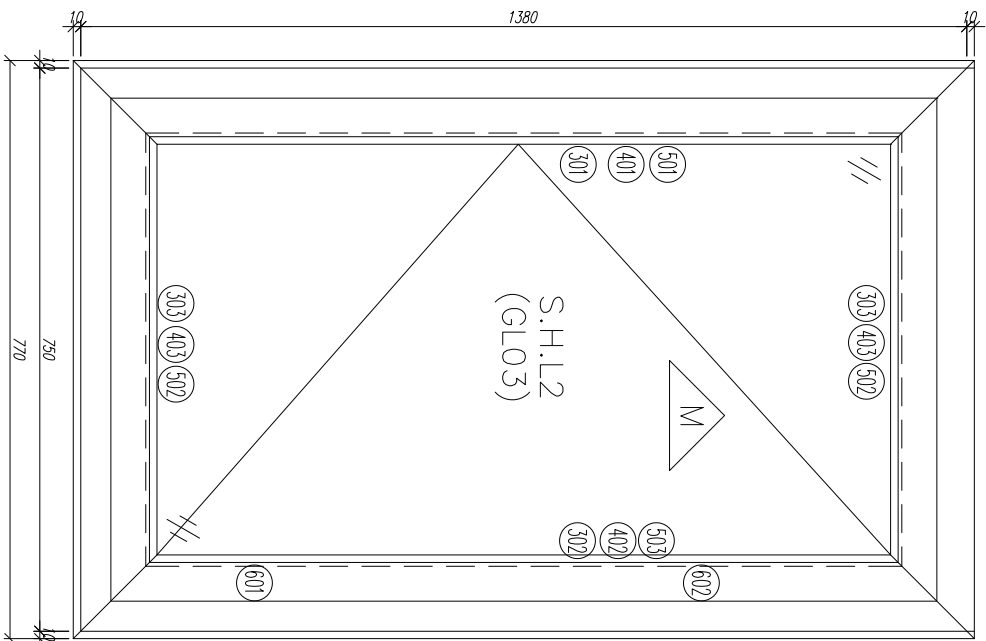




序號	材料編號	材料名稱	加工圖號	長度 L(MM)	單位	幅數	
						單樁	小計
1	X85842	窗邊左框(室外看)	IW01-19	1400	支	1	18
2	X85842	窗邊右框(室外看)	IW01-20	1400	支	1	18
3	X85844	窗頂框	IW01-21	770	支	1	18
4	X85843	窗底框	IW01-22	770	支	1	18
5	X85764	窗拍蓋	直口開料	1246	支	2	36

如下為生窗玉料

301	X85767	生窗玉企	IW04-09	1300	支	1	18
302	X85767	生窗玉企/(拉手)	IW04-10	1300	支	1	18
303	X85767	生窗玉橫頂	IW04-11	669	支	1	18
304	X85767	生窗玉橫底	IW04-11a	669	支	1	18
401	X85834	窗玻璃夾角企	IW02-01	1226	支	1	18
402	X85834	窗玻璃夾角企/拉手	IW02-10	1226	支	1	18
403	X85834	窗玻璃夾角橫	IW02-01	544	支	2	36
501	X85768	窗玻璃線企	直口開料	1226.5	支	1	18
502	X85768	窗玻璃線橫	斜口開料	565	支	2	36
503	X85768	窗玻璃線企/拉手	IW02-11	1226.5	支	1	18
601	X85824	拉巴	IW04-06	110	支	1	18
602	X85824	拉巴	IW04-06	953	支	1	18

数量: 18	材料: 详见本图附表	表面处理: UC1806812XL-3	工程名称: 亞皆老街 / IN-SITU WINDOW
制图: IVAN	日期: 2020.09.07	校核: WSH	审核: 审核:
		Rev: -	图名: W9/T28組裝圖
			图号: W9/T28(1F~21F)

美特銘質 有限公司  
MIDI Aluminium Fabricator Ltd.

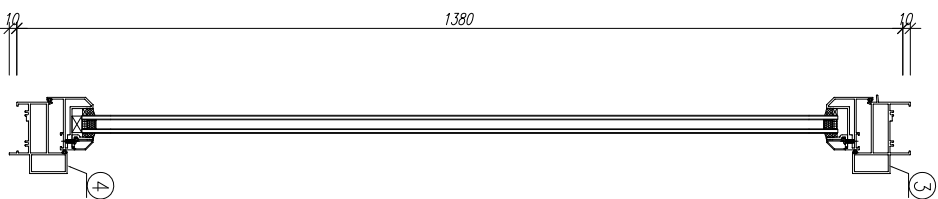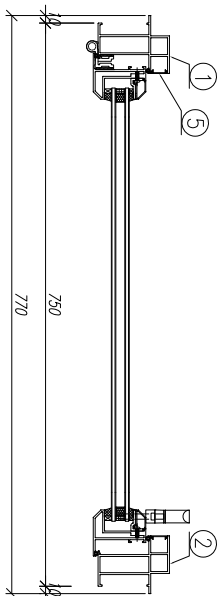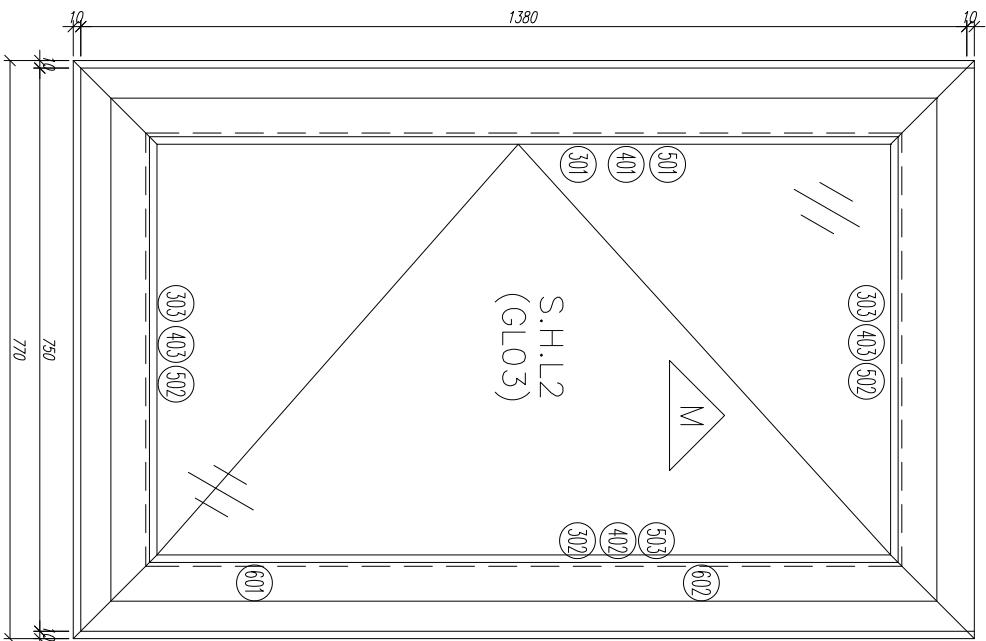

序號	材料編號	材料名稱	加工圖號	長度 L(MM)	單位	幅數		小計
						單樑	小計	
1	X85842	窗邊左框(室外看)	IW01-19	1400	支	1	1	18
2	X85842	窗邊右框(室外看)	IW01-20	1400	支	1	1	18
3	X85844	窗頂框	IW01-21	770	支	1	1	18
4	X85843	窗底框	IW01-22	770	支	1	1	18
5	X85764	窗拍蓋	直口開料	1246	支	2	2	36
如下為生窗玉料								
301	X85767	生窗玉企	IW04-09	1300	支	1	1	18
302	X85767	生窗玉企/(拉手)	IW04-10	1300	支	1	1	18
303	X85767	生窗玉橫頂	IW04-11	669	支	1	1	18
304	X85767	生窗玉橫底	IW04-11a	669	支	1	1	18
401	X85834	窗玻璃夾角企	IW02-01	1226	支	1	1	18
402	X85834	窗玻璃夾角企/拉手	IW02-10	1226	支	1	1	18
403	X85834	窗玻璃夾角橫	IW02-01	544	支	2	2	36
501	X85768	窗玻璃線企	直口開料	1226.5	支	1	1	18
502	X85768	窗玻璃線橫	斜口開料	565	支	2	2	36
503	X85768	窗玻璃線企/拉手	IW02-11	1226.5	支	1	1	18
601	X85824	拉巴	IW04-06	110	支	1	1	18
602	X85824	拉巴	IW04-06	953	支	1	1	18

数量: 18  
 材料: 详见本图附表  
 日期: 2020.09.07  
 校核: WSH  
 表面处理: UC1806812XL-3  
 审核:  
 Rev: -  
 工程名称: 亞皆老街 / IN-SITU WINDOW  
 图名: W9/T38組裝圖  
 图号: W9/T38(1F~21F)



美特銘質 有限公司  
 MTD Aluminium Fabricator Ltd.