

工程指示 / 要求簡箋(E.I.)

工程指示編號：EI / 2507 / 20

修改版次：U

工程編號：J - 852

工程名稱：亞皆老街中電

工程項目：後裝窗+雀網 大貨 (T1 T2 T3: 1-21/F)

收件人：生統

發件人：Ant Yeung

日期：10/04/2021

要求提供 / 確認 事項：

- | | | |
|------------------------------------|-------------------------------------|-------------------------------|
| <input type="checkbox"/> 初步鋁料 B.M. | <input type="checkbox"/> 加工拆圖，然後生產 | <input type="checkbox"/> 尺寸表 |
| <input type="checkbox"/> 正式鋁料 B.M. | <input type="checkbox"/> 技術上資料 / 指示 | <input type="checkbox"/> 報價 |
| <input type="checkbox"/> 配件 B.M. | <input type="checkbox"/> 樣辦或貨品說明書 | <input type="checkbox"/> 分判合約 |

內容：

U 版: W8-T3B #2 W8-T2B #2 和修改拆料圖 取消 T 版

T 版: 取消

S 版: 已修改窗號 W8/T1/2B, W8/T2A, W8/T3B 的反拍線

R 版: 已修改窗/百頁框加工圖及開料單

Q 版: 按廠要求提供最新及完整的後裝窗大貨(T1-T3) (1-21/F) 的加工圖及開料單.

請在 2021.04.12 前完成上列要求。

附：2 頁組裝圖

以上項目為：

- 原合約工程包 原合約工程加 / 減賬 新工程報價

分發東莞各部門：

- () 生產技術總監 連附件 () 技術部 連附件 () 生產部 連附件 () 機械設計部 連附件
 () 採購部 連附件 () 生產統籌部 連附件 () 小羅 & 清 連附件
 () 質檢部 連附件 () 會計部 連附件 () 報關組 連附件 () 其他 _____ 連附件

分發其他分判：

- (v) 水洪 連附件

分發香港各部門：

- () 行政部 連附件 () 會計部 連附件 () 統籌部 連附件 () 工程部地盤科文 連附件 祥哥
 () 採購部 連附件 () QS 部 連附件 () 維修部 連附件 () 其他 _____ 連附件

傳遞編號：

HK0245 / 21

發件人簽署：


項目經理簽署：



美特鋁質 有限公司
MIDI Aluminium Fabricator Ltd.


窗號	尺寸 (MM)	數量 (支)	備註
W8/T3B#2	1949.5	18	
W8/T2B#2	1949.5	18	
合計:		36	

工程號 J852 地盤 亞皆老街

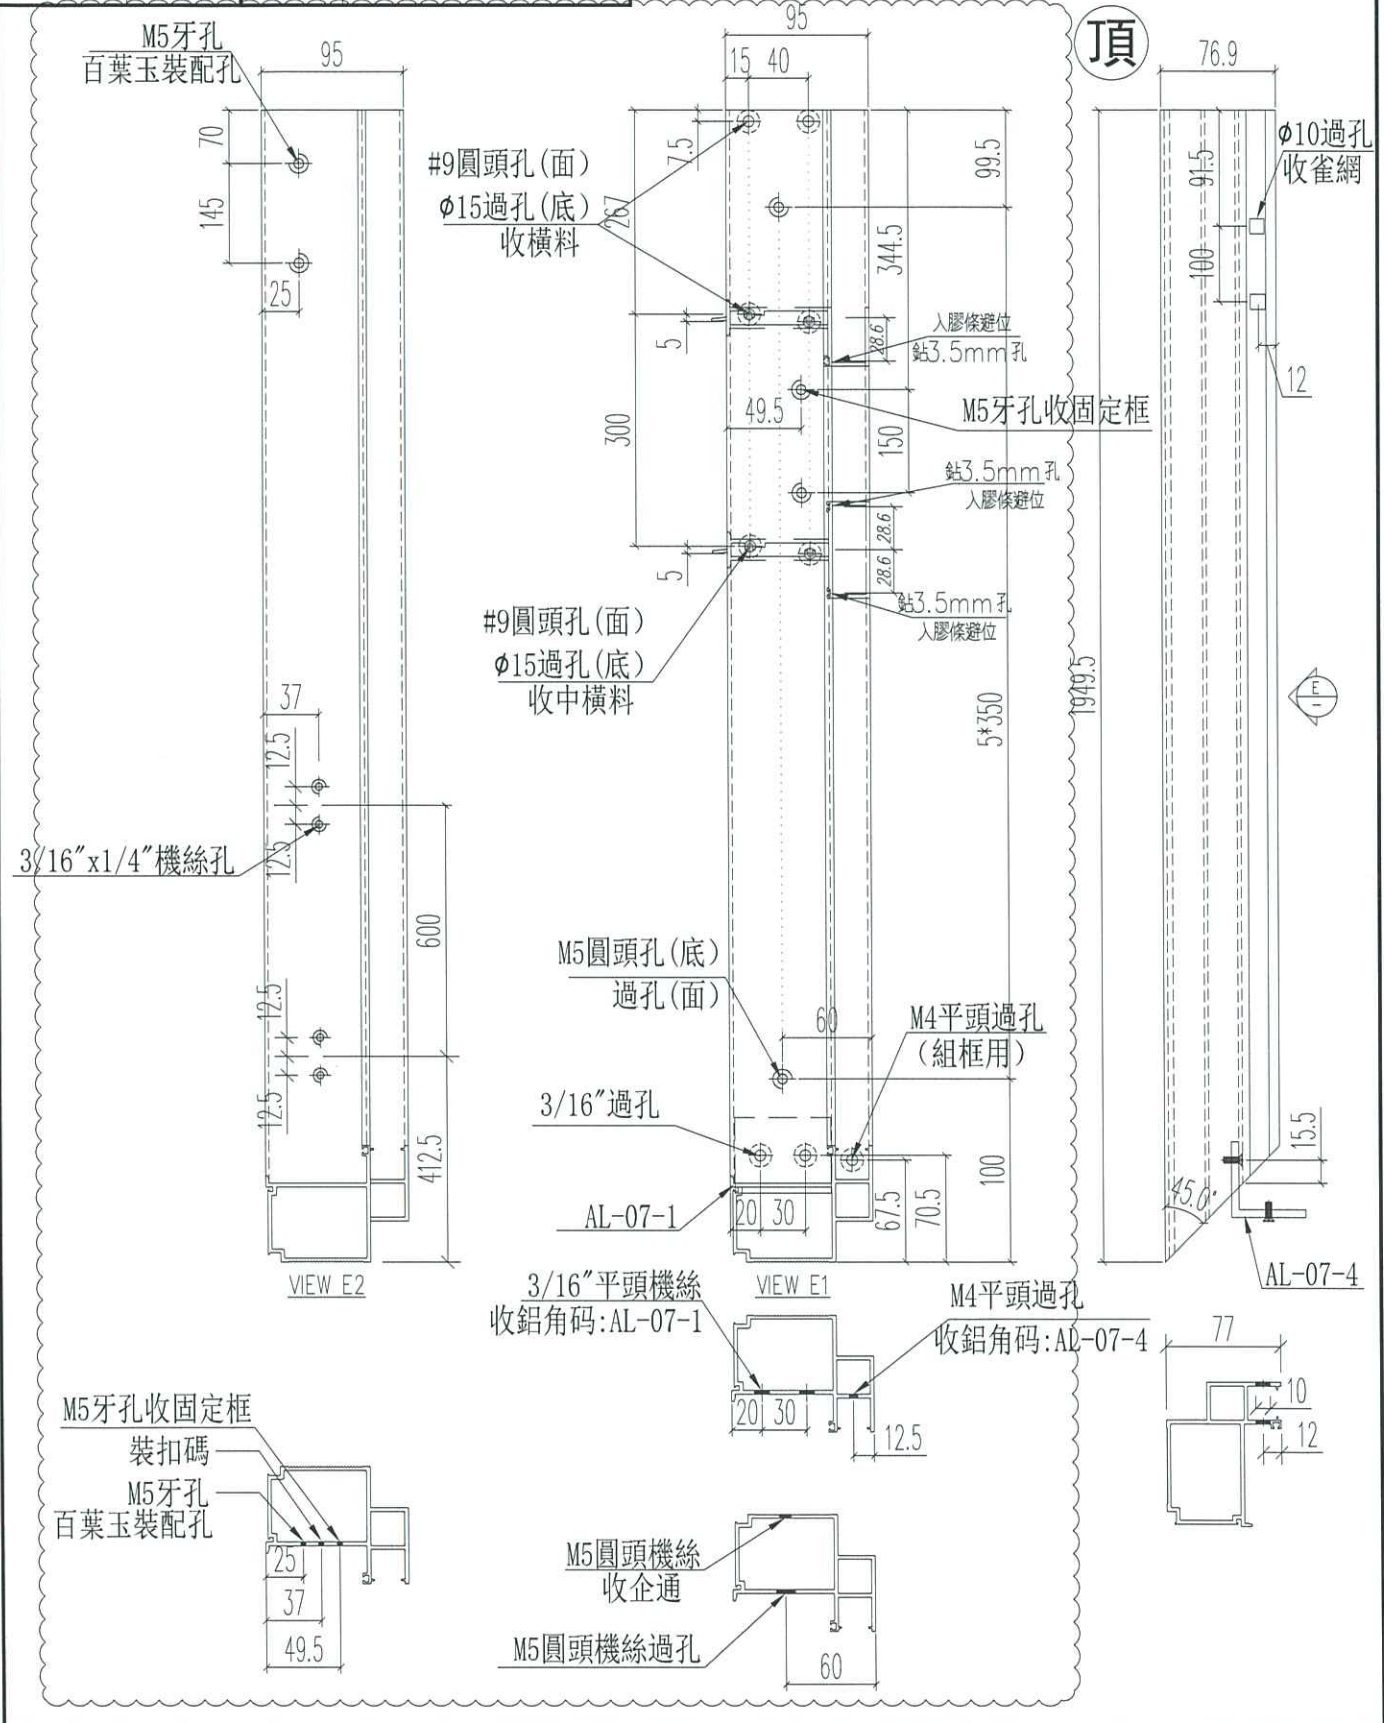

名稱	生窗左邊框(室外看)	制圖	Ivan	2020.09.08	修改	A	B
材料	X85760	復核	WHS		日期	2020.12.05	2021.04.10
顏色	UCT806812XL-3	批准			圖號	IW01-02L2	

左右兩邊框料頂留19.5mm

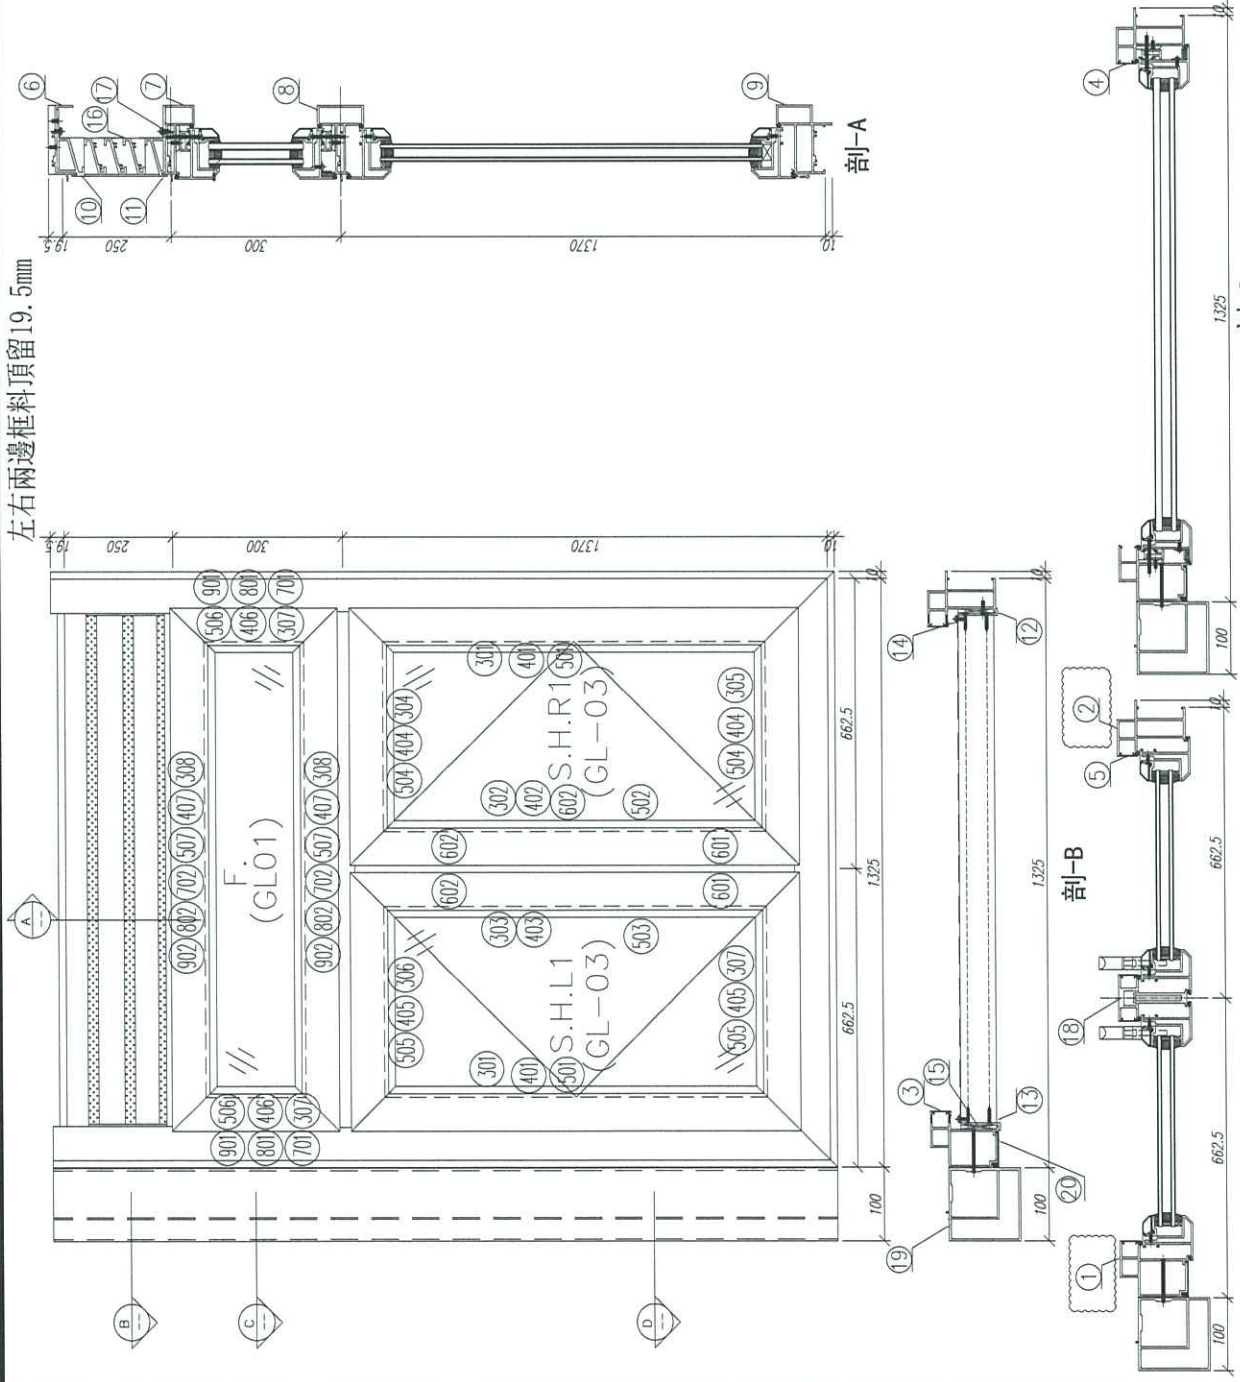

序號	材料編號	材料名稱	加工圖號	長度 L(MM)	單位	備註
1	X85760	窗邊左框 (窗外看)	1W01-02L	1949.5	支	18
2	X85842	窗邊右框 (窗外看)	1W01-02R	1949.5	支	18
3	X85764	窗拍蓋	直口開料	243.5	支	2 36
4	X85764	窗拍蓋	直口開料	235	支	2 36
5	X85764	窗拍蓋	直口開料	1279	支	4 72
6	X85844	窗頂框	1W01-01	1237	支	1 18
7	X85775	上白鐵下框中橫	1W01-03	1237	支	1 18
8	X85775	上框下生中橫	1W01-04b	1237	支	1 18
9	X85843	生窗底框	1W01-05b	1385	支	1 18
10	X85840	白質框頂	1W01-07	1236	支	1 18
11	X85839	白質框底	1W01-08	1236	支	1 18
12	20*56*10*3mm	白質五金鉸折角	1W01-AL01	203.6	支	1 18
13	20*56*10*3mm	白質五金鉸折角	1W01-AL02	203.6	支	1 18
14	15*1.6mm巴	雀仔銅壓巴	1W01-10	230.5	支	2 36
15	50*5mm巴	百頁玉鑲巴	1W01-09	180	支	2 36
16	X85838	白葉片	直口開料	1212.5	支	3 54
17	15*1.6mm巴	雀仔銅壓巴	1W01-10	1212.5	支	2 36
18	X85773	生窗中企框	1W01-06	1321	支	1 18
19	X85770	生窗轉角中企通	1W01-11	1944.5	支	1 18
20	X85819	生窗主企框外蓋	1W01-AL11	1939.5	支	1 18
如下為生窗玉料						
301	X85767	生窗五金	1W04-01	1325	支	2 36
302	X85767	生窗五金/拉手	1W04-02	1325	支	1 18
303	X85767	生窗玉底/拉手	1W04-03	1325	支	1 18
304	X85767	生窗玉頂	1W04-04	617.5	支	1 18
305	X85767	生窗玉底	1W04-05	617.5	支	1 18
306	X85767	生窗玉頂	1W04-04	607.5	支	1 18
307	X85767	生窗玉底	1W04-05	607.5	支	1 18
401	X85834	玻璃夾角企	1W02-01	1251	支	2 36
402	X85834	玻璃夾角企/拉手	1W02-02	1251	支	1 18
403	X85834	玻璃夾角企/拉手	1W02-03	1251	支	1 18
404	X85834	玻璃夾角橫	1W02-01	492.5	支	2 36
405	X85834	玻璃夾角橫	1W02-01	482.5	支	2 36
501	X85768	玻璃鑲企	直口開料	1251	支	2 36
502	X85768	玻璃鑲企/拉手	1W02-04	1251	支	1 18
503	X85768	玻璃鑲企/拉手	1W02-05	1251	支	1 18
504	X85768	玻璃鑲企	斜口開料	512.5	支	2 36
505	X85768	玻璃鑲企	斜口開料	502.5	支	2 36
601	X85824	多顆點拉巴	1W04-06	150	支	2 36
602	X85824	多顆點拉巴	1W04-06	938	支	2 36
如下為生窗鑲玉料						
307	X85767	生窗五金	1W04-01	290	支	2 36
308	X85767	生窗玉底	1W04-07	1235	支	2 36
406	X85834	窗玻璃夾角企	1W02-06	165	支	2 36
407	X85834	窗玻璃夾角橫	1W02-06	1161	支	2 36
506	X85768	窗玻璃鑲企	斜口開料	185	支	2 36
507	X85768	窗玻璃鑲企	直口開料	1161	支	2 36
701	X85785	生窗鑲玉扣企 (玉)	1W02-07	230	支	2 36
702	X85785	生窗鑲玉扣企 (玉)	1W02-07	1175	支	2 36
801	X85785	生窗鑲玉扣企 (框)	1W02-08	230	支	2 36
802	X85785	生窗鑲玉扣企 (框)	1W02-08	1175	支	2 36
901	15*13*1.6角	擠膠企	1W02-09	270	支	2 36
902	15*13*1.6角	擠膠企	1W02-09	1215	支	2 36

工程名稱: 亞答老街 / IN-SITU WINDOW
 圖名: 1W/T3B #2組裝圖
 圖號: 1W/T3B #2(1F/21F)

數量: 18
 材料: 詳見本圖附表
 表面處理: UCT806812AL-3
 日期: 2020.09.07
 校核: WSH
 審核: Rev: C

美特鋁質 有限公司
 MIDI Aluminium Fabricator Ltd.