

工程指示 / 要求簡箋(E.I.)

工程指示編號：EI / 2507 / 20 修改版次：Y
 工程編號：J - 852 工程名稱：亞皆老街中電
 工程項目：後裝窗+雀網 大貨 (T1 T2 T3: 1-21/F) 優先出貨 T1-T2: 2/F
 收件人：生統 發件人：Ant Yeung 日期：04/05/2021

要求提供 / 確認 事項：

- | | | |
|------------------------------------|-------------------------------------|-------------------------------|
| <input type="checkbox"/> 初步鋁料 B.M. | <input type="checkbox"/> 加工拆圖，然後生產 | <input type="checkbox"/> 尺寸表 |
| <input type="checkbox"/> 正式鋁料 B.M. | <input type="checkbox"/> 技術上資料 / 指示 | <input type="checkbox"/> 報價 |
| <input type="checkbox"/> 配件 B.M. | <input type="checkbox"/> 樣辦或貨品說明書 | <input type="checkbox"/> 分判合約 |

內容：

Y 版：請優先出貨 T1 及 T2: 2/F 的後裝窗。請跟下 1 車出貨。 按生產要求已修改IW01-01a孔位。

X 版：已修改反拍線。

W 版：修改百頁框底去水孔。T3 已生產及出貨不用重做。

V 版：百頁框底摺位不用開避位。T3 已生產及出貨不用重做。

U 版：W8-T3B #2 W8-T2B #2 和修改拆料圖 取消 T 版

T 版：取消

S 版：已修改窗號 W8/T1/2B, W8/T2A, W8/T3B 的反拍線

R 版：已修改窗/百頁框加工圖及開料單

Q 版：按廠要求提供最新及完整的後裝窗大貨(T1-T3) (1-21/F) 的加工圖及開料單。

請在 2021.05.08 前完成上列要求。

附 2 頁

以上項目為：

- 原合約工程包 原合約工程加 / 減賬 新工程報價

分發東莞各部門：

- () 生產技術總監 連附件 () 技術部 連附件 () 生產部 連附件 () 機械設計部 連附件
 () 採購部 連附件 () 生產統籌部 連附件 梅 () 小羅 & 清 連附件
 () 質檢部 連附件 () 會計部 連附件 () 報關組 連附件 () 其他 _____ 連附件

分發其他分判：

- (v) 水洪 連附件

分發香港各部門：

- () 行政部 連附件 () 會計部 連附件 () 統籌部 連附件 () 工程部地盤科文 連附件 祥哥
 () 採購部 連附件 () QS 部 連附件 () 維修部 連附件 () 其他 _____ 連附件

傳遞編號：

HK 968 / 21

發件人簽署：

項目經理簽署：

2507A


優先出貨

J-852 (亞皆老街) 工程后裝窗項目之派窗表-T1~T3 (標準層)

| 鋁窗編號 | 座號 | 拍號 | 闊度 (mm) | 高度 (mm) | 單幅面積 (M ²) | 總幅數 (幅) | 總面積 (M ²) | 1F | 2F | 3F | 5F | 6F | 7F | 8F | 9F | 10F | 11F | 12F | 15F | 16F | 17F | 18F | 19F | 20F | 21F | 幅數 | 面積 |
|---------|----|----|---------|---------|------------------------|---------|-----------------------|--------|----|----|-----|------|------|----|-------|-----|-----|-----|-----|-----|-----|-----|-----|-----|-----|----|-------|
| | | | | | | | | W9/T1B | T1 | | 750 | 1380 | 1.04 | 18 | 18.63 | 1 | 1 | 1 | 1 | 1 | 1 | 1 | 1 | 1 | 1 | 1 | 1 |
| W8/T1B | T1 | #1 | 1450 | 1920 | 2.78 | 18 | 50.11 | 1 | 1 | 1 | 1 | 1 | 1 | 1 | 1 | 1 | 1 | 1 | 1 | 1 | 1 | 1 | 1 | 1 | 1 | 18 | 50.11 |
| | | #2 | 400 | 1920 | 0.77 | 18 | 13.82 | 1 | 1 | 1 | 1 | 1 | 1 | 1 | 1 | 1 | 1 | 1 | 1 | 1 | 1 | 1 | 1 | 1 | 1 | 1 | 18 |
| W10/T1A | T1 | | 1300 | 1920 | 2.50 | 18 | 44.93 | 1 | 1 | 1 | 1 | 1 | 1 | 1 | 1 | 1 | 1 | 1 | 1 | 1 | 1 | 1 | 1 | 1 | 1 | 18 | 44.93 |
| W8/T2B | T2 | #1 | 306 | 1920 | 0.59 | 18 | 10.58 | 1 | 1 | 1 | 1 | 1 | 1 | 1 | 1 | 1 | 1 | 1 | 1 | 1 | 1 | 1 | 1 | 1 | 1 | 18 | 10.58 |
| | | #2 | 1450 | 1920 | 2.78 | 18 | 50.11 | 1 | 1 | 1 | 1 | 1 | 1 | 1 | 1 | 1 | 1 | 1 | 1 | 1 | 1 | 1 | 1 | 1 | 1 | 1 | 18 |
| W9/T2B | T2 | | 750 | 1380 | 1.04 | 18 | 18.63 | 1 | 1 | 1 | 1 | 1 | 1 | 1 | 1 | 1 | 1 | 1 | 1 | 1 | 1 | 1 | 1 | 1 | 1 | 18 | 18.63 |
| W8/T2A | T2 | #1 | 1450 | 1920 | 2.78 | 18 | 50.11 | 1 | 1 | 1 | 1 | 1 | 1 | 1 | 1 | 1 | 1 | 1 | 1 | 1 | 1 | 1 | 1 | 1 | 1 | 18 | 50.11 |
| | | #2 | 194 | 1920 | 0.37 | 18 | 6.70 | 1 | 1 | 1 | 1 | 1 | 1 | 1 | 1 | 1 | 1 | 1 | 1 | 1 | 1 | 1 | 1 | 1 | 1 | 1 | 18 |
| W9/T3B | T3 | | 750 | 1380 | 1.04 | 18 | 18.63 | 1 | 1 | 1 | 1 | 1 | 1 | 1 | 1 | 1 | 1 | 1 | 1 | 1 | 1 | 1 | 1 | 1 | 1 | 18 | 18.63 |
| W8/T3B | T3 | #1 | 303 | 1920 | 0.58 | 18 | 10.47 | 1 | 1 | 1 | 1 | 1 | 1 | 1 | 1 | 1 | 1 | 1 | 1 | 1 | 1 | 1 | 1 | 1 | 1 | 18 | 10.47 |
| | | #2 | 1425 | 1920 | 2.74 | 18 | 49.25 | 1 | 1 | 1 | 1 | 1 | 1 | 1 | 1 | 1 | 1 | 1 | 1 | 1 | 1 | 1 | 1 | 1 | 1 | 1 | 18 |
| W10/T3A | T3 | | 1300 | 1920 | 2.50 | 18 | 44.93 | 1 | 1 | 1 | 1 | 1 | 1 | 1 | 1 | 1 | 1 | 1 | 1 | 1 | 1 | 1 | 1 | 1 | 1 | 18 | 44.93 |

234 387 13 234 386.9


已出貨

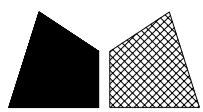

美特鋁質 有限公司
MIDI Aluminium Fabricator Ltd.

工程號 J852 地盤 亞皆老街

| 窗號 | L | 數量 (支) | 備註 |
|---------|------|--------|----|
| W10/T1A | 1320 | 18 | |

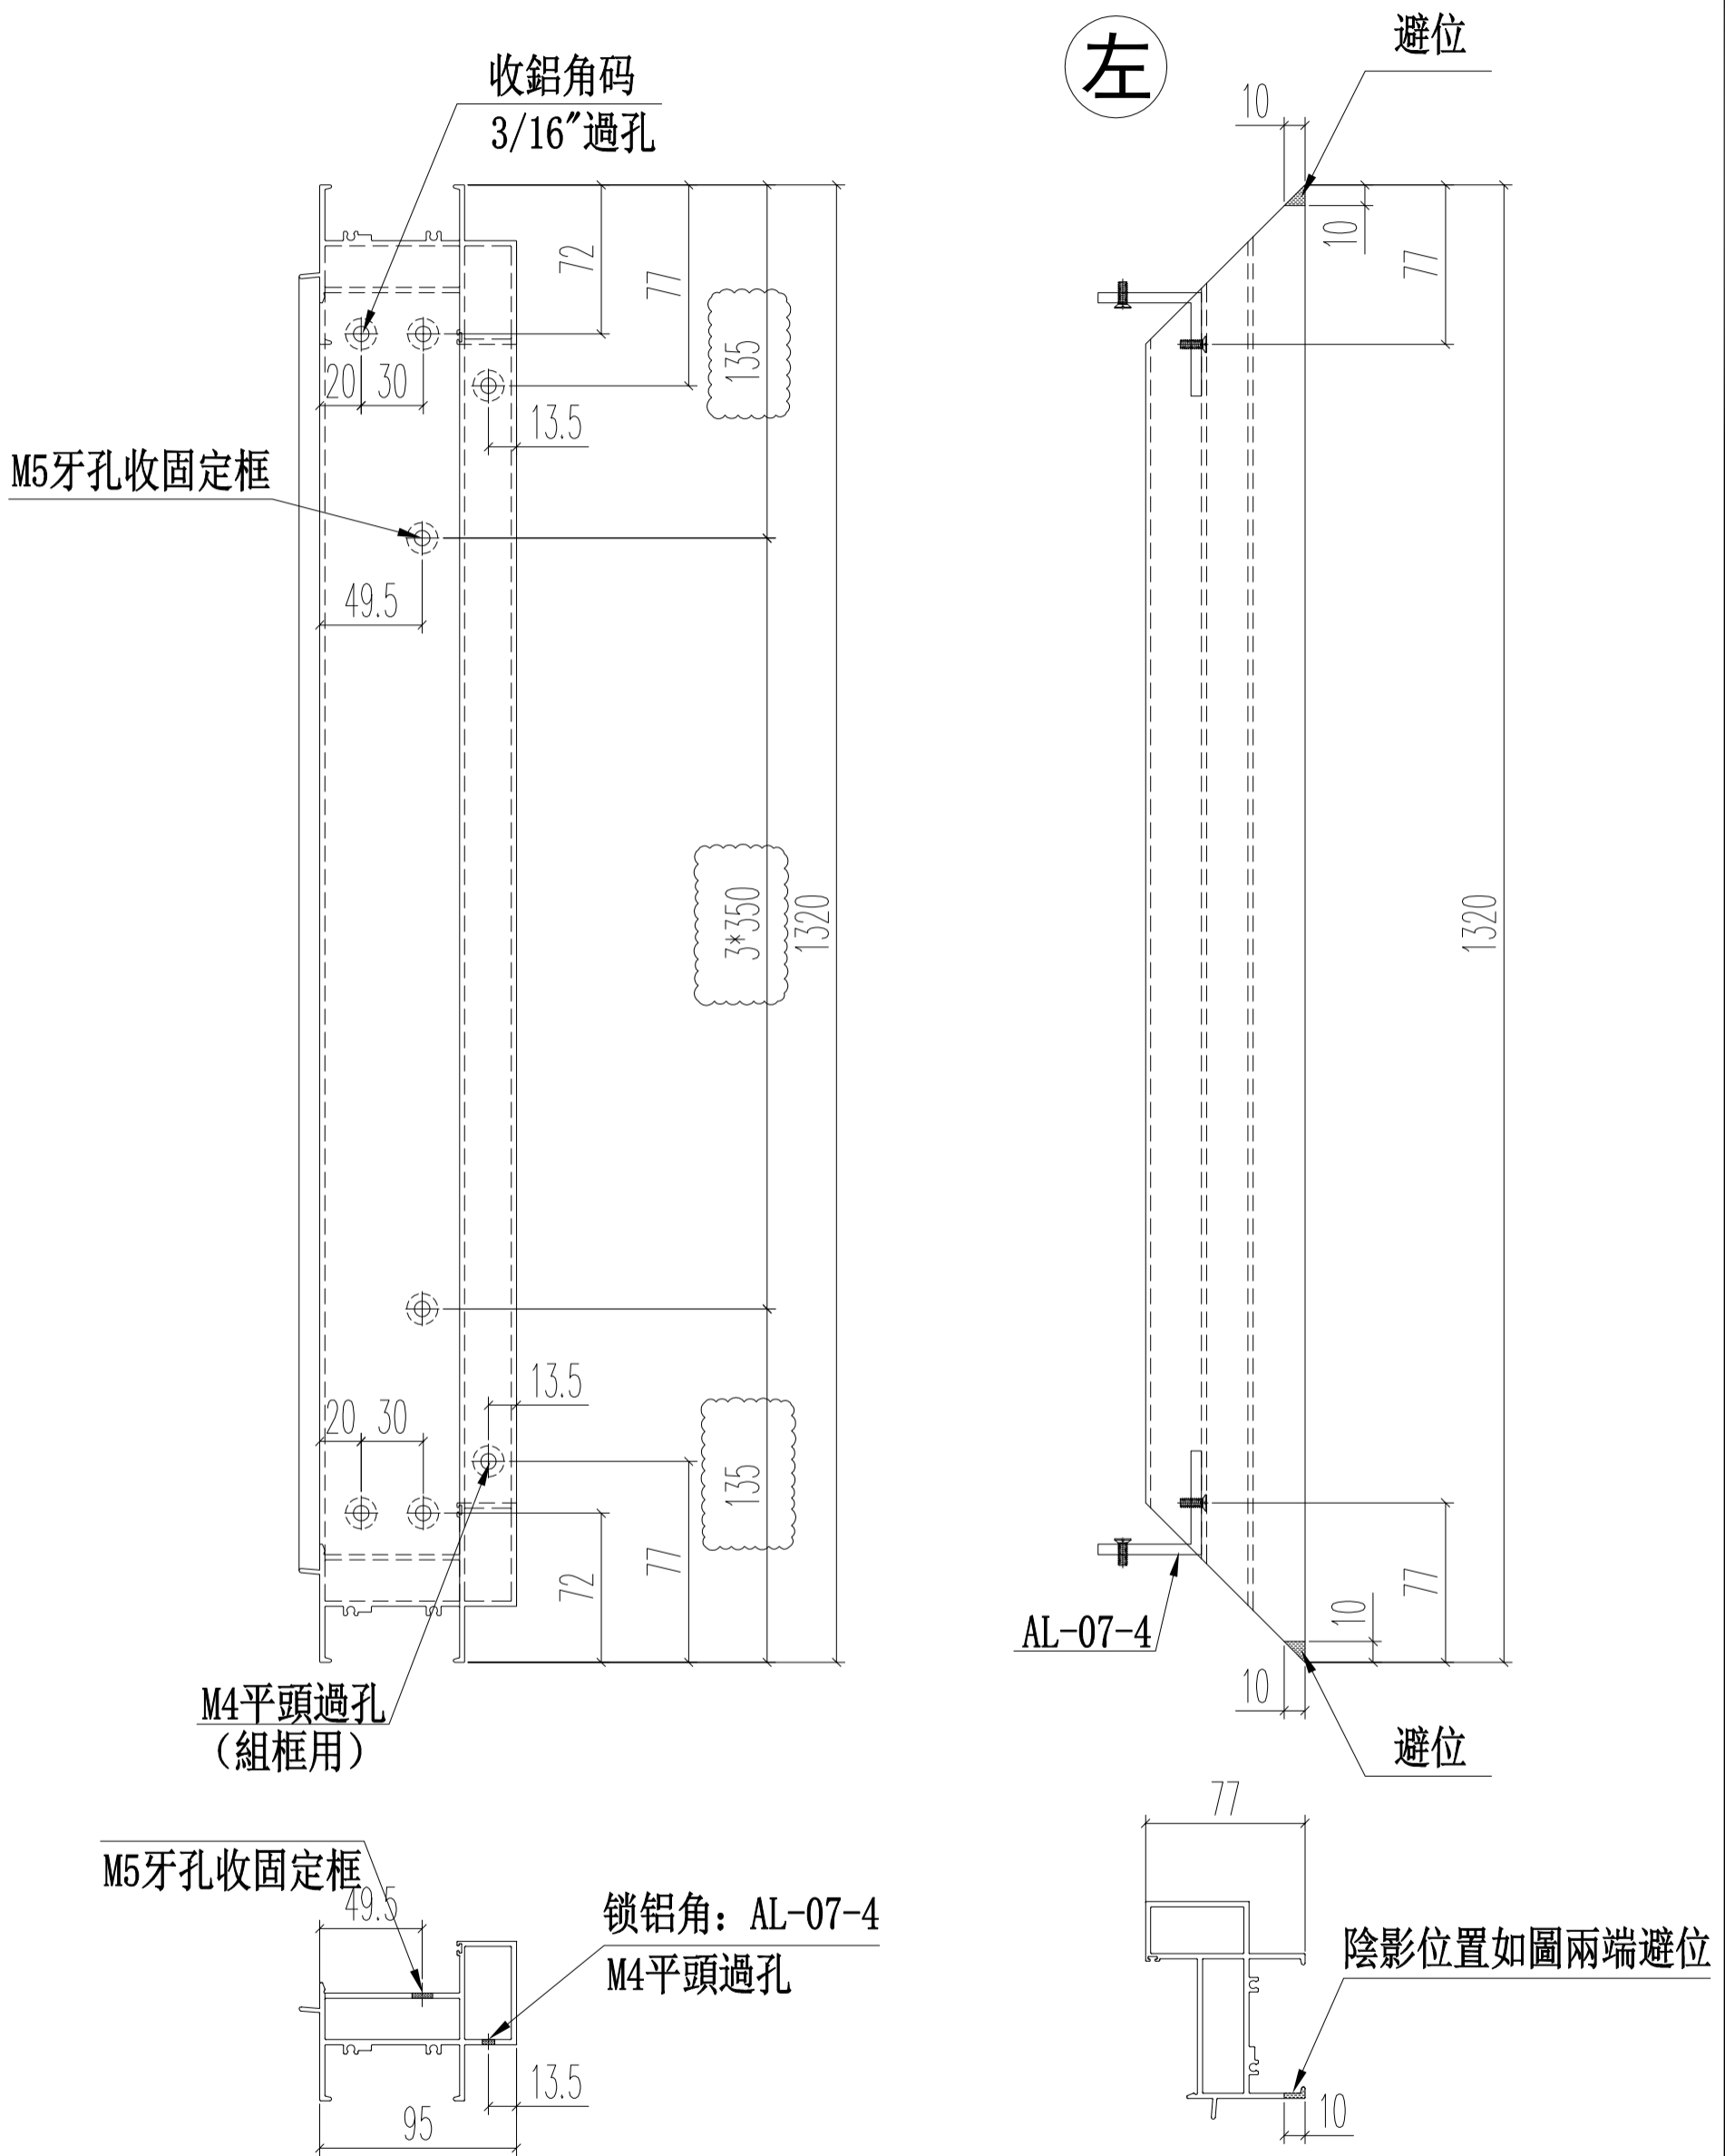

| | | | | | | | |
|----|---------------|----|------|------------|----|------------|------------|
| 名稱 | 生窗頂框 | 制圖 | Ivan | 2020.09.08 | 修改 | A | B |
| 材料 | X85844 | 復核 | WHS | | 日期 | 2020.11.26 | 2021.05.04 |
| 顏色 | UCT806812XL-3 | 批准 | | | 圖號 | IW01-01a | |