

工程指示 / 要求簡箋(E.I.)

工程指示編號：EI / 2507 / 20

修改版次：Z

工程編號：J - 852

工程名稱：亞皆老街中電

工程項目：後裝窗+雀網 大貨 (T1 T2 T3: 1-21/F)

收件人：生統

發件人：Ant Yeung

日期：12/05/2021

要求提供 / 確認 事項：

- | | | |
|------------------------------------|-------------------------------------|-------------------------------|
| <input type="checkbox"/> 初步鋁料 B.M. | <input type="checkbox"/> 加工拆圖，然後生產 | <input type="checkbox"/> 尺寸表 |
| <input type="checkbox"/> 正式鋁料 B.M. | <input type="checkbox"/> 技術上資料 / 指示 | <input type="checkbox"/> 報價 |
| <input type="checkbox"/> 配件 B.M. | <input type="checkbox"/> 樣辦或貨品說明書 | <input type="checkbox"/> 分判合約 |

內容：

Z 版：因窗號 W10/ T3A 於 21/F 沒有偏林箱，需在百頁安裝鋁背板。 *地盤表*

Y 版：請優先出貨 T1 及 T2: 2/F 的後裝窗。請跟下 1 車出貨。

X 版：已修改反拍線。

W 版：修改百頁框底去水孔。T3 已生產及出貨不用重做。

V 版：百頁框底摺位不用開避位。T3 已生產及出貨不用重做。

U 版：W8-T3B #2 W8-T2B #2 和修改拆料圖 取消 T 版

T 版：取消

S 版：已修改窗號 W8/T1/2B, W8/T2A, W8/T3B 的反拍線

R 版：已修改窗/百頁框加工圖及開料單

Q 版：按廠要求提供最新及完整的後裝窗大貨(T1-T3) (1-21/F) 的加工圖及開料單。

請在 2021.05.13 前完成上列要求。

附：1 頁組裝圖

以上項目為：

- 原合約工程包 原合約工程加 / 減賬 新工程報價

分發東莞各部門：

- () 生產技術總監 連附件 () 技術部 連附件 () 生產部 連附件 () 機械設計部 連附件
 () 採購部 連附件 () 生產統籌部 連附件 () 小羅&清 連附件
 () 質檢部 連附件 () 會計部 連附件 () 報關組 連附件 () 其他 _____ 連附件

分發其他分判：

- (v) 水洪 連附件

分發香港各部門：





- () 行政部 連附件 () 會計部 連附件 () 統籌部 連附件 () 工程部地盤科文 連附件 *祥哥*
 () 採購部 連附件 () QS 部 連附件 () 維修部 連附件 () 其他 _____ 連附件

傳遞編號：

HK 1056/21

發件人簽署：

項目經理簽署：

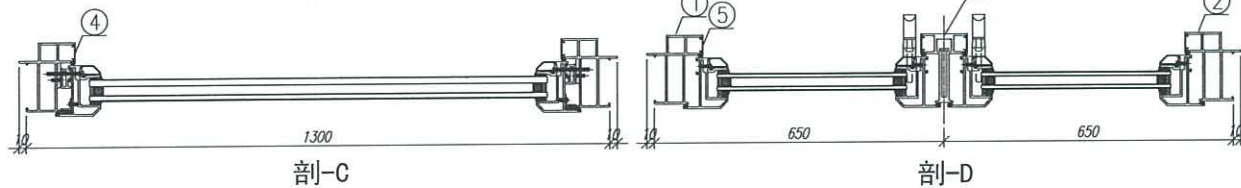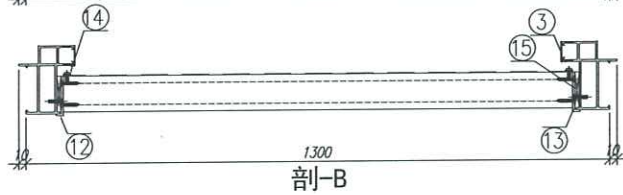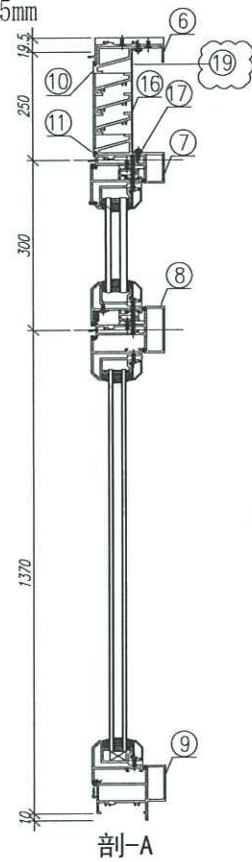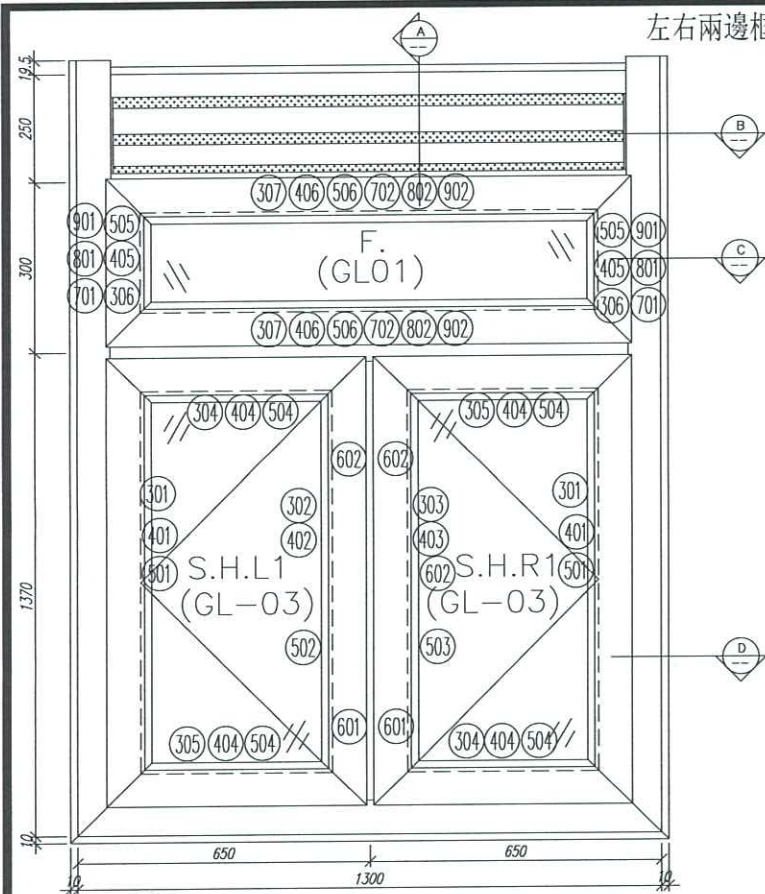

另有21件

序號	材料編號	材料名稱	加工圖號	長度 L(MM)	單位	幅數	
						單樑	小計
1	X85842	窗邊左框(室外看)	FW01-02L	1919.5	支	1	18
2	X85842	窗邊右框(室外看)	FW01-02R	1919.5	支	1	18
3	X85764	窗拍蓋	直口開料	243.5	支	2	36
4	X85764	窗拍蓋	直口開料	235	支	2	36
5	X85764	窗拍蓋	直口開料	1270	支	4	72
6	X85844	窗頂框	FW01-01	1222	支	1	18
7	X85775	上百葉下樓中橫	FW01-03	1222	支	1	18
8	X85775	上樓下生中橫	FW01-04	1222	支	1	18
9	X85843	生窗底框	FW01-05	1320	支	1	18
10	X85840	百頁框頂	FW01-07	1221	支	1	18
11	X85839	百頁框底	FW01-08	1221	支	1	18
12	20*56*10*3mm	百頁玉企鋁折角	FW01-AL01	203.6	支	1	18
13	20*56*10*3mm	百頁玉企鋁折角	FW01-AL02	203.6	支	1	18
14	15*1.6mm巴	鋁背板壓巴	FW01-10	230.5	支	2	36
15	50*5mm巴	百頁玉墊巴	FW01-09	180	支	2	36
16	X85838	百葉片	直口開料	1197.5	支	3	54
17	15*1.6mm巴	鋁背板壓巴	FW01-10	1197.5	支	2	36
18	X85778	生窗中全框	FW01-06	938	支	2	36
19	3mm鋁板	百頁鋁背板(Al.15-5)	FW01-15	1197.5	支	1	18
如下為生玉料							
301	X85767	生窗玉企	FW04-01	1325	支	2	36
302	X85767	生窗玉企/拉手	FW04-02	1325	支	1	18
303	X85767	生窗玉底/拉手	FW04-03	1325	支	1	18
304	X85767	生窗玉頂/底	FW04-04	605	支	2	36
305	X85767	生窗玉頂/底	FW04-05	605	支	2	36
401	X85834	玻璃夾角企	FW02-01	1251	支	2	36
402	X85834	玻璃夾角企/拉手	FW02-02	1251	支	1	18
403	X85834	玻璃夾角企/拉手	FW02-03	1251	支	1	18
404	X85834	玻璃夾角橫	FW02-01	480	支	4	72
501	X85768	玻璃線企	直口開料	1251	支	2	36
502	X85768	玻璃線企/拉手	FW02-04	1251	支	1	18
503	X85768	玻璃線企/拉手	FW02-05	1251	支	1	18
504	X85768	玻璃線橫	斜口開料	500	支	4	72
601	X85824	多鎖點拉巴	FW04-06	150	支	2	36
602	X85824	多鎖點拉巴	FW04-06	938	支	2	36
如下為生變樓玉料							
306	X85767	生窗玉企	FW04-07	290	支	2	36
307	X85767	生窗玉橫	FW04-07	1220	支	2	36
405	X85834	窗玻璃夾角企	FW02-06	165	支	2	36
406	X85834	窗玻璃夾角橫	FW02-06	1146	支	2	36
505	X85768	窗玻璃線企	斜口開料	185	支	2	36
506	X85768	窗玻璃線橫	直口開料	1146	支	2	36
701	X85785	生窗變樓玉扣企(玉)	FW02-07	230	支	2	36
702	X85785	生窗變樓玉扣橫(玉)	FW02-07	1160	支	2	36
801	X85786	生窗變樓玉扣企(框)	FW02-08	230	支	2	36
802	X85786	生窗變樓玉扣橫(框)	FW02-08	1160	支	2	36
901	15*13*1.6角	擋膠角企	FW02-09	270	支	2	36
902	15*13*1.6角	擋膠角橫	FW02-09	1200	支	2	36

數量: 18	材料: 詳見本圖附表	表面處理: UCT806812XL-3
制圖: IVAN	日期: 2020.09.07	校核: WSH
	審核:	Rev:A

美特鋁質有限公司
MIDI Aluminium Fabricator Ltd.

工程名稱: 亞皆老街 / IN-SITU WINDOW
圖名: W10/T3A組裝圖 圖號: W10/T3A(1F~21F)