



工程指示 / 要求簡箋(E.I.)

工程指示編號：EI / 2517 / 20

修改版次：C

工程編號：J - 852

工程名稱：亞皆老街中電

工程項目：幕牆 -地盆用防水片

收件人：生統

發件人：Ant Yeung

日期：09/03/2021

要求提供 / 確認 事項：

- |                                    |                                     |                               |
|------------------------------------|-------------------------------------|-------------------------------|
| <input type="checkbox"/> 初步鋁料 B.M. | <input type="checkbox"/> 加工拆圖，然後生產  | <input type="checkbox"/> 尺寸表  |
| <input type="checkbox"/> 正式鋁料 B.M. | <input type="checkbox"/> 技術上資料 / 指示 | <input type="checkbox"/> 報價   |
| <input type="checkbox"/> 配件 B.M.   | <input type="checkbox"/> 樣辦或貨品說明書   | <input type="checkbox"/> 分判合約 |
| <input type="checkbox"/> 其他：_____  |                                     |                               |

內容：

C 版：修改及新增 AP1-25 防水片尺寸及款式，要噴塗。送地盤用。

新增 AP1-29/30 防水片送地盤用。(略化)

請在 2021.03.11 前完成上列要求。

附：3 頁加工圖

以上項目為：

- 原合約工程包                       原合約工程加 / 減賬                       新工程報價

原因：-

分發東莞各部門：

- |  |  |  |   |
|--|--|--|---|
| <input type="checkbox"/> 生產技術總監 <input type="checkbox"/> 連附件 | <input type="checkbox"/> 技術部 <input type="checkbox"/> 連附件              | <input type="checkbox"/> 生產部 <input type="checkbox"/> 連附件  | <input type="checkbox"/> 機械設計部 <input type="checkbox"/> 連附件         |
| <input type="checkbox"/> 採購部 <input type="checkbox"/> 連附件    | <input checked="" type="checkbox"/> 生產統籌部 <input type="checkbox"/> 連附件 | <input type="checkbox"/> 小羅&清 <input type="checkbox"/> 連附件 |   |
| <input type="checkbox"/> 質檢部 <input type="checkbox"/> 連附件    | <input type="checkbox"/> 會計部 <input type="checkbox"/> 連附件              | <input type="checkbox"/> 報關組 <input type="checkbox"/> 連附件  | <input type="checkbox"/> 其他 <u>楊榮輝</u> <input type="checkbox"/> 連附件 |

分發其他分判：

- (v) 水洪  連附件

分發香港各部門：

- |   |  |   |   |
|---|--|---|---|
| <input type="checkbox"/> 行政部 <input type="checkbox"/> 連附件 | <input type="checkbox"/> 會計部 <input type="checkbox"/> 連附件  | <input type="checkbox"/> 統籌部 <input type="checkbox"/> 連附件 | <input checked="" type="checkbox"/> 工程部地盤科文 <input checked="" type="checkbox"/> 連附件 <u>祥哥</u> |
| <input type="checkbox"/> 採購部 <input type="checkbox"/> 連附件 | <input type="checkbox"/> QS 部 <input type="checkbox"/> 連附件 | <input type="checkbox"/> 維修部 <input type="checkbox"/> 連附件 | <input type="checkbox"/> 其他 _____ <input type="checkbox"/> 連附件                                |

傳遞編號：

HK 454 / 21

發件人簽署：  
4

項目經理簽署：





美特鋁質 有限公司  
MIDI Aluminium Fabricator Ltd.



工程號 J-852 地盤 亞皆老街

序號	物料編號	數量	使用位置	樓層
01	FS-A01	82	幕牆橫料兩端	T1座1~23/F
02	FS-A01	82	幕牆橫料兩端	T2座1~23/F
03	FS-A01	74	幕牆橫料兩端	T3座1~23/F

地盤用

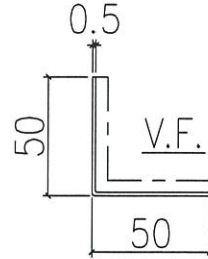
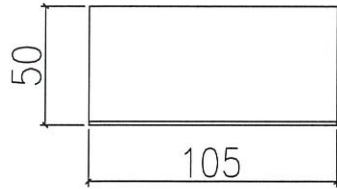


序號	物料編號	數量	使用位置	樓層
01	FS-A01A	84	幕牆橫料兩端	T1座1~23/F
02	FS-A01A	84	幕牆橫料兩端	T2座1~23/F
03	FS-A01A	88	幕牆橫料兩端	T3座1~23/F

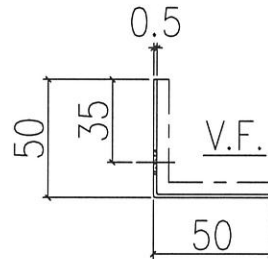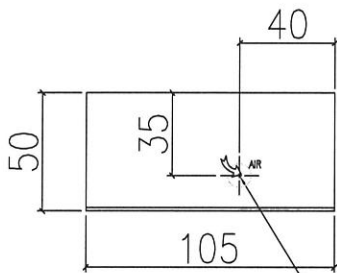

Ø11 排氣孔

序號	物料編號	數量	使用位置	樓層
01	FS-A01B	84	幕牆橫料兩端	T1座1~23/F
02	FS-A01B	84	幕牆橫料兩端	T2座1~23/F
03	FS-A01B	88	幕牆橫料兩端	T3座1~23/F

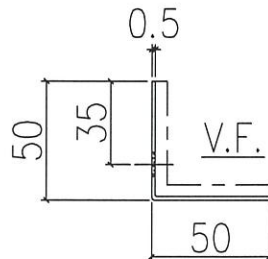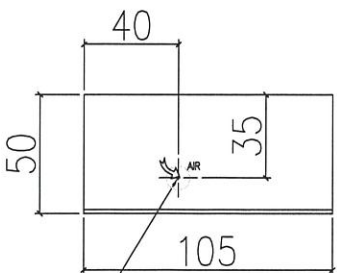

Ø11 排氣孔

名稱	防水片拆圖	制圖	LHR	2020.9.17	修改	A	B	
材料	0.5mm 鋁片	復核	-	-	日期	2020,10,13	2021,2,22	
顏色	UCT806812XL-3	批准			圖號	J852-CW-AP1-25		








美特鋁質 有限公司  
MIDI Aluminium Fabricator Ltd.

工程號 J-852 地盤 亞皆老街

序號	物料編號	數量	樓層
01	T1-FS-T09A	1	T1座 1/F
02	T2-FS-T09A	1	T2座 1/F

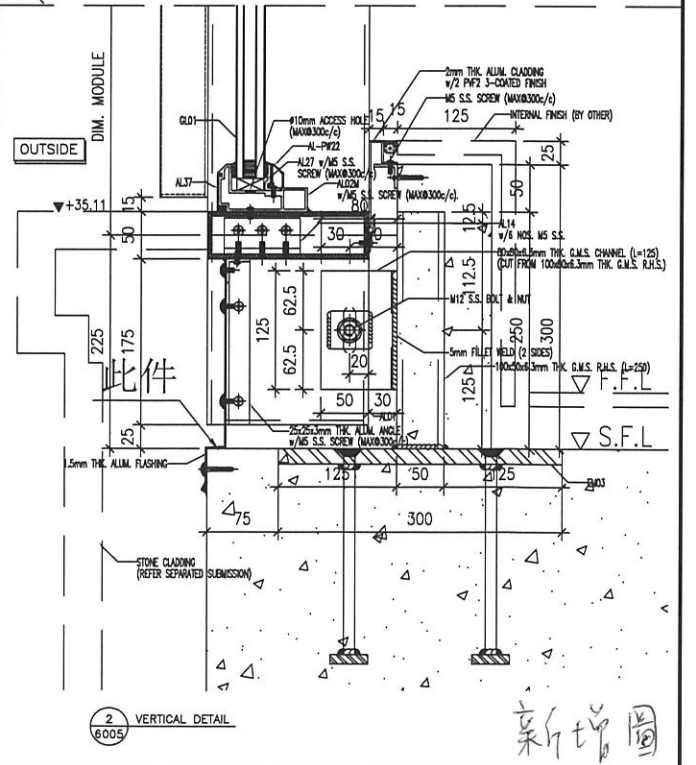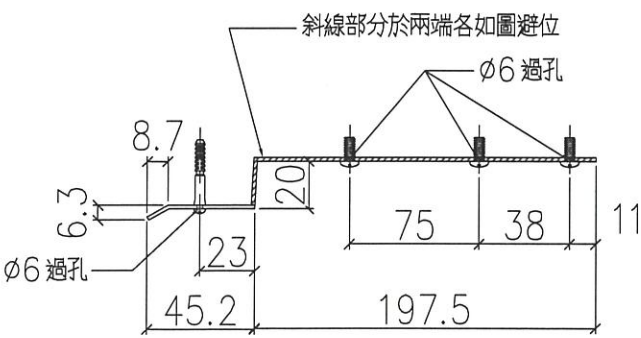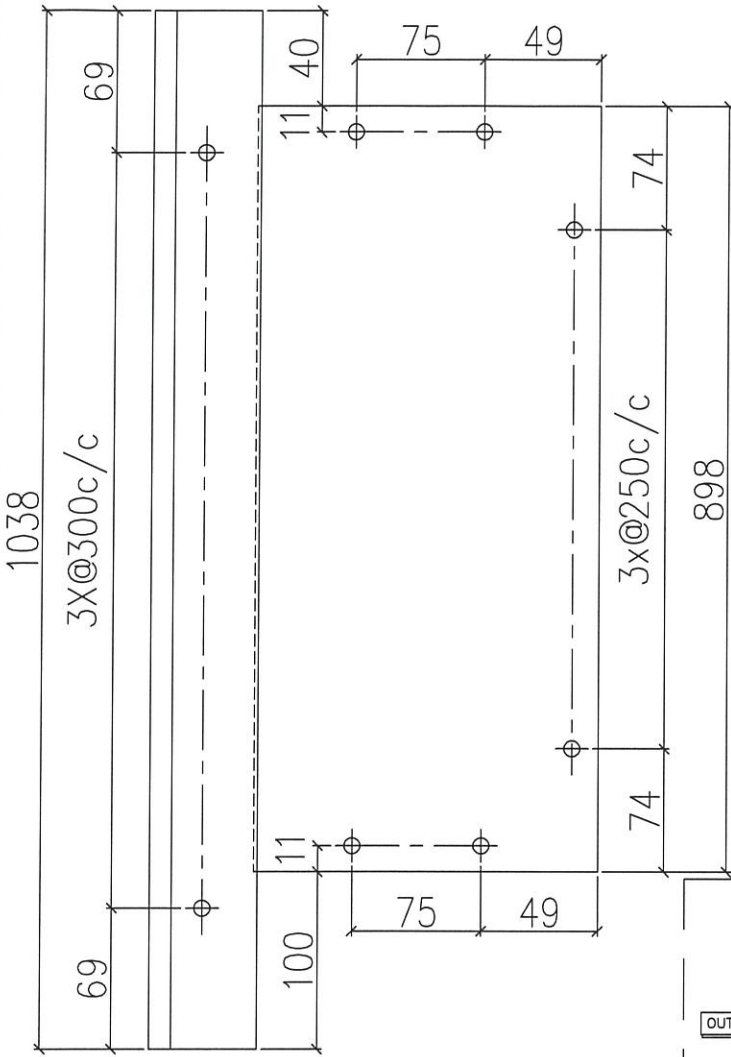

名稱	防水片拆圖	制圖	LHR	2021,2,5	修改		
材料	1.5mm 鋁板	復核	-	-	日期		
顏色	MILL <i>ALU</i>	批准			圖號	J852-CW-AP1-30	