

工程指示 / 要求簡箋(E.I.)

工程指示編號：EI / 2522 / 20

修改版次：C

工程編號：J - 852

工程名稱：亞皆老街中電

工程項目：幕牆 -地盆用 企橫鋁料 和收口蓋

收件人：生統

發件人：Ant Yeung

日期：18/11/2020

要求提供 / 確認 事項：

- |                                    |                                     |                               |
|------------------------------------|-------------------------------------|-------------------------------|
| <input type="checkbox"/> 初步鋁料 B.M. | <input type="checkbox"/> 加工拆圖，然後生產  | <input type="checkbox"/> 尺寸表  |
| <input type="checkbox"/> 正式鋁料 B.M. | <input type="checkbox"/> 技術上資料 / 指示 | <input type="checkbox"/> 報價   |
| <input type="checkbox"/> 配件 B.M.   | <input type="checkbox"/> 樣辦或貨品說明書   | <input type="checkbox"/> 分判合約 |
| <input type="checkbox"/> 其他：_____  |                                     |                               |

內容：

**C 版：請按修改圖加工**

**B 版：改碼仔角方向,企橫**

請按加工圖生產幕牆 -企橫鋁料送地盆。5 層為 1 批

企橫鋁料優先生產出貨。

先放行 1,2,3,5,6 /F (T1-T3)

T3 優先出貨 (T3-->T2-->T1)

分座包裝

請在 2020.11.13 前完成上列要求。

附：1 頁

以上項目為：

- 原合約工程包                       原合約工程加 / 減賬                       新工程報價

原因：-

分發東莞各部門：

- |  |   |  |   |
|--|---|--|---|
| <input type="checkbox"/> 生產技術總監 <input type="checkbox"/> 連附件 | <input type="checkbox"/> 技術部 <input type="checkbox"/> 連附件                         | <input type="checkbox"/> 生產部 <input type="checkbox"/> 連附件                          | <input type="checkbox"/> 機械設計部 <input type="checkbox"/> 連附件         |
| <input type="checkbox"/> 採購部 <input type="checkbox"/> 連附件    | <input checked="" type="checkbox"/> 生產統籌部 <input checked="" type="checkbox"/> 連附件 | <input checked="" type="checkbox"/> 小羅 & 清 <input checked="" type="checkbox"/> 連附件 |   |
| <input type="checkbox"/> 質檢部 <input type="checkbox"/> 連附件    | <input type="checkbox"/> 會計部 <input type="checkbox"/> 連附件                         | <input type="checkbox"/> 報關組 <input type="checkbox"/> 連附件                          | <input type="checkbox"/> 其他 <u>楊榮輝</u> <input type="checkbox"/> 連附件 |

分發其他分判：

- 水洪  連附件

分發香港各部門：

- |   |  |   |   |
|---|--|---|---|
| <input type="checkbox"/> 行政部 <input type="checkbox"/> 連附件 | <input type="checkbox"/> 會計部 <input type="checkbox"/> 連附件  | <input type="checkbox"/> 統籌部 <input type="checkbox"/> 連附件 | <input checked="" type="checkbox"/> 工程部地盤科文 <input checked="" type="checkbox"/> 連附件 <u>祥哥</u> |
| <input type="checkbox"/> 採購部 <input type="checkbox"/> 連附件 | <input type="checkbox"/> QS 部 <input type="checkbox"/> 連附件 | <input type="checkbox"/> 維修部 <input type="checkbox"/> 連附件 | <input type="checkbox"/> 其他 _____ <input type="checkbox"/> 連附件                                |

傳遞編號：

HK 2625 / 20

發件人簽署：

項目經理簽署：

E12522C / HK 2625



美特鋁質有限公司  
MIDI Aluminium Fabricator Ltd.

工程號


J852

地盤

亞皆老街

序号	物料編號	L(mm)	M	W(mm)	A(mm)	B(mm)	數量	位置	樓層
01	LJ-C21	2260	7	300	80	80	3	修鋁板用	1/F
02	LJ-C22	2465	8	290	80	65	3	修鋁板用	1/F
03	LJ-C23	2450	8	290	65	65	51	修鋁板用	2~21/F
04	LJ-C23A	2425	8	290	52.5	52.5	51	修鋁板用	2~21/F
05	LJ-C24	2720	9	290	55	55	6	修鋁板用	22, 23/F
06	LJ-C24A	2695	9	290	42.5	42.5	6	修鋁板用	22, 23/F

組裝用

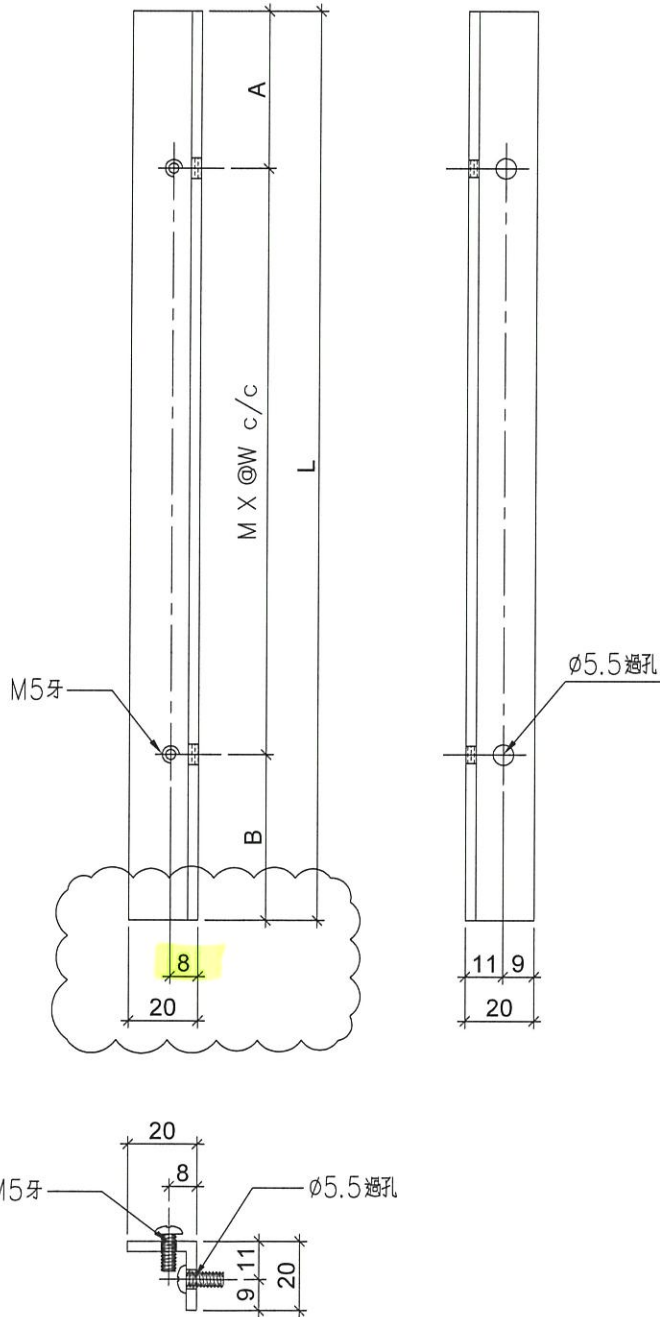

名稱	鋁角加工圖	制圖	LHR	2020.09.19	修改	A	B	
材料	20*20*3mm厚鋁角	復核	-	-	日期	2020,10,13	2020.11.18	
顏色	MILL	批准			圖號	J852-LJ-C24		