

工程指示 / 要求簡箋(E.I.)

工程指示編號：EI / 2522 / 20

修改版次：D

工程編號：J - 852

工程名稱：亞皆老街中電

工程項目：幕牆 -地盆用 企橫鋁料 和收口蓋

收件人：生統

發件人：Ant Yeung

日期：23/11/2020

要求提供 / 確認 事項：

- | | | |
|------------------------------------|-------------------------------------|-------------------------------|
| <input type="checkbox"/> 初步鋁料 B.M. | <input type="checkbox"/> 加工拆圖，然後生產 | <input type="checkbox"/> 尺寸表 |
| <input type="checkbox"/> 正式鋁料 B.M. | <input type="checkbox"/> 技術上資料 / 指示 | <input type="checkbox"/> 報價 |
| <input type="checkbox"/> 配件 B.M. | <input type="checkbox"/> 樣辦或貨品說明書 | <input type="checkbox"/> 分判合約 |
| <input type="checkbox"/> 其他：_____ | | |

內容：

D版：拆圖有誤，修改加工圖樣 (CW-FAB-27, CW-FAB-28)

C版：請按修改圖加工

B版：改碼仔角方向,企橫

請按加工圖生產幕牆 -企橫鋁料送地盆。5層為1批

企橫鋁料優先生產出貨。

先放行 1,2,3,5,6 /F (T1-T3)

T3 優先出貨 (T3-->T2-->T1)

分座包裝

請在 2020.11.27 前完成上列要求。

附：1頁

以上項目為：

- 原合約工程包 原合約工程加 / 減賬 新工程報價

原因：-

分發東莞各部門：

- | | | | |
|--|---|--|---|
| <input type="checkbox"/> 生產技術總監 <input type="checkbox"/> 連附件 | <input type="checkbox"/> 技術部 <input type="checkbox"/> 連附件 | <input type="checkbox"/> 生產部 <input type="checkbox"/> 連附件 | <input type="checkbox"/> 機械設計部 <input type="checkbox"/> 連附件 |
| <input type="checkbox"/> 採購部 <input type="checkbox"/> 連附件 | <input checked="" type="checkbox"/> 生產統籌部 <input checked="" type="checkbox"/> 連附件 | <input checked="" type="checkbox"/> 小羅&清 <input checked="" type="checkbox"/> 連附件 | |
| <input type="checkbox"/> 質檢部 <input type="checkbox"/> 連附件 | <input type="checkbox"/> 會計部 <input type="checkbox"/> 連附件 | <input type="checkbox"/> 報關組 <input type="checkbox"/> 連附件 | <input type="checkbox"/> 其他 <u>楊榮輝</u> <input type="checkbox"/> 連附件 |

分發其他分判：

- 水洪 連附件

分發香港各部門：

- | | | | | |
|---|--|---|--|----|
| <input type="checkbox"/> 行政部 <input type="checkbox"/> 連附件 | <input type="checkbox"/> 會計部 <input type="checkbox"/> 連附件 | <input type="checkbox"/> 統籌部 <input type="checkbox"/> 連附件 | <input type="checkbox"/> 工程部地盤科文 <input type="checkbox"/> 連附件 | 祥哥 |
| <input type="checkbox"/> 採購部 <input type="checkbox"/> 連附件 | <input type="checkbox"/> QS 部 <input type="checkbox"/> 連附件 | <input type="checkbox"/> 維修部 <input type="checkbox"/> 連附件 | <input type="checkbox"/> 其他 _____ <input type="checkbox"/> 連附件 | |

傳遞編號：

發件人簽署：

HK 2677 / 20

項目經理簽署：



美特鋁質 有限公司
MIDI Aluminium Fabricator Ltd.

工程號



J852

地盤

亞皆老街



序号	物料編號	分格尺寸	L	數量	使用位置	樓層
01	T1-AL42-01	3230	3229	34	見派位圖	2~21/F
02	T2-AL42-01	3230	3229	34	見派位圖	2~21/F
03	T3-AL42-01	3230	3229	34	見派位圖	2~21/F
04	T1-AL42-02	3500	3499	2	見派位圖	22/F
05	T2-AL42-02	3500	3499	2	見派位圖	22/F
06	T3-AL42-02	3500	3499	2	見派位圖	22/F
07	T1-AL42-03	3080	2851.5	2	見派位圖	1/F
08	T2-AL42-03	3080	2851.5	2	見派位圖	1/F
09	T3-AL42-03	3080	3079.5	2	見派位圖	1/F
10	T1-AL42-04	3450	3384.5	2	見派位圖	23/F
11	T2-AL42-04	3450	3384.5	2	見派位圖	23/F
12	T3-AL42-04	3450	3384.5	2	見派位圖	23/F

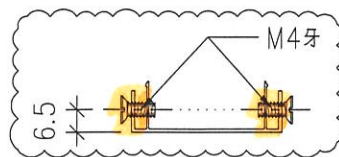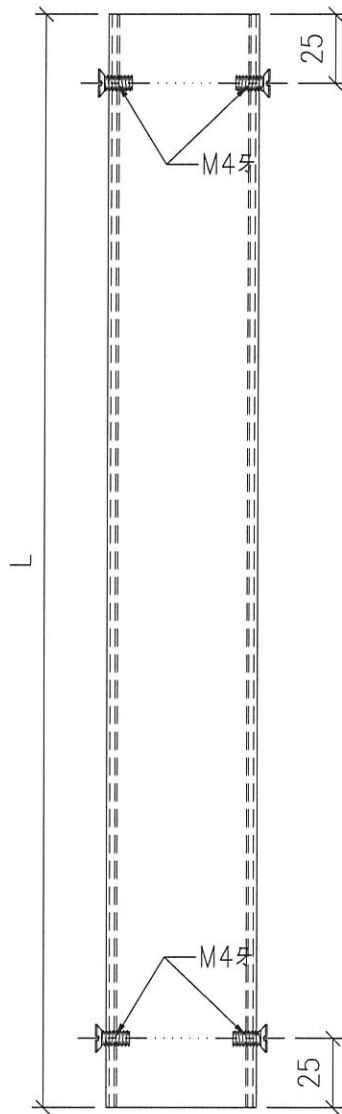

名稱	鋁蓋	制圖	LHR	2020.08.15	修改	A	B
材料	X85837	復核	-	-	日期	2020.10.12	2020.11.20
顏色	UCT806812XL-3	批準			圖號	CW-FAB-27	





美特鋁質有限公司
MIDI Aluminium Fabricator Ltd.

工程號

J852

地盤

亞皆老街

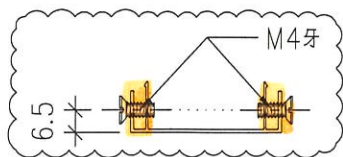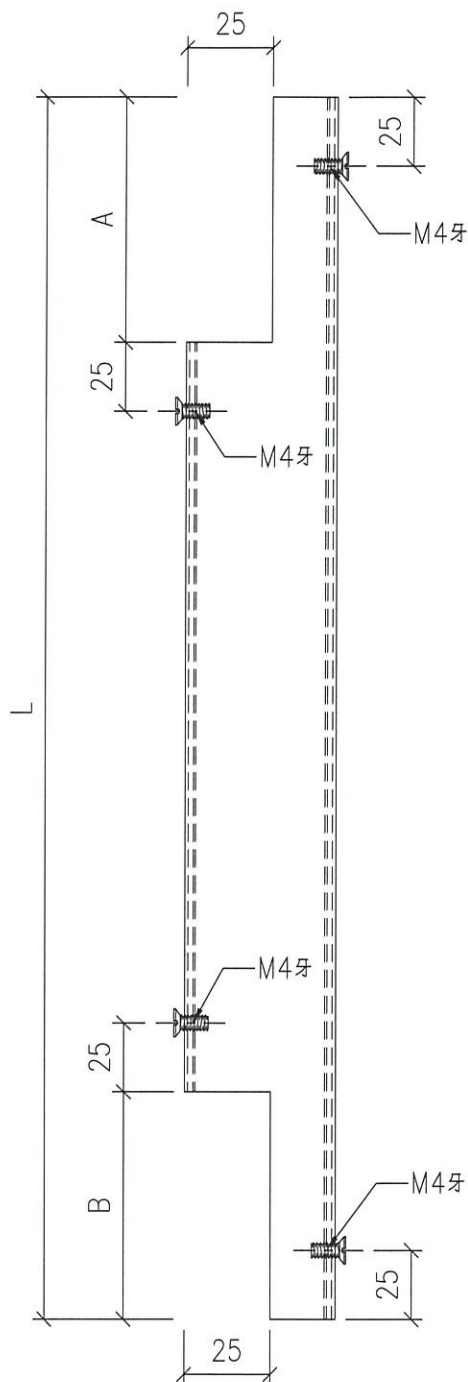

序号	物料編號	分格尺寸	L	A	B	數量	使用位置	樓層
01	T1-AL42-05	3230	3229	577.5	187.5	17	見派位圖	2~21/F
02	T2-AL42-05	3230	3229	577.5	187.5	17	見派位圖	2~21/F
03	T3-AL42-05	3230	3229	577.5	187.5	17	見派位圖	2~21/F
04	T1-AL42-06	3500	3499	577.5	187.5	1	見派位圖	22/F
05	T2-AL42-06	3500	3499	577.5	187.5	1	見派位圖	22/F
06	T3-AL42-06	3500	3499	577.5	187.5	1	見派位圖	22/F
07	T1-AL42-07	3080	2851.5	577.5		1	見派位圖	1/F
08	T2-AL42-07	3080	2851.5	577.5		1	見派位圖	1/F
09	T3-AL42-07	3080	3079.5	577.5		1	見派位圖	1/F
10	T1-AL42-08	3450	3384.5		187.5	1	見派位圖	23/F
11	T2-AL42-08	3450	3384.5		187.5	1	見派位圖	23/F
12	T3-AL42-08	3450	3384.5		187.5	1	見派位圖	23/F

名稱	鋁蓋	制圖	LHR	2020.08.15	修改	A	B	
材料	X85837	復核	-	-	日期	2020.10.12	2020.11.20	
顏色	UCT806812XL-3	批准			圖號	CW-FAB-28		