



工程指示 / 要求簡箋(E.I.)

工程指示編號：EI / 2522 / 20 修改版次：U
 工程編號 ：J - 852 工程名稱 ：亞皆老街中電
 工程項目 ：幕牆 -地盆用 企橫鋁料 和收口蓋 (1-23/F) 放行大貨
 收件人 ：生統 發件人 ：Ant Yeung 日期：10/03/2021

要求提供 / 確認 事項：

- | | | |
|------------------------------------|-------------------------------------|-------------------------------|
| <input type="checkbox"/> 初步鋁料 B.M. | <input type="checkbox"/> 加工拆圖，然後生產 | <input type="checkbox"/> 尺寸表 |
| <input type="checkbox"/> 正式鋁料 B.M. | <input type="checkbox"/> 技術上資料 / 指示 | <input type="checkbox"/> 報價 |
| <input type="checkbox"/> 配件 B.M. | <input type="checkbox"/> 樣辦或貨品說明書 | <input type="checkbox"/> 分判合約 |

內容：

U 版: 已修改加工圖: CW-M10-M12.

請在 2021.03.13 前完成上列要求。

附：3 頁加工圖

以上項目為：

- 原合約工程包 原合約工程加 / 減賬 新工程報價

分發東莞各部門：

- () 生產技術總監 連附件 () 技術部 連附件 () 生產部 連附件 () 機械設計部 連附件
 () 採購部 連附件 (/) 生產統籌部 連附件 () 小羅&清 連附件
 () 質檢部 連附件 () 會計部 連附件 () 報關組 連附件 () 其他 _____ 連附件

分發其他分判：

- (v) 水洪 連附件


分發香港各部門：


- () 行政部 連附件 () 會計部 連附件 () 統籌部 連附件 () 工程部地盤科文 連附件 祥哥
 () 採購部 連附件 () QS 部 連附件 () 維修部 連附件 () 其他 _____ 連附件

傳遞編號：

HK 0466 / 21

發件人簽署：

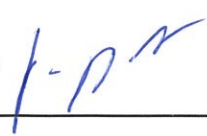
項目經理簽署：

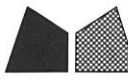

美特鋁質有限公司
MIDI Aluminium Fabricator Ltd.

工程號 J-852 地盤 亞皆老街

序號	物料編號	數量	使用位置	樓層
01	T1-AL01-M10	1	見派位圖	T1座23/F
02	T2-AL01-M10	1	見派位圖	T2座23/F
03	T3-AL01-M10	1	見派位圖	T3座23/F





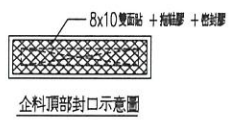


送工地

*請用A3紙打印

室外
OUTSIDE

室外
OUTSIDE

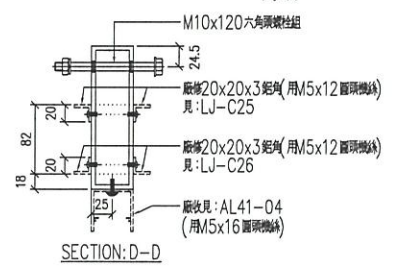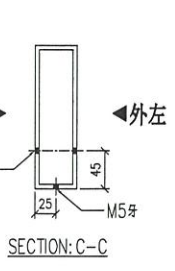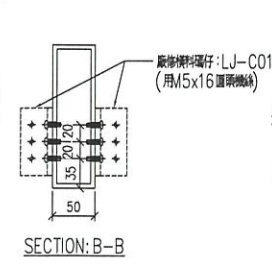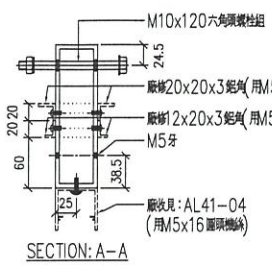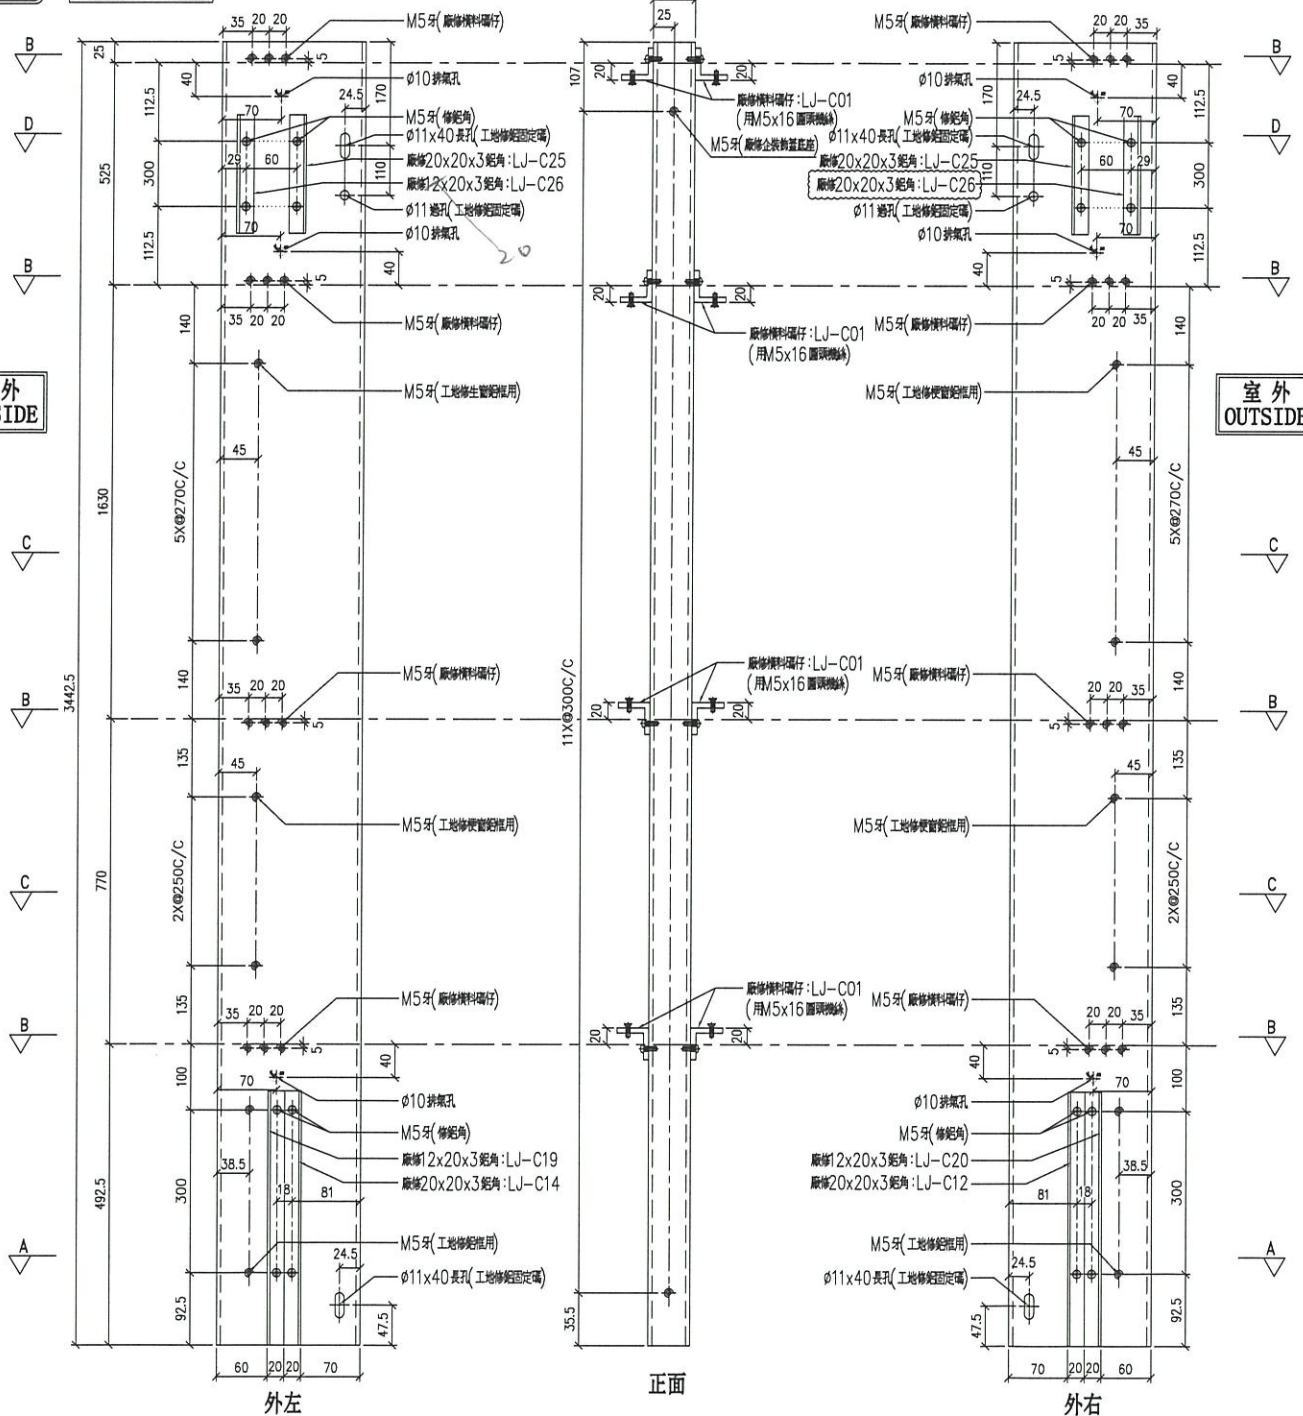

名稱	170x50x5mm 鋁通	制圖	LHR	2020.9.22	修改	A	B	C
材料	X85825	復核	-	-	日期	2020,10,12	2020,10,29	2021.03.10
顏色	UCT806812XL-3	批准	-	-	圖號	J852-CW-M10		

