

工程指示 / 要求簡箋(E.I.)

工程指示編號：EI / 2531 / 20

修改版次：B

工程編號：J - 852

工程名稱：亞皆老街中電

工程項目：欄河 -地盆用 鐵件和鐵花 (單位) (T1-T3) 3,5,6/F

收件人：Maggie

發件人：Ant Yeung

日期：27/10/2020

要求提供 / 確認 事項：

- () 初步鋁料 B.M. () 加工拆圖，然後生產 () 尺寸表
- () 正式鋁料 B.M. () 技術上資料 / 指示 () 報價
- () 配件 B.M. () 樣辦或貨品說明書 () 分判合約
- () 其他：_____

內容：

B 版：補回"地盆焊、廠焊"標示；加工圖無修改

立柱(企)、橫梁散件出。

謝謝

A 版：補回 BM 給記錄；加工圖無修改

謝謝

請在 2020.10.21 前完成上列要求。

11.9

附：頁

原合約工程包

原合約工程加 / 減賬

新工程報價

原因：-

分發東莞各部門：

- () 生產技術總監 連附件 () 技術部 連附件 () 生產部 連附件 () 機械設計部 連附件
- () 採購部 連附件 () 生產統籌部 連附件 () 小羅&清 連附件
- () 質檢部 連附件 () 會計部 連附件 () 報關組 連附件 () 其他 楊榮輝 連附件

分發其他分判：

(v) 水洪 連附件

分發香港各部門：


- () 行政部 連附件 () 會計部 連附件 () 統籌部 連附件 () 工程部地盤科文 連附件 祥哥
- () 採購部 連附件 () QS 部 連附件 () 維修部 連附件 () 其他 _____ 連附件

傳遞編號：

HK / 20


發件人簽署： 

項目經理簽署： 

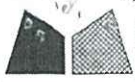

美特鋁質有限公司
MIDI Aluminium Fabricator Ltd.

工程號 J-852 納盤 亞皆老街/攔河

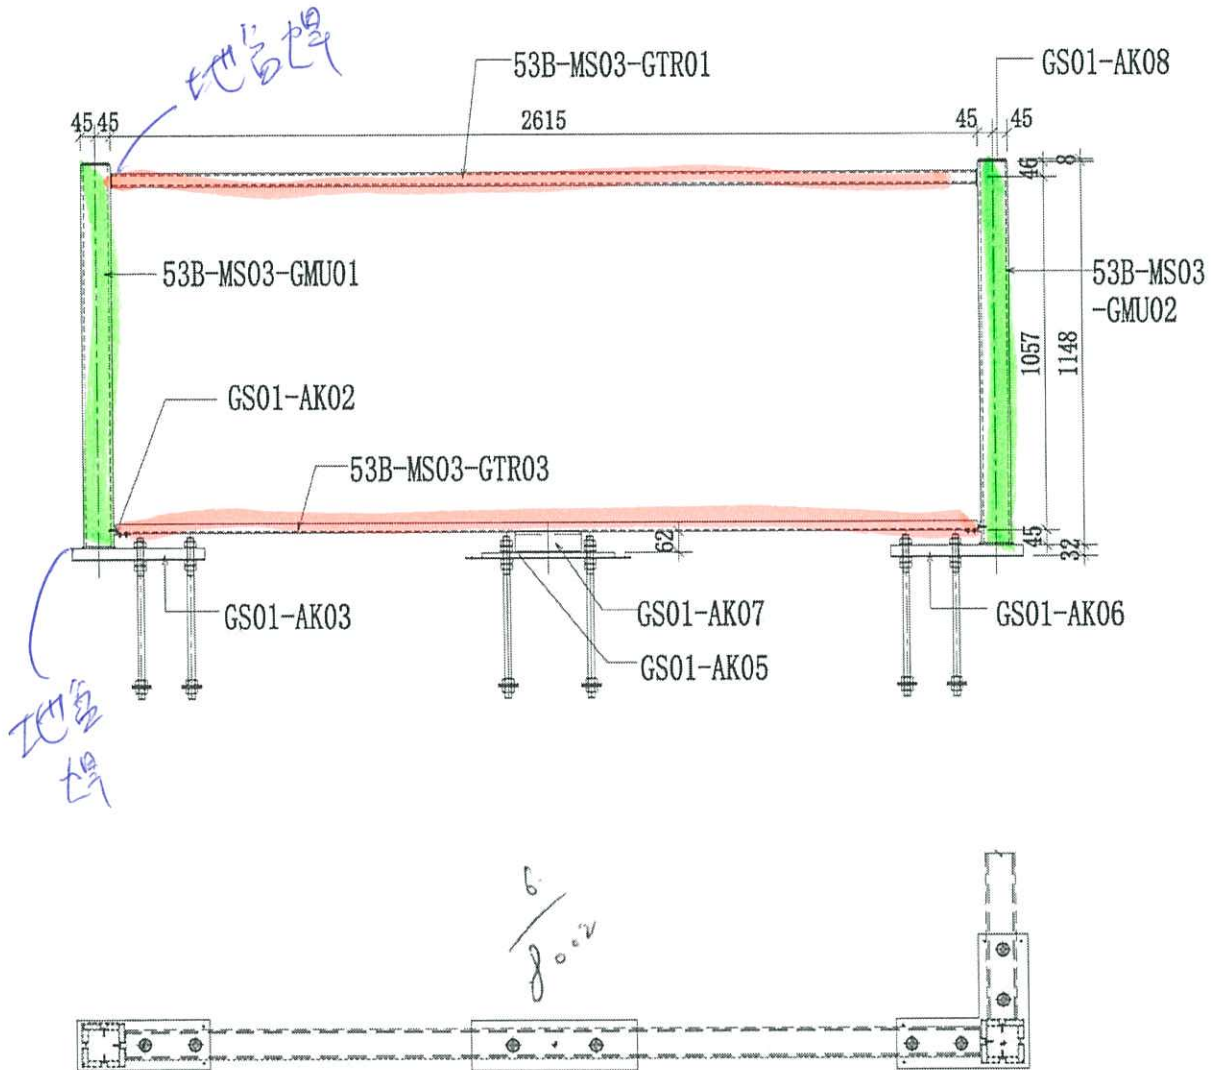

序號	物料編號	數量	使用位置	樓層
01	53B-MS03-Z01	3	SD-GB-5003B	T1/(3F~6F)
02	53B-MS03-Z01	3	SD-GB-5003B	T2/(3F~6F)
03	53B-MS03-Z01	3	SD-GB-5003B	T3/(3F~6F)


名稱	攔河鋼架組裝圖	制圖	CJM	2020.9.15	修改		
材料	90x90x8 鋼通(80x40) 鋼通	復核	SHUI	2020.09.20	日期		
顏色		批准			圖號	J852-MS03-Z01	



美特鋁質有限公司
MIDI Aluminium Fabricator Ltd.

工程號: J-852 | 地盤: 亞皆老街 / 擱河

序號	物料編號	數量	使用位置	樓層
01	53B-MS03-Z02	3	SD-GB-5003B	T1/(3F~6F)
02	53B-MS03-Z02	3	SD-GB-5003B	T2/(3F~6F)
03	53B-MS03-Z02	3	SD-GB-5003B	T3/(3F~6F)

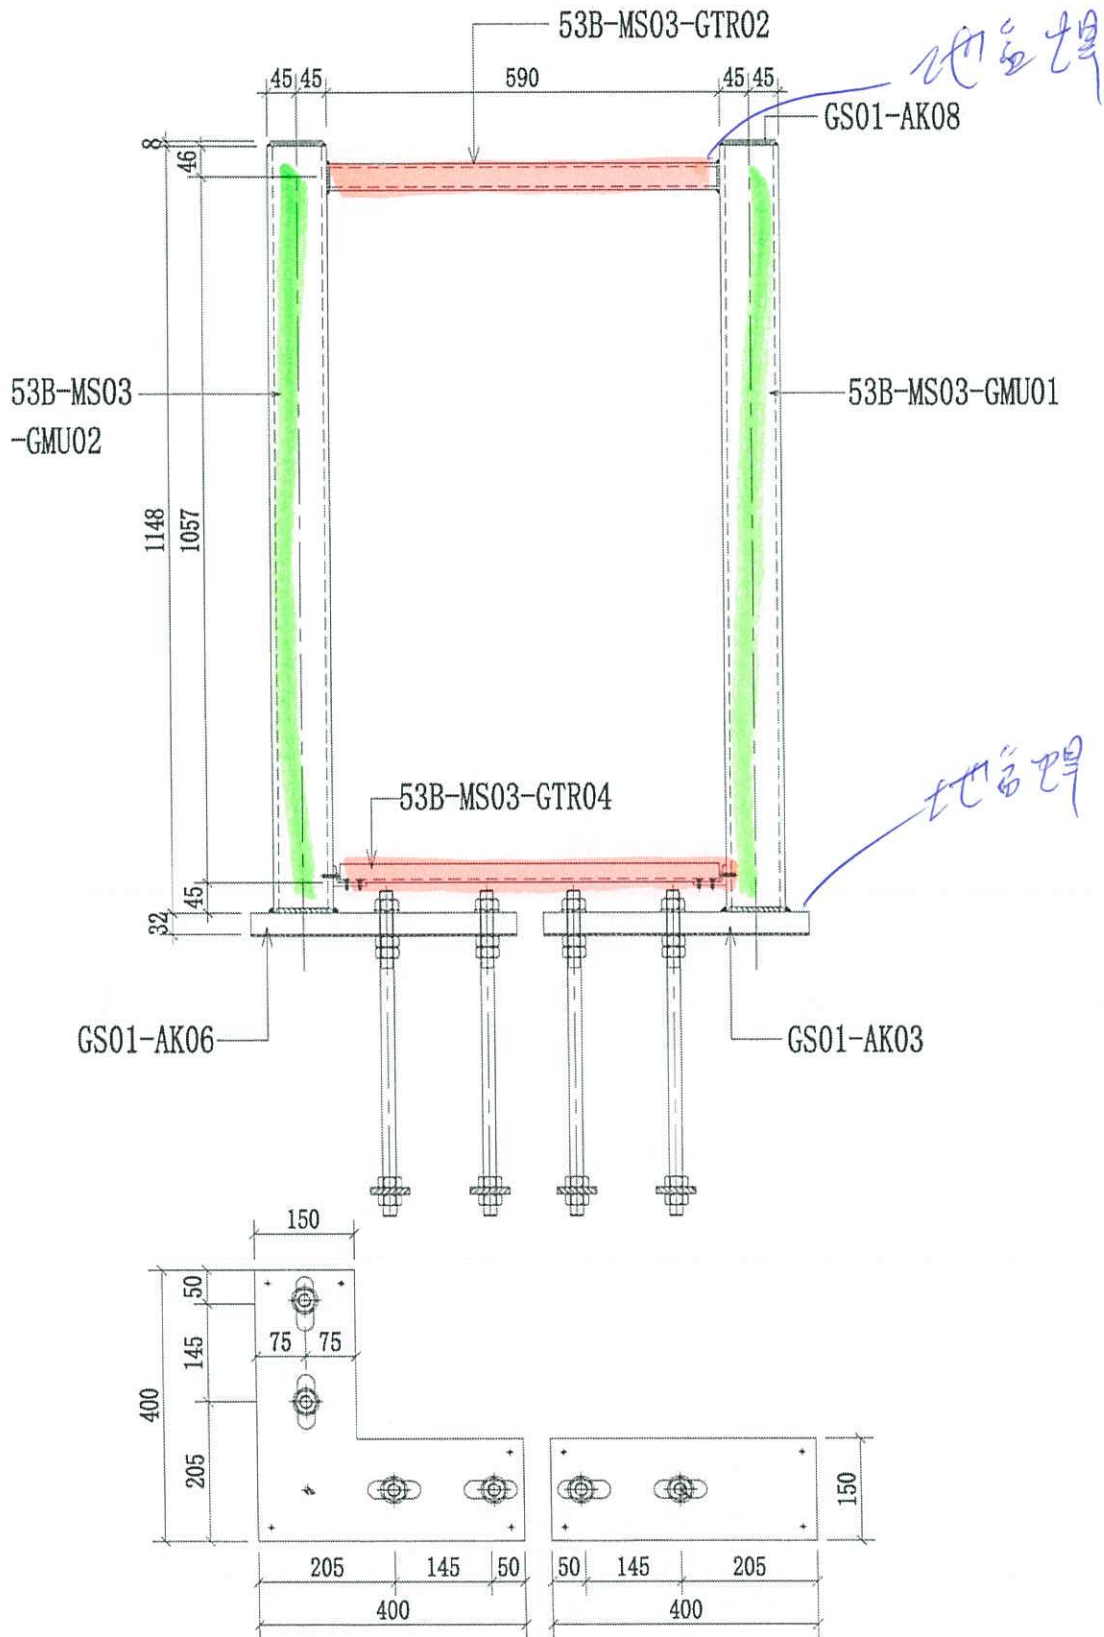

名稱	擱河鋼架組裝圖	制圖	CJM	2020.9.15	修改		
材料	90x90x8 鋼窗(80x40) 鋼通	復核	SHUI	2020.09.20	日期		
顏色		批准			圖號	J852-MS03-Z02	