

工程指示 / 要求簡箋(E.I.)

工程指示編號：EI / 253² / 20 修改版次：B
 工程編號：J - 852 工程名稱：亞皆老街中電
 工程項目：欄河 -地盆用 鐵件和鐵花 (單位) (T1-T3) 3,5,6/F
 收件人：Maggie 發件人：Ant Yeung 日期：27/10/2020

要求提供 / 確認 事項：

- | | | |
|------------------------------------|-------------------------------------|-------------------------------|
| <input type="checkbox"/> 初步鋁料 B.M. | <input type="checkbox"/> 加工拆圖，然後生產 | <input type="checkbox"/> 尺寸表 |
| <input type="checkbox"/> 正式鋁料 B.M. | <input type="checkbox"/> 技術上資料 / 指示 | <input type="checkbox"/> 報價 |
| <input type="checkbox"/> 配件 B.M. | <input type="checkbox"/> 樣辦或貨品說明書 | <input type="checkbox"/> 分判合約 |
| <input type="checkbox"/> 其他：_____ | | |

內容：

B 版：補回"地盆焊、廠焊"標示；加工圖無修改

立柱(企)、橫梁散件出。

謝謝

T3 用先出貨

A 版：補回 BM 給記錄；加工圖無修改

謝謝

請在 2020.10.21 前完成上列要求。

11.9

附：頁

原合約工程包

原合約工程加 / 減賬

新工程報價

原因：-

分發東莞各部門：

- | | | | | | | | |
|---------------------------------|------------------------------|--------------------------------|------------------------------|-------------------------------|------------------------------|--------------------------------|---|
| <input type="checkbox"/> 生產技術總監 | <input type="checkbox"/> 連附件 | <input type="checkbox"/> 技術部 | <input type="checkbox"/> 連附件 | <input type="checkbox"/> 生產部 | <input type="checkbox"/> 連附件 | <input type="checkbox"/> 機械設計部 | <input type="checkbox"/> 連附件 |
| <input type="checkbox"/> 採購部 | <input type="checkbox"/> 連附件 | <input type="checkbox"/> 生產統籌部 | <input type="checkbox"/> 連附件 | <input type="checkbox"/> 小羅&清 | <input type="checkbox"/> 連附件 | | |
| <input type="checkbox"/> 質檢部 | <input type="checkbox"/> 連附件 | <input type="checkbox"/> 會計部 | <input type="checkbox"/> 連附件 | <input type="checkbox"/> 報關組 | <input type="checkbox"/> 連附件 | <input type="checkbox"/> 其他 | <u>楊榮輝</u> <input type="checkbox"/> 連附件 |

分發其他分判：

- 水洪 連附件

分發香港各部門：


- 行政部 連附件 會計部 連附件 統籌部 連附件 工程部地盤科文 連附件 祥哥
 採購部 連附件 QS 部 連附件 維修部 連附件 其他 _____ 連附件

傳遞編號：

HK / 20

發件人簽署：

項目經理簽署：

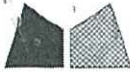

美特鋁質 有限公司

MIDI Aluminium Fabricator Ltd.

工程號


J-852

地盤

亞皆老街 / 欄河



地盤圖

地盤圖

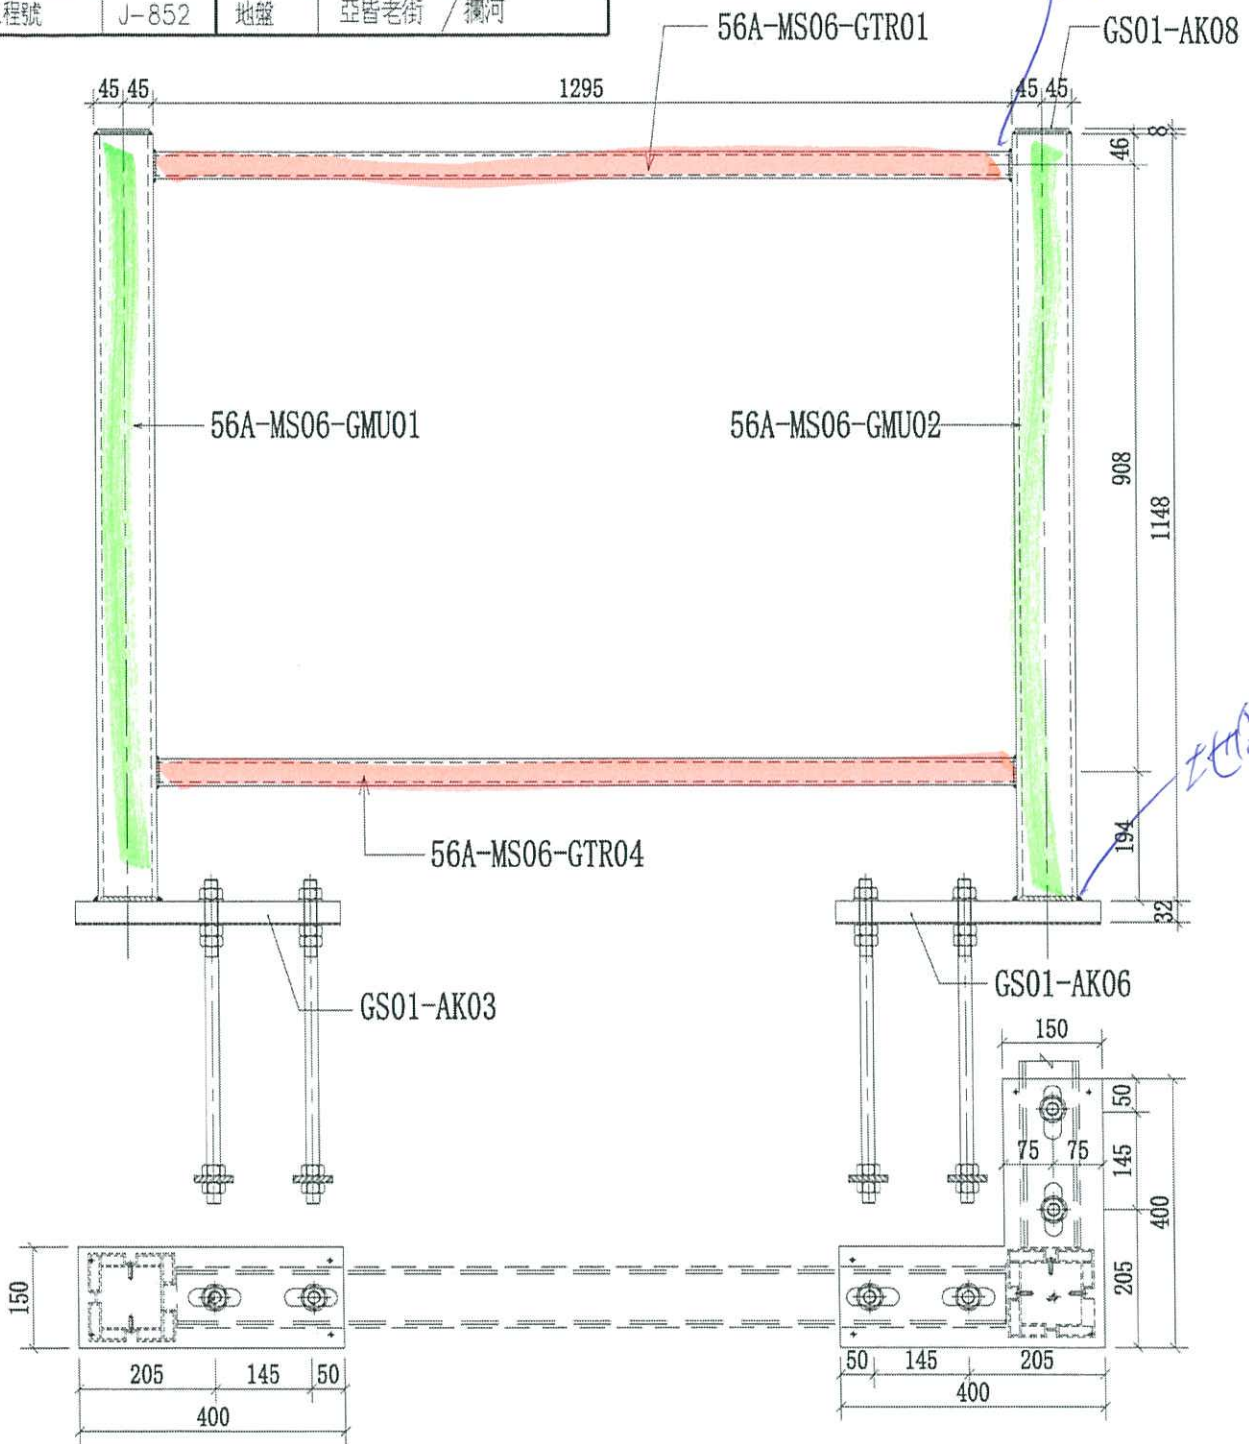


序號	物料編號	數量	使用位置	樓層
01	56B-MS06-Z01	3	SD-GB-5006B	T1/(3F~6F)
02	56B-MS06-Z01	3	SD-GB-5006	T2/(3F~6F)
03	56B-MS06-Z01	3	SD-GB-5006A	T3/(3F~6F)

名稱	欄河鋼架組裝圖	制圖	CJM	2020.9.15	修改		
材料	90x90x8鋼通(80x40)鋼通	複核	SHUI	2020.09.20	日期		
顏色		批準			圖號	J852-MS06-Z01	

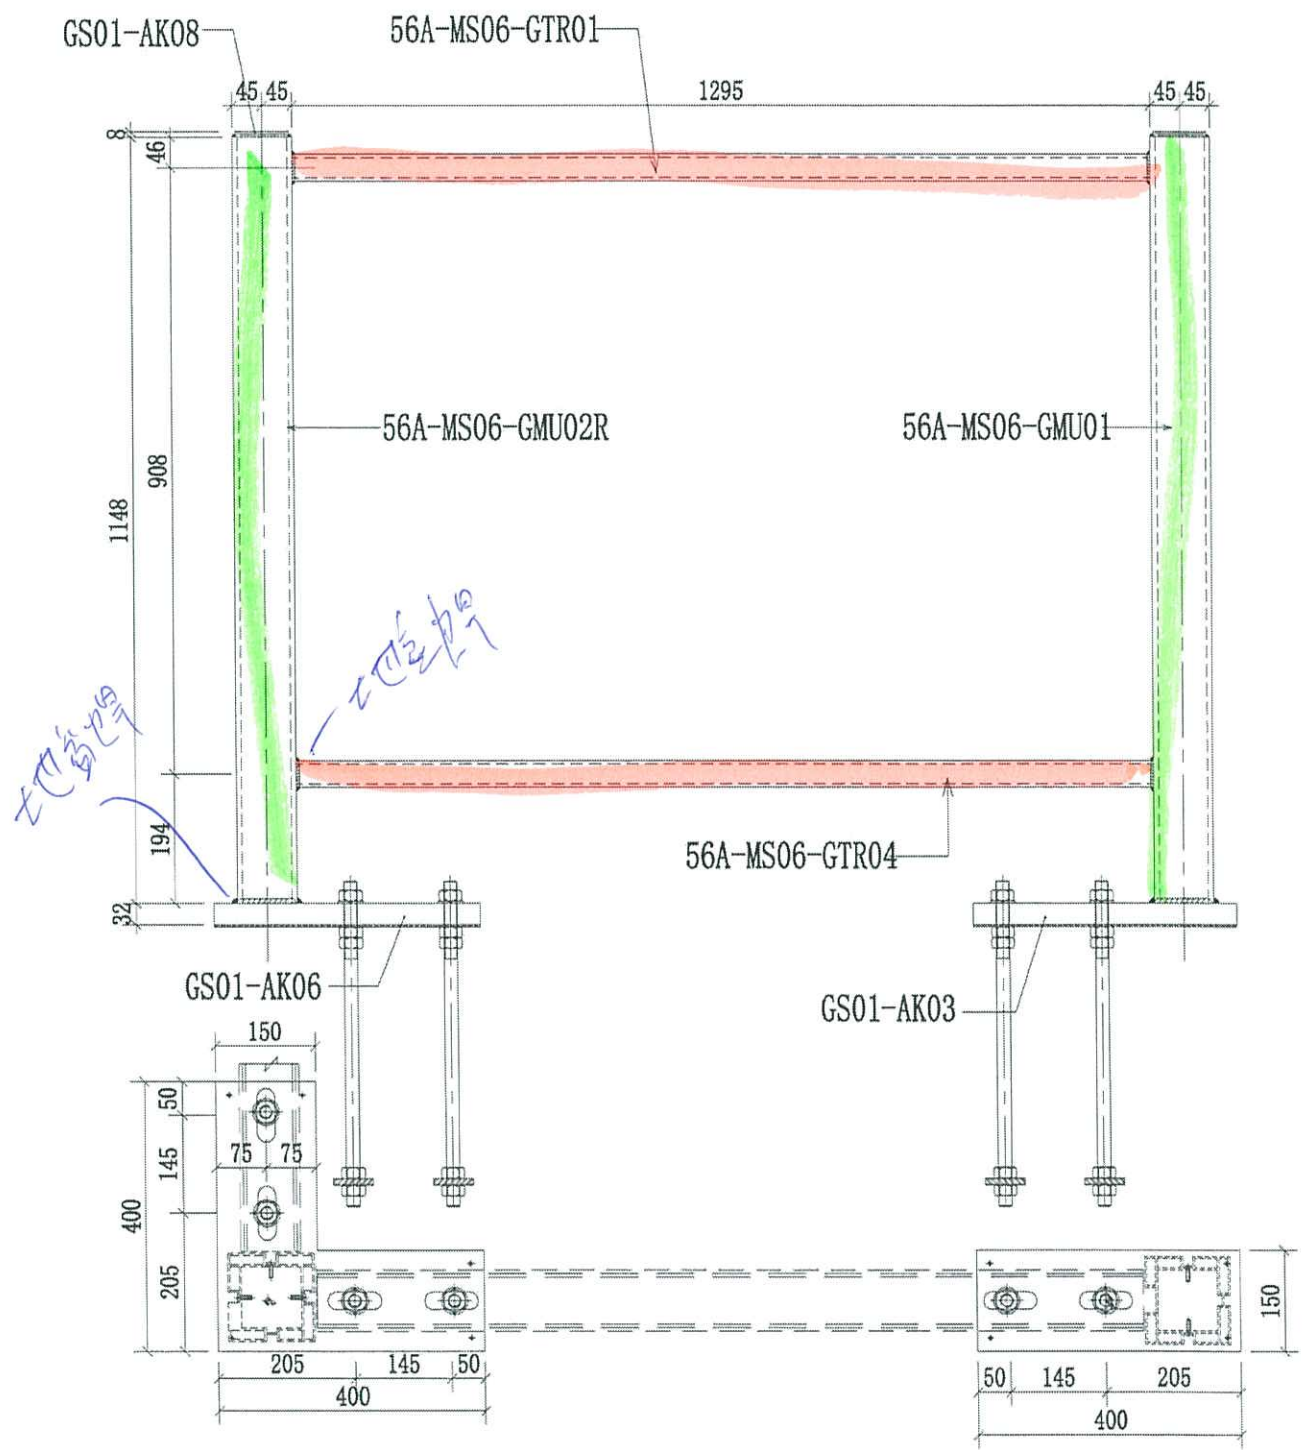
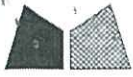


序號	物料編號	數量	使用位置	樓層
01	56B-MS06-Z01R	3	SD-GB-5006B	T1/(3F~6F)
02	56B-MS06-Z01R	3	SD-GB-5006	T2/(3F~6F)
03	56B-MS06-Z01R	3	SD-GB-5006A	T3/(3F~6F)

名稱	欄河鋼架組裝圖	制圖	CJM	2020.9.15	修改		
材料	90x90x8 鋼樑 (80x40) 鋼樑	復核	SHUI	2020.09.20	日期		
顏色		批準			圖號	J852-MS06-Z01R	

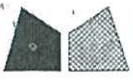


工程號 J-852 地盤 亞皆老街 / 欄河

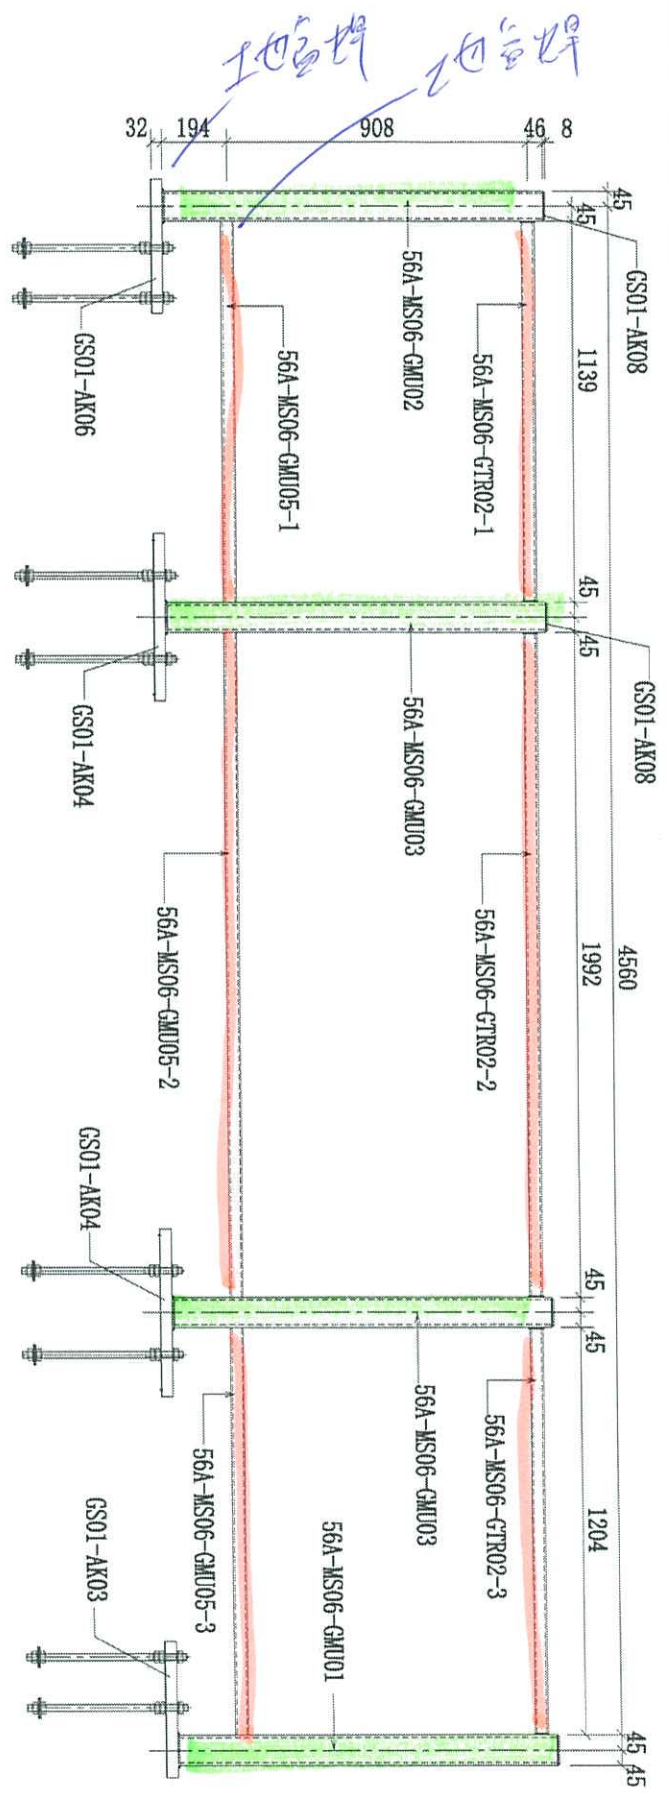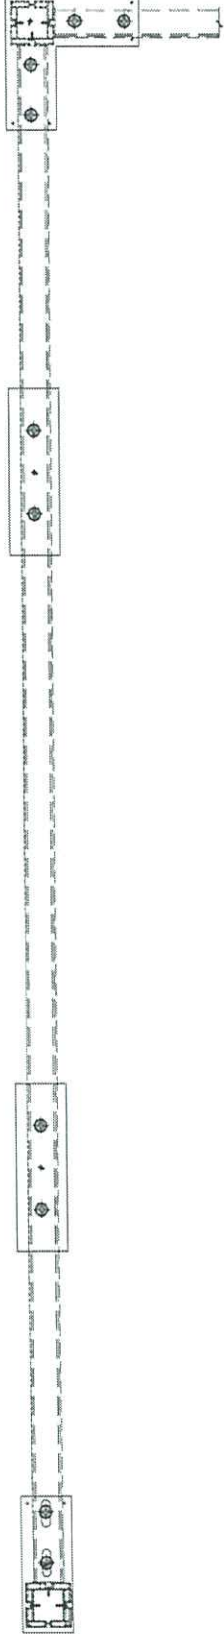




序號	物料編號	數量	使用位置	樓層
01	56B-MS06-Z02	3	SD-CB-5006A	T3/(3F~6F)
02				
03				

名稱	欄河欄架組裝圖	制圖	CJM	2020.9.15	修改		
材料	90x90x8鋁通(80x40)鋁通	復核	SHUI	2020.09.20	日期		
顏色		批准			圖號	J852-MS06-Z02	

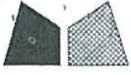


工程號	J-852	地盤	亞皆老街/ 欄河
-----	-------	----	----------

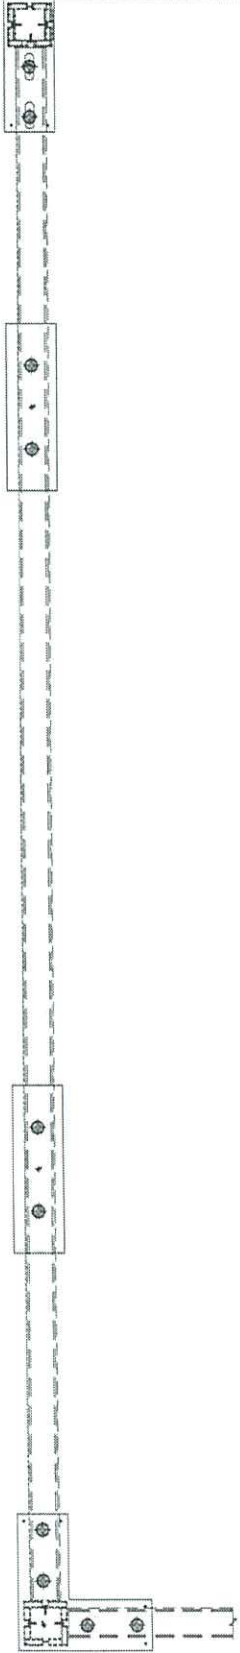
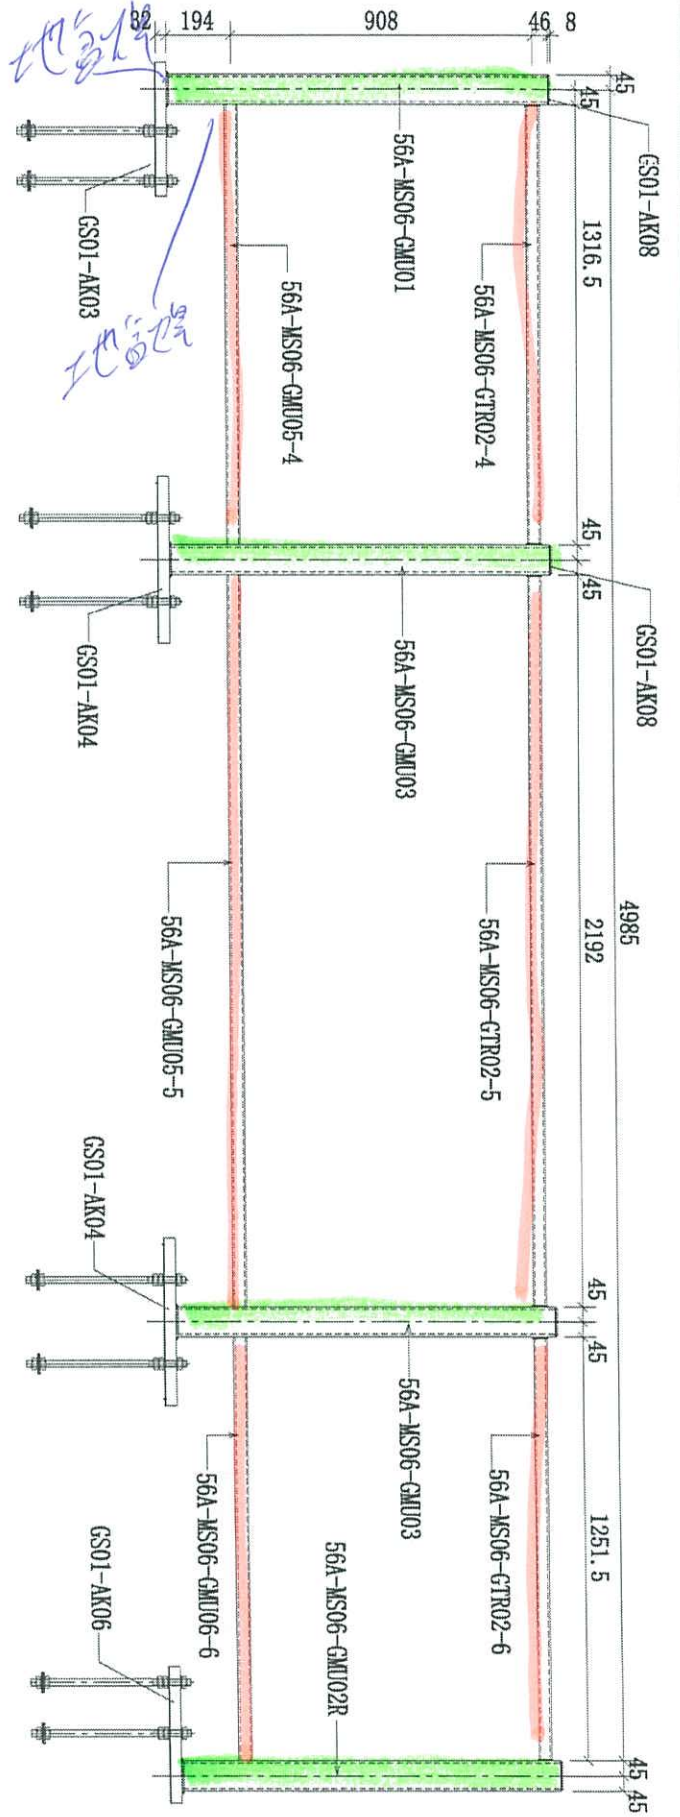


序號	物料編號	數量	使用位置	樓層
01	56B-MS06-Z03	3	SD-GB-5006A	T3/(3F~6F)
02				
03				

名稱	欄河鋼架組裝圖	制圖	CJM	2020.9.15	修改
材料	90x90x8 鋁管 (80x40) 鋁管	復核	SHUI	2020.09.20	日期
顏色		批准			圖號
					56-MS06-Z03

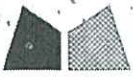


工程號	J-852	地盤	亞皆老街 / 攔河
-----	-------	----	-----------

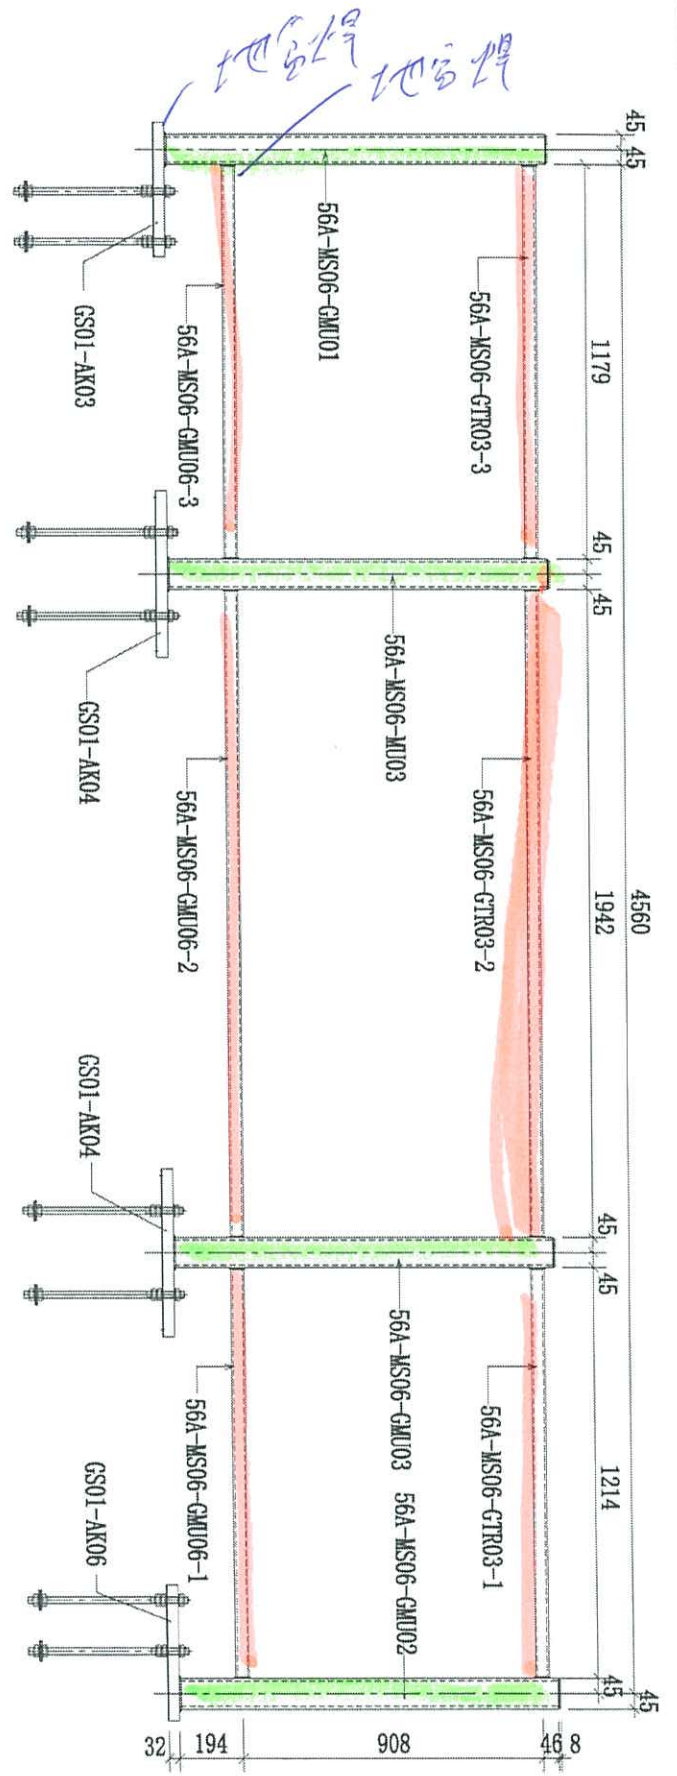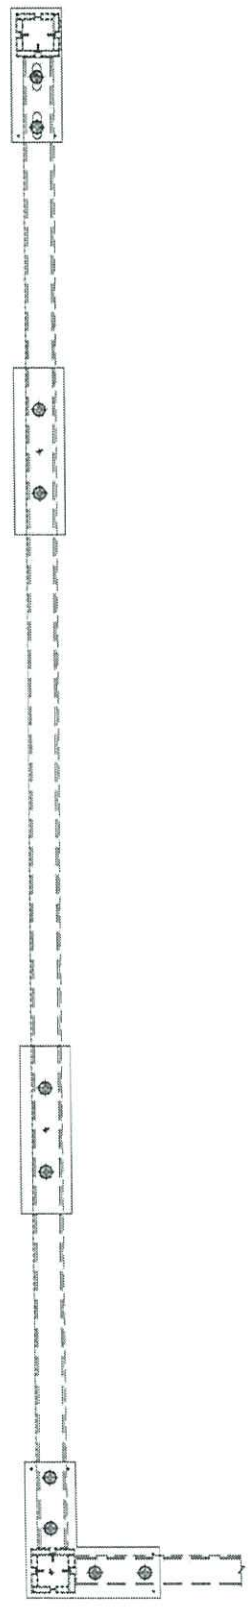



序號	物料編號	數量	使用位置	樓層
01	56B-MS06-Z05	3	SD-GB-5006	T2/(3F~6F)
02				
03				

名稱	攔河鋼架組裝圖	制圖	CJM	2020.9.15	修改			
材料	90x90x8 鋁通(80x40) 鋁通	復核	SHUI	2020.09.20	日期			
顏色		批准			圖號	J852-MS06-Z05		

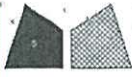

美特鋁質 有限公司
MIDI Aluminium Fabricator Ltd.

工程號 J-852 地盤 亞皆老街 / 欄河

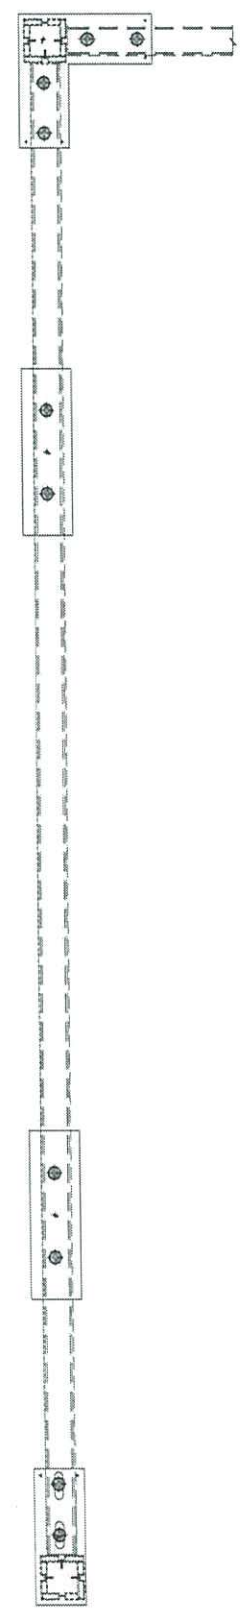
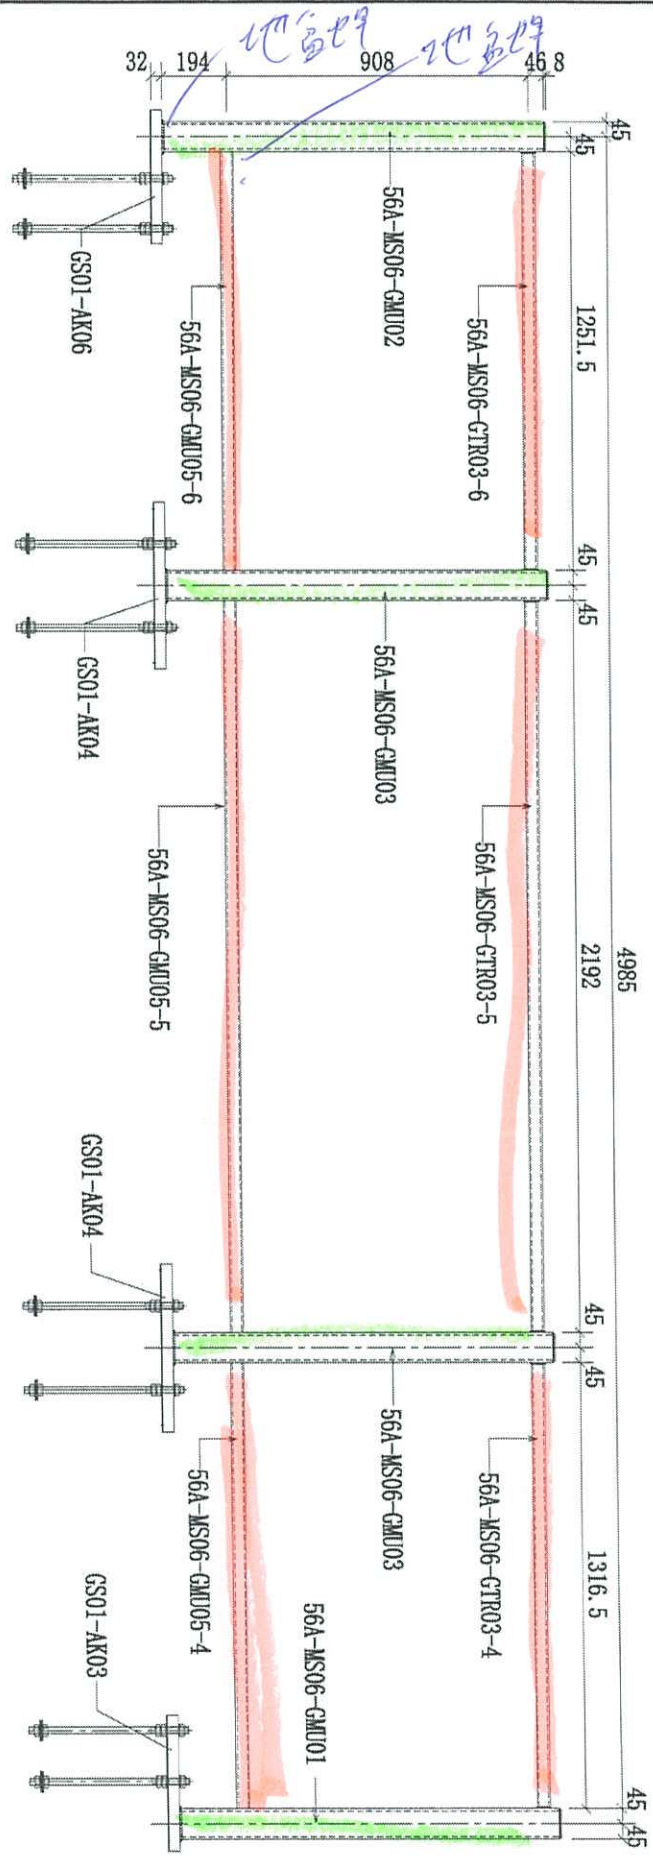


序號	物料編號	數量	使用位置	樓層
01	56A-MS06-Z06	3	SD-CB-5006B	T1 / (3F~6F)
02				
03				

名稱	欄河鐵線網	制圖	CJM	2020.9.15	修改		
材料	90x90x8鐵線(80x40)鐵	復核	SHUI	2020.09.20	日期		
顏色		批准			圖號	J852-MS06-Z06	



工程號 J-852 地盤 亞皆老街 / 欄河

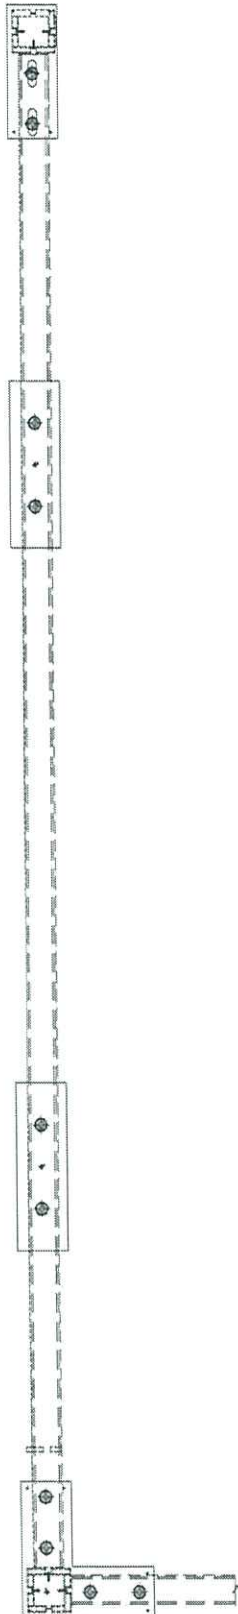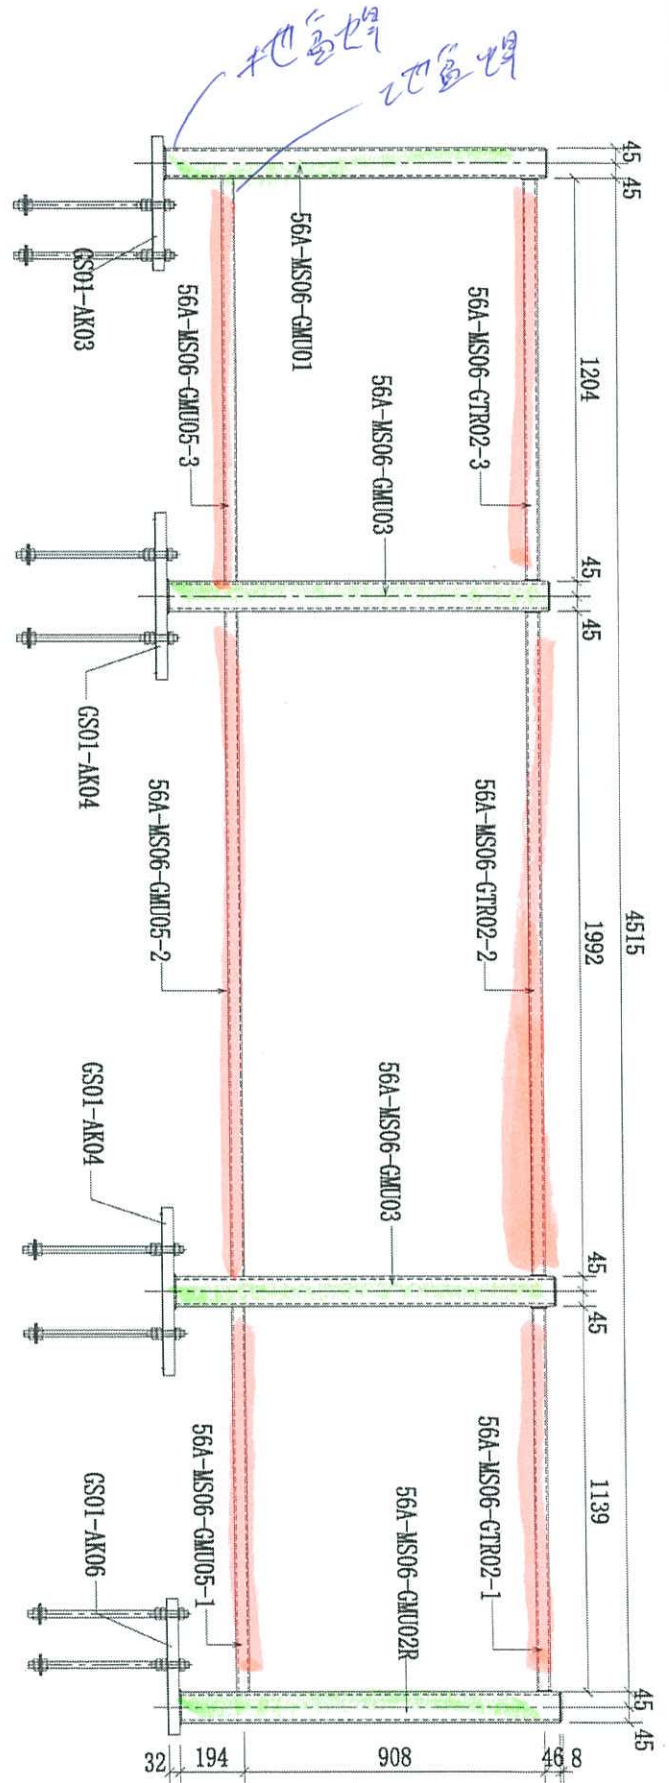

序號	物料編號	數量	使用位置	樓層
01	56A-MS06-Z07	3	SD-CB-5006B	T1/(3F~6F)
02				
03				

名稱	欄河窗架組裝圖	制圖	CJM	2020.9.15	修改	
材料	90x90x8 鋁通(80x40) 鋁通	復核	SHUI	2020.09.20	日期	
顏色		批准			圖號	J852-MS06-Z07