

工程指示 / 要求簡箋(E.I.)

工程指示編號：EI / 2560 / 20

修改版次：-

工程編號：J - 852

工程名稱：亞皆老街中電

工程項目：欄河 大貨 -地盆用配件 BM

收件人：林哥

發件人：Ant Yeung

日期：12/10/2020

要求提供 / 確認 事項：

- |                                    |                                     |                               |
|------------------------------------|-------------------------------------|-------------------------------|
| <input type="checkbox"/> 初步鋁料 B.M. | <input type="checkbox"/> 加工拆圖，然後生產  | <input type="checkbox"/> 尺寸表  |
| <input type="checkbox"/> 正式鋁料 B.M. | <input type="checkbox"/> 技術上資料 / 指示 | <input type="checkbox"/> 報價   |
| <input type="checkbox"/> 配件 B.M.   | <input type="checkbox"/> 樣辦或貨品說明書   | <input type="checkbox"/> 分判合約 |
| <input type="checkbox"/> 其他：_____  |                                     |                               |

內容：

請按此配件 BM 訂購供欄河地盆用。

。

請在 2020.11.12 前完成上列要求。

附：

以上項目為：

- 原合約工程包                       原合約工程加 / 減賬                       新工程報價

原因：-

分發東莞各部門：

- |  |   |  |   |
|--|---|--|---|
| <input type="checkbox"/> 生產技術總監 <input type="checkbox"/> 連附件 | <input type="checkbox"/> 技術部 <input type="checkbox"/> 連附件   | <input type="checkbox"/> 生產部 <input type="checkbox"/> 連附件  | <input type="checkbox"/> 機械設計部 <input type="checkbox"/> 連附件         |
| <input type="checkbox"/> 採購部 <input type="checkbox"/> 連附件    | <input type="checkbox"/> 生產統籌部 <input type="checkbox"/> 連附件 | <input type="checkbox"/> 小羅&清 <input type="checkbox"/> 連附件 |   |
| <input type="checkbox"/> 質檢部 <input type="checkbox"/> 連附件    | <input type="checkbox"/> 會計部 <input type="checkbox"/> 連附件   | <input type="checkbox"/> 報關組 <input type="checkbox"/> 連附件  | <input type="checkbox"/> 其他 <u>楊榮輝</u> <input type="checkbox"/> 連附件 |

分發其他分判：

- 水洪  連附件

分發香港各部門：

- |   |  |   |   |
|---|--|---|---|
| <input type="checkbox"/> 行政部 <input type="checkbox"/> 連附件 | <input type="checkbox"/> 會計部 <input type="checkbox"/> 連附件  | <input checked="" type="checkbox"/> 統籌部 <input checked="" type="checkbox"/> 連附件 <u>林哥</u> | <input type="checkbox"/> 工程部地盤科文 <input type="checkbox"/> 連附件 <u>祥哥</u> |
| <input type="checkbox"/> 採購部 <input type="checkbox"/> 連附件 | <input type="checkbox"/> QS 部 <input type="checkbox"/> 連附件 | <input type="checkbox"/> 維修部 <input type="checkbox"/> 連附件                                 | <input type="checkbox"/> 其他 _____ <input type="checkbox"/> 連附件          |

傳遞編號：

HK / 20

發件人簽署：Ant Yeung


項目經理簽署：[Signature]

 美特鋁質有限公司 MIDI Aluminium Fabricator Ltd.	工程號: J852	計算:	CJM	日期:	2020.10.08	送呈:	
	地盤名稱: 亞皆老街	核對:	wsh	日期:	2020.10.09	副本:	
地盤用配件B.M.表	項目類別: 大樓攔河項目	批准:		日期:		此BM依據施工圖 來計算	
BM編號:	A/C Code:	修改說明:					

序號	修改標示	配件圖號	物料編號	配件名稱	顏色	實用	後備	總數	單位	備注
1		HILTI HST3-R M10 ANCHOR BOLT		M10x100mm拉爆	A4-70	960	40	1000	套	用于GB-5002鐵巴安裝
2				M5x20圓頭機絲	SS316	13200	200	13400	粒	用于企橫框安裝
3				M5x20圓頭機絲	SS316	1300	100	1400	粒	用于頂裝飾蓋安裝
4				M5x20平頭機絲	SS316	8900	100	9000	粒	用于轉角企框安裝
5			牙長: 全長	M8x140六角頭螺栓 (配2平介1彈介1螺母)	A4-70	30	5	35	粒	用于GB-5004/5005中柱鐵通安裝
6				M5x30平頭機絲	SS316	500	30	530	粒	用于GB-5004/5005鋁板安裝
7				M5x60平頭機絲	SS316	5700	100	5800	粒	用于GB-5001/5002鐵巴安裝
8				M5x25平頭機絲	SS316	22200	300	22500	粒	用于橫向收鉛料于鐵通上
9				M5x10圓頭機絲	SS316	400	20	420	粒	用于GB5003/5004/5007收玻璃底槽
10				M5x15平頭機絲	SS316	400	20	420	粒	用于GB5003/5004/5007收玻璃底槽
11				M4x9平頭機絲	SS316	1300	100	1400	粒	用于頂裝飾蓋安裝
12				M4x12平頭機絲	SS316	2700	300	3000	粒	用于頂裝飾蓋安裝
13				M5x25圓頭機絲	SS316	2700	300	3000	粒	用于頂裝飾蓋安裝
14				#9X1' 圓頭鋼牙+ 膠塞	A4-70	10000	200	10200	粒	用于防水鋁板安裝
15										
							合計:	72105		

AB  
 2 + 4 + 2 + 3 + 2  
 M10 96  
 M10

TYPE  
 CB-02 : CAST-TYPE  
 CB-03 : CAST-TYPE

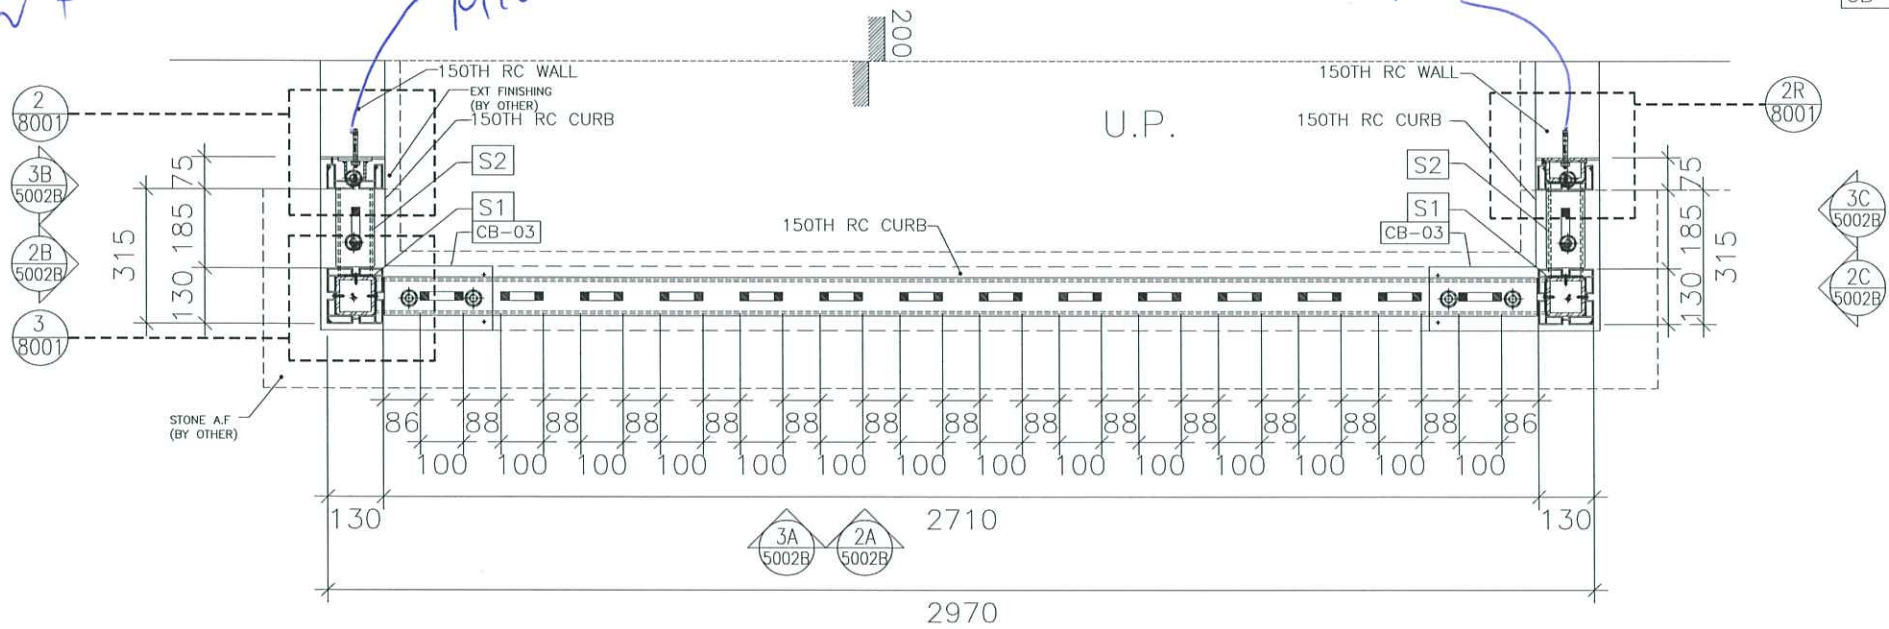

1 TYPICAL PART PLAN FOR  
 5002B T1, T2, T3 FLAT A, B U/P @  
 (2, 3, 5-12, 15-21/F) & T2(22/F)