

工程指示 / 要求簡箋(E.I.)

工程指示編號：EI / 2595 / 20

修改版次：A

工程編號：J - 852

工程名稱：亞皆老街中電

工程項目：Glass Cladding - 廠用鋁板 (T1,2,3) (3,5,6/F) 裝棉指引

收件人：生統

發件人：Ant Yeung

日期：07/01/2021

要求提供 /  確認 事項：

- |                                    |                                     |                               |
|------------------------------------|-------------------------------------|-------------------------------|
| <input type="checkbox"/> 初步鋁料 B.M. | <input type="checkbox"/> 加工拆圖，然後生產  | <input type="checkbox"/> 尺寸表  |
| <input type="checkbox"/> 正式鋁料 B.M. | <input type="checkbox"/> 技術上資料 / 指示 | <input type="checkbox"/> 報價   |
| <input type="checkbox"/> 配件 B.M.   | <input type="checkbox"/> 樣辦或貨品說明書   | <input type="checkbox"/> 分判合約 |
| <input type="checkbox"/> 其他：_____  |                                     |                               |

內容：

請按加工圖安裝隔熱棉給 Glass Cladding 背板用。背板 4 邊 60mm 不用裝棉。不會阻礙安裝的。

此裝棉指引適用於樣板層和大貨

請在 2021.01.11 前完成上列要求。

附：1 頁

以上項目為：

- 原合約工程包                       原合約工程加 / 減賬                       新工程報價

原因：-

分發東莞各部門：

- |  |   |  |   |
|--|---|--|---|
| <input type="checkbox"/> 生產技術總監 <input type="checkbox"/> 連附件 | <input type="checkbox"/> 技術部 <input type="checkbox"/> 連附件                         | <input type="checkbox"/> 生產部 <input type="checkbox"/> 連附件                          | <input type="checkbox"/> 機械設計部 <input type="checkbox"/> 連附件         |
| <input type="checkbox"/> 採購部 <input type="checkbox"/> 連附件    | <input checked="" type="checkbox"/> 生產統籌部 <input checked="" type="checkbox"/> 連附件 | <input checked="" type="checkbox"/> 小羅 & 清 <input checked="" type="checkbox"/> 連附件 |   |
| <input type="checkbox"/> 質檢部 <input type="checkbox"/> 連附件    | <input type="checkbox"/> 會計部 <input type="checkbox"/> 連附件                         | <input type="checkbox"/> 報關組 <input type="checkbox"/> 連附件                          | <input type="checkbox"/> 其他 <u>楊榮輝</u> <input type="checkbox"/> 連附件 |

分發其他分判：

- 水洪  連附件

分發香港各部門：

- |   |  |   |  |
|---|--|---|--|
| <input type="checkbox"/> 行政部 <input type="checkbox"/> 連附件 | <input type="checkbox"/> 會計部 <input type="checkbox"/> 連附件  | <input type="checkbox"/> 統籌部 <input type="checkbox"/> 連附件 | <input checked="" type="checkbox"/> 工程地盤科文 <input checked="" type="checkbox"/> 連附件 <u>祥哥</u> |
| <input type="checkbox"/> 採購部 <input type="checkbox"/> 連附件 | <input type="checkbox"/> QS 部 <input type="checkbox"/> 連附件 | <input type="checkbox"/> 維修部 <input type="checkbox"/> 連附件 | <input type="checkbox"/> 其他 _____ <input type="checkbox"/> 連附件                               |

傳遞編號：

HK 0044 / 21

發件人簽署：

項目經理簽署：

7.12.595A




美特鋁質 有限公司  
MIDI Aluminium Fabricator Ltd.

工程號 J-852 地盤 亞答老街/GLASS CLADDING

Glass Cladding

玻璃指引

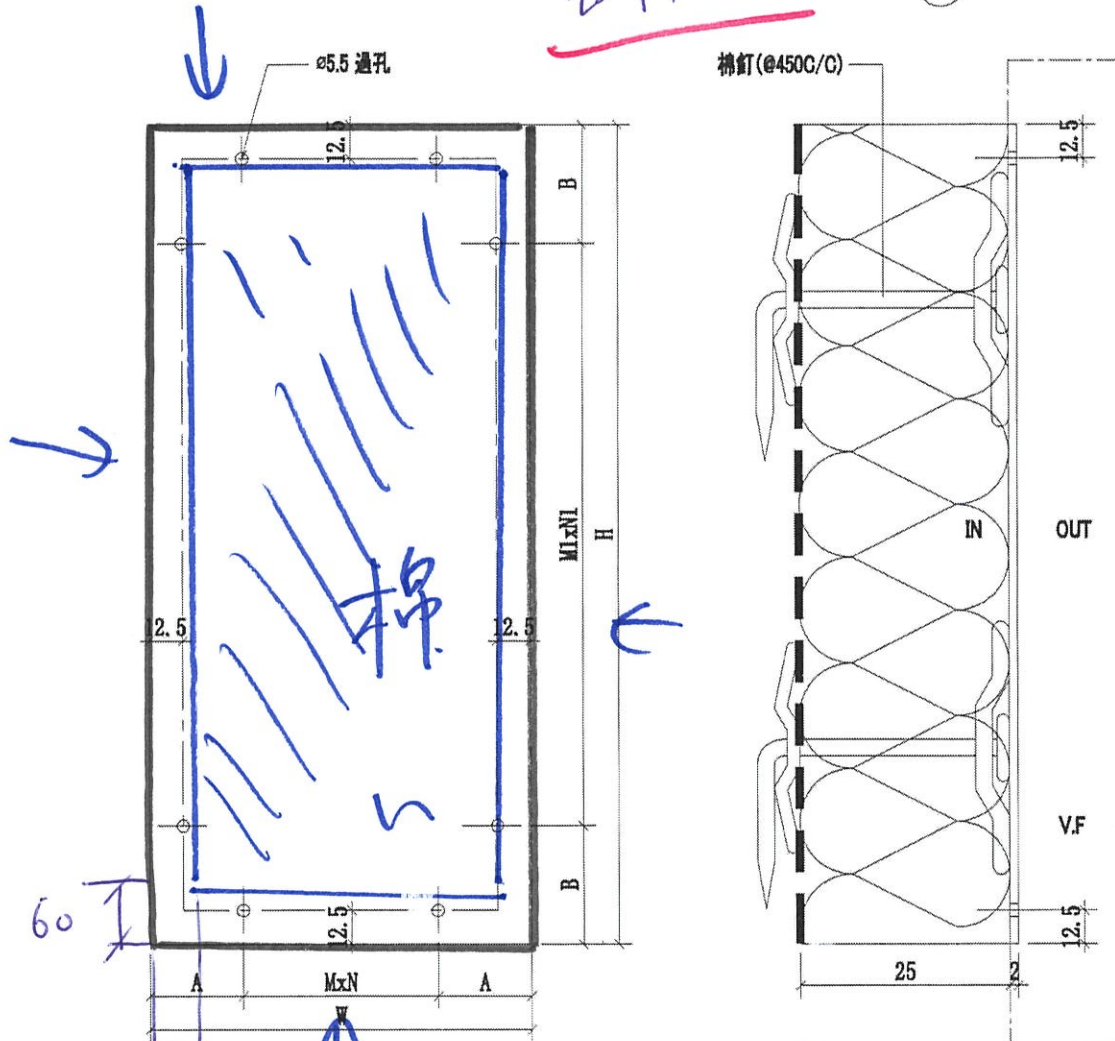

北向板回邊 60mm 不裝飾  
不圍字裝

序號	物料編號	A	B	MxN	M1xN1	W	H	數量	使用位置	樓層
01	CEI-BK01	76.5	90.5	250X2	300X6	653	1981	18	J852-SD-SG-4001	T1(3F; 5F; 6F)
02	CEI-BK01	76.5	90.5	250X1	300X6	403	1981	18	J852-SD-SG-4002	T2(3F; 5F; 6F)
03	CEI-BK01	57.5	190.25	250X3	300X3	865	1281.5	3	J852-SD-SG-4003	T3(3F; 5F; 6F)
04	CEI-BK01	57.5	77.75	250X3	250X2	865	655.5	3	J852-SD-SG-4003	T3(3F; 5F; 6F)
名稱	GLASS CLADDING 背板			制圖	CJM	2020.9.12		修改		
材料	2mm 鋁板			復核	SHUI	2020.9.15		日期		
顏色	UCT201498XL(A)-3			批准				圖號	CEI-BK01	