

工程指示 / 要求簡箋(E.I.)

工程指示編號：EI / 2596 / 20

修改版次：B

工程編號：J - 852

工程名稱：亞皆老街中電

工程項目：Glass Cladding - 鋁料 (3,5,6/F) (T1,2,3)

收件人：生統

發件人：Ant Yeung

日期：02/11/2020

要求提供 / 確認 事項：

- | | | |
|------------------------------------|-------------------------------------|-------------------------------|
| <input type="checkbox"/> 初步鋁料 B.M. | <input type="checkbox"/> 加工拆圖，然後生產 | <input type="checkbox"/> 尺寸表 |
| <input type="checkbox"/> 正式鋁料 B.M. | <input type="checkbox"/> 技術上資料 / 指示 | <input type="checkbox"/> 報價 |
| <input type="checkbox"/> 配件 B.M. | <input type="checkbox"/> 樣辦或貨品說明書 | <input type="checkbox"/> 分判合約 |
| <input type="checkbox"/> 其他：_____ | | |

內容：

B 版：只有 M10x51 尺寸長孔模具，GS01-AK01 改長孔、尺寸。

A 版：補回玻璃編號

請按加工圖生產 Glass Cladding 送地盆安裝。 廠打膠

因無生線，請留意 Glass Cladding 組裝方法，見後頁 謝謝

優先出貨 T3。

請在 2020.11.13 前完成上列要求。

附：1 頁

以上項目為：

- 原合約工程包 原合約工程加 / 減賬 新工程報價

原因：-

分發東莞各部門：

- | | | | |
|--|---|---|---|
| <input type="checkbox"/> 生產技術總監 <input type="checkbox"/> 連附件 | <input type="checkbox"/> 技術部 <input type="checkbox"/> 連附件 | <input type="checkbox"/> 生產部 <input type="checkbox"/> 連附件 | <input type="checkbox"/> 機械設計部 <input type="checkbox"/> 連附件 |
| <input type="checkbox"/> 採購部 <input type="checkbox"/> 連附件 | <input type="checkbox"/> 生產統籌部 <input type="checkbox"/> 連附件 | <input checked="" type="checkbox"/> 小羅 & 清 <input type="checkbox"/> 連附件 | |
| <input type="checkbox"/> 質檢部 <input type="checkbox"/> 連附件 | <input type="checkbox"/> 會計部 <input type="checkbox"/> 連附件 | <input type="checkbox"/> 報關組 <input type="checkbox"/> 連附件 | <input type="checkbox"/> 其他 <u>楊榮輝</u> <input type="checkbox"/> 連附件 |

分發其他分判：

- 水洪 連附件

分發香港各部門：


- | | | | |
|---|--|---|--|
| <input type="checkbox"/> 行政部 <input type="checkbox"/> 連附件 | <input type="checkbox"/> 會計部 <input type="checkbox"/> 連附件 | <input type="checkbox"/> 統籌部 <input type="checkbox"/> 連附件 | <input checked="" type="checkbox"/> 工程部地盤科文 <input type="checkbox"/> 連附件 <u>祥哥</u> |
| <input type="checkbox"/> 採購部 <input type="checkbox"/> 連附件 | <input type="checkbox"/> QS 部 <input type="checkbox"/> 連附件 | <input type="checkbox"/> 維修部 <input type="checkbox"/> 連附件 | <input type="checkbox"/> 其他 _____ <input type="checkbox"/> 連附件 |

傳遞編號：

HK 2504 / 20

發件人簽署：

項目經理簽署：


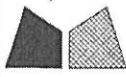


美特鋁質有限公司

MIDI Aluminium Fabricator Ltd.

序號	物料編號	數量	使用位置	樓層
01	GS01-AK01	72	J852-SD-SG-4001	T1; 2; 3(3F; 5F; 6F)
02	GS01-AK01	48	J852-SD-SG-4002	T2; 3(3F; 5F; 6F)
03	GS01-AK01	24	J852-SD-SG-4003	T3(3F; 5F; 6F)
		144		

工程號	J-852	地盤	亞答老街 / GLASS CLADDING
-----	-------	----	-----------------------

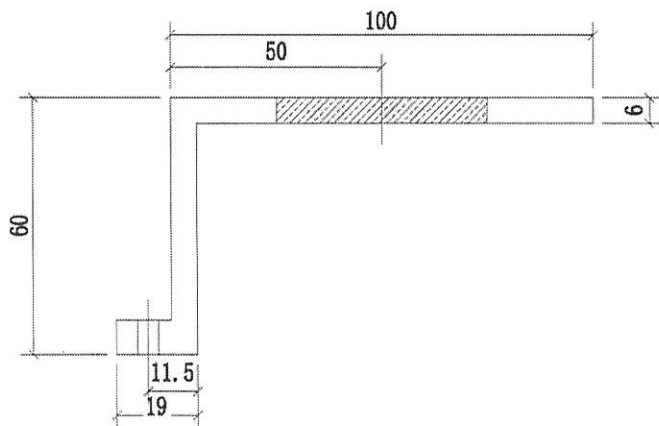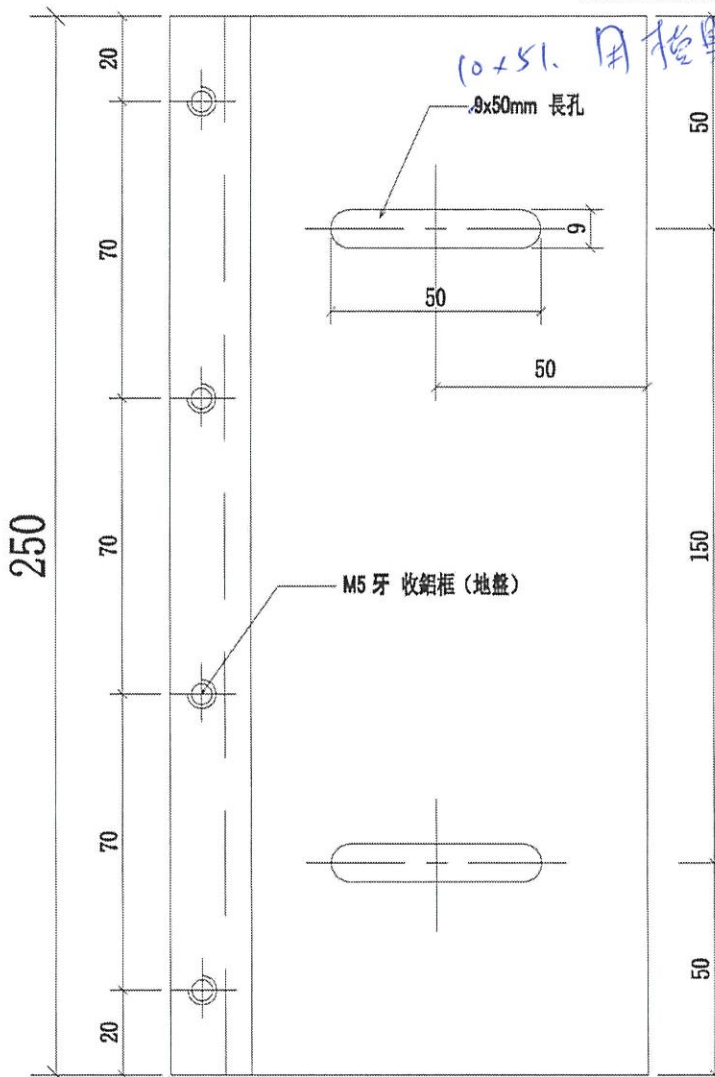


名稱	GLASS CLADDING 鋁碼	制圖	CJM	2020.9.12	修改		
材料	X85911	復核	SHUI	2020.9.15	日期		
顏色		批准			圖號	GS01-AK01	

E2/2596

美特铝质有限公司
MIDI Aluminium Fabricator Ltd.

工程号 J-852 地盘 亚皆老街 / GLASS CLADDING

序号	物料编号	数量	使用位置	楼层
01	GS01-AK01	72	J852-SD-SG-4001	T1; 2; 3(3F; 5F; 6F)
02	GS01-AK01	48	J852-SD-SG-4002	T2; 3(3F; 5F; 6F)
03	GS01-AK01	24	J852-SD-SG-4003	T3(3F; 5F; 6F)
		144		

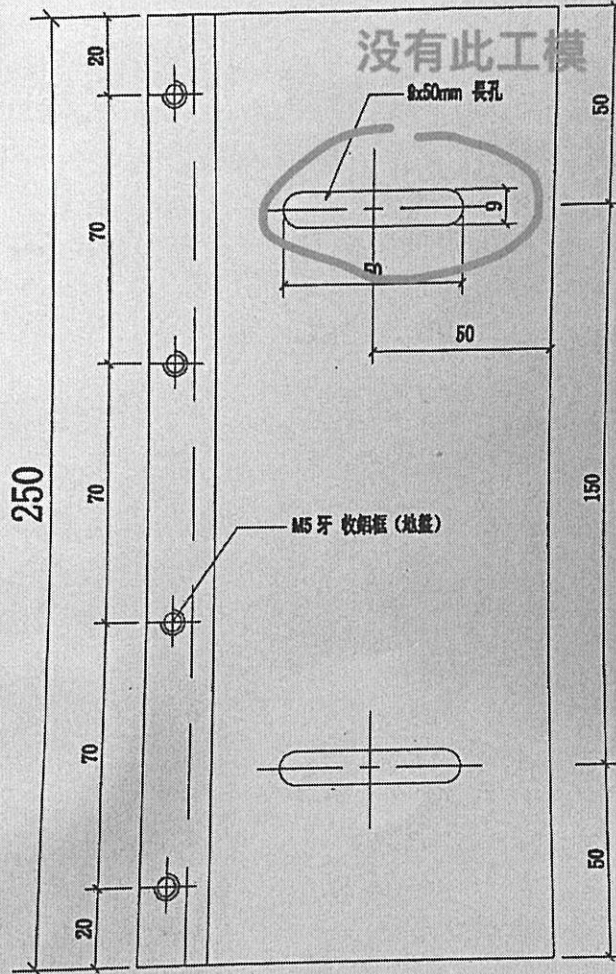

没有此工模

先地量
地盘

OK

能否用此工模代替

10x50 L10x517

名称	GLASS CLADDING 铝码	制图	CJM	2020.9.12	修改	
材料	X85911	审核	SHUI	2020.9.15	日期	
颜色		批准			图试	GS01-AK01