

工程指示 / 要求簡箋(E.I.)

工程指示編號：EI / 2598 / 20

修改版次：A

工程編號：J - 852

工程名稱：亞皆老街中電

工程項目：欄河 -地盆用 鋁料 (AB 單位 UP) (T1-T3) 3,5,6/F

收件人：生統

發件人：Ant Yeung

日期：03/11/2020

要求提供 / 確認 事項：

- () 初步鋁料 B.M. () 加工拆圖，然後生產 () 尺寸表
- () 正式鋁料 B.M. () 技術上資料 / 指示 () 報價
- () 配件 B.M. () 樣辦或貨品說明書 () 分判合約
- () 其他：_____

內容：

請按加工圖生產鋁料供地盆用。 (T1-T3) 3,5,6/F Metal Rail/ Glass Bal

包扎：1 個露台 1 扎。 T3 優先出貨

地盆：大貨請給覆尺作生產

A 版：位置圖標示修改

謝謝

請在 2020.11.16 前完成上列要求。

5902B

附：1 頁

原合約工程包

原合約工程加 / 減賬

新工程報價

原因：-

分發東莞各部門：

- () 生產技術總監 連附件 () 技術部 連附件 () 生產部 連附件 () 機械設計部 連附件
- () 採購部 連附件 () 生產統籌部 連附件 () 小羅&清 連附件
- () 質檢部 連附件 () 會計部 連附件 () 報關組 連附件 () 其他 楊榮輝 連附件

分發其他分判：

(v) 水洪 連附件

分發香港各部門：

- () 行政部 連附件 () 會計部 連附件 () 統籌部 連附件 () 工程部地盤科文 連附件 祥哥
- () 採購部 連附件 () QS 部 連附件 () 維修部 連附件 () 其他 _____ 連附件

傳遞編號：

HK ~~239~~ 2397 / 20

發件人簽署：

項目經理簽署：



美特鋁質 有限公司

MIDI Aluminium Fabricator Ltd.


工程號

J-852

地盤

亞皆老街/攔河

發貨時：一個完整露臺的鋼件
鋁材，打包成一扎，同時出貨
到地盤。

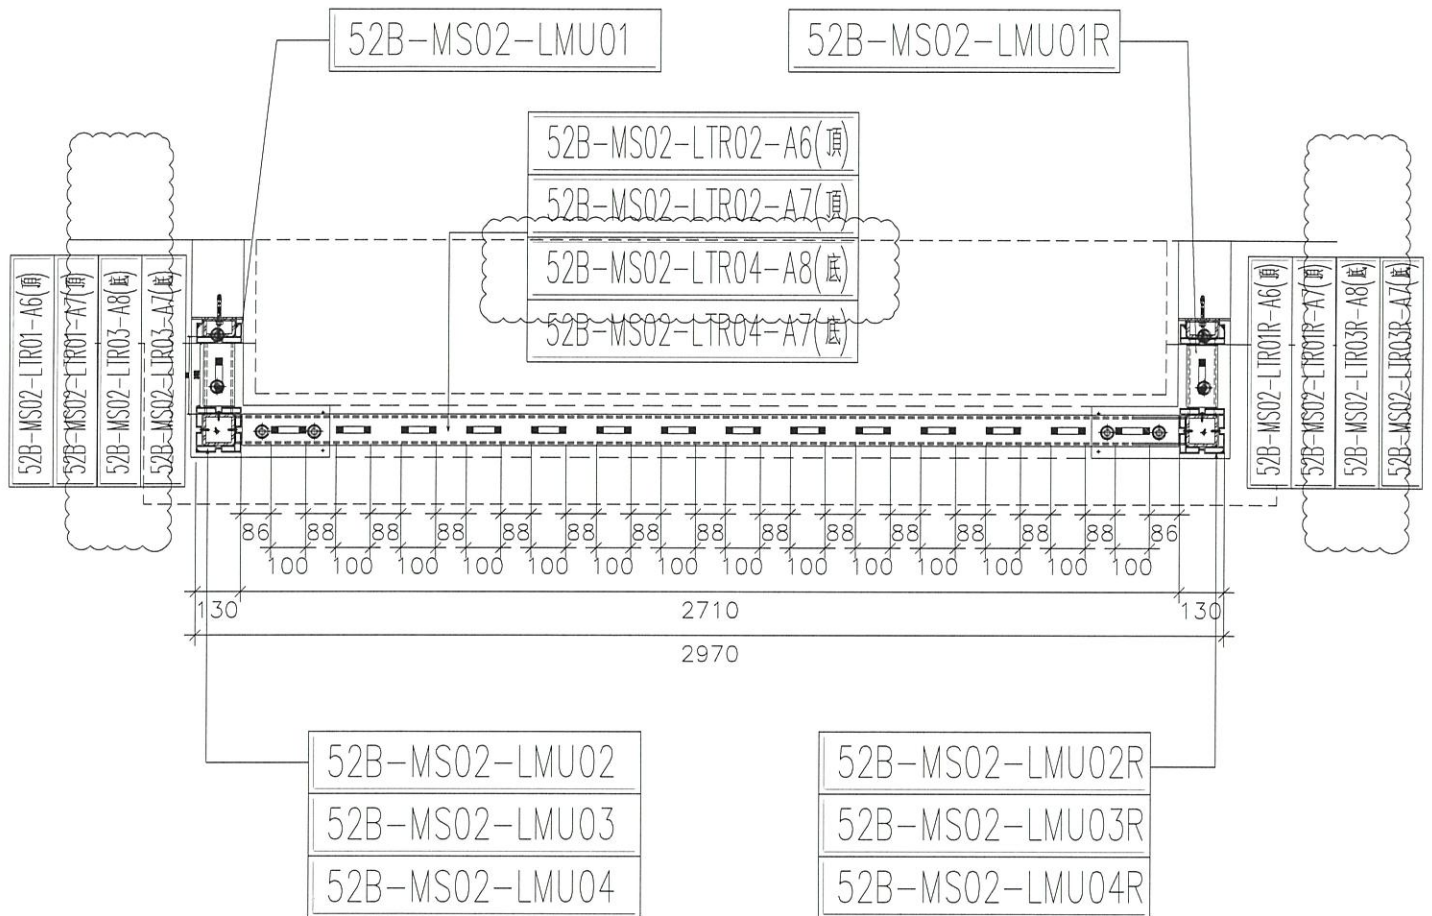

鋁材位置圖

5002B=18檯

名稱	5002B 攔河鋁材位置圖	制圖	CJM	2020.9.15	修改	A	
材料	X85896(A2);7(A3);8(A4);4(A10);5(A11)	復核	SHUI	2020.9.20	日期	2020.10.30	
顏色	PVF2 3-COATING FINISH	批准			圖號	5002B-LP	