

## 工程指示 / 要求簡箋(E.I.)

工程指示編號：EI / 2599 / 20

修改版次：A

工程編號：J - 852

工程名稱：亞皆老街中電

工程項目：欄河 -地盆用 鋁料 (C 單位 BAL) (T1-T3) 3,5,6/F

收件人：生統

發件人：Ant Yeung

日期：03/11/2020

□要求提供 / □確認 事項：

- |               |                |          |
|---------------|----------------|----------|
| ( ) 初步鋁料 B.M. | ( ) 加工拆圖，然後生產  | ( ) 尺寸表  |
| ( ) 正式鋁料 B.M. | ( ) 技術上資料 / 指示 | ( ) 報價   |
| ( ) 配件 B.M.   | ( ) 樣辦或貨品說明書   | ( ) 分判合約 |
| ( ) 其他：_____  |                |          |

內容：

請按加工圖生產鋁料供地盆用。(T1-T3) 3,5,6/F Metal Rail/ Glass Bal

包扎：1 個露台 1 扎。 T3 優先出貨

地盆：大貨請給覆尺作生產

A 版：位置圖標示修改

謝謝

請在 2020.11.16 前完成上列要求。

5003 B

附：1 頁

□ 原合約工程包

□ 原合約工程加 / 減賬

□ 新工程報價

原因：-

分發東莞各部門：

- |                  |                 |                  |                  |
|------------------|-----------------|------------------|------------------|
| ( ) 生產技術總監 □ 連附件 | ( ) 技術部 □ 連附件   | ( ) 生產部 □ 連附件    | ( ) 機械設計部 □ 連附件  |
| ( ) 採購部 □ 連附件    | ( ) 生產統籌部 □ 連附件 | ( ) 小羅 & 清 □ 連附件 |                  |
| ( ) 質檢部 □ 連附件    | ( ) 會計部 □ 連附件   | ( ) 報關組 □ 連附件    | ( ) 其他 楊榮輝 □ 連附件 |

分發其他分判：

(v) 水洪 □ 連附件

分發香港各部門：

- |               |                |               |                      |
|---------------|----------------|---------------|----------------------|
| ( ) 行政部 □ 連附件 | ( ) 會計部 □ 連附件  | ( ) 統籌部 □ 連附件 | ( ) 工程部地盤科文 □ 連附件 祥哥 |
| ( ) 採購部 □ 連附件 | ( ) QS 部 □ 連附件 | ( ) 維修部 □ 連附件 | ( ) 其他 _____ □ 連附件   |

傳遞編號：

HK ~~239~~ 2508 / 20

發件人簽署：

項目經理簽署：



美特鋁質 有限公司

MIDI Aluminium Fabricator Ltd.


工程號

J-852

地盤

亞皆老街/攔河

發貨時：一個完整露臺的鋼件  
鋁材，打包成一扎，同時出貨  
到地盤。

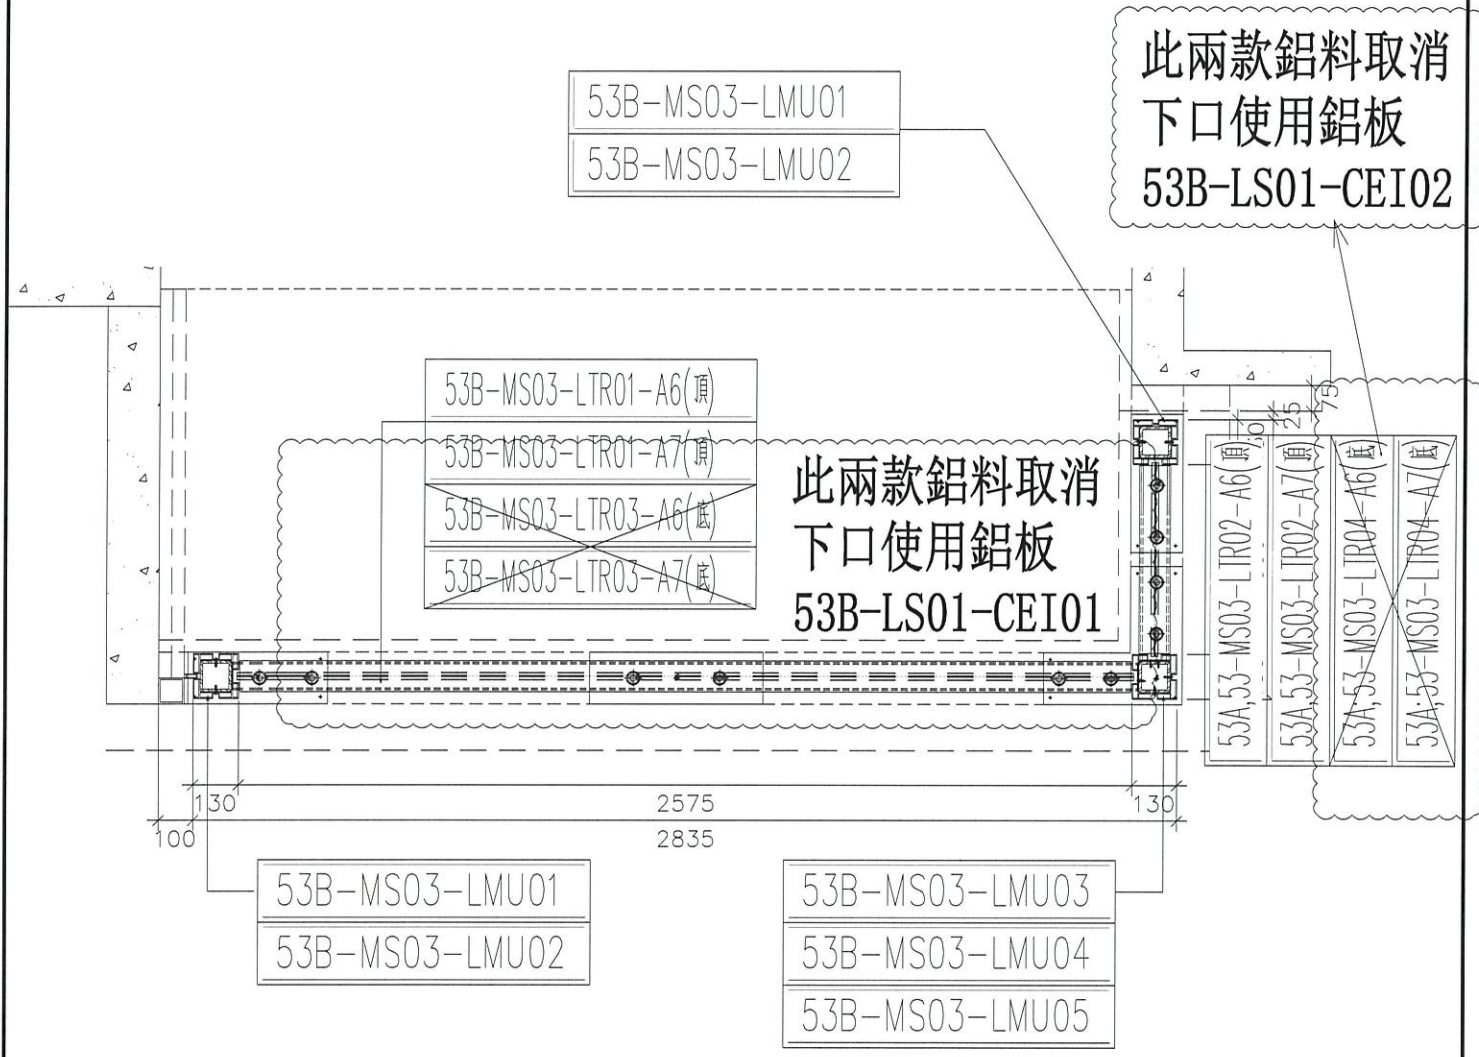

鋁材位置圖

5003B=9檯

名稱	5003B 攔河鋁材位置圖	制圖	CJM	2020.9.15	修改	A	
材料	X85896(A2);7(A3);8(A4);4(A10);5(A11)	復核	-	-	日期	2020.10.30	
顏色	PVF2 3-COATING FINISH	批準			圖號	5003B-LP	