



工程指示 / 要求簡箋(E.I.)

工程指示編號：EI / 2611 / 20

修改版次：A

工程編號：J - 852

工程名稱：亞皆老街中電

工程項目：趟門 廠內樣板 鋁料加工

收件人：生統

發件人：Ant Yeung

日期：22/10/2020

要求提供 / 確認 事項：

- | | | |
|------------------------------------|-------------------------------------|-------------------------------|
| <input type="checkbox"/> 初步鋁料 B.M. | <input type="checkbox"/> 加工拆圖，然後生產 | <input type="checkbox"/> 尺寸表 |
| <input type="checkbox"/> 正式鋁料 B.M. | <input type="checkbox"/> 技術上資料 / 指示 | <input type="checkbox"/> 報價 |
| <input type="checkbox"/> 配件 B.M. | <input type="checkbox"/> 樣辦或貨品說明書 | <input type="checkbox"/> 分判合約 |
| <input type="checkbox"/> 其他：_____ | | |

內容：

請加工圖生產廠內樣板 1 隻。

A：修改組裝圖。

請在 2020.10.30 前完成上列要求。

附：

以上項目為：

- 原合約工程包 原合約工程加 / 減賬 新工程報價

原因：-

分發東莞各部門：

- | | | | |
|--|--|---|---|
| <input type="checkbox"/> 生產技術總監 <input type="checkbox"/> 連附件 | <input type="checkbox"/> 技術部 <input type="checkbox"/> 連附件 | <input type="checkbox"/> 生產部 <input type="checkbox"/> 連附件 | <input type="checkbox"/> 機械設計部 <input type="checkbox"/> 連附件 |
| <input type="checkbox"/> 採購部 <input type="checkbox"/> 連附件 | <input checked="" type="checkbox"/> 生產統籌部 <input type="checkbox"/> 連附件 | <input checked="" type="checkbox"/> 小羅 & 清 <input type="checkbox"/> 連附件 | |
| <input type="checkbox"/> 質檢部 <input type="checkbox"/> 連附件 | <input type="checkbox"/> 會計部 <input type="checkbox"/> 連附件 | <input type="checkbox"/> 報關組 <input type="checkbox"/> 連附件 | <input type="checkbox"/> 其他 <u>楊榮輝</u> <input type="checkbox"/> 連附件 |

分發其他分判：


- 水洪 連附件

分發香港各部門：


- | | | | | |
|---|--|---|--|----|
| <input type="checkbox"/> 行政部 <input type="checkbox"/> 連附件 | <input type="checkbox"/> 會計部 <input type="checkbox"/> 連附件 | <input type="checkbox"/> 統籌部 <input type="checkbox"/> 連附件 | <input type="checkbox"/> 工程部地盤科文 <input type="checkbox"/> 連附件 | 祥哥 |
| <input type="checkbox"/> 採購部 <input type="checkbox"/> 連附件 | <input type="checkbox"/> QS 部 <input type="checkbox"/> 連附件 | <input type="checkbox"/> 維修部 <input type="checkbox"/> 連附件 | <input type="checkbox"/> 其他 _____ <input type="checkbox"/> 連附件 | |

傳遞編號：

HK2733 / 20

發件人簽署：


項目經理簽署：

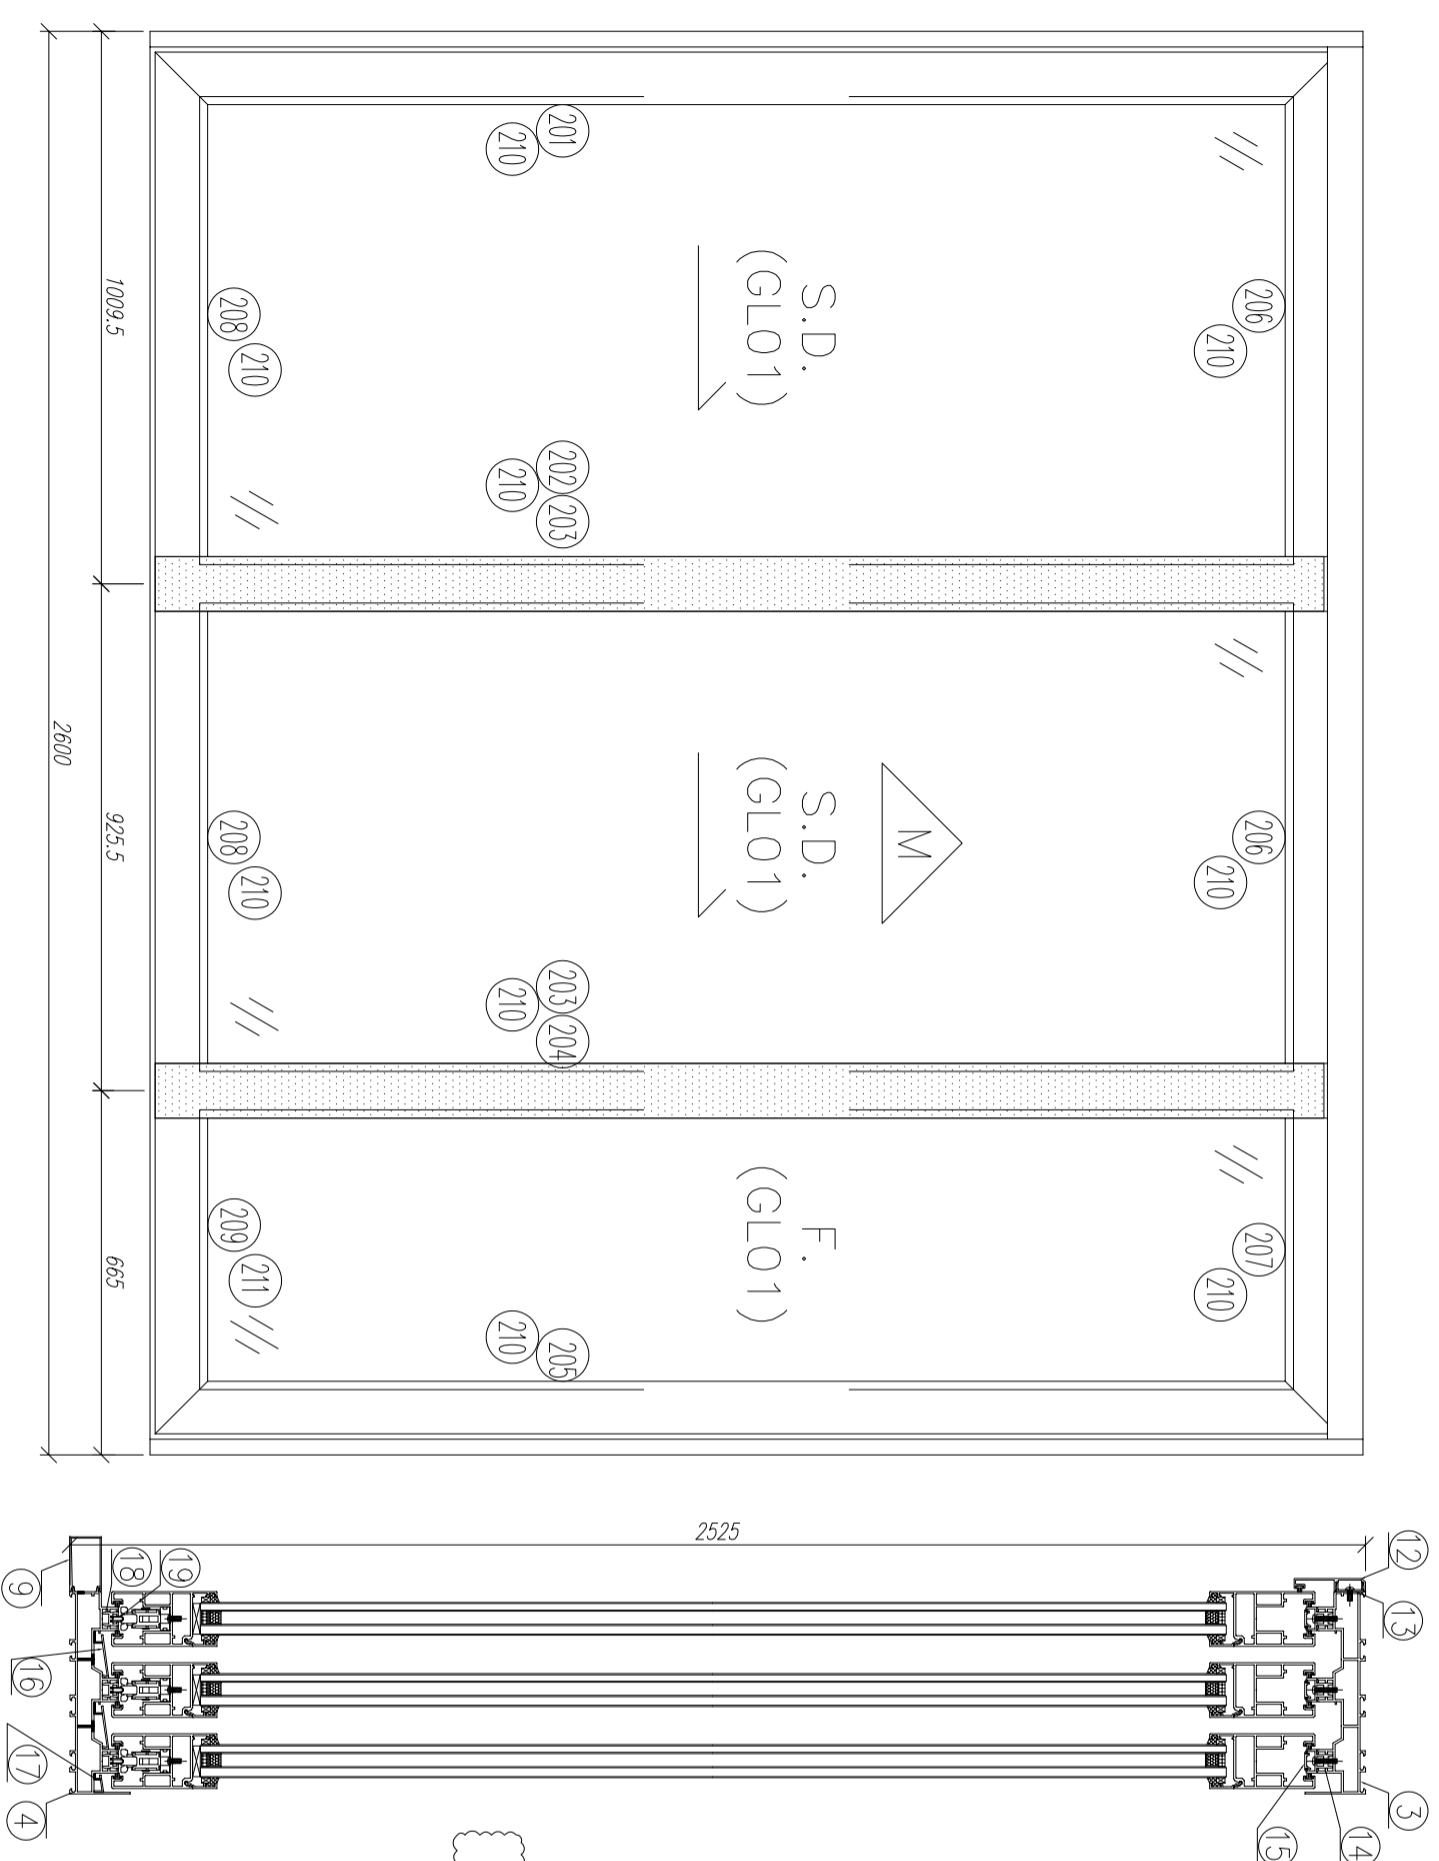

序號	材料編號	材料名稱	加工圖號	長度 L(MM)	單位	數量	
						單樁	小計
1	X85879	提升推拉門左邊框料	SD01-01	2525	支	1	1
2	X85879	提升推拉門右邊框料	SD01-02	2525	支	1	1
3	X85880	提升推拉門頂框料	SD01-03	2540	支	1	1
4	X85881	提升推拉門底框料	SD01-04	2540	支	1	1
5	X85913	提升推拉門邊企蓋料	直口開料	2436	支	5	5
6	X85913	提升推拉門邊企蓋料	直口開料	508.5	支	1	1
7	X85913	提升推拉門邊企蓋料	直口開料	1612	支	1	1
8	X85913	提升推拉門邊企蓋料	直口開料	234.5	支	1	1
9	X85878	提升推拉門底外蓋	直口開料	2540	支	1	1
10	X85884	提升推拉門企勾蓋	SD02-07	2440	支	2	2
11	X85884	提升推拉門企勾蓋	SD02-08	2440	支	2	2
12	X85885	提升推拉門頂外蓋	直口開料	2540	支	1	1
13	X85886	提升推拉門頂外蓋底座	直口開料	2530	支	1	1
14	X85887	提升推拉門頂外蓋底槽	SD01-05	2500	支	3	3
15	X85913	提升推拉門頂橫蓋料	直口開料	2510	支	3	3
16	X85888	提升推拉門底防水蓋1	直口開料	2538	支	2	2
17	X85889	提升推拉門底防水蓋2	直口開料	2538	支	1	1
18	X85890	提升推拉門滑軌槽	直口開料	2539	支	3	3
19	X85891	提升推拉門滑軌	直口開料	2539	支	3	3
20	X85887	提升推拉門企外蓋底槽	SD01-06	2430	支	1	1
如下為門玉料							
201	X85882	門扇企料	SD02-01	2440	支	1	1
202	X85882	門扇企料	SD02-02	2440	支	1	1
203	X85882	門扇企料	SD02-03	2440	支	2	2
204	X85882	門扇企料	SD02-04	2440	支	1	1
205	X85882	門扇企料	SD02-05	2440	支	1	1
206	X85882	門扇頂橫料	兩頭45度切	1017	支	2	2
207	X85882	門扇頂橫料	兩頭45度切	673	支	1	1
208	X85882	門扇底橫料	SD02-06	1017	支	2	2
209	X85882	門扇底橫料	SD02-06	673	支	1	1
210	X85883	門玻璃企壓線	直口開料	2248	支	6	6
211	X85883	門玻璃企壓線	直口開料	869	支	4	4
212	X85883	門玻璃企壓線	直口開料	524	支	2	2
213	X85888	門扇把手槽位	直口開料	2240	支	1	1
214	X85889	門扇傳動盒槽	直口開料	2240	支	1	1
215	100*100*2mm鋁板	加強門扇鉸折件	SD02-11	2440	支	2	2
216	40*2mm鋁板	鐵通鉸墊片	SD02-12	2440	支	2	2
217	70*70*5mm鐵通	加力鐵通	GMS1-01	2440	支	2	2

数量: 1
 材料: 詳見本圖附表
 表面處理: UCT806812XL-3
 日期: 2020.07.26
 校核: WSH
 審核:
 Rev: A

工程名稱: 亞皆老街 / 后裝門
 圖名: W6/T3B組裝圖
 圖號: W6/T3B

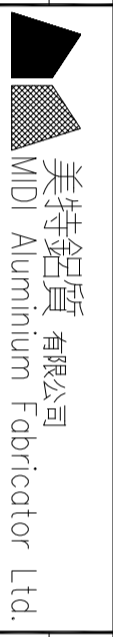

工程號碼:J852, 工程名稱:提升門樣辦框扇拆圖

開料長度:5800, 總長料支數:2, 總開料支數:4

鋸片厚度(mm):6, 料頭尾總切除(mm):30, 浪費率(%):11.69

鋁材開料清單 X85884

窗號	編號(用料狀況)	實用長度(長料開數)	需要 支數	開料 支數	長料 支數	餘料 支數	編號(剩餘長度)
W6/T3B	1-2	2540.0	4	4	2	0	1-2@(678)x2

2440