



工程指示 / 要求簡箋(E.I.)

工程指示編號：EI / 2611 / 20

修改版次：B

工程編號：J - 852

工程名稱：亞皆老街中電

工程項目：趟門 廠內樣板 鋁料加工 (W6-T3B)

收件人：生統

發件人：Ant Yeung

日期：18/12/2020

要求提供 / 確認 事項：

- | | | |
|------------------------------------|-------------------------------------|-------------------------------|
| <input type="checkbox"/> 初步鋁料 B.M. | <input type="checkbox"/> 加工拆圖，然後生產 | <input type="checkbox"/> 尺寸表 |
| <input type="checkbox"/> 正式鋁料 B.M. | <input type="checkbox"/> 技術上資料 / 指示 | <input type="checkbox"/> 報價 |
| <input type="checkbox"/> 配件 B.M. | <input type="checkbox"/> 樣辦或貨品說明書 | <input type="checkbox"/> 分判合約 |
| <input type="checkbox"/> 其他：_____ | | |

內容：

拆圖覆核樣板圖紙後，修改圖紙

B：請以此版本為完整版，取代舊版全部圖紙。

請在 2020.12.23 前完成上列要求。

附：47頁

以上項目為：

- 原合約工程包 原合約工程加 / 減賬 新工程報價

原因：-

分發東莞各部門：

- () 生產技術總監 連附件 () 技術部 連附件 () 生產部 連附件 () 機械設計部 連附件
 () 採購部 連附件 () 生產統籌部 連附件 () 小羅&清 連附件
 () 質檢部 連附件 () 會計部 連附件 () 報關組 連附件 () 其他 楊榮輝 連附件

分發其他分判：

- (v) 水洪 連附件

分發香港各部門：


- () 行政部 連附件 () 會計部 連附件 () 統籌部 連附件 () 工程部地盤科文 連附件 祥哥
 () 採購部 連附件 () QS 部 連附件 () 維修部 連附件 () 其他 _____ 連附件

傳遞編號：

HK 2911 / 20

發件人簽署：Ant Yeung


項目經理簽署：[Signature]

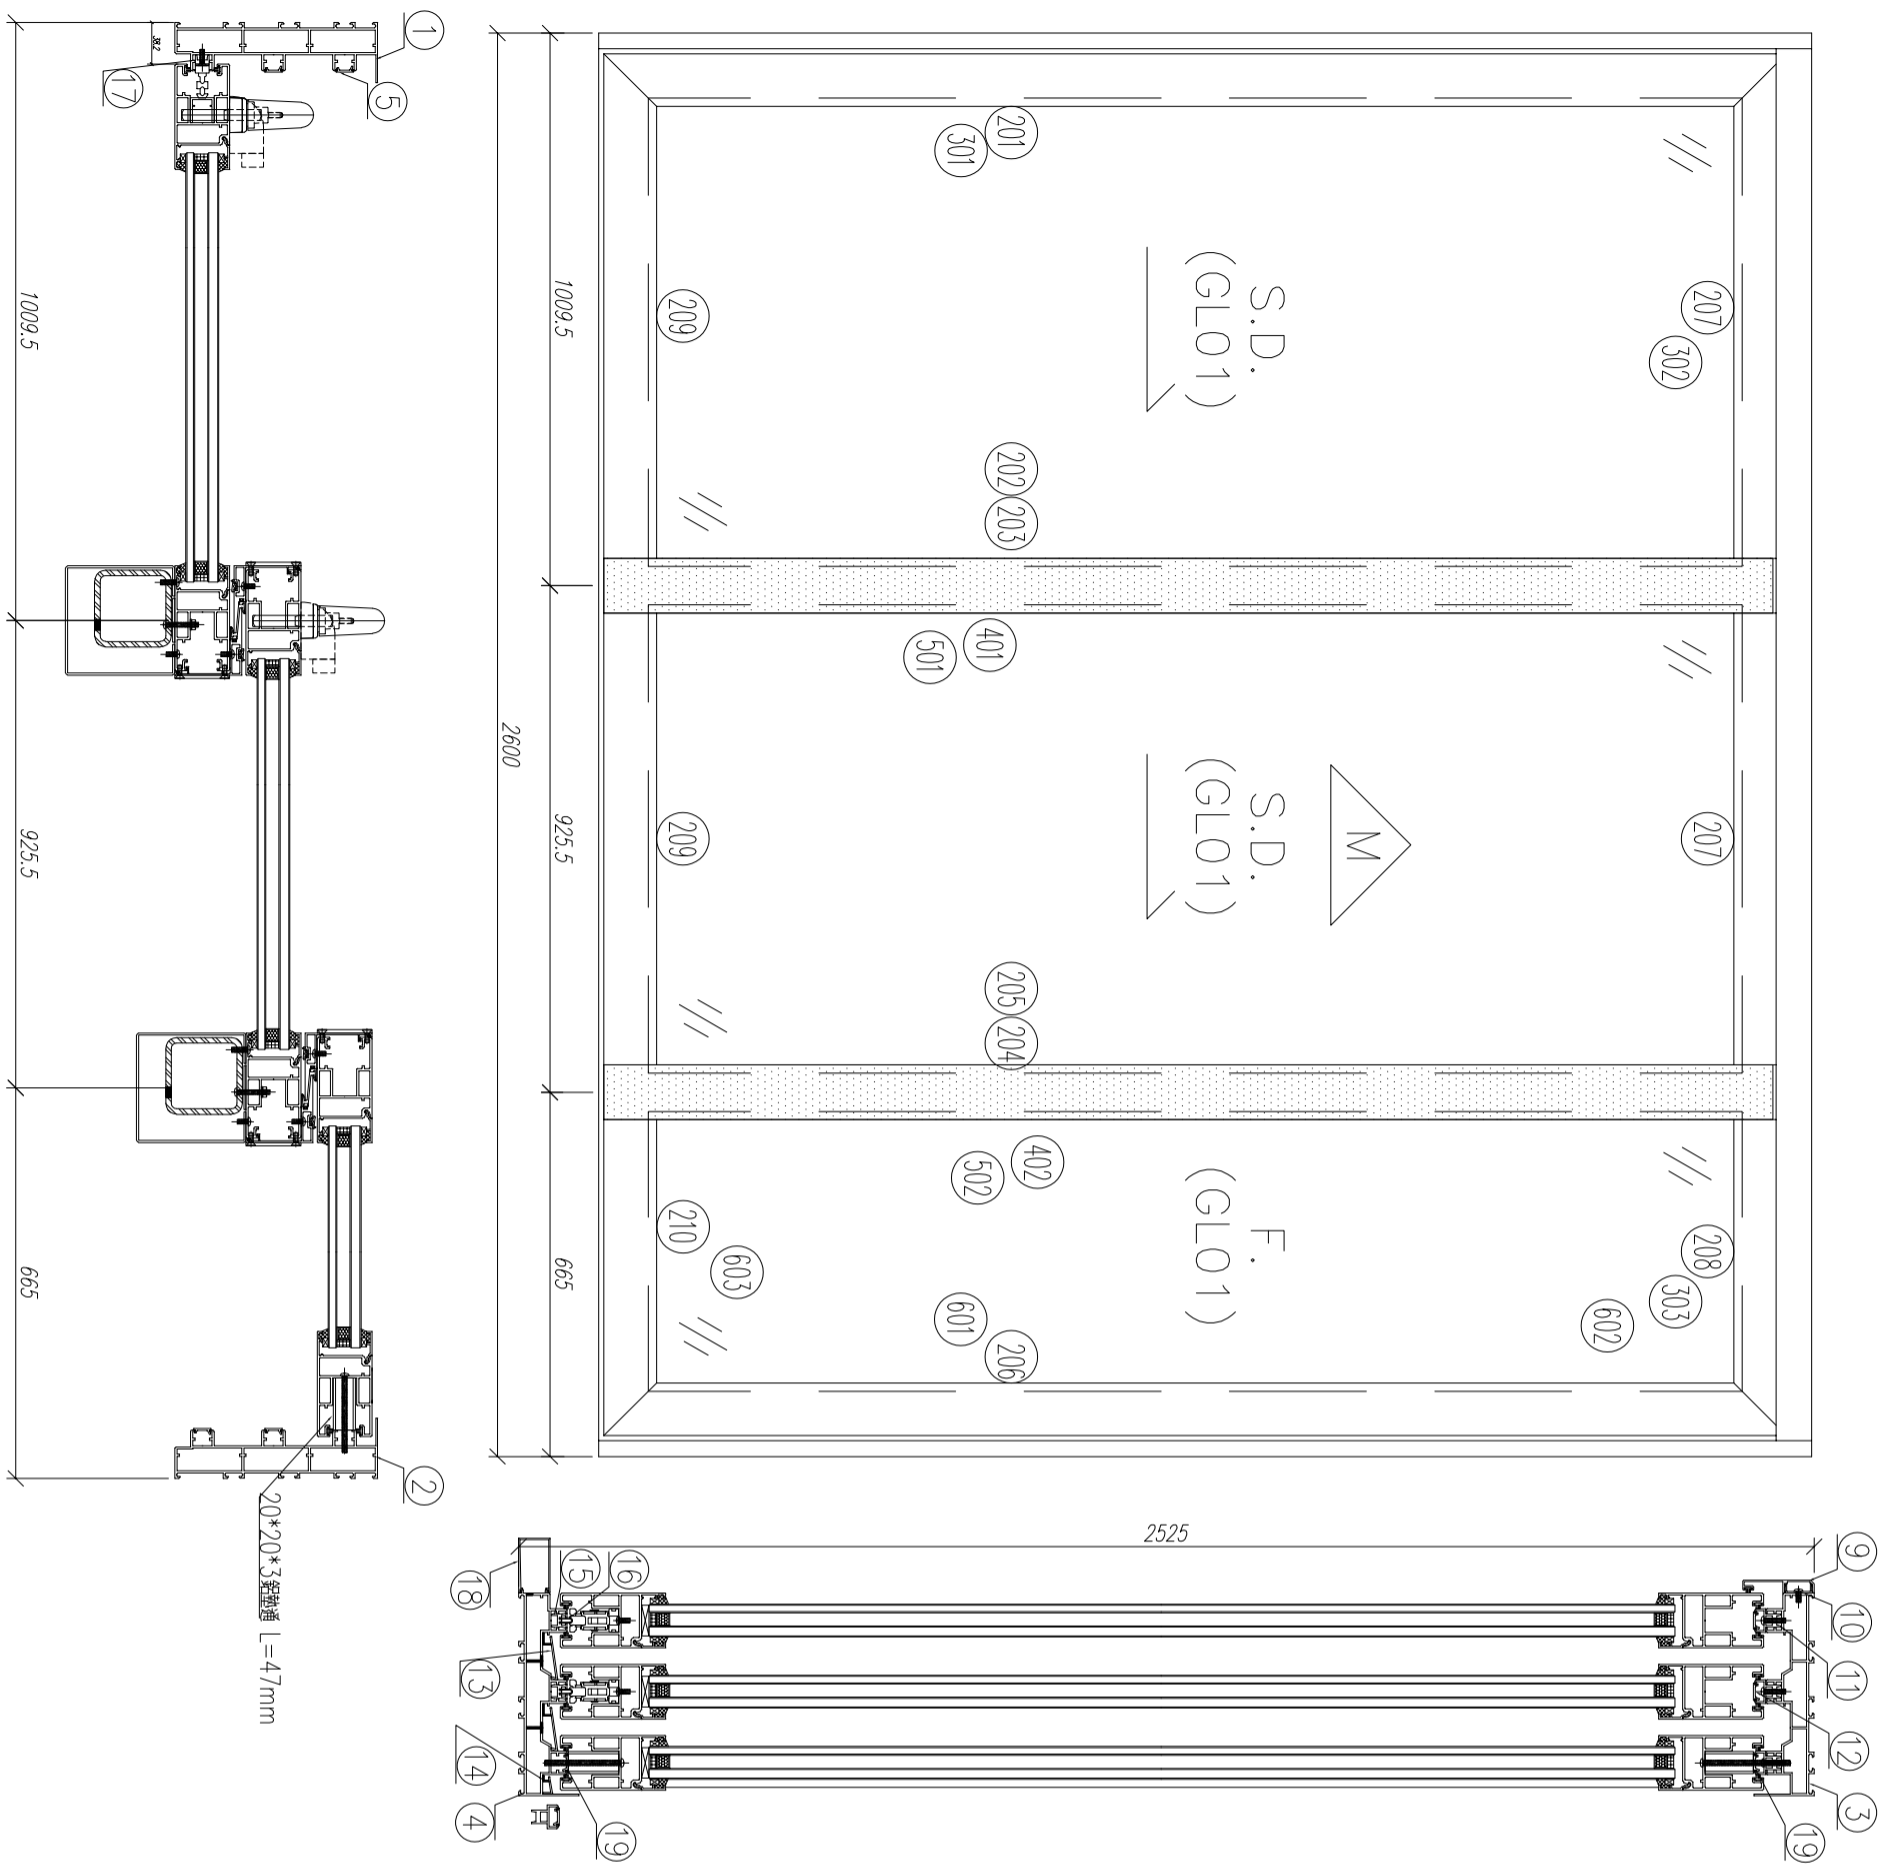

序號	材料編號	材料名稱	加工圖號	長度 L (MM)	單位	幅數	
						單樞	小計
1	X85879	趟門邊框料	SD03-01	2525	支	1	1
2	X85879	趟門邊框料	SD03-02	2525	支	1	1
3	X85880	趟門頂框料	SD03-03	2540	支	1	1
4	X85881	趟門底框料	SD03-04	2540	支	1	1
5	X85913	趟門邊企蓋料	直口閉料	2425	支	4	4
6	X85913	趟門邊企蓋料	直口閉料	508.5	支	1	1
7	X85913	趟門邊企蓋料	直口閉料	1612	支	1	1
8	X85913	趟門邊企蓋料	直口閉料	234.5	支	1	1
9	X85885	趟門頂外蓋	直口閉料	2600	支	1	1
10	X85886	趟門頂外蓋底座	SD03-05	2600	支	1	1
11	X85887	趟門頂蓋底槽	SD03-06	2510	支	3	3
12	X85913	趟門頂蓋封口片	直口閉料	2510	支	2	2
13	X85888	趟門底防水蓋1	SD03-07	2539	支	2	2
14	X85889	趟門底防水蓋2	SD03-08	2539	支	1	1
15	X85890	趟門滑軌槽	直口閉料	2539	支	2	2
16	X85891	趟門滑軌槽	直口閉料	2539	支	2	2
17	X85887	趟門企外蓋底槽	SD03-09	2425	支	1	1
18	X85878	趟門底外蓋	SD03-10	2600	支	1	1
19	X85913	趟門頂蓋封口片	SD03-11	2510	支	2	2
如下為趟門玉企							
201	X85882	趟門玉企	SD03-D01	2440	支	1	1
202	X85882	趟門玉企	SD03-D02	2440	支	1	1
203	X85882	趟門玉企	SD03-D03	2440	支	1	1
204	X85882	趟門玉企	SD03-D04	2440	支	1	1
205	X85882	趟門玉企	SD03-D05	2440	支	1	1
206	X85882	趟門玉企	SD03-D06	2440	支	1	1
207	X85882	趟門玉橫	SD03-D07	1017	支	2	2
208	X85882	趟門玉橫	SD03-D08	672.5	支	1	1
209	X85882	趟門玉橫	SD03-D09	1017	支	2	2
210	X85882	趟門玉橫	SD03-D10	672.5	支	1	1
301	X85883	玉玻璃線企	直口閉料	2247	支	6	6
302	X85883	玉玻璃線橫	直口閉料	868	支	4	4
303	X85883	玉玻璃線橫	直口閉料	523.5	支	2	2
401	X85884	玉勾企	SD03-D11	2440	支	2	2
402	X85884	玉勾企	SD03-D12	2440	支	2	2
501	3mm鋁折件	中企鋁板	SD02-11/12	2440	支	1	1
502	3mm鋁折件	中企鋁板	SD02-11A/12	2440	支	1	1
601	20*20*3通	鋁墊通	直口閉料	47	支	5	5
602	20*20*3通	鋁墊通	直口閉料	44	支	2	2
603	20*20*3通	鋁墊通	直口閉料	46	支	2	2


数量: 1
 材料: 详见本图附表
 表面处理: UCT806812XL-3
 制图: 郭上军
 日期: 2020.07.26
 审核: WSH
 Rev: A
 工程名称: 亞皆老街 / 后装門
 图名: W6/T3B組裝圖
 图号: W6/T3B



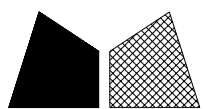


窗號	L (MM)	數量 (支)	備註
W6/T3B	2525	1	

工程號	J852	地盤	亞皆老街
-----	------	----	------

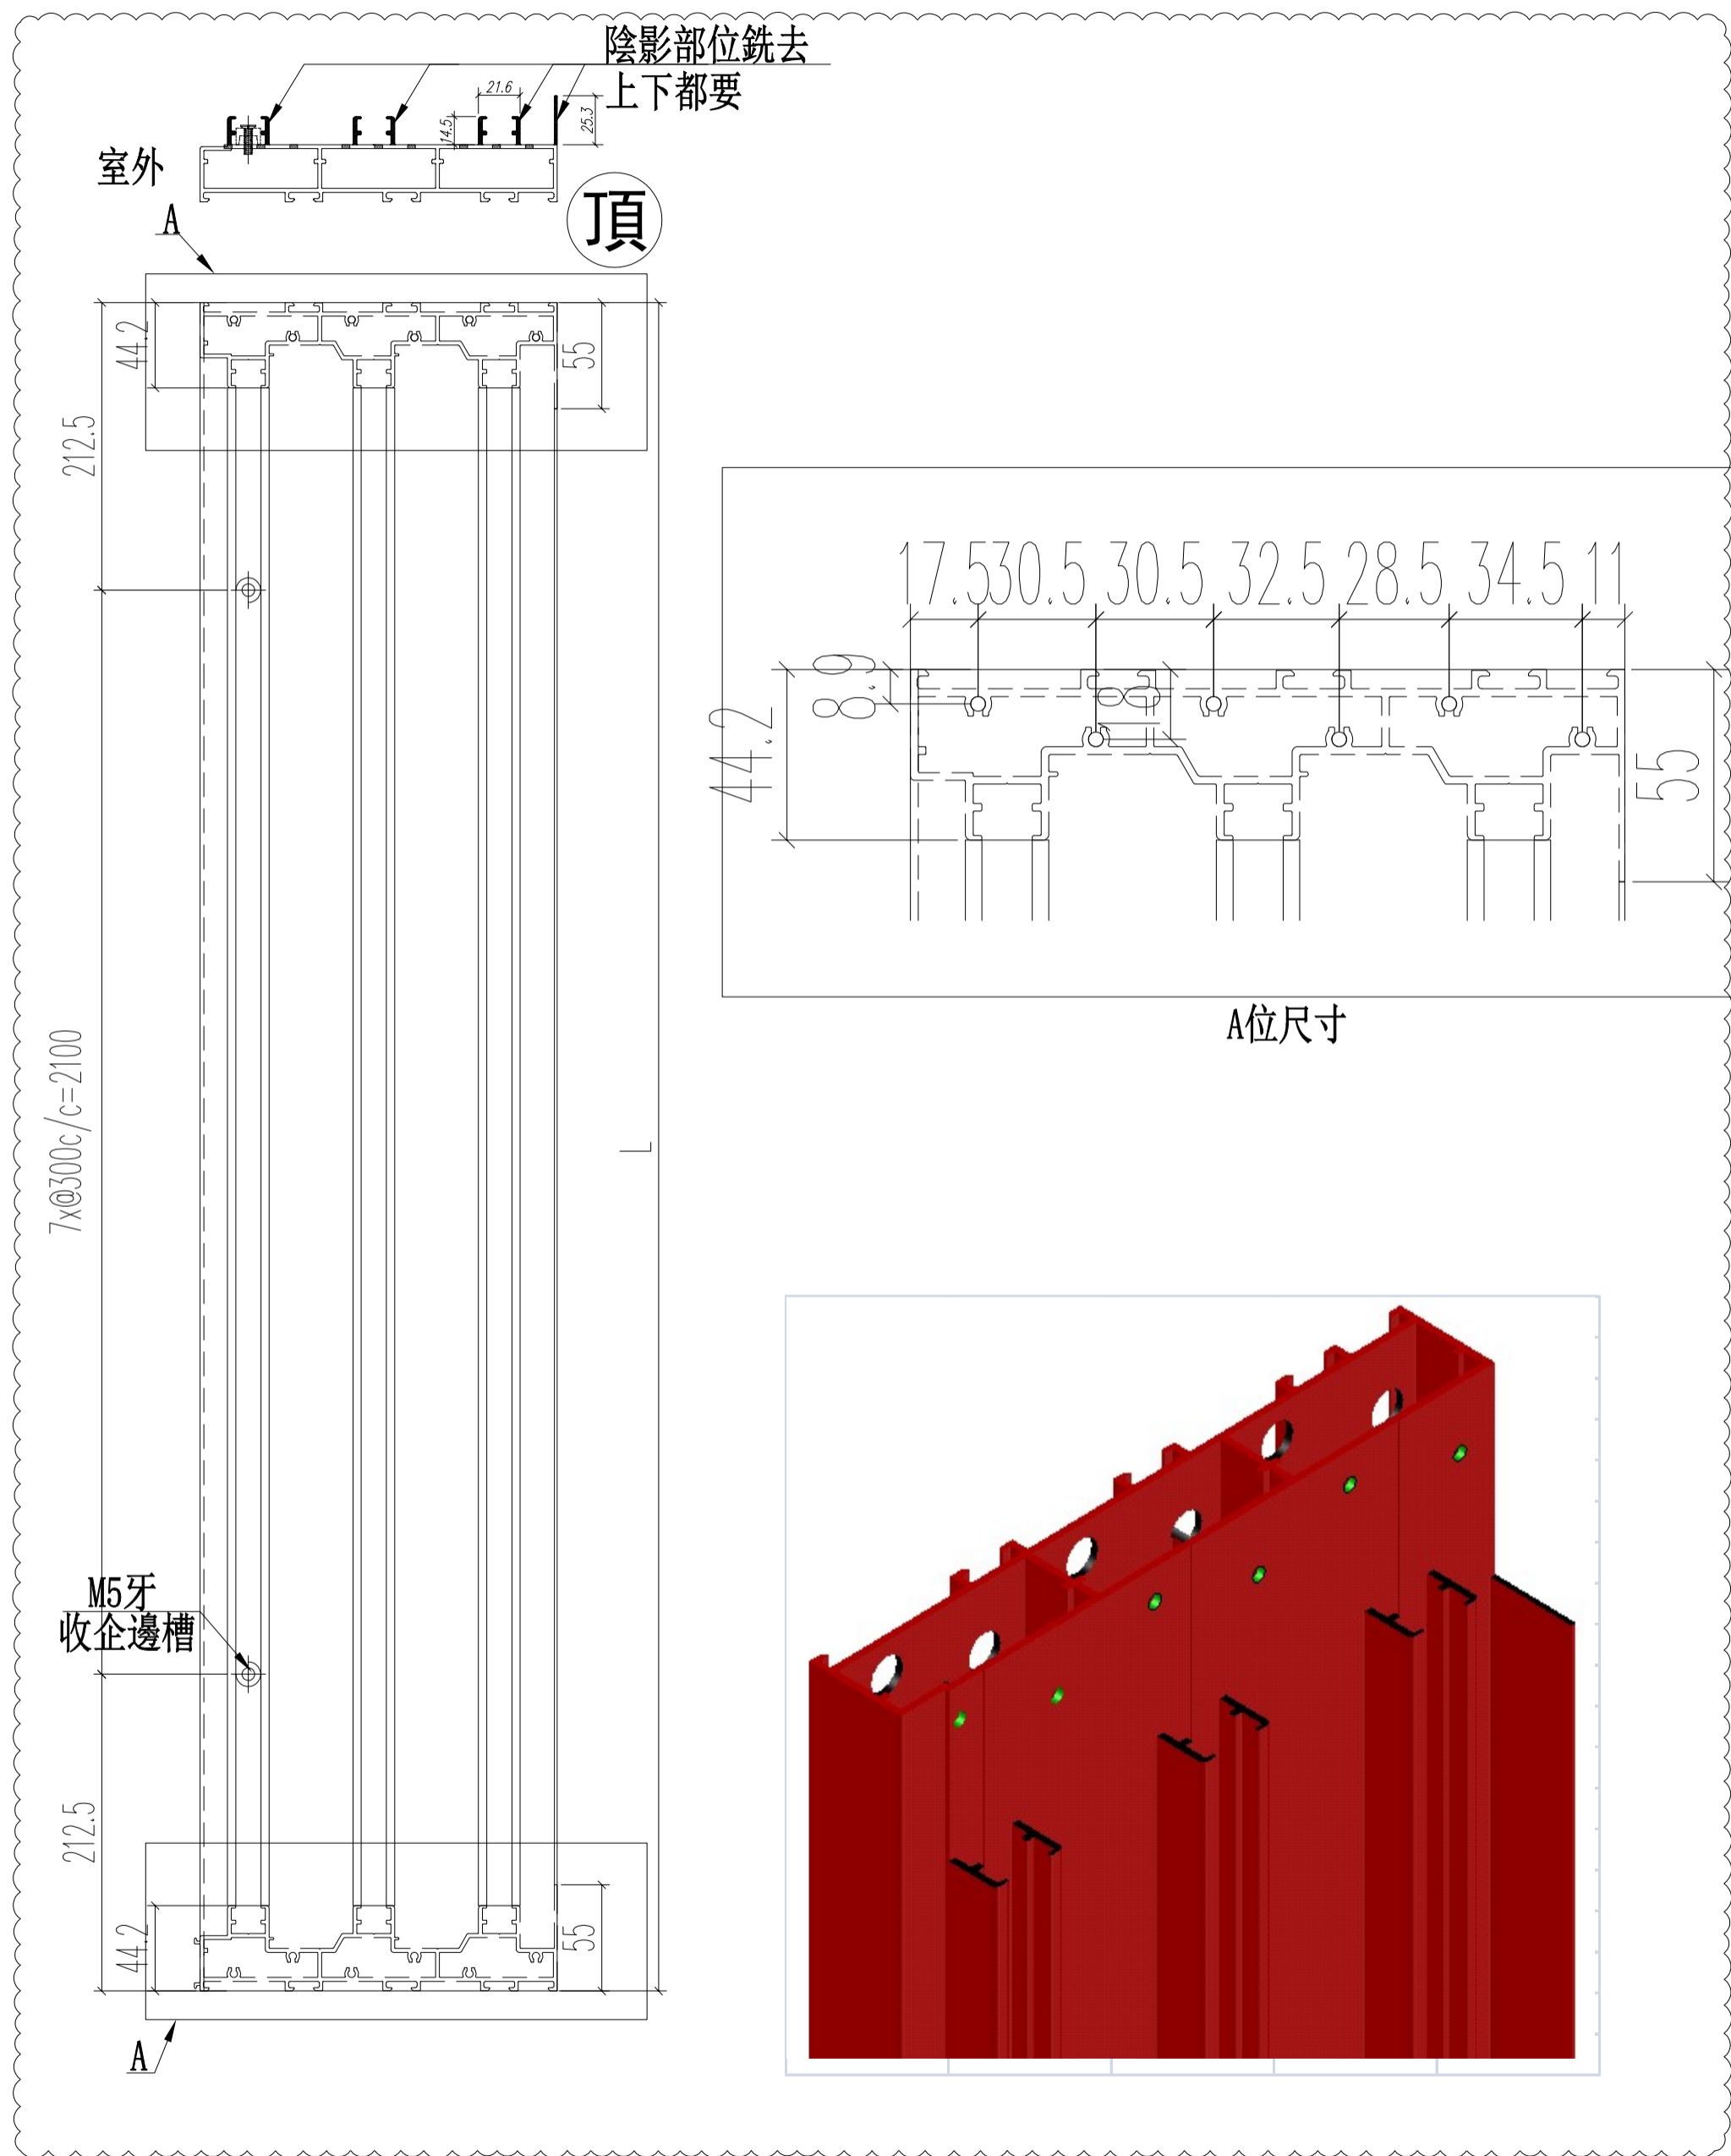

名稱	趟門左邊框	制圖	JASON 2020.09.26	修改	A	
材料	X85879	復核	WHS	日期	2020.12.11	
顏色	UCT806812XL-3	批准		圖號	SD03-01	

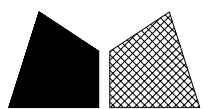


美特鋁質 有限公司
MIDI Aluminium Fabricator Ltd.



窗號	L (MM)	數量 (支)	備註
W6/T3B	2525	1	

工程號 J852 地盤 亞皆老街

陰影部位銑去
上下都要

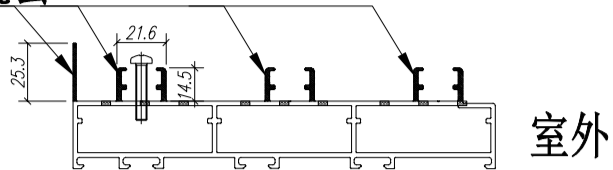



頂

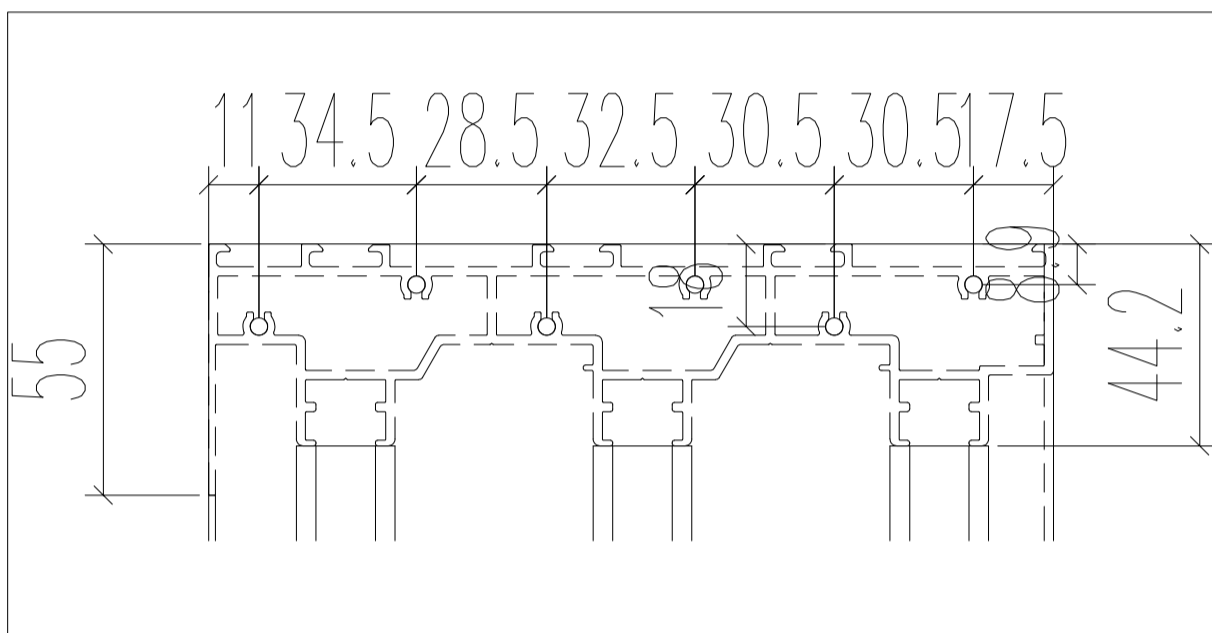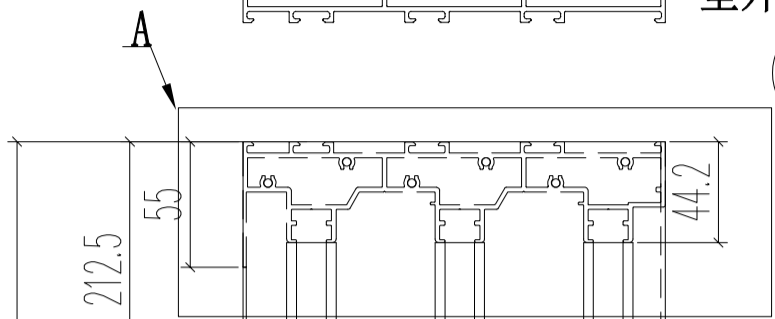


A位尺寸

7x@300c/c=2100

M5牙
收固定扇

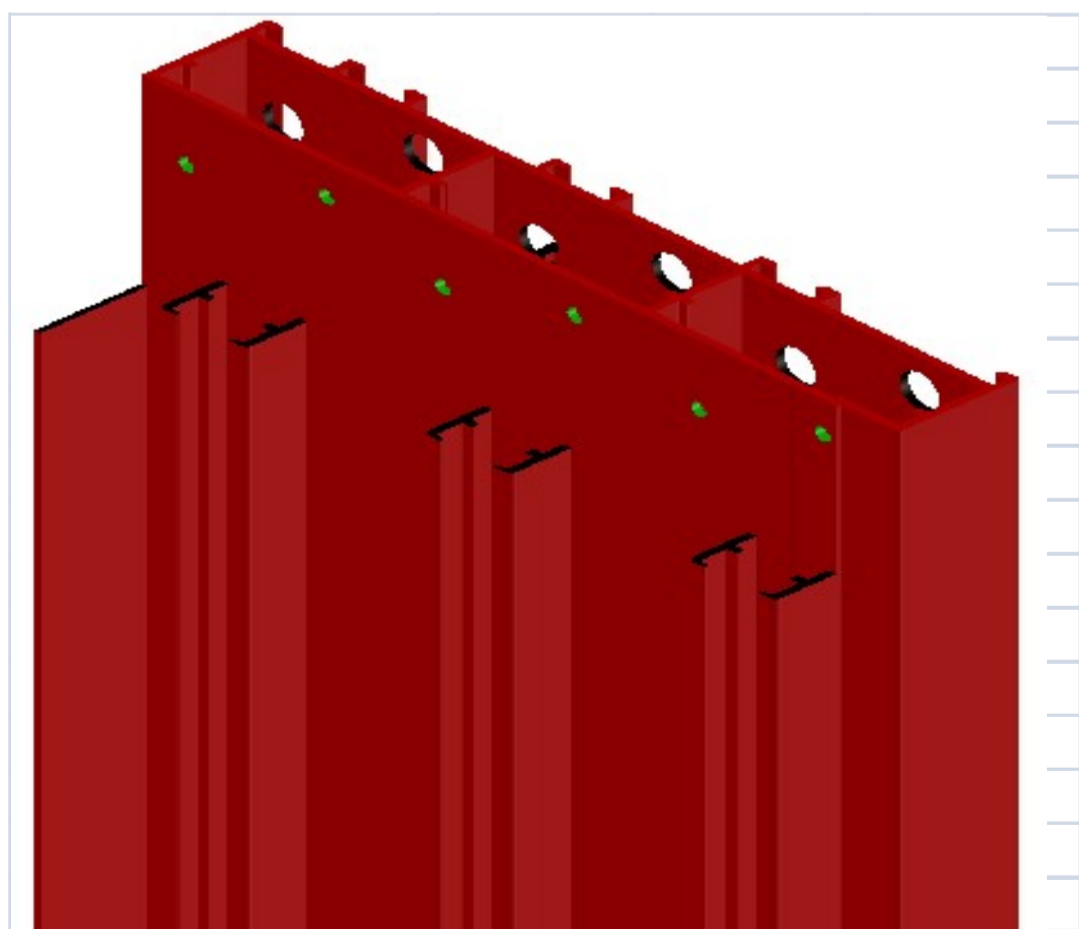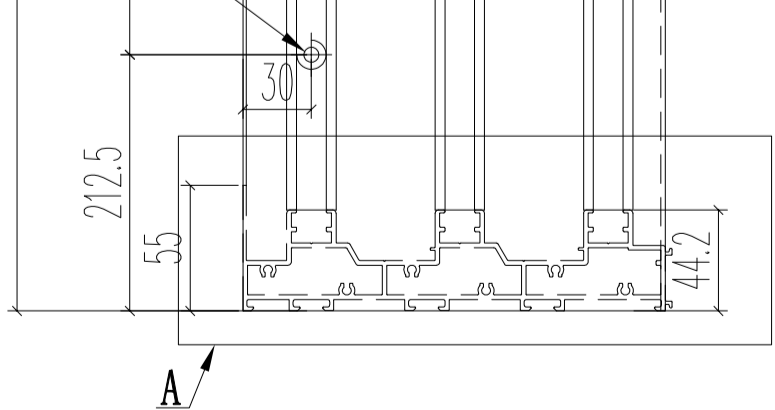


名稱	趟門右邊框	制圖	JASON 2020.09.26	修改	A	
材料	X85879	復核	WHS	日期	2020.12.11	
顏色	UCT806812XL-3	批准		圖號	SD03-02	

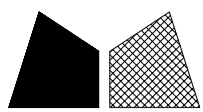


美特鋁質 有限公司
MIDI Aluminium Fabricator Ltd.

窗號	L (MM)	數量 (支)	備註
W6/T3B	2540	1	

工程號	J852	地盤	亞皆老街
-----	------	----	------

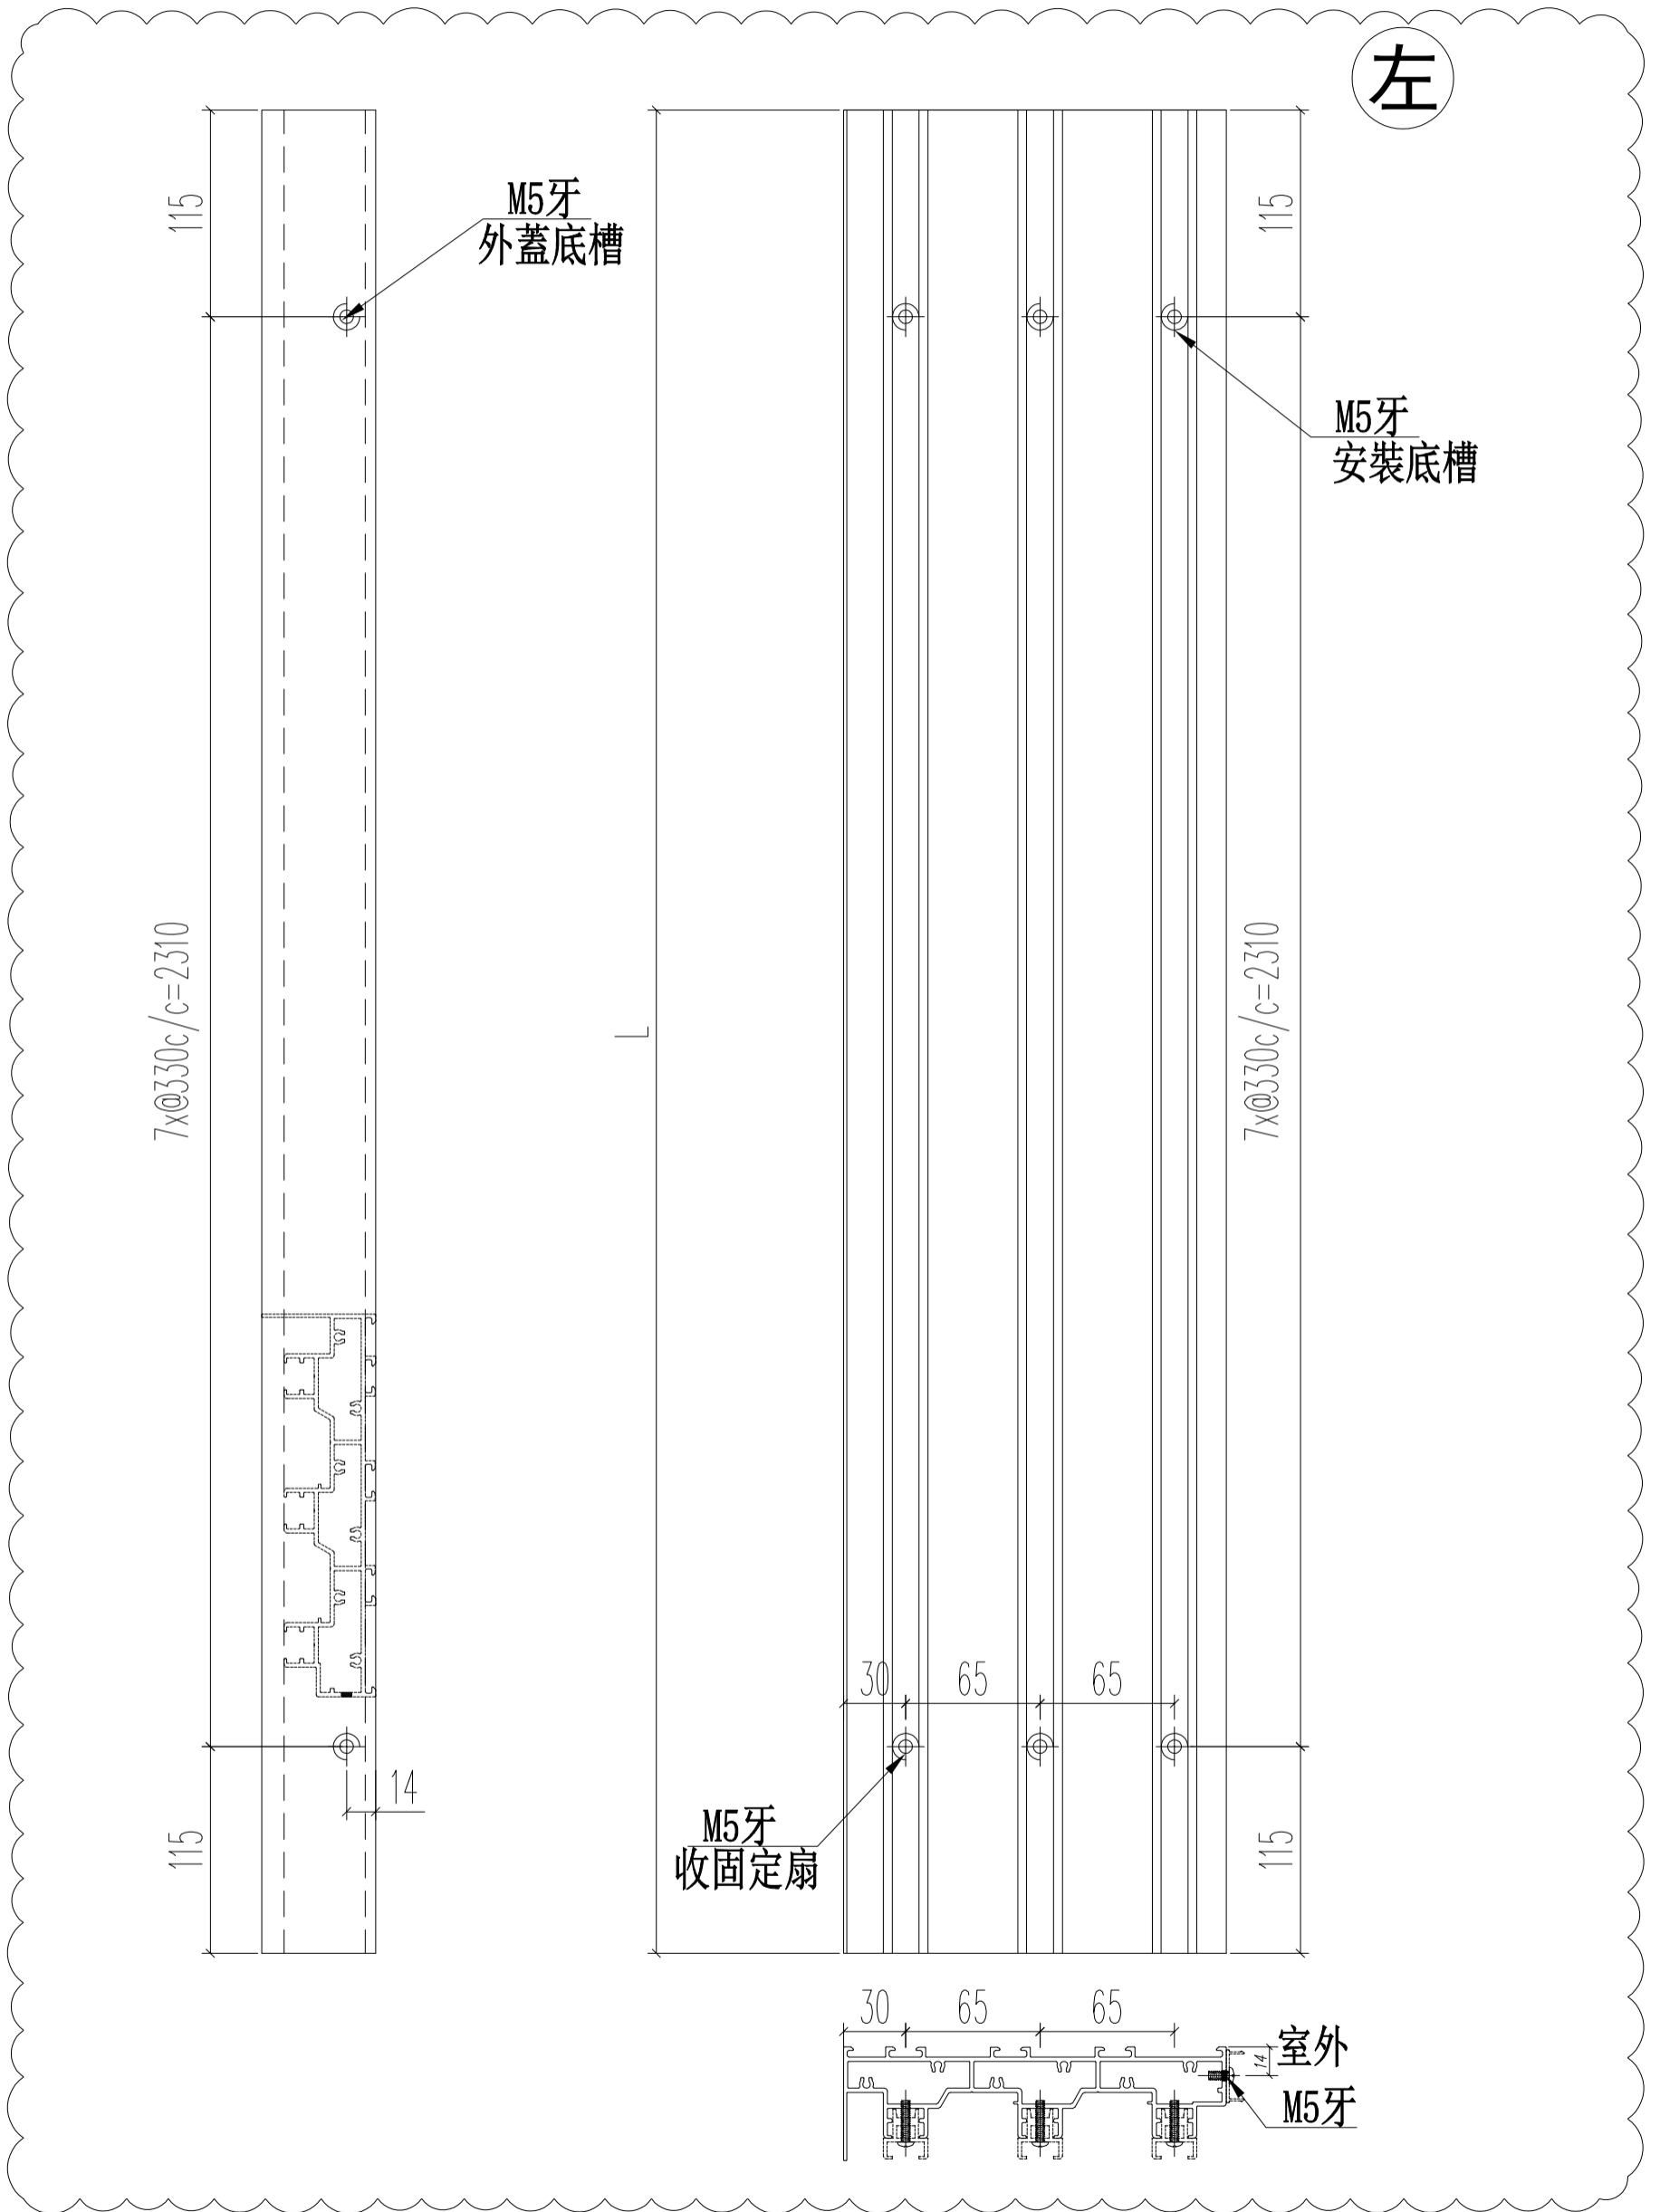


名稱	趟門頂框料	制圖	JASON 2020.09.26	修改	A	
材料	X85880	復核	WHS	日期	2020.12.11	
顏色	UCT806812XL-3	批准		圖號	SD03-03	

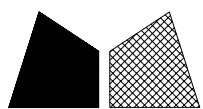


美特鋁質 有限公司
MIDI Aluminium Fabricator Ltd.

窗號	L (MM)	數量 (支)	備註
W6/T3B	2540	1	

工程號	J852	地盤	亞皆老街
-----	------	----	------

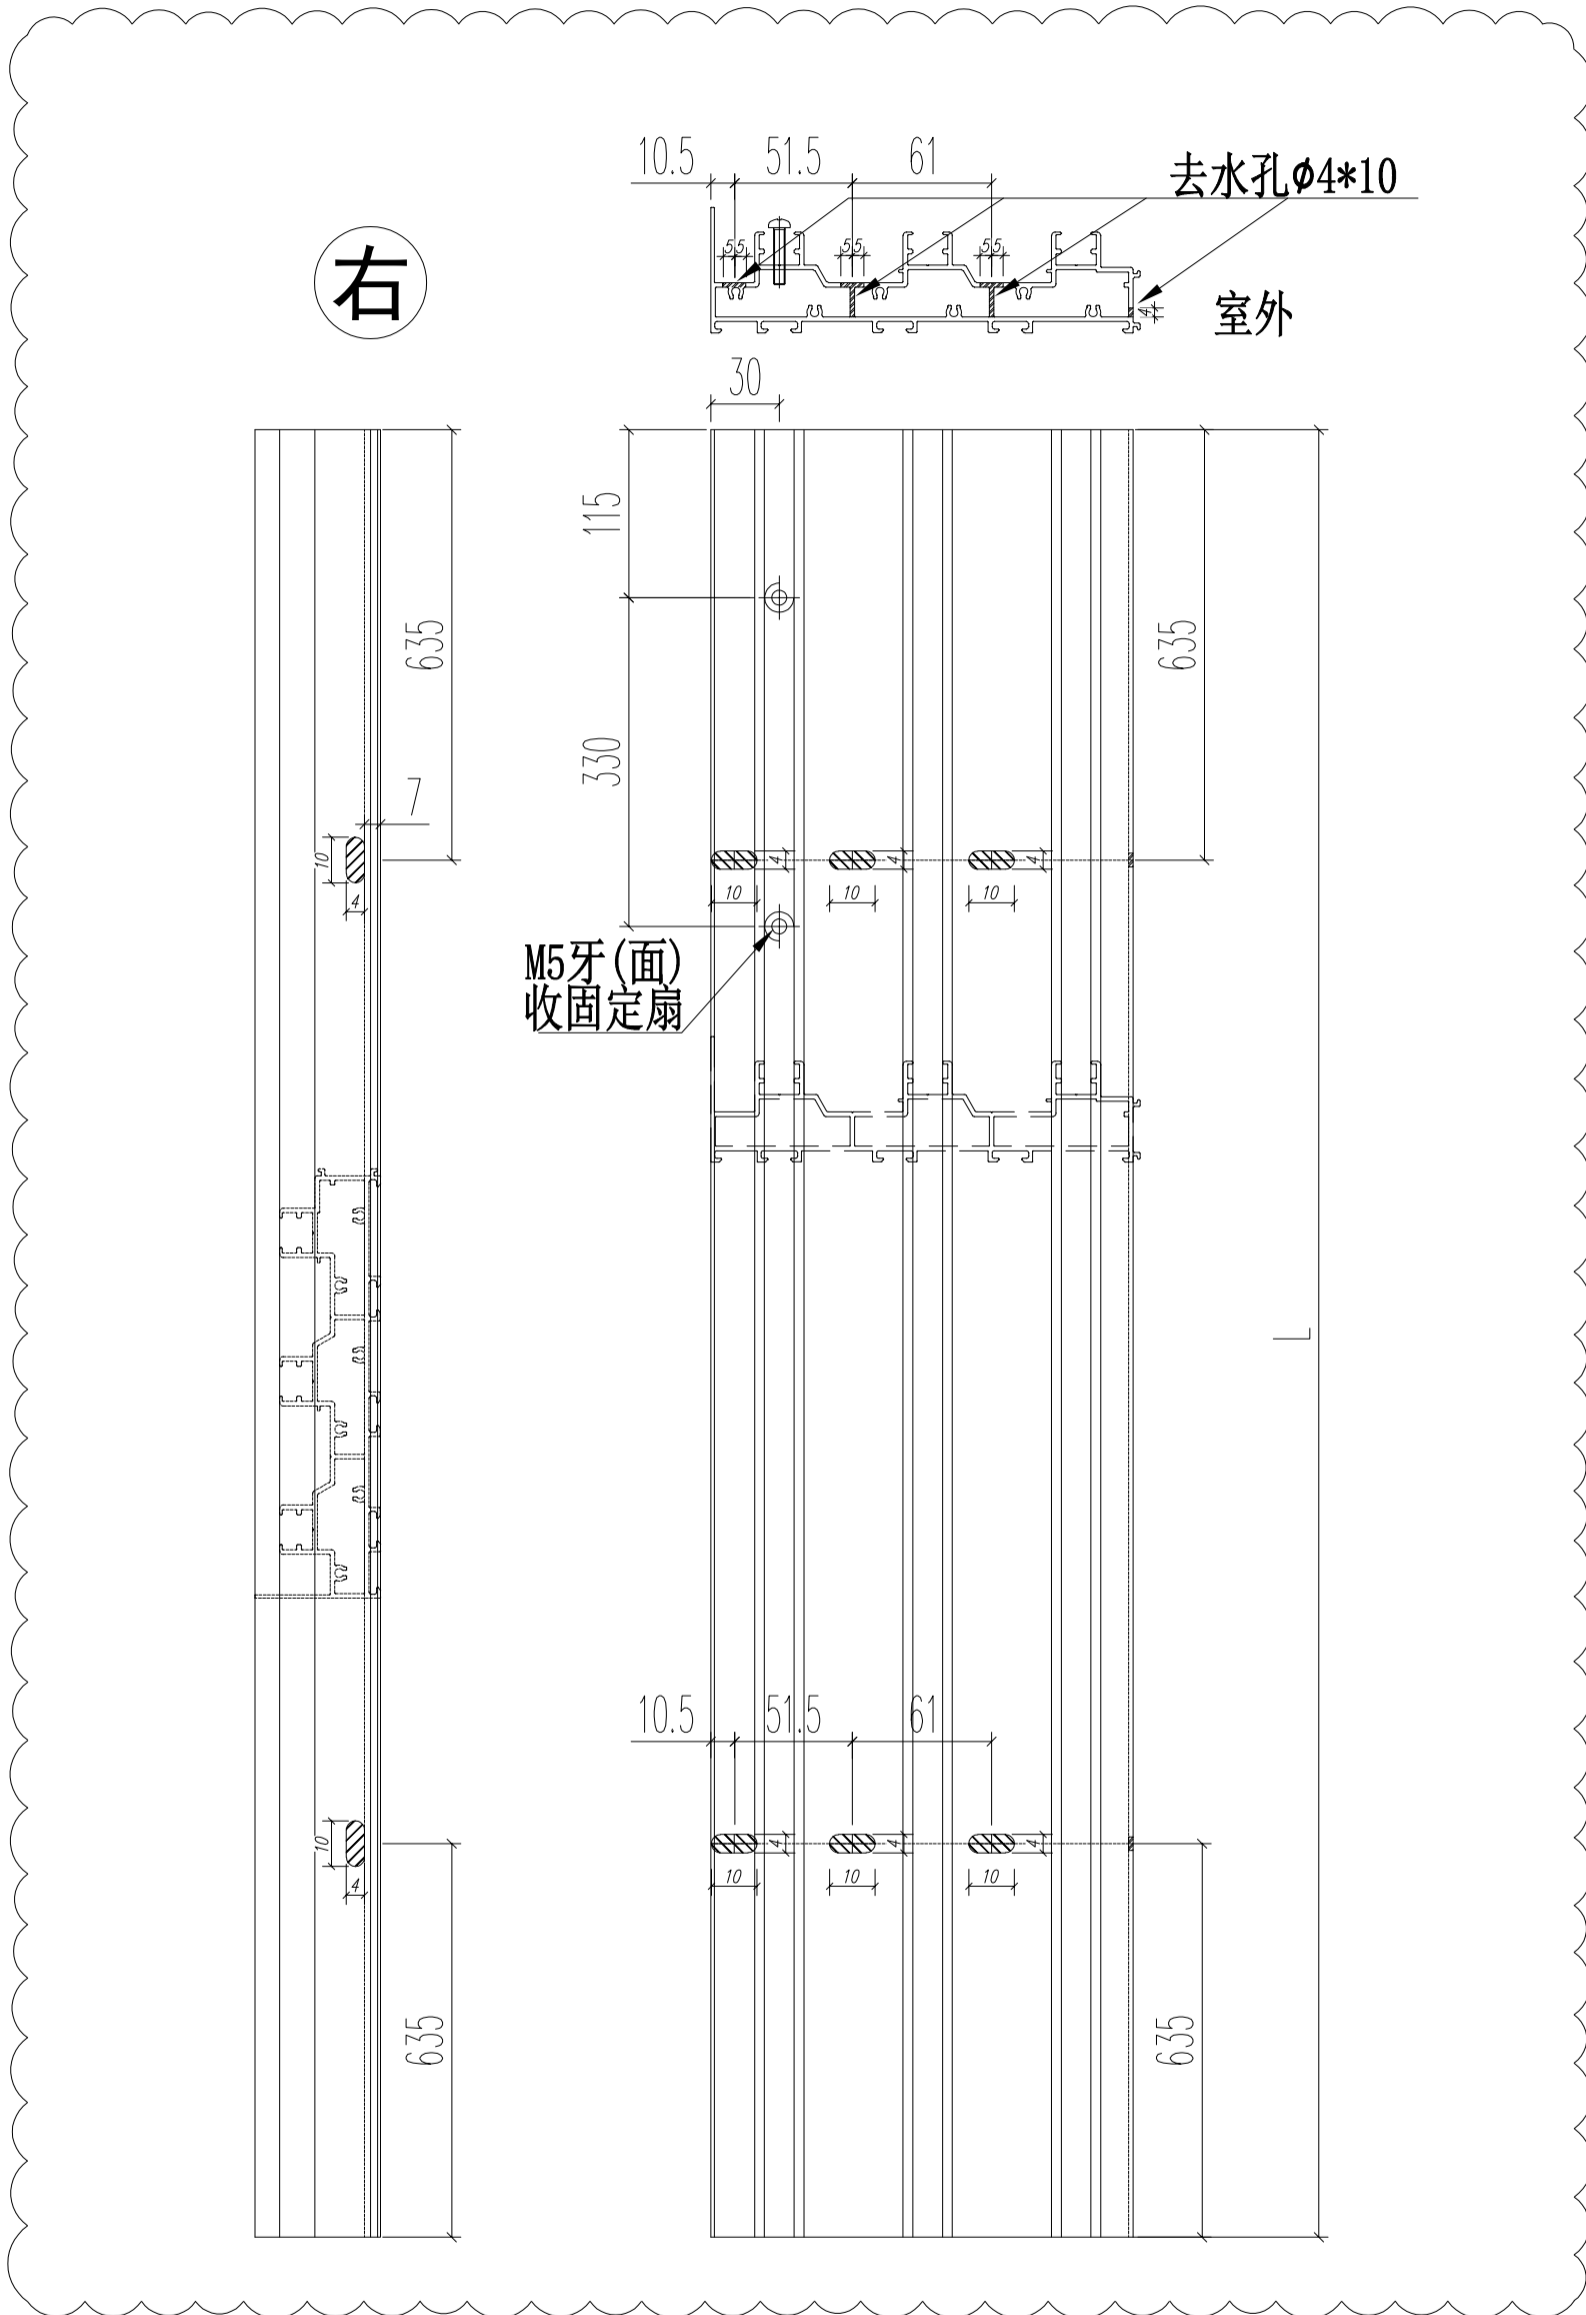

名稱	趟門底框料	制圖	JASON 2020.09.26	修改	A		
材料	X85881	復核	WHS	日期	2020.12.11		
顏色	UCT806812XL-3	批准		圖號	SD03-04		

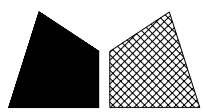


美特鋁質 有限公司
MIDI Aluminium Fabricator Ltd.


窗號	L (MM)	數量 (支)	備註
W6/T3B	2600	1	

工程號 J852 地盤 亞皆老街

新增圖

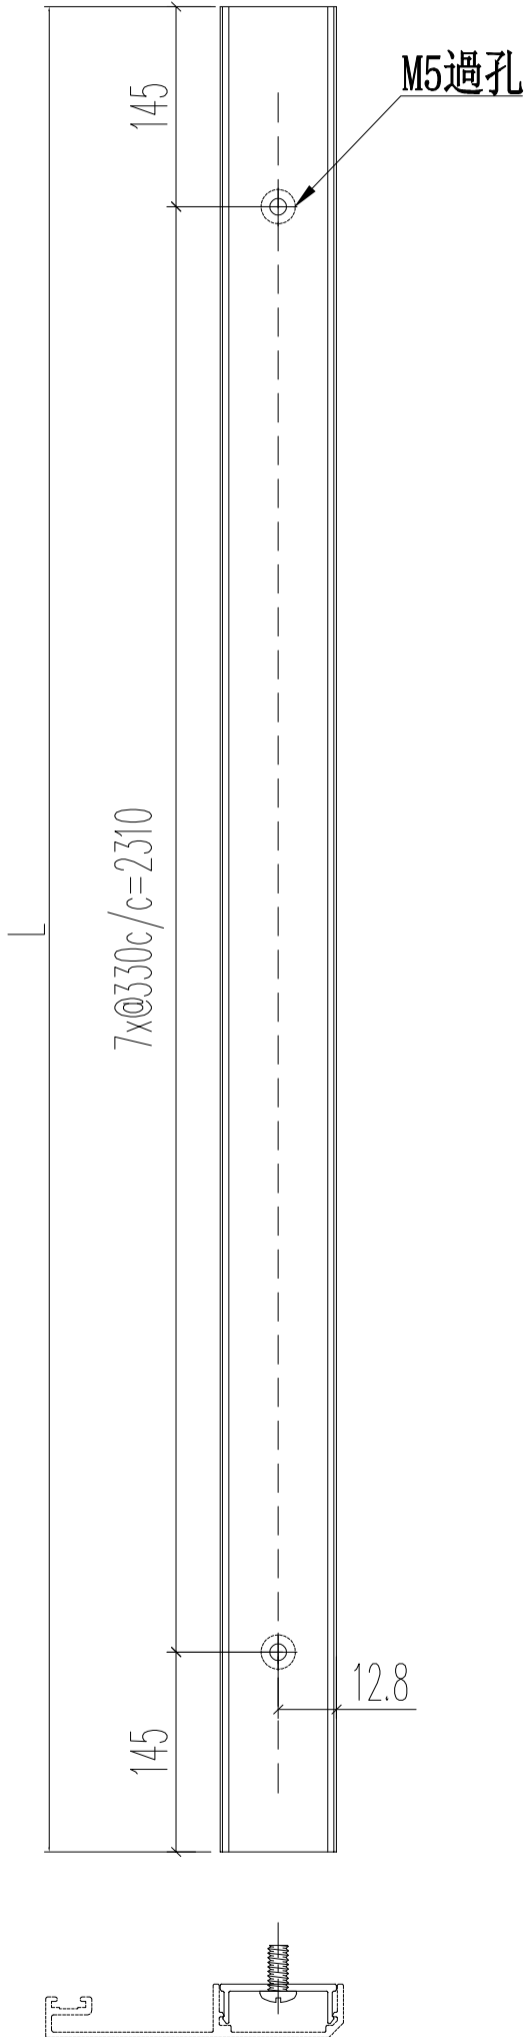


名稱	趟門頂外蓋底座	制圖	JASON 2020.09.26	修改	-		
材料	X85886	復核	WHS	日期	-		
顏色	MILL	批准		圖號	SD03-05		

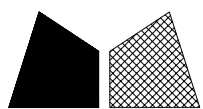


美特鋁質 有限公司
MIDI Aluminium Fabricator Ltd.

工程號 J852 地盤 亞皆老街

窗號	L (MM)	數量 (支)	備註
W6/T3B	2510	3	

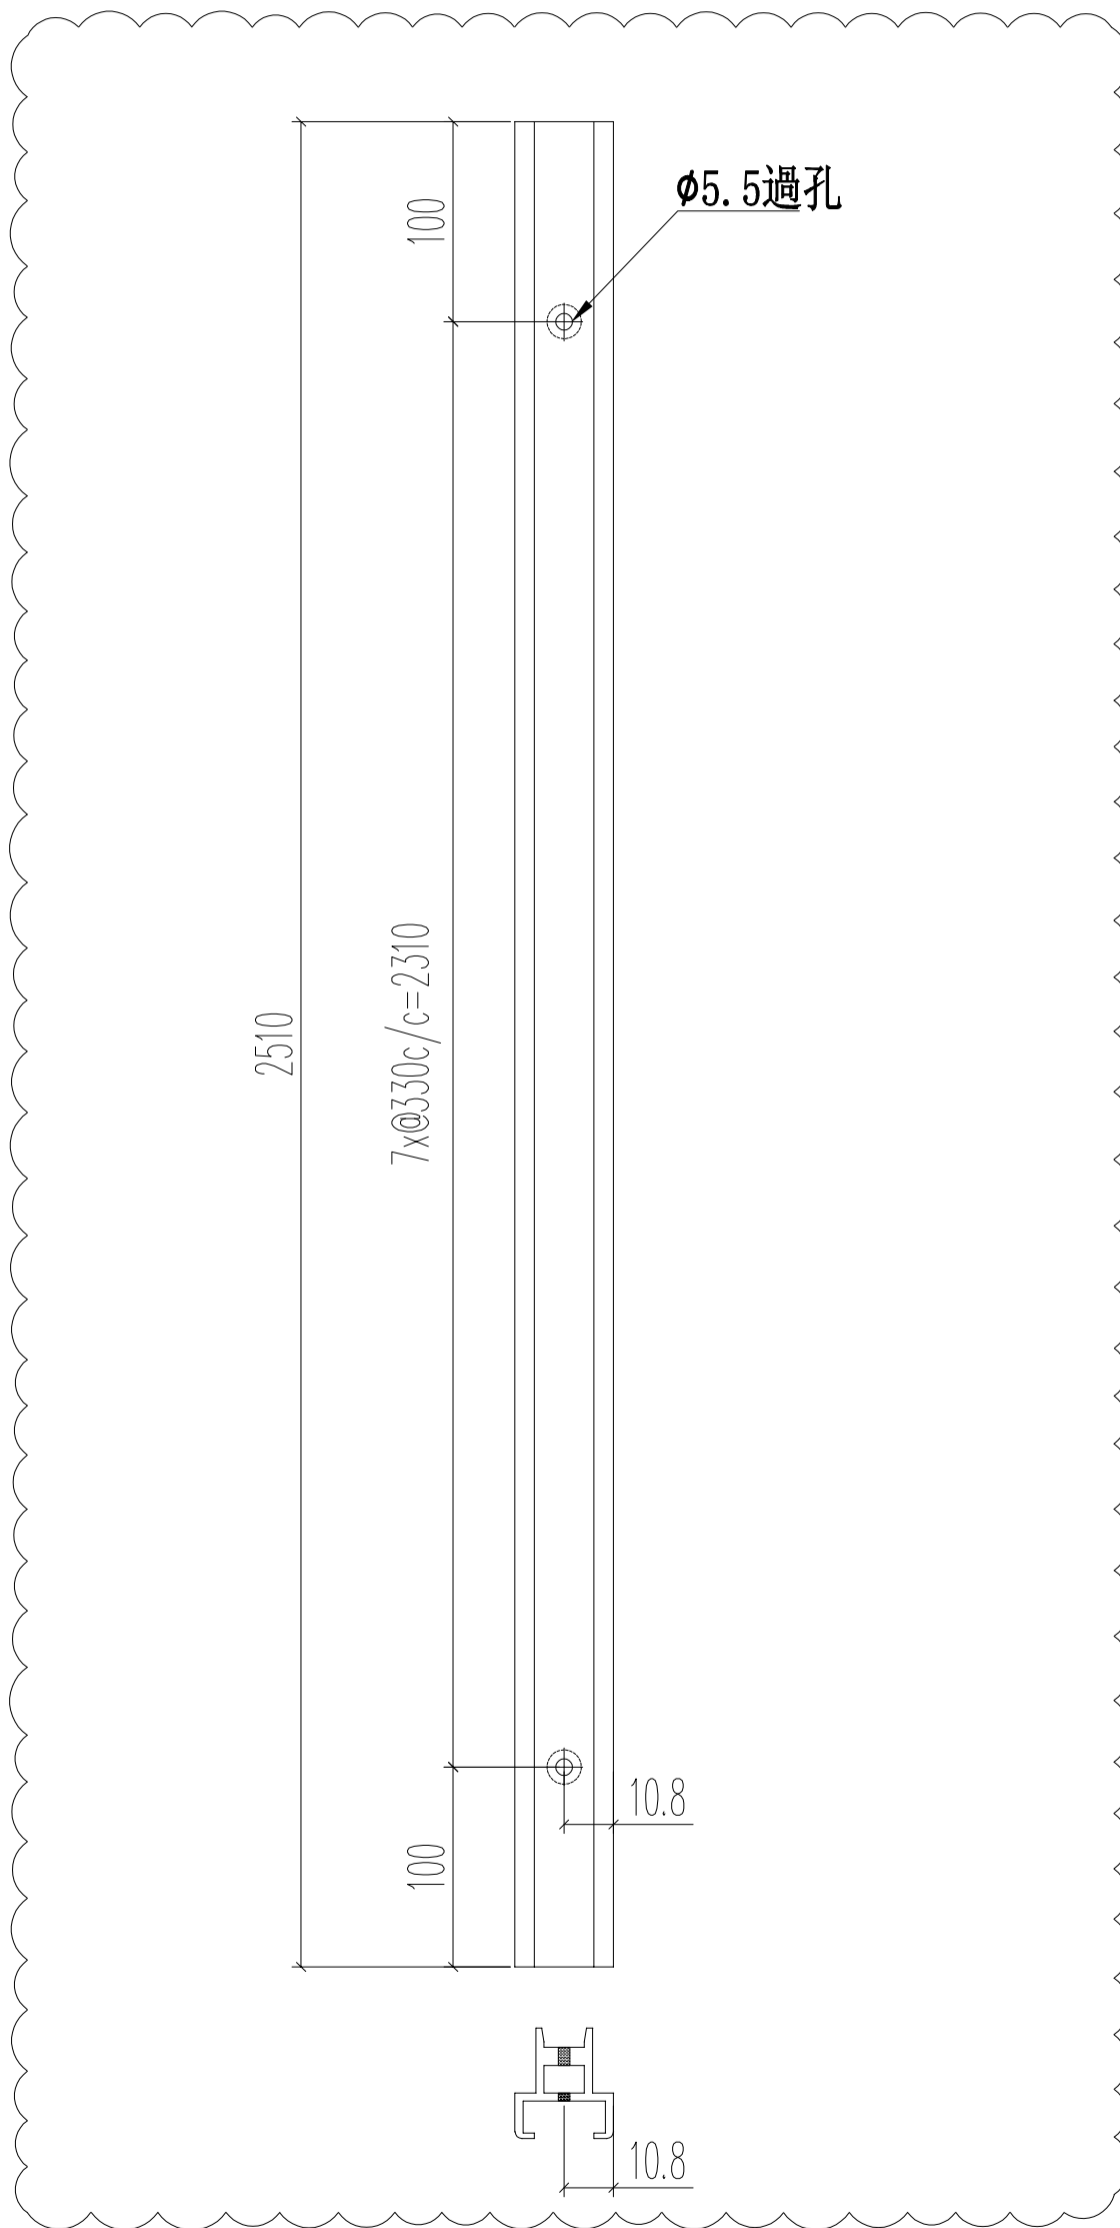

名稱	趟門頂外蓋底座	制圖	JASON 2020.09.26	修改	A		
材料	X85887	復核	WHS	日期	2020.12.11		
顏色	UCT806812XL-3	批准		圖號	SD03-06		



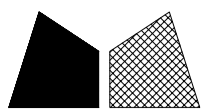


美特鋁質 有限公司
MIDI Aluminium Fabricator Ltd.


工程號 J852 地盤 亞皆老街

窗號	L (MM)	數量 (支)	備註
W6/T3B	2539	2	

新增圖

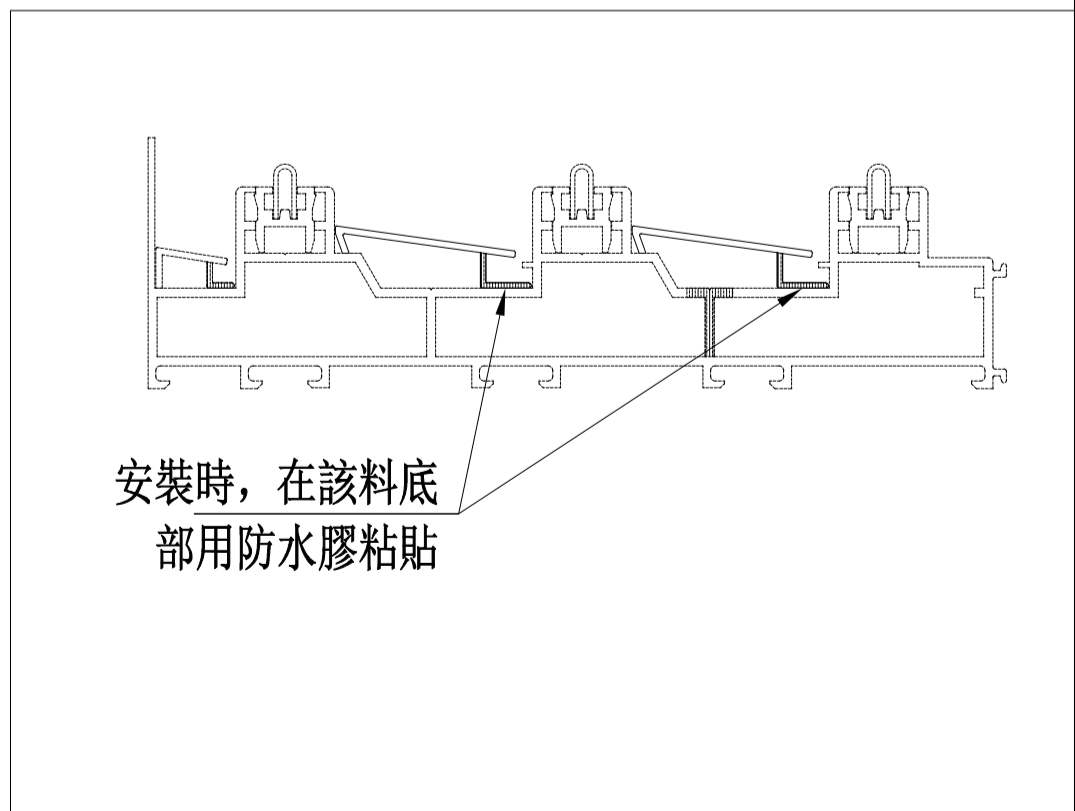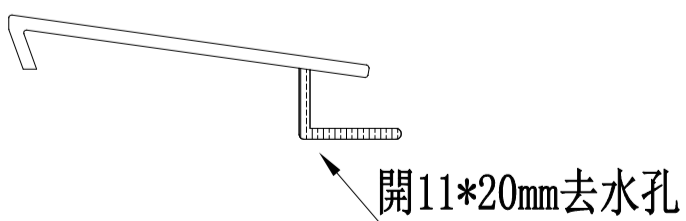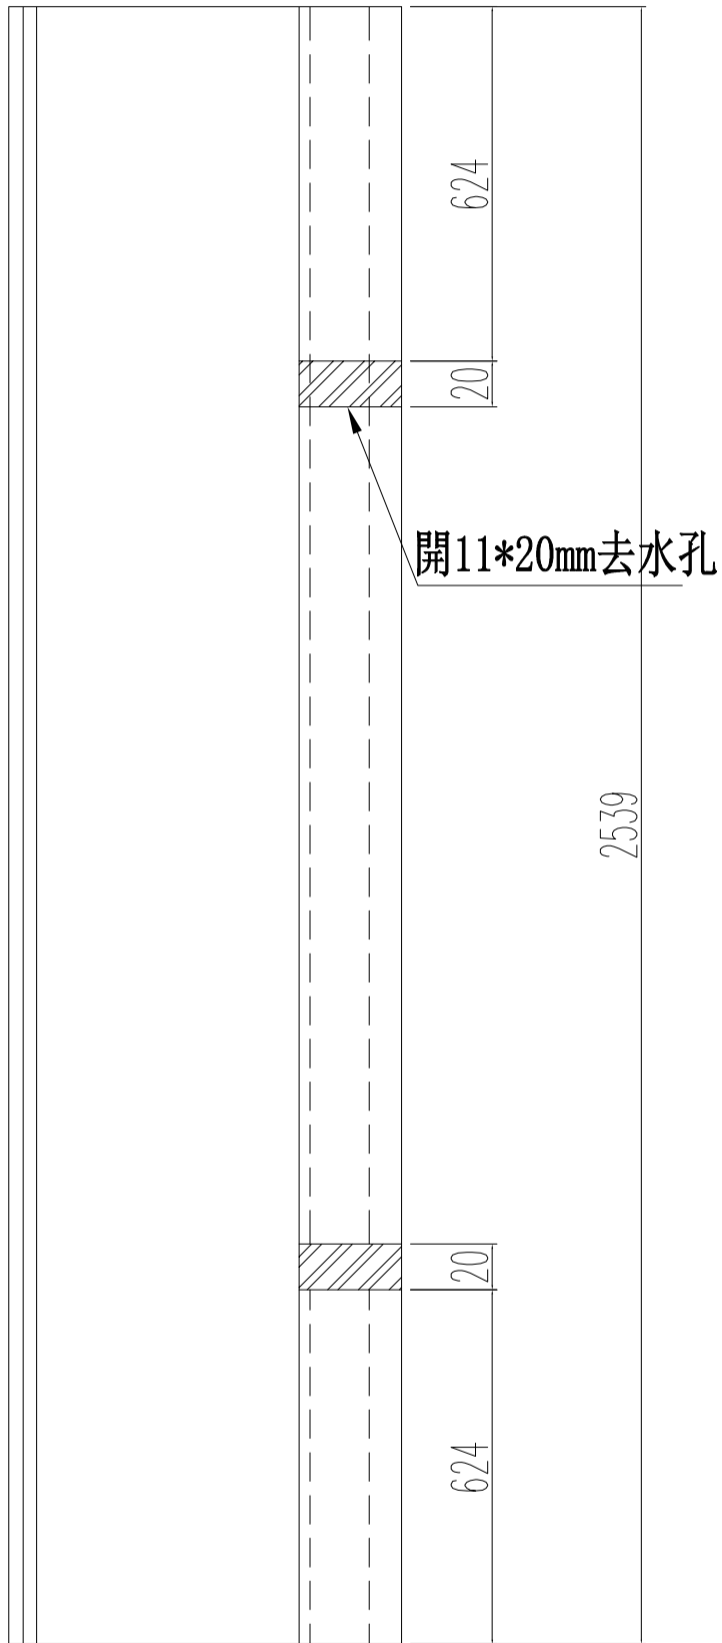

名稱	趟門底橫防水蓋1	制圖	JASON	2020.09.26	修改	-	
材料	X85888	復核	WHS		日期	-	
顏色	UCT806812XL-3	批准			圖號	SD03-07	



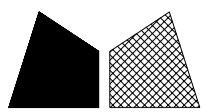


美特鋁質 有限公司
MIDI Aluminium Fabricator Ltd.


窗號	L (MM)	數量 (支)	備註
W6/T3B	2539	1	

工程號	J852	地盤	亞皆老街
-----	------	----	------

新增圖

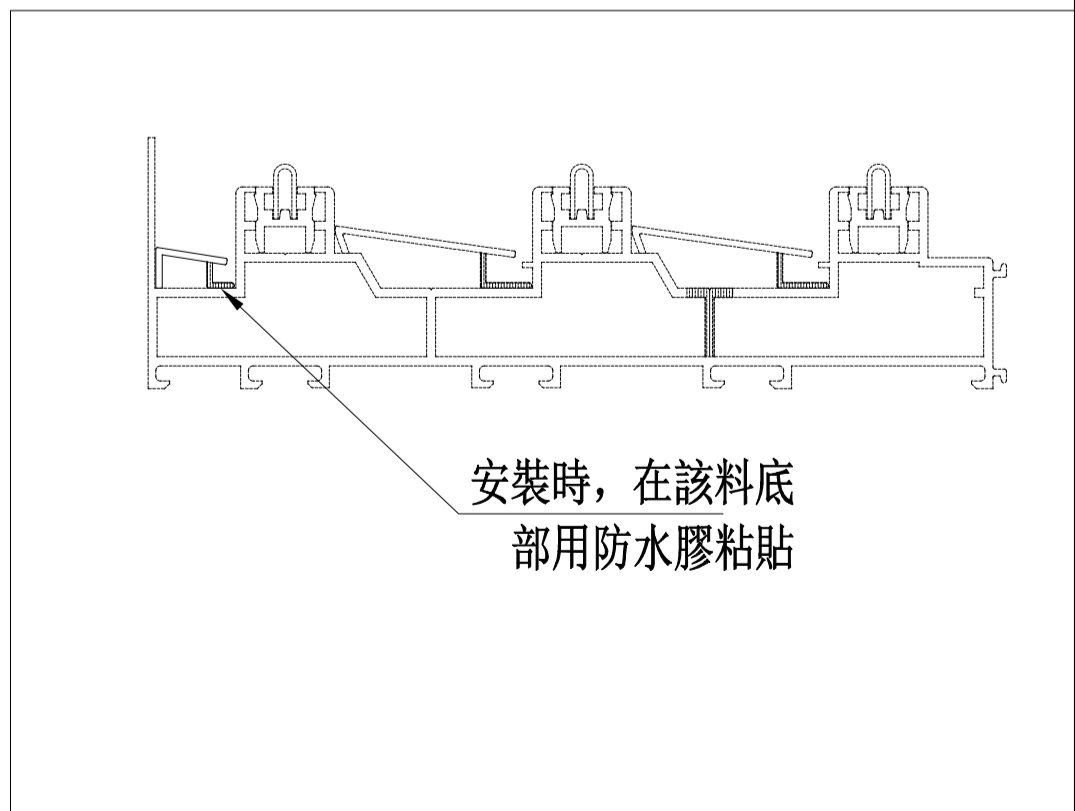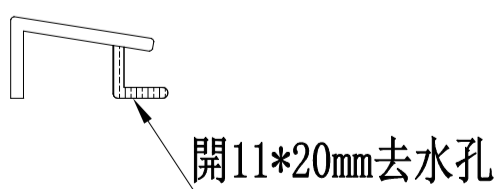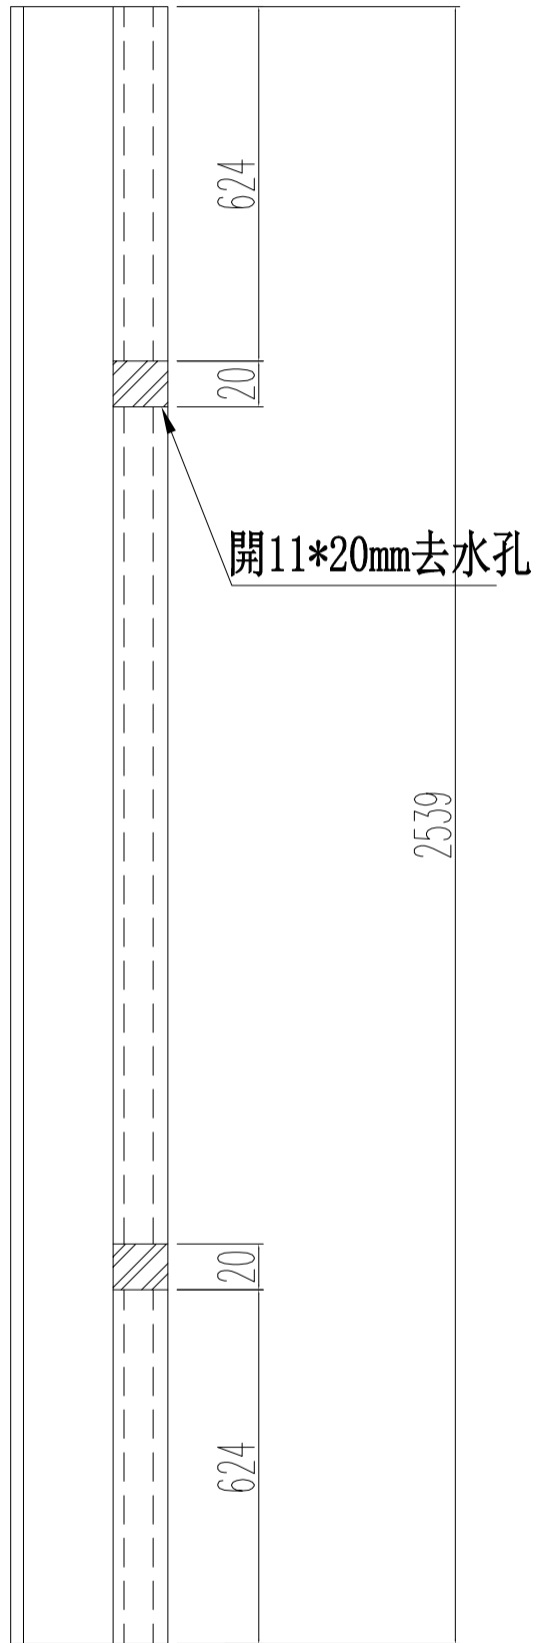

名稱	趟門底橫防水蓋2	制圖	JASON	2020.09.26	修改	-	
材料	X85889	復核	WHS		日期	-	
顏色	UCT806812XL-3	批准			圖號	SD03-08	


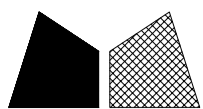


美特鋁質 有限公司
MIDI Aluminium Fabricator Ltd.


窗號	L (MM)	數量 (支)	備註
W6/T3B	2425	1	

工程號	J852	地盤	亞皆老街
-----	------	----	------

頂

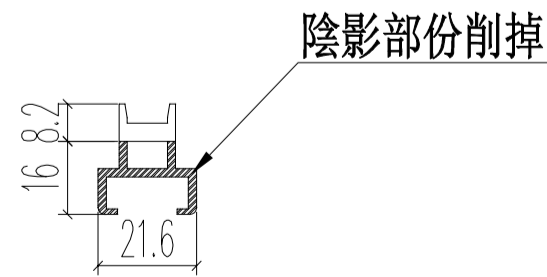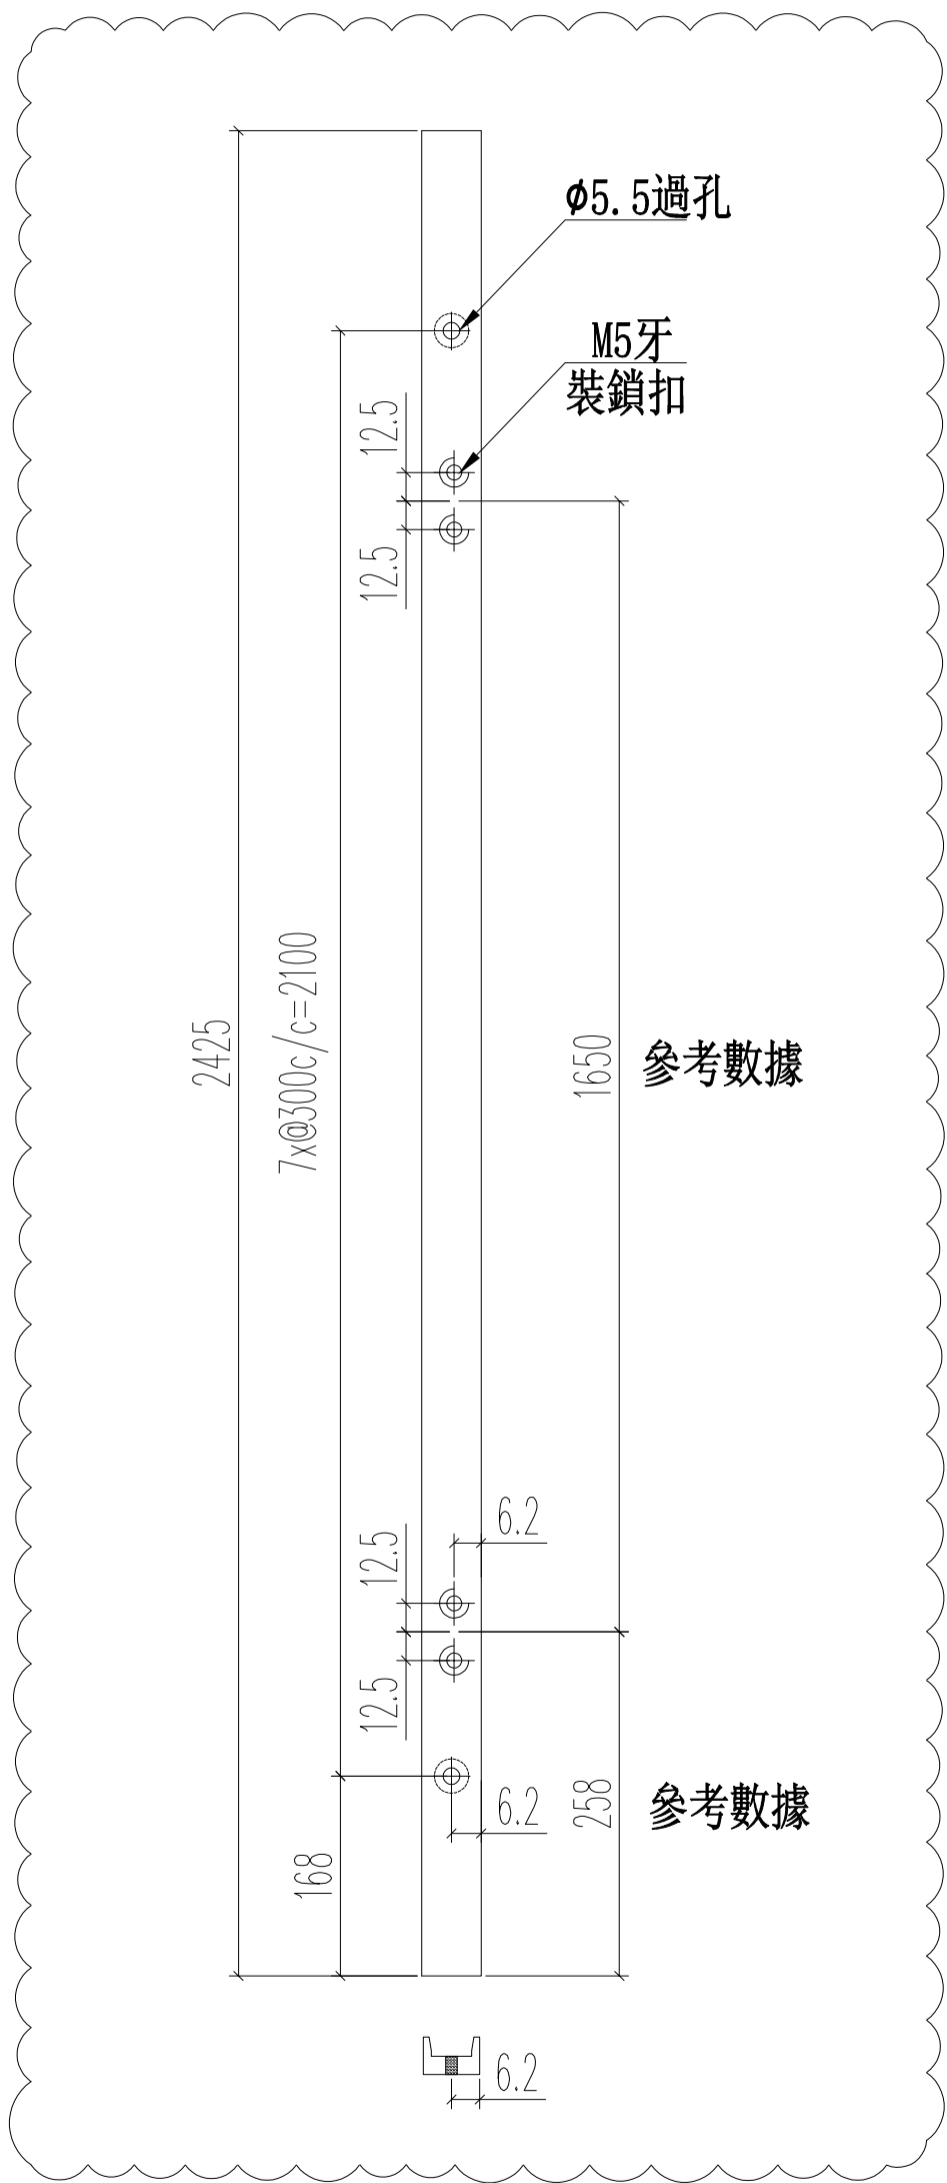

名稱	趟門企外蓋底座	制圖	JASON 2020.09.26	修改	A		
材料	用X85887 削成	復核	WHS	日期	2020.12.11		
顏色	UCT806812XL-3	批准		圖號	SD03-09		



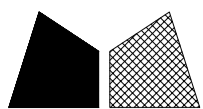


美特鋁質 有限公司
MIDI Aluminium Fabricator Ltd.


窗號	L (MM)	數量 (支)	備註
W6/T3B	2600	1	

工程號 J852 地盤 亞皆老街

新增圖

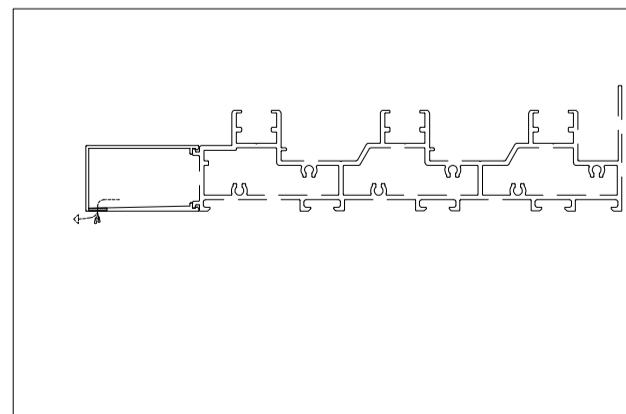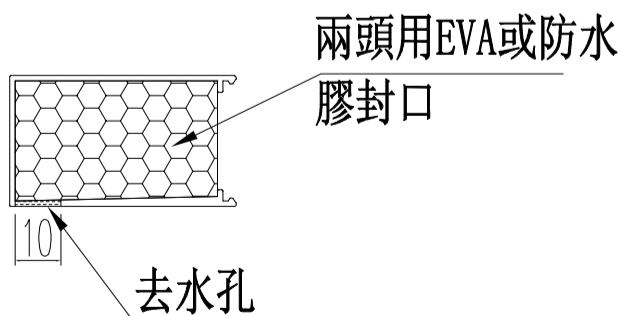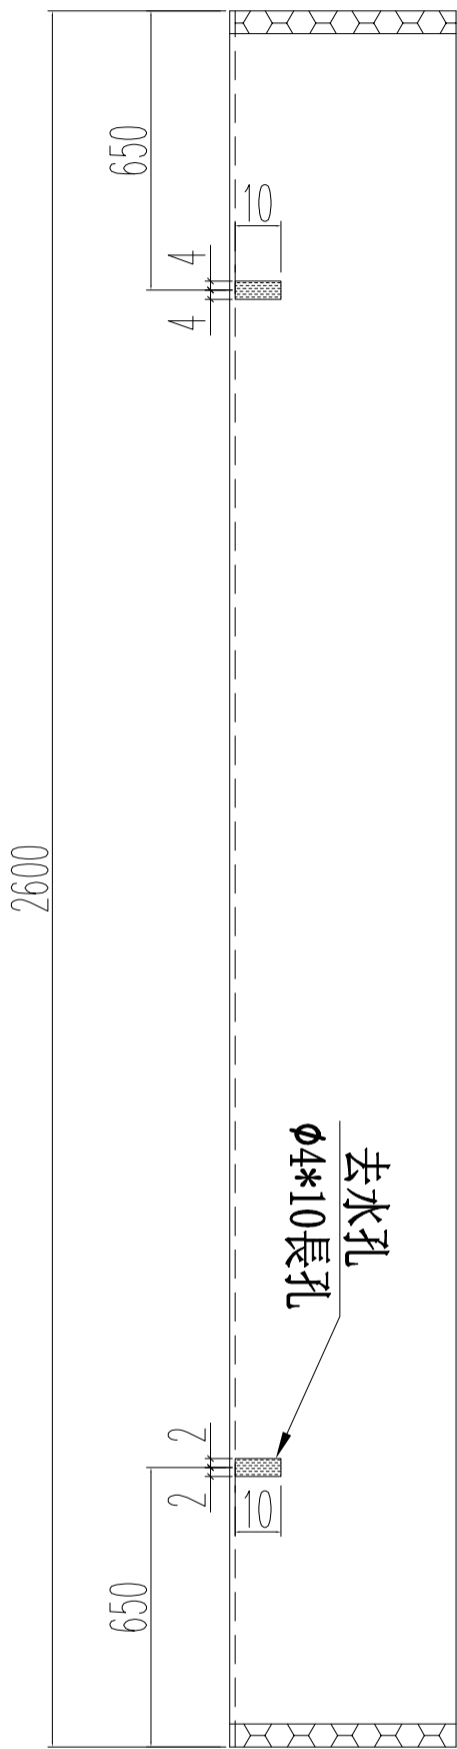

名稱	趟門底外蓋	制圖	JASON 2020.09.26	修改	-		
材料	X85878	復核	WHS	日期	-		
顏色	UCT806812XL-3	批准		圖號	SD03-10		


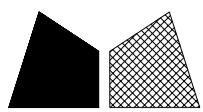


美特鋁質 有限公司
MIDI Aluminium Fabricator Ltd.


窗號	L (MM)	數量 (支)	備註
W6/T3B	2510	2	

工程號	J852	地盤	亞皆老街
-----	------	----	------

新增圖

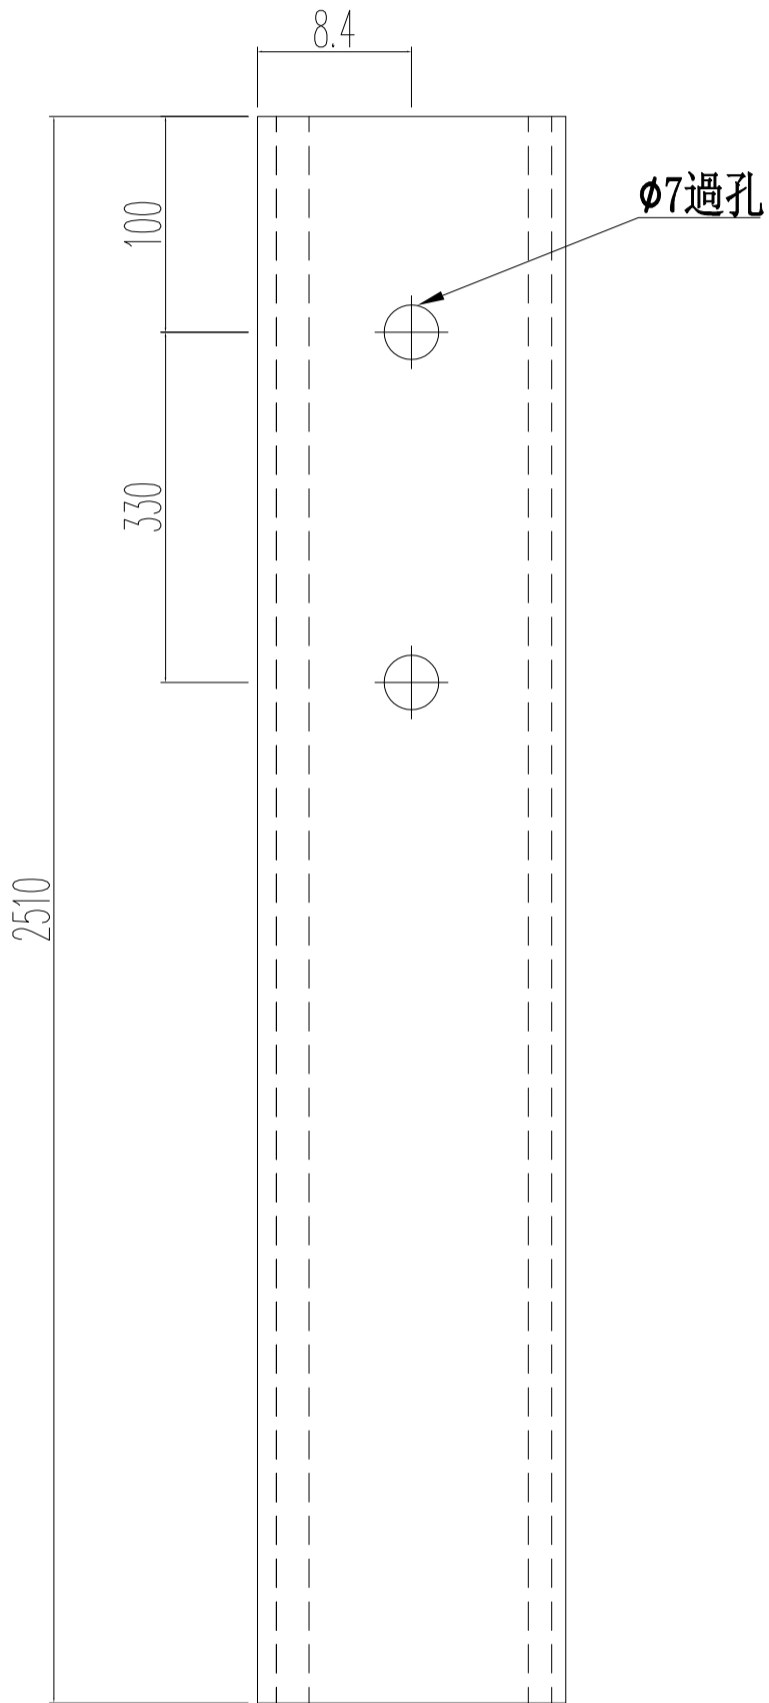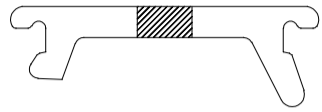


名稱	趟門橫頂底蓋	制圖	JASON	2020.09.26	修改	-	
材料	X85913	復核	WHS		日期	-	
顏色	UCT806812XL-3	批准			圖號	SD03-11	

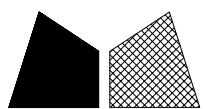


窗號	L (MM)	數量 (支)	備註
W6/T3B	2440	1	

工程號	J852	地盤	亞皆老街
-----	------	----	------

頂

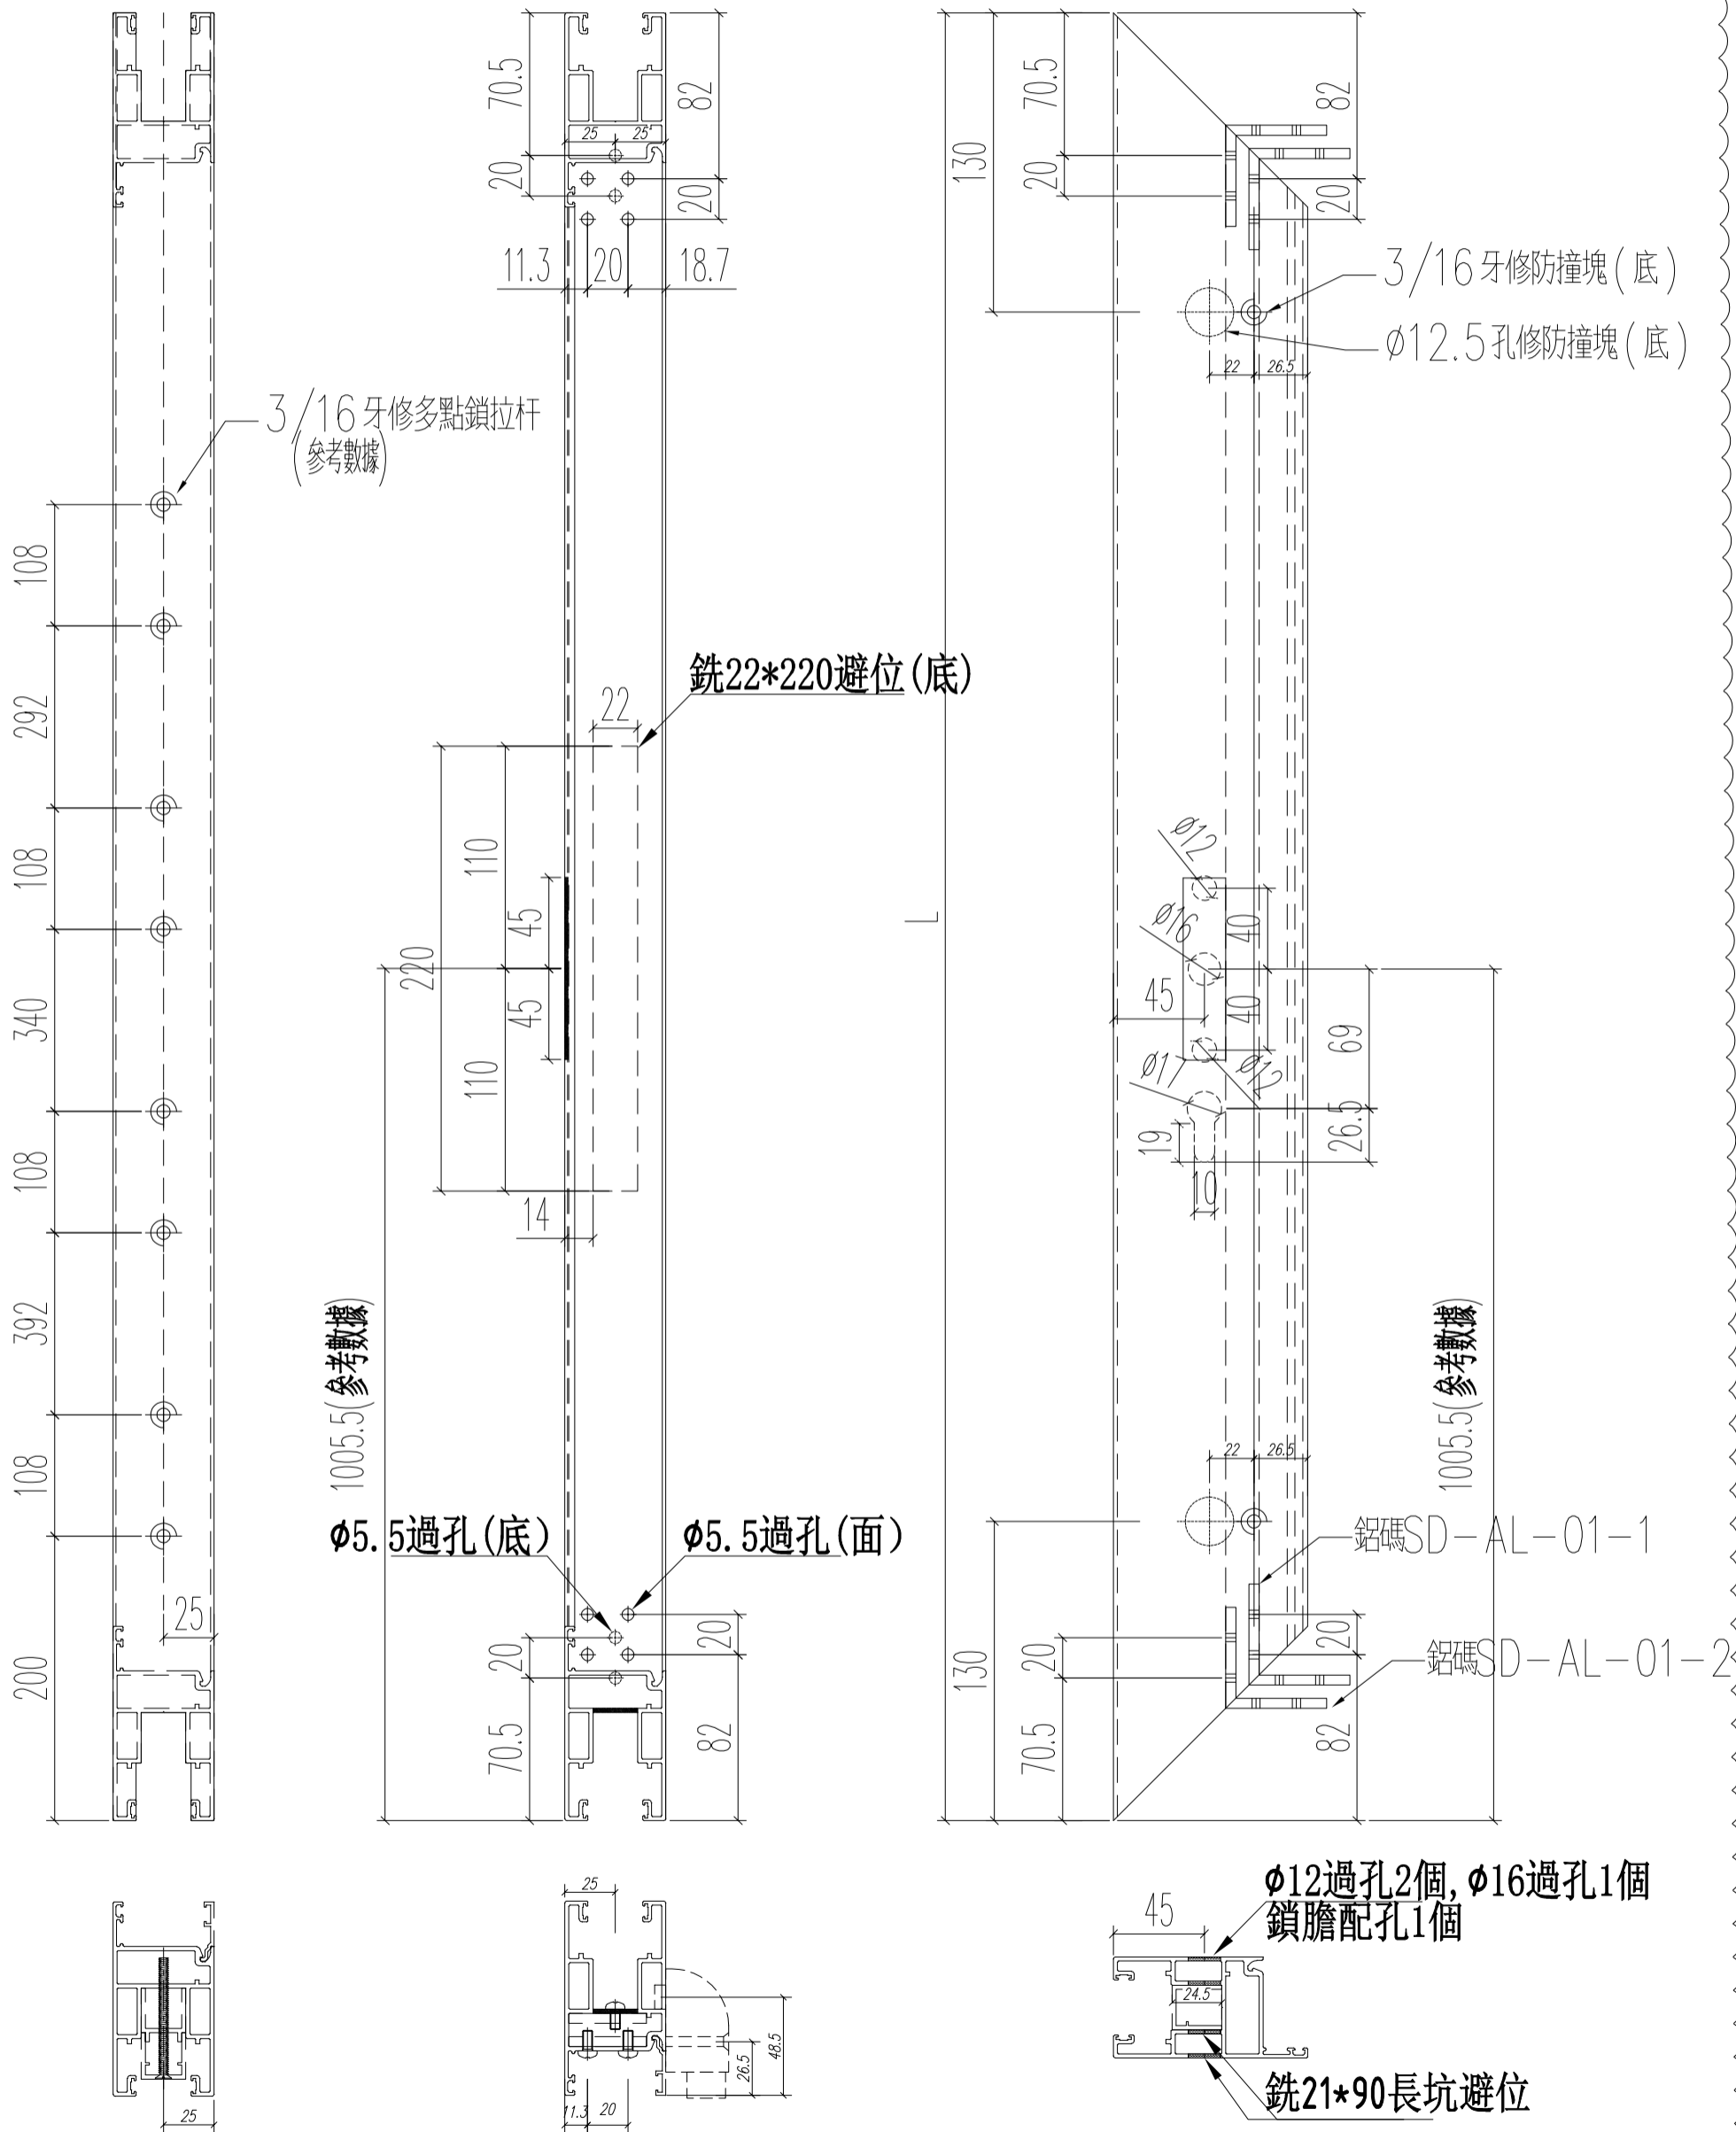


名稱	趟門門扇企料	制圖	JASON 2020.09.26	修改	A	
材料	X85882	復核	WHS	日期	2020.12.11	
顏色	UCT806812XL-3	批准		圖號	SD03-D01	

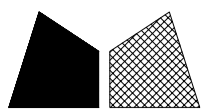


窗號	L (MM)	數量 (支)	備註
W6/T3B	2440	1	

工程號	J852	地盤	亞皆老街
-----	------	----	------

頂

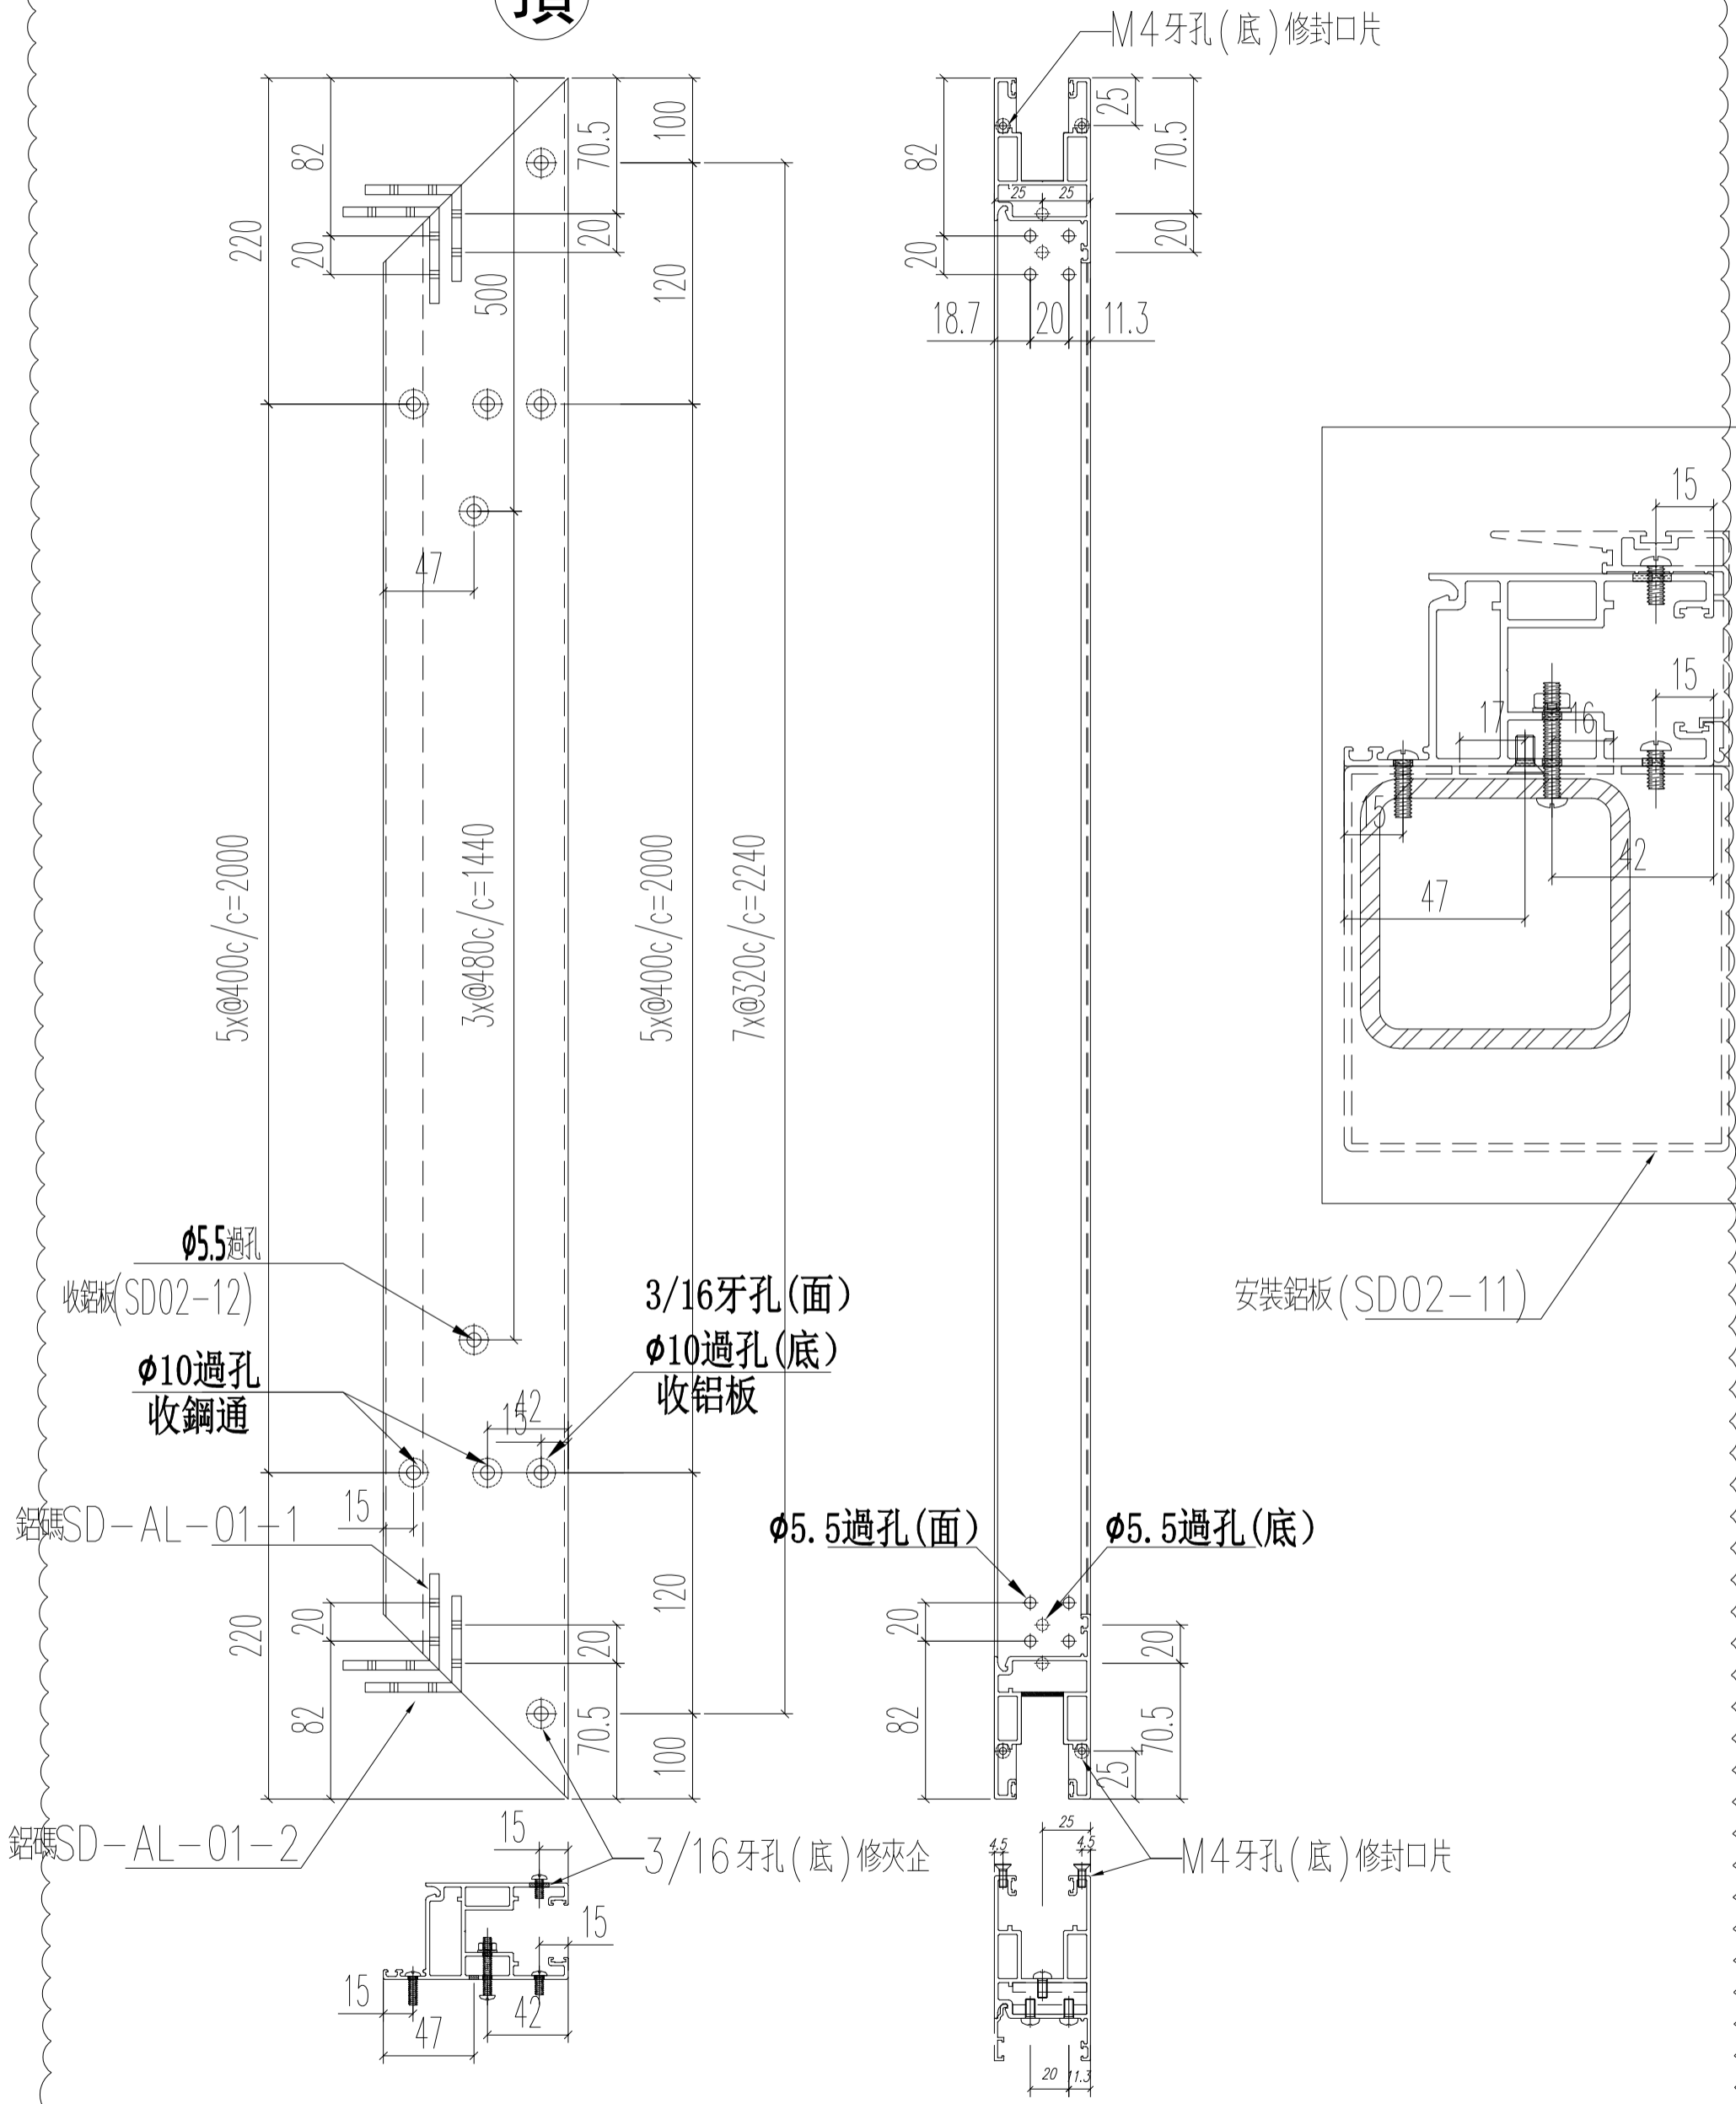


名稱	趟門門扇企料	制圖	JASON 2020.09.26	修改	A	
材料	X85882	復核	WHS	日期	2020.12.11	
顏色	UCT806812XL-3	批准		圖號	SD03-02	

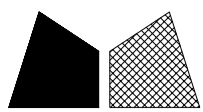


窗號	L (MM)	數量 (支)	備註
W6/T3B	2440	1	

工程號	J852	地盤	亞皆老街
-----	------	----	------

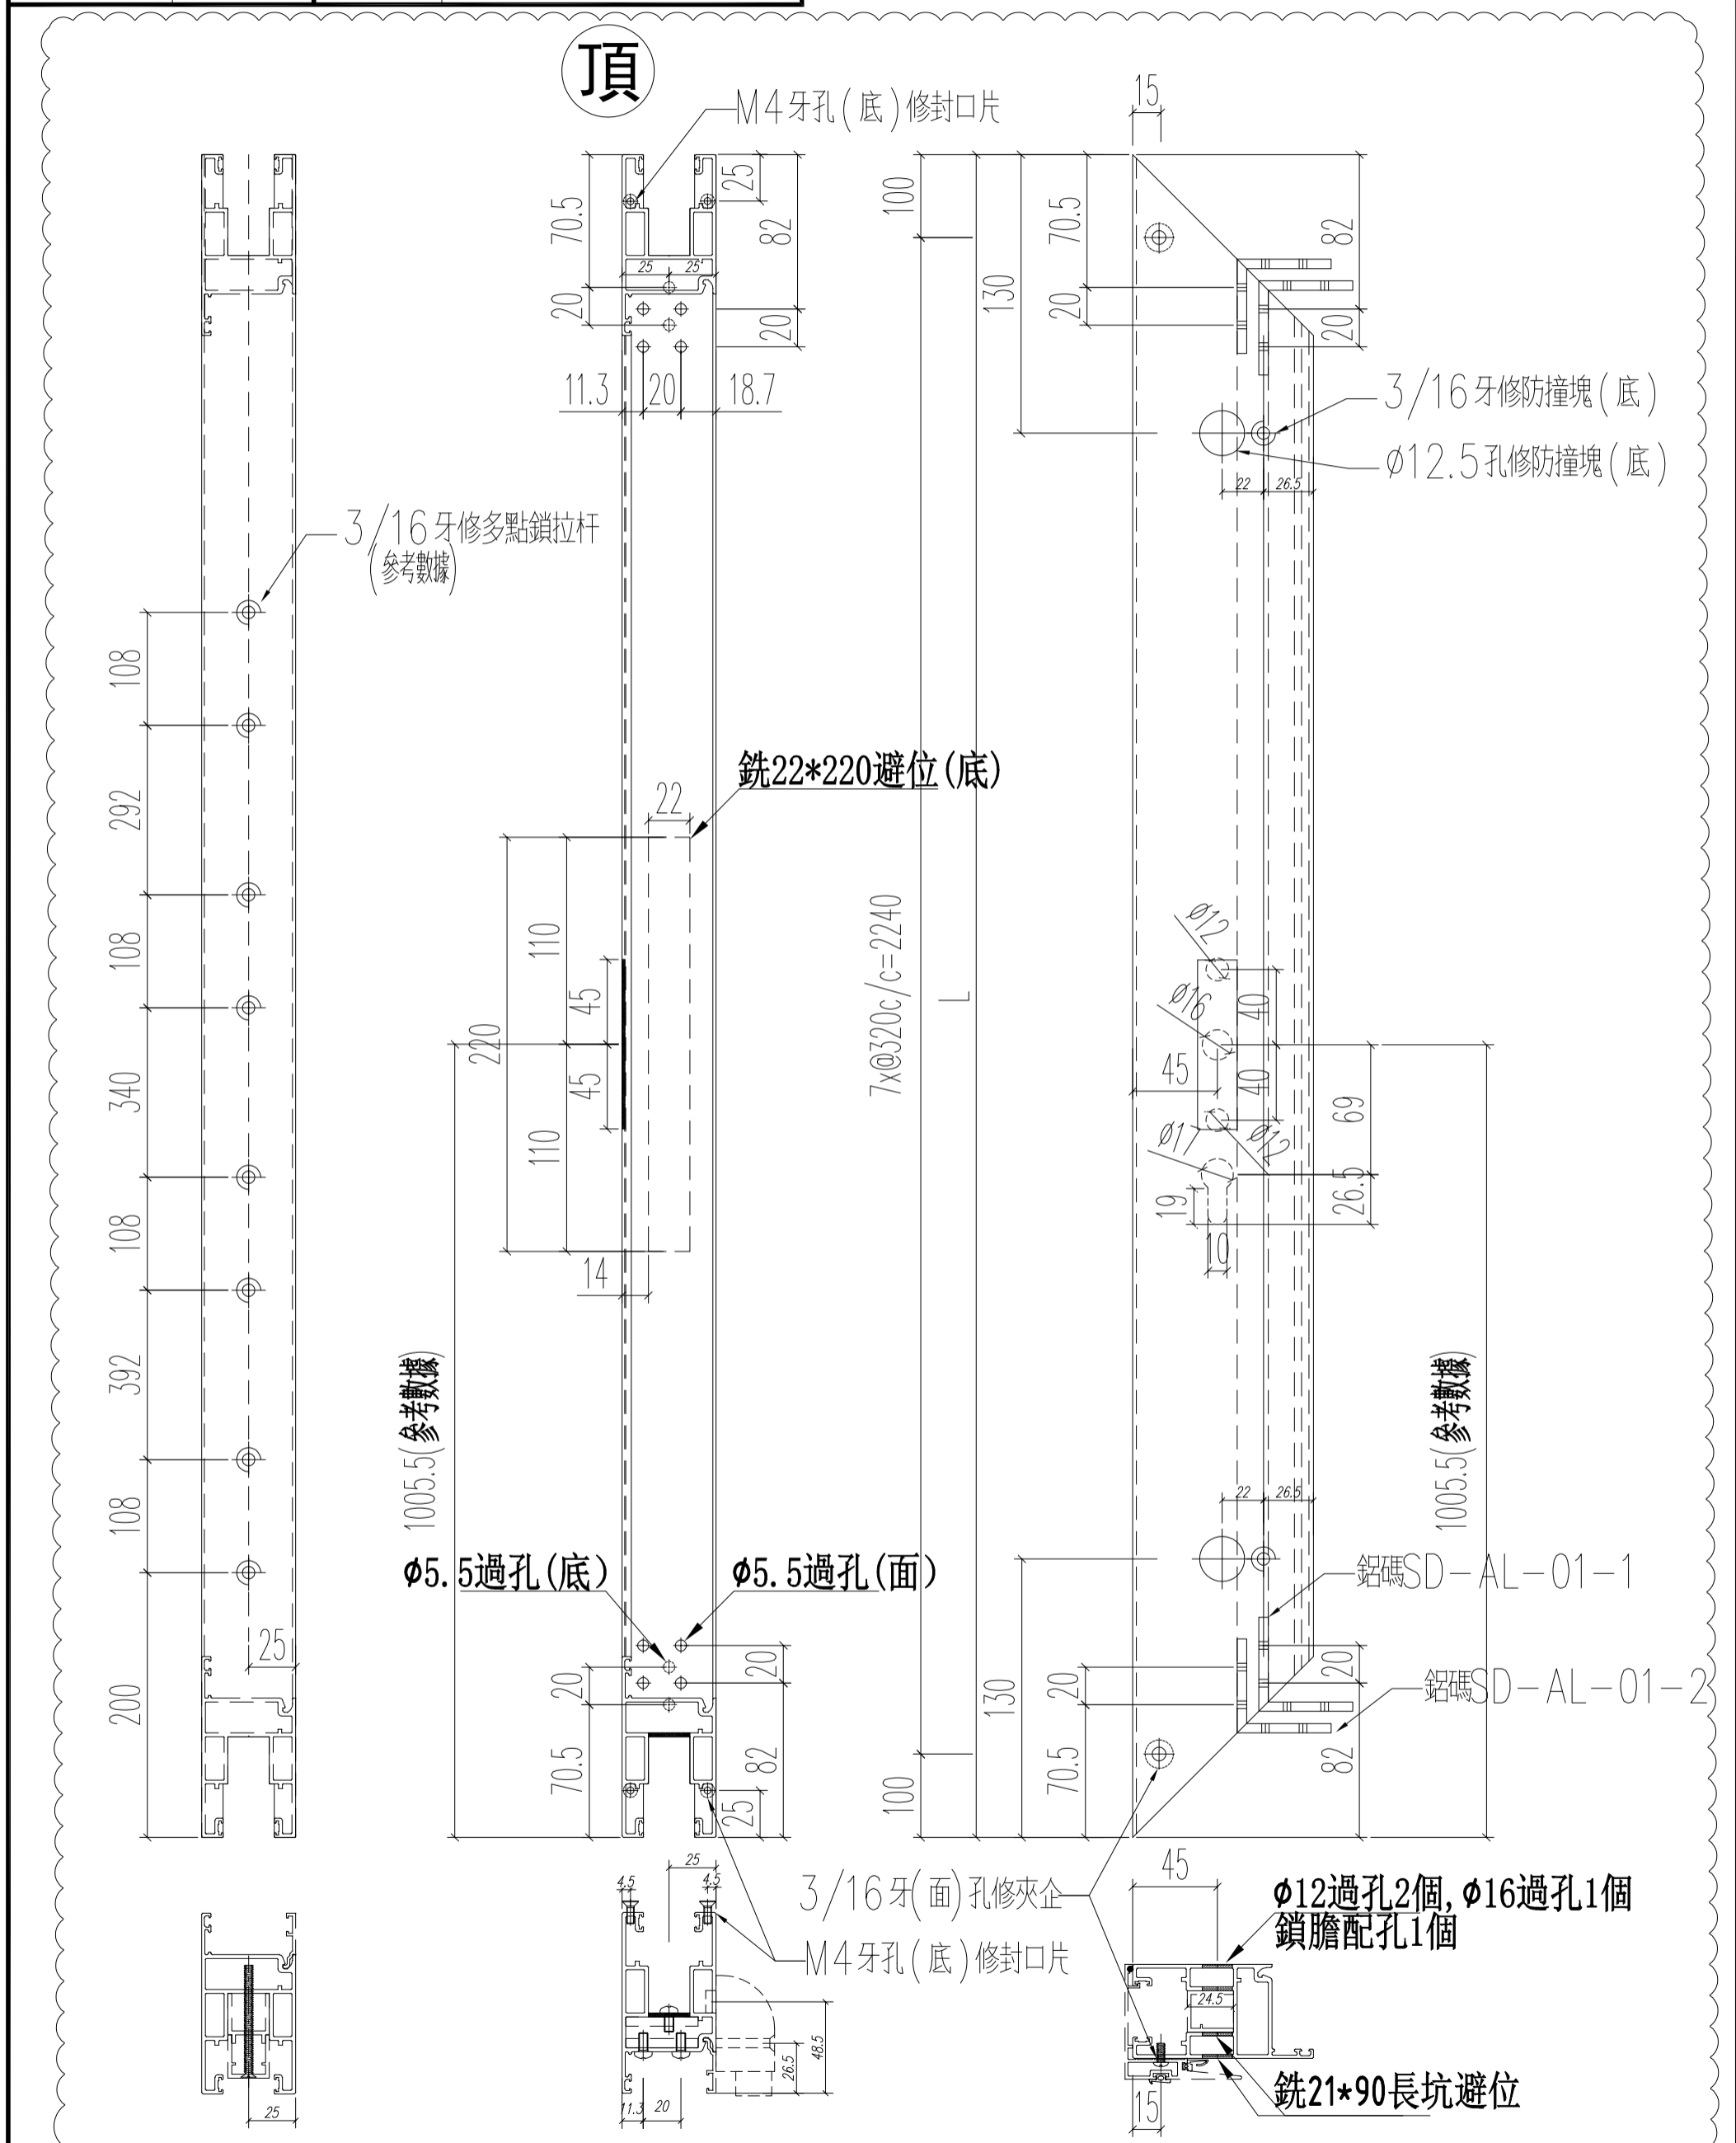


名稱	趟門門扇企料	制圖	JASON 2020.09.26	修改	A		
材料	X85882	復核	WHS	日期	2020.12.11		
顏色	UCT806812XL-3	批准		圖號	SD03-D03		

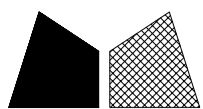


窗號	L (MM)	數量 (支)	備註
W6/T3B	2440	1	

工程號 J852 地盤 亞皆老街

頂

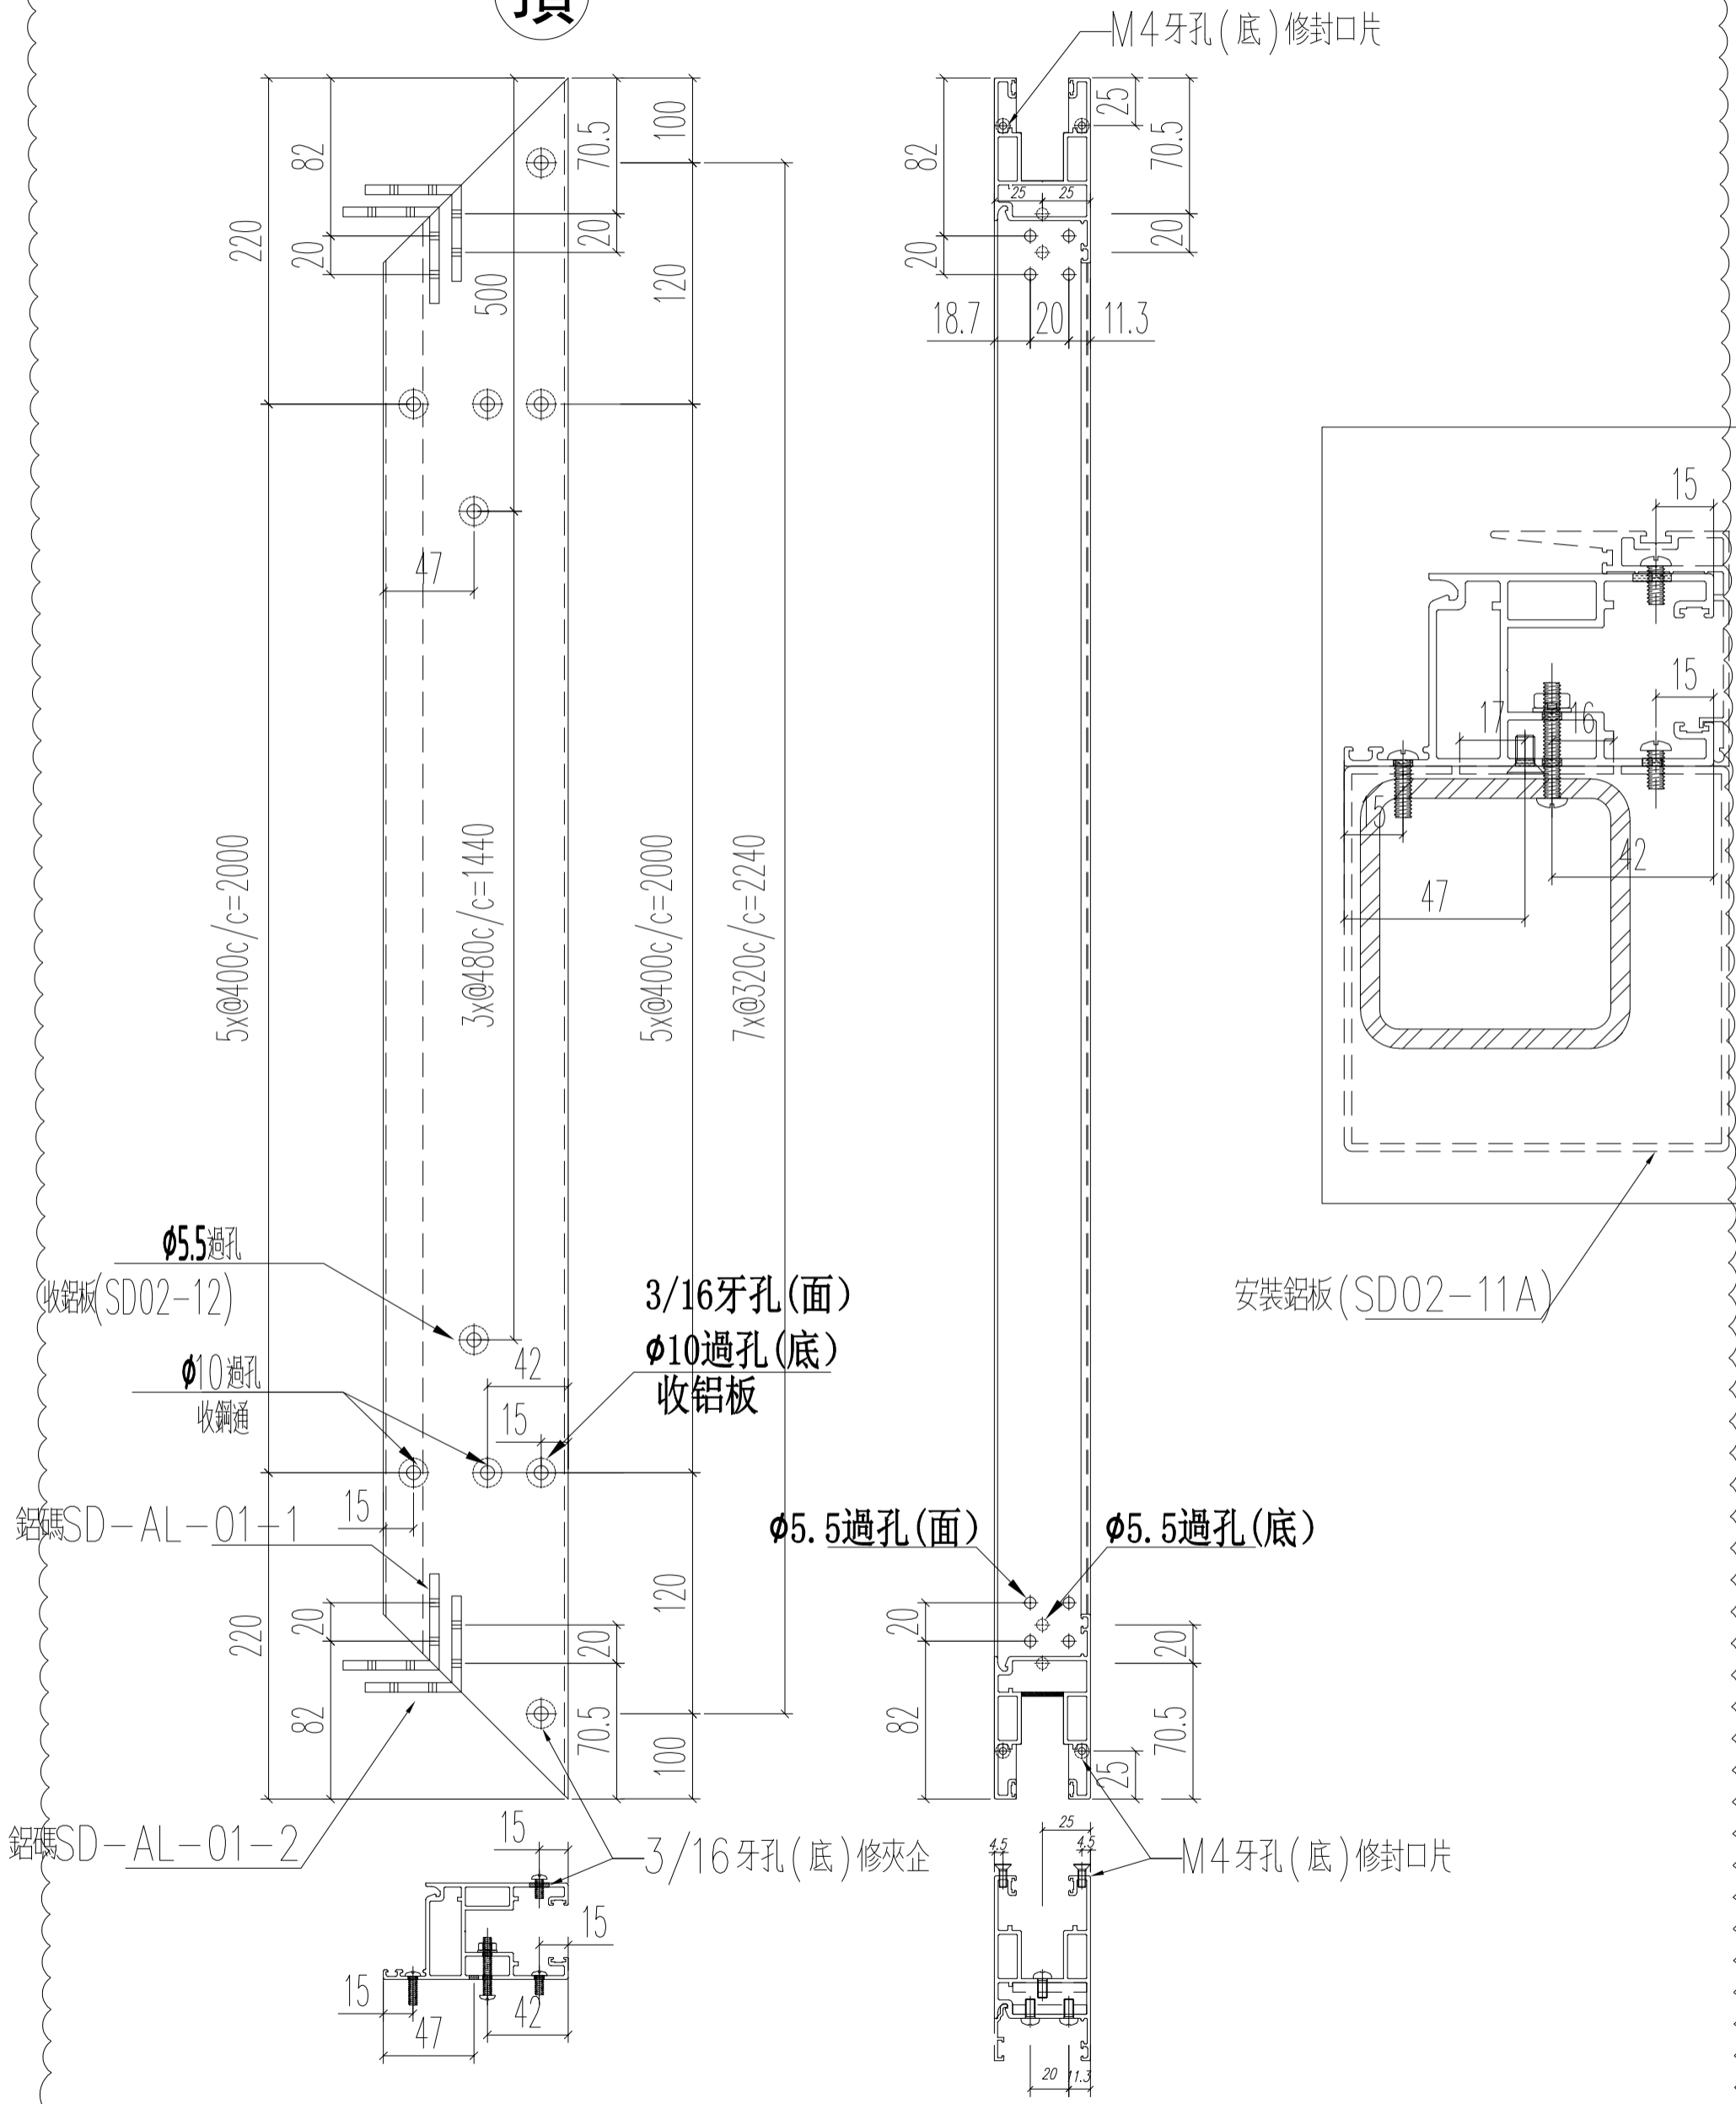

名稱	趟門門扇企料	制圖	JASON 2020.09.26	修改	A	
材料	X85882	復核	WHS	日期	2020.12.11	
顏色	UCT806812XL-3	批准		圖號	SD03-04	

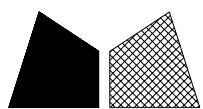


美特鋁質 有限公司
MIDI Aluminium Fabricator Ltd.


窗號	L (MM)	數量 (支)	備註
W6/T3B	2440	1	

工程號	J852	地盤	亞皆老街
-----	------	----	------

頂

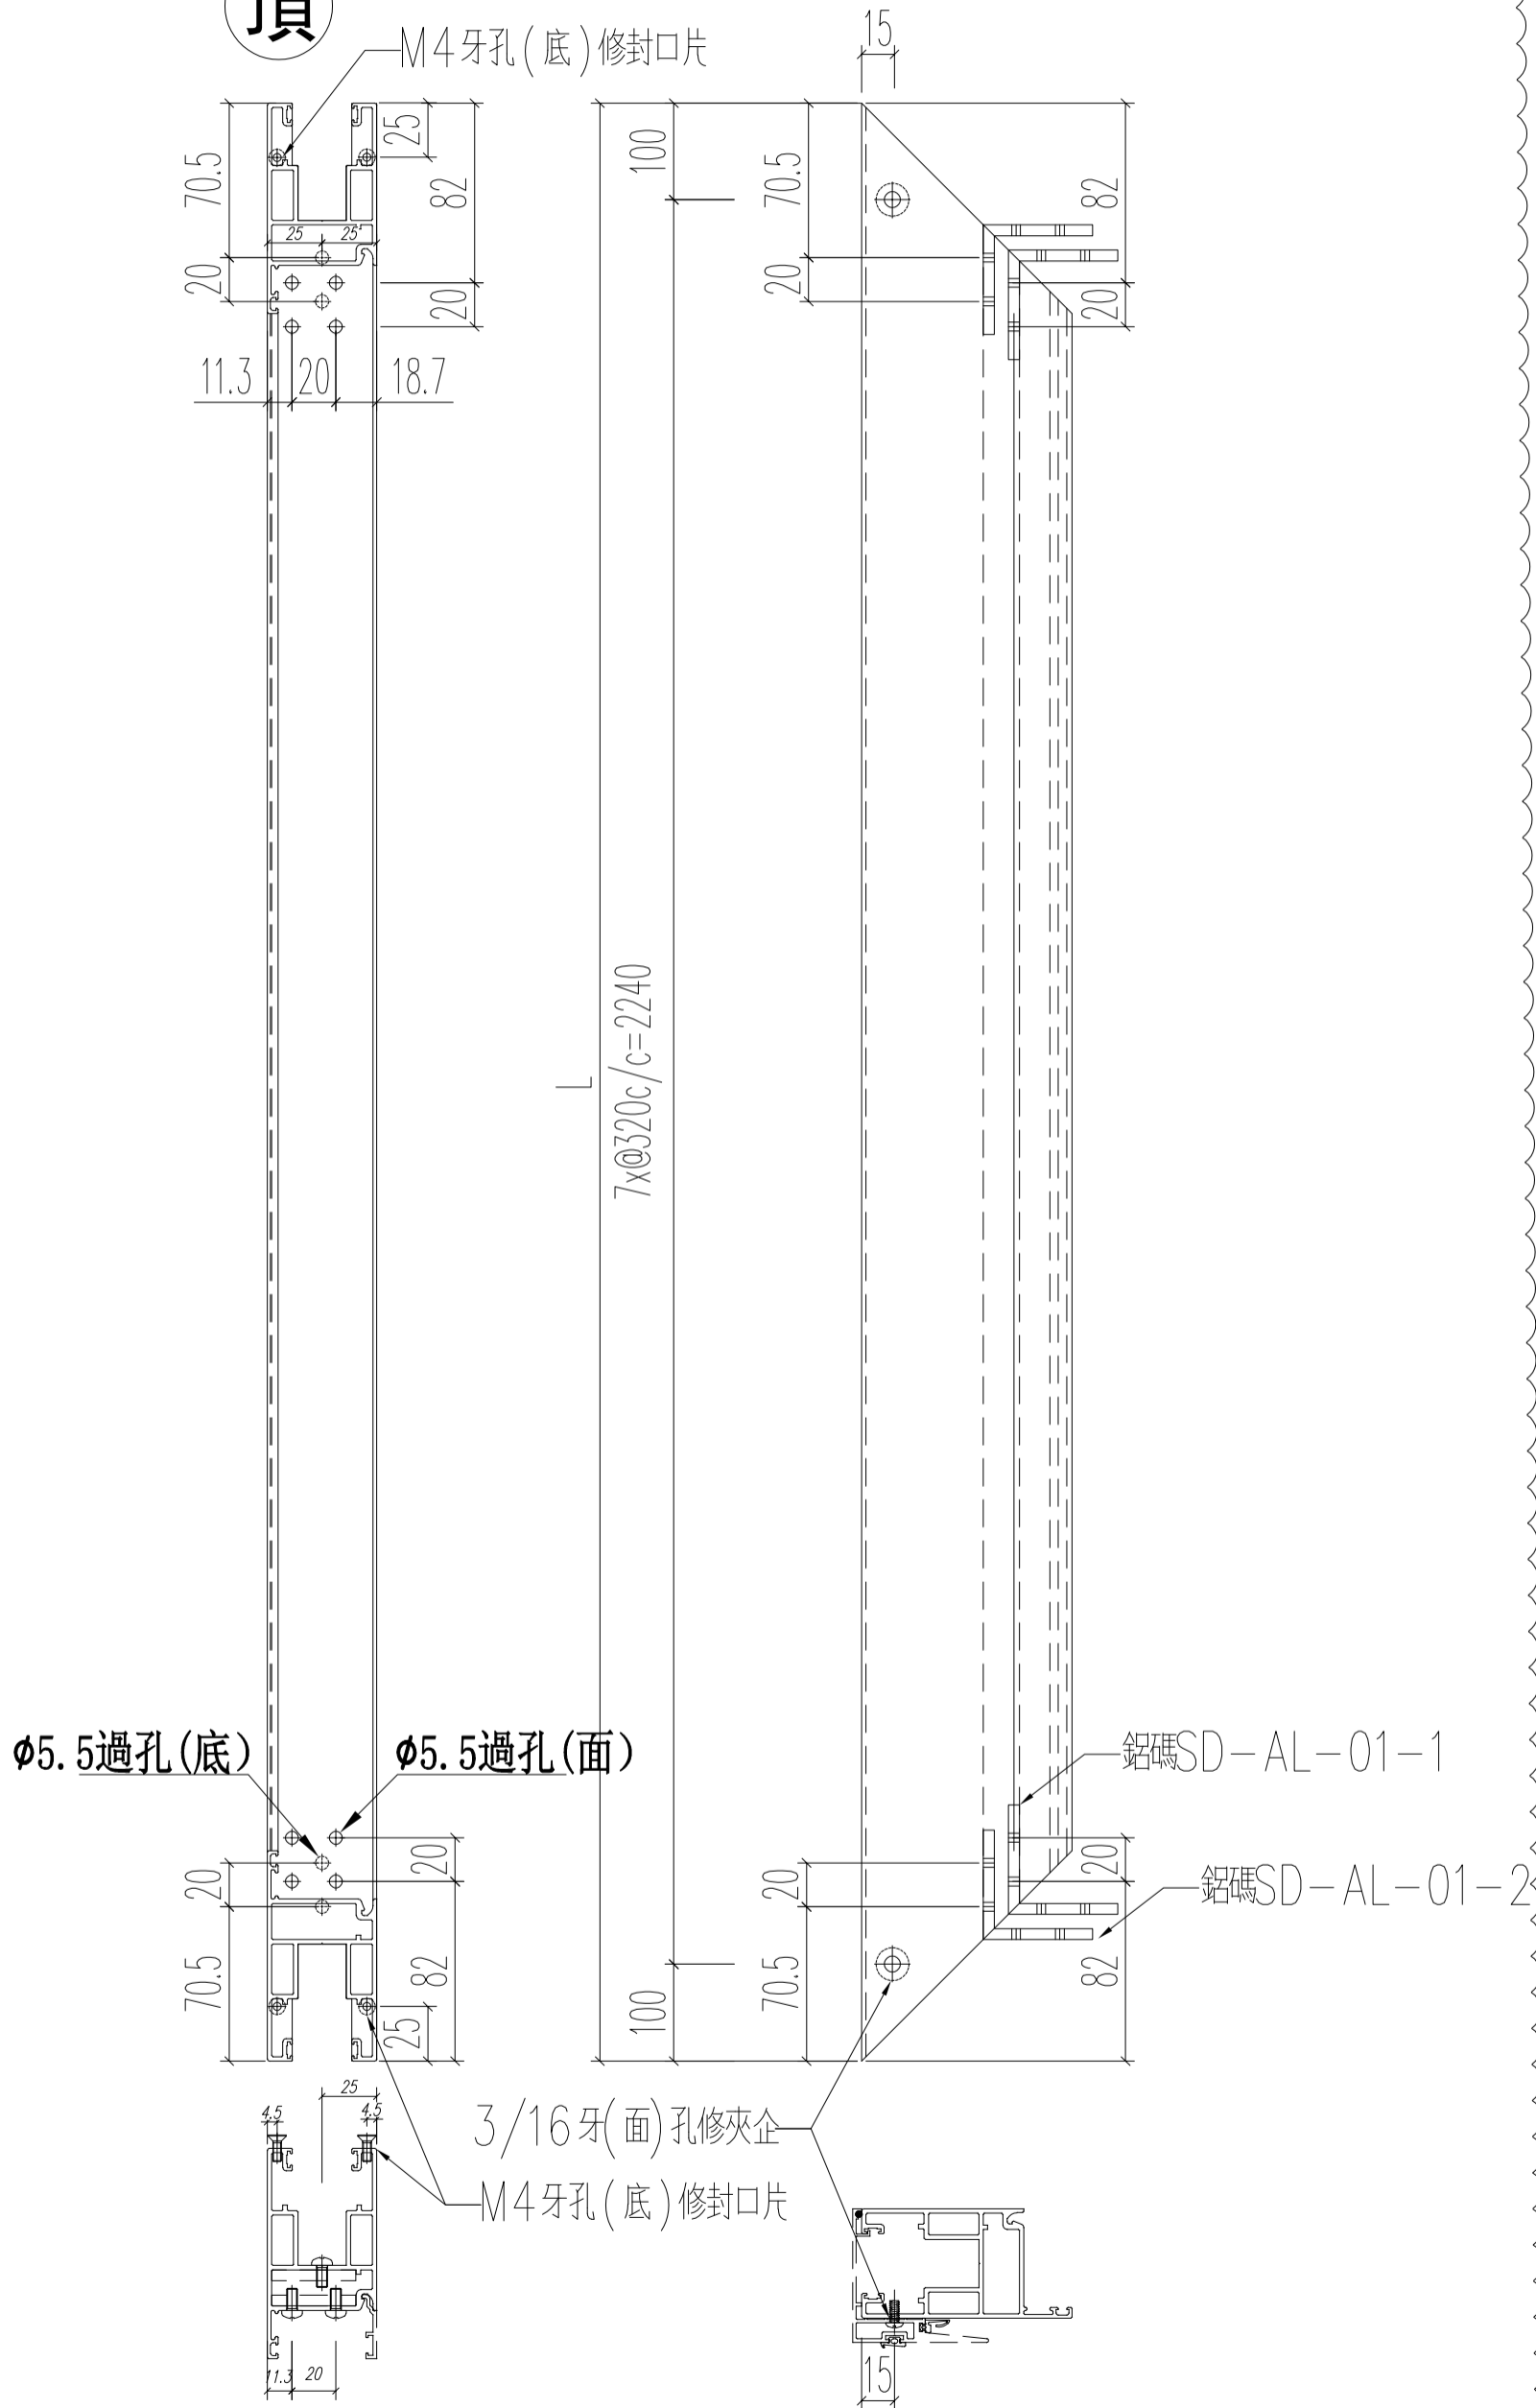

名稱	趟門門扇企料	制圖	JASON 2020.09.26	修改	A		
材料	X85882	復核	WHS	日期	2020.12.11		
顏色	UCT806812XL-3	批准		圖號	SD03-D05		

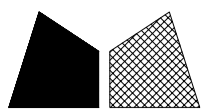


美特鋁質 有限公司
MIDI Aluminium Fabricator Ltd.


窗號	L (MM)	數量 (支)	備註
W6/T3B	2440	1	

工程號 J852 地盤 亞皆老街

頂

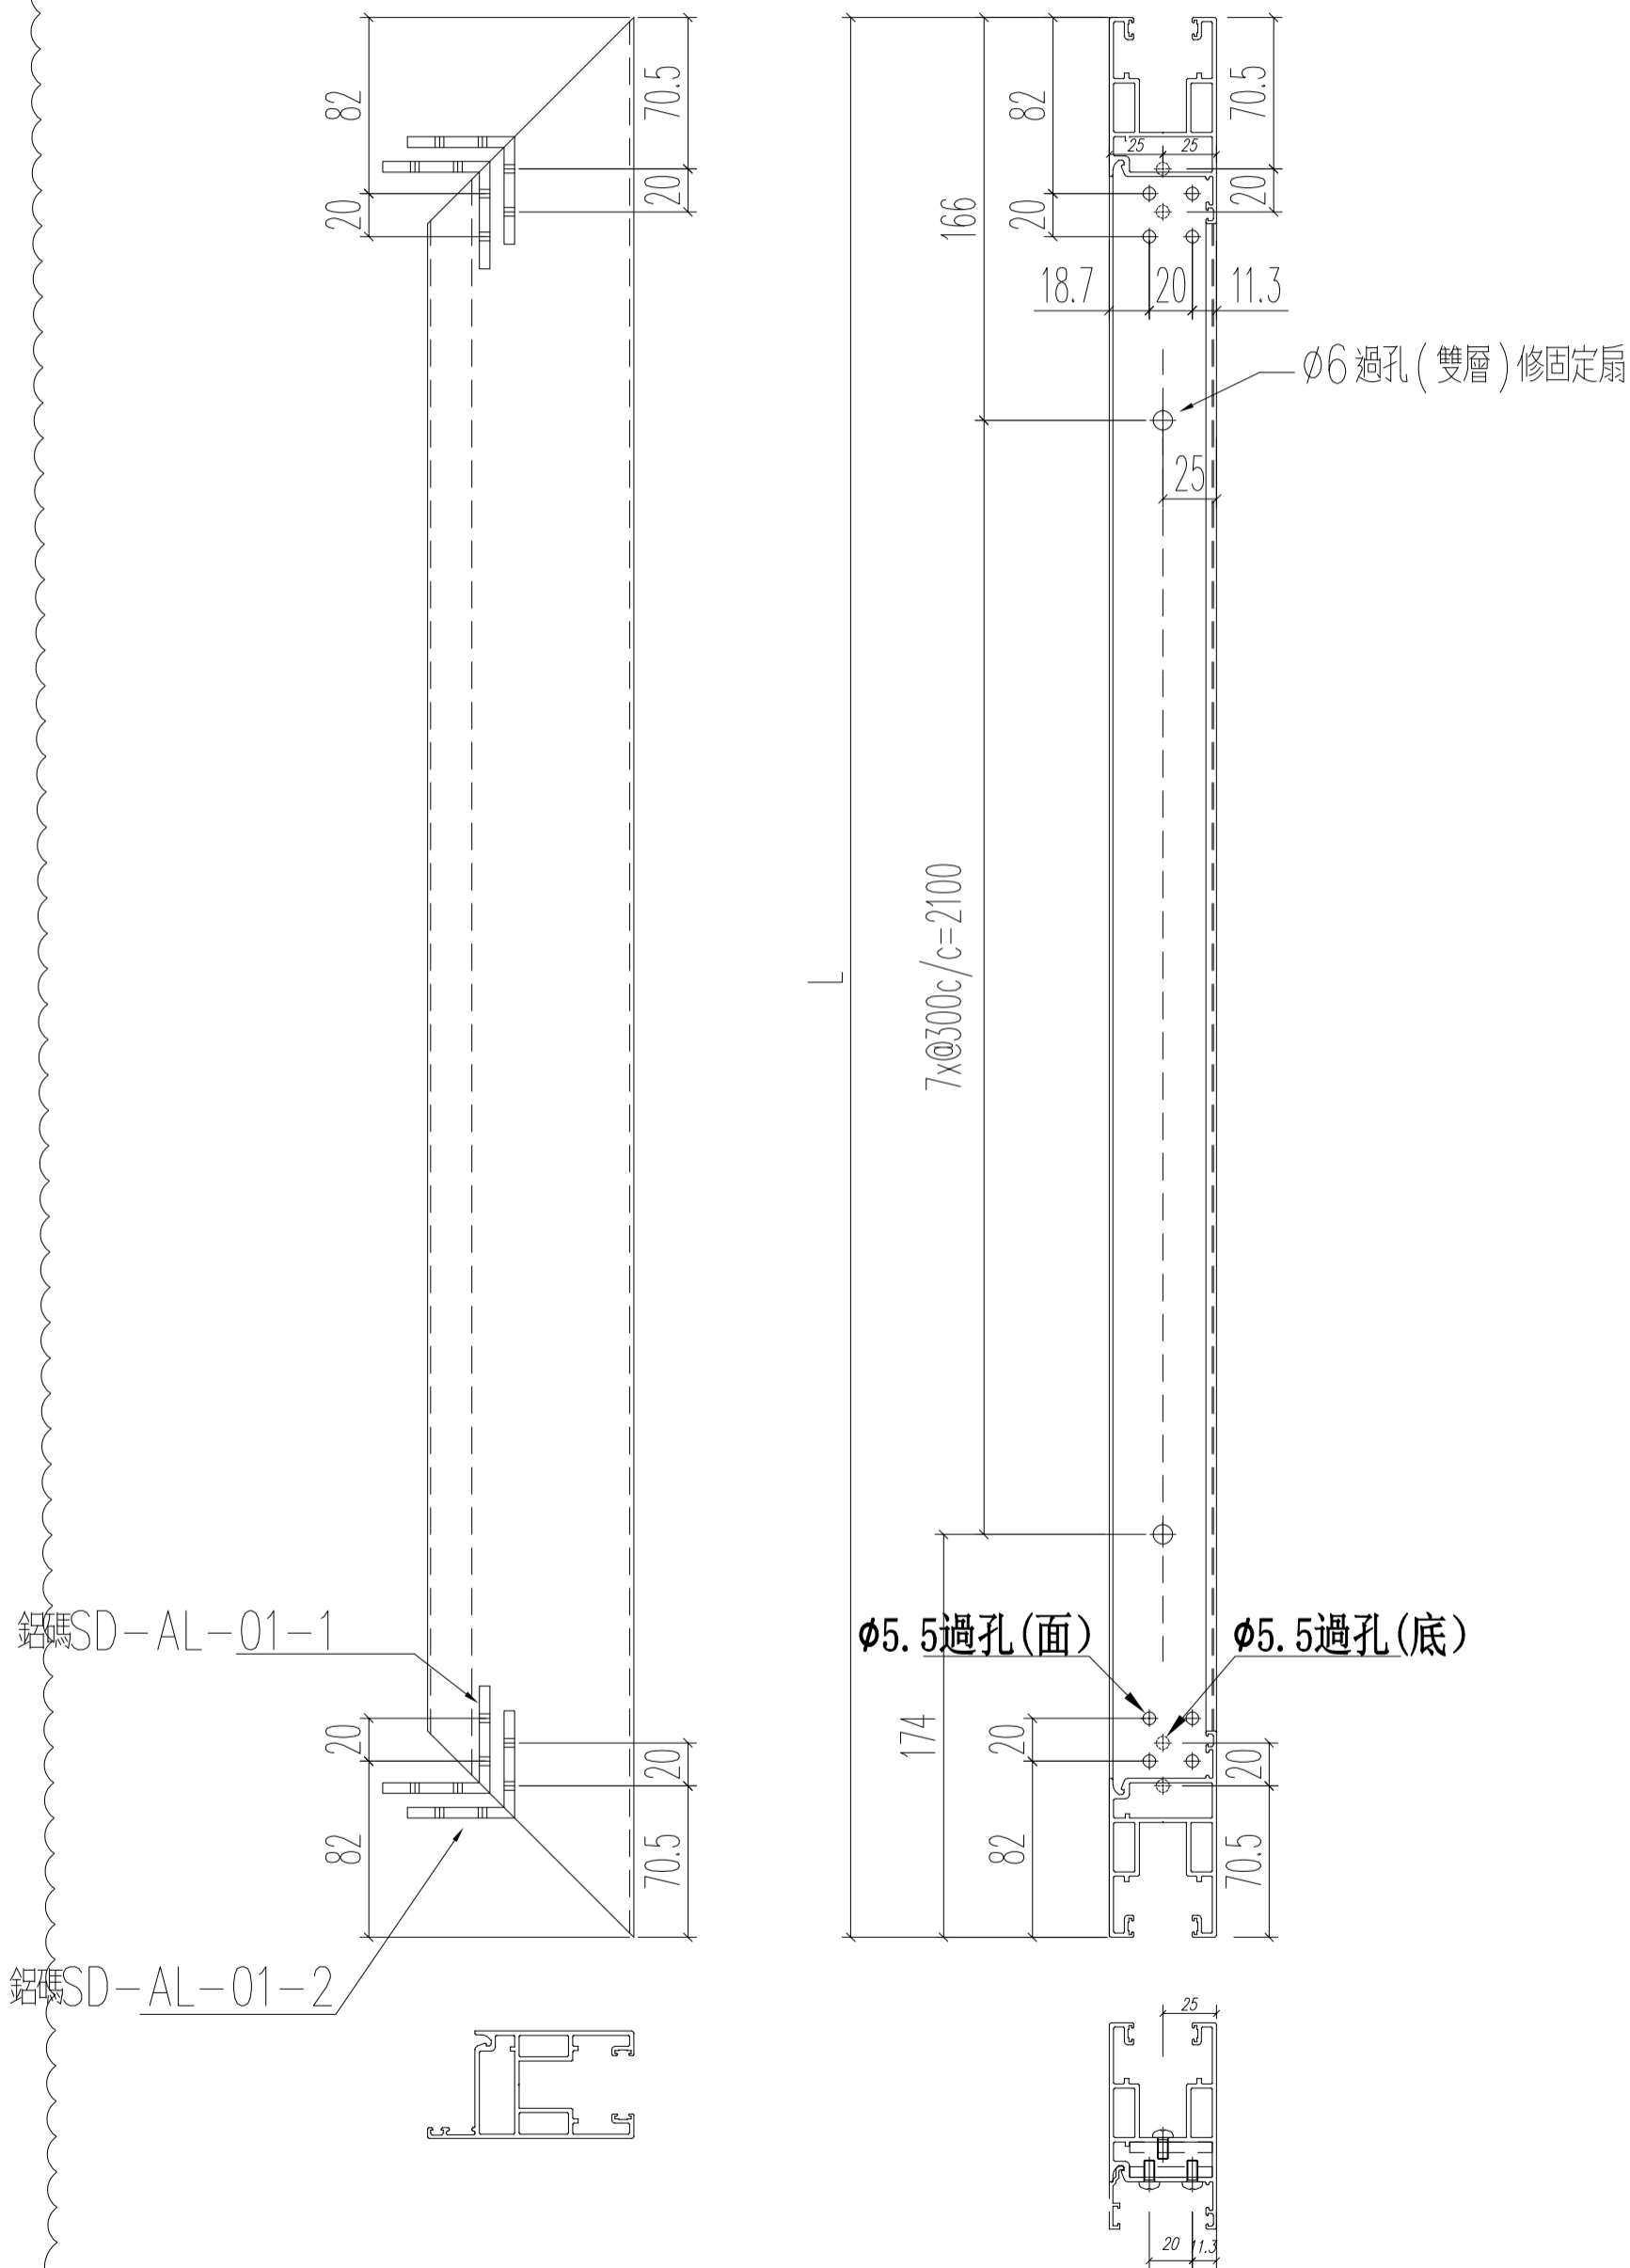



名稱	趟門門扇企料	制圖	JASON 2020.09.26	修改	A		
材料	X85882	復核	WHS	日期	2020.12.11		
顏色	UCT806812XL-3	批准		圖號	SD03-06		

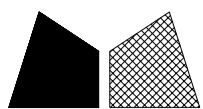

窗號	L (MM)	數量 (支)	備註
W6/T3B	1017	2	



工程號 J852 地盤 亞皆老街

左

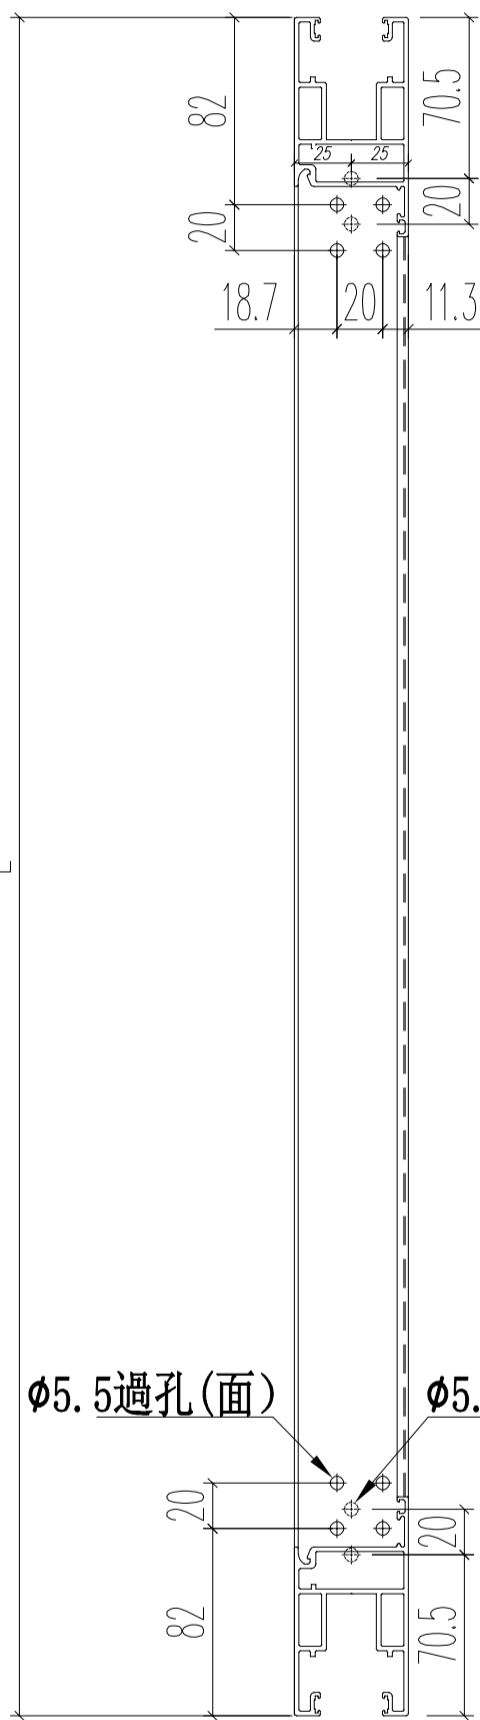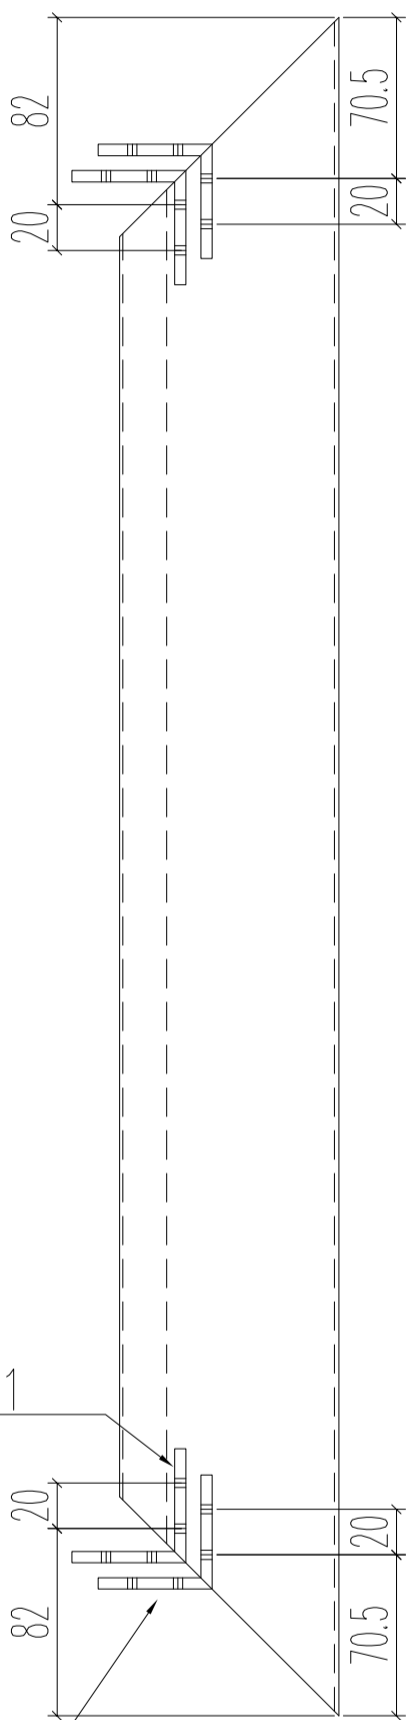


鋁碼 SD-AL-01-1

鋁碼 SD-AL-01-2

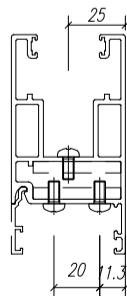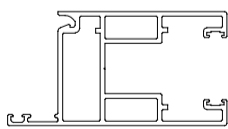



名稱	趟門門扇頂橫料	制圖	JASON 2020.09.26	修改	A	
材料	X85882	復核	WHS	日期	2020.12.11	
顏色	UCT806812XL-3	批准		圖號	SD03-07	

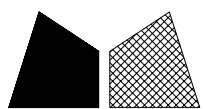


窗號	L (MM)	數量 (支)	備註
W6/T3B	1017	2	

工程號	J852	地盤	亞皆老街
-----	------	----	------

左

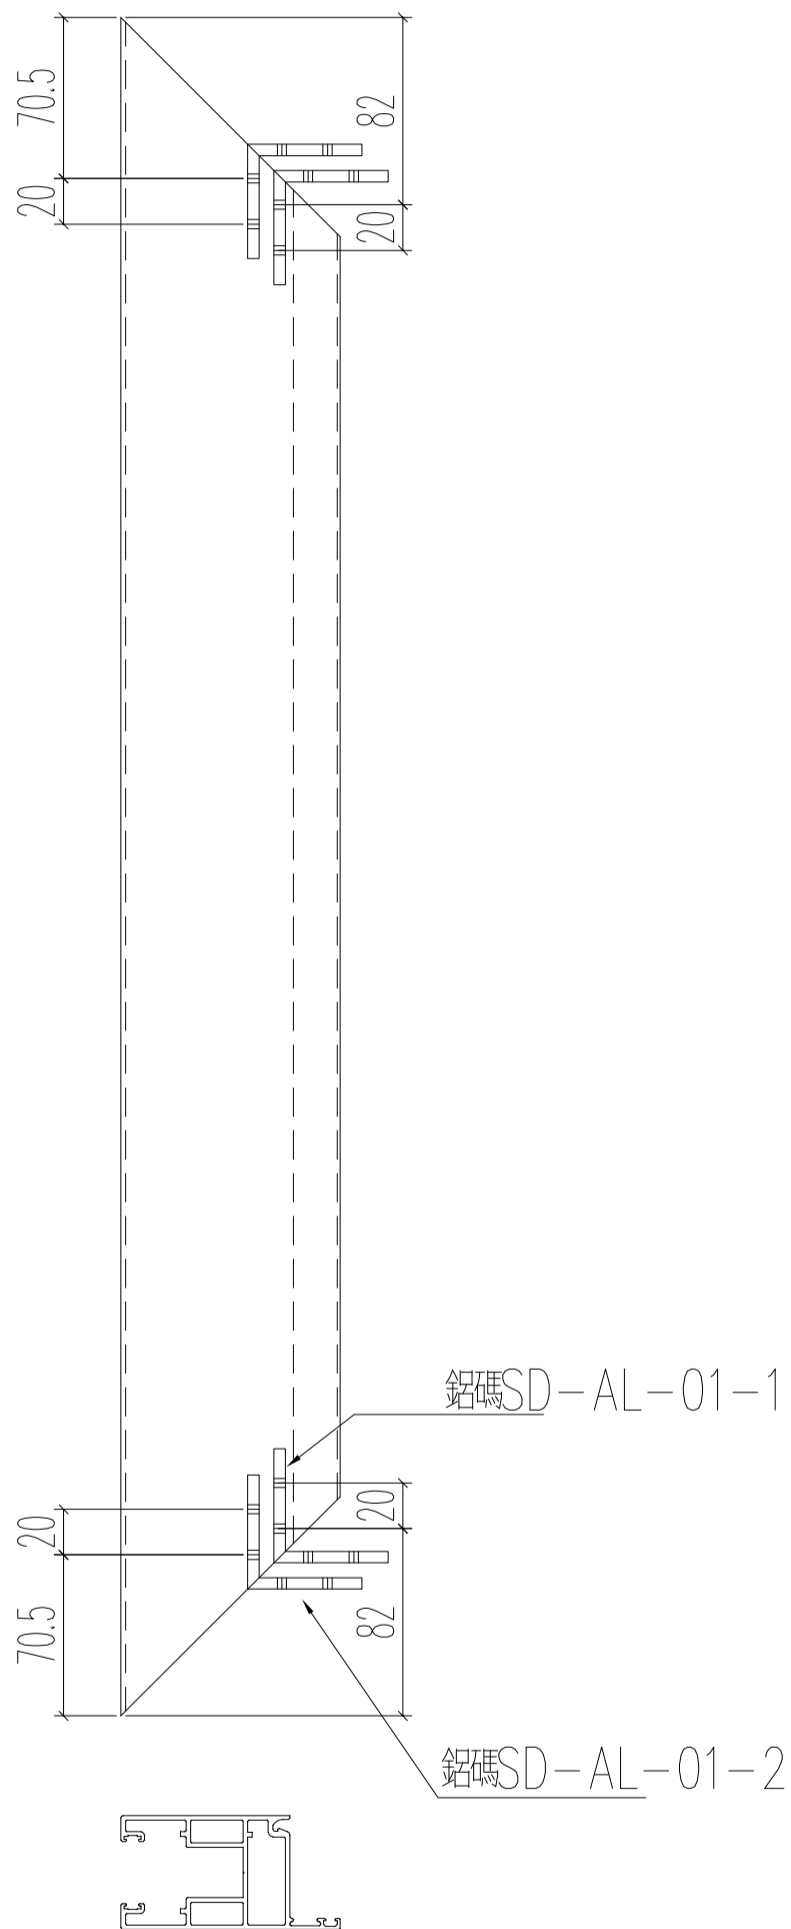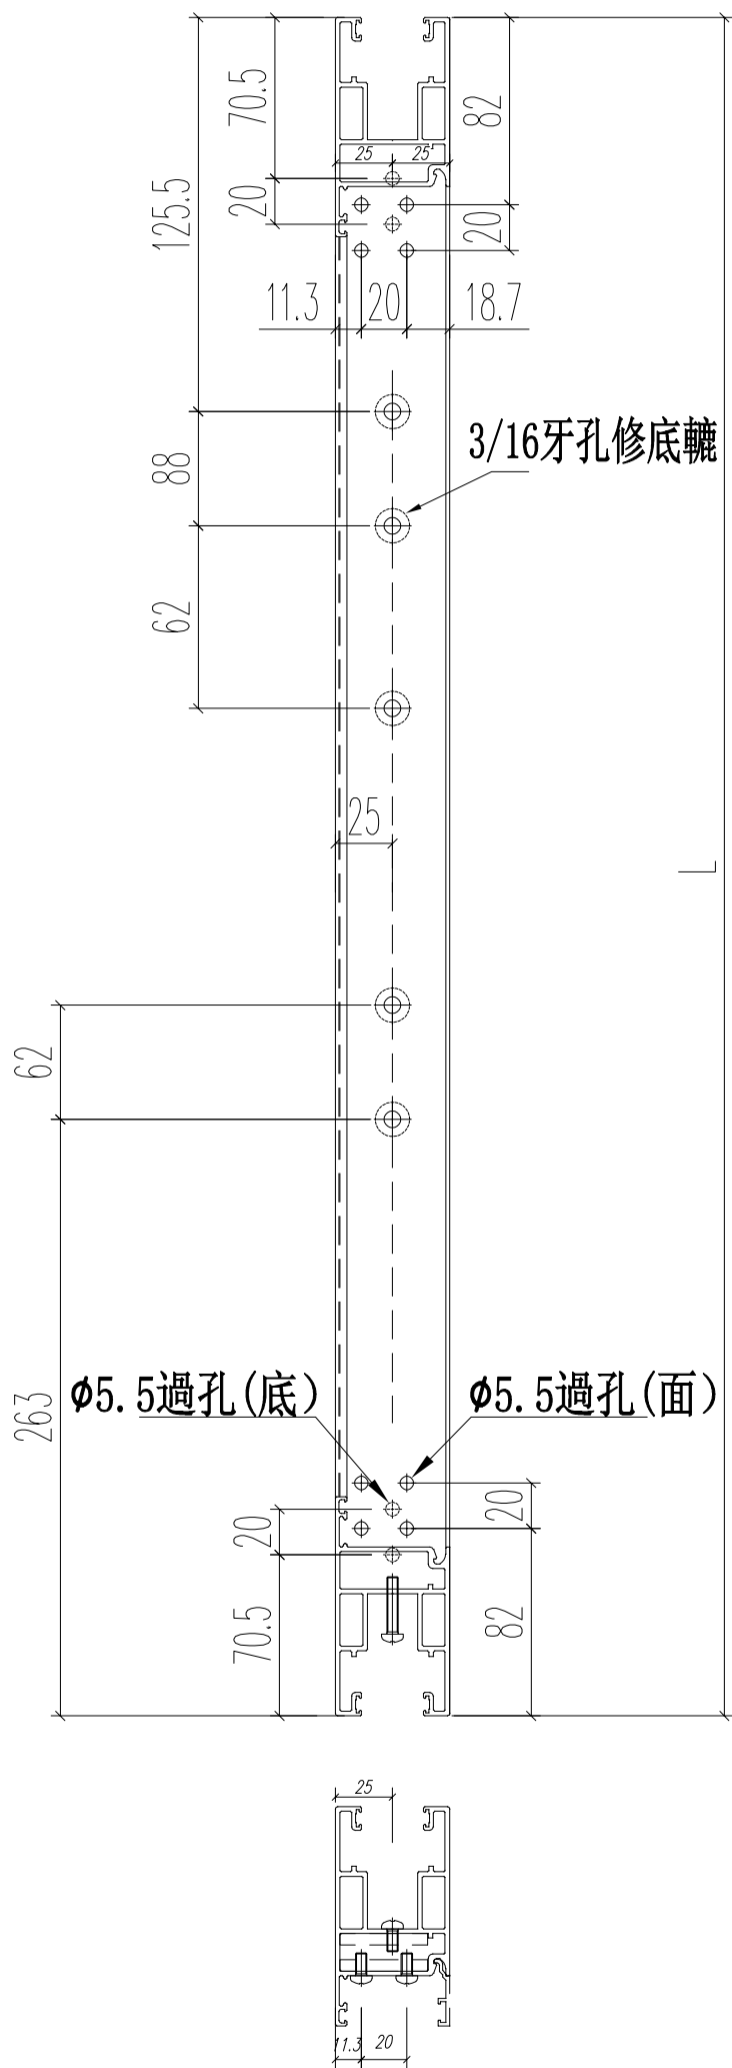

名稱	趟門門扇底橫料	制圖	JASON 2020.09.26	修改	A	
材料	X85882	復核	WHS	日期	2020.12.11	
顏色	UCT806812XL-3	批准		圖號	SD03-09	

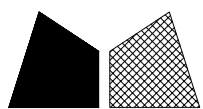



美特鋁質 有限公司
MIDI Aluminium Fabricator Ltd.

窗號	L (MM)	數量 (支)	備註
W6/T3B	672.5	1	


工程號 J852 地盤 亞皆老街

新增圖

左

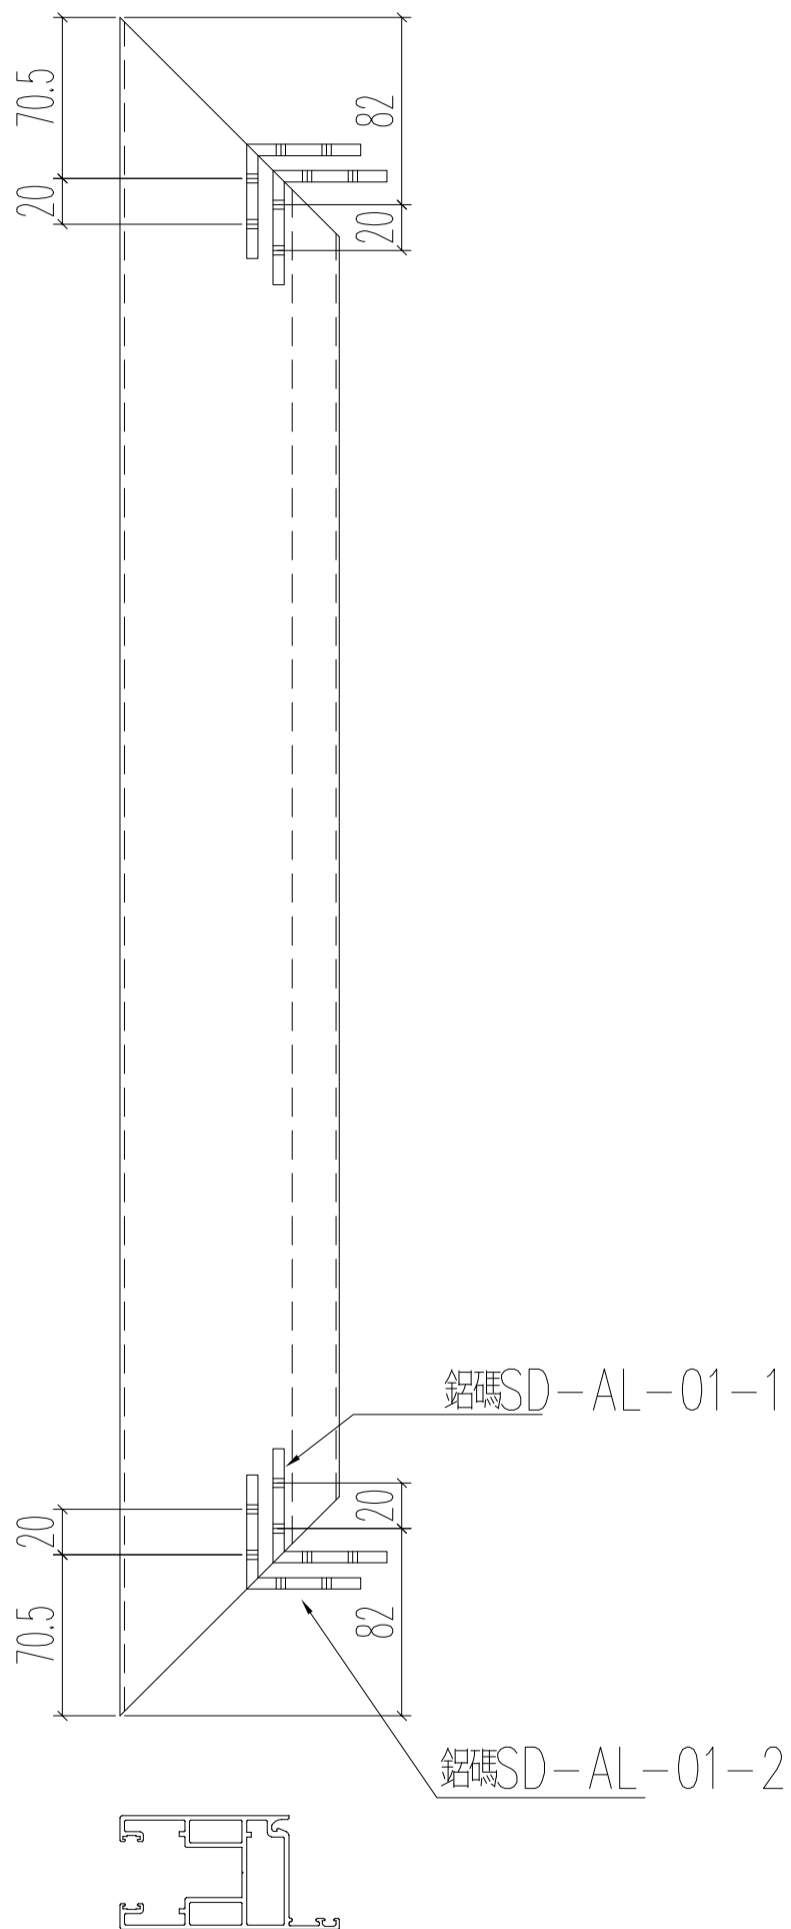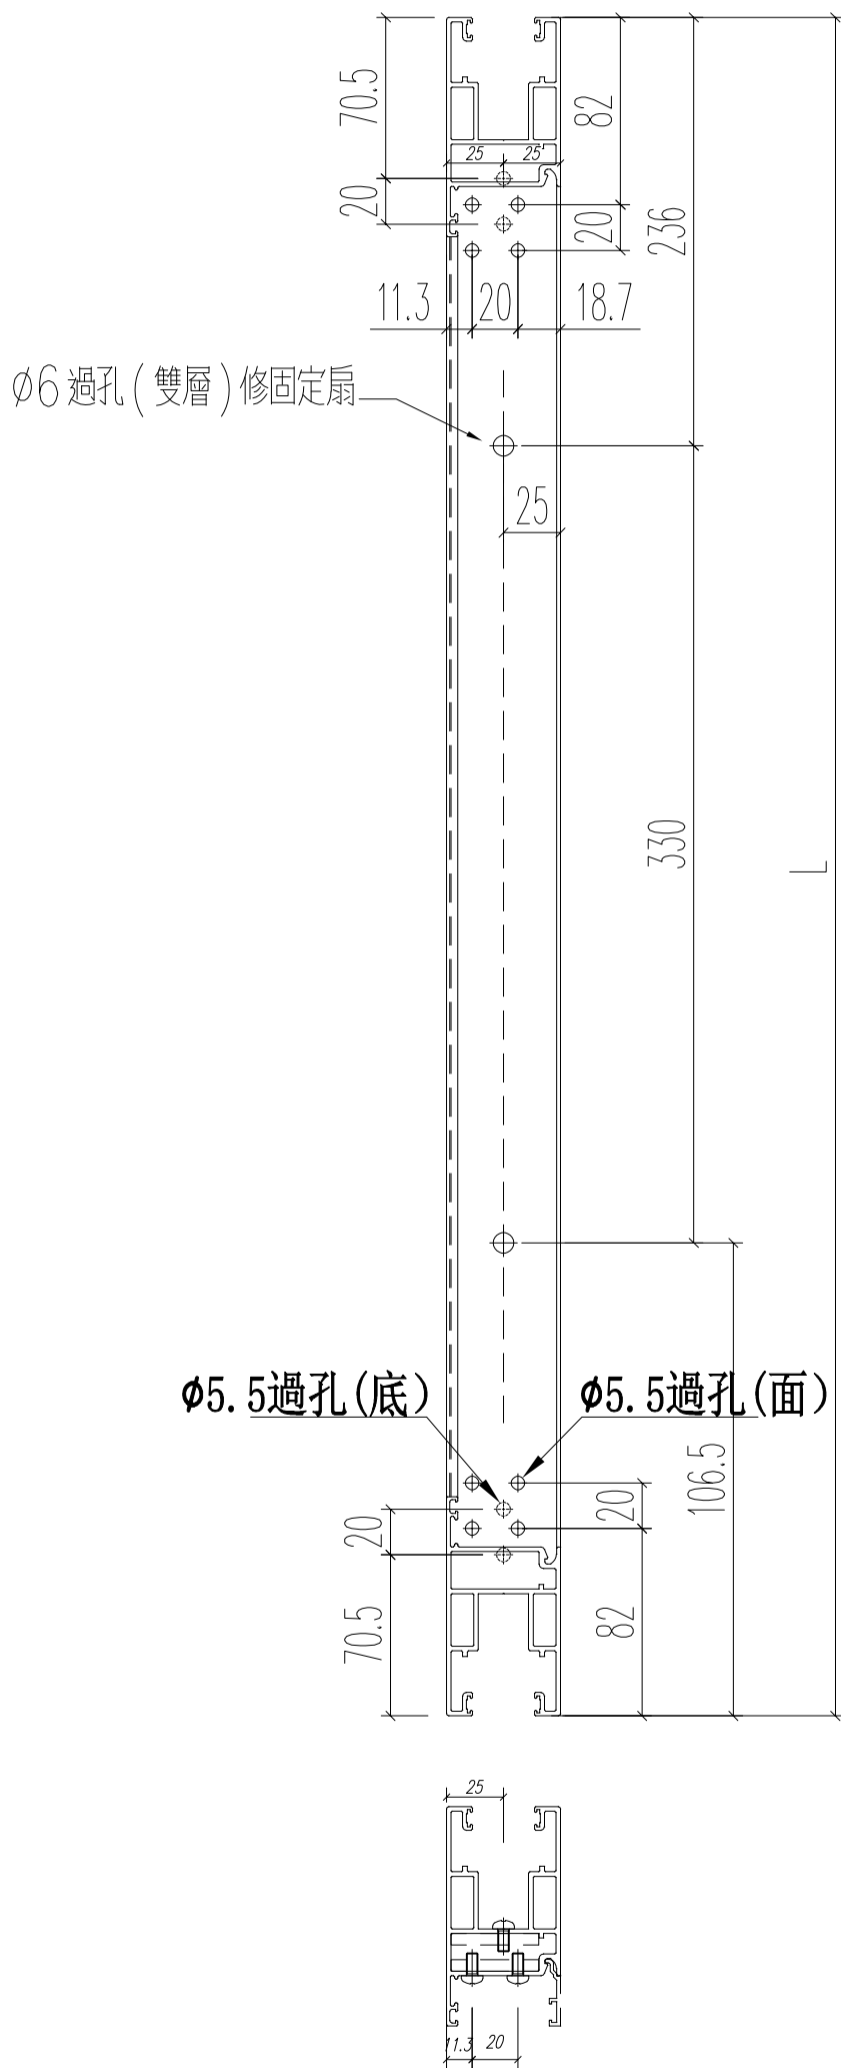

名稱	趟門門扇底橫料	制圖	JASON 2020.09.26	修改	-		
材料	X85882	復核	WHS	日期	-		
顏色	UCT806812XL-3	批准		圖號	SD03-10		

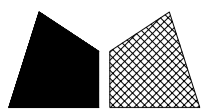


美特鋁質 有限公司
MIDI Aluminium Fabricator Ltd.



窗號	L (MM)	數量 (支)	備註
W6/T3B	2440	2	

工程號	J852	地盤	亞皆老街
-----	------	----	------


新增圖

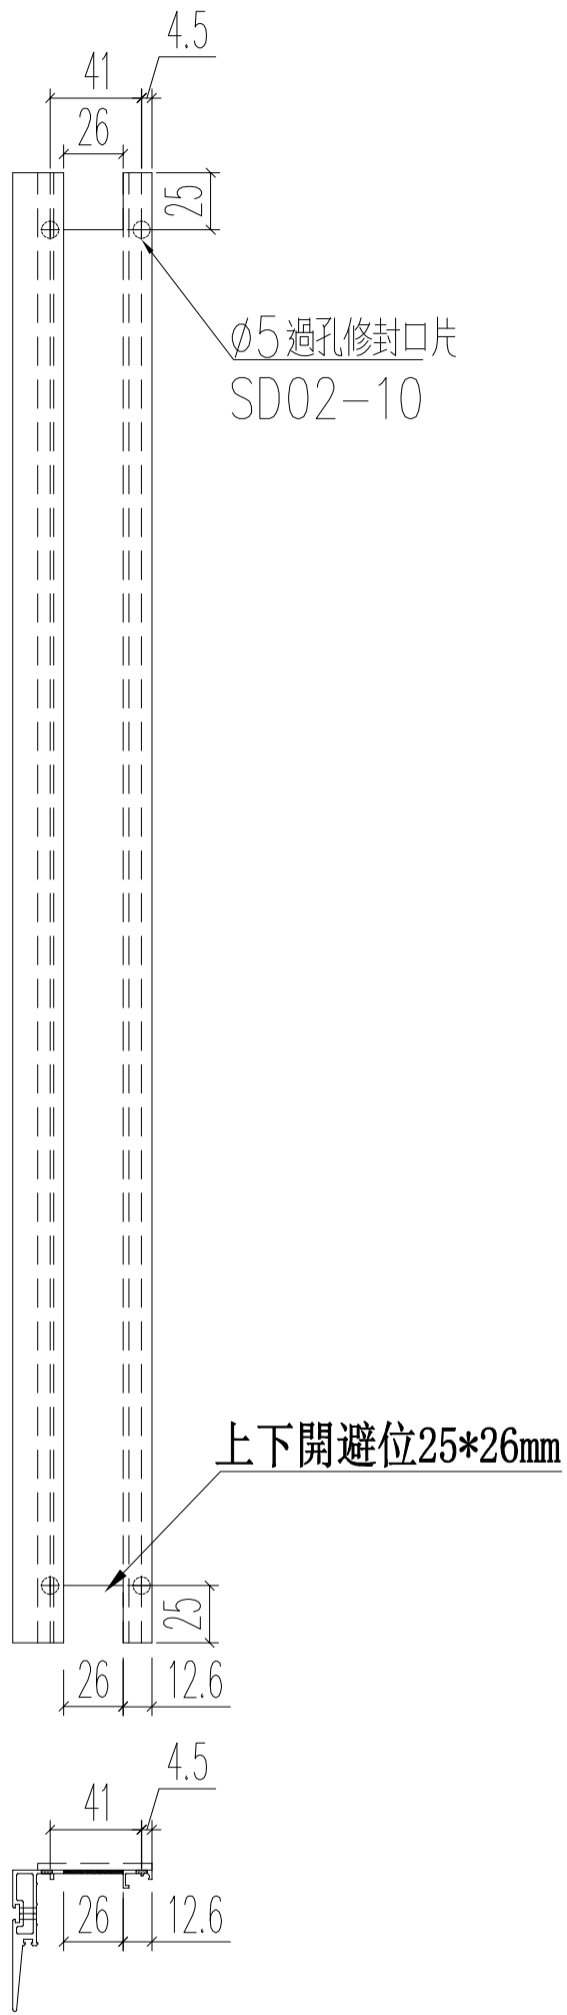

頂

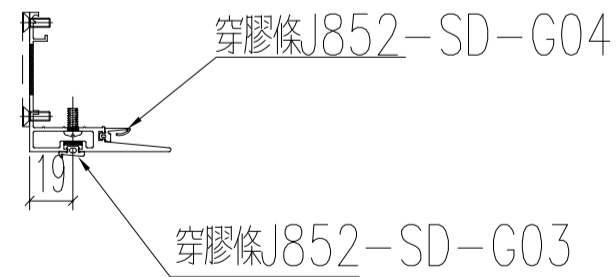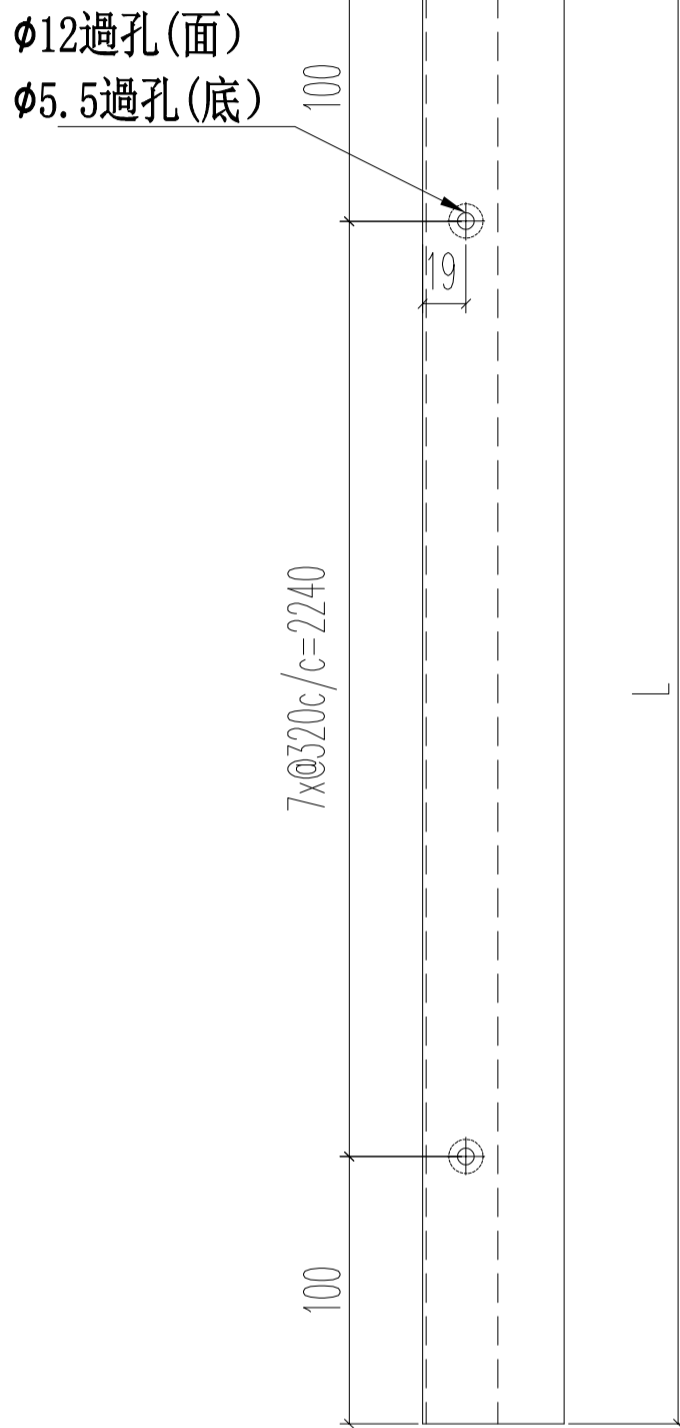

名稱	趟門門扇勾蓋	制圖	JASON	2020.09.26	修改		
材料	X85884	復核	WHS		日期		
顏色	UCT806812XL-3	批准			圖號	SD03-11	

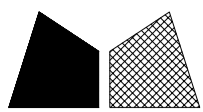




美特鋁質 有限公司
MIDI Aluminium Fabricator Ltd.

窗號	L (MM)	數量 (支)	備註
W6/T3B	2440	2	


工程號	J852	地盤	亞皆老街
-----	------	----	------

新增圖

頂

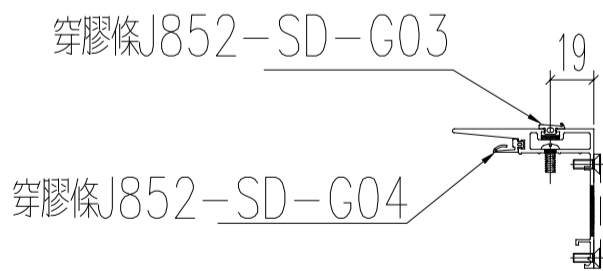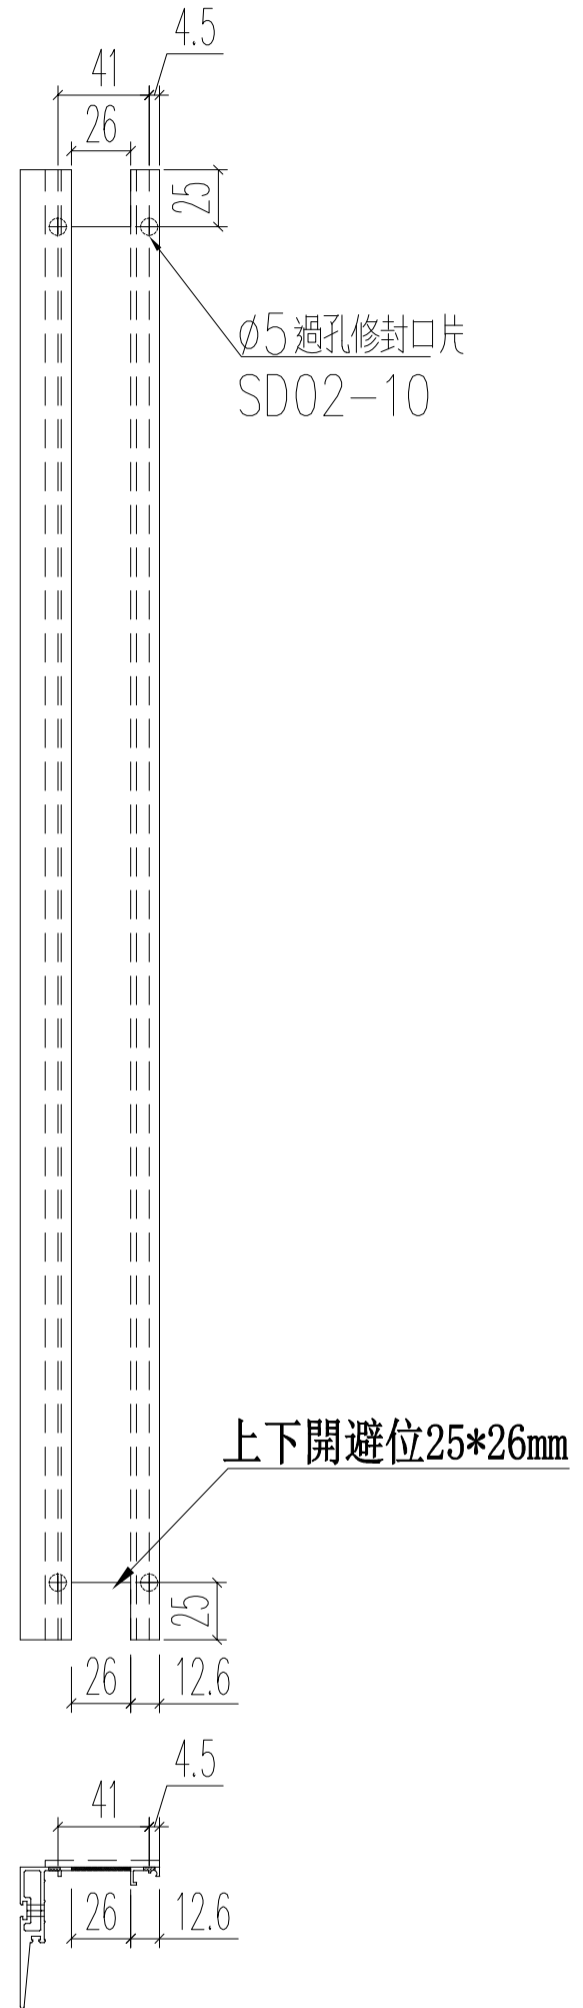
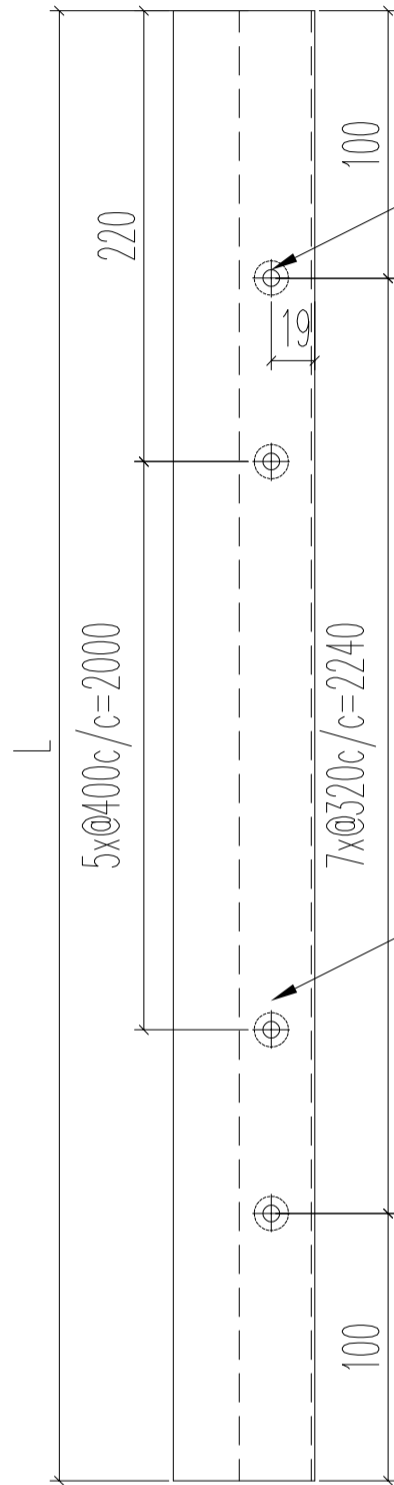


名稱	趟門門扇勾蓋	制圖	JASON 2020.09.26	修改		
材料	X85884	復核	WHS	日期		
顏色	UCT806812XL-3	批准		圖號	SD03-12	

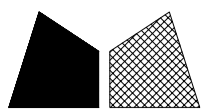

工程號 J852 地盤 亞皆老街



新增圖

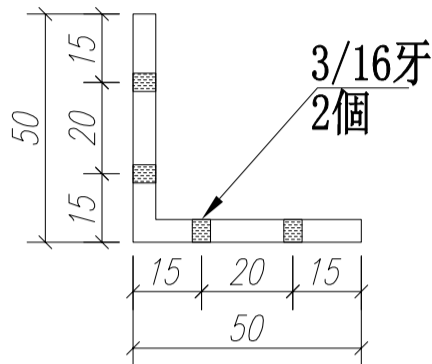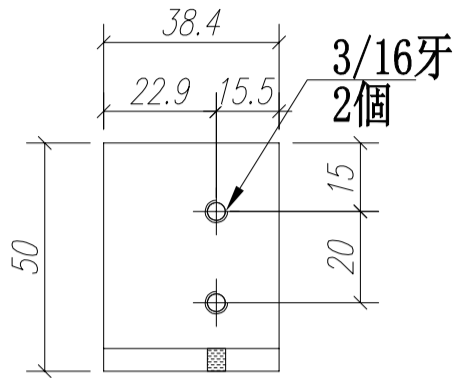

共12只!

50*50*5MM鋁角

圖號：	SD-AL-01-1
數量：	12 (樣辦用量)
位置：	三趟趟門玉組裝碼

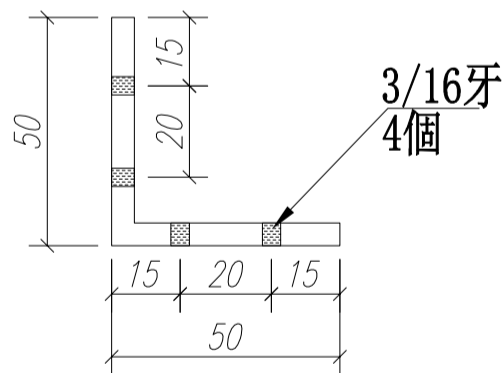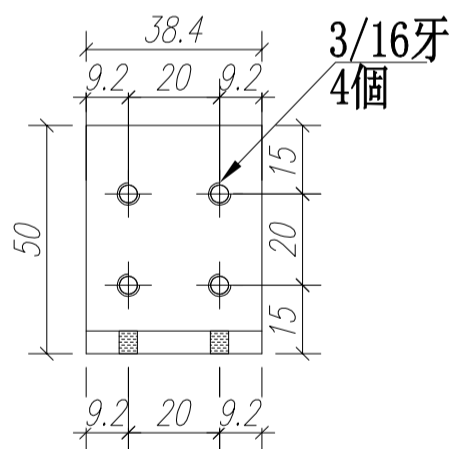

圖號：	SD-AL-01-2
數量：	12 (樣辦用量)
位置：	三趟趟門玉組裝碼

名稱	趟門門扇組裝碼	制圖	JASON	2020.09.26	修改	-	
材料	50*50*5MM 鋁角	復核	WHS		日期	-	
顏色	光射	批准			圖號	SD03-13	

鋁材開料總表

工程號碼: J852 工程名稱: 提升門樣辦框扇拆圖

序號	鋁料編號	名稱	表面處理		開料長度	實用長料總數量		浪費率(%)
			顏色	層厚		支數	長度	
1	20x20x3通				4000	1	4000	87.53
3	X85878				5300	1	5300	50.26
4	X85879				5300	1	5300	3.92
5	X85880				5300	1	5300	51.40
6	X85881				5300	1	5300	51.02
7	X85882				5800	4	23200	12.74
8	X85883				5800	4	23200	21.58
9	X85884				5800	2	11600	18.59
10	X85885				5300	1	5300	50.26
11	X85886				5300	1	5300	50.26
12	X85887				5300	2	10600	5.29
13	X85888				5300	1	5300	3.40
14	X85889				5300	1	5300	51.42
15	X85890				5300	1	5300	3.40
16	X85891				5300	1	5300	3.40
17	X85913				5800	5	29000	23.07
18	50x50x5角				5800	1	5800	81.11

送至: _____

由: _____

日期: _____

簡短說明: _____

共21頁 第1頁

打印日期: 18/12/2020 打印時間: 17:06

工程號碼: J852, 工程名稱: 提升門樣辦框扇拆圖

開料長度: 5800, 總長料支數: 1, 總開料支數: 24

鋸片厚度(mm): 6, 料頭尾總切除(mm): 30, 浪費率(%): 81.11

鋁材開料清單 50x50x5角

窗號	編號(用料狀況)	實用長度(長料開數)	需要 支數	開料 支數	長料 支數	餘料 支數	編號(剩餘長度)
	1	38.4	24	24	1	0	1@(4704.4)x1

鋁材開料清單 X85913

窗號	編號(用料狀況)	實用長度(長料開數)	需要 支數	開料 支數	長料 支數	餘料 支數	編號(剩餘長度)
W6/T3B	1-2	2510.0	4	4	2	0	1-2@(738)x2
W6/T3B	3-4	2425.0	4	4	2	0	3-4@(908)x2
W6/T3B	5	1612.0	1	1	1	0	5@(4152)x1
W6/T3B	(餘料)1	508.5	1	1	0	1	1@(223.5)x1
W6/T3B	(餘料)2	234.5	1	1	0	1	2@(497.5)x1

4

2

16

4

2

6

2

6

8

工程號碼: J852, 工程名稱: 提升門樣辦框扇拆圖

開料長度: 5300, 總長料支數: 1, 總開料支數: 2

鋸片厚度(mm): 6, 料頭尾總切除(mm): 30, 浪費率(%): 3.4

鋁材開料清單 X85891

窗號	編號(用料狀況)	實用長度(長料開數)	需要 支數	開料 支數	長料 支數	餘料 支數	編號(剩餘長度)
W6/T3B	1	2539.0	2	2	1	0	1@(180)x1

4

2

16

4

2

6

2

6

工程號碼:J852, 工程名稱:提升門樣辦框扇拆圖

開料長度:5300, 總長料支數:1, 總開料支數:2

鋸片厚度(mm):6, 料頭尾總切除(mm):30, 浪費率(%):3.4

鋁材開料清單 X85891

窗號	編號(用料狀況)	實用長度(長料開數)	需要 支數	開料 支數	長料 支數	餘料 支數	編號(剩餘長度)
----	----------	------------	----------	----------	----------	----------	----------

工程號碼:J852, 工程名稱:提升門樣辦框扇拆圖

開料長度:5300, 總長料支數:1, 總開料支數:2

鋸片厚度(mm):6, 料頭尾總切除(mm):30, 浪費率(%):3.4

鋁材開料清單 X85890

窗號	編號(用料狀況)	實用長度(長料開數)	需要 支數	開料 支數	長料 支數	餘料 支數	編號(剩餘長度)
W6/T3B	1	2539.0	2	2	1	0	1@(180)x1

4

2

16

4

2

6

2

6

工程號碼:J852, 工程名稱:提升門樣辦框扇拆圖

開料長度:5300, 總長料支數:1, 總開料支數:2

鋸片厚度(mm):6, 料頭尾總切除(mm):30, 浪費率(%):3.4

鋁材開料清單 X85890

窗號	編號(用料狀況)	實用長度(長料開數)	需要 支數	開料 支數	長料 支數	餘料 支數	編號(剩餘長度)
----	----------	------------	----------	----------	----------	----------	----------

工程號碼: J852, 工程名稱: 提升門樣辦框扇拆圖

開料長度: 5300, 總長料支數: 1, 總開料支數: 1

鋸片厚度(mm): 6, 料頭尾總切除(mm): 30, 浪費率(%): 51.42

鋁材開料清單 X85889

窗號	編號(用料狀況)	實用長度(長料開數)	需要 支數	開料 支數	長料 支數	餘料 支數	編號(剩餘長度)
W6/T3B	1	2539.0	1	1	1	0	1@(2725)x1

4

2

16

4

2

6

2

6

鋁材開料清單 X85889

窗號	編號(用料狀況)	實用長度(長料開數)	需要 支數	開料 支數	長料 支數	餘料 支數	編號(剩餘長度)
----	----------	------------	----------	----------	----------	----------	----------

工程號碼:J852, 工程名稱:提升門樣辦框扇拆圖

開料長度:5300, 總長料支數:1, 總開料支數:2

鋸片厚度(mm):6, 料頭尾總切除(mm):30, 浪費率(%):3.4

鋁材開料清單 X85888

窗號	編號(用料狀況)	實用長度(長料開數)	需要 支數	開料 支數	長料 支數	餘料 支數	編號(剩餘長度)
W6/T3B	1	2539.0	2	2	1	0	1@(180)x1

工程號碼: J852, 工程名稱: 提升門樣辦框扇拆圖

開料長度: 5300, 總長料支數: 2, 總開料支數: 4

鋸片厚度(mm): 6, 料頭尾總切除(mm): 30, 浪費率(%): 5.29

鋁材開料清單 X85887

窗號	編號(用料狀況)	實用長度(長料開數)	需要 支數	開料 支數	長料 支數	餘料 支數	編號(剩餘長度)
W6/T3B	1-2	2510.0	3	3	2	0	1@(238)x1 2@(2754)x1
W6/T3B	(餘料)2	2425.0	1	1	0	1	2@(323)x1

工程號碼:J852, 工程名稱:提升門樣辦框扇拆圖

開料長度:5300, 總長料支數:1, 總開料支數:1

鋸片厚度(mm):6, 料頭尾總切除(mm):30, 浪費率(%):50.26

鋁材開料清單 X85886

窗號	編號(用料狀況)	實用長度(長料開數)	需要 支數	開料 支數	長料 支數	餘料 支數	編號(剩餘長度)
W6/T3B	1	2600.0	1	1	1	0	1@(2664)x1

工程號碼:J852, 工程名稱:提升門樣辦框扇拆圖

開料長度:5300, 總長料支數:1, 總開料支數:1

鋸片厚度(mm):6, 料頭尾總切除(mm):30, 浪費率(%):50.26

鋁材開料清單 X85885

窗號	編號(用料狀況)	實用長度(長料開數)	需要 支數	開料 支數	長料 支數	餘料 支數	編號(剩餘長度)
W6/T3B	1	2600.0	1	1	1	0	1@(2664)x1

工程號碼:J852, 工程名稱:提升門樣辦框扇拆圖

開料長度:5800, 總長料支數:2, 總開料支數:4

鋸片厚度(mm):6, 料頭尾總切除(mm):30, 浪費率(%):18.59

鋁材開料清單 X85884

窗號	編號(用料狀況)	實用長度(長料開數)	需要 支數	開料 支數	長料 支數	餘料 支數	編號(剩餘長度)
W6/T3B	1	2440.0	2	2	1	0	1@(878)x1
W6/T3B	2	2240.0	2	2	1	0	2@(1278)x1

工程號碼: J852, 工程名稱: 提升門樣辦框扇拆圖

開料長度: 5800, 總長料支數: 4, 總開料支數: 12

鋸片厚度(mm): 6, 料頭尾總切除(mm): 30, 浪費率(%): 21.58

鋁材開料清單 X85883

窗號	編號(用料狀況)	實用長度(長料開數)	需要 支數	開料 支數	長料 支數	餘料 支數	編號(剩餘長度)
W6/T3B	1-3	2247.0	6	6	3	0	1-3@(1264)x3
W6/T3B	4, 1-3	868.0	4	4	1	3	4@(4896)x1 1-3@(390)x3
W6/T3B	(餘料)4	523.5	2	2	0	1	4@(3837)x1

工程號碼:J852, 工程名稱:提升門樣辦框扇拆圖

開料長度:5800, 總長料支數:4, 總開料支數:12

鋸片厚度(mm):6, 料頭尾總切除(mm):30, 浪費率(%):12.74

鋁材開料清單 X85882

窗號	編號(用料狀況)	實用長度(長料開數)	需要 支數	開料 支數	長料 支數	餘料 支數	編號(剩餘長度)
W6/T3B	1-3	2440.0	6	3	3	0	1-3@(3324)x3
W6/T3B	(餘料)1-3	2440.0		3	0	3	1-3@(878)x3
W6/T3B	4	1017.0	4	2	1	0	4@(3724)x1
W6/T3B	(餘料)4	1017.0		2	0	1	4@(1678)x1
W6/T3B	(餘料)1-2	672.5	2	2	0	2	1-2@(199.5)x2

鋁材開料清單 X85881

窗號	編號(用料狀況)	實用長度(長料開數)	需要 支數	開料 支數	長料 支數	餘料 支數	編號(剩餘長度)
W6/T3B	1	2540.0	1	1	1	0	1@(2704)x1

工程號碼:J852, 工程名稱:提升門樣辦框扇拆圖

開料長度:5300, 總長料支數:1, 總開料支數:1

鋸片厚度(mm):6, 料頭尾總切除(mm):30, 浪費率(%):51.4

鋁材開料清單 X85880

窗號	編號(用料狀況)	實用長度(長料開數)	需要 支數	開料 支數	長料 支數	餘料 支數	編號(剩餘長度)
W6/T3B	1	2540.0	1	1	1	0	1@(2724)x1

工程號碼:J852, 工程名稱:提升門樣辦框扇拆圖

開料長度:5300, 總長料支數:1, 總開料支數:2

鋸片厚度(mm):6, 料頭尾總切除(mm):30, 浪費率(%):3.92

鋁材開料清單 X85879

窗號	編號(用料狀況)	實用長度(長料開數)	需要 支數	開料 支數	長料 支數	餘料 支數	編號(剩餘長度)
W6/T3B	1, 1	2525.0	2	2	1	1	1@(2739)x1 1@(208)x1

鋁材開料清單 X85878

窗號	編號(用料狀況)	實用長度(長料開數)	需要 支數	開料 支數	長料 支數	餘料 支數	編號(剩餘長度)
W6/T3B	1	2600.0	1	1	1	0	1@(2664)x1

鋁材開料清單 20x20x3通

窗號	編號(用料狀況)	實用長度(長料開數)	需要 支數	開料 支數	長料 支數	餘料 支數	編號(剩餘長度)
W6/T3B	1	47.0	5	5	1	0	1@(3705)x1
W6/T3B	(餘料)1	46.0	2	2	0	1	1@(3601)x1
W6/T3B	(餘料)1	44.0	2	2	0	1	1@(3501)x1