



工程指示 / 要求簡箋(E.I.)

工程指示編號：EI / 2612 / 20

修改版次：A

工程編號：J - 852

工程名稱：亞皆老街中電

工程項目：趟門 廠內樣板用 鐵通

收件人：生統

發件人：Ant Yeung

日期：18/12/2020

要求提供 / 確認 事項：

- () 初步鋁料 B.M. () 加工拆圖，然後生產 () 尺寸表
- () 正式鋁料 B.M. () 技術上資料 / 指示 () 報價
- () 配件 B.M. () 樣辦或貨品說明書 () 分判合約
- () 其他：_____

內容：

因設計改善，請把已到廠鐵件切除 40mm。

請在 2020.12.21 前完成上列要求。

附：1頁

以上項目為：

- 原合約工程包 原合約工程加 / 減賬 新工程報價

原因：-

分發東莞各部門：

- () 生產技術總監 連附件 () 技術部 連附件 () 生產部 連附件 () 機械設計部 連附件
- () 採購部 連附件 () 生產統籌部 連附件 () 小羅&清 連附件
- () 質檢部 連附件 () 會計部 連附件 () 報關組 連附件 () 其他 楊榮輝 連附件

分發其他分判：

- (v) 水洪 連附件

分發香港各部門：


- () 行政部 連附件 () 會計部 連附件 () 統籌部 連附件 () 工程部地盤科文 連附件 祥哥
- () 採購部 連附件 () QS 部 連附件 () 維修部 連附件 () 其他 _____ 連附件

傳遞編號：


HK 2912 / 20

發件人簽署：

項目經理簽署：

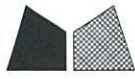


組裝用

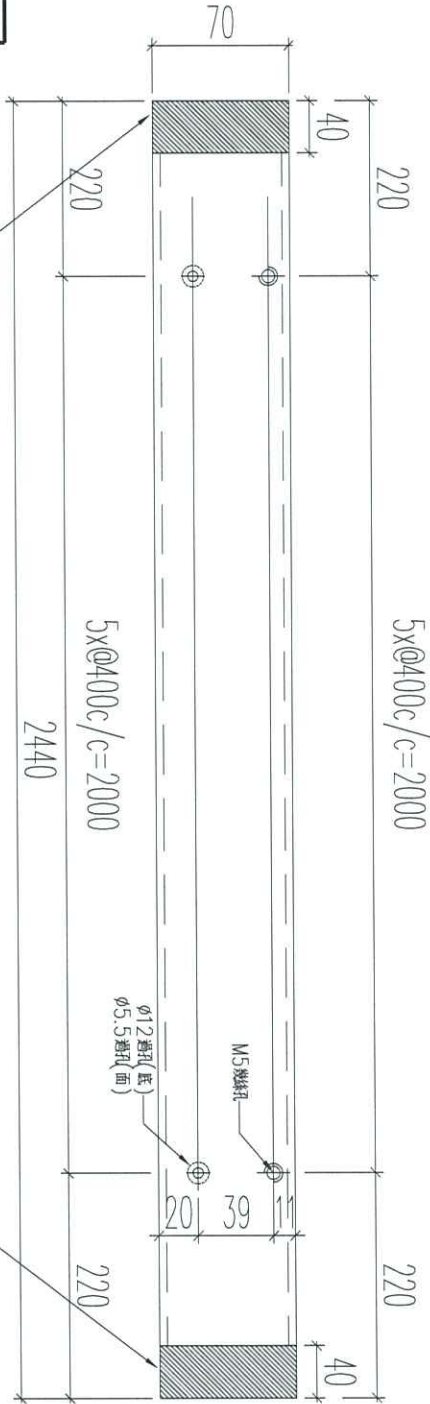

此位40mm 切除

此位40mm 切除

因設計問題，現需將已生產的此樣辦鐵通按上述改圖切短，切短后總長尺寸為2360mm

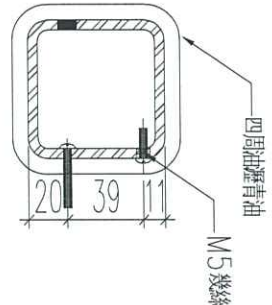

序號	物料編號	數量	使用位置	樓層
01	GMS-01	2	門玉企料	樣板窗

名稱	鐵通加工圖	制圖	Jason	2020.10.20	修改	A
材料	70x70x5mm 厚鋁通	復核	-	-	日期	2020.12.11
顏色	熱浸鋅	批准			圖號	J852-IW-MS1-01