



工程指示 / 要求簡箋(E.I.)

工程指示編號：EI / 2618 / 20

修改版次：A

工程編號：J - 852

工程名稱：亞皆老街中電

工程項目：幕牆 Mockup 用玻璃 B.M. (3,5,6/F) T2

收件人：Maggie

發件人：Ant Yeung

日期：02/11/2020

要求提供 / 確認 事項：

- |                                    |                                     |                               |
|------------------------------------|-------------------------------------|-------------------------------|
| <input type="checkbox"/> 初步鋁料 B.M. | <input type="checkbox"/> 加工拆圖，然後生產  | <input type="checkbox"/> 尺寸表  |
| <input type="checkbox"/> 正式鋁料 B.M. | <input type="checkbox"/> 技術上資料 / 指示 | <input type="checkbox"/> 報價   |
| <input type="checkbox"/> 配件 B.M.   | <input type="checkbox"/> 樣辦或貨品說明書   | <input type="checkbox"/> 分判合約 |
| <input type="checkbox"/> 其他：_____  |                                     |                               |

內容：

請按 B.M.訂購(3,5,6/F)用玻璃直送地盆 (T2)

A 版：死牆玻璃為 8mm 單片反光，已詢問玻璃未生產。

請在 2021 / 01 / 10 前完成上列要求。

附：1 頁 B.M.，1 頁 B.M. 參考，1 頁加工圖，1 頁位置圖。

以上項目為：

- 原合約工程包                       原合約工程加 / 減賬                       新工程報價

分發東莞各部門：

- ( ) 生產技術總監  連附件    ( ) 技術部     連附件    ( ) 生產部     連附件    ( ) 機械設計部  連附件  
 ( ) 採購部     連附件    ( ) 生產統籌部  連附件  
 ( ) 質檢部     連附件    ( ) 會計部     連附件    ( ) 報關組     連附件    ( ) 其他 楊榮輝  連附件

分發香港各部門：

- (  ) 行政部  連附件    ( ) 會計部  連附件    ( ) 統籌部  連附件    (  ) 工程部地盤科  連附件 祥哥  
 ( ) 採購部  連附件    ( ) QS 部  連附件    ( ) 維修部  連附件    ( ) 其他 \_\_\_\_\_  連附件

傳遞編號：

HK / 20

發件人簽署：

項目經理簽署：



美特鋁質有限公司  
1101 Aluminium Fabricator Ltd

工程號: 1852  
地盤名稱: wash

計算: LHR  
核對: wash

日期: 2020.09.09  
副本: 日期: 2020.09.10

地盤用玻璃B.M.表

項目類別: 幕牆玻璃層 (T2-3F~6F)  
修改版文: A(2020.09.14)

批准: 總計玻璃面積 (平方米): 18.54

送呈: A/C Code:  
日期: 日期:

| 序號 | 修改內容   | 玻璃圖號         | 顏色與類型   | 厚度 (mm) | 玻璃尺寸      |           | 數量 (塊) | 總面積 (平方米) | 使用位置  | 加工圖參考   |
|----|--------|--------------|---|---------|-----------|-----------|--------|-----------|-------|---------|
|    |        |              |   |         | 寬度 (W mm) | 高度 (H mm) |        |           |       |         |
| 1  |        | GL01-T2-T01  | 8mm+12mm AIR GAP+10mm THK. IG.U. P20070688  | 30.0    | 703.0     | 1113.0    | 3      | 2.35      | 生窗位   | GL01-01 |
|    |        |              |   |         |           | 合計:       | 3      | 2.35      |       |         |
| 2  |        | GL01-T2-F01  | 8mm+12mm AIR GAP+10mm THK. IG.U. P20070688  |         | 906.0     | 1236.0    | 3      | 3.36      | 大櫃窗位  | GL01-01 |
| 3  |        | GL01-T2-F02  | 8mm+12mm AIR GAP+10mm THK. IG.U. P20070688  |         | 906.0     | 646.0     | 3      | 1.76      | 櫃窗位   | GL01-01 |
| 4  |        | GL01-T2-F03  | 8mm+12mm AIR GAP+10mm THK. IG.U. P20070688  |         | 826.0     | 646.0     | 3      | 1.60      | 櫃窗位   | GL01-01 |
|    |        |              |   |         |           | 合計:       | 9      | 6.72      |       |         |
| 5  |        | GL02-T2-F01  | 10mm THK. HEAT STRENGTHENED GLASS P20070688   |         | 906.0     | 976.0     | 3      | 2.65      | 上格間牆位 | GL02-01 |
| 6  |        | GL02-T2-F02  | 10mm THK. HEAT STRENGTHENED GLASS P20070688   |         | 826.0     | 976.0     | 3      | 2.42      | 上格間牆位 | GL02-01 |
|    |        |              |   |         |           | 合計:       | 6      | 5.07      |       |         |
| 7  | A-縮小尺寸 | GL04-T2-T01  | 10mm THK. TEMPERED GLASS (PROTECTIVE BARRIER) P20070688                               | 10.0    | 765.0     | 163.0     | 3      | 0.37      | 生窗欄河位 | GL04-01 |
|    |        |              |   |         |           | 合計:       | 3      | 0.37      |       |         |
| 8  |        | GL05-T2-FD01 | 6mm THK. HEAT STRENGTHENED GLASS+12mm AIR GAP+8mm THK. TEMPERED GLASS IG.U. P20070688 | 26.0    | 591.0     | 2276.0    | 3      | 4.04      | FID門位 | GL05-01 |
|    |        |              |   |         |           | 合計:       | 3      | 4.04      |       |         |
|    |        |              |   |         |           | 總合計:      | 24     | 18.5      |       |         |

加工注意事項:



- 1) 本表中之所有玻璃顏色待定。
- 2) 本表中所有玻璃對角線尺寸偏差要求不超過負2mm。
- 3) 本表中玻璃要求粗磨邊處理並倒棱角，而所有玻璃之人爐方向需保持一致。
- 4) 本表中所有玻璃成品均需做雙面保護，用透明靜電膠紙加四周一寸PK白膠紙做雙面加固保護處理。
- 5) 本表中所有玻璃成品均需注明室內外及其玻璃編號，以便識別。





美特鋁質有限公司  
MIDI Aluminium Fabricator Ltd.

|    |     |            |            |
|----|-----|------------|------------|
| 類別 |     | 物料號        |            |
| 制圖 | LHR | 2020-09-09 | 圖號 GL02-01 |
| 修改 |     | 復核         | 數量 —       |
| 日期 |     | 批准         | 位置 幕牆樣辦層   |

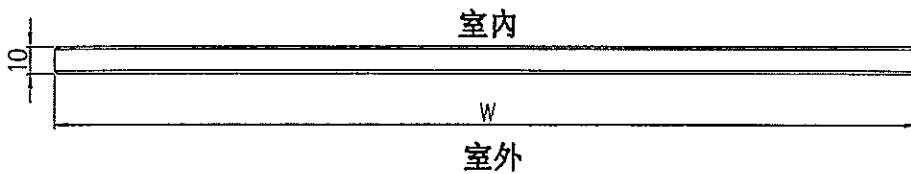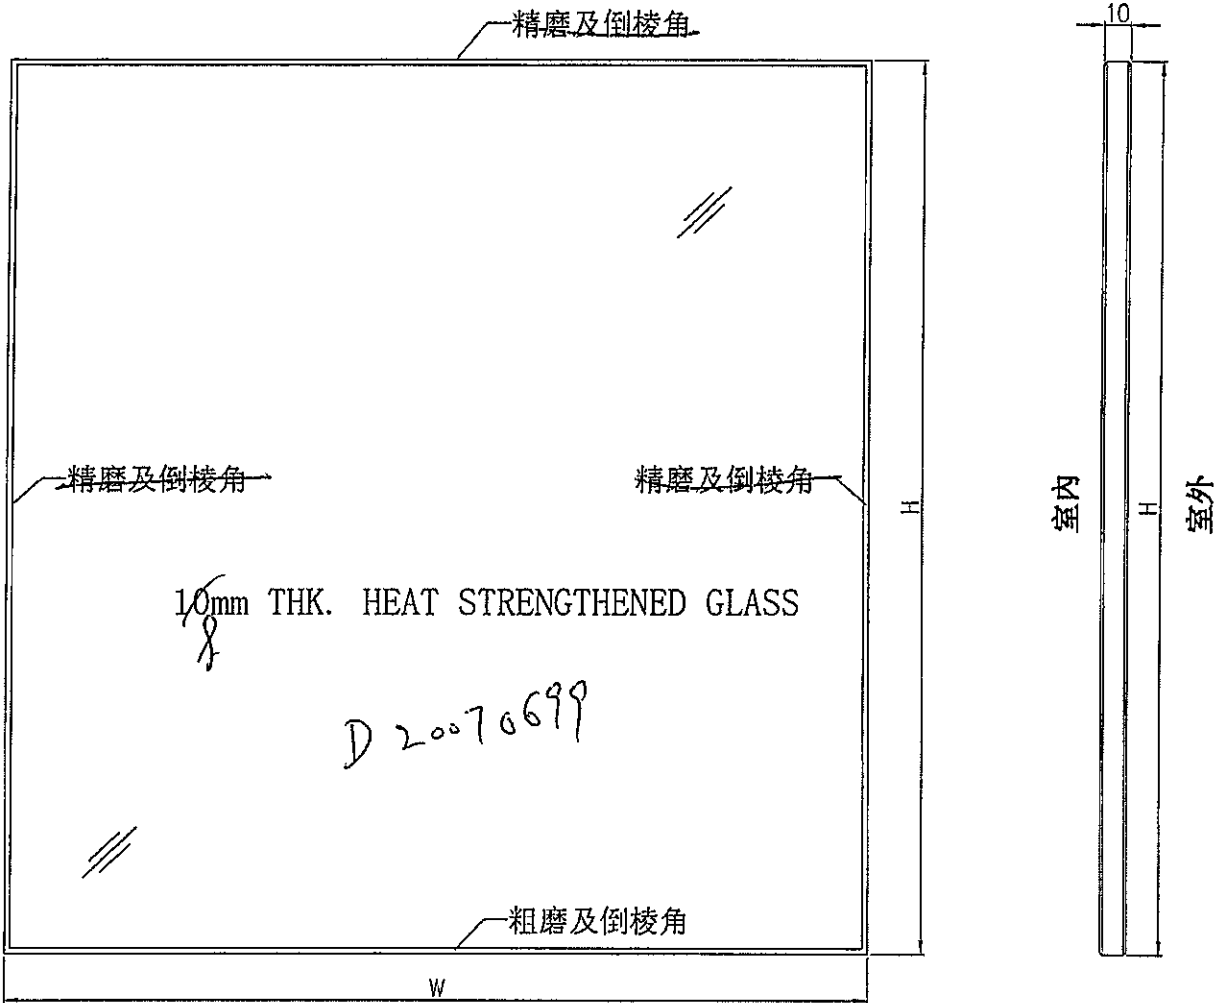

|     |                                   |    |  |        |
|-----|-----------------------------------|----|--|--------|
| 工程號 | J-852                             | 地盤 | 亞皆老街                                   | 附<br>件 |
| 名稱  | 玻璃加工圖                             |    | 探用                                     |        |
| 材料  | 10mm THK. HEAT STRENGTHENED GLASS |    | 地盤 <input checked="" type="checkbox"/> |        |
| 顏色  | —                                 |    | 工廠 <input type="checkbox"/>            |        |