

## 工程指示 / 要求簡箋(E.I.)

工程指示編號：EI / 2639 / 20

修改版次：A

工程編號：J - 852

工程名稱：亞皆老街中電

工程項目：趟門 樣板層 (3,5,6/F)

收件人：生統

發件人：Ant Yeung

日期：09/11/2020

□要求提供 / □確認 事項：

- |                                    |                                     |                               |
|------------------------------------|-------------------------------------|-------------------------------|
| <input type="checkbox"/> 初步鋁料 B.M. | <input type="checkbox"/> 加工拆圖，然後生產  | <input type="checkbox"/> 尺寸表  |
| <input type="checkbox"/> 正式鋁料 B.M. | <input type="checkbox"/> 技術上資料 / 指示 | <input type="checkbox"/> 報價   |
| <input type="checkbox"/> 配件 B.M.   | <input type="checkbox"/> 樣辦或貨品說明書   | <input type="checkbox"/> 分判合約 |
| <input type="checkbox"/> 其他：_____  |                                     |                               |

內容：

A 版：提供修改完整加工圖，請以此加工圖為準生產趟門

請加工圖生產趟門

注意 1：先生產 和出貨 T3。 可生產 T1， T2 備用

2：T3 3,5,6/F 出趟門框料，3 層

3：門玉 只出 5/F 1 層

4：廠內加做樣板 W1/T3C 和 T1/T3B 2 隻 (大貨和廠內樣板同時進行)

5：W7/T3A 暫停，因碰防火門

請在 2020.11.06 前完成上列要求。

WG-T3B(新代厚E2611)

附：84 頁

以上項目為：

 原合約工程包
  原合約工程加 / 減賬
  新工程報價

原因：-

分發東莞各部門：

- |                                 |                              |   |   |                               |                              |                                |   |
|---------------------------------|------------------------------|---|---|-------------------------------|------------------------------|--------------------------------|---|
| <input type="checkbox"/> 生產技術總監 | <input type="checkbox"/> 連附件 | <input type="checkbox"/> 技術部              | <input type="checkbox"/> 連附件            | <input type="checkbox"/> 生產部  | <input type="checkbox"/> 連附件 | <input type="checkbox"/> 機械設計部 | <input type="checkbox"/> 連附件            |
| <input type="checkbox"/> 採購部    | <input type="checkbox"/> 連附件 | <input checked="" type="checkbox"/> 生產統籌部 | <input checked="" type="checkbox"/> 連附件 | <input type="checkbox"/> 小羅&清 | <input type="checkbox"/> 連附件 |                                |   |
| <input type="checkbox"/> 質檢部    | <input type="checkbox"/> 連附件 | <input type="checkbox"/> 會計部              | <input type="checkbox"/> 連附件            | <input type="checkbox"/> 報關組  | <input type="checkbox"/> 連附件 | <input type="checkbox"/> 其他    | <u>楊榮輝</u> <input type="checkbox"/> 連附件 |

分發其他分判：

 水洪  連附件

分發香港各部門：

- |                              |                              |                               |                              |                              |                              |                                  |                              |                              |
|------------------------------|------------------------------|-------------------------------|------------------------------|------------------------------|------------------------------|----------------------------------|------------------------------|------------------------------|
| <input type="checkbox"/> 行政部 | <input type="checkbox"/> 連附件 | <input type="checkbox"/> 會計部  | <input type="checkbox"/> 連附件 | <input type="checkbox"/> 統籌部 | <input type="checkbox"/> 連附件 | <input type="checkbox"/> 工程部地盤科文 | <input type="checkbox"/> 連附件 | 祥哥                           |
| <input type="checkbox"/> 採購部 | <input type="checkbox"/> 連附件 | <input type="checkbox"/> QS 部 | <input type="checkbox"/> 連附件 | <input type="checkbox"/> 維修部 | <input type="checkbox"/> 連附件 | <input type="checkbox"/> 其他      | _____                        | <input type="checkbox"/> 連附件 |




傳遞編號：

HK 2561 / 20

發件人簽署：

項目經理簽署：






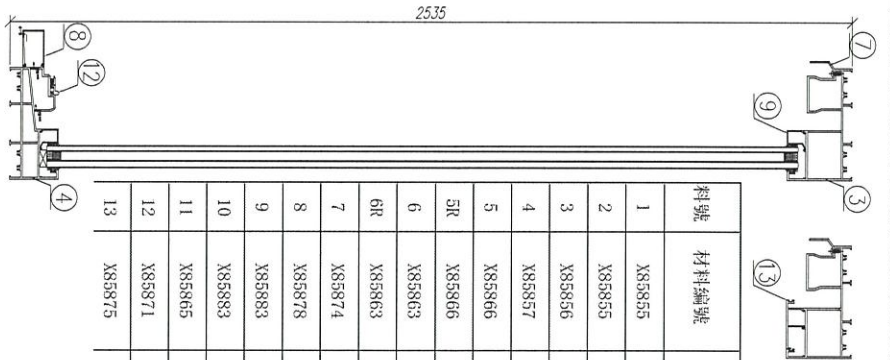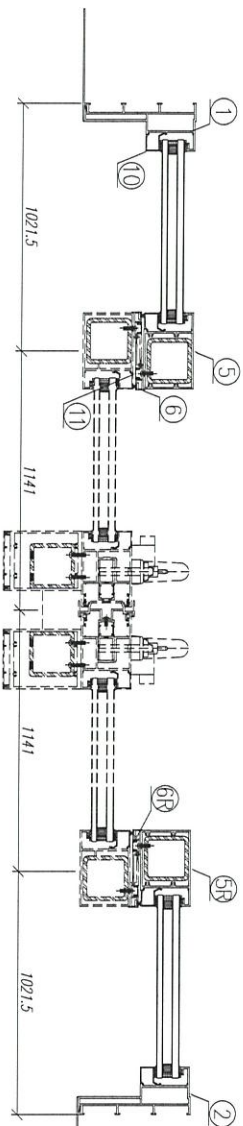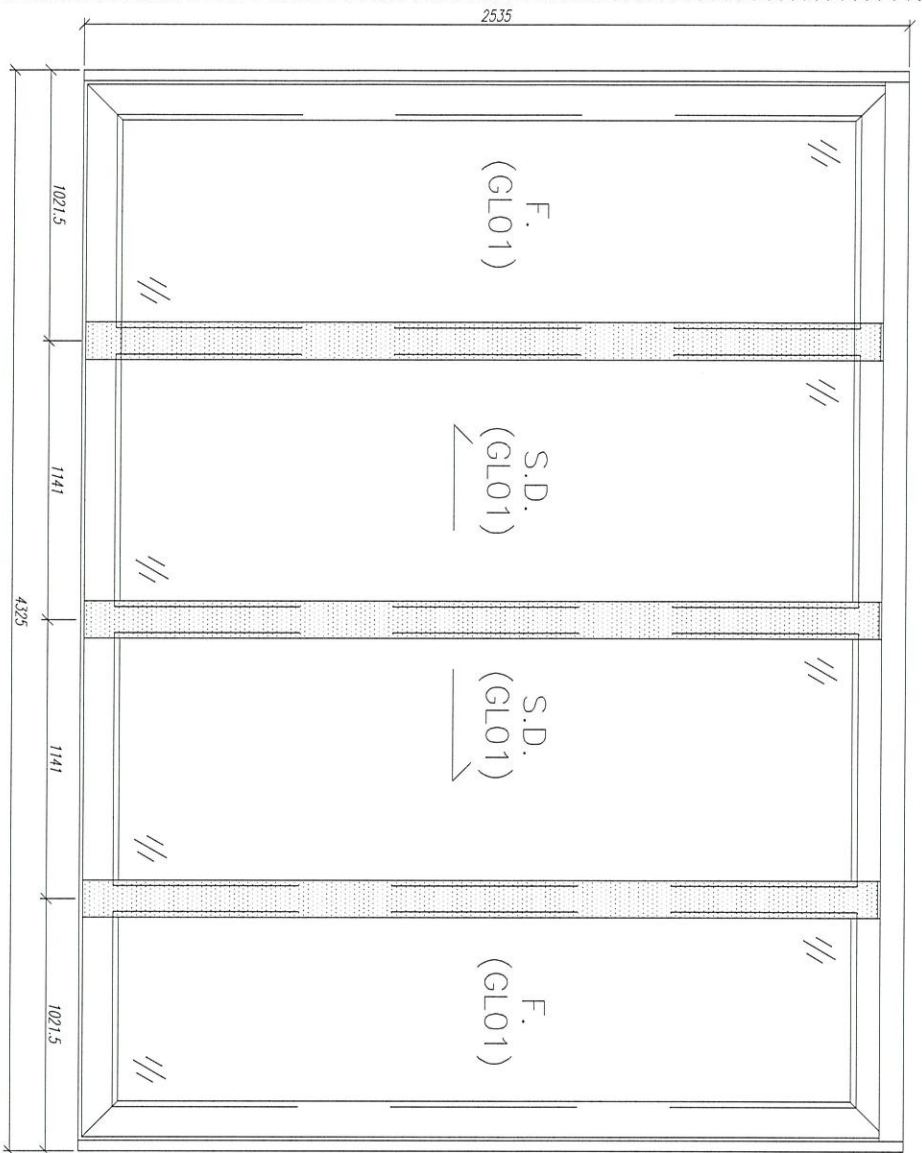

料號	材料編號	材料名稱	加工圖號	長度 L(MM)	單位	數量	
						單樁	小計
1	X85855	趟門左邊框料	SD04-01	2535	支	1	18
2	X85855	趟門右邊框料	SD04-02	2535	支	1	18
3	X85856	趟門頂框料	SD04-03	4277	支	1	18
4	X85857	趟門底框料	SD04-04	4277	支	1	18
5	X85866	趟門企左中挺	SD04-05	2433	支	1	18
5R	X85866	趟門企右中挺	SD04-05R	2433	支	1	18
6	X85863	趟門左勾企	SD04-06	2445.5	支	1	18
6R	X85863	趟門右勾企	SD04-06R	2445.5	支	1	18
7	X85874	趟門頂外蓋料	SD04-07	4325	支	1	18
8	X85878	趟門底外扣蓋	SD04-08	4325	支	1	18
9	X85883	趟門梗橫玻線	直口開料	950	支	4	72
10	X85883	趟門梗企玻線	直口開料	2383	支	4	72
11	X85865	趟門勾企蓋	直口開料	2445.5	支	2	36
12	X85871	趟門導軌	直口開料	4276	支	1	18
13	X85875	趟門生位扣蓋	直口開料	2179.5	支	2	36


数量: 18  
 材料: 详见本图附表  
 表面处理: UCT806812XL-3  
 制图: 郭上军  
 日期: 2020.07.26  
 校核: WSH  
 审核:  
 Rev: A  
 工程名称: 亞皆老街 / 后装門  
 图名: W1/T1A組裝圖  
 图号: W1/T1A



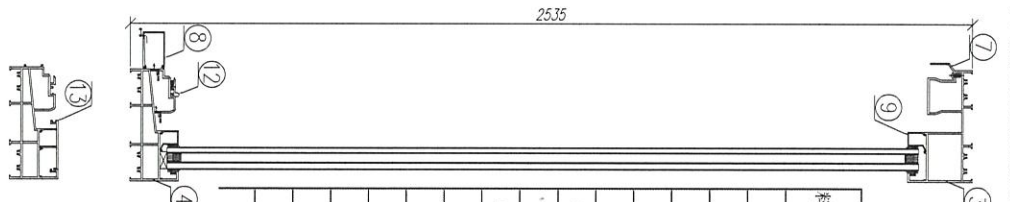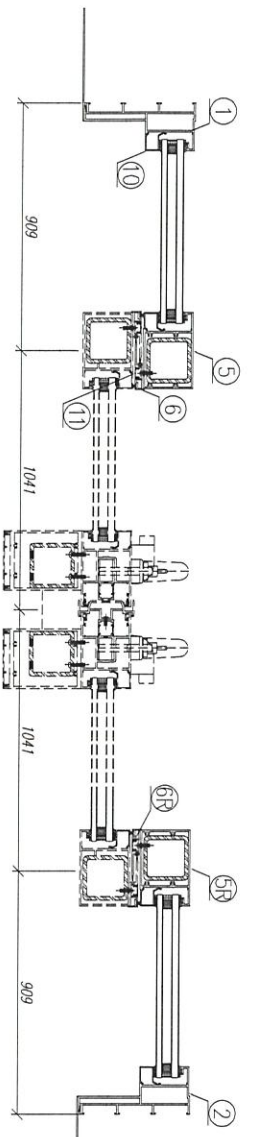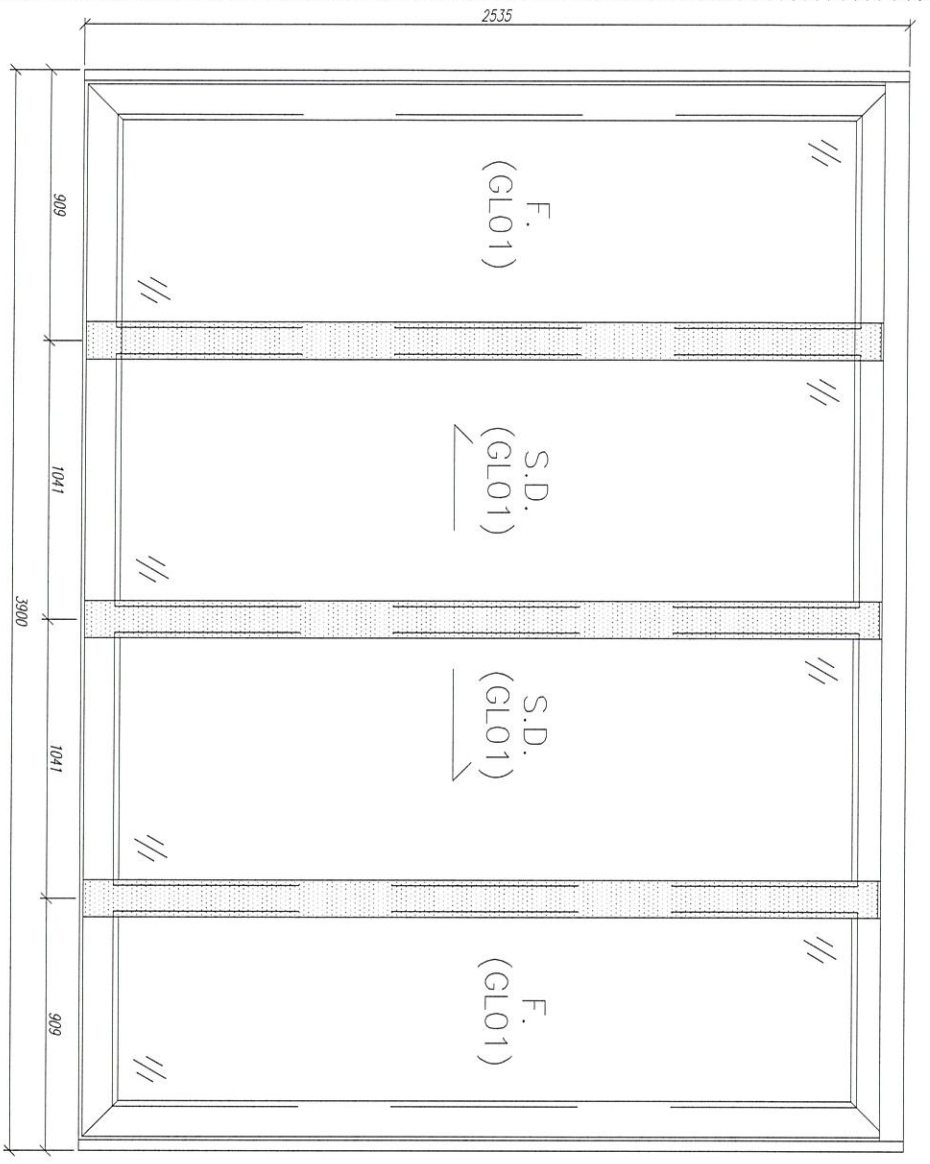

料號	材料編號	材料名稱	加工圖號	長度 L(MM)	單位	輻數	
						單層	小計
1	X85855	趟門左邊框料	SD04-01	2535	支	1	18
2	X85855	趟門右邊框料	SD04-02	2535	支	1	18
3	X85856	趟門頂框料	SD04-03	3852	支	1	18
4	X85857	趟門底框料	SD04-04	3852	支	1	18
5	X85866	趟門企左中樑	SD04-05	2433	支	1	18
5R	X85866	趟門企右中樑	SD04-05R	2433	支	1	18
6	X85863	趟門左勾企	SD04-06	2445.5	支	1	18
6R	X85863	趟門右勾企	SD04-06R	2445.5	支	1	18
7	X85874	趟門頂外蓋料	SD04-07	3900	支	1	18
8	X85878	趟門底外蓋料	SD04-08	3900	支	1	18
9	X85883	趟門橫玻璃線	直口開料	887.5	支	4	72
10	X85883	趟門框企玻璃線	直口開料	2383	支	4	72
11	X85865	趟門勾企蓋	直口開料	2445.5	支	2	36
12	X85871	趟門導軌	直口開料	3851	支	1	18
13	X85875	趟門水位扣蓋	直口開料	1979.5	支	2	36

数量: 18  
 材料: 详见本图附表  
 表面处理: UCT806812XL-3  
 工程名称: 亞皆老街 / 后裝門  
 制图: 郭上軍  
 日期: 2020.07.26  
 审核: WSH  
 Rev:  
 美特鋁質有限公司  
 MID Aluminum Fabricator Ltd.  
 圖名: W1/T1B組裝圖  
 圖号: W1/T1B

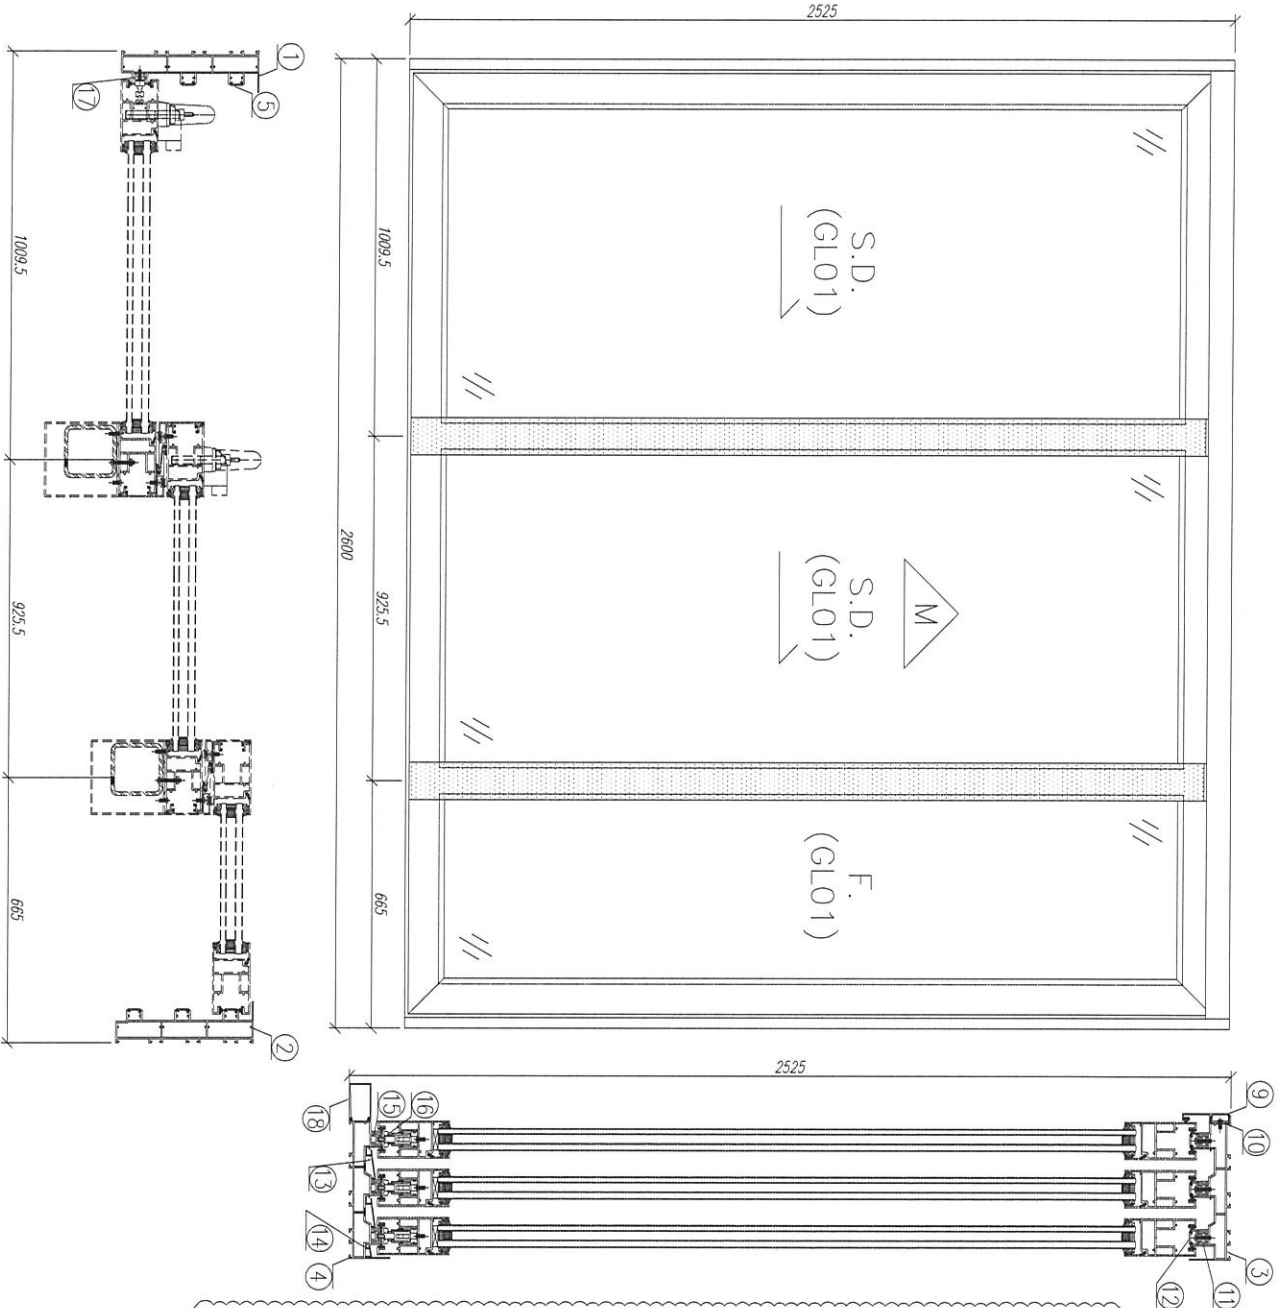


序號	材料編號	材料名稱	加工圖號	長度 L (MM)	單位	數量	
						單樁	小計
1	X85879	趟門邊框料	SD03-01	2525	支	1	18
2	X85879	趟門邊框料	SD03-02R	2525	支	1	18
3	X85880	趟門頂框料	SD03-03	2540	支	1	18
4	X85881	趟門底框料	SD03-04	2540	支	1	18
5	X85913	趟門邊企蓋料	直口開料	2425	支	5	90
6	X85913	趟門邊企蓋料	直口開料	508.5	支	1	18
7	X85913	趟門邊企蓋料	直口開料	1612	支	1	18
8	X85913	趟門邊企蓋料	直口開料	234.5	支	1	18
9	X85885	趟門頂外蓋	直口開料	2600	支	1	18
10	X85886	趟門頂外蓋底座	SD03-05	2600	支	1	18
11	X85887	趟門頂蓋底槽	SD03-06	2539	支	3	54
12	X85913	趟門頂蓋封口片	直口開料	2539	支	3	54
13	X85888	趟門底防水蓋1	SD03-07	2539	支	2	36
14	X85889	趟門底防水蓋2	SD03-08	2539	支	1	18
15	X85890	趟門滑軌槽	直口開料	2539	支	3	54
16	X85891	趟門滑軌槽	直口開料	2539	支	3	54
17	X85887	趟門企外蓋底槽	SD03-09	2425	支	1	18
18	X85878	趟門底外蓋	SD03-10	2600	支	1	18

說明: 料號6, 7, 8三款  
鋁料暫不開料生產

数量: 18	材料: 详见本图附表	表面处理: UC1806812XL-3	工程名称: 亞皆老街 / 后裝門
制图: 郭上軍	日期: 2020.07.26	审核: WSH	Rev: A
MIDI Aluminum Fabricator Ltd.		图名: W7/T1A組裝圖	图号: W7/T1A






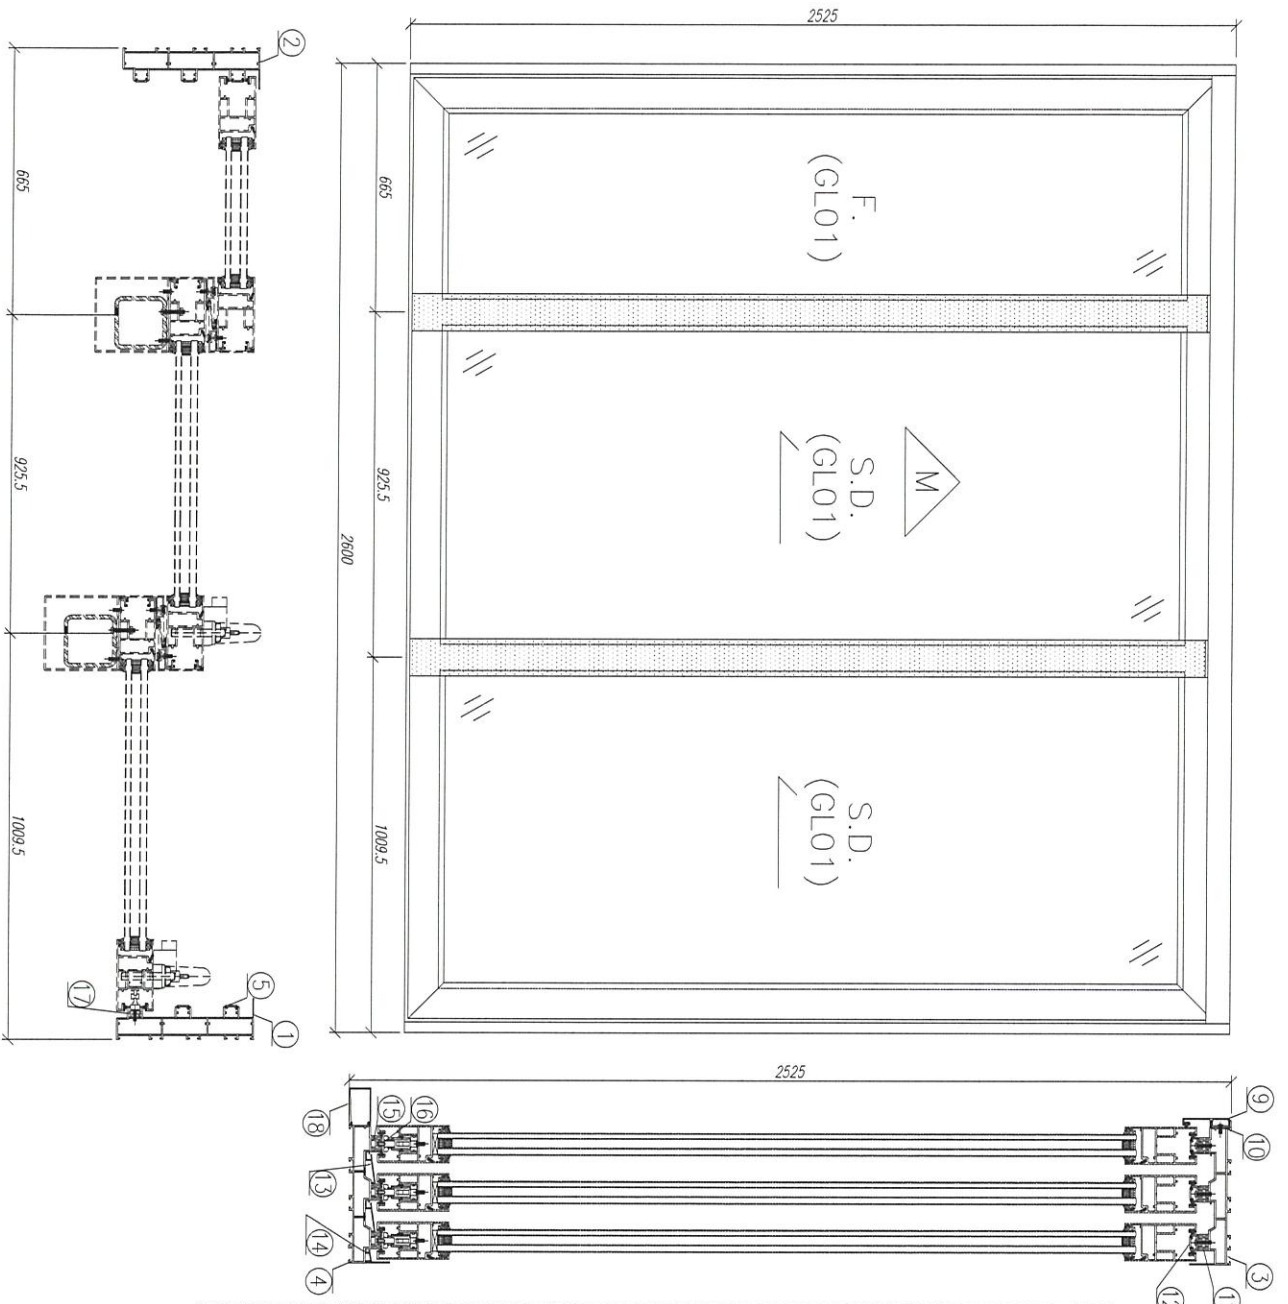

序號	材料編號	材料名稱	加工圖號	長度 L(MM)	單位	數量	
						單樁	小計
1	X85879	趟門邊框料	SD03-01R	2525	支	1	18
2	X85879	趟門邊框料	SD03-02	2525	支	1	18
3	X85880	趟門頂框料	SD03-03	2540	支	1	18
4	X85881	趟門底框料	SD03-04	2540	支	1	18
5	X85913	趟門邊企蓋料	直口開料	2425	支	5	90
6	X85913	趟門邊企蓋料	直口開料	508.5	支	1	18
7	X85913	趟門邊企蓋料	直口開料	1612	支	1	18
8	X85913	趟門邊企蓋料	直口開料	234.5	支	1	18
9	X85885	趟門頂外蓋	直口開料	2600	支	1	18
10	X85886	趟門頂外蓋底座	SD03-05	2600	支	1	18
11	X85887	趟門頂蓋底槽	SD03-06	2539	支	3	54
12	X85913	趟門頂蓋封口片	直口開料	2539	支	3	54
13	X85888	趟門底防水蓋1	SD03-07	2539	支	2	36
14	X85889	趟門底防水蓋2	SD03-08	2539	支	1	18
15	X85890	趟門滑軌槽	直口開料	2539	支	3	54
16	X85891	趟門滑軌槽	直口開料	2539	支	3	54
17	X85887	趟門企外蓋底槽	SD03-09	2425	支	1	18
18	X85878	趟門底外蓋	SD03-10	2600	支	1	18




說明: 料號6、7、8三款  
架料暫不開料生產

數量: 17	材料: 詳見本圖附表	表面處理: UCT806812XL-3	工程名稱: 亞皆老街 / 后裝門
制圖: 郭上軍	日期: 2020.07.26	校核: WSH	審核:
	Rev: A		
MIDI Aluminium Fabricator Ltd.			圖名: W6/T18組裝圖
			圖號: W6/T18

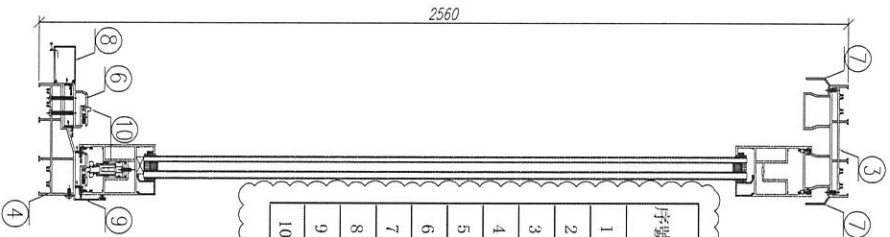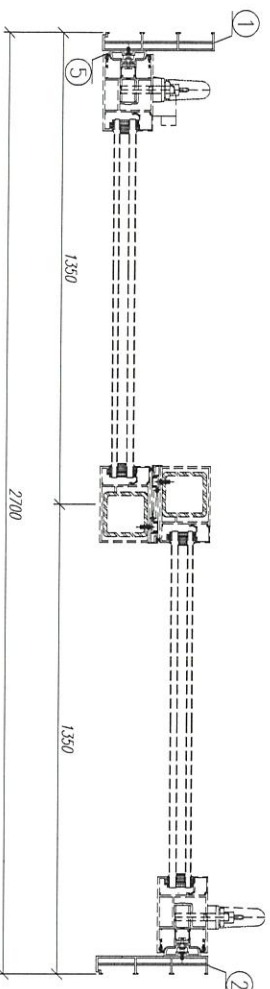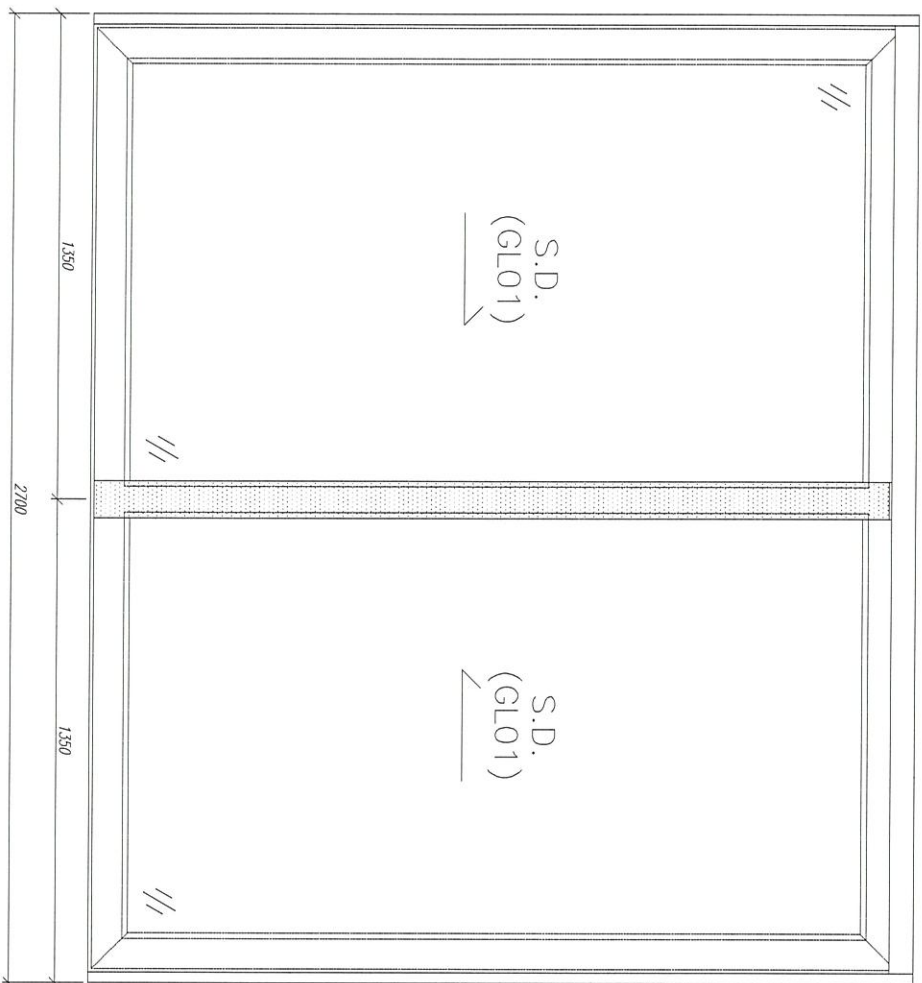



序號	材料編號	材料名稱	加工圖號	長度 L (MM)	單位	數量	18 小計
1	X85858	趟門左邊框料	SD02-01	2560	支	1	18
2	X85858	趟門右邊框料	SD02-02	2560	支	1	18
3	X85859	趟門頂框料	SD02-03	2852	支	1	18
4	X85860	趟門底框料	SD02-04	2852	支	1	18
5	X85870	趟門邊企鎖扣料	SD02-05	2434	支	2	36
6	X85877	趟門導軌底座	SD02-06	2852	支	1	18
7	X85874	趟門頂擋水片	SD02-07	2700	支	2	36
8	X85878	趟門底外蓋	SD02-08	2700	支	1	18
9	X85876	趟門內裝飾條	SD02-09	2700	支	1	18
10	X85871	趟門底導軌	直口開料	2838	支	2	36

数量: 18  
 材料: 详见本图附表  
 表面处理: UCT806812XL-3  
 制图: 郭上军  
 日期: 2020.07.26  
 校核: WSH  
 审核:  
 Rev:  
 美特铝业 有限公司  
 MID Aluminum Fabricator Ltd.  
 工程名称: 亞皆老街 / 后裝門  
 圖名: W1/T1C組裝圖  
 圖号: W1/T1C

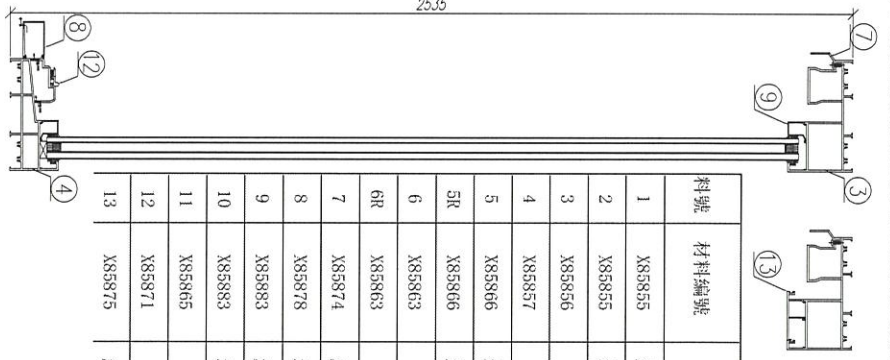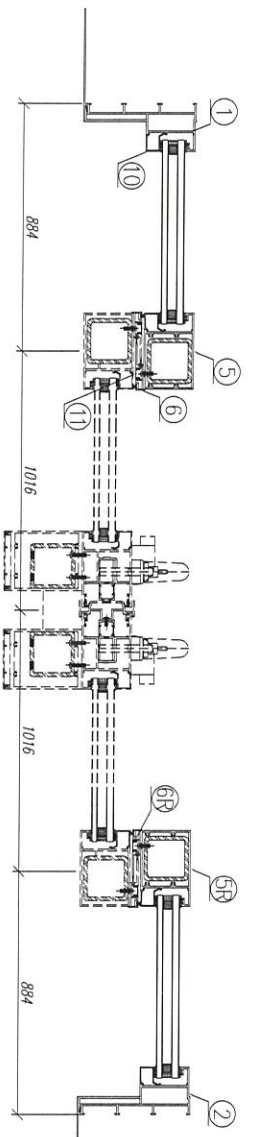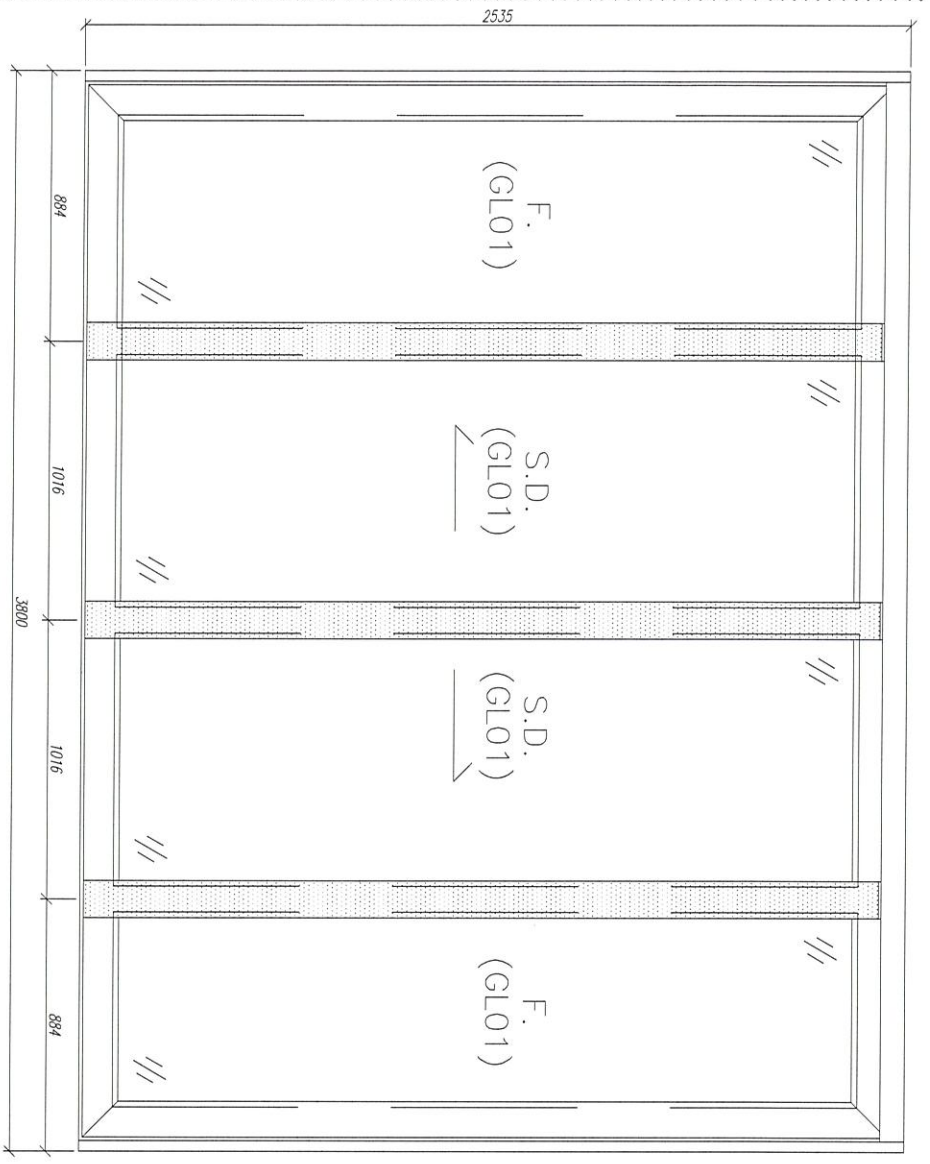


料號	材料編號	材料名稱	加工圖號	長度 L(MM)	單位	輻數	
						單層	小計
1	X85855	趟門左邊框料	SD04-01	2535	支	1	18
2	X85855	趟門右邊框料	SD04-02	2535	支	1	18
3	X85856	趟門頂框料	SD04-03	3752	支	1	18
4	X85857	趟門底框料	SD04-04	3752	支	1	18
5	X85866	趟門企左中挺	SD04-05	2433	支	1	18
5R	X85866	趟門企右中挺	SD04-05R	2433	支	1	18
6	X85863	趟門左勾企	SD04-06	2445.5	支	1	18
6R	X85863	趟門右勾企	SD04-06R	2445.5	支	1	18
7	X85874	趟門頂外蓋料	SD04-07	3800	支	1	18
8	X85878	趟門底外蓋料	SD04-08	3800	支	1	18
9	X85883	趟門梗橫玻線	直口開料	812.5	支	4	72
10	X85883	趟門梗企玻線	直口開料	2383	支	4	72
11	X85865	趟門勾企蓋	直口開料	2445.5	支	2	36
12	X85871	趟門導軌	直口開料	3751	支	1	18
13	X85875	趟門生位扣蓋	直口開料	1929.5	支	2	36

数量: 18  
 材料: 详见本图附表  
 表面处理: UCT806812XL-3  
 工程名称: 亞皆老街 / 后裝門  
 制图: 郭上軍  
 日期: 2020.07.26  
 审核: WSH  
 Rev: A  
 美特铝質有限公司  
 MID Aluminum Fabricator Ltd.  
 图名: W1/T2A組裝圖  
 图号: W1/T2A

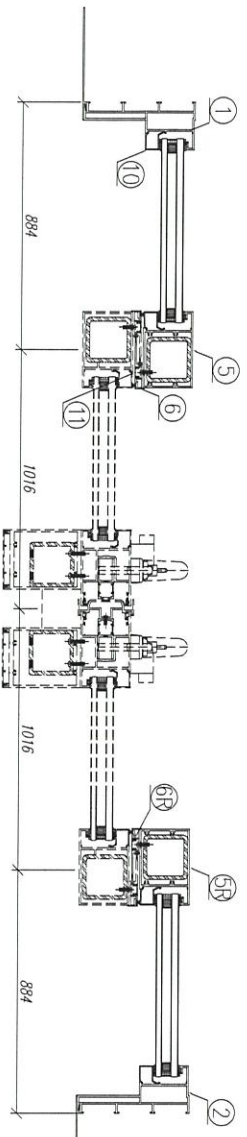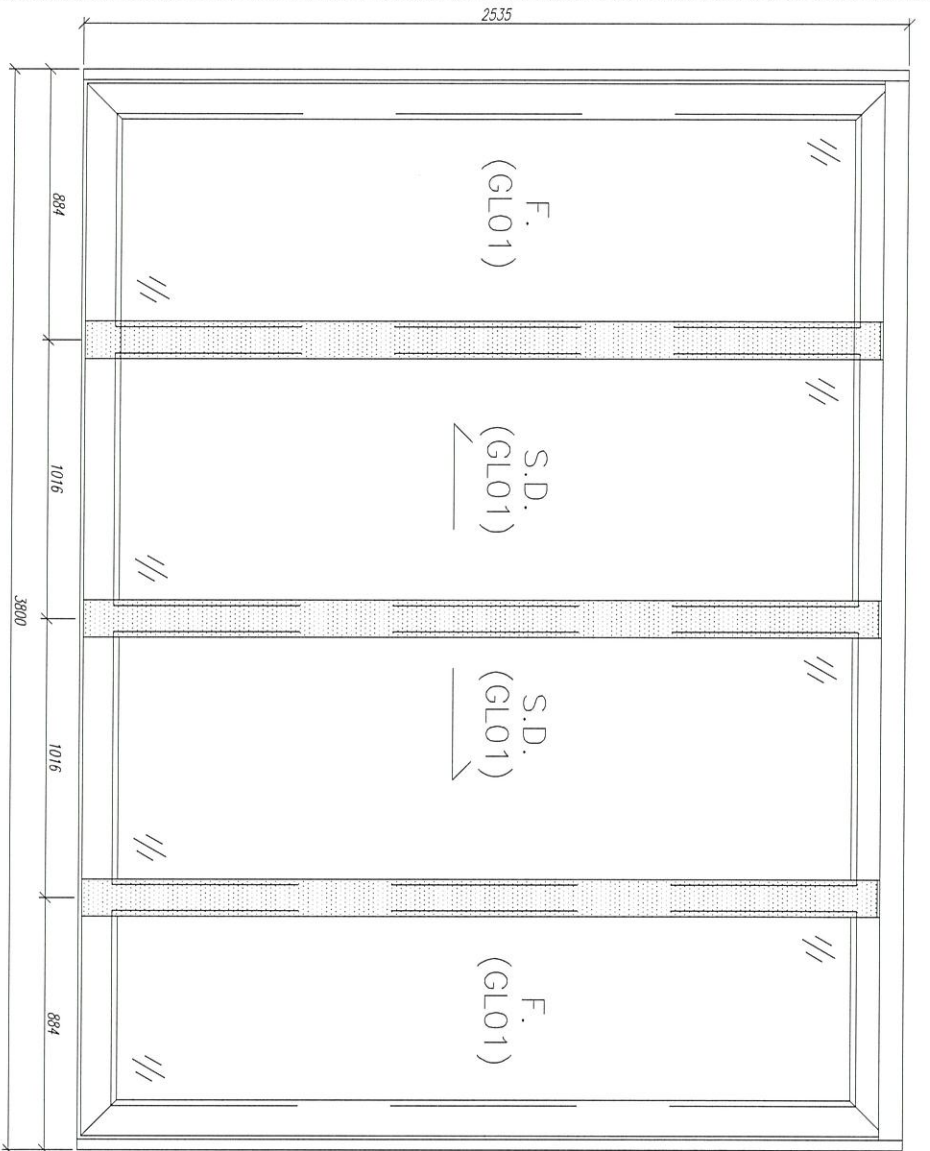

料號	材料編號	材料名稱	加工圖號	長度 L(MM)	單位	幅數	
						單樞	小計
1	X85855	趟門左邊框料	SD04-01	2535	支	1	18
2	X85855	趟門右邊框料	SD04-02	2535	支	1	18
3	X85856	趟門頂框料	SD04-03	3752	支	1	18
4	X85857	趟門底框料	SD04-04	3752	支	1	18
5	X85866	趟門企左中挺	SD04-05	2433	支	1	18
5R	X85866	趟門企右中挺	SD04-05R	2433	支	1	18
6	X85863	趟門左勾企	SD04-06	2445.5	支	1	18
6R	X85863	趟門右勾企	SD04-06R	2445.5	支	1	18
7	X85874	趟門頂外蓋料	SD04-07	3800	支	1	18
8	X85878	趟門底外蓋料	SD04-08	3800	支	1	18
9	X85883	趟門梗橫玻線	直口開料	812.5	支	4	72
10	X85883	趟門梗企玻線	直口開料	2383	支	4	72
11	X85865	趟門勾企蓋	直口開料	2445.5	支	2	36
12	X85871	趟門導軌	直口開料	3751	支	1	18
13	X85875	趟門生位扣蓋	直口開料	1929.5	支	2	36


数量: 18  
 材料: 详见本图附表  
 表面处理: UCT806812XL-3  
 制图: 郭上军  
 日期: 2020.07.26  
 校核: WSH  
 审核:  
 Rev: A  
 美特铝质 有限公司  
 MIDI Aluminium Fabricator Ltd.  
 亞皆老街 / 后装門  
 图名: W1/T2B組裝圖  
 图号: W1/T2B

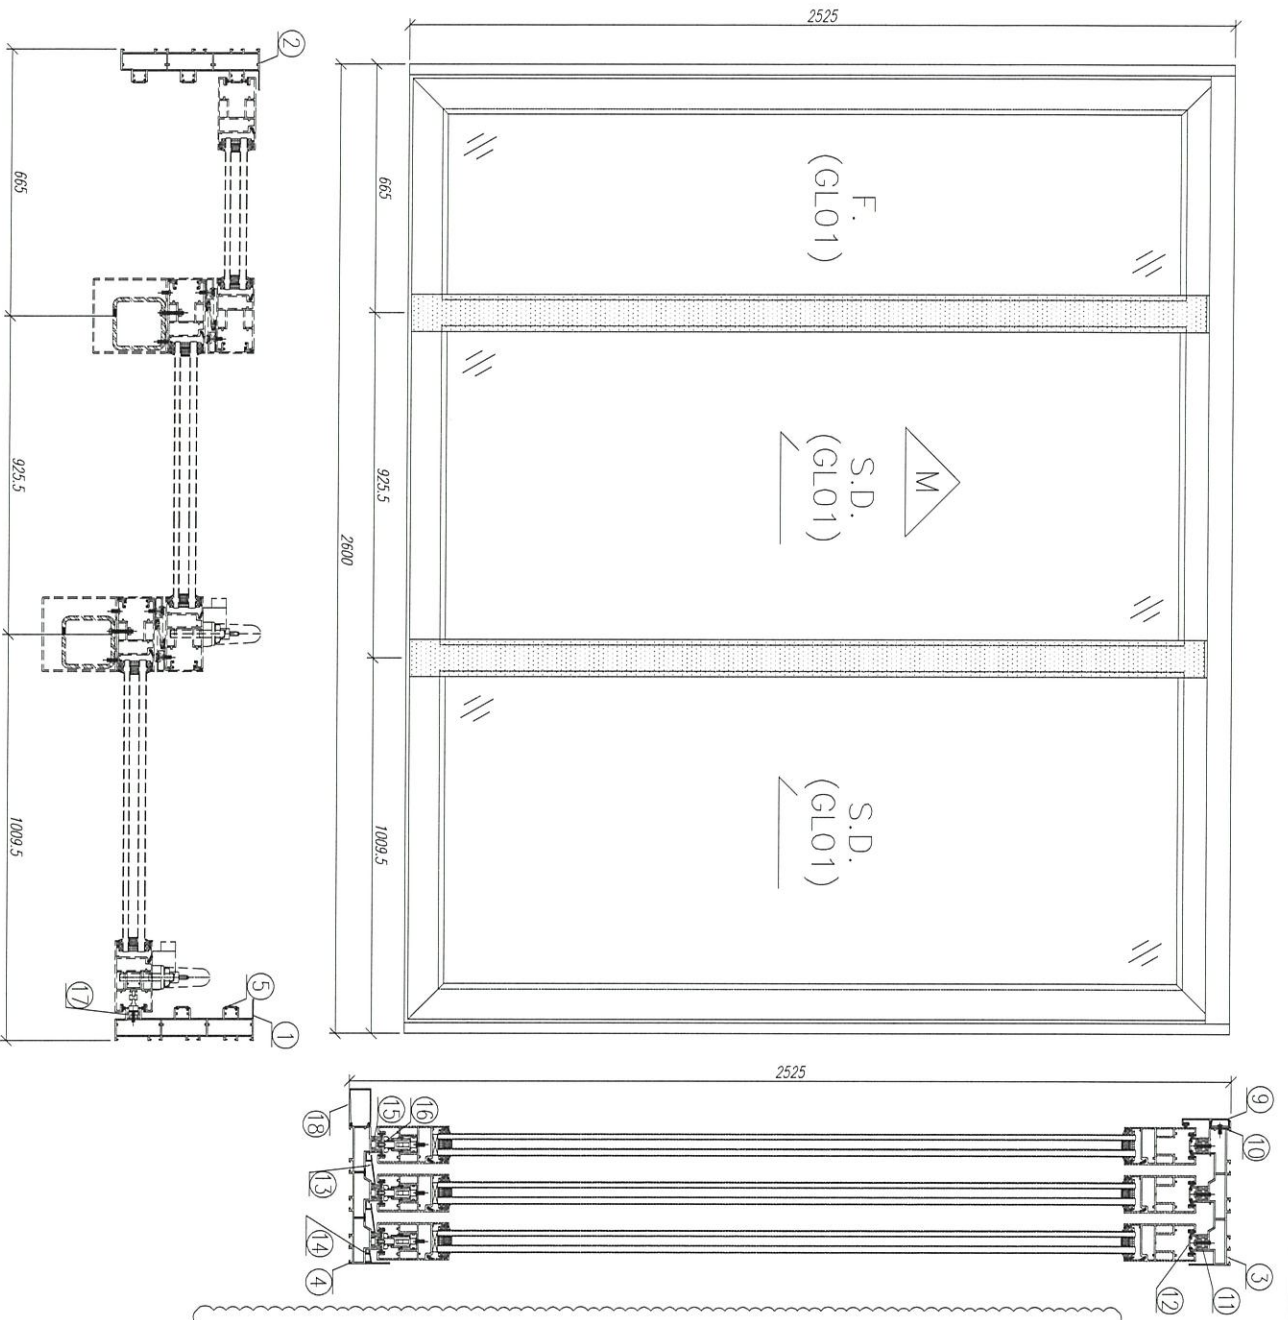


序號	材料編號	材料名稱	加工圖號	長度 L(MM)	單位	幅數	
						單樺	小計
1	X85879	趟門邊框料	S003-01R	2525	支	1	18
2	X85879	趟門邊框料	S003-02	2525	支	1	18
3	X85880	趟門頂框料	S003-03	2540	支	1	18
4	X85881	趟門底框料	S003-04	2540	支	1	18
5	X85913	趟門邊企蓋料	直口開料	2425	支	5	90
6	X85913	趟門邊企蓋料	直口開料	508.5	支	1	18
7	X85913	趟門頂企蓋料	直口開料	1612	支	1	18
8	X85913	趟門邊企蓋料	直口開料	234.5	支	1	18
9	X85885	趟門頂外蓋	直口開料	2600	支	1	18
10	X85886	趟門頂外蓋底座	S003-05	2600	支	1	18
11	X85887	趟門頂蓋底槽	S003-06	2539	支	3	54
12	X85913	趟門頂蓋封口片	直口開料	2539	支	3	54
13	X85888	趟門底防水蓋1	S003-07	2539	支	2	36
14	X85889	趟門底防水蓋2	S003-08	2539	支	1	18
15	X85890	趟門頂軌槽	直口開料	2539	支	3	54
16	X85891	趟門頂軌槽	直口開料	2539	支	3	54
17	X85887	趟門外蓋底條	S003-09	2425	支	1	18
18	X85878	趟門底外蓋	S003-10	2600	支	1	18

說明：料號6、7、8三款  
鋁料暫不開料生產

數量：17	材料：詳見本圖附表	表面處理：UCT806812XL-3
制圖：郭上軍	日期：2020.07.26	校核：WSH
	日期：2020.07.26	審核：
	Rev:A	


 美特鋁質有限公司  
 MIDI Aluminum Fabricator Ltd.  
 工程名稱：亞皆老街 / 后裝門  
 圖名：W6/T2A組裝圖 圖號：W6/T2A

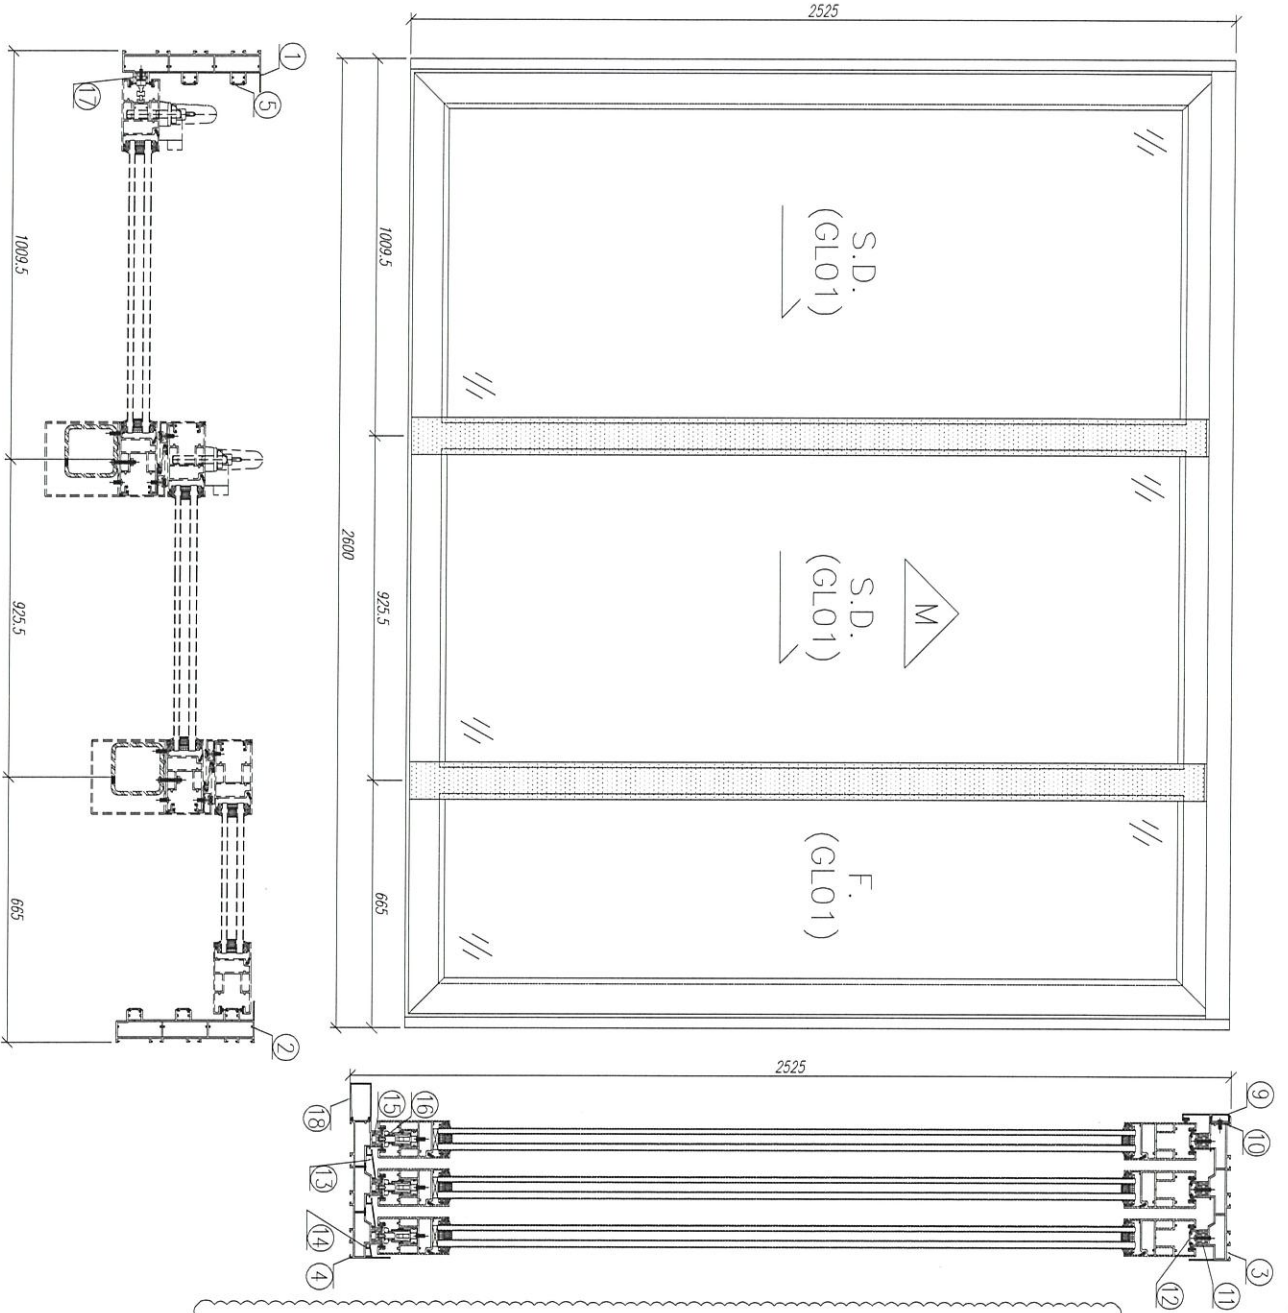




序號	材料編號	材料名稱	加工圖號	長度 L (MM)	單位	數量	
						單格	小計
1	X85879	趟門邊框料	SD03-01	2525	支	1	18
2	X85879	趟門邊框料	SD03-02R	2525	支	1	18
3	X85880	趟門頂框料	SD03-03	2540	支	1	18
4	X85881	趟門底框料	SD03-04	2540	支	1	18
5	X85913	趟門邊企蓋料	直口開料	2425	支	5	90
6	X85913	趟門邊企蓋料	直口開料	508.5	支	1	18
7	X85913	趟門邊企蓋料	直口開料	1612	支	1	18
8	X85913	趟門邊企蓋料	直口開料	234.5	支	1	18
9	X85885	趟門頂外蓋	直口開料	2600	支	1	18
10	X85886	趟門頂外蓋底座	SD03-05	2600	支	1	18
11	X85887	趟門頂蓋底槽	SD03-06	2539	支	3	54
12	X85913	趟門頂蓋封口片	直口開料	2539	支	3	54
13	X85888	趟門底防水蓋1	SD03-07	2539	支	2	36
14	X85889	趟門底防水蓋2	SD03-08	2539	支	1	18
15	X85890	趟門滑軌槽	直口開料	2539	支	3	54
16	X85891	趟門滑軌槽	直口開料	2539	支	3	54
17	X85887	趟門企外蓋底槽	SD03-09	2425	支	1	18
18	X85878	趟門底外蓋	SD03-10	2600	支	1	18

說明: 料號6、7、8三款  
鋁料暫不開料生產

数量: 17	材料: 详见本图附表	表面处理: UC1806812XL-3	工程名称: 亞皆老街 / 后裝門
制图: 郭上軍	日期: 2020.07.26	审核: WSH	图名: W6/T2B組裝圖
	Rev: A		图号: W6/T2B






美特鋁質有限公司  
MIDI Aluminium Fabricator Ltd.

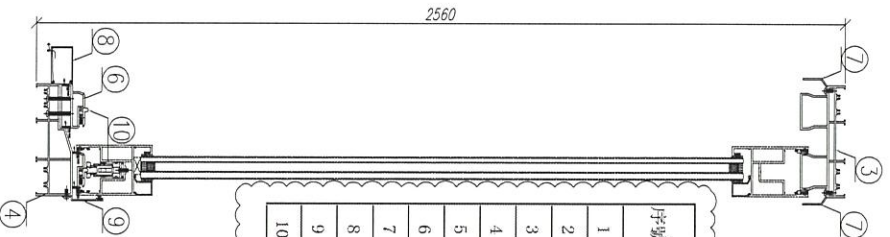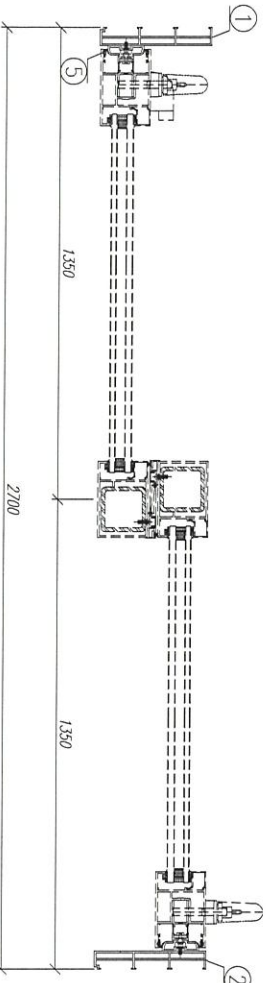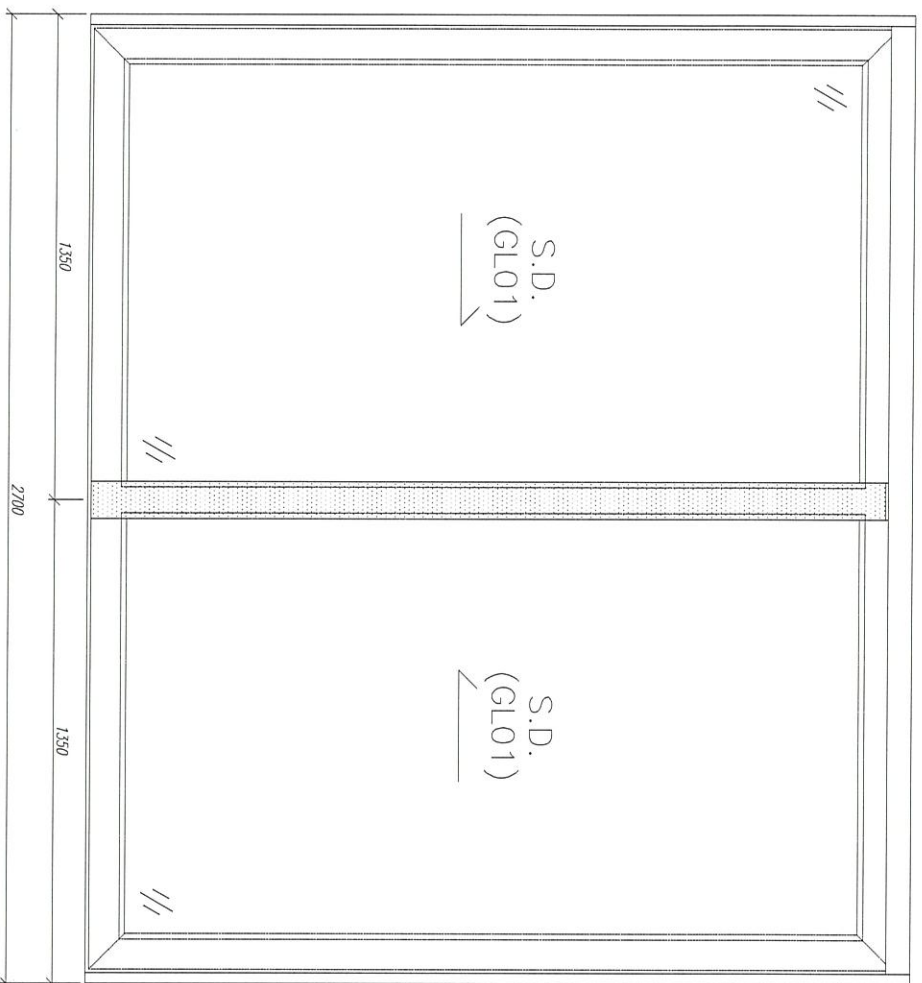

序號	材料編號	材料名稱	加工圖號	長度 L (MM)	單位	數量	
						單樑	小計
1	X85858	趟門左邊框料	SD02-01	2560	支	1	18
2	X85858	趟門右邊框料	SD02-02	2560	支	1	18
3	X85859	趟門頂框料	SD02-03	2652	支	1	18
4	X85860	趟門底框料	SD02-04	2652	支	1	18
5	X85870	趟門邊企鎖扣料	SD02-05	2434	支	2	36
6	X85877	趟門導軌底座	SD02-06	2652	支	1	18
7	X85874	趟門頂擋水片	SD02-07	2700	支	2	36
8	X85878	趟門底外蓋	SD02-08	2700	支	1	18
9	X85876	趟門內裝飾條	SD02-09	2700	支	1	18
10	X85871	趟門底導軌	直口開料	2638	支	2	36




数量: 18  
 材料: 详见本图附表  
 表面处理: UC1806812XL-3  
 制图: 郭上军  
 日期: 2020.07.26  
 审核: WSH  
 Rev: A  
 美特铝质有限公司  
 MIDI Aluminium Fabricator Ltd.  
 工程名称: 亞皆老街 / 后裝門  
 圖名: W1/T2C組裝圖  
 圖号: W1/T2C

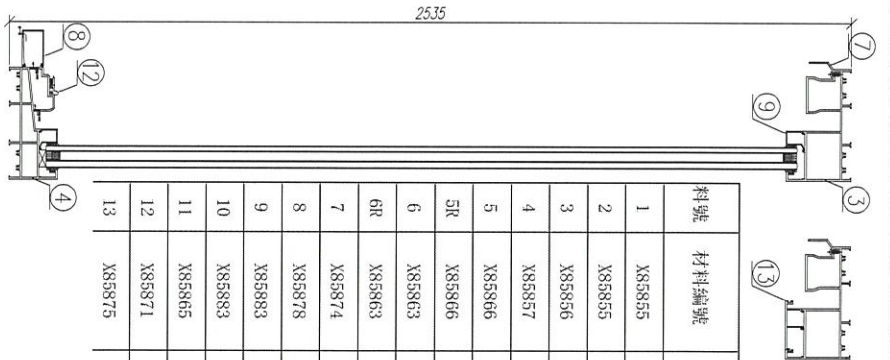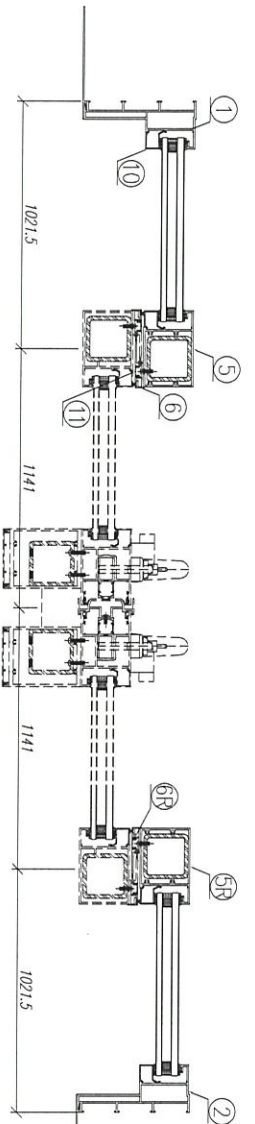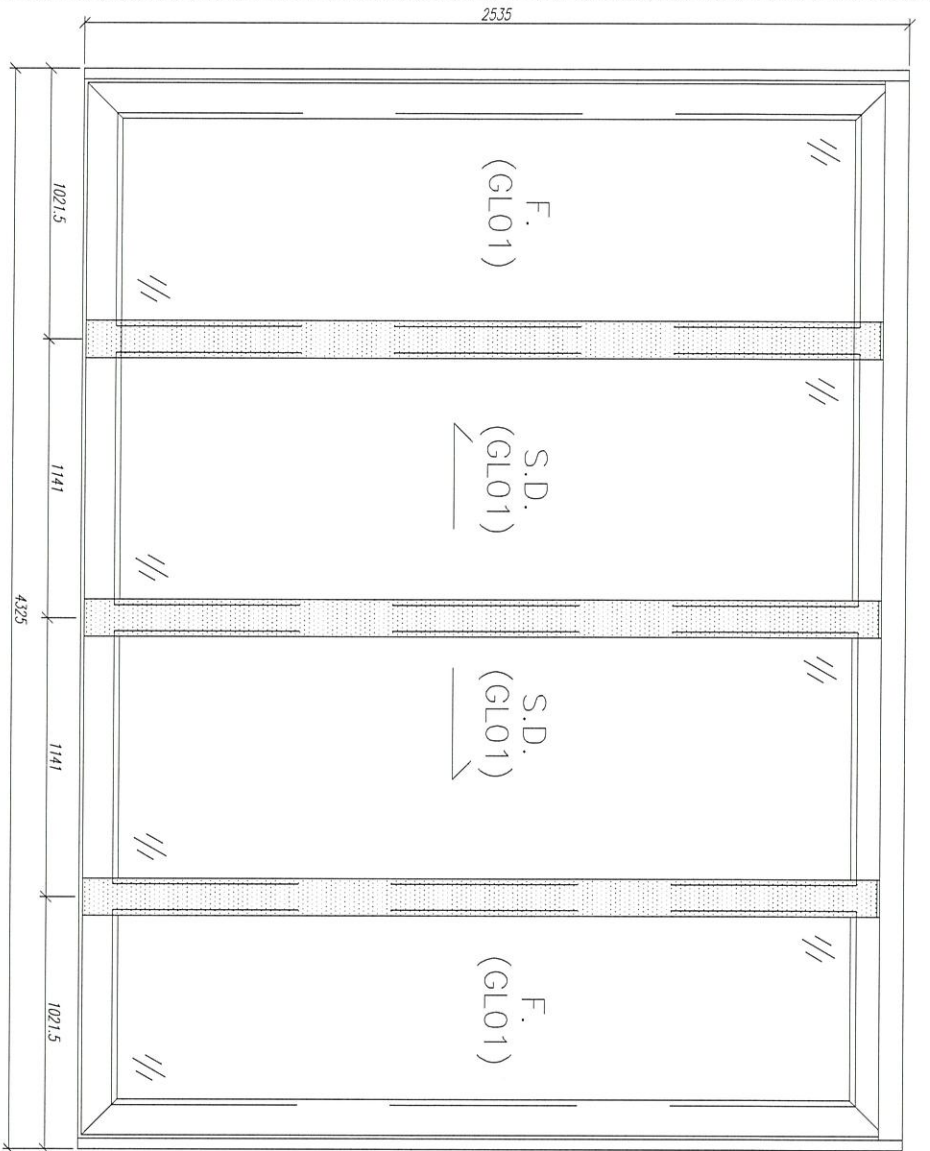

料號	材料編號	材料名稱	加工圖號	長度 L(MM)	單位	輻數	
						單樺	小計
1	X85855	趟門左邊框料	SD04-01	2535	支	1	18
2	X85855	趟門右邊框料	SD04-02	2535	支	1	18
3	X85856	趟門頂框料	SD04-03	4277	支	1	18
4	X85857	趟門底框料	SD04-04	4277	支	1	18
5	X85866	趟門金左中挺	SD04-05	2433	支	1	18
5R	X85866	趟門金右中挺	SD04-05R	2433	支	1	18
6	X85863	趟門左勾企	SD04-06	2445.5	支	1	18
6R	X85863	趟門右勾企	SD04-06R	2445.5	支	1	18
7	X85874	趟門頂外蓋料	SD04-07	4325	支	1	18
8	X85878	趟門底外蓋料	SD04-08	4325	支	1	18
9	X85883	趟門梗橫玻璃	直口開料	950	支	4	72
10	X85883	趟門梗企玻璃	直口開料	2383	支	4	72
11	X85865	趟門勾企蓋	直口開料	2445.5	支	2	36
12	X85871	趟門導軌	直口開料	4276	支	1	18
13	X85875	趟門生位扣蓋	直口開料	2179.5	支	2	36


数量: 18  
 材料: 详见本图附表  
 表面处理: UCT806812XL-3  
 制图: 郭上军  
 日期: 2020.07.26  
 校核: WSH  
 审核:  
 Rev: A  
 工程名称: 亞皆老街 / 后裝門  
 图名: W1/T3A組裝圖  
 图号: W1/T3A



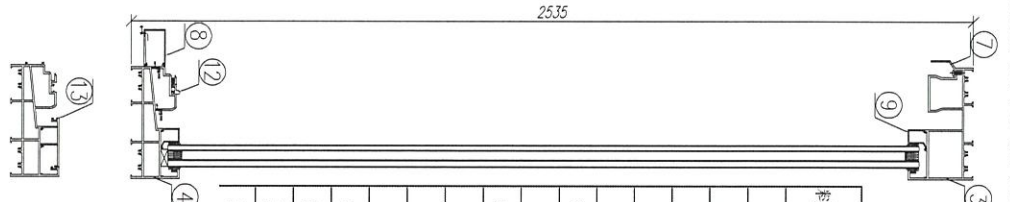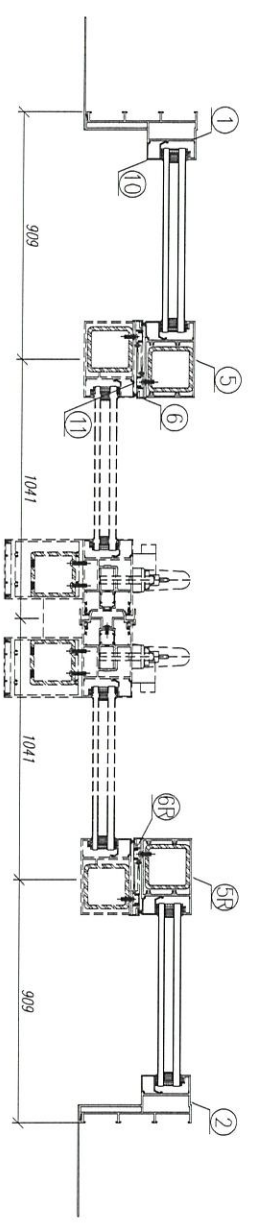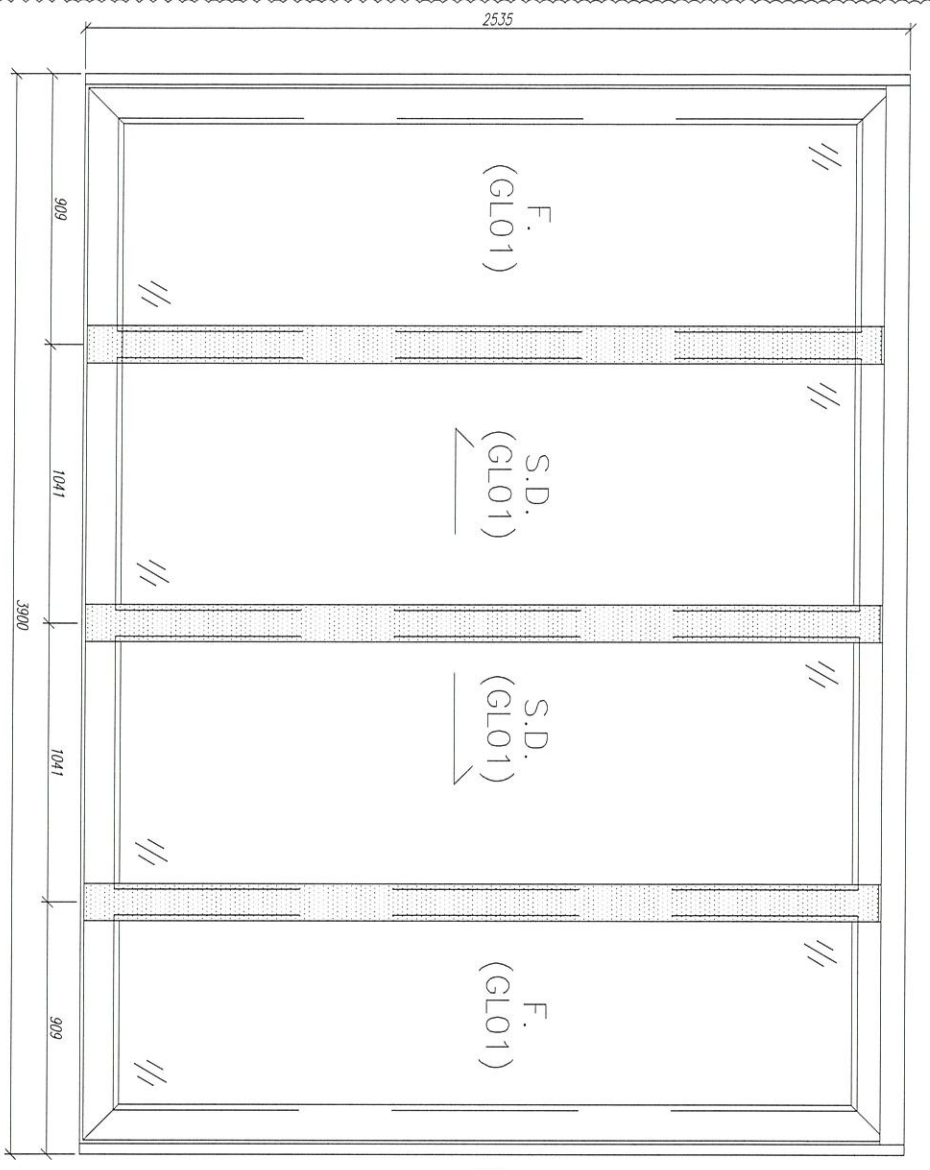

料號	材料編號	材料名稱	加工圖號	長度 L(MM)	單位	數量	
						單控	小計
1	X85865	趟門左邊框料	SD04-01	2535	支	1	18
2	X85865	趟門右邊框料	SD04-02	2535	支	1	18
3	X85866	趟門頂框料	SD04-03	3852	支	1	18
4	X85867	趟門底框料	SD04-04	3852	支	1	18
5	X85866	趟門企左中挺	SD04-05	2433	支	1	18
5R	X85866	趟門企右中挺	SD04-05R	2433	支	1	18
6	X85863	趟門左勾企	SD04-06	2445.5	支	1	18
6R	X85863	趟門右勾企	SD04-06R	2445.5	支	1	18
7	X85874	趟門頂外蓋料	SD04-07	3900	支	1	18
8	X85878	趟門底外蓋料	SD04-08	3900	支	1	18
9	X85883	趟門梗橫玻璃線	直口開料	837.5	支	4	72
10	X85883	趟門梗企玻璃線	直口開料	2383	支	4	72
11	X85865	趟門勾企蓋	直口開料	2445.5	支	2	36
12	X85871	趟門導軌	直口開料	3851	支	1	18
13	X85875	趟門生位扣蓋	直口開料	1979.5	支	2	36

数量: 18  
 材料: 详见本图附表  
 表面处理: UCT806812XL-3  
 工程名称: 亞皆老街 / 后柴門  
 制图: 郭上軍  
 日期: 2020.07.26  
 校核: WSH  
 审核:  
 Rev: A  
 美特铝质有限公司  
 MID Aluminum Fabricator Ltd.  
 图名: W1/T3B組裝圖  
 图号: W1/T3B

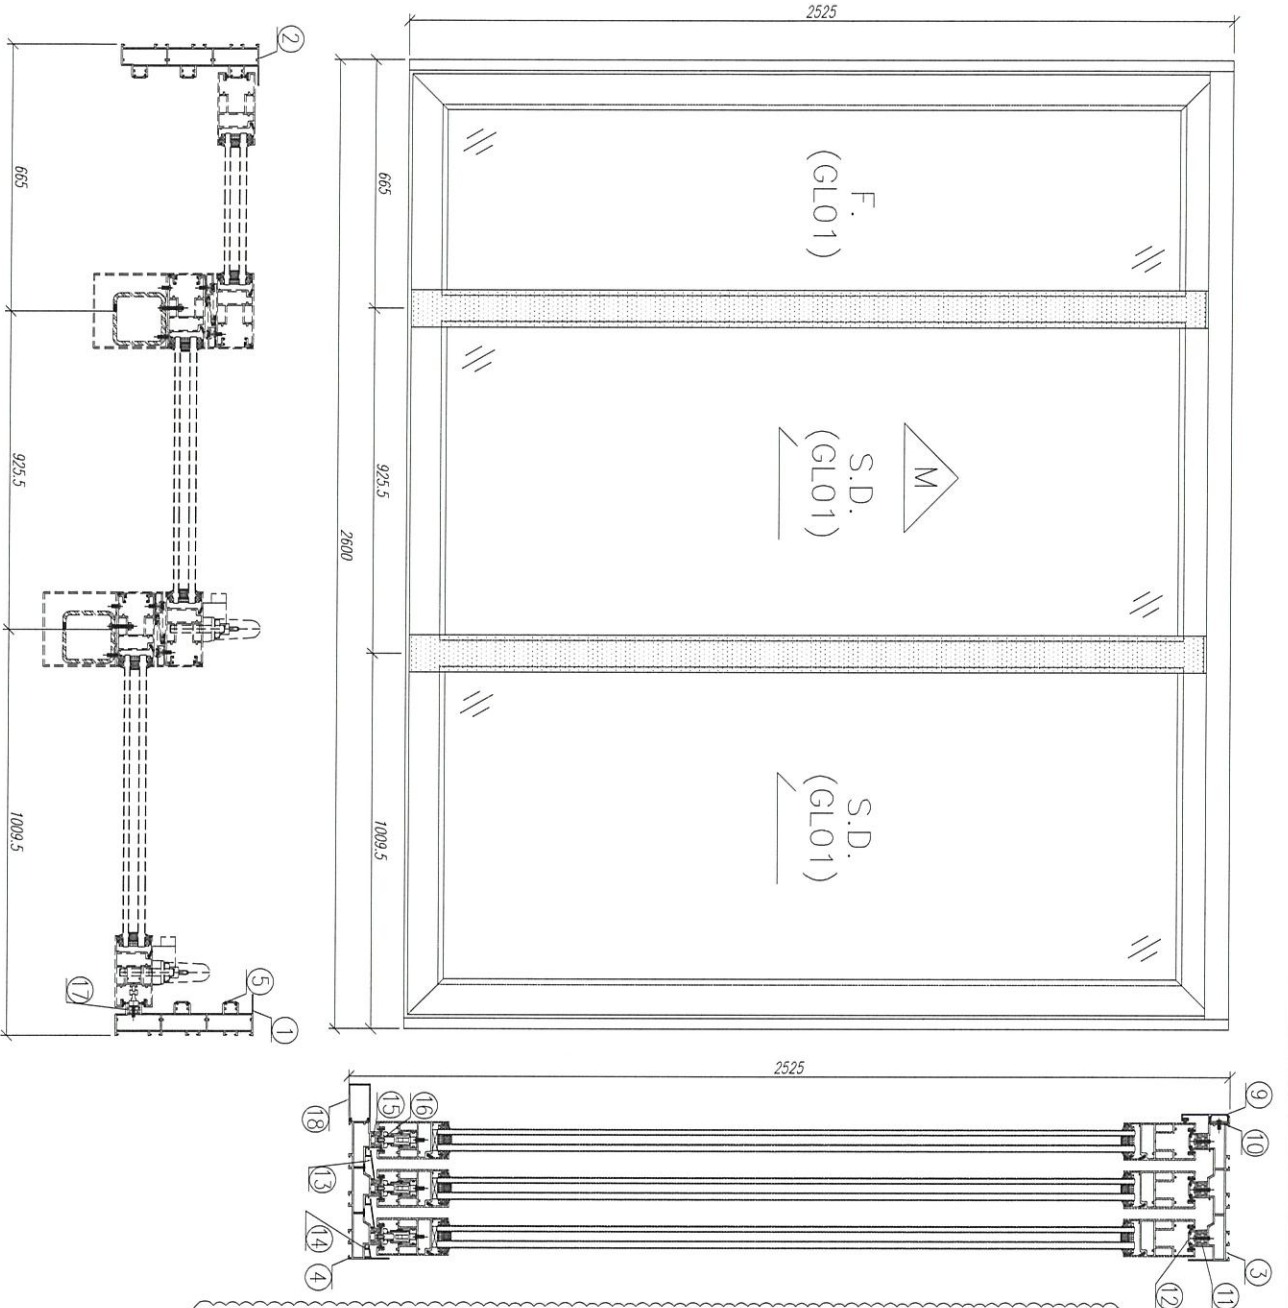


序號	材料編號	材料名稱	加工圖號	長度 L (MM)	單位	數量	
						單格	小計
1	X85879	趟門邊框料	SD03-01R	2525	支	1	18
2	X85879	趟門邊框料	SD03-02	2525	支	1	18
3	X85880	趟門頂框料	SD03-03	2540	支	1	18
4	X85881	趟門底框料	SD03-04	2540	支	1	18
5	X85913	趟門邊企蓋料	直口開料	2425	支	5	90
6	X85913	趟門邊企蓋料	直口開料	508.5	支	1	18
7	X85913	趟門邊企蓋料	直口開料	1612	支	1	18
8	X85913	趟門邊企蓋料	直口開料	234.5	支	1	18
9	X85885	趟門頂外蓋	直口開料	2600	支	1	18
10	X85886	趟門頂外蓋底座	SD03-05	2600	支	1	18
11	X85887	趟門頂蓋底槽	SD03-06	2539	支	3	54
12	X85913	趟門頂蓋封口片	直口開料	2539	支	3	54
13	X85888	趟門底防水蓋1	SD03-07	2539	支	2	36
14	X85889	趟門底防水蓋2	SD03-08	2539	支	1	18
15	X85890	趟門滑軌槽	直口開料	2539	支	3	54
16	X85891	趟門滑軌槽	直口開料	2539	支	3	54
17	X85887	趟門企外蓋底槽	SD03-09	2425	支	1	18
18	X85878	趟門底外蓋	SD03-10	2600	支	1	18

說明：料號6、7、8三款  
鋁料暫不開料生產

數量：18	材料：詳見本圖附表	表面處理：UC1806812XL-3	Rev: A	工程名稱：亞皆老街 / 后裝門
制圖：郭上軍	日期：2020.07.26	校核：WSH	審核：	圖名：W7/T3A組裝圖
				圖號：W7/T3A





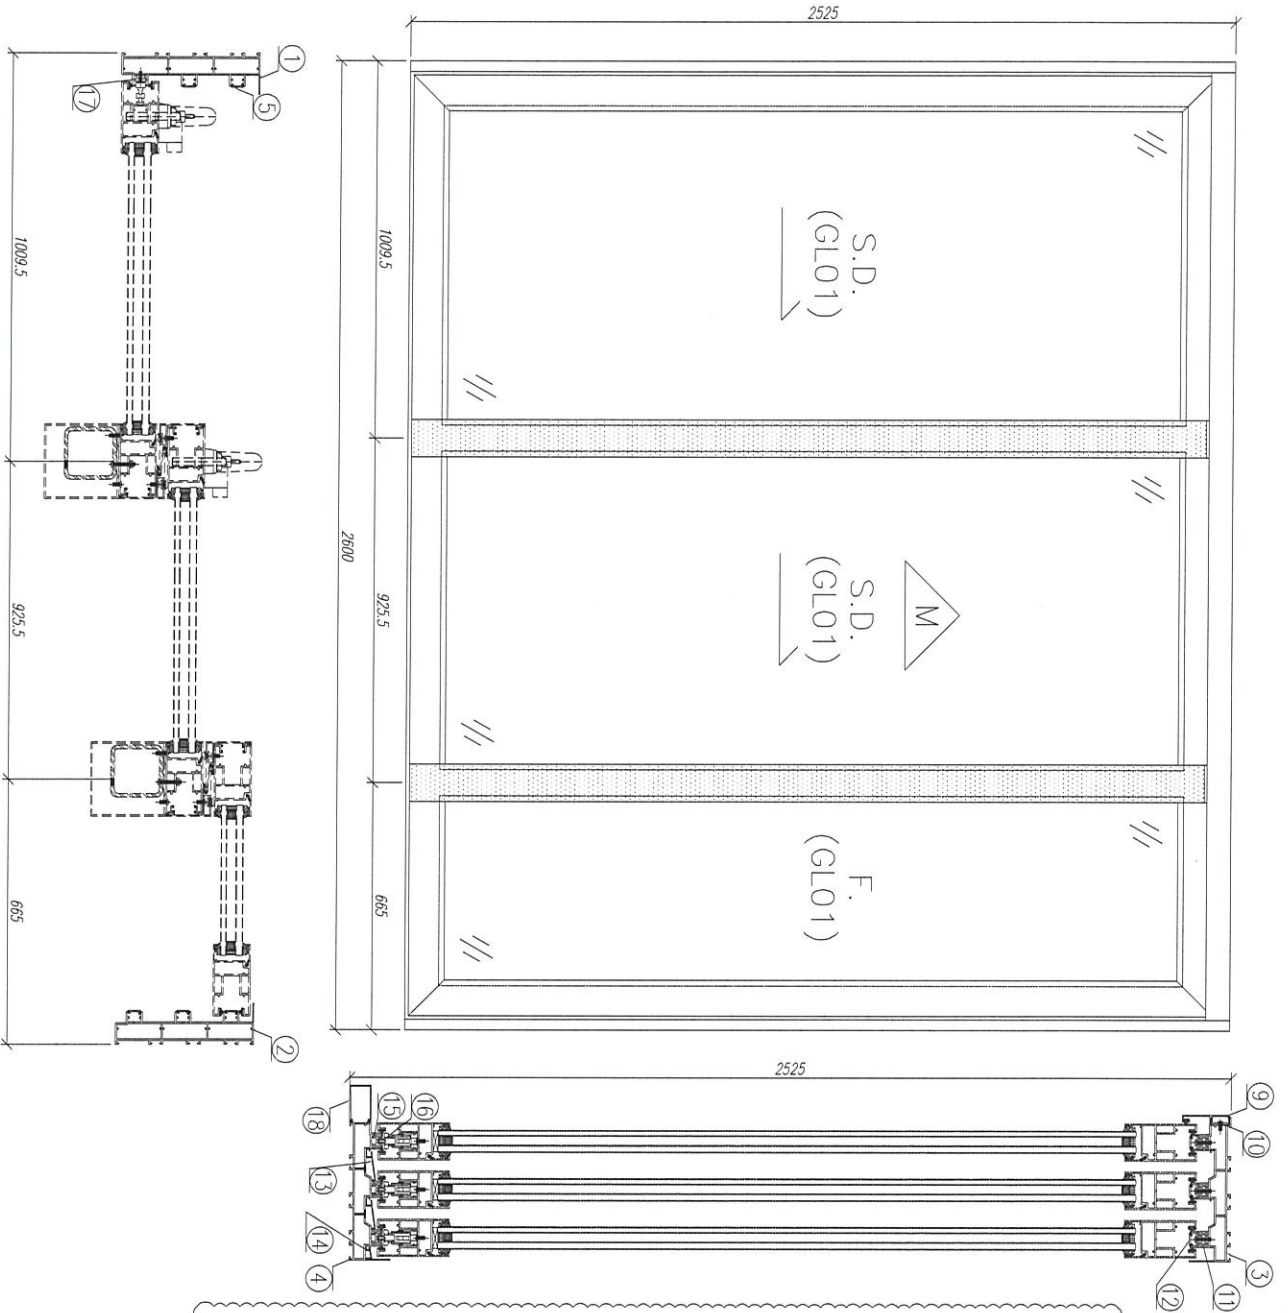


序號	材料編號	材料名稱	加工圖號	長度 L (MM)	單位	數量	
						單層	小計
1	X85879	趟門邊框料	SD03-01	2525	支	1	18
2	X85879	趟門邊框料	SD03-02R	2525	支	1	18
3	X85880	趟門頂框料	SD03-03	2540	支	1	18
4	X85881	趟門底框料	SD03-04	2540	支	1	18
5	X85913	趟門邊企蓋料	直口開料	2425	支	5	90
6	X85913	趟門邊企蓋料	直口開料	508.5	支	1	18
7	X85913	趟門邊企蓋料	直口開料	1612	支	1	18
8	X85913	趟門邊企蓋料	直口開料	234.5	支	1	18
9	X85885	趟門頂外蓋	直口開料	2600	支	1	18
10	X85886	趟門頂外蓋底座	SD03-05	2600	支	1	18
11	X85887	趟門頂蓋底槽	SD03-06	2539	支	3	54
12	X85913	趟門頂蓋封口片	直口開料	2539	支	3	54
13	X85888	趟門底防水蓋1	SD03-07	2539	支	2	36
14	X85889	趟門底防水蓋2	SD03-08	2539	支	1	18
15	X85890	趟門滑軌槽	直口開料	2539	支	3	54
16	X85891	趟門滑軌槽	直口開料	2539	支	3	54
17	X85887	趟門外蓋底槽	SD03-09	2425	支	1	18
18	X85878	趟門底外蓋	SD03-10	2600	支	1	18

說明：料號6、7、8三款  
鋁料暫不開料生產


數量: 17	材料: 详见本圖附表	表面處理: UCT806812XL-3	工程名稱: 亞皆老街 / 后裝門
制圖: 郭上軍	日期: 2020.07.26	校核: WSH	審核:
Rev: A	Rev: A		圖名: W6/T3B組裝圖
			圖號: W6/T3B



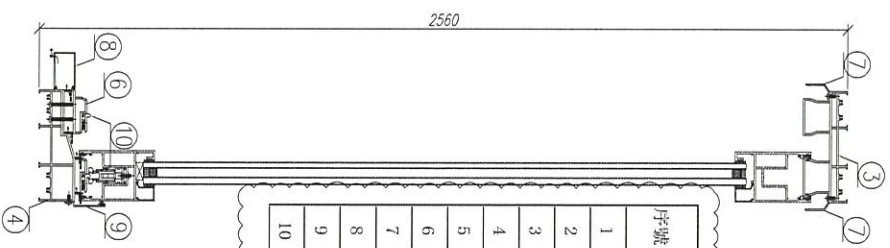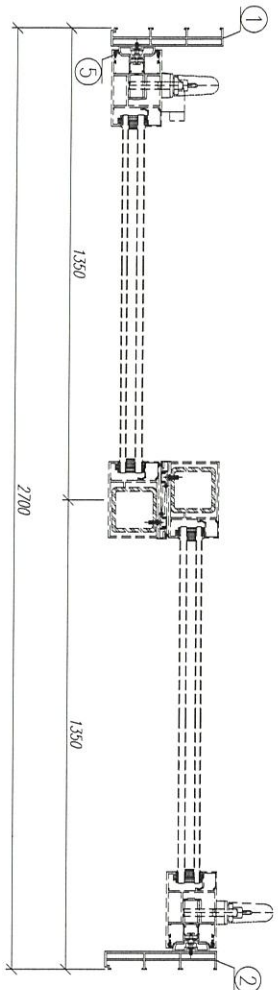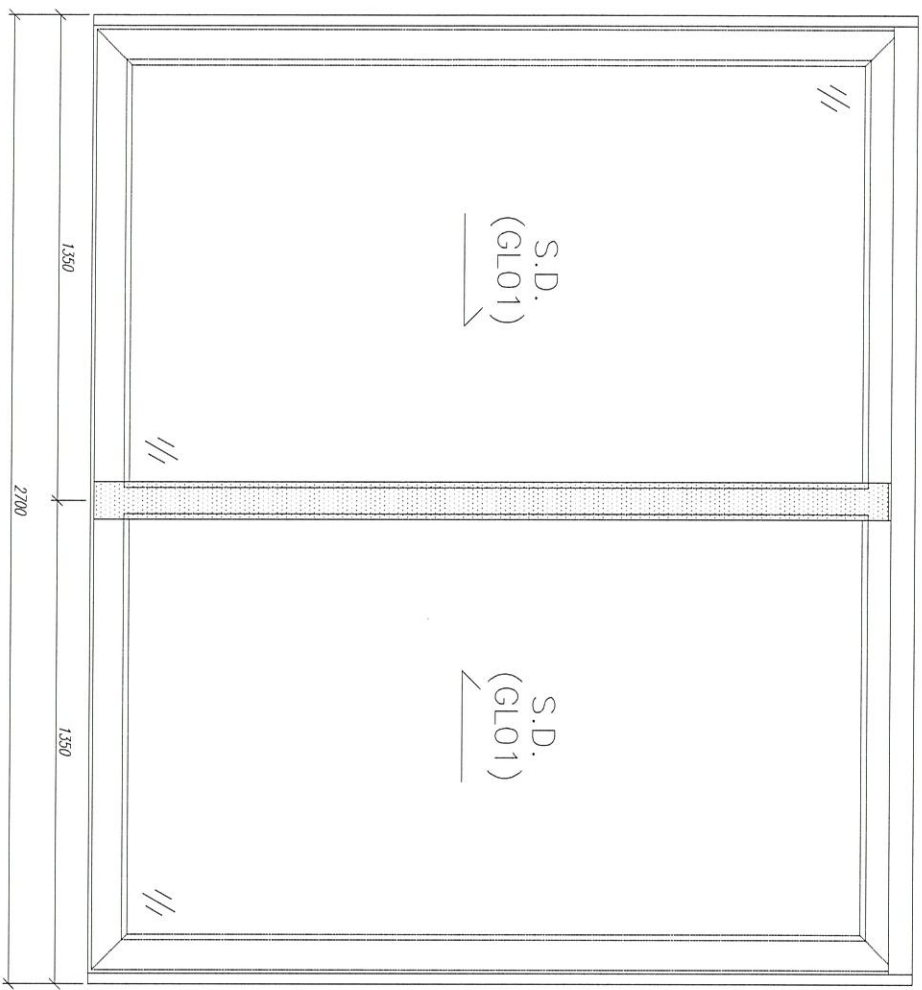

序號	材料編號	材料名稱	加工圖號	長度 L (MM)	單位	數量	18 小計
1	X85858	趟門左邊框料	SD02-01	2560	支	1	18
2	X85858	趟門右邊框料	SD02-02	2560	支	1	18
3	X85859	趟門頂框料	SD02-03	2652	支	1	18
4	X85860	趟門底框料	SD02-04	2652	支	1	18
5	X85870	趟門邊企鎖扣料	SD02-05	2434	支	2	36
6	X85877	趟門導軌底座	SD02-06	2652	支	1	18
7	X85874	趟門頂擋水片	SD02-07	2700	支	2	36
8	X85878	趟門底外蓋	SD02-08	2700	支	1	18
9	X85876	趟門內裝飾條	SD02-09	2700	支	1	18
10	X85871	趟門底導軌	直口開料	2638	支	2	36

数量: 18  
 材料: 详见本图附表  
 表面处理: UC1806812XL-3  
 制图: 郭上军  
 日期: 2020.07.26  
 审核: WSH  
 Rev: A  
 美特铝质有限公司  
 MIDI Aluminium Fabricator Ltd.  
 工程名称: 亞皆老街 / 后柴門  
 图名: W1/T30組裝圖  
 图号: W1/T3C



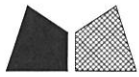


美特鋁質 有限公司  
MIDI Aluminium Fabricator Ltd.


工程號 J852 地盤 亞皆老街

窗號	L尺寸 (MM)	數量 (支)	備註
W1/T1A	2535	18	
W1/T1B	2535	18	
W1/T2A	2535	18	
W1/T2B	2535	18	
W1/T3A	2535	18	
W1/T3B	2535	18	
合計		108	


陰影部位銼去  
上下都要

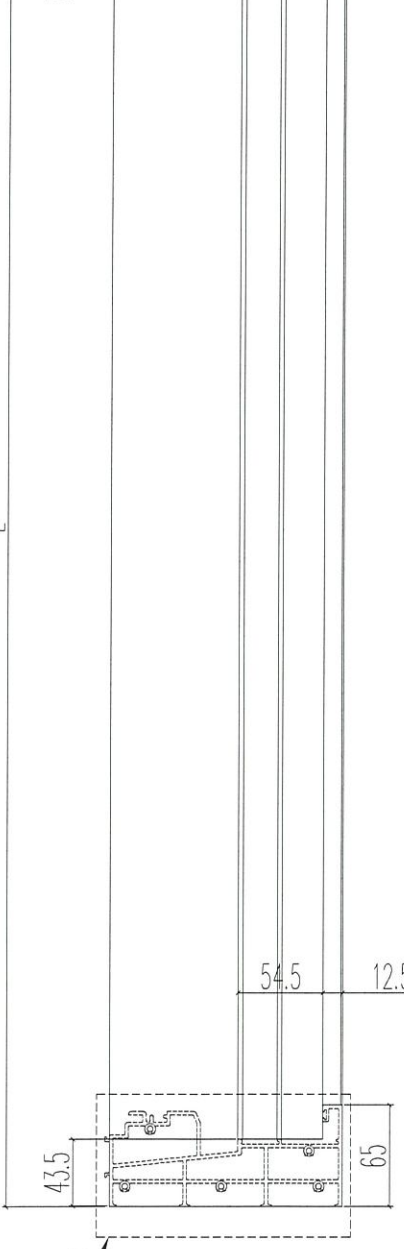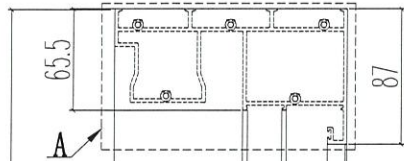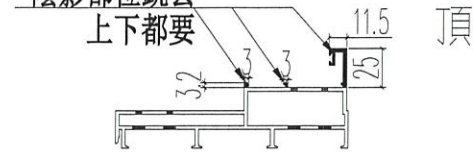


ø5.5圓頭孔(面)  
ø12過孔(底)

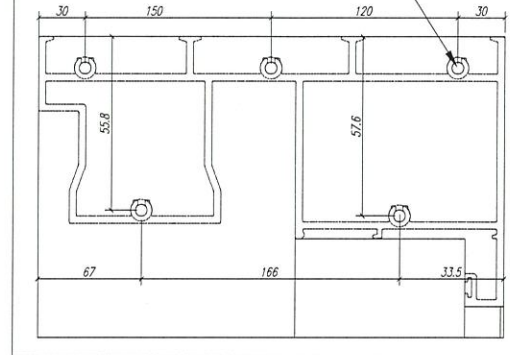

A位尺寸

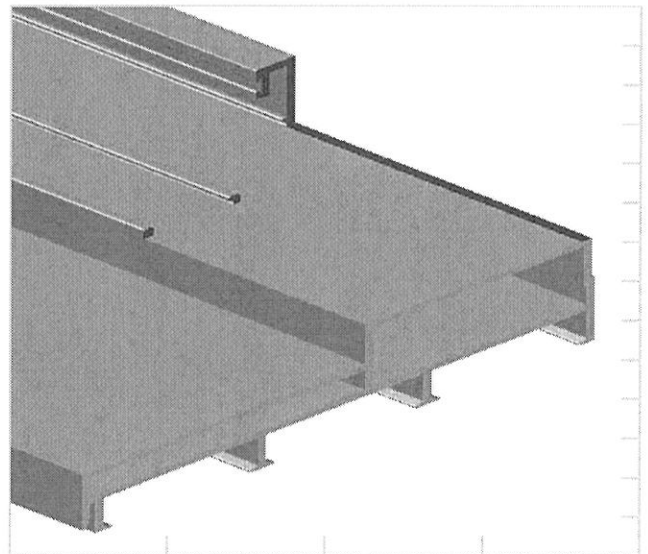

ø5.5圓頭孔(面)  
ø12過孔(底)

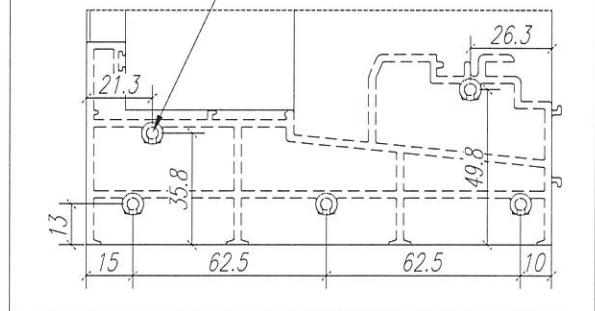



B位尺寸

名稱	四扇提升推拉門左邊框	制圖	JASON 2020.09.26	修改	A		
材料	X85855	復核	WHS	日期	2020.11.03		
顏色	UCT806812XL-3	批准		圖號	SD04-01		





工程號 J852 | 地盤 亞皆老街

窗號	L尺寸 (MM)	數量 (支)	備註
W1/T1A	2535	18	
W1/T1B	2535	18	
W1/T2A	2535	18	
W1/T2B	2535	18	
W1/T3A	2535	18	
W1/T3B	2535	18	
合計		108	

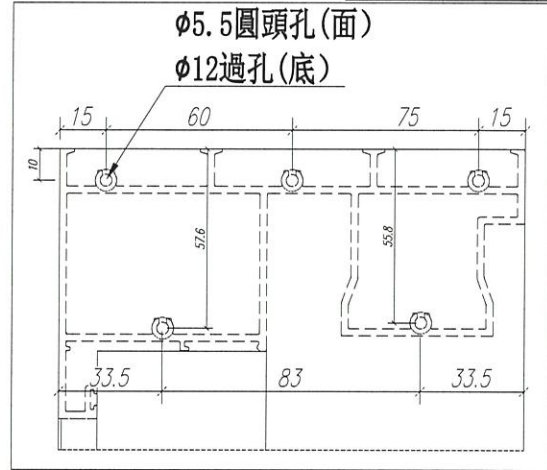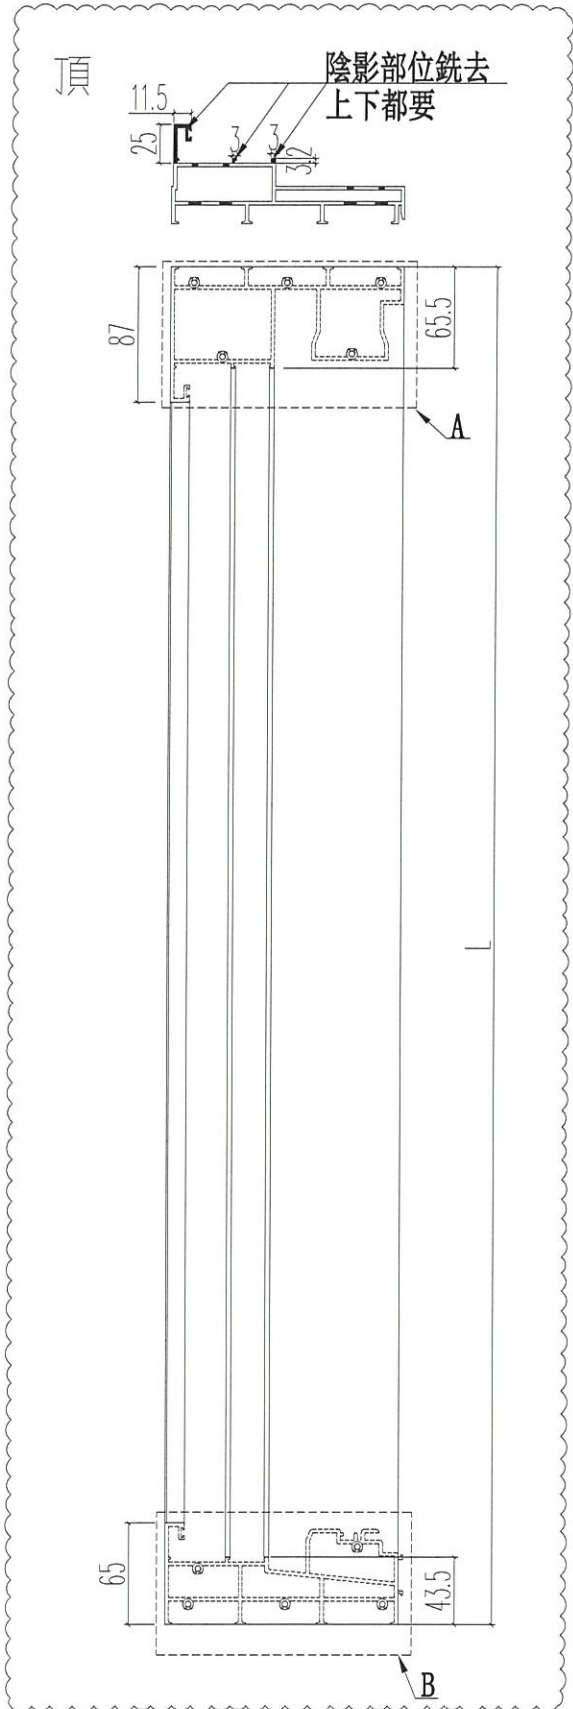

A位尺寸

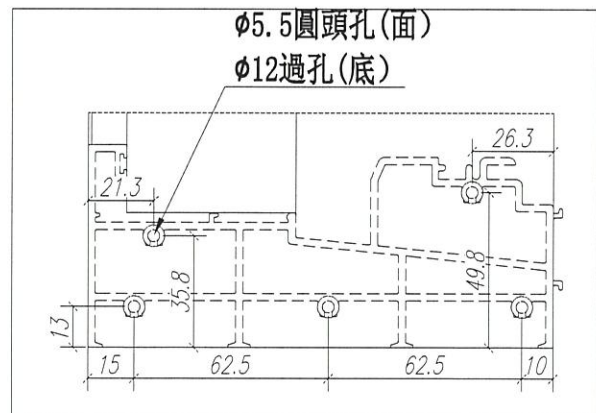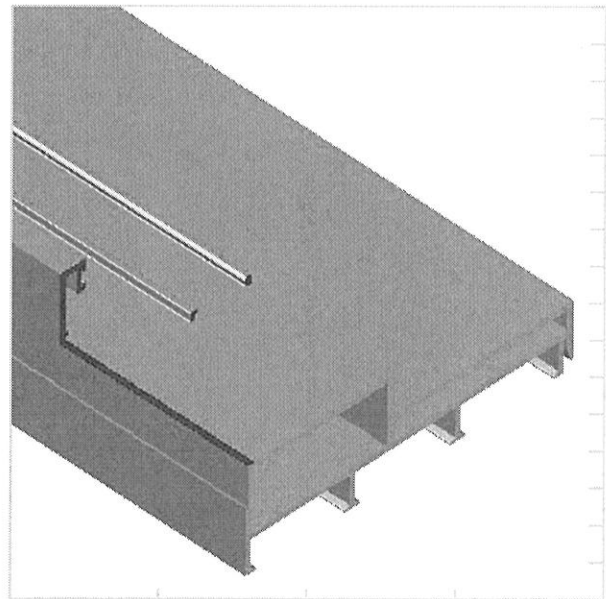

B位尺寸


名稱	四扇提升推拉門右邊框	制圖	JASON 2020.09.26	修改	A		
材料	X85855	復核	WHS	日期	2020.11.03		
顏色	UCT806812XL-3	批准		圖號	SD04-02		



美特鋁質 有限公司  
MIDI Aluminium Fabricator Ltd.

工程號 J852 | 地盤 亞皆老街

窗號	L尺寸 (MM)	數量 (支)	分格尺寸	A	M	N	B	C
W1/T1A	4277	18	1021.5	997.5	350	12	38.5	953
W1/T1B	3852	18	909	885	330	11	111	840.5
W1/T2A	3752	18	884	860	330	11	61	815.5
W1/T2B	3752	18	884	860	330	11	61	815.5
W1/T3A	4277	18	1021.5	997.5	350	12	38.5	953
W1/T3B	3852	18	909	885	330	11	111	840.5
合計		108						

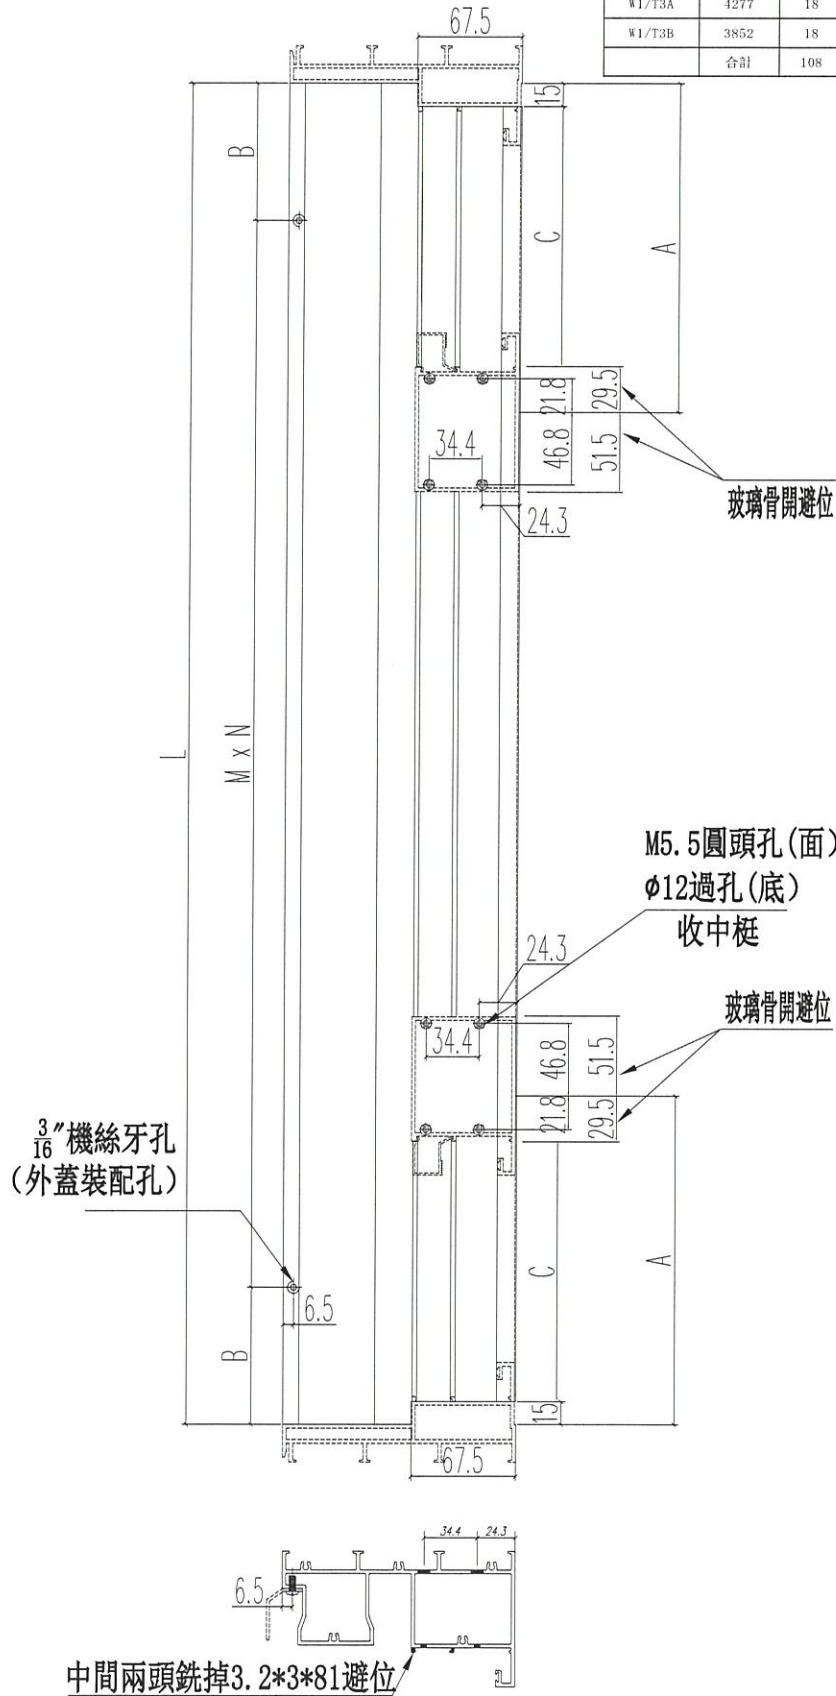

名稱	提升推拉門頂框料	制圖	JASON	2020.09.26	修改	A		
材料	X85856	復核	WHS		日期	2020.11.03		
顏色	UCT806812XL-3	批准			圖號	SD04-03		




美特鋁質 有限公司  
MIDI Aluminium Fabricator Ltd.

工程號 J852 地盤 亞皆老街

窗號	L尺寸 (MM)	數量 (支)	分格尺寸	A	M	N	B	C	E
W1/T1A	4277	18	1021.5	997.5	350	12	38.5	953	1069
W1/T1B	3852	18	909	885	330	11	111	840.5	963
W1/T2A	3752	18	884	860	330	11	61	815.5	938
W1/T2B	3752	18	884	860	330	11	61	815.5	938
W1/T3A	4277	18	1021.5	997.5	350	12	38.5	953	1069
W1/T3B	3852	18	909	885	330	11	111	840.5	963
合計		108							

中間兩頭銼掉3.2\*3\*81避位

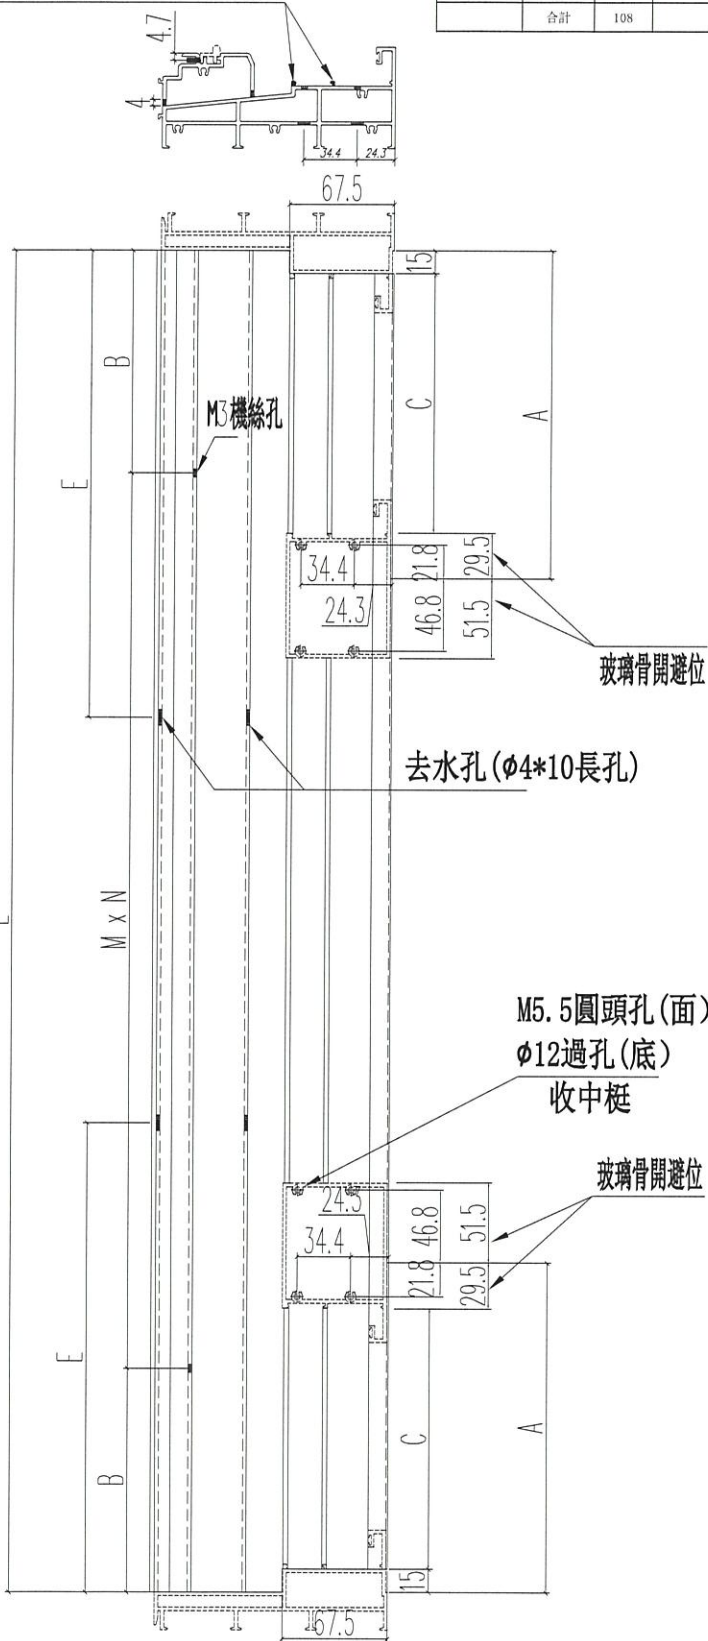

名稱	提升推拉門底邊框	制圖	JASON	2020.09.26	修改	A	
材料	X85857	復核	WHS		日期	2020.11.03	
顏色	UCT806812XL-3	批准			圖號	SD04-04	





美特鋁質 有限公司  
MIDI Aluminium Fabricator Ltd.

工程號 J852 地盤 亞皆老街

窗號	數量 (支)
W1/T1A	18
W1/T1B	18
W1/T2A	18
W1/T2B	18
W1/T3A	18
W1/T3B	18
	108



頂

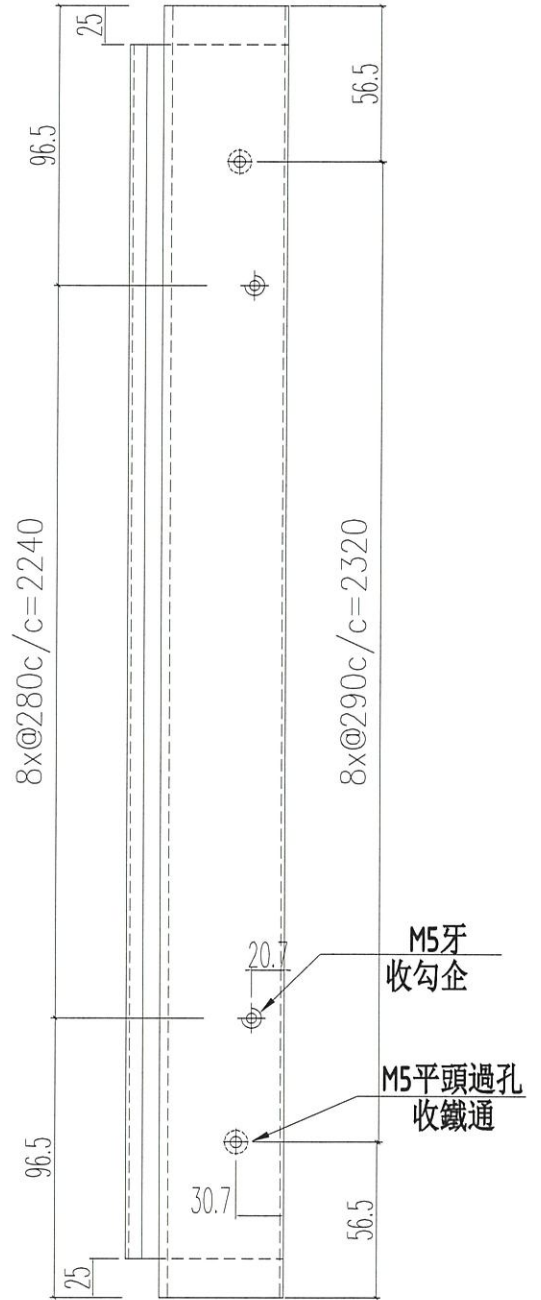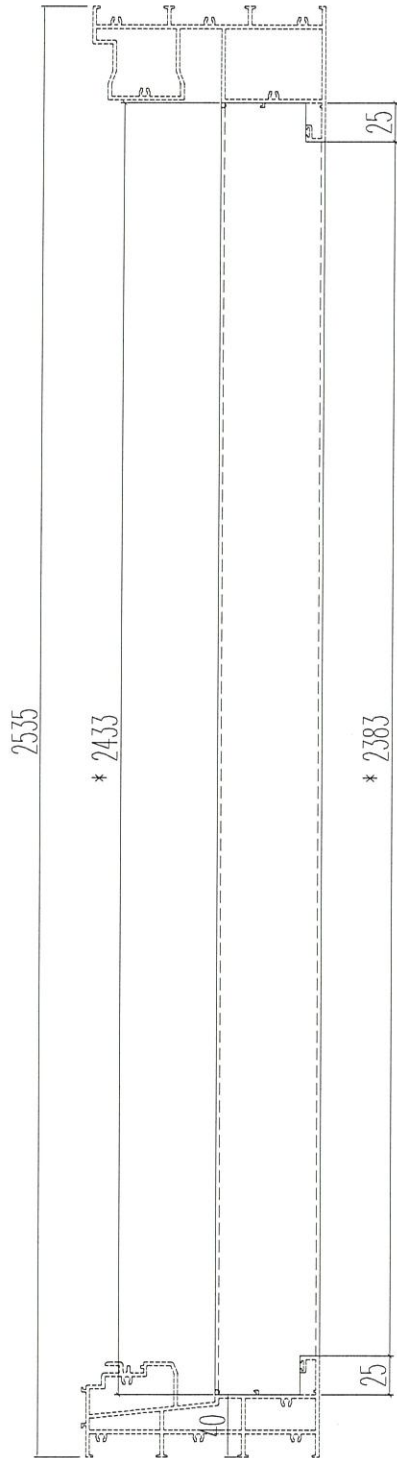

M5牙  
收勾企

M5平頭過孔  
收鐵通

M5平頭機絲修鐵通  
TWSD-MG4-01

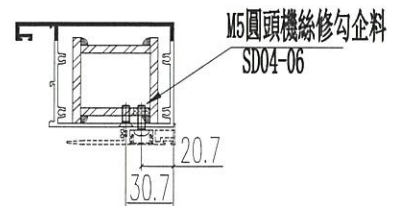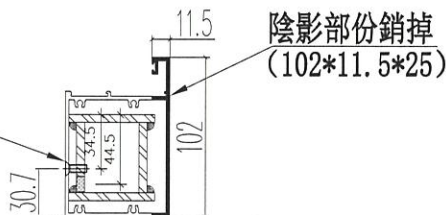

名稱	提升推拉門豎中梃	制圖	JASON 2020.09.26	修改	A	
材料	X85866	復核	WHS	日期	2020.11.03	
顏色	UCT806812XL-3	批准		圖號	SD04-05	







美特鋁質 有限公司  
MIDI Aluminium Fabricator Ltd.

工程號 J852 地盤 亞皆老街


窗號	數量 (支)
W1/T1A	18
W1/T1B	18
W1/T2A	18
W1/T2B	18
W1/T3A	18
W1/T3B	18
	108

頂

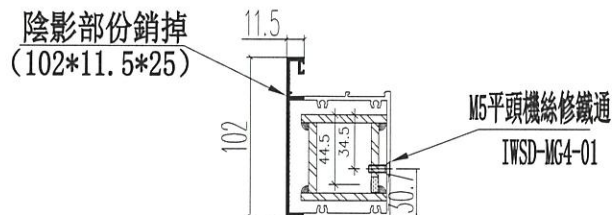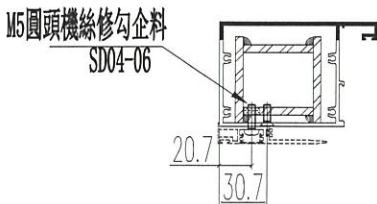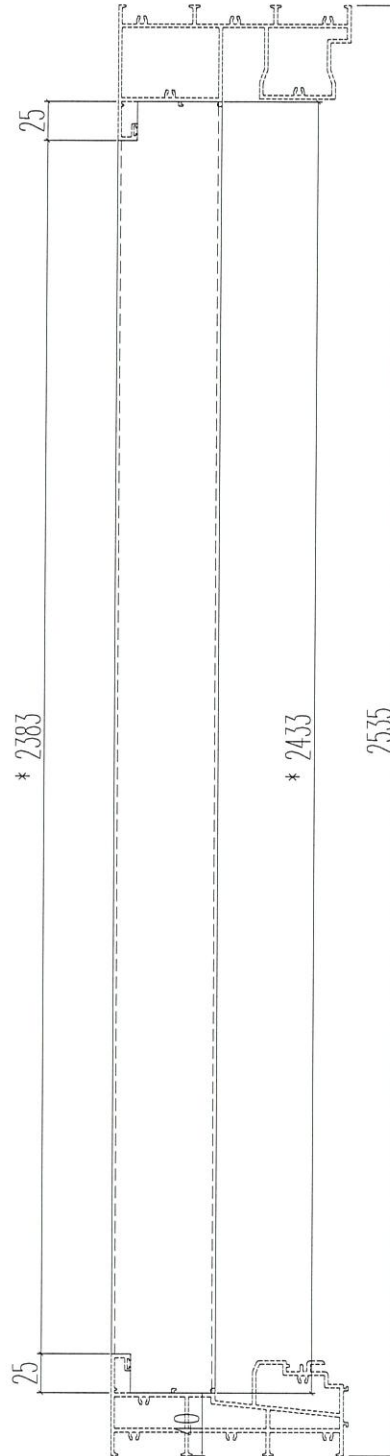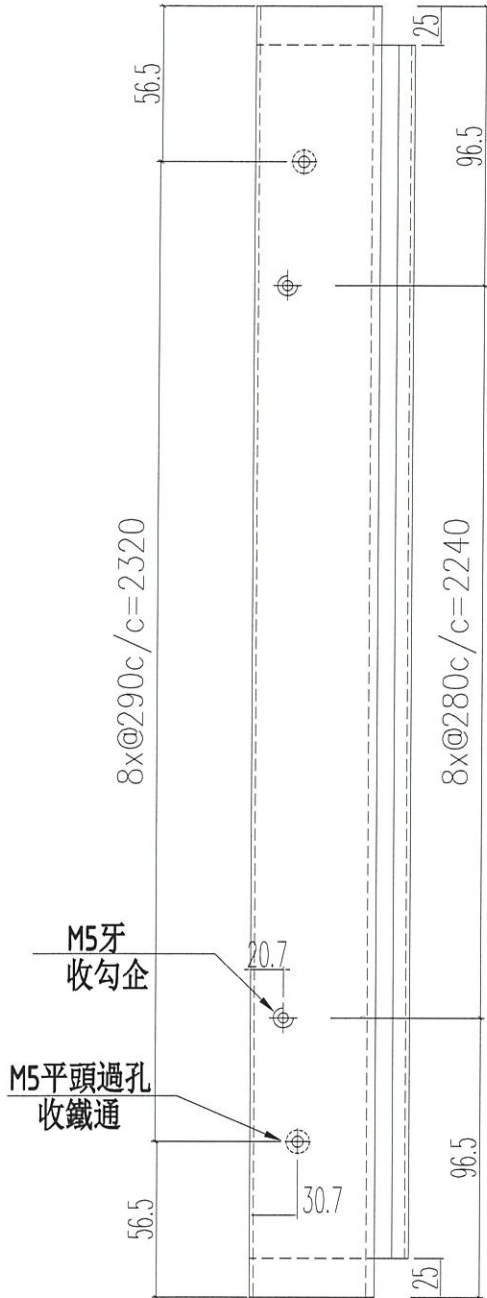

新增圖

名稱	提升推拉門豎中樑	制圖	JASON 2020.09.26	修改	-		
材料	X85866	復核	WHS	日期	-		
顏色	UCT806812XL-3	批准		圖號	SD04-05R		

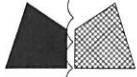


美特鋁質 有限公司  
MIDI Aluminium Fabricator Ltd.

工程號	J852	地盤	亞皆老街
-----	------	----	------

窗號	數量 (支)
W1/T1A	18
W1/T1B	18
W1/T2A	18
W1/T2B	18
W1/T3A	18
W1/T3B	18
	108

頂

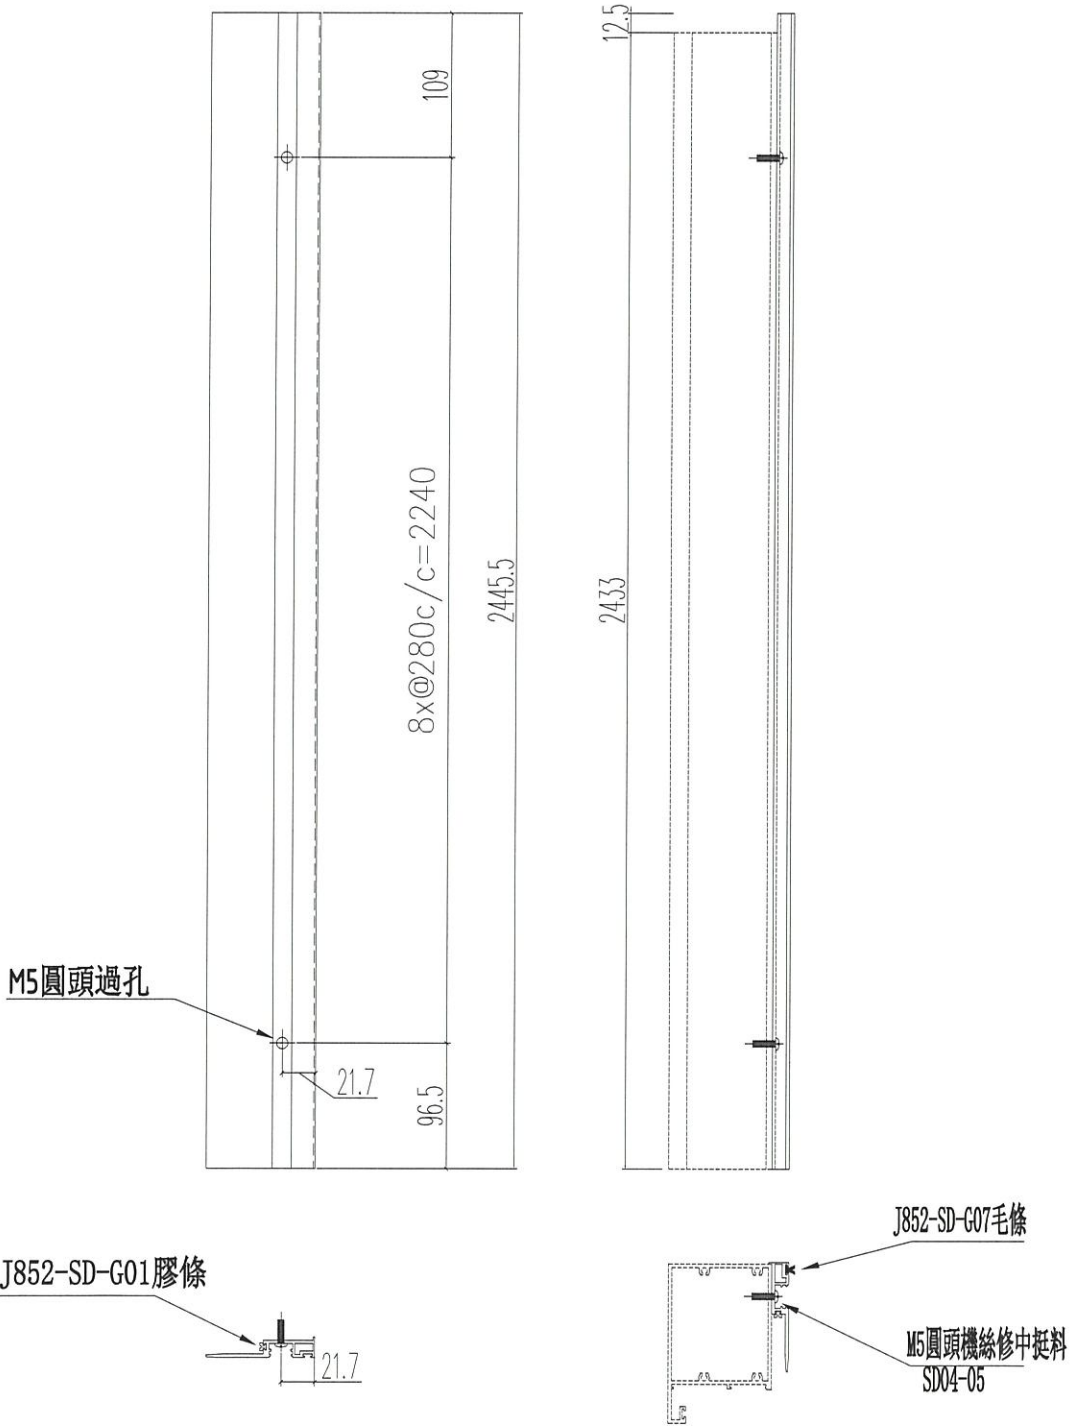



名稱	提升推拉門豎中挺勾蓋	制圖	JASON 2020.09.26	修改	A		
材料	X85863	復核	WHS	日期	2020.11.03		
顏色	UCT806812XL-3	批准		圖號	SD04-06		



工程號	J852	地盤	亞皆老街
-----	------	----	------



窗號	數量 (支)
W1/T1A	18
W1/T1B	18
W1/T2A	18
W1/T2B	18
W1/T3A	18
W1/T3B	18
	108

頂

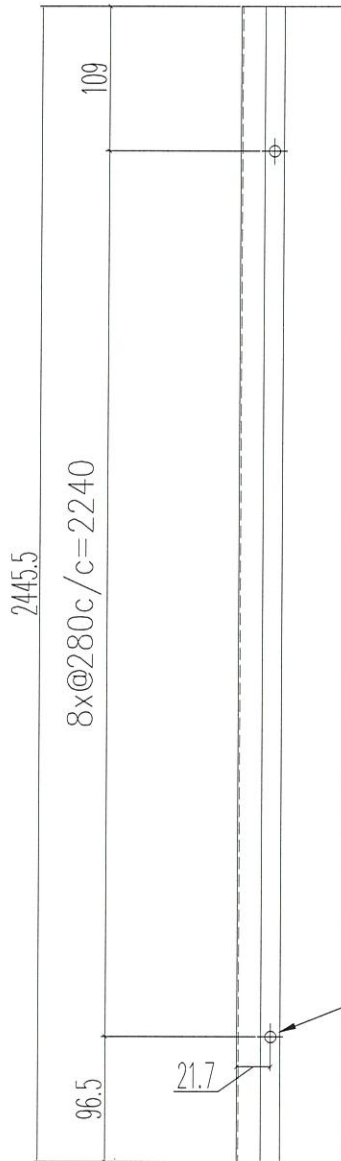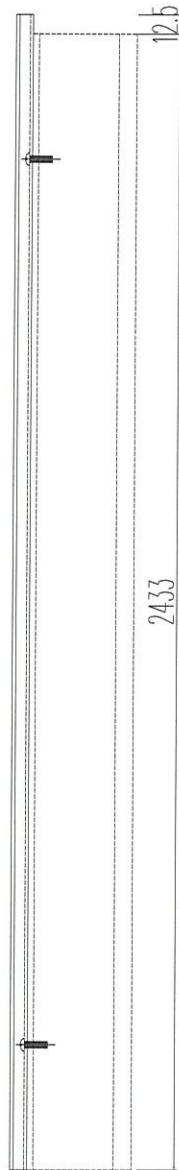

M5圓頭過孔

新增圖

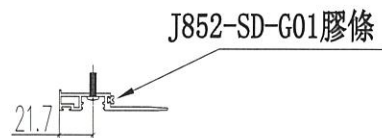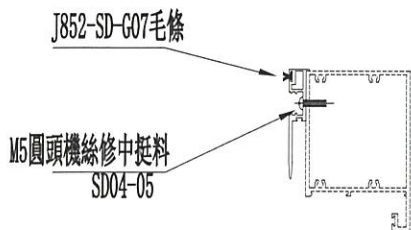



名稱	提升推拉門豎中挺勾蓋	制圖	JASON	2020.09.26	修改	-		
材料	X85863	復核	WHS		日期	-		
顏色	UCT806812XL-3	批准			圖號	SD04-06R		



美特鋁質有限公司  
MIDI Aluminium Fabricator Ltd.

窗號	L尺寸 (MM)	數量 (支)	M	N	B
W1/T1A	4325	18	350	12	62.5
W1/T1B	3900	18	330	11	135
W1/T2A	3800	18	330	11	85
W1/T2B	3800	18	330	11	85
W1/T3A	4325	18	350	12	62.5
W1/T3B	3900	18	330	11	135
合計		108			


工程號 J852 地盤 亞皆老街

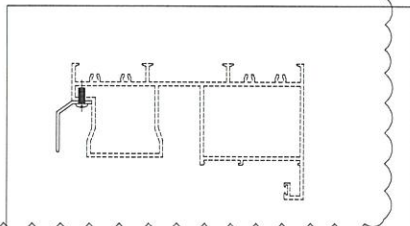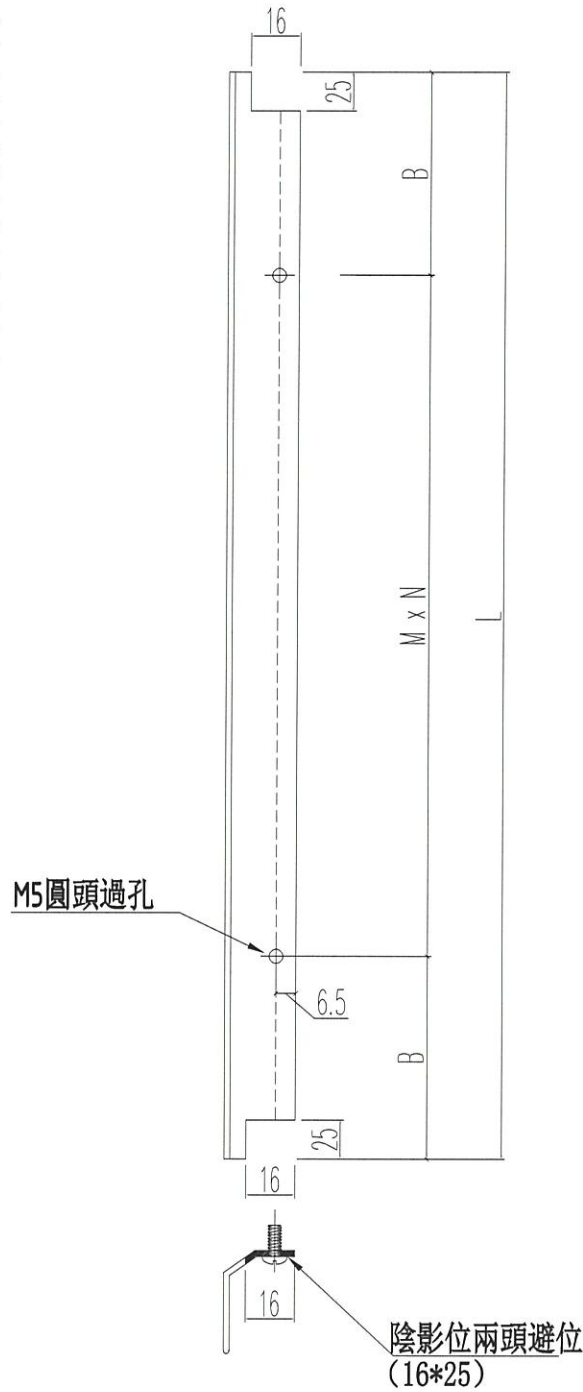

名稱	提升推拉門頂外蓋	制圖	JASON	2020.09.26	修改	A		
材料	X85874	復核	WHS		日期	2020.11.03		
顏色	UCT806812XL-3	批准			圖號	SD04-07		



工程號 J852 地盤 亞皆老街

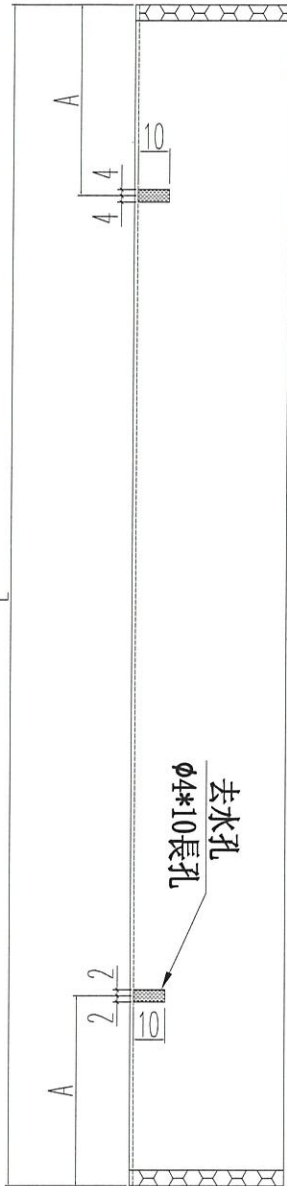


窗號	L尺寸 (MM)	數量 (支)	A
W1/T1A	4325	18	1081
W1/T1B	3900	18	963
W1/T2A	3800	18	938
W1/T2B	3800	18	938
W1/T3A	4325	18	1070
W1/T3B	3900	18	963
	合計	108	


去水孔  
φ4\*10長孔

2  
2  
10

兩頭用EVA或防水  
膠封口

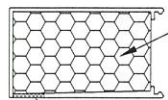

去水孔

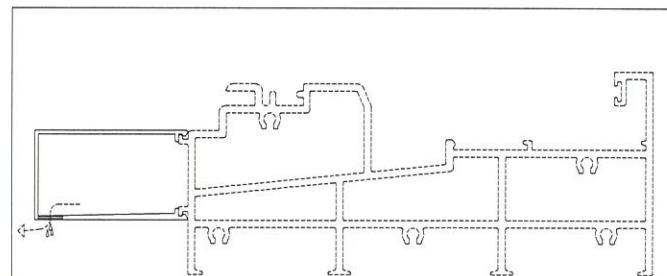



名稱	提升推拉門底外蓋	制圖	JASON	2020.09.26	修改	A		
材料	X85878	復核	WHS		日期	2020.11.03		
顏色	UCT806812XL-3	批准			圖號	SD04-08		




美特鋁質 有限公司  
MIDI Aluminium Fabricator Ltd.

工程號 J852 地盤 亞皆老街


窗號	數量 (支)
W7/T1A	18
W6/T2B	18
W6/T3B	18
合計	54

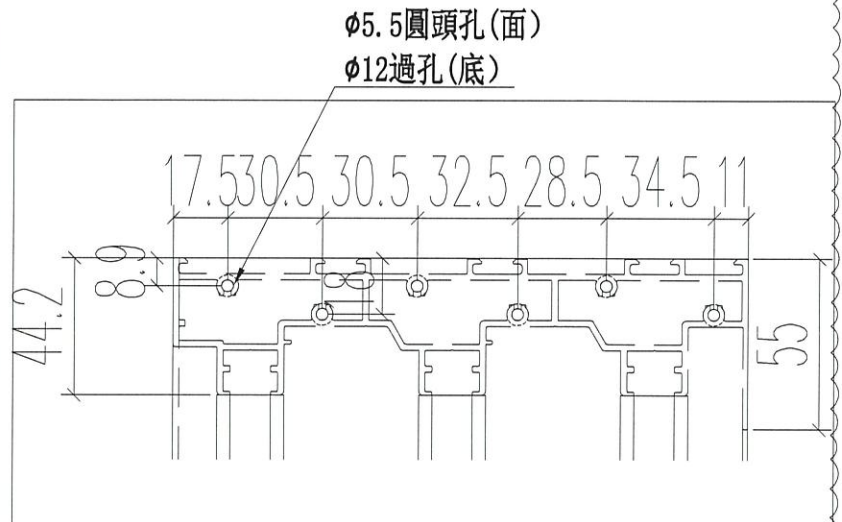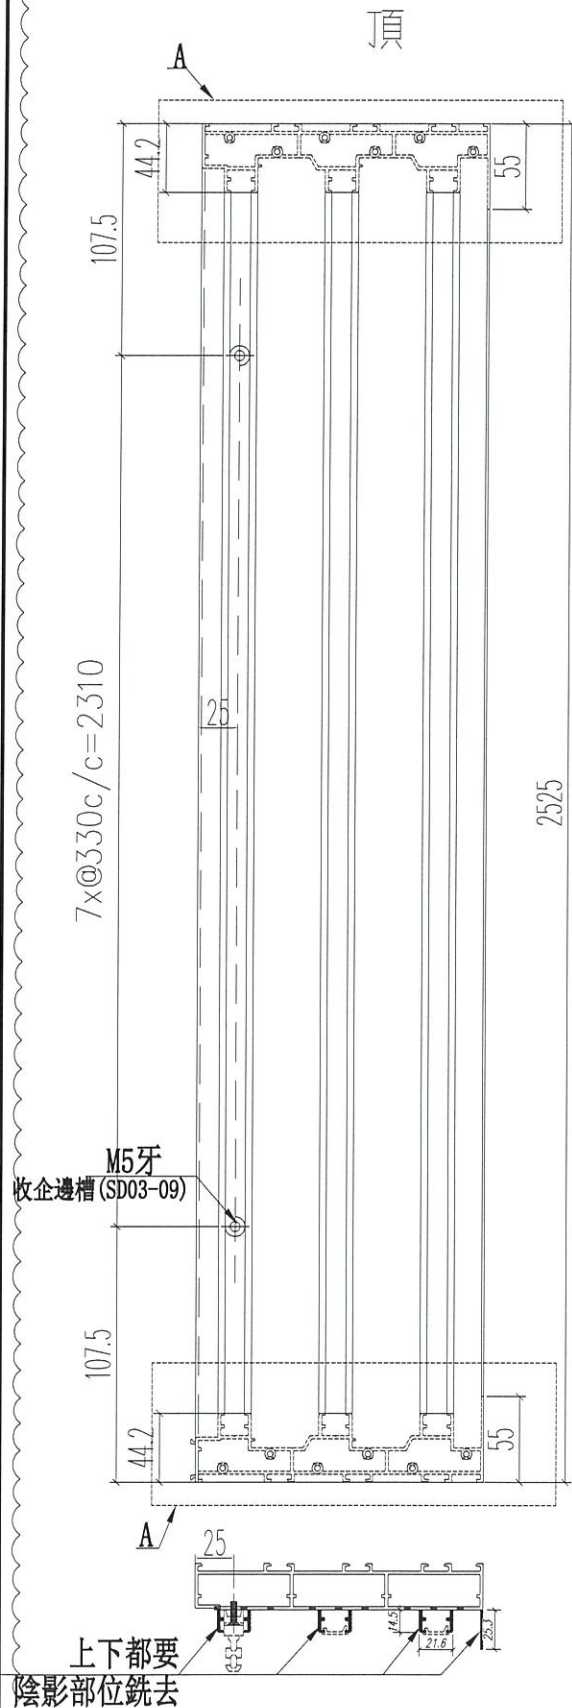

A位尺寸

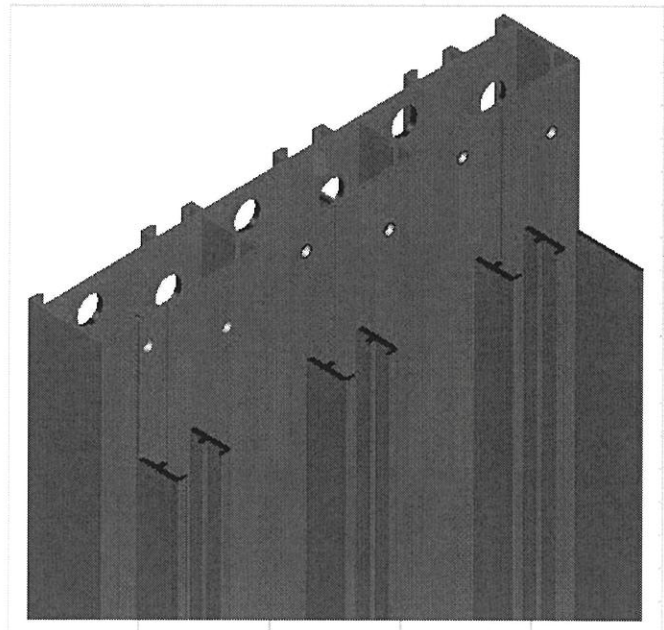


名稱	提升推拉門左邊框	制圖	JASON 2020.09.26	修改	A		
材料	X85879	復核	WHS	日期	2020.11.03		
顏色	UCT806812XL-3	批准		圖號	SD03-01		

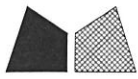

窗號	數量 (支)
W6/T1B	18
W6/T2A	18
W7/T3A	18
合計	54


工程號 J852 | 地盤 亞皆老街

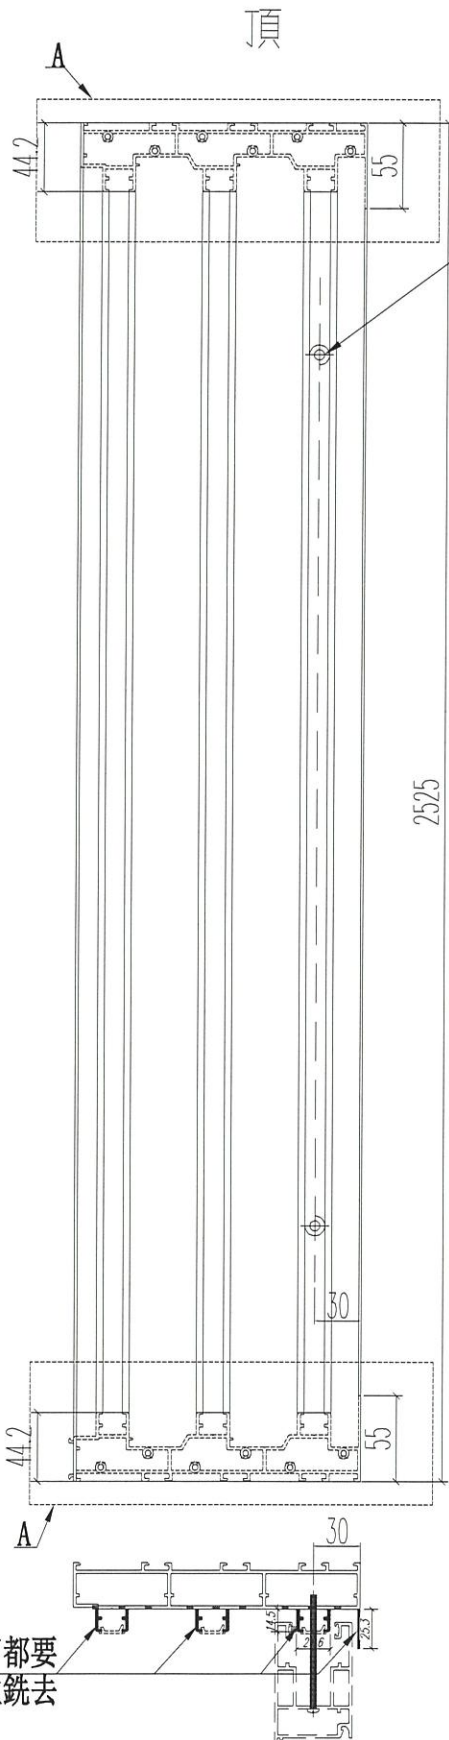


3/16" 機絲孔修梗玉 (面)

新增圖

ø5.5圓頭孔(面)  
ø12過孔(底)

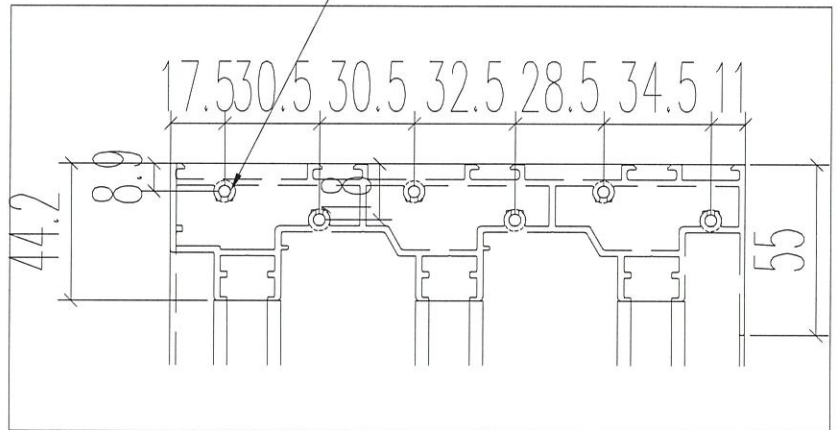

A位尺寸

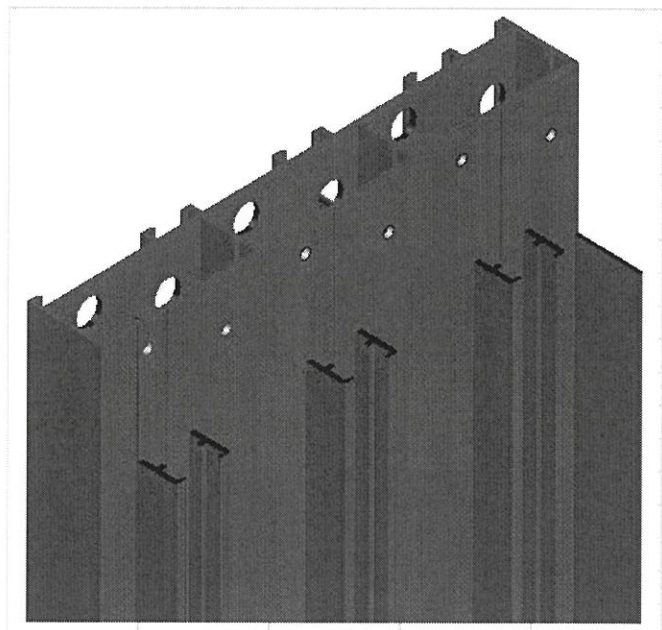

上下都要  
陰影部位銼去



名稱	提升推拉門左邊框	制圖	JASON	2020.09.26	修改	-	
材料	X85879	復核	WHS		日期	-	
顏色	UCT806812XL-3	批准			圖號	SD03-01R	




美特鋁質 有限公司  
MIDI Aluminium Fabricator Ltd.

工程號 J852 | 地盤 亞皆老街

窗號	數量 (支)
W6/T1B	18
W6/T2A	18
W7/T3A	18
合計	54

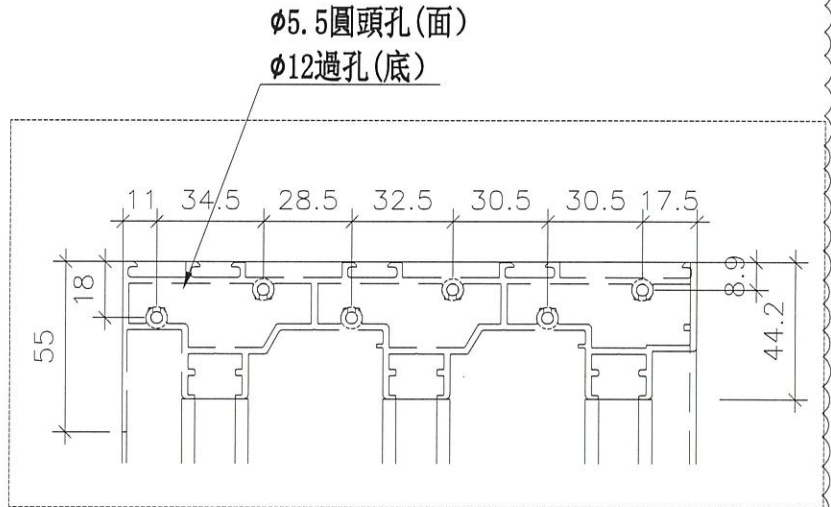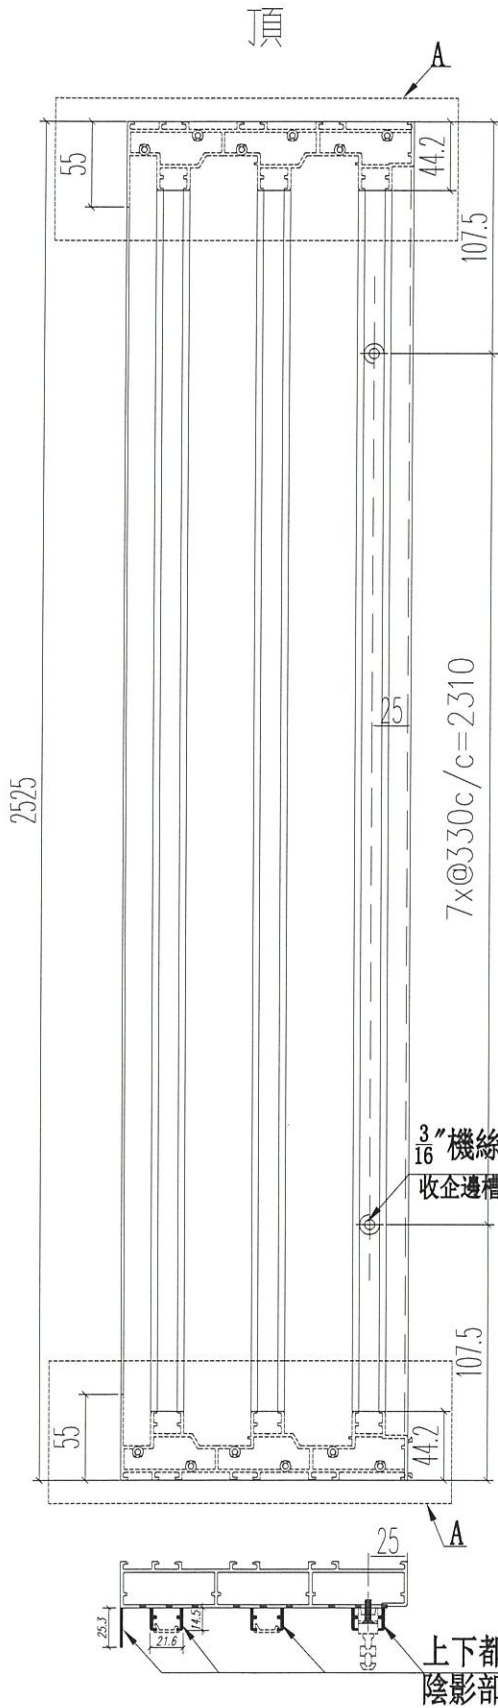

A位尺寸

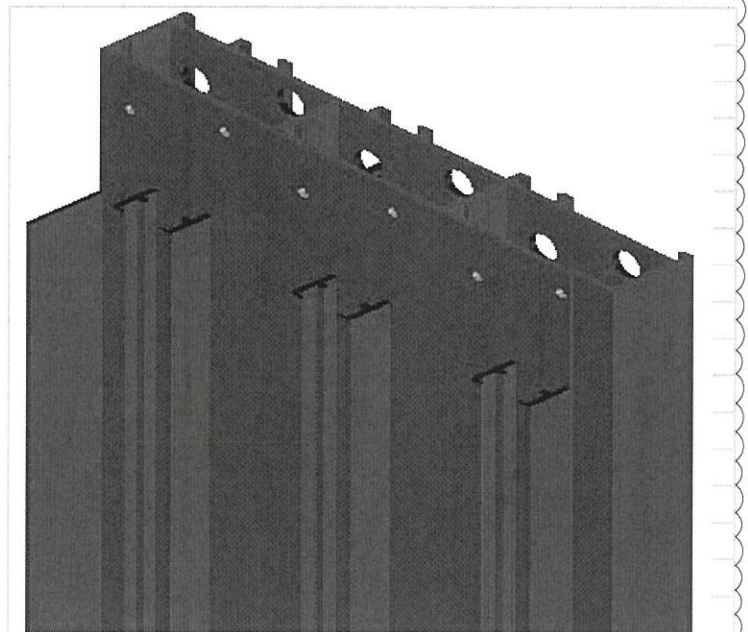

名稱	提升推拉門右邊框	制圖	JASON 2020.09.26	修改	A	
材料	X85879	復核	WHS	日期	2020.11.03	
顏色	UCT806812XL-3	批准		圖號	SD03-02	





美特鋁質 有限公司  
MIDI Aluminium Fabricator Ltd.


工程號 J852 | 地盤 亞皆老街

窗號	數量 (支)
W7/T1A	18
W6/T2B	18
W6/T3B	18
合計	54

新增圖

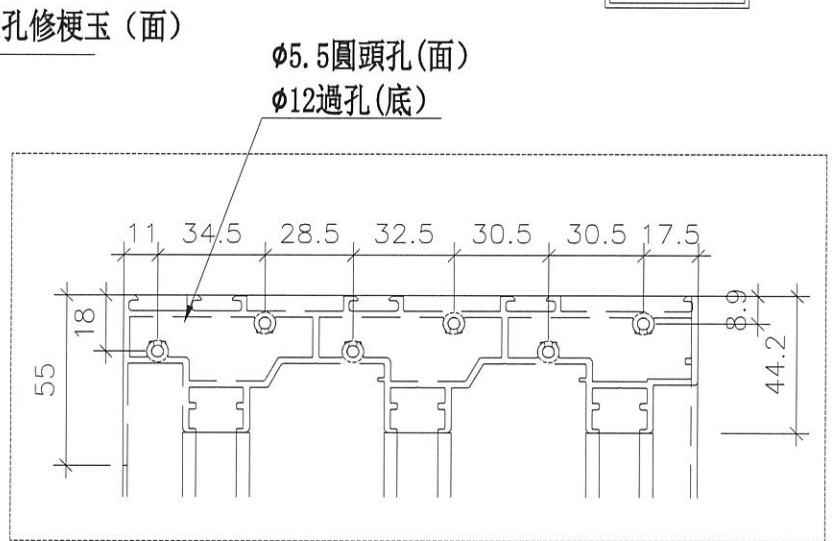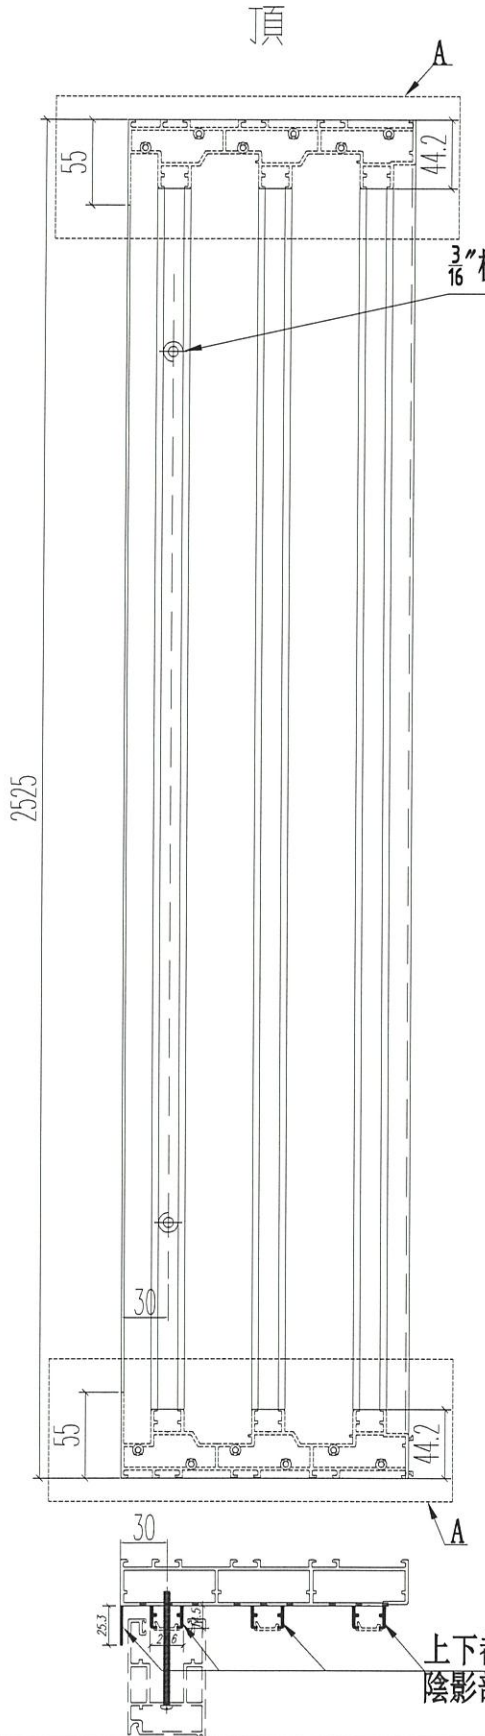

A位尺寸

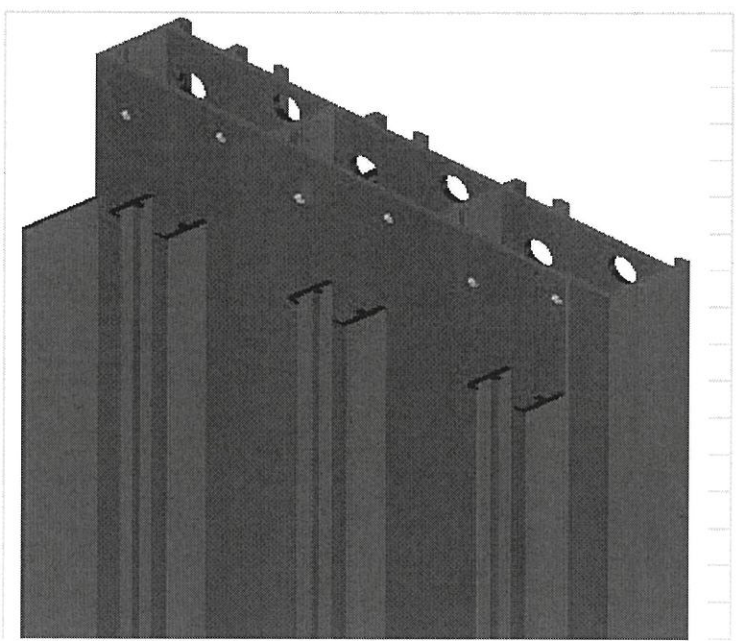

上下都要  
陰影部位銑去




名稱	提升推拉門右邊框	制圖	JASON 2020.09.26	修改	-		
材料	X85879	復核	WHS	日期	-		
顏色	UCT806812XL-3	批准		圖號	SD03-02R		



美特鋁質 有限公司  
MIDI Aluminium Fabricator Ltd.

工程號 J852 地盤 亞皆老街

窗號	L尺寸 (MM)	數量 (支)	備註
W7/T1A	2540	18	
W6/T1B	2540	18	
W6/T2A	2540	18	
W6/T2B	2540	18	
W7/T3A	2540	18	
W6/T3B	2540	18	
	合計	108	

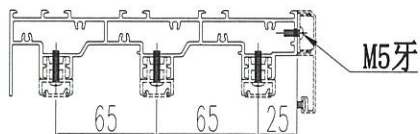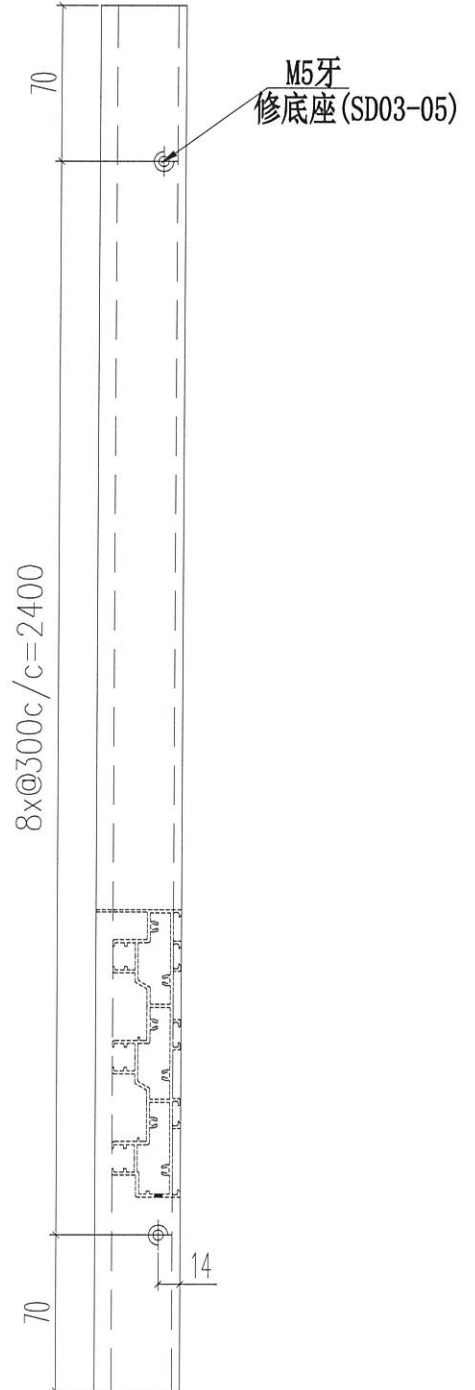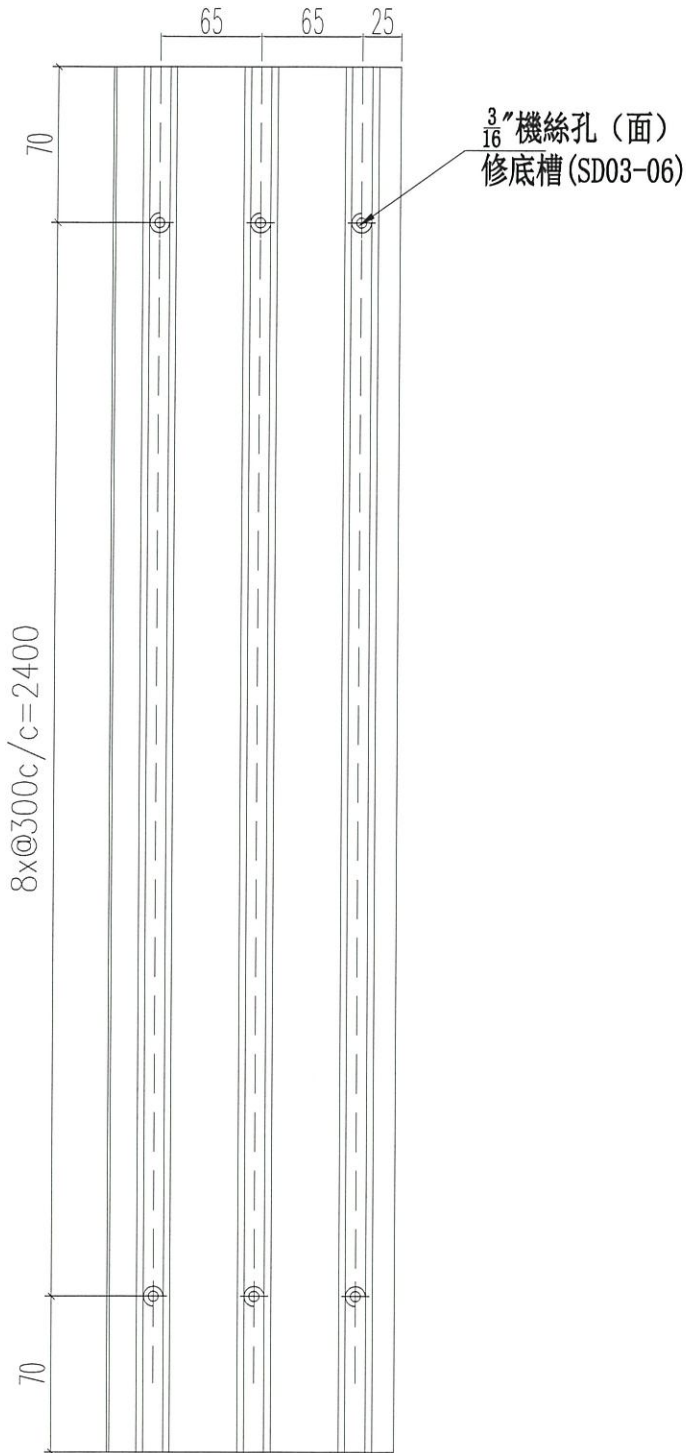




名稱	提升推拉門頂框料	制圖	JASON	2020.09.26	修改	A	
材料	X85880	復核	WHS		日期	2020.11.03	
顏色	UCT806812XL-3	批准			圖號	SD03-03	



美特鋁質 有限公司  
MIDI Aluminium Fabricator Ltd.

工程號 J852 地盤 亞皆老街

窗號	L尺寸 (MM)	數量 (支)	備註
W7/T1A	2540	18	
W6/T1B	2540	18	
W6/T2A	2540	18	
W6/T2B	2540	18	
W7/T3A	2540	18	
W6/T3B	2540	18	
	合計	108	

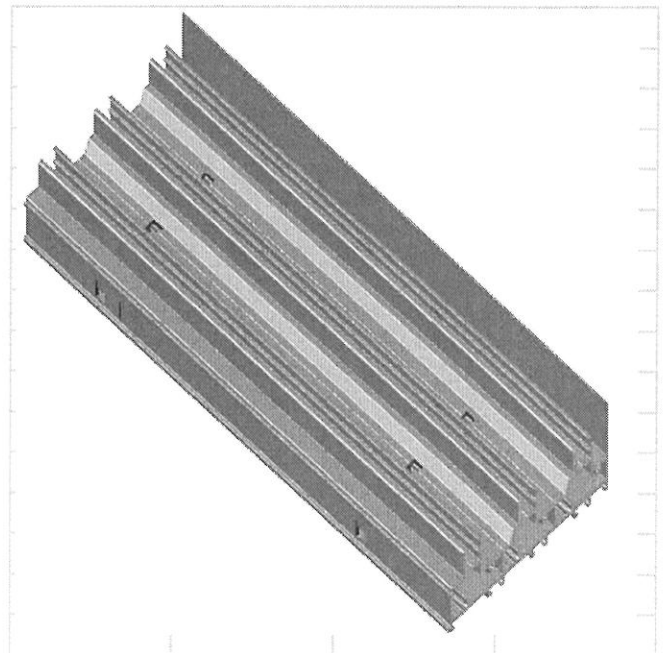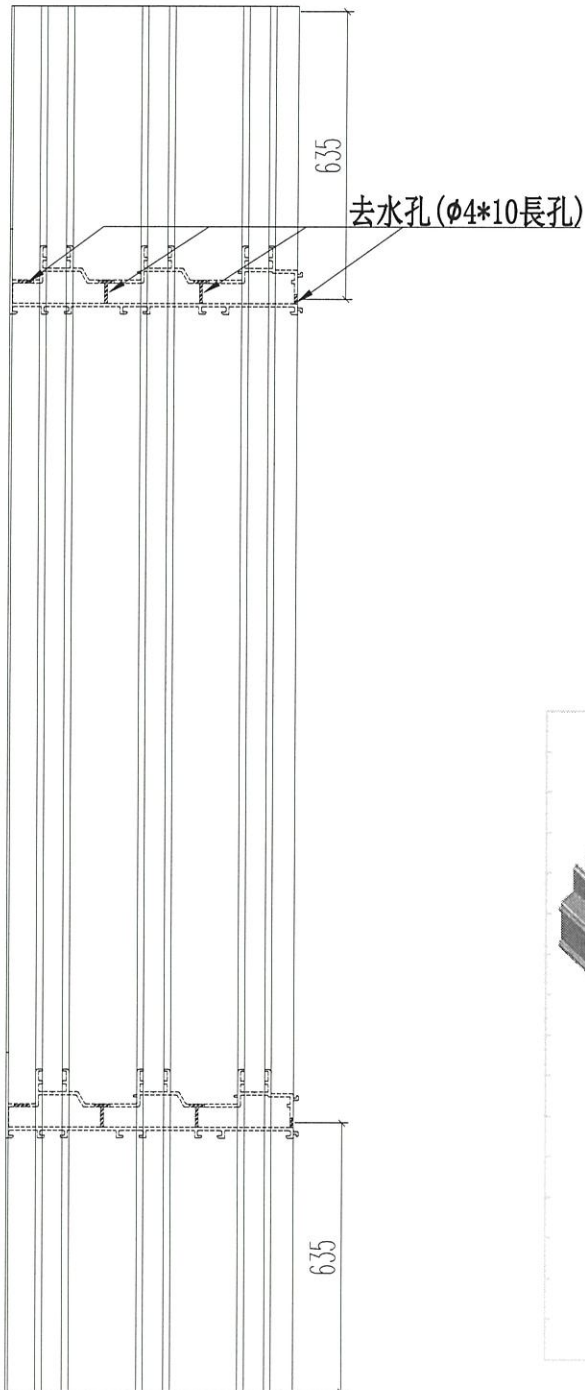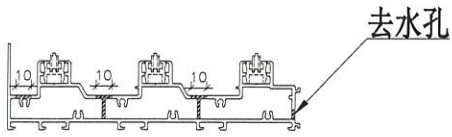


名稱	提升推拉門底框料	制圖	JASON	2020.09.26	修改	A		
材料	X85881	復核	WHS		日期	2020.11.03		
顏色	UCT806812XL-3	批准			圖號	SD03-04		



工程號	J852	地盤	亞皆老街
-----	------	----	------

新增圖

窗號	數量 (支)
W7/T1A	18
W6/T1B	18
W6/T2A	18
W6/T2B	18
W7/T3A	18
W6/T3B	18
合計	108

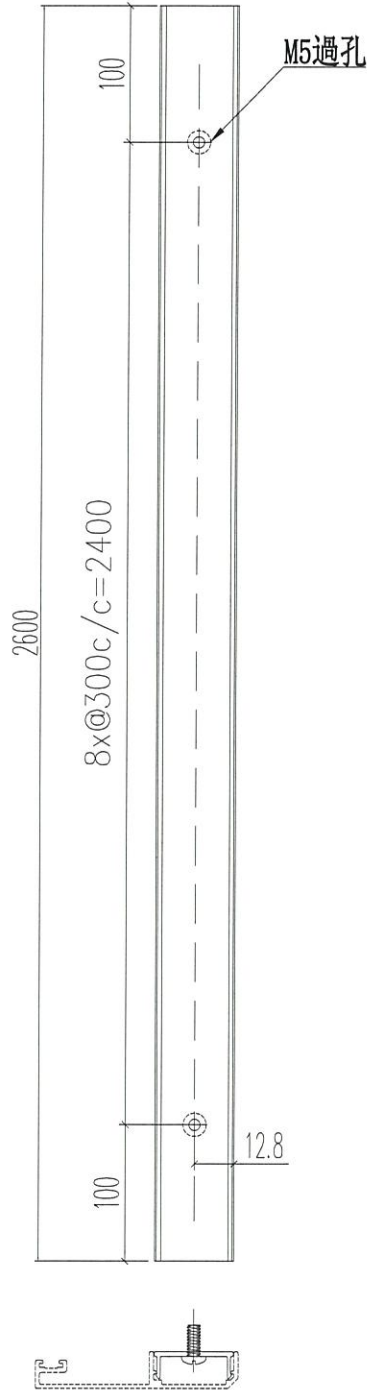


名稱	提升推拉門頂外蓋底座	制圖	JASON	2020.09.26	修改	-		
材料	X85886	復核	WHS		日期	-		
顏色	UCT806812XL-3	批准			圖號	SD03-05		



美特鋁質 有限公司  
MIDI Aluminium Fabricator Ltd.

工程號 J852 地盤 亞皆老街

窗號	數量 (支)
W7/T1A	54
W6/T1B	54
W6/T2A	54
W6/T2B	54
W7/T3A	54
W6/T3B	54
合計	324

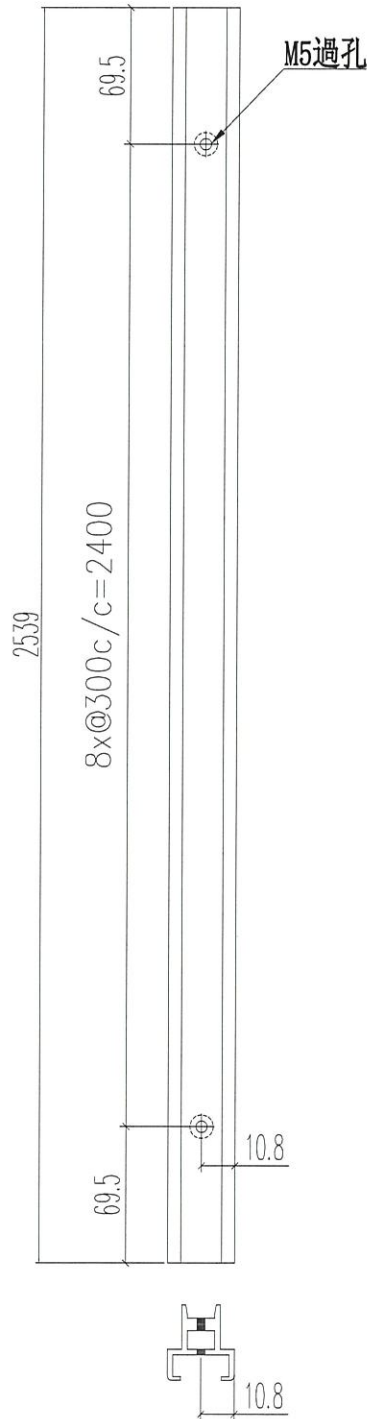


名稱	提升推拉門頂蓋底座	制圖	JASON	2020.09.26	修改	A		
材料	X85887	復核	WHS		日期	2020.11.03		
顏色	UCT806812XL-3	批准			圖號	SD03-06		





工程號 J852 | 地盤 亞皆老街

新增圖

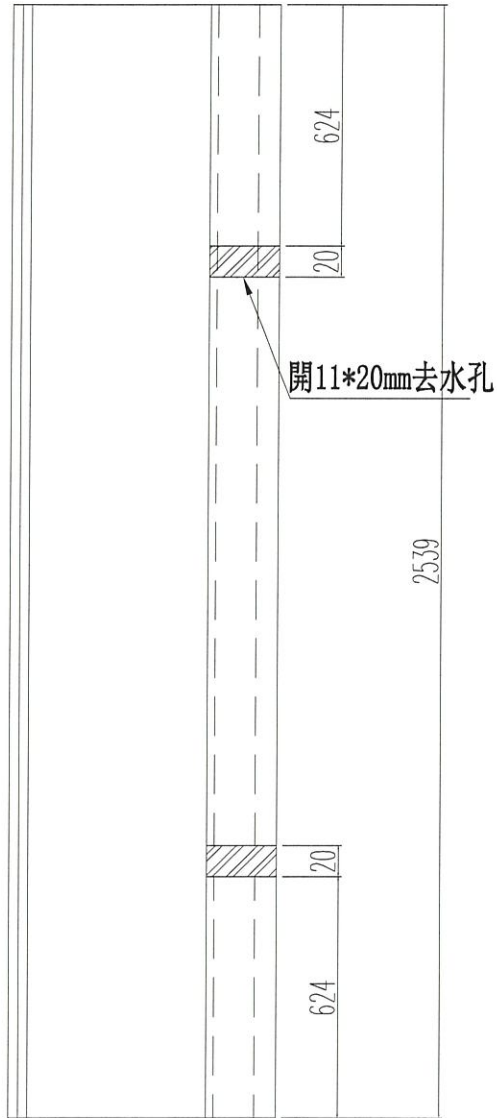

窗號	數量 (支)
W7/T1A	36
W6/T1B	36
W6/T2A	36
W6/T2B	36
W7/T3A	36
W6/T3B	36
合計	216

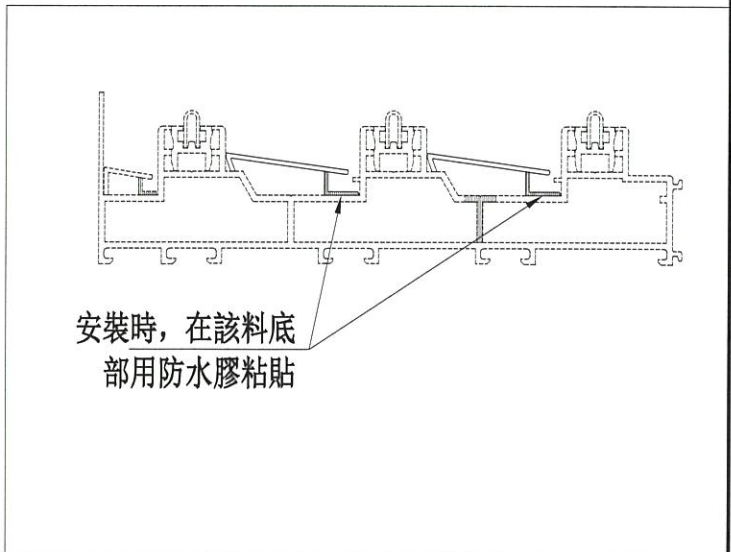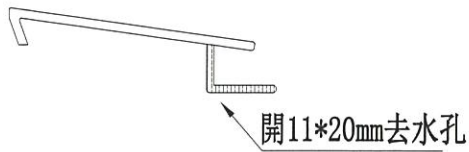

安裝時，在該料底部用防水膠粘貼




名稱	提升推拉門底橫防水蓋1	制圖	JASON	2020.09.26	修改	-		
材料	X85888	復核	WHS		日期	-		
顏色	UCT806812XL-3	批准			圖號	SD03-07		



工程號 J852 地盤 亞皆老街

新增圖

窗號	數量 (支)
W7/T1A	18
W6/T1B	18
W6/T2A	18
W6/T2B	18
W7/T3A	18
W6/T3B	18
合計	108

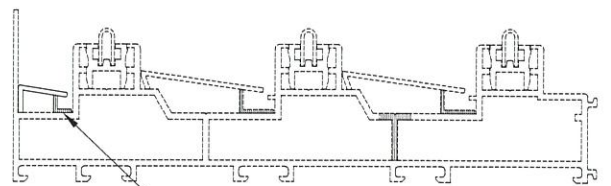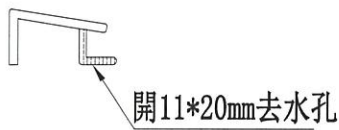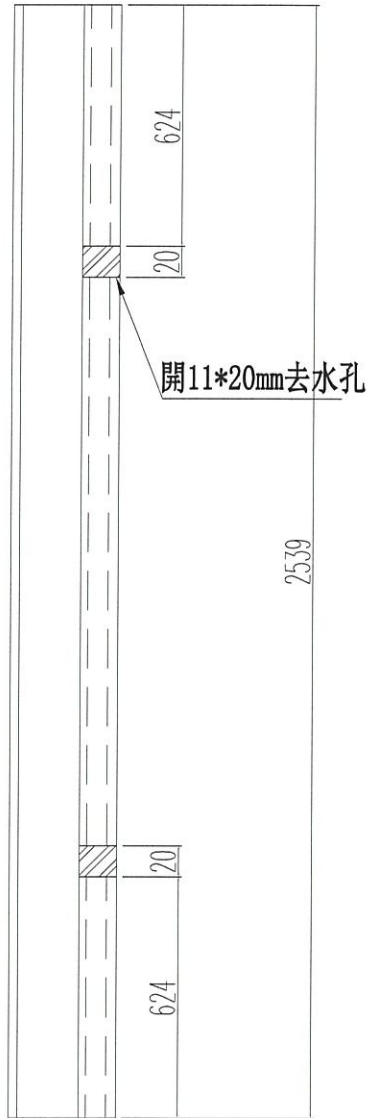


安裝時，在該料底部用防水膠粘貼

名稱	提升推拉門底橫防水蓋2	制圖	JASON	2020.09.26	修改	-		
材料	X85889	復核	WHS		日期	-		
顏色	UCT806812XL-3	批准			圖號	SD03-08		



工程號	J852	地盤	亞皆老街
-----	------	----	------

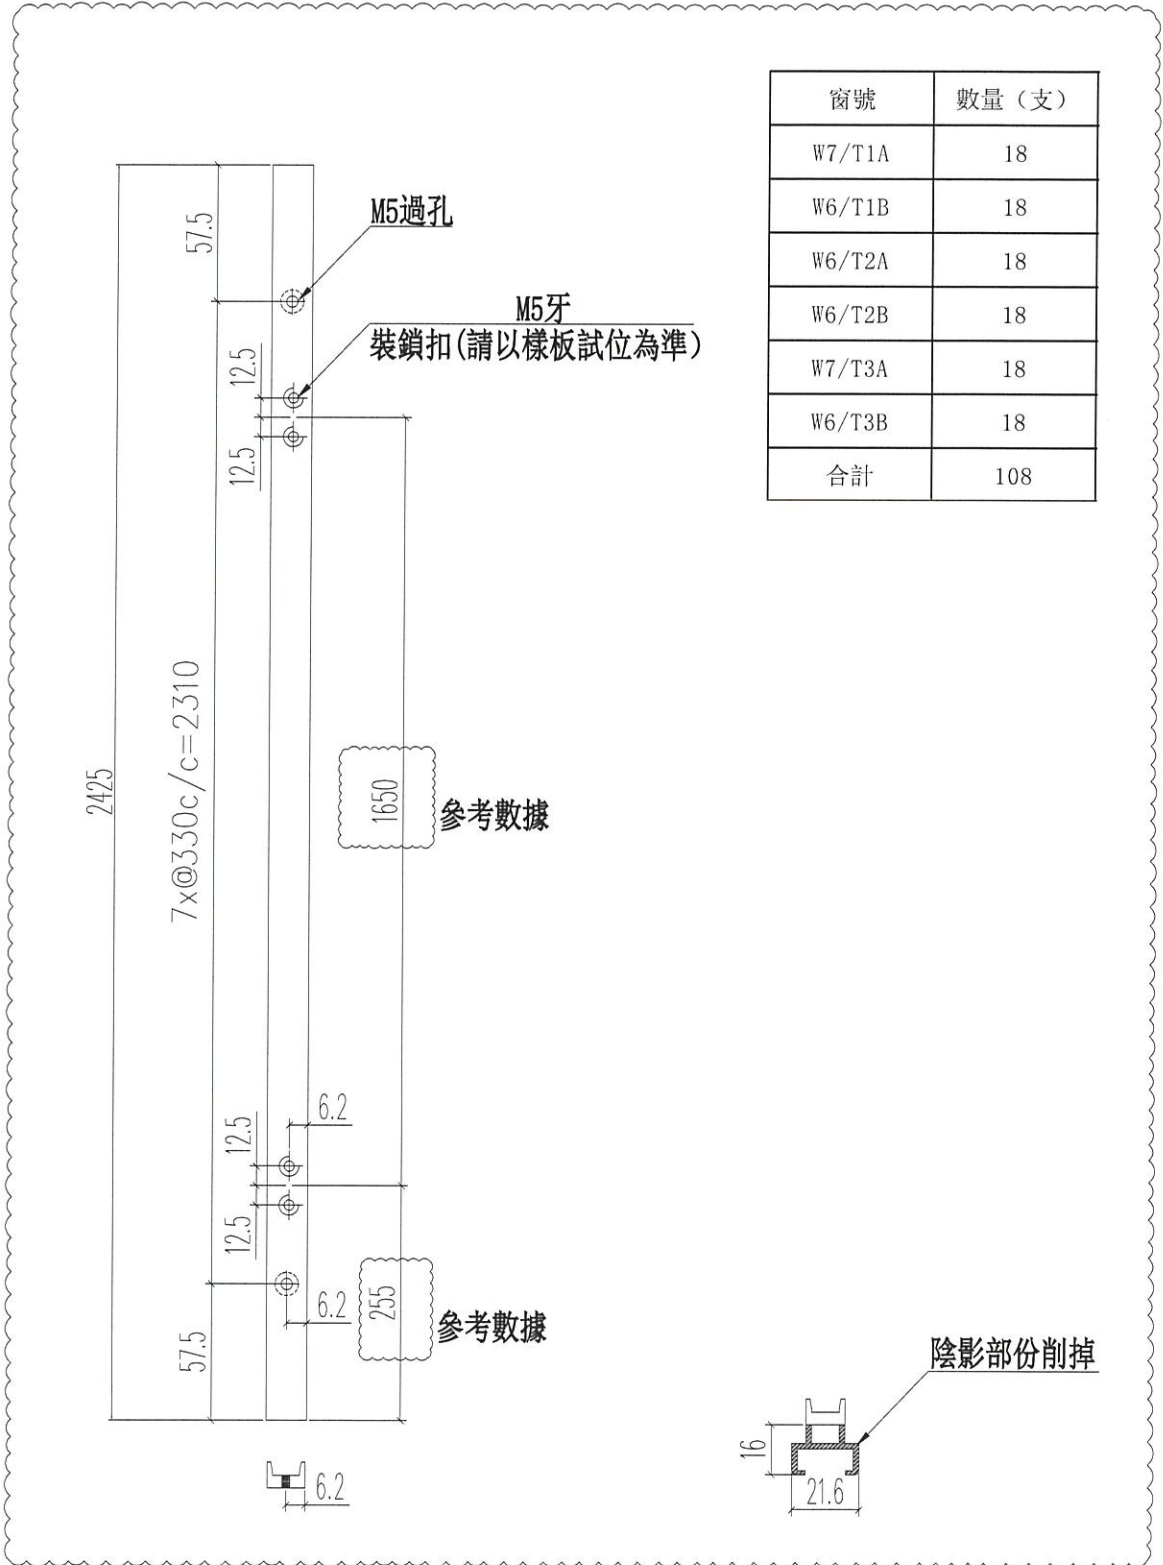


窗號	數量 (支)
W7/T1A	18
W6/T1B	18
W6/T2A	18
W6/T2B	18
W7/T3A	18
W6/T3B	18
合計	108

名稱	提升推拉門企蓋底座	制圖	JASON	2020.09.26	修改	A		
材料	用X85887削成	復核	WHS		日期	2020.11.03		
顏色	UCT806812XL-3	批准			圖號	SD03-09		



工程號	J852	地盤	亞皆老街
-----	------	----	------

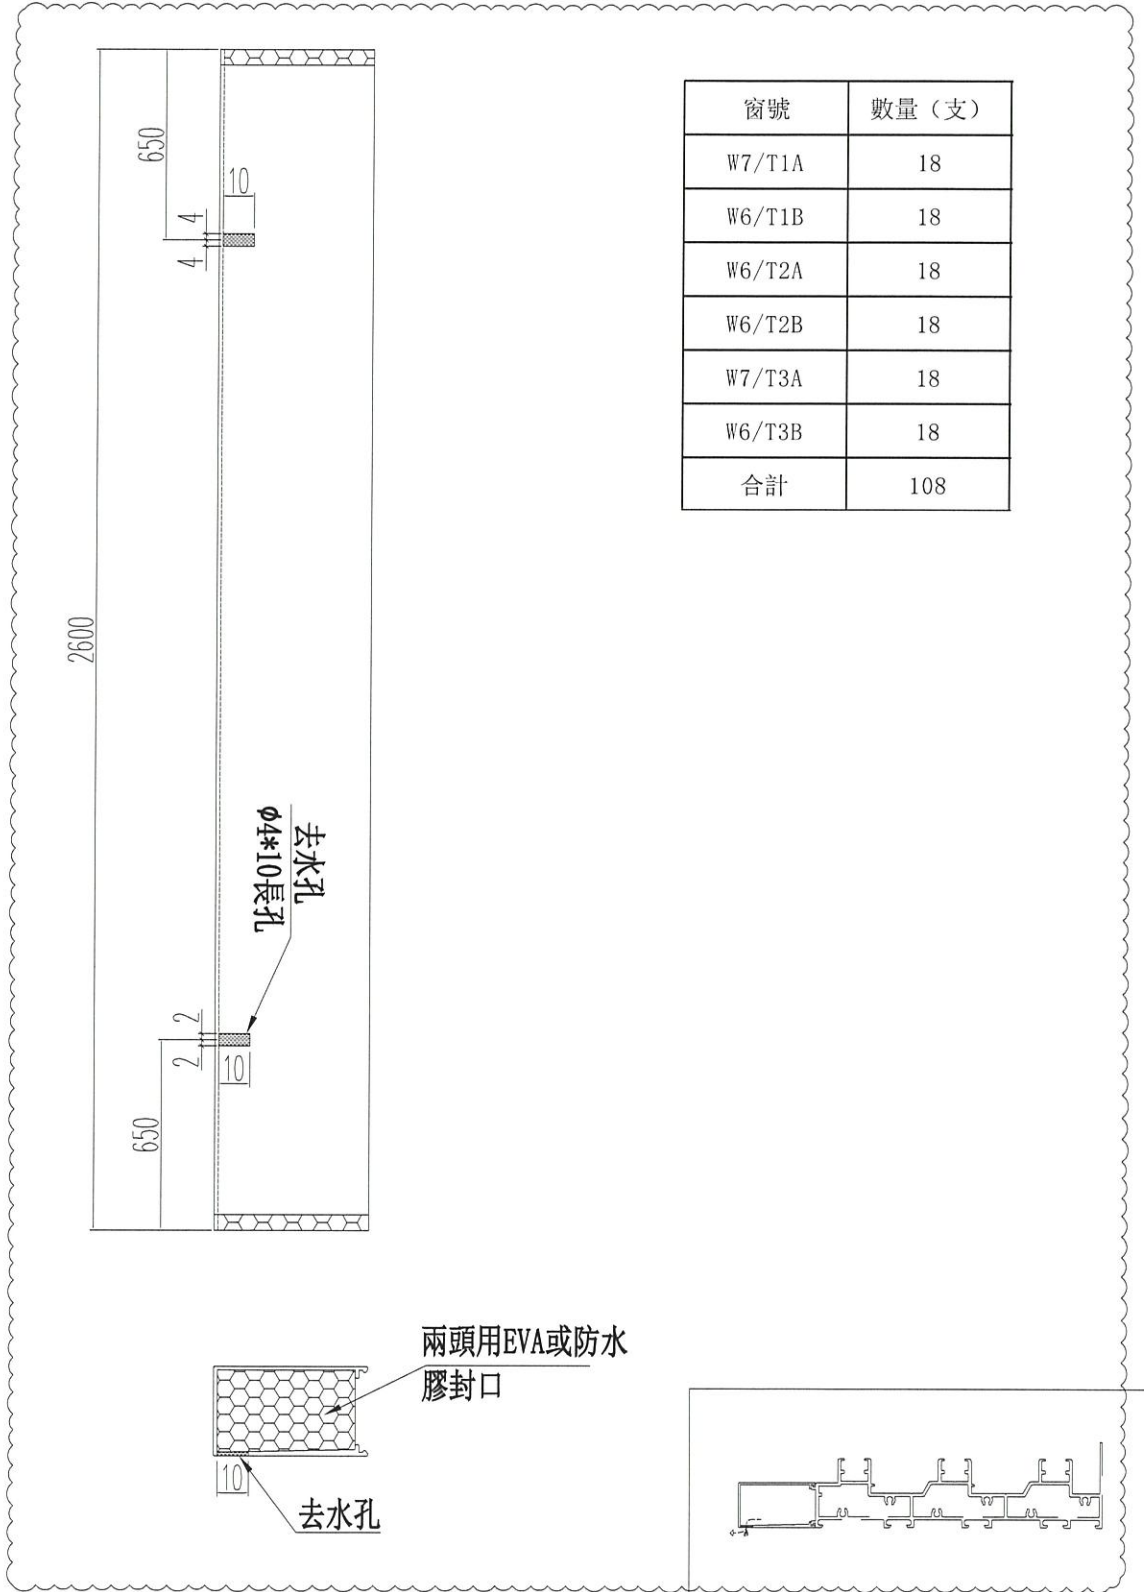

窗號	數量 (支)
W7/T1A	18
W6/T1B	18
W6/T2A	18
W6/T2B	18
W7/T3A	18
W6/T3B	18
合計	108




名稱	提升推拉門底外蓋	制圖	JASON	2020.09.26	修改	A		
材料	X85878	復核	WHS		日期	2020.11.03		
顏色	UCT806812XL-3	批准			圖號	SD03-10		




美特鋁質有限公司  
MIDI Aluminium Fabricator Ltd.

工程號	J852	地盤	亞皆老街
-----	------	----	------

窗號	數量 (支)
W1/T1C	18
W1/T2C	18
W1/T3C	18
合計	54

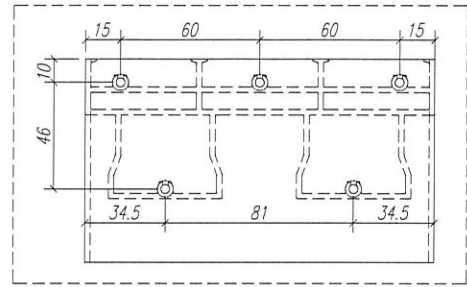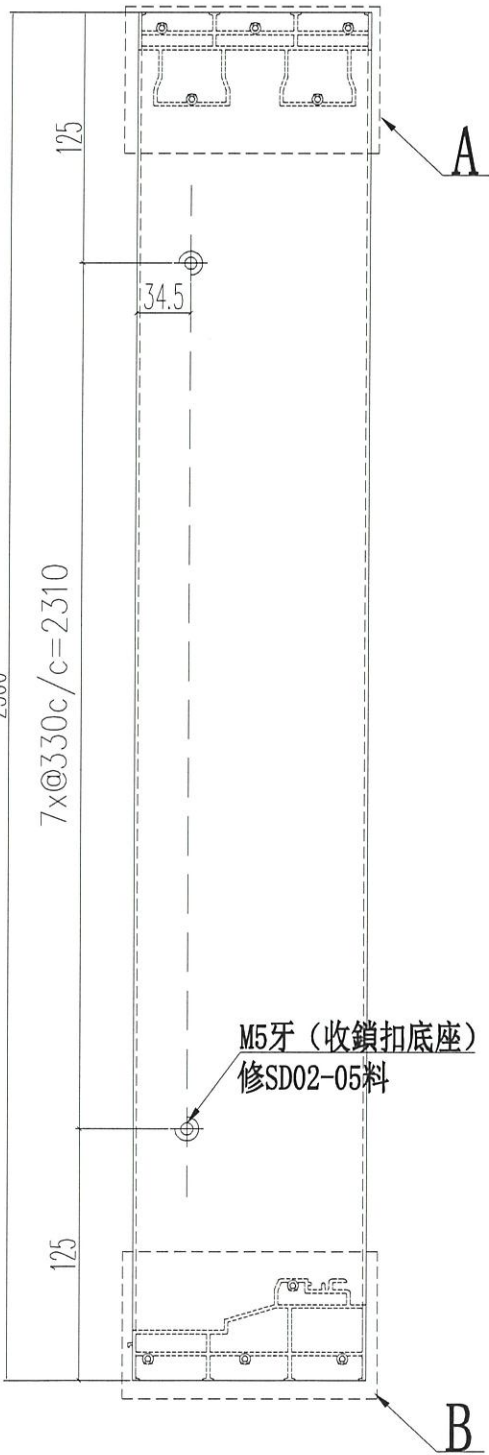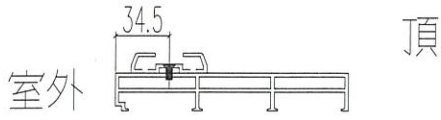


A位尺寸

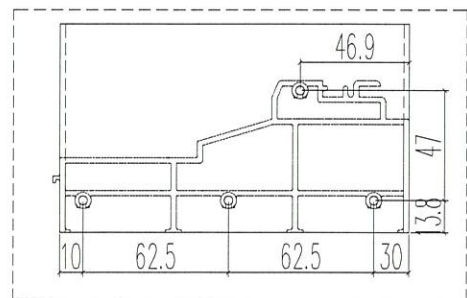

B位尺寸




名稱	四扇提升推拉門左邊框	制圖	JASON	2020.09.26	修改	A		
材料	X85858	復核	WHS		日期	2020.11.03		
顏色	UCT806812XL-3	批准			圖號	SD02-01		

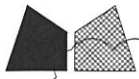


美特鋁質 有限公司  
MIDI Aluminium Fabricator Ltd.

工程號	J852	地盤	亞皆老街
-----	------	----	------

窗號	數量 (支)
W1/T1C	18
W1/T2C	18
W1/T3C	18
合計	54

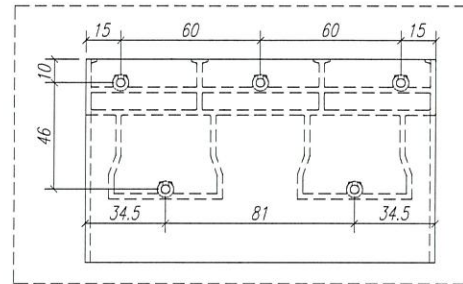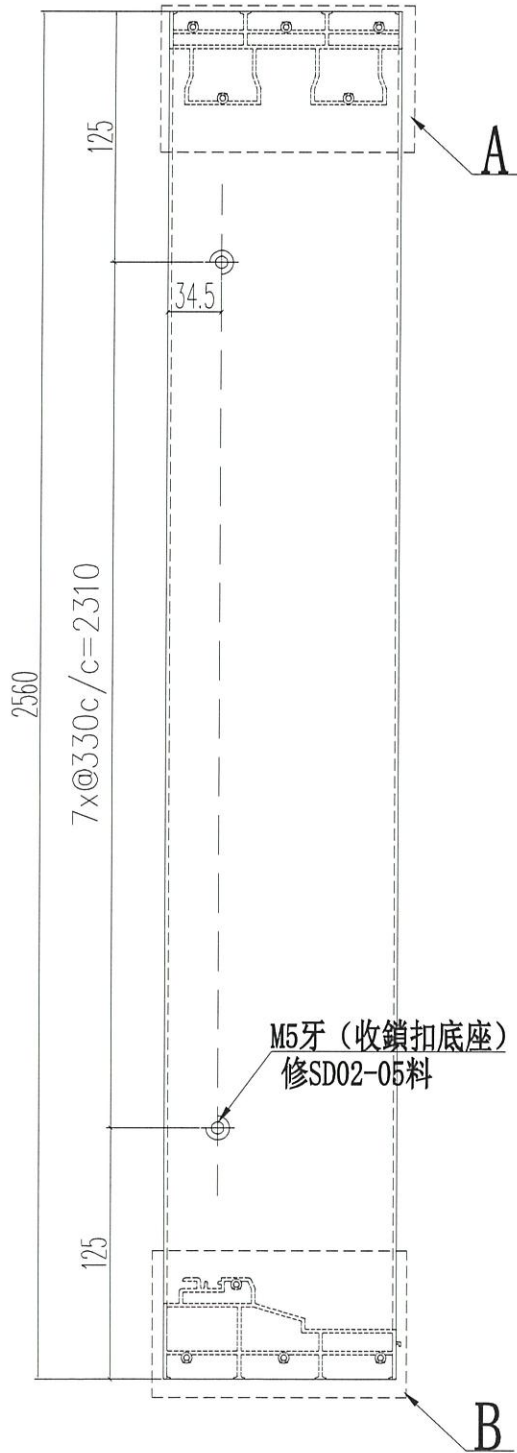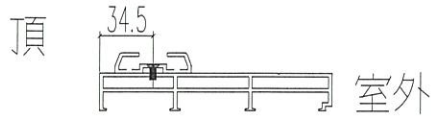

A位尺寸

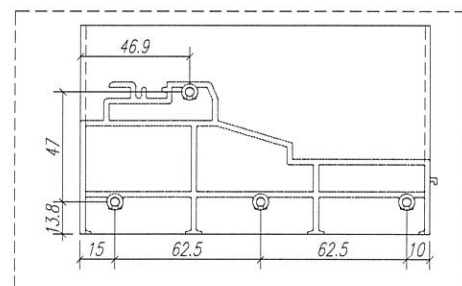


B位尺寸

名稱	四扇提升推拉門右邊框	制圖	JASON	2020.09.26	修改	A	
材料	X85855	復核	WHS		日期	2020.11.03	
顏色	UCT806812XL-3	批准			圖號	SD02-02	



工程號 J852 地盤 亞答老街

窗號	數量 (支)
W1/T1C	18
W1/T2C	18
W1/T3C	18
合計	54

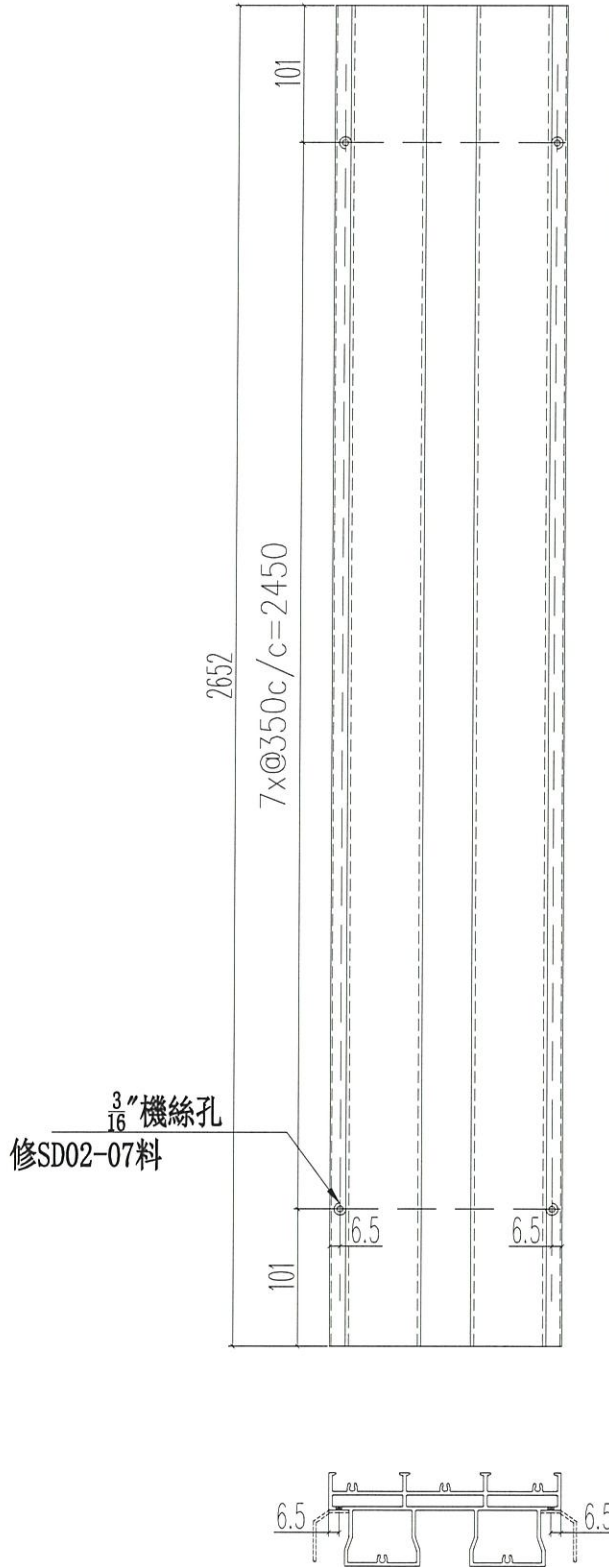




名稱	提升推拉門頂框料	制圖	JASON 2020.09.26	修改	A		
材料	X85859	復核	WHS	日期	2020.11.03		
顏色	UCT806812XL-3	批准		圖號	SD02-03		



美特鋁質 有限公司  
MIDI Aluminium Fabricator Ltd.

工程號	J852	地盤	亞皆老街
-----	------	----	------


窗號	數量 (支)
W1/T1C	18
W1/T2C	18
W1/T3C	18
合計	54

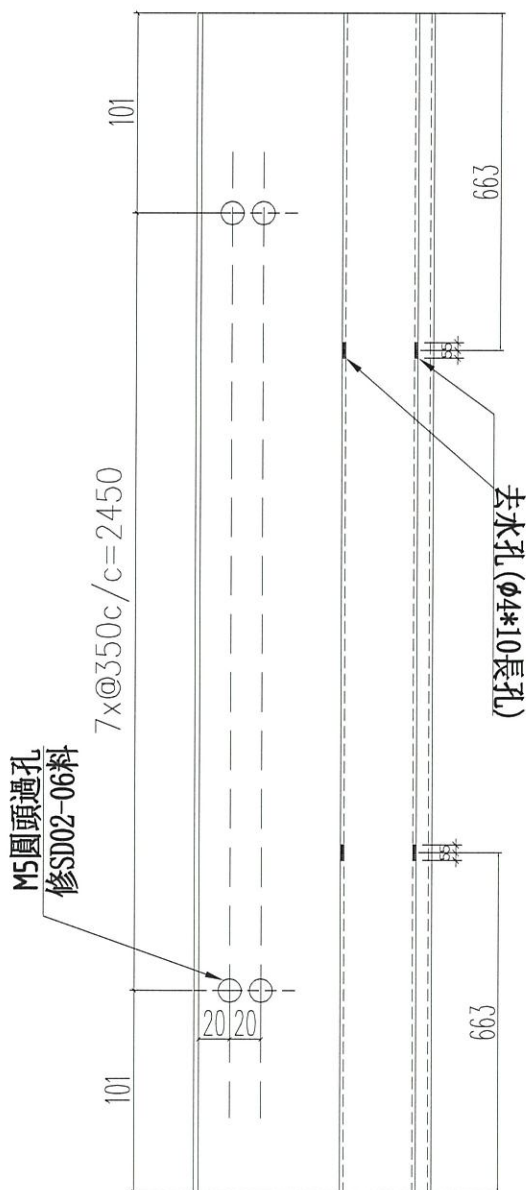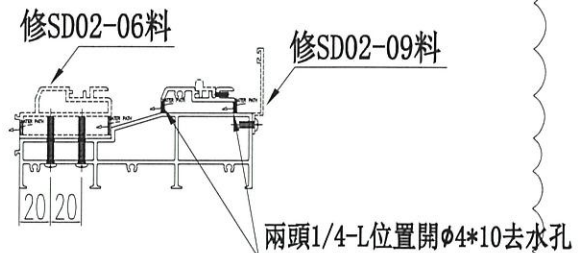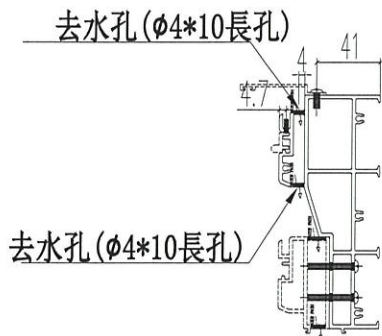

名稱	提升推拉門底邊框	制圖	JASON	2020.09.26	修改	A	
材料	X85860	復核	WHS		日期	2020.11.03	
顏色	UCT806812XL-3	批准			圖號	SD02-04	



工程號 J852 地盤 亞皆老街

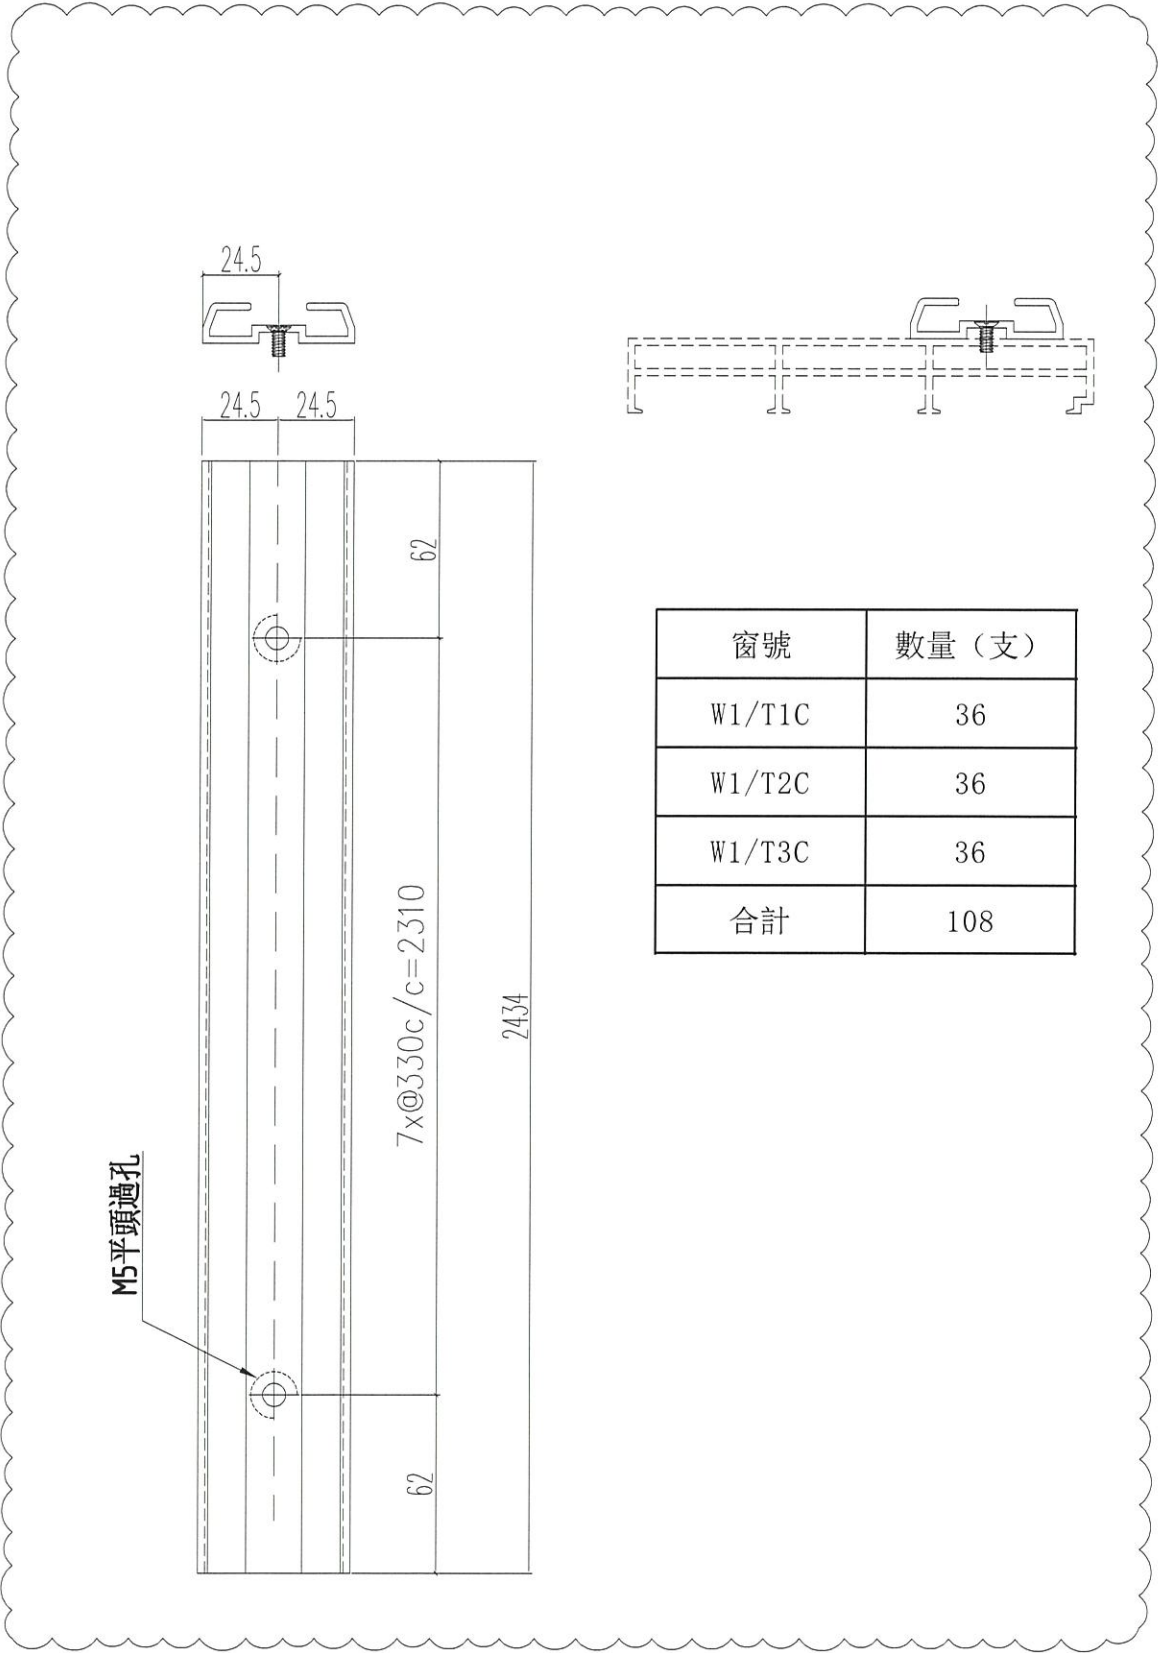

M5平頭過孔

7x@330c/c=2310

2434

62

62


24.5 24.5

24.5

名稱	提升推拉門企鎖扣料	制圖	JASON	2020.09.26	修改	A		
材料	X85870	復核	WHS		日期	2020.11.03		
顏色	UCT806812XL-3	批准			圖號	SD02-05		



工程號 J852 地盤 亞皆老街

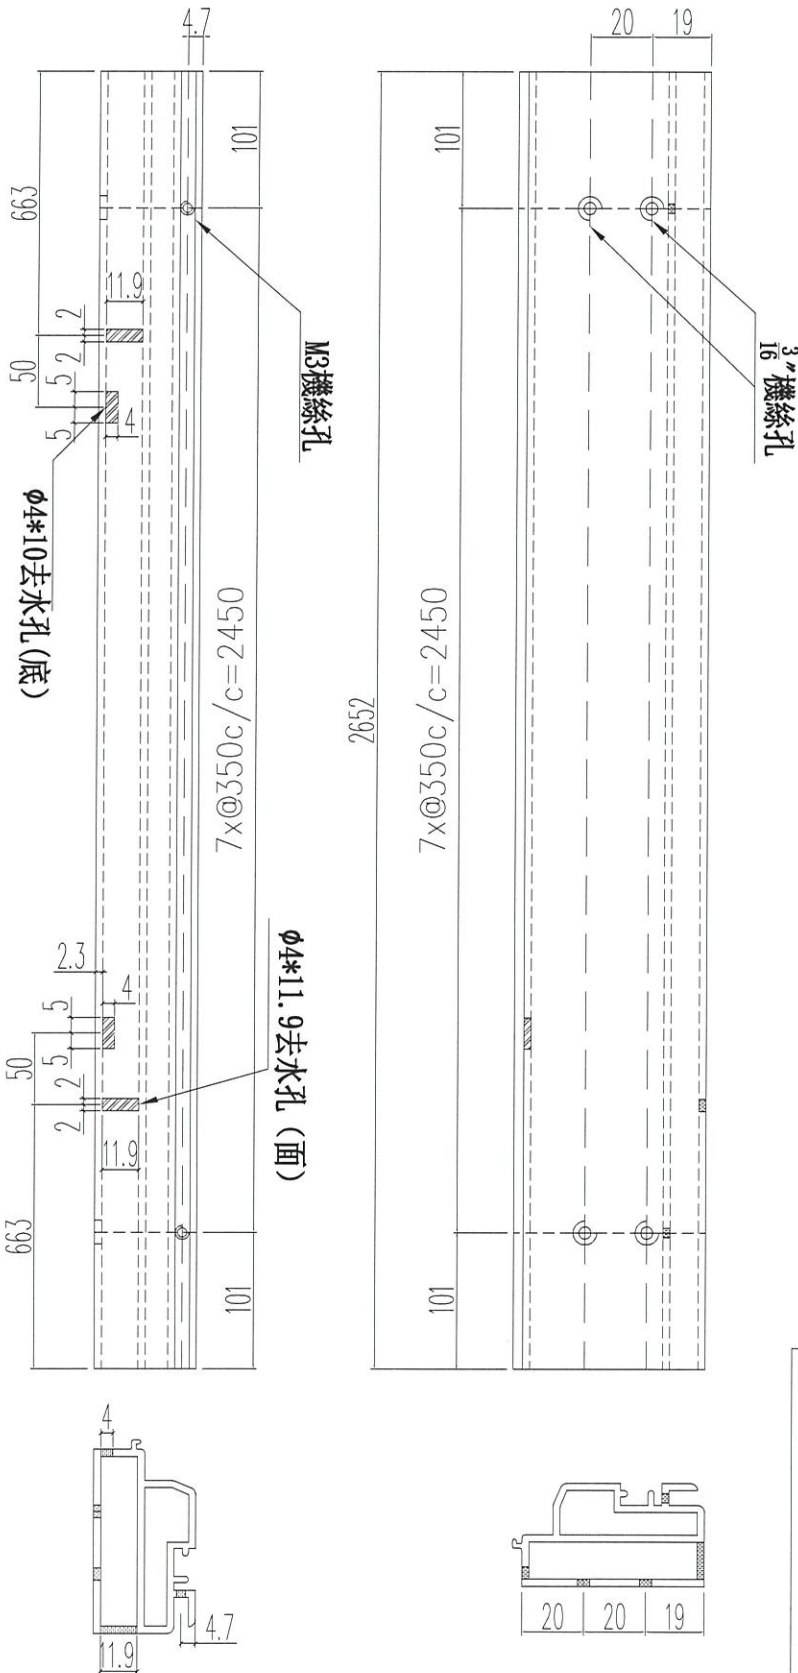


窗號	數量 (支)
W1/T1C	18
W1/T2C	18
W1/T3C	18
合計	54

名稱	提升推拉門底座	制圖	JASON	2020.09.26	修改	A		
材料	X85877	復核	WHS		日期	2020.11.03		
顏色	UCT806812XL-3	批准			圖號	SD02-06		




工程號 J852 | 地盤 亞皆老街


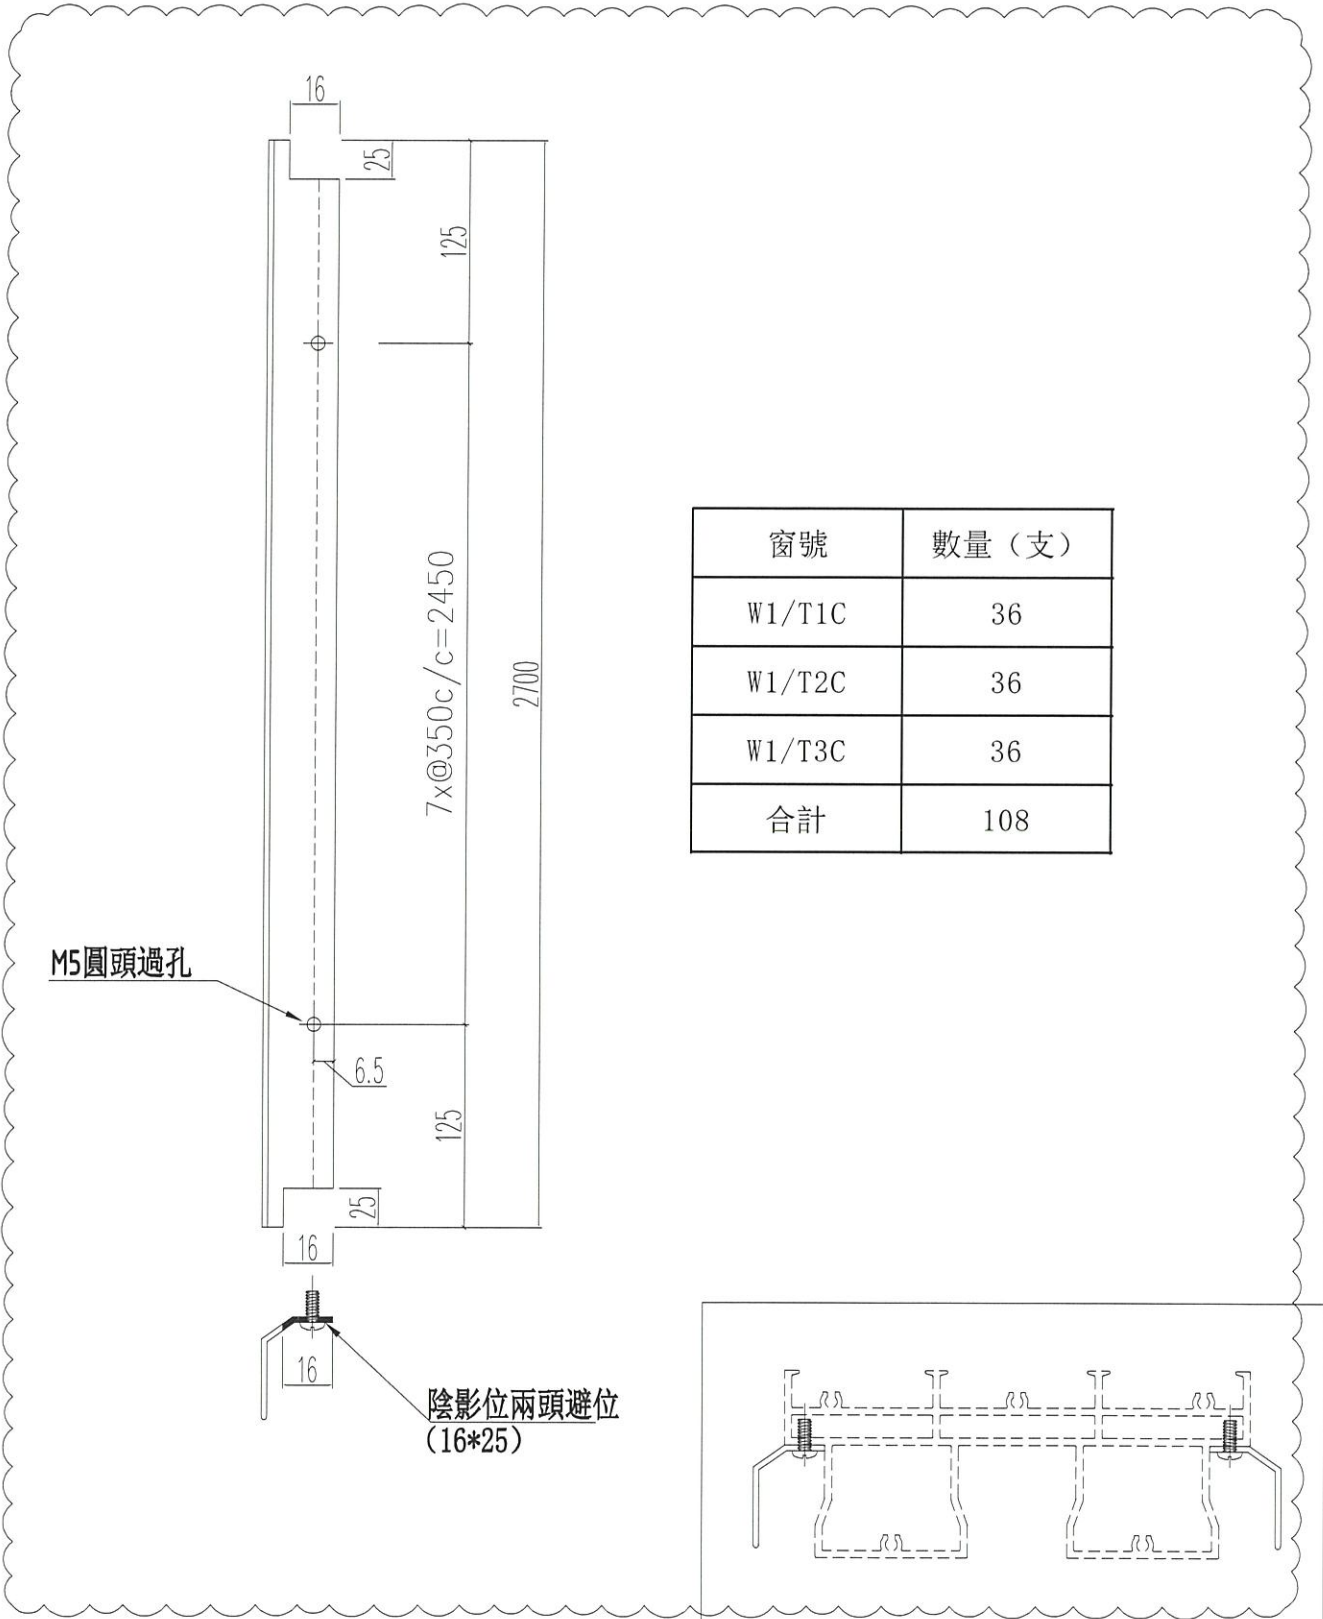


窗號	數量 (支)
W1/T1C	36
W1/T2C	36
W1/T3C	36
合計	108

名稱	提升推拉門頂外蓋	制圖	JASON	2020.09.26	修改	A		
材料	X85874	復核	WHS		日期	2020.11.03		
顏色	UCT806812XL-3	批准			圖號	SD02-07		

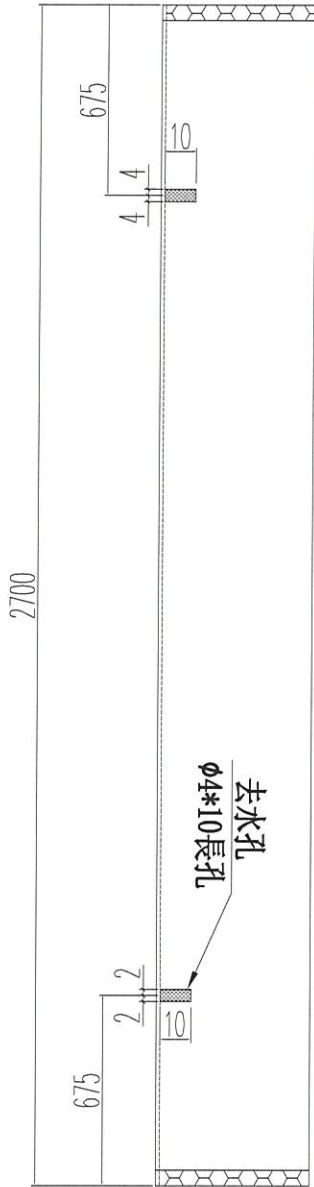


窗號	數量 (支)
W1/T1C	18
W1/T2C	18
W1/T3C	18
合計	54

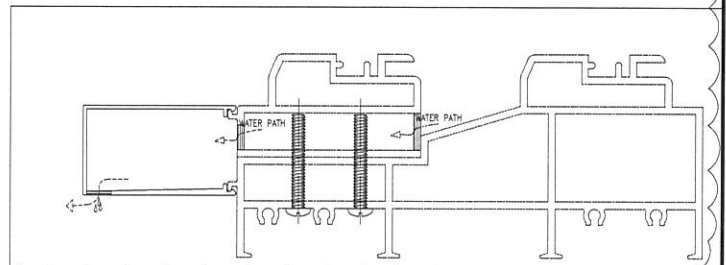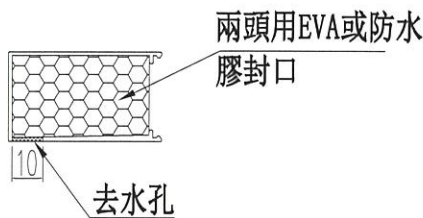


名稱	提升推拉門底外蓋	制圖	JASON	2020.09.26	修改	A		
材料	X85878	復核	WHS		日期	2020.11.03		
顏色	UCT806812XL-3	批准			圖號	SD02-08		






工程號	J852	地盤	亞皆老街
-----	------	----	------

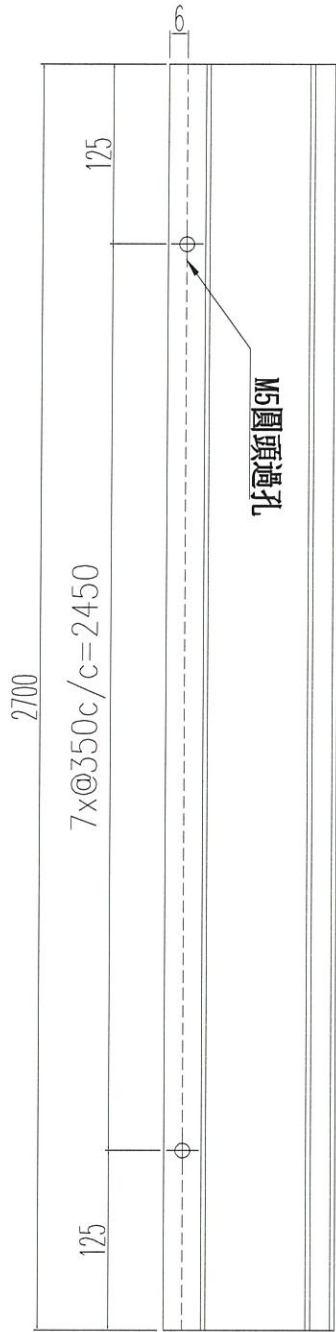




窗號	數量 (支)
W1/T1C	18
W1/T2C	18
W1/T3C	18
合計	54

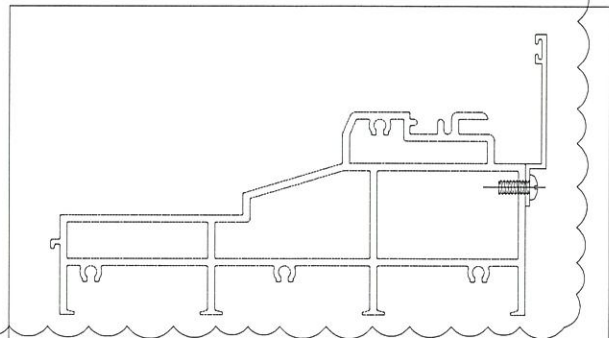




名稱	提升推拉門內底邊槽座	制圖	JASON	2020.09.26	修改	A		
材料	X85877	復核	WHS		日期	2020.11.03		
顏色	UCT806812XL-3	批准			圖號	SD02-09		

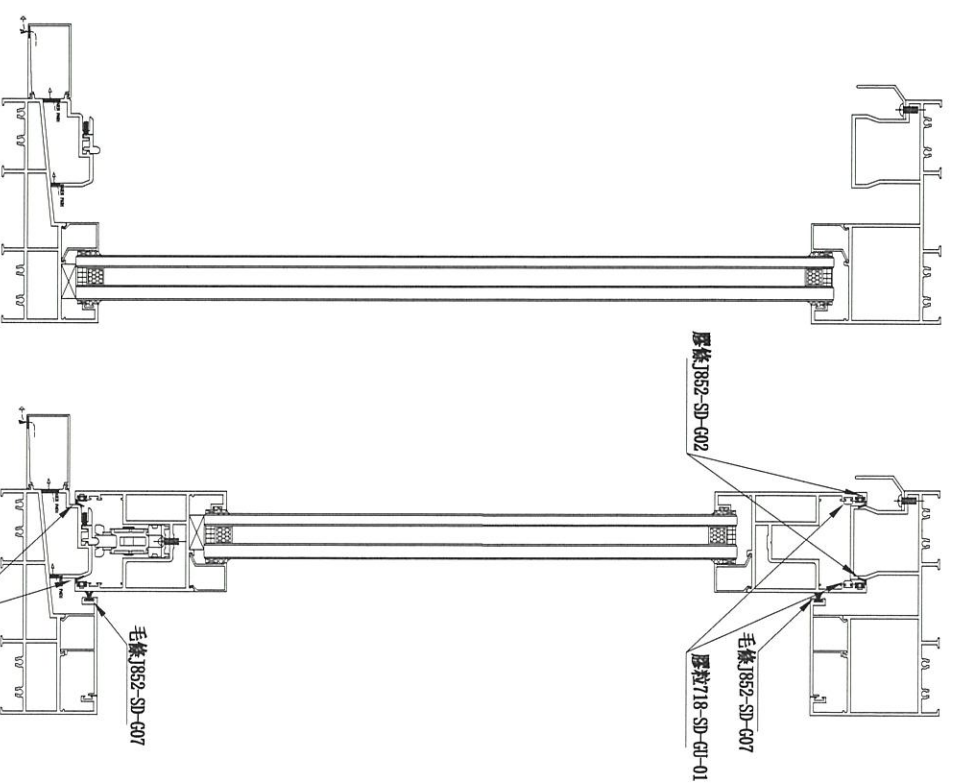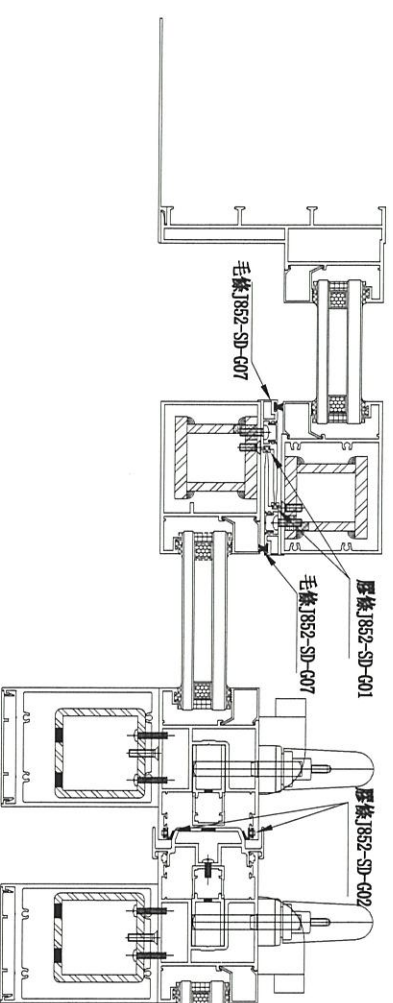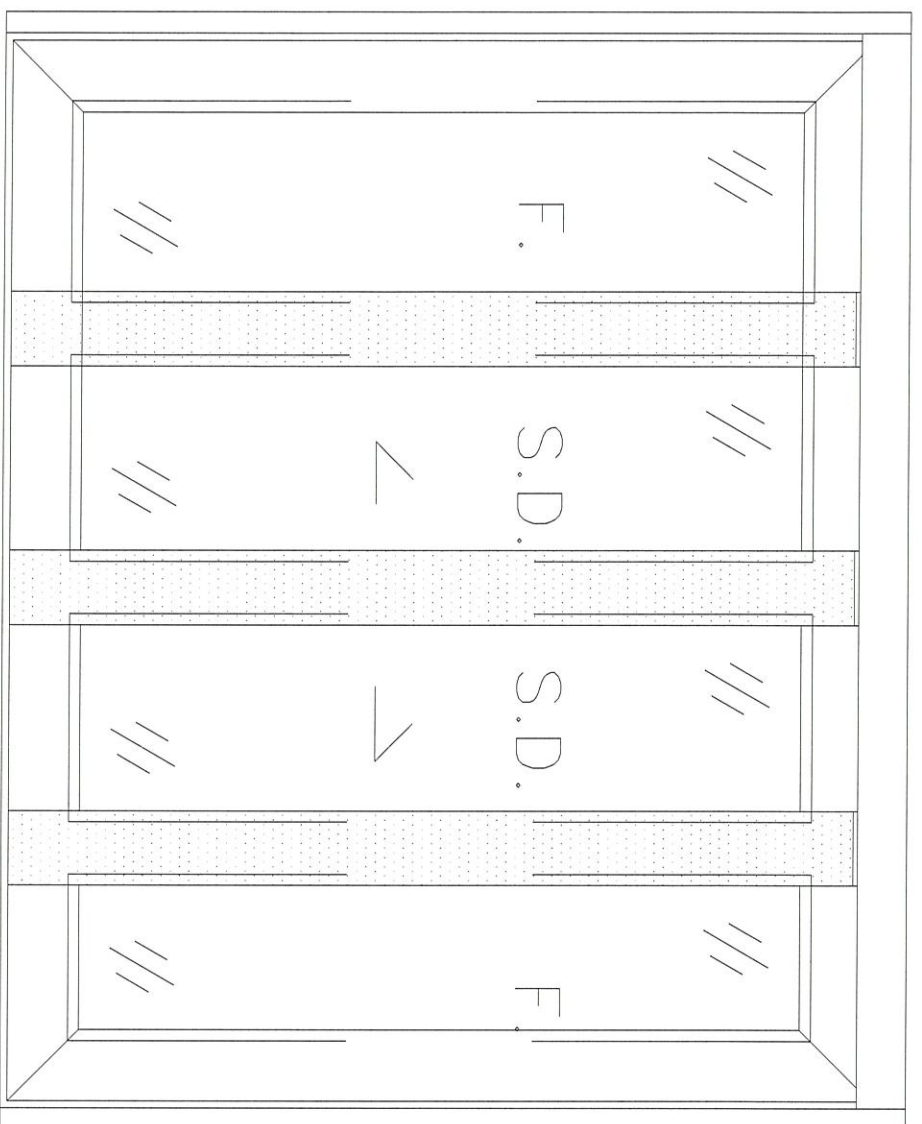


J852-提升門 (四趟款) 膠條位置圖

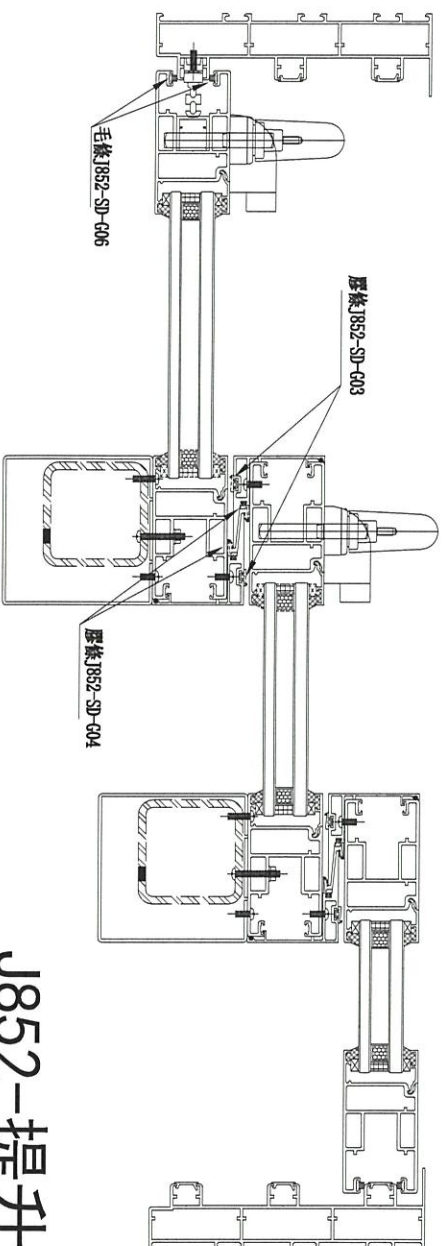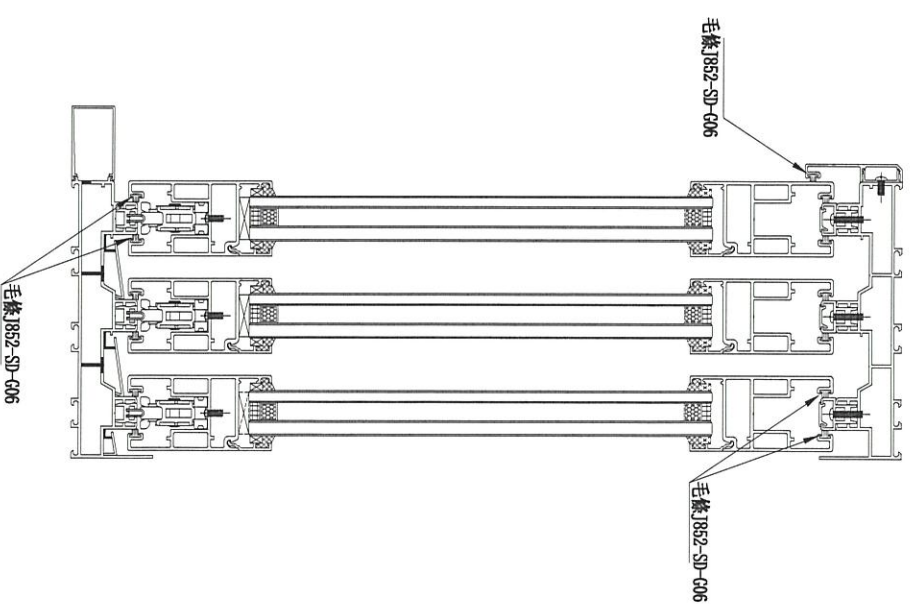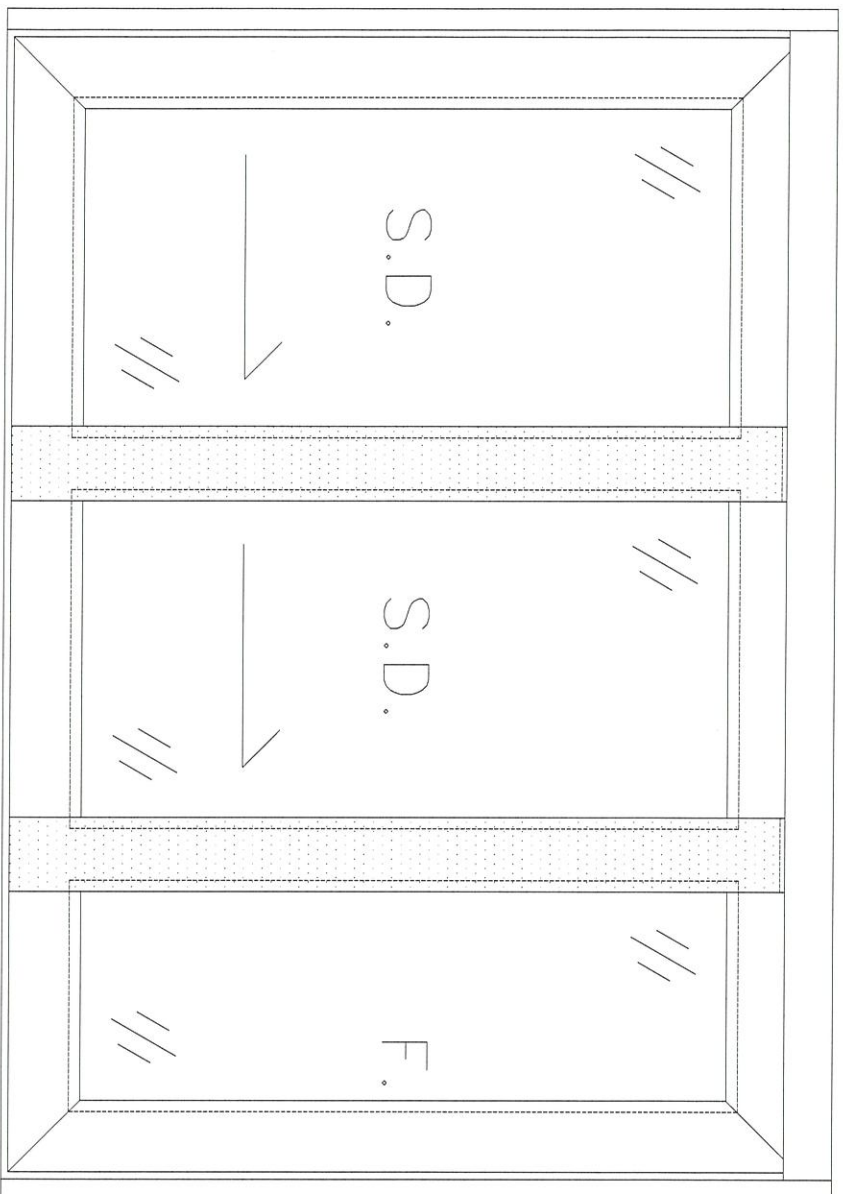

J852-提升門 (三趟款) 膠條位置圖

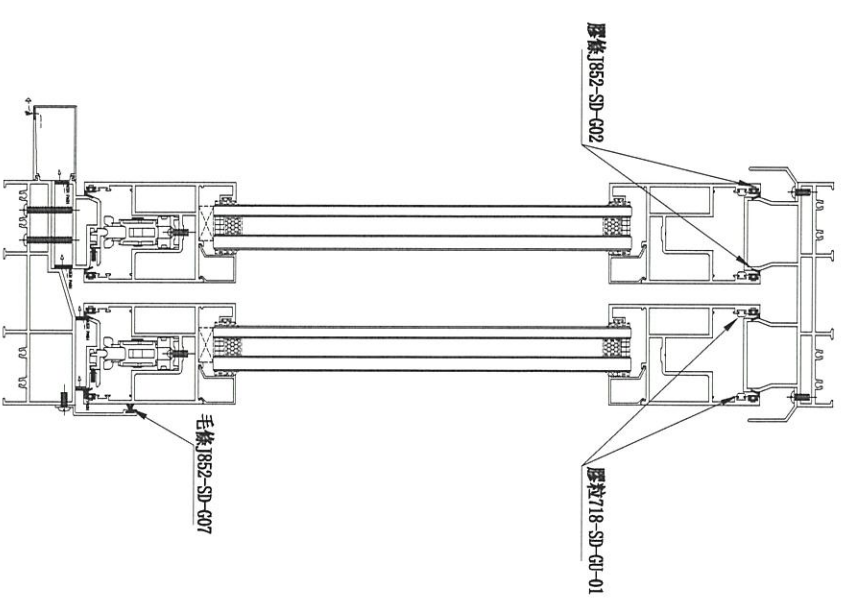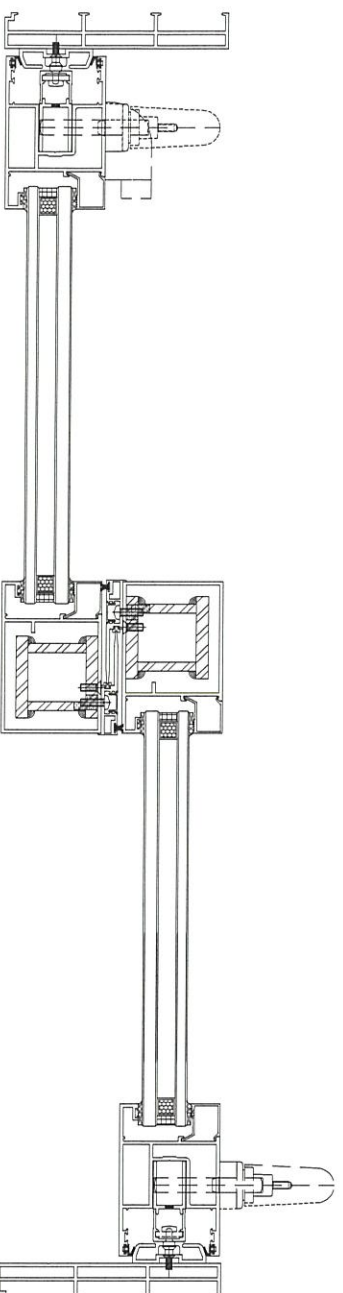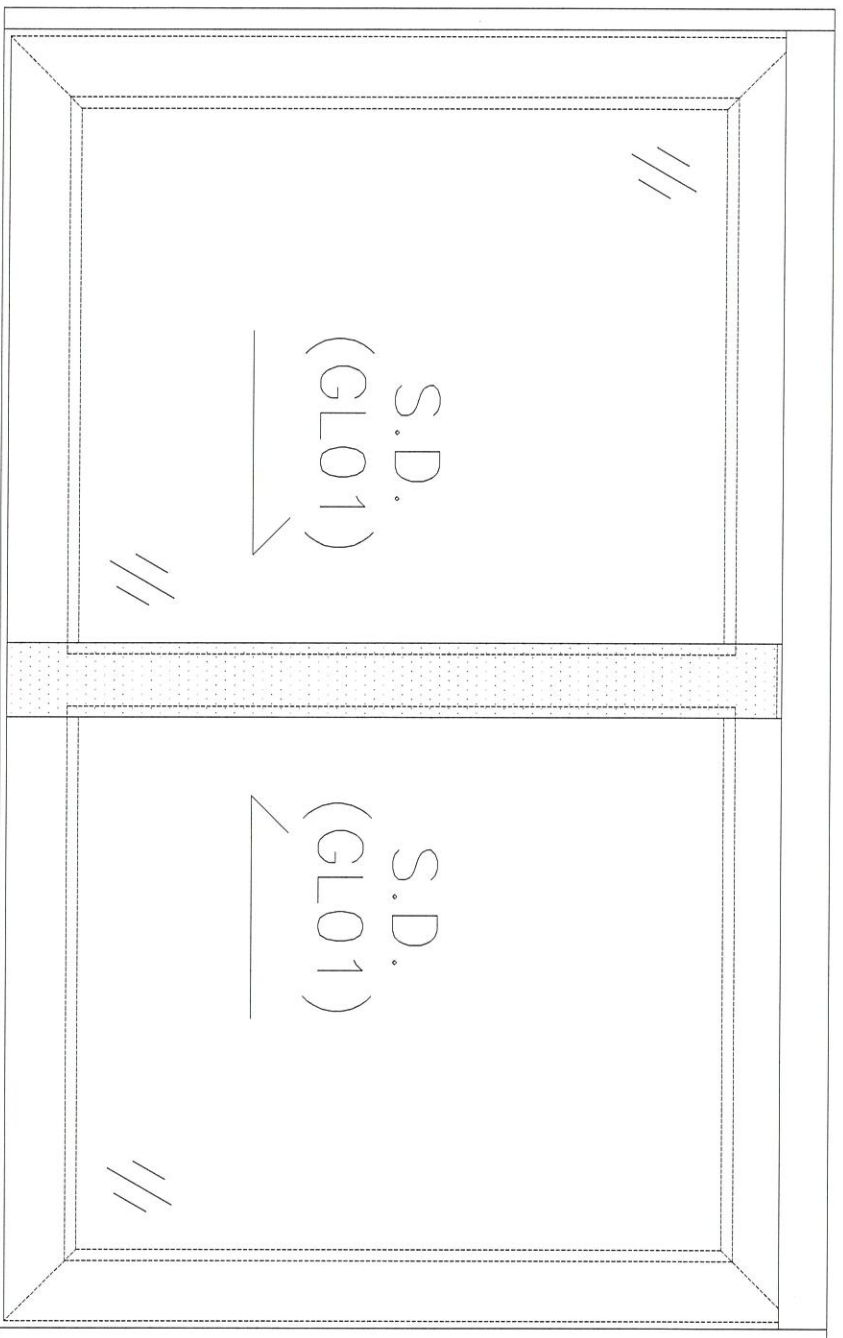

J852-提升門 (兩趟款) 膠條位置圖

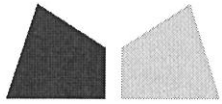

美特鋁質有限公司

MIDI ALUMINIUM FABRICATOR LTD

## 鋁材開料總表

工程號碼: J852 工程名稱: 二(四) 趟趟門框/5層量

序號	鋁料編號	名稱	表面處理		開料長度	實用長料總數量		浪費率(%)
			顏色	層厚		支數	長度	
1	X85855				5300	30	159000	3.55
2	X85856				4400	30	132000	9.17
3	X85857				4400	30	132000	9.17
4	X85858				5300	15	79500	2.60
5	X85859				5500	8	44000	8.84
6	X85860				5500	8	44000	8.48
7	X85863				5300	30	159000	6.92
8	X85865				5300	30	159000	6.92
9	X85866				5300	30	159000	7.40
10	X85870				5400	15	81000	9.07
11	X85871				4400	30	132000	9.20
12	X85871-2				5400	15	81000	1.52
13	X85874	暫停開料			4400	60	264000	22.95
15	X85875				5300	30	159000	22.62
16	X85876				5500	8	44000	7.20
17	X85877				5500	8	44000	8.84
18	X85878	暫停開料			4400	45	198000	17.99
19	X85883				5800	70	406000	3.08

送至: \_\_\_\_\_

由: \_\_\_\_\_

日期: \_\_\_\_\_

簡短說明: \_\_\_\_\_

共19頁 第1頁

打印日期: 8/11/2020 打印時間: 11:53

工程號碼: J852, 工程名稱: 二(四) 趟趟門框/5層量  
開料長度: 5800, 總長料支數: 70, 總開料支數: 240  
鋸片厚度(mm): 6, 料頭尾總切除(mm): 30, 浪費率(%): 3.08

鋁材開料清單 X85883

窗號	編號(用料狀況)	實用長度(長料開數)	需要 支數	開料 支數	長料 支數	餘料 支數	編號(剩餘長度)
W1/T1A, W1/T1B, W1/T2A, W1/T2B, W1/T3A, W1/T3B	1-60	2383.0	120	120	60	0	1-60@(992)x60
W1/T1A, W1/T3A	(餘料)1-40	950.0	40	40	0	40	1-40@(36)x40
W1/T3B	61-64	837.5	40	20	4	0	61-63@(709)x3 64@(4083)x1
W1/T1B	(餘料)41-60	837.5		20	0	20	41-60@(148.5)x20
W1/T2A, W1/T2B	65-70	812.5	40	31	6	0	65-66@(40.5)x2 67@(4133)x1 68-69@(40.5)x2 70@(4951.5)x1
W1/T2A, W1/T2B	(餘料)64, 67	812.5		9	0	2	64@(809)x1 67@(40.5)x1

工程號碼:J852, 工程名稱:二(四) 趟趟門框/5層量

開料長度:4400, 總長料支數:45, 總開料支數:45

鋸片厚度(mm):6, 料頭尾總切除(mm):30, 浪費率(%):17.99

鋁材開料清單 X85878

窗號	編號(用料狀況)	實用長度(長料開數)	需要支數	開料支數	長料支數	餘料支數	編號(剩餘長度)
W1/T1A, W1/T3A	1-10	4325.0	10	10	10	0	1-10@(39)x10
W1/T1B, W1/T3B	11-20	3900.0	10	10	10	0	11-20@(464)x10
W1/T2A, W1/T2B	21-30	3800.0	10	10	10	0	21-30@(564)x10
W1/T1C, W1/T2C, W1/T3C	31-45	2700.0	15	15	15	0	31-45@(1664)x15

工程號碼: J852, 工程名稱: 二(四) 趟趟門框 / 5層量  
 開料長度: 5500, 總長料支數: 8, 總開料支數: 15  
 鋸片厚度(mm): 6, 料頭尾總切除(mm): 30, 浪費率(%): 8.84

鋁材開料清單 X85877

窗號	編號(用料狀況)	實用長度(長料開數)	需要支數	開料支數	長料支數	餘料支數	編號(剩餘長度)
W1/T1C, W1/T2C, W1/T3C, W1/T2C	1-8, 3	2652.0	15	15	8	1	1-2@(154)x2 3@(2812)x1 4-7@(154)x4 8@(2812)x1 3@(154)x1

工程號碼: J852, 工程名稱: 二(四) 趟趟門框 / 5層量

開料長度: 5500, 總長料支數: 8, 總開料支數: 15

鋸片厚度(mm): 6, 料頭尾總切除(mm): 30, 浪費率(%): 7.2

鋁材開料清單 X85876

窗號	編號(用料狀況)	實用長度(長料開數)	需要支數	開料支數	長料支數	餘料支數	編號(剩餘長度)
W1/T1C, W1/T2C, W1/T3C, W1/T2C	1-8, 3	2700.0	15	15	8	1	1-2@(58)x2 3@(2764)x1 4-7@(58)x4 8@(2764)x1 3@(58)x1

工程號碼: J852, 工程名稱: 二(四) 趟趟門框 / 5層量

開料長度: 5300, 總長料支數: 30, 總開料支數: 60

鋸片厚度(mm): 6, 料頭尾總切除(mm): 30, 浪費率(%): 22.62

鋁材開料清單 X85875

窗號	編號(用料狀況)	實用長度(長料開數)	需要支數	開料支數	長料支數	餘料支數	編號(剩餘長度)
W1/T1A, W1/T3A	1-10	2179.5	20	20	10	0	1-10@(899)x10
W1/T1B, W1/T3B	11-20	1979.5	20	20	10	0	11-20@(1299)x10
W1/T2A, W1/T2B	21-30	1929.5	20	20	10	0	21-30@(1399)x10

工程號碼: J852, 工程名稱: 二(四) 趟趟門框 / 5層量

開料長度: 4400, 總長料支數: 60, 總開料支數: 60

鋸片厚度(mm): 6, 料頭尾總切除(mm): 30, 浪費率(%): 22.95

鋁材開料清單 X85874

窗號	編號(用料狀況)	實用長度(長料開數)	需要 支數	開料 支數	長料 支數	餘料 支數	編號(剩餘長度)
W1/T1A, W1/T3A	1-10	4325.0	10	10	10	0	1-10@(39)x10
W1/T1B, W1/T3B	11-20	3900.0	10	10	10	0	11-20@(464)x10
W1/T2A, W1/T2B	21-30	3800.0	10	10	10	0	21-30@(564)x10
W1/T1C, W1/T2C, W1/T3C	31-60	2700.0	30	30	30	0	31-60@(1664)x30

工程號碼:J852, 工程名稱:二(四) 趟趟門框/5層量

開料長度:5400, 總長料支數:15, 總開料支數:30

鋸片厚度(mm):6, 料頭尾總切除(mm):30, 浪費率(%):1.52

鋁材開料清單 X85871-2

窗號	編號(用料狀況)	實用長度(長料開數)	需要 支數	開料 支數	長料 支數	餘料 支數	編號(剩餘長度)
W1/T1C, W1/T2C, W1/T3C	1-15	2638.0	30	30	15	0	1-15@(82)x15

工程號碼:J852, 工程名稱:二(四) 趟趟門框/5層量

開料長度:4400, 總長料支數:30, 總開料支數:30

鋸片厚度(mm):6, 料頭尾總切除(mm):30, 浪費率(%):9.2

鋁材開料清單 X85871

窗號	編號(用料狀況)	實用長度(長料開數)	需要支數	開料支數	長料支數	餘料支數	編號(剩餘長度)
W1/T1A, W1/T3A	1-10	4276.0	10	10	10	0	1-10@(88)x10
W1/T1B, W1/T3B	11-20	3851.0	10	10	10	0	11-20@(513)x10
W1/T2A, W1/T2B	21-30	3751.0	10	10	10	0	21-30@(613)x10

工程號碼:J852, 工程名稱:二(四)趟趟門框/5層量

開料長度:5400, 總長料支數:15, 總開料支數:30

鋸片厚度(mm):6, 料頭尾總切除(mm):30, 浪費率(%):9.07

鋁材開料清單 X85870

窗號	編號(用料狀況)	實用長度(長料開數)	需要 支數	開料 支數	長料 支數	餘料 支數	編號(剩餘長度)
W1/T1C, W1/T2C, W1/T3C	1-15	2434.0	30	30	15	0	1-15@(490)x15

工程號碼: J852, 工程名稱: 二(四) 趟趟門框/5層量

開料長度: 5300, 總長料支數: 30, 總開料支數: 60

鋸片厚度(mm): 6, 料頭尾總切除(mm): 30, 浪費率(%): 7.4

鋁材開料清單 X85866

窗號	編號(用料狀況)	實用長度(長料開數)	需要支數	開料支數	長料支數	餘料支數	編號(剩餘長度)
W1/T1A, W1/T1B, W1/T2A, W1/T2B, W1/T3A, W1/T3B, W1/T1A, W1/T1B, W1/T2A, W1/T2B, W1/T3A, W1/T3B	1-30, 3, 8, 13, 18, 23, 28	2433.0	60	60	30	6	1-2@(392)x2 3@(2831)x1 4-7@(392)x4 8@(2831)x1 9-12@(392)x4 13@(2831)x1 14-17@(392)x4 18@(2831)x1 19-22@(392)x4 23@(2831)x1 24-27@(392)x4 28@(2831)x1 29-30@(392)x2 3@(392)x1 8@(392)x1 13@(392)x1 18@(392)x1 23@(392)x1 28@(392)x1

工程號碼: J852, 工程名稱: 二(四) 趟趟門框 / 5層量

開料長度: 5300, 總長料支數: 30, 總開料支數: 60

鋸片厚度(mm): 6, 料頭尾總切除(mm): 30, 浪費率(%): 6.92

鋁材開料清單 X85865

窗號	編號(用料狀況)	實用長度(長料開數)	需要 支數	開料 支數	長料 支數	餘料 支數	編號(剩餘長度)
W1/T1A, W1/T1B, W1/T2A, W1/T2B, W1/T3A, W1/T3B	1-30	2445.5	60	60	30	0	1-30@(367)x30

鋁材開料清單 X85863

窗號	編號(用料狀況)	實用長度(長料開數)	需要支數	開料支數	長料支數	餘料支數	編號(剩餘長度)
W1/T1A, W1/T1B, W1/T2A, W1/T2B, W1/T3A, W1/T3B, W1/T1A, W1/T1B, W1/T2A, W1/T2B, W1/T3A, W1/T3B	1-30, 3, 8, 13, 18, 23, 28	2445.5	60	60	30	6	1-2@(367)x2 3@(2818.5)x1 4-7@(367)x4 8@(2818.5)x1 9-12@(367)x4 13@(2818.5)x1 14-17@(367)x4 18@(2818.5)x1 19-22@(367)x4 23@(2818.5)x1 24-27@(367)x4 28@(2818.5)x1 29-30@(367)x2 3@(367)x1 8@(367)x1 13@(367)x1 18@(367)x1 23@(367)x1 28@(367)x1

工程號碼: J852, 工程名稱: 二(四) 趟趟門框 / 5層量

開料長度: 5500, 總長料支數: 8, 總開料支數: 15

鋸片厚度(mm): 6, 料頭尾總切除(mm): 50, 浪費率(%): 8.48

鋁材開料清單 X85860

窗號	編號(用料狀況)	實用長度(長料開數)	需要支數	開料支數	長料支數	餘料支數	編號(剩餘長度)
W1/T1C, W1/T2C, W1/T3C, W1/T2C	1-8, 3	2652.0	15	15	8	1	1-2@(134)x2 3@(2792)x1 4-7@(134)x4 8@(2792)x1 3@(134)x1

工程號碼: J852, 工程名稱: 二(四) 趟趟門框 / 5層量

開料長度: 5500, 總長料支數: 8, 總開料支數: 15

鋸片厚度(mm): 6, 料頭尾總切除(mm): 30, 浪費率(%): 8.84

鋁材開料清單 X85859

窗號	編號(用料狀況)	實用長度(長料開數)	需要支數	開料支數	長料支數	餘料支數	編號(剩餘長度)
W1/T1C, W1/T2C, W1/T3C, W1/T2C	1-8, 3	2652.0	15	15	8	1	1-2@(154)x2 3@(2812)x1 4-7@(154)x4 8@(2812)x1 3@(154)x1

工程號碼:J852, 工程名稱:二(四) 趟趟門框/5層量

開料長度:5300, 總長料支數:15, 總開料支數:30

鋸片厚度(mm):6, 料頭尾總切除(mm):30, 浪費率(%):2.6

鋁材開料清單 X85858

窗號	編號(用料狀況)	實用長度(長料開數)	需要 支數	開料 支數	長料 支數	餘料 支數	編號(剩餘長度)
W1/T1C, W1/T2C, W1/T3C, W1/T1C, W1/T2C, W1/T3C	1-15, 3, 8, 13	2560.0	30	30	15	3	1-2@(138)x2 3@(2704)x1 4-7@(138)x4 8@(2704)x1 9-12@(138)x4 13@(2704)x1 14-15@(138)x2 3@(138)x1 8@(138)x1 13@(138)x1

工程號碼:J852, 工程名稱:二(四) 趟趟門框/5層量

開料長度:4400, 總長料支數:30, 總開料支數:30

鋸片厚度(mm):6, 料頭尾總切除(mm):30, 浪費率(%):9.17

鋁材開料清單 X85857

窗號	編號(用料狀況)	實用長度(長料開數)	需要支數	開料支數	長料支數	餘料支數	編號(剩餘長度)
W1/T1A, W1/T3A	1-10	4277.0	10	10	10	0	1-10@(87)x10
W1/T1B, W1/T3B	11-20	3852.0	10	10	10	0	11-20@(512)x10
W1/T2A, W1/T2B	21-30	3752.0	10	10	10	0	21-30@(612)x10

工程號碼:J852, 工程名稱:二(四) 趟趟門框/5層量

開料長度:4400, 總長料支數:30, 總開料支數:30

鋸片厚度(mm):6, 料頭尾總切除(mm):30, 浪費率(%):9.17

鋁材開料清單 X85856

窗號	編號(用料狀況)	實用長度(長料開數)	需要 支數	開料 支數	長料 支數	餘料 支數	編號(剩餘長度)
W1/T1A, W1/T3A	1-10	4277.0	10	10	10	0	1-10@(87)x10
W1/T1B, W1/T3B	11-20	3852.0	10	10	10	0	11-20@(512)x10
W1/T2A, W1/T2B	21-30	3752.0	10	10	10	0	21-30@(612)x10


工程號碼: J852, 工程名稱: 二(四) 趟趟門框 / 5層量

開料長度: 5300, 總長料支數: 30, 總開料支數: 60

鋸片厚度(mm): 6, 料頭尾總切除(mm): 30, 浪費率(%): 3.55

鋁材開料清單 X85855

窗號	編號(用料狀況)	實用長度(長料開數)	需要支數	開料支數	長料支數	餘料支數	編號(剩餘長度)
W1/T1A, W1/T1B, W1/T2A, W1/T2B, W1/T3A, W1/T3B, W1/T1A, W1/T1B, W1/T2A, W1/T2B, W1/T3A, W1/T3B	1-30, 3, 8, 13, 18, 23, 28	2535.0	60	60	30	6	1-2@(188)x2 3@(2729)x1 4-7@(188)x4 8@(2729)x1 9-12@(188)x4 13@(2729)x1 14-17@(188)x4 18@(2729)x1 19-22@(188)x4 23@(2729)x1 24-27@(188)x4 28@(2729)x1 29-30@(188)x2 3@(188)x1 8@(188)x1 13@(188)x1 18@(188)x1 23@(188)x1 28@(188)x1

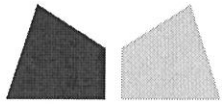

美特鋁質有限公司

MIDI ALUMINIUM FABRICATOR LTD

## 鋁材開料總表

工程號碼: J852 工程名稱: 三趟趟門框/5層量

序號	鋁料編號	名稱	表面處理		開料長度	實用長料總數量		浪費率(%)
			顏色	層厚		支數	長度	
1	X85878-1				5300	15	79500	1.09
2	X85879				5300	30	159000	3.92
3	X85880				5300	15	79500	3.36
4	X85881				5300	15	79500	3.36
5	X85885				5300	15	79500	1.09
6	X85886				5300	15	79500	0.72
7	X85887				5300	60	318000	4.47
8	X85888				5300	30	159000	3.40
9	X85889				5300	15	79500	3.40
10	X85890				5300	45	238500	3.40
11	X85891				5300	45	238500	3.40
12	X85913	暫緩開料			5800	130	754000	11.30

送至: \_\_\_\_\_

由: \_\_\_\_\_

日期: \_\_\_\_\_

簡短說明: \_\_\_\_\_

共13頁 第1頁

打印日期: 8/11/2020 打印時間: 12:07

工程號碼: J852, 工程名稱: 三趟趟門框/5層量  
開料長度: 5800, 總長料支數: 130, 總開料支數: 330  
鋸片厚度(mm): 6, 料頭尾總切除(mm): 30, 浪費率(%): 11.3

鋁材開料清單 X85913

窗號	編號(用料狀況)	實用長度(長料開數)	需要 支數	開料 支數	長料 支數	餘料 支數	編號(剩餘長度)
W6/T1B, W6/T2A, W6/T2B, W6/T3B, W7/T1A, W7/T3A	1-45	2539.0	90	87	45	0	1-7@(680)x7 8@(3225)x1 9-22@(680)x14 23@(3225)x1 24-37@(680)x14 38@(3225)x1 39-45@(680)x7
W6/T2A, W6/T3B, W7/T3A	(餘料)8, 23, 38	2539.0		3	0	3	8@(680)x1 23@(680)x1 38@(680)x1
W6/T1B, W6/T2A, W6/T2B, W6/T3B, W7/T1A, W7/T3A	46-120	2425.0	150	147	75	0	46-57@(908)x12 58@(3339)x1 59-82@(908)x24 83@(3339)x1 84-107@(908)x24 108@(3339)x1 109-120@(908)x12
W6/T2A, W6/T3B, W7/T3A	(餘料)58, 83, 108	2425.0		3	0	3	58@(908)x1 83@(908)x1 108@(908)x1
W6/T1B, W6/T2A, W6/T2B, W6/T3B, W7/T1A, W7/T3A	121-130	1612.0	30	24	10	0	121@(916)x1 122@(2534)x1 123@(916)x1 124@(4152)x1 125-126@(916)x2 127@(2534)x1 128@(916)x1 129@(4152)x1 130@(916)x1
W6/T2A, W6/T2B, W7/T1A, W7/T3A	(餘料)122, 124, 127, 129	1612.0		6	0	4	122@(916)x1 124@(916)x1 127@(916)x1 129@(916)x1
W6/T1B, W6/T2A, W6/T2B, W6/T3B, W7/T1A, W7/T3A	(餘料)1-30	508.5	30	30	0	30	1-30@(165.5)x30
W6/T1B, W6/T2A, W6/T2B, W6/T3B, W7/T1A, W7/T3A	(餘料)31-33, 33-38, 38- 43, 43-45	234.5	30	30	0	18	31-32@(199)x2 33@(439.5)x1 33-37@(199)x5 38@(439.5)x1 38-42@(199)x5 43@(439.5)x1 43-45@(199)x3

鋁材開料清單 X85891

窗號	編號(用料狀況)	實用長度(長料開數)	需要 支數	開料 支數	長料 支數	餘料 支數	編號(剩餘長度)
W7/T1A, W6/T1B, W6/T2A, W6/T2B, W6/T3B, W7/T3A, W6/T1B, W6/T2B, W7/T3A	1-45, 8, 23, 38	2539.0	90	90	45	3	1-7@(180)x7 8@(2725)x1 9-22@(180)x14 23@(2725)x1 24-37@(180)x14 38@(2725)x1 39-45@(180)x7 8@(180)x1 23@(180)x1 38@(180)x1

工程號碼: J852, 工程名稱: 三趟趟門框 / 5層量  
開料長度: 5300, 總長料支數: 45, 總開料支數: 90  
鋸片厚度(mm): 6, 料頭尾總切除(mm): 30, 浪費率(%): 3.4

鋁材開料清單 X85890

窗號	編號(用料狀況)	實用長度(長料開數)	需要 支數	開料 支數	長料 支數	餘料 支數	編號(剩餘長度)
W7/T1A, W6/T1B, W6/T2A, W6/T2B, W6/T3B, W7/T3A, W6/T1B, W6/T2B, W7/T3A	1-45, 8, 23, 38	2539.0	90	90	45	3	1-7@(180)x7 8@(2725)x1 9-22@(180)x14 23@(2725)x1 24-37@(180)x14 38@(2725)x1 39-45@(180)x7 8@(180)x1 23@(180)x1 38@(180)x1

工程號碼: J852, 工程名稱: 三趟趟門框 / 5層量  
 開料長度: 5300, 總長料支數: 15, 總開料支數: 30  
 鋸片厚度(mm): 6, 料頭尾總切除(mm): 30, 浪費率(%): 3.4

鋁材開料清單 X85889

窗號	編號(用料狀況)	實用長度(長料開數)	需要支數	開料支數	長料支數	餘料支數	編號(剩餘長度)
W7/T1A, W6/T1B, W6/T2A, W6/T2B, W6/T3B, W7/T3A, W6/T1B, W6/T2B, W7/T3A	1-15, 3, 8, 13	2539.0	30	30	15	3	1-2@(180)x2 3@(2725)x1 4-7@(180)x4 8@(2725)x1 9-12@(180)x4 13@(2725)x1 14-15@(180)x2 3@(180)x1 8@(180)x1 13@(180)x1

工程號碼: J852, 工程名稱: 三趟趟門框 / 5層量  
 開料長度: 5300, 總長料支數: 30, 總開料支數: 60  
 鋸片厚度(mm): 6, 料頭尾總切除(mm): 30, 浪費率(%): 3.4

鋁材開料清單 X85888

窗號	編號(用料狀況)	實用長度(長料開數)	需要 支數	開料 支數	長料 支數	餘料 支數	編號(剩餘長度)
W7/T1A, W6/T1B, W6/T2A, W6/T2B, W6/T3B, W7/T3A	1-30	2539.0	60	60	30	0	1-30@(180)x30

鋁材開料清單 X85887

窗號	編號(用料狀況)	實用長度(長料開數)	需要 支數	開料 支數	長料 支數	餘料 支數	編號(剩餘長度)
W6/T1B, W6/T2A, W6/T2B, W6/T3B, W7/T1A, W7/T3A	1-45	2539.0	90	87	45	0	1-7@(180)x7 8@(2725)x1 9-22@(180)x14 23@(2725)x1 24-37@(180)x14 38@(2725)x1 39-45@(180)x7
W6/T2A, W6/T3B, W7/T3A	(餘料)8, 23, 38	2539.0		3	0	3	8@(180)x1 23@(180)x1 38@(180)x1
W6/T1B, W6/T2A, W6/T2B, W6/T3B, W7/T1A, W7/T3A	46-60	2425.0	30	27	15	0	46-47@(408)x2 48@(2839)x1 49-52@(408)x4 53@(2839)x1 54-57@(408)x4 58@(2839)x1 59-60@(408)x2
W6/T2A, W6/T3B, W7/T3A	(餘料)48, 53, 58	2425.0		3	0	3	48@(408)x1 53@(408)x1 58@(408)x1

工程號碼: J852, 工程名稱: 三趟趟門框/5層量  
開料長度: 5300, 總長料支數: 15, 總開料支數: 30  
鋸片厚度(mm): 6, 料頭尾總切除(mm): 50, 浪費率(%): 0.72

鋁材開料清單 X85886

窗號	編號(用料狀況)	實用長度(長料開數)	需要支數	開料支數	長料支數	餘料支數	編號(剩餘長度)
W7/T1A, W6/T1B, W6/T2A, W6/T2B, W6/T3B, W7/T3A, W6/T1B, W6/T2B, W7/T3A	1-15, 3, 8, 13	2600.0	30	30	15	3	1-2@(38)x2 3@(2644)x1 4-7@(38)x4 8@(2644)x1 9-12@(38)x4 13@(2644)x1 14-15@(38)x2 3@(38)x1 8@(38)x1 13@(38)x1

工程號碼: J852, 工程名稱: 三趟趟門框 / 5層量  
開料長度: 5300, 總長料支數: 15, 總開料支數: 30  
鋸片厚度(mm): 6, 料頭尾總切除(mm): 30, 浪費率(%): 1.09

鋁材開料清單 X85885

窗號	編號(用料狀況)	實用長度(長料開數)	需要 支數	開料 支數	長料 支數	餘料 支數	編號(剩餘長度)
W7/T1A, W6/T1B, W6/T2A, W6/T2B, W6/T3B, W7/T3A, W6/T1B, W6/T2B, W7/T3A	1-15, 3, 8, 13	2600.0	30	30	15	3	1-2@(58)x2 3@(2664)x1 4-7@(58)x4 8@(2664)x1 9-12@(58)x4 13@(2664)x1 14-15@(58)x2 3@(58)x1 8@(58)x1 13@(58)x1

工程號碼: J852, 工程名稱: 三趟趟門框 / 5層量  
 開料長度: 5300, 總長料支數: 15, 總開料支數: 30  
 鋸片厚度 (mm): 6, 料頭尾總切除 (mm): 30, 浪費率 (%): 3.36

鋁材開料清單 X85881

窗號	編號(用料狀況)	實用長度(長料開數)	需要 支數	開料 支數	長料 支數	餘料 支數	編號(剩餘長度)
W7/T1A, W6/T1B, W6/T2A, W6/T2B, W6/T3B, W7/T3A, W6/T1B, W6/T2B, W7/T3A	1-15, 3, 8, 13	2540.0	30	30	15	3	1-2@(178)x2 3@(2724)x1 4-7@(178)x4 8@(2724)x1 9-12@(178)x4 13@(2724)x1 14-15@(178)x2 3@(178)x1 8@(178)x1 13@(178)x1

工程號碼:J852, 工程名稱:三趟趟門框/5層量  
開料長度:5300, 總長料支數:15, 總開料支數:30  
鋸片厚度(mm):6, 料頭尾總切除(mm):30, 浪費率(%):3.36

鋁材開料清單 X85880

窗號	編號(用料狀況)	實用長度(長料開數)	需要支數	開料支數	長料支數	餘料支數	編號(剩餘長度)
W7/T1A, W6/T1B, W6/T2A, W6/T2B, W6/T3B, W7/T3A, W6/T1B, W6/T2B, W7/T3A	1-15, 3, 8, 13	2540.0	30	30	15	3	1-2@(178)x2 3@(2724)x1 4-7@(178)x4 8@(2724)x1 9-12@(178)x4 13@(2724)x1 14-15@(178)x2 3@(178)x1 8@(178)x1 13@(178)x1

工程號碼: J852, 工程名稱: 三趟趟門框/5層量  
開料長度: 5300, 總長料支數: 30, 總開料支數: 60  
鋸片厚度(mm): 6, 料頭尾總切除(mm): 30, 浪費率(%): 3.92

鋁材開料清單 X85879

窗號	編號(用料狀況)	實用長度(長料開數)	需要支數	開料支數	長料支數	餘料支數	編號(剩餘長度)
W6/T1B, W6/T2A, W6/T2B, W6/T3B, W7/T1A, W7/T3A, W6/T1B, W6/T2A, W6/T2B, W6/T3B, W7/T1A, W7/T3A	1-30, 3, 8, 13, 18, 23, 28	2525.0	60	60	30	6	1-2@(208)x2 3@(2739)x1 4-7@(208)x4 8@(2739)x1 9-12@(208)x4 13@(2739)x1 14-17@(208)x4 18@(2739)x1 19-22@(208)x4 23@(2739)x1 24-27@(208)x4 28@(2739)x1 29-30@(208)x2 3@(208)x1 8@(208)x1 13@(208)x1 18@(208)x1 23@(208)x1 28@(208)x1

工程號碼:J852, 工程名稱:三趟趟門框/5層量  
開料長度:5300, 總長料支數:15, 總開料支數:30  
鋸片厚度(mm):6, 料頭尾總切除(mm):30, 浪費率(%):1.09

鋁材開料清單 X85878-1

窗號	編號(用料狀況)	實用長度(長料開數)	需要 支數	開料 支數	長料 支數	餘料 支數	編號(剩餘長度)
W6/T1B, W6/T2A, W6/T2B, W6/T3B, W7/T1A, W7/T3A, W6/T2A, W6/T3B, W7/T3A	1-15, 3, 8, 13	2600.0	30	30	15	3	1-2@(58)x2 3@(2664)x1 4-7@(58)x4 8@(2664)x1 9-12@(58)x4 13@(2664)x1 14-15@(58)x2 3@(58)x1 8@(58)x1 13@(58)x1

美特鋁質有限公司 MIDI Aluminium Fabricator Ltd.		工程號: J852	Ivan	日期:	2020.08.13	送呈: 胡哥				
廠用配件B.M.表		地盤名稱: 亞皆老街	wsh	日期:		副本:				
BM編號:		項目類別: 後裝提升門 (1F~23F)	批准:	日期:		此BM依據施工圖 來計算				
序號	修改標示	配件圖號	物料編號	配件名稱	顏色	實用	後備	總數	單位	備註
1		J852-SD-G01	材質: Neoprene	兩(四)趟提升門勾企膠條	黑色	1520	50	1570	米	開模時, 請提供型材交供應商試樣
2		J852-SD-G02	材質: Neoprene	兩(四)趟提升門收口膠膠條	黑色	2890	100	2990	米	開模時, 請提供型材交供應商試樣
3		J852-SD-G03	材質: Neoprene	三趟提升門勾企膠條	黑色	1190	50	1240	米	開模時, 請提供型材交供應商試樣
4		J852-SD-G04	材質: Neoprene	三趟提升門勾企膠條	黑色	1190	50	1240	米	開模時, 請提供型材交供應商試樣
5		J852-SD-G06		三趟提升門毛條	黑色	2670	100	2770	米	開模時, 請提供型材交供應商試樣
6		J852-SD-G07	718-SD-GU-01/尼龍	兩(四)趟提升門玉限位膠 (長20mm)	黑色	2630	100	2730	米	開模時, 請提供型材交供應商試樣
8			高度L=2585mm/標準層	絲吉利亞提升門鎖-C款	UCT806812XL-3	270		270	套	按絲吉利亞安裝說明書要求配套相關零部件及安裝螺絲(不含防撞
9			高度L=2830mm/高層	絲吉利亞提升門鎖-C款	UCT806812XL-3	20		20	套	按絲吉利亞安裝說明書要求配套相關零部件及安裝螺絲(不含防撞
10				φ14mm封孔膠蓋	黑色	300	30	330	個	用于提升門玉頂軌調節孔
11			堅朗 FK-D	提升門防撞塊	黑色	580	20	600	個	用于提升門玉防撞, 2個/生門1幅
12				3/16"x5/8"平頭機絲	A4-70	2800	200	3000	粒	三趟提升門框組裝 (鋁碼)
13				3/16"x5/8"平頭機絲	A4-70	14800	500	15300	粒	二/三/四趟門玉組裝
14				M5x15平頭機絲	A4-70	2500	200	2700	粒	二/四趟提升門加力鐵通組裝
15				M5x15圓頭機絲	A4-70	5700	300	6000	粒	二/四趟提升門勾企安裝
16				M5x15圓頭機絲	A4-70	2200	200	2400	粒	三趟提升門鐵通安裝

EI2639用量


150

80

320

560

560

 美特鋁質有限公司 MIDI Aluminium Fabricator Ltd.		工程號: J852	計算:	Ivan	日期:	2020.08.13	送呈: 胡哥			
		地盤名稱: 亞皆老街	核對:	wsh	日期:		副本:			
廠用配件B.M.表 項目類別: 後裝提升門 (1F~23F) 批准:		項目類別: 後裝提升門 (1F~23F)	批准:		日期:		此BM依據施工圖 來計算			
		A/C Code:								
序號	修改標示	配件圖號	物料編號	配件名稱	顏色	實用	後備	總數	單位	備註
17				M5x20圓頭機絲	A4-70	4500	200	4700	粒	四趟提升門加力鐵通組裝
18				3/16"x3/8"圓頭機絲	A4-70	1200	150	1350	粒	四趟提升門中企收口料安裝
19				3/16"x3/8"圓頭機絲	A4-70	4400	300	4700	粒	三趟提升門勾企料安裝
20				3/16"x3/8"圓頭機絲	A4-70	4600	300	4900	粒	二/三四趟框頂橫收口料安裝
21				M3x10mm無頭調節螺絲	A4-70	1900	100	2000	粒	二/四趟提升門框底導軌調節安裝
22				M5x30圓頭機絲	A4-70	2200	200	2400	粒	三趟提升門鐵通安裝, 需配1平介1螺絲
23				3/16"x3/4"圓頭機絲	A4-70	3300	200	3500	粒	框頂橫扣料安裝
24				3/16"x3"圓頭機絲 (L=75mm)	A4-70	1600	100	1700	粒	三趟提升門框門固定安裝
25				3/16"x1"圓頭機絲(L=25mm)	A4-70	1300	100	1400	粒	二趟提升門框底導軌安裝
26				道康寧防水膠#791	Bronze	330	20	350	支	300ml/支, 用于鋁框組裝 (1支/幅)
27				4"保護膠紙	白色			1300	卷	23M/卷
28				3"保護膠紙	白色			1500	卷	23M/卷
29				2"保護膠紙	白色			1400	卷	23M/卷
30				1"保護膠紙	白色			2300	卷	23M/卷
31				泡泡膠紙	白色			90	卷	1Mx100M/卷, 用于鋁窗防護包裝
32				2"透明膠紙	透明			150	卷	45M/卷, 用于泡泡膠紙的包裝
33				1"透明膠紙	透明			150	卷	45M/卷, 用于泡泡膠紙的包裝
34			待定	門框底橫防損木盒					米	

E12639用量

1160

480

820

330