

工程指示 / 要求簡箋(E.I.)

工程指示編號：EI / 2639 / 20

修改版次：E

工程編號：J - 852

工程名稱：亞皆老街中電

(以此為準)  
新增32頁開料單

工程項目：趟門 樣板層 (3,5,6/F) T3

收件人：生統

發件人：Ant Yeung

日期：22/12/2020

要求提供 / 確認 事項：

- |                                    |                                     |                               |
|------------------------------------|-------------------------------------|-------------------------------|
| <input type="checkbox"/> 初步鋁料 B.M. | <input type="checkbox"/> 加工拆圖，然後生產  | <input type="checkbox"/> 尺寸表  |
| <input type="checkbox"/> 正式鋁料 B.M. | <input type="checkbox"/> 技術上資料 / 指示 | <input type="checkbox"/> 報價   |
| <input type="checkbox"/> 配件 B.M.   | <input type="checkbox"/> 樣辦或貨品說明書   | <input type="checkbox"/> 分判合約 |
- 內容：

E 版：請按修改加工圖生產，(只放行生產 T3(3,5,6/F)) 先送 T3,5/F 一層數量地盤安裝。放行 W7/T3A 請加工圖生產趟門

注意 1：T3 3,5,6,/F 出趟門框料，3 層

2：門玉 只出 5/F 1 層

3：廠內加做樣板 W1/T3C 和 T1/T3B 2 隻 (大貨和廠內樣板同時進行)

請在 2020.12.28 前完成上列要求。\_

附：20頁+32 頁開料單

以上項目為：

- 原合約工程包                       原合約工程加 / 減賬                       新工程報價

原因：-

分發東莞各部門：

- |  |   |   |  |
|--|---|---|--|
| <input type="checkbox"/> 生產技術總監 <input type="checkbox"/> 連附件 | <input type="checkbox"/> 技術部 <input type="checkbox"/> 連附件   | <input type="checkbox"/> 生產部 <input type="checkbox"/> 連附件               | <input type="checkbox"/> 機械設計部 <input type="checkbox"/> 連附件  |
| <input type="checkbox"/> 採購部 <input type="checkbox"/> 連附件    | <input type="checkbox"/> 生產統籌部 <input type="checkbox"/> 連附件 | <input checked="" type="checkbox"/> 小羅 & 清 <input type="checkbox"/> 連附件 |  |
| <input type="checkbox"/> 質檢部 <input type="checkbox"/> 連附件    | <input type="checkbox"/> 會計部 <input type="checkbox"/> 連附件   | <input type="checkbox"/> 報關組 <input type="checkbox"/> 連附件               | <input type="checkbox"/> 其他 楊榮輝 <input type="checkbox"/> 連附件 |

分發其他分判：

- (v) 水洪  連附件

分發香港各部門：


- |   |  |   |   |
|---|--|---|---|
| <input type="checkbox"/> 行政部 <input type="checkbox"/> 連附件 | <input type="checkbox"/> 會計部 <input type="checkbox"/> 連附件  | <input type="checkbox"/> 統籌部 <input type="checkbox"/> 連附件 | <input checked="" type="checkbox"/> 工程部地盤科文 <input type="checkbox"/> 連附件 祥哥 |
| <input type="checkbox"/> 採購部 <input type="checkbox"/> 連附件 | <input type="checkbox"/> QS 部 <input type="checkbox"/> 連附件 | <input type="checkbox"/> 維修部 <input type="checkbox"/> 連附件 | <input type="checkbox"/> 其他 _____ <input type="checkbox"/> 連附件              |

傳遞編號：

HK 2932 / 20




發件人簽署：

項目經理簽署：

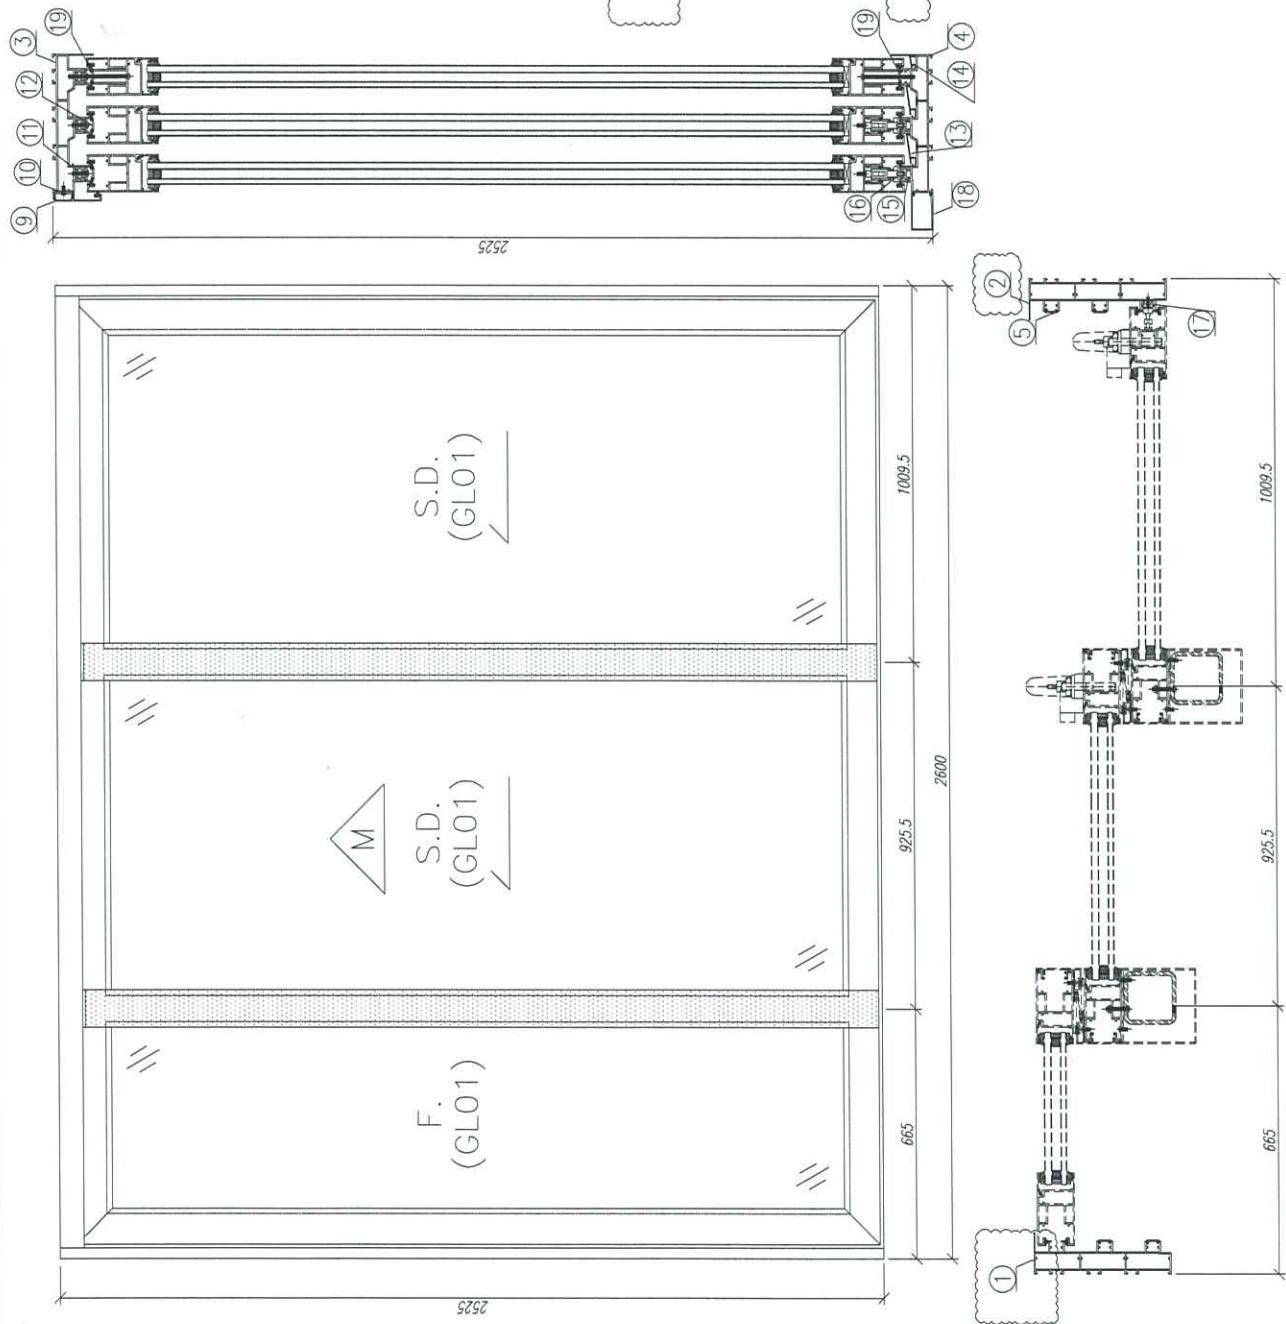

序號	材料編號	材料名稱	加工圖號	長度 L (MM)	單位	數量	
						單位	小計
1	X85879	趟門邊框料	SD03-01R	2525	支	1	18
2	X85879	趟門邊框料	SD03-02	2525	支	1	18
3	X85880	趟門頂框料	SD03-03	2540	支	1	18
4	X85881	趟門底框料	SD03-04	2510	支	1	18
5	X85913	趟門邊企蓋料	直口開料	2125	支	5	90
6	X85913	趟門邊企蓋料	直口開料	508.5	支	1	18
7	X85913	趟門邊企蓋料	直口開料	1612	支	1	18
8	X85913	趟門邊企蓋料	直口開料	234.5	支	1	18
9	X85885	趟門頂外蓋	直口開料	2600	支	1	18
10	X85886	趟門頂外蓋底條	SD03-05	2600	支	1	18
11	X85887	趟門頂蓋底槽	SD03-06	2510	支	3	54
12	X85913	趟門頂蓋封口片	直口開料	2510	支	2	36
13	X85888	趟門底防水蓋1	SD03-07	2539	支	2	36
14	X85889	趟門底防水蓋2	SD03-08	2539	支	1	18
15	X85890	趟門清軌槽	直口開料	2539	支	3	54
16	X85891	趟門清軌槽	直口開料	2539	支	3	54
17	X85887	趟門企外蓋底槽	SD03-09	2125	支	1	18
18	X85878	趟門底外蓋	SD03-10	2600	支	1	18
19	X85913	趟門頂蓋封口片	SD03-11	2510	支	2	36


數量: 17	材料: 详见本图附表	表面处理: UCT806812XL-3	工程名称: 亞皆老街 / 后装門
制图: 郭上軍	日期: 2020.07.26	修改/2020.12.21	图号: W6/T1B
 美特鋁質有限公司 MIDI Aluminium Fabricator Ltd.			
		Rev: A	

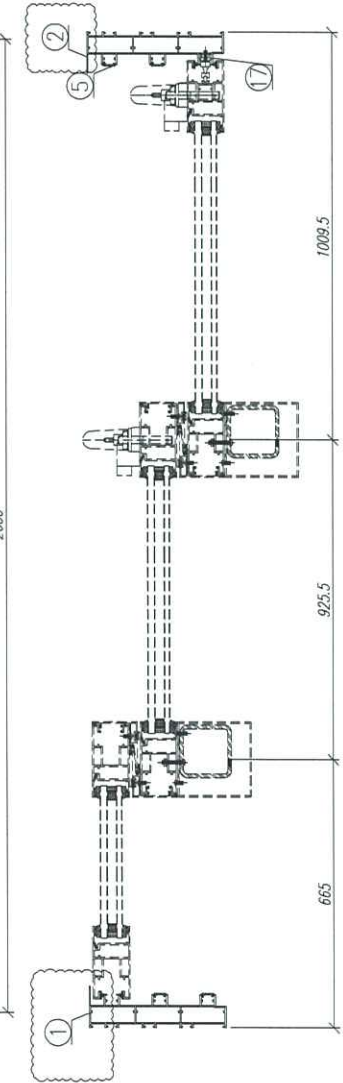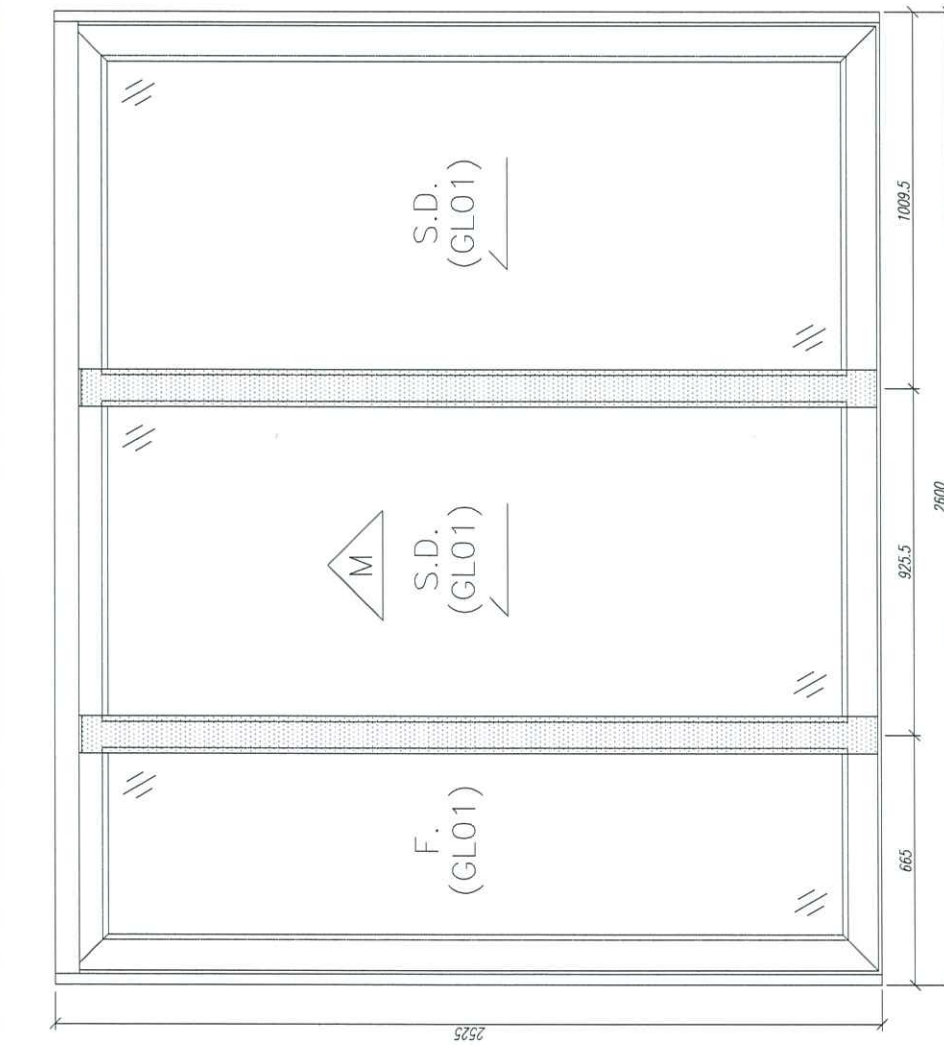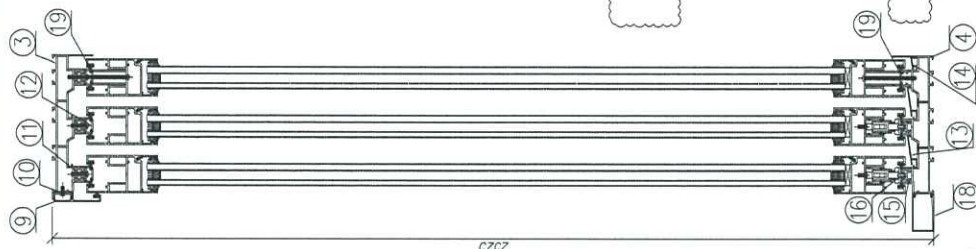


序號	材料編號	材料名稱	加工圖號	長度 L(W)	單位	數量	
						單樁	小計
1	X85879	趟門邊框料	SD03-01R	2525	支	1	18
2	X85879	趟門邊框料	SD03-02	2525	支	1	18
3	X85880	趟門頂框料	SD03-03	2540	支	1	18
4	X85881	趟門底框料	SD03-04	2540	支	1	18
5	X85913	趟門邊企蓋料	直口開料	2425	支	5	90
6	X85913	趟門邊企蓋料	直口開料	508.5	支	1	18
7	X85913	趟門邊企蓋料	直口開料	1612	支	1	18
8	X85913	趟門邊企蓋料	直口開料	234.5	支	1	18
9	X85885	趟門頂外蓋	直口開料	2600	支	1	18
10	X85886	趟門頂外蓋底框	SD03-05	2600	支	1	18
11	X85887	趟門頂蓋底槽	SD03-06	2510	支	3	54
12	X85913	趟門頂蓋封口片	直口開料	2510	支	2	36
13	X85888	趟門底防水蓋1	SD03-07	2539	支	2	36
14	X85889	趟門底防水蓋2	SD03-08	2539	支	1	18
15	X85890	趟門滑軌槽	直口開料	2539	支	3	54
16	X85891	趟門滑軌槽	直口開料	2539	支	3	54
17	X85887	趟門企外蓋底槽	SD03-09	2425	支	1	18
18	X85878	趟門底外蓋	SD03-10	2600	支	1	18
19	X85913	趟門頂蓋封口片	SD03-11	2510	支	2	36

數量: 17	材料: 詳見本圖附表	表面處理: UCT806812XL-3	工程名稱: 亞皆老街 / 后裝門
制圖: 郭上覃	日期: 2020.07.26	修改/2020.12.21	圖名: W6/T2A組裝圖
	校核: WSH	Rev: A	圖號: W6/T2A

美特鋁質有限公司  
MIDI Aluminium Fabricator Ltd.



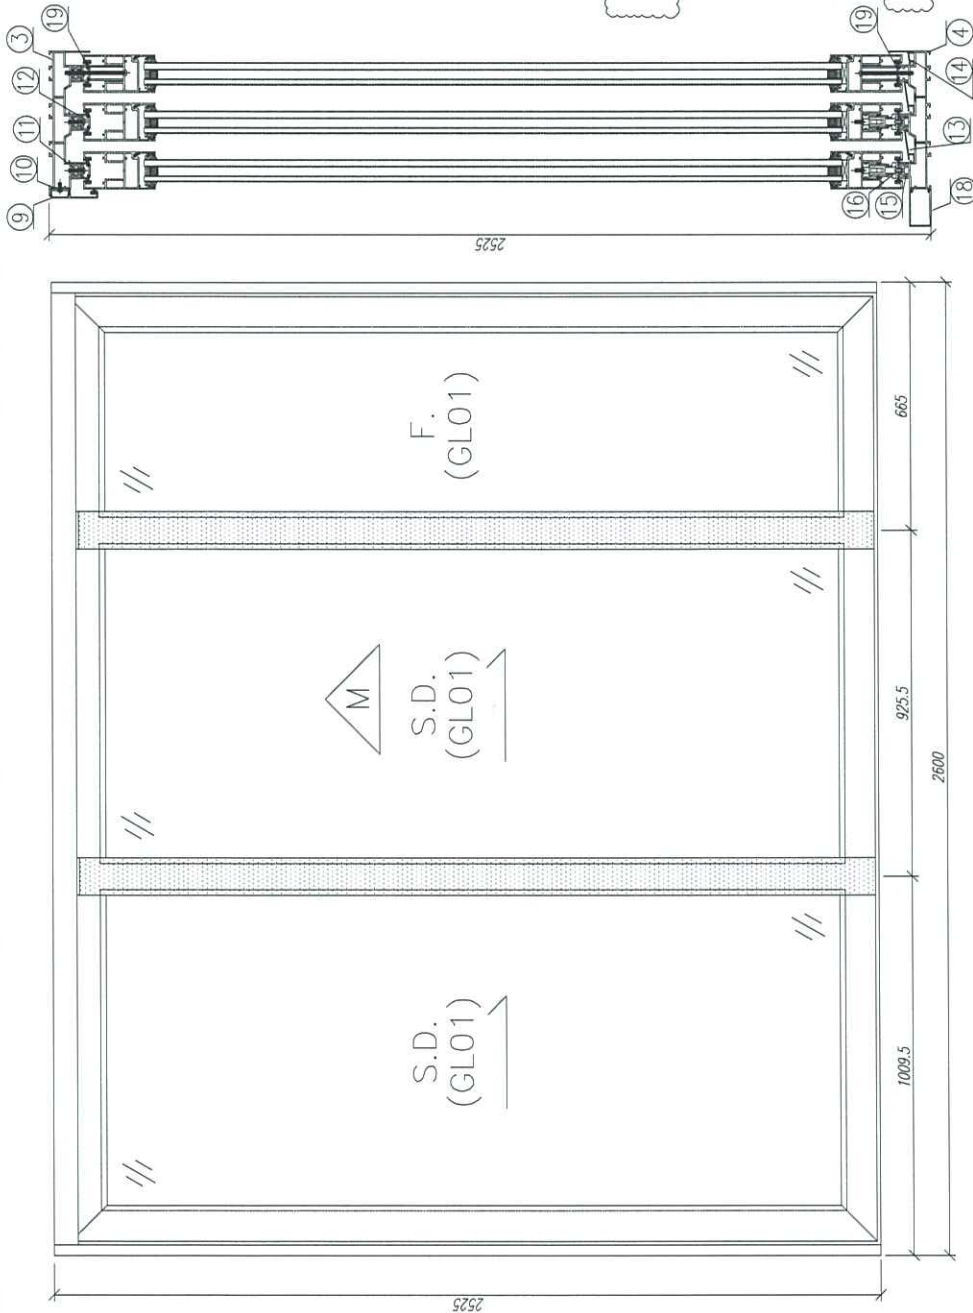


序號	材料編號	材料名稱	加工圖號	長度 L (MM)	單位	數量	
						單樁	小計
1	X85879	趟門邊框料	SD03-01	2525	支	1	18
2	X85879	趟門邊框料	SD03-02R	2525	支	1	18
3	X85880	趟門頂框料	SD03-03	2540	支	1	18
4	X85881	趟門底框料	SD03-04	2540	支	1	18
5	X85913	趟門邊企蓋料	直口開料	2425	支	5	90
6	X85913	趟門邊企蓋料	直口開料	508.5	支	1	18
7	X85913	趟門邊企蓋料	直口開料	1612	支	1	18
8	X85913	趟門邊企蓋料	直口開料	234.5	支	1	18
9	X85885	趟門頂外蓋	直口開料	2600	支	1	18
10	X85886	趟門頂外蓋底座	SD03-05	2600	支	1	18
11	X85887	趟門頂蓋密封片	SD03-06	2510	支	3	54
12	X85913	趟門頂蓋密封片	直口開料	2510	支	2	36
13	X85888	趟門底防水蓋1	SD03-07	2539	支	2	36
14	X85889	趟門底防水蓋2	SD03-08	2539	支	1	18
15	X85890	趟門滑軌槽	直口開料	2539	支	3	54
16	X85891	趟門滑軌槽	直口開料	2539	支	3	54
17	X85887	趟門企外蓋底座	SD03-09	2425	支	1	18
18	X85878	趟門底外蓋	SD03-10	2600	支	1	18
19	X85913	趟門蓋密封片	SD03-11	2510	支	2	36

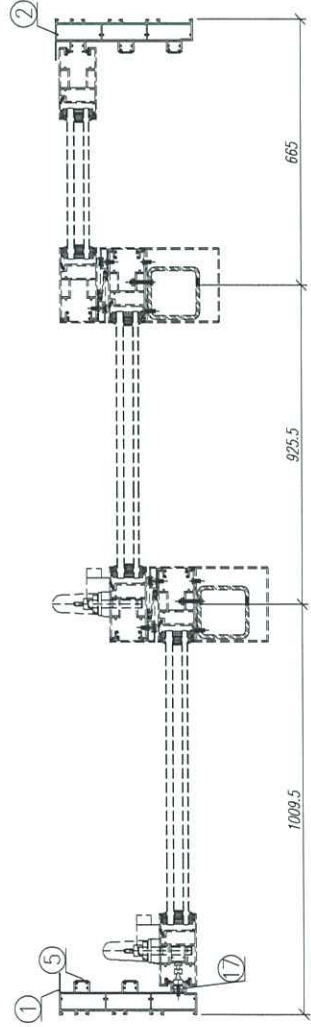

數量: 17	材料: 詳見本圖附表	表面處理: UCT806812XL-3	工程名稱: 亞皆老街 / 后裝門
制圖: 郭上軍	日期: 2020.07.26	修改/2020.12.21	圖名: W6/T2B組裝圖
	校核: WSH	Rev:B	圖號: W6/T2B






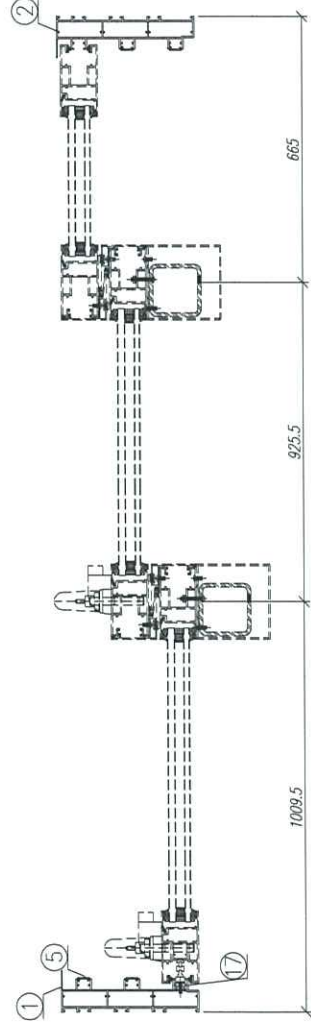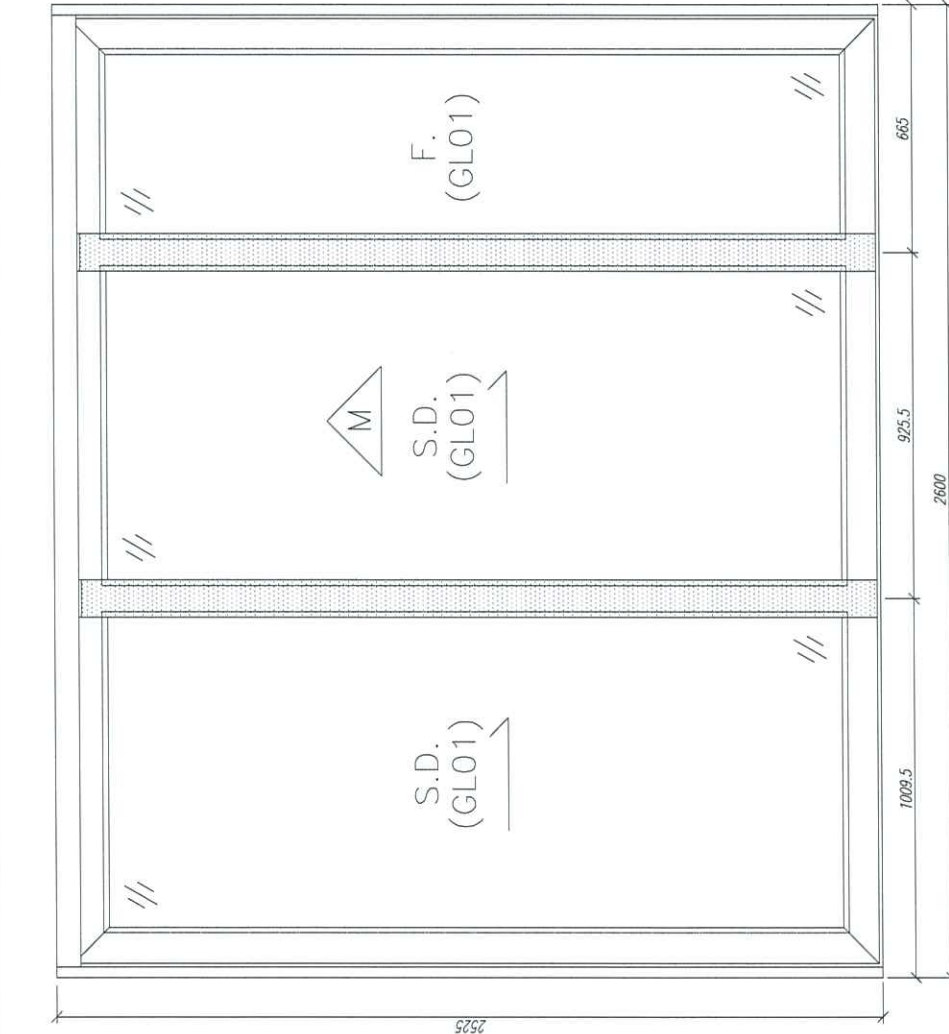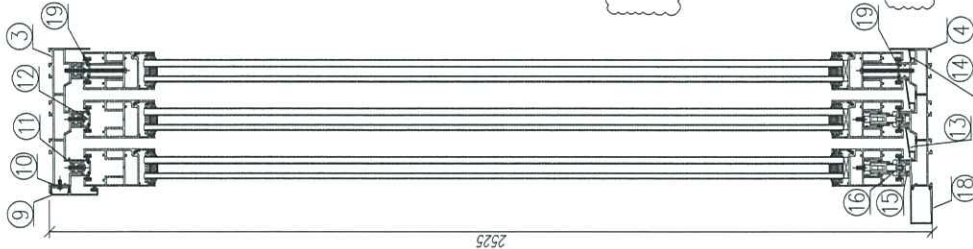

序號	材料編號	材料名稱	加工圖號	長度 L(AW)	單位	數量	
						單樁	小計
1	X85879	趟門邊框料	SD03-01	2525	支	1	18
2	X85879	趟門邊框料	SD03-02R	2525	支	1	18
3	X85880	趟門頂框料	SD03-03	2540	支	1	18
4	X85881	趟門底框料	SD03-04	2540	支	1	18
5	X85913	趟門邊企蓋料	直口開料	2425	支	5	90
6	X85913	趟門邊企蓋料	直口開料	508.5	支	1	18
7	X85913	趟門邊企蓋料	直口開料	1612	支	1	18
8	X85913	趟門邊企蓋料	直口開料	234.5	支	1	18
9	X85885	趟門頂外蓋	直口開料	2600	支	1	18
10	X85886	趟門頂外蓋底座	SD03-05	2600	支	1	18
11	X85887	趟門頂蓋底槽	SD03-06	2510	支	3	54
12	X85913	趟門頂蓋封口片	直口開料	2510	支	2	36
13	X85888	趟門底防水蓋1	SD03-07	2539	支	2	36
14	X85889	趟門底防水蓋2	SD03-08	2539	支	1	18
15	X85890	趟門滑軌槽	直口開料	2539	支	3	54
16	X85891	趟門滑軌槽	直口開料	2539	支	3	54
17	X85887	趟門企外蓋底槽	SD03-09	2425	支	1	18
18	X85878	趟門底外蓋	SD03-10	2600	支	1	18
19	X85913	趟門蓋封口片	SD03-11	2510	支	2	36

數量: 17	材料: 詳見本圖附表	表面處理: UCT806812XL-3	工程名稱: 亞皆老街 / 后裝門
制圖: 郭上軍	日期: 2020.07.26	修改/2020.12.21	圖名: W6/T3B組裝圖
	校核: WSH	Rev: A	圖號: W6/T3B




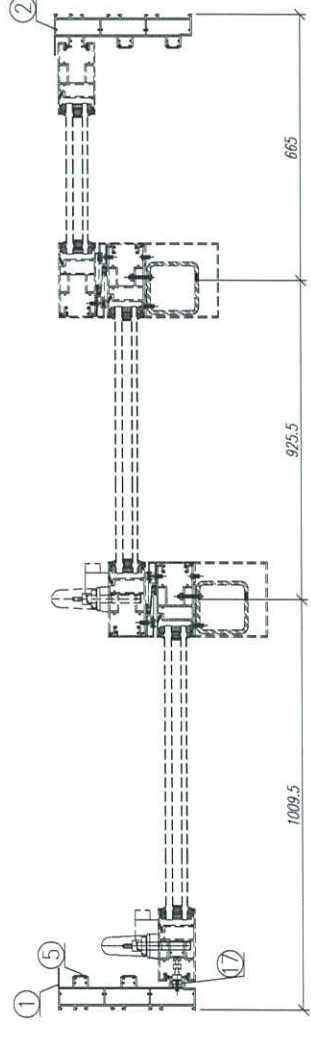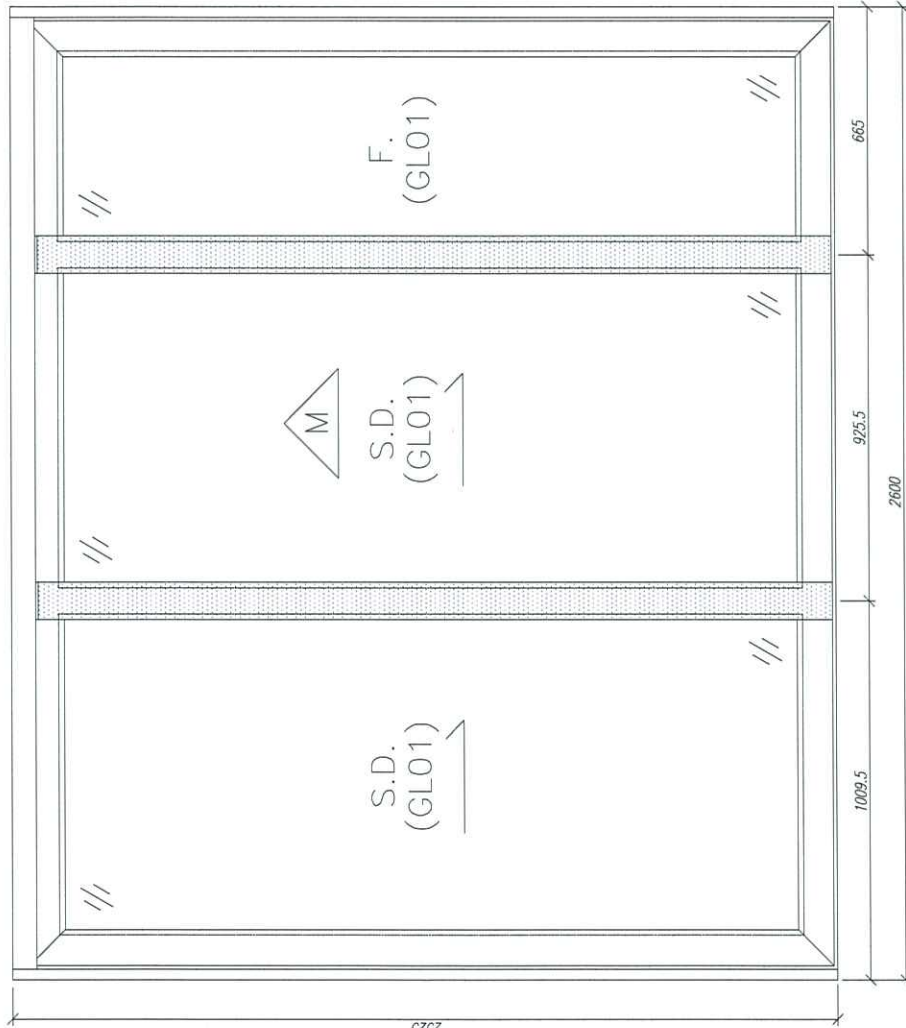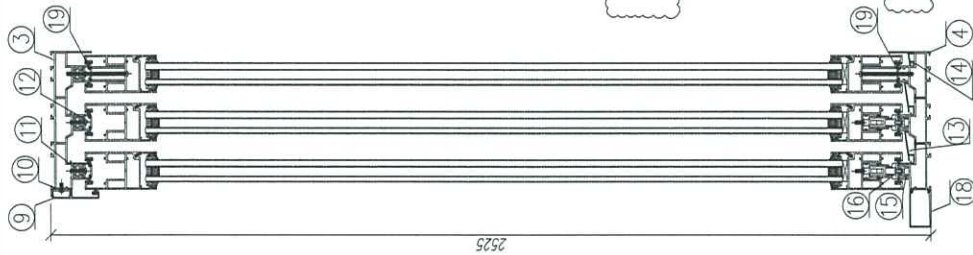

序號	材料編號	材料名稱	加工圖號	長度 L(MM)	單位	數量	
						單	小計
1	X85879	趟門邊框料	SD03-01	2525	支	1	18
2	X85879	趟門邊框料	SD03-02R	2525	支	1	18
3	X85880	趟門頂框料	SD03-03	2540	支	1	18
4	X85881	趟門底框料	SD03-04	2540	支	1	18
5	X85913	趟門邊企蓋料	直口開料	2425	支	5	90
6	X85913	趟門邊企蓋料	直口開料	508.5	支	1	18
7	X85913	趟門邊企蓋料	直口開料	1612	支	1	18
8	X85913	趟門邊企蓋料	直口開料	234.5	支	1	18
9	X85885	趟門頂外蓋	直口開料	2600	支	1	18
10	X85886	趟門頂外蓋底座	SD03-05	2600	支	1	18
11	X85887	趟門頂蓋底槽	SD03-06	2510	支	3	54
12	X85913	趟門頂蓋封口片	直口開料	2510	支	2	36
13	X85888	趟門底防水蓋1	SD03-07	2539	支	2	36
14	X85889	趟門底防水蓋2	SD03-08	2539	支	1	18
15	X85890	趟門滑軌槽	直口開料	2539	支	3	54
16	X85891	趟門滑軌槽	直口開料	2539	支	3	54
17	X85887	趟門企外蓋底座	SD03-09	2425	支	1	18
18	X85878	趟門底外蓋	SD03-10	2600	支	1	18
19	X85913	趟門蓋封口片	SD03-11	2510	支	2	36

數量: 18	材料: 詳見本圖附表	表面處理: UCT806812XL-3	工程名稱: 亞皆老街 / 后裝門
日期: 2020.07.26	日期: 2020.12.21	修改: WSH	圖名: W7/T1A組裝圖
校核: WSH	Rev: B		圖號: W7/T1A

美特鋁質有限公司  
MIDI Aluminium Fabricator Ltd.

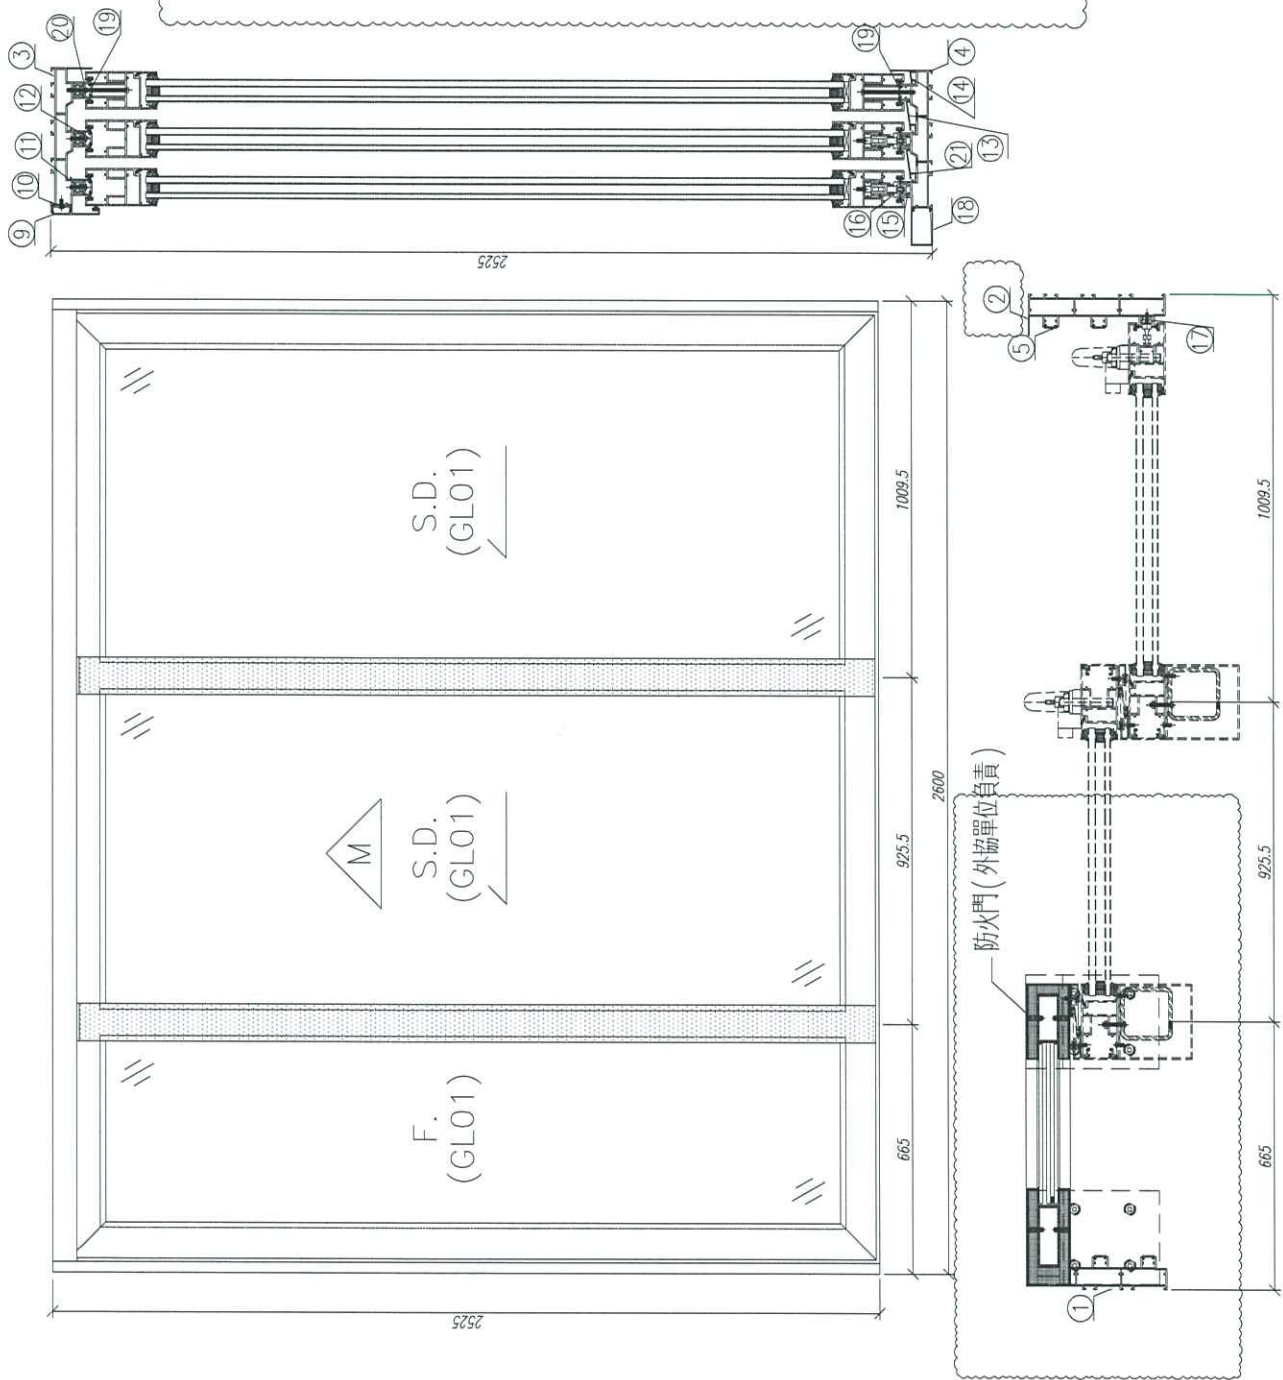

序號	材料編號	材料名稱	加工圖號	長度 L (MM)	單位	編數	
						單樁	小計
1	X85879	趟門邊框料	SD03-01RA	2525	支	1	18
2	X85879	趟門邊框料	SD03-02	2525	支	1	18
3	X85880	趟門頂框料	SD03-03A	2510	支	1	18
4	X85881	趟門底框料	SD03-04A	2510	支	1	18
5	X85913	趟門邊企蓋料	直口開料	2425	支	5	90
6	X85913	趟門邊企蓋料	直口開料	508.5	支	1	18
7	X85913	趟門邊企蓋料	直口開料	1612	支	1	18
8	X85913	趟門邊企蓋料	直口開料	234.5	支	1	18
9	X85885	趟門頂外蓋	直口開料	2600	支	1	18
10	X85886	趟門頂外蓋底框	SD03-05	2600	支	1	18
11	X85887	趟門頂蓋底槽	SD03-06	2510	支	2	36
12	X85913	趟門頂蓋封口片	直口開料	2510	支	2	36
13	X85888	趟門底防水蓋1	SD03-07	2539	支	1	18
14	X85889	趟門底防水蓋2	SD03-08	2539	支	1	18
15	X85890	趟門滑軌槽	直口開料	2539	支	2	36
16	X85891	趟門滑軌槽	直口開料	2539	支	2	36
17	X85887	趟門企外蓋底槽	SD03-09	2125	支	1	18
18	X85878	趟門底外蓋	SD03-10	2600	支	1	18
19	X85913	趟門頂蓋封口片	直口開料	1838.5	支	2	36
20	X85887	趟門頂蓋底槽	SD03-06A	1838.5	支	1	18
21	X85888	趟門底防水蓋1	SD03-07A	2539	支	1	18

數量: 18	材料: 詳見本圖附表	表面處理: UCT806812XL-3	工程名稱: 亞皆老街 / 后裝門
制圖: 郭上軍	日期: 2020.07.26	修改/2020.12.21	圖名: W7/T3A組裝圖
	校核: WSH	Rev.: A	圖號: W7/T3A






美特鋁質有限公司  
MIDI Aluminium Fabricator Ltd.



美特鋁質 有限公司  
MIDI Aluminium Fabricator Ltd.

工程號 J852 地盤 亞皆老街

窗號	數量 (支)
W6/T1B	18
W6/T2A	18
合計	36

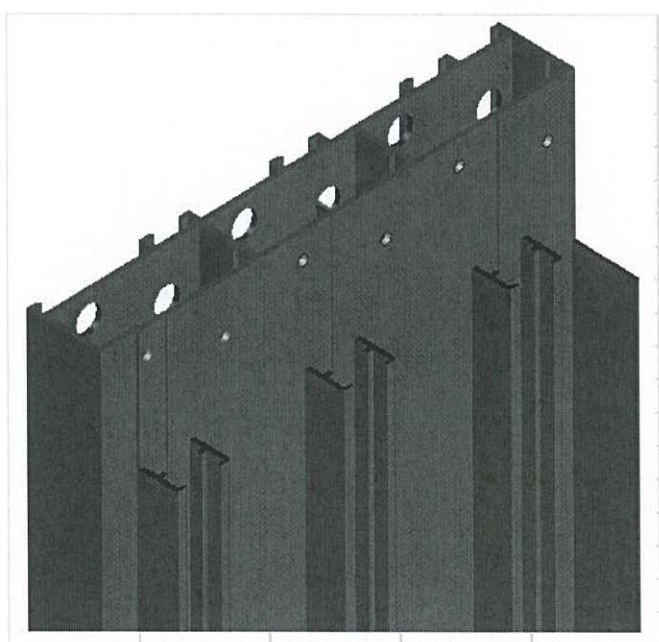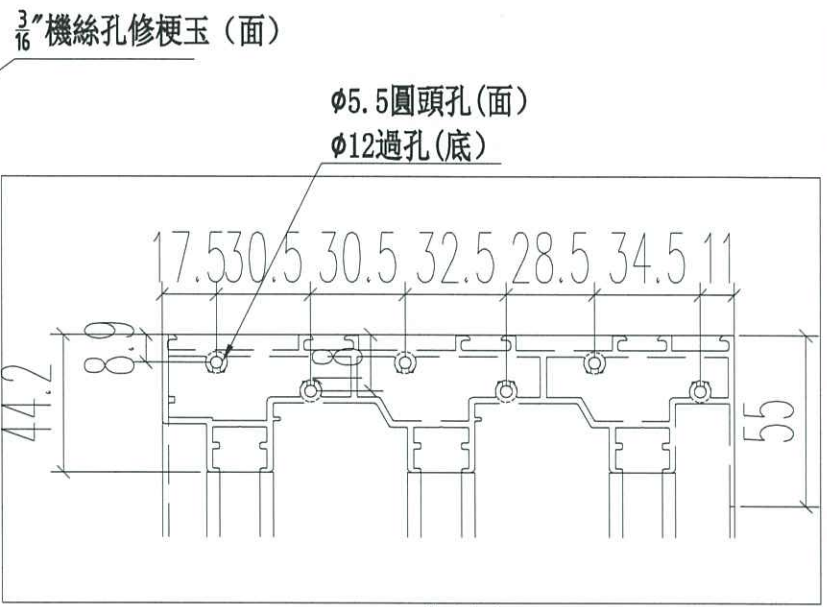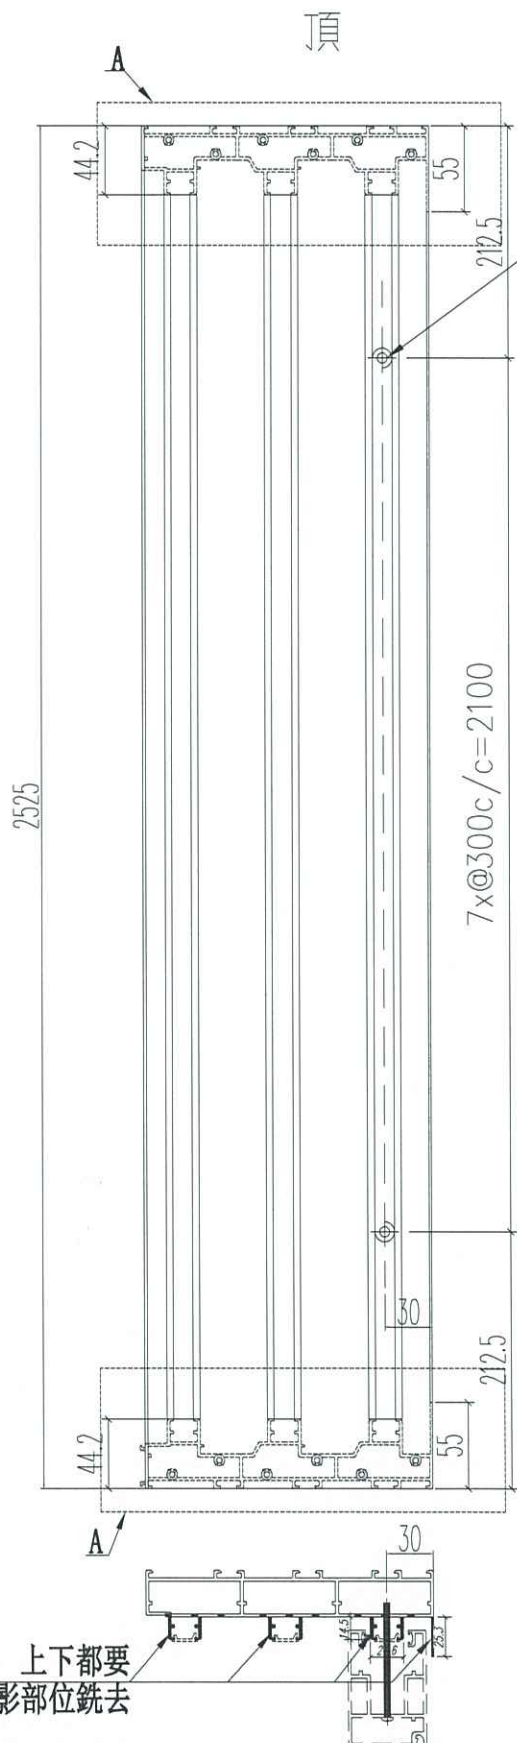

上下都要  
陰影部位銑去



名稱	提升推拉門左邊框	制圖	JASON 2020.09.26	修改	A		
材料	X85879	復核	WHS	日期	2020.12.21		
顏色	UCT806812XL-3	批准		圖號	SD03-01R		




工程號	J852	地盤	亞皆老街
-----	------	----	------

窗號	L (MM)	數量 (支)	備註
W7/T3A	2525	18	

新增圖

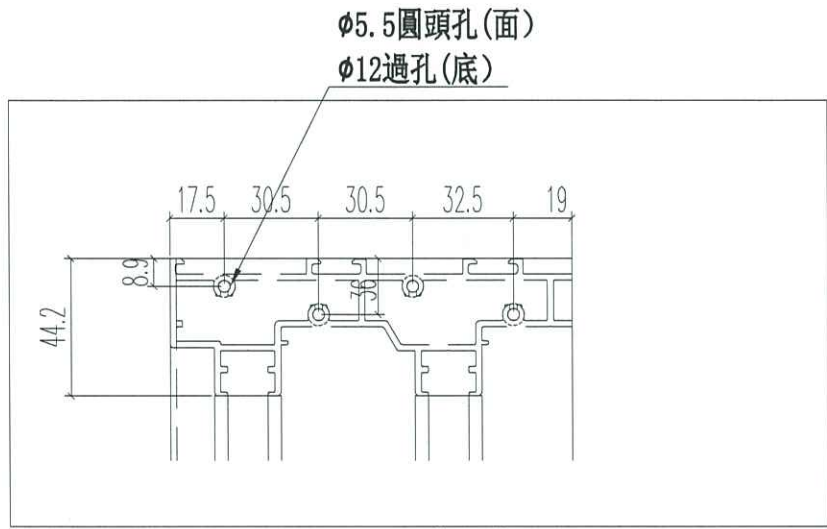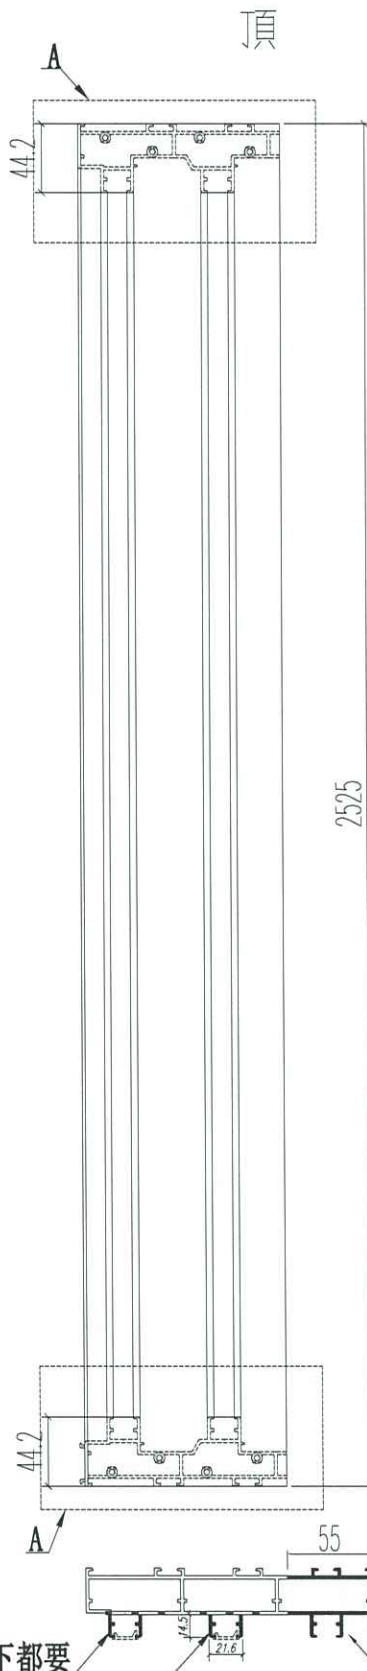

A位尺寸

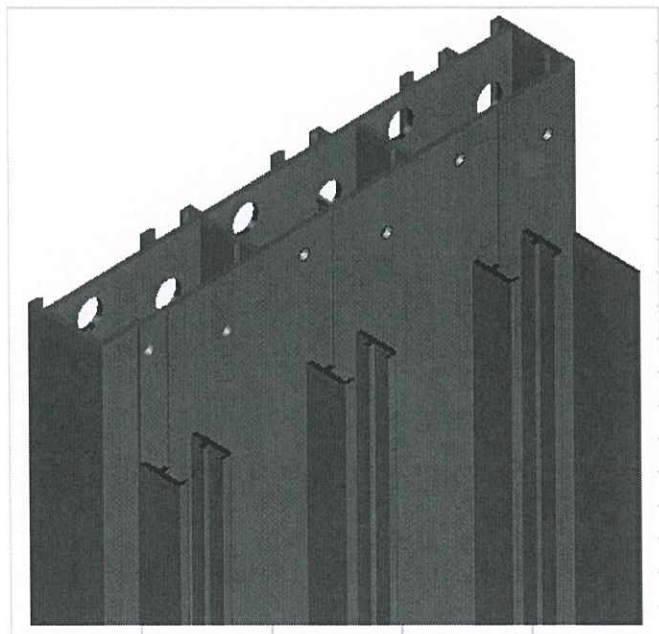

上下都要  
陰影部位銼去



此位削去55\*55 (整支)/地盤安裝防火門

名稱	提升推拉門左邊框	制圖	JASON	2020.09.26	修改	-	
材料	X85879	復核	WHS		日期	-	
顏色	UCT806812XL-3	批准			圖號	SD03-01RA	




窗號	數量 (支)
W6/T1B	18
W6/T2A	18
W7/T3A	18
合計	54


工程號	J852	地盤	亞皆老街
-----	------	----	------

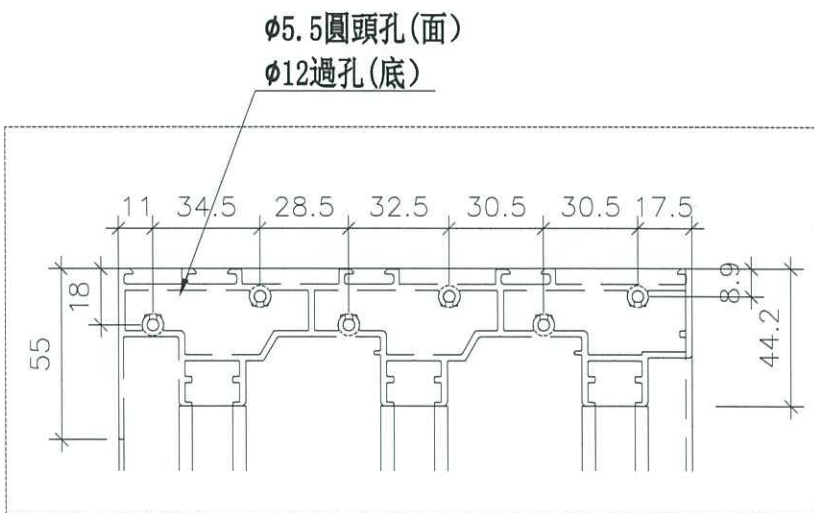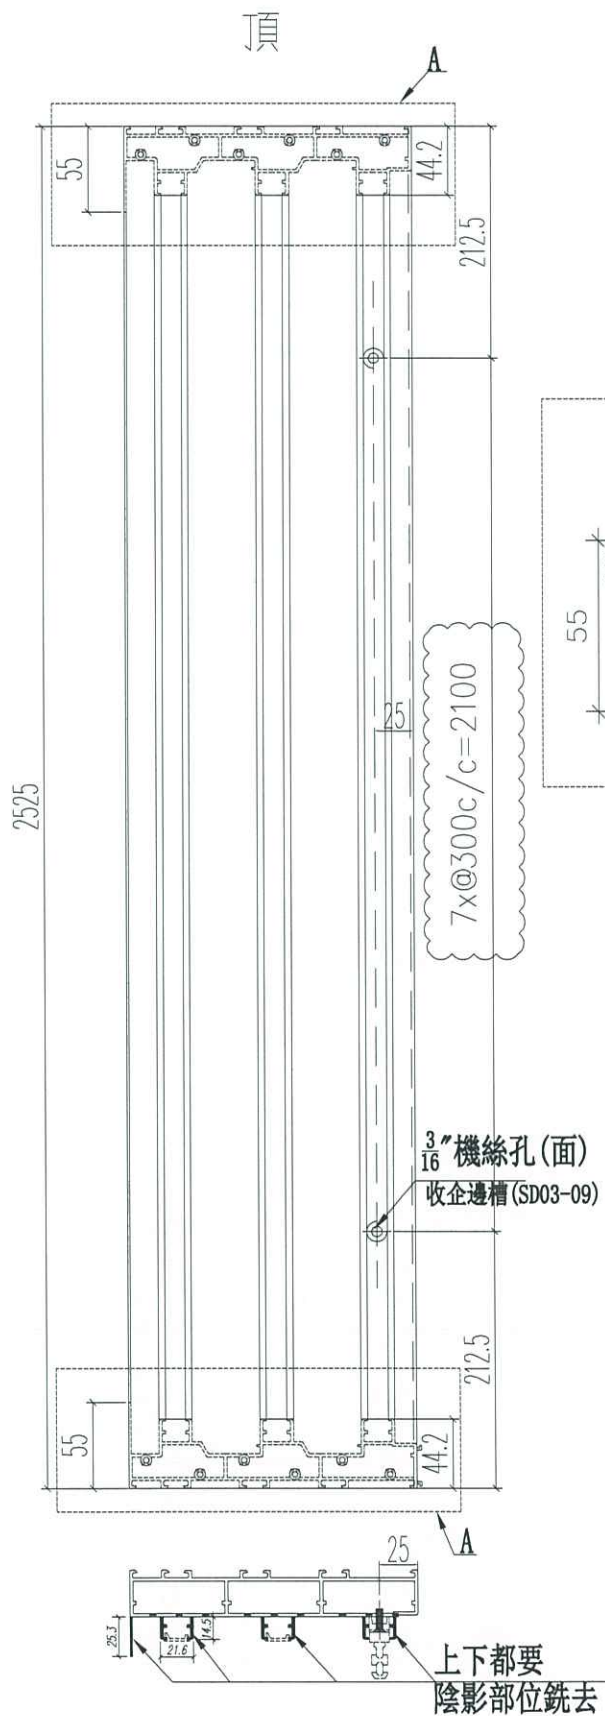

A位尺寸

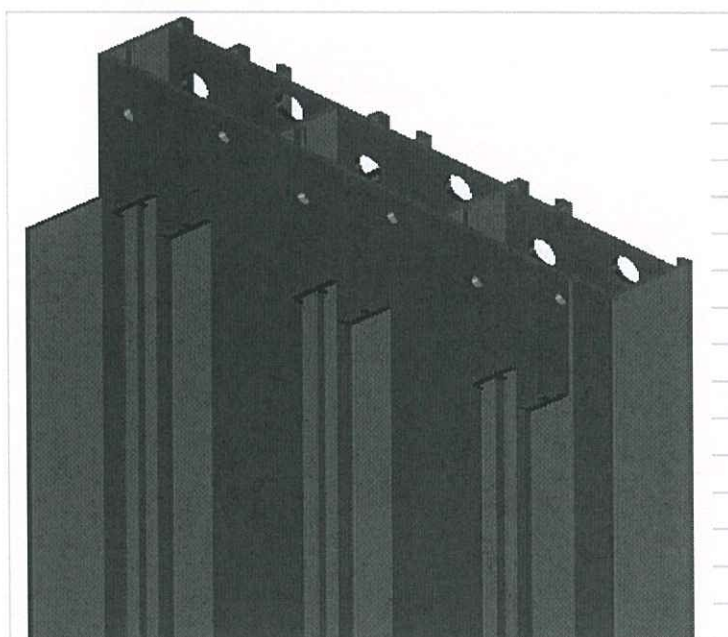




名稱	提升推拉門右邊框	制圖	JASON	2020.09.26	修改	A	
材料	X85879	復核	WHS		日期	2020.11.03	
顏色	UCT806812XL-3	批准			圖號	SD03-02	

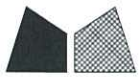

美特鋁質 有限公司  
MIDI Aluminium Fabricator Ltd.

工程號 J852 地盤 亞皆老街

窗號	L尺寸 (MM)	數量 (支)	備註
W7/T1A	2540	18	
W6/T1B	2540	18	
W6/T2A	2540	18	
W6/T2B	2540	18	
W6/T3B	2540	18	
	合計	90	

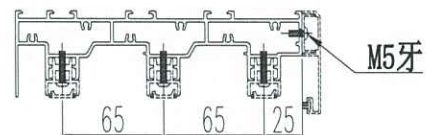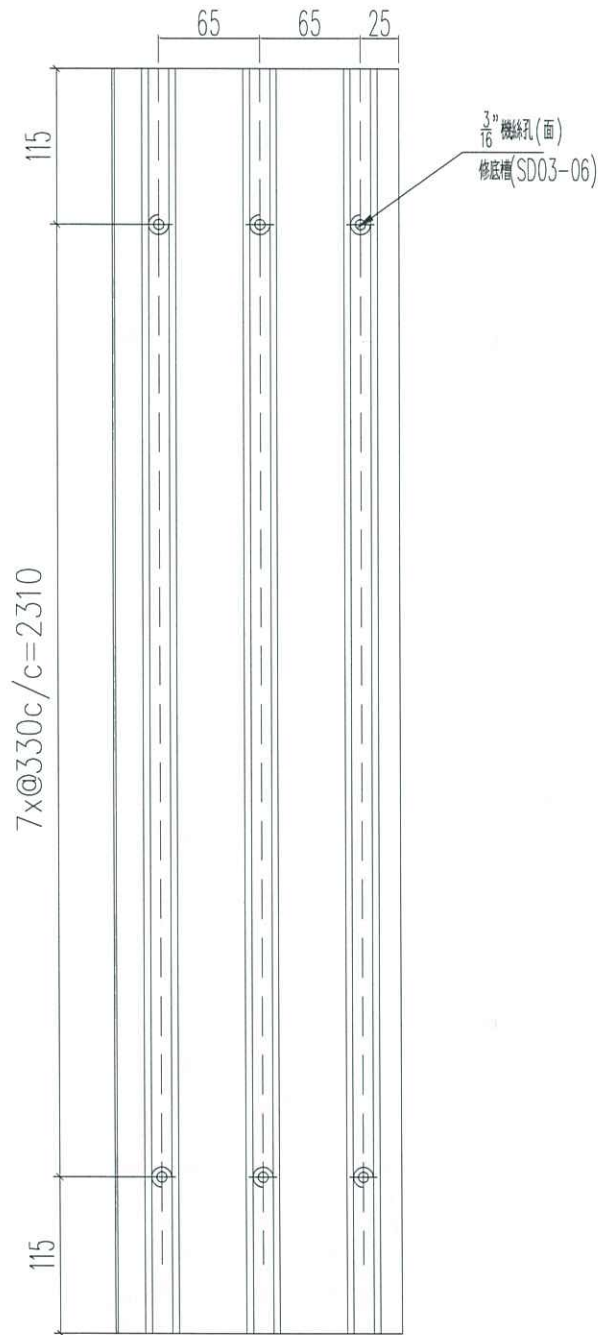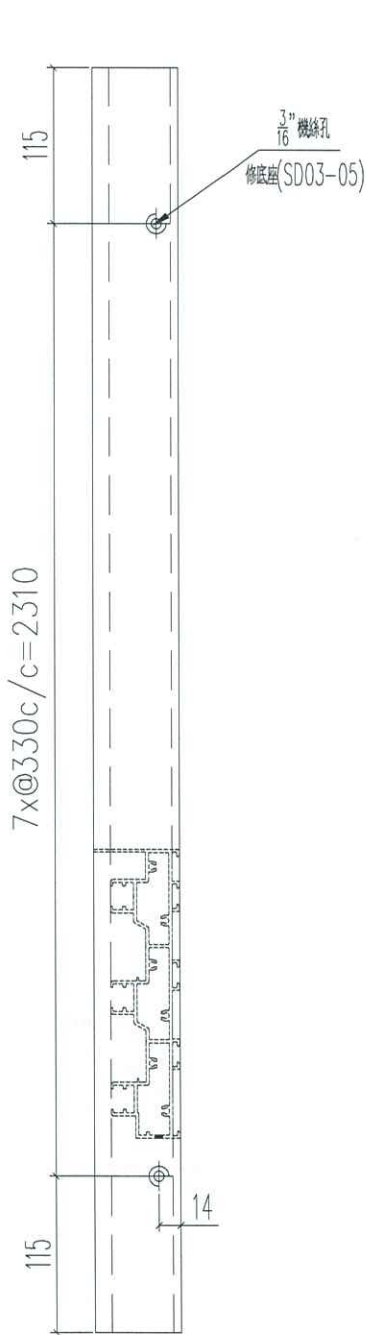

名稱	提升推拉門頂框料	制圖	JASON	2020.09.26	修改	A	
材料	X85880	復核	WHS		日期	2020.11.03	
顏色	UCT806812XL-3	批准			圖號	SD03-03	




美特鋁質 有限公司  
MIDI Aluminium Fabricator Ltd.

工程號 J852 地盤 亞皆老街

窗號	L尺寸 (MM)	數量 (支)	備註
W7/T3A	2540	18	

新增圖

左

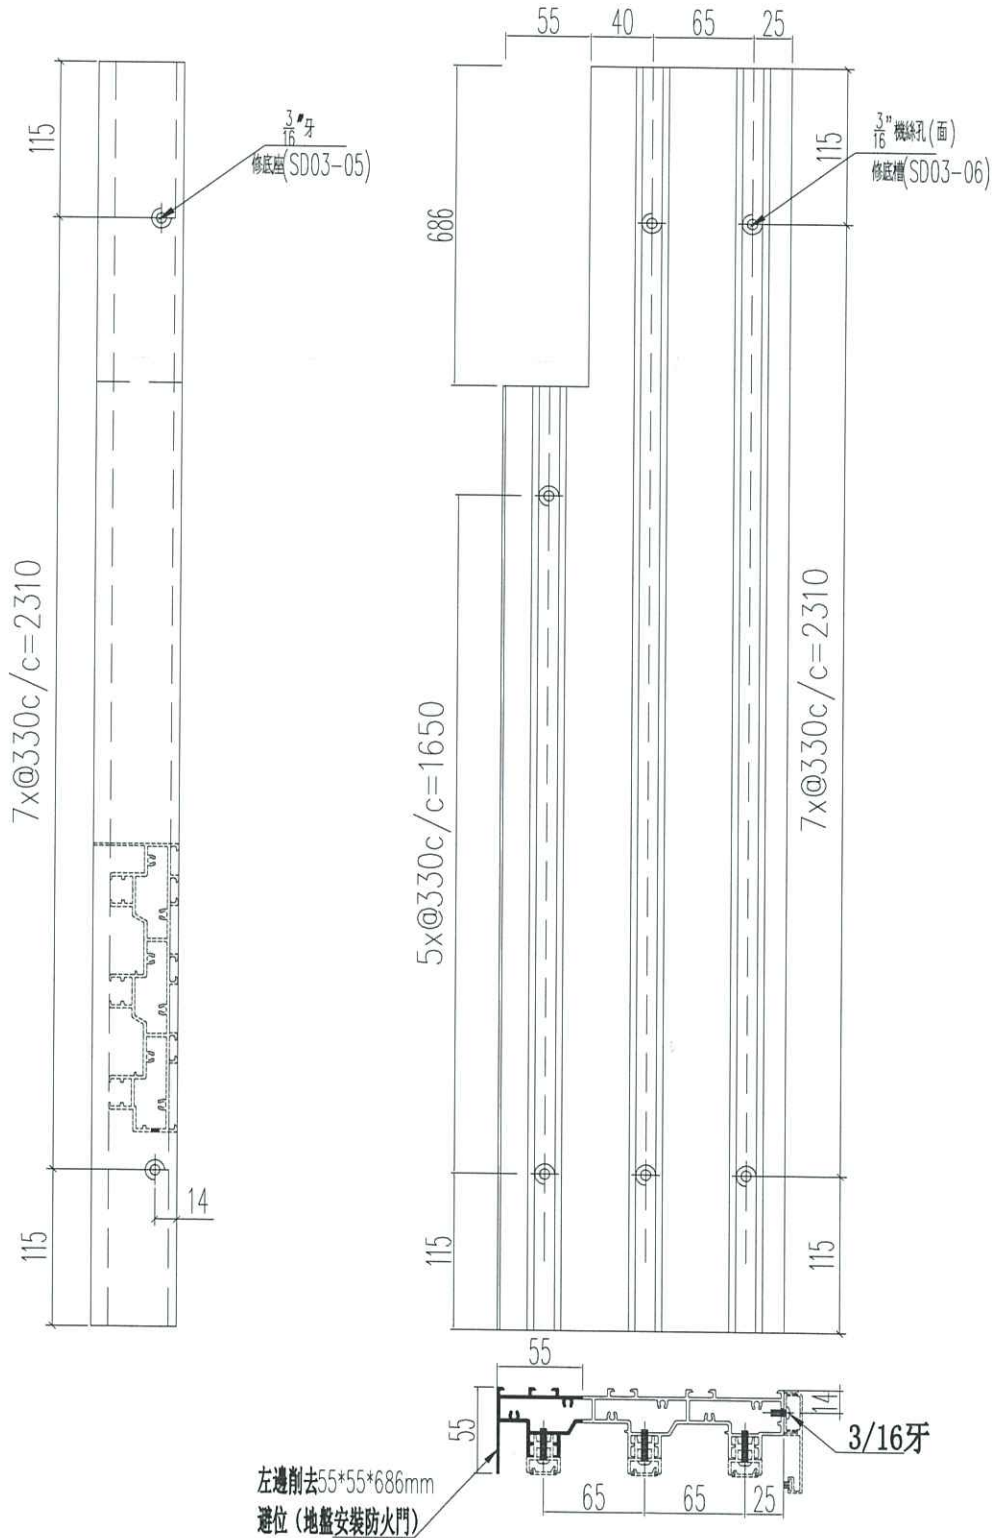


左邊削去55\*55\*686mm  
避位 (地盤安裝防火門)


名稱	提升推拉門頂框料	制圖	JASON 2020.09.26	修改	-		
材料	X85880	復核	WHS	日期	-		
顏色	UCT806812XL-3	批准		圖號	SD03-03A		



窗號	L尺寸 (MM)	數量 (支)
W7/T1A	2540	18
W6/T1B	2540	18
W6/T2A	2540	18
W6/T2B	2540	18
W6/T3B	2540	18
	合計	90

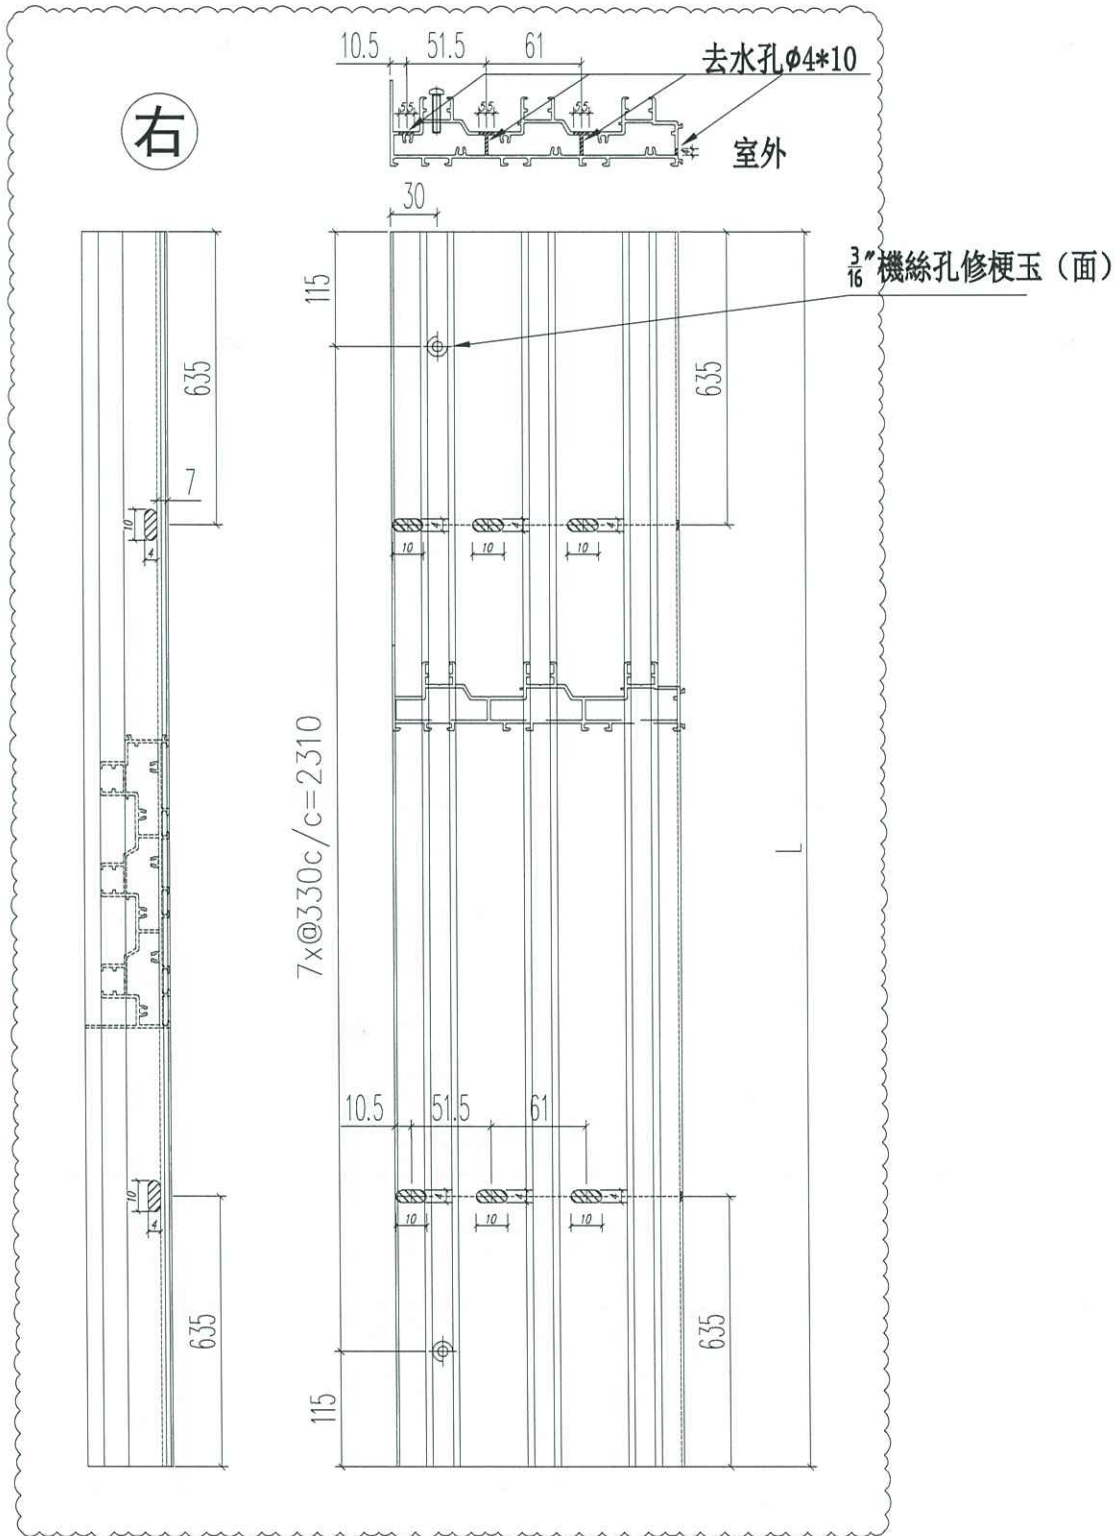

名稱	提升推拉門底框料	制圖	JASON 2020.09.26	修改	A	B
材料	X85881	復核	WHS	日期	2020.11.03	2020.12.21
顏色	UCT806812XL-3	批准		圖號	SD03-04	

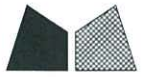

美特鋁質 有限公司  
MIDI Aluminium Fabricator Ltd.



工程號 J852 地盤 亞皆老街

窗號	L尺寸 (MM)	數量 (支)
W7/T3A	2540	18


新增圖

左邊削去55\*55\*686mm  
避位 (地盤安裝防火門)

右

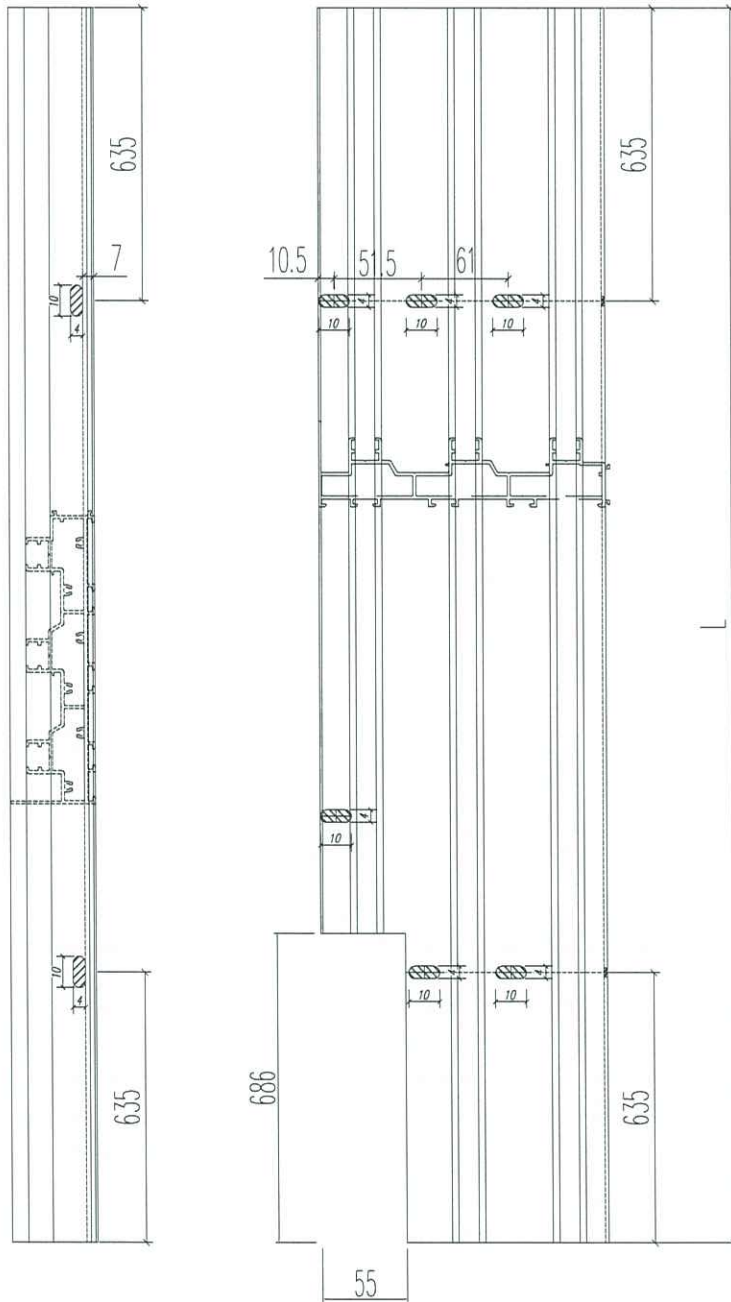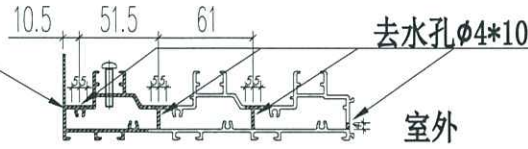


名稱	提升推拉門底框料	制圖	JASON 2020.09.26	修改	-	-	
材料	X85881	復核	WHS	日期	-	-	
顏色	UCT806812XL-3	批准		圖號	SD03-04A		

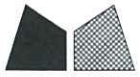

美特鋁質 有限公司  
MIDI Aluminium Fabricator Ltd.

工程號	J852	地盤	亞皆老街
-----	------	----	------

窗號	數量 (支)
W7/T1A	18
W6/T1B	18
W6/T2A	18
W6/T2B	18
W7/T3A	18
W6/T3B	18
合計	108

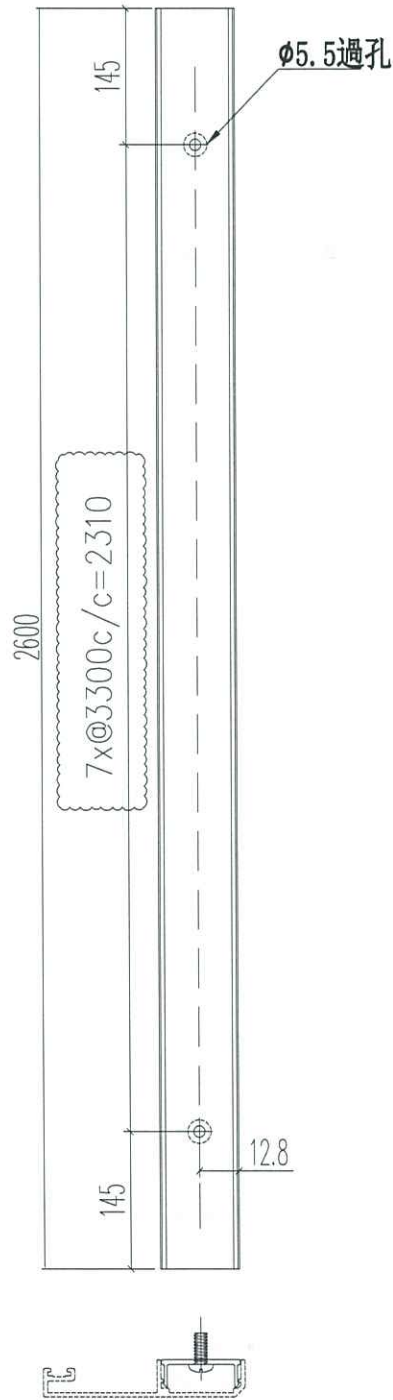


名稱	提升推拉門頂外蓋底座	制圖	JASON	2020.09.26	修改	A		
材料	X85886	復核	WHS		日期	2020.12.21		
顏色	MILL	批准			圖號	SD03-05		



美特鋁質 有限公司  
MIDI Aluminium Fabricator Ltd.

工程號 J852 地盤 亞皆老街

窗號	數量 (支)
W7/T1A	54
W6/T1B	54
W6/T2A	54
W6/T2B	54
W7/T3A	36
W6/T3B	54
合計	306

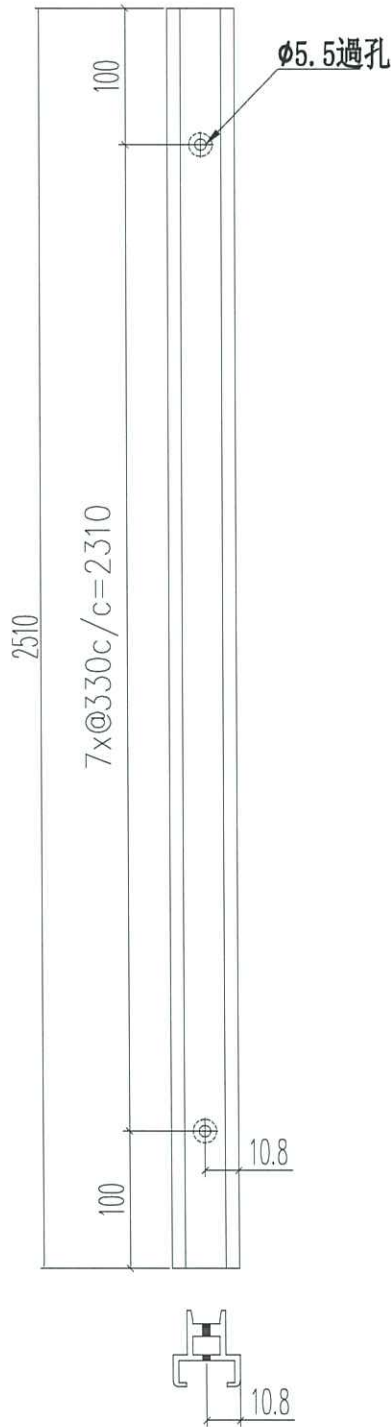

名稱	提升推拉門頂蓋底座	制圖	JASON 2020.09.26	修改	A	B	
材料	X85887	復核	WHS	日期	2020.11.03	2020.12.21	
顏色	UCT806812XL-3	批准		圖號	SD03-06		




美特鋁質 有限公司  
MIDI Aluminium Fabricator Ltd.


工程號 J852 地盤 亞皆老街

新增圖


窗號	數量 (支)
W7/T3A	18

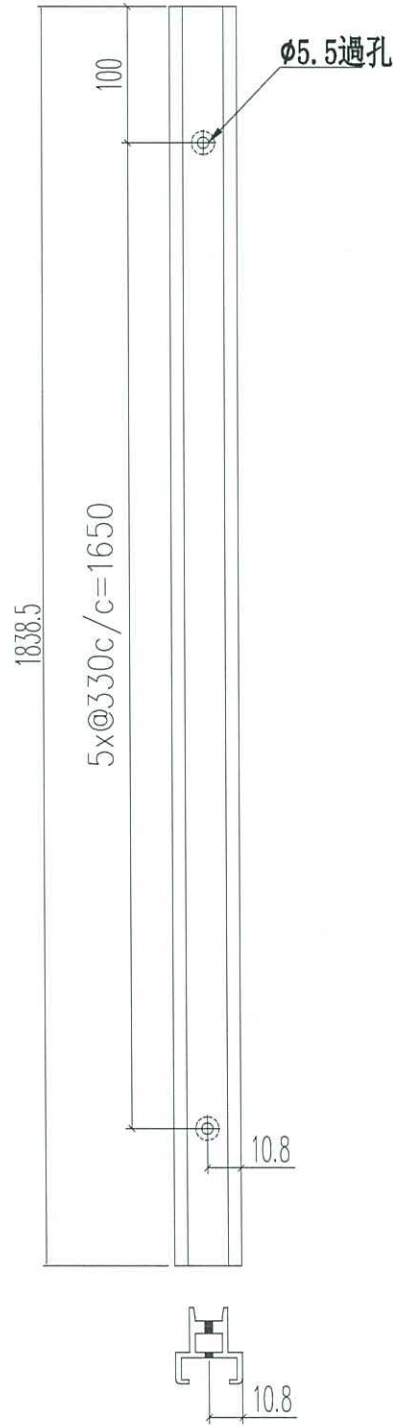


名稱	提升推拉門頂蓋底座	制圖	JASON	2020.09.26	修改	-	-
材料	X85887	復核	WHS		日期	-	-
顏色	UCT806812XL-3	批准			圖號	SD03-06A	

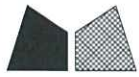

工程號 J852 地盤 亞皆老街

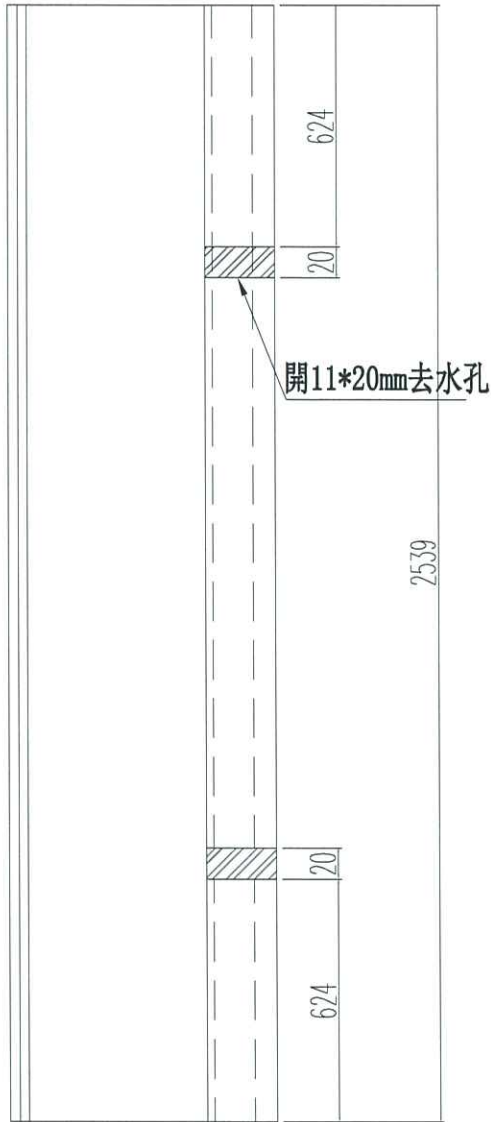

窗號	數量 (支)
W7/T1A	36
W6/T1B	36
W6/T2A	36
W6/T2B	36
W7/T3A	18
W6/T3B	36
合計	198

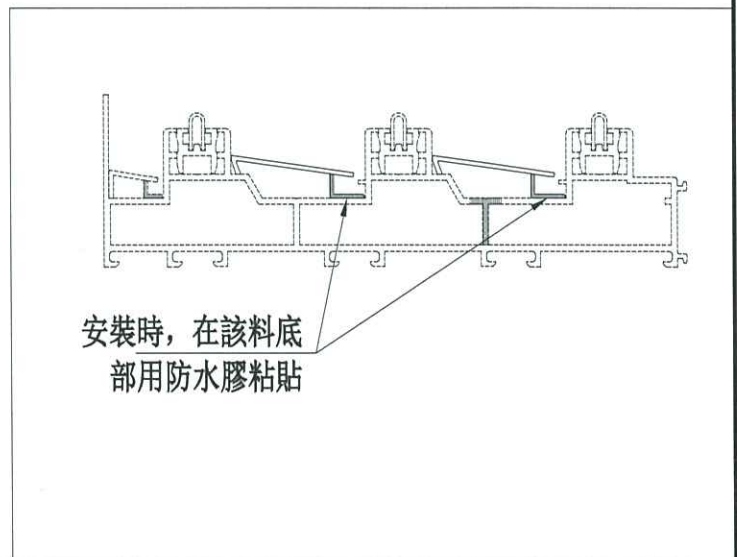



名稱	提升推拉門底橫防水蓋1	制圖	JASON	2020.09.26	修改	A		
材料	X85888	復核	WHS		日期	2020.12.21		
顏色	UCT806812XL-3	批准			圖號	SD03-07		



工程號	J852	地盤	亞皆老街
-----	------	----	------

新增圖

窗號	數量 (支)
W7/T3A	18

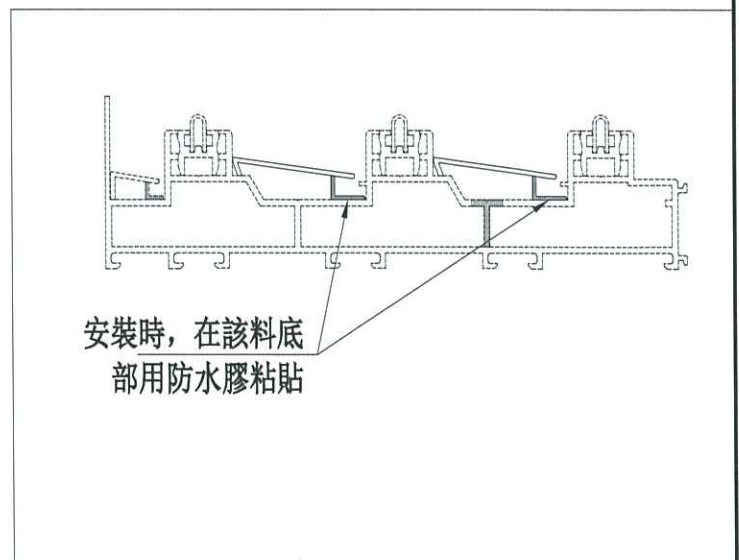
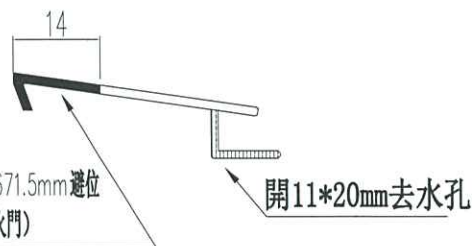


名稱	提升推拉門底橫防水蓋1	制圖	JASON	2020.09.26	修改	-	
材料	X85888	復核	WHS		日期	-	
顏色	UCT806812XL-3	批准			圖號	SD03-07A	



工程號 J852 地盤 亞皆老街

窗號	數量 (支)
W7/T1A	18
W6/T1B	18
W6/T2A	18
W6/T2B	18
W7/T3A	18
W6/T3B	18
合計	108

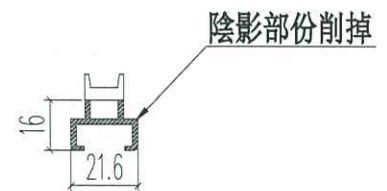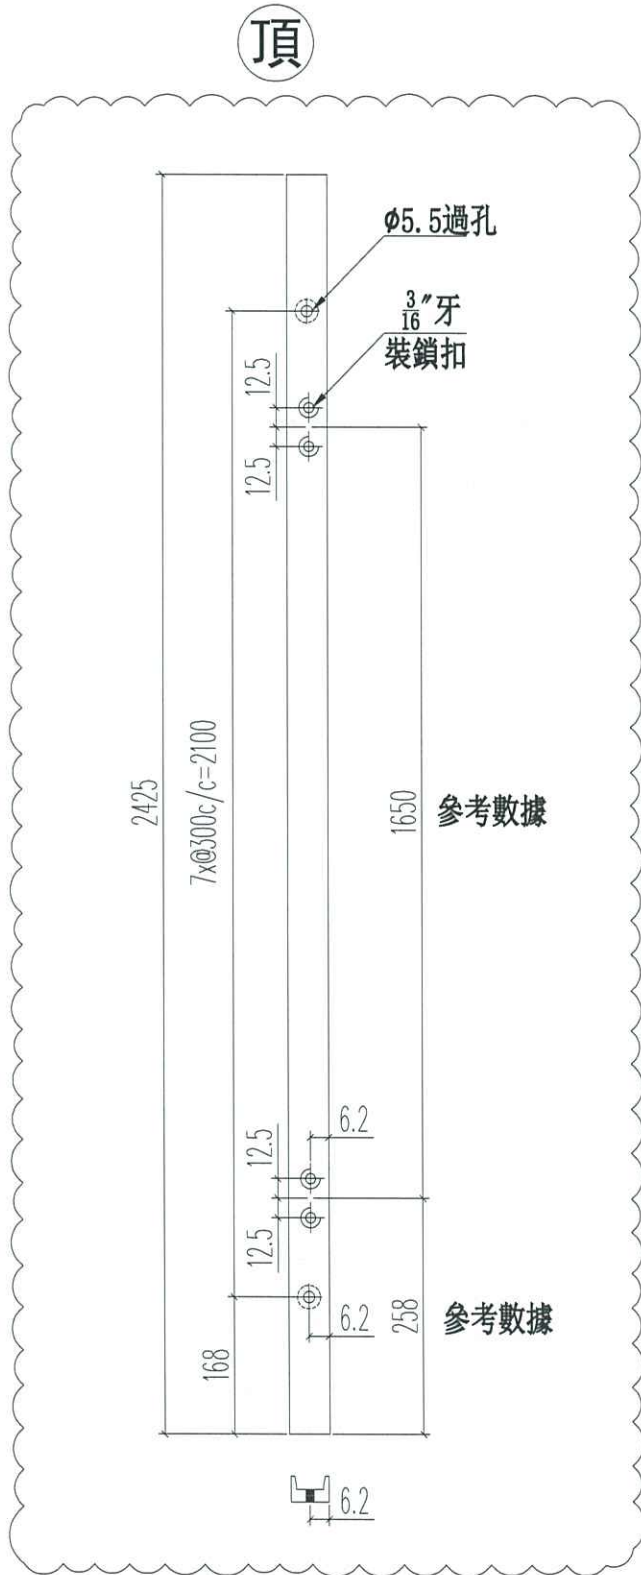


名稱	提升推拉門企蓋底座	制圖	JASON	2020.09.26	修改	A	B
材料	用X85887削成	復核	WHS		日期	2020.11.03	2020.12.21
顏色	UCT806812XL-3	批准			圖號	SD03-09	



工程號 J852 地盤 亞皆老街

新增圖

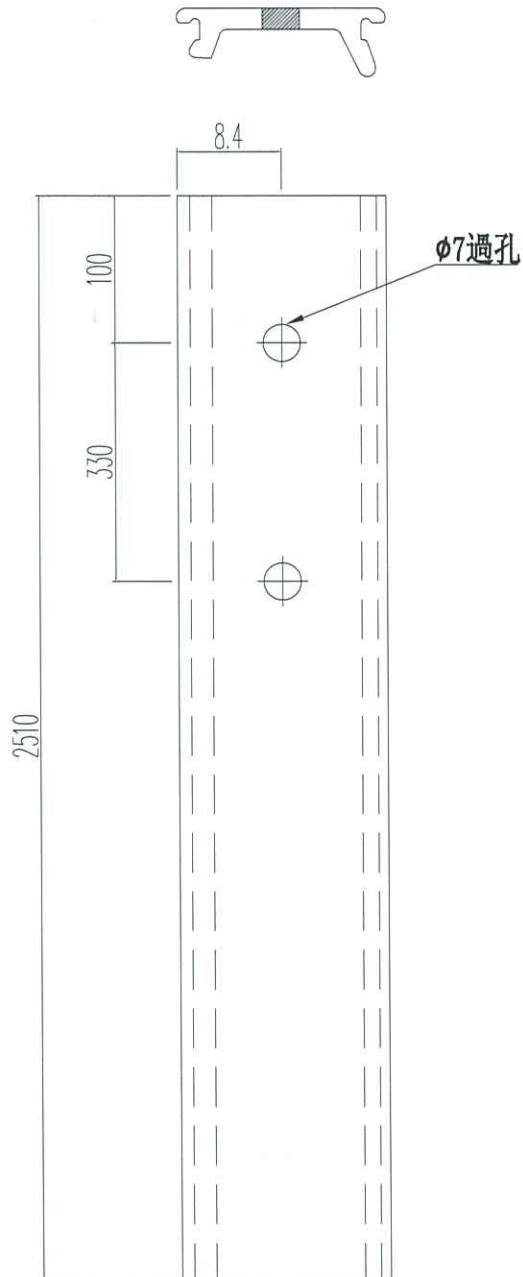

窗號	數量 (支)
W7/T1A	36
W6/T1B	36
W6/T2A	36
W6/T2B	36
W6/T3B	36
合計	180

名稱	趟門橫頂底蓋	制圖	JASON 2020.09.26	修改	-		
材料	X85913	復核	WHS	日期	-		
顏色	UCT806812XL-3	批准		圖號	SD03-11		

## 鋁材開料總表

工程號碼: J852 工程名稱: 二(四) 趟趟門框/T3座樣辦層3層量

序號	鋁料編號	名稱	表面處理		開料長度	實用長料總數量		浪費率(%)
			顏色	層厚		支數	長度	
1	X85855				5300	6	31800	3.55
2	X85856				4400	6	26400	6.81
3	X85857				4400	6	26400	6.81
4	X85858				5300	3	15900	2.60
5	X85859				5500	2	11000	26.96
6	X85860				5500	2	11000	26.60
7	X85863				5300	6	31800	6.92
8	X85865				5300	6	31800	6.92
9	X85866				5300	6	31800	7.40
10	X85870				5400	3	16200	9.07
11	X85871				4400	6	26400	6.83
12	X85871-2				5400	3	16200	1.52
13	X85874				4400	12	52800	21.77
15	X85875				5300	6	31800	20.74
16	X85876				5500	2	11000	25.65
17	X85877				5500	2	11000	26.96
18	X85878				4400	9	39600	16.42
19	X85883				5800	14	81200	2.28

送至: \_\_\_\_\_

由: \_\_\_\_\_

日期: \_\_\_\_\_

簡短說明: \_\_\_\_\_

共19頁 第1頁

打印日期: 23/12/2020 打印時間: 12:31

鋁材開料清單 X85883

窗號	編號(用料狀況)	實用長度(長料開數)	需要 支數	開料 支數	長料 支數	餘料 支數	編號(剩餘長度)
W1/T3A, W1/T3B	1-12	2383.0	24	24	12	0	1-12@(992)x12
W1/T3A	(餘料)1-12	950.0	12	12	0	12	1-12@(36)x12
W1/T3B	13-14	837.5	12	12	2	0	13-14@(709)x2

工程號碼:J852, 工程名稱:二(四) 趟趟門框/T3座樣辦層3層量  
開料長度:4400, 總長料支數:9, 總開料支數:9  
鋸片厚度(mm):6, 料頭尾總切除(mm):30, 浪費率(%):16.42

鋁材開料清單 X85878

窗號	編號(用料狀況)	實用長度(長料開數)	需要 支數	開料 支數	長料 支數	餘料 支數	編號(剩餘長度)
W1/T3A	1-3	4325.0	3	3	3	0	1-3@(39)x3
W1/T3B	4-6	3900.0	3	3	3	0	4-6@(464)x3
W1/T3C	7-9	2700.0	3	3	3	0	7-9@(1664)x3

工程號碼:J852, 工程名稱:二(四) 趟趟門框/T3座樣辦層3層量  
開料長度:5500, 總長料支數:2, 總開料支數:3  
鋸片厚度(mm):6, 料頭尾總切除(mm):30, 浪費率(%):26.96

鋁材開料清單 X85877

窗號	編號(用料狀況)	實用長度(長料開數)	需要 支數	開料 支數	長料 支數	餘料 支數	編號(剩餘長度)
W1/T3C	1-2	2652.0	3	3	2	0	1@(154)x1 2@(2812)x1

工程號碼:J852, 工程名稱:二(四) 趟趟門框/T3座樣辦層3層量

開料長度:5500, 總長料支數:2, 總開料支數:3

鋸片厚度(mm):6, 料頭尾總切除(mm):30, 浪費率(%):25.65

鋁材開料清單 X85876

窗號	編號(用料狀況)	實用長度(長料開數)	需要 支數	開料 支數	長料 支數	餘料 支數	編號(剩餘長度)
W1/T3C	1-2	2700.0	3	3	2	0	1@(58)x1 2@(2764)x1

工程號碼:J852, 工程名稱:二(四) 趟趟門框/T3座樣辦層3層量

開料長度:5300, 總長料支數:6, 總開料支數:12

鋸片厚度(mm):6, 料頭尾總切除(mm):30, 浪費率(%):20.74

鋁材開料清單 X85875

窗號	編號(用料狀況)	實用長度(長料開數)	需要 支數	開料 支數	長料 支數	餘料 支數	編號(剩餘長度)
W1/T3A	1-3	2179.5	6	6	3	0	1-3@(899)x3
W1/T3B	4-6	1979.5	6	6	3	0	4-6@(1299)x3

工程號碼:J852, 工程名稱:二(四) 趟趟門框/T3座樣辦層3層量

開料長度:4400, 總長料支數:12, 總開料支數:12

鋸片厚度(mm):6, 料頭尾總切除(mm):30, 浪費率(%):21.77

鋁材開料清單 X85874

窗號	編號(用料狀況)	實用長度(長料開數)	需要 支數	開料 支數	長料 支數	餘料 支數	編號(剩餘長度)
W1/T3A	1-3	4325.0	3	3	3	0	1-3@(39)x3
W1/T3B	4-6	3900.0	3	3	3	0	4-6@(464)x3
W1/T3C	7-12	2700.0	6	6	6	0	7-12@(1664)x6

工程號碼:J852, 工程名稱:二(四) 趟趟門框/T3座樣辦層3層量  
開料長度:5400, 總長料支數:3, 總開料支數:6  
鋸片厚度(mm):6, 料頭尾總切除(mm):30, 浪費率(%):1.52

鋁材開料清單 X85871-2

窗號	編號(用料狀況)	實用長度(長料開數)	需要 支數	開料 支數	長料 支數	餘料 支數	編號(剩餘長度)
W1/T3C	1-3	2638.0	6	6	3	0	1-3@(82)x3

工程號碼:J852, 工程名稱:二(四) 趟趟門框/T3座樣辦層3層量  
開料長度:4400, 總長料支數:6, 總開料支數:6  
鋸片厚度(mm):6, 料頭尾總切除(mm):30, 浪費率(%):6.83

鋁材開料清單 X85871

窗號	編號(用料狀況)	實用長度(長料開數)	需要 支數	開料 支數	長料 支數	餘料 支數	編號(剩餘長度)
W1/T3A	1-3	4276.0	3	3	3	0	1-3@(88)x3
W1/T3B	4-6	3851.0	3	3	3	0	4-6@(513)x3

工程號碼:J852, 工程名稱:二(四) 趟趟門框/T3座樣辦層3層量  
開料長度:5400, 總長料支數:3, 總開料支數:6  
鋸片厚度(mm):6, 料頭尾總切除(mm):30, 浪費率(%):9.07

鋁材開料清單 X85870

窗號	編號(用料狀況)	實用長度(長料開數)	需要 支數	開料 支數	長料 支數	餘料 支數	編號(剩餘長度)
W1/T3C	1-3	2434.0	6	6	3	0	1-3@(490)x3

工程號碼:J852, 工程名稱:二(四) 趟趟門框/T3座樣辦層3層量

開料長度:5300, 總長料支數:6, 總開料支數:12

鋸片厚度(mm):6, 料頭尾總切除(mm):30, 浪費率(%):7.4

鋁材開料清單 X85866

窗號	編號(用料狀況)	實用長度(長料開數)	需要 支數	開料 支數	長料 支數	餘料 支數	編號(剩餘長度)
W1/T3A, W1/T3B, W1/T3A, W1/T3B	1-6, 2, 5	2433.0	12	12	6	2	1@(392)x1 2@(2831)x1 3-4@(392)x2 5@(2831)x1 6@(392)x1 2@(392)x1 5@(392)x1

工程號碼:J852, 工程名稱:二(四) 趟趟門框/T3座樣辦層3層量

開料長度:5300, 總長料支數:6, 總開料支數:12

鋸片厚度(mm):6, 料頭尾總切除(mm):30, 浪費率(%):6.92

鋁材開料清單 X85865

窗號	編號(用料狀況)	實用長度(長料開數)	需要 支數	開料 支數	長料 支數	餘料 支數	編號(剩餘長度)
W1/T3A, W1/T3B	1-6	2445.5	12	12	6	0	1-6@(367)x6

鋁材開料清單 X85863

窗號	編號(用料狀況)	實用長度(長料開數)	需要 支數	開料 支數	長料 支數	餘料 支數	編號(剩餘長度)
W1/T3A, W1/T3B, W1/T3A, W1/T3B	1-6, 2, 5	2445.5	12	12	6	2	1@(367)x1 2@(2818.5)x1 3-4@(367)x2 5@(2818.5)x1 6@(367)x1 2@(367)x1 5@(367)x1

工程號碼:J852, 工程名稱:二(四) 趟趟門框/T3座樣辦層3層量  
開料長度:5500, 總長料支數:2, 總開料支數:3  
鋸片厚度(mm):6, 料頭尾總切除(mm):50, 浪費率(%):26.6

鋁材開料清單 X85860

窗號	編號(用料狀況)	實用長度(長料開數)	需要 支數	開料 支數	長料 支數	餘料 支數	編號(剩餘長度)
W1/T3C	1-2	2652.0	3	3	2	0	1@(134)x1 2@(2792)x1

工程號碼:J852, 工程名稱:二(四) 趟趟門框/T3座樣辦層3層量  
開料長度:5500, 總長料支數:2, 總開料支數:3  
鋸片厚度(mm):6, 料頭尾總切除(mm):30, 浪費率(%):26.96

鋁材開料清單 X85859

窗號	編號(用料狀況)	實用長度(長料開數)	需要 支數	開料 支數	長料 支數	餘料 支數	編號(剩餘長度)
W1/T3C	1-2	2652.0	3	3	2	0	1@(154)x1 2@(2812)x1

工程號碼:J852, 工程名稱:二(四) 趟趟門框/T3座樣辦層3層量  
開料長度:5300, 總長料支數:3, 總開料支數:6  
鋸片厚度(mm):6, 料頭尾總切除(mm):30, 浪費率(%):2.6

鋁材開料清單 X85858

窗號	編號(用料狀況)	實用長度(長料開數)	需要 支數	開料 支數	長料 支數	餘料 支數	編號(剩餘長度)
W1/T3C	1-3, 2	2560.0	6	6	3	1	1@(138)x1 2@(2704)x1 3@(138)x1 2@(138)x1

工程號碼:J852, 工程名稱:二(四) 趟趟門框/T3座樣辦層3層量  
開料長度:4400, 總長料支數:6, 總開料支數:6  
鋸片厚度(mm):6, 料頭尾總切除(mm):30, 浪費率(%):6.81

鋁材開料清單 X85857

窗號	編號(用料狀況)	實用長度(長料開數)	需要 支數	開料 支數	長料 支數	餘料 支數	編號(剩餘長度)
W1/T3A	1-3	4277.0	3	3	3	0	1-3@(87)x3
W1/T3B	4-6	3852.0	3	3	3	0	4-6@(512)x3

工程號碼:J852, 工程名稱:二(四) 趟趟門框/T3座樣辦層3層量  
開料長度:4400, 總長料支數:6, 總開料支數:6  
鋸片厚度(mm):6, 料頭尾總切除(mm):30, 浪費率(%):6.81

鋁材開料清單 X85856

窗號	編號(用料狀況)	實用長度(長料開數)	需要 支數	開料 支數	長料 支數	餘料 支數	編號(剩餘長度)
W1/T3A	1-3	4277.0	3	3	3	0	1-3@(87)x3
W1/T3B	4-6	3852.0	3	3	3	0	4-6@(512)x3

工程號碼:J852, 工程名稱:二(四) 趟趟門框/T3座樣辦層3層量

開料長度:5300, 總長料支數:6, 總開料支數:12

鋸片厚度(mm):6, 料頭尾總切除(mm):30, 浪費率(%):3.55

鋁材開料清單 X85855

窗號	編號(用料狀況)	實用長度(長料開數)	需要 支數	開料 支數	長料 支數	餘料 支數	編號(剩餘長度)
W1/T3A, W1/T3B, W1/T3A, W1/T3B	1-6, 2, 5	2535.0	12	12	6	2	1@(188)x1 2@(2729)x1 3-4@(188)x2 5@(2729)x1 6@(188)x1 2@(188)x1 5@(188)x1

## 鋁材開料總表

工程號碼: J852 工程名稱: 三趟趟門框/T3座樣辦層(3-6F)量

序號	鋁料編號	名稱	表面處理		開料長度	實用長料總數量		浪費率(%)
			顏色	層厚		支數	長度	
1	X85878-1				5300	3	15900	1.09
2	X85879				5300	6	31800	3.92
3	X85880				5300	3	15900	3.36
4	X85881				5300	3	15900	3.36
5	X85885				5300	3	15900	1.09
6	X85886				5300	3	15900	0.72
7	X85887				5300	12	63600	8.05
8	X85888				5300	6	31800	3.40
9	X85889				5300	3	15900	3.40
10	X85890				5300	9	47700	3.40
11	X85891				5300	9	47700	3.40
12	X85913				5800	27	156600	12.49

送至: \_\_\_\_\_

由: \_\_\_\_\_

日期: \_\_\_\_\_

簡短說明: \_\_\_\_\_

共76頁 第1頁

打印日期: 23/12/2020 打印時間: 12:17

工程號碼:J852, 工程名稱:三趟趟門框/T3座樣辦層(3-6F)量  
開料長度:5800, 總長料支數:27, 總開料支數:69  
鋸片厚度(mm):6, 料頭尾總切除(mm):30, 浪費率(%):12.49

鋁材開料清單 X85913

窗號	編號(用料狀況)	實用長度(長料開數)	需要 支數	開料 支數	長料 支數	餘料 支數	編號(剩餘長度)
W6/T3B	1-5	2539.0	9	9	5	0	1-4@(680)x4 5@(3225)x1
W7/T3A	6-8	2510.0	6	5	3	0	6-7@(738)x2 8@(3254)x1
W7/T3A	(餘料)5	2510.0		1	0	1	5@(709)x1
W6/T3B, W7/T3A	9-23	2425.0	30	29	15	0	9-22@(908)x14 23@(3339)x1
W6/T3B	(餘料)8	2425.0		1	0	1	8@(823)x1
W7/T3A	24-25	1838.5	6	5	2	0	24@(236.5)x1 25@(2081)x1
W7/T3A	(餘料)23	1838.5		1	0	1	23@(1494.5)x1
W6/T3B, W7/T3A	26-27	1612.0	6	4	2	0	26-27@(2534)x2
W6/T3B, W7/T3A	(餘料)25-26	1612.0		2	0	2	25@(463)x1 26@(916)x1
W6/T3B, W7/T3A	(餘料)1-6	508.5	6	6	0	6	1-4@(165.5)x4 5@(194.5)x1 6@(223.5)x1
W6/T3B, W7/T3A	(餘料)7-8	234.5	6	6	0	2	7@(16.5)x1 8@(101.5)x1

工程號碼:J852, 工程名稱:三趟趟門框/T3座樣辦層(3-6F)量

開料長度:5300, 總長料支數:9, 總開料支數:18

鋸片厚度(mm):6, 料頭尾總切除(mm):30, 浪費率(%):3.4

鋁材開料清單 X85891

窗號	編號(用料狀況)	實用長度(長料開數)	需要 支數	開料 支數	長料 支數	餘料 支數	編號(剩餘長度)
W6/T3B, W7/T3A	1-9, 5	2539.0	18	18	9	1	1-4@(180)x4 5@(2725)x1 6-9@(180)x4 5@(180)x1

工程號碼:J852, 工程名稱:三趟趟門框/T3座樣辦層(3-6F)量

開料長度:5300, 總長料支數:9, 總開料支數:18

鋸片厚度(mm):6, 料頭尾總切除(mm):30, 浪費率(%):3.4

鋁材開料清單 X85890

窗號	編號(用料狀況)	實用長度(長料開數)	需要 支數	開料 支數	長料 支數	餘料 支數	編號(剩餘長度)
W6/T3B, W7/T3A	1-9, 5	2539.0	18	18	9	1	1-4@(180)x4 5@(2725)x1 6-9@(180)x4 5@(180)x1

工程號碼:J852, 工程名稱:三趟趟門框/T3座樣辦層(3-6F)量  
開料長度:5300, 總長料支數:3, 總開料支數:6  
鋸片厚度(mm):6, 料頭尾總切除(mm):30, 浪費率(%):3.4

鋁材開料清單 X85889

窗號	編號(用料狀況)	實用長度(長料開數)	需要 支數	開料 支數	長料 支數	餘料 支數	編號(剩餘長度)
W6/T3B, W7/T3A	1-3, 2	2539.0	6	6	3	1	1@(180)x1 2@(2725)x1 3@(180)x1 2@(180)x1

工程號碼:J852, 工程名稱:三趟趟門框/T3座樣辦層(3-6F)量

開料長度:5300, 總長料支數:6, 總開料支數:12

鋸片厚度(mm):6, 料頭尾總切除(mm):30, 浪費率(%):3.4

鋁材開料清單 X85888

窗號	編號(用料狀況)	實用長度(長料開數)	需要 支數	開料 支數	長料 支數	餘料 支數	編號(剩餘長度)
W6/T3B, W7/T3A	1-6, 5	2539.0	12	12	6	1	1-4@(180)x4 5@(2725)x1 6@(180)x1 5@(180)x1

工程號碼:J852, 工程名稱:三趟趟門框/T3座樣辦層(3-6F)量  
開料長度:5300, 總長料支數:12, 總開料支數:24  
鋸片厚度(mm):6, 料頭尾總切除(mm):30, 浪費率(%):8.05

鋁材開料清單 X85887

窗號	編號(用料狀況)	實用長度(長料開數)	需要 支數	開料 支數	長料 支數	餘料 支數	編號(剩餘長度)
W6/T3B	1-5	2539.0	9	9	5	0	1-4@(180)x4 5@(2725)x1
W7/T3A	6-8	2510.0	6	5	3	0	6-7@(238)x2 8@(2754)x1
W7/T3A	(餘料)5	2510.0		1	0	1	5@(209)x1
W6/T3B, W7/T3A	9-11	2425.0	6	5	3	0	9-10@(408)x2 11@(2839)x1
W6/T3B	(餘料)8	2425.0		1	0	1	8@(323)x1
W7/T3A	12	1838.5	3	2	1	0	12@(1581)x1
W7/T3A	(餘料)11	1838.5		1	0	1	11@(994.5)x1

工程號碼:J852, 工程名稱:三趟趟門框/T3座樣辦層(3-6F)量  
開料長度:5300, 總長料支數:3, 總開料支數:6  
鋸片厚度(mm):6, 料頭尾總切除(mm):50, 浪費率(%):0.72

鋁材開料清單 X85886

窗號	編號(用料狀況)	實用長度(長料開數)	需要 支數	開料 支數	長料 支數	餘料 支數	編號(剩餘長度)
W6/T3B, W7/T3A	1-3, 2	2600.0	6	6	3	1	1@(38)x1 2@(2644)x1 3@(38)x1 2@(38)x1

工程號碼:J852, 工程名稱:三趟趟門框/T3座樣辦層(3-6F)量  
開料長度:5300, 總長料支數:3, 總開料支數:6  
鋸片厚度(mm):6, 料頭尾總切除(mm):30, 浪費率(%):1.09

鋁材開料清單 X85885

窗號	編號(用料狀況)	實用長度(長料開數)	需要 支數	開料 支數	長料 支數	餘料 支數	編號(剩餘長度)
W6/T3B, W7/T3A	1-3, 2	2600.0	6	6	3	1	1@(58)x1 2@(2664)x1 3@(58)x1 2@(58)x1

工程號碼:J852, 工程名稱:三趟趟門框/T3座樣辦層(3-6F)量  
開料長度:5300, 總長料支數:3, 總開料支數:6  
鋸片厚度(mm):6, 料頭尾總切除(mm):30, 浪費率(%):3.36

鋁材開料清單 X85881

窗號	編號(用料狀況)	實用長度(長料開數)	需要 支數	開料 支數	長料 支數	餘料 支數	編號(剩餘長度)
W6/T3B, W7/T3A	1-3, 2	2540.0	6	6	3	1	1@(178)x1 2@(2724)x1 3@(178)x1 2@(178)x1

工程號碼:J852, 工程名稱:三趟趟門框/T3座樣辦層(3-6F)量  
開料長度:5300, 總長料支數:3, 總開料支數:6  
鋸片厚度(mm):6, 料頭尾總切除(mm):30, 浪費率(%):3.36

鋁材開料清單 X85880

窗號	編號(用料狀況)	實用長度(長料開數)	需要 支數	開料 支數	長料 支數	餘料 支數	編號(剩餘長度)
W6/T3B, W7/T3A	1-3, 2	2540.0	6	6	3	1	1@(178)x1 2@(2724)x1 3@(178)x1 2@(178)x1

鋁材開料清單 X85879

窗號	編號(用料狀況)	實用長度(長料開數)	需要 支數	開料 支數	長料 支數	餘料 支數	編號(剩餘長度)
W6/T3B, W7/T3A, W6/T3B, W7/T3A	1-6, 2, 5	2525.0	12	12	6	2	1@(208)x1 2@(2739)x1 3-4@(208)x2 5@(2739)x1 6@(208)x1 2@(208)x1 5@(208)x1

工程號碼:J852, 工程名稱:三趟趟門框/T3座樣辦層(3-6F)量  
開料長度:5300, 總長料支數:3, 總開料支數:6  
鋸片厚度(mm):6, 料頭尾總切除(mm):30, 浪費率(%):1.09

鋁材開料清單 X85878-1

窗號	編號(用料狀況)	實用長度(長料開數)	需要 支數	開料 支數	長料 支數	餘料 支數	編號(剩餘長度)
W6/T3B, W7/T3A	1-3, 2	2600.0	6	6	3	1	1@(58)x1 2@(2664)x1 3@(58)x1 2@(58)x1